



LUMPINI
TOWER B
VIBHAVADI-CHATUCHAK

AS-BUILT DRAWING

FIRST SUBMISSION DATE : 08 May. 2020



L.P.N. DEVELOPMENT
PUBLIC CO., LTD.
1168/109 36th floor Lumpini Tower
Rama 4 Road Sathorn Bangkok 10120
tel. (662) 2855011-6
fax. (662) 2855017

สัญลักษณ์วัสดุตกแต่ง

วัสดุพื้น

- F1 ปูกระเบื้องเซรามิคขนาด 12x12" พื้นบริเวณลิฟต์
F2 ปูกระเบื้องเซรามิคขนาด 12" x 12" พื้นแนวและ
ขอบกำแพงลิฟต์
F3 ปูกระเบื้องเซรามิคขนาด 12x12" (สำหรับห้องน้ำ)
F3A ปูกระเบื้องเซรามิคขนาด 12x12" (สำหรับห้องน้ำ)
F4 ปูกระเบื้องเซรามิคขนาด 12x12"
F4A ปูกระเบื้องเซรามิคขนาด 12x12"(สำหรับห้องน้ำ)
F4B ปูกระเบื้องเซรามิคขนาด 12x12"(สำหรับห้องน้ำ)
F4C ปูกระเบื้องเซรามิคขนาด 12x12"(สำหรับห้องน้ำ)
F5 ปูกระเบื้องเซรามิคขนาด 12x12" พื้นบริเวณลิฟต์
F6 พื้นทำด้วยไม้ลามิเนต
F7 พื้นทำด้วยไม้ลามิเนต
F8 พื้นทำด้วยไม้ลามิเนต
F9 พื้นทำด้วยไม้ลามิเนต
F9A พื้นทำด้วยไม้ลามิเนต
F10 ทำด้วยปูน INTERIOR (PAI)
F11 ทำด้วยปูน LANDSCAPE
หมายเหตุ ยานยนต์และกระเบื้องปูพื้นลิฟต์

วัสดุผนัง

- P1 ผนัง ค.ส.ล. สำหรับ (ภายในอาคาร, ภายนอก)
P2 ผนังปูนฉาบ (สำหรับภายในอาคาร, ภายนอก)
P2A ผนังปูนฉาบหนา 15 ซม. (สำหรับภายในอาคาร, ภายนอก)
P3 ปูกระเบื้องเซรามิค 8" x 8" (สำหรับลิฟต์)
P4 ผนังปูนฉาบหนา 9 ซม. ทำด้วยปูนฉาบ
โครงสร้างเหล็ก
P5 ผนัง ค.ส.ล. สำหรับลิฟต์
P5A ผนัง ค.ส.ล. สำหรับลิฟต์
P6 ผนัง ค.ส.ล. ผนังปูนฉาบ
P7 ผนัง ค.ส.ล. ผนังปูนฉาบ
P8 ผนังปูนฉาบ

CURTAIN WALL & FACADE CONTRACTOR :



ISO.9002
KIM YOO SENG

41/8 RAMA 3 ROAD, CHONG-NONSEE, YANNAWA, BANGKOK 10120, THAILAND
TEL : 294-6291 - 8 FAX : (662) 294-1744

REVISION

NO.	DESCRIPTION	DATE
1		
2		
3		
4		
5		
6		
7		

PROJECT :



LUMPINI

VIBHAVADI-CHATUCHAK

PROJECT NO : 1802 LPark-VC

AS-BUILT DRAWING

DRAWING TITLE :

COVER SHEET
@ AS-BUILT TOWER B

DRAWN :	UDOMSAK.P	
CHECKED :	SANGUAN	
DATE :	10/07/2562	
SHEET NO.	DWG. NO.	Rev.
	CS.01	-

These drawings are the property of P.A. Design Co., Ltd. and not to be used or reproduced without specific permission.

อาคาร B



**L.P.N. DEVELOPMENT
PUBLIC CO., LTD.**
1168/109 36th floor Lumpini Tower
Rama 4 Road Sathorn Bangkok 10120
tel. (662) 2855011-6
fax. (662) 2855017

สัญลักษณ์วัสดุตกแต่ง

วัสดุพื้น

F1 ปูกระเบื้องเซรามิคขนาด 12"x12" พร้อมผิวเงาชนิด PVC.2"

F2 ปูกระเบื้องเซรามิคขนาด 12"x12" พร้อมผิวเงาชนิด
ซอมาทำผิวพื้นเงาชนิดอื่น

F3 ปูกระเบื้องเซรามิคขนาด 12"x12" (สำหรับห้องน้ำ)

F3A ปูกระเบื้องเซรามิคขนาด 12"x12" (สำหรับห้องน้ำ)

F4 ปูกระเบื้องเซรามิคขนาด 12"x12"

F4A ปูกระเบื้องเซรามิคขนาด 12"x12" (สำหรับห้องน้ำ)

F4B ปูกระเบื้องเซรามิคขนาด 12"x12" (สำหรับห้องน้ำ)

F4C ปูกระเบื้องเซรามิคขนาด 12"x12" (สำหรับห้องน้ำ)

F5 ปูกระเบื้องเซรามิคขนาด 12"x12" พร้อมผิวเงาชนิด PVC.2"

F6 พื้นทำผิวพื้นเงาชนิดอื่น

F7 พื้นทำผิวพื้นเงาชนิดอื่น

F8 พื้นทำผิวพื้นเงาชนิดอื่น

F9 พื้นทำผิวพื้นเงาชนิดอื่น

F9A พื้นทำผิวพื้นเงาชนิดอื่น EPOXY

F10 ทำผิวพื้นเงาชนิดอื่น INTERIOR (PAI)

F11 ทำผิวพื้นเงาชนิดอื่น LANDSCAPE

หมายเหตุ ยานพาหนะต้องจอดในพื้นที่ที่กำหนด

วัสดุผนัง

P1 ผนัง ค.ส.ล. ทำผิวปูน (ทำผิวภายนอก, ภายใน)

P2 ผนังปูนฉาบผิว (สำหรับภายนอก, ภายใน)

P2A ผนังปูนฉาบผิว หนา 15 มม. (สำหรับภายนอก, ภายใน)

P3 ปูกระเบื้องเซรามิค 8"x8" (ชนิดกึ่งเงา)

P4 ผนังรับน้ำหนักภายใน 9 มม. ทำผิวพื้นเงาชนิดอื่น

P5 ผนัง ค.ส.ล. ผนังปูนฉาบผิว

P5A ผนัง ค.ส.ล. ผนังปูนฉาบผิว

P6 ผนัง ค.ส.ล. ผนังปูนฉาบผิว

P7 ผนัง ค.ส.ล. ผนังปูนฉาบผิว

P8 ผนังรับน้ำหนักภายใน

CURTAIN WALL & FACADE CONTRACTOR :

**ISO.9002
KIM YOO SENG**

41/8 RAMA 3 ROAD, CHONG-NOONSEE, YANNAWA, BANGKOK 10120, THAILAND
TEL. 294-6291 - 8 FAX: (662) 294-1744

REVISION

NO.	DESCRIPTION	DATE
1		
2		
3		
4		
5		
6		
7		

PROJECT :

**LUMPINI
TOWER B**
VIBHAVADI-SHATOSHAK

PROJECT NO : 1802 LPark-VC

AS-BUILT DRAWING

DRAWING TITLE :
DEVELOP ELEVATION
@ TOWER B

DRAWN :	UDOMSAK.P	
CHECKED :	SANGUAN	
DATE :	10/07/2562	
SHEET NO.	DWG. NO.	Rev.
	EL.01	-

These drawings are the property of P.A. Design Co., Ltd. and not to be used or reproduced without specific permission.

TYPE OF PANEL	SIZE OF PANEL		OPENING OF PRECAST		QT'Y
	W	H	W	H	
TAW-1	2026	2526	2050	2550	27
TAW-2	1926	2526	1950	2550	18
TAW-2R	1926	2526	1950	2550	9
TAW-3	3276	2526	3300	2550	36
TAW-3A	3276	2676	3300	2700	4
TAW-4	2326	2526	2350	2550	9
TAW-4A	2326	2526	2350	2550	1
TAW-5	2226	2526	2250	2550	9
TAW-5A	2226	2526	2250	2550	1


TYPE OF PANEL	SIZE OF PANEL		OPENING OF PRECAST		QT'Y
	W	H	W	H	
TAW-6	2076	2526	2100	2550	47
TAW-6A	2076	2526	2100	2550	3
TAW-6B	2176	2676	2200	2700	4
TAW-6C	2176	2526	2200	2550	8
TAW-7	2076	2526	2100	2550	2
TAW-7A	2076	2526	2100	2550	2
TAW-7B	1976	2526	2000	2550	2
TAW-8	2126	2526	2150	2550	7
TAW-11	1976	2526	2000	2550	7

TYPE OF PANEL	SIZE OF PANEL		OPENING OF PRECAST		QT'Y
	W	H	W	H	
TAW-12A	1926	2676	1950	2700	2
TAW-12AR	1926	2676	1950	2700	1
TAW-12B	2126	2676	2150	2700	1
TAW-12C	2176	2676	2200	2700	1
TAW-12D	2176	2526	2200	2550	2
TAW-12E	2176	2526	2200	2550	2
TAW-12F	2126	2526	2150	2550	2
TAW-12G	2026	2676	2050	2700	3

TYPE OF PANEL	SIZE OF PANEL		OPENING OF PRECAST		QT'Y
	W	H	W	H	
TAW-14	SHAPE	2526	SHAPE	2550	2
TAW-14R	SHAPE	2526	SHAPE	2550	2
TAW-15	SHAPE	2526	SHAPE	2550	1
TAW-15A	2176	2676	2200	2700	1
TAW-15R	SHAPE	2526	SHAPE	2550	1

TYPE OF PANEL	SIZE OF PANEL		OPENING OF PRECAST		QT'Y
	W	H	W	H	
TD-3	1992	2095	2000	2100	42
TD-3A	1992	2695	2000	2700	1

สถาพร B

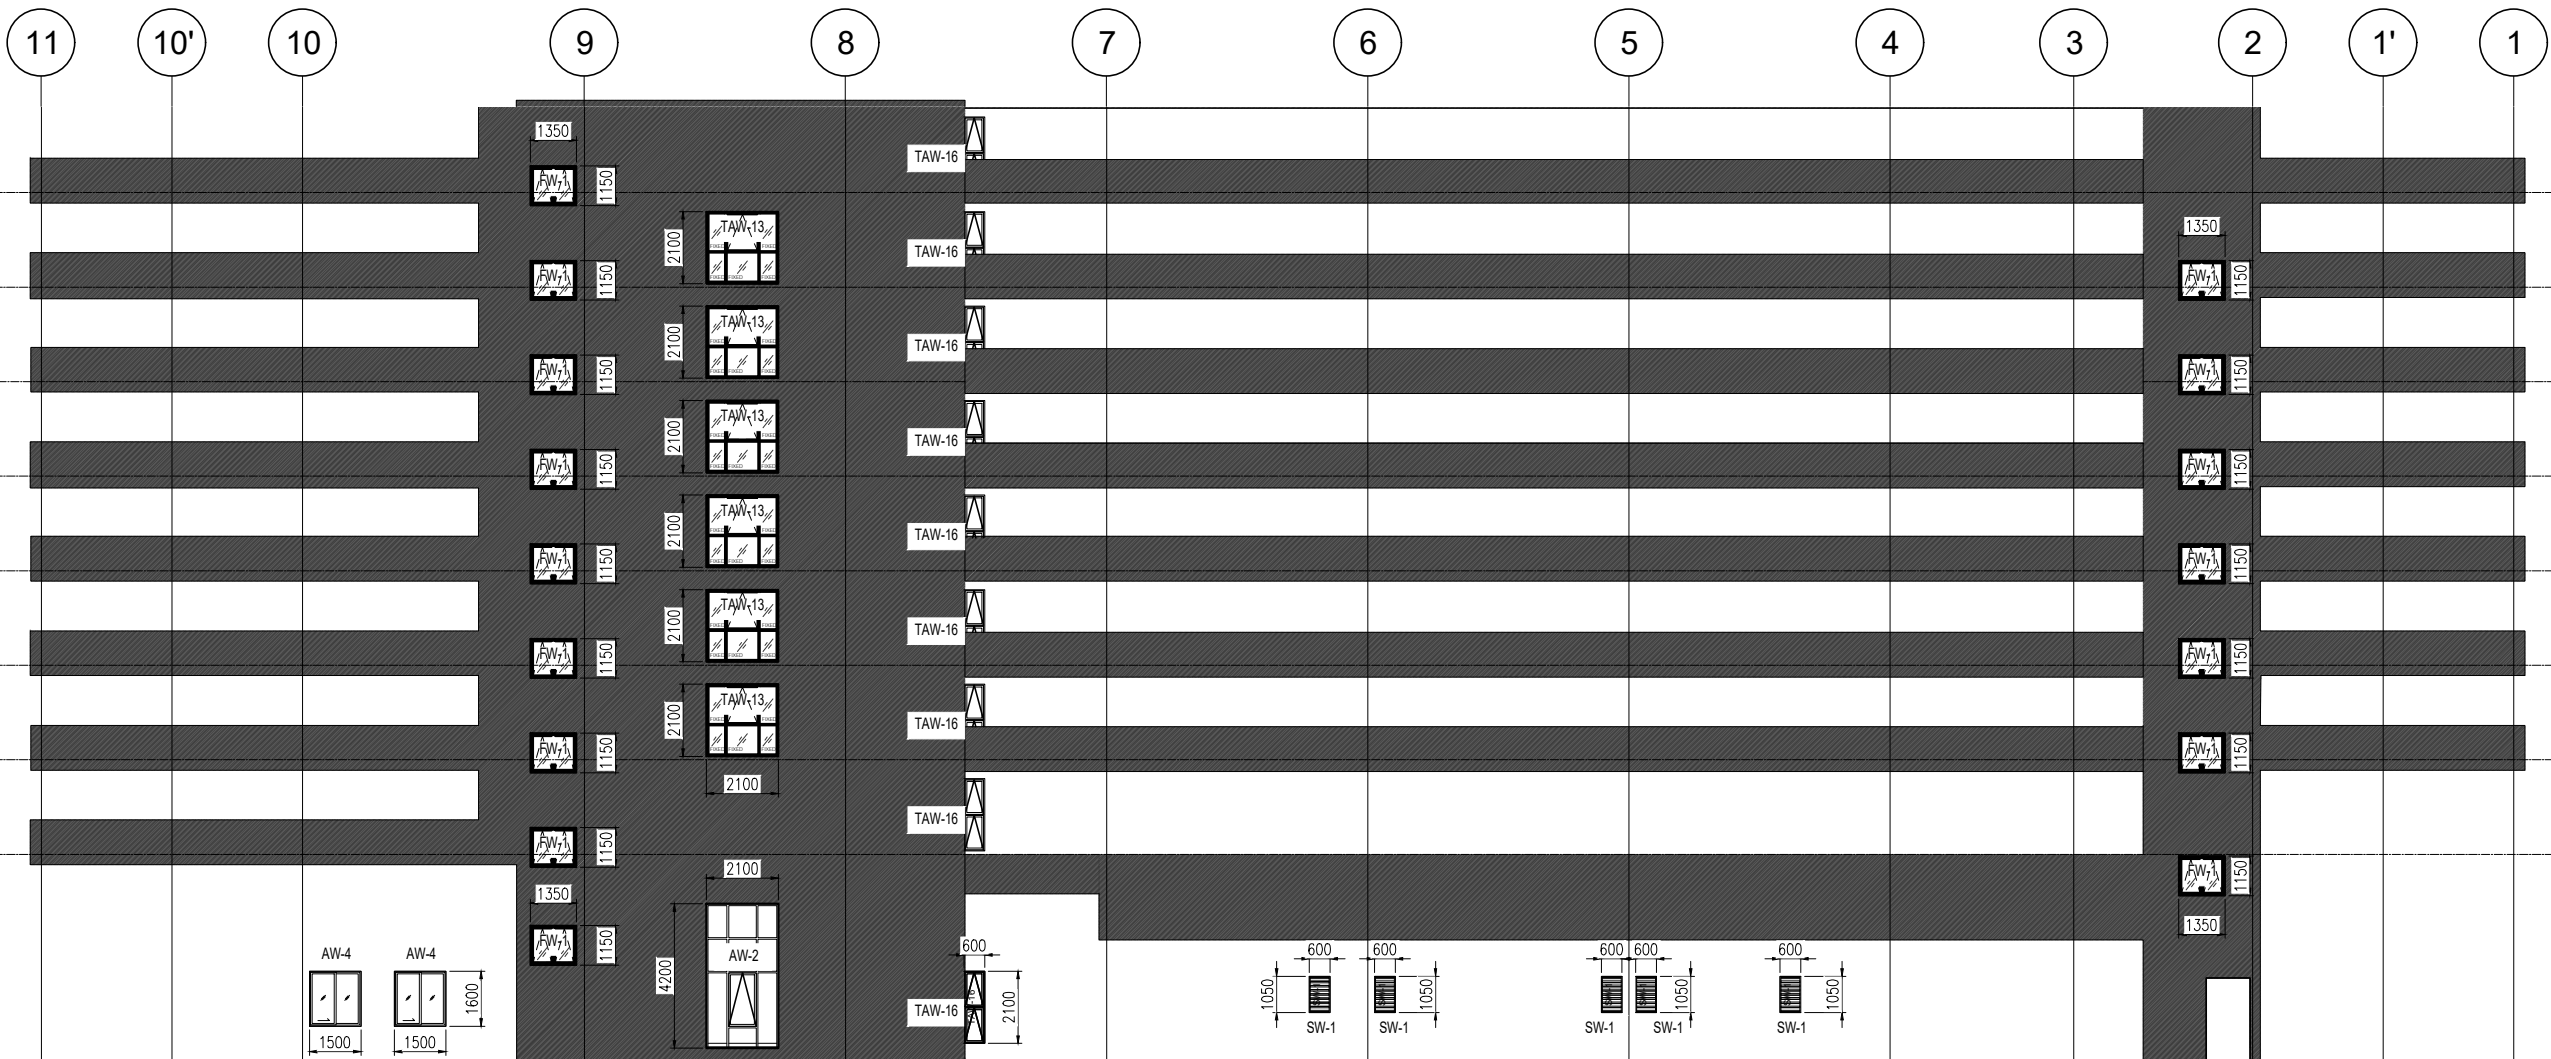

TYPE OF PANEL	SIZE OF PANEL		OPENING OF PRECAST		QT*Y
	W	H	W	H	
TAW-13	2076	2076	2100	2100	6
TAW-16	576	2076	600	2100	9

TYPE OF PANEL	SIZE OF PANEL		OPENING OF PRECAST		QT*Y
	W	H	W	H	
AW-2	2076	4176	2100	4200	1
AW-4	1492	1595	1500	1600	2

TYPE OF PANEL	SIZE OF PANEL		OPENING OF PRECAST		QT*Y
	W	H	W	H	
FW-1	1326	1126	1350	1150	16

TYPE OF PANEL	SIZE OF PANEL		OPENING OF PRECAST		QT*Y
	W	H	W	H	
SW-1	576	1026	600	1050	5

สัญลักษณ์วัสดุตกแต่ง

- วัสดุพื้น
- F1 ปูกระเบื้องเซรามิคขนาด 12x12" พร้อมผิวเงา PVC 2"
- F2 ปูกระเบื้องเซรามิคขนาด 12x12" พร้อมแนวและขอบทำผิวเงาเซรามิค
- F3 ปูกระเบื้องเซรามิคขนาด 12x12" (สำหรับห้องน้ำ)
- F3A ปูกระเบื้องเซรามิคขนาด 12x12" (สำหรับห้องน้ำ)
- F4 ปูกระเบื้องเซรามิคขนาด 12x12" (สำหรับห้องน้ำ)
- F4A ปูกระเบื้องเซรามิคขนาด 12x12" (สำหรับห้องน้ำ)
- F4B ปูกระเบื้องเซรามิคขนาด 12x12" (สำหรับห้องน้ำ)
- F4C ปูกระเบื้องเซรามิคขนาด 12x12" (สำหรับห้องน้ำ)
- F5 ปูกระเบื้องเซรามิคขนาด 12x12" พร้อมผิวเงา PVC 2"
- F6 พื้นทำผิวเงาเซรามิค
- F7 พื้นทำผิวเงาเซรามิค
- F8 พื้นทำผิวเงาเซรามิค
- F9 พื้นทำผิวเงาเซรามิค
- F9A พื้นทำผิวเงาเซรามิค EPOXY
- F10 ทำผิวเงาเซรามิค INTERIOR (PAI)
- F11 ทำผิวเงาเซรามิค LANDSCAPE
- หมายเหตุ: งานแนวขอบกระเบื้องทำผิวเงาเซรามิค

- วัสดุผนัง
- P1 ผนัง ค.ส.ล. ทำผิวเงา (ทาสีภายนอก, ภายใน)
- P2 ฐานปูนฉาบผิว (สำหรับภายนอก, ภายใน)
- P2A ฐานปูนฉาบผิว หน้า 15 ซม. (สำหรับภายนอก, ภายใน)
- P3 ปูกระเบื้องเซรามิค 8x8" (สำหรับห้องน้ำ)
- P4 ผนังฉาบปูนทาสีหน้า 9 มม. ทำผิวเงาเซรามิค
- P5 ผนัง ค.ส.ล. ฐานปูนฉาบผิว
- P5A ผนัง ค.ส.ล. ผนังฉาบผิว
- P6 ผนัง ค.ส.ล. ผนังฉาบผิว
- P7 ผนัง ค.ส.ล. ผนังฉาบผิว
- P8 ผนังวัสดุตามตัวอย่าง

CURTAIN WALL & FACADE CONTRACTOR :



ISO.9002
KIM YOO SENG

41/8 RAMA 3 ROAD, CHONG-NONSEE, YANNAWA, BANGKOK 10120, THAILAND
TEL : 294-6291 - 8 FAX : (662) 294-1744

REVISION

NO.	DESCRIPTION	DATE
1	OPENING OF PRECAST	22 AUG.2019
2	PANEL SIZING AW-4	30 AUG.2019
3		
4		
5		
6		
7		

PROJECT :



LUMPINI
TOWER B

VIBHAVADI-SATHONAK

PROJECT NO : 1802 LPark-VC

AS-BUILT DRAWING

DRAWING TITLE :

DEVELOP ELEVATION
@ TOWER B

DRAWN :	UDOMSAK.P	
CHECKED :	SANGUAN	
DATE :	10/07/2562	
SHEET NO.	DWG. NO.	Rev.
	EL.02	2

These drawings are the property of P.A. Design Co., Ltd. and not to be used or reproduced without specific permission.



TYPE OF PANEL	SIZE OF PANEL		OPENING OF PRECAST		QT'Y
	W	H	W	H	
TAW-1	2026	2526	2050	2550	20
TAW-2	1926	2526	1950	2550	10
TAW-2R	1926	2526	1950	2550	10
TAW-6	2076	2526	2100	2550	18
TAW-6D	2076	2526	2100	2550	2
TAW-6E	2026	2526	2050	2550	10
TAW-7C	1326	2526	1350	2550	10

TYPE OF PANEL	SIZE OF PANEL		OPENING OF PRECAST		QT'Y
	W	H	W	H	
TAW-8B	2126	2526	2150	2550	9
TAW-8C	2126	2526	2150	2550	1
TAW-8D	1926	2526	1950	2550	2
TAW-8E	1926	2546	1950	2570	8
TAW-9	2026	2526	2050	2550	2
TAW-9A	2026	2546	2050	2570	8
TAW-10	SHAPE	2526	SHAPE	2550	10
TAW-10A	SHAPE	2526	SHAPE	2550	10
TAW-11A	1926	2526	1950	2550	10

TYPE OF PANEL	SIZE OF PANEL		OPENING OF PRECAST		QT'Y
	W	H	W	H	
TAW-13	2076	2076	2100	2100	11
TAW-16	576	2076	600	2100	10
TAW-17	626	2076	650	2100	7

TYPE OF PANEL	SIZE OF PANEL		OPENING OF PRECAST		QT'Y
	W	H	W	H	
TD-3	1992	2095	2000	2100	60

TYPE OF PANEL	SIZE OF PANEL		OPENING OF PRECAST		QT'Y
	W	H	W	H	
FW-1	1326	1126	1350	1150	22



L.P.N. DEVELOPMENT
PUBLIC CO., LTD.
1168/109 36th floor Lumpini Tower
Rama 4 Road Sathorn Bangkok 10120
tel. (662) 2855011-6
fax. (662) 2855017

สัญลักษณ์วัสดุตกแต่ง

วัสดุพื้น

- F1 ปูกระเบื้องเซรามิคขนาด 12"x12" พื้นผิวสีเทา PVC 2"
F2 ปูกระเบื้องเซรามิคขนาด 12"x12" พื้นผิวลายไม้
F3 ปูกระเบื้องเซรามิคขนาด 12"x12" (สำหรับห้องน้ำ)
F3A ปูกระเบื้องเซรามิคขนาด 12"x12" (สำหรับห้องน้ำ)
F4 ปูกระเบื้องเซรามิคขนาด 12"x12"
F4A ปูกระเบื้องเซรามิคขนาด 12"x12" (สำหรับห้องน้ำ)
F4B ปูกระเบื้องเซรามิคขนาด 12"x12" (สำหรับห้องน้ำ)
F4C ปูกระเบื้องเซรามิคขนาด 12"x12" (สำหรับห้องน้ำ)
F5 ปูกระเบื้องเซรามิคขนาด 12"x12" พื้นผิวลายไม้ PVC 2"
F6 พื้นผิวสีเทา
F7 พื้นผิวสีเทา
F8 พื้นผิวสีเทา
F9 พื้นผิวสีเทา
F9A พื้นผิวสีเทา
F10 ทำฝ้าเพดาน INTERIOR (PAI)
F11 ทำฝ้าเพดาน LANDSCAPE
หมายเหตุ: ฐานของอาคารเป็นคอนกรีตเสริมเหล็ก

วัสดุผนัง

- P1 ผนัง ค.ส.ล. สำหรับปู (ทำสีภายนอก, ภายใน)
P2 ฐานปูนซีเมนต์ (สำหรับภายนอก, ภายใน)
P2A ฐานปูนซีเมนต์หนา 15 ซม. (สำหรับภายนอก, ภายใน)
P3 ปูกระเบื้องเซรามิค 8" x 8" (สำหรับห้องน้ำ)
P4 ผนังรับน้ำหนักภายใน 9 มม. ทำรอยต่อผนังภายใน
โครงสร้างอาคาร
P5 ผนัง ค.ส.ล. ฐานปูนซีเมนต์
P5A ผนัง ค.ส.ล. ฐานปูนซีเมนต์
P6 ผนัง ค.ส.ล. ผนังรับน้ำหนัก
P7 ผนัง ค.ส.ล. ผนังรับน้ำหนัก
P8 ผนังรับน้ำหนักภายใน

CURTAIN WALL & FACADE CONTRACTOR :



ISO.9002
KIM YOO SENG

41/8 RAMA 3 ROAD, CHONG-NOONSEE, YANNAWA, BANGKOK 10120, THAILAND
TEL : 294-6291 - 8 FAX : (662) 294-1744

REVISION

NO.	DESCRIPTION	DATE
1		
2		
3		
4		
5		
6		
7		

PROJECT :



PROJECT NO : 1802 LPark-VC

AS-BUILT DRAWING



DRAWING TITLE :

DEVELOP ELEVATION
@ TOWER B

DRAWN :	UDOMSAK.P	
CHECKED :	SANGUAN	
DATE :	10/07/2562	
SHEET NO.	DWG. NO.	Rev.
	EL.03	-

These drawings are the property of P.A. Design Co., Ltd. and not to be used or reproduced without specific permission.

อาคาร B

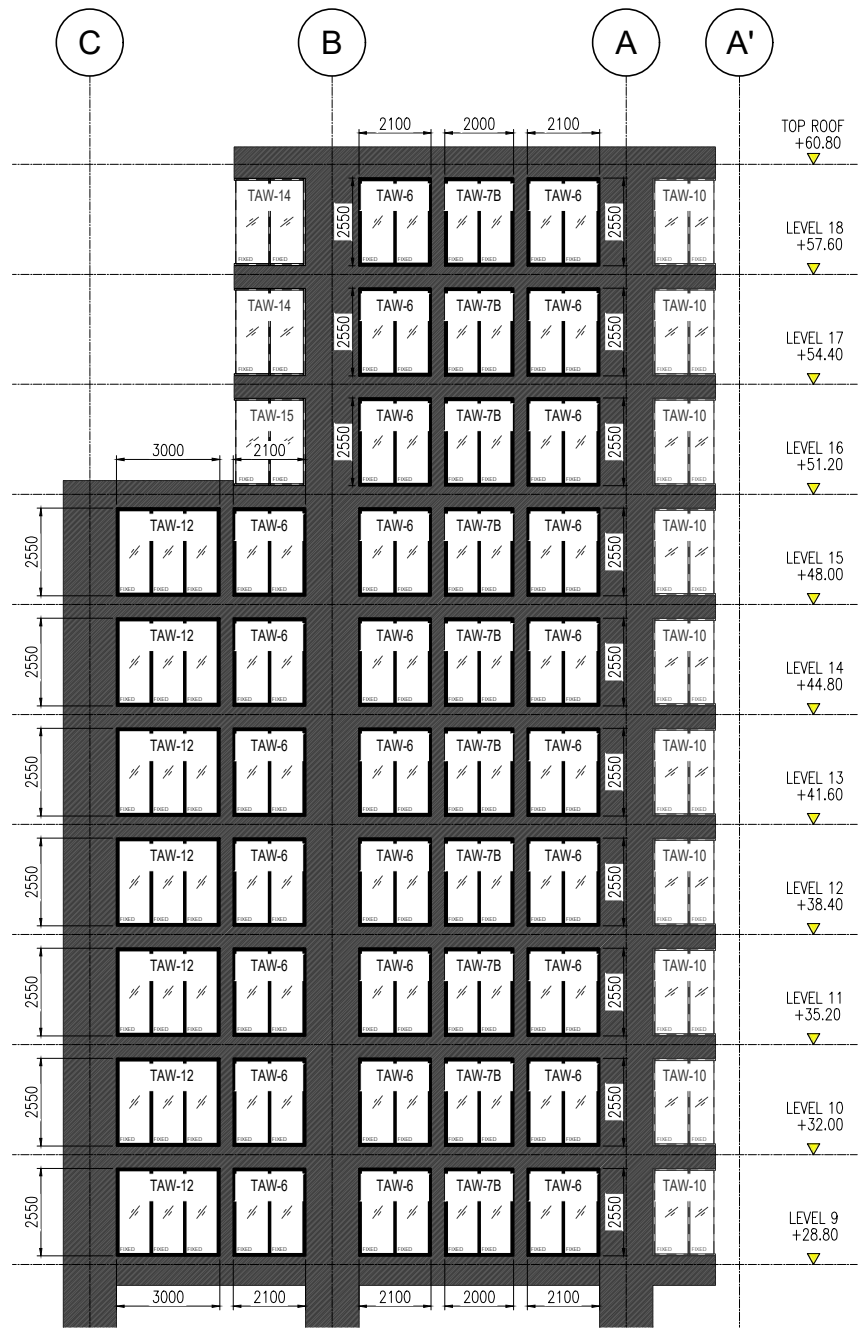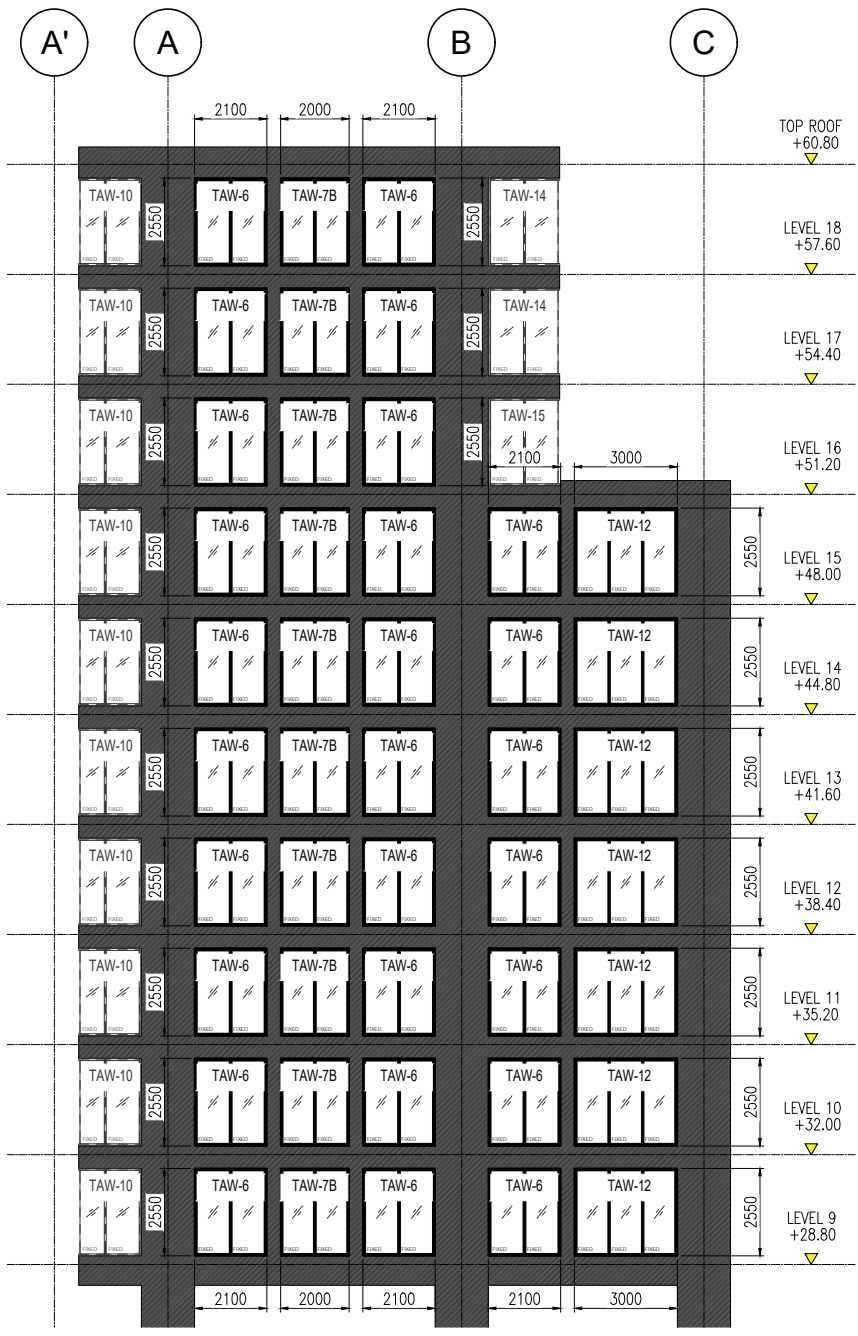

TYPE OF PANEL	SIZE OF PANEL		OPENING OF PRECAST		QT'Y
	W	H	W	H	
TAW-6	2076	2526	2100	2550	54
TAW-7B	1976	2526	2000	2550	20
TAW-12	2976	2526	3000	2550	14

สัญลักษณ์วัสดุตกแต่ง

วัสดุพื้น

- F1 ปูกระเบื้องเซรามิคขนาด 12x12" พื้นผนังซีเมนต์ PVC.2"
- F2 ปูกระเบื้องเซรามิคขนาด 12" x 12" พื้นแนวและขอบทำสีเอนซ์สีดำน
- F3 ปูกระเบื้องเซรามิคขนาด 12x12" (สำหรับห้องครัว)
- F3A ปูกระเบื้องเซรามิคขนาด 12x12" (สำหรับห้องครัว)
- F4 ปูกระเบื้องเซรามิคขนาด 12x12"
- F4A ปูกระเบื้องเซรามิคขนาด 12x12"(สำหรับห้องครัว)
- F4B ปูกระเบื้องเซรามิคขนาด 12x12"(สำหรับระเบียง)
- F4C ปูกระเบื้องเซรามิคขนาด 12x12"(สำหรับทางเดินกลาง)
- F5 ปูลามิเนตสำเร็จรูป พื้นผนังซีเมนต์ PVC.2"
- F6 สีทาผนังเอนซ์สีดำน
- F7 สีทาผนังเอนซ์สีดำน
- F8 สีทาผนังทาสี
- F9 สีทาผนังทาสี
- F9A สีทาผนังทาสี EPOXY
- F10 ทำฉาบปูน INTERIOR (PAI)
- F11 ทำฉาบปูน LANDSCAPE
- หมายเหตุ ฐานแนวระแนงกระเบื้องปูผนังซีเมนต์ดำ

วัสดุผนัง

- P1 ผนัง ค.ส.ล. สำเร็จรูป (ทาสีภายนอก, ภายใน)
- P2 ฉาบปูนฉาบผิว (สำหรับภายนอก, ภายใน)
- P2A ฉาบปูนฉาบผิว หน้า 15 ซม. (สำหรับภายนอก, ภายใน)
- P3 ปูกระเบื้องเซรามิค 8" x 8" (ผนังปูน)
- P4 ผนังอิฐดินเผาหน้า 9 ซม. ทำรอยต่อผนังทาสี
- โครงสร้างคาน้ำทิ้ง
- P5 ผนัง ค.ส.ล. ฉาบปูนฉาบผิว
- P5A ผนัง ค.ส.ล. ผนังฉาบ
- P6 ผนัง ค.ส.ล. ผนังฉาบและใช้ปูนฉาบ
- P7 ผนัง ค.ส.ล. ผนังฉาบและใช้ปูนฉาบ
- P8 ผนังวัสดุตามตัวอย่าง

CURTAIN WALL & FACADE CONTRACTOR :



ISO.9002
KIM YOO SENG

41/8 RAMA 3 ROAD, CHONG-NOONSEE, YANNAWA, BANGKOK 10120, THAILAND
TEL : 294-6291 - 8 FAX : (662) 294-1744

REVISION

NO.	DESCRIPTION	DATE
1		
2		
3		
4		
5		
6		
7		

PROJECT :



**LUMPINI
TOWER B**
VIBHAVADI-SATHORN

PROJECT NO : 1802 LPark-VC










AS-BUILT DRAWING










DRAWING TITLE :

DEVELOP ELEVATION
@ TOWER B

DRAWN :	UDOMSAK.P	
CHECKED :	SANGUAN	
DATE :	10/07/2562	
SHEET NO.	DWG. NO.	Rev.
	EL.04	-

These drawings are the property of P.A. Design Co., Ltd. and not to be used or reproduced without specific permission.

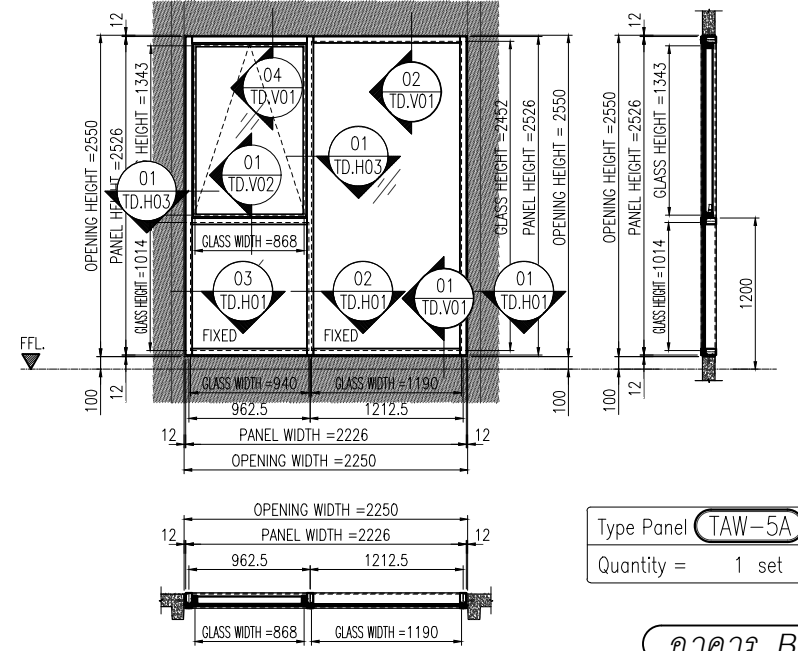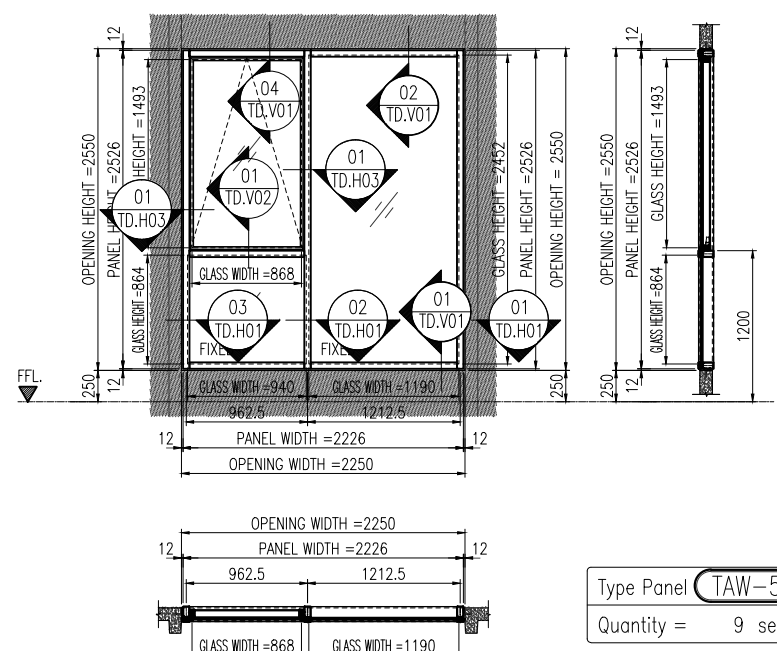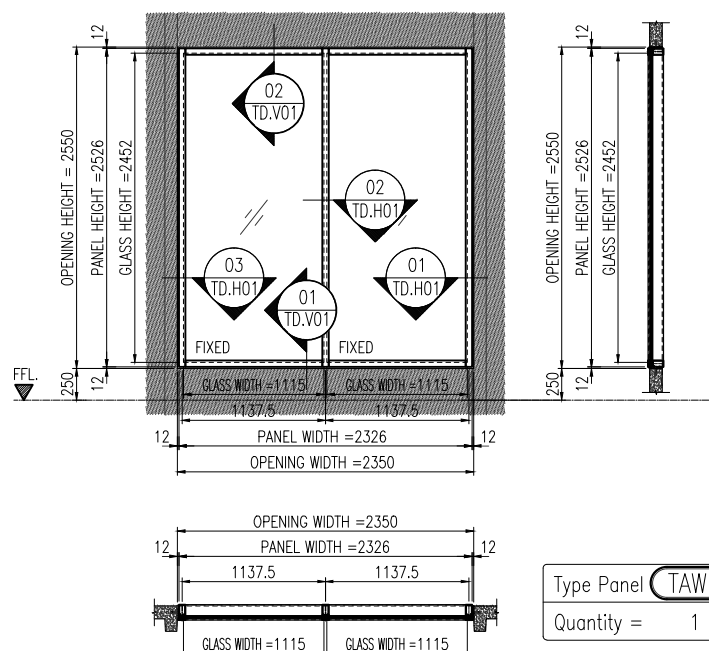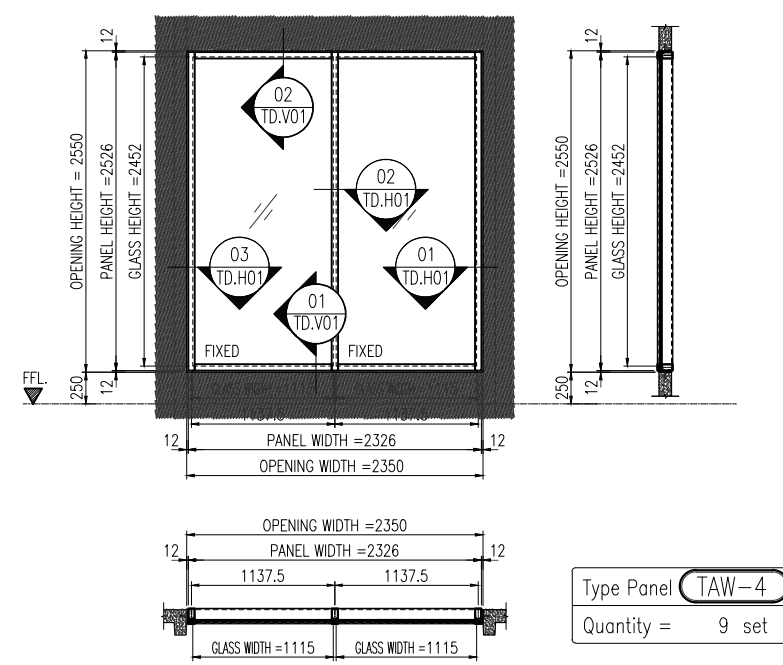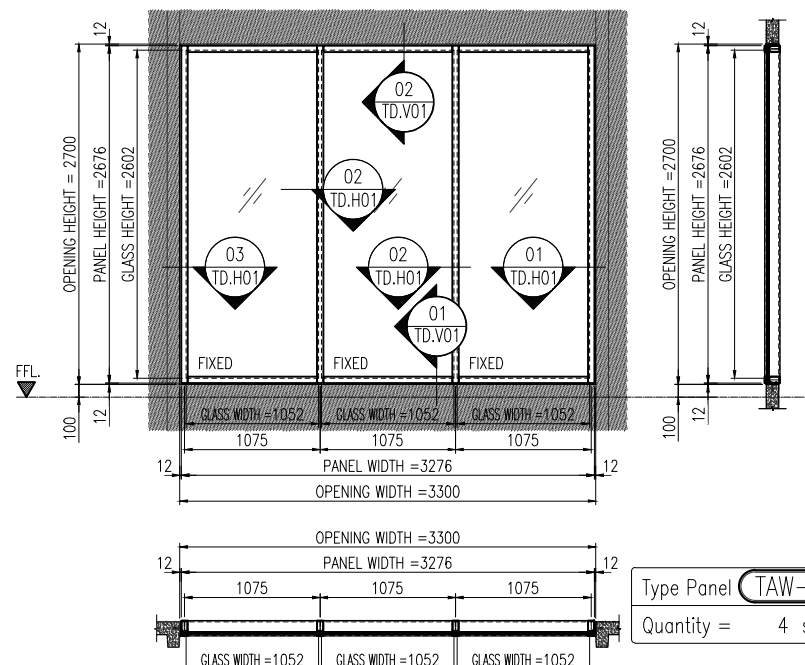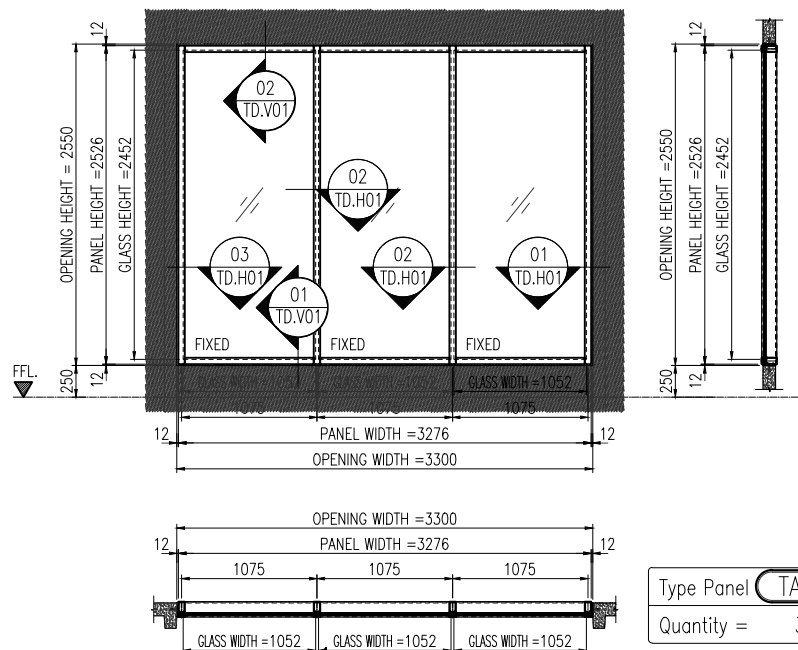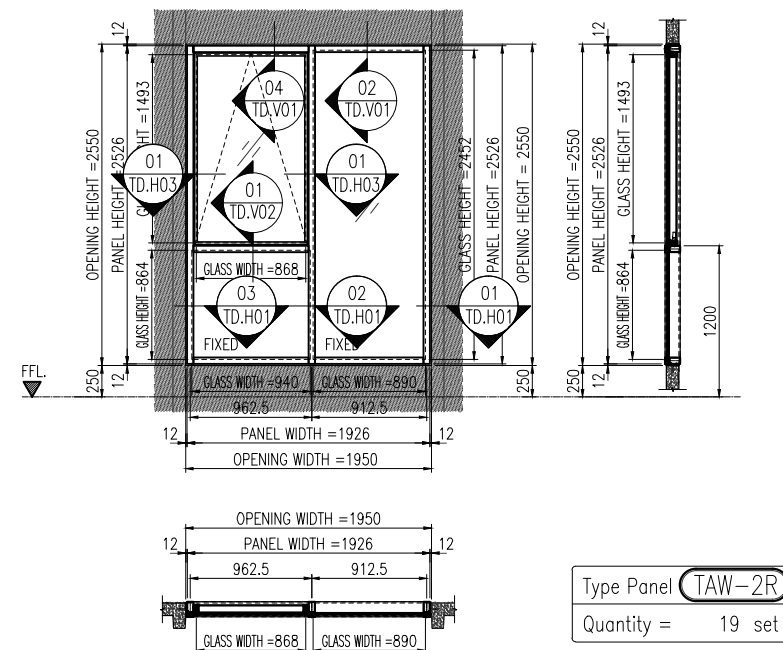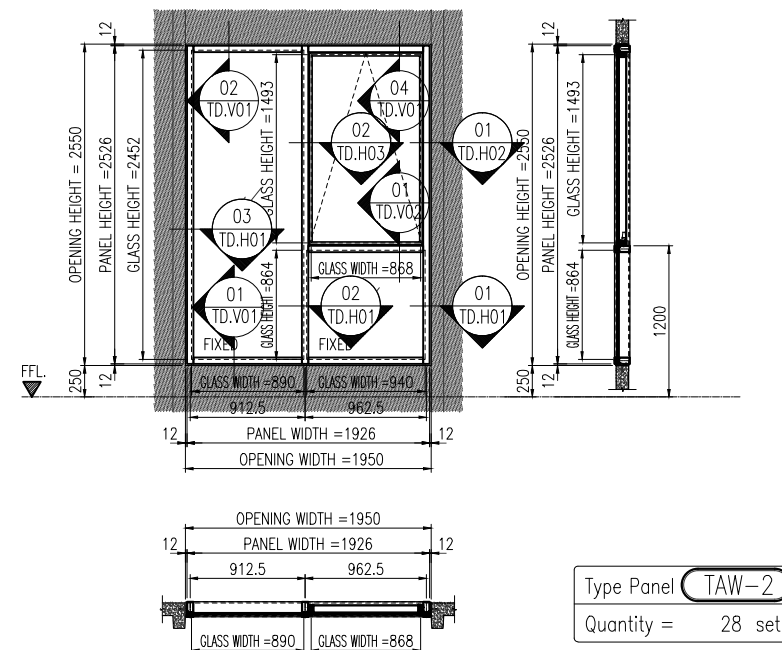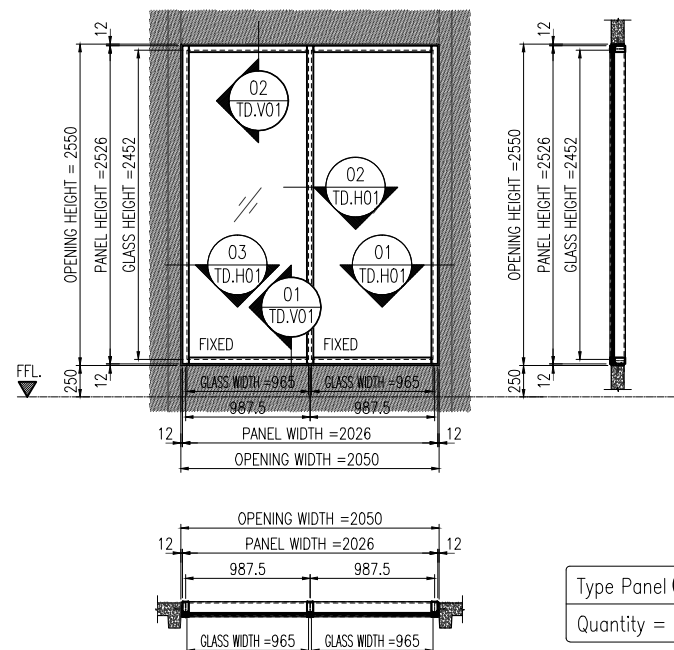

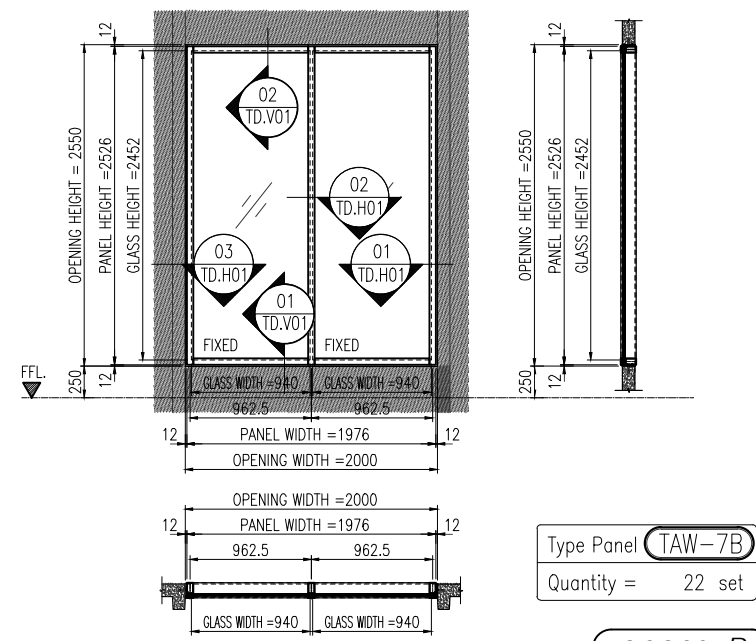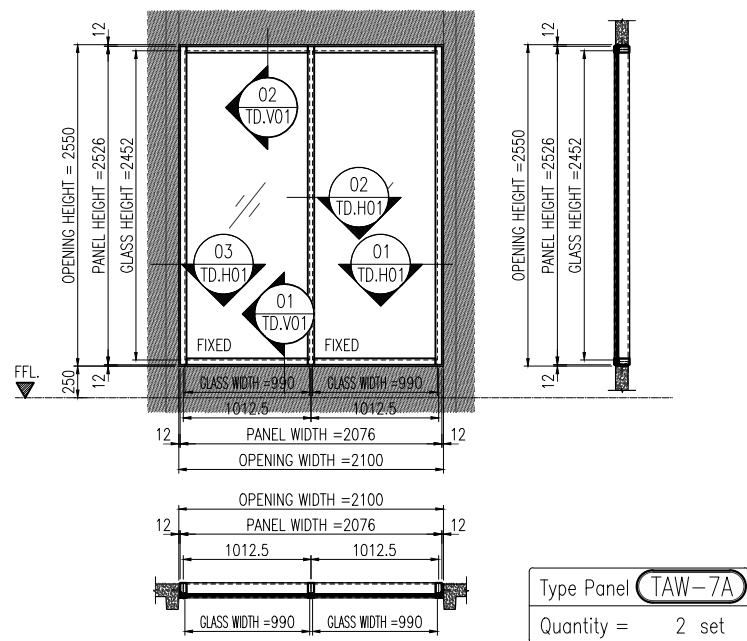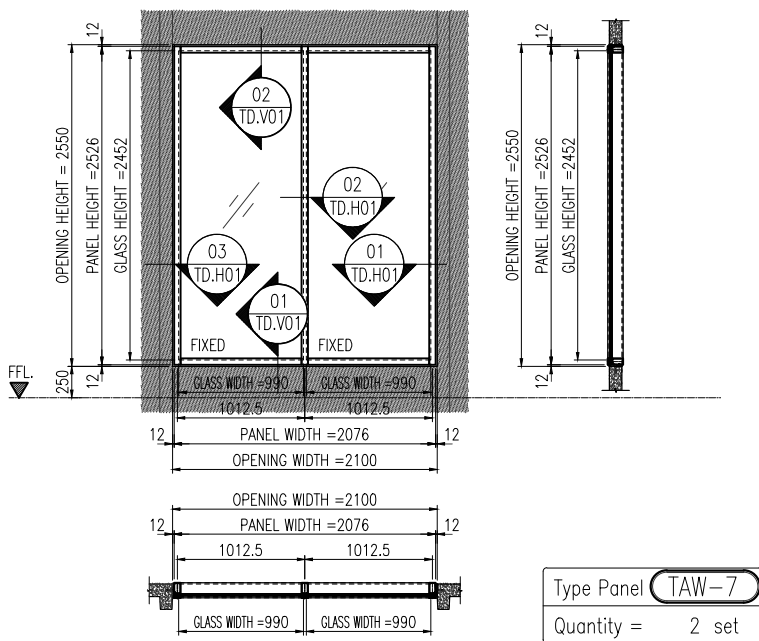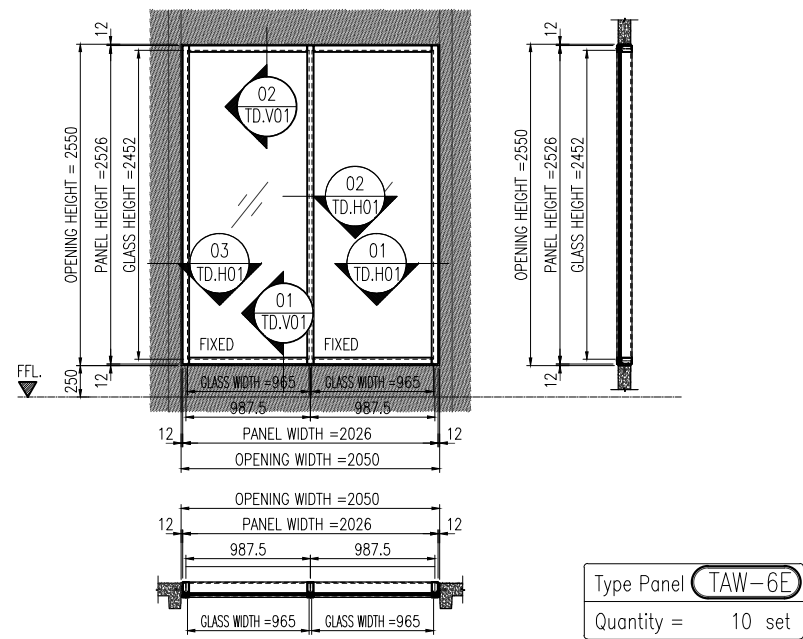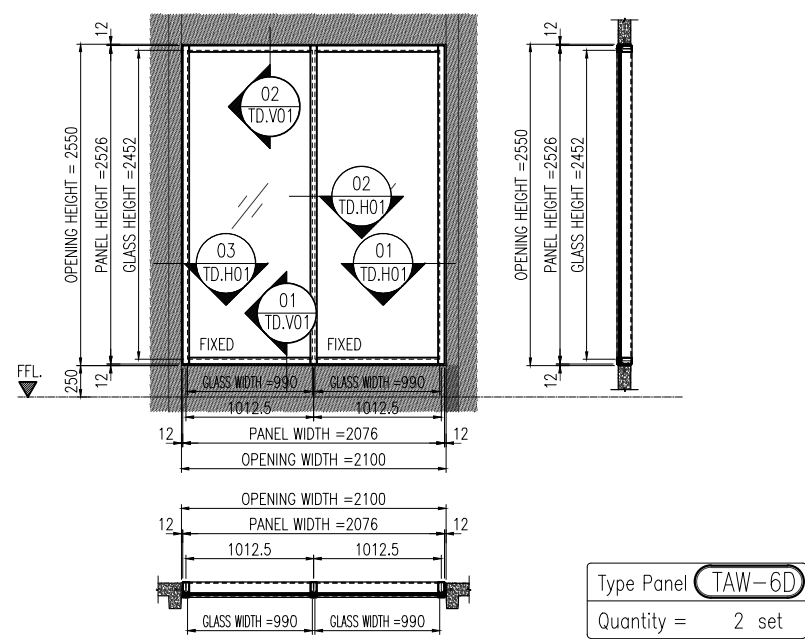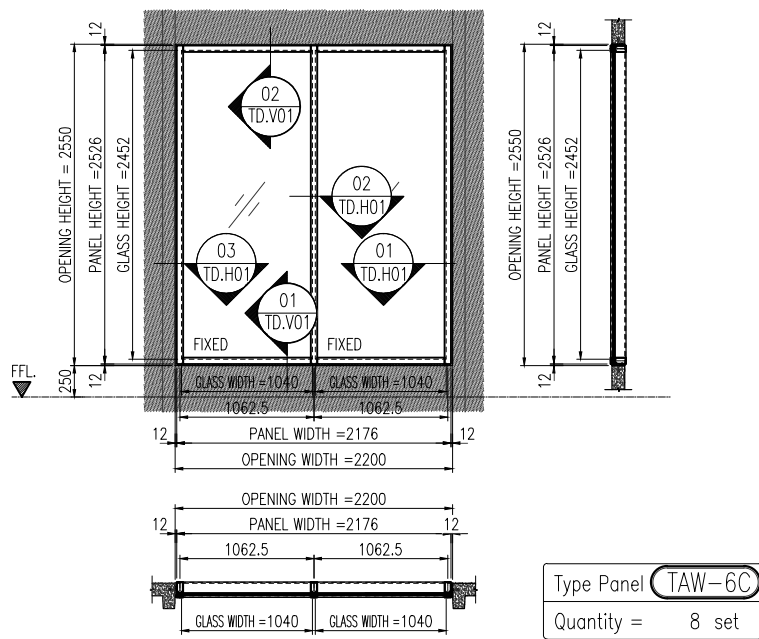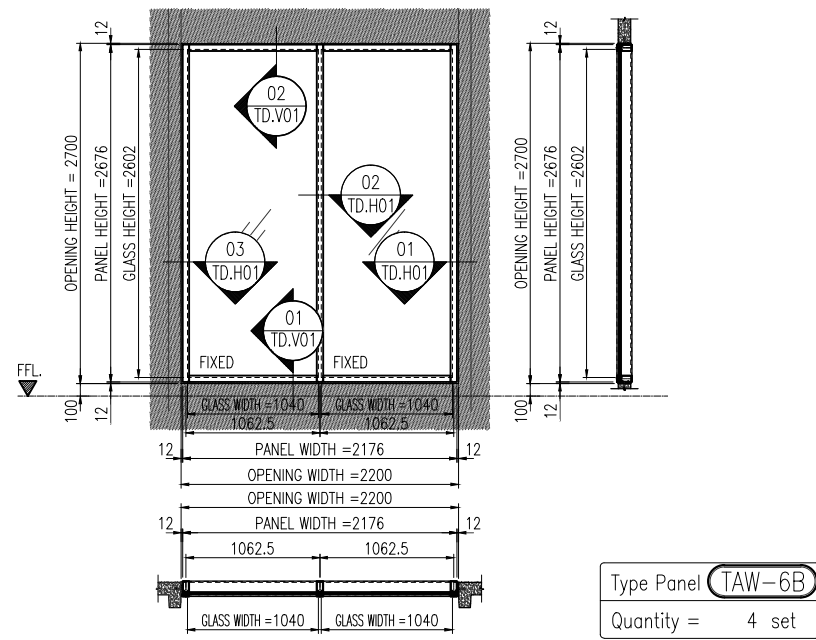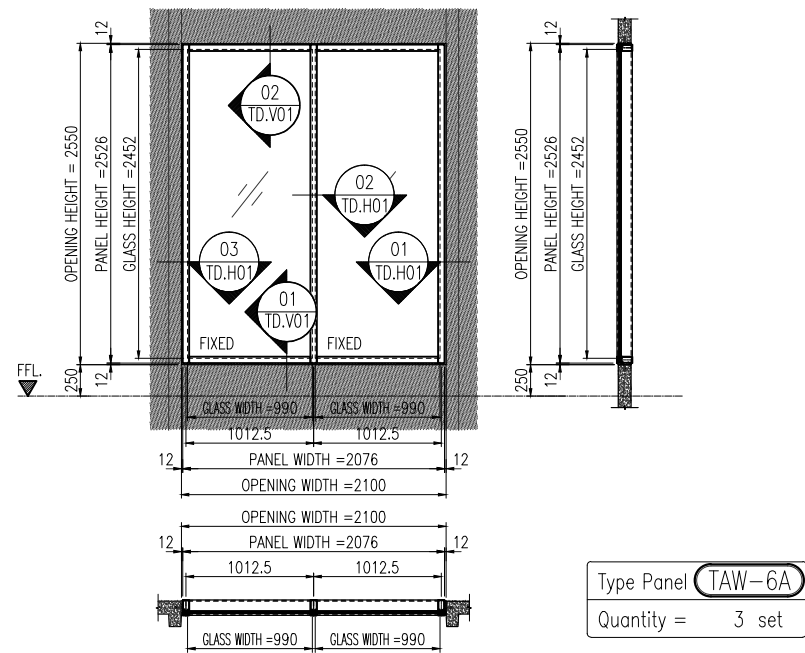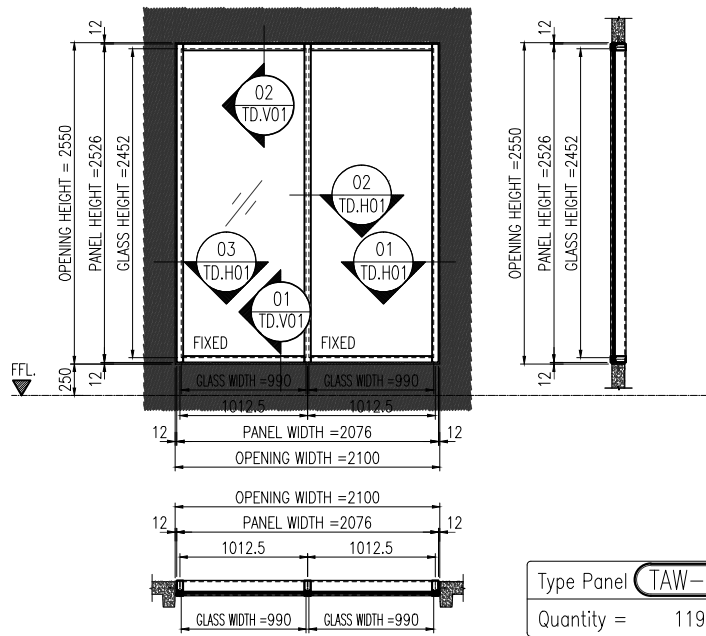

สัญลักษณ์วัสดุตกแต่ง

วัสดุพื้น

- F1 ปูกระเบื้องเซรามิคขนาด 12x12" พร้อมผิวเงา PVC 2"
F2 ปูกระเบื้องเซรามิคขนาด 12x12" พร้อมผิวเงาและ
ขอบทำผิวเส้นเบย์คัตตัน
F3 ปูกระเบื้องเซรามิคขนาด 12x12" (สำหรับห้องน้ำ)
F3A ปูกระเบื้องเซรามิคขนาด 12x12" (สำหรับห้องน้ำ)
F4 ปูกระเบื้องเซรามิคขนาด 12x12" (สำหรับห้องน้ำ)
F4A ปูกระเบื้องเซรามิคขนาด 12x12" (สำหรับห้องน้ำ)
F4B ปูกระเบื้องเซรามิคขนาด 12x12" (สำหรับห้องน้ำ)
F4C ปูกระเบื้องเซรามิคขนาด 12x12" (สำหรับห้องน้ำ)
F5 ปูกระเบื้องเซรามิคขนาด 12x12" พร้อมผิวเงา PVC 2"
F6 พื้นทำผิวเส้นเบย์คัตตัน
F7 พื้นทำผิวเส้นเบย์คัตตัน
F8 พื้นทำผิวการด้าง
F9 พื้นทำผิวการด้าง
F9A พื้นทำผิวการด้าง EPOXY
F10 ทำผิวดูแบบ INTERIOR (PAI)
F11 ทำผิวดูแบบ LANDSCAPE
หมายเหตุ ยานยนต์จอดรถเป็นได้ของปูพื้นเบย์คัตตัน

วัสดุผนัง

- P1 ผนัง ค.ส.ล. สำหรับปู (ทาสีภายนอก, ภายใน)
P2 ฐานปูนฉาบผิว (สำหรับภายนอก, ภายใน)
P2A ฐานปูนฉาบผิว หนา 15 ซม. (สำหรับภายนอก, ภายใน)
P3 ปูกระเบื้องเซรามิค 8x8" (สำหรับภายนอก, ภายใน)
P4 ผนังฉาบปูนทาสี 9 มม. ทำรอยต่อผนังทาสี
โดยฉาบปูนฉาบผิว
P5 ผนัง ค.ส.ล. ฐานปูนฉาบผิว
P5A ผนัง ค.ส.ล. ผนังฉาบผิว
P6 ผนัง ค.ส.ล. ผนังฉาบผิว (สำหรับภายนอก)
P7 ผนัง ค.ส.ล. ผนังฉาบผิว (สำหรับภายใน)
P8 ผนังปูนฉาบผิว

CURTAIN WALL & FACADE CONTRACTOR :



41/8 RAMA 3 ROAD, CHONG-NOONSEE, YANNAWA, BANGKOK 10120, THAILAND
TEL : 294-6291 - 8 FAX : (662) 294-1744

REVISION

NO.	DESCRIPTION	DATE
1		
2		
3		
4		
5		
6		
7		

PROJECT :



PROJECT NO : 1802 LPark-VC


AS-BUILT DRAWING

DRAWING TITLE :
ELEVATION GLASS WALL OF PANEL TYPE
@ TOWER B


DRAWN :	UDOMSAK.P	
CHECKED :	SANGUAN	
DATE :	10/07/2562	
SHEET NO.	DWG. NO.	Rev.
	EL.06	-

These drawings are the property of P.A. Design Co., Ltd. and not to be used or reproduced without specific permission.


อาคาร B

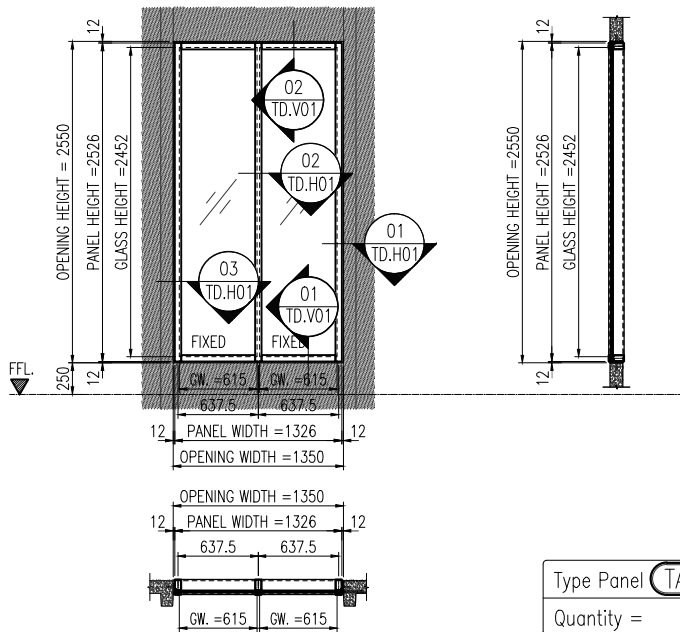


Type Panel **TAW-7C**
Quantity = 10 set

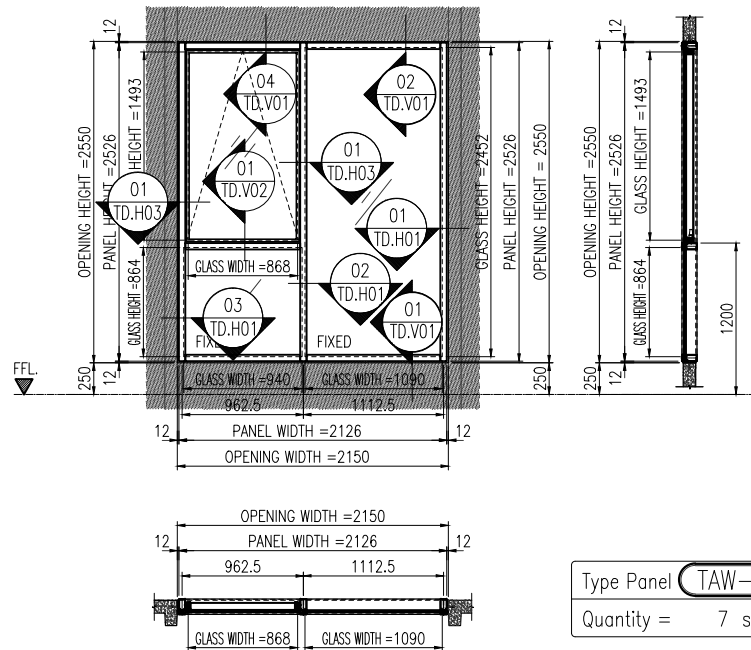


Type Panel **TAW-8**
Quantity = 7 set

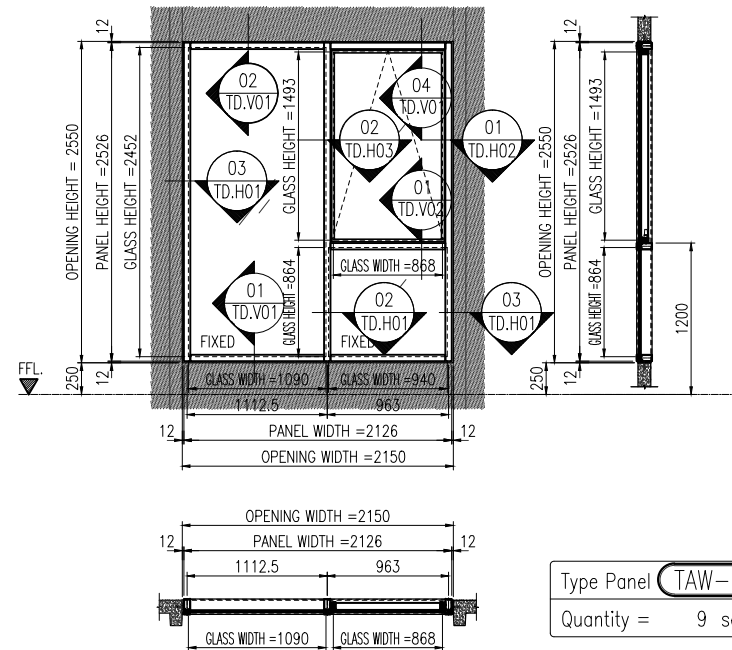


Type Panel **TAW-8B**
Quantity = 9 set

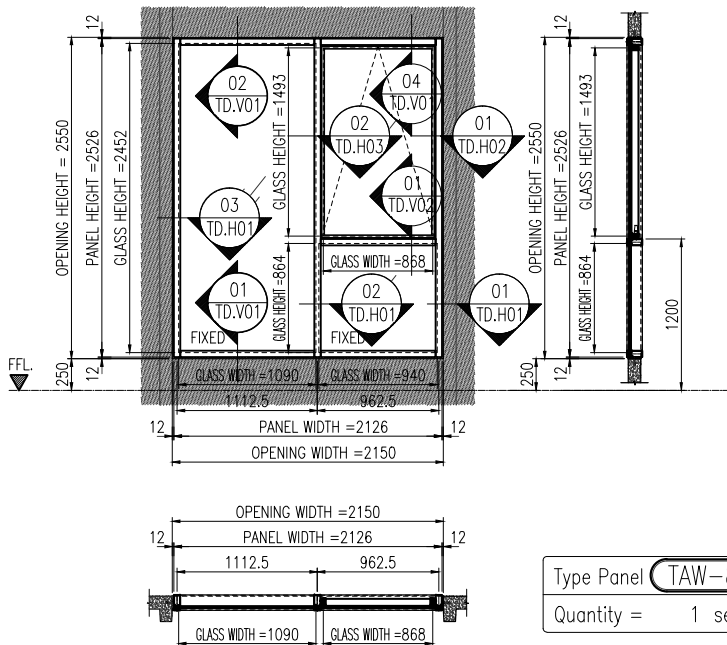


Type Panel **TAW-8C**
Quantity = 1 set

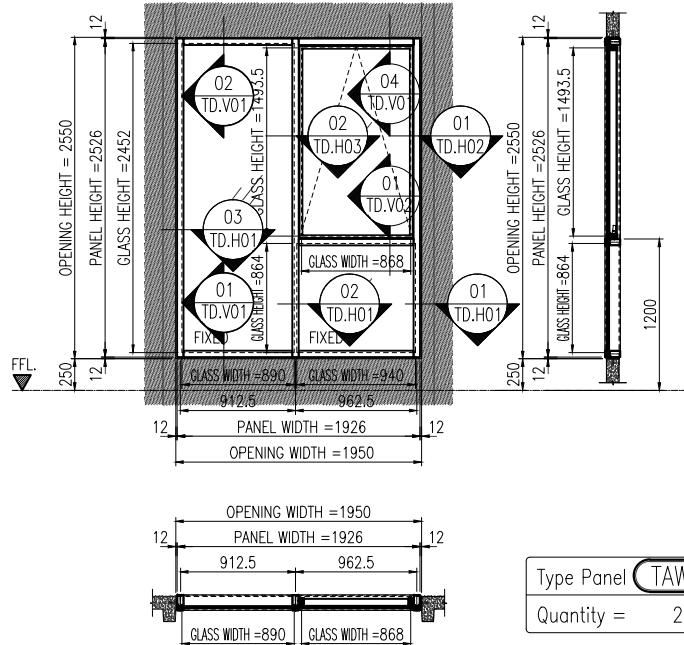


Type Panel **TAW-8D**
Quantity = 2 set

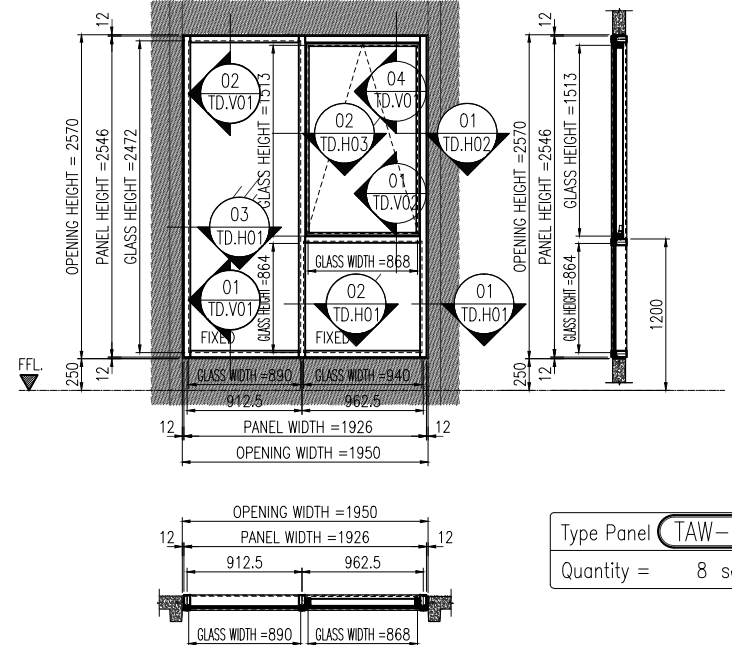

Type Panel **TAW-8E**
Quantity = 8 set

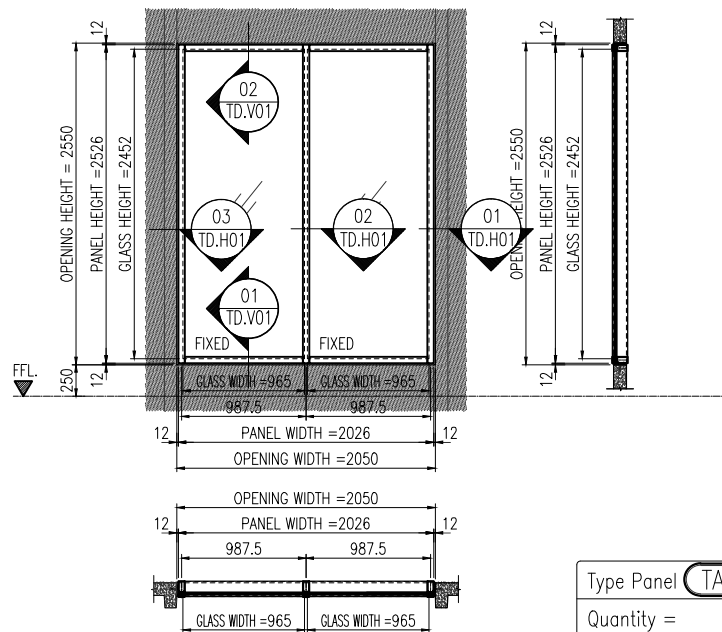

Type Panel **TAW-9**
Quantity = 2 set

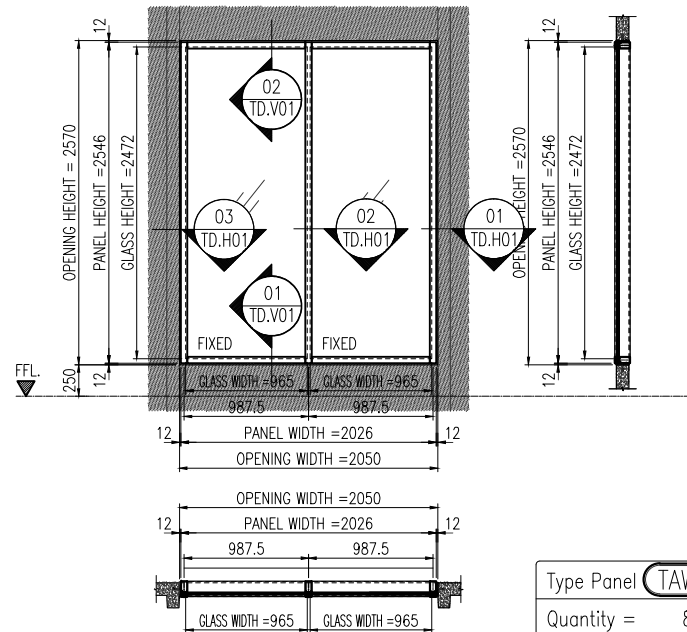

Type Panel **TAW-9A**
Quantity = 8 set

สัญลักษณ์วัสดุตกแต่ง

วัสดุพื้น

- F1 ปูกระเบื้องเซรามิคขนาด 12x12" พร้อมผิวเงา PVC 2"
- F2 ปูกระเบื้องเซรามิคขนาด 12x12" พร้อมผิวเงาและขอบทำผิวเงาแบบขัดมัน
- F3 ปูกระเบื้องเซรามิคขนาด 12x12" (สำหรับห้องน้ำ)
- F3A ปูกระเบื้องเซรามิคขนาด 12x12" (สำหรับห้องน้ำ)
- F4 ปูกระเบื้องเซรามิคขนาด 12x12" (สำหรับห้องน้ำ)
- F4A ปูกระเบื้องเซรามิคขนาด 12x12" (สำหรับห้องน้ำ)
- F4B ปูกระเบื้องเซรามิคขนาด 12x12" (สำหรับห้องน้ำ)
- F4C ปูกระเบื้องเซรามิคขนาด 12x12" (สำหรับห้องน้ำ)
- F5 ปูกระเบื้องเซรามิคขนาด 12x12" พร้อมผิวเงา PVC 2"
- F6 พื้นทำผิวเงาแบบขัดมัน
- F7 พื้นทำผิวเงาแบบขัดมัน
- F8 พื้นทำผิวเงาแบบขัดมัน
- F9 พื้นทำผิวเงาแบบขัดมัน
- F9A พื้นทำผิวเงาแบบขัดมัน
- F10 ทำฝ้าดูแบบ INTERIOR (PAI)
- F11 ทำฝ้าดูแบบ LANDSCAPE

วัสดุผนัง

- P1 ผนัง ค.ส.ล. สำหรับปูกระเบื้องเซรามิค, ภายนอก
- P2 ฐานปูนฉาบผิวภายใน (สำหรับภายนอก, ภายใน)
- P2A ฐานปูนฉาบผิวภายใน หนา 15 ซม. (สำหรับภายนอก, ภายใน)
- P3 ปูกระเบื้องเซรามิค 8x8" (สำหรับภายนอก)
- P4 ผนังฉาบปูนผิวภายใน 9 มม. ทำขอบด้วยปูนฉาบผิว
- P5 ผนัง ค.ส.ล. ฐานปูนฉาบผิวภายใน
- P5A ผนัง ค.ส.ล. ผนังฉาบผิว
- P6 ผนัง ค.ส.ล. ผนังฉาบผิว
- P7 ผนัง ค.ส.ล. ผนังฉาบผิว
- P8 ผนังปูนฉาบผิวภายใน

CURTAIN WALL & FACADE CONTRACTOR :



41/8 RAMA 3 ROAD, CHONG-NOONSEE, YANNAWA, BANGKOK 10120, THAILAND
TEL : 294-6291 - 8 FAX : (662) 294-1744

REVISION

NO.	DESCRIPTION	DATE
1		
2		
3		
4		
5		
6		
7		

PROJECT :



PROJECT NO : 1802 LPark-VC

AS-BUILT DRAWING

DRAWING TITLE :



ELEVATION GLASS WALL OF PANEL TYPE

@ TOWER B



DRAWN :	UDOMSAK.P		
CHECKED :	SANGUAN		
DATE :	10/07/2562		
SHEET NO.	DWG. NO.		Rev.
	EL.07		-

These drawings are the property of P.A. Design Co., Ltd. and not to be used or reproduced without specific permission.

อาคาร B

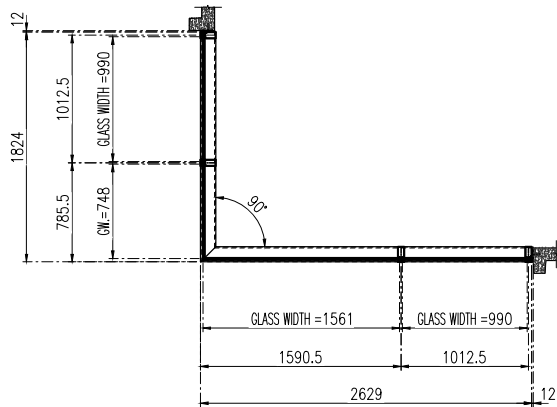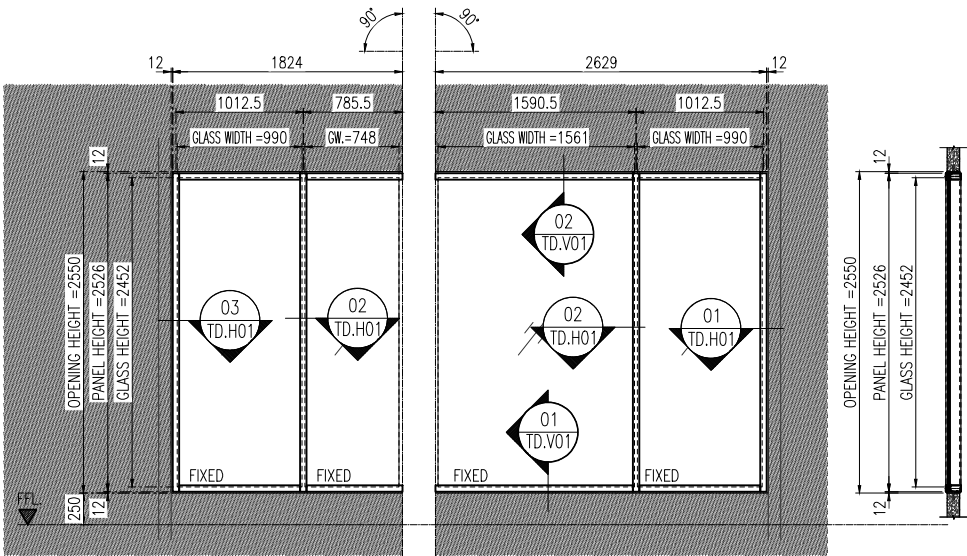

Type Panel **TAW-10**
Quantity = 10 set

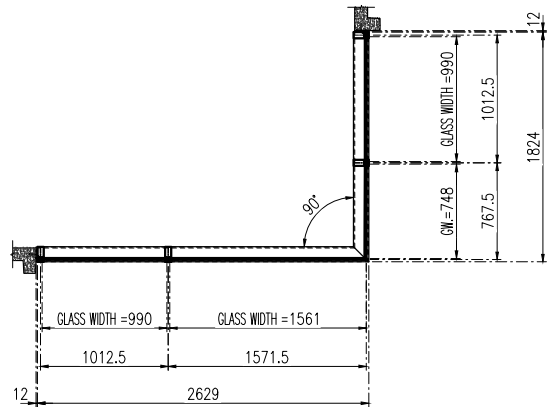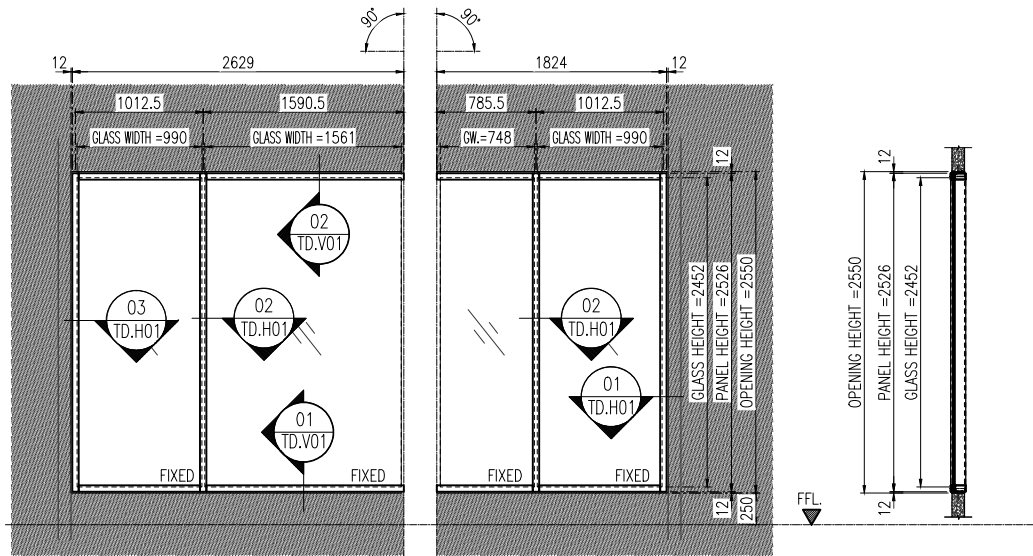

Type Panel **TAW-10A**
Quantity = 10 set

สัญลักษณ์วัสดุตกแต่ง

วัสดุพื้น

- F1 ปูกระเบื้องเซรามิคขนาด 12x12" พื้นผิวเงา PVC 2"
F2 ปูกระเบื้องเซรามิคขนาด 12x12" พื้นผิวเงาและ
ขอบทำผิวเส้นเบย์ซีดมัน
F3 ปูกระเบื้องเซรามิคขนาด 12x12" (สำหรับห้องครัว)
F3A ปูกระเบื้องเซรามิคขนาด 12x12" (สำหรับห้องครัว)
F4 ปูกระเบื้องเซรามิคขนาด 12x12"
F4A ปูกระเบื้องเซรามิคขนาด 12x12" (สำหรับห้องครัว)
F4B ปูกระเบื้องเซรามิคขนาด 12x12" (สำหรับห้องครัว)
F4C ปูกระเบื้องเซรามิคขนาด 12x12" (สำหรับห้องครัว)
F5 ปูแผ่นหินล้างรูป พื้นผิวเงา PVC 2"
F6 พื้นทำผิวเส้นเบย์ซีดมัน
F7 พื้นทำผิวเส้นเบย์ซีดมัน
F8 พื้นทำผิวกรวดล้าง
F9 พื้นทำผิวเบย์ซีดมัน
F9A พื้นทำผิวซีดมันลาย EPOXY
F10 ทำผิวดูแบบ INTERIOR (PAI)
F11 ทำผิวดูแบบ LANDSCAPE
หมายเหตุ ยานยนต์และกระเบื้องพื้นปูซีดมัน

วัสดุผนัง

- P1 ผนัง ค.ส.ล. สำหรับปู (ทาสีภายนอก, ภายใน)
P2 ฐานปูนฉาบผิว (สำหรับภายนอก, ภายใน)
P2A ฐานปูนฉาบผิว หน้า 15 ซม. (สำหรับภายนอก, ภายใน)
P3 ปูกระเบื้องเซรามิค 8x8" (สำหรับปูผนัง)
P4 ผนังฉาบปูนทาสี 9 มม. ทำรอยต่อผนังทาสี
โดยฉาบปูนทาสี
P5 ผนัง ค.ส.ล. ฐานปูนฉาบผิว
P5A ผนัง ค.ส.ล. พื้นผิวเงา
P6 ผนัง ค.ส.ล. ผนังซีดมัน
P7 ผนัง ค.ส.ล. ผนังซีดมัน
P8 ผนังซีดมันผิวเงา

CURTAIN WALL & FACADE CONTRACTOR :



41/8 RAMA 3 ROAD, CHONG-NONSEE, YANNAWA, BANGKOK 10120, THAILAND
TEL : 294-6291 - 8 FAX : (662) 294-1744

REVISION

NO.	DESCRIPTION	DATE
1		
2		
3		
4		
5		
6		
7		

PROJECT :



PROJECT NO : 1802 LPark-VC

AS-BUILT DRAWING




DRAWING TITLE :

ELEVATION GLASS WALL OF PANEL TYPE
@ TOWER B

DRAWN :	UDOMSAK.P	
CHECKED :	SANGUAN	
DATE :	10/07/2562	
SHEET NO.	DWG. NO.	Rev.
	EL.08	-

These drawings are the property of P.A. Design
Co., Ltd.
and not to be used or reproduced without
specific permission.

อาคาร B

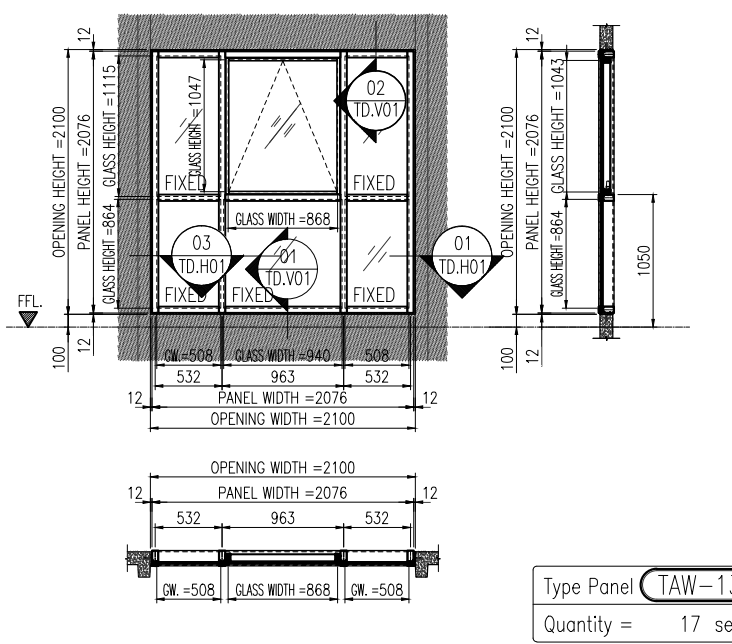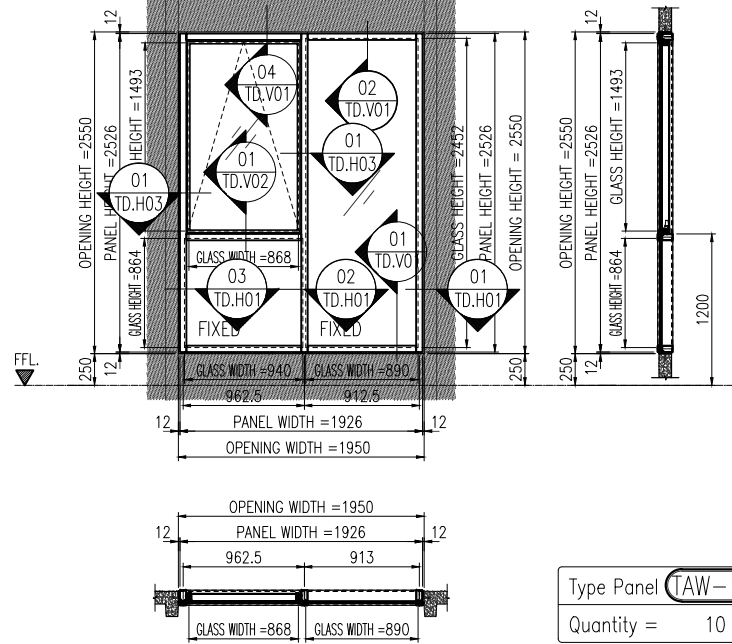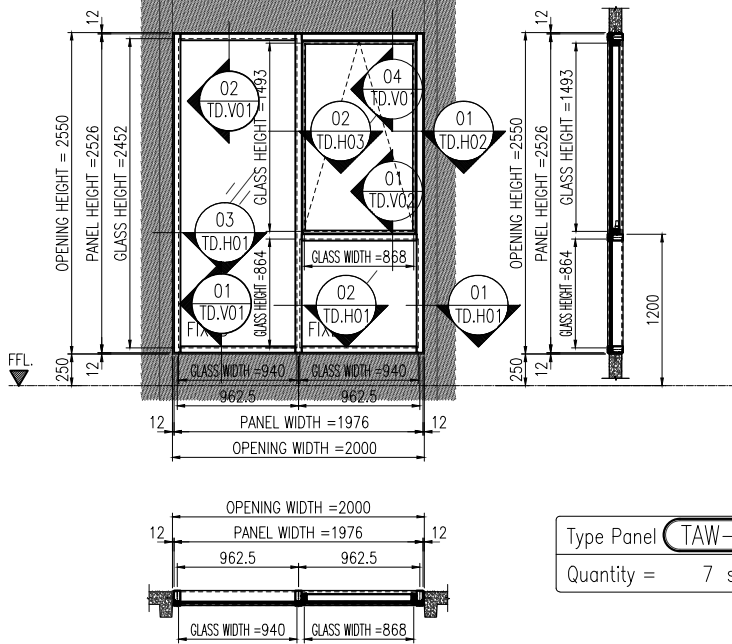

สัญลักษณ์วัสดุตกแต่ง

วัสดุพื้น

- F1 ปูกระเบื้องเซรามิคขนาด 12x12" พร้อมผิวเงา PVC 2"
F2 ปูกระเบื้องเซรามิคขนาด 12x12" พร้อมผิวเงาและ
ขอบทำด้วยเส้นเบรคติน
F3 ปูกระเบื้องเซรามิคขนาด 12x12" (สำหรับห้องน้ำ)
F3A ปูกระเบื้องเซรามิคขนาด 12x12" (สำหรับห้องน้ำ)
F4 ปูกระเบื้องเซรามิคขนาด 12x12"
F4A ปูกระเบื้องเซรามิคขนาด 12x12" (สำหรับห้องน้ำ)
F4B ปูกระเบื้องเซรามิคขนาด 12x12" (สำหรับห้องน้ำ)
F4C ปูกระเบื้องเซรามิคขนาด 12x12" (สำหรับห้องน้ำ)
F5 ปูกระเบื้องเซรามิคขนาด 12x12" พร้อมผิวเงา PVC 2"
F6 พื้นทำด้วยเส้นเบรคติน
F7 พื้นทำด้วยเส้นเบรคติน
F8 พื้นทำด้วยเส้นเบรคติน
F9 พื้นทำด้วยเส้นเบรคติน
F9A พื้นทำด้วยเส้นเบรคติน EPOXY
F10 ทำวัสดุแบบ INTERIOR (PAI)
F11 ทำวัสดุแบบ LANDSCAPE
หมายเหตุ ยานควบคุมการก่อสร้างให้ดูรูปสีและขนาด

วัสดุผนัง

- P1 ผนัง ค.ส.ล. ทำด้วยปูน (ทาสีภายนอก, ภายใน)
P2 ฐานปูนฉาบภายใน (สำหรับภายนอก, ภายใน)
P2A ฐานปูนฉาบภายใน หนา 15 ซม. (สำหรับภายนอก, ภายใน)
P3 ปูกระเบื้องเซรามิค 8x8" (สำหรับห้องน้ำ)
P4 ผนังฉาบปูนทาสีภายใน 9 มม. ทำด้วยเส้นเบรคติน
โครงสร้างคาน้ำทิ้ง
P5 ผนัง ค.ส.ล. ฐานปูนฉาบภายใน
P5A ผนัง ค.ส.ล. ฐานปูนฉาบภายใน
P6 ผนัง ค.ส.ล. ผนังฉาบปูนทาสีภายใน
P7 ผนัง ค.ส.ล. ผนังฉาบปูนทาสีภายใน
P8 ผนังปูนฉาบภายใน

CURTAIN WALL & FACADE CONTRACTOR :



41/8 RAMA 3 ROAD, CHONG-NOONSEE, YANNAWA, BANGKOK 10120, THAILAND
TEL : 294-6291 - 8 FAX : (662) 294-1744

REVISION

NO.	DESCRIPTION	DATE
1		
2		
3		
4		
5		
6		
7		

PROJECT :



PROJECT NO : 1802 LPark-VC

AS-BUILT DRAWING





DRAWING TITLE :










ELEVATION GLASS WALL OF PANEL TYPE
@ TOWER B

DRAWN :	UDOMSAK.P		
CHECKED :	SANGUAN		
DATE :	10/07/2562		
SHEET NO.	DWG. NO.	Rev.	
	EL.09	-	

These drawings are the property of P.A. Design
Co., Ltd.
and not to be used or reproduced without
specific permission.

อาคาร B

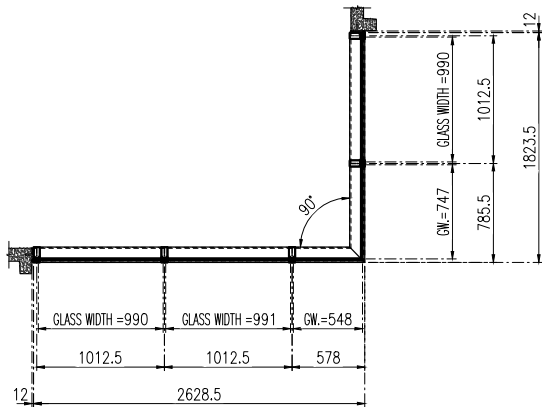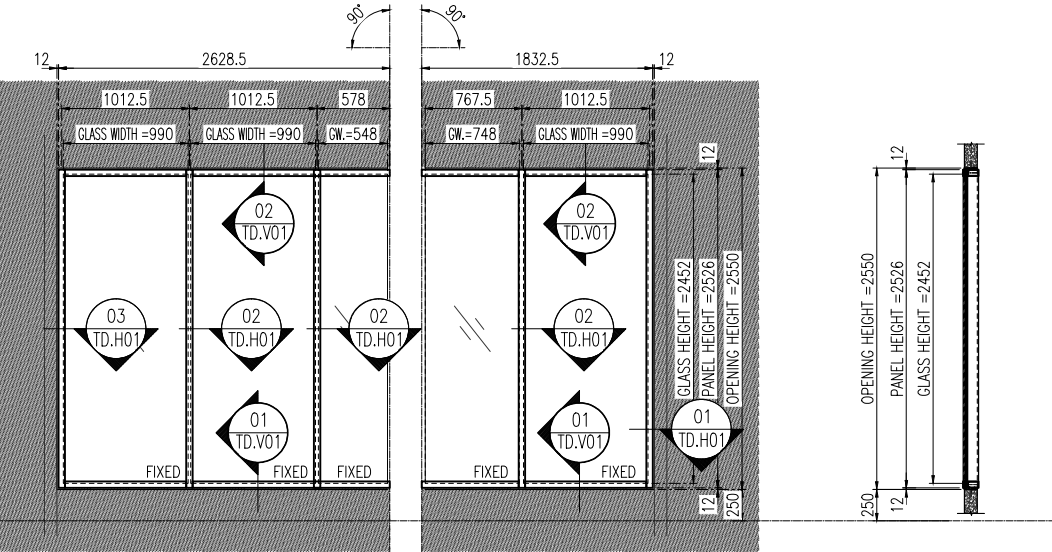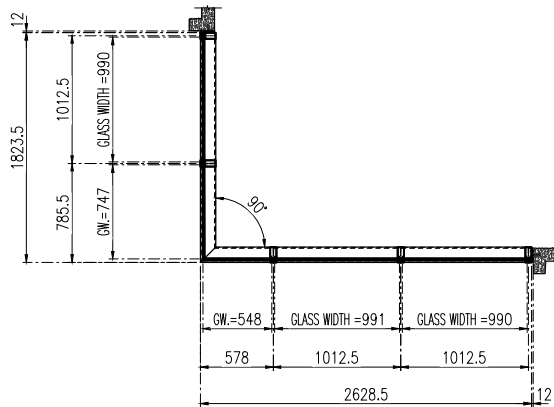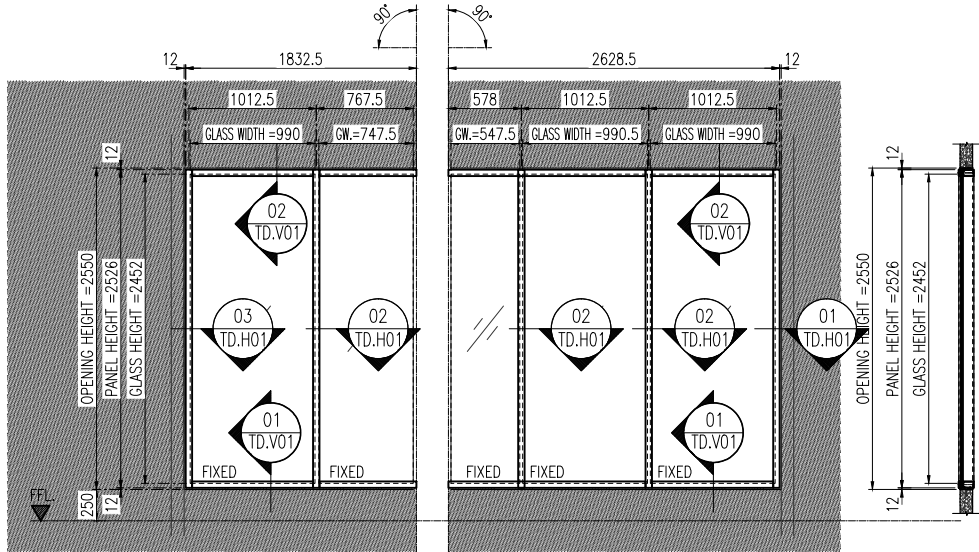

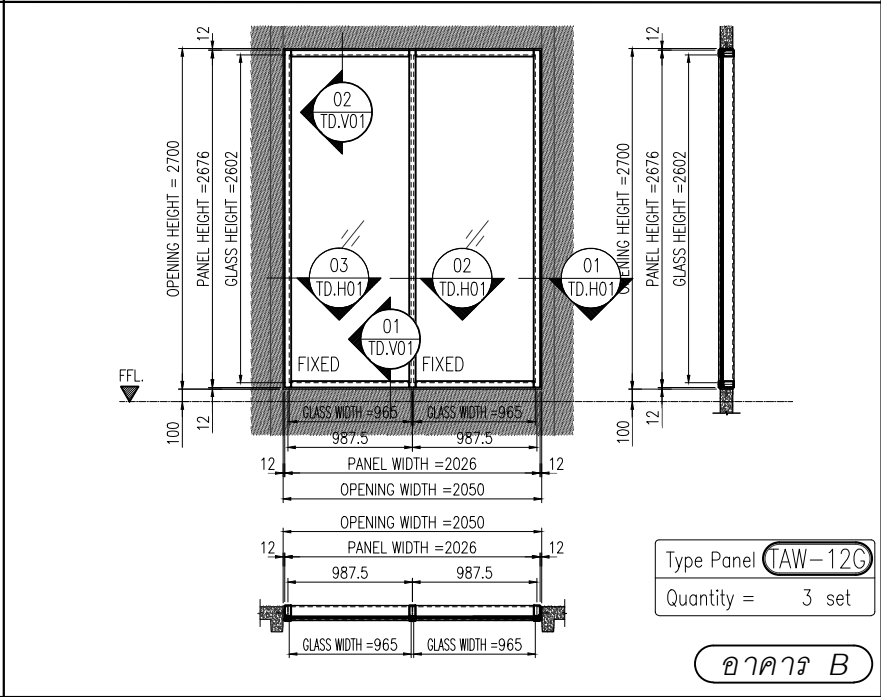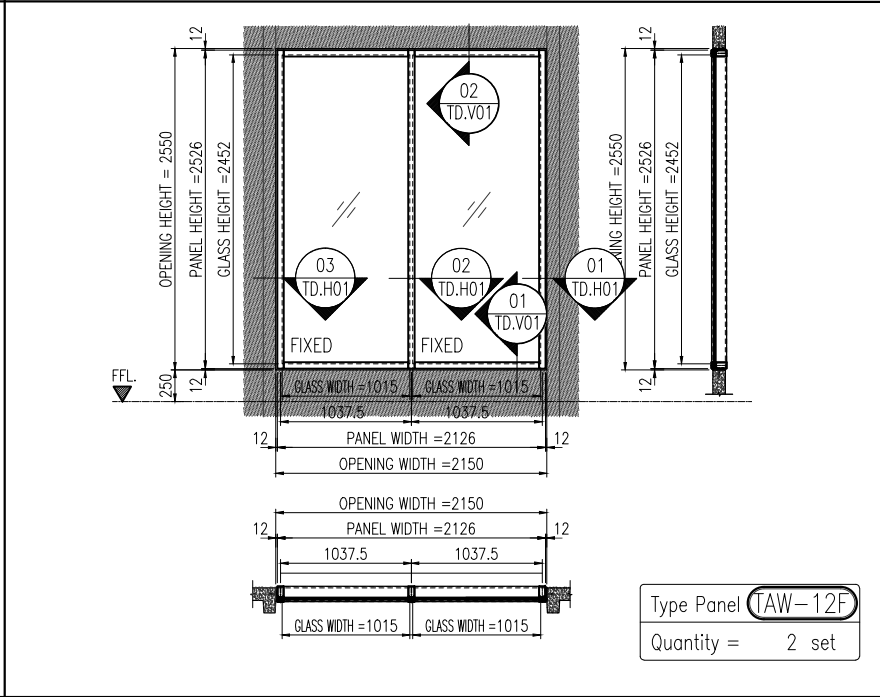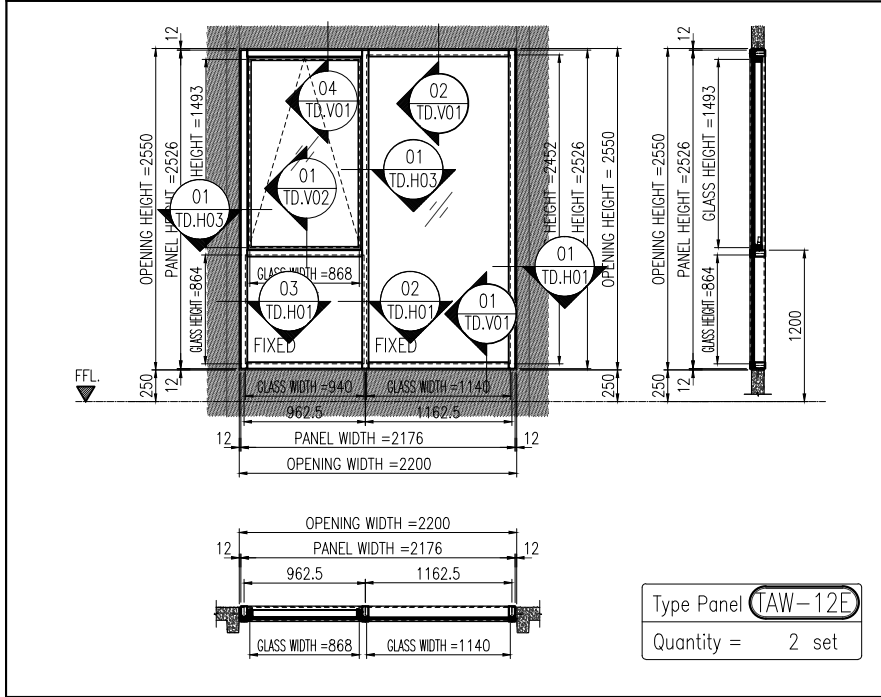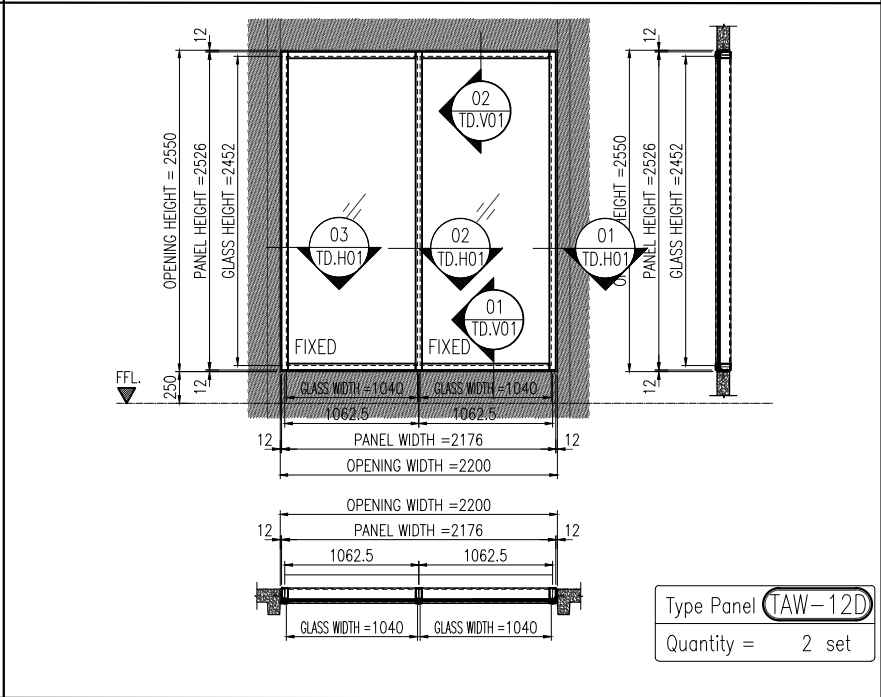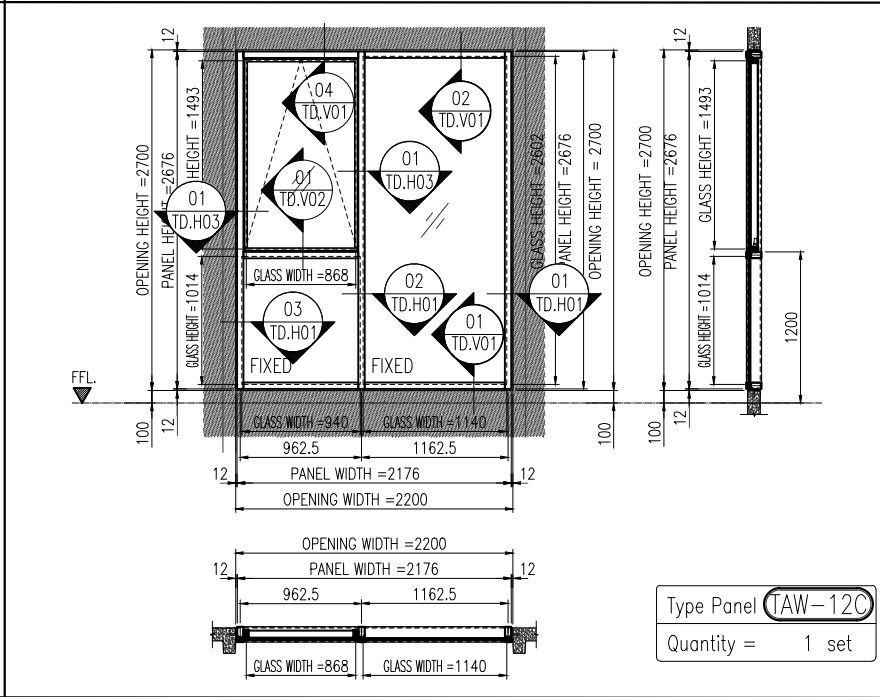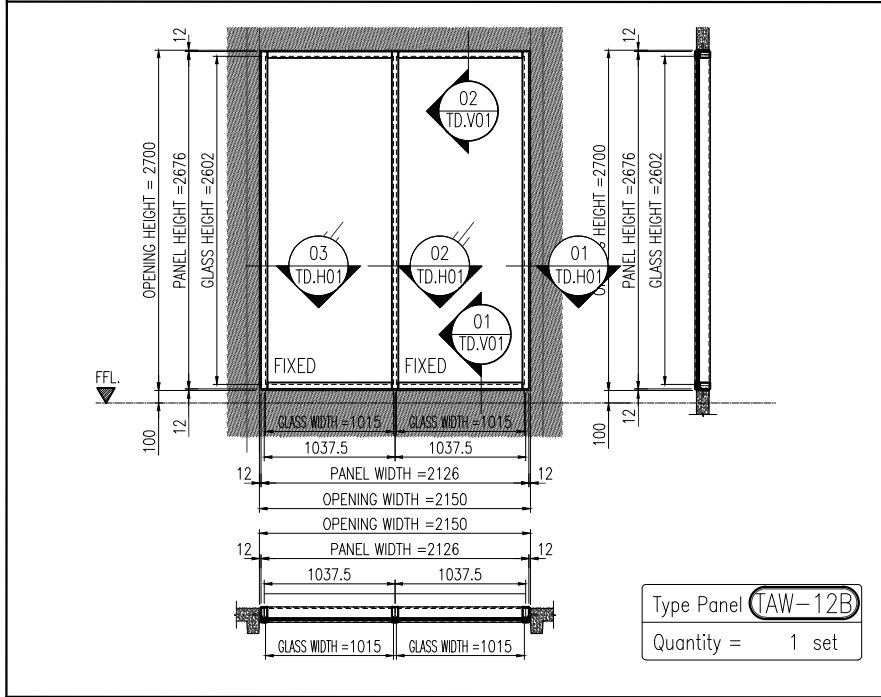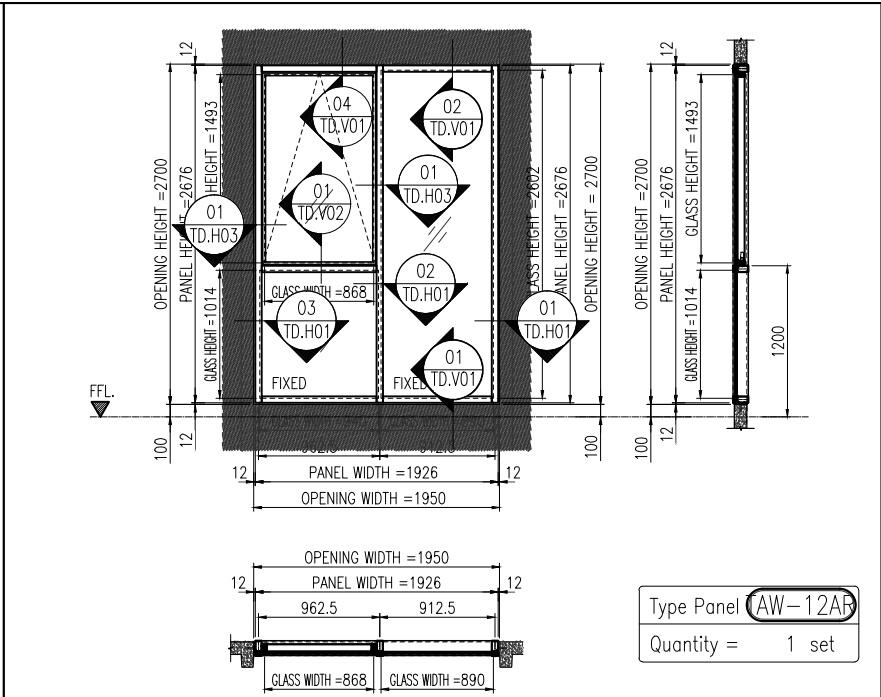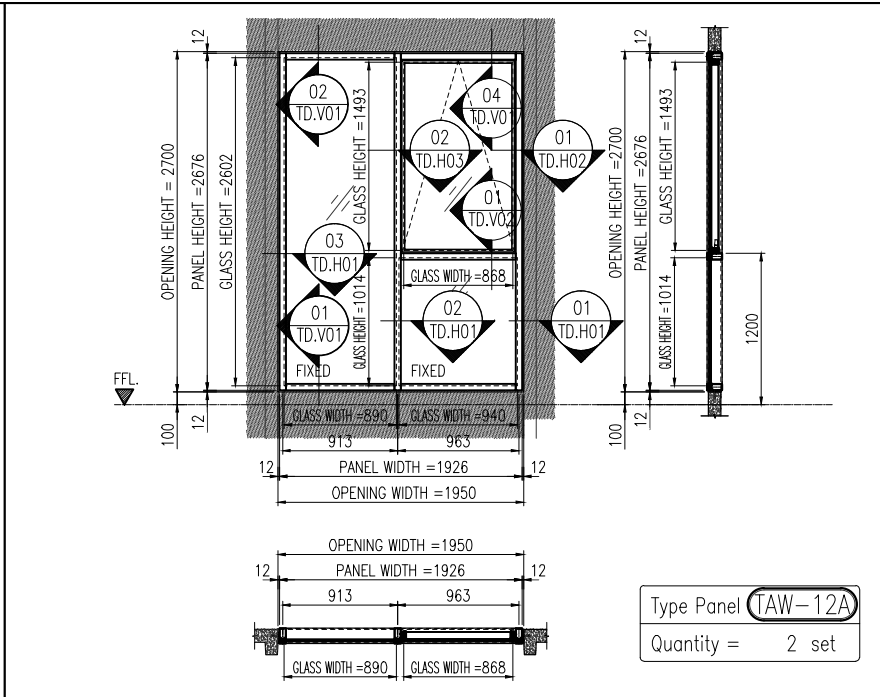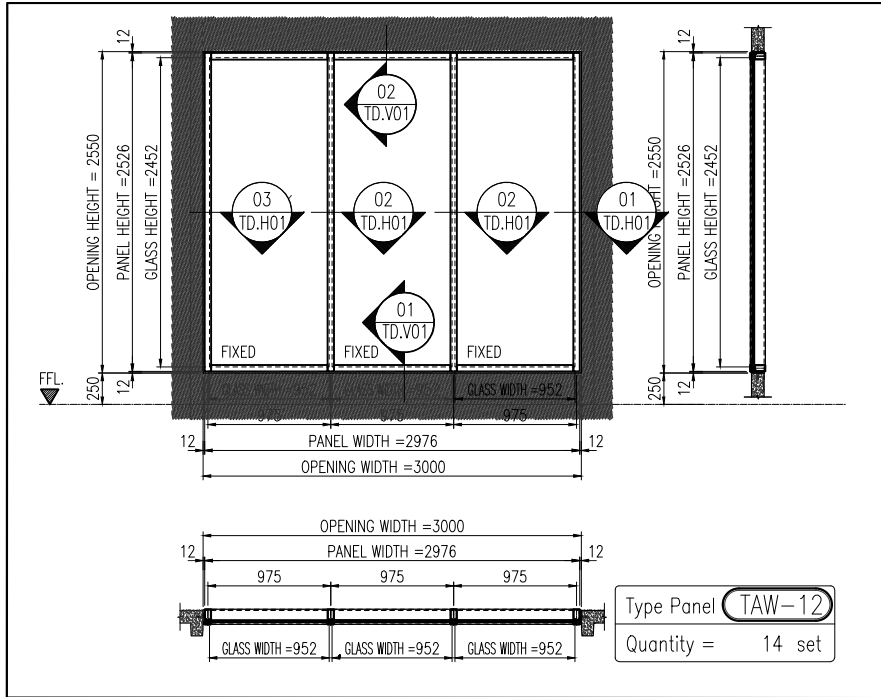

L.P.N. DEVELOPMENT PUBLIC CO., LTD.
 1168/109 36th floor Lumpini Tower
 Rama 4 Road Sathorn Bangkok 10120
 tel. (662) 2855011-6
 fax. (662) 2855017

สัญลักษณ์วัสดุตกแต่ง

วัสดุพื้น

F1 ปูกระเบื้องเซรามิคขนาด 12x12" พื้นผิวเงาผิว PVC 2"

F2 ปูกระเบื้องเซรามิคขนาด 12x12" พื้นผิวลายไม้

F3 ปูกระเบื้องเซรามิคขนาด 12x12" (สำหรับห้องน้ำ)

F3A ปูกระเบื้องเซรามิคขนาด 12x12" (สำหรับห้องน้ำ)

F4 ปูกระเบื้องเซรามิคขนาด 12x12" (สำหรับห้องน้ำ)

F4A ปูกระเบื้องเซรามิคขนาด 12x12" (สำหรับห้องน้ำ)

F4B ปูกระเบื้องเซรามิคขนาด 12x12" (สำหรับห้องน้ำ)

F4C ปูกระเบื้องเซรามิคขนาด 12x12" (สำหรับห้องน้ำ)

F5 ปูกระเบื้องเซรามิคขนาด 12x12" (สำหรับห้องน้ำ)

F6 พื้นผิวไม้เทียม

F7 พื้นผิวไม้เทียม

F8 พื้นผิวไม้เทียม

F9 พื้นผิวไม้เทียม

F9A พื้นผิวไม้เทียม

F10 พื้นผิวไม้เทียม

F11 พื้นผิวไม้เทียม

วัสดุผนัง

P1 ผนัง ค.ส.ล. สำหรับปูน (ภายในภายนอก, ภายใน)

P2 ฐานปูนฉาบผิว (สำหรับภายใน, ภายใน)

P2A ฐานปูนฉาบผิว หนา 15 มม. (สำหรับภายใน, ภายใน)

P3 ปูกระเบื้องเซรามิค 8x8" (สำหรับห้องน้ำ)

P4 ผนังฉาบปูนผิว หนา 9 มม. สำหรับห้องน้ำ

P5 ผนัง ค.ส.ล. สำหรับปูน (ภายใน)

P5A ผนัง ค.ส.ล. สำหรับปูน (ภายใน)

P6 ผนัง ค.ส.ล. สำหรับปูน (ภายใน)

P7 ผนัง ค.ส.ล. สำหรับปูน (ภายใน)

P8 ผนังปูนฉาบผิว

CURTAIN WALL & FACADE CONTRACTOR :

41/8 RAMA 3 ROAD, CHONG-NOONSEE, YANNAWA, BANGKOK 10120, THAILAND
 TEL : 294-6291 - 8 FAX : (662) 294-1744

REVISION

NO.	DESCRIPTION	DATE
1		
2		
3		
4		
5		
6		
7		

PROJECT :

LUMPINI TOWER B
 VIBHAVADI-SATHORN

PROJECT NO : 1802 LPark-VC

AS-BUILT DRAWING

DRAWING TITLE : ELEVATION GLASS WALL OF PANEL TYPE @ TOWER B

DRAWN :	UDOMSAK.P
CHECKED :	SANGUAN
DATE :	10/07/2562
SHEET NO.	DWG. NO. Rev.
	EL.10 -

These drawings are the property of P.A. Design Co., Ltd. and not to be used or reproduced without specific permission.



**L.P.N. DEVELOPMENT
PUBLIC CO., LTD.**
1168/109 36th floor Lumpini Tower
Rama 4 Road Sathorn Bangkok 10120
tel. (662) 2855011-6
fax. (662) 2855017

สัญลักษณ์วัสดุตกแต่ง

วัสดุพื้น

- F1 ปูกระเบื้องเซรามิคขนาด 12x12" พื้นผิวเงา PVC 2"
F2 ปูกระเบื้องเซรามิคขนาด 12x12" พื้นผิวเงาและ
ขอบทำผิวสีเบสเคลือบมัน
F3 ปูกระเบื้องเซรามิคขนาด 12x12" (สำหรับห้องน้ำ)
F3A ปูกระเบื้องเซรามิคขนาด 12x12" (สำหรับห้องน้ำ)
F4 ปูกระเบื้องเซรามิคขนาด 12x12"
F4A ปูกระเบื้องเซรามิคขนาด 12x12" (สำหรับห้องน้ำ)
F4B ปูกระเบื้องเซรามิคขนาด 12x12" (สำหรับห้องน้ำ)
F4C ปูกระเบื้องเซรามิคขนาด 12x12" (สำหรับห้องน้ำ)
F5 ปูกระเบื้องเซรามิคขนาด 12x12" พื้นผิวเงา PVC 2"
F6 พื้นทำผิวสีเบสเคลือบมัน
F7 พื้นทำผิวสีเบสเคลือบมัน
F8 พื้นทำผิวสีเบสเคลือบมัน
F9 พื้นทำผิวสีเบสเคลือบมัน
F9A พื้นทำผิวสีเบสเคลือบมัน EPOXY
F10 ทำผิวปูนแบบ INTERIOR (PAI)
F11 ทำผิวปูนแบบ LANDSCAPE
หมายเหตุ ยานยนต์และรถจักรยานยนต์ต้องขึ้นบันได

วัสดุผนัง

- P1 ผนัง ค.ส.ล. สำหรับปูน (ทาสีภายนอก, ภายใน)
P2 ฐานปูนฉาบผิวทาสี (สำหรับภายนอก, ภายใน)
P2A ฐานปูนฉาบผิวทาสี หนา 15 ซม. (สำหรับภายนอก, ภายใน)
P3 ปูกระเบื้องเซรามิค 8x8" (สำหรับห้องน้ำ)
P4 ผนังฉาบปูนทาสีทึบ 9 มม. ทำรอยต่อผนังทาสี
โครงสร้างเหล็กคาน้ำ
P5 ผนัง ค.ส.ล. ฐานปูนฉาบผิวทาสี
P5A ผนัง ค.ส.ล. พื้นผิวเงา
P6 ผนัง ค.ส.ล. ผนังฉาบปูนทาสีทึบ 9 มม.
P7 ผนัง ค.ส.ล. ผนังฉาบปูนทาสีทึบ 9 มม.
P8 ผนังฉาบปูนทาสีทึบ 9 มม.

CURTAIN WALL & FACADE CONTRACTOR :



**ISO.9002
KIM YOO SENG**

41/8 RAMA 3 ROAD, CHONG-NONSEE, YANNAWA, BANGKOK 10120, THAILAND
TEL. : 294-6291 - 8 FAX : (662) 294-1744

REVISION

NO.	DESCRIPTION	DATE
1		
2		
3		
4		
5		
6		
7		

PROJECT :



PROJECT NO : 1802 LPark-VC


AS-BUILT DRAWING

DRAWING TITLE :


ELEVATION GLASS WALL OF PANEL TYPE
@ TOWER B

DRAWN :	UDOMSAK.P	
CHECKED :	SANGUAN	
DATE :	10/07/2562	
SHEET NO.	DWG. NO.	Rev.
	EL.11	-


These drawings are the property of P.A. Design
Co., Ltd.
and not to be used or reproduced without
specific permission.

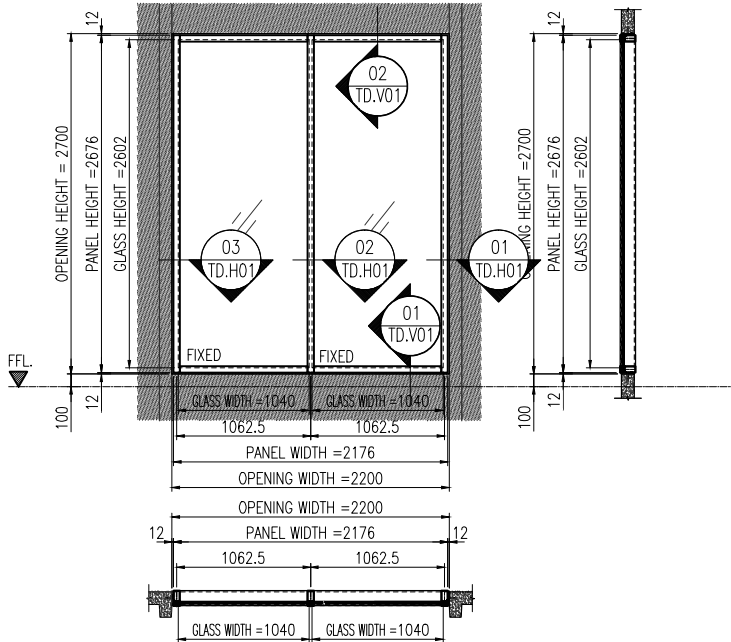

Type Panel **TAW-15A**
Quantity = 1 set

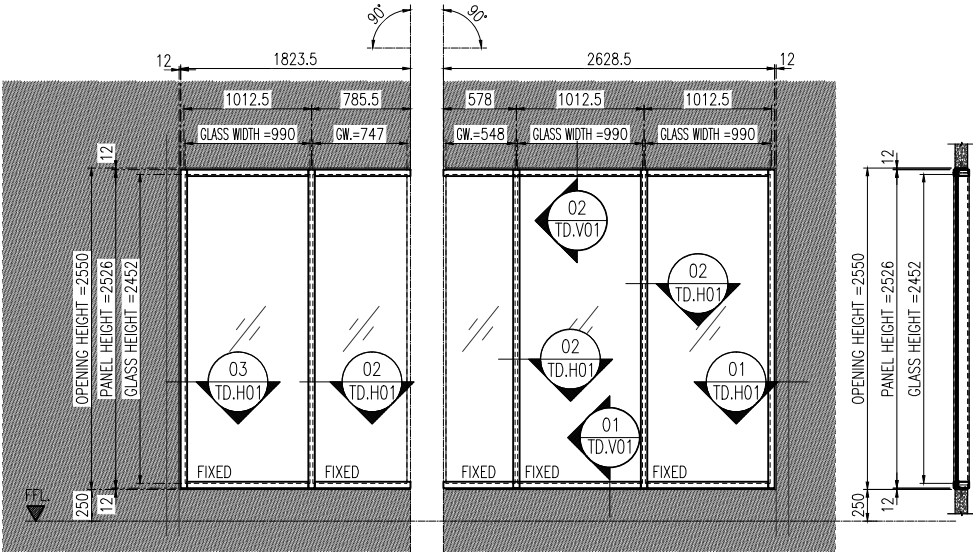


Type Panel **TAW-15**
Quantity = 1 set

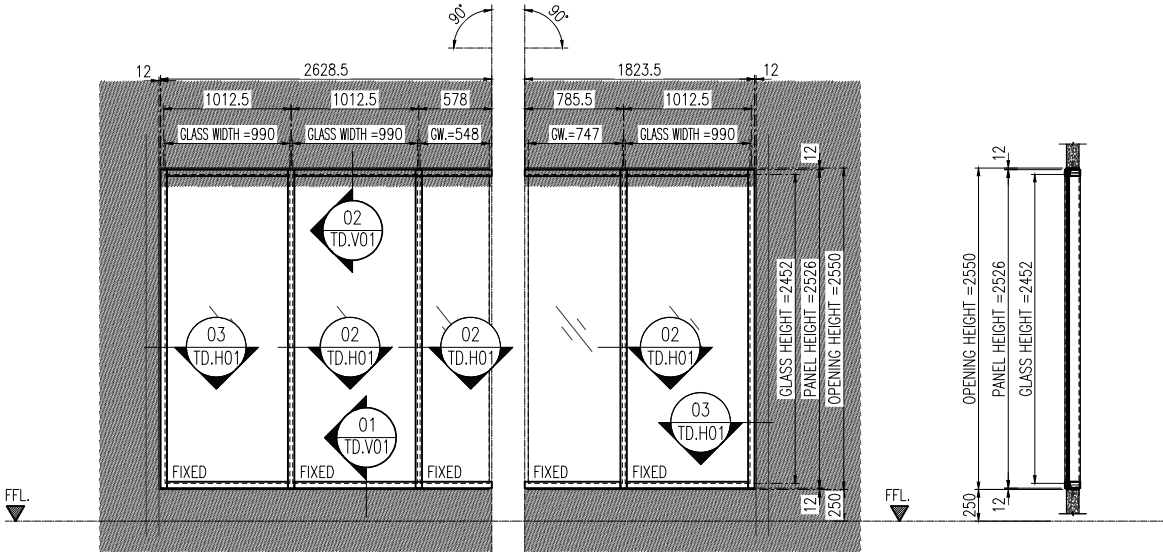


Type Panel **TAW-15R**
Quantity = 1 set

อาคาร B

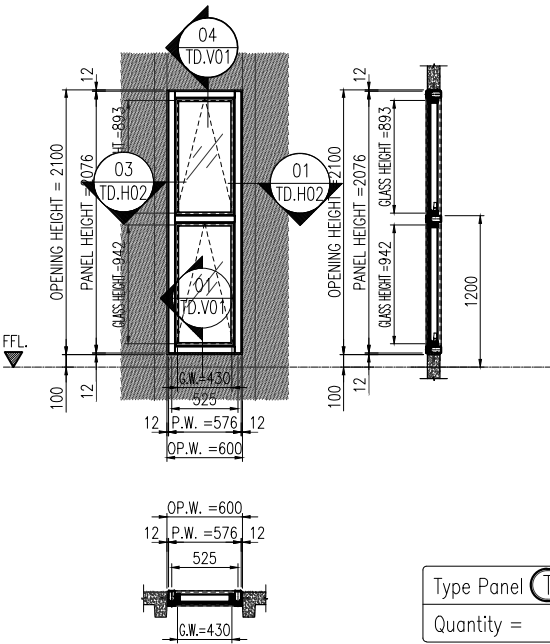


Type Panel **TAW-16**

Quantity = 19 set

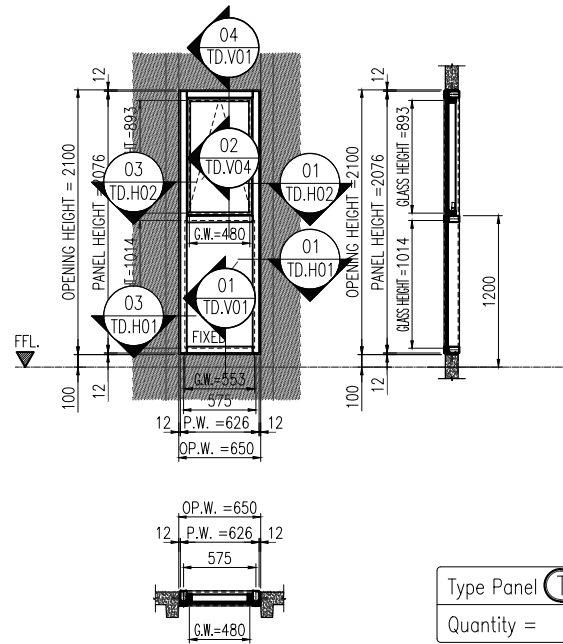


Type Panel **TAW-17**

Quantity = 7 set

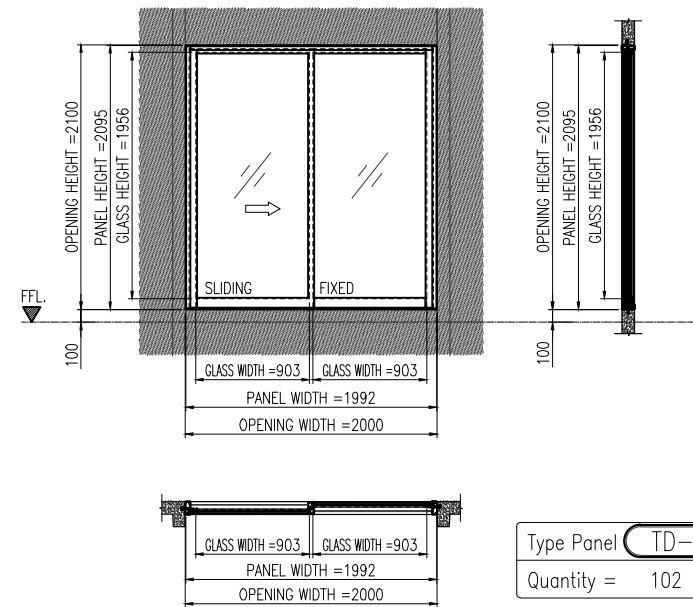


Type Panel **TD-3**

Quantity = 102 set

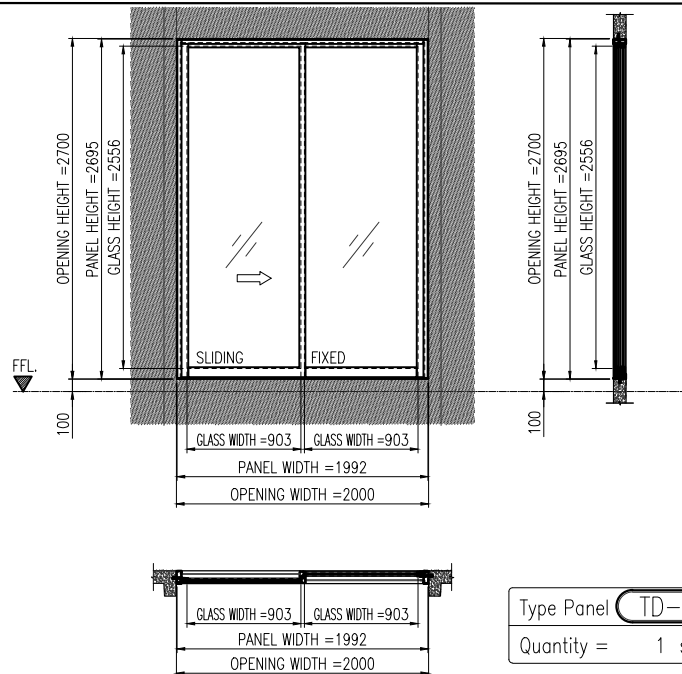


Type Panel **TD-3A**

Quantity = 1 set

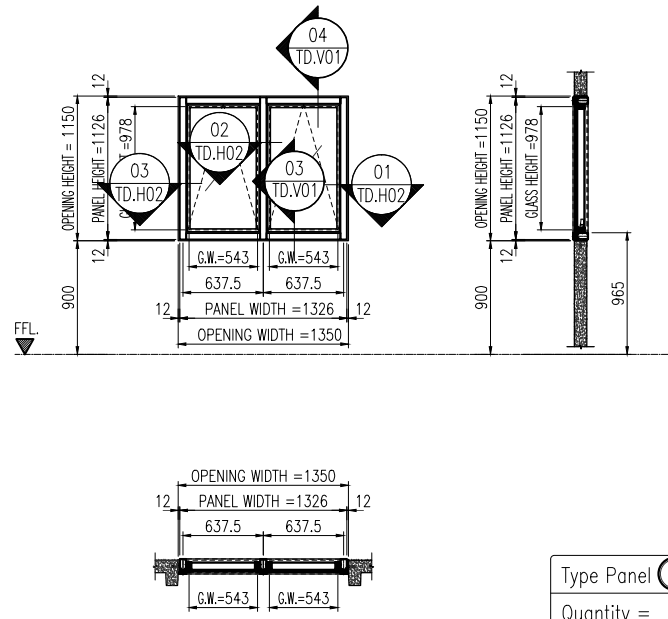


Type Panel **FW-1**

Quantity = 38 set

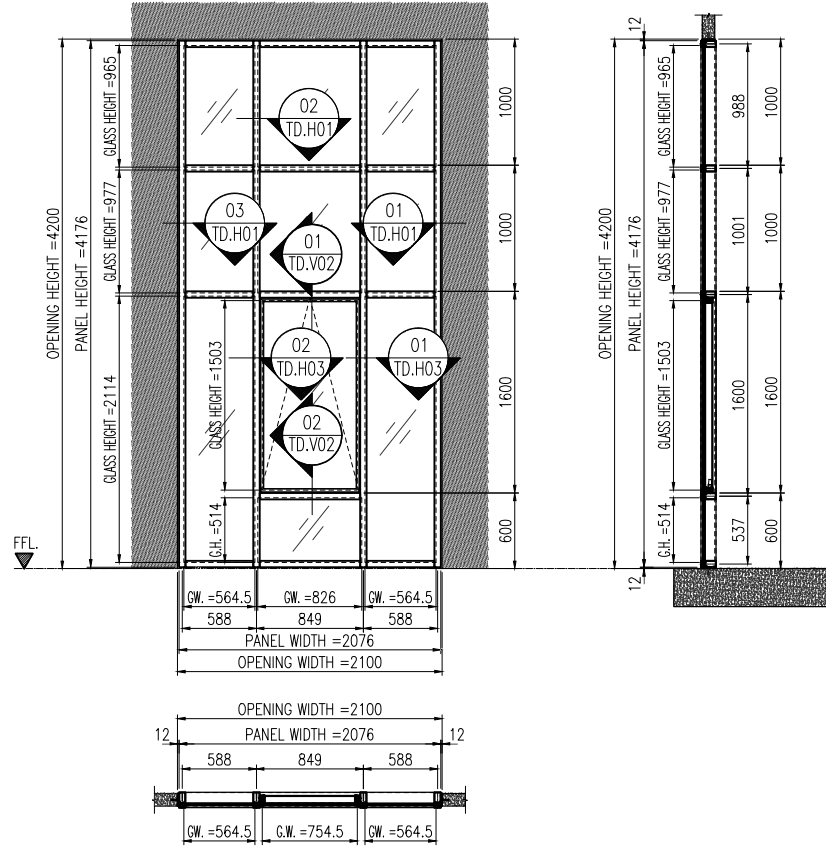


Type Panel **AW-2**

Quantity = 1 set

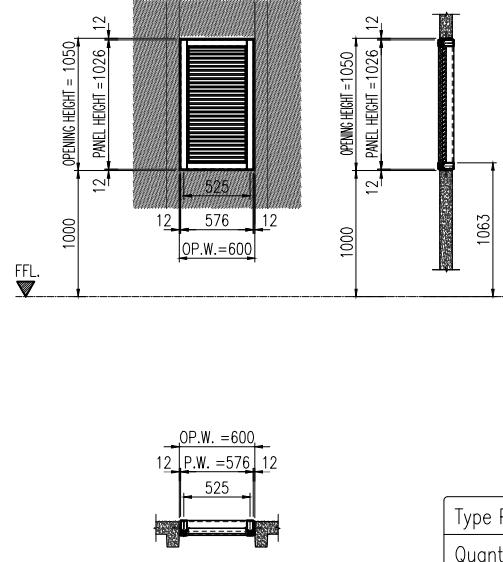

Type Panel **SW-1**

Quantity = 5 set

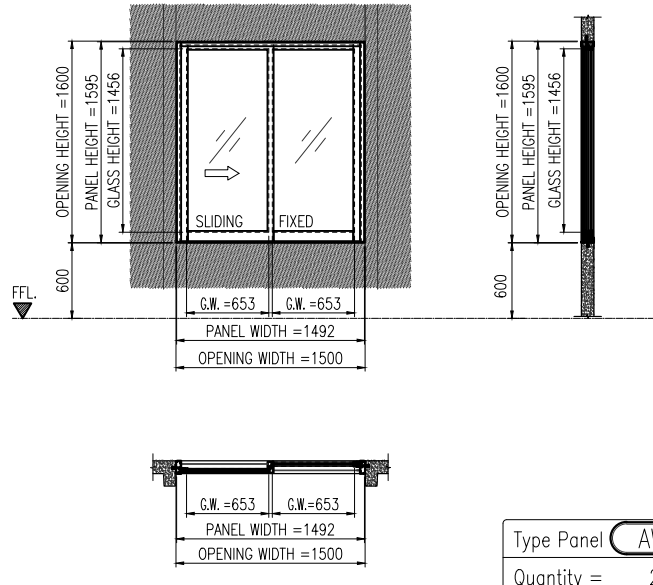

Type Panel **AW-4**

Quantity = 2 set

สัญลักษณ์วัสดุตกแต่ง

วัสดุพื้น

- F1 ปูกระเบื้องเซรามิคขนาด 12x12" พื้นผิวเงา PVC 2"
- F2 ปูกระเบื้องเซรามิคขนาด 12x12" พื้นผิวเงาและขอบทำด้วยสีเบสเคลือบมัน
- F3 ปูกระเบื้องเซรามิคขนาด 12x12" (สำหรับห้องน้ำ)
- F3A ปูกระเบื้องเซรามิคขนาด 12x12" (สำหรับห้องน้ำ)
- F4 ปูกระเบื้องเซรามิคขนาด 12x12" (สำหรับห้องน้ำ)
- F4A ปูกระเบื้องเซรามิคขนาด 12x12" (สำหรับห้องน้ำ)
- F4B ปูกระเบื้องเซรามิคขนาด 12x12" (สำหรับห้องน้ำ)
- F4C ปูกระเบื้องเซรามิคขนาด 12x12" (สำหรับห้องน้ำ)
- F5 ปูแผ่นไม้สังเคราะห์ พื้นผิวเงา PVC 2"
- F6 พื้นทำด้วยสีเบสเคลือบมัน
- F7 พื้นทำด้วยสีเบสเคลือบมัน
- F8 พื้นทำด้วยสีเบสเคลือบมัน
- F9 พื้นทำด้วยสีเบสเคลือบมัน
- F9A พื้นทำด้วยสีเบสเคลือบมัน EPOXY
- F10 ทำด้วยแผ่น INTERIOR (PAI)
- F11 ทำด้วยแผ่น LANDSCAPE

วัสดุผนัง

- P1 ผนัง ค.ส.ล. สำหรับปู (ทาสีภายนอก, ภายใน)
- P2 ฐานปูนฉาบผิว (สำหรับภายนอก, ภายใน)
- P2A ฐานปูนฉาบผิว ทน 15 ซม. (สำหรับภายนอก, ภายใน)
- P3 ปูกระเบื้องเซรามิค 8x8" (สำหรับห้องน้ำ)
- P4 ผนังฉาบปูนทาสีทึบ 9 มม. ทำขอบด้วยสีเบสเคลือบมัน
- P5 ผนัง ค.ส.ล. ฐานปูนฉาบผิว
- P5A ผนัง ค.ส.ล. พื้นผิวเงา
- P6 ผนัง ค.ส.ล. พื้นผิวเงา
- P7 ผนัง ค.ส.ล. พื้นผิวเงา
- P8 ผนังปูนฉาบผิวทาสีทึบ

CURTAIN WALL & FACADE CONTRACTOR :



41/8 RAMA 3 ROAD, CHONG-NOONSEE, YANNAWA, BANGKOK 10120, THAILAND
TEL. : 294-6291 - 8 FAX : (662) 294-1744

REVISION

NO.	DESCRIPTION	DATE
1		
2		
3		
4		
5		
6		
7		

PROJECT :



PROJECT NO : 1802 LPark-VC


AS-BUILT DRAWING

DRAWING TITLE :
ELEVATION GLASS WALL OF PANEL TYPE
@ TOWER B


DRAWN :	UDOMSAK.P		
CHECKED :	SANGUAN		
DATE :	10/07/2562		
SHEET NO.	DWG. NO.	Rev.	
	EL.12	-	

These drawings are the property of P.A. Design Co., Ltd. and not to be used or reproduced without specific permission.


อาคาร B

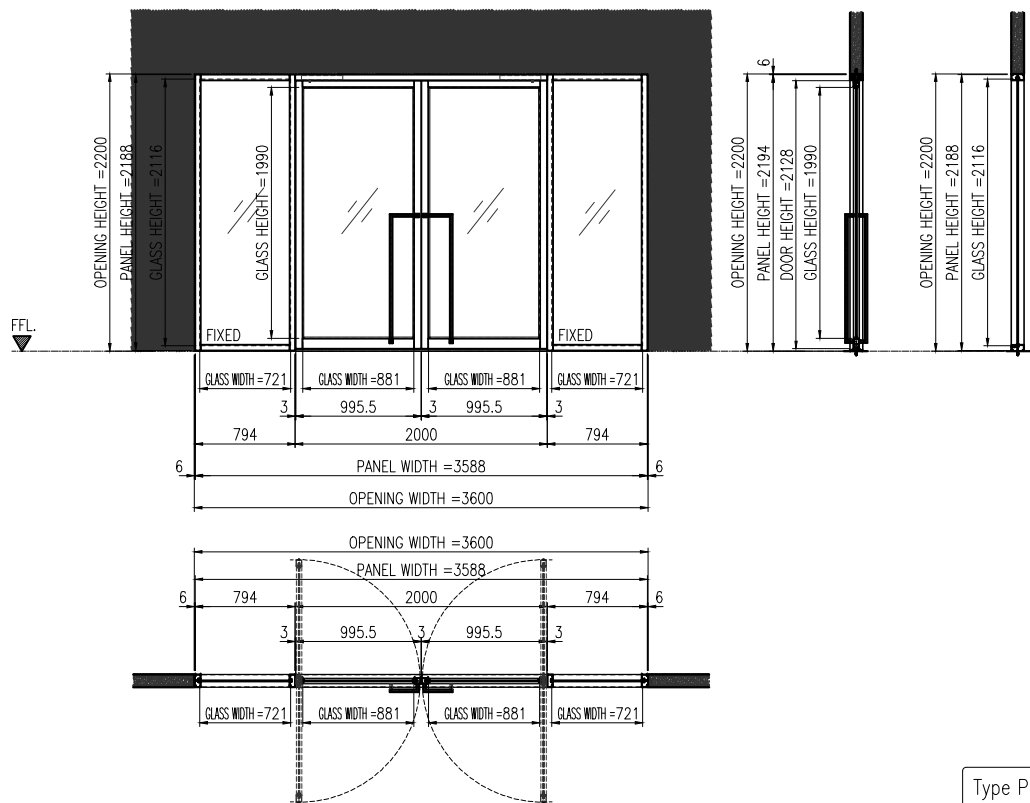

Type Panel **TD-1**
Quantity = 72 set

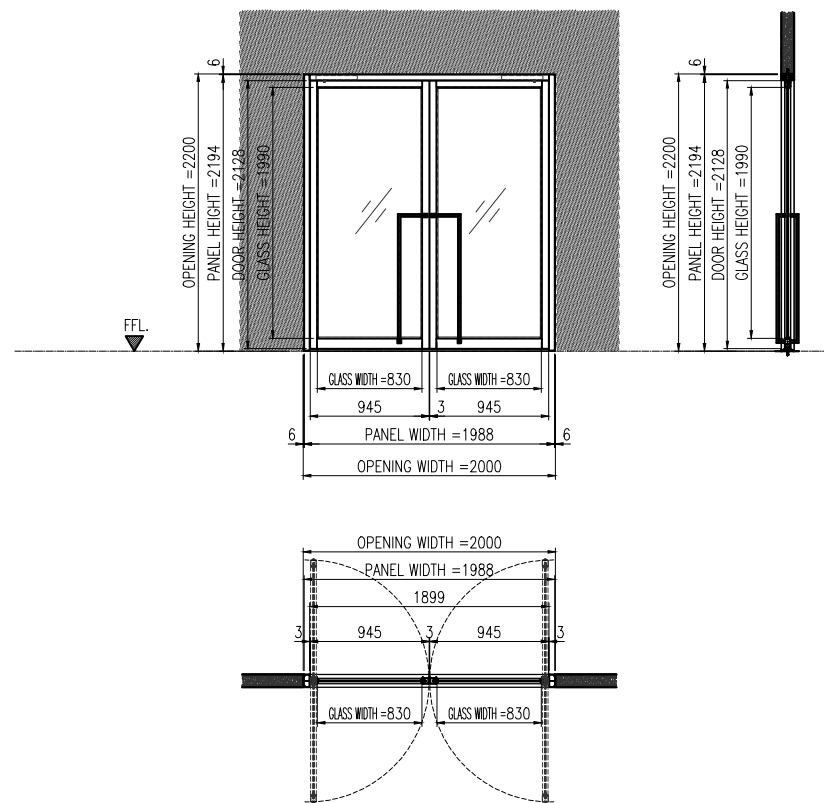

Type Panel **TD-2**
Quantity = 18 set

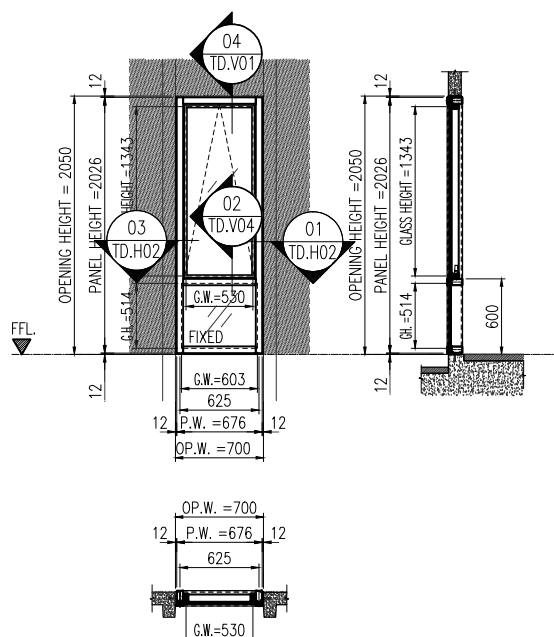

Type Panel **AW-6**
Quantity = 8 set

อาคาร B

สัญลักษณ์วัสดุตกแต่ง

วัสดุพื้น

- F1 ปูกระเบื้องเซรามิคขนาด 12"x12" พื้นผิวเงา PVC 2"
- F2 ปูกระเบื้องเซรามิคขนาด 12"x12" พื้นผิวเงาและขอบทำผิวเส้นเบย์ซีเมนต์
- F3 ปูกระเบื้องเซรามิคขนาด 12"x12" (สำหรับห้องน้ำ)
- F3A ปูกระเบื้องเซรามิคขนาด 12"x12" (สำหรับห้องน้ำ)
- F4 ปูกระเบื้องเซรามิคขนาด 12"x12"
- F4A ปูกระเบื้องเซรามิคขนาด 12"x12" (สำหรับห้องน้ำ)
- F4B ปูกระเบื้องเซรามิคขนาด 12"x12" (สำหรับห้องน้ำ)
- F4C ปูกระเบื้องเซรามิคขนาด 12"x12" (สำหรับห้องน้ำ)
- F5 ปูกระเบื้องเซรามิคขนาด 12"x12" (สำหรับห้องน้ำ)
- F6 พื้นทำผิวเส้นเบย์ซีเมนต์
- F7 พื้นทำผิวเส้นเบย์ซีเมนต์
- F8 พื้นทำผิวเส้นเบย์ซีเมนต์
- F9 พื้นทำผิวเส้นเบย์ซีเมนต์
- F9A พื้นทำผิวเส้นเบย์ซีเมนต์ EPOXY
- F10 ทำผิวปูนแบบ INTERIOR (PAI)
- F11 ทำผิวปูนแบบ LANDSCAPE

วัสดุผนัง

- P1 ผนัง ค.ส.ล. สำหรับปู (ทาสีภายนอก, ภายใน)
- P2 ฐานปูนฉาบผิว (สำหรับภายนอก, ภายใน)
- P2A ฐานปูนฉาบผิว หนา 15 มม. (สำหรับภายนอก, ภายใน)
- P3 ปูกระเบื้องเซรามิค 8" x 8" (สำหรับปูผนัง)
- P4 ผนังฉาบปูนหนา 9 มม. ทำรอยต่อผนังทาสี
- P5 ผนัง ค.ส.ล. ฐานปูนฉาบผิว
- P5A ผนัง ค.ส.ล. พื้นผิวเรียบ
- P6 ผนัง ค.ส.ล. ผนังฉาบปูนหนา 9 มม. ทำรอยต่อผนังทาสี
- P7 ผนัง ค.ส.ล. ผนังฉาบปูนหนา 9 มม. ทำรอยต่อผนังทาสี
- P8 ผนังฉาบปูนหนา 9 มม.

CURTAIN WALL & FACADE CONTRACTOR :

REVISION

NO.	DESCRIPTION	DATE
1		
2		
3		
4		
5		
6		
7		

PROJECT :



PROJECT NO : 1802 LPark-VC

AS-BUILT DRAWING

DRAWING TITLE :

ELEVATION GLASS WALL OF PANEL TYPE
@ TOWER B

DRAWN :	UDOMSAK.P	
CHECKED :	SANGUAN	
DATE :	10/07/2562	
SHEET NO.	DWG. NO.	Rev.
	EL.13	-

These drawings are the property of P.A. Design Co., Ltd. and not to be used or reproduced without specific permission.




- F1 ปูกระเบื้องเซรามิกขนาด 12"x12" พร้อมกาวสีชนิด PVC.2"
- F2 ปูกระเบื้องเซรามิกขนาด 12"x12" พร้อมแนวตะขอกาวสีชนิดกาวสีชนิดมัน
- F3 ปูกระเบื้องเซรามิกขนาด 12"x12" (สำหรับห้องครัว)
- F3A ปูกระเบื้องเซรามิกขนาด 12"x12" (สำหรับห้องครัว)
- F4 ปูกระเบื้องเซรามิกขนาด 12"x12"
- F4A ปูกระเบื้องเซรามิกขนาด 12"x12" (สำหรับห้องครัว)
- F4B ปูกระเบื้องเซรามิกขนาด 12"x12" (สำหรับห้องครัว)
- F4C ปูกระเบื้องเซรามิกขนาด 12"x12" (สำหรับห้องครัว)
- F5 ปูกระเบื้องเซรามิกขนาด 12"x12" พร้อมกาวสีชนิด PVC.2"
- F6 ปูกระเบื้องเซรามิกชนิดมัน
- F7 ปูกระเบื้องเซรามิกชนิดมัน
- F8 ปูกระเบื้องเซรามิกชนิดมัน
- F9 ปูกระเบื้องเซรามิกชนิดมัน
- F9A ปูกระเบื้องเซรามิกชนิดมัน (EPOXY)
- F10 กาวสีชนิดมัน INTERIOR (PAI)
- F11 กาวสีชนิดมัน LANDSCAPE

หมายเหตุ: ขนาดของกระเบื้องเซรามิกจะขึ้นอยู่กับชนิดของกระเบื้อง



CURTAIN WALL & FACADE CONTRACTOR:



41/8 RAMA 3 ROAD, CHONG-NONSEE, YANNAWA, BANGKOK 10120, THAILAND
TEL : 294-6291 - 8 FAX : (662) 294-1744

REVISION

NO.	DESCRIPTION	DATE
1		
2		
3		
4		
5		
6		
7		

PROJECT :






PROJECT NO : 1802 | Park-VC

AS-BUILT DRAWING

DRAWING TITLE :
ELEVATION GLASS WALL & DOOR OF LEVEL 1st
AL-5 @ TOWER B

DRAWN :	UDOMSAK.P	
CHECKED :	SANGUAN	
DATE :	10/07/2562	
SHEET NO.	DWG. NO.	Rev
	EL.14	-

These drawings are the property of P.A. Design Co., Ltd.
and not to be used or reproduced without specific permission.

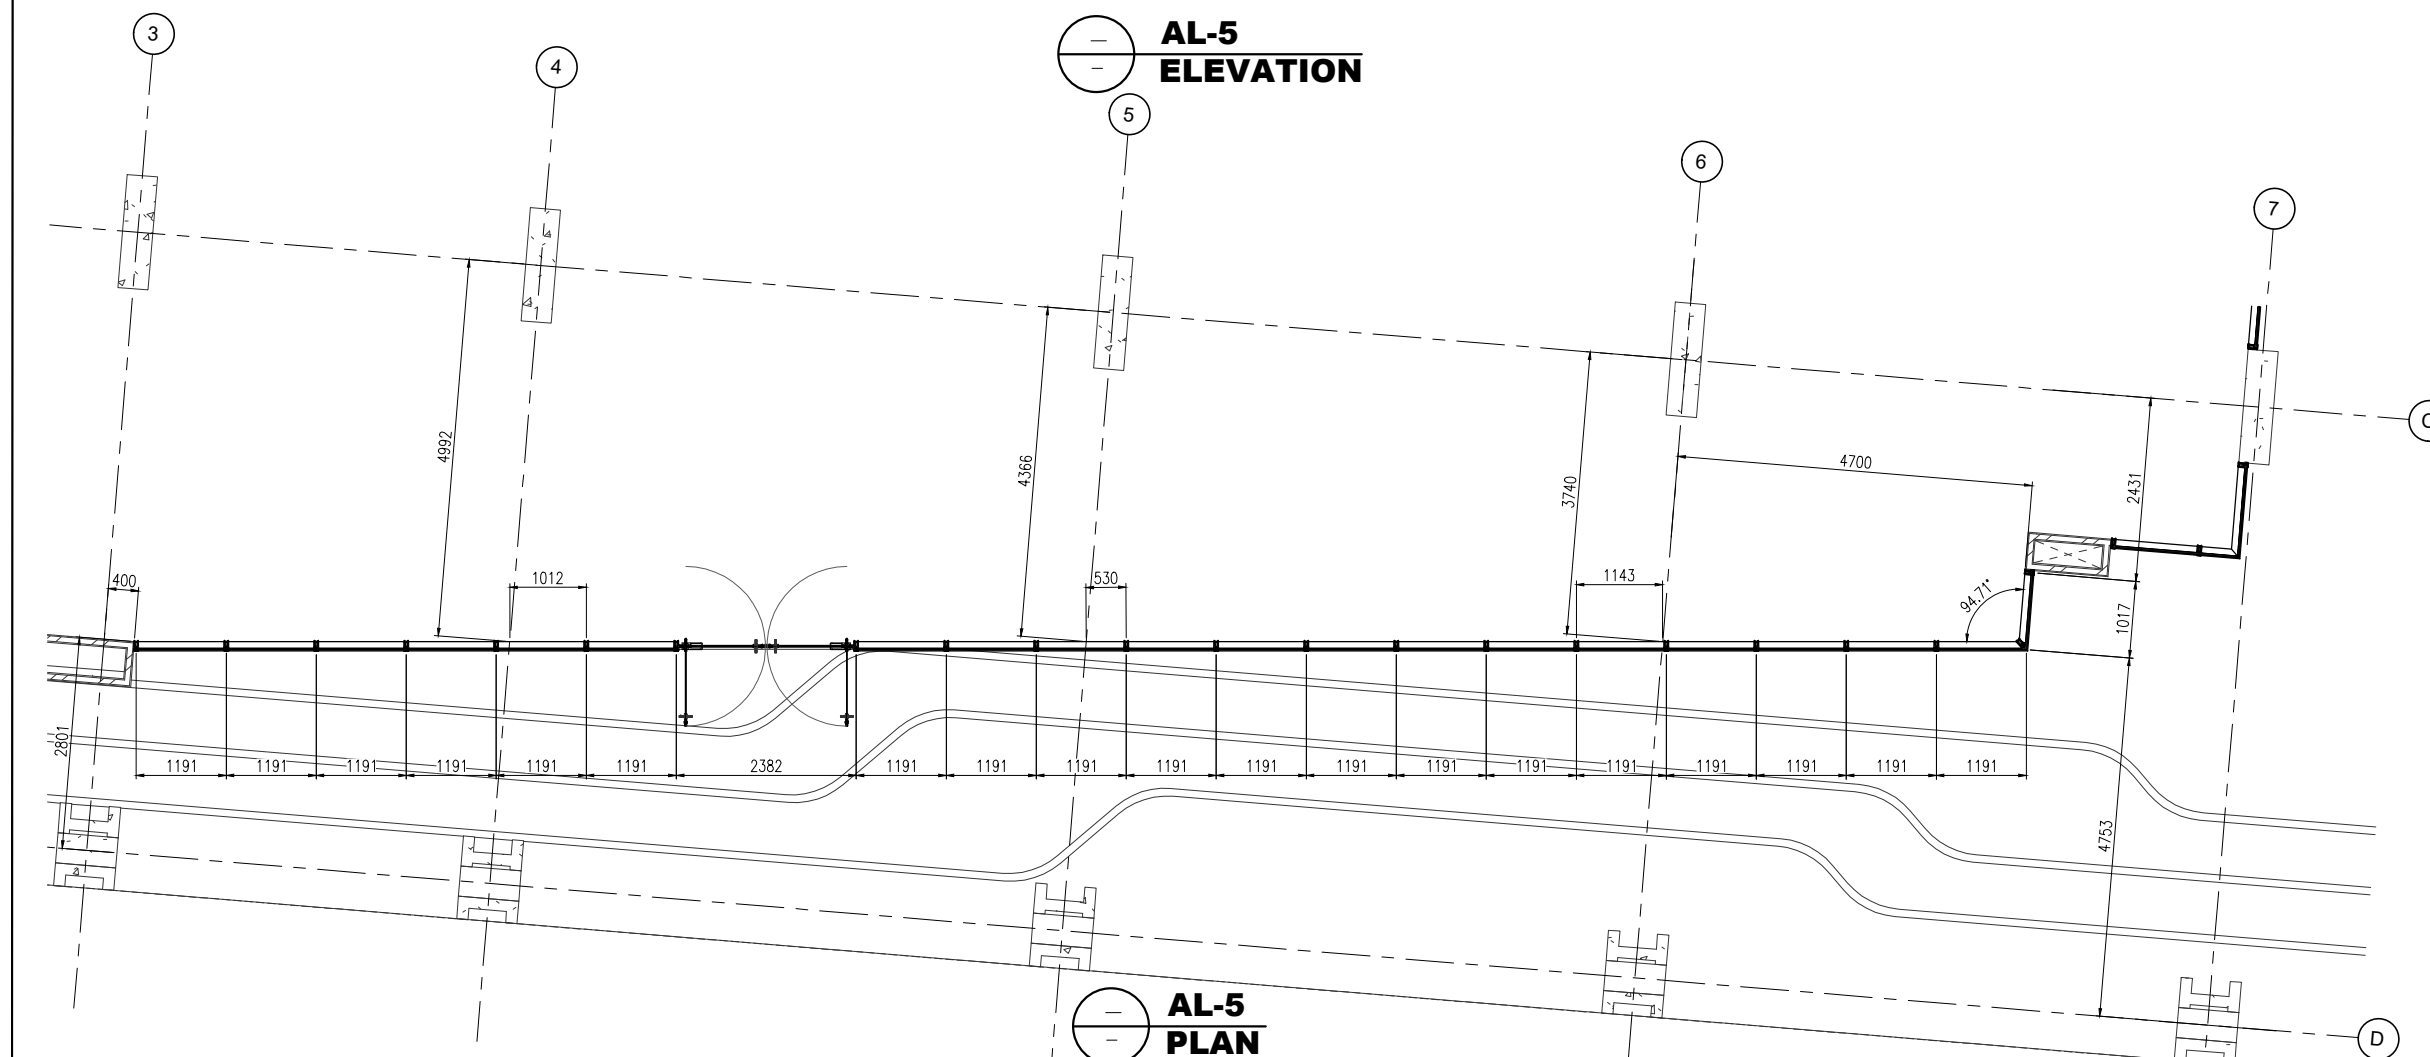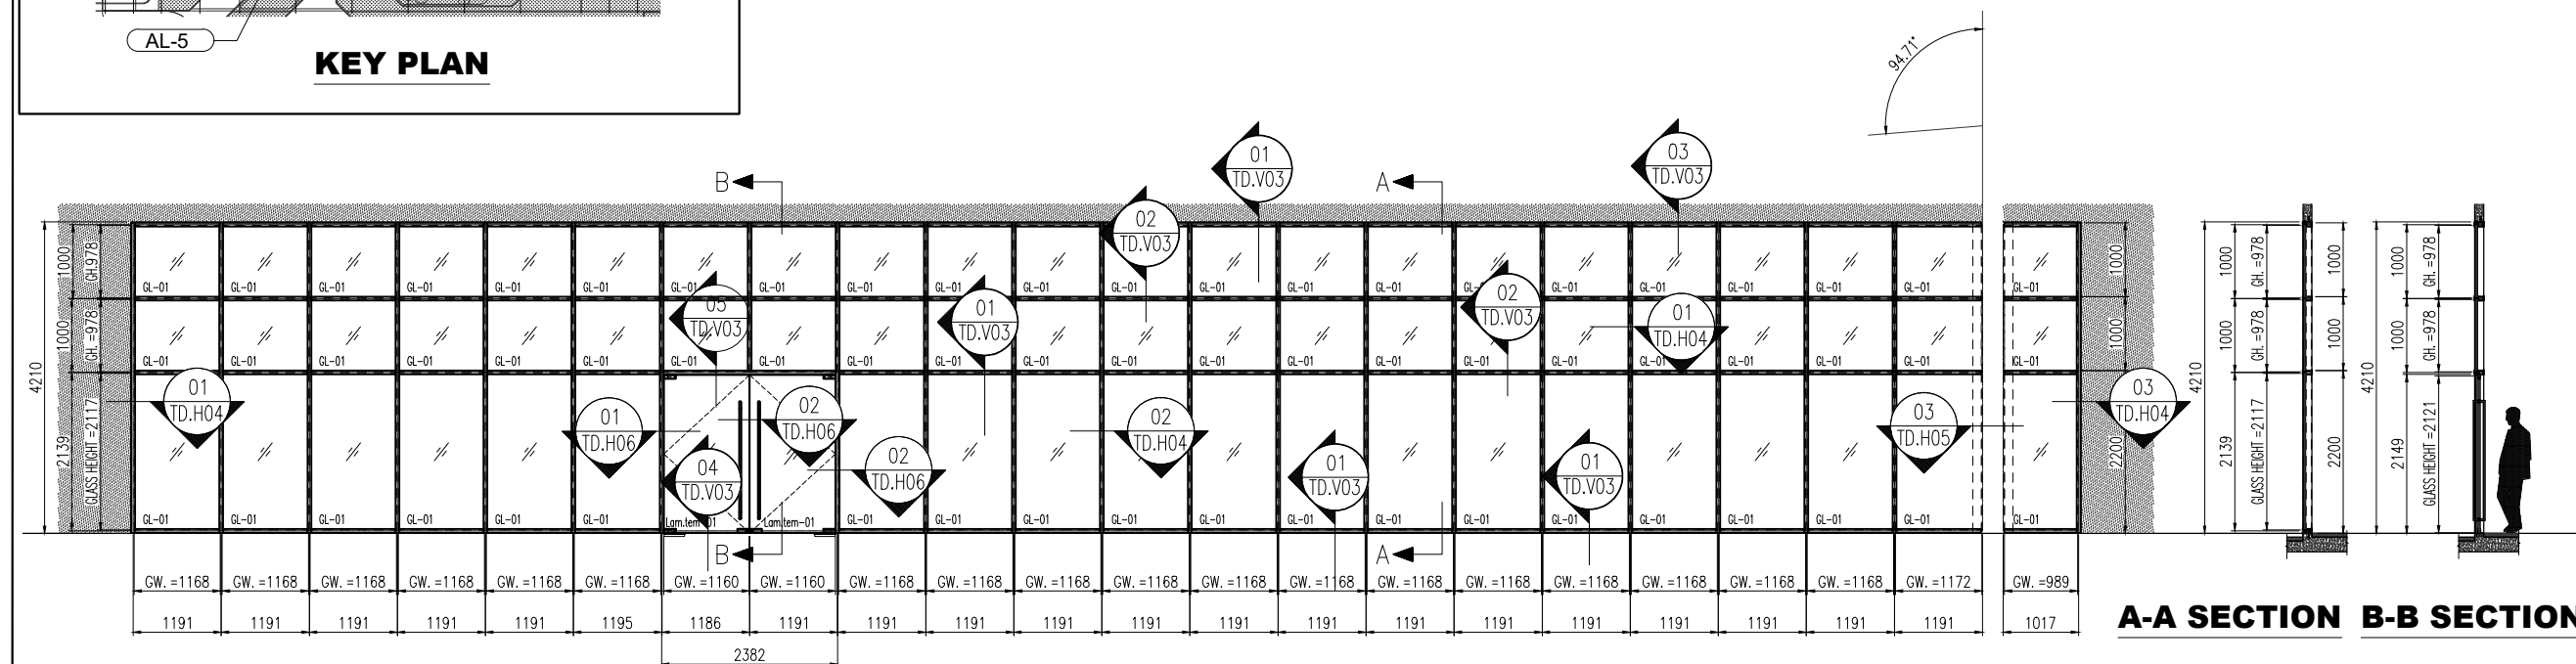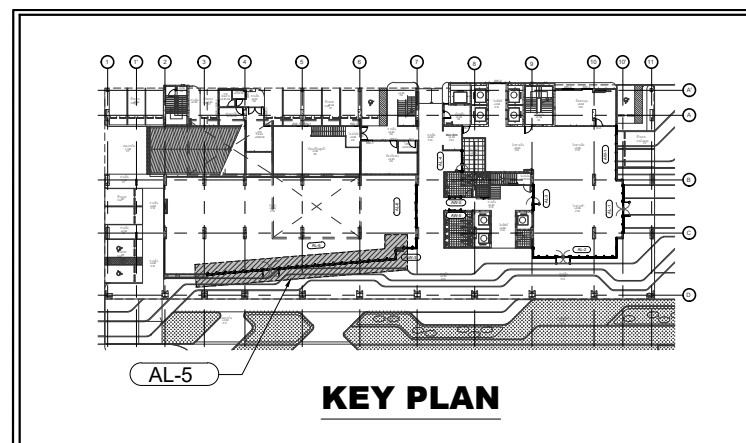

(อาจารย์ B

สัญลักษณ์วัสดุตกแต่ง

วัสดุพื้น

- F1 ปูกระเบื้องเซรามิคขนาด 12x12" พื้นผิวเงา PVC.2"
F2 ปูกระเบื้องเซรามิคขนาด 12x12" พื้นผิวเงาและ
ขอบทำด้วยโลหะสีเงิน
F3 ปูกระเบื้องเซรามิคขนาด 12x12" (สำหรับห้องครัว)
F3A ปูกระเบื้องเซรามิคขนาด 12x12" (สำหรับห้องครัว)
F4 ปูกระเบื้องเซรามิคขนาด 12x12"
F4A ปูกระเบื้องเซรามิคขนาด 12x12" (สำหรับห้องครัว)
F4B ปูกระเบื้องเซรามิคขนาด 12x12" (สำหรับห้องครัว)
F4C ปูกระเบื้องเซรามิคขนาด 12x12" (สำหรับห้องครัว)
F5 ปูกระเบื้องเซรามิคขนาด 12x12" พื้นผิวเงา PVC.2"
F6 พื้นทำด้วยโลหะสีเงิน
F7 พื้นทำด้วยโลหะสีทอง
F8 พื้นทำด้วยโลหะสีเงิน
F9 พื้นทำด้วยโลหะสีเงิน
F9A พื้นทำด้วยโลหะสีทอง
F10 ทำด้วยไม้เทียม INTERIOR (PAI)
F11 ทำด้วยไม้เทียม LANDSCAPE
หมายเหตุ: ฐานของเฟอร์นิเจอร์เป็นไม้เทียมสีน้ำตาล

วัสดุผนัง

- P1 ผนัง ค.ส.ล. สำหรับปูน (ทาสีขาว, ภายนอก)
P2 ฐานปูนฉาบเรียบ (สำหรับภายนอก, ภายใน)
P2A ฐานปูนฉาบเรียบ หน้า 15 ซม. (สำหรับภายนอก, ภายใน)
P3 ปูกระเบื้องเซรามิค 8x8" (สำหรับห้องน้ำ)
P4 ผนังฉาบเรียบทาสีขาว 9 มม. ทำด้วยแผ่นใยหิน
โครงสร้างภายใน
P5 ผนัง ค.ส.ล. ฐานปูนฉาบเรียบ
P5A ผนัง ค.ส.ล. พื้นผิวเงา
P6 ผนัง ค.ส.ล. ผนังฉาบเรียบทาสีขาว
P7 ผนัง ค.ส.ล. ผนังฉาบเรียบทาสีขาว
P8 ผนังฉาบเรียบทาสีขาว

CURTAIN WALL & FACADE CONTRACTOR :



41/8 RAMA 3 ROAD, CHONG-NONSEE, YANNAWA, BANGKOK 10120, THAILAND
TEL. : 294-6291 - 8 FAX : (662) 294-1744

REVISION

NO.	DESCRIPTION	DATE
1		
2		
3		
4		
5		
6		
7		

PROJECT :



PROJECT NO : 1802 LPark-VC


AS-BUILT DRAWING

DRAWING TITLE :


ELEVATION GLASS WALL & DOOR OF LEVEL 1st
AW-3 AL-2 AL-6 @ TOWER B

DRAWN :	UDOMSAK.P	
CHECKED :	SANGUAN	
DATE :	10/07/2562	
SHEET NO.	DWG. NO.	Rev.
	EL.15	-

These drawings are the property of P.A. Design
Co., Ltd.
and not to be used or reproduced without
specific permission.

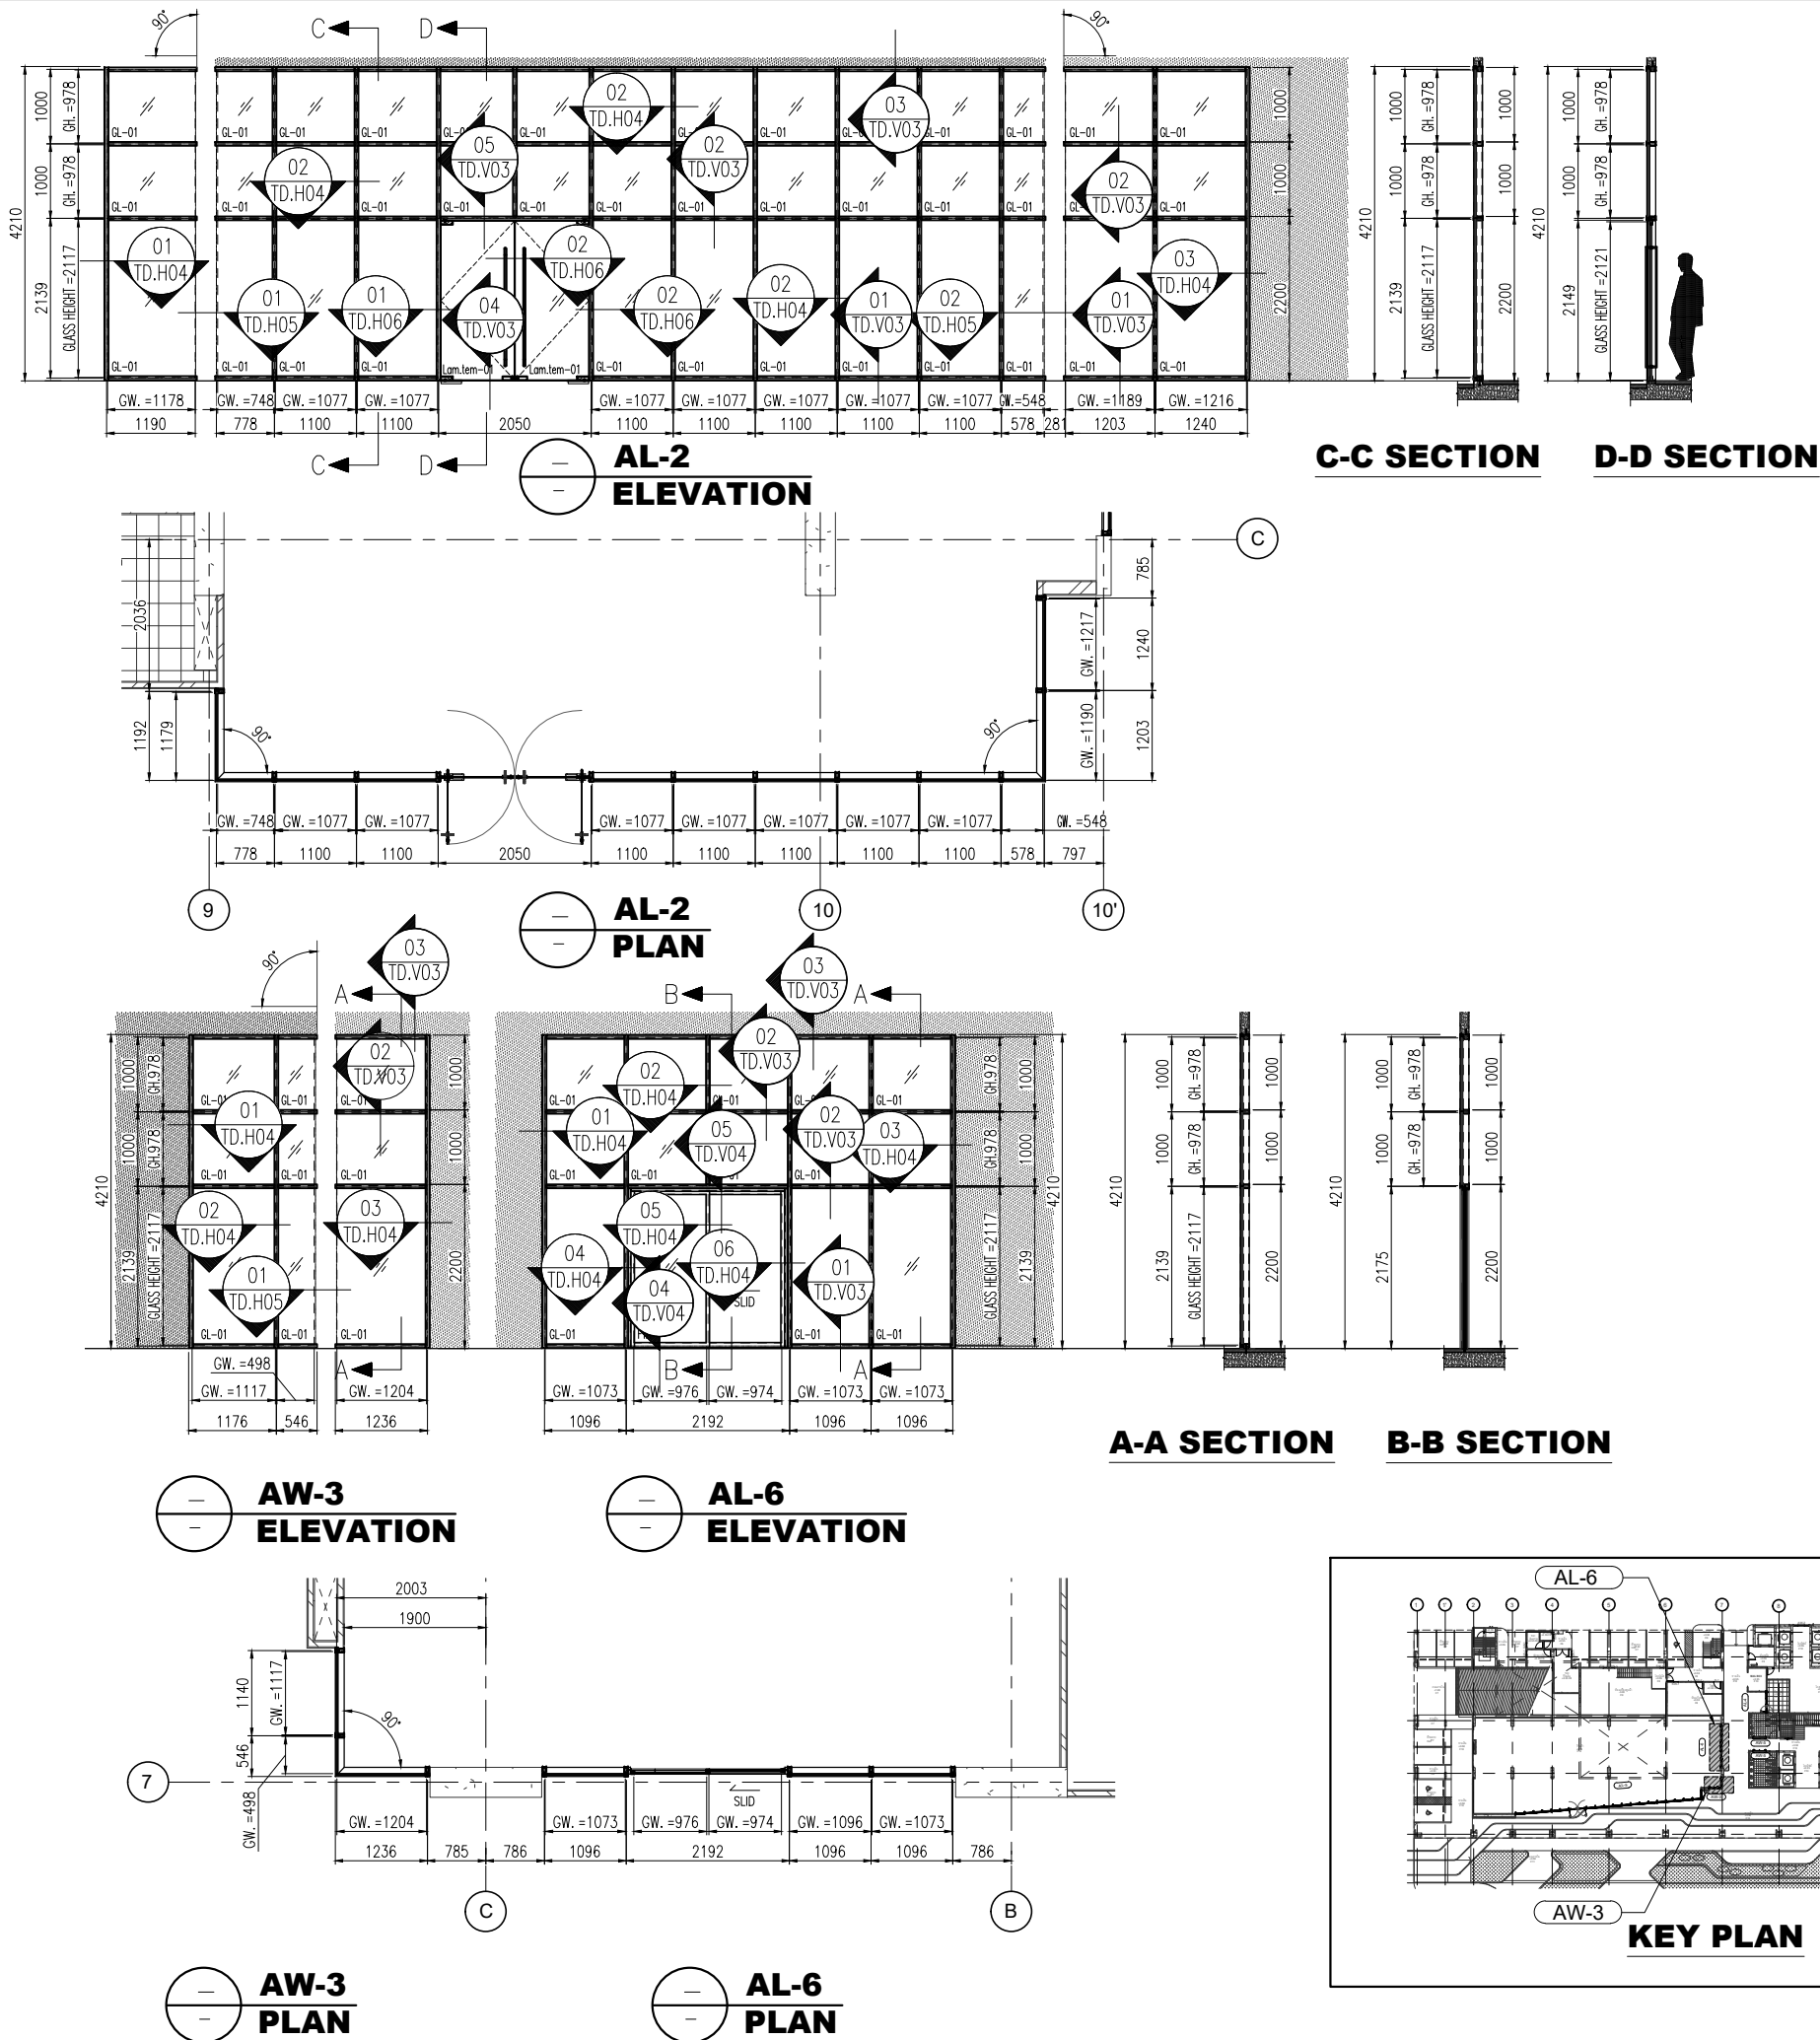

อาคาร B

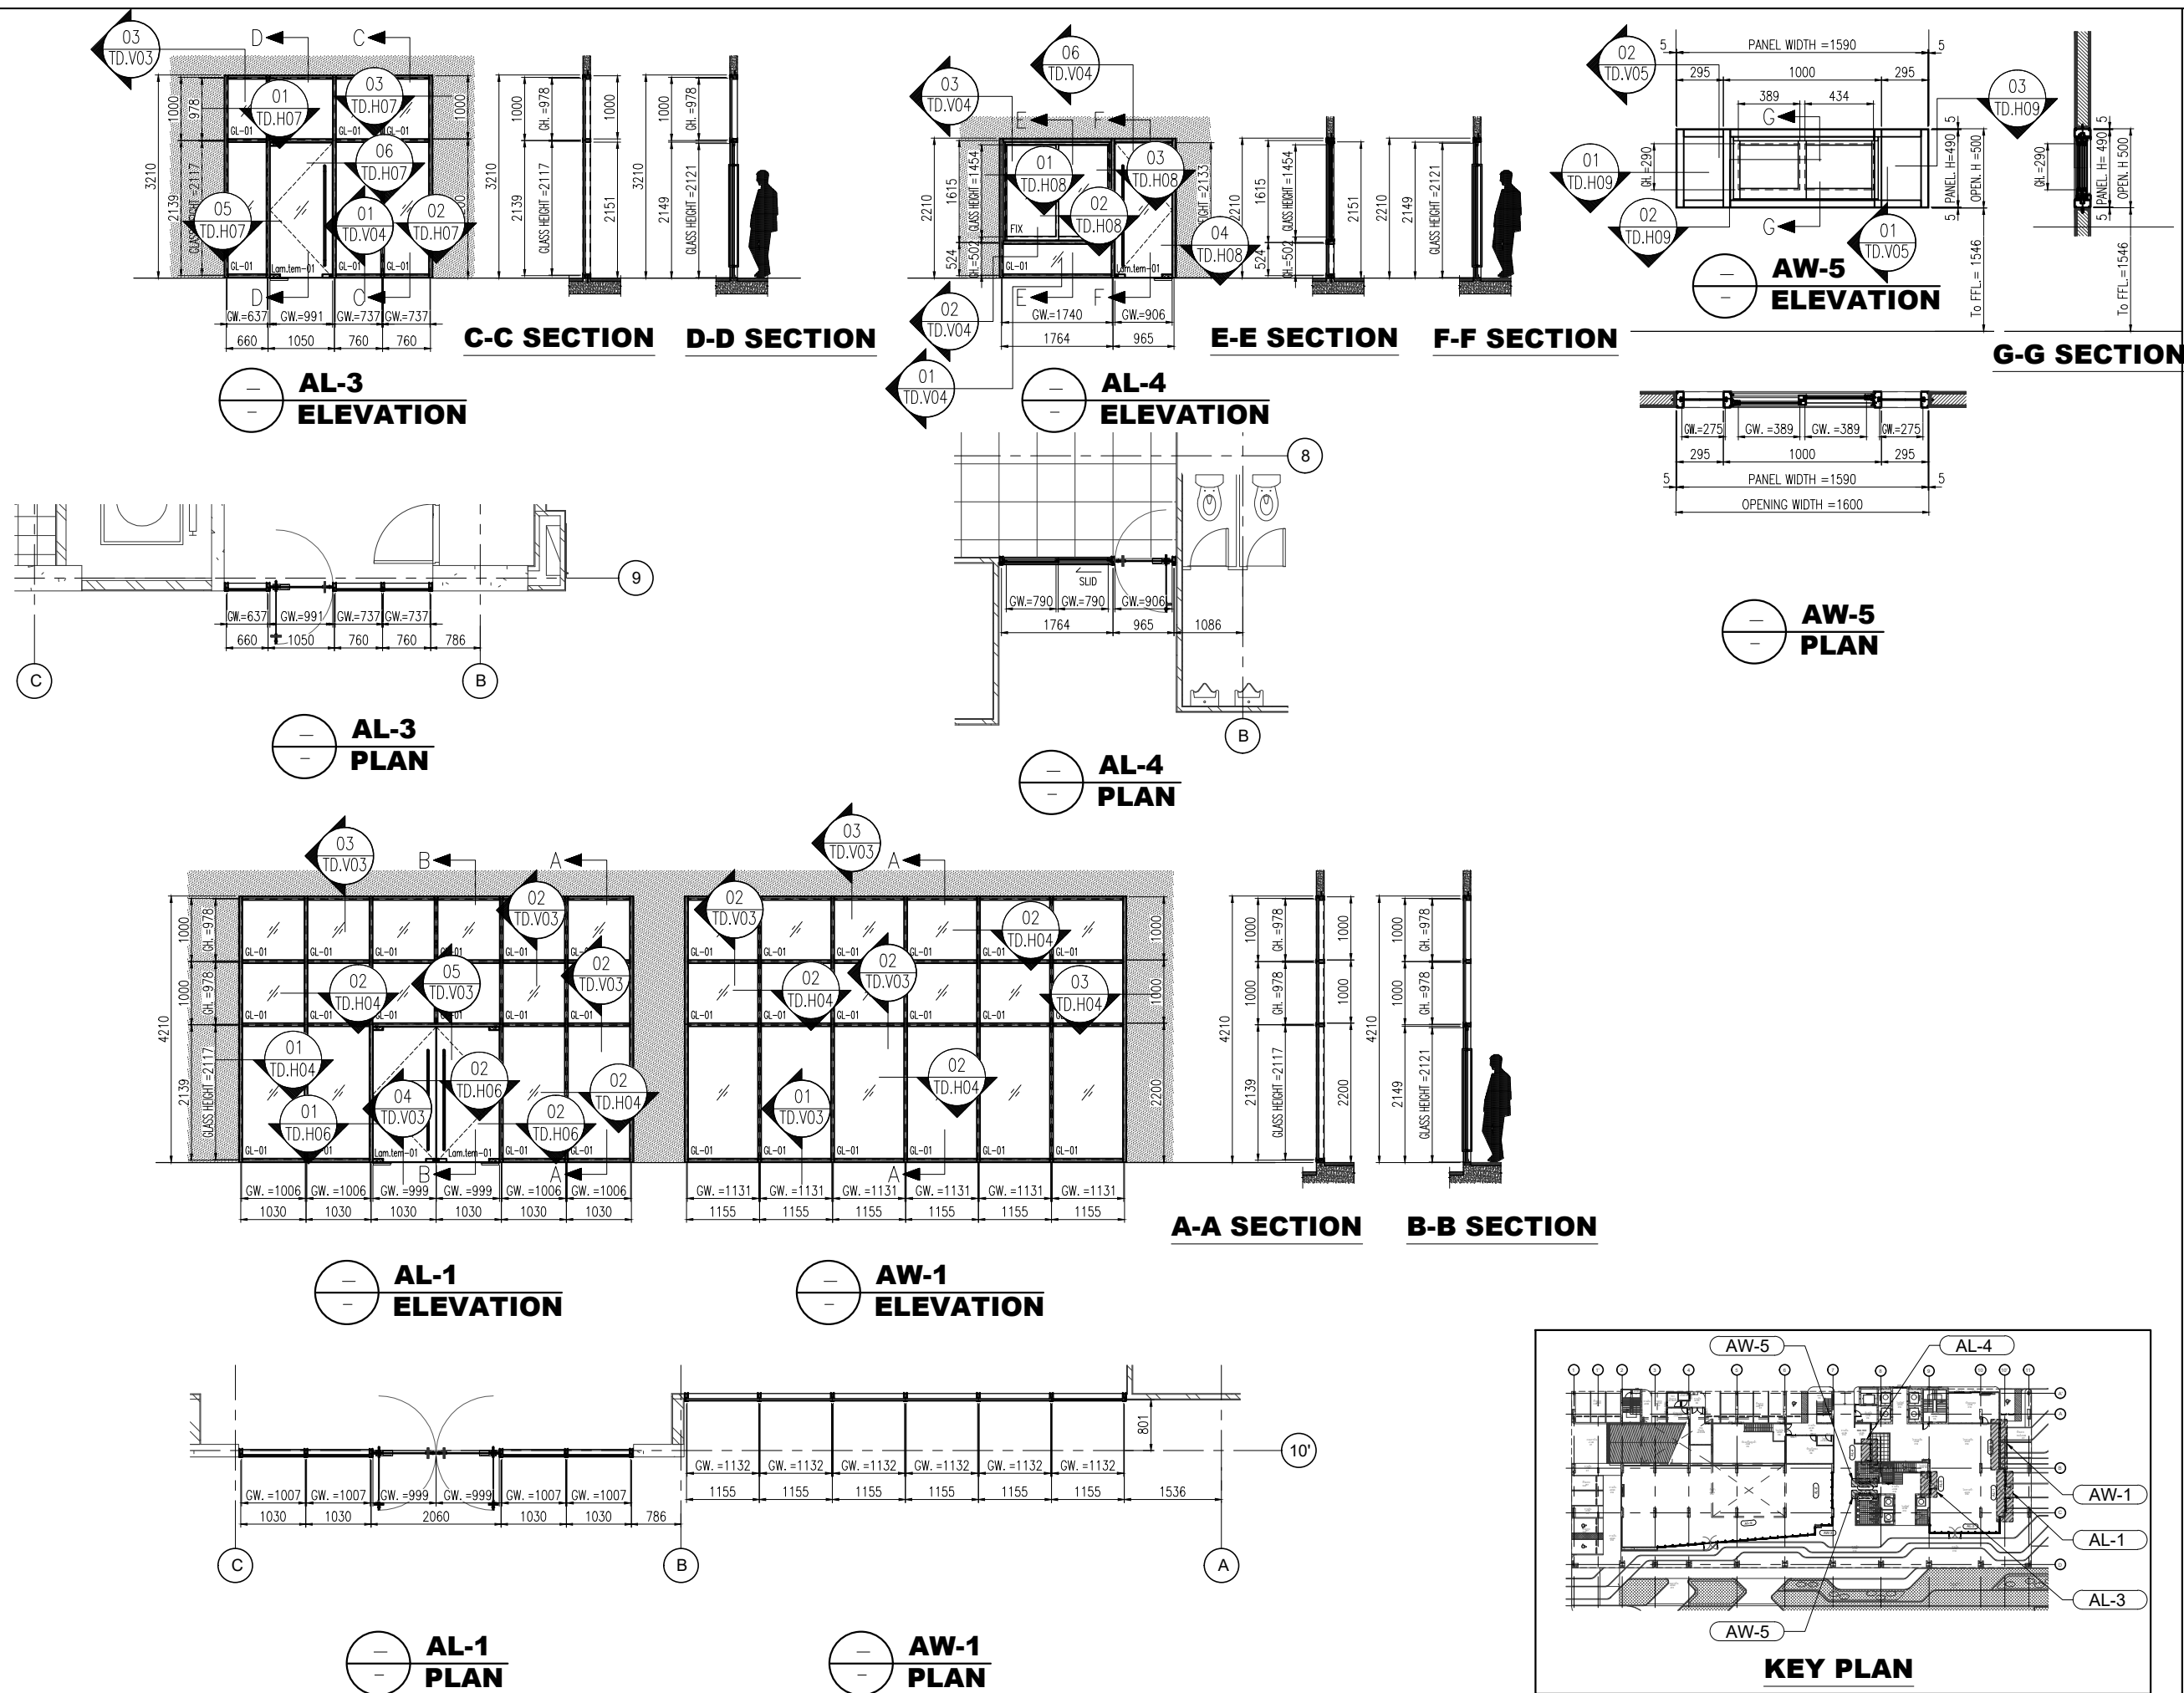

**L.P.N. DEVELOPMENT
PUBLIC CO., LTD.**
1168/109 36th floor Lumpini Tower
Rama 4 Road Sathorn Bangkok 10120
tel. (662) 2855011-6
fax. (662) 2855017

สัญลักษณ์วัสดุตกแต่ง

วัสดุพื้น

F1 ปูกระเบื้องเซรามิคขนาด 12x12" พื้นบริเวณลิฟต์ PVC 2"

F2 ปูกระเบื้องเซรามิคขนาด 12x12" พื้นแนวและขอบทำด้วยไม้ลามิเนต

F3 ปูกระเบื้องเซรามิคขนาด 12x12" (สำหรับห้อง)

F3A ปูกระเบื้องเซรามิคขนาด 12x12" (สำหรับลิฟต์)

F4 ปูกระเบื้องเซรามิคขนาด 12x12" (สำหรับลิฟต์)

F4A ปูกระเบื้องเซรามิคขนาด 12x12" (สำหรับลิฟต์)

F4B ปูกระเบื้องเซรามิคขนาด 12x12" (สำหรับลิฟต์)

F4C ปูกระเบื้องเซรามิคขนาด 12x12" (สำหรับลิฟต์)

F5 ปูกระเบื้องเซรามิคขนาด 12x12" (สำหรับลิฟต์)

F6 พื้นทำด้วยไม้ลามิเนต

F7 พื้นทำด้วยไม้ลามิเนต

F8 พื้นทำด้วยไม้ลามิเนต

F9 พื้นทำด้วยไม้ลามิเนต

F9A พื้นทำด้วยไม้ลามิเนต

F10 ทำฝ้าเพดาน INTERIOR (PAI)

F11 ทำฝ้าเพดาน LANDSCAPE

หมายเหตุ: ฐานแนวระแนงต้องเป็นเหล็กชุบสังกะสี

วัสดุผนัง

P1 ผนัง ค.ส.ล. สำหรับประตู (ทำสีภายนอก, ภายใน)

P2 ฐานปูนฉาบผิว (สำหรับภายนอก, ภายใน)

P2A ฐานปูนฉาบผิว หนา 15 มม. (สำหรับภายนอก, ภายใน)

P3 ปูกระเบื้องเซรามิค 8x8" (สำหรับลิฟต์)

P4 ผนังบริเวณลิฟต์ทำจาก 9 มม. ทำขอบด้วยไม้ลามิเนต

P5 ผนัง ค.ส.ล. ฐานปูนฉาบผิว

P5A ผนัง ค.ส.ล. พื้นผิวเรียบ

P6 ผนัง ค.ส.ล. ผนังผิวเรียบ

P7 ผนัง ค.ส.ล. ผนังผิวเรียบ

P8 ผนังบริเวณลิฟต์ทำจาก

CURTAIN WALL & FACADE CONTRACTOR :

**ISO.9002
KIM YOO SENG**

41/8 RAMA 3 ROAD, CHONG-NONSEE, YANNAWA, BANGKOK 10120, THAILAND
TEL : 294-6291 - 8 FAX : (662) 294-1744

REVISION

NO.	DESCRIPTION	DATE
1		
2		
3		
4		
5		
6		
7		

PROJECT :

**LUMPHINI
TOWER B**
VIBHAVADI-SATHORN

PROJECT NO : 1802 LPark-VC


AS-BUILT DRAWING

DRAWING TITLE :
ELEVATION GLASS WALL & DOOR OF LEVEL 1st
AW-1 AW-5 AL-3 AL-4 @ TOWER B

DRAWN :	UDOMSAK.P	
CHECKED :	SANGUAN	
DATE :	10/07/2562	
SHEET NO.	DWG. NO.	Rev.
	EL.16	-

These drawings are the property of P.A. Design Co., Ltd. and not to be used or reproduced without specific permission.

อาคาร B

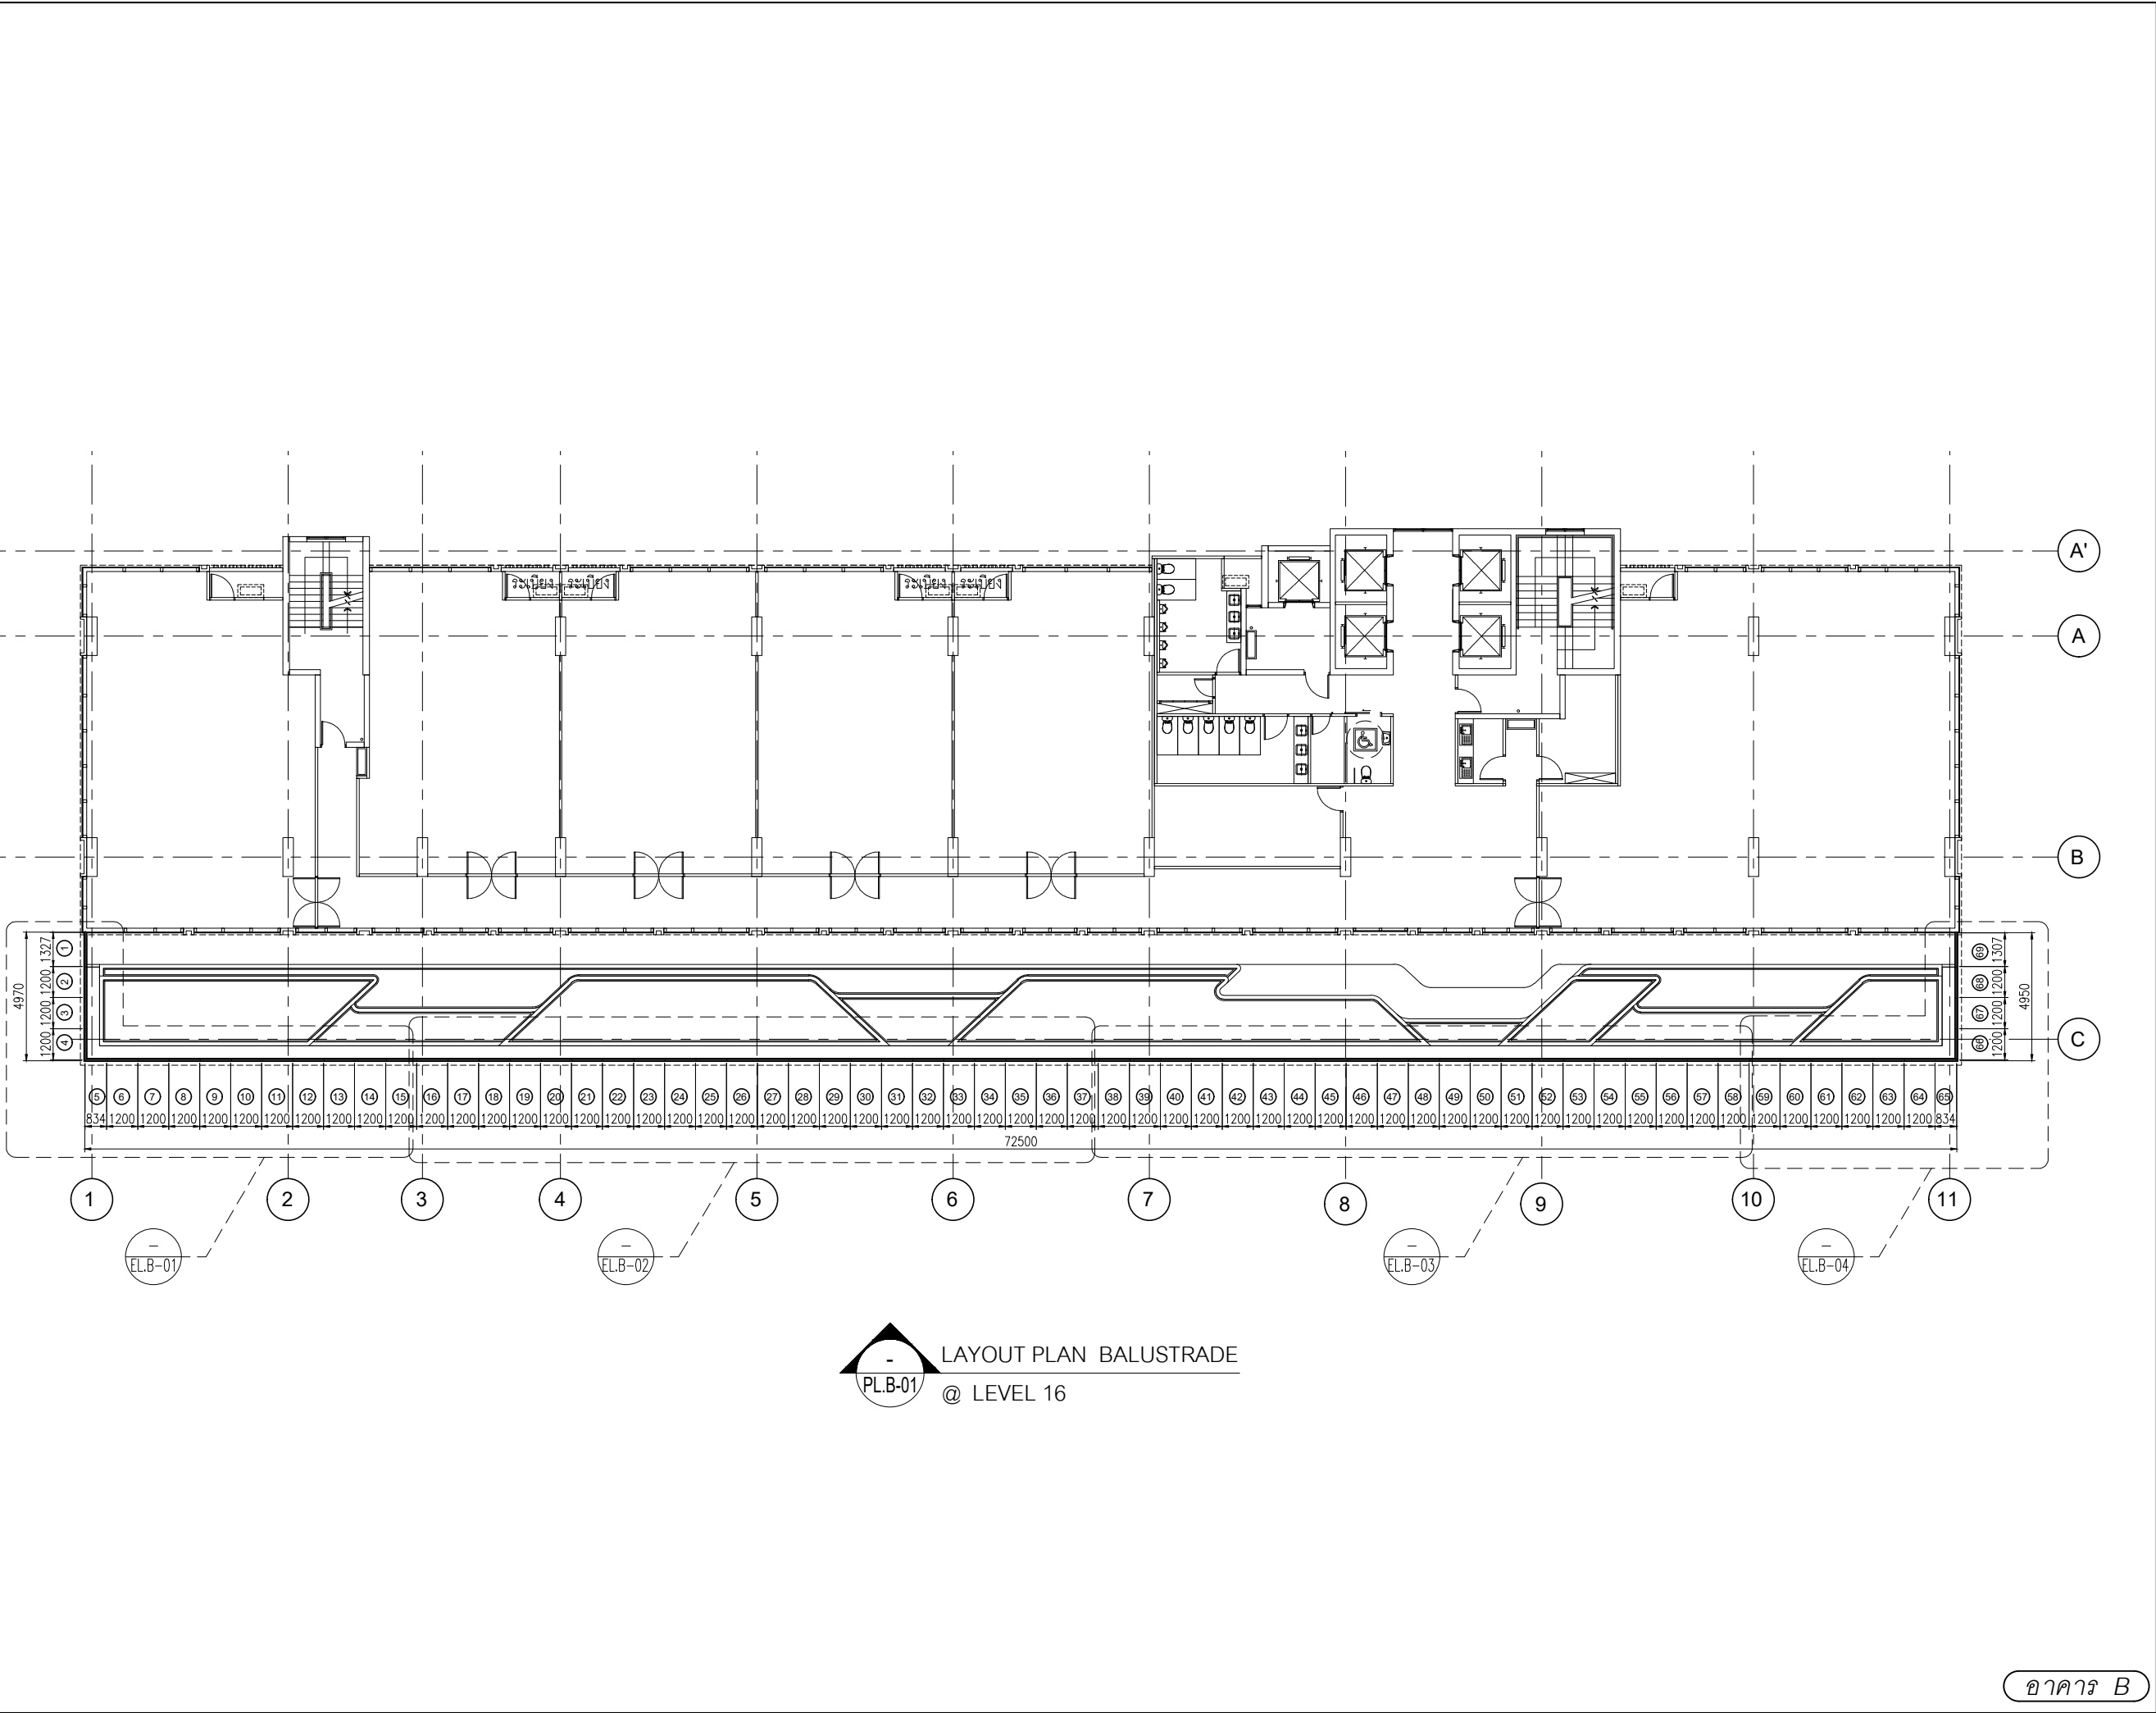

สัญลักษณ์วัสดุตกแต่ง

- วัสดุพื้น**
- F1 ปูกระเบื้องเซรามิคขนาด 12x12" พื้นผิวเงาชนิด PVC.2"
- F2 ปูกระเบื้องเซรามิคขนาด 12" x 12" พื้นผิวและขอบทำผิวสีแบบขัดมัน
- F3 ปูกระเบื้องเซรามิคขนาด 12x12" (สำหรับห้องครัว)
- F3A ปูกระเบื้องเซรามิคขนาด 12x12" (สำหรับห้องครัว)
- F4 ปูกระเบื้องเซรามิคขนาด 12x12"
- F4A ปูกระเบื้องเซรามิคขนาด 12x12"(สำหรับห้องพักผ่อน)
- F4B ปูกระเบื้องเซรามิคขนาด 12x12"(สำหรับห้องน้ำ)
- F4C ปูกระเบื้องเซรามิคขนาด 12x12"(สำหรับทางเดินกลาง)
- F5 ปูพาร์เก้ไม้สังเคราะห์ PVC.2"
- F6 สีทาผิวสีแบบขัดมัน
- F7 สีทาผิวสีแบบขัดมัน
- F8 สีทาผิวสีแบบขัดมัน
- F9 สีทาผิวสีแบบขัดมัน
- F9A สีทาผิวสีแบบขัดมัน EPOXY
- F10 ทำผิวผิวแบบ INTERIOR (PAI)
- F11 ทำผิวผิวแบบ LANDSCAPE
- หมายเหตุ ฐานผนังและประตูเป็นสีแบบขัดมัน

- วัสดุผนัง**
- P1 ผนัง ค.ส.ล. สำหรับ (ภายในอาคาร, ภายนอก)
- P2 ฐานปูนฉาบผิว (สำหรับภายในอาคาร, ภายนอก)
- P2A ฐานปูนฉาบผิว หน้า 15 มม. (สำหรับภายในอาคาร, ภายนอก)
- P3 ปูกระเบื้องเซรามิค 8" x 8" (ชนิดปูผนัง)
- P4 ผนังฉาบปูนผิวหน้า 9 มม. ทำรอยต่อผนังตามข้อ
- P5 ผนัง ค.ส.ล. ฐานปูนฉาบผิว
- P5A ผนัง ค.ส.ล. พื้นผิวเรียบ
- P6 ผนัง ค.ส.ล. ผนังฉาบปูนผิวหน้า
- P7 ผนัง ค.ส.ล. ผนังฉาบปูนผิวหน้า
- P8 ผนังวัสดุตามตัวอย่าง

CURTAIN WALL & FACADE CONTRACTOR :



ISO.9002

KIM YOO SENG

41/8 RAMA 3 ROAD, CHONG-NOHSEE, YANNAWA, BANGKOK 10120, THAILAND
TEL. : 294-6291 - 8 FAX : (662) 294-1744

REVISION

NO.	DESCRIPTION	DATE
1	Rev. Add mark	21.11.19
2	Rev. Add mark	21.11.19
3	Rev. All	25.11.19
4	Rev. All	27.11.19
5		
6		
7		

PROJECT :



LUMPINI
TOWER B

VIBHAVADI-SATHORN


PROJECT NO : 1802 LPark-VC

AS-BUILT DRAWING

DRAWING TITLE :
LAYOUT PLAN
@ BALUSTRADE 16th FLOOR PLAN

DRAWN :	UDOMSAK.P	
CHECKED :	SANGUAN	
DATE :	10/07/2562	
SHEET NO.	DWG. NO.	Rev.
	EL.17	-

These drawings are the property of P.A. Design Co., Ltd. and not to be used or reproduced without specific permission.

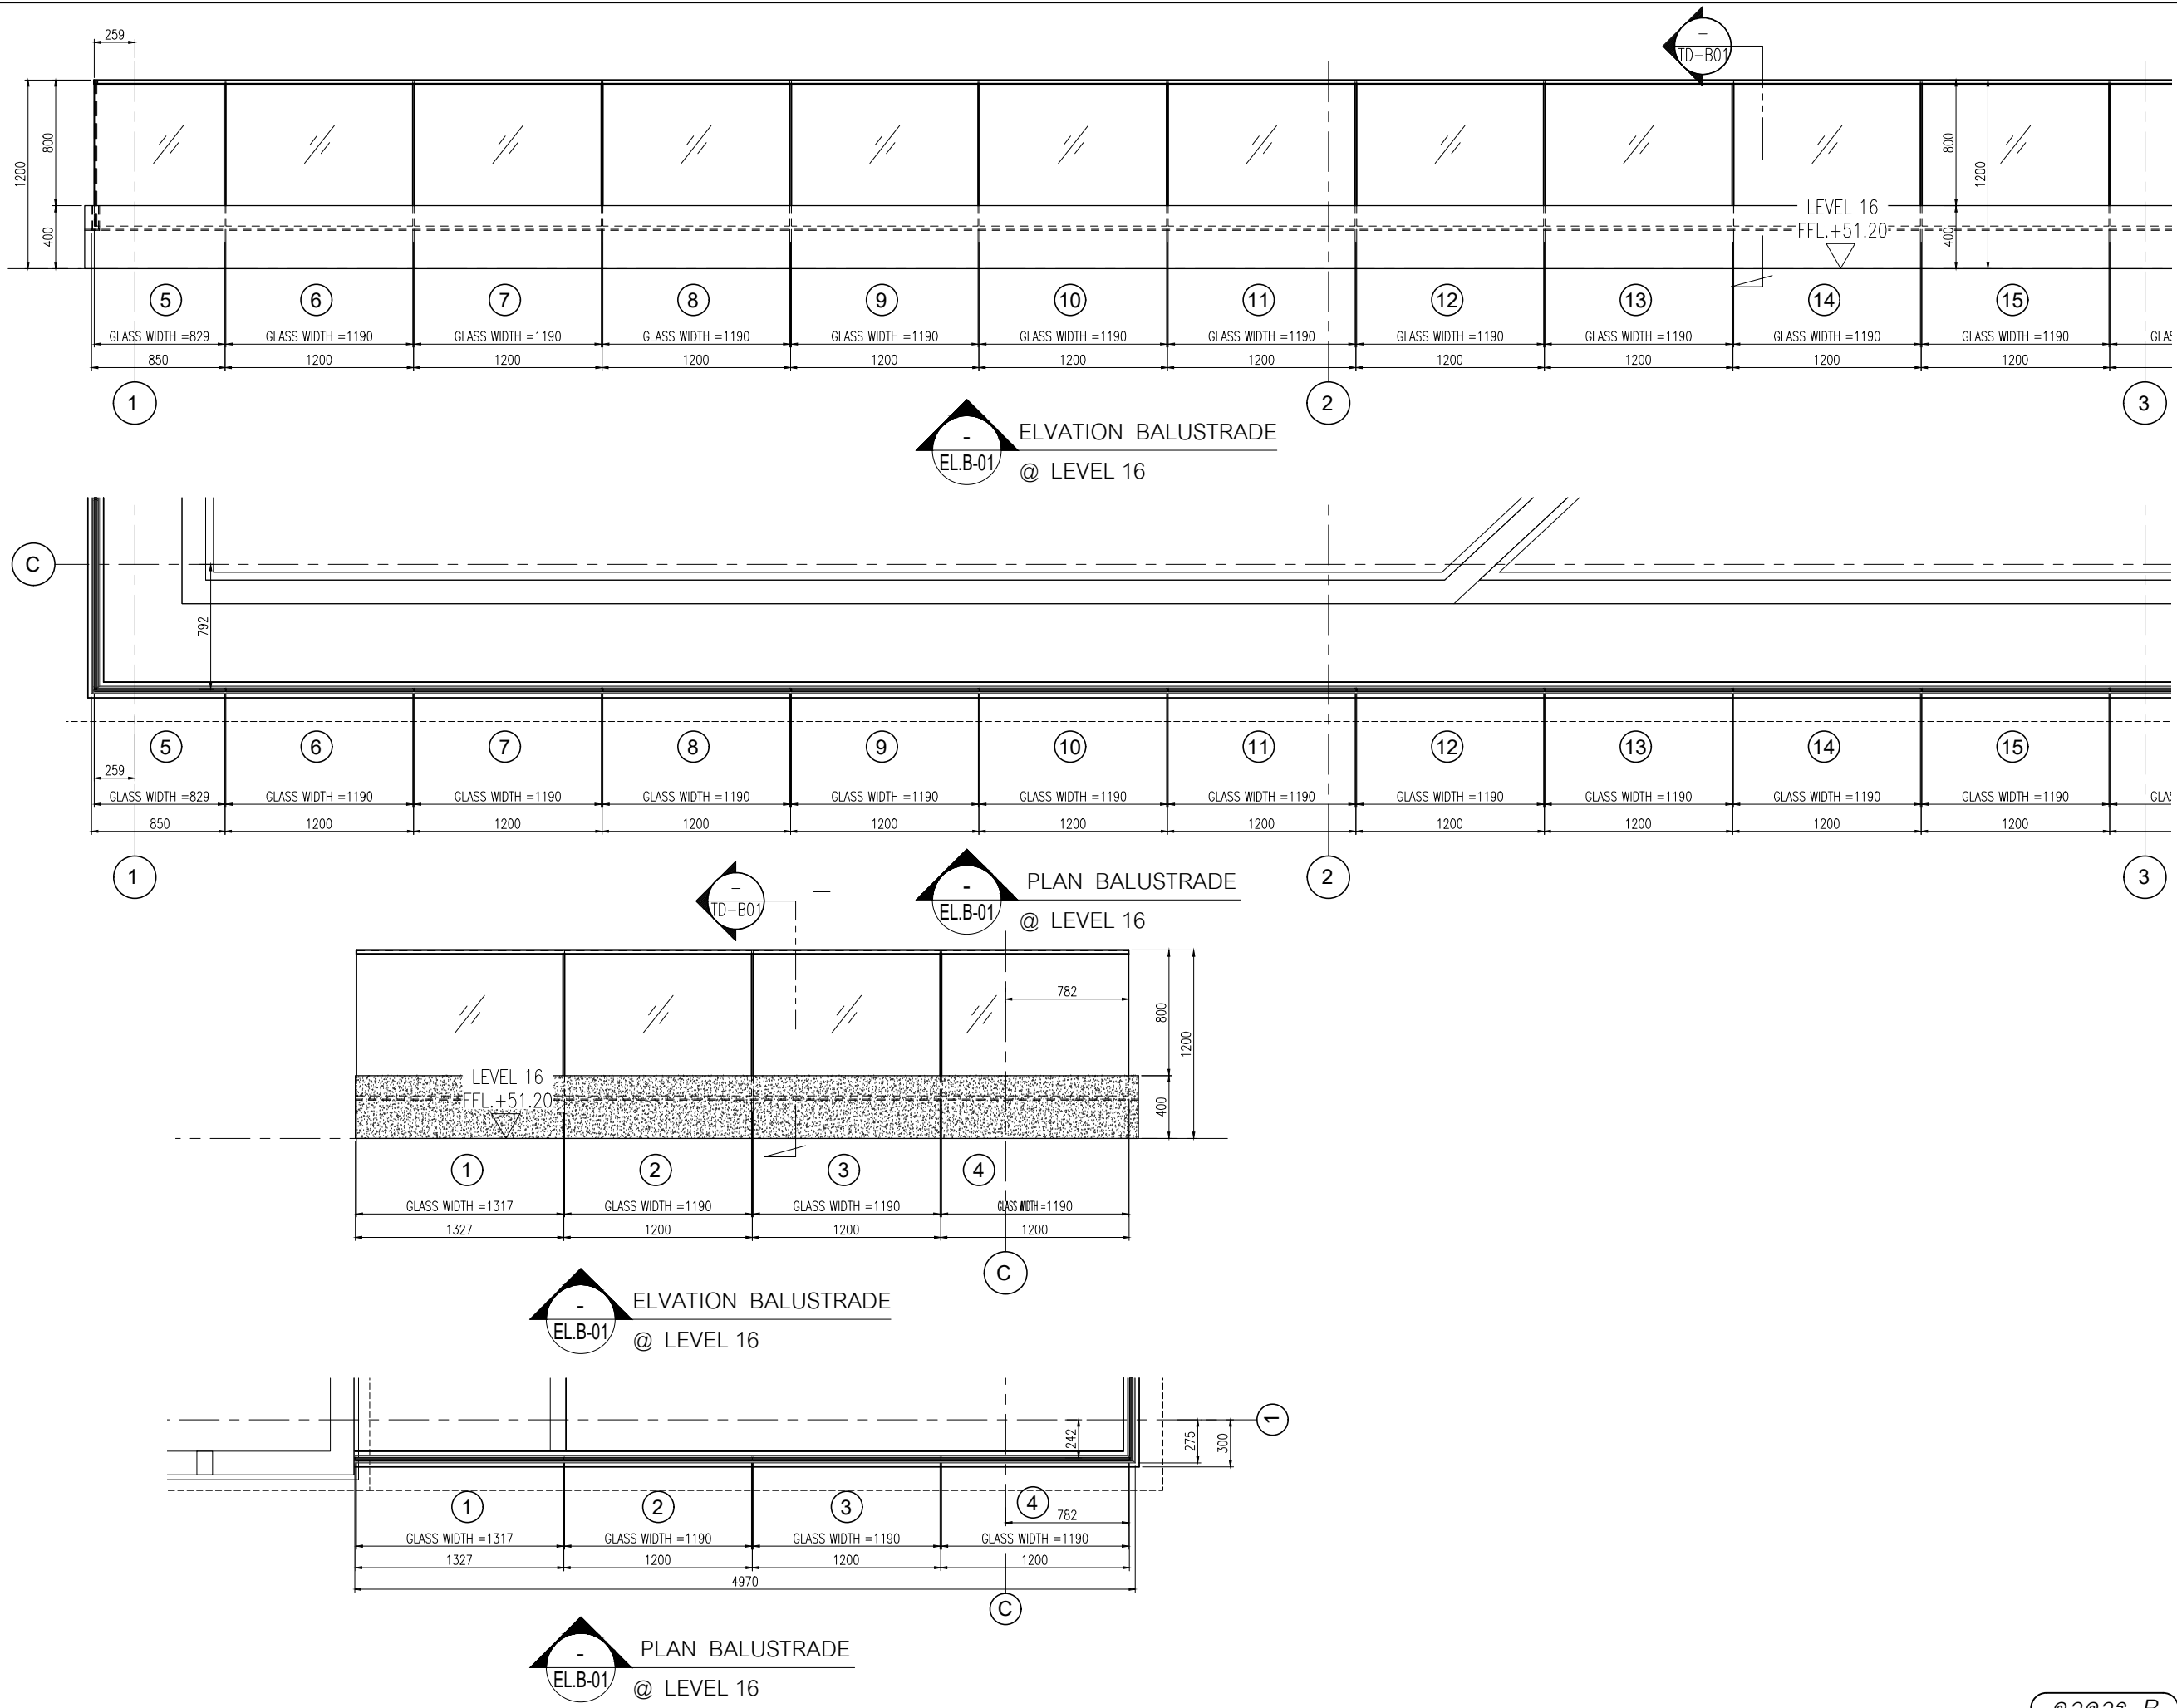



**L.P.N. DEVELOPMENT
PUBLIC CO., LTD.**
1168/109 36th floor Lumpini Tower
Rama 4 Road Sathorn Bangkok 10120
tel. (662) 2855011-6
fax. (662) 2855017

สัญลักษณ์วัสดุตกแต่ง
วัสดุพื้น
F1 ปูกระเบื้องเซรามิคขนาด 12x12" พื้นผิวเงา PVC 2"
F2 ปูกระเบื้องเซรามิคขนาด 12x12" พื้นผิวลายไม้
F3A ปูกระเบื้องเซรามิคขนาด 12x12" (สำหรับห้องนอน)
F3B ปูกระเบื้องเซรามิคขนาด 12x12" (สำหรับห้องน้ำ)
F4 ปูกระเบื้องเซรามิคขนาด 12x12"
F4A ปูกระเบื้องเซรามิคขนาด 12x12" (สำหรับห้องนอน)
F4B ปูกระเบื้องเซรามิคขนาด 12x12" (สำหรับห้องน้ำ)
F4C ปูกระเบื้องเซรามิคขนาด 12x12" (สำหรับทางเดินกลาง)
F5 ปูกระเบื้องเซรามิคขนาด 12x12" พื้นผิวเงา PVC 2"
F6 พื้นผิวไม้เทียม
F7 พื้นผิวไม้เทียมลายไม้
F8 พื้นผิวไม้เทียมลายไม้
F9 พื้นผิวไม้เทียมลายไม้
F9A พื้นผิวไม้เทียมลายไม้ EPOXY
F10 ทำฉาบปูน INTERIOR (PAI)
F11 ทำฉาบปูน LANDSCAPE
หมายเหตุ ฐานบัวกระเบื้องเป็นหินปูนสีเหมือนตัว

วัสดุผนัง
P1 ผนัง ค.ส.ล. สำหรับปูน (ทาสีภายนอก, ภายใน)
P2 ฐานปูนฉาบ (สำหรับภายนอก, ภายใน)
P2A ฐานปูนฉาบ (หนา 15 ซม. (สำหรับภายนอก, ภายใน)
P3 ปูกระเบื้องเซรามิค 8" x 8" (สำหรับปูผนัง)
P4 ผนังปูนฉาบหนา 9 ซม. ทำรอยต่อผนัง
ผนังปูนฉาบ
P5 ผนัง ค.ส.ล. ฐานปูนฉาบ
P5A ผนัง ค.ส.ล. พื้นผิวเงา
P6 ผนัง ค.ส.ล. ผนังผิวเงา
P7 ผนัง ค.ส.ล. ผนังผิวเงา
P8 ผนังปูนฉาบหนา 9 ซม.

CURTAIN WALL & FACADE CONTRACTOR :


**ISO.9002
KIM YOO SENG**

41/8 RAMA 3 ROAD, CHONG-NONSEE, YANNAWA, BANGKOK 10120, THAILAND
TEL. : 294-6291 - 8 FAX : (662) 294-1744

REVISION

NO.	DESCRIPTION	DATE
1		
2		
3		
4		
5		
6		
7		

PROJECT :


**LUMPINI
TOWER B**
VIBHAVADI-SATHORN

PROJECT NO : 1802 LPark-VC



AS-BUILT DRAWING

DRAWING TITLE :
PARTIAL ELEVATION & PLAN
@ BALUSTRADE 16th FLOOR

DRAWN :	UDOMSAK.P	
CHECKED :	SANGUAN	
DATE :	10/07/2562	
SHEET NO.	DWG. NO.	Rev.
	EL.18	-

These drawings are the property of P.A. Design Co., Ltd. and not to be used or reproduced without specific permission.

อาคาร B

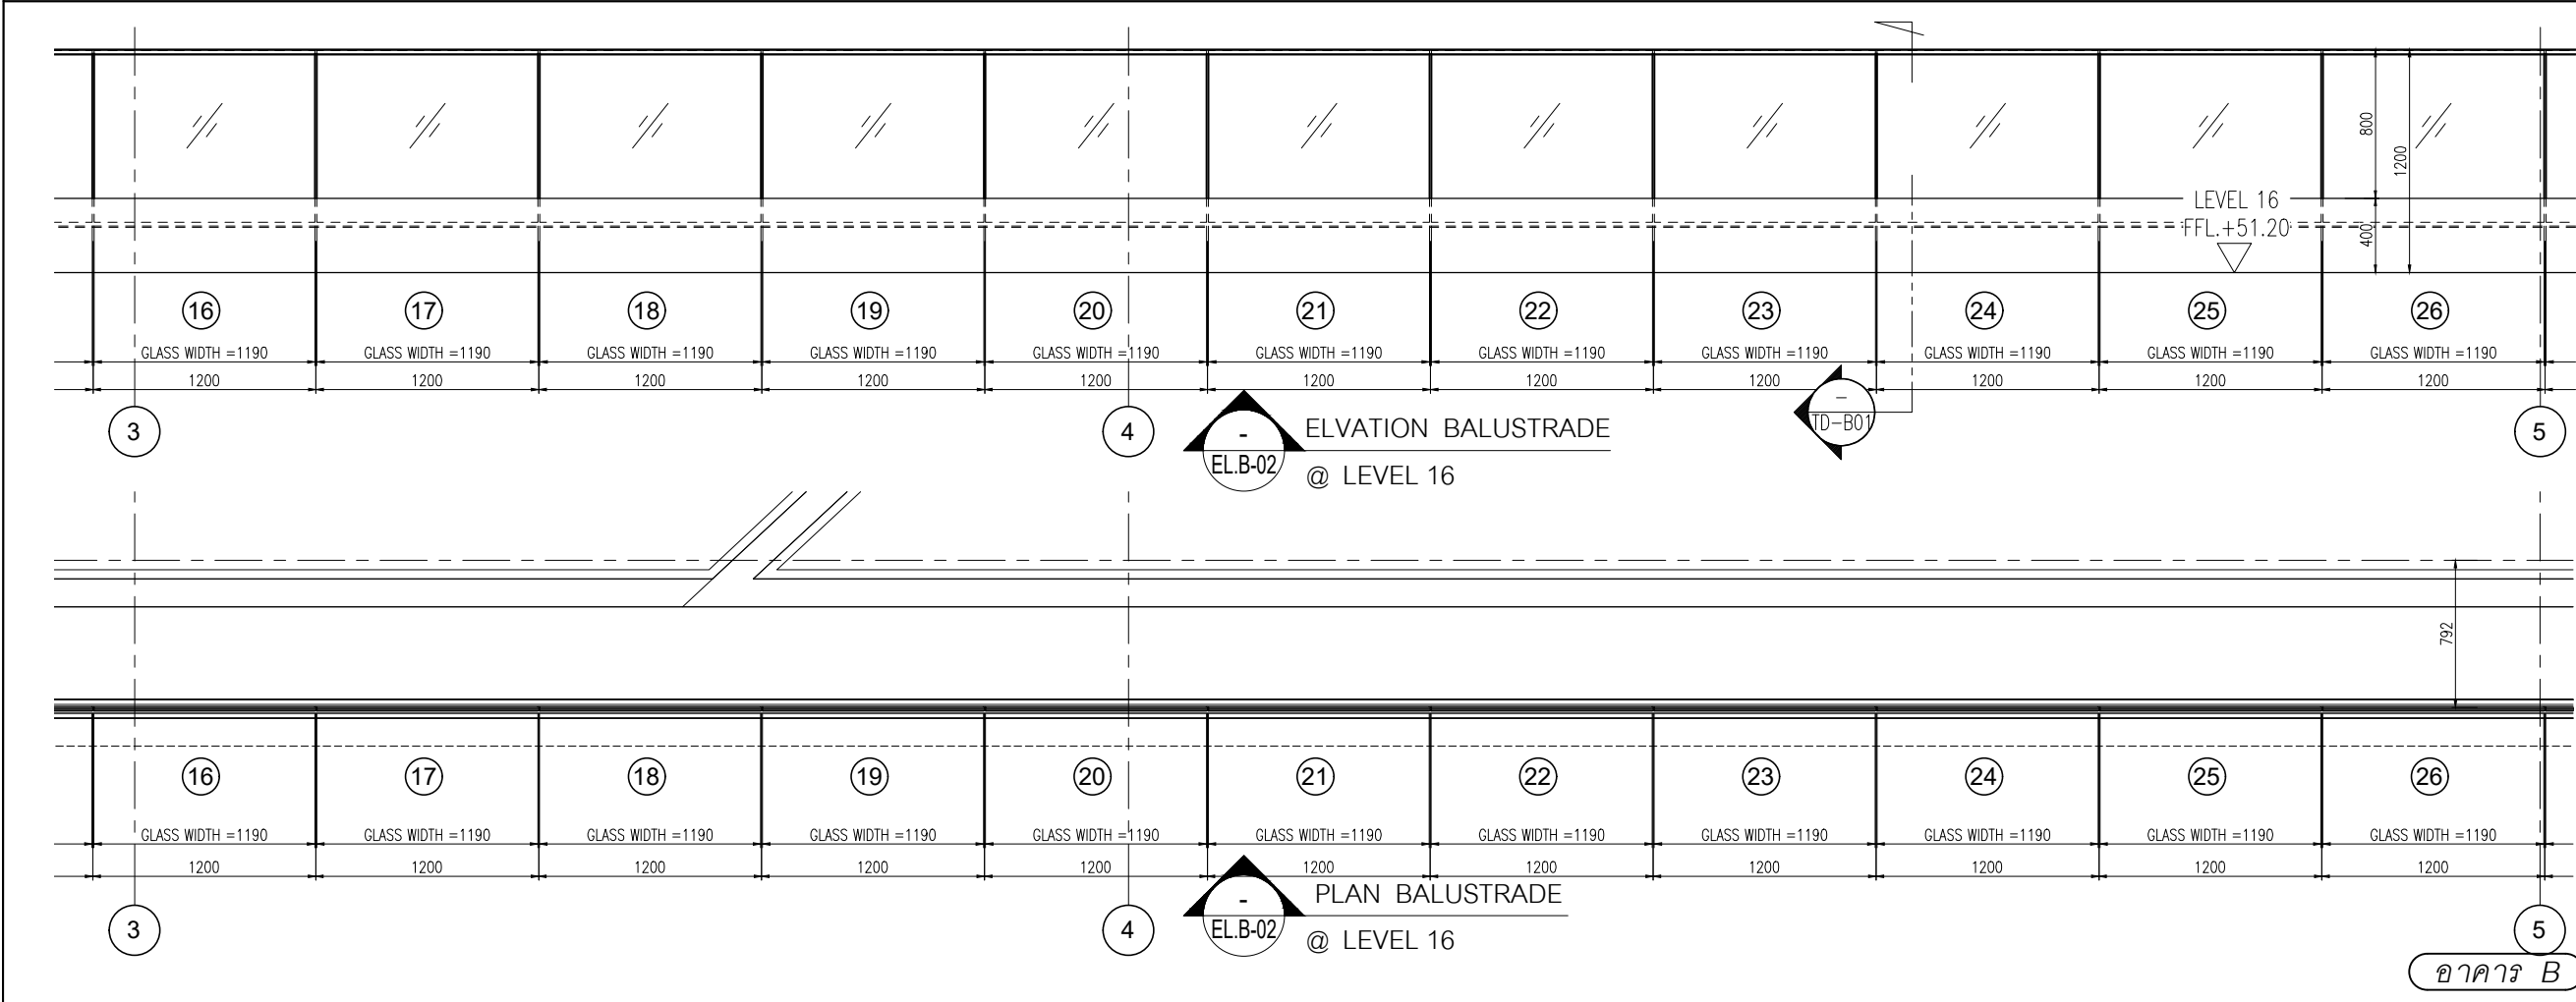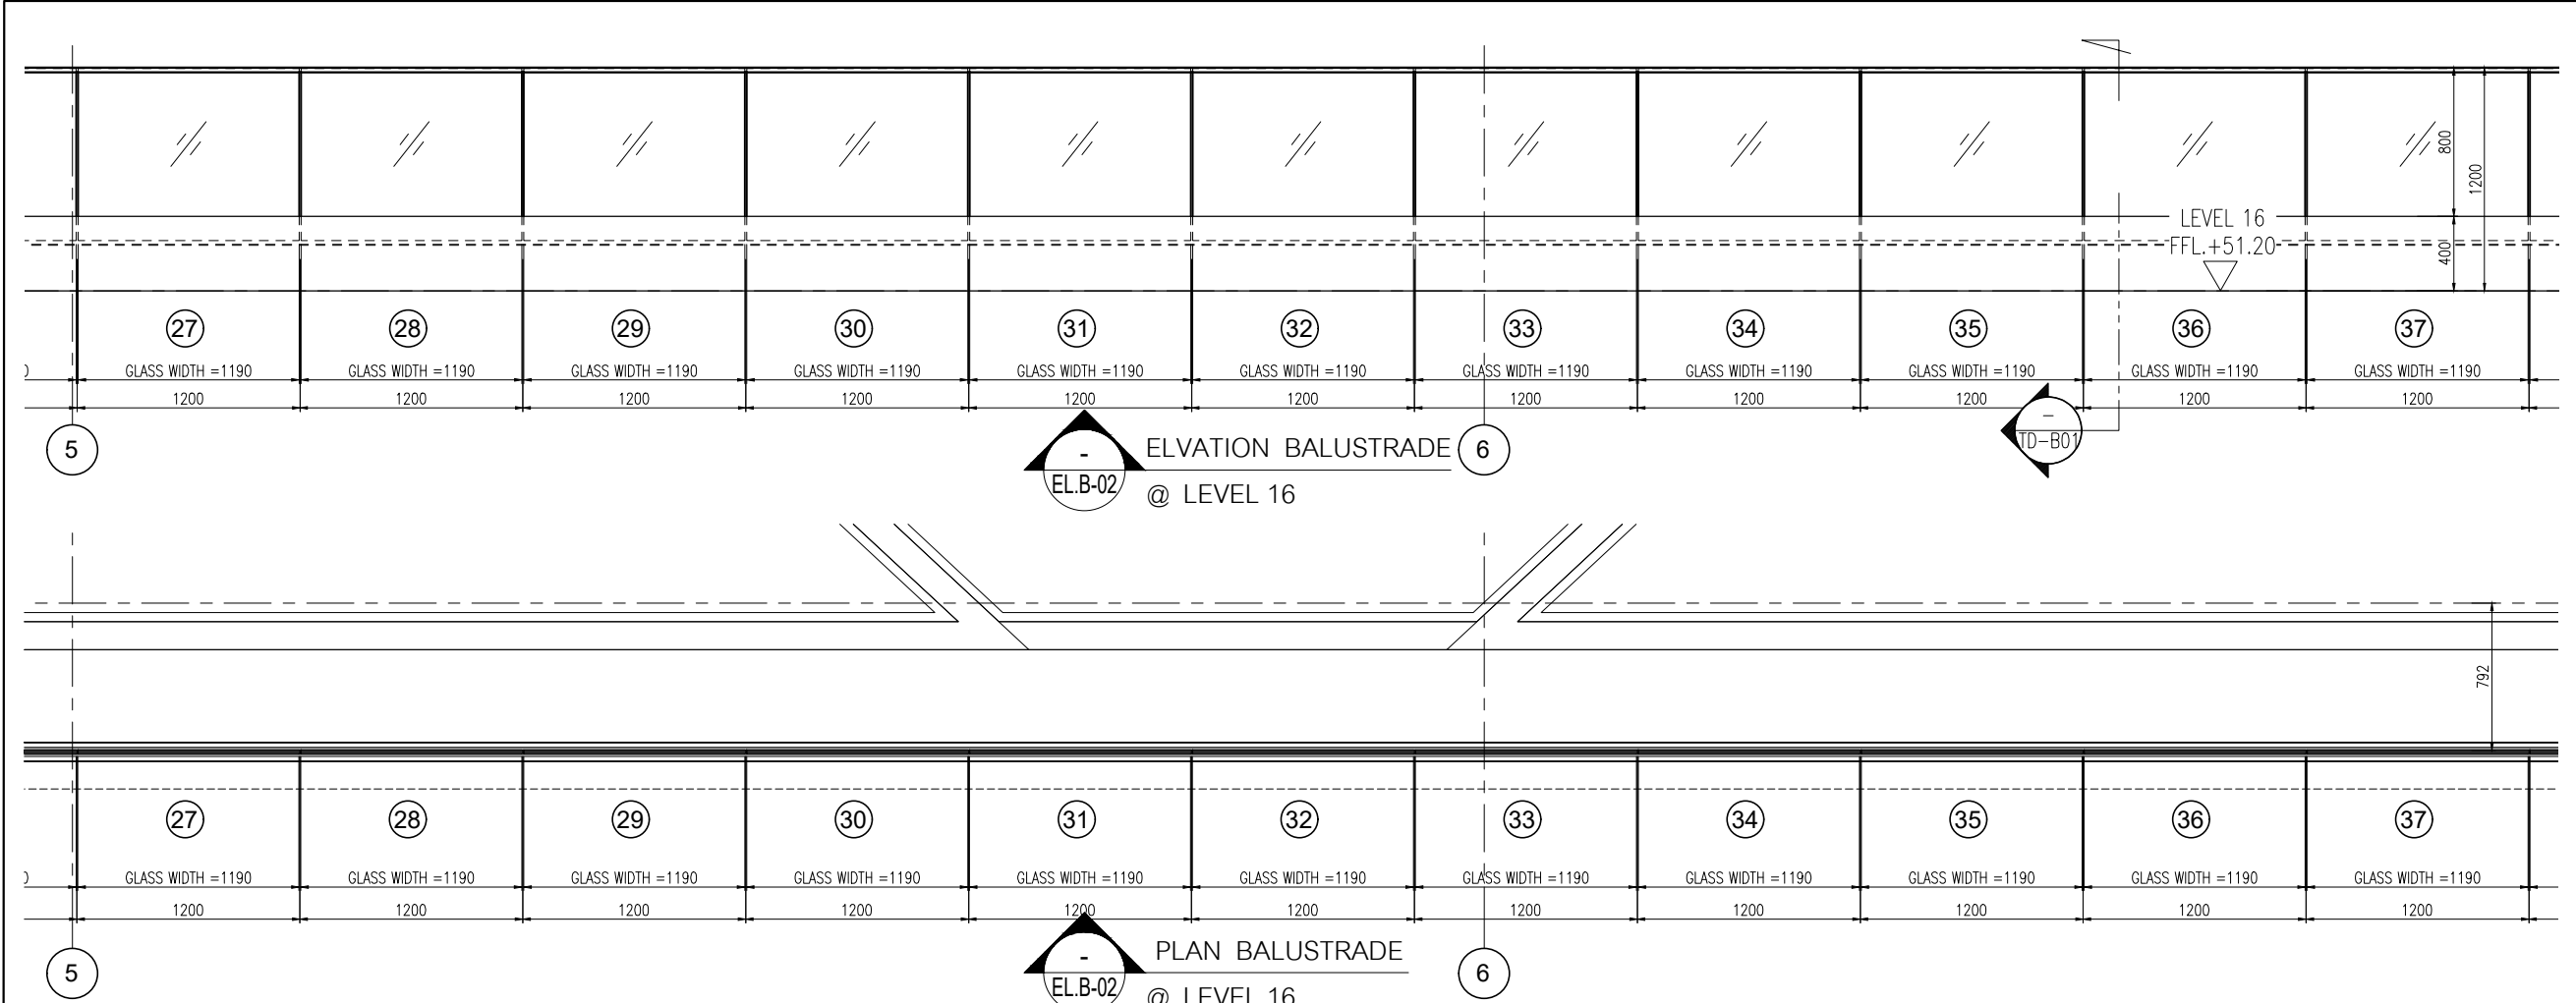



L.P.N. DEVELOPMENT
PUBLIC CO., LTD.
1168/109 36th floor Lumpini Tower
Rama 4 Road Sathorn Bangkok 10120
tel. (662) 2855011-6
fax. (662) 2855017

สัญลักษณ์วัสดุตกแต่ง

วัสดุพื้น

F1 ปูกระเบื้องเซรามิคขนาด 12x12" พื้นบริเวณลิฟต์ PVC 2"

F2 ปูกระเบื้องเซรามิคขนาด 12x12" พื้นแนวและขอบทำด้วยไม้ลามิเนต

F3 ปูกระเบื้องเซรามิคขนาด 12x12" (สำหรับห้องครัว)

F3A ปูกระเบื้องเซรามิคขนาด 12x12" (สำหรับห้องครัว)

F4 ปูกระเบื้องเซรามิคขนาด 12x12"

F4A ปูกระเบื้องเซรามิคขนาด 12x12" (สำหรับห้องครัว)

F4B ปูกระเบื้องเซรามิคขนาด 12x12" (สำหรับห้องน้ำ)

F4C ปูกระเบื้องเซรามิคขนาด 12x12" (สำหรับทางเดินกลาง)

F5 ปูกระเบื้องเซรามิคขนาด 12x12" (สำหรับลิฟต์) PVC 2"

F6 พื้นทำด้วยไม้ลามิเนต

F7 พื้นทำด้วยไม้ลามิเนต

F8 พื้นทำด้วยไม้ลามิเนต

F9 พื้นทำด้วยไม้ลามิเนต

F9A พื้นทำด้วยไม้ลามิเนต EPOXY

F10 ทำฝ้าดูแบบ INTERIOR (PAI)

F11 ทำฝ้าดูแบบ LANDSCAPE

หมายเหตุ งานแนวขอบกระเบื้องด้วยปูนซีเมนต์

วัสดุผนัง

P1 ผนัง ค.ส.ล. สำหรับปูน (ทาสีภายนอก, ภายใน)

P2 งานปูนฉาบเรียบ (สำหรับภายนอก, ภายใน)

P2A งานปูนฉาบเรียบ หนา 15 มม. (สำหรับภายนอก, ภายใน)

P3 ปูกระเบื้องเซรามิค 8x8" (สำหรับห้องน้ำ)

P4 ผนังบริเวณลิฟต์ 9 มม. ทำขอบด้วยไม้ลามิเนต

P5 ผนัง ค.ส.ล. งานปูนฉาบเรียบ

P5A ผนัง ค.ส.ล. พื้นผิวเรียบ

P6 ผนัง ค.ส.ล. ผนังผิวเรียบ

P7 ผนัง ค.ส.ล. ผนังผิวเรียบ

P8 ผนังวัสดุตามตัวอย่าง

CURTAIN WALL & FACADE CONTRACTOR :



ISO.9002
KIM YOO SENG

41/8 RAMA 3 ROAD, CHONG-NONSEE, YANNAWA, BANGKOK 10120, THAILAND
TEL : 294-6291 - 8 FAX : (662) 294-1744

REVISION

NO.	DESCRIPTION	DATE
1	Rev. Add mark	21.11.19
2	Rev. Add mark	21.11.19
3	Rev. All	25.11.19
4	Rev. All	27.11.19
5		
6		
7		

PROJECT :



LUMPINI
TOWER B
VIBHAVADI-SATHORN



PROJECT NO : 1802 LPark-VC

AS-BUILT DRAWING

DRAWING TITLE :
PARTIAL ELEVATION & PLAN
@ BALUSTRADE 16th FLOOR

DRAWN :	UDOMSAK.P	
CHECKED :	SANGUAN	
DATE :	10/07/2562	
SHEET NO.	DWG. NO.	Rev.
	EL.19	-

These drawings are the property of P.A. Design Co., Ltd. and not to be used or reproduced without specific permission.

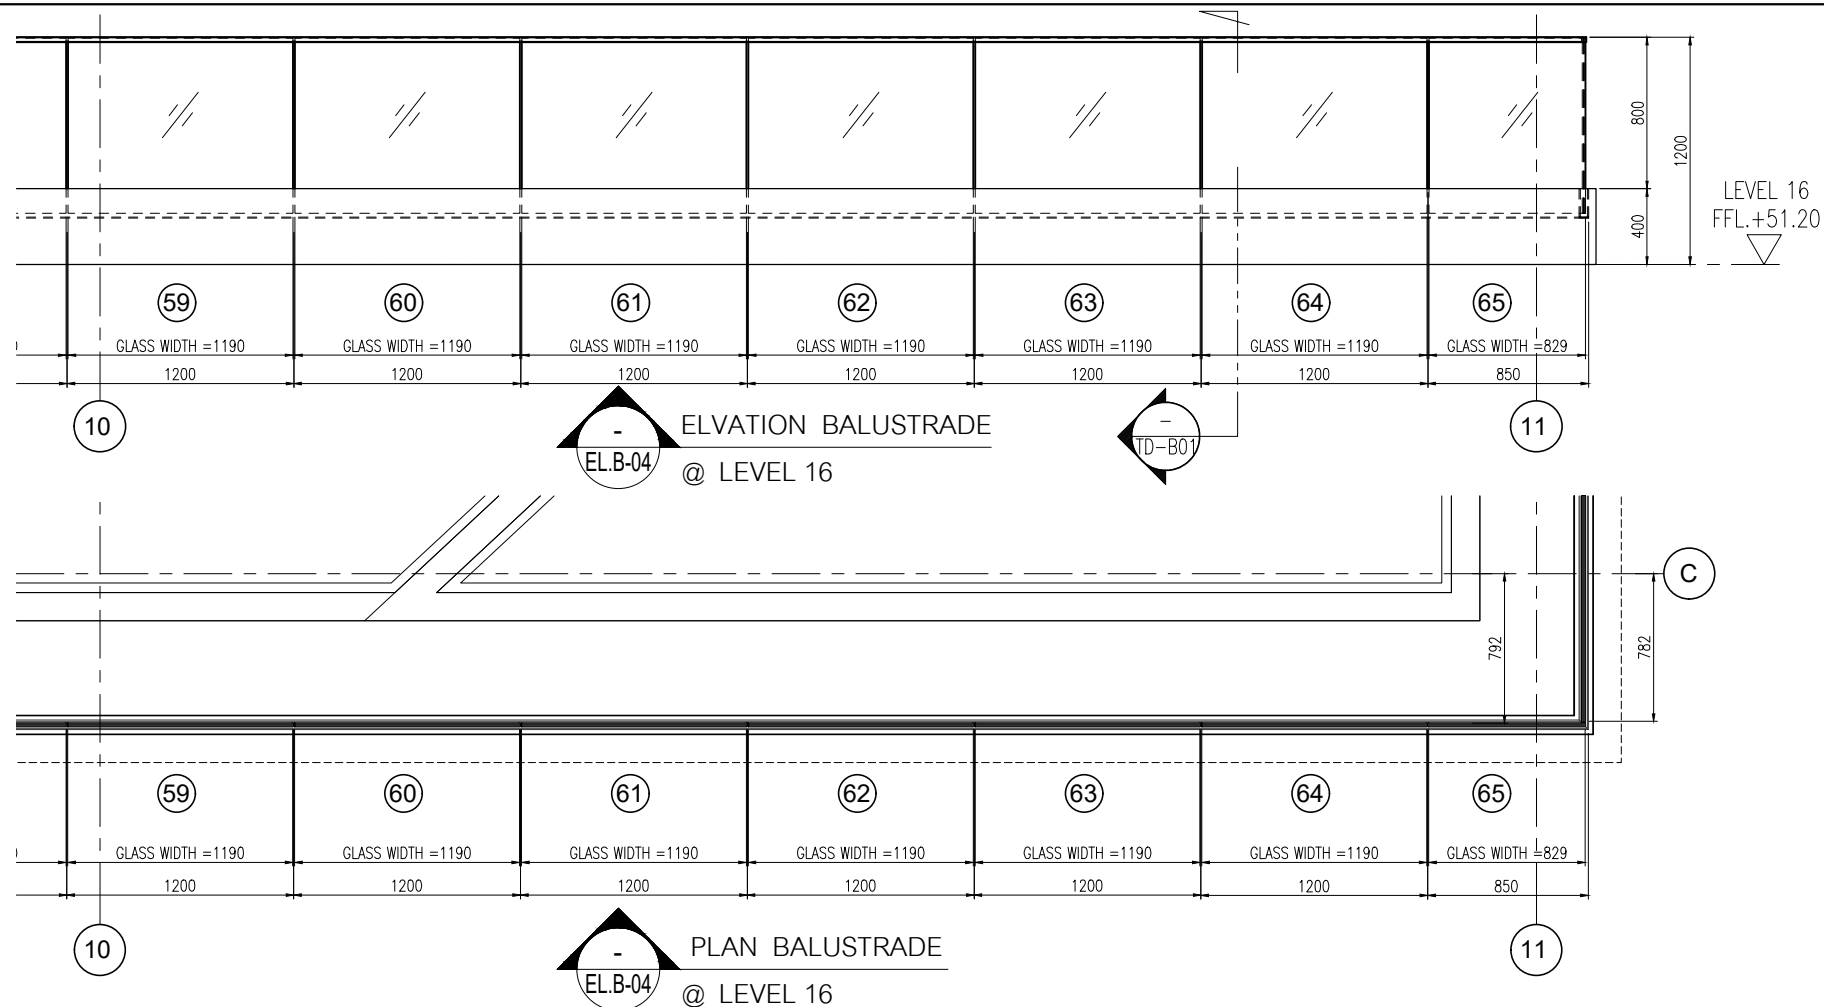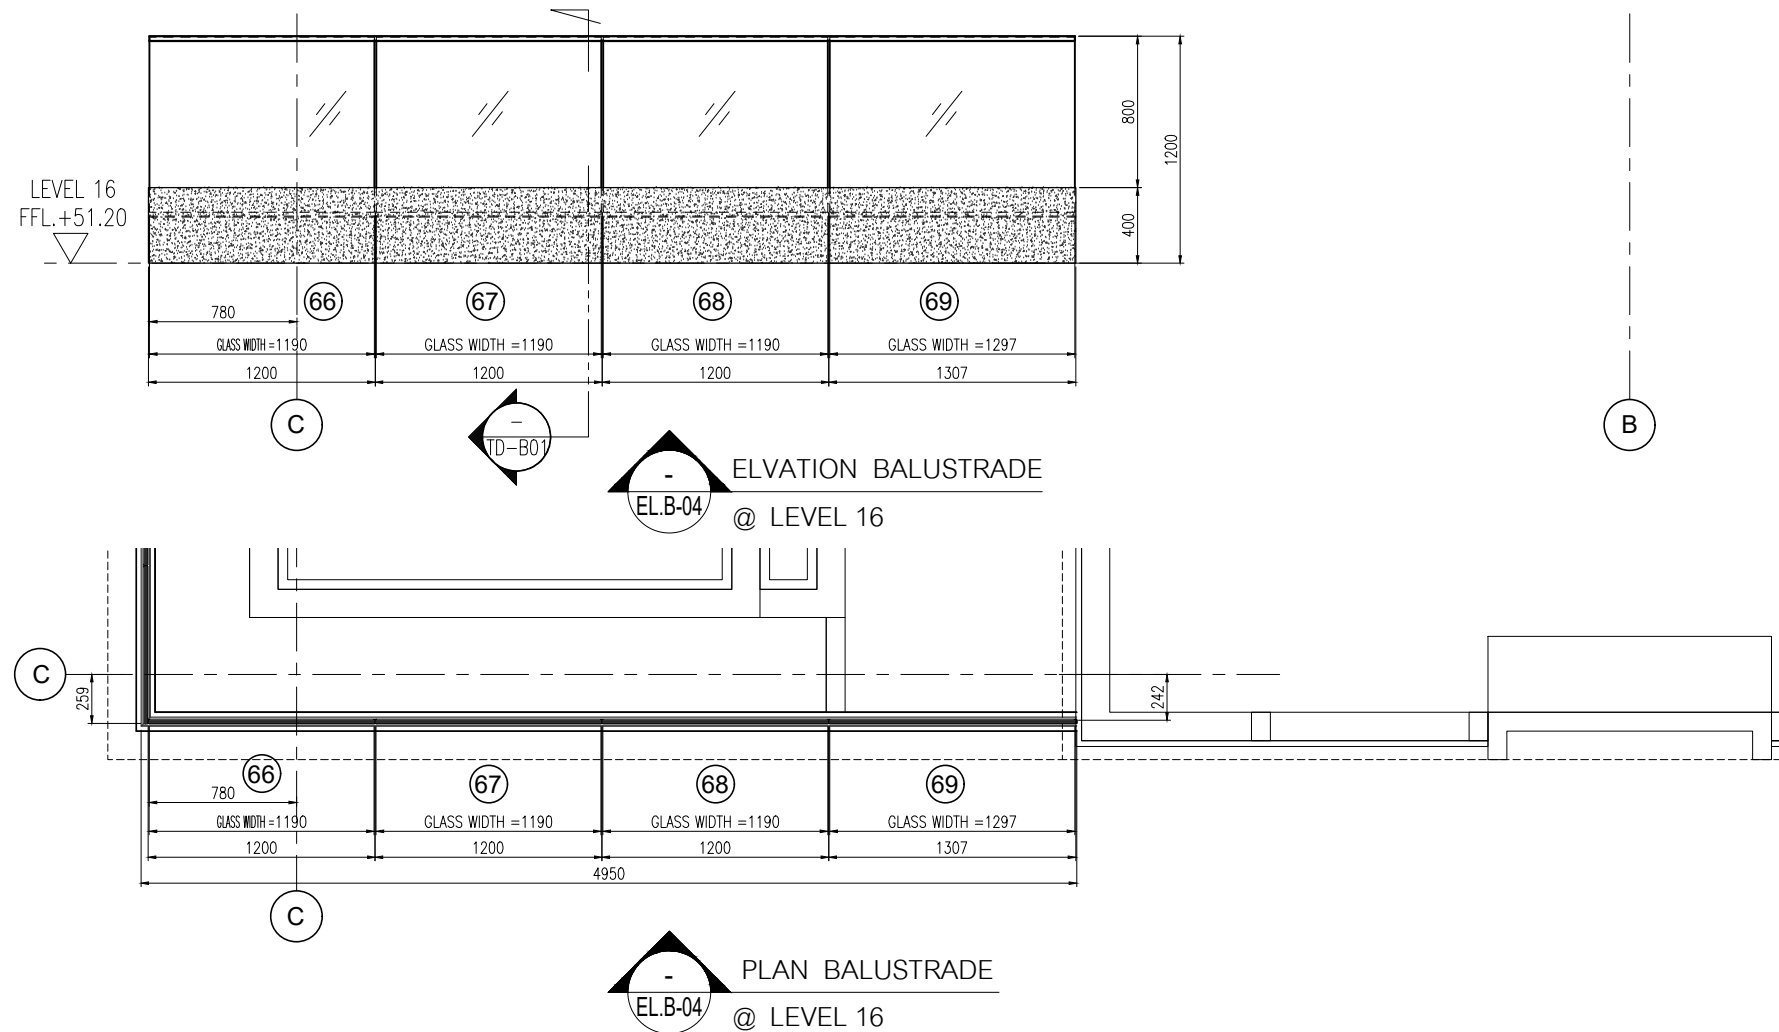

สัญลักษณ์วัสดุตกแต่ง

วัสดุพื้น

- F1 ปูกระเบื้องเซรามิคขนาด 12x12" พื้นผิวเงา PVC.2"
F2 ปูกระเบื้องเซรามิคขนาด 12" x 12" พื้นผิวเงาและ
ขอบทำผิวเส้นแนวตั้งหิน
F3 ปูกระเบื้องเซรามิคขนาด 12x12" (สำหรับห้องครัว)
F3A ปูกระเบื้องเซรามิคขนาด 12x12" (สำหรับห้องครัว)
F4 ปูกระเบื้องเซรามิคขนาด 12x12"
F4A ปูกระเบื้องเซรามิคขนาด 12x12" (สำหรับห้องครัว)
F4B ปูกระเบื้องเซรามิคขนาด 12x12" (สำหรับห้องครัว)
F4C ปูกระเบื้องเซรามิคขนาด 12x12" (สำหรับห้องครัว)
F5 ปูกระเบื้องเซรามิคขนาด 12x12" (สำหรับห้องครัว)
F6 พื้นทำผิวเส้นแนวตั้งหิน
F7 พื้นทำผิวเส้นแนวตั้งหิน
F8 พื้นทำผิวเส้นแนวตั้งหิน
F9 พื้นทำผิวเส้นแนวตั้งหิน
F9A พื้นทำผิวเส้นแนวตั้งหิน EPOXY
F10 ทำผิวปูนแบบ INTERIOR (PAI)
F11 ทำผิวปูนแบบ LANDSCAPE
หมายเหตุ: ฐานแนวระแนงกระเบื้องปูพื้นหินทำ

วัสดุผนัง

- P1 ผนัง ค.ส.ล. ทำผิวปูน (ทาสีภายนอก, ภายใน)
P2 ฐานปูนกระเบื้องเซรามิค (สำหรับภายนอก, ภายใน)
P2A ฐานปูนกระเบื้องเซรามิค ขนาด 15 ซม. (สำหรับภายนอก, ภายใน)
P3 ปูกระเบื้องเซรามิค 8" x 8" (สำหรับปูพื้น)
P4 ผนังหินปูนแบบทาสี 9 มม. ทำขอบกระเบื้องเซรามิค
โดยผนังภายนอก
P5 ผนัง ค.ส.ล. ฐานปูนกระเบื้องเซรามิค
P5A ผนัง ค.ส.ล. พื้นผิวเงา
P6 ผนัง ค.ส.ล. ผนังผิวเส้นแนวตั้งหิน
P7 ผนัง ค.ส.ล. ผนังผิวเส้นแนวตั้งหิน
P8 ผนังปูนกระเบื้องเซรามิค

CURTAIN WALL & FACADE CONTRACTOR :



41/8 RAMA 3 ROAD, CHONG-NONSEE, YANNAWA, BANGKOK 10120, THAILAND
TEL : 294-6291 - 8 FAX : (662) 294-1744

REVISION

NO.	DESCRIPTION	DATE
1	Rev. Add mark	21.11.19
2	Rev. Add mark	21.11.19
3	Rev. All	25.11.19
4	Rev. All	27.11.19
5		
6		
7		

PROJECT :



PROJECT NO : 1802 LPark-VC

AS-BUILT DRAWING

DRAWING TITLE :

PARTIAL ELEVATION & PLAN
@ BALUSTRADE 16th FLOOR

DRAWN :	UDOMSAK.P		
CHECKED :	SANGUAN		
DATE :	10/07/2562		
SHEET NO.	DWG. NO.	Rev.	
	EL.21	-	

These drawings are the property of P.A. Design
Co., Ltd.
and not to be used or reproduced without
specific permission.



L.P.N. DEVELOPMENT
PUBLIC CO., LTD.
1168/109 36th floor Lumpini Tower
Rama 4 Road Sathorn Bangkok 10120
tel. (662) 2855011-6
fax. (662) 2855017

สัญลักษณ์วัสดุตกแต่ง

วัสดุพื้น

- F1 ปูกระเบื้องเซรามิคขนาด 12x12" พร้อมผิวเคลือบ PVC 2"
F2 ปูกระเบื้องเซรามิคขนาด 12" x 12" พร้อมแนวและ
ขอบทำผิวเคลือบซีเมนต์
F3 ปูกระเบื้องเซรามิคขนาด 12x12" (สำหรับห้องน้ำ)
F3A ปูกระเบื้องเซรามิคขนาด 12x12" (สำหรับห้องน้ำ)
F4 ปูกระเบื้องเซรามิคขนาด 12x12"
F4A ปูกระเบื้องเซรามิคขนาด 12x12" (สำหรับห้องน้ำ)
F4B ปูกระเบื้องเซรามิคขนาด 12x12" (สำหรับห้องน้ำ)
F4C ปูกระเบื้องเซรามิคขนาด 12x12" (สำหรับห้องน้ำ)
F5 ปูกระเบื้องเซรามิคขนาด 12x12" พร้อมผิวเคลือบ PVC 2"
F6 พื้นทำผิวเคลือบซีเมนต์
F7 พื้นทำผิวเคลือบซีเมนต์
F8 พื้นทำผิวเคลือบซีเมนต์
F9 พื้นทำผิวเคลือบซีเมนต์
F9A พื้นทำผิวเคลือบซีเมนต์ EPOXY
F10 ทำผิวเคลือบ INTERIOR (PAI)
F11 ทำผิวเคลือบ LANDSCAPE
หมายเหตุ: ยานยนต์และกระเบื้องเคลือบซีเมนต์

วัสดุผนัง

- P1 ผนัง ค.ส.ล. สำหรับปู (ทาสีภายนอก, ภายใน)
P2 ผนังปูนฉาบเรียบ (สำหรับภายนอก, ภายใน)
P2A ผนังปูนฉาบเรียบ หนา 15 มม. (สำหรับภายนอก, ภายใน)
P3 ปูกระเบื้องเซรามิค 8" x 8" (สำหรับปูผนัง)
P4 ผนังปูนฉาบเรียบ หนา 9 มม. ทำรอยต่อเชื่อมเหล็ก
โครงสร้างคาน้ำ
P5 ผนัง ค.ส.ล. สำหรับปูผนังภายใน
P5A ผนัง ค.ส.ล. พร้อมผิวเคลือบ
P6 ผนัง ค.ส.ล. พร้อมผิวเคลือบสี
P7 ผนัง ค.ส.ล. พร้อมผิวเคลือบสี
P8 ผนังปูนฉาบเรียบ

CURTAIN WALL & FACADE CONTRACTOR :



41/8 RAMA 3 ROAD, CHONG-NOONSEE, YANNAWA, BANGKOK 10120, THAILAND
TEL : 294-6291 - 8 FAX : (662) 294-1744

REVISION

NO.	DESCRIPTION	DATE
1	Rev. Add mark	21.11.19
2	Rev. Add mark	21.11.19
3	Rev. All	25.11.19
4	Rev. All	27.11.19
5		
6		
7		

PROJECT :



PROJECT NO : 1802 LPark-VC



AS-BUILT DRAWING

DRAWING TITLE :

PARTIAL ELEVATION & DETAIL
@ BALUSTRADE 16th FLOOR

DRAWN :	UDOMSAK.P		
CHECKED :	SANGUAN		
DATE :	10/07/2562		
SHEET NO.	DWG. NO.	Rev.	
	EL.22	-	

These drawings are the property of P.A. Design Co., Ltd. and not to be used or reproduced without specific permission.

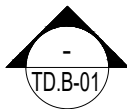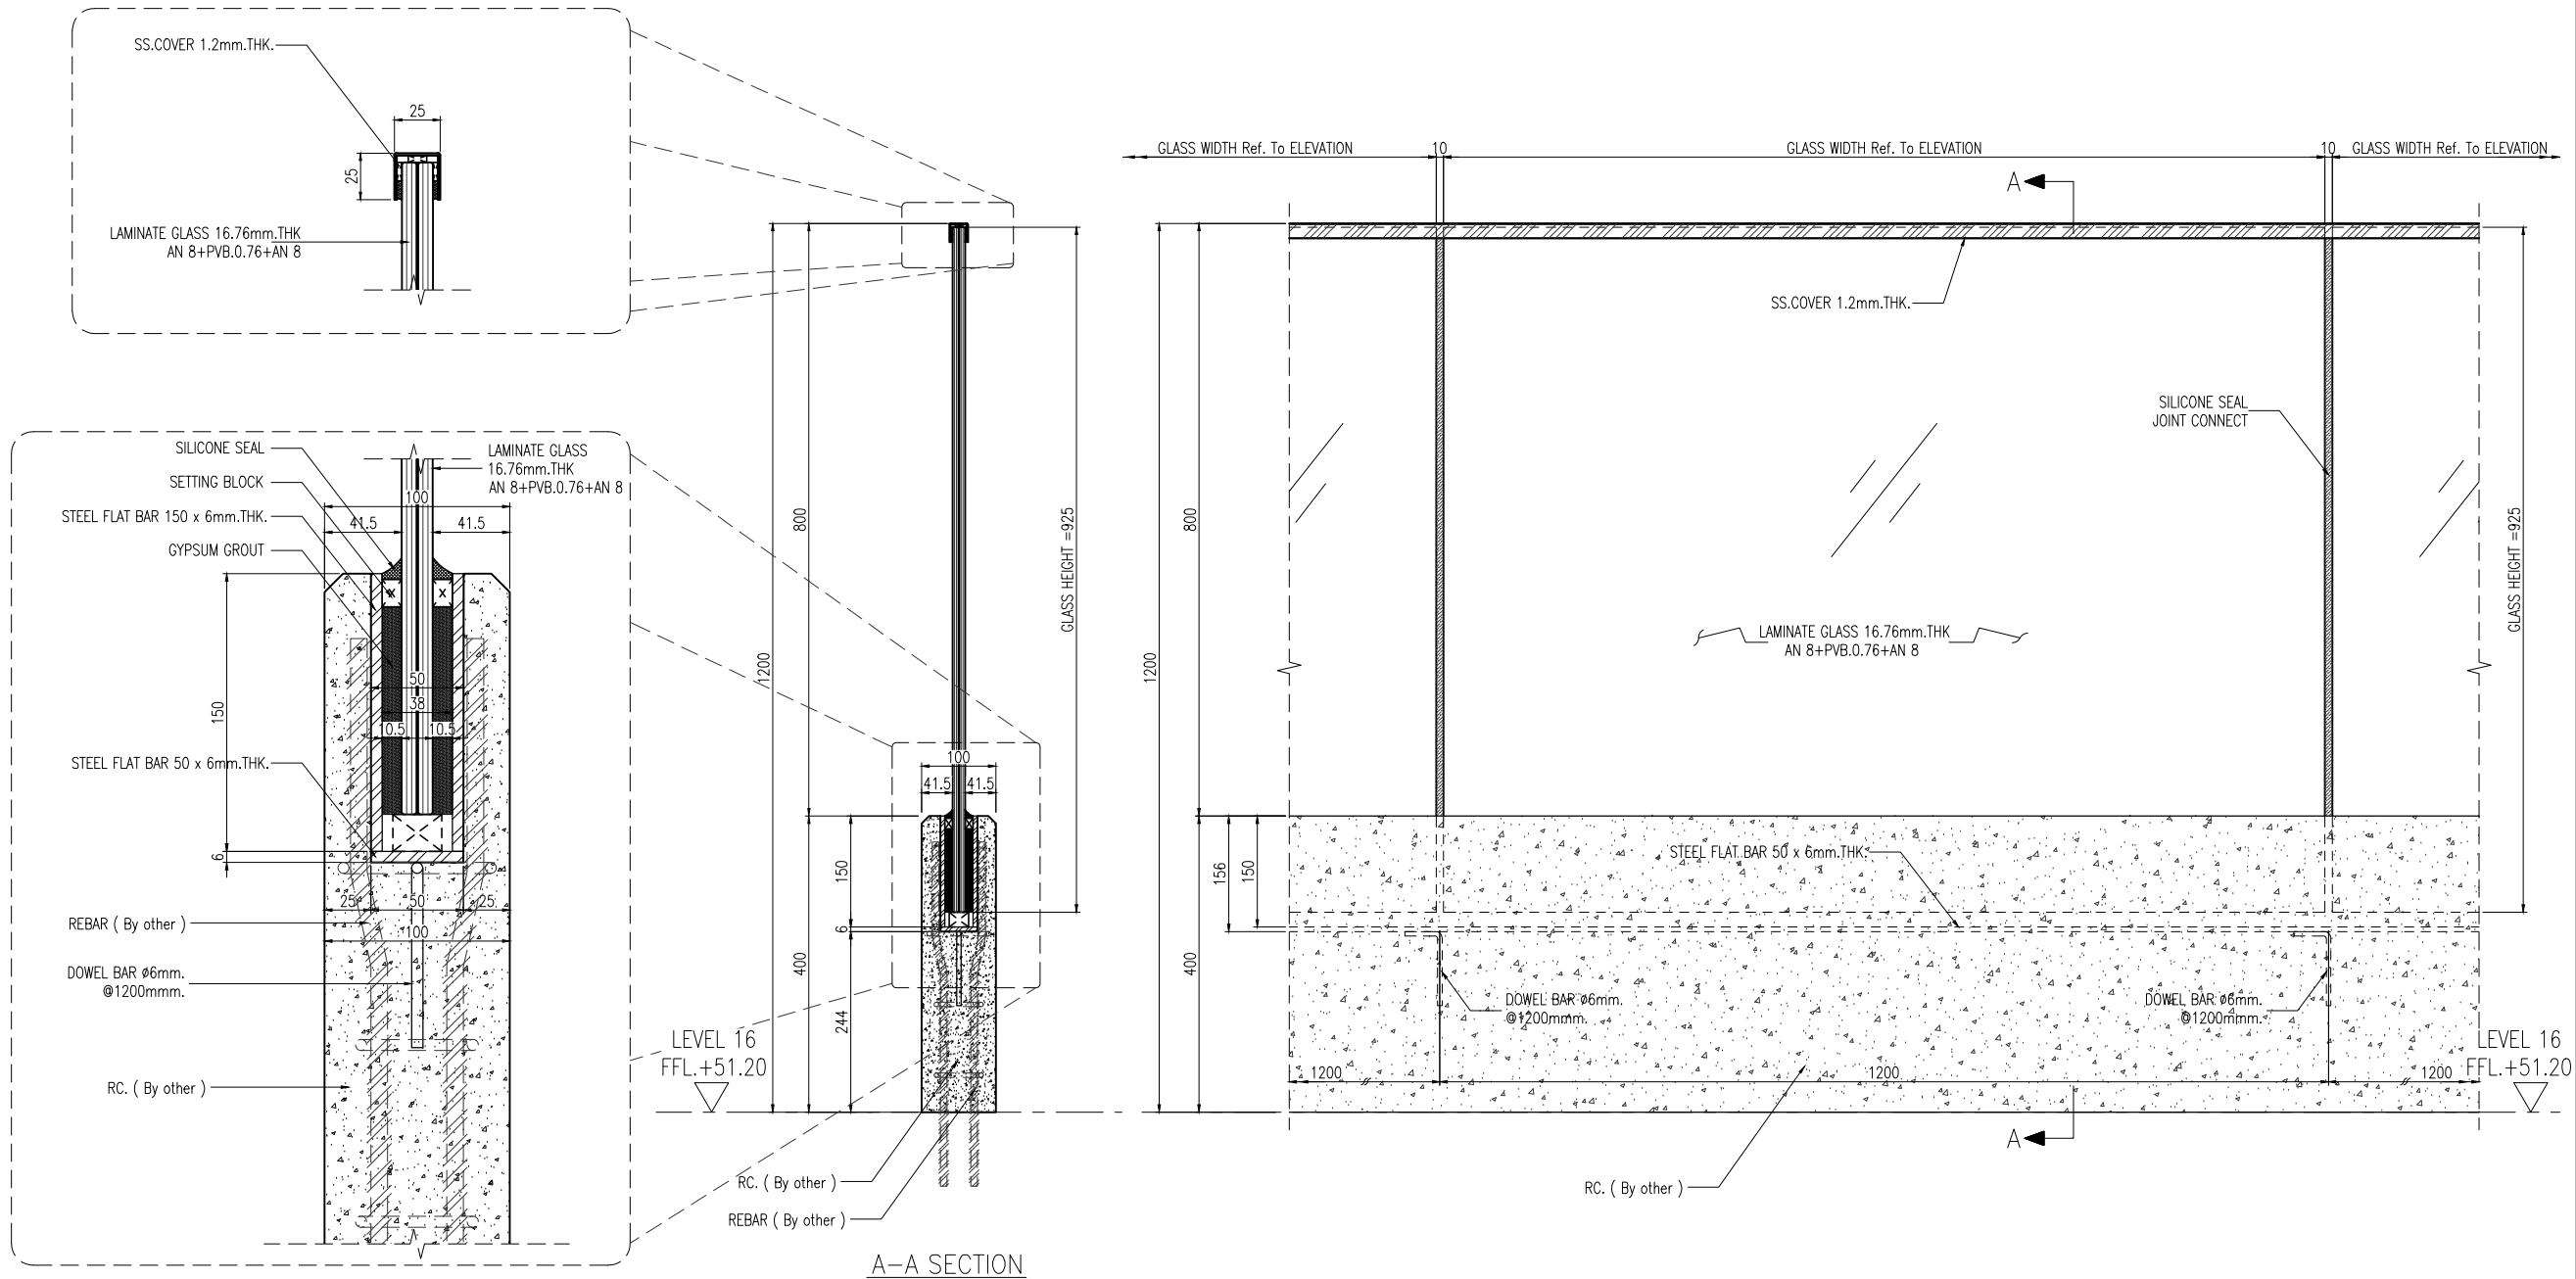

BALUSTRADE
PARTIAL ELEVATION & DETAIL

อาคาร B




- F1 ปูกระเบื้องสีเทาบริเวณขนาด 12'x12' พื้นผิวมันเงา PVC 2"
- F2 ปูกระเบื้องสีเทาบริเวณขนาด 12' x 12' พื้นผิวมันและ
ทรายดำ 1/4 นิ้วตามระดับพื้น
- F3 ปูกระเบื้องสีเทาบริเวณขนาด 12'x12' (สำหรับห้องน้ำ)
- F3A ปูกระเบื้องสีเทาบริเวณขนาด 12'x12' (สำหรับห้องน้ำ)
- F4 ปูกระเบื้องสีเทาบริเวณขนาด 12'x12'
- F4A ปูกระเบื้องสีเทาบริเวณขนาด 12'x12' (สำหรับพื้นที่จอดรถ)
- F4B ปูกระเบื้องสีเทาบริเวณขนาด 12'x12' (สำหรับพื้นที่จอดรถ)
- F4C ปูกระเบื้องสีเทาบริเวณขนาด 12'x12' (สำหรับพื้นที่ทางเดินที่เชื่อมต่อนอก)
- F5 ปูกระเบื้องสีเทาสำหรับปู พื้นผิวมันเงา PVC 2"
- F6 พื้นผิวมันเงาตามระดับพื้น
- F7 พื้นผิวมันเงาตามระดับพื้น
- F8 พื้นผิวที่ควรยกต่ำลง
- F9 พื้นผิวที่ควรยกต่ำลง
- F9A พื้นผิวที่ควรยกต่ำลง EPOXY
- F10 ทำด้วยปูน INTERIOR PAK
- F11 ทำด้วยปูน LANDSCAPE


CURTAIN WALL & FACADE CONTRACTOR :



41/8 RAMA 3 ROAD, CHONG-NONSEE, YANNAWA, BANGKOK 10120, THAILAND
TEL : 294-6291 - 8 FAX : (662) 294-1744

REVISION

NO.	DESCRIPTION	DATE
1		
2		
3		
4		
5		
6		
7		

PROJECT :



PROJECT NO : 1802 LPark-VC

AS-BUILT DRAWING

DRAWING TITLE :
DEVELOP ELEVATION
ACP.CLADDING @ CARPARK

DRAWN :	UDOMSAK.P	
CHECKED :	SANGUAN	
DATE :	10/07/2562	
SHEET NO.	DWG. NO.	Rev.
	EL.23	-

These drawings are the property of P.A. Design Co., Ltd.
and not to be used or reproduced without specific permission.

(อาจารย์ B





L.P.N. DEVELOPMENT
PUBLIC CO., LTD.
1168/109 36th floor Lumpini Tower
Rama 4 Road Sathorn Bangkok 10120
tel. (662) 2855011-6
fax. (662) 2855017

สัญลักษณ์วัสดุตกแต่ง

วัสดุพื้น

- F1 ปูกระเบื้องเซรามิคขนาด 12x12" พื้นผิวเงา PVC 2"
F2 ปูกระเบื้องเซรามิคขนาด 12x12" พื้นผิวเงาและ
ขอบทำผิวเส้นเบย์คิงตัน
F3 ปูกระเบื้องเซรามิคขนาด 12x12" (สำหรับห้องครัว)
F3A ปูกระเบื้องเซรามิคขนาด 12x12" (สำหรับห้องครัว)
F4 ปูกระเบื้องเซรามิคขนาด 12x12"
F4A ปูกระเบื้องเซรามิคขนาด 12x12" (สำหรับห้องครัว)
F4B ปูกระเบื้องเซรามิคขนาด 12x12" (สำหรับห้องครัว)
F4C ปูกระเบื้องเซรามิคขนาด 12x12" (สำหรับห้องครัว)
F5 ปูกระเบื้องเซรามิคขนาด 12x12" พื้นผิวเงา PVC 2"
F6 พื้นทำผิวเส้นเบย์คิงตัน
F7 พื้นทำผิวเส้นเบย์คิงตัน
F8 พื้นทำผิวเส้นเบย์คิงตัน
F9 พื้นทำผิวเส้นเบย์คิงตัน
F9A พื้นทำผิวเส้นเบย์คิงตัน EPOXY
F10 ทำผิวดูแบบ INTERIOR (PAI)
F11 ทำผิวดูแบบ LANDSCAPE
หมายเหตุ ฐานโครงสร้างอาคารเป็นคอนกรีตเสริมเหล็ก

วัสดุผนัง

- P1 ผนัง ค.ส.ล. สำหรับ (ภายในอาคาร, ภายนอก)
P2 ฐานปูนฉาบผิว (สำหรับภายในอาคาร, ภายนอก)
P2A ฐานปูนฉาบผิวหนา 15 มม. (สำหรับภายในอาคาร, ภายนอก)
P3 ปูกระเบื้องเซรามิค 8x8" (สำหรับภายใน)
P4 ผนังอิฐบล็อกกลึงหนา 9 ซม. ทำรอยต่อเชื่อมเหล็ก
โครงสร้างคอนกรีตเสริมเหล็ก
P5 ผนัง ค.ส.ล. ฐานปูนฉาบผิว
P5A ผนัง ค.ส.ล. พื้นผิวเรียบ
P6 ผนัง ค.ส.ล. ผนังฉาบผิวและทำผิวเส้นเบย์คิงตัน
P7 ผนัง ค.ส.ล. ผนังฉาบผิวและทำผิวเส้นเบย์คิงตัน
P8 ผนังวัสดุตามตัวอย่าง

CURTAIN WALL & FACADE CONTRACTOR :




ISO.9002
KIM YOO SENG

41/8 RAMA 3 ROAD, CHONG-NONSEE, YANINAWA, BANGKOK 10120, THAILAND
TEL : 294-6291 - 8 FAX : (662) 294-1744

REVISION

NO.	DESCRIPTION	DATE
1.		
2.		
3.		
4.		
5.		
6.		
7.		

PROJECT :

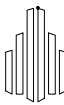

LUMPINI
TOWER B
VIBHAVADI-SATHORN

PROJECT NO : 1802 LPark-VC

AS-BUILT DRAWING



DRAWING TITLE :



DEVELOP ELEVATION
ACP.CLADDING @ CARPARK

DRAWN :	UDOMSAK.P		
CHECKED :	SANGUAN		
DATE :	10/07/2562		
SHEET NO.	DWG. NO.		Rev.
	EL.24		-


These drawings are the property of P.A. Design
Co., Ltd.
and not to be used or reproduced without
specific permission.

อาคาร B

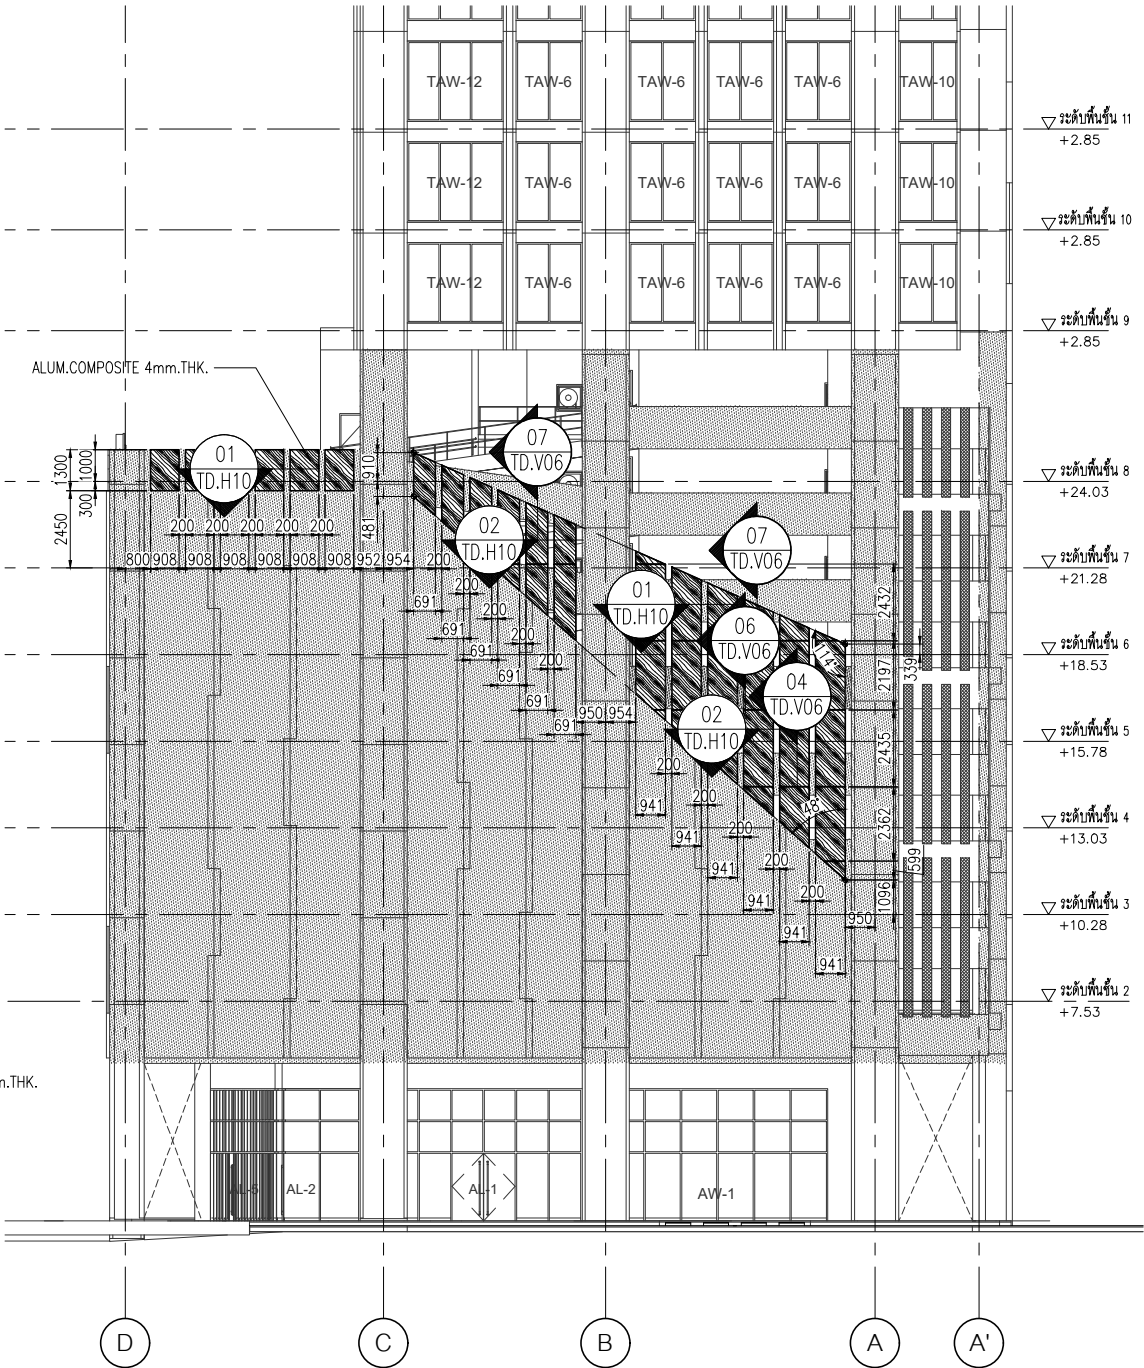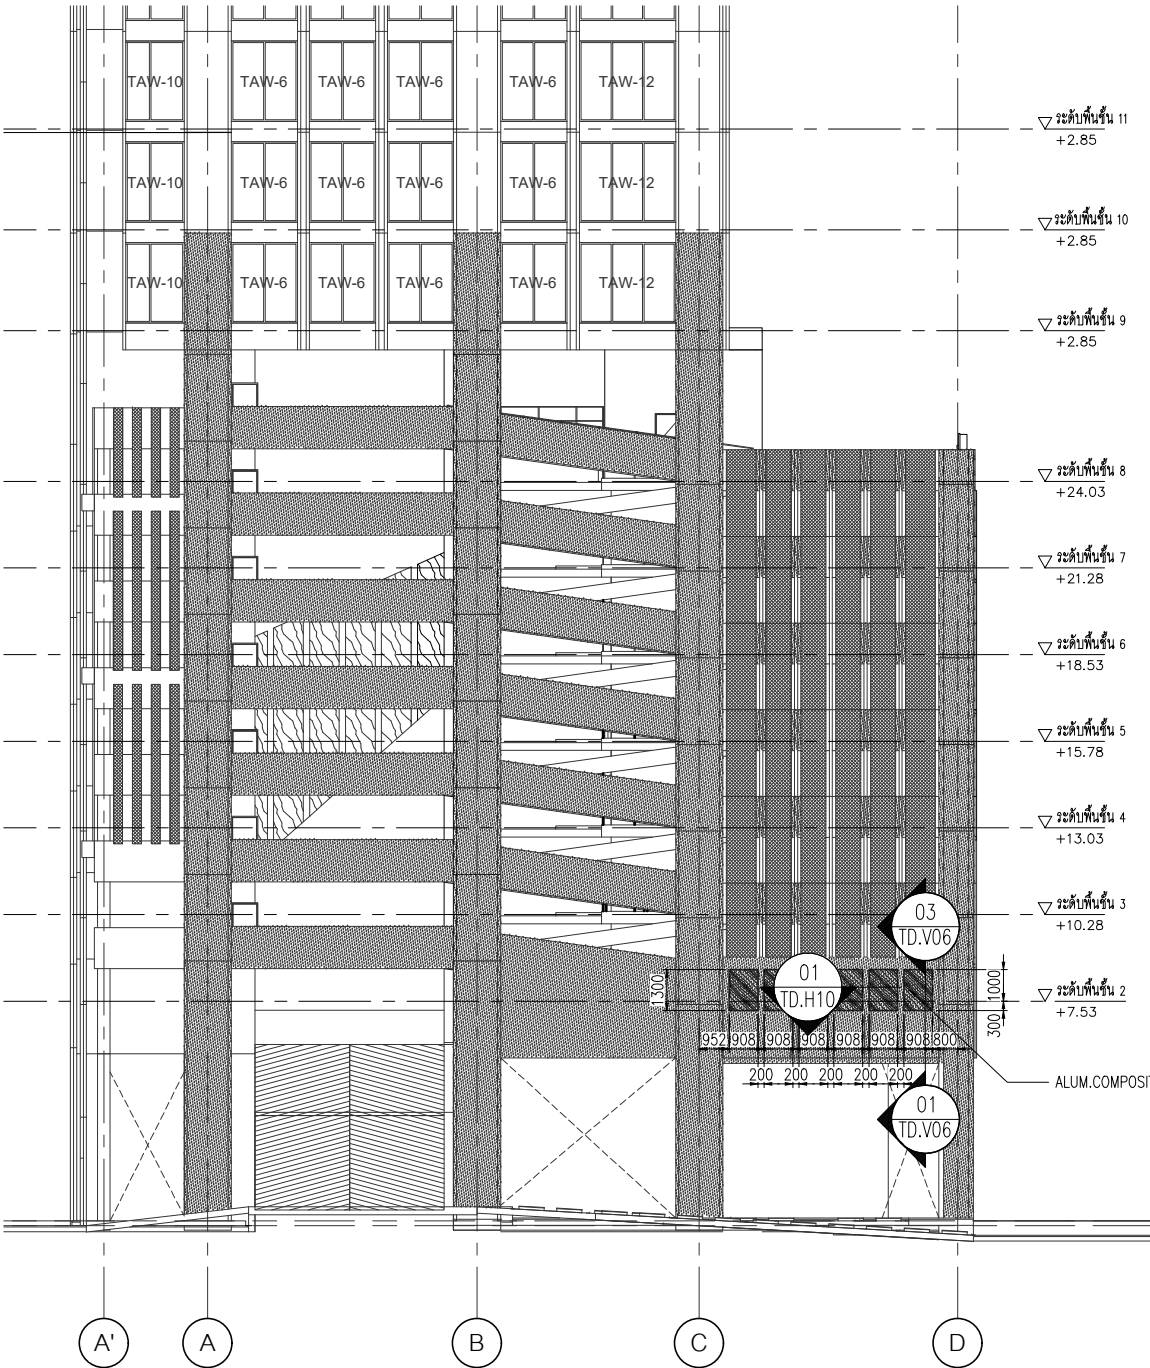

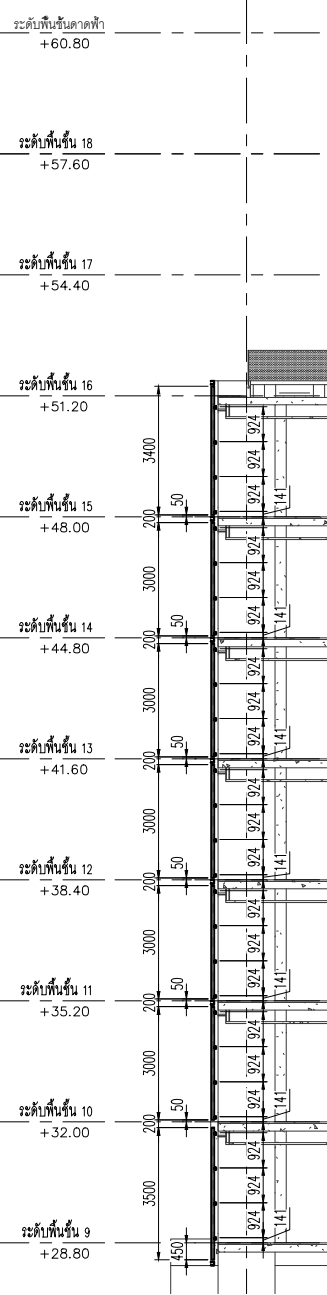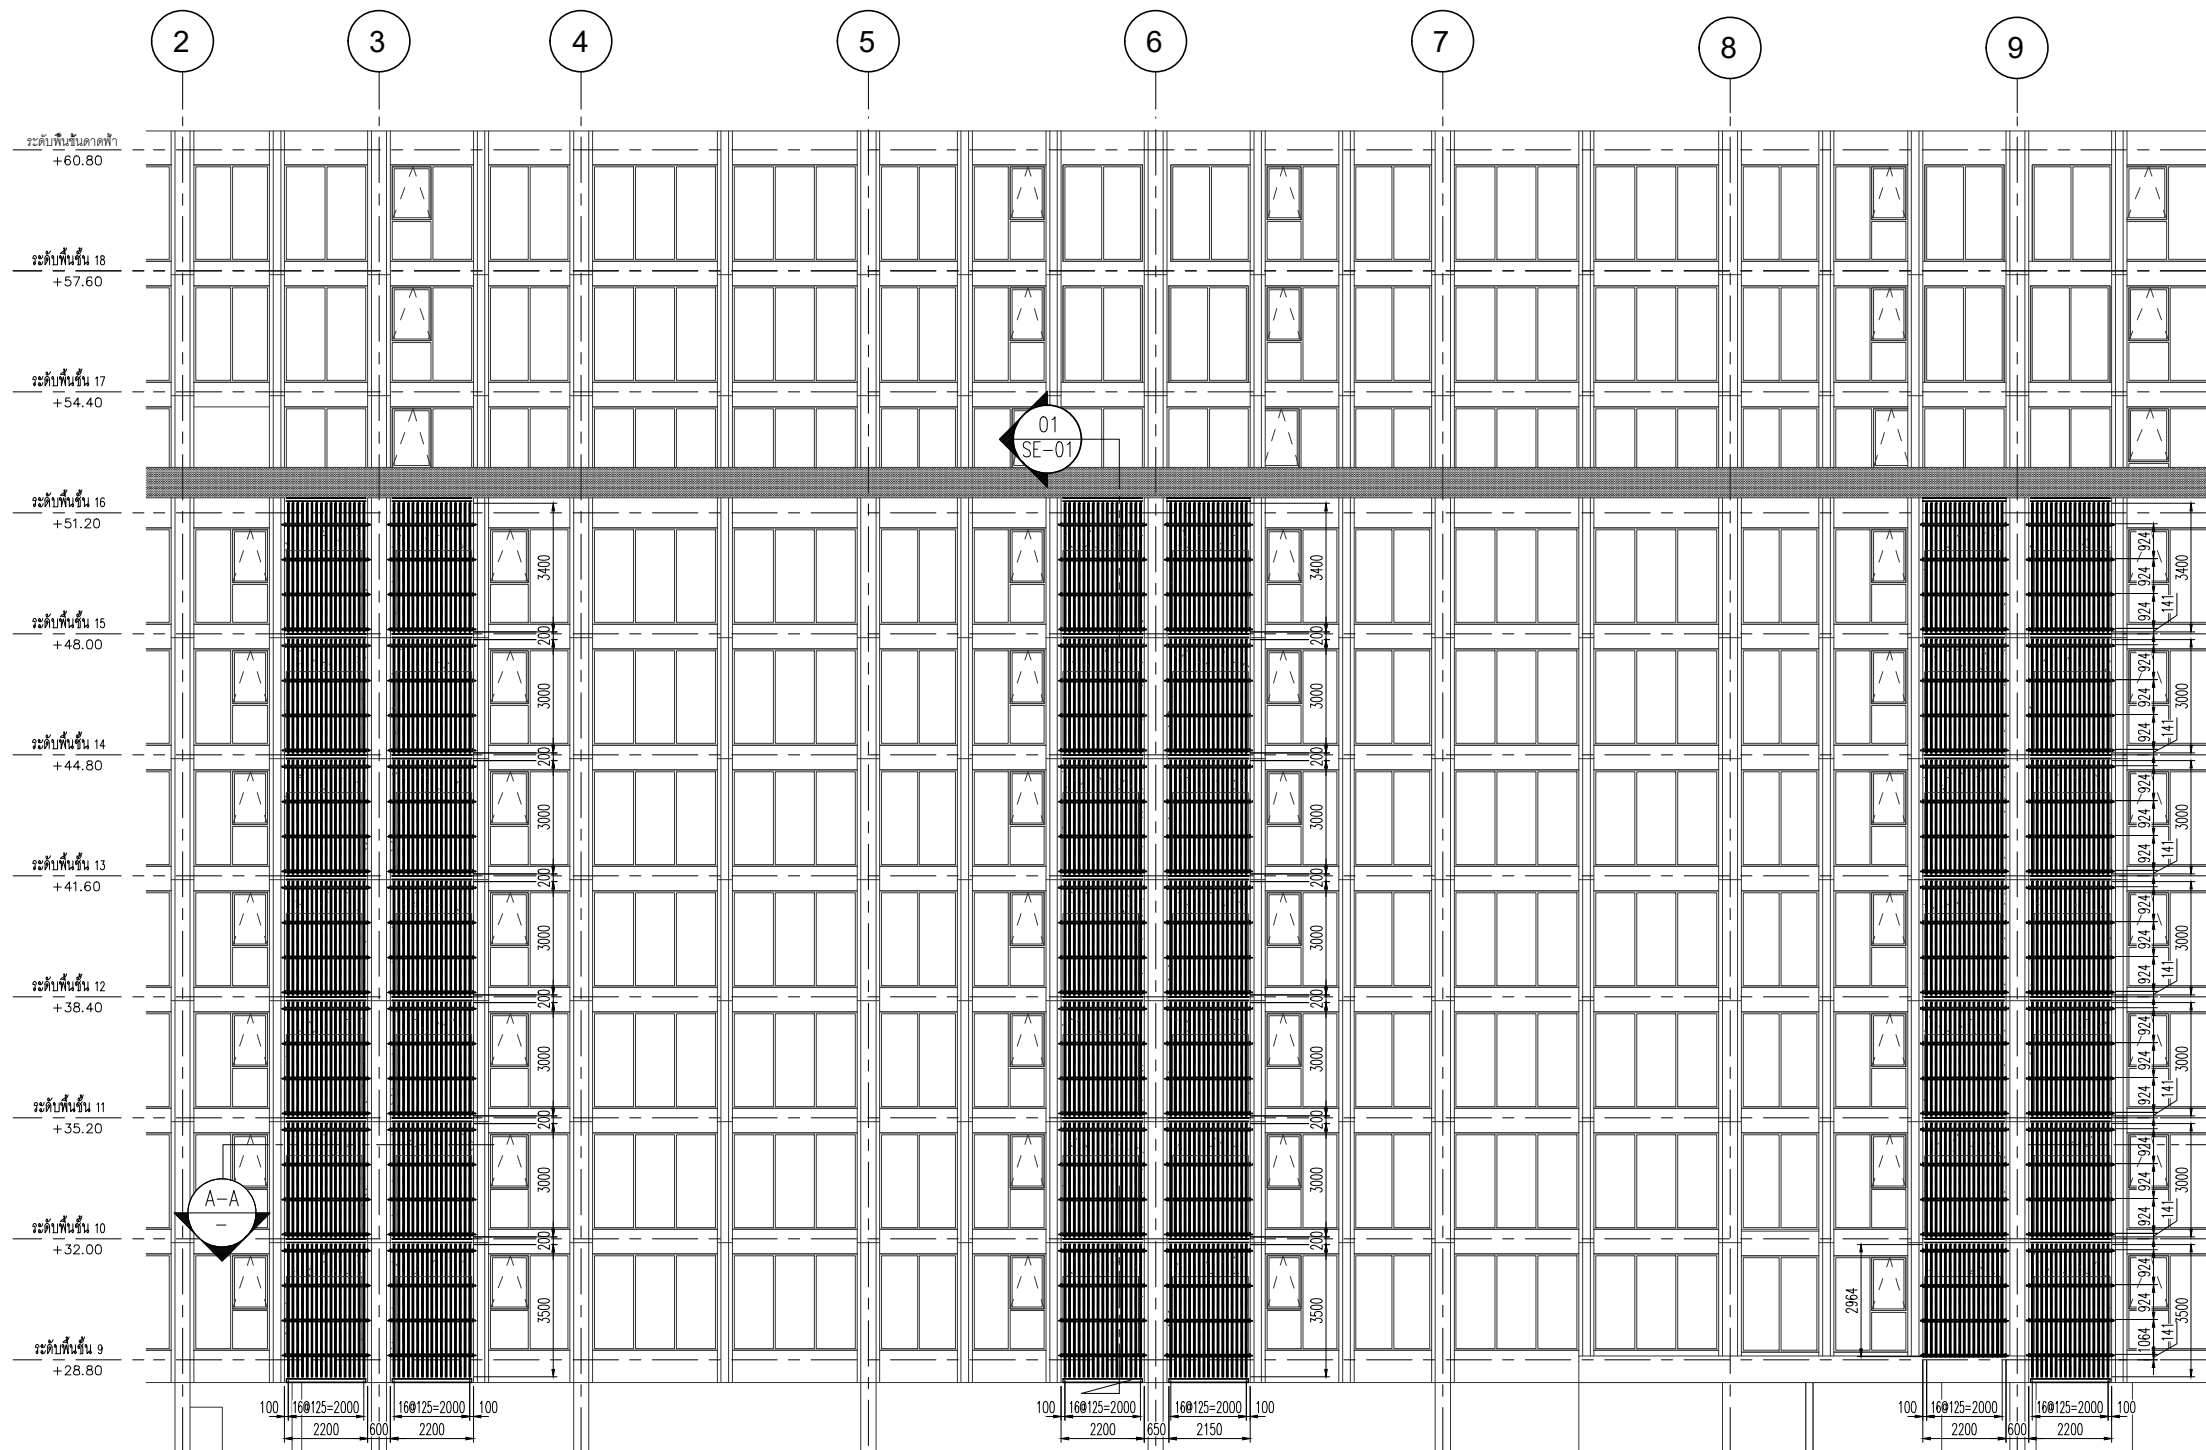

A-A SECTION

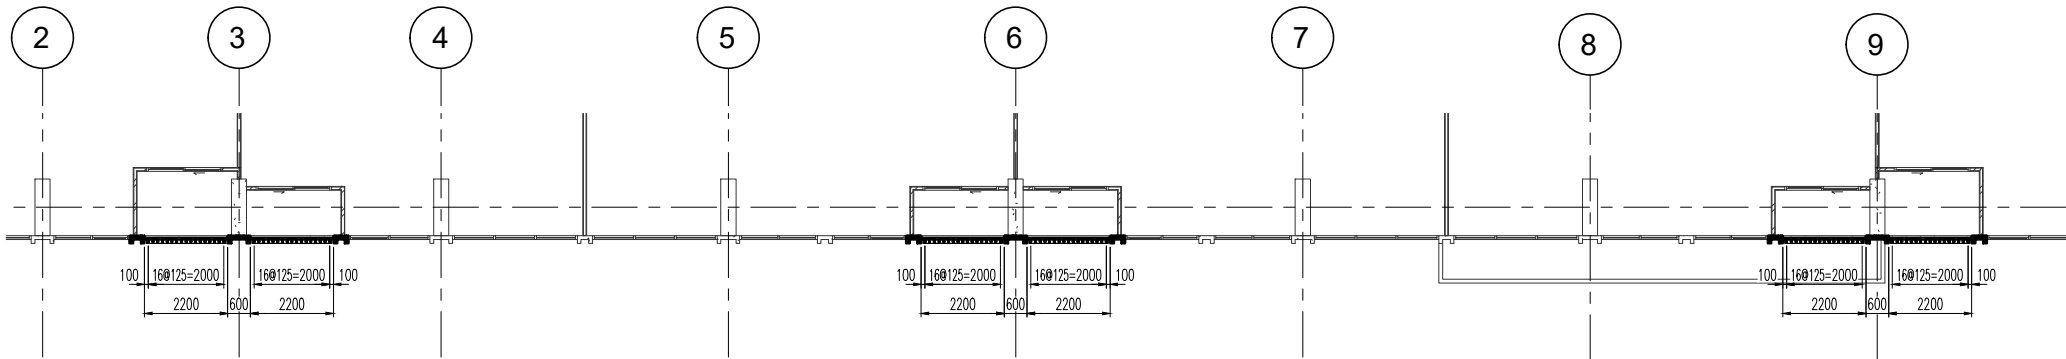

สัญลักษณ์วัสดุตกแต่ง

วัสดุพื้น

- F1 ปูกระเบื้องเซรามิคขนาด 12x12" พื้นผิวเงา PVC.2"
 - F2 ปูกระเบื้องเซรามิคขนาด 12x12" พื้นผิวเงาและขอบทำผิวเส้นแบบตีมัน
 - F3 ปูกระเบื้องเซรามิคขนาด 12x12" (สำหรับห้องครัว)
 - F3A ปูกระเบื้องเซรามิคขนาด 12x12" (สำหรับห้องครัว)
 - F4 ปูกระเบื้องเซรามิคขนาด 12x12"
 - F4A ปูกระเบื้องเซรามิคขนาด 12x12" (สำหรับห้องครัว)
 - F4B ปูกระเบื้องเซรามิคขนาด 12x12" (สำหรับห้องครัว)
 - F4C ปูกระเบื้องเซรามิคขนาด 12x12" (สำหรับห้องครัวกลาง)
 - F5 ปูกระเบื้องเซรามิคขนาด 12x12" พื้นผิวเงา PVC.2"
 - F6 พื้นทำผิวเส้นแบบตีมัน
 - F7 พื้นทำผิวเส้นแบบตีมัน
 - F8 พื้นทำผิวเส้นแบบตีมัน
 - F9 พื้นทำผิวเส้นแบบตีมัน
 - F9A พื้นทำผิวเส้นแบบตีมัน EPOXY
 - F10 ทำฝ้าดูแบบ INTERIOR (PAI)
 - F11 ทำฝ้าดูแบบ LANDSCAPE
- หมายเหตุ: ฐานผนังและประตูเป็นสีน้ำตาล

วัสดุผนัง

- P1 ผนัง ค.ส.ล. ทำฝ้าดู (ทำฝ้าดูภายใน)
- P2 ฐานปูนฉาบผิว (สำหรับภายนอก, ภายใน)
- P2A ฐานปูนฉาบผิว หนา 15 มม. (สำหรับภายนอก, ภายใน)
- P3 ปูกระเบื้องเซรามิค 8x8" (ผนังภายใน)
- P4 ผนังฉาบปูนทาสีขาว 9 มม. ทำขอบด้วยปูนทาสี
- โครงสร้างผนังค.ส.ล.
- P5 ผนัง ค.ส.ล. ฉาบปูนทาสี
- P5A ผนัง ค.ส.ล. ทาสีขาว
- P6 ผนัง ค.ส.ล. ผนังฉาบปูนทาสี
- P7 ผนัง ค.ส.ล. ผนังฉาบปูนทาสี
- P8 ผนังปูนฉาบผิว

CURTAIN WALL & FACADE CONTRACTOR :



41/8 RAMA 3 ROAD, CHONG-NOONSEE, YANNAWA, BANGKOK 10120, THAILAND
TEL. : 294-6291 - 8 FAX : (662) 294-1744

REVISION

NO.	DESCRIPTION	DATE
1		
2		
3		
4		
5		
6		
7		

PROJECT :



PROJECT NO. : 1802 LPark-VC


AS-BUILT DRAWING

DRAWING TITLE :

GRILL & ACP.CLADDING
PARTIAL PLAN & ELEVATION

DRAWN :	UDOMSAK.P
CHECKED :	SANGUAN
DATE :	01/04/2562
SHEET NO.	DWG. NO.
	EL.25

These drawings are the property of P.A. Design Co., Ltd. and not to be used or reproduced without specific permission.

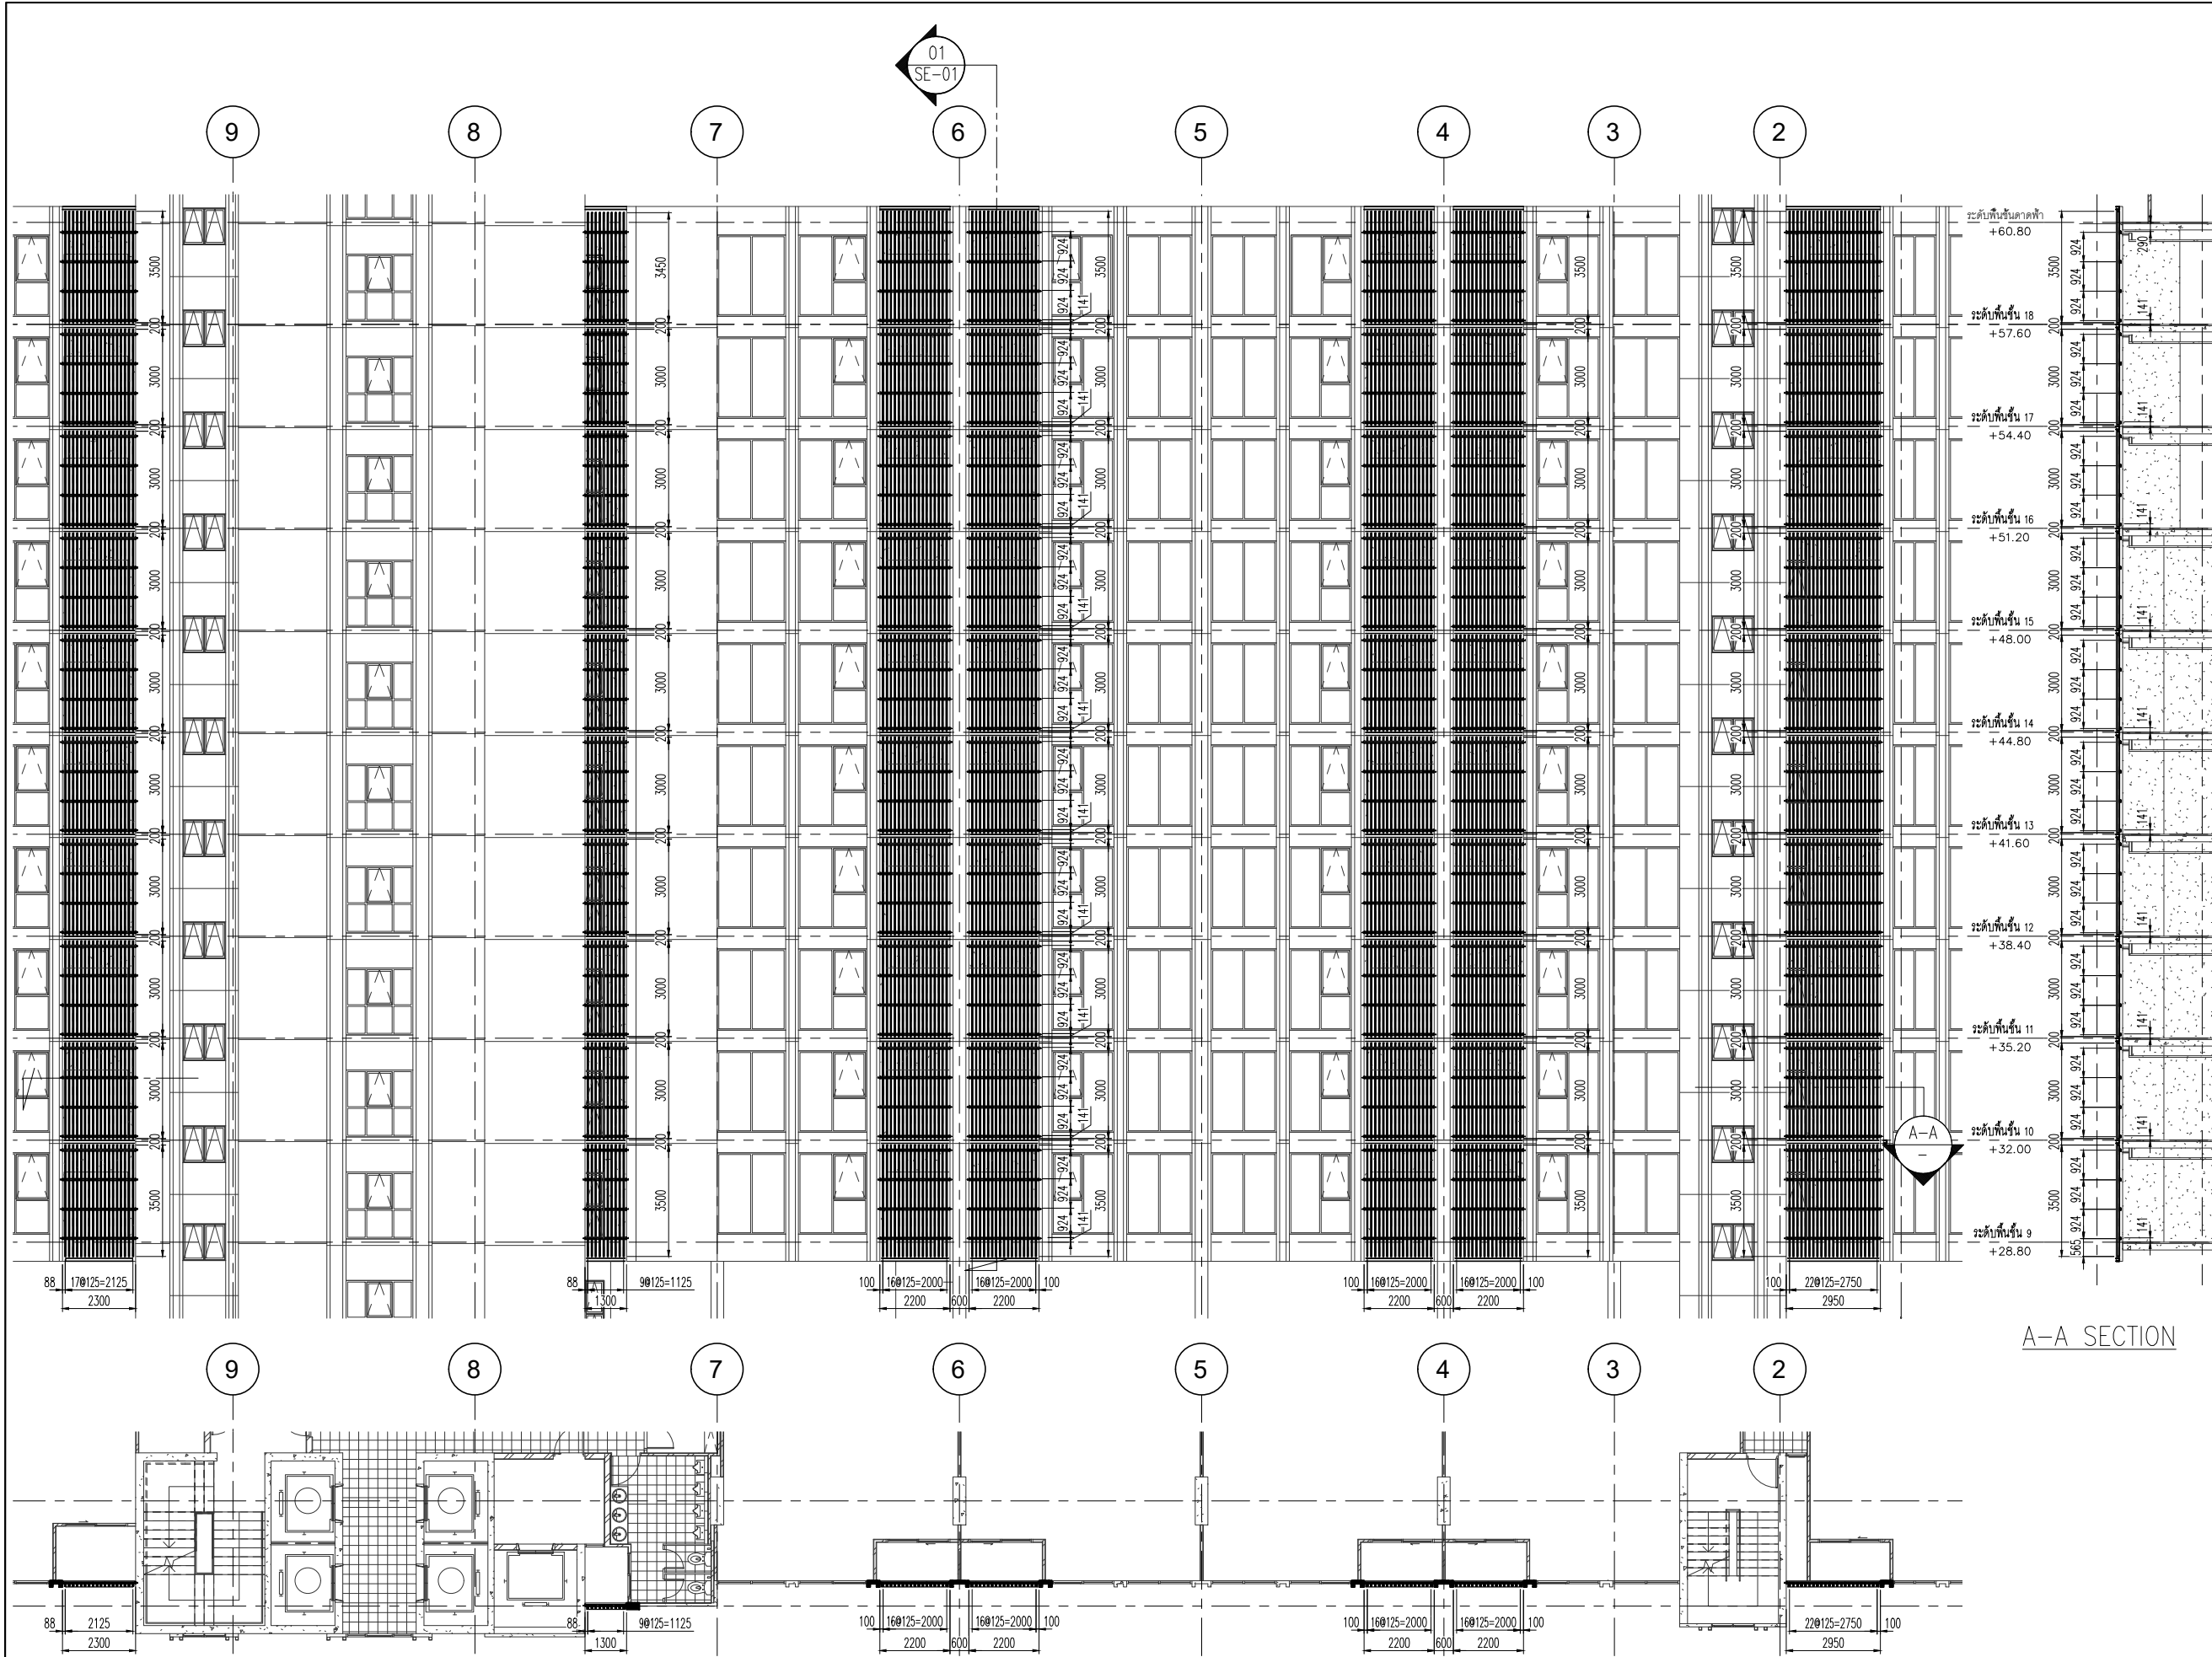

สัญลักษณ์วัสดุตกแต่ง

วัสดุพื้น

- F1 ปูกระเบื้องเซรามิคขนาด 12"x12" พื้นผิวเงา PVC.2"
F2 ปูกระเบื้องเซรามิคขนาด 12"x12" พื้นผิวเงาและ
ขอบทำสีเส้นแบบซี่ด้น
F3 ปูกระเบื้องเซรามิคขนาด 12"x12" (สำหรับห้องครัว)
F3A ปูกระเบื้องเซรามิคขนาด 12"x12" (สำหรับห้องครัว)
F4 ปูกระเบื้องเซรามิคขนาด 12"x12"
F4A ปูกระเบื้องเซรามิคขนาด 12"x12" (สำหรับห้องครัว)
F4B ปูกระเบื้องเซรามิคขนาด 12"x12" (สำหรับห้องครัว)
F4C ปูกระเบื้องเซรามิคขนาด 12"x12" (สำหรับห้องครัว)
F5 ปูกระเบื้องเซรามิคขนาด 12"x12" พื้นผิวเงา PVC.2"
F6 พื้นทำสีเส้นแบบซี่ด้น
F7 พื้นทำสีเส้นแบบซี่ด้น
F8 พื้นทำสีเส้นแบบซี่ด้น
F9 พื้นทำสีเส้นแบบซี่ด้น
F9A พื้นทำสีเส้นแบบซี่ด้น EPOXY
F10 ทำสีดูแบบ INTERIOR (PAI)
F11 ทำสีดูแบบ LANDSCAPE
หมายเหตุ ตามวงเล็บระบุระดับชั้นและพื้นที่

วัสดุผนัง

- P1 ผนัง ค.ส.ล. สำหรับ (ภายในอาคาร, ภายนอก)
P2 ผนังปูนฉาบเรียบ (สำหรับภายในอาคาร, ภายนอก)
P2A ผนังปูนฉาบเรียบ หนา 15 มม. (สำหรับภายในอาคาร, ภายนอก)
P3 ผนังกระเบื้องเซรามิค 8" x 8" (สำหรับภายใน)
P4 ผนังกระเบื้องเซรามิค 9 มม. ทำรอยต่อแบบซี่ด้น
โดยฉาบปูนฉาบเรียบ
P5 ผนัง ค.ส.ล. สำหรับ (ภายในอาคาร)
P5A ผนัง ค.ส.ล. พื้นผิวเงา
P6 ผนัง ค.ส.ล. พื้นผิวเงา
P7 ผนัง ค.ส.ล. พื้นผิวเงา
P8 ผนังกระเบื้องเซรามิค

CURTAIN WALL & FACADE CONTRACTOR :



41/8 RAMA 3 ROAD, CHONG-NOONSEE, YANNAWA, BANGKOK 10120, THAILAND
TEL. 294-6291 - 8 FAX : (662) 294-1744

REVISION

NO.	DESCRIPTION	DATE
1		
2		
3		
4		
5		
6		
7		

PROJECT :



PROJECT NO : 1802 LPark-VC

AS-BUILT DRAWING

DRAWING TITLE :


**GRILL
PARTIAL PLAN & ELEVATION**

DRAWN :	UDOMSAK.P
CHECKED :	SANGUAN
DATE :	01/04/2562
SHEET NO.	DWG. NO.

EL.26

These drawings are the property of P.A. Design
Co., Ltd.
and not to be used or reproduced without
specific permission.

อาคาร B

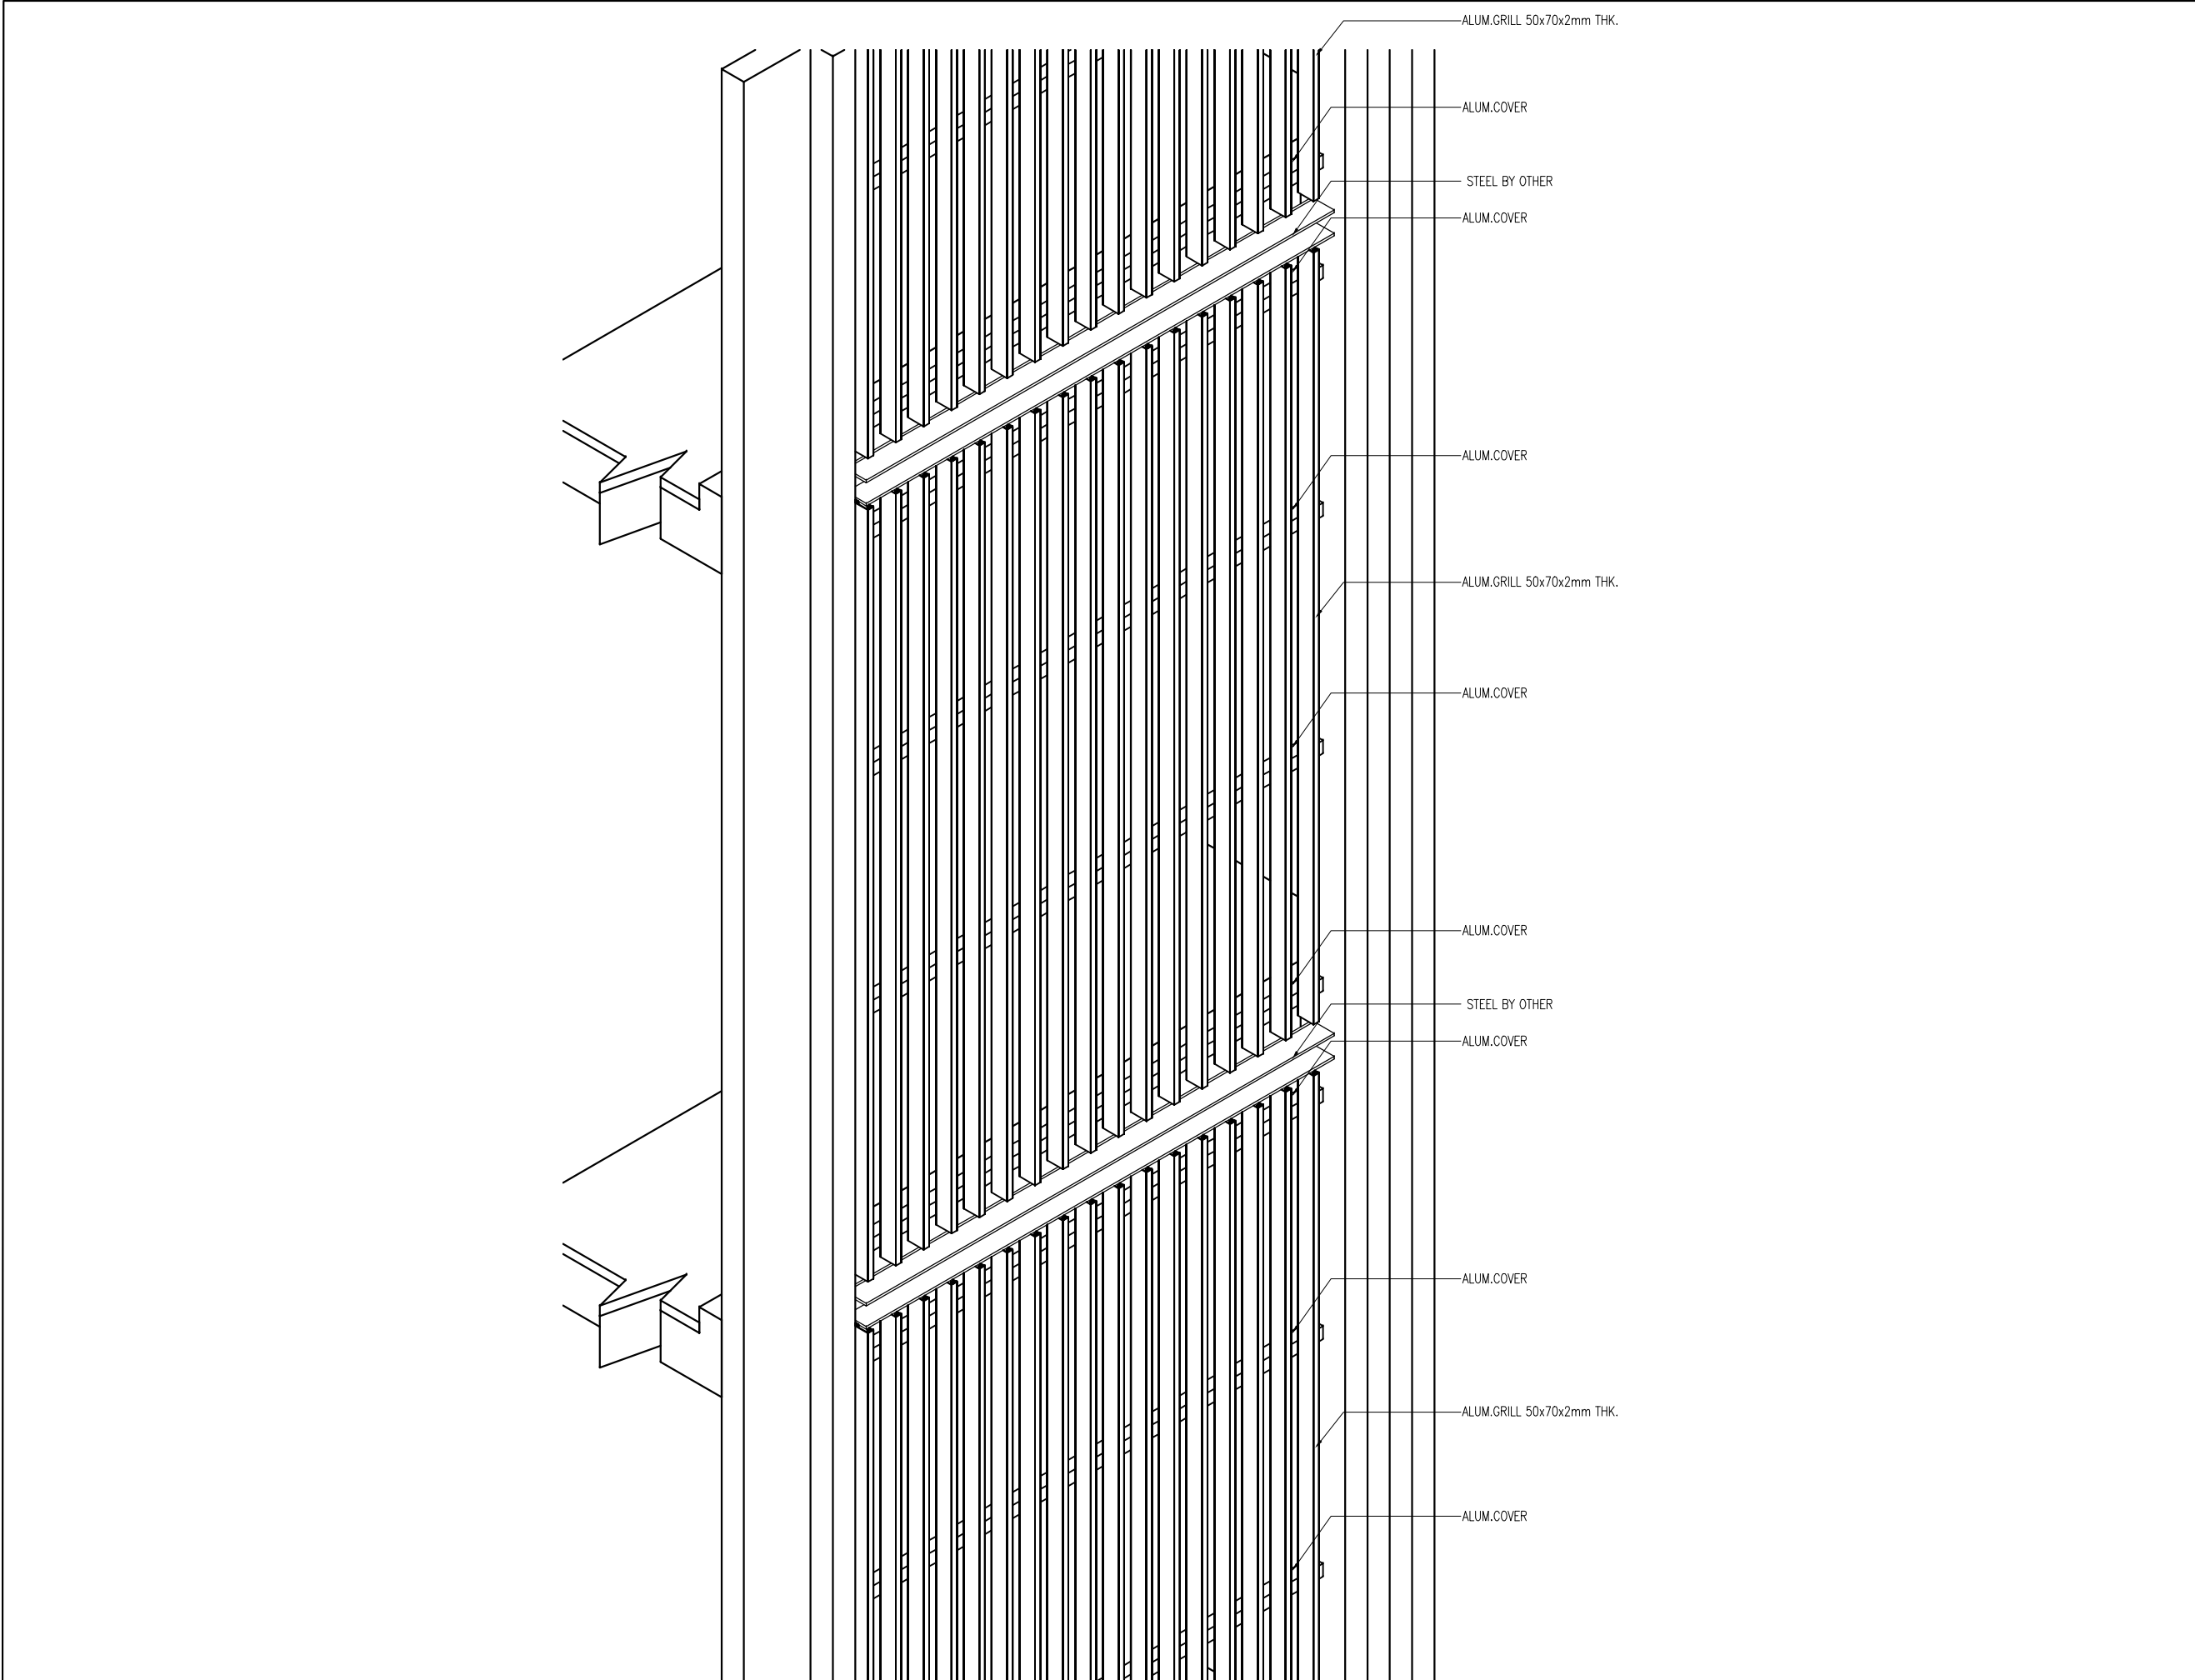

สัญลักษณ์วัสดุตกแต่ง

- วัสดุพื้น**
- F1 ปูกระเบื้องเซรามิคขนาด 12x12" พื้นผิวเงาผิว PVC.2"
- F2 ปูกระเบื้องเซรามิคขนาด 12" x 12" พื้นผิวเงาผิว
ขอบทำผิวเส้นแนวตั้งเรียบ
- F3 ปูกระเบื้องเซรามิคขนาด 12x12" (สำหรับห้องน้ำ)
- F3A ปูกระเบื้องเซรามิคขนาด 12x12" (สำหรับห้องน้ำ)
- F4 ปูกระเบื้องเซรามิคขนาด 12x12"
- F4A ปูกระเบื้องเซรามิคขนาด 12x12"(สำหรับห้องน้ำ)
- F4B ปูกระเบื้องเซรามิคขนาด 12x12"(สำหรับห้องน้ำ)
- F4C ปูกระเบื้องเซรามิคขนาด 12x12"(สำหรับทางเดินกลาง)
- F5 ปูลามิเนตผิวเงาผิว PVC.2"
- F6 พื้นทำผิวเส้นแนวตั้งเรียบ
- F7 พื้นทำผิวเส้นแนวตั้งเรียบ
- F8 พื้นทำผิวทแยง
- F9 พื้นทำผิวเรียบ
- F9A พื้นทำผิวผิวเรียบ EPOXY
- F10 ทำผิวรูปแบบ INTERIOR (PAI)
- F11 ทำผิวรูปแบบ LANDSCAPE
- หมายเหตุ ฐานแนวระนาบกระเบื้องปูพื้นผิวเงาผิว

- วัสดุผนัง**
- P1 ผนัง ค.ส.ล. ทำผิวปูน (ทาสีภายนอก, ภายใน)
- P2 ฐานปูนผิวเรียบ (สำหรับภายนอก, ภายใน)
- P2A ฐานปูนผิวเรียบ หน้า 15 ซม. (สำหรับภายนอก, ภายใน)
- P3 ปูกระเบื้องเซรามิค 8" x 8" (ห้องน้ำ)
- P4 ผนังยิปซัมผิวทแยง 9 มม. ทำผิวผิวเรียบ
- P5 ผนัง ค.ส.ล. ฐานปูนผิวเรียบ
- P5A ผนัง ค.ส.ล. พื้นผิวเรียบ
- P6 ผนัง ค.ส.ล. ผนังผิวเรียบ
- P7 ผนัง ค.ส.ล. ผนังผิวเรียบ
- P8 ผนังวัสดุตามตัวอย่าง

CURTAIN WALL & FACADE CONTRACTOR :




**ISO.9002
KIM YOO SENG**

41/8 RAMA 3 ROAD, CHONG-NONSEE, YANNAWA, BANGKOK 10120, THAILAND
TEL. : 294-6291 - 8 FAX. : (662) 294-1744

REVISION

NO.	DESCRIPTION	DATE
1		
2		
3		
4		
5		
6		
7		

PROJECT :

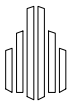

**LUMPINI
TOWER**
VIBHAVADI-SATHORN

PROJECT NO : 1802 LPark-VC

AS-BUILT DRAWING

DRAWING TITLE :
GRILL
PARTIAL ELEVATION ISOMETRIC VIEW

DRAWN :	UDOMSAK.P
CHECKED :	SANGUAN
DATE :	01/04/2562
SHEET NO.	DWG. NO.
	EL.27

These drawings are the property of P.A. Design Co., Ltd. and not to be used or reproduced without specific permission.

DRAWING INDEX

DRAWING LIST						
		1st.	2nd.	3rd.	4th.	5th.
D	08					
M	05					
Y	20					

No.	Drawing No.	Drawing Title	Revision				
1	LPN.B-CS.01	COVER SHEET	—	—	—	—	—
2	LPN.B-IND.01	DRAWING INDEX	—	—	—	—	—
3							
4	LPN.B-PL.01	1st FLOOR PLAN	—	—	—	—	—
5	LPN.B-PL.02	(ระดับพื้นดิน) FLOOR PLAN	—	—	—	—	—
6	LPN.B-PL.03	2nd FLOOR PLAN	—	—	—	—	—
7	LPN.B-PL.04	3rd FLOOR PLAN	—	—	—	—	—
8	LPN.B-PL.05	4th– 6th FLOOR PLAN	—	—	—	—	—
9	LPN.B-PL.06	7th FLOOR PLAN	—	—	—	—	—
10	LPN.B-PL.07	8th FLOOR PLAN	—	—	—	—	—
11	LPN.B-PL.08	9th FLOOR PLAN	—	—	—	—	—
12	LPN.B-PL.09	10th– 15th FLOOR PLAN	—	—	—	—	—
13	LPN.B-PL.10	16th FLOOR PLAN	—	—	—	—	—
14	LPN.B-PL.11	17th –18th FLOOR PLAN	—	—	—	—	—
15	LPN.B-PL.12	TOP ROOF FLOOR PLAN	—	—	—	—	—
16	LPN.B-EL.01	DEVELOP ELEVATION	—	—	—	—	—
17	LPN.B-EL.02	DEVELOP ELEVATION	—	—	—	—	—
18	LPN.B-EL.03	DEVELOP ELEVATION	—	—	—	—	—
19	LPN.B-EL.04	DEVELOP ELEVATION	—	—	—	—	—
20	LPN.B-EL.05	ELEVATION GLASS WALL OF PANEL TYPE	—	—	—	—	—
21	LPN.B-EL.06	ELEVATION GLASS WALL OF PANEL TYPE	—	—	—	—	—
22	LPN.B-EL.07	ELEVATION GLASS WALL OF PANEL TYPE	—	—	—	—	—
23	LPN.B-EL.08	ELEVATION GLASS WALL OF PANEL TYPE	—	—	—	—	—
24	LPN.B-EL.09	ELEVATION GLASS WALL OF PANEL TYPE	—	—	—	—	—
25	LPN.B-EL.10	ELEVATION GLASS WALL OF PANEL TYPE	—	—	—	—	—
26	LPN.B-EL.11	ELEVATION GLASS WALL OF PANEL TYPE	—	—	—	—	—
27	LPN.B-EL.12	ELEVATION GLASS WALL OF PANEL TYPE	—	—	—	—	—
28	LPN.B-EL.13	ELEVATION GLASS WALL OF PANEL TYPE	—	—	—	—	—
29	LPN.B-EL.14	ELEVATION GLASS WALL & DOOR OF LEVEL 1st @ AL–5	—	—	—	—	—
30	LPN.B-EL.15	ELEVATION GLASS WALL & DOOR OF LEVEL 1st @ AW–3 AL–2 AL–6	—	—	—	—	—

DRAWING LIST						
		1st.	2nd.	3rd.	4th.	5th.
D	08					
M	05					
Y	20					

No.	Drawing No.	Drawing Title	Revision				
31	LPN.B-EL.16	ELEVATION GLASS WALL & DOOR OF LEVEL 1st @AW–1 AW–5 AL–3 AL–4	—	—	—	—	—
32	LPN.B-EL.17	LAYOUT PLAN BALUSTRADE 16th FLOOR PLAN	—	—	—	—	—
33	LPN.B-EL.18	PARTIAL ELEVATION & PLAN @ BALUSTRADE 16th FLOOR	—	—	—	—	—
34	LPN.B-EL.19	PARTIAL ELEVATION & PLAN @ BALUSTRADE 16th FLOOR	—	—	—	—	—
35	LPN.B-EL.20	PARTIAL ELEVATION & PLAN @ BALUSTRADE 16th FLOOR	—	—	—	—	—
36	LPN.B-EL.21	PARTIAL ELEVATION & PLAN @ BALUSTRADE 16th FLOOR	—	—	—	—	—
37	LPN.B-EL.22	PARTIAL ELEVATION & DETAIL @ BALUSTRADE 16th FLOOR	—	—	—	—	—
38	LPN.B-EL.23	DEVELOP ELEVATION ACP.CLADDING @ CARPARK	—	—	—	—	—
39	LPN.B-EL.24	DEVELOP ELEVATION ACP.CLADDING @ CARPARK	—	—	—	—	—
40			—	—	—	—	—
41	LPN.B-TD-H01	TYPICAL HORIZONTAL SECTION DETAIL @ VISION GLASS AREA	—	—	—	—	—
42	LPN.B-TD-H02	TYPICAL HORIZONTAL SECTION DETAIL @ WINDOW AREA	—	—	—	—	—
43	LPN.B-TD-H03	TYPICAL HORIZONTAL SECTION DETAIL @ WINDOW AREA	—	—	—	—	—
44	LPN.B-TD-H04	TYPICAL HORIZONTAL SECTION DETAIL @ VISION AREA @ DOOR	—	—	—	—	—
45	LPN.B-TD-H05	TYPICAL HORIZONTAL SECTION DETAIL @ CORNER PANEL	—	—	—	—	—
46	LPN.B-TD-H06	TYPICAL HORIZONTAL SECTION DETAIL @ SWING DOOR	—	—	—	—	—
47	LPN.B-TD-H07	TYPICAL HORIZONTAL SECTION DETAIL @ VISION AREA & SWING DOOR	—	—	—	—	—
48	LPN.B-TD-H08	TYPICAL HORIZONTAL SECTION DETAIL @ DOOR AREA	—	—	—	—	—
49	LPN.B-TD-H09	TYPICAL HORIZONTAL SECTION DETAIL @ DOOR AREA	—	—	—	—	—
50	LPN.B-TD-H10	TYPICAL HORIZONTAL SECTION DETAIL @ ACP.CLADDING AREA	—	—	—	—	—
51	LPN.B-TD-V01	TYPICAL VERTICAL SECTION DETAIL @ VISION GLASS & WINDOW	—	—	—	—	—
52	LPN.B-TD-V02	TYPICAL VERTICAL SECTION DETAIL @ WINDOW AREA	—	—	—	—	—
53	LPN.B-TD-V03	TYPICAL VERTICAL SECTION DETAIL @ VISION GLASS & SWING DOOR AREA	—	—	—	—	—
54	LPN.B-TD-V04	TYPICAL VERTICAL SECTION DETAIL @ SLIDING DOOR & SWING DOOR	—	—	—	—	—
55	LPN.B-TD-V05	TYPICAL VERTICAL SECTION DETAIL @ SLIDING WINDOW	—	—	—	—	—
56	LPN.B-TD-V06	TYPICAL VERTICAL SECTION DETAIL @ ACP.CLADDING AREA	—	—	—	—	—
57							
58							
59							



**L.P.N. DEVELOPMENT
PUBLIC CO., LTD.**
1168/109 36th floor Lumpini Tower
Rama 4 Road Sathorn Bangkok 10120
tel. (662) 2855011-6
fax. (662) 2855017

สัญลักษณ์วัสดุตกแต่ง

วัสดุพื้น

F1 ปูกระเบื้องเซรามิคขนาด 12×12" พร้อมผิวสีมันเงา PVC.2"
F2 ปูกระเบื้องเซรามิคขนาด 12"×12" พร้อมแนวและขอบทำผิวสีมันเงาชนิดมัน
F3 ปูกระเบื้องเซรามิคขนาด 12×12" (สำหรับห้องครัว)
F3A ปูกระเบื้องเซรามิคขนาด 12×12" (สำหรับห้องครัว)
F4 ปูกระเบื้องเซรามิคขนาด 12×12"
F4A ปูกระเบื้องเซรามิคขนาด 12×12" (สำหรับห้องครัว)
F4B ปูกระเบื้องเซรามิคขนาด 12×12" (สำหรับห้องน้ำ)
F4C ปูกระเบื้องเซรามิคขนาด 12×12" (สำหรับทางเดินรถ)
F5 ปูลามิเนตสำเร็จรูป พร้อมผิวสีมันเงา PVC.2"
F6 พื้นทำผิวสีมันเงาชนิดมัน
F7 พื้นทำผิวสีมันเงาชนิดมัน
F8 พื้นทำผิวสีมันเงาชนิดมัน
F9 พื้นทำผิวสีมันเงาชนิดมัน
F9A พื้นทำผิวสีมันเงาชนิดมัน EPOXY
F10 ทำผิวรูปแบบ INTERIOR (PAI)
F11 ทำผิวรูปแบบ LANDSCAPE
หมายเหตุ ยานควบคุมการก่อสร้างต้องปฏิบัติตามนี้

วัสดุผนัง

P1 ผนัง ค.ส.ล. สำเร็จรูป (ทาสีภายนอก, ภายใน)
P2 ฐานปูนฉาบผิวทาสี (สำหรับภายนอก, ภายใน)
P2A ฐานปูนฉาบผิวทาสี หน้า 15 ซม. (สำหรับภายนอก, ภายใน)
P3 ปูกระเบื้องเซรามิค 8"×8" (ชนิดมันเงา)
P4 ผนังฉาบปูนทาสีหน้า 9 มม. ทำขอบด้วยทาสี
โครงสร้างคาน้ำฝน
P5 ผนัง ค.ส.ล. ฐานปูนฉาบผิวทาสี
P5A ผนัง ค.ส.ล. ผนังฉาบปูน
P6 ผนัง ค.ส.ล. ผนังฉาบปูนทำผิวสีมันเงา
P7 ผนัง ค.ส.ล. ผนังฉาบปูนทำผิวสีมันเงา
P8 ผนังวัสดุตามตัวอย่าง

CURTAIN WALL & FACADE CONTRACTOR :



**ISO.9002
KIM YOO SENG**

41/8 RAMA 3 ROAD, CHONG-NOHSEE, YANNAWA, BANGKOK 10120, THAILAND
TEL. : 294-6291 - 8 FAX. : (662) 294-1744

REVISION

NO.	DESCRIPTION	DATE
1		
2		
3		
4		
5		
6		
7		

PROJECT :



PROJECT NO. : 1802 LPark-VC

AS-BUILT DRAWING


DRAWING TITLE :

DRAWING INDEX

DRAWN :	UDOMSAK.P	
CHECKED :	SANGUAN	
DATE :	10/07/2562	
SHEET NO.	DWG. NO.	Rev.
	IND.01	-

These drawings are the property of P.A. Design Co., Ltd. and not to be used or reproduced without specific permission.

อาคาร B

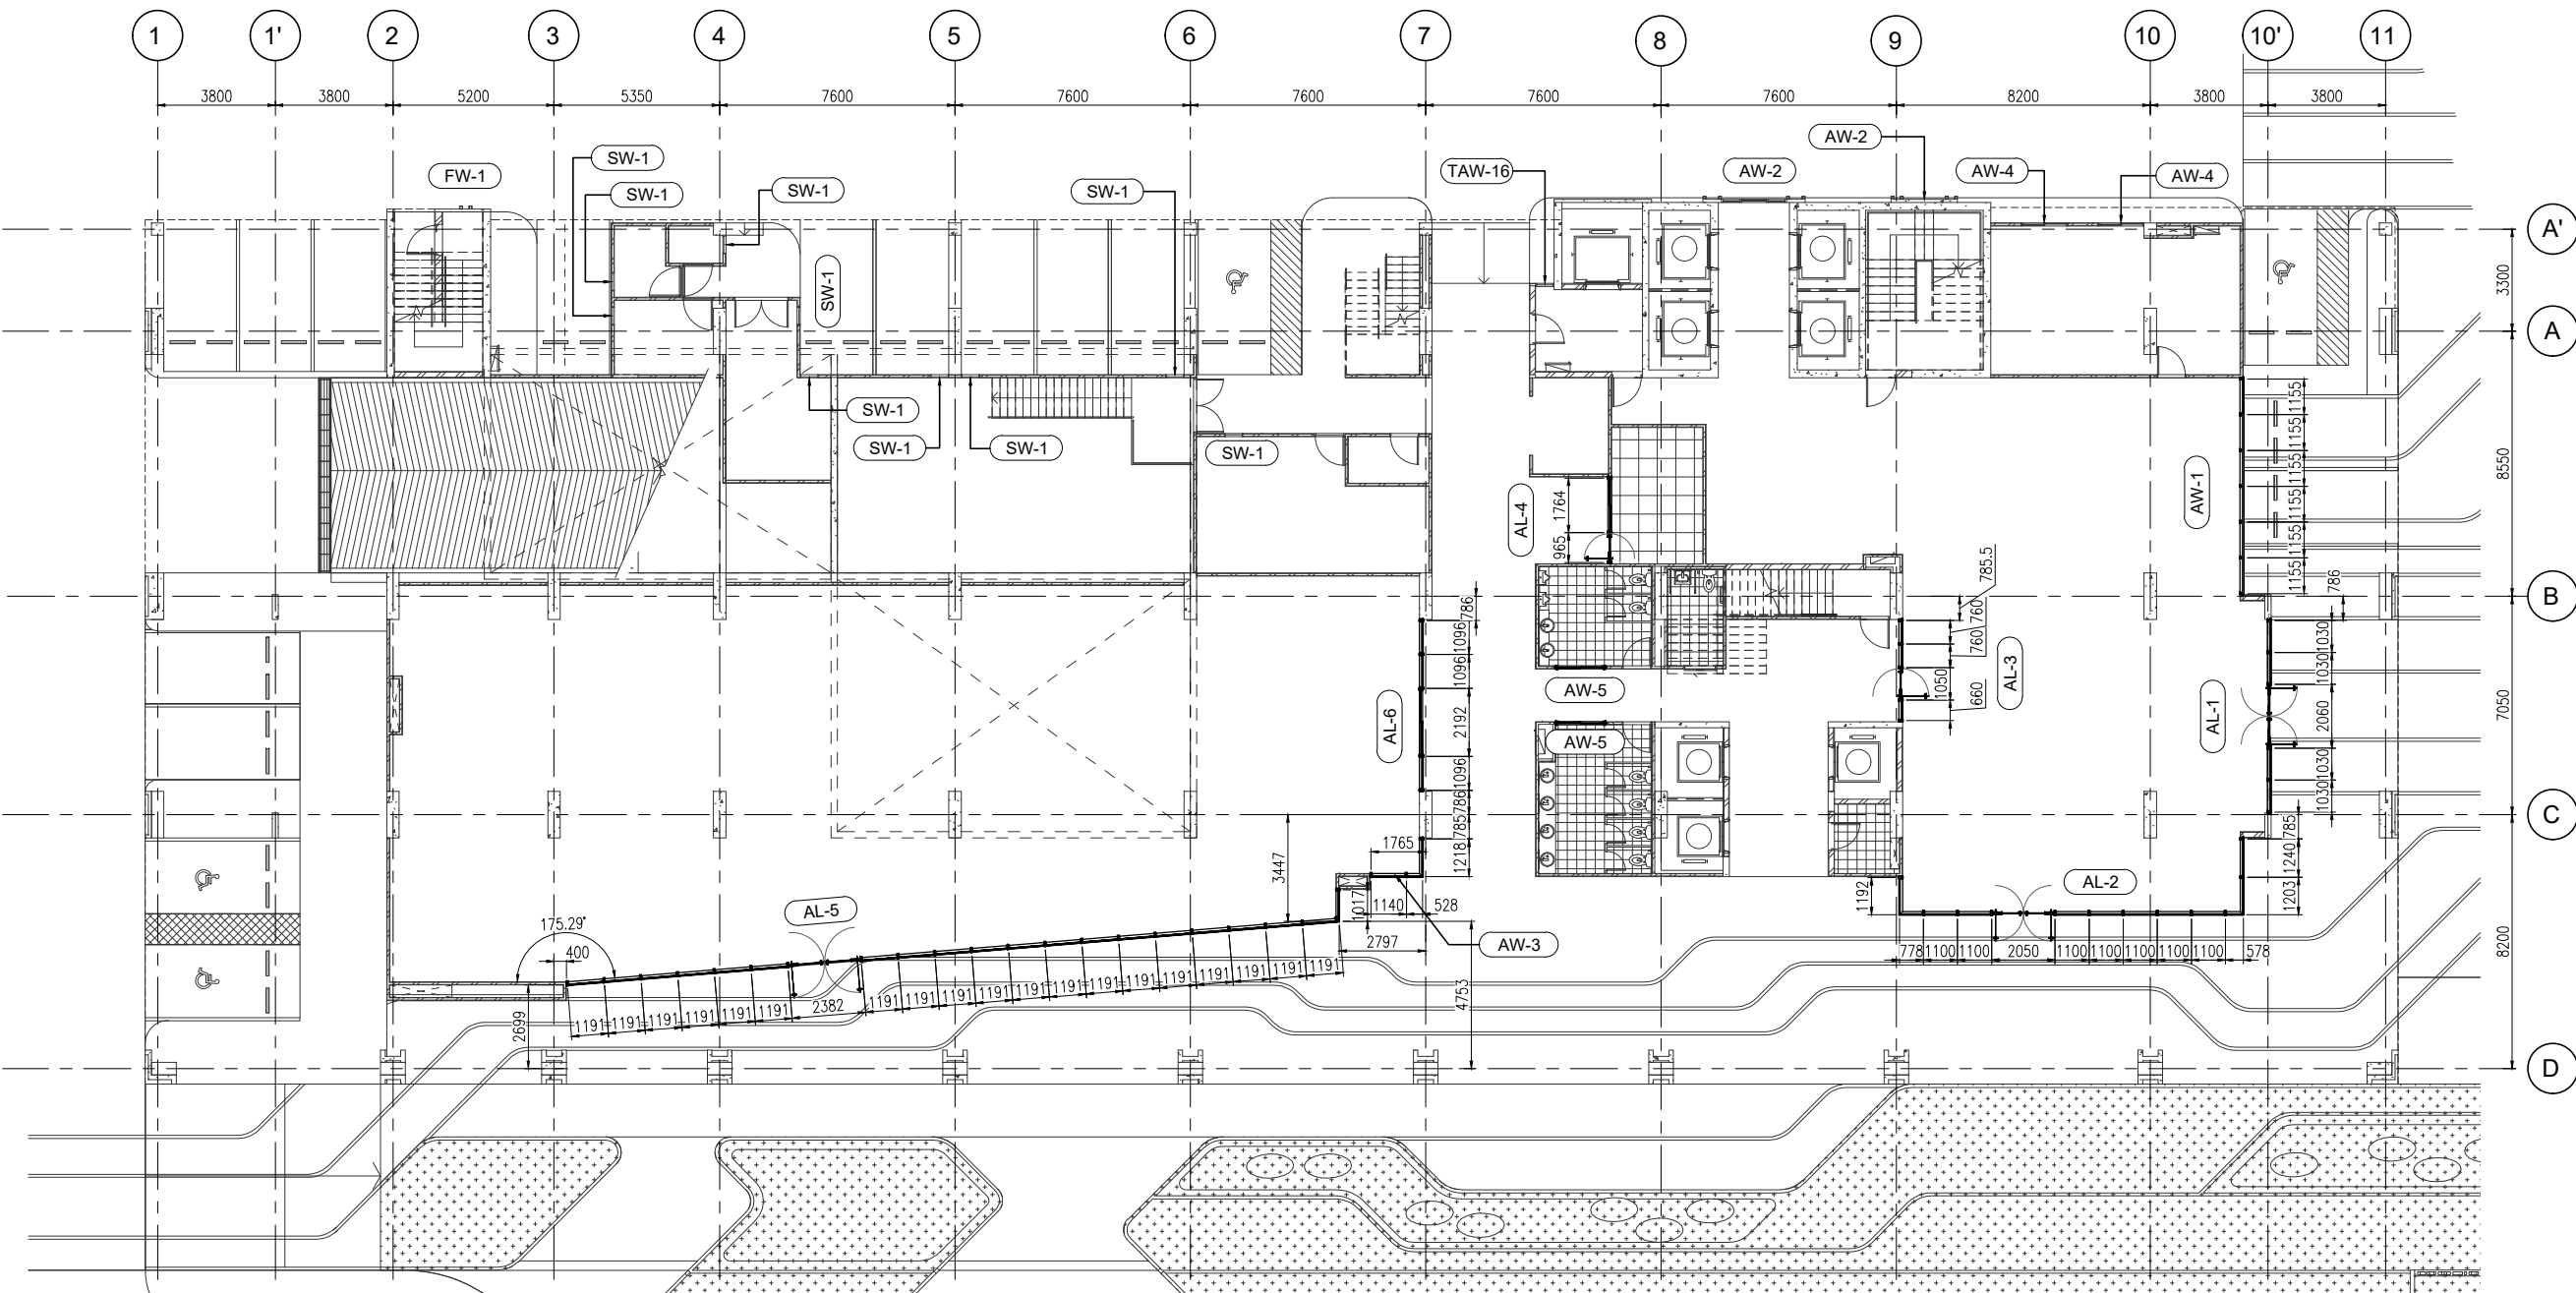

- สัญลักษณ์วัสดุตกแต่ง**
- วัสดุพื้น**
- F1 ปูกระเบื้องเซรามิคขนาด 12"x12" พื้นผิวเงา PVC 2"
- F2 ปูกระเบื้องเซรามิคขนาด 12"x12" พื้นผิวเงาและขอบทำผิวพื้นผิวขัดมัน
- F3 ปูกระเบื้องเซรามิคขนาด 12"x12" (สำหรับห้องน้ำ)
- F3A ปูกระเบื้องเซรามิคขนาด 12"x12" (สำหรับห้องน้ำ)
- F4 ปูกระเบื้องเซรามิคขนาด 12"x12"
- F4A ปูกระเบื้องเซรามิคขนาด 12"x12" (สำหรับห้องน้ำ)
- F4B ปูกระเบื้องเซรามิคขนาด 12"x12" (สำหรับห้องน้ำ)
- F4C ปูกระเบื้องเซรามิคขนาด 12"x12" (สำหรับห้องน้ำ)
- F5 ปูกระเบื้องเซรามิคขนาด 12"x12" พื้นผิวเงา PVC 2"

CURTAIN WALL & FACADE CONTRACTOR :

KYS ISO.9002
KIM YOO SENG

41/8 RAMA 3 ROAD, CHONG-NONSEE, YANNAWA, BANGKOK 10120, THAILAND
TEL : 294-6291 - 8 FAX : (662) 294-1744

REVISION		
NO.	DESCRIPTION	DATE
1		
2		
3		
4		
5		
6		
7		

PROJECT :

**LUMPINI
TOWER B**
VIBHAVADI-SATHORN


PROJECT NO : 1802 LPark-VC

AS-BUILT DRAWING

DRAWING TITLE :
1st FLOOR PLAN
@ TOWER B

DRAWN :	UDOMSAK.P
CHECKED :	SANGUAN
DATE :	10/07/2562
SHEET NO.	DWG. NO.
	PL.01

These drawings are the property of P.A. Design Co., Ltd. and not to be used or reproduced without specific permission.

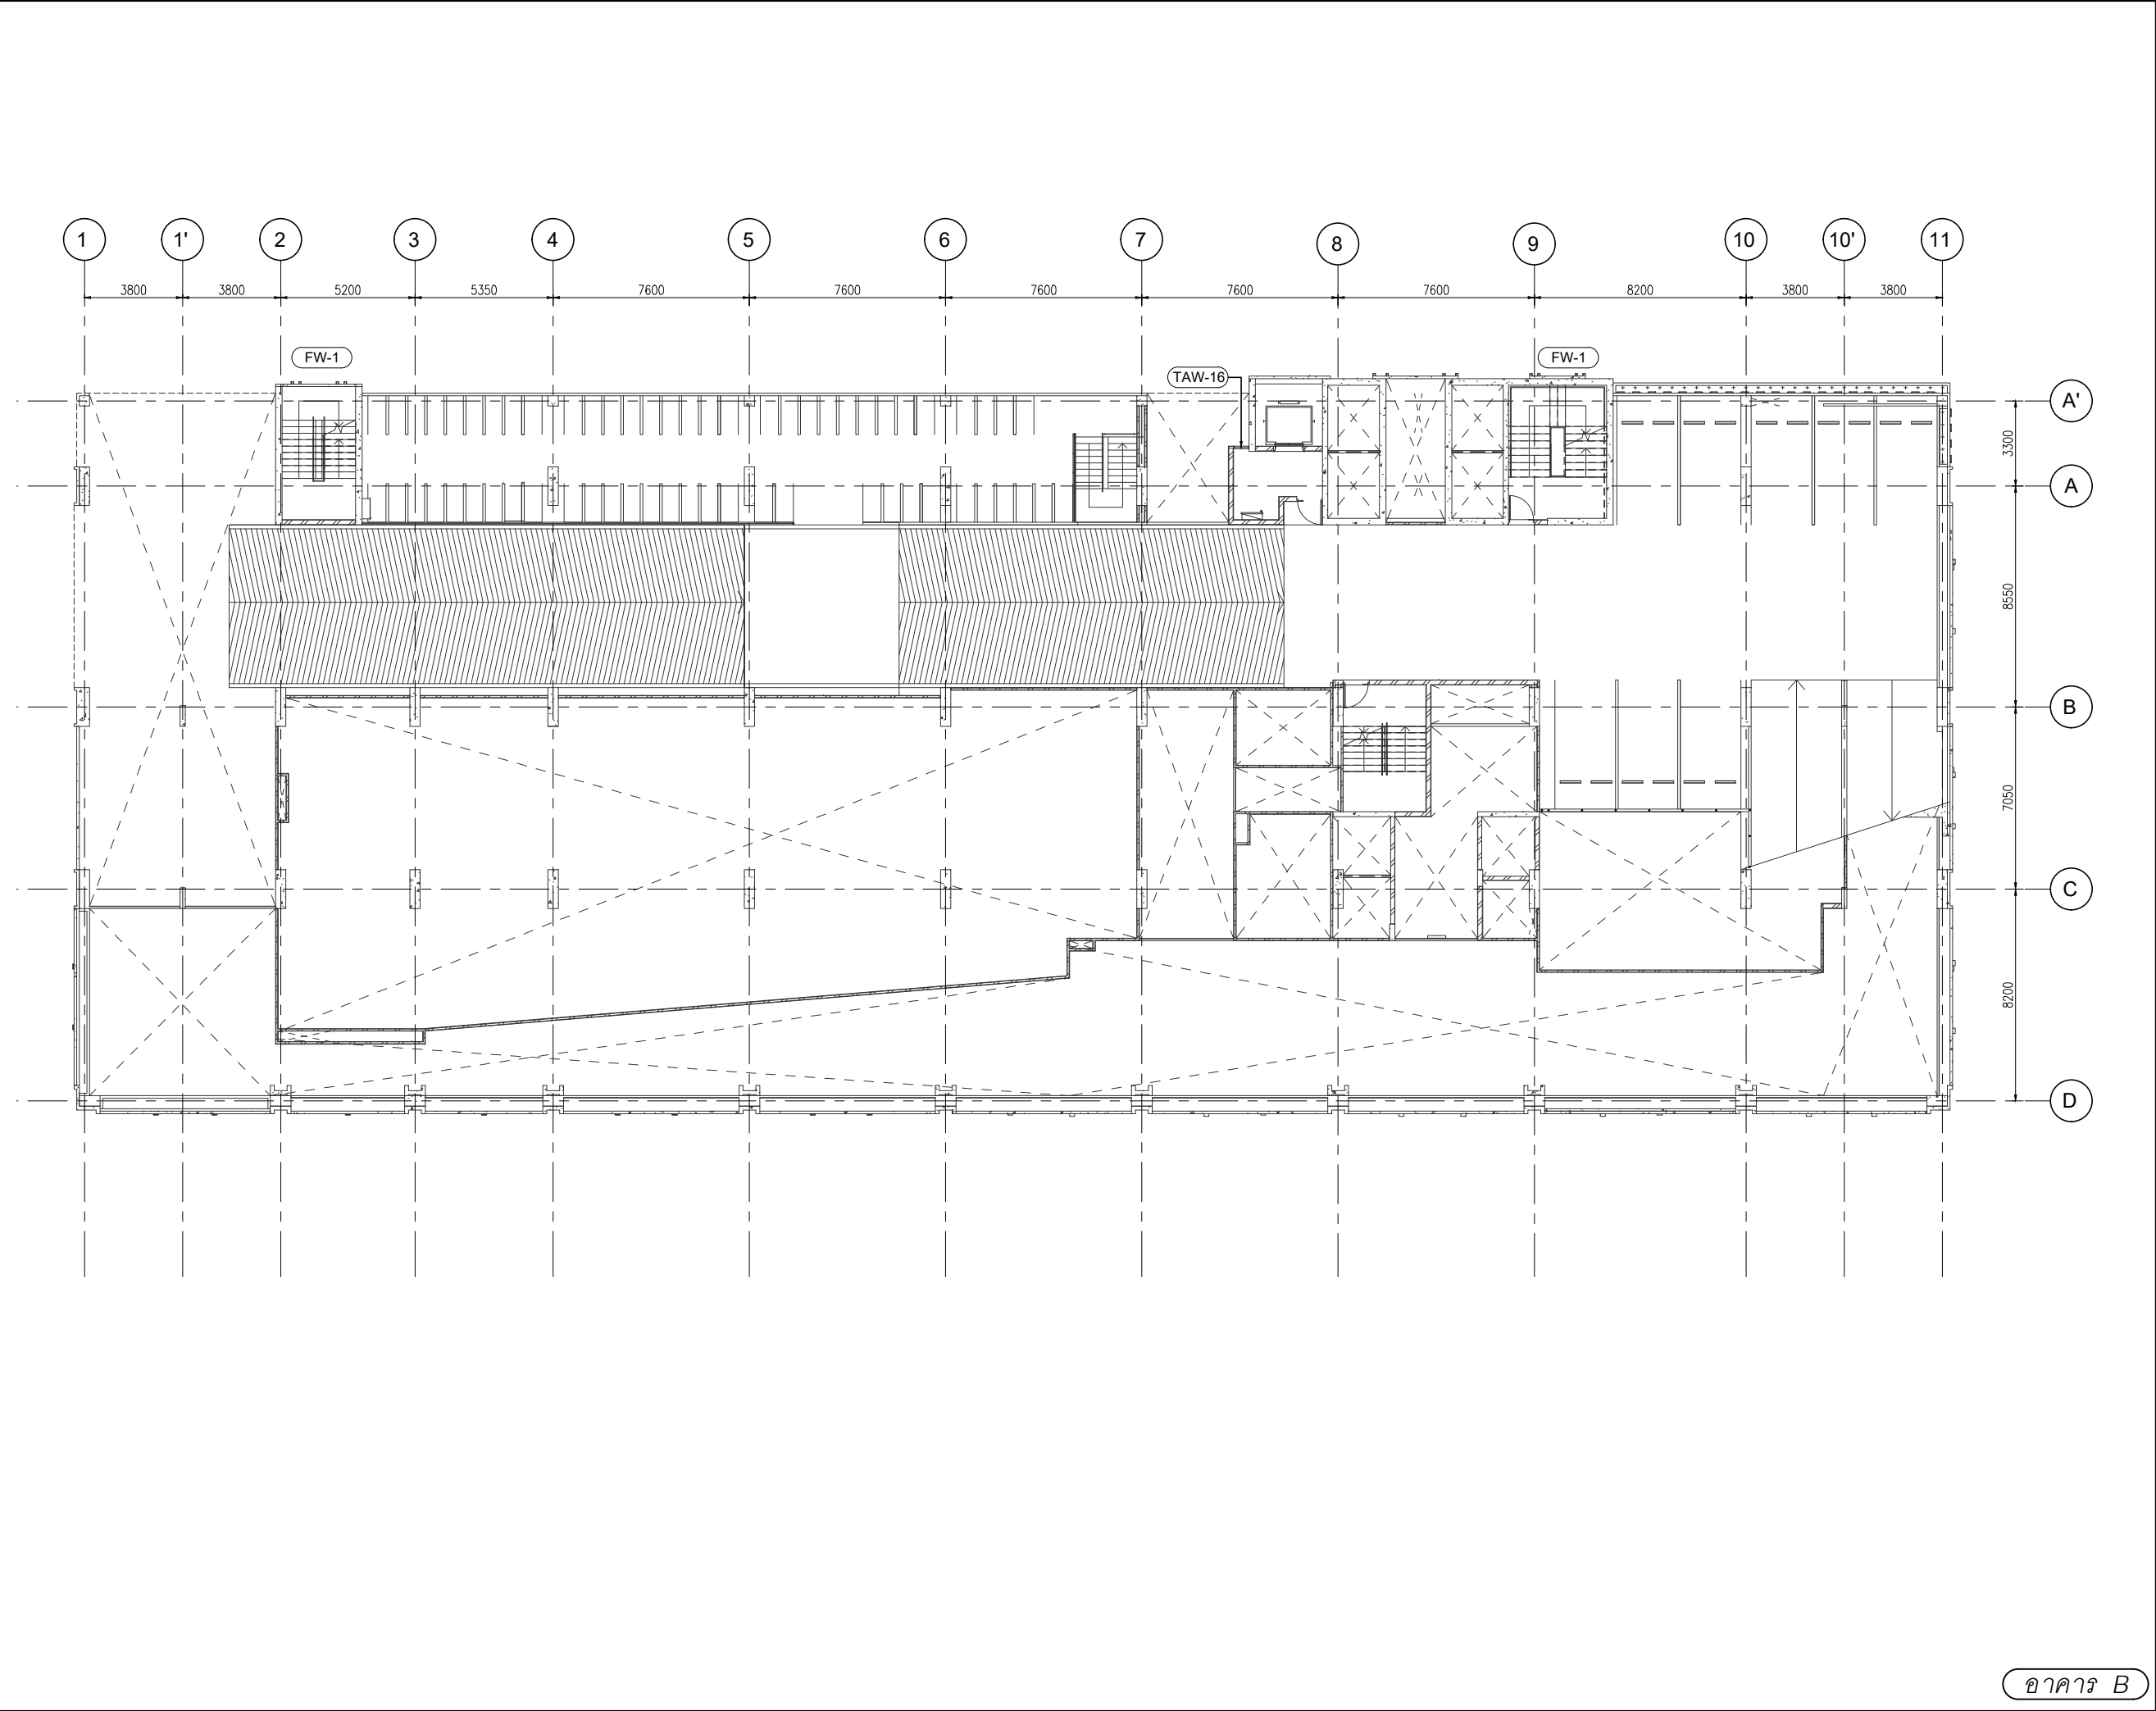

สัญลักษณ์วัสดุตกแต่ง

- วัสดุพื้น
- F1 ปูกระเบื้องเซรามิคขนาด 12"x12" พร้อมเบสิคผนัง PVC 2"
 - F2 ปูกระเบื้องเซรามิคขนาด 12"x12" พร้อมเบสิคผนัง และขอบทำผิวพื้นเบสิคผนัง
 - F3 ปูกระเบื้องเซรามิคขนาด 12"x12" (สำหรับห้องน้ำ)
 - F3A ปูกระเบื้องเซรามิคขนาด 12"x12" (สำหรับห้องน้ำ)
 - F4 ปูกระเบื้องเซรามิคขนาด 12"x12"
 - F4A ปูกระเบื้องเซรามิคขนาด 12"x12" (สำหรับห้องน้ำ)
 - F4B ปูกระเบื้องเซรามิคขนาด 12"x12" (สำหรับห้องน้ำ)
 - F4C ปูกระเบื้องเซรามิคขนาด 12"x12" (สำหรับห้องน้ำ)
 - F5 ปูกระเบื้องเซรามิคขนาด 12"x12" พร้อมเบสิคผนัง PVC 2"
 - F6 พื้นทำผิวพื้นเบสิคผนัง
 - F7 พื้นทำผิวพื้นเบสิคผนัง
 - F8 พื้นทำผิวพื้นเบสิคผนัง
 - F9 พื้นทำผิวพื้นเบสิคผนัง
 - F9A พื้นทำผิวพื้นเบสิคผนัง EPOXY
 - F10 ทำผิวพื้นเบสิคผนัง INTERIOR (PAI)
 - F11 ทำผิวพื้นเบสิคผนัง LANDSCAPE

วัสดุผนัง

- P1 ผนัง ค.ส.ล. สำเร็จรูป (ทาสีภายนอก, ภายใน)
- P2 ฉาบปูนเรียบทาสี (สำหรับภายนอก, ภายใน)
- P2A ฉาบปูนเรียบทาสี ขนาด 15 ซม. (สำหรับภายนอก, ภายใน)
- P3 ปูกระเบื้องเซรามิค 8" x 8" (ในห้องน้ำ)
- P4 ผนังเรียบเบสิคผนัง 9 มม. ทำขอบเรียบทาสี โดยฉาบปูนเรียบทาสี
- P5 ผนัง ค.ส.ล. ฉาบปูนเรียบทาสี
- P5A ผนัง ค.ส.ล. ผนังเรียบทาสี
- P6 ผนัง ค.ส.ล. ผนังเรียบทาสี
- P7 ผนัง ค.ส.ล. ผนังเรียบทาสี
- P8 ผนังเรียบทาสี

CURTAIN WALL & FACADE CONTRACTOR :



ISO.9002

KIM YOO SENG

41/8 RAMA 3 ROAD, CHONG-NONSEE, YANNAWA, BANGKOK 10120, THAILAND
TEL : 294-6291 - 8 FAX : (662) 294-1744

REVISION

NO.	DESCRIPTION	DATE
1		
2		
3		
4		
5		
6		
7		

PROJECT :



LUMPINI
TOWER B

VIBHAVADI-SHATUHAH


PROJECT NO : 1802 LPark-VC

AS-BUILT DRAWING

DRAWING TITLE :
(ระดับพื้นชั้นลอย) FLOOR PLAN
@ TOWER B

DRAWN :	UDOMSAK.P	
CHECKED :	SANGUAN	
DATE :	10/07/2562	
SHEET NO.	DWG. NO.	Rev.
	PL.02	-

These drawings are the property of P.A. Design Co., Ltd. and not to be used or reproduced without specific permission.

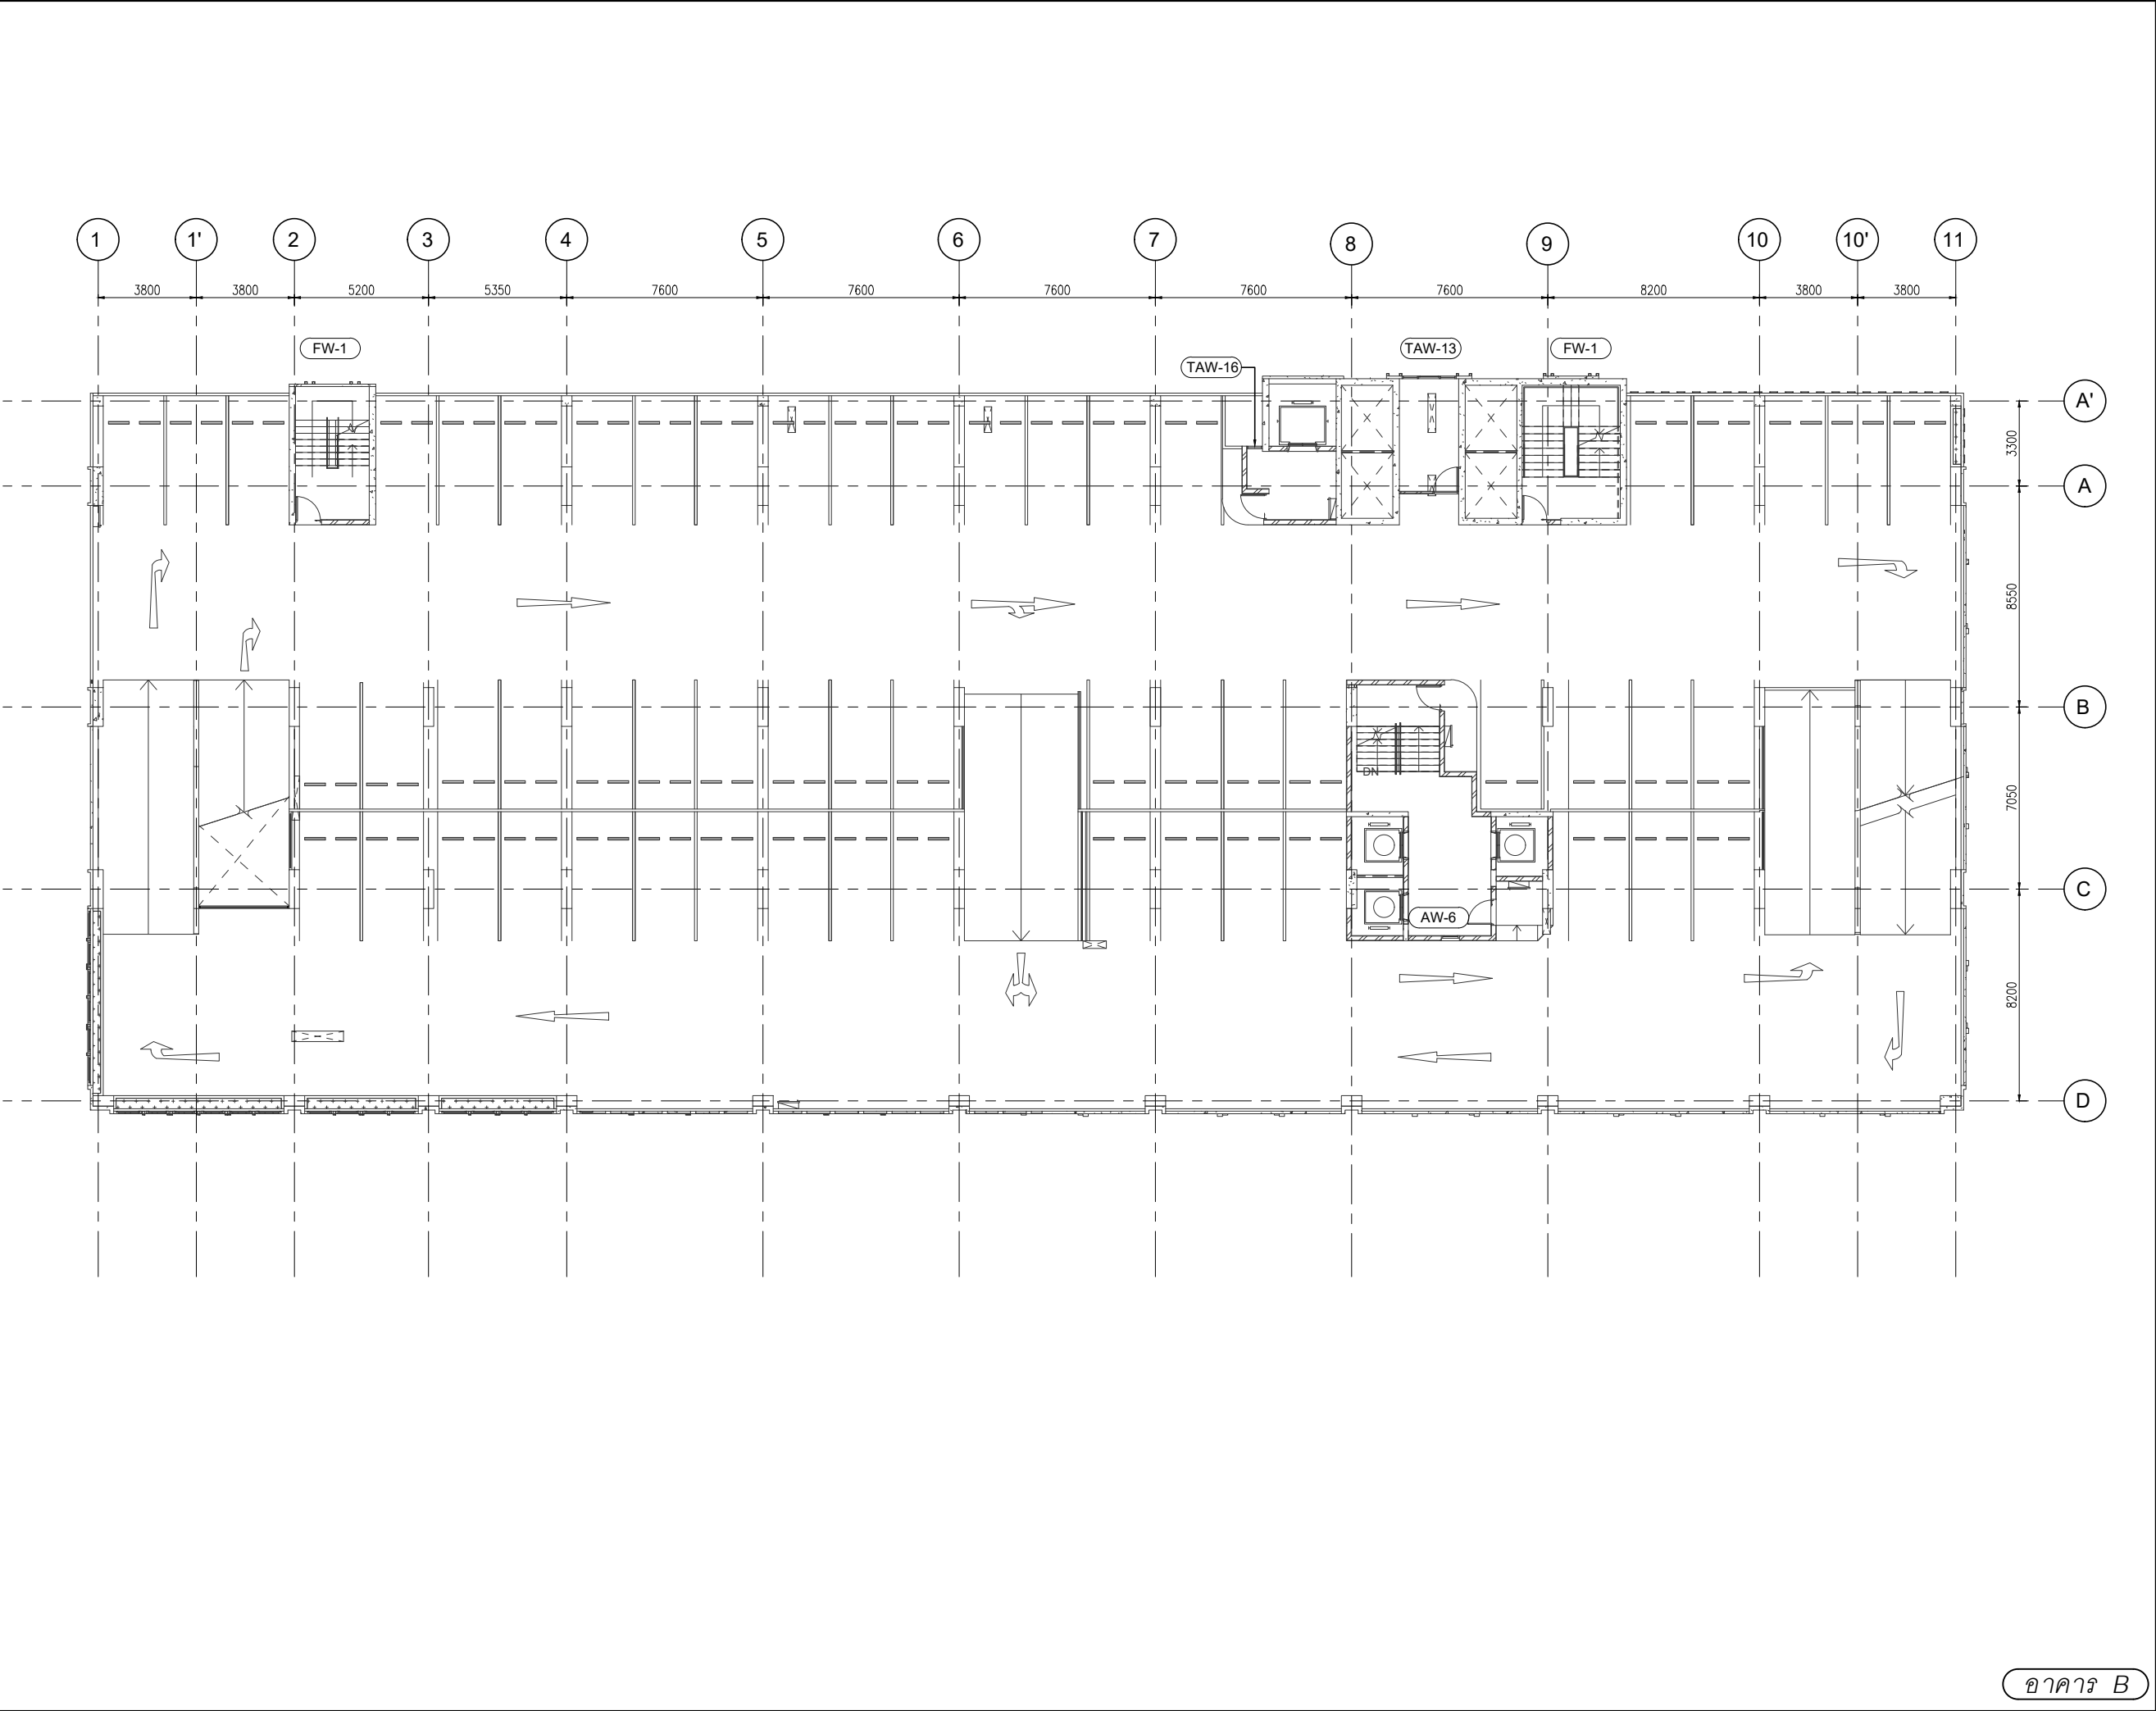



L.P.N. DEVELOPMENT
PUBLIC CO., LTD.
1168/109 36th floor Lumpini Tower
Rama 4 Road Sathorn Bangkok 10120
tel. (662) 2855011-6
fax. (662) 2855017

สัญลักษณ์วัสดุตกแต่ง

วัสดุพื้น

F1 ปูกระเบื้องเซรามิคขนาด 12"x12" พร้อมเบสิคสีผนัง PVC 2"

F2 ปูกระเบื้องเซรามิคขนาด 12"x12" พร้อมเบสิคสีผนัง

F3 ปูกระเบื้องเซรามิคขนาด 12"x12" (สำหรับห้องครัว)

F3A ปูกระเบื้องเซรามิคขนาด 12"x12" (สำหรับห้องครัว)

F4 ปูกระเบื้องเซรามิคขนาด 12"x12"

F4A ปูกระเบื้องเซรามิคขนาด 12"x12" (สำหรับห้องครัว)

F4B ปูกระเบื้องเซรามิคขนาด 12"x12" (สำหรับห้องครัว)

F4C ปูกระเบื้องเซรามิคขนาด 12"x12" (สำหรับห้องครัว)

F5 ปูกระเบื้องเซรามิคขนาด 12"x12" พร้อมเบสิคสีผนัง PVC 2"


F10 ทำด้วยปูน INTERIOR (PAI)

F11 ทำด้วยปูน LANDSCAPE


วัสดุผนัง

P1 ผนัง ค.ส.ล. สำหรับปูน (ทาด้วยปูนขาว, ภายนอก)

P2 ผนังปูนฉาบเรียบ (สำหรับภายใน, ภายนอก)

P2A ผนังปูนฉาบเรียบ หนา 15 มม. (สำหรับภายใน, ภายนอก)

P3 ปูกระเบื้องเซรามิค 8" x 8" (สำหรับปูผนัง)

P4 ผนังฉาบเรียบสีเทา 9 มม. ทำด้วยปูนฉาบเรียบ

P5 ผนัง ค.ส.ล. สำหรับปูน (ทาด้วยปูนขาว, ภายนอก)

P5A ผนัง ค.ส.ล. สำหรับปูน (ทาด้วยปูนขาว, ภายนอก)

P6 ผนัง ค.ส.ล. ผนังฉาบเรียบสีเทา

P7 ผนัง ค.ส.ล. ผนังฉาบเรียบสีเทา

P8 ผนังปูนฉาบเรียบสีเทา

CURTAIN WALL & FACADE CONTRACTOR :



ISO.9002
KIM YOO SENG

41/8 RAMA 3 ROAD, CHONG-NONSEE, YANNAWA, BANGKOK 10120, THAILAND
TEL : 294-6291 - 8 FAX : (662) 294-1744

REVISION

NO.	DESCRIPTION	DATE
1		
2		
3		
4		
5		
6		
7		

PROJECT :



LUMPINI
TOWER B
VIBHAVADI-SATHORN

PROJECT NO : 1802 LPark-VC


AS-BUILT DRAWING

DRAWING TITLE :

2nd FLOOR PLAN
@ TOWER B

DRAWN :	UDOMSAK.P	
CHECKED :	SANGUAN	
DATE :	10/07/2562	
SHEET NO.	DWG. NO.	Rev.
	PL.03	-

These drawings are the property of P.A. Design Co., Ltd. and not to be used or reproduced without specific permission.

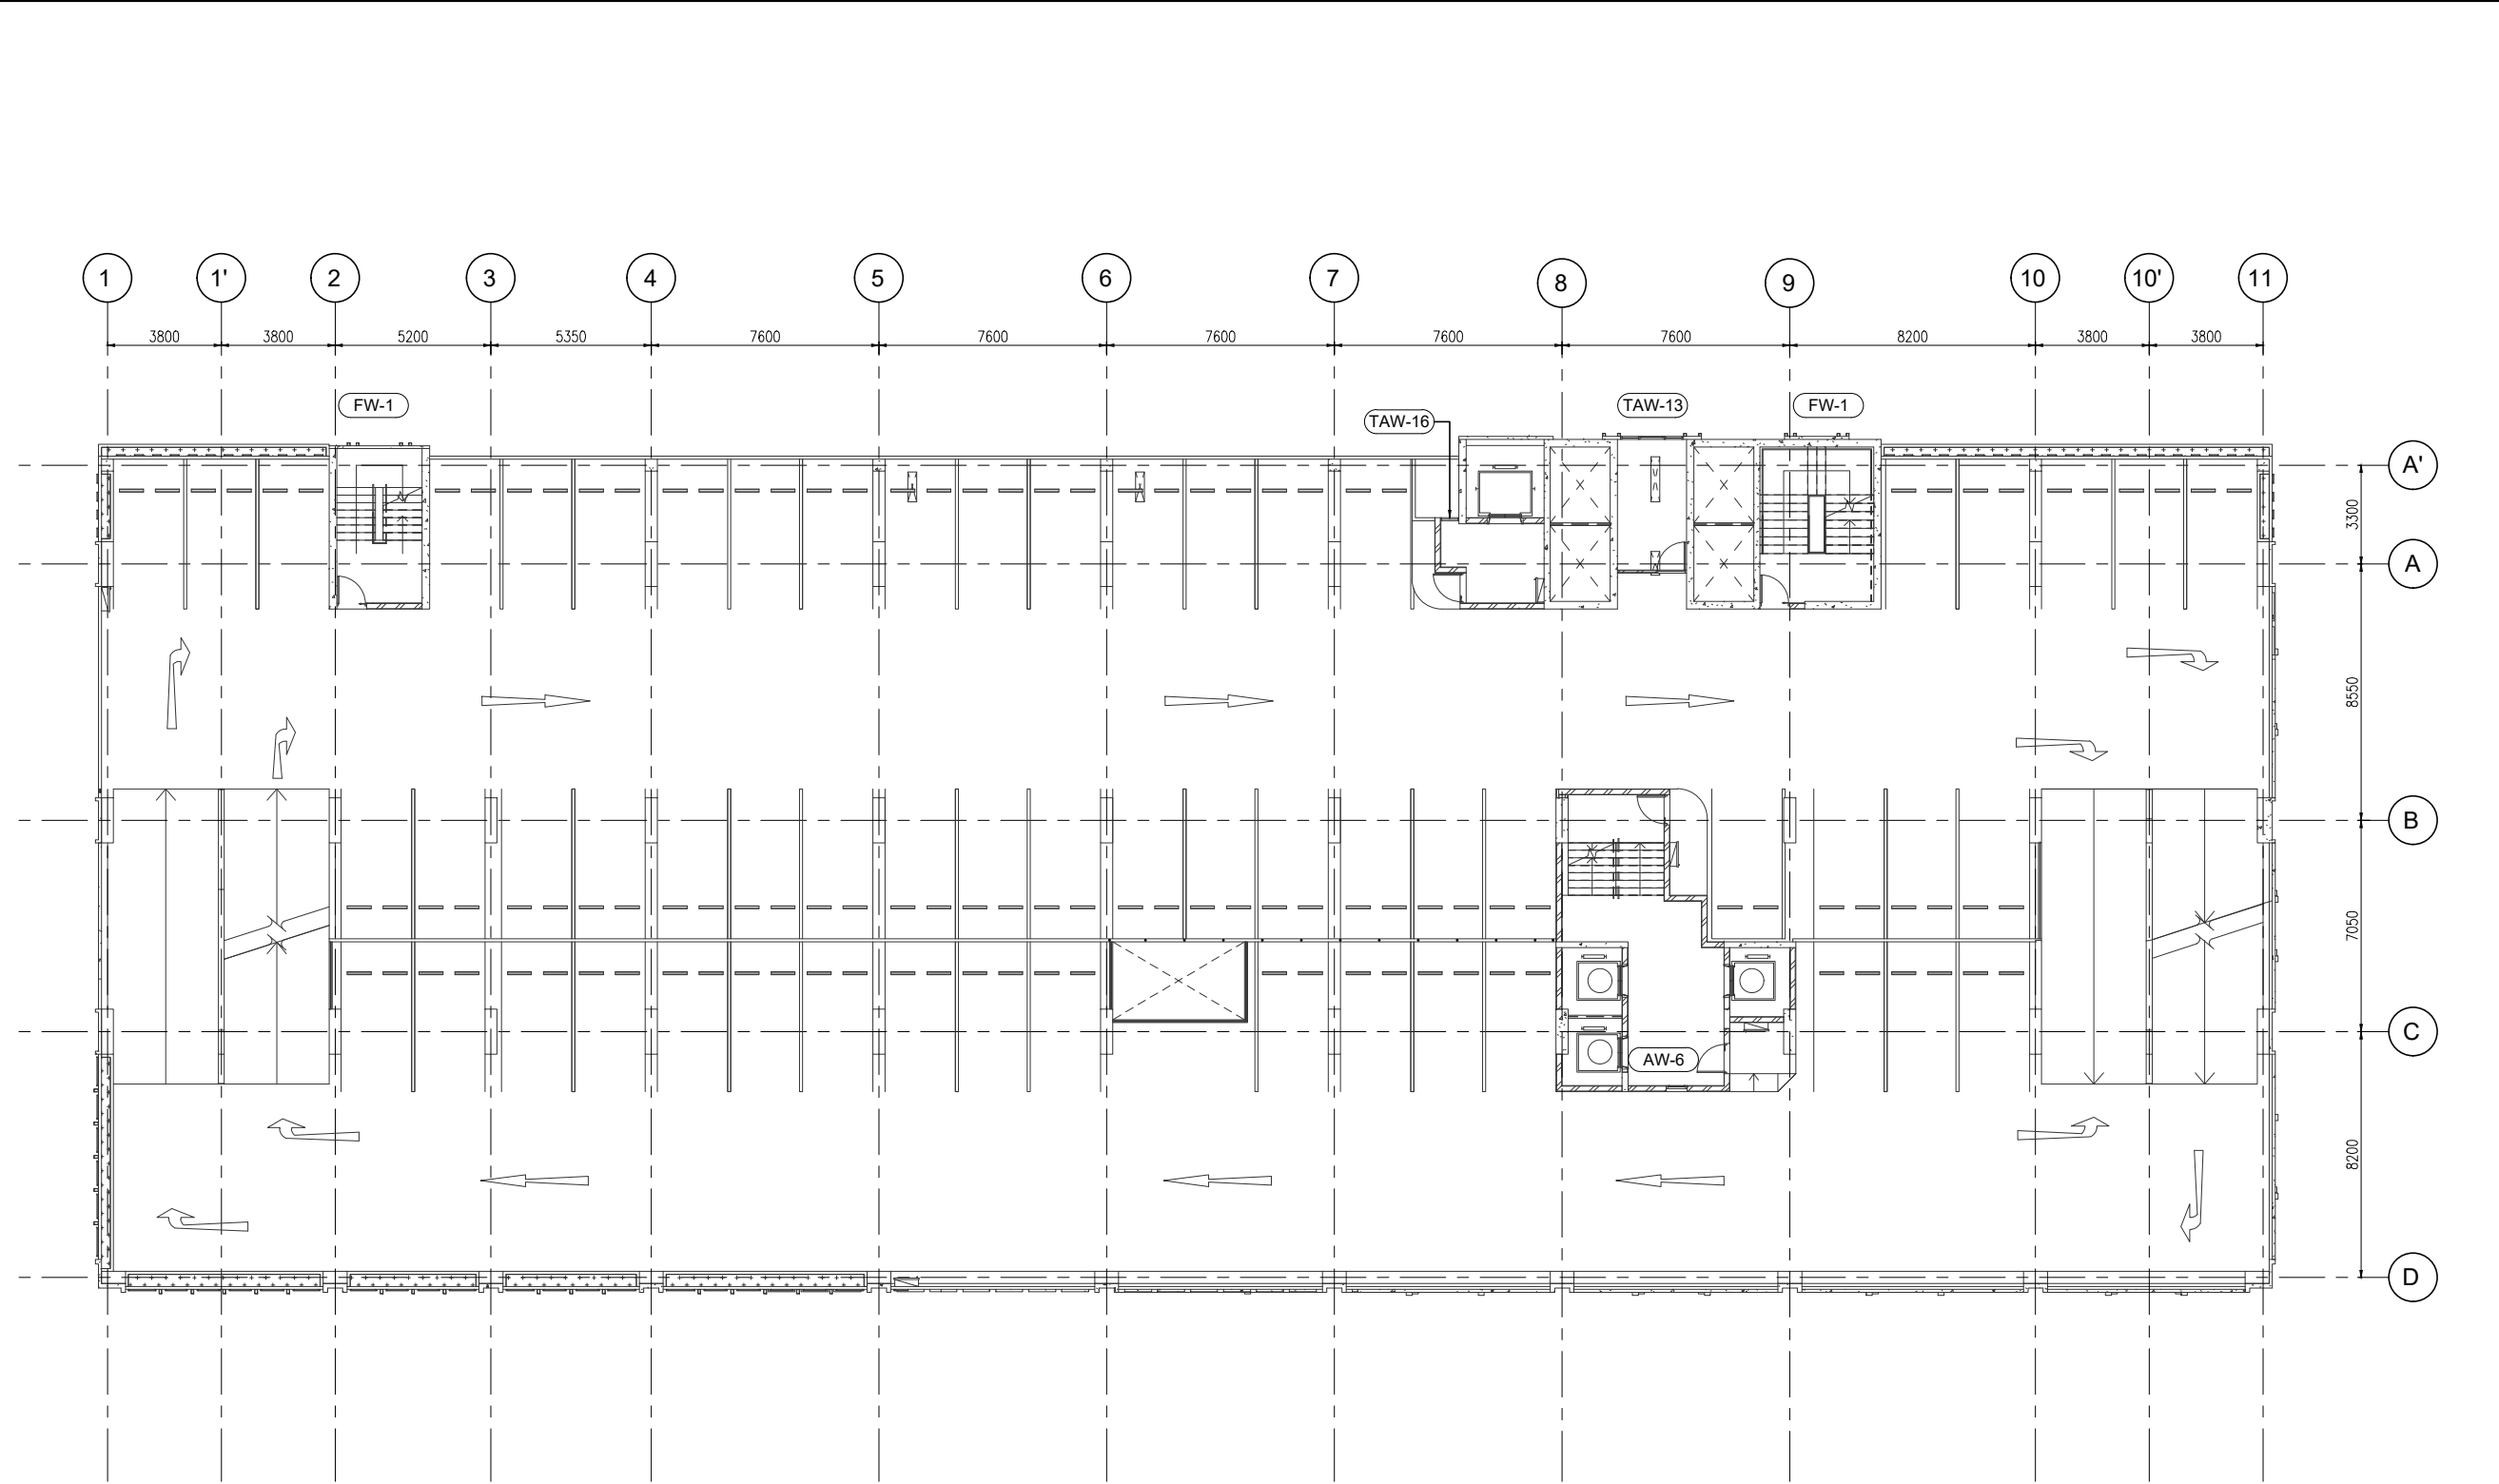



L.P.N. DEVELOPMENT
PUBLIC CO., LTD.
1168/109 36th floor Lumpini Tower
Rama 4 Road Sathorn Bangkok 10120
tel. (662) 2855011-6
fax. (662) 2855017

สัญลักษณ์วัสดุตกแต่ง

วัสดุพื้น

F1 ปูกระเบื้องเซรามิคขนาด 12"x12" พร้อมเบสิคสีผนัง PVC 2"

F2 ปูกระเบื้องเซรามิคขนาด 12"x12" พร้อมเบสิคสีผนัง

F3 ปูกระเบื้องเซรามิคขนาด 12"x12" (สำหรับห้องครัว)

F3A ปูกระเบื้องเซรามิคขนาด 12"x12" (สำหรับห้องครัว)

F4 ปูกระเบื้องเซรามิคขนาด 12"x12"

F4A ปูกระเบื้องเซรามิคขนาด 12"x12" (สำหรับห้องครัว)

F4B ปูกระเบื้องเซรามิคขนาด 12"x12" (สำหรับห้องครัว)

F4C ปูกระเบื้องเซรามิคขนาด 12"x12" (สำหรับห้องครัว)

F5 ปูกระเบื้องเซรามิคขนาด 12"x12" พร้อมเบสิคสีผนัง PVC 2"

F6 พื้นทำด้วยไม้ลามิเนต

F7 พื้นทำด้วยไม้ลามิเนต

F8 พื้นทำด้วยไม้ลามิเนต

F9 พื้นทำด้วยไม้ลามิเนต

F9A พื้นทำด้วยไม้ลามิเนต EPOXY

F10 ทำด้วยปูน INTERIOR (PAI)

F11 ทำด้วยปูน LANDSCAPE

หมายเหตุ ยานยนต์และรถจักรยานยนต์ต้องจอดในที่จอดรถที่กำหนด

วัสดุผนัง

P1 ผนัง ค.ส.ล. ทำด้วยปูน (ภายในภายนอก, ภายใน)

P2 ผนังปูนฉาบเรียบ (สำหรับภายนอก, ภายใน)

P2A ผนังปูนฉาบเรียบ ขนาด 15 ซม. (สำหรับภายนอก, ภายใน)

P3 ปูกระเบื้องเซรามิค 8" x 8" (ในห้องน้ำ)

P4 ผนังฉาบเรียบสีเทา 9 มม. ทำด้วยปูนฉาบเรียบ

P5 ผนัง ค.ส.ล. ผนังปูนฉาบเรียบ

P5A ผนัง ค.ส.ล. ผนังปูนฉาบเรียบ

P6 ผนัง ค.ส.ล. ผนังปูนฉาบเรียบ

P7 ผนัง ค.ส.ล. ผนังปูนฉาบเรียบ

P8 ผนังปูนฉาบเรียบ

CURTAIN WALL & FACADE CONTRACTOR :



ISO.9002
KIM YOO SENG

41/8 RAMA 3 ROAD, CHONG-NONSEE, YANNAWA, BANGKOK 10120, THAILAND
TEL : 294-6291 - 8 FAX : (662) 294-1744

REVISION

NO.	DESCRIPTION	DATE
1		
2		
3		
4		
5		
6		
7		

PROJECT :



LUMPINI
TOWER B
VIBHAVADI-SHATUPHAK

PROJECT NO : 1802 LPark-VC


AS-BUILT DRAWING

DRAWING TITLE :

3rd FLOOR PLAN
@ TOWER B

DRAWN :	UDOMSAK.P	
CHECKED :	SANGUAN	
DATE :	10/07/2562	
SHEET NO.	DWG. NO.	Rev.
	PL.04	-

These drawings are the property of P.A. Design Co., Ltd. and not to be used or reproduced without specific permission.

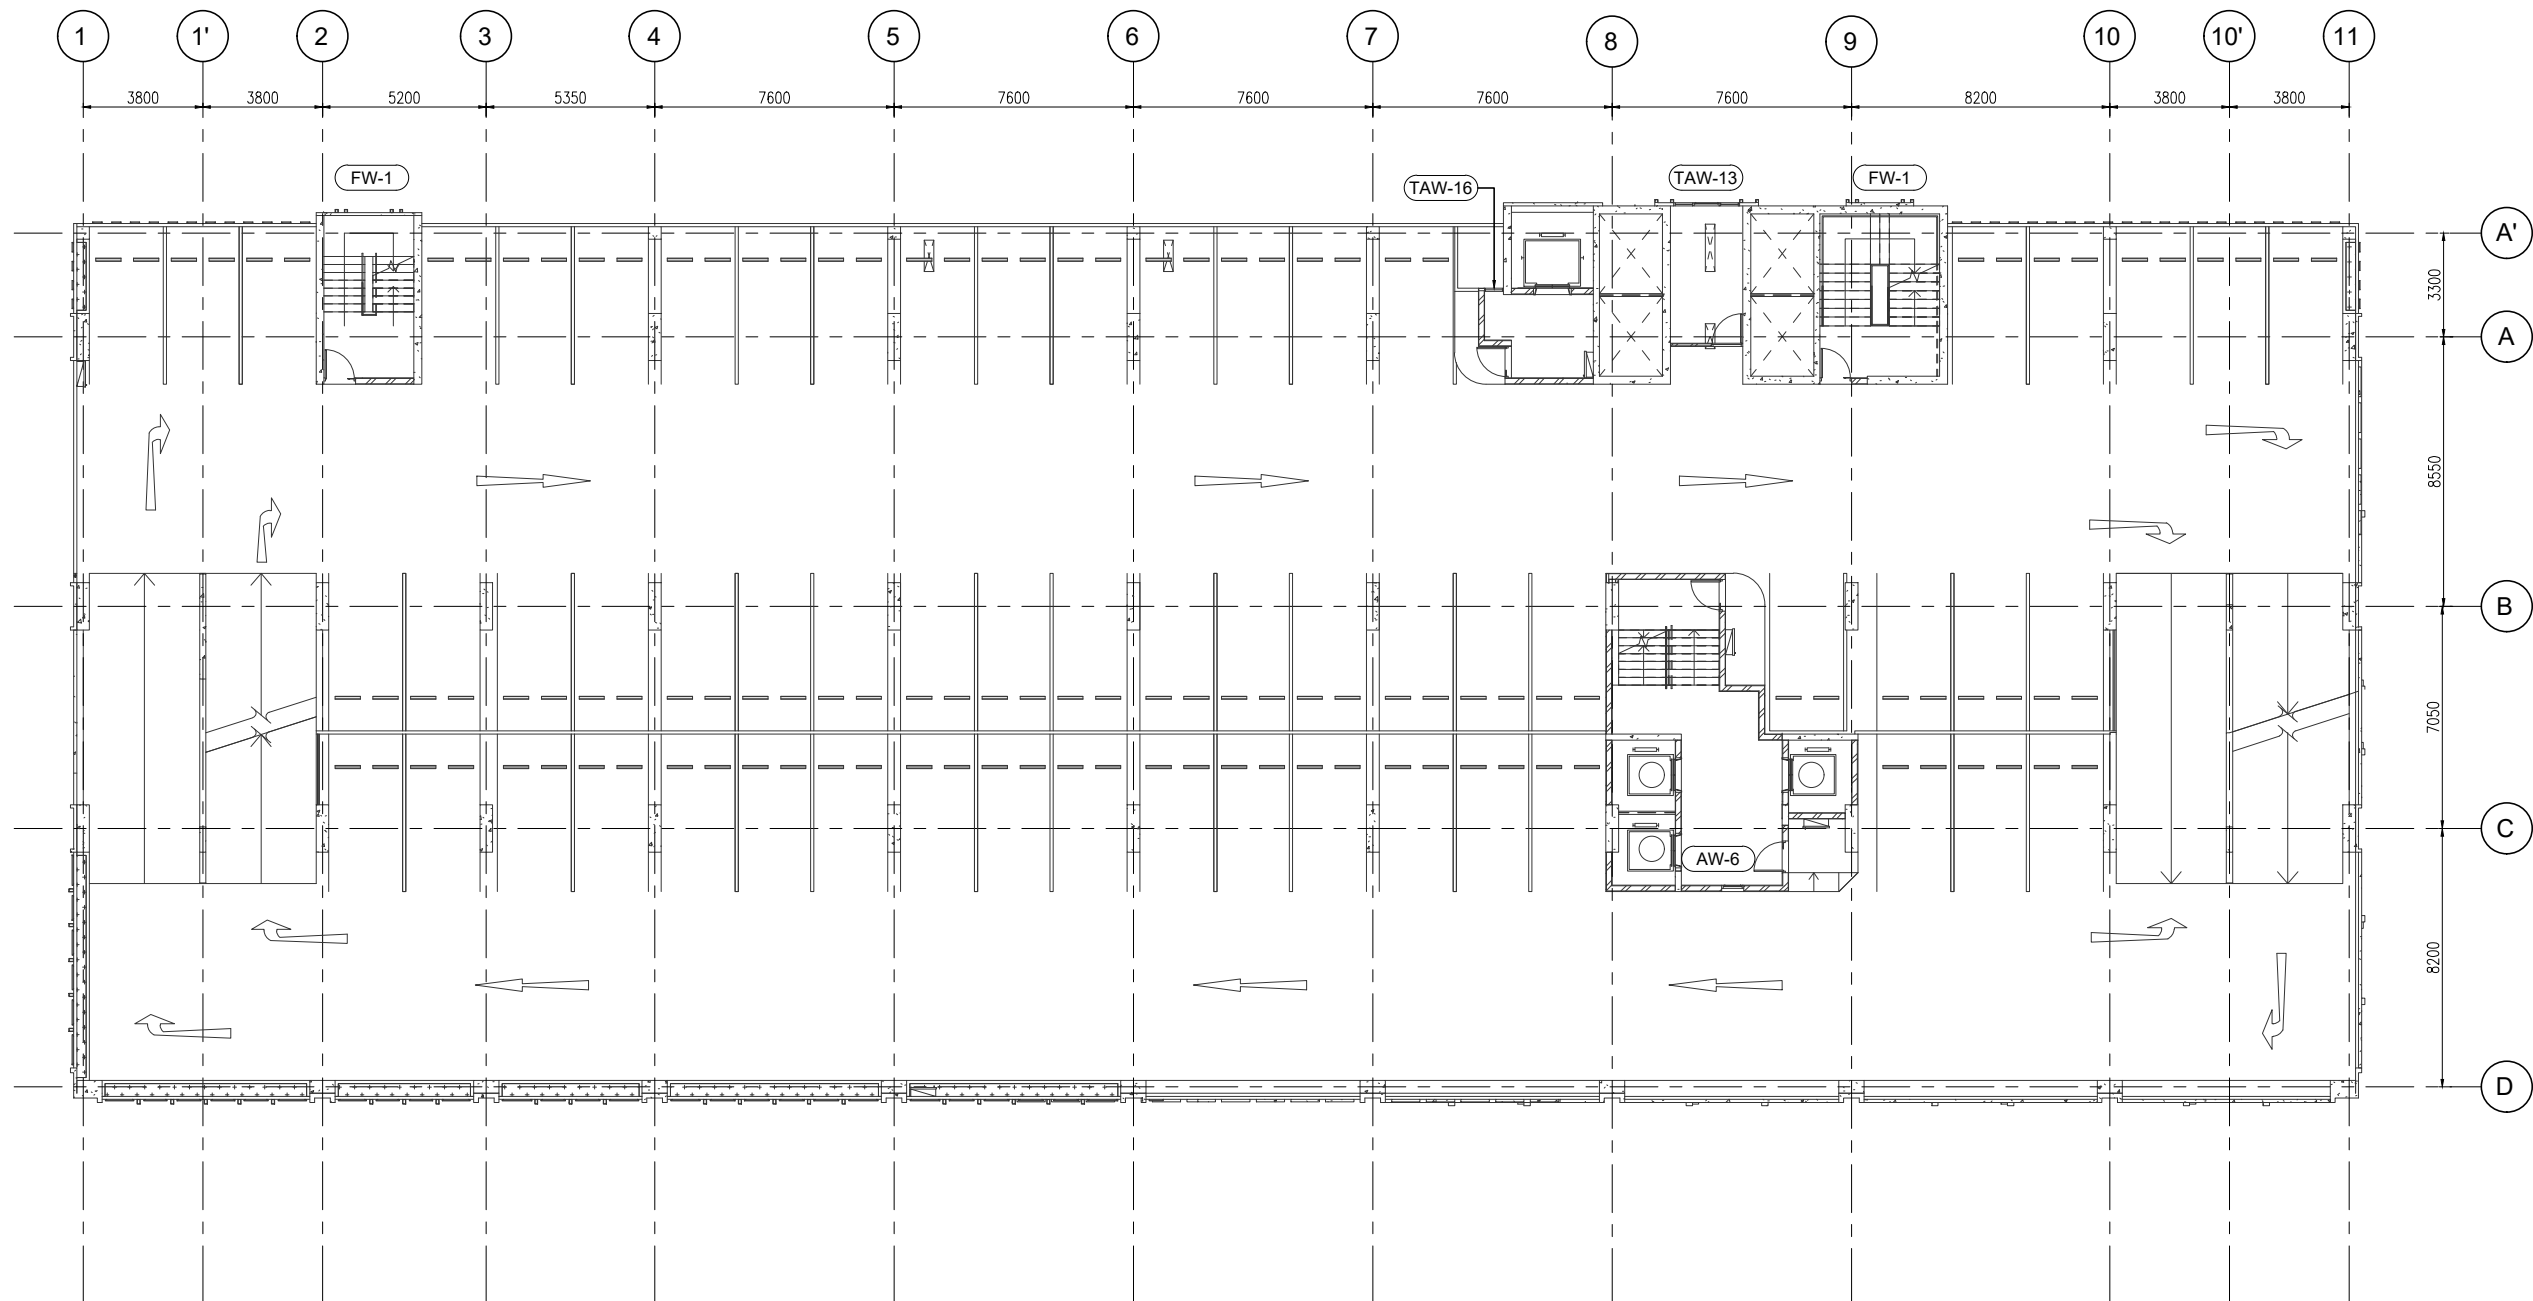

สัญลักษณ์วัสดุตกแต่ง

วัสดุพื้น

- F1 ปูกระเบื้องเซรามิคขนาด 12"x12" พื้นบริเวณลิฟต์ PVC 2"
- F2 ปูกระเบื้องเซรามิคขนาด 12"x12" พื้นบริเวณและ
รอบๆ ลิฟต์ พื้นซีเมนต์ขัดมัน
- F3 ปูกระเบื้องเซรามิคขนาด 12"x12" (สำหรับลิฟต์)
- F3A ปูกระเบื้องเซรามิคขนาด 12"x12" (สำหรับลิฟต์)
- F4 ปูกระเบื้องเซรามิคขนาด 12"x12"
- F4A ปูกระเบื้องเซรามิคขนาด 12"x12" (สำหรับลิฟต์)
- F4B ปูกระเบื้องเซรามิคขนาด 12"x12" (สำหรับลิฟต์)
- F4C ปูกระเบื้องเซรามิคขนาด 12"x12" (สำหรับลิฟต์)
- F5 ปูกระเบื้องเซรามิคขนาด 12"x12" พื้นบริเวณลิฟต์ PVC 2"
- F6 พื้นซีเมนต์ขัดมัน
- F7 พื้นซีเมนต์ขัดมัน
- F8 พื้นซีเมนต์ขัดมัน
- F9 พื้นซีเมนต์ขัดมัน
- F9A พื้นซีเมนต์ขัดมัน EPOXY
- F10 ทำฝ้าดูแบบ INTERIOR (PAI)
- F11 ทำฝ้าดูแบบ LANDSCAPE
- หมายเหตุ ยานพาหนะต้องจอดบริเวณที่ระบุไว้บนแผนที่

วัสดุผนัง

- P1 ผนัง ค.ส.ล. สำเร็จรูป (ทาสีภายนอก, ภายใน)
- P2 ฐานปูนฉาบเรียบ (สำหรับภายนอก, ภายใน)
- P2A ฐานปูนฉาบเรียบ หนา 15 ซม. (สำหรับภายนอก, ภายใน)
- P3 ปูกระเบื้องเซรามิค 8" x 8" (บริเวณลิฟต์)
- P4 ผนังซีเมนต์ขัดมัน 9 มม. ทำช่องระบายอากาศ
โดยวางเหล็กตามแนวนอน
- P5 ผนัง ค.ส.ล. ฐานปูนฉาบเรียบ
- P5A ผนัง ค.ส.ล. พื้นซีเมนต์
- P6 ผนัง ค.ส.ล. เบลีตซ์ขัดมันให้เรียบเนียน
- P7 ผนัง ค.ส.ล. เบลีตซ์ขัดมันให้เรียบเนียน
- P8 ผนังบุวัสดุตามตัวอย่าง

CURTAIN WALL & FACADE CONTRACTOR :



ISO.9002


KIM YOO SENG

41/8 RAMA 3 ROAD, CHONG-NONSEE, YANNAWA, BANGKOK 10120, THAILAND
TEL : 294-6291 - 8 FAX : (662) 294-1744

REVISION

NO.	DESCRIPTION	DATE
1		
2		
3		
4		
5		
6		
7		

PROJECT :

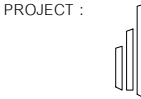

LUMPINI
TOWER B

VIBHAVADI-SHATUOHAK

PROJECT NO : 1802 LPark-VC


AS-BUILT DRAWING

DRAWING TITLE :

4th- 6th FLOOR PLAN
@ TOWER B

DRAWN :	UDOMSAK.P	
CHECKED :	SANGUAN	
DATE :	10/07/2562	
SHEET NO.	DWG. NO.	Rev.
	PL.05	-

These drawings are the property of P.A. Design
Co., Ltd.
and not to be used or reproduced without
specific permission.

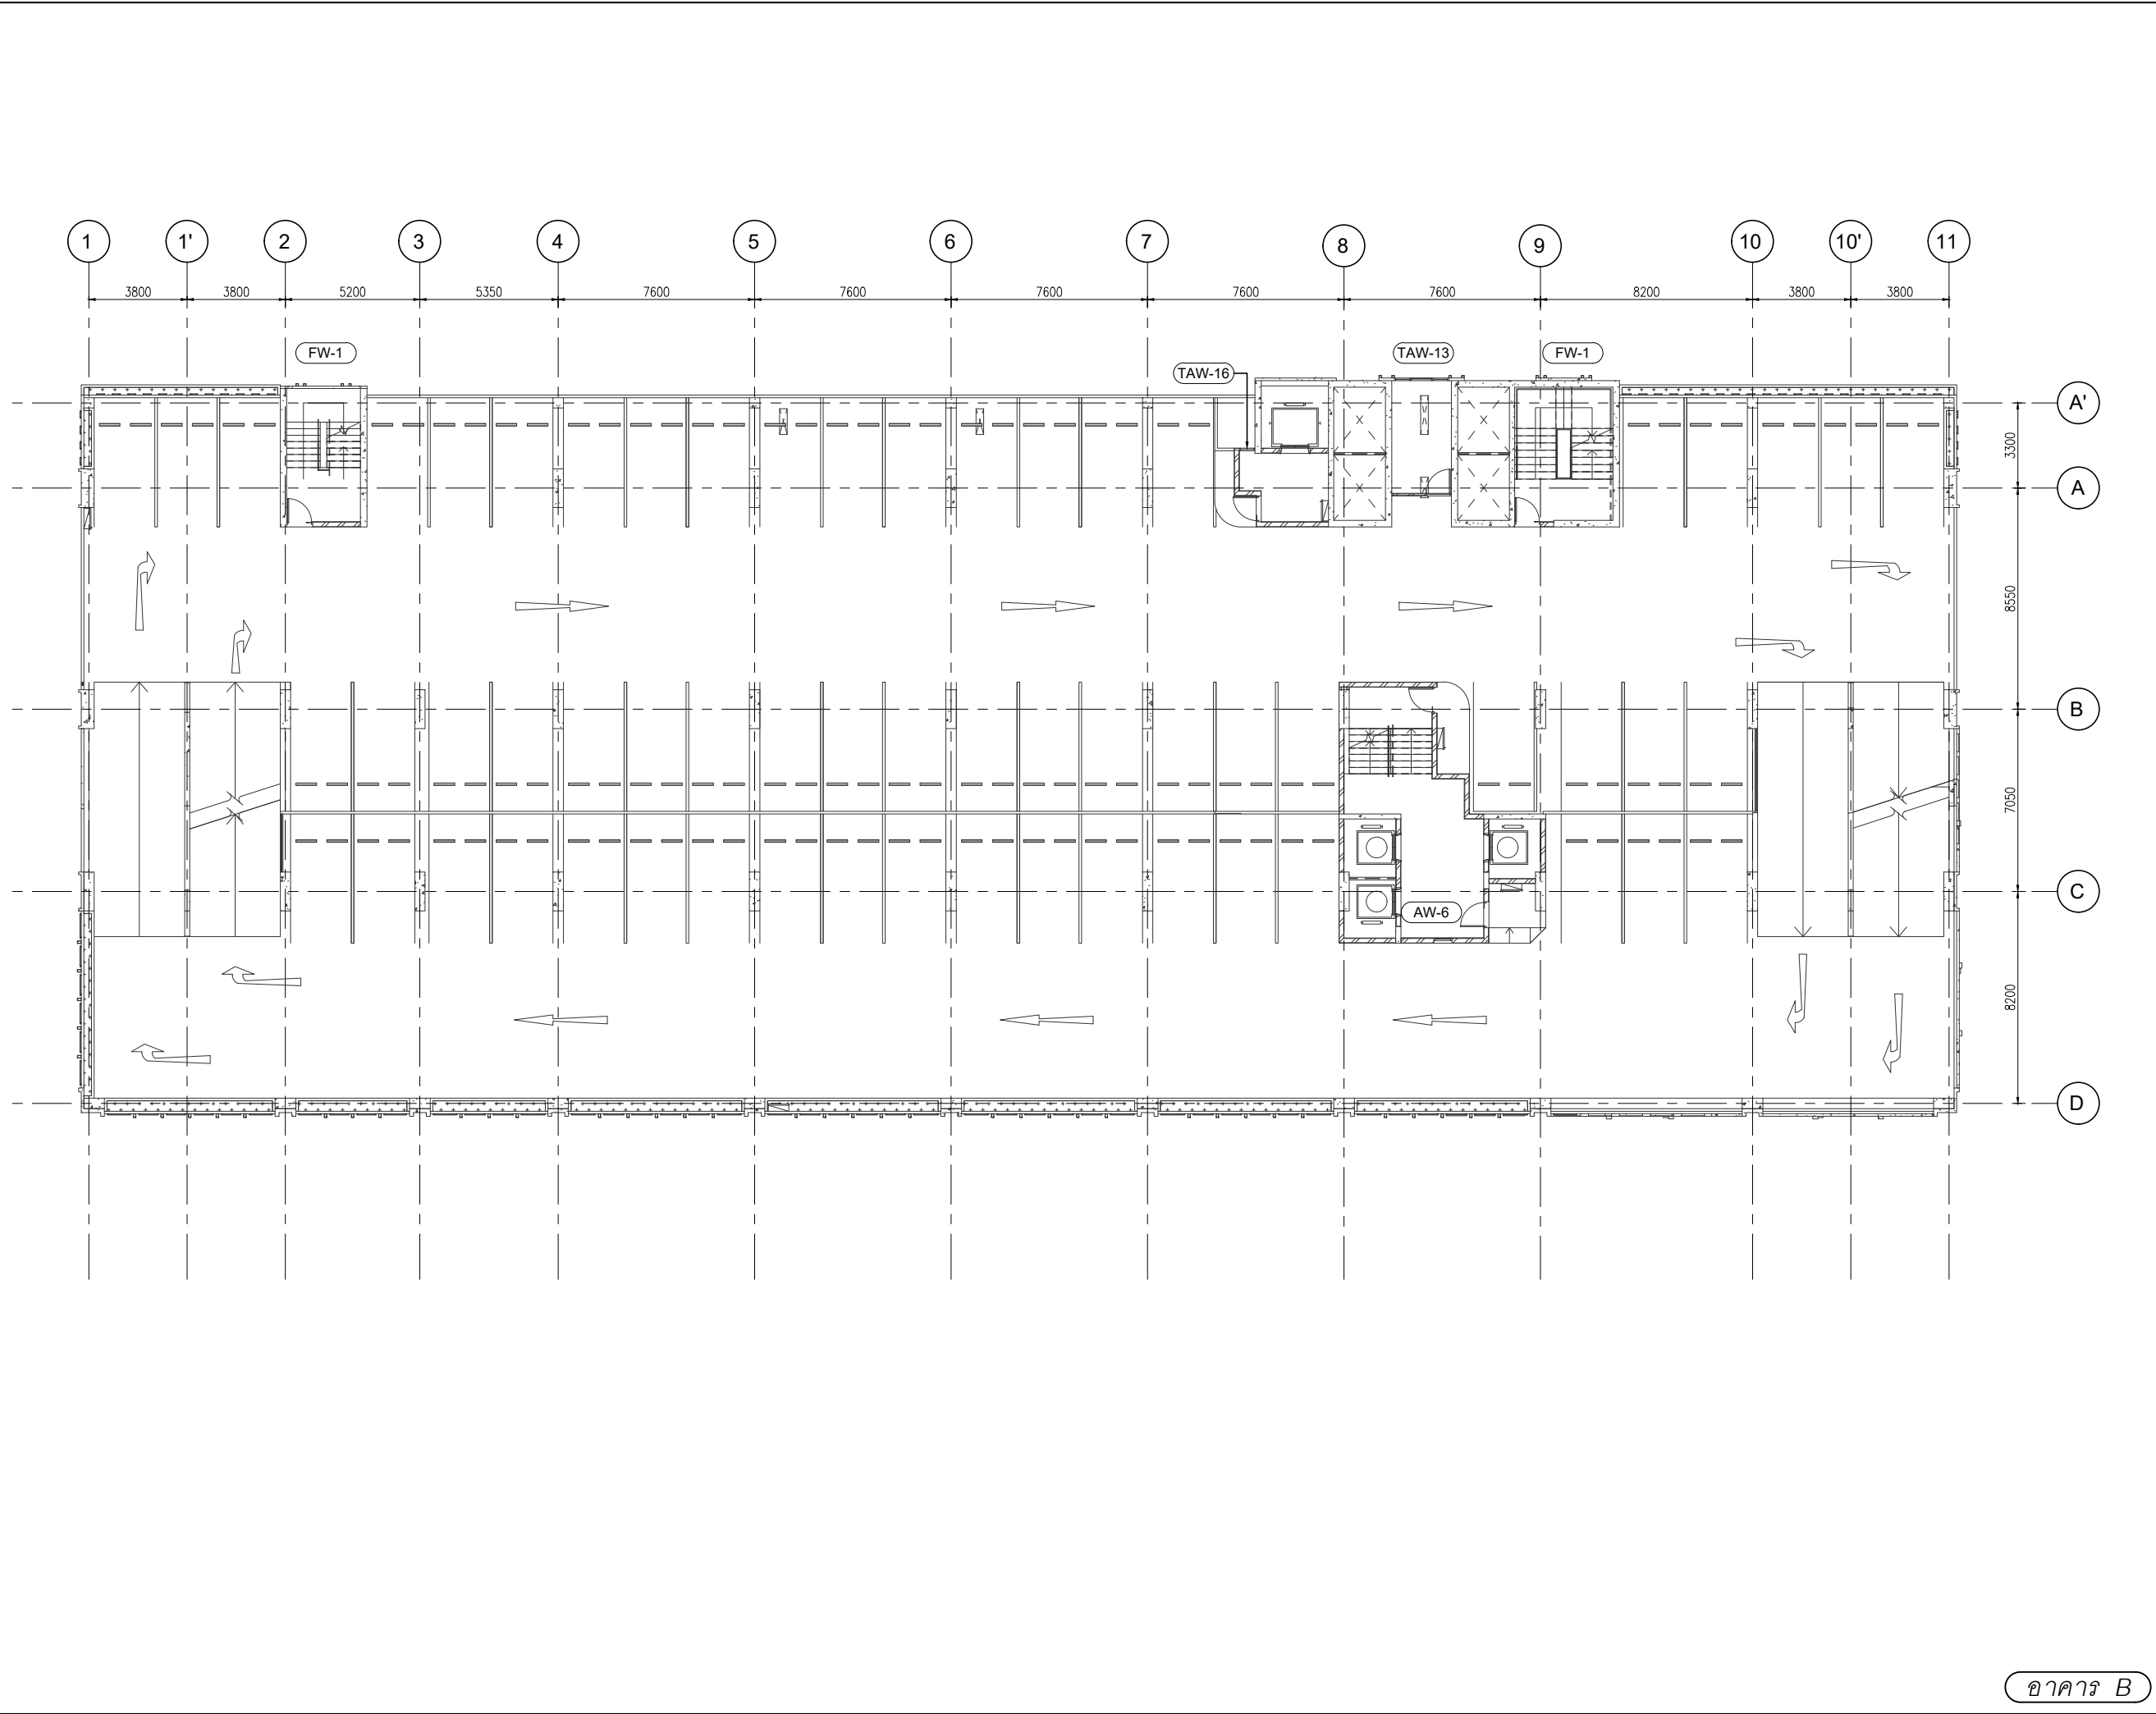



L.P.N. DEVELOPMENT
PUBLIC CO., LTD.
1168/109 36th floor Lumpini Tower
Rama 4 Road Sathorn Bangkok 10120
tel. (662) 2855011-6
fax. (662) 2855017

สัญลักษณ์วัสดุตกแต่ง

วัสดุพื้น

F1 ปูกระเบื้องเซรามิคขนาด 12"x12" พร้อมเบสิคสีผนัง PVC 2"

F2 ปูกระเบื้องเซรามิคขนาด 12"x12" พร้อมเบสิคสีผนัง และ

ขอบทำไม้สีเบสิคสีผนัง

F3 ปูกระเบื้องเซรามิคขนาด 12"x12" (สำหรับห้องครัว)

F3A ปูกระเบื้องเซรามิคขนาด 12"x12" (สำหรับห้องครัว)

F4 ปูกระเบื้องเซรามิคขนาด 12"x12"

F4A ปูกระเบื้องเซรามิคขนาด 12"x12" (สำหรับห้องครัว)

F4B ปูกระเบื้องเซรามิคขนาด 12"x12" (สำหรับห้องครัว)

F4C ปูกระเบื้องเซรามิคขนาด 12"x12" (สำหรับห้องครัว)

F5 ปูกระเบื้องเซรามิคขนาด 12"x12" พร้อมเบสิคสีผนัง PVC 2"


วัสดุผนัง

P1 ผนัง ค.ส.ล. ทำไม้ดูแบบ (ทาสีภายนอก, ภายใน)

P2 ผนังปูนฉาบเรียบ (สำหรับภายนอก, ภายใน)

P2A ผนังปูนฉาบเรียบ ขนาด 15 ซม. (สำหรับภายนอก, ภายใน)

P3 ปูกระเบื้องเซรามิค 8" x 8" (สำหรับปูผนัง)

P4 ผนังปูนฉาบเรียบ ขนาด 9 ซม. ทำไม้ดูแบบสีผนัง

โครงสร้างคาน้ำทิ้ง

P5 ผนัง ค.ส.ล. ผนังปูนฉาบเรียบ

P5A ผนัง ค.ส.ล. ผนังปูนฉาบเรียบ

P6 ผนัง ค.ส.ล. ผนังปูนฉาบเรียบ

P7 ผนัง ค.ส.ล. ผนังปูนฉาบเรียบ

P8 ผนังปูนฉาบเรียบ

CURTAIN WALL & FACADE CONTRACTOR :


ISO.9002
KIM YOO SENG

41/8 RAMA 3 ROAD, CHONG-NONSEE, YANNAWA, BANGKOK 10120, THAILAND
TEL : 294-6291 - 8 FAX : (662) 294-1744

REVISION

NO.	DESCRIPTION	DATE
1		
2		
3		
4		
5		
6		
7		

PROJECT :



LUMPINI
TOWER B
VIBHAVADI-SATHORN


PROJECT NO : 1802 LPark-VC

AS-BUILT DRAWING

DRAWING TITLE :
7th FLOOR PLAN
@ TOWER B

DRAWN :	UDOMSAK.P	
CHECKED :	SANGUAN	
DATE :	10/07/2562	
SHEET NO.	DWG. NO.	Rev.
	PL.06	-

These drawings are the property of P.A. Design Co., Ltd. and not to be used or reproduced without specific permission.

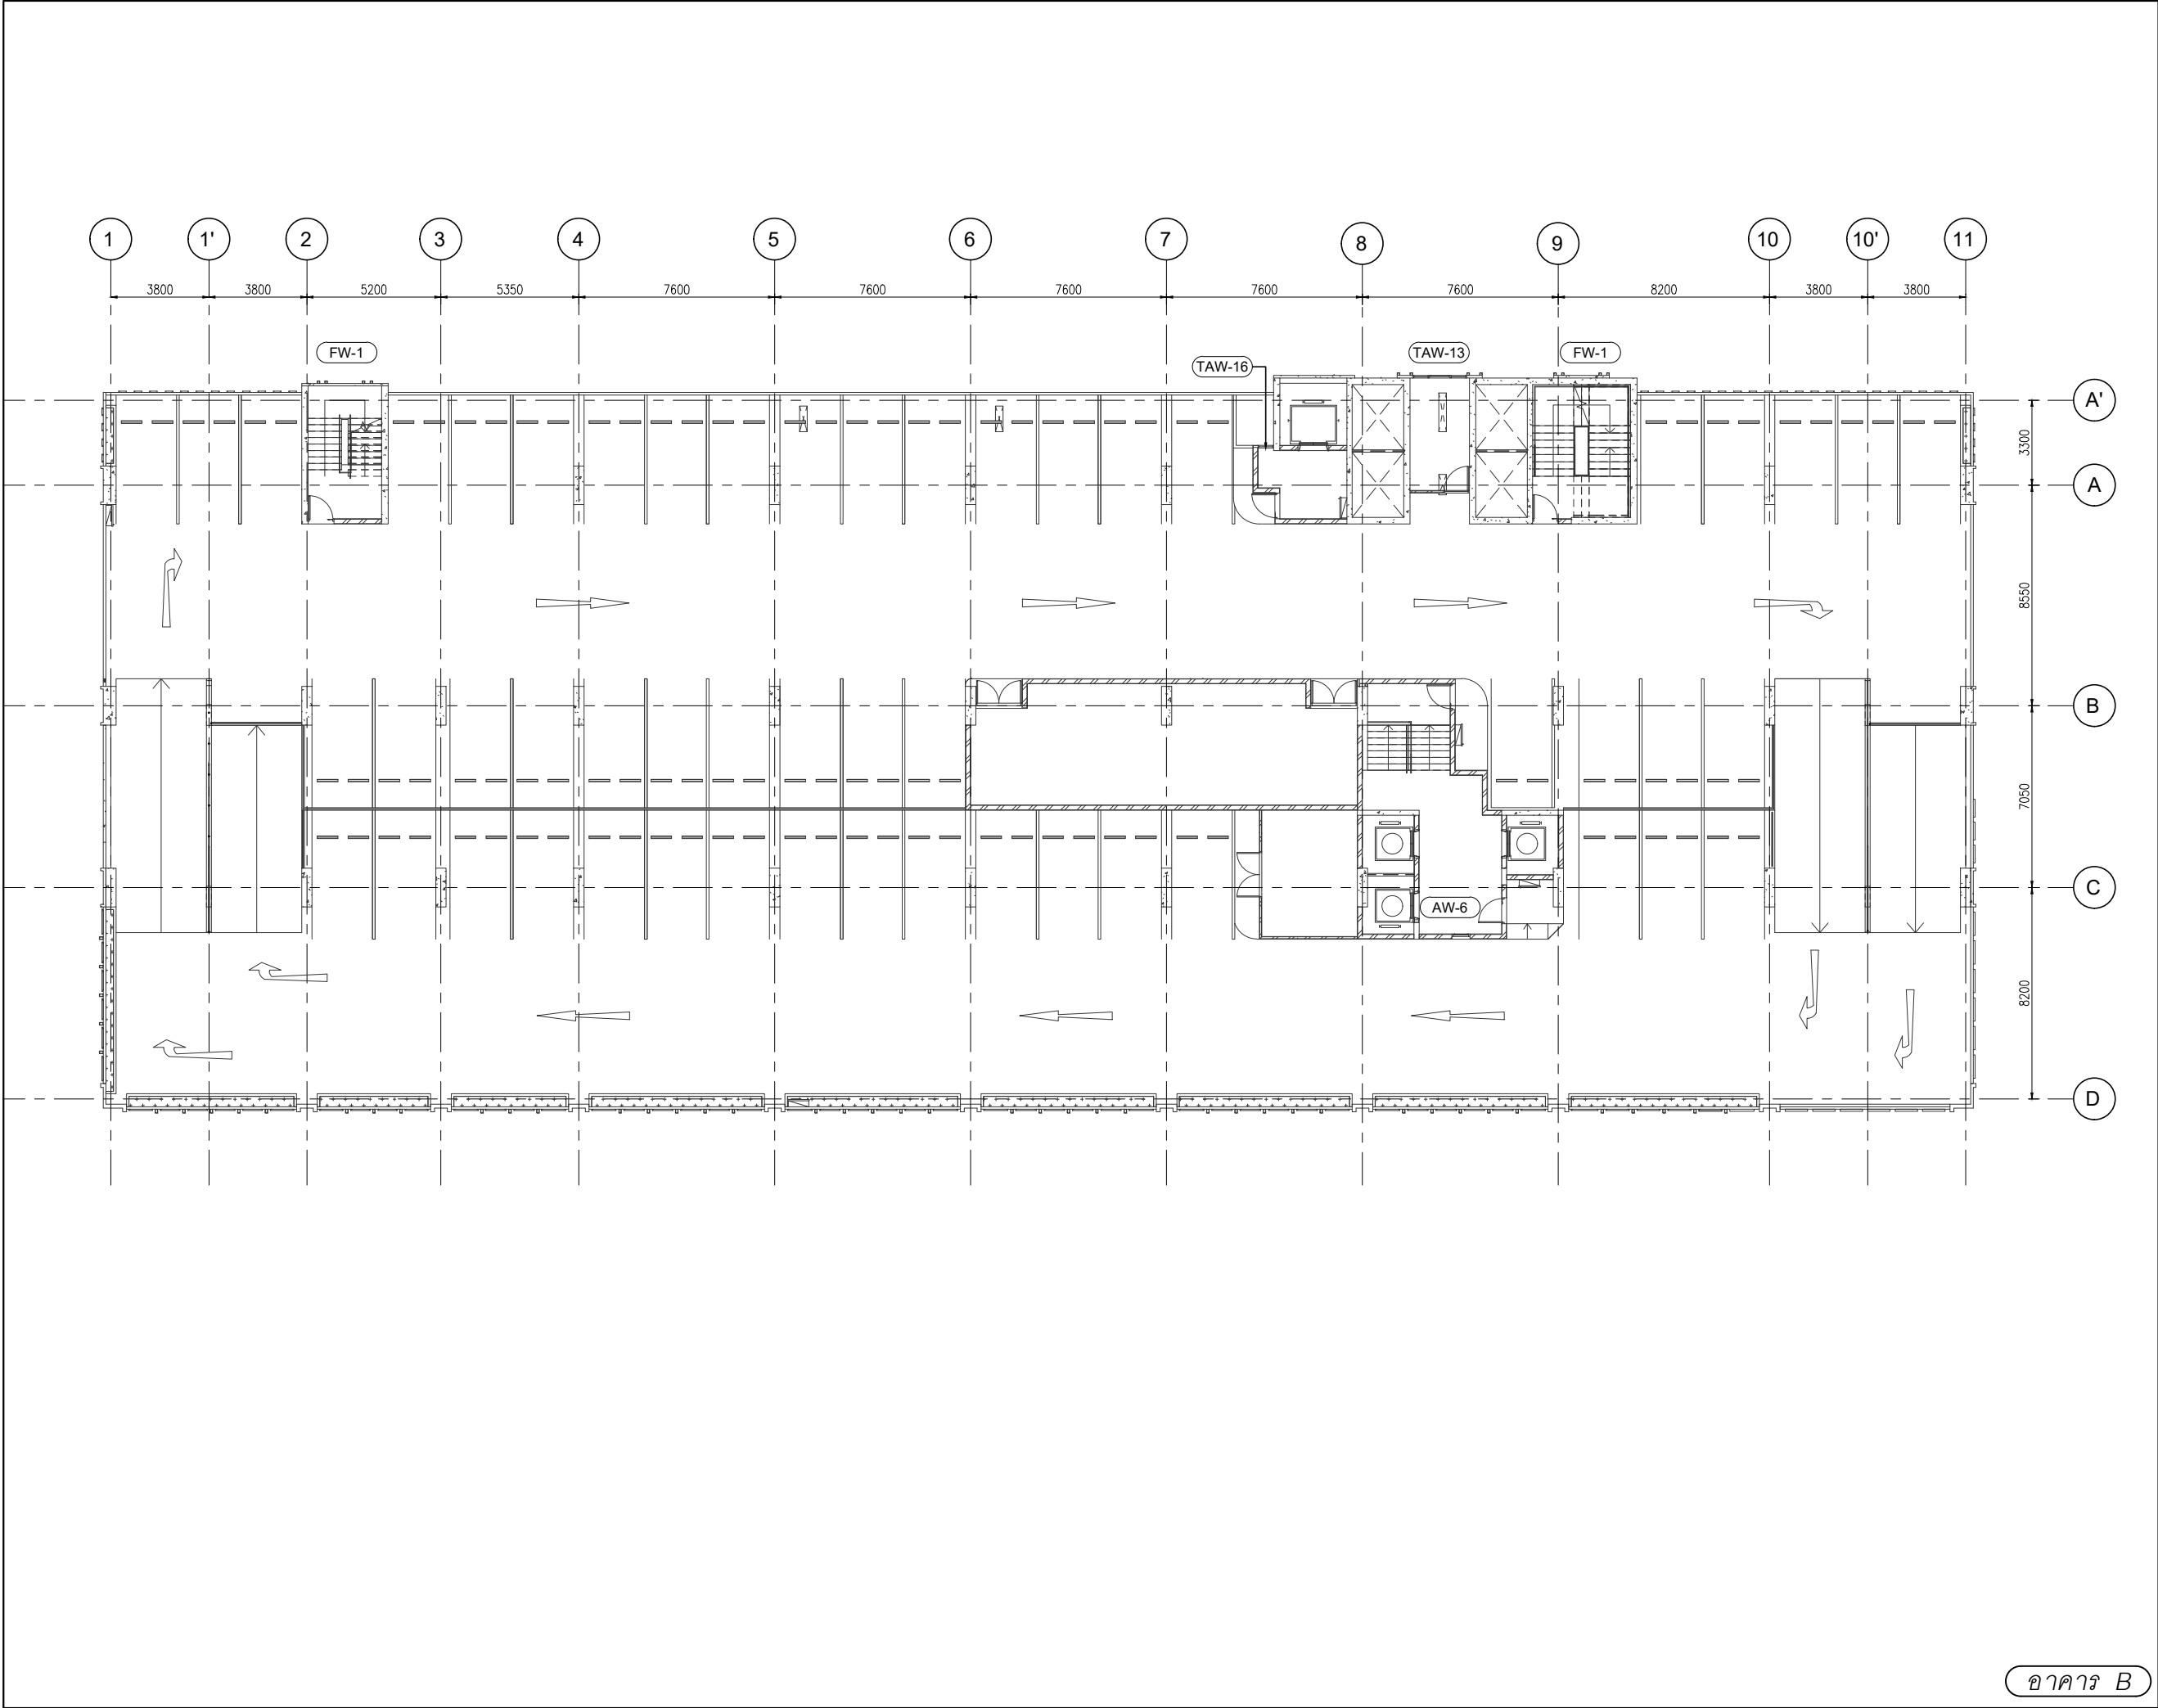

สัญลักษณ์วัสดุตกแต่ง

วัสดุพื้น

- F1 ปูกระเบื้องเซรามิคขนาด 12"x12" พื้นผิวเงา PVC 2"
F2 ปูกระเบื้องเซรามิคขนาด 12"x12" พื้นผิวเงาและ
ขอบทำด้วยหินแกรนิต
F3 ปูกระเบื้องเซรามิคขนาด 12"x12" (สำหรับห้องน้ำ)
F3A ปูกระเบื้องเซรามิคขนาด 12"x12" (สำหรับห้องน้ำ)
F4 ปูกระเบื้องเซรามิคขนาด 12"x12"
F4A ปูกระเบื้องเซรามิคขนาด 12"x12" (สำหรับห้องน้ำ)
F4B ปูกระเบื้องเซรามิคขนาด 12"x12" (สำหรับห้องน้ำ)
F4C ปูกระเบื้องเซรามิคขนาด 12"x12" (สำหรับห้องน้ำ)
F5 ปูกระเบื้องเซรามิคขนาด 12"x12" พื้นผิวเงา PVC 2"

วัสดุผนัง

- P1 ผนัง ค.ส.ล. ทำด้วยปูน (ทาสีขาว, ภายนอก)
P2 ผนังปูนฉาบ (สำหรับภายนอก, ภายนอก)
P2A ผนังปูนฉาบ (หนา 15 มม. (สำหรับภายนอก, ภายนอก)
P3 ปูกระเบื้องเซรามิค 8" x 8" (สำหรับผนัง)
P5A ผนัง ค.ส.ล. พื้นผิวเงา
P6 ผนัง ค.ส.ล. พื้นผิวเงา (สำหรับผนัง)
P7 ผนัง ค.ส.ล. พื้นผิวเงา (สำหรับผนัง)
P8 ผนังปูนฉาบด้วยปูน

CURTAIN WALL & FACADE CONTRACTOR :



41/8 RAMA 3 ROAD, CHONG-NONSEE, YANNAWA, BANGKOK 10120, THAILAND
TEL : 294-6291 - 8 FAX : (662) 294-1744

REVISION

NO.	DESCRIPTION	DATE
1		
2		
3		
4		
5		
6		
7		

PROJECT :



PROJECT NO : 1802 LPark-VC

AS-BUILT DRAWING


DRAWING TITLE :

8th FLOOR PLAN
@ TOWER B

DRAWN :	UDOMSAK.P	
CHECKED :	SANGUAN	
DATE :	10/07/2562	
SHEET NO.	DWG. NO.	Rev.
	PL.07	-

These drawings are the property of P.A. Design
Co., Ltd.
and not to be used or reproduced without
specific permission.

อาคาร B

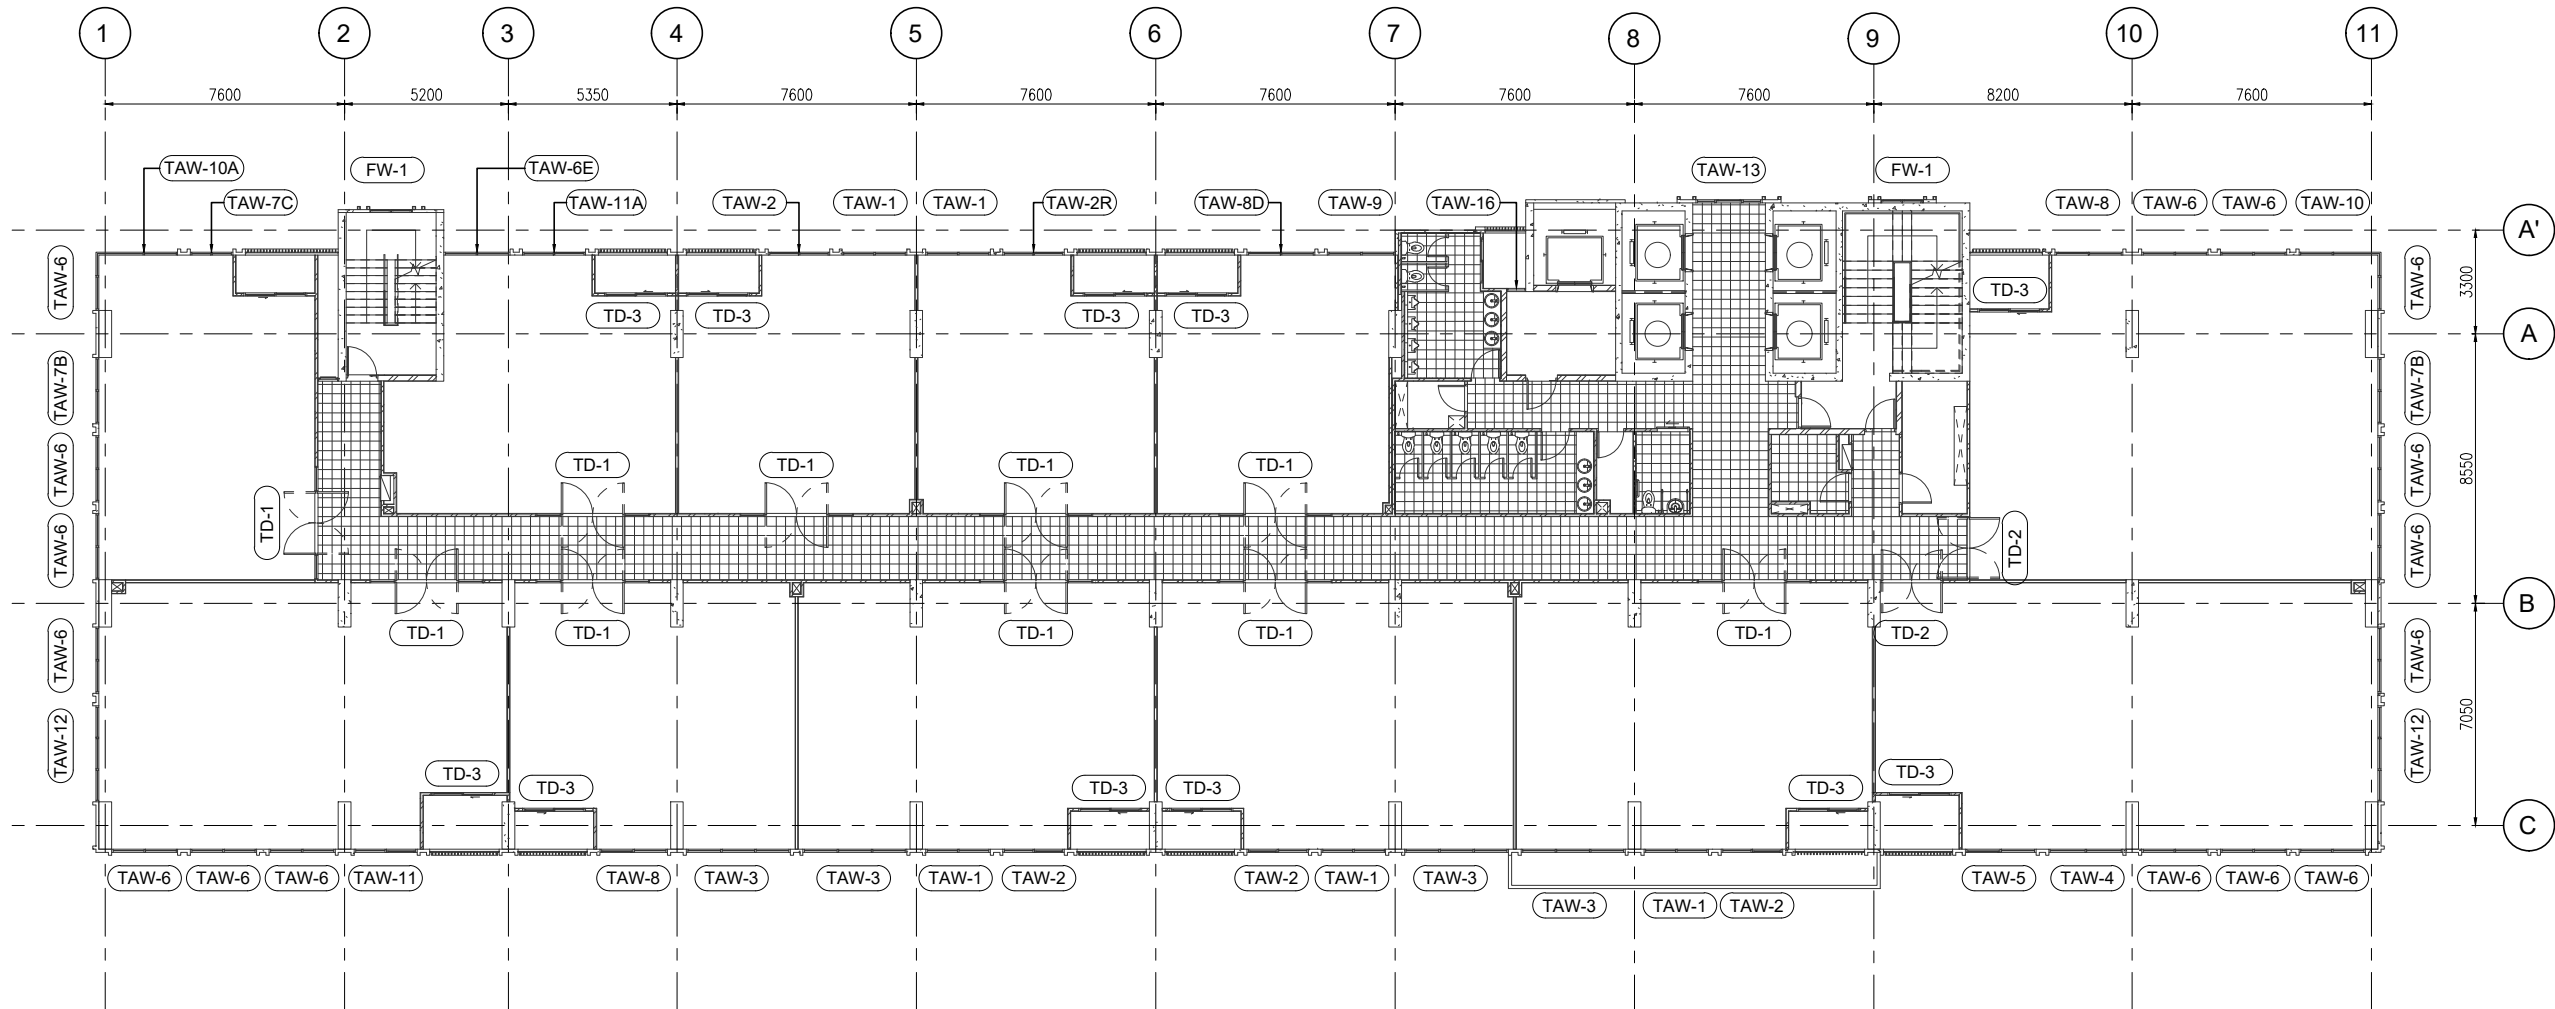

สัญลักษณ์วัสดุตกแต่ง

วัสดุพื้น

- F1 ปูกระเบื้องเซรามิคขนาด 12"x12" พร้อมผิวเงา PVC 2"
F2 ปูกระเบื้องเซรามิคขนาด 12"x12" พร้อมผิวเงาและ
ขอบทำผิวพื้นแบบขัดมัน
F3 ปูกระเบื้องเซรามิคขนาด 12"x12" (สำหรับห้องน้ำ)
F3A ปูกระเบื้องเซรามิคขนาด 12"x12" (สำหรับห้องน้ำ)
F4 ปูกระเบื้องเซรามิคขนาด 12"x12"
F4A ปูกระเบื้องเซรามิคขนาด 12"x12" (สำหรับห้องน้ำ)
F4B ปูกระเบื้องเซรามิคขนาด 12"x12" (สำหรับห้องน้ำ)
F4C ปูกระเบื้องเซรามิคขนาด 12"x12" (สำหรับห้องน้ำ)
F5 ปูกระเบื้องเซรามิคขนาด 12"x12" พร้อมผิวเงา PVC 2"
F6 พื้นทำผิวพื้นแบบขัดมัน
F7 พื้นทำผิวพื้นแบบขัดมัน
F8 พื้นทำผิวพื้นแบบขัดมัน
F9 พื้นทำผิวพื้นแบบขัดมัน
F9A พื้นทำผิวพื้นแบบขัดมัน
F10 ทำผิวปูนแบบ INTERIOR (PAI)
F11 ทำผิวปูนแบบ LANDSCAPE

วัสดุผนัง

- P1 ผนัง ค.ส.ล. ทำผิวปูน (ทาสีภายนอก, ภายใน)
P2 ฐานปูนเรียบทาสี (สำหรับภายนอก, ภายใน)
P2A ฐานปูนเรียบทาสี ขนาด 15 ซม. (สำหรับภายนอก, ภายใน)
P3 ปูกระเบื้องเซรามิค 8"x8" (สำหรับภายใน)
P4 ผนังเรียบทาสีขนาด 9 มม. ทำผิวปูนเรียบทาสี
โครงสร้างภายใน
P5 ผนัง ค.ส.ล. ฐานปูนเรียบทาสี
P5A ผนัง ค.ส.ล. พื้นผิวเรียบ
P6 ผนัง ค.ส.ล. พื้นผิวเรียบทาสี
P7 ผนัง ค.ส.ล. พื้นผิวเรียบทาสี
P8 ผนังปูนฉาบผิวเรียบ

CURTAIN WALL & FACADE CONTRACTOR :



41/8 RAMA 3 ROAD, CHONG-NOHSEE, YANNAWA, BANGKOK 10120, THAILAND
TEL. : 294-6291 - 8 FAX : (662) 294-1744

REVISION

NO.	DESCRIPTION	DATE
1		
2		
3		
4		
5		
6		
7		

PROJECT :



PROJECT NO : 1802 LPark-VC

AS-BUILT DRAWING

DRAWING TITLE :

9th FLOOR PLAN
@ TOWER B

DRAWN :	UDOMSAK.P		
CHECKED :	SANGUAN		
DATE :	10/07/2562		
SHEET NO.	DWG. NO.	Rev.	
	PL.08	-	

These drawings are the property of P.A. Design Co., Ltd. and not to be used or reproduced without specific permission.



L.P.N. DEVELOPMENT
PUBLIC CO., LTD.
1168/109 36th floor Lumpini Tower
Rama 4 Road Sathorn Bangkok 10120
tel. (662) 2855011-6
fax. (662) 2855017

สัญลักษณ์วัสดุตกแต่ง

วัสดุพื้น

- F1 ปูกระเบื้องเซรามิคขนาด 12"x12" พร้อมเบสิคชนิด PVC 2"
F2 ปูกระเบื้องเซรามิคขนาด 12"x12" พร้อมเบสิคและ
ขอบทำผิวพื้นแบบขัดมัน
F3 ปูกระเบื้องเซรามิคขนาด 12"x12" (สำหรับห้องครัว)
F3A ปูกระเบื้องเซรามิคขนาด 12"x12" (สำหรับห้องน้ำ)
F4 ปูกระเบื้องเซรามิคขนาด 12"x12"
F4A ปูกระเบื้องเซรามิคขนาด 12"x12" (สำหรับห้องนอน)
F4B ปูกระเบื้องเซรามิคขนาด 12"x12" (สำหรับห้องน้ำ)
F4C ปูกระเบื้องเซรามิคขนาด 12"x12" (สำหรับทางเดินกลาง)
F5 ปูแผ่นไม้สังเคราะห์ พร้อมเบสิคชนิด PVC 2"
F6 พื้นทำผิวพื้นแบบขัดมัน
F7 พื้นทำผิวพื้นแบบขัดมัน
F8 พื้นทำผิวพื้นแบบขัดมัน
F9 พื้นทำผิวพื้นแบบขัดมัน
F9A พื้นทำผิวพื้นแบบขัดมัน EPOXY
F10 ทำฝ้าดูแบบ INTERIOR (PAI)
F11 ทำฝ้าดูแบบ LANDSCAPE
หมายเหตุ ขนาดของช่องกระจกเป็นค่าประมาณ

วัสดุผนัง

- P1 ผนัง ค.ส.ล. ฉาบปูน (ทาผิวภายนอก, ภายใน)
P2 ฉาบปูนเรียบทาสี (สำหรับภายนอก, ภายใน)
P2A ฉาบปูนเรียบทาสีหนา 15 มม. (สำหรับภายนอก, ภายใน)
P3 ปูกระเบื้องเซรามิค 8" x 8" (ในห้องน้ำ)
P4 ผนังฉาบปูนเรียบทาสี
โครงสร้างภายใน
P5 ผนัง ค.ส.ล. ฉาบปูนเรียบทาสี
P5A ผนัง ค.ส.ล. ผนังฉาบปูน
P6 ผนัง ค.ส.ล. ผนังฉาบปูน
P7 ผนัง ค.ส.ล. ผนังฉาบปูน
P8 ผนังฉาบปูนเรียบทาสี

CURTAIN WALL & FACADE CONTRACTOR :



41/8 RAMA 3 ROAD, CHONG-NONSEE, YANNAWA, BANGKOK 10120, THAILAND
TEL : 294-6291 - 8 FAX : (662) 294-1744

REVISION

NO.	DESCRIPTION	DATE
1		
2		
3		
4		
5		
6		
7		

PROJECT :



PROJECT NO : 1802 LPark-VC

AS-BUILT DRAWING


DRAWING TITLE :

10th- 15th FLOOR PLAN
@ TOWER B

DRAWN :	UDOMSAK.P	
CHECKED :	SANGUAN	
DATE :	10/07/2562	
SHEET NO.	DWG. NO.	Rev.
	PL.09	-

These drawings are the property of P.A. Design
Co., Ltd.
and not to be used or reproduced without
specific permission.

อาคาร B

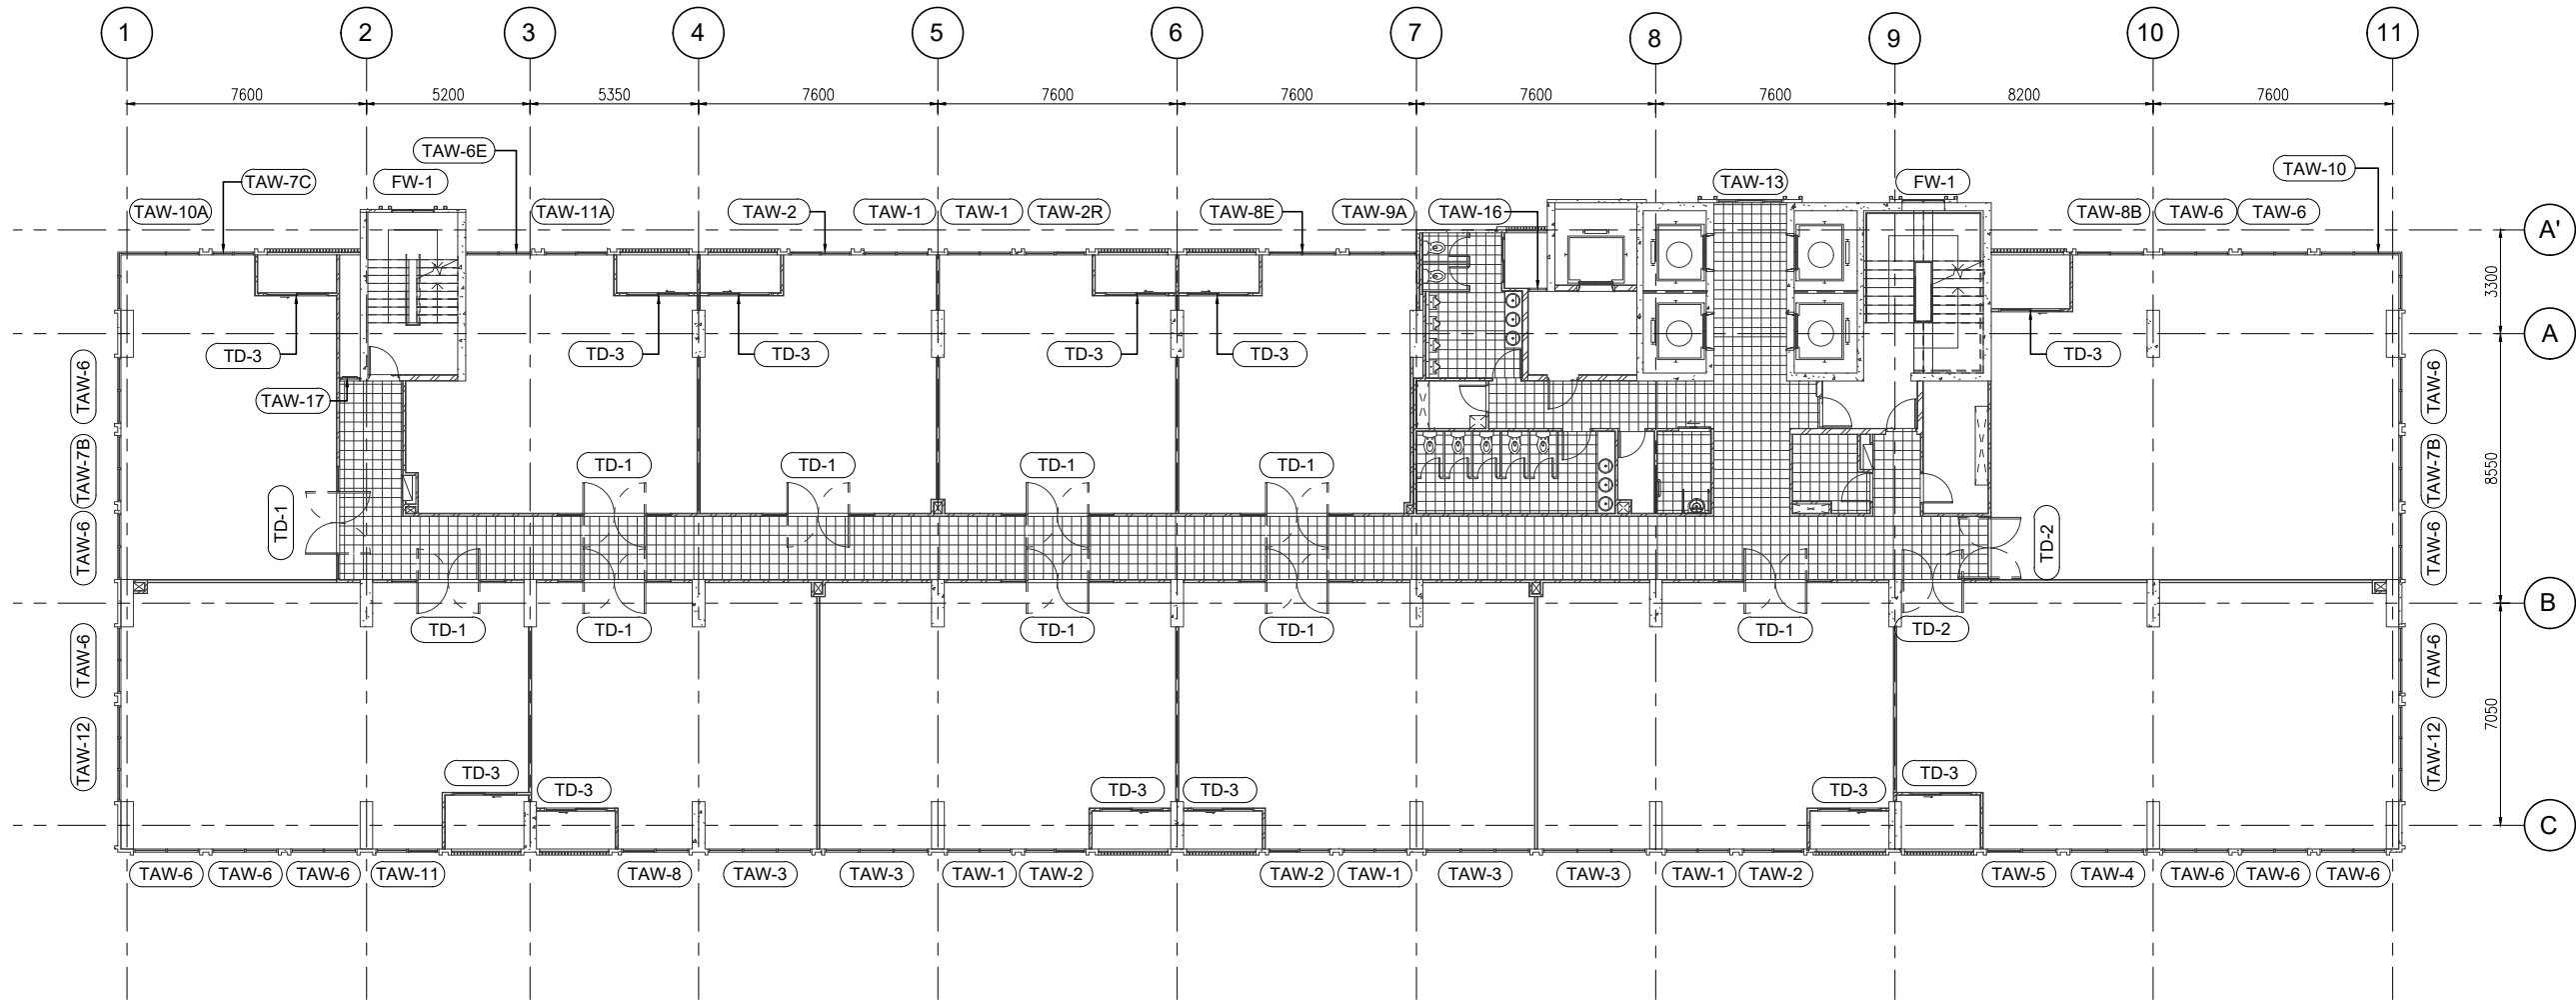

สัญลักษณ์วัสดุตกแต่ง

วัสดุพื้น

- F1 ปูกระเบื้องเซรามิคขนาด 12"x12" พร้อมเบสิคสีชนิด PVC 2"
- F2 ปูกระเบื้องเซรามิคขนาด 12"x12" พร้อมเบสิคสีชนิด

วัสดุผนัง

- P8 ผนังปูนฉาบเรียบทาสี

CURTAIN WALL & FACADE CONTRACTOR :



41/8 RAMA 3 ROAD, CHONG-NONSEE, YANNAWA, BANGKOK 10120, THAILAND
TEL : 294-6291 - 8 FAX : (662) 294-1744

REVISION

NO.	DESCRIPTION	DATE
1		
2		
3		
4		
5		
6		
7		

PROJECT :



PROJECT NO : 1802 LPark-VC

AS-BUILT DRAWING


DRAWING TITLE :

16th FLOOR PLAN
@ TOWER B

DRAWN :	UDOMSAK.P	
CHECKED :	SANGUAN	
DATE :	10/07/2562	
SHEET NO.	DWG. NO.	Rev.
	PL.10	-

These drawings are the property of P.A. Design Co., Ltd. and not to be used or reproduced without specific permission.

อาคาร B

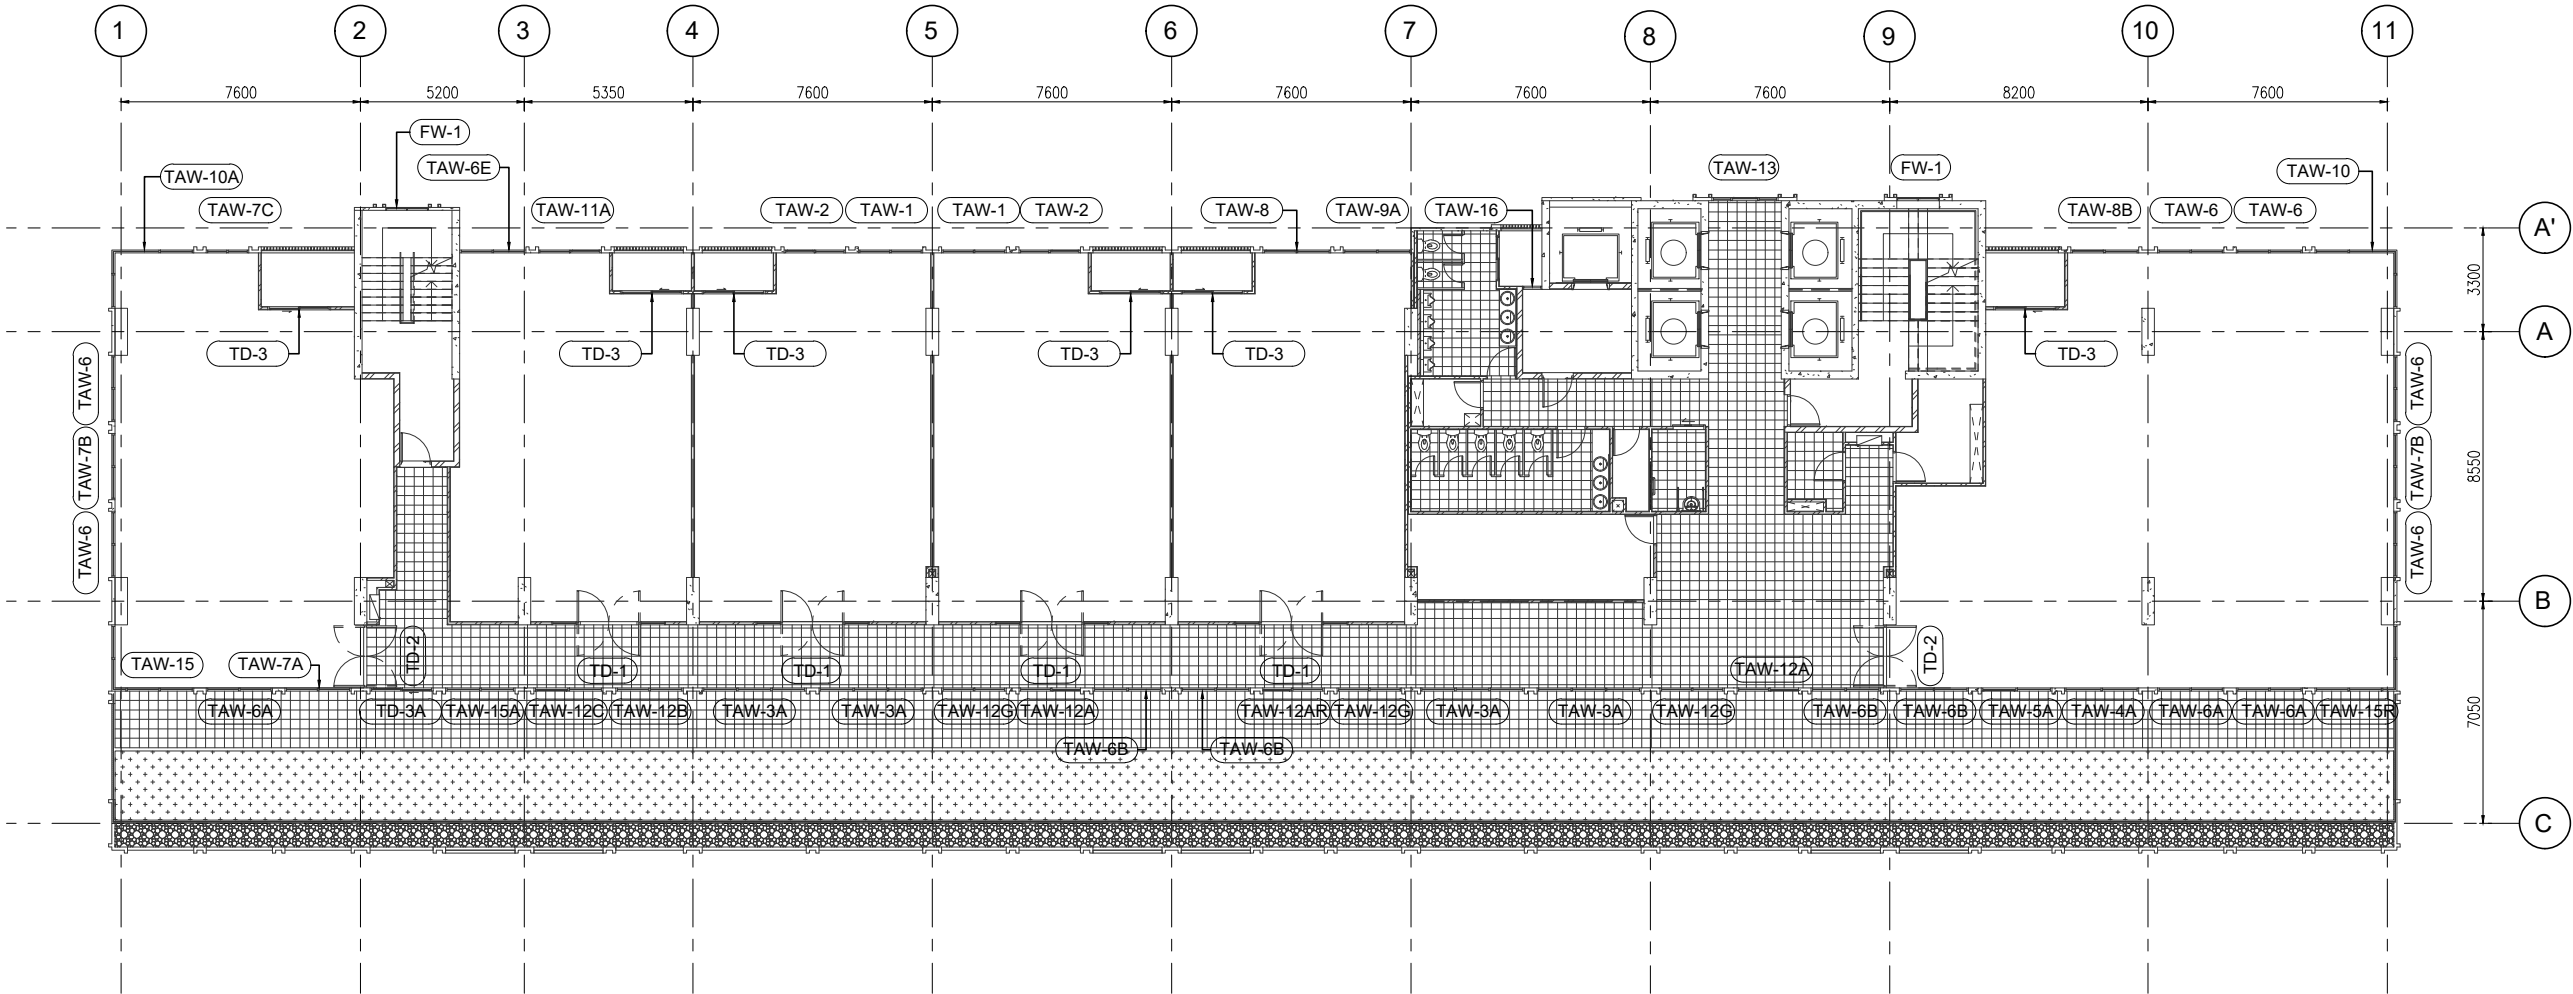



L.P.N. DEVELOPMENT
PUBLIC CO., LTD.
1168/109 36th floor Lumpini Tower
Rama 4 Road Sathorn Bangkok 10120
tel. (662) 2855011-6
fax. (662) 2855017

สัญลักษณ์วัสดุตกแต่ง

วัสดุพื้น

- F1 ปูกระเบื้องเซรามิคขนาด 12"x12" พื้นผิวเงา PVC.2"
F2 ปูกระเบื้องเซรามิคขนาด 12"x12" พื้นผิวเงาและ
ขอบทำผิวพื้นผิวขัดมัน
F3 ปูกระเบื้องเซรามิคขนาด 12"x12" (สำหรับห้องครัว)
F3A ปูกระเบื้องเซรามิคขนาด 12"x12" (สำหรับห้องครัว)
F4 ปูกระเบื้องเซรามิคขนาด 12"x12"
F4A ปูกระเบื้องเซรามิคขนาด 12"x12" (สำหรับห้องครัว)
F4B ปูกระเบื้องเซรามิคขนาด 12"x12" (สำหรับห้องน้ำ)
F4C ปูกระเบื้องเซรามิคขนาด 12"x12" (สำหรับทางเดินส่วนกลาง)
F5 ปูกระเบื้องเซรามิคขนาด 12"x12" พื้นผิวเงา PVC.2"
F6 พื้นทำผิวพื้นผิวขัดมัน
F7 พื้นทำผิวพื้นผิวขัดมัน
F8 พื้นทำผิวพื้นผิวขัดมัน
F9 พื้นทำผิวพื้นผิวขัดมัน
F9A พื้นทำผิวพื้นผิวขัดมัน EPOXY
F10 ทำผิวปูน INTERIOR (PAI)
F11 ทำผิวปูน LANDSCAPE
หมายเหตุ ยานยนต์และกระเบื้องปูพื้นผิวเงา

วัสดุผนัง

- P1 ผนัง ค.ส.ล. ทำผิวปูน (ภายในอาคาร, ภายนอก)
P2 ฐานปูนเรียบทาสี (สำหรับภายนอก, ภายใน)
P2A ฐานปูนเรียบทาสี ขนาด 15 ซม. (สำหรับภายนอก, ภายใน)
P3 ปูกระเบื้องเซรามิค 8" x 8" (ห้องน้ำ)
P4 ผนังเรียบเรียบทาสี ขนาด 9 ซม. ทำผิวปูนเรียบทาสี
โดยผนังภายนอกทาสี
P5 ผนัง ค.ส.ล. ฐานปูนเรียบทาสี
P5A ผนัง ค.ส.ล. พื้นผิวเงา
P6 ผนัง ค.ส.ล. เบลูสตีลผนังให้เรียบเรียบทาสี
P7 ผนัง ค.ส.ล. เบลูสตีลผนังให้เรียบเรียบทาสี
P8 ผนังปูนเรียบทาสี

CURTAIN WALL & FACADE CONTRACTOR :



ISO.9002
KIM YOO SENG

41/8 RAMA 3 ROAD, CHONG-NONSEE, YANNAWA, BANGKOK 10120, THAILAND
TEL : 294-6291 - 8 FAX : (662) 294-1744

REVISION

NO.	DESCRIPTION	DATE
1		
2		
3		
4		
5		
6		
7		

PROJECT :



PROJECT NO : 1802 LPark-VC


AS-BUILT DRAWING

DRAWING TITLE :

17th -18th FLOOR PLAN
@ TOWER B

DRAWN :	UDOMSAK.P		
CHECKED :	SANGUAN		
DATE :	10/07/2562		
SHEET NO.	DWG. NO.	Rev.	
	PL.11	-	

These drawings are the property of P.A. Design
Co., Ltd.
and not to be used or reproduced without
specific permission.

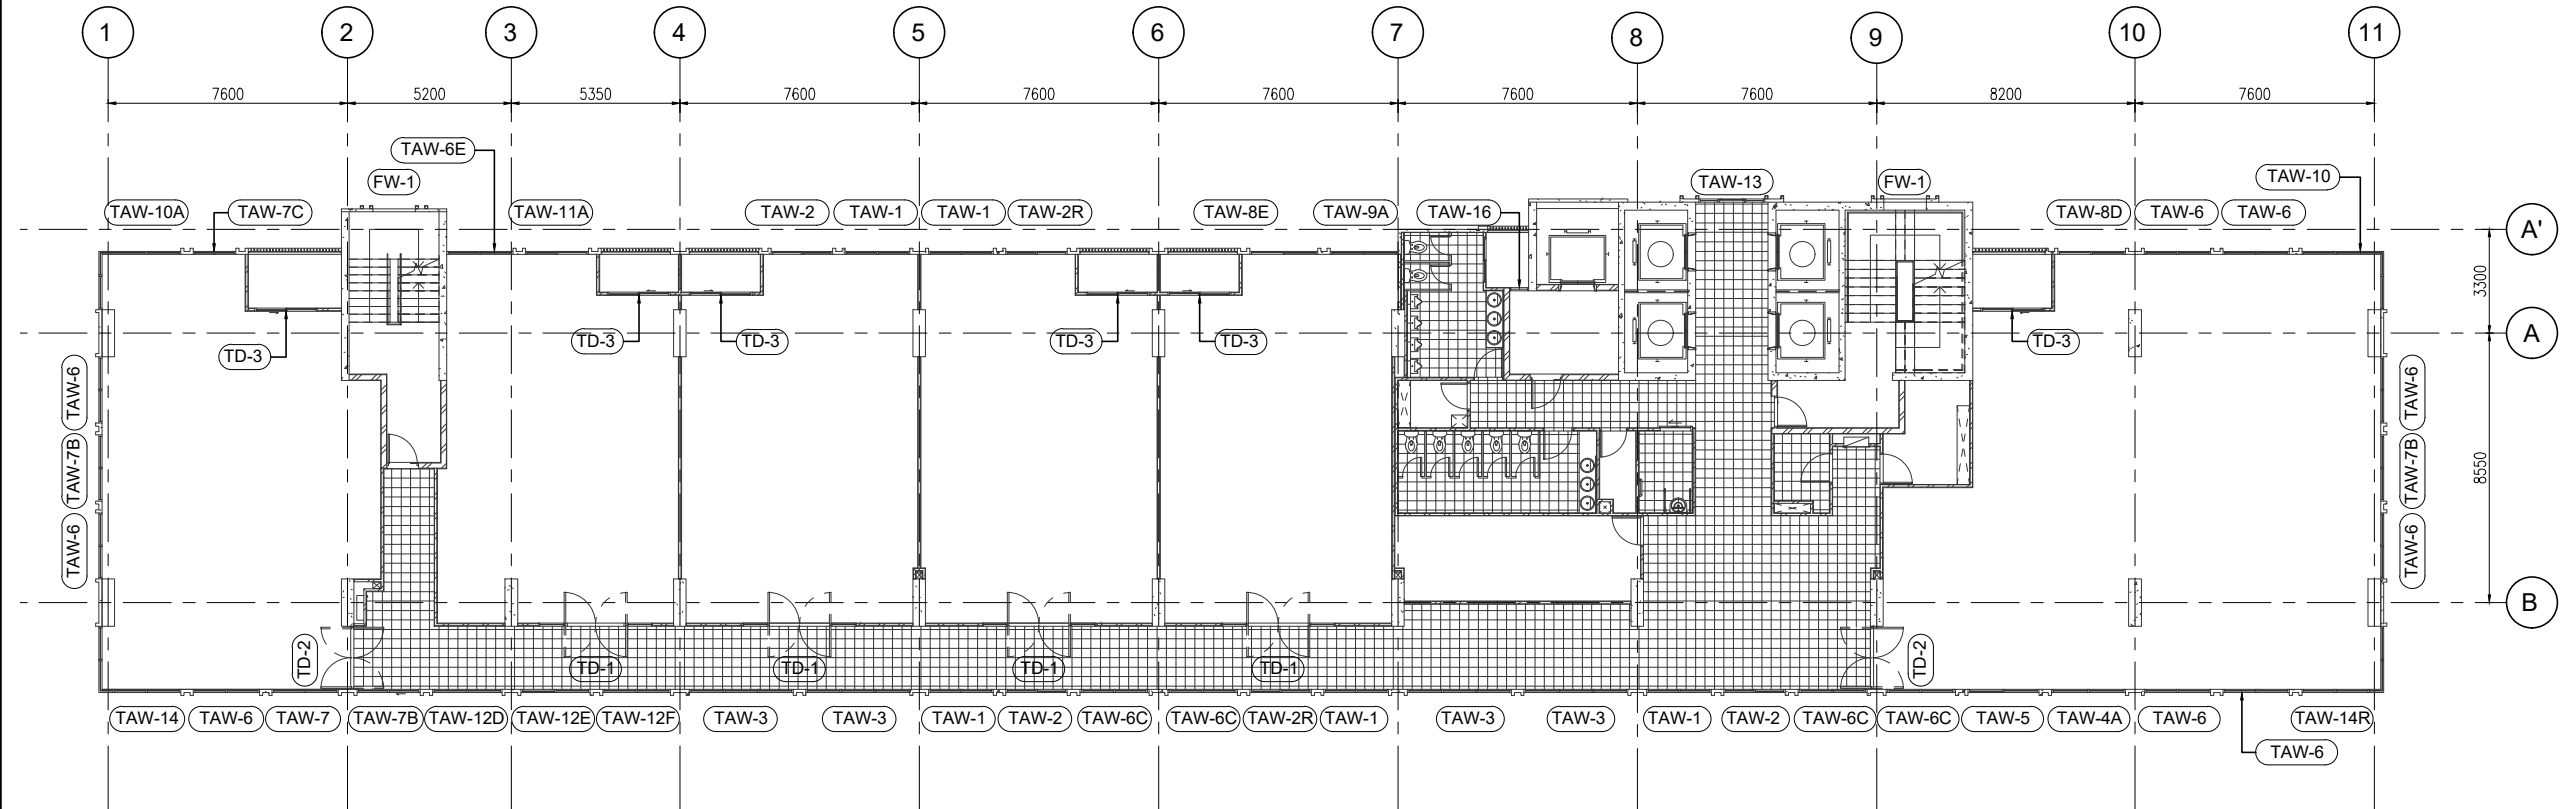

อาคาร B



L.P.N. DEVELOPMENT
PUBLIC CO., LTD.
1168/109 36th floor Lumpini Tower
Rama 4 Road Sathorn Bangkok 10120
tel. (662) 2855011-6
fax. (662) 2855017

สัญลักษณ์วัสดุตกแต่ง

วัสดุพื้น

- F1 ปูกระเบื้องเซรามิคขนาด 12"x12" พร้อมบัวจีนชนิด PVC 2"
F2 ปูกระเบื้องเซรามิคขนาด 12"x 12" พร้อมแนวและขอบทำผิวพื้นแบบขัดมัน
F3 ปูกระเบื้องเซรามิคขนาด 12"x12" (สำหรับห้องครัว)
F3A ปูกระเบื้องเซรามิคขนาด 12"x12" (สำหรับห้องครัว)
F4 ปูกระเบื้องเซรามิคขนาด 12"x12"
F4A ปูกระเบื้องเซรามิคขนาด 12"x12"(สำหรับห้องพักผ่อน)
F4B ปูกระเบื้องเซรามิคขนาด 12"x12"(สำหรับบริเวณโถง)
F4C ปูกระเบื้องเซรามิคขนาด 12"x12"(สำหรับทางเดินส่วนกลาง)
F5 ปูลามิเนตต่างี่รูป พร้อมบัวจีนชนิด PVC 2"
F6 พื้นทำผิวพื้นแบบขัดมัน
F7 พื้นทำผิวพื้นแบบขัดมัน
F8 พื้นทำผิวทราดล่าง
F9 พื้นทำระบบกันซึม
F9A พื้นทำผิวขัดมันอีพอกซี
F10 ทำวัสดุแบบ INTERIOR (PAI)
F11 ทำวัสดุแบบ LANDSCAPE
หมายเหตุ ยานแนวของกระเบื้องทำตามรูปเขียนหน้า

วัสดุผนัง

- P1 ผนัง ค.ส.ล. ทำฉาบปูน (ทาผิวภายนอก, ภายใน)
P2 ฉาบปูนเรียบทาสี (สำหรับภายนอก, ภายใน)
P2A ฉาบปูนเรียบทาสีหนา 15 มม. (สำหรับภายนอก, ภายใน)
P3 ปูกระเบื้องเซรามิค 8" x 8" (บริเวณโถง)
P4 ผนังฉาบเรียบทาสีหนา 9 มม. ทำขอบเรียบทาสี
โครงเหล็กภายในผนัง
P5 ผนัง ค.ส.ล. ฉาบปูนเรียบทาสี
P5A ผนัง ค.ส.ล. พื้นผิวเรียบ
P6 ผนัง ค.ส.ล. เบลีตซ์ขัดมันให้เรียบทาสี
P7 ผนัง ค.ส.ล. เบลีตซ์ขัดมันให้เรียบทาสี
P8 ผนังบุวัสดุตามตัวอย่าง

CURTAIN WALL & FACADE CONTRACTOR :



ISO.9002
KIM YOO SENG

41/8 RAMA 3 ROAD, CHONG-NONSEE, YANNAWA, BANGKOK 10120, THAILAND
TEL : 294-6291 - 8 FAX : (662) 294-1744

REVISION

NO.	DESCRIPTION	DATE
1		
2		
3		
4		
5		
6		
7		

PROJECT :



PROJECT NO : 1802 LPark-VC


AS-BUILT DRAWING

DRAWING TITLE :

TOP ROOF FLOOR PLAN
@ TOWER B

DRAWN :	UDOMSAK.P	
CHECKED :	SANGUAN	
DATE :	10/07/2562	
SHEET NO.	DWG. NO.	Rev.
	PL.12	-

These drawings are the property of P.A. Design Co., Ltd. and not to be used or reproduced without specific permission.

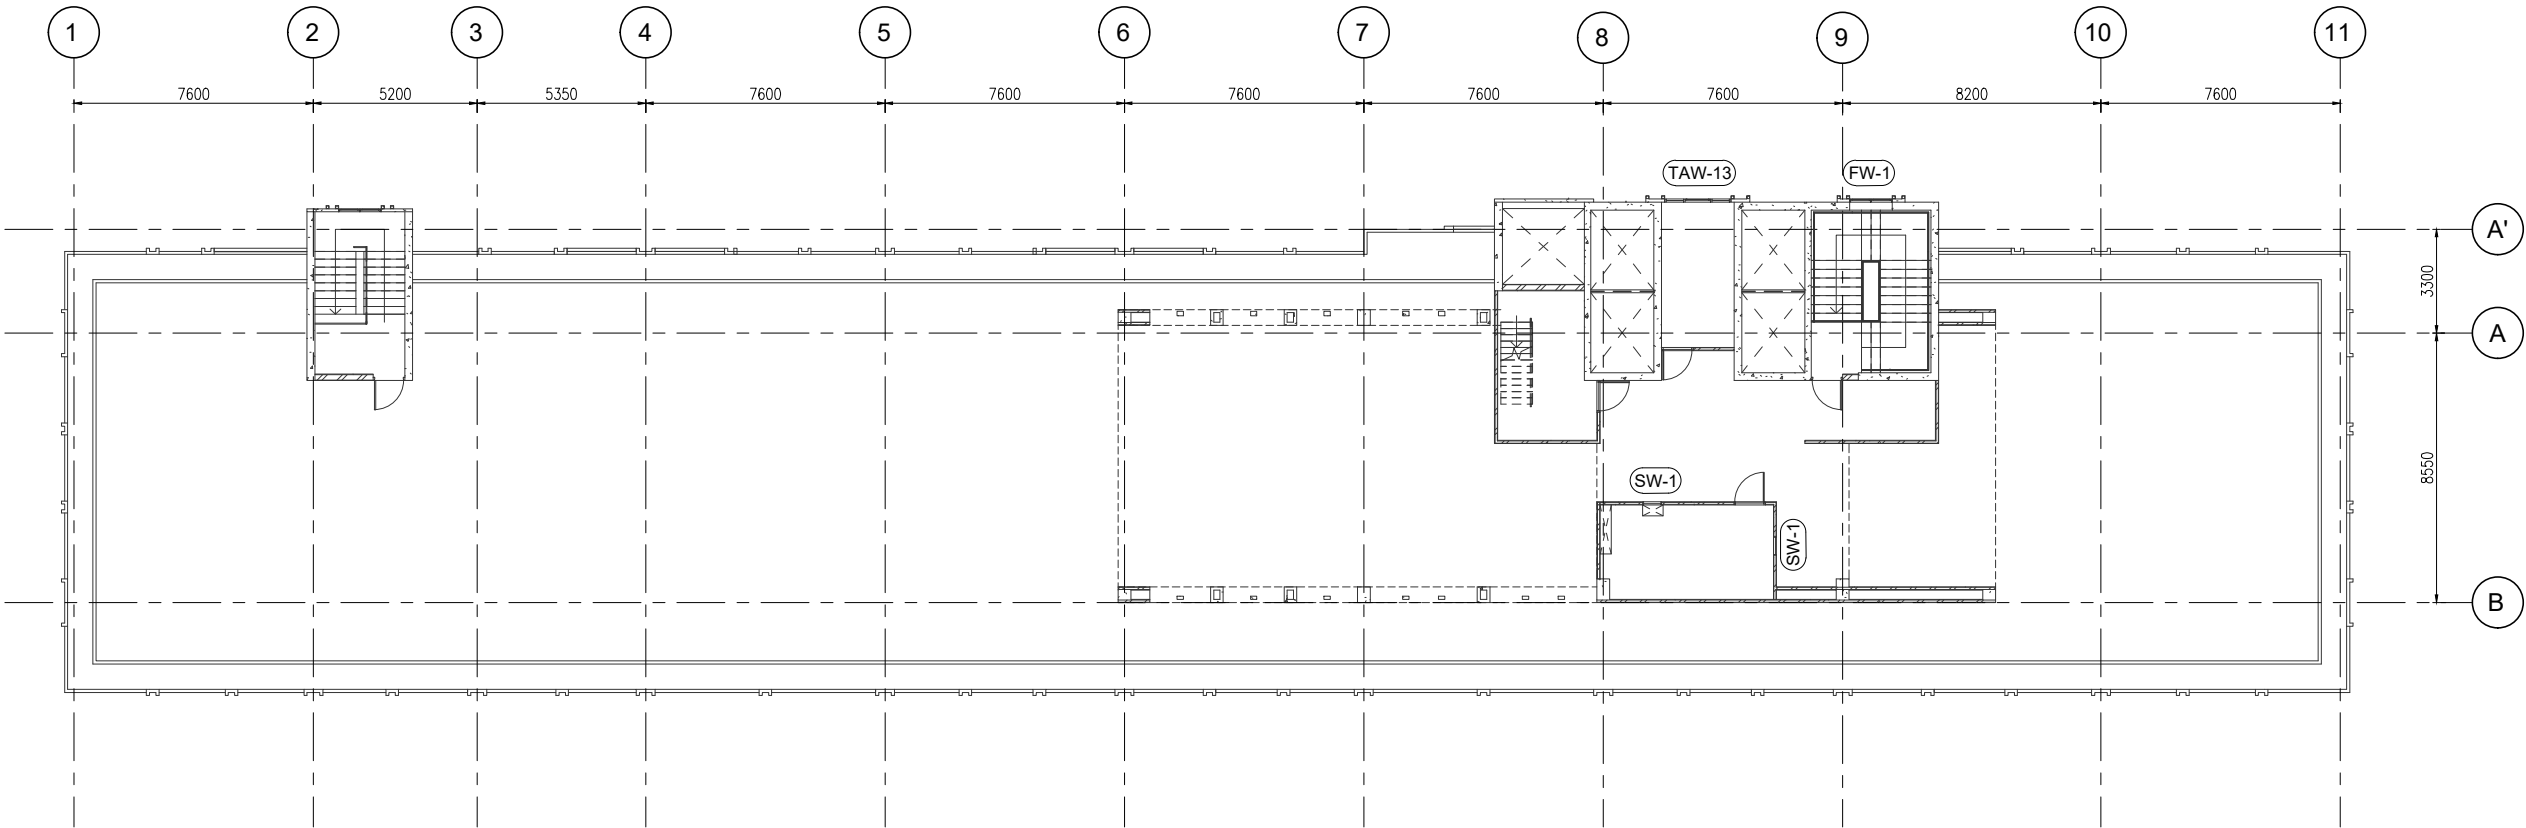

อาคาร B

สัญลักษณ์วัสดุตกแต่ง

วัสดุพื้น

- F1 ปูกระเบื้องเซรามิคขนาด 12"x12" พื้นผิวเงา PVC 2"
F2 ปูกระเบื้องเซรามิคขนาด 12"x12" พื้นผิวเงาและ
ขอบทำผิวพื้นไม้สังเคราะห์
F3 ปูกระเบื้องเซรามิคขนาด 12"x12" (สำหรับห้องครัว)
F3A ปูกระเบื้องเซรามิคขนาด 12"x12" (สำหรับห้องน้ำ)
F4 ปูกระเบื้องเซรามิคขนาด 12"x12"
F4A ปูกระเบื้องเซรามิคขนาด 12"x12"(สำหรับห้องพักผ่อน)
F4B ปูกระเบื้องเซรามิคขนาด 12"x12"(สำหรับบริเวณ)
F4C ปูกระเบื้องเซรามิคขนาด 12"x12"(สำหรับทางเดินส่วนกลาง)
F5 ปูลามิเนตต่างรูป พื้นผิวเงา PVC 2"
F6 พื้นทำผิวพื้นไม้สังเคราะห์
F7 พื้นทำผิวพื้นไม้สังเคราะห์
F8 พื้นทำผิวกระจกต่าง
F9 พื้นทำระบบกันซึม
F9A พื้นทำผิวติดเยื่อพลาสติก EPOXY
F10 ทำฉนวนแบบ INTERIOR (PAI)
F11 ทำฉนวนแบบ LANDSCAPE
หมายเหตุ ยานวอยด์กระเบื้องปูพื้นไม้สังเคราะห์

วัสดุผนัง

- P1 ผนัง ค.ส.ล. สำเร็จรูป (ทาสีภายนอก, ภายใน)
P2 ฉาบปูนเรียบทาสี (สำหรับภายนอก, ภายใน)
P2A ฉาบปูนเรียบทาสีหนา 15 มม. (สำหรับภายนอก, ภายใน)
P3 ปูกระเบื้องเซรามิค 8"x8" (ชุดปูผนัง)
P4 ผนังยิปซัมเรียบทาสี 9 มม. ทำรอยต่อเรียบทาสี
โดยฉาบปูนเรียบทาสี
P5 ผนัง ค.ส.ล. ฉาบปูนเรียบทาสี
P5A ผนัง ค.ส.ล. พื้นผิวเรียบ
P6 ผนัง ค.ส.ล. เบลีตซ์เคลือบให้เรียบทาสี
P7 ผนัง ค.ส.ล. เบลีตซ์เคลือบไม่ทาสี
P8 ผนังวัสดุตามตัวอย่าง

CURTAIN WALL & FACADE CONTRACTOR :



41/8 RAMA 3 ROAD, CHONG-NONSEE, YANNAWA, BANGKOK 10120, THAILAND
TEL : 294-6291 - 8 FAX : (662) 294-1744

REVISION

NO.	DESCRIPTION	DATE
1		
2		
3		
4		
5		
6		
7		

PROJECT :



PROJECT NO : 1802 LPark-VC


AS-BUILT DRAWING

DRAWING TITLE :

TYPICAL HORIZONTAL SECTION DETAIL
@ VISION GLASS AREA

DRAWN :	UDOMSAK.P	
CHECKED :	SANGUAN	
DATE :	10/07/2562	
SHEET NO.	DWG. NO.	Rev.
	TD-H01	-

These drawings are the property of P.A. Design Co., Ltd. and not to be used or reproduced without specific permission.

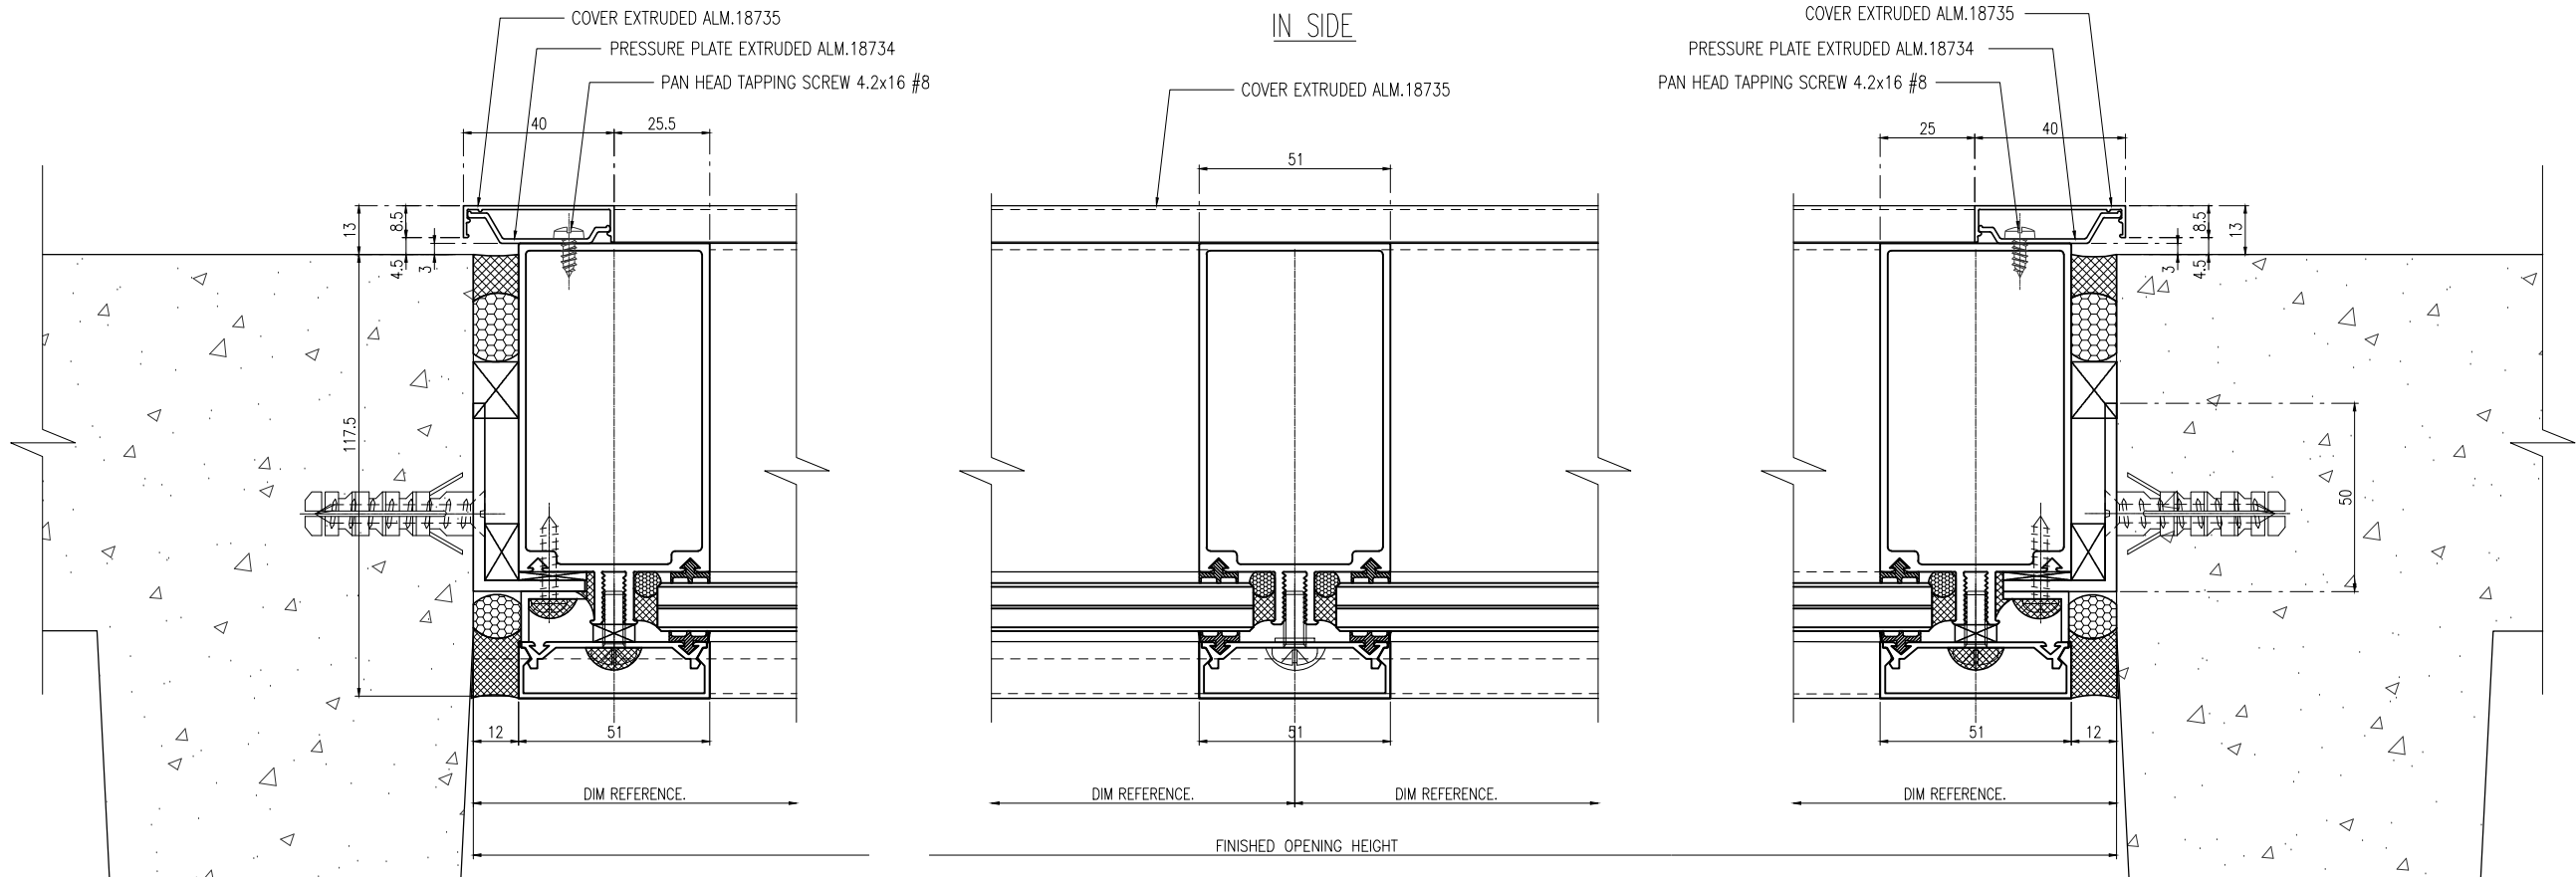

SCALE 1:2
DETAIL

3

SCALE 1:2
DETAIL

2

SCALE 1:2
DETAIL

1

สัญลักษณ์วัสดุตกแต่ง

วัสดุพื้น

- F1 ปูกระเบื้องเซรามิคขนาด 12"x12" พื้นผิวเงา PVC.2"
F2 ปูกระเบื้องเซรามิคขนาด 12"x12" พื้นผิวเงาและ
ขอบทำผิวสีเอนกซ์สีเงิน
F3 ปูกระเบื้องเซรามิคขนาด 12"x12" (สำหรับห้องครัว)
F3A ปูกระเบื้องเซรามิคขนาด 12"x12" (สำหรับห้องครัว)
F4 ปูกระเบื้องเซรามิคขนาด 12"x12"
F4A ปูกระเบื้องเซรามิคขนาด 12"x12" (สำหรับห้องครัว)
F4B ปูกระเบื้องเซรามิคขนาด 12"x12" (สำหรับห้องน้ำ)
F4C ปูกระเบื้องเซรามิคขนาด 12"x12" (สำหรับห้องน้ำ)
F5 ปูกระเบื้องเซรามิคขนาด 12"x12" พื้นผิวเงา PVC.2"

วัสดุผนัง

- P1 ผนัง ค.ส.ล. สำหรับปู (ทาสีภายนอก, ภายใน)
P2 ฐานปูนฉาบเรียบ (สำหรับภายนอก, ภายใน)
P2A ฐานปูนฉาบเรียบหนา 15 ซม. (สำหรับภายนอก, ภายใน)
P3 ปูกระเบื้องเซรามิค 8"x8" (สำหรับห้องน้ำ)
P4 ผนังฉาบเรียบทาสีหนา 9 มม. ทำรอยต่อเรียบทาสี
โดยฉาบเรียบทาสี
P5 ผนัง ค.ส.ล. ฐานปูนฉาบเรียบทาสี
P5A ผนัง ค.ส.ล. พื้นผิวเงา
P6 ผนัง ค.ส.ล. ผนังฉาบเรียบทาสี
P7 ผนัง ค.ส.ล. ผนังฉาบเรียบทาสี
P8 ผนังฉาบเรียบทาสี

CURTAIN WALL & FACADE CONTRACTOR :



41/8 RAMA 3 ROAD, CHONG-NOONSEE, YANNAWA, BANGKOK 10120, THAILAND
TEL : 294-6291 - 8 FAX : (662) 294-1744

REVISION

NO.	DESCRIPTION	DATE
1		
2		
3		
4		
5		
6		
7		

PROJECT :




PROJECT NO : 1802 LPark-VC

AS-BUILT DRAWING

DRAWING TITLE :
TYPICAL HORIZONTAL SECTION DETAIL
@ WINDOW AREA

DRAWN :	UDOMSAK.P		
CHECKED :	SANGUAN		
DATE :	10/07/2562		
SHEET NO.	DWG. NO.	Rev.	
	TD-H02	-	


These drawings are the property of P.A. Design
Co., Ltd.
and not to be used or reproduced without
specific permission.

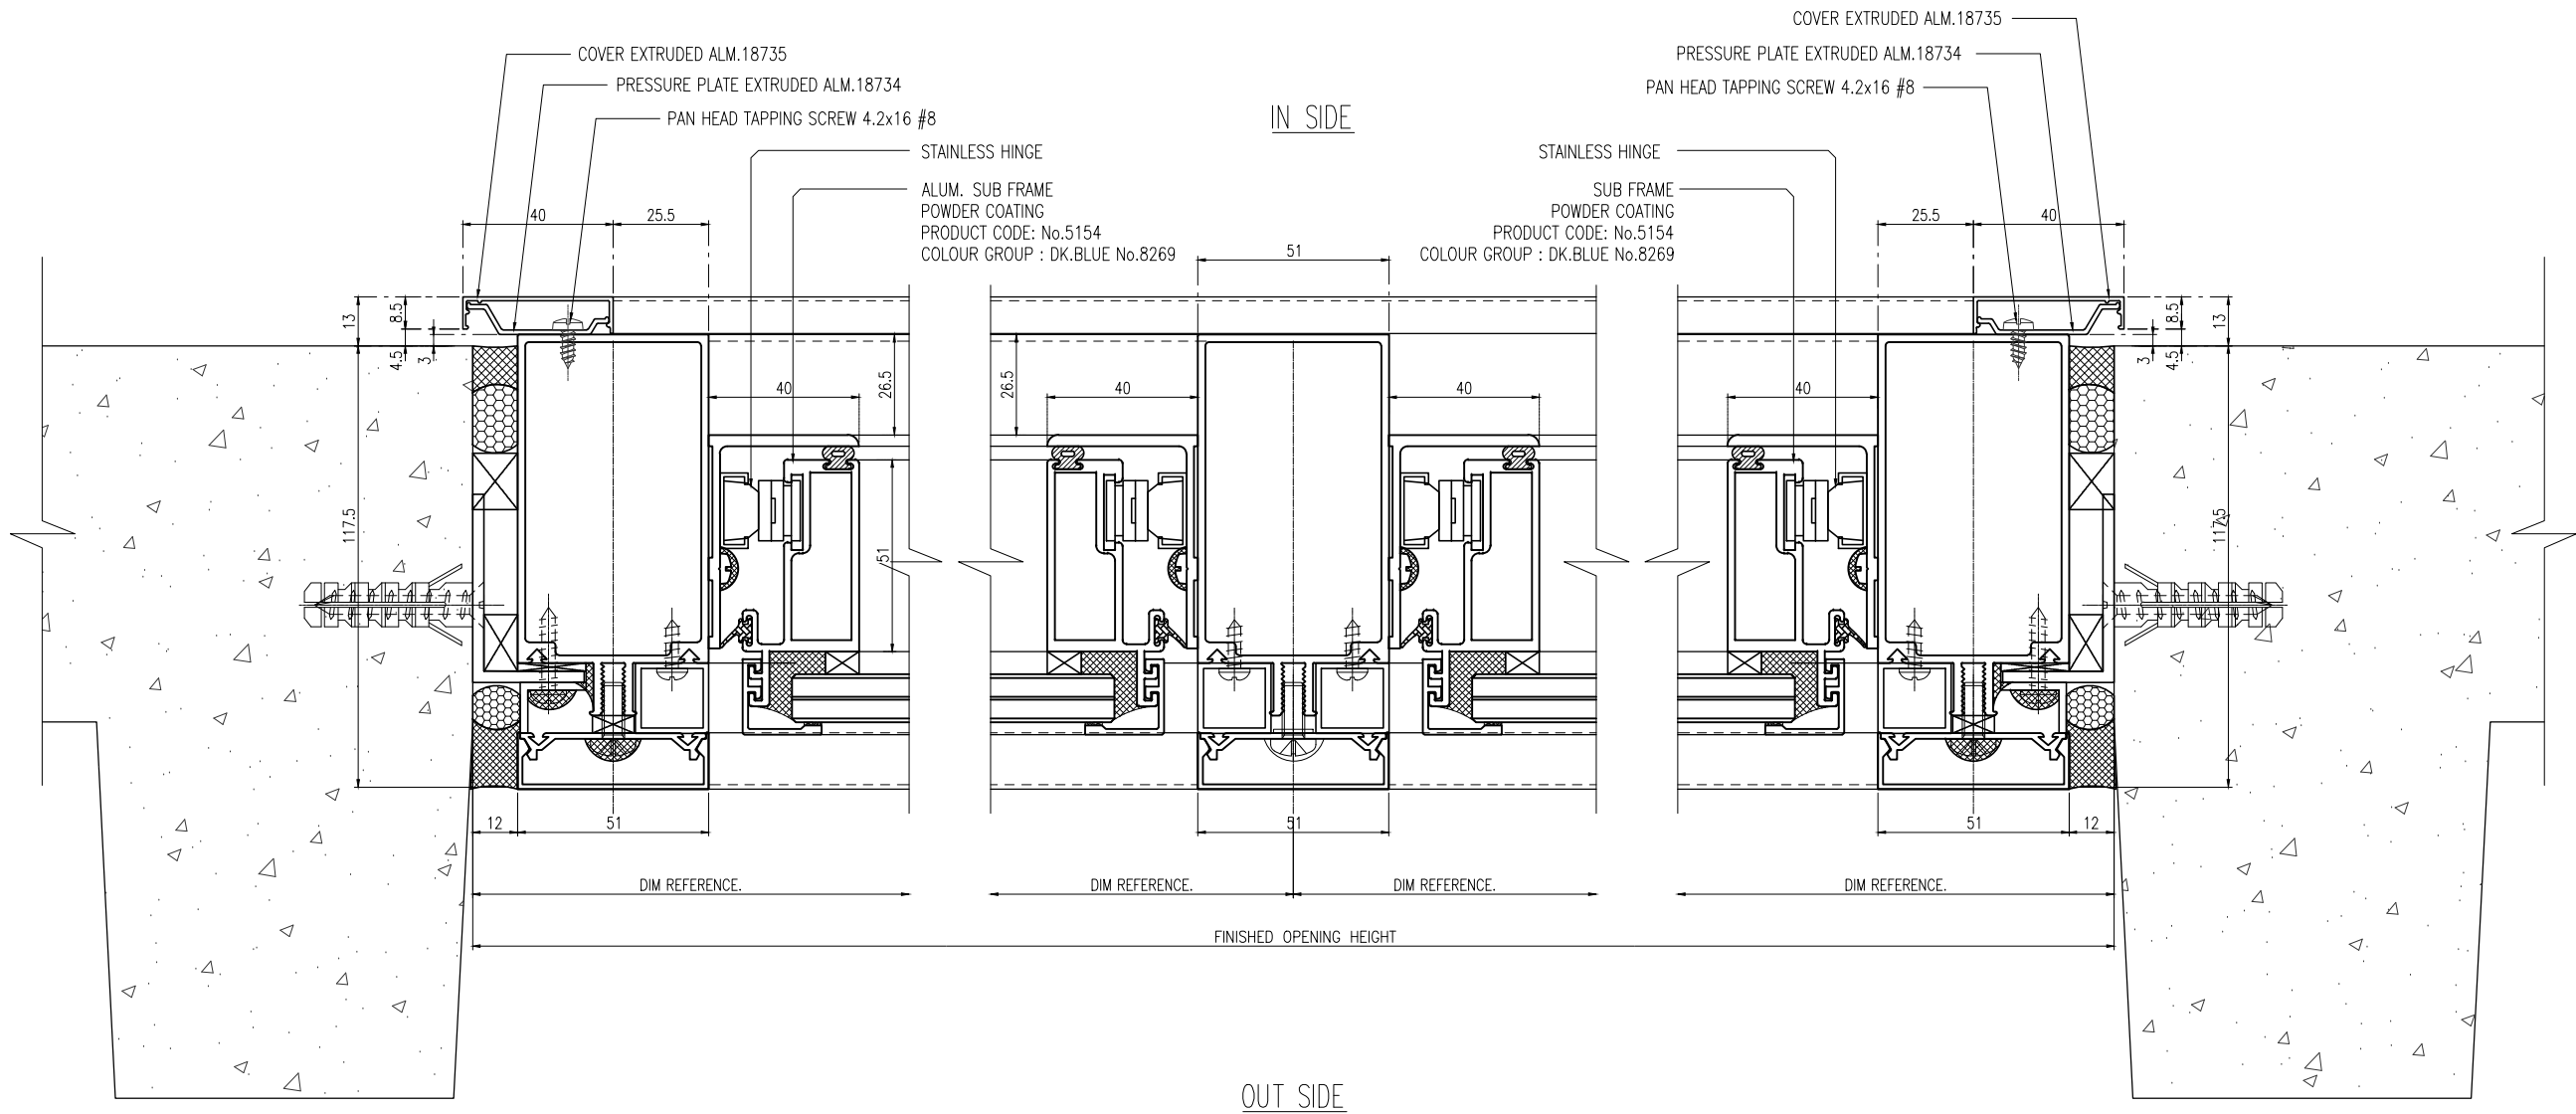


SCALE 1:2
DETAIL 3

SCALE 1:2
DETAIL 2

SCALE 1:2
DETAIL 1

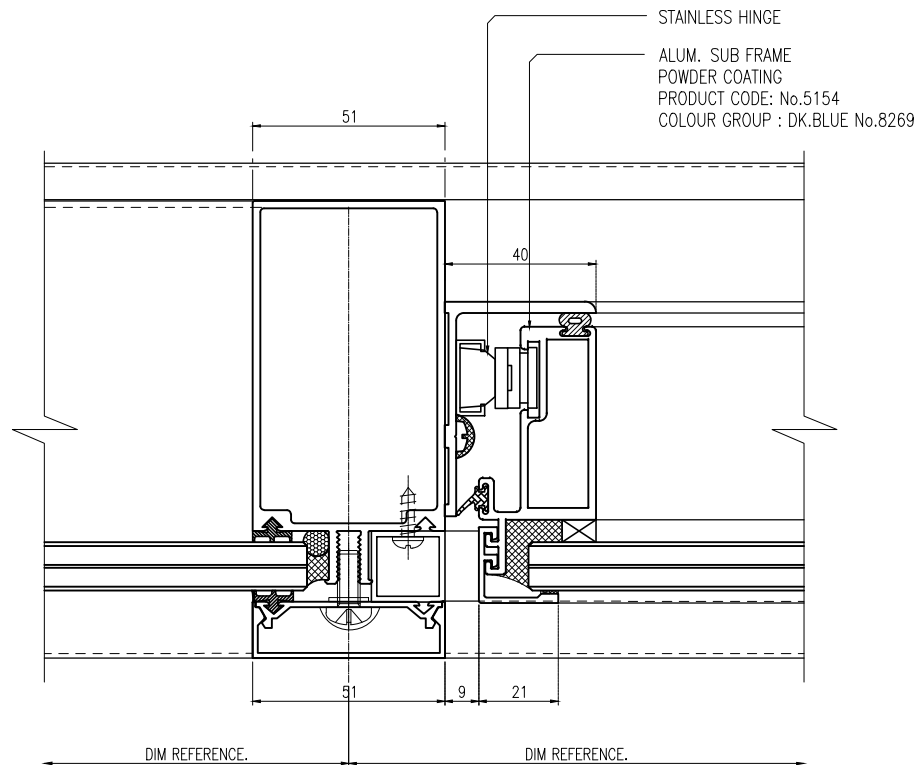

SCALE 1:2
DETAIL 2

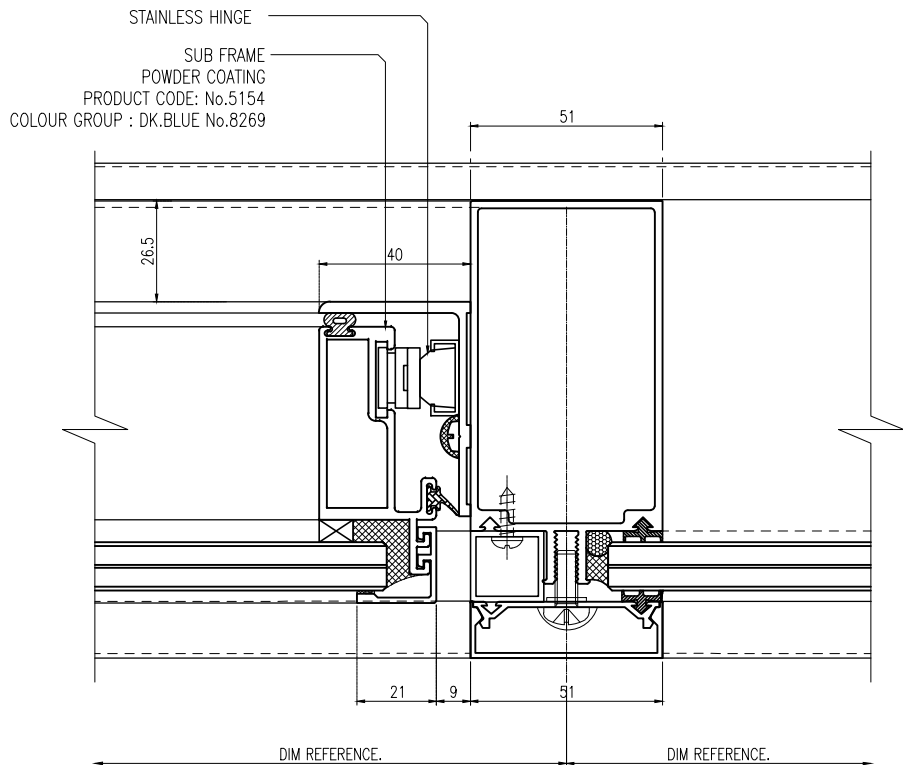

SCALE 1:2
DETAIL 1

สัญลักษณ์วัสดุตกแต่ง

วัสดุพื้น

- F1 ปูกระเบื้องเซรามิคขนาด 12x12" พื้นผิวเงา PVC 2"
F2 ปูกระเบื้องเซรามิคขนาด 12x12" พื้นผิวเงาและ
ขอบทำผิวสีเอนกซ์สีเงิน
F3 ปูกระเบื้องเซรามิคขนาด 12x12" (สำหรับห้องครัว)
F3A ปูกระเบื้องเซรามิคขนาด 12x12" (สำหรับห้องครัว)
F4 ปูกระเบื้องเซรามิคขนาด 12x12"
F4A ปูกระเบื้องเซรามิคขนาด 12x12" (สำหรับห้องครัว)
F4B ปูกระเบื้องเซรามิคขนาด 12x12" (สำหรับห้องครัว)
F4C ปูกระเบื้องเซรามิคขนาด 12x12" (สำหรับห้องครัว)
F5 ปูกระเบื้องเซรามิคขนาด 12x12" พื้นผิวเงา PVC 2"
F6 พื้นผิวสีเอนกซ์สีเงิน
F7 พื้นผิวสีเอนกซ์สีเงิน
F8 พื้นผิวสีเอนกซ์สีเงิน
F9 พื้นผิวสีเอนกซ์สีเงิน
F9A พื้นผิวสีเอนกซ์สีเงิน EPOXY
F10 ทำผิวดูแบบ INTERIOR (PAI)
F11 ทำผิวดูแบบ LANDSCAPE
หมายเหตุ ยานยนต์และเฟอร์นิเจอร์ต้องเป็นสีเอนกซ์สีเงิน

วัสดุผนัง

- P1 ผนัง ค.ส.ล. สำหรับปูน (ทาสีภายนอก, ภายใน)
P2 ผนังปูนฉาบเรียบ (สำหรับภายนอก, ภายใน)
P2A ผนังปูนฉาบเรียบ ทน 15 มม. (สำหรับภายนอก, ภายใน)
P3 ปูกระเบื้องเซรามิค 8x8" (สำหรับผนัง)
P4 ผนังปูนฉาบเรียบ ทน 9 มม. ทำรอยต่อเรียบ
โครงสร้างคาน้ำทิ้ง
P5 ผนัง ค.ส.ล. สำหรับปูนทาสี
P5A ผนัง ค.ส.ล. พื้นผิวเรียบ
P6 ผนัง ค.ส.ล. พื้นผิวเรียบ
P7 ผนัง ค.ส.ล. พื้นผิวเรียบ
P8 ผนังปูนฉาบเรียบ

CURTAIN WALL & FACADE CONTRACTOR :



41/8 RAMA 3 ROAD, CHONG-NONSEE, YANNAWA, BANGKOK 10120, THAILAND
TEL : 294-6291 - 8 FAX : (662) 294-1744

REVISION

NO.	DESCRIPTION	DATE
1		
2		
3		
4		
5		
6		
7		

PROJECT :



PROJECT NO : 1802 LPark-VC


AS-BUILT DRAWING

DRAWING TITLE :


TYPICAL HORIZONTAL SECTION DETAIL
@WINDOW AREA

DRAWN :	UDOMSAK.P	
CHECKED :	SANGUAN	
DATE :	10/07/2562	
SHEET NO.	DWG. NO.	Rev.
	TD-H03	-


These drawings are the property of P.A. Design
Co., Ltd.
and not to be used or reproduced without
specific permission.

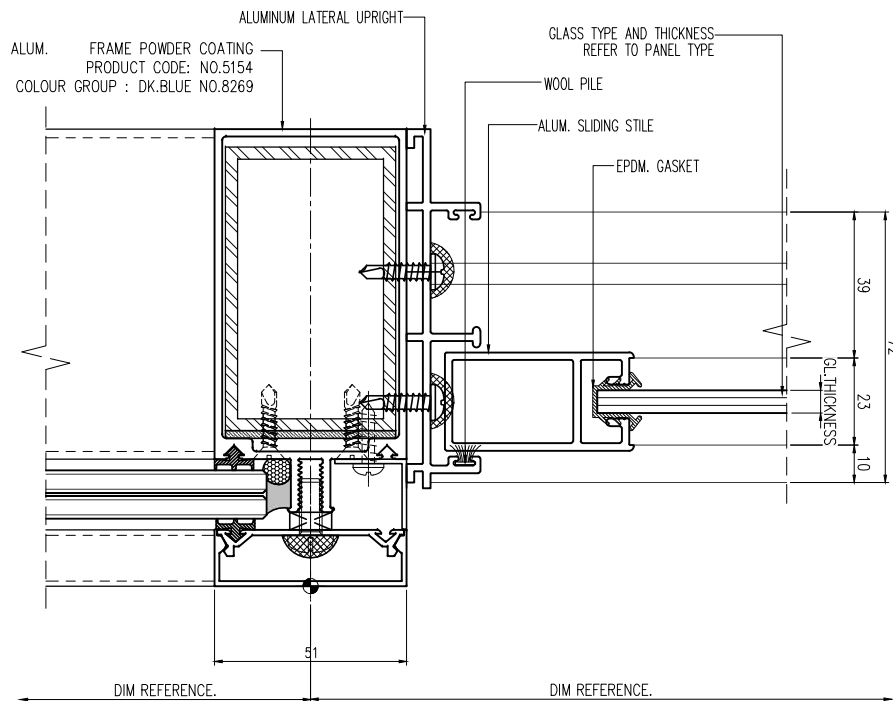


4 TYPICAL HORIZONTAL SECTION DETAIL
TD-H01

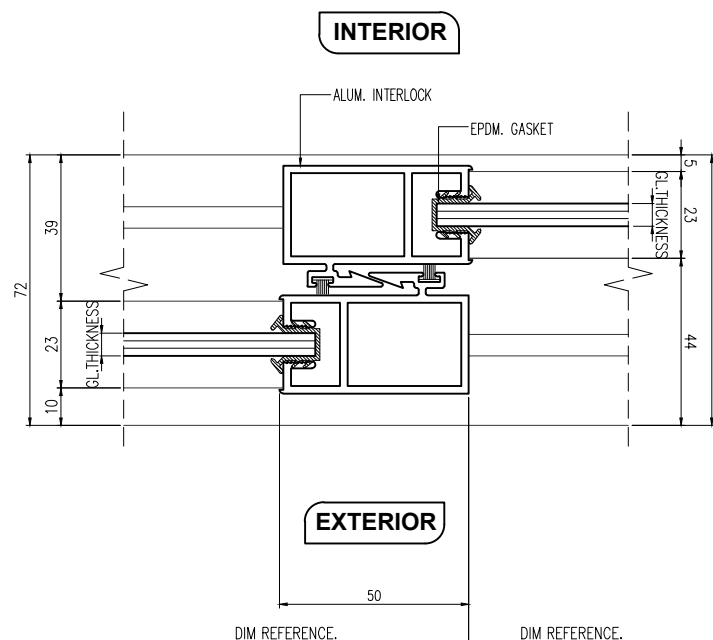


5 TYPICAL HORIZONTAL SECTION DETAIL
TD-H01

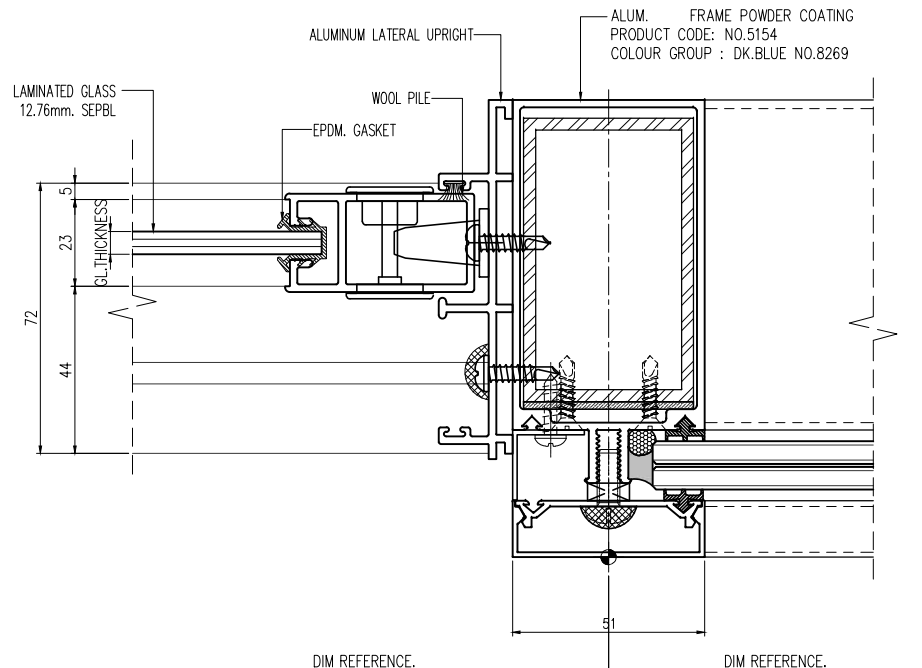


6 TYPICAL HORIZONTAL SECTION DETAIL
TD-H01

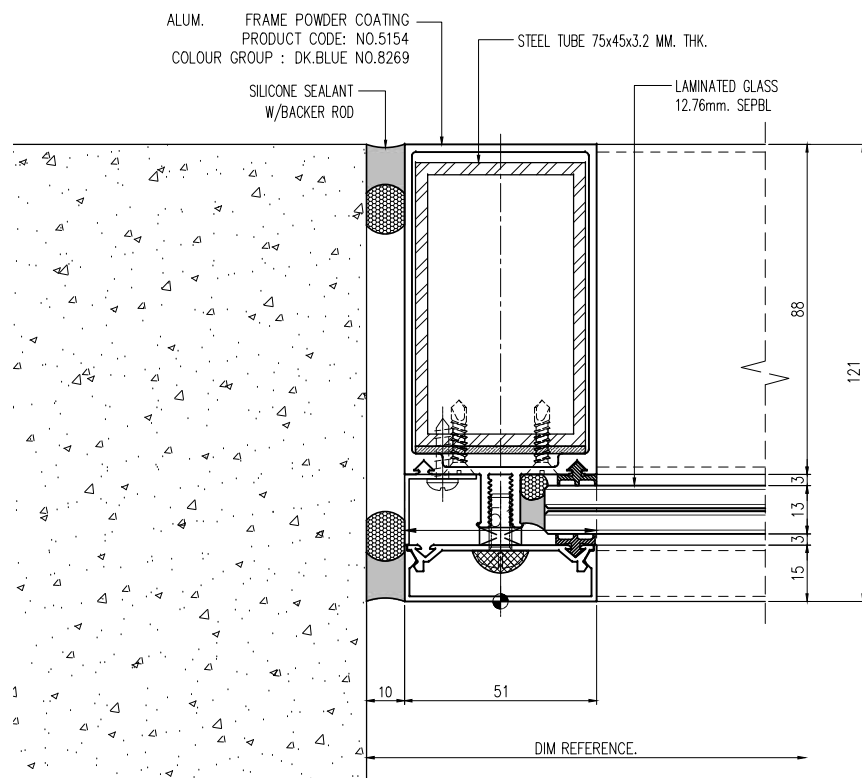

1 TYPICAL HORIZONTAL SECTION DETAIL
TD-H01

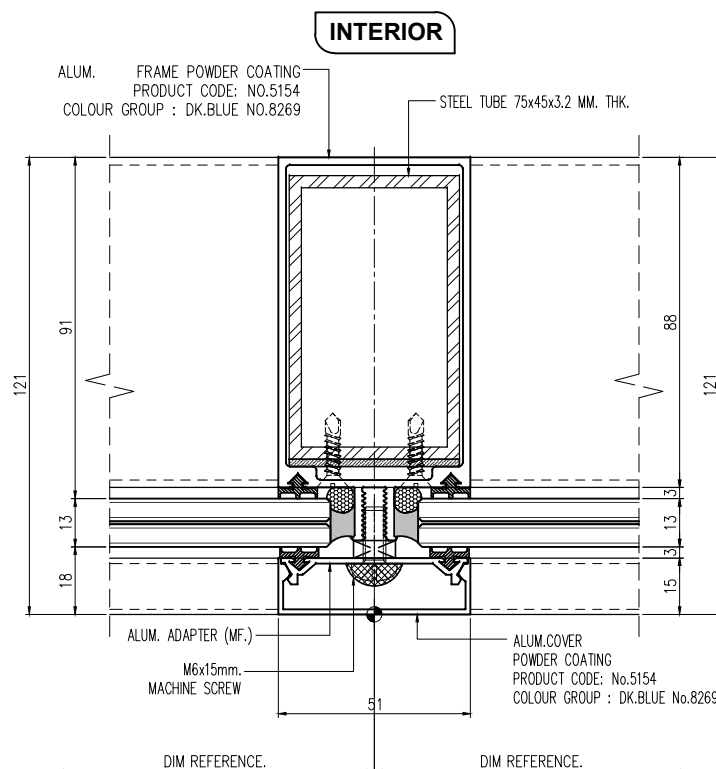

2 TYPICAL HORIZONTAL SECTION DETAIL
TD-H01

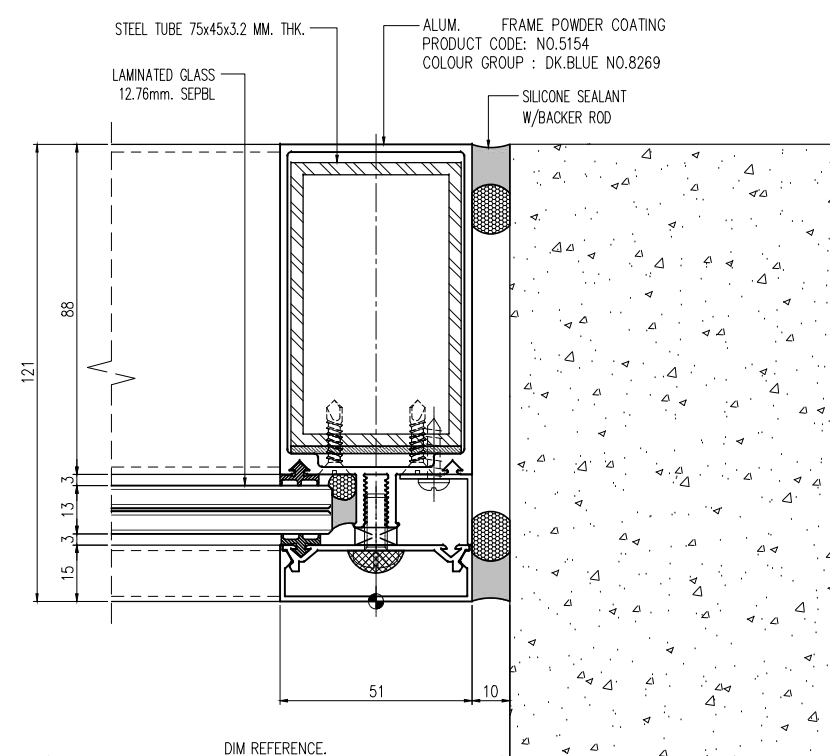

3 TYPICAL HORIZONTAL SECTION DETAIL
TD-H01

สัญลักษณ์วัสดุตกแต่ง

วัสดุพื้น

- F1 ปูกระเบื้องเซรามิคขนาด 12"x12" พื้นผิวเงา PVC 2"
F2 ปูกระเบื้องเซรามิคขนาด 12"x12" พื้นผิวเงาและ
ขอบทำด้วยโลหะสีเงิน
F3 ปูกระเบื้องเซรามิคขนาด 12"x12" (สำหรับห้องครัว)
F3A ปูกระเบื้องเซรามิคขนาด 12"x12" (สำหรับห้องครัว)
F4 ปูกระเบื้องเซรามิคขนาด 12"x12"
F4A ปูกระเบื้องเซรามิคขนาด 12"x12" (สำหรับห้องครัว)
F4B ปูกระเบื้องเซรามิคขนาด 12"x12" (สำหรับห้องครัว)
F4C ปูกระเบื้องเซรามิคขนาด 12"x12" (สำหรับห้องครัว)
F5 ปูกระเบื้องเซรามิคขนาด 12"x12" พื้นผิวเงา PVC 2"
F6 พื้นทำด้วยโลหะสีเงิน
F7 พื้นทำด้วยโลหะสีทอง
F8 พื้นทำด้วยโลหะสีเงิน
F9 พื้นทำด้วยโลหะสีเงิน
F9A พื้นทำด้วยโลหะสีเงิน EPOXY
F10 ทำด้วยแผ่น INTERIOR (PAI)
F11 ทำด้วยแผ่น LANDSCAPE
หมายเหตุ: ฐานของประตูและหน้าต่างเป็นปูนซีเมนต์ทำ

วัสดุผนัง

- P1 ผนัง ค.ส.ล. ทำด้วยปูน (ทาสีภายนอก, ภายใน)
P2 ฐานปูนซีเมนต์ทำ (สำหรับภายนอก, ภายใน)
P2A ฐานปูนซีเมนต์ทำ หนา 15 ซม. (สำหรับภายนอก, ภายใน)
P3 ปูกระเบื้องเซรามิค 8" x 8" (ในห้องน้ำ)
P4 ผนังอิฐเคลือบสีเทา 9 ซม. ทำด้วยปูนซีเมนต์ทำ
โดยฉาบปูนสีเทา
P5 ผนัง ค.ส.ล. ฐานปูนซีเมนต์ทำ
P5A ผนัง ค.ส.ล. พื้นผิวเงา
P6 ผนัง ค.ส.ล. พื้นผิวเงาและขอบทำด้วยโลหะสีเงิน
P7 ผนัง ค.ส.ล. พื้นผิวเงาและขอบทำด้วยโลหะสีเงิน
P8 ผนังปูนซีเมนต์ทำ

CURTAIN WALL & FACADE CONTRACTOR :



41/8 RAMA 3 ROAD, CHONG-NONSEE, YANNAWA, BANGKOK 10120, THAILAND
TEL : 294-6291 - 8 FAX : (662) 294-1744

REVISION

NO.	DESCRIPTION	DATE
1		
2		
3		
4		
5		
6		
7		

PROJECT :



PROJECT NO : 1802 LPark-VC

AS-BUILT DRAWING

DRAWING TITLE :

TYPICAL HORIZONTAL SECTION DETAIL
@ VISION AREA @ DOOR

DRAWN :	UDOMSAK.P	
CHECKED :	SANGUAN	
DATE :	10/07/2562	
SHEET NO.	DWG. NO.	Rev.
	TD-H04	-

These drawings are the property of P.A. Design
Co., Ltd.
and not to be used or reproduced without
specific permission.



L.P.N. DEVELOPMENT
PUBLIC CO., LTD.
1168/109 36th floor Lumpini Tower
Rama 4 Road Sathorn Bangkok 10120
tel. (662) 2855011-6
fax. (662) 2855017

สัญลักษณ์วัสดุตกแต่ง

วัสดุพื้น

- F1 ปูกระเบื้องเซรามิคขนาด 12x12" พื้นผิวเงา PVC.2"
F2 ปูกระเบื้องเซรามิคขนาด 12" x 12" พื้นผิวเงาและ
ขอบทำผิวสีน้ำตาลซีดมัน
F3 ปูกระเบื้องเซรามิคขนาด 12x12" (สำหรับห้องน้ำ)
F3A ปูกระเบื้องเซรามิคขนาด 12x12" (สำหรับห้องน้ำ)
F4 ปูกระเบื้องเซรามิคขนาด 12x12"
F4A ปูกระเบื้องเซรามิคขนาด 12x12"(สำหรับห้องน้ำ)
F4B ปูกระเบื้องเซรามิคขนาด 12x12"(สำหรับห้องน้ำ)
F4C ปูกระเบื้องเซรามิคขนาด 12x12"(สำหรับห้องน้ำ)
F5 ปูกระเบื้องเซรามิคขนาด 12x12" พื้นผิวเงา PVC.2"
F6 พื้นผิวสีน้ำตาลซีดมัน
F7 พื้นผิวสีน้ำตาลซีดมัน
F8 พื้นผิวสีน้ำตาลซีดมัน
F9 พื้นผิวสีน้ำตาลซีดมัน
F9A พื้นผิวสีน้ำตาลซีดมัน EPOXY
F10 ทำผิวดูแบบ INTERIOR (PAI)
F11 ทำผิวดูแบบ LANDSCAPE
หมายเหตุ: ฐานของเฟอร์นิเจอร์ทำด้วยไม้เนื้อแข็ง

วัสดุผนัง

- P1 ผนัง ค.ส.ล. ทำผิวปูน (ทาสีภายนอก, ภายใน)
P2 ฐานปูนซีเมนต์ (สำหรับภายนอก, ภายใน)
P2A ฐานปูนซีเมนต์หนา 15 ซม. (สำหรับภายนอก, ภายใน)
P3 ปูกระเบื้องเซรามิค 8" x 8" (ในห้องน้ำ)
P4 ผนังอิฐบล็อกทึบหนา 9 ซม. ทำผิวสีน้ำตาลซีดมัน
โครงสร้างคาน้ำทิ้ง
P5 ผนัง ค.ส.ล. ฐานปูนซีเมนต์
P5A ผนัง ค.ส.ล. พื้นผิวเงา
P6 ผนัง ค.ส.ล. ผนังสีน้ำตาลซีดมัน
P7 ผนัง ค.ส.ล. ผนังสีน้ำตาลซีดมัน
P8 ผนังวัสดุตามตัวอย่าง

CURTAIN WALL & FACADE CONTRACTOR :



ISO.9002
KIM YOO SENG

41/8 RAMA 3 ROAD, CHONG-NONSEE, YANNAWA, BANGKOK 10120, THAILAND
TEL. : 294-6291 - 8 FAX. : (662) 294-1744

REVISION

NO.	DESCRIPTION	DATE
1		
2		
3		
4		
5		
6		
7		

PROJECT :




PROJECT NO : 1802 LPark-VC

AS-BUILT DRAWING


DRAWING TITLE :
TYPICAL HORIZONTAL SECTION DETAIL
@ CORNER PANEL

DRAWN :	UDOMSAK.P	
CHECKED :	SANGUAN	
DATE :	10/07/2562	
SHEET NO.	DWG. NO.	Rev.
	TD-H05	-


These drawings are the property of P.A. Design
Co., Ltd.
and not to be used or reproduced without
specific permission.

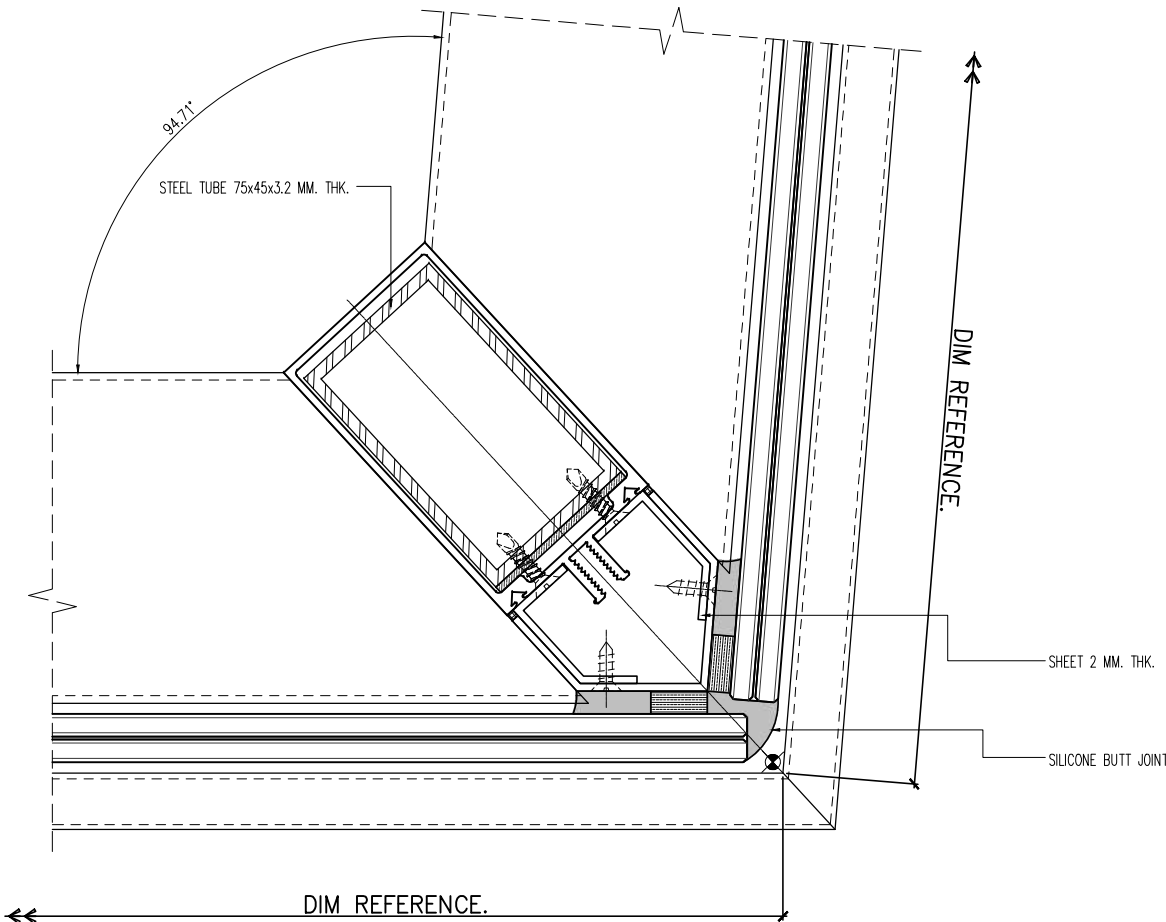

3 TYPICAL HORIZONTAL
SECTION DETAIL

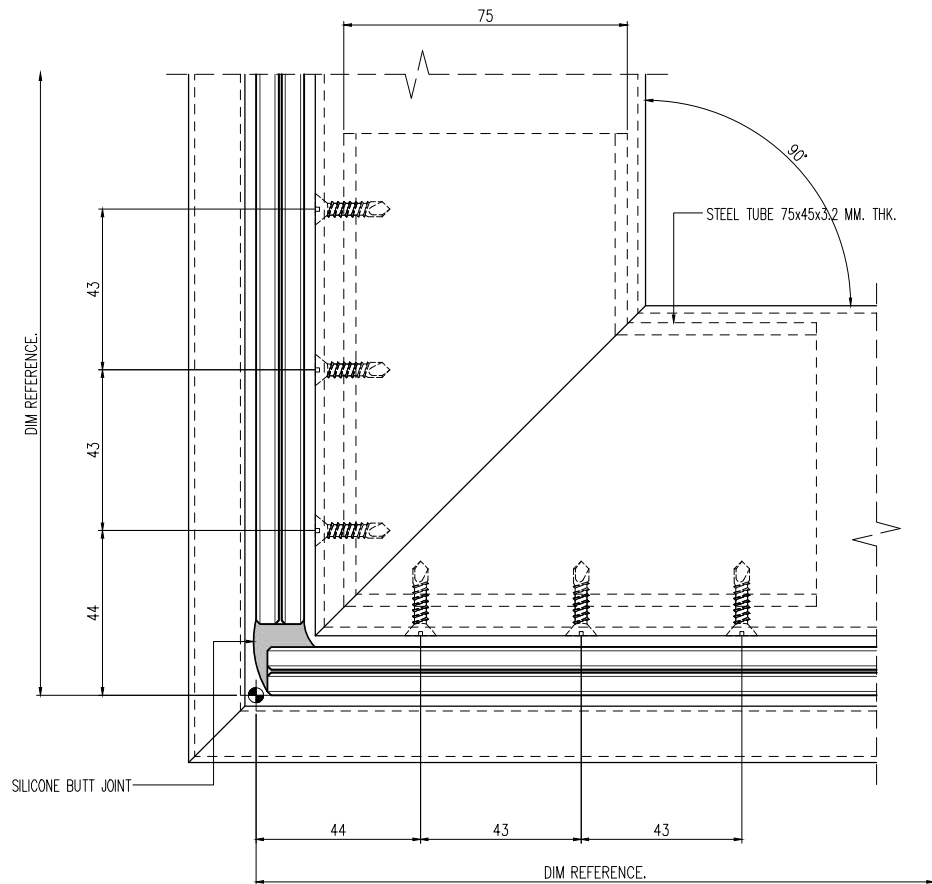

1 TYPICAL HORIZONTAL
SECTION DETAIL

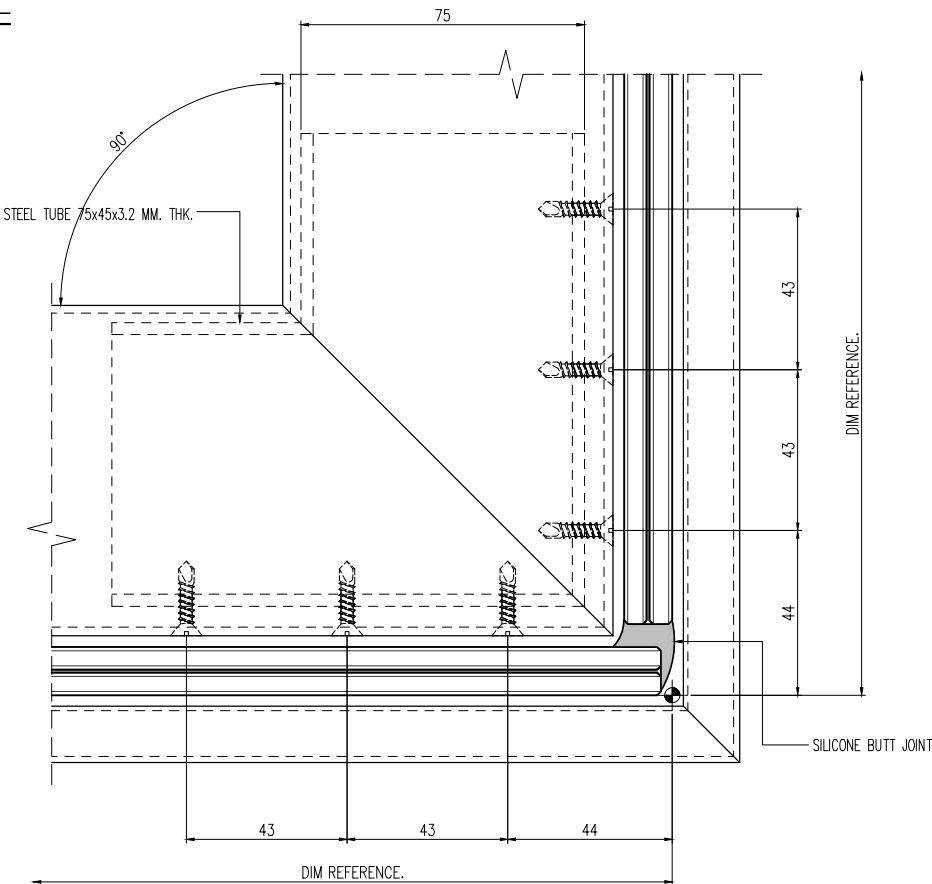

2 TYPICAL HORIZONTAL
SECTION DETAIL

ภาพ B



L.P.N. DEVELOPMENT
PUBLIC CO., LTD.
1168/109 36th floor Lumpini Tower
Rama 4 Road Sathorn Bangkok 10120
tel. (662) 2855011-6
fax. (662) 2855017


CURTAIN WALL & FACADE CONTRACTOR :



41/8 RAMA 3 ROAD, CHONG-NOONSEE, YANNAWA, BANGKOK 10120, THAILAND
TEL : 294-6291 - 8 FAX : (662) 294-1744

REVISION

NO.	DESCRIPTION	DATE
1		
2		
3		
4		
5		
6		
7		

PROJECT :



PROJECT NO : 1802 LPark-VC


AS-BUILT DRAWING

DRAWING TITLE :

TYPICAL HORIZONTAL SECTION DETAIL
@ SWING DOOR

DRAWN :	UDOMSAK.P	
CHECKED :	SANGUAN	
DATE :	10/07/2562	
SHEET NO.	DWG. NO.	Rev.
	TD-H06	-


These drawings are the property of P.A. Design Co., Ltd. and not to be used or reproduced without specific permission.

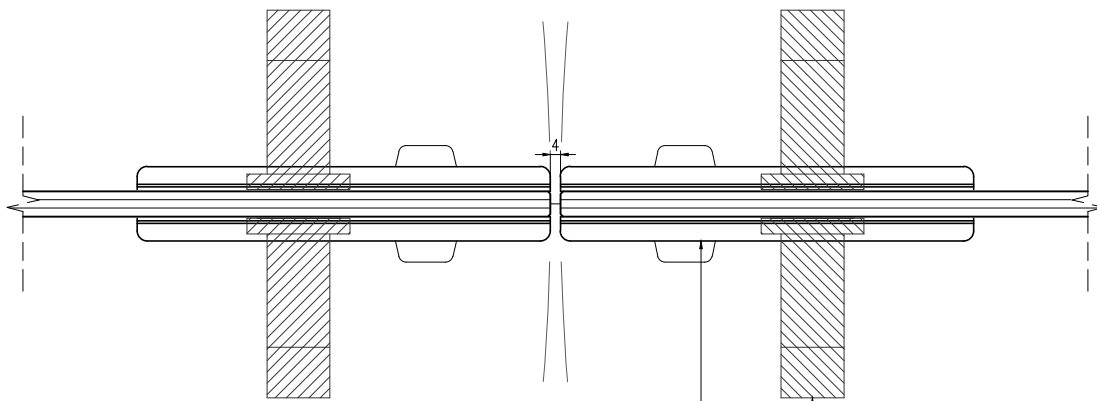


PATCH LOCK
(VVP FL50)


3 TYPICAL HORIZONTAL
SECTION DETAIL

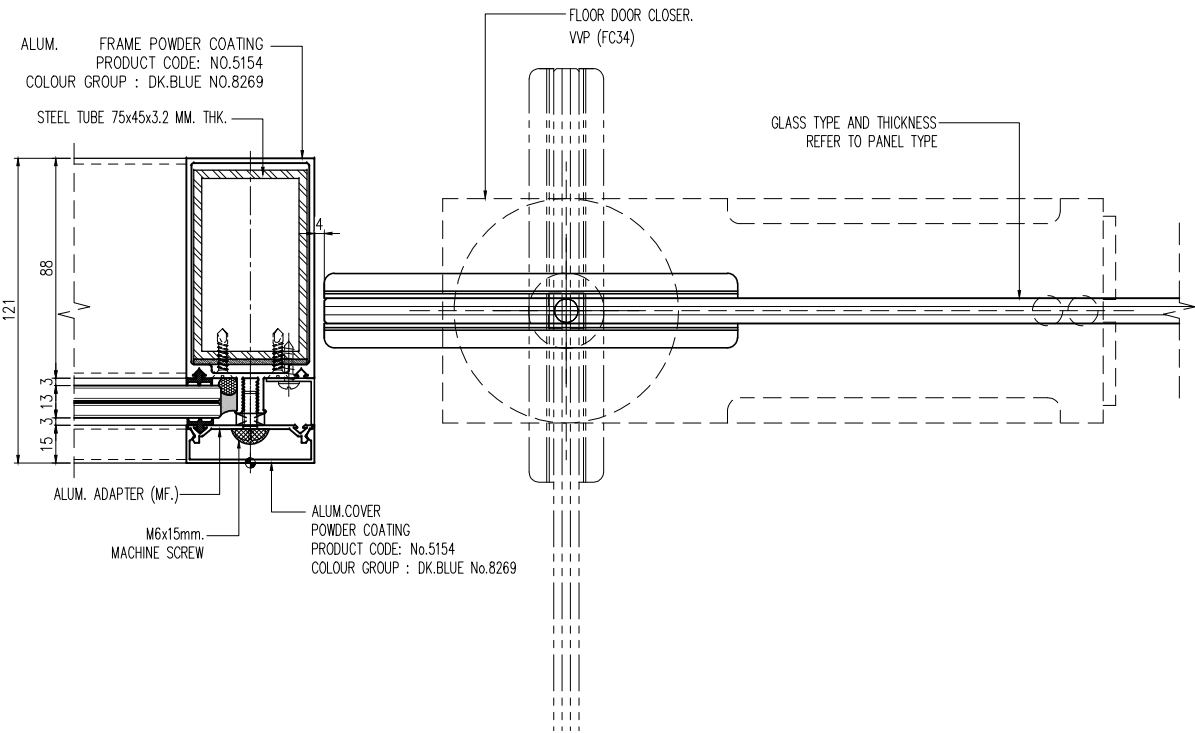


1 TYPICAL HORIZONTAL
SECTION DETAIL

INTERIOR


EXTERIOR

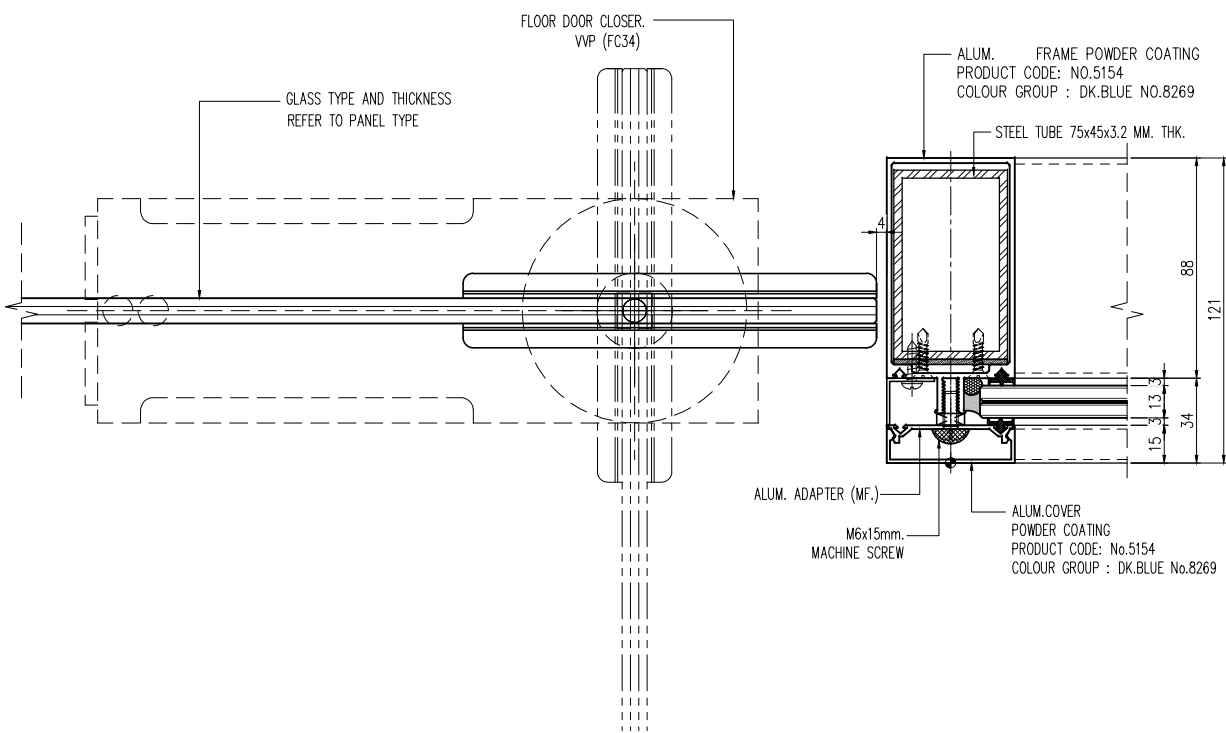


2 TYPICAL HORIZONTAL
SECTION DETAIL

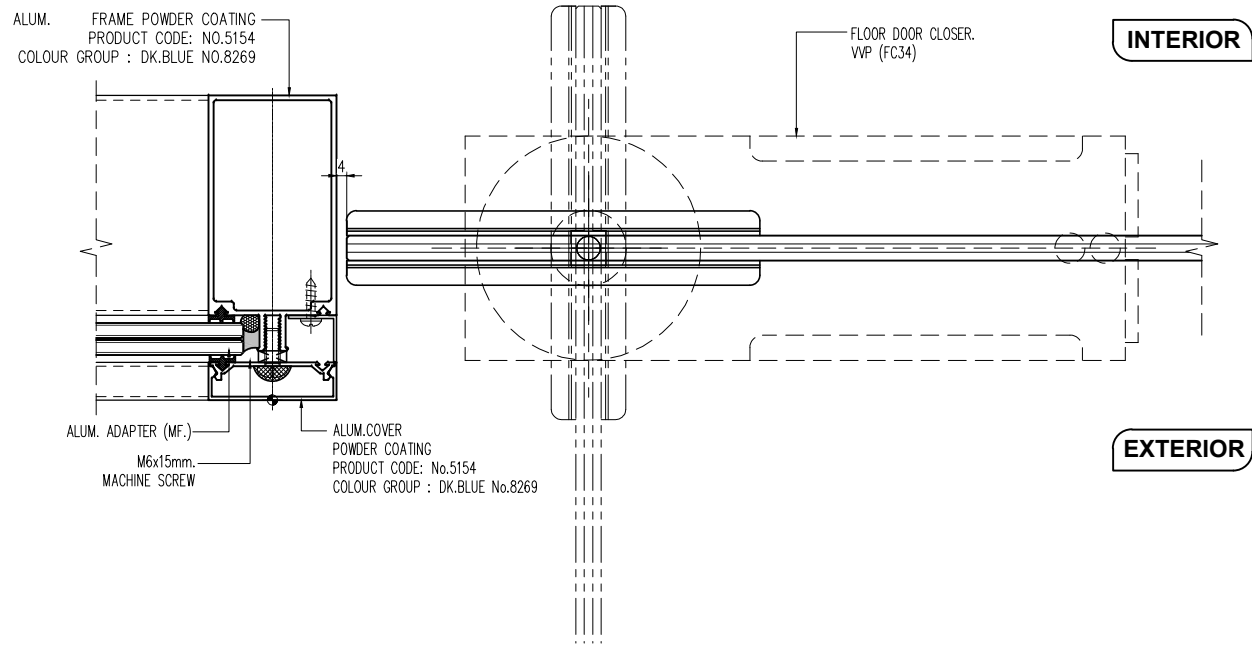


4 TYPICAL HORIZONTAL SECTION DETAIL
TD-H04

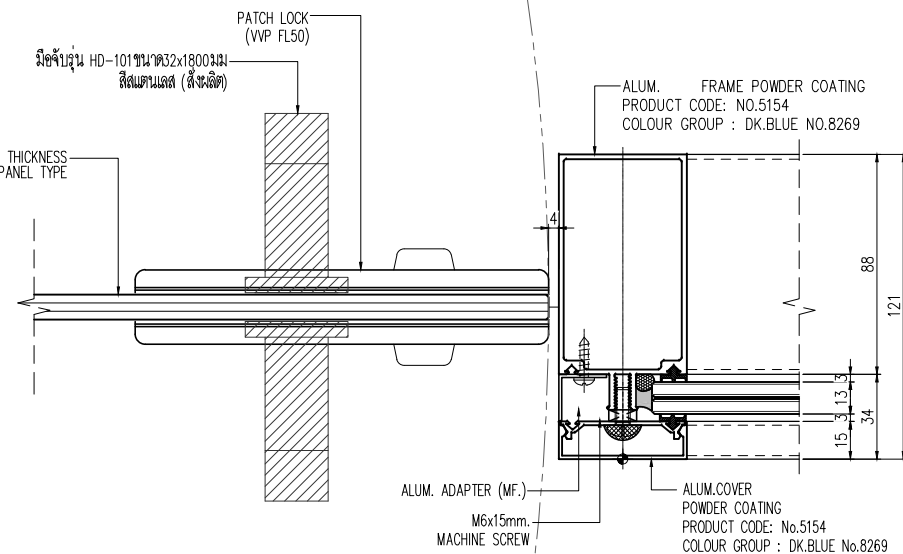


5 TYPICAL HORIZONTAL SECTION DETAIL
TD-H05

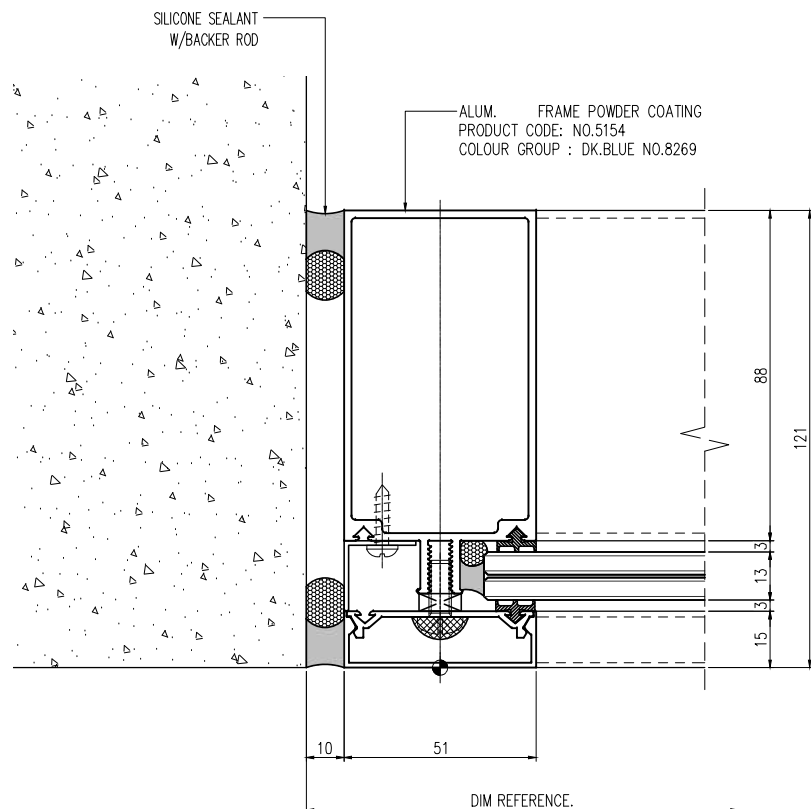

1 TYPICAL HORIZONTAL SECTION DETAIL
TD-H01

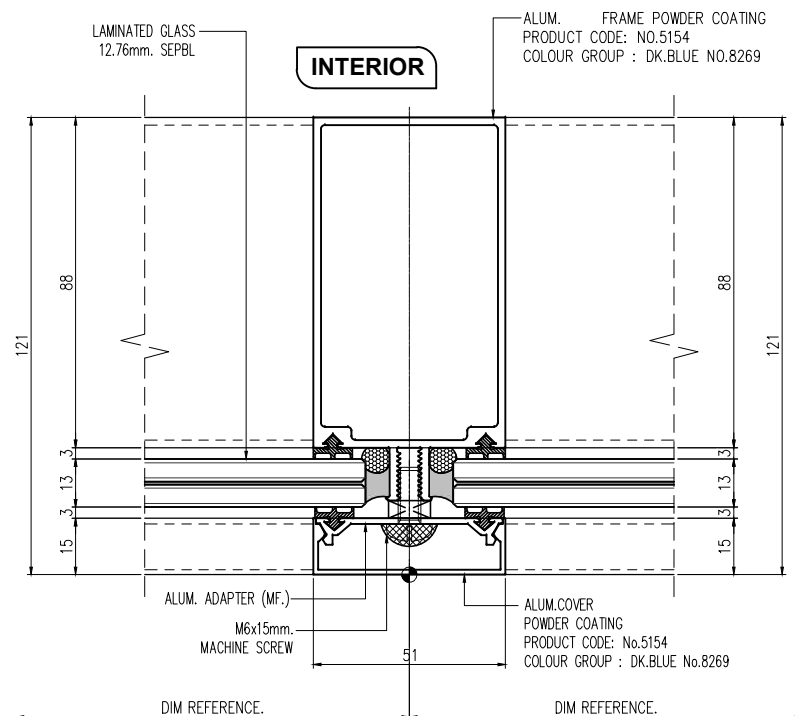

2 TYPICAL HORIZONTAL SECTION DETAIL
TD-H02

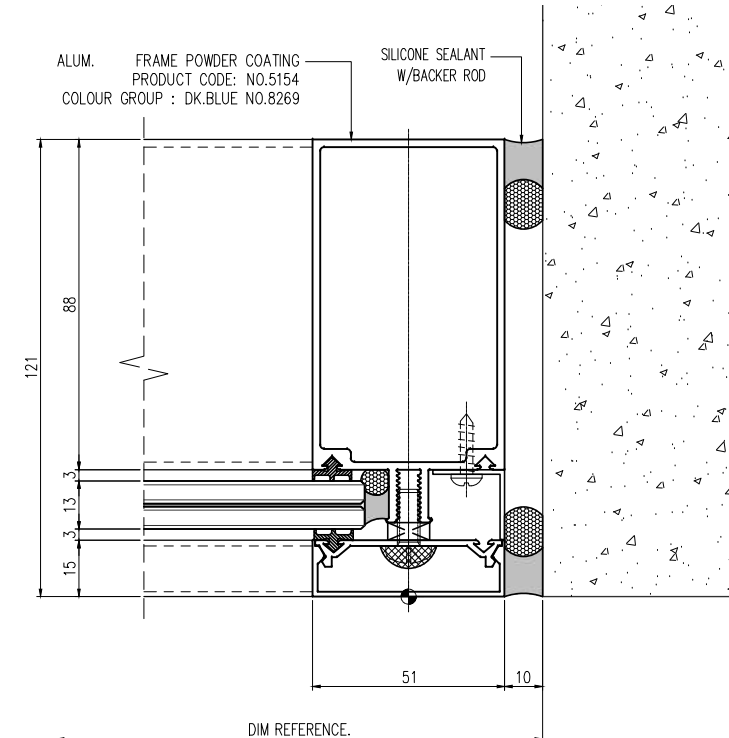

3 TYPICAL HORIZONTAL SECTION DETAIL
TD-H03


CURTAIN WALL & FACADE CONTRACTOR :



41/8 RAMA 3 ROAD, CHONG-NOI, YANNAWA, BANGKOK 10120, THAILAND
TEL. : 294-6291 - 8 FAX : (662) 294-1744

REVISION

NO.	DESCRIPTION	DATE
1		
2		
3		
4		
5		
6		
7		

PROJECT :



PROJECT NO : 1802 LPark-VC


AS-BUILT DRAWING

DRAWING TITLE :


TYPICAL HORIZONTAL SECTION DETAIL
@ VISION AREA & SWING DOOR

DRAWN :	UDOMSAK.P		
CHECKED :	SANGUAN		
DATE :	10/07/2562		
SHEET NO.	DWG. NO.	Rev.	
	TD-H07	-	


These drawings are the property of P.A. Design
Co., Ltd.
and not to be used or reproduced without
specific permission.

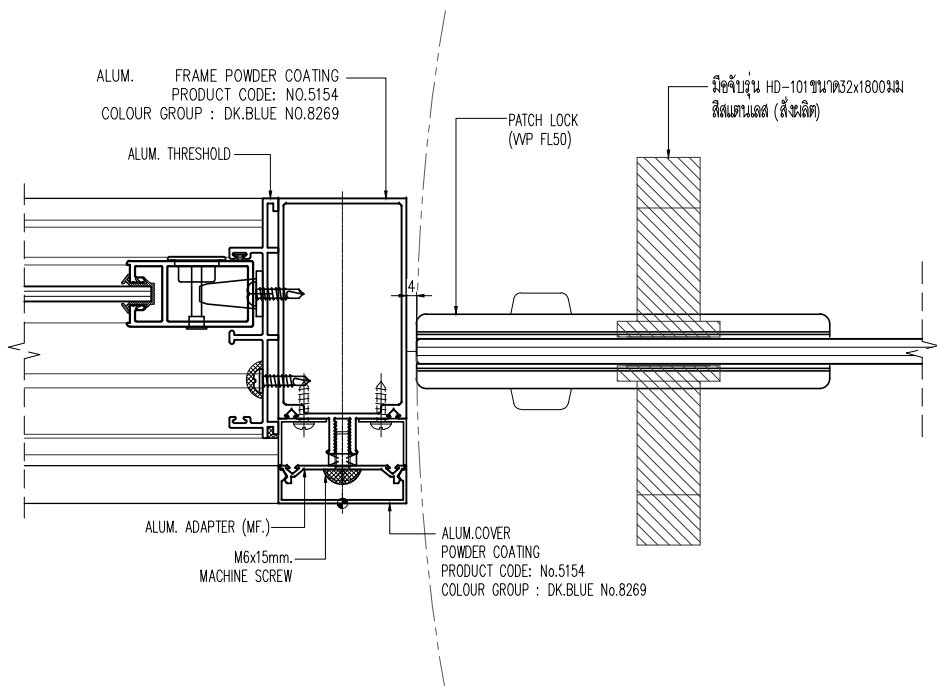


3 TYPICAL HORIZONTAL SECTION DETAIL
TD-H05

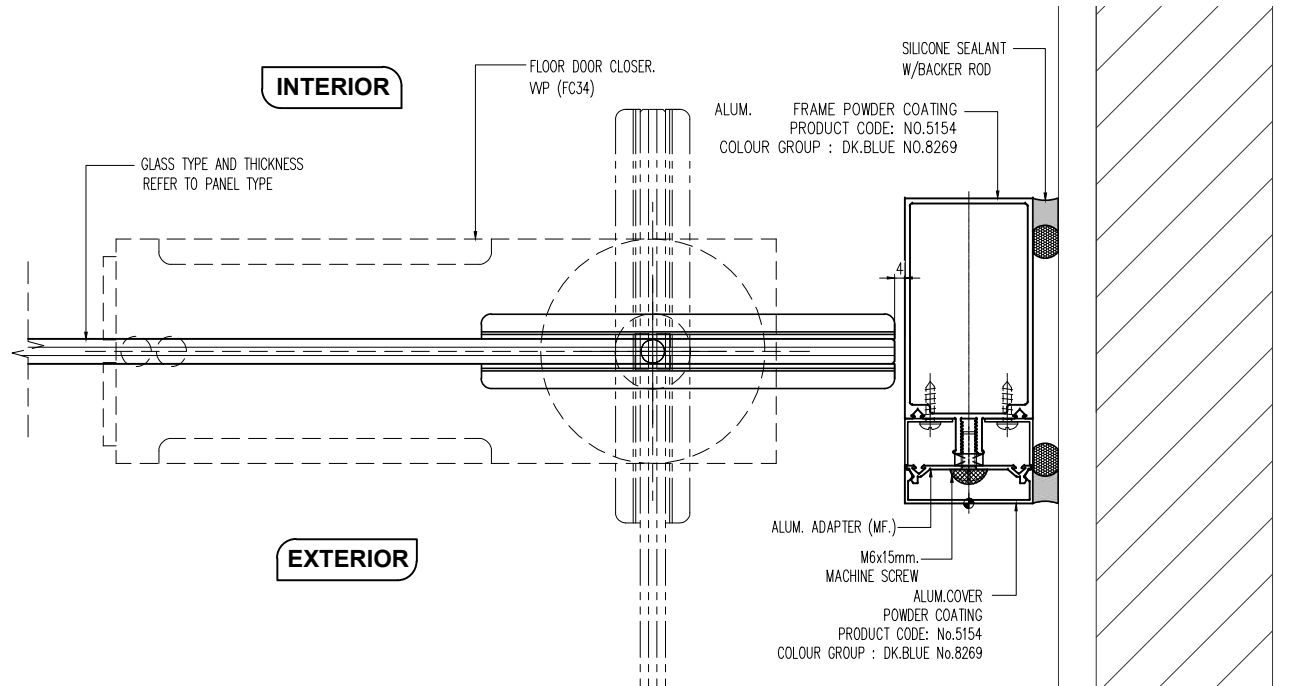

4 TYPICAL HORIZONTAL SECTION DETAIL
TD-H05

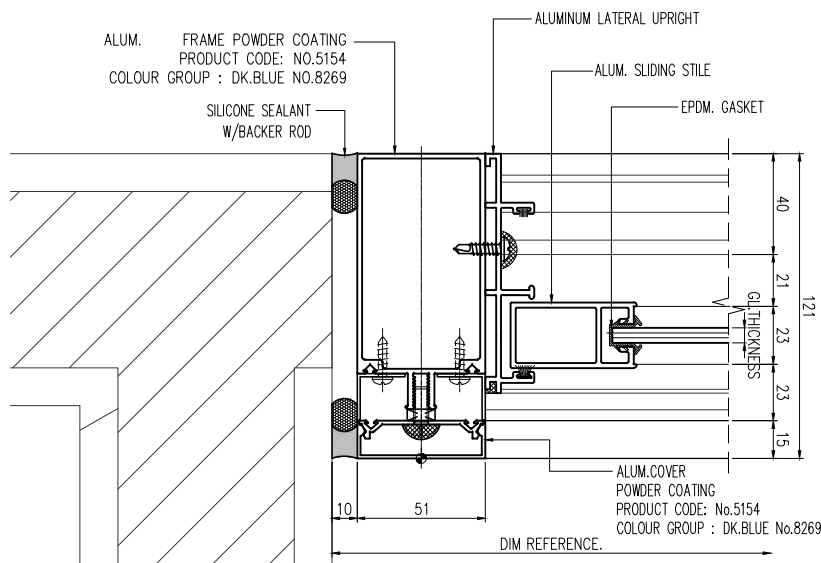

1 TYPICAL HORIZONTAL SECTION DETAIL
TD-H05

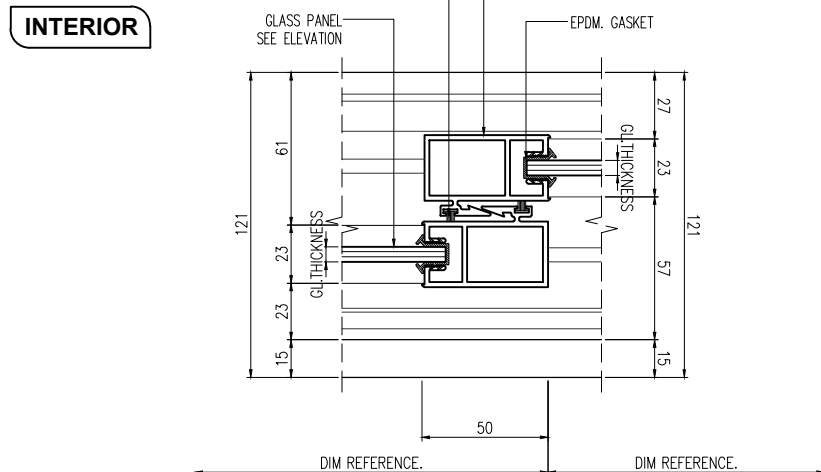

2 TYPICAL HORIZONTAL SECTION DETAIL
TD-H05

สัญลักษณ์วัสดุตกแต่ง

วัสดุพื้น

- F1 ปูกระเบื้องเซรามิคขนาด 12x12" พื้นผิวเงา PVC.2"
F2 ปูกระเบื้องเซรามิคขนาด 12x12" พื้นผิวเงาและ
ขอบทำผิวเส้นลายหิน
F3 ปูกระเบื้องเซรามิคขนาด 12x12" (สำหรับห้องน้ำ)
F3A ปูกระเบื้องเซรามิคขนาด 12x12" (สำหรับห้องน้ำ)
F4 ปูกระเบื้องเซรามิคขนาด 12x12"
F4A ปูกระเบื้องเซรามิคขนาด 12x12" (สำหรับห้องน้ำ)
F4B ปูกระเบื้องเซรามิคขนาด 12x12" (สำหรับห้องน้ำ)
F4C ปูกระเบื้องเซรามิคขนาด 12x12" (สำหรับห้องน้ำ)
F5 ปูกระเบื้องเซรามิคขนาด 12x12" พื้นผิวเงา PVC.2"
F6 พื้นทำผิวเส้นลายหิน
F7 พื้นทำผิวเส้นลายหิน
F8 พื้นทำผิวเส้นลายหิน
F9 พื้นทำผิวเส้นลายหิน
F9A พื้นทำผิวเส้นลายหิน EPOXY
F10 ทำผิวคอนกรีต INTERIOR (PAI)
F11 ทำผิวคอนกรีต LANDSCAPE
หมายเหตุ ยานควบคุมการก่อสร้างต้องปฏิบัติตามนี้

วัสดุผนัง

- P1 ผนัง ค.ส.ล. ทำผิวปูน (ภายในนอก, ภายใน)
P2 ผนังปูนฉาบเรียบ (สำหรับภายใน, ภายใน)
P2A ผนังปูนฉาบเรียบ หนา 15 มม. (สำหรับภายใน, ภายใน)
P3 ปูกระเบื้องเซรามิค 8x8" (สำหรับภายใน)
P4 ผนังปูนฉาบเรียบ หนา 9 มม. ทำผิวคอนกรีต
โดยฉาบผิวเรียบ
P5 ผนัง ค.ส.ล. ผนังปูนฉาบเรียบ
P5A ผนัง ค.ส.ล. ผนังปูนฉาบเรียบ
P6 ผนัง ค.ส.ล. ผนังปูนฉาบเรียบ (สำหรับภายใน)
P7 ผนัง ค.ส.ล. ผนังปูนฉาบเรียบ (สำหรับภายใน)
P8 ผนังปูนฉาบเรียบ

CURTAIN WALL & FACADE CONTRACTOR :



41/8 RAMA 3 ROAD, CHONG-NONSEE, YANNAWA, BANGKOK 10120, THAILAND
TEL : 294-6291 - 8 FAX : (662) 294-1744

REVISION

NO.	DESCRIPTION	DATE
1		
2		
3		
4		
5		
6		
7		

PROJECT :



PROJECT NO : 1802 LPark-VC


AS-BUILT DRAWING

DRAWING TITLE :


TYPICAL HORIZONTAL SECTION DETAIL
@ DOOR AREA

DRAWN :	UDOMSAK.P	
CHECKED :	SANGUAN	
DATE :	10/07/2562	
SHEET NO.	DWG. NO.	Rev.
	TD-H08	-


These drawings are the property of P.A. Design
Co., Ltd.
and not to be used or reproduced without
specific permission.

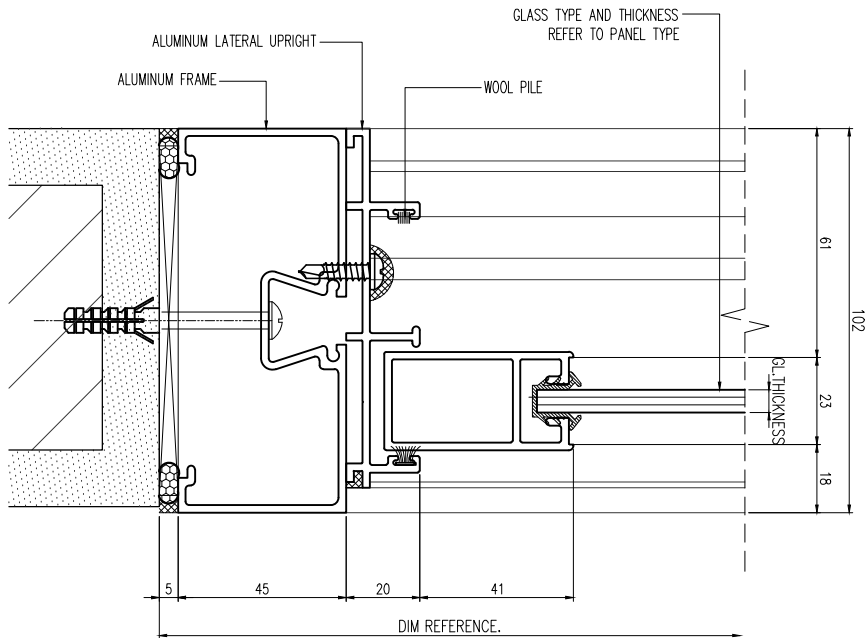

1 TYPICAL HORIZONTAL SECTION DETAIL
TD-H06

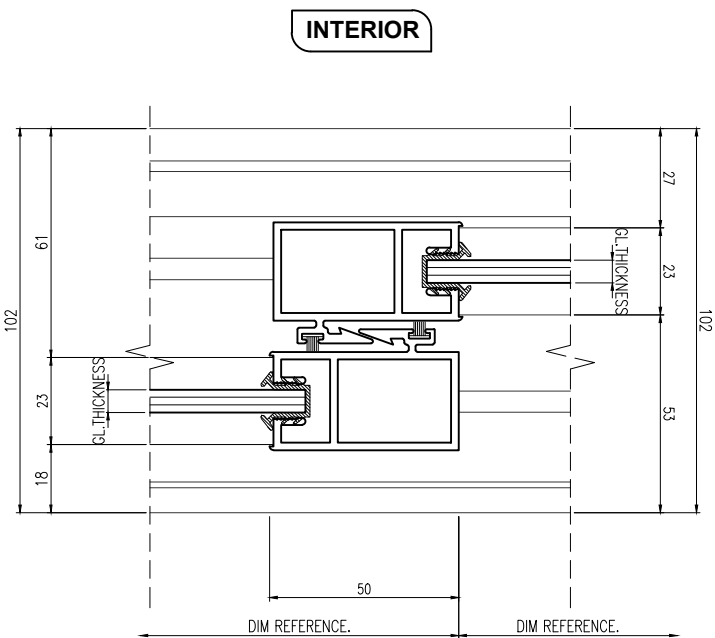

2 TYPICAL HORIZONTAL SECTION DETAIL
TD-H06

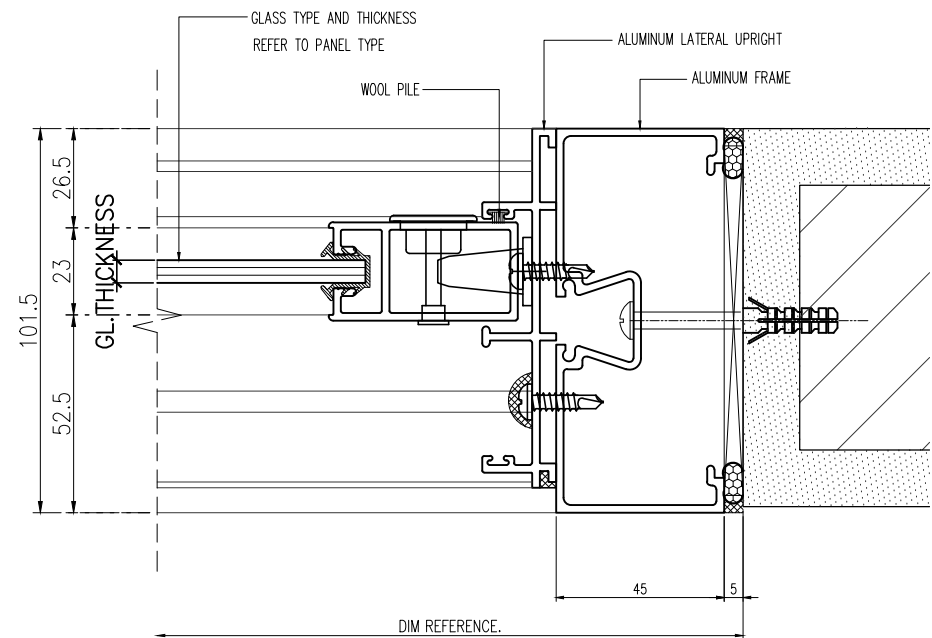

3 TYPICAL HORIZONTAL SECTION DETAIL
TD-H06

สัญลักษณ์วัสดุตกแต่ง

วัสดุพื้น

- F1 ปูกระเบื้องเซรามิคขนาด 12x12" พื้นผิวเงา PVC 2"
F2 ปูกระเบื้องเซรามิคขนาด 12" x 12" พื้นผิวเงาและขอบทำผิวพื้นผิวเงา
F3 ปูกระเบื้องเซรามิคขนาด 12x12" (สำหรับห้องน้ำ)
F3A ปูกระเบื้องเซรามิคขนาด 12x12" (สำหรับห้องน้ำ)
F4 ปูกระเบื้องเซรามิคขนาด 12x12"
F4A ปูกระเบื้องเซรามิคขนาด 12x12" (สำหรับห้องน้ำ)
F4B ปูกระเบื้องเซรามิคขนาด 12x12" (สำหรับห้องน้ำ)
F4C ปูกระเบื้องเซรามิคขนาด 12x12" (สำหรับห้องน้ำ)
F5 ปูกระเบื้องเซรามิคขนาด 12x12" (สำหรับห้องน้ำ)
F6 พื้นทำผิวพื้นผิวเงา
F7 พื้นทำผิวพื้นผิวเงา
F8 พื้นทำผิวพื้นผิวเงา
F9 พื้นทำผิวพื้นผิวเงา
F9A พื้นทำผิวพื้นผิวเงา EPOXY
F10 ทำผิวพื้นผิวเงา INTERIOR (PAI)
F11 ทำผิวพื้นผิวเงา LANDSCAPE

วัสดุผนัง

- P1 ผนัง ค.ส.ล. สำหรับปู (ทาสีภายนอก, ภายใน)
P2 ฐานปูนซีเมนต์ (สำหรับภายนอก, ภายใน)
P2A ฐานปูนซีเมนต์หนา 15 ซม. (สำหรับภายนอก, ภายใน)
P3 ปูกระเบื้องเซรามิค 8" x 8" (สำหรับปูผนัง)
P4 ผนังอิฐบล็อกหนา 9 ซม. ทำรอยต่อผนัง
P5 ผนัง ค.ส.ล. ฐานปูนซีเมนต์
P5A ผนัง ค.ส.ล. พื้นผิวเงา
P6 ผนัง ค.ส.ล. ผนังผิวเงา
P7 ผนัง ค.ส.ล. ผนังผิวเงา
P8 ผนังวัสดุตกแต่งอื่นๆ

CURTAIN WALL & FACADE CONTRACTOR :



41/8 RAMA 3 ROAD, CHONG-NONSEE, YANNAWA, BANGKOK 10120, THAILAND
TEL : 294-6291 - 8 FAX : (662) 294-1744

REVISION

NO.	DESCRIPTION	DATE
1		
2		
3		
4		
5		
6		
7		

PROJECT :



PROJECT NO : 1802 LPark-VC


AS-BUILT DRAWING

DRAWING TITLE :

TYPICAL HORIZONTAL SECTION DETAIL
@ DOOR AREA

DRAWN :	UDOMSAK.P	
CHECKED :	SANGUAN	
DATE :	10/07/2562	
SHEET NO.	DWG. NO.	Rev.
	TD-H09	-



These drawings are the property of P.A. Design Co., Ltd. and not to be used or reproduced without specific permission.

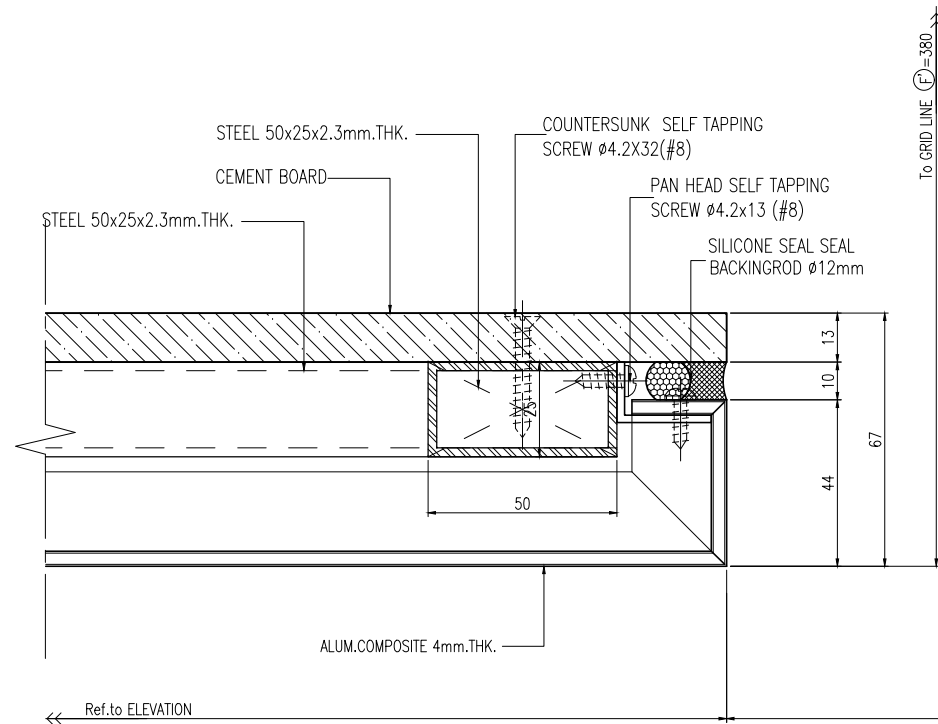

INSIDE

OUTSIDE


02 TYPICAL HORIZONTAL SECTION DETAIL
@ FREE AREA

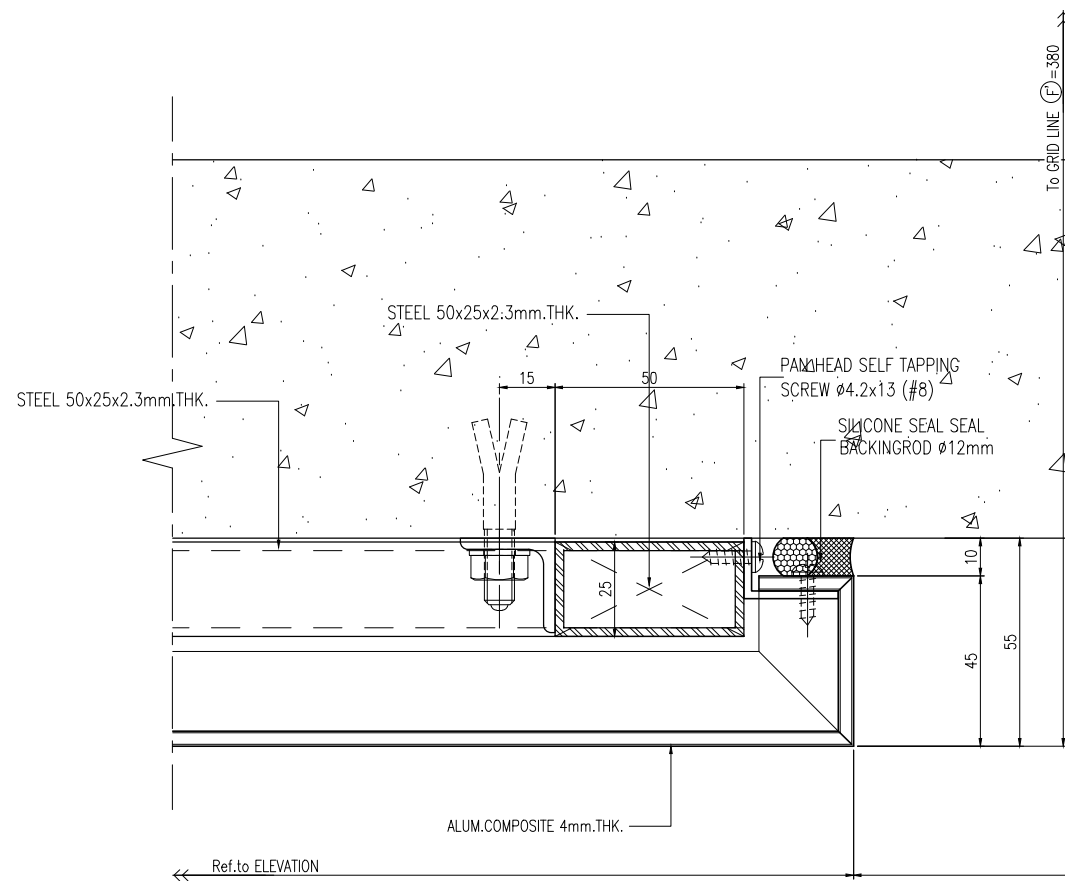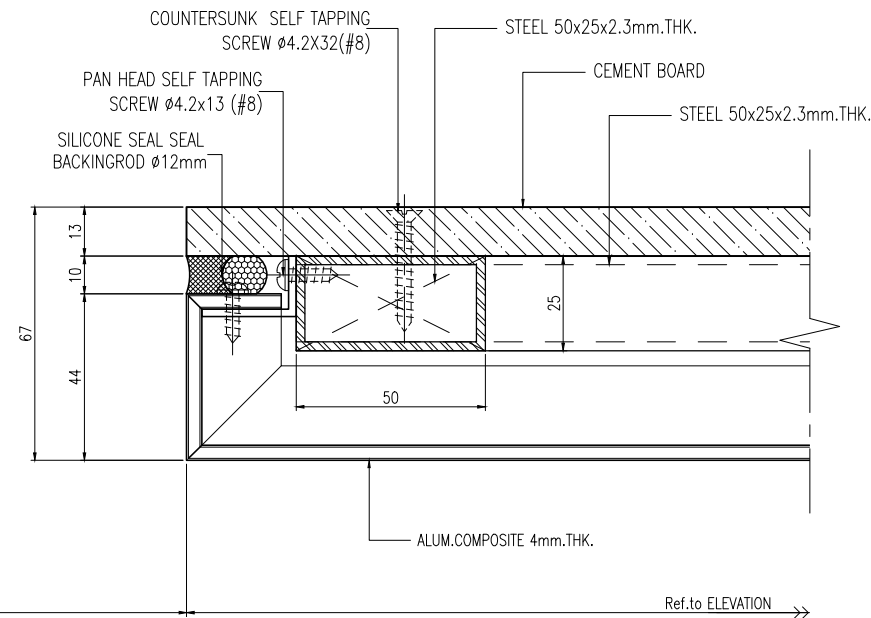


INSIDE

OUTSIDE

01 TYPICAL HORIZONTAL SECTION DETAIL
@ WALL AREA

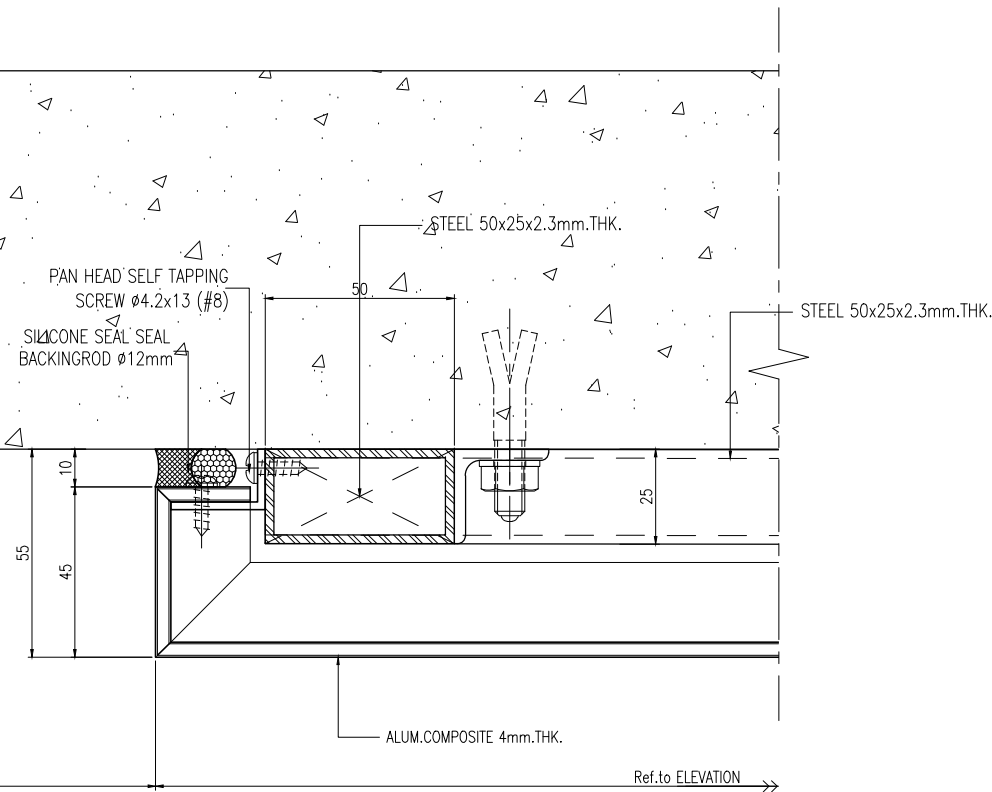

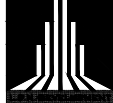

**L.P.N. DEVELOPMENT
PUBLIC CO., LTD.**
1168/109 36th floor Lumpini Tower
Rama 4 Road Sathorn Bangkok 10120
tel. (662) 2855011-6
fax. (662) 2855017

- สัญลักษณ์วัสดุตกแต่ง**
- วัสดุพื้น**
- F1 ปูกระเบื้องเซรามิคขนาด 12x12" พื้นผิวเงา PVC 2"
 - F2 ปูกระเบื้องเซรามิคขนาด 12x12" พื้นผิวลายและขอบทำผิวพื้นเงาขัดมัน
 - F3 ปูกระเบื้องเซรามิคขนาด 12x12" (สำหรับห้องครัว)
 - F3A ปูกระเบื้องเซรามิคขนาด 12x12" (สำหรับห้องน้ำ)
 - F4 ปูกระเบื้องเซรามิคขนาด 12x12"
 - F4A ปูกระเบื้องเซรามิคขนาด 12x12" (สำหรับพื้นที่ติดผนัง)
 - F4B ปูกระเบื้องเซรามิคขนาด 12x12" (สำหรับบริเวณผนัง)
 - F4C ปูกระเบื้องเซรามิคขนาด 12x12" (สำหรับทางเดินกลาง)
- วัสดุผนัง**
- P1 ผนัง ค.ส.ล. สำหรับ (ทาสีภายนอก, ภายใน)
 - P2 ฐานปูนฉาบผิว (สำหรับภายนอก, ภายใน)
 - P2A ฐานปูนฉาบผิว หนา 15 มม. (สำหรับภายนอก, ภายใน)
 - P3 ปูกระเบื้องเซรามิค 8" x 8" (ผนังภายนอก)
 - P4 ผนังฉาบปูนทาสี 9 มม. ทำรอยต่อผนังทาสี
 - โครงสร้างคาน้ำทิ้ง
 - P5 ผนัง ค.ส.ล. ฐานปูนฉาบผิว
 - P5A ผนัง ค.ส.ล. พื้นผิวเงา
 - P8 ผนังวัสดุตามตัวอย่าง

CURTAIN WALL & FACADE CONTRACTOR :



ISO.9002
KIM YOO SENG

41/8 RAMA 3 ROAD, CHONG-NONSEE, YANINAWA, BANGKOK 10120, THAILAND
TEL : 294-6291 - 8 FAX : (662) 294-1744

REVISION		
NO.	DESCRIPTION	DATE
1		
2		
3		
4		
5		
6		
7		

PROJECT :



**LUMPINI
TOWER B**
VIBHAVADI-SATHONAK

PROJECT NO : 1802 LPark-VC

AS-BUILT DRAWING

DRAWING TITLE :
DEVELOP ELEVATION
@ ACP.CLADDING AREA

DRAWN :	UDOMSAK.P
CHECKED :	SANGUAN
DATE :	10/07/2562
SHEET NO.	DWG. NO.
	TD.H10

These drawings are the property of P.A. Design Co., Ltd. and not to be used or reproduced without specific permission.

อาคาร B

สัญลักษณ์วัสดุตกแต่ง

วัสดุพื้น

- F1 ปูกระเบื้องเซรามิคขนาด 12"x12" พร้อมผิวเงา PVC 2"
F2 ปูกระเบื้องเซรามิคขนาด 12"x12" พร้อมผิวเงาและ
ขอบทำผิวเงาด้วยซิลิโคน
F3 ปูกระเบื้องเซรามิคขนาด 12"x12" (สำหรับห้องน้ำ)
F3A ปูกระเบื้องเซรามิคขนาด 12"x12" (สำหรับห้องน้ำ)
F4 ปูกระเบื้องเซรามิคขนาด 12"x12"
F4A ปูกระเบื้องเซรามิคขนาด 12"x12" (สำหรับห้องน้ำ)
F4B ปูกระเบื้องเซรามิคขนาด 12"x12" (สำหรับห้องน้ำ)
F4C ปูกระเบื้องเซรามิคขนาด 12"x12" (สำหรับห้องน้ำ)
F5 ปูกระเบื้องเซรามิคขนาด 12"x12" พร้อมผิวเงา PVC 2"
F6 พื้นทำผิวเงาด้วยซิลิโคน
F7 พื้นทำผิวเงาด้วยซิลิโคน
F8 พื้นทำผิวเงาด้วยซิลิโคน
F9 พื้นทำผิวเงาด้วยซิลิโคน
F9A พื้นทำผิวเงาด้วยซิลิโคน
F10 ทำผิวเงาด้วย INTERIOR (PAI)
F11 ทำผิวเงาด้วย LANDSCAPE

วัสดุผนัง

- P1 ผนัง ค.ส.ล. ทำผิวเงา (ทาสีภายนอก, ภายใน)
P8 ผนังอิฐเคลือบสีเทา

CURTAIN WALL & FACADE CONTRACTOR :



41/8 RAMA 3 ROAD, CHONG-NONSEE, YANNAWA, BANGKOK 10120, THAILAND
TEL : 294-6291 - 8 FAX : (662) 294-1744

REVISION

NO.	DESCRIPTION	DATE
1		
2		
3		
4		
5		
6		
7		

PROJECT :




PROJECT NO : 1802 LPark-VC

AS-BUILT DRAWING


DRAWING TITLE :
TYPICAL VERTICAL SECTION DETAIL
@ VISION & WINDOW

DRAWN :	UDOMSAK.P		
CHECKED :	SANGUAN		
DATE :	10/07/2562		
SHEET NO.	DWG. NO.	Rev.	
	TD-V01	-	


These drawings are the property of P.A. Design Co., Ltd. and not to be used or reproduced without specific permission.

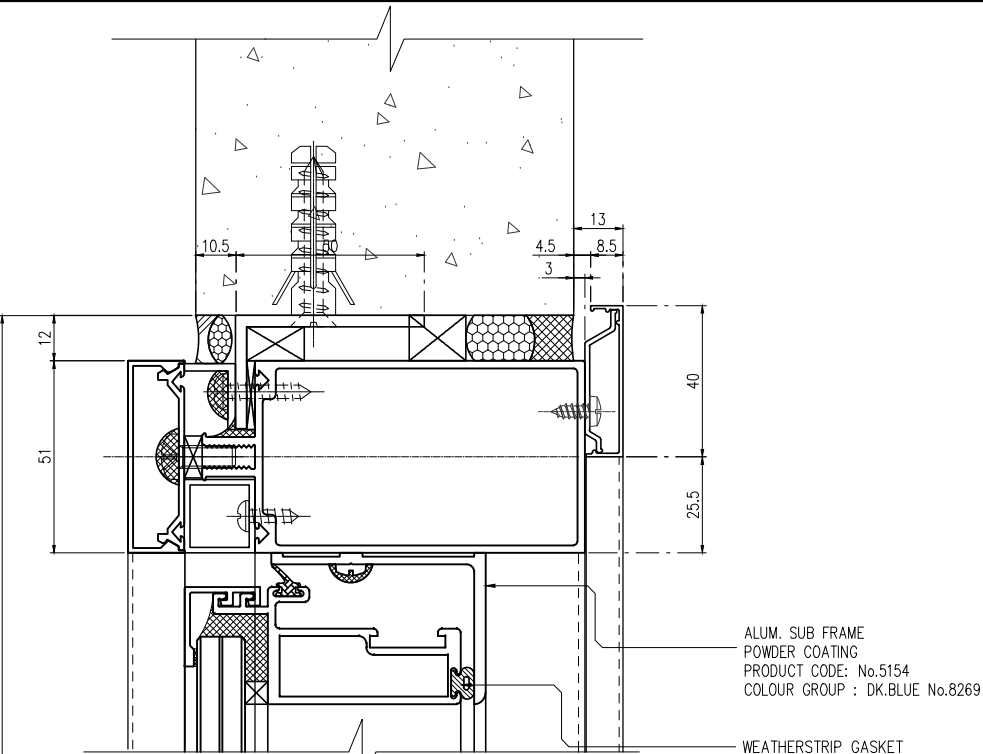


SCALE 1:2
DETAIL 4

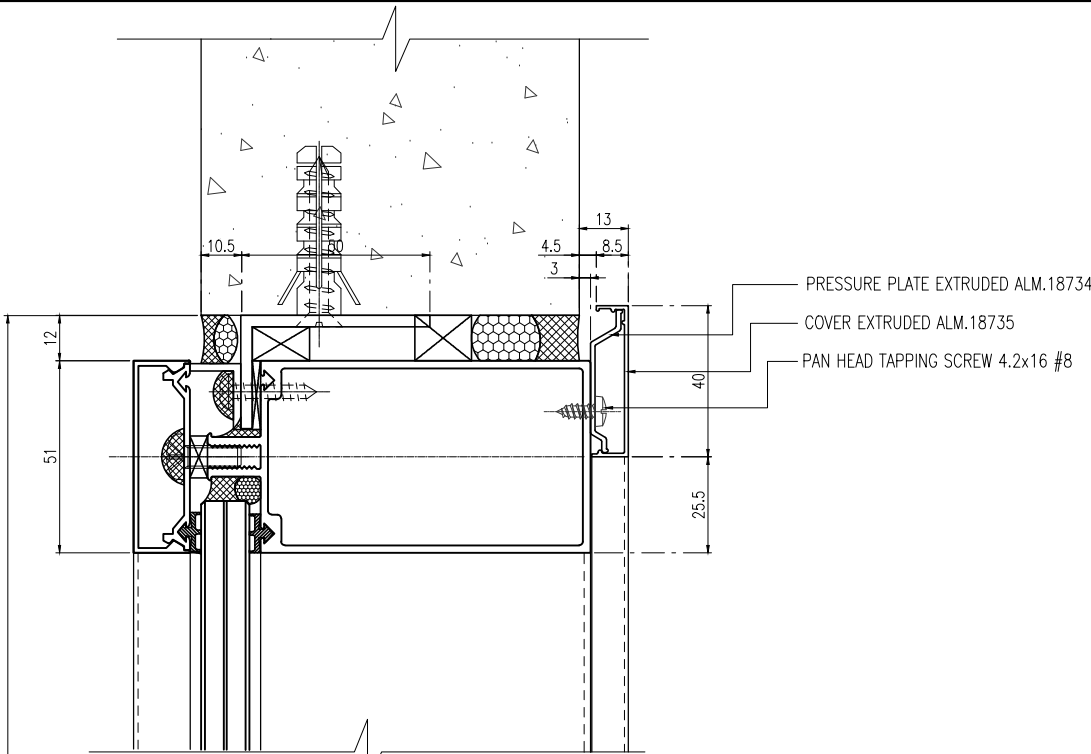

SCALE 1:2
DETAIL 2

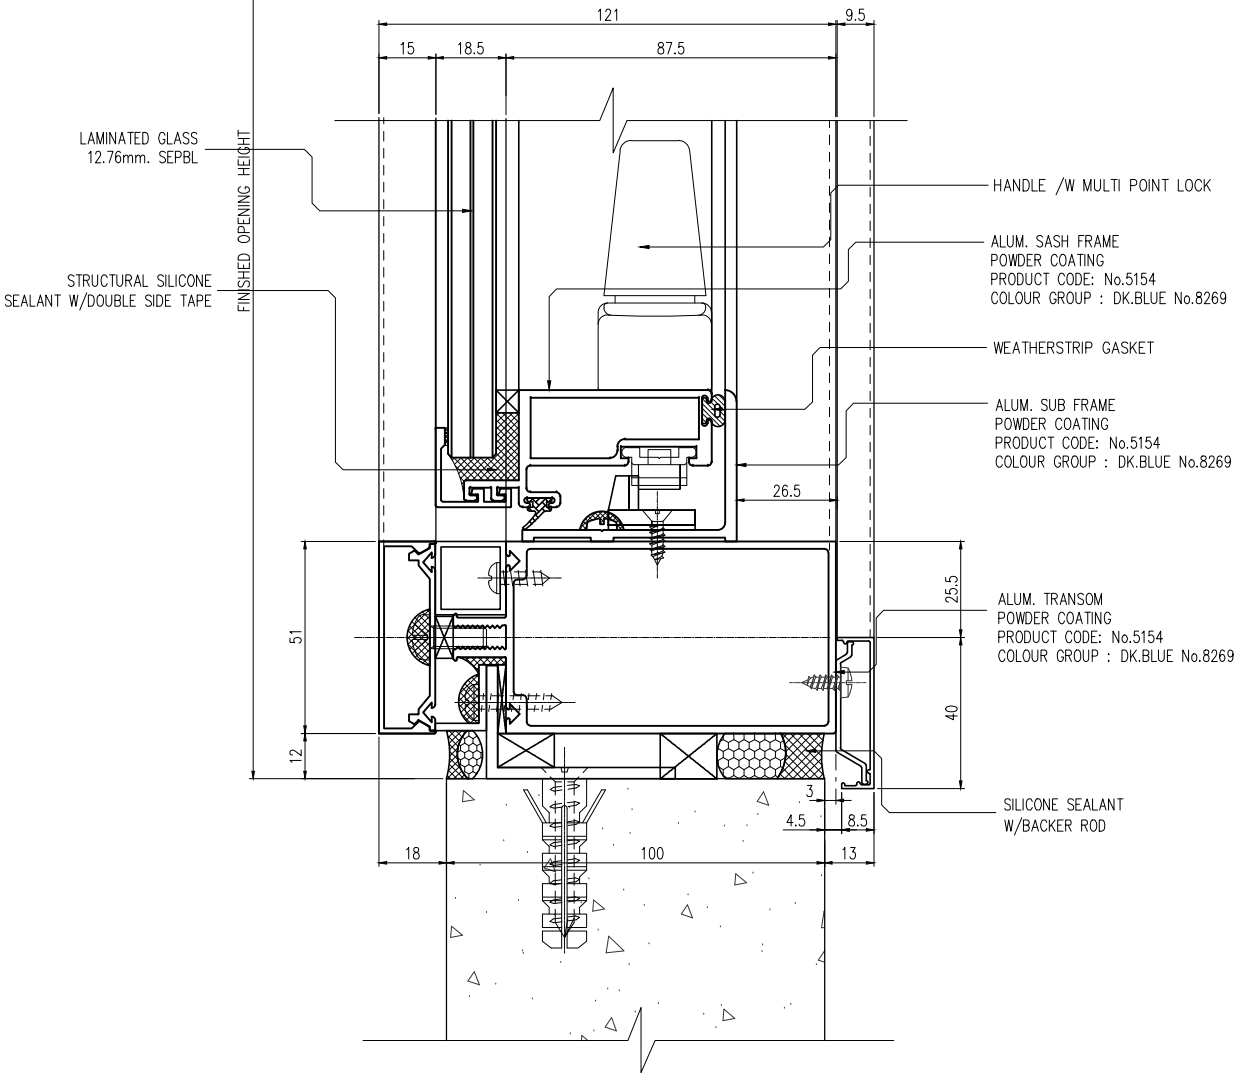


SCALE 1:2
DETAIL 3

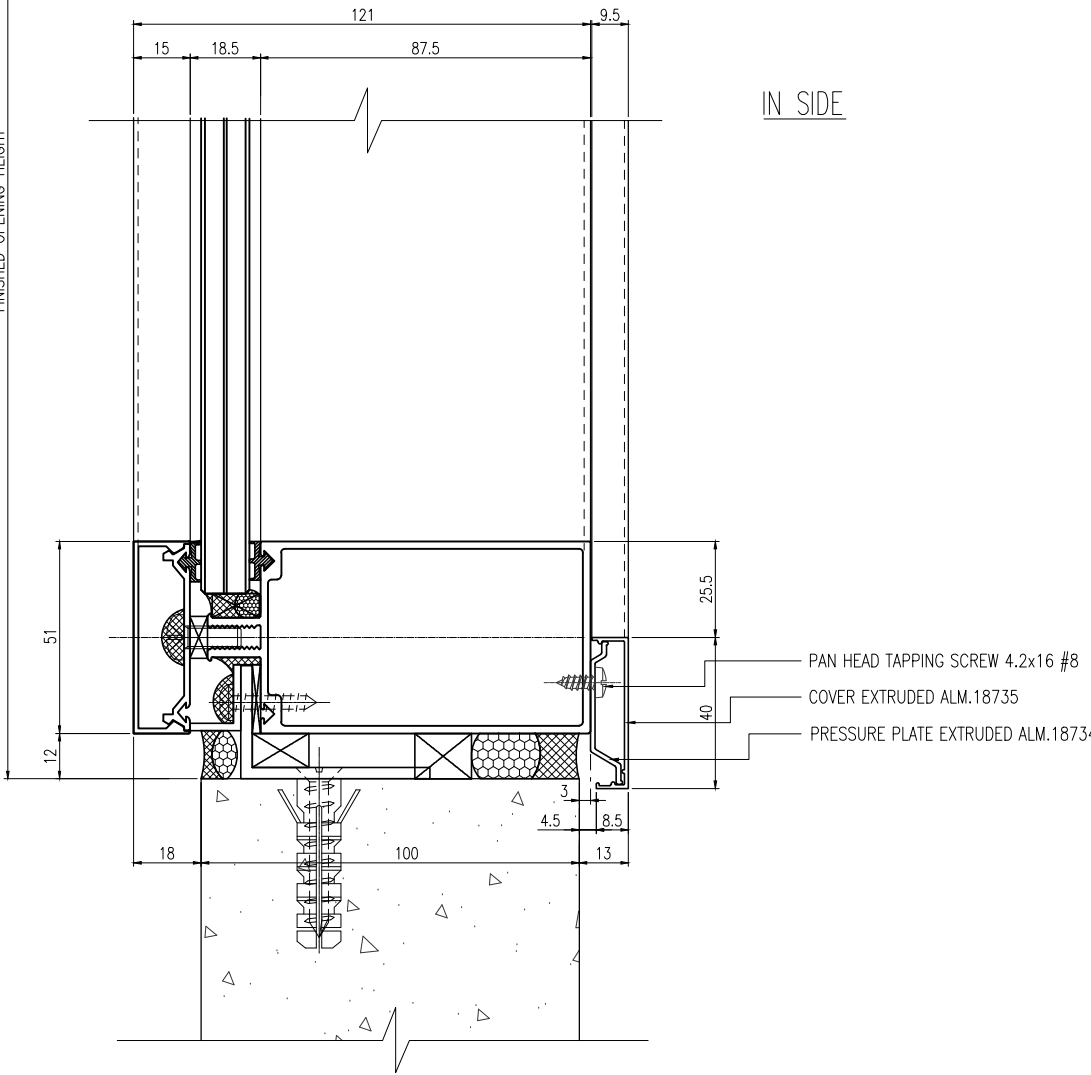


SCALE 1:2
DETAIL 1

DETAIL 2
SCALE 1:2

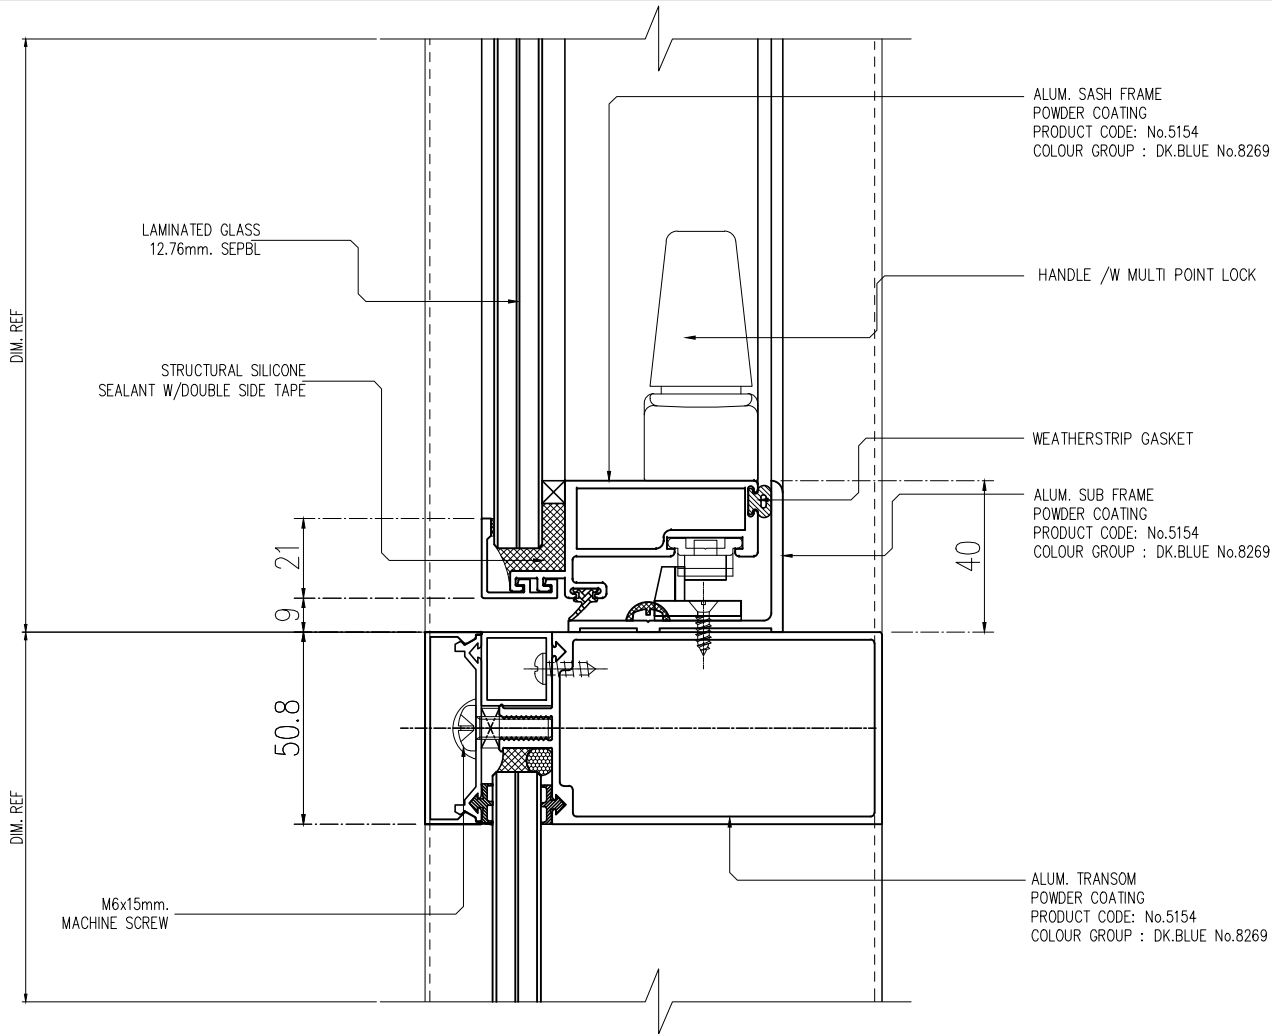

SCALE 1:2
DETAIL 1

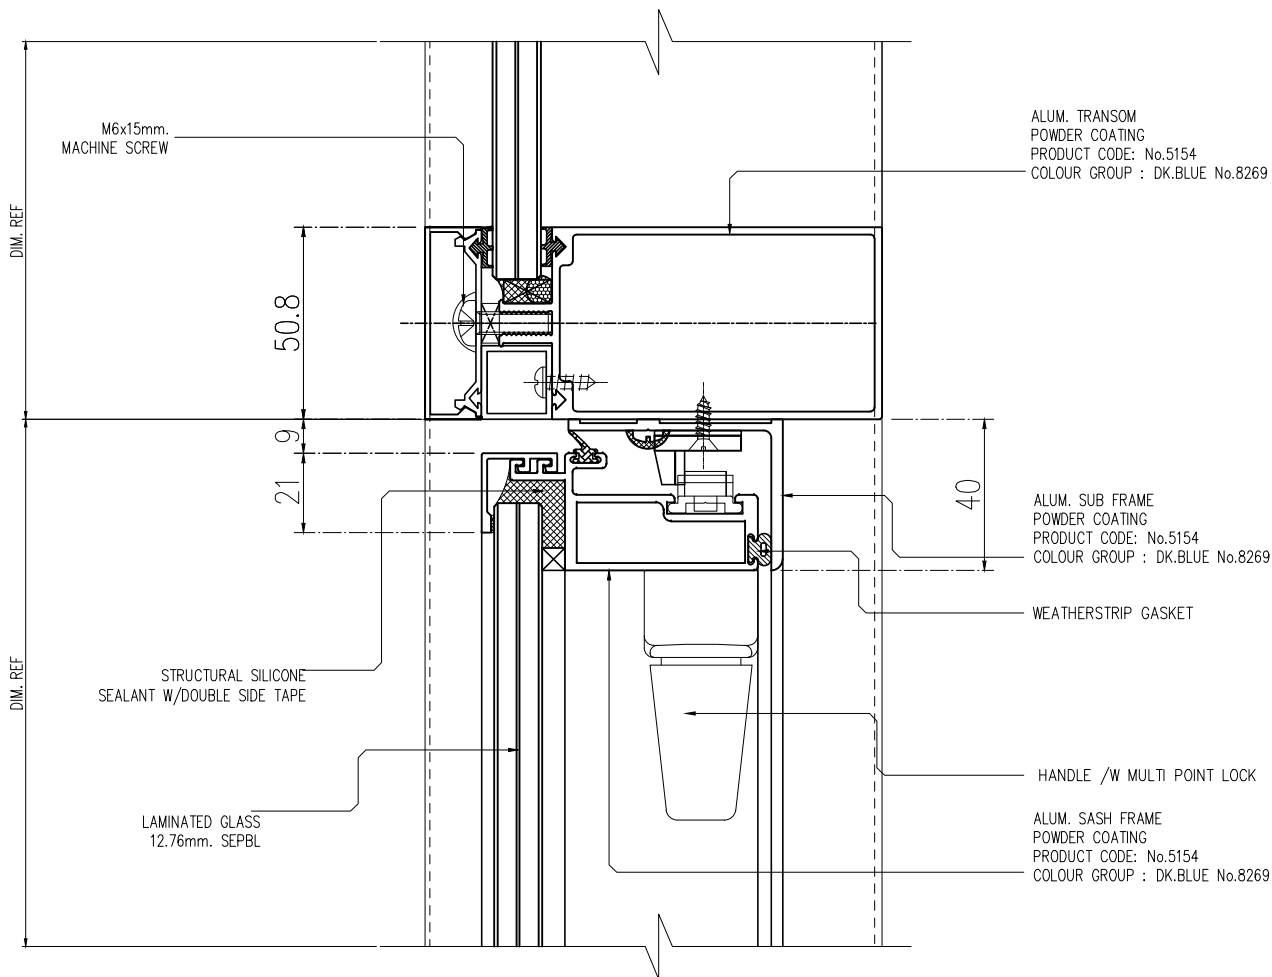

สัญลักษณ์วัสดุตกแต่ง

วัสดุพื้น

- F1 ปูกระเบื้องเซรามิคขนาด 12"x12" พื้นผิวเงา PVC 2"
F2 ปูกระเบื้องเซรามิคขนาด 12"x12" พื้นผิวเงาและ
ขอบทำผิวพื้นไม้สังเคราะห์
F3 ปูกระเบื้องเซรามิคขนาด 12"x12" (สำหรับห้องครัว)
F3A ปูกระเบื้องเซรามิคขนาด 12"x12" (สำหรับห้องน้ำ)
F4 ปูกระเบื้องเซรามิคขนาด 12"x12"
F4A ปูกระเบื้องเซรามิคขนาด 12"x12" (สำหรับห้องพักผ่อน)
F4B ปูกระเบื้องเซรามิคขนาด 12"x12" (สำหรับบริเวณระเบียง)
F4C ปูกระเบื้องเซรามิคขนาด 12"x12" (สำหรับทางเดินส่วนกลาง)
F5 ปูลามิเนตต่างรูป พื้นผิวเงาเงา PVC 2"
F6 สีทาผิวพื้นไม้สังเคราะห์
F7 สีทาผิวพื้นไม้จริงทาสี
F8 สีทาผิวพื้นไม้จริง
F9 สีทาผิวพื้นไม้จริง
F9A สีทาผิวพื้นไม้จริงทาสี EPOXY
F10 ทำฝ้าดูแบบ INTERIOR (PAI)
F11 ทำฝ้าดูแบบ LANDSCAPE
หมายเหตุ ยานและวัสดุตกแต่งอื่นที่ระบุไว้เป็นต้นตำ

วัสดุผนัง

- P1 ผนัง ค.ส.ล. สำเร็จรูป (ทาสีภายนอก, ภายใน)
P2 ฉาบปูนฉาบผิวทาสี (สำหรับภายนอก, ภายใน)
P2A ฉาบปูนฉาบผิวทาสีหนา 15 มม. (สำหรับภายนอก, ภายใน)
P3 ปูกระเบื้องเซรามิค 8" x 8" (พื้นห้องน้ำ)
P4 ผนังอิฐบล็อกทาสีหนา 9 มม. ทำขอบคั่นผนังทาสี
โครงเหล็กทุบลูกฉาบ
P5 ผนัง ค.ส.ล. ฉาบปูนฉาบผิวทาสี
P5A ผนัง ค.ส.ล. พื้นผิวเรียบ
P6 ผนัง ค.ส.ล. เบลูอิฐฉาบผิวทาสี
P7 ผนัง ค.ส.ล. เบลูอิฐฉาบผิวทาสี
P8 ผนังบุวัสดุตามตัวอย่าง

CURTAIN WALL & FACADE CONTRACTOR :

KYS ISO.9002
KIM YOO SENG
41/8 RAMA 3 ROAD, CHONG-NONSEE, YANNAWA, BANGKOK 10120, THAILAND
TEL : 294-6291 - 8 FAX : (662) 294-1744

REVISION

NO.	DESCRIPTION	DATE
1		
2		
3		
4		
5		
6		
7		

PROJECT :



PROJECT NO : 1802 LPark-VC

AS-BUILT DRAWING

DRAWING TITLE :

TYPICAL VERTICAL SECTION DETAIL
@ WINDOW AREA

DRAWN :	UDOMSAK.P	
CHECKED :	SANGUAN	
DATE :	10/07/2562	
SHEET NO.	DWG. NO.	Rev.
	TD-V02	-

These drawings are the property of P.A. Design Co., Ltd. and not to be used or reproduced without specific permission.



INTERIOR



INTERIOR



REVISION		
NO.	DESCRIPTION	DATE
1		
2		
3		
4		
5		
6		
7		

DRAWN :	UDOMSAK P	
CHECKED :	SANGUAN	
DATE :	10/07/2562	
SHEET NO.	DWG. NO.	Rev.
	TD-V03	-

DWG. NO.	Rev.
TD-V03	-

สัญลักษณ์วัสดุอุปกรณ์

- วัสดุอุปกรณ์

CURTAIN WALL & FACADE CONTRACTOR:

KYS


ISO 9002

KIM YOO SENG

418 RAMA 3 ROAD, CHONGKONSEE, YANAWA, BANGKOK 10120, THAILAND
TEL: 241-0291 - 8 FAX: (662) 241-1744

REVISION	
NO.	DESCRIPTION
1	
2	
3	
4	
5	
6	
7	

PROJECT :

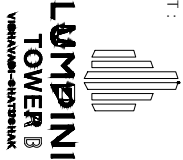


PROJECT NO. : 1802 LPK-VG

AS-BUILT DRAWING









DRAWING TITLE :
TYPICAL VERTICAL SECTION DETAIL
@ SLIDING WINDOW

DRAWN :	UDOMSAK P
CHECKED :	SANSUNAN
DATE :	10/07/2562
SHEET NO.	DWG. NO.
	Rev.

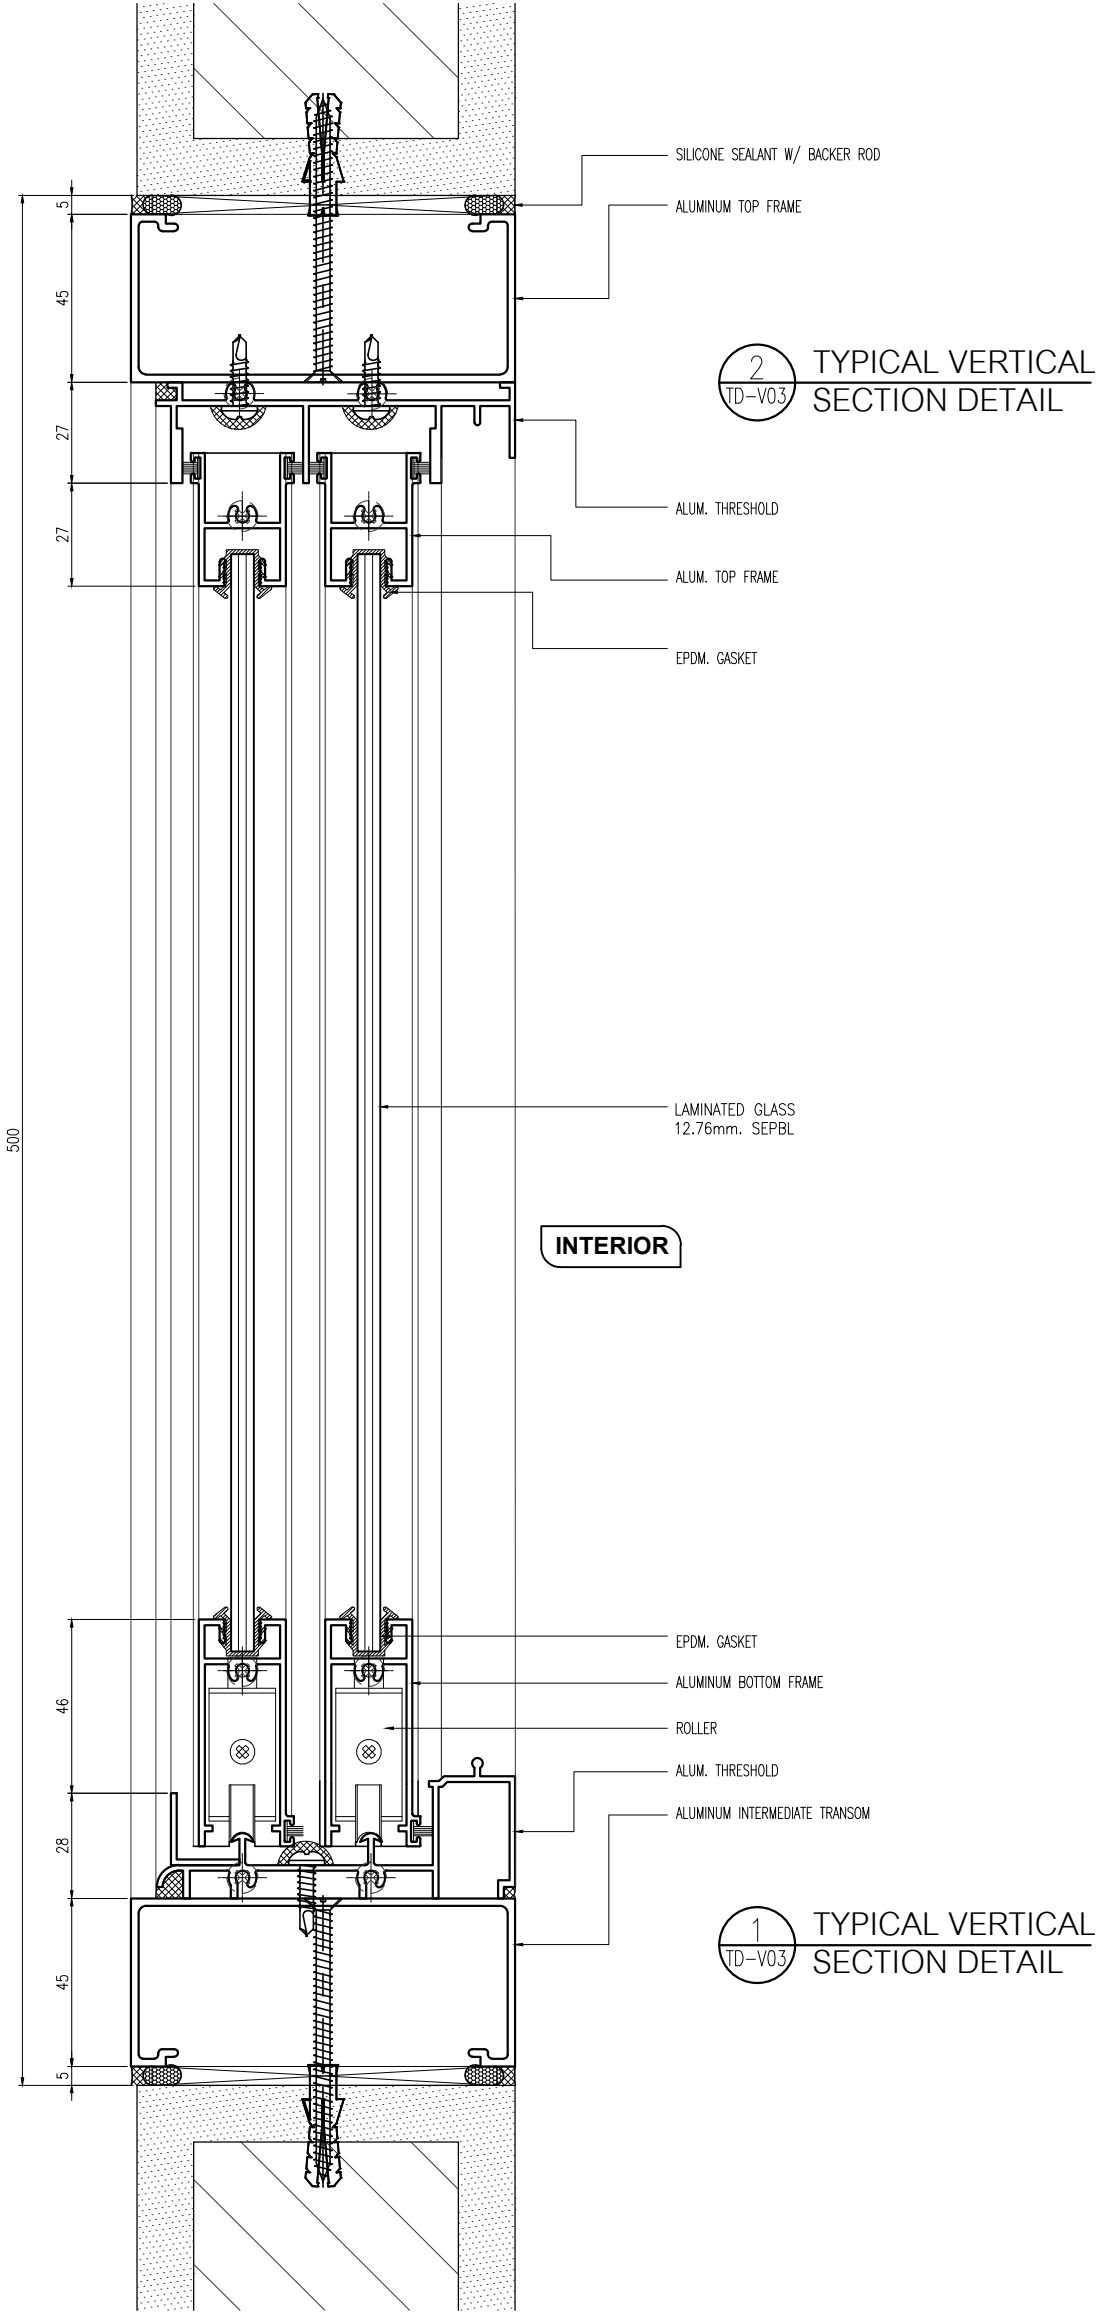

2 TYPICAL VERTICAL SECTION DETAIL
TD-V03

1 TYPICAL VERTICAL SECTION DETAIL
TD-V03

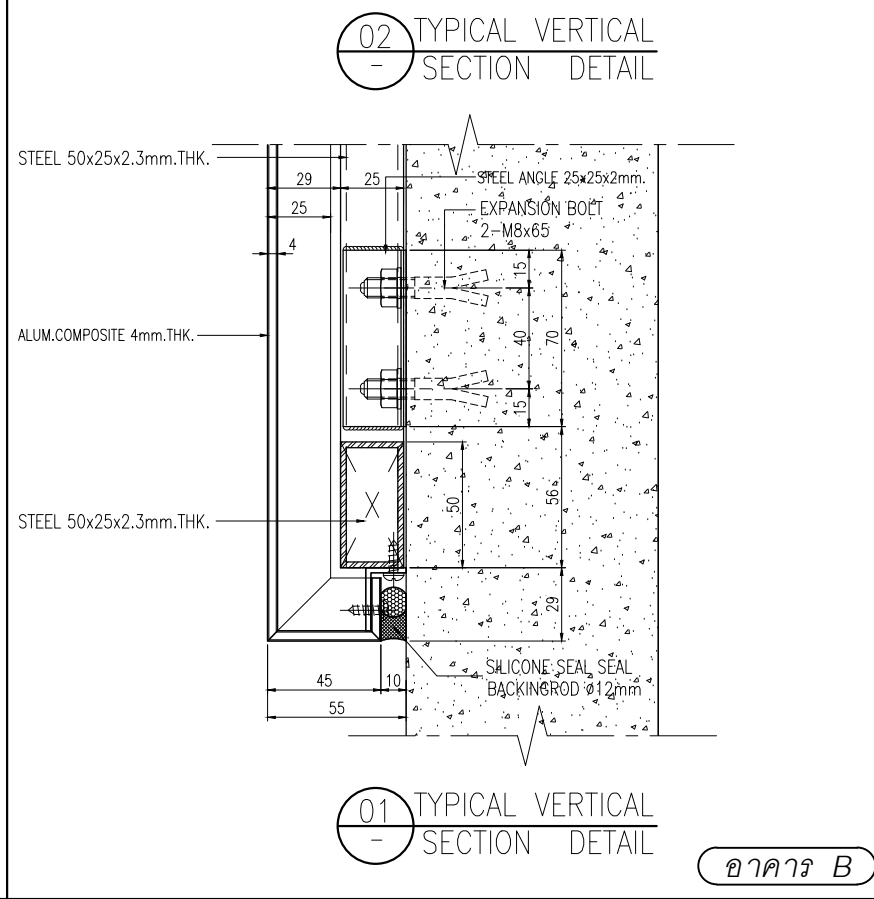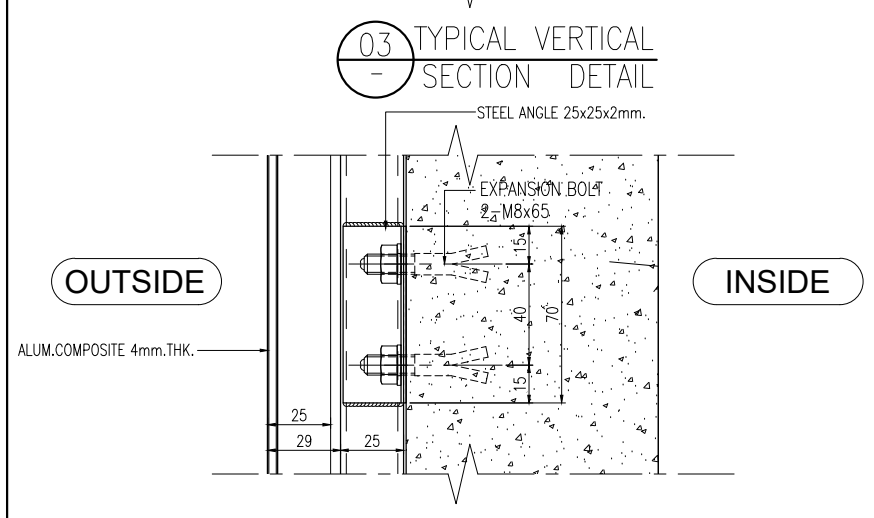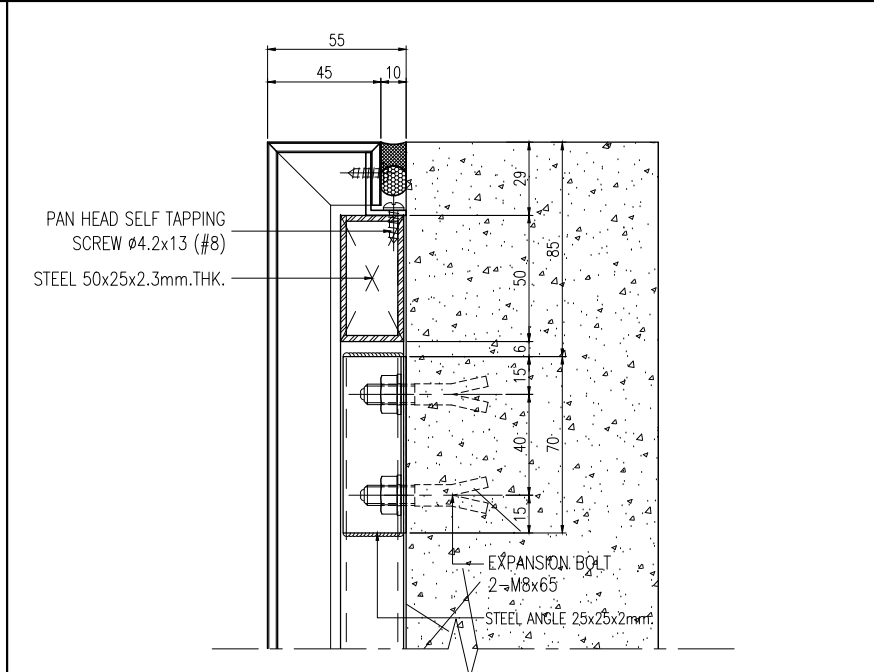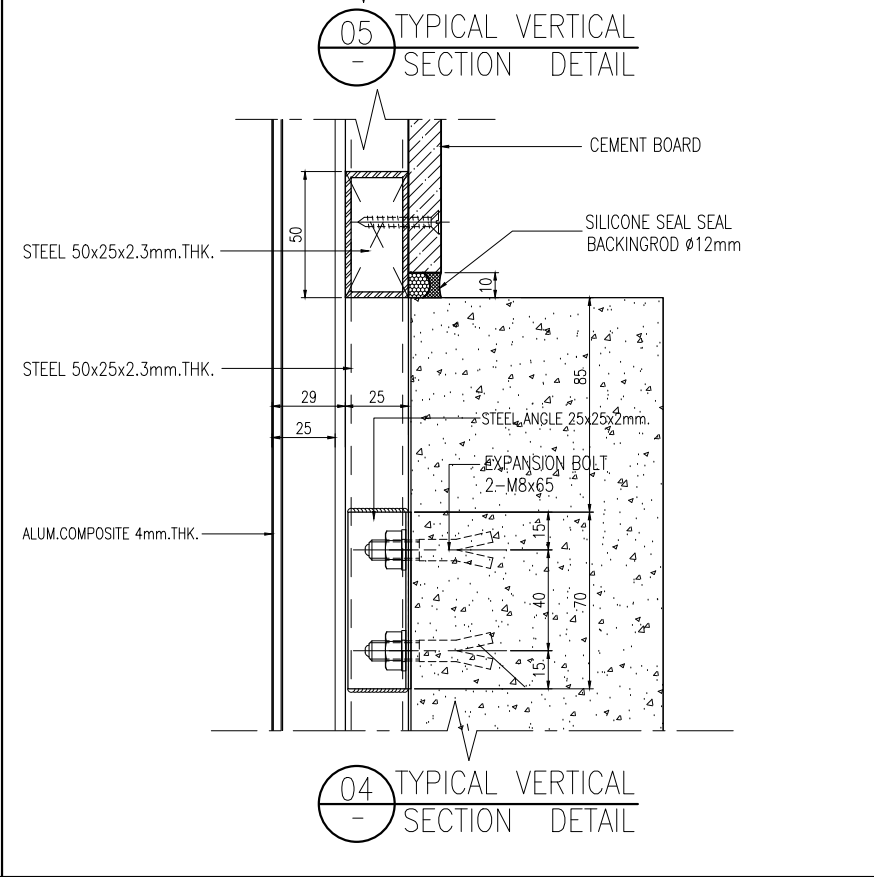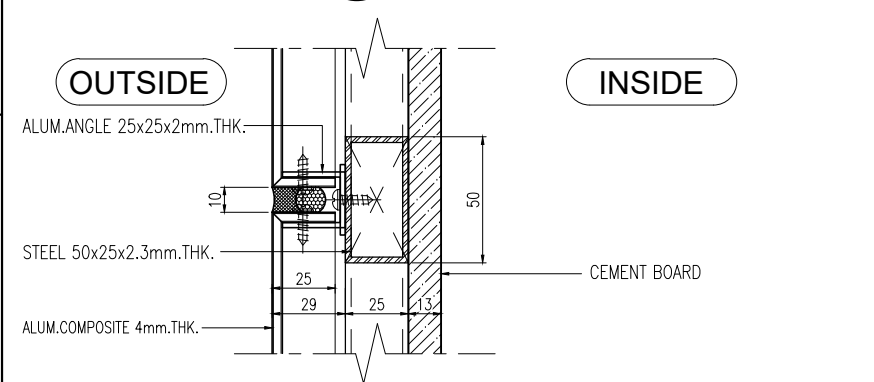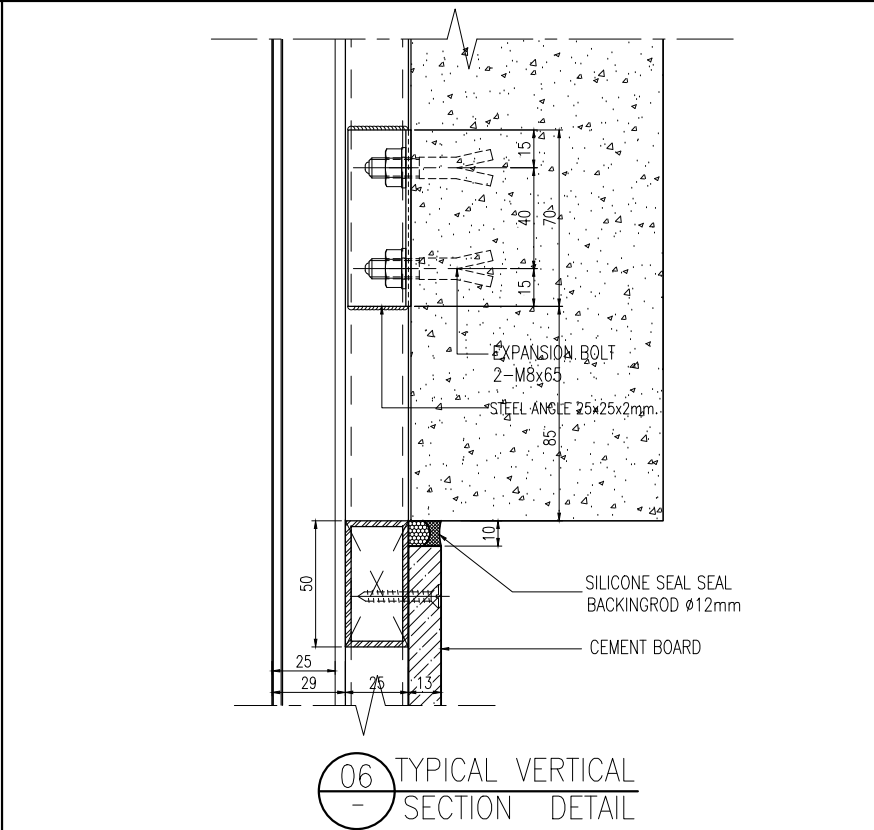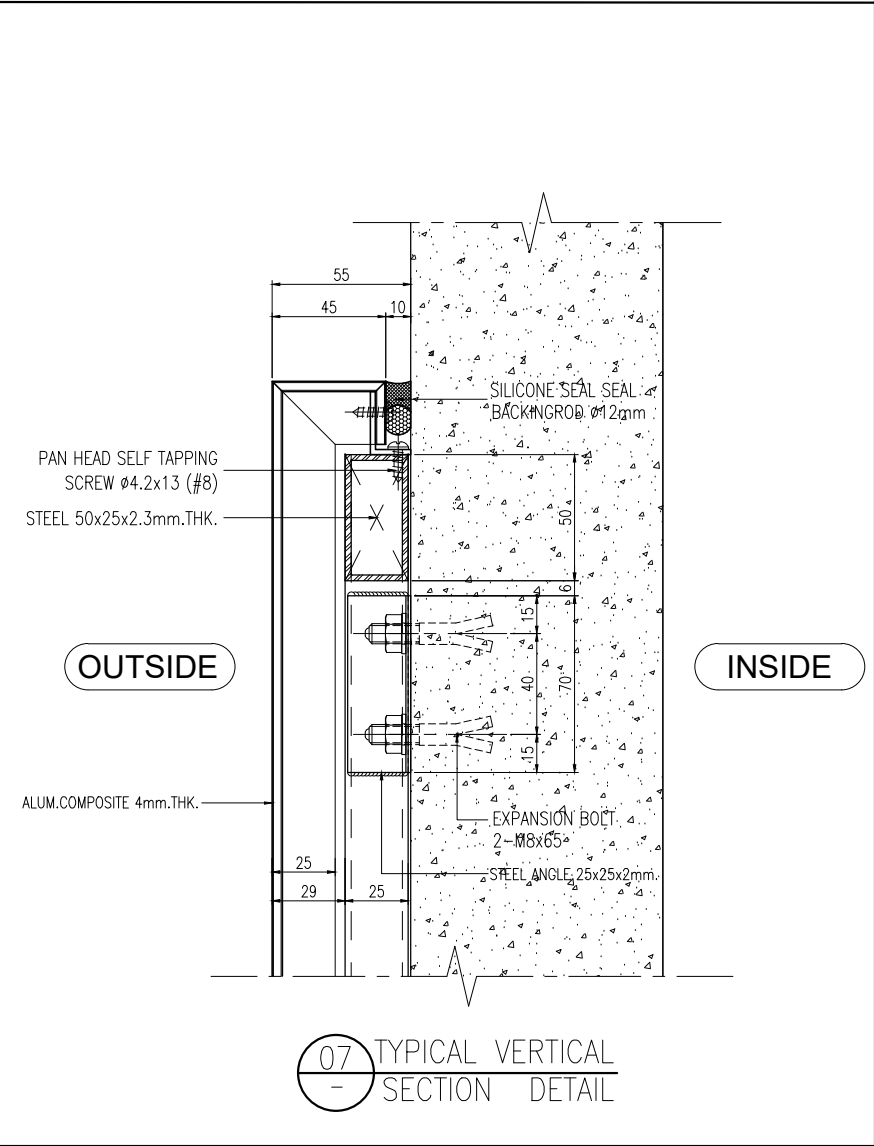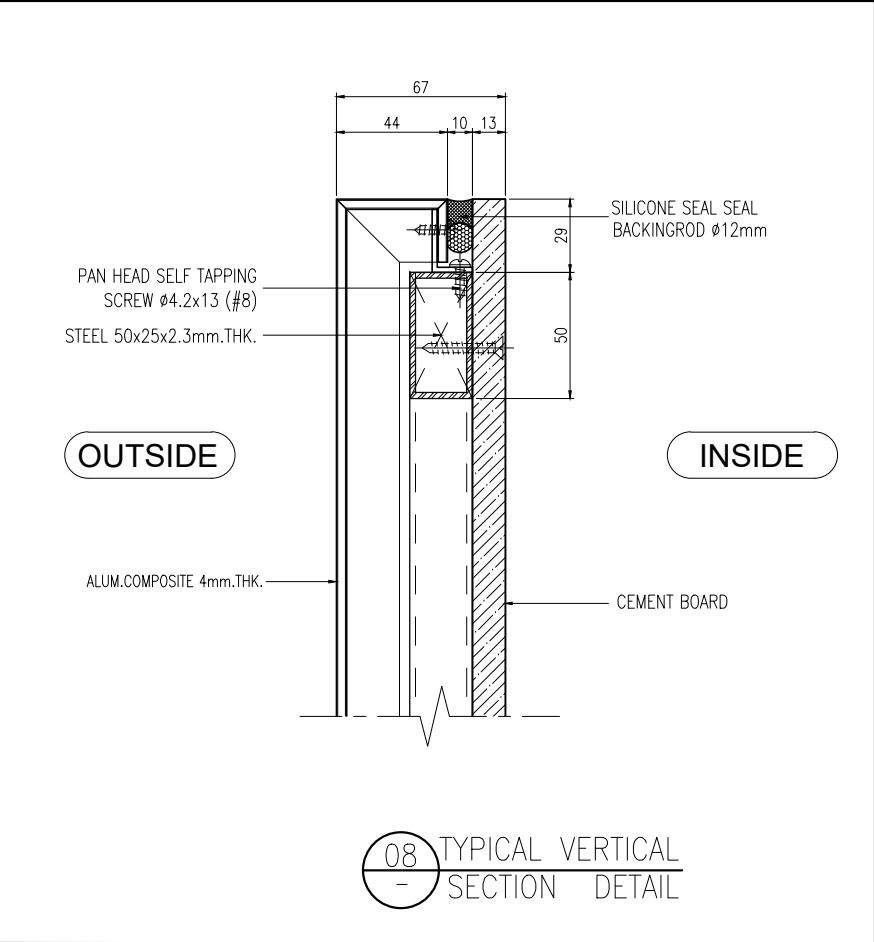

L.P.N. DEVELOPMENT
PUBLIC CO., LTD.
1168/109 36th floor Lumpini Tower
Rama 4 Road Sathorn Bangkok 10120
tel. (662) 2855011-6
fax. (662) 2855017

สัญลักษณ์วัสดุตกแต่ง

วัสดุพื้น

F1 ปูกระเบื้องเซรามิคขนาด 12x12" พื้นผิวเงา PVC 2"

F2 ปูกระเบื้องเซรามิคขนาด 12x12" พื้นผิวเงาและขอบทำผิวพื้นผิวเงา

F3 ปูกระเบื้องเซรามิคขนาด 12x12" (สำหรับห้องน้ำ)

F3A ปูกระเบื้องเซรามิคขนาด 12x12" (สำหรับห้องน้ำ)

F4 ปูกระเบื้องเซรามิคขนาด 12x12"

F4A ปูกระเบื้องเซรามิคขนาด 12x12" (สำหรับห้องน้ำ)

F4B ปูกระเบื้องเซรามิคขนาด 12x12" (สำหรับห้องน้ำ)

F4C ปูกระเบื้องเซรามิคขนาด 12x12" (สำหรับห้องน้ำ)

F5 ปูกระเบื้องเซรามิคขนาด 12x12" พื้นผิวเงา PVC 2"


หมายเหตุ: ฐานโครงสร้างกระเบื้องเซรามิคพื้นผิวเงา

วัสดุผนัง

P1 ผนัง ค.ส.ล. สำหรับปู (ทาสีภายนอก, ภายใน)

P2 ฐานปูนฉาบผิว (สำหรับภายนอก, ภายใน)

P2A ฐานปูนฉาบผิว หน้า 15 ซม. (สำหรับภายนอก, ภายใน)

P3 ปูกระเบื้องเซรามิค 8x8" (สำหรับห้องน้ำ)

P4 ผนังฉาบปูนทาสีหน้า 9 มม. ทำรอยต่อผนังทาสี

โครงสร้างผนังค.ส.ล.

P5 ผนัง ค.ส.ล. ฐานปูนฉาบผิว

P5A ผนัง ค.ส.ล. พื้นผิวเงา


CURTAIN WALL & FACADE CONTRACTOR :

ISO.9002
KIM YOO SENG

41/8 RAMA 3 ROAD, CHONG-NONSEE, YANNAWA, BANGKOK 10120, THAILAND
TEL : 294-6291 - 8 FAX : (662) 294-1744

REVISION

NO.	DESCRIPTION	DATE
1		
2		
3		
4		
5		
6		
7		

PROJECT :

LUMPINI
TOWER B
VIBHAVADI-SATHORN

PROJECT NO : 1802 LPark-VC

AS-BUILT DRAWING

DRAWING TITLE :
DEVELOP ELEVATION
@ ACP.CLADDING AREA

DRAWN :	UDOMSAK.P	
CHECKED :	SANGUAN	
DATE :	10/07/2562	
SHEET NO.	DWG. NO.	Rev.
	TD.V06	-

These drawings are the property of P.A. Design Co., Ltd. and not to be used or reproduced without specific permission.