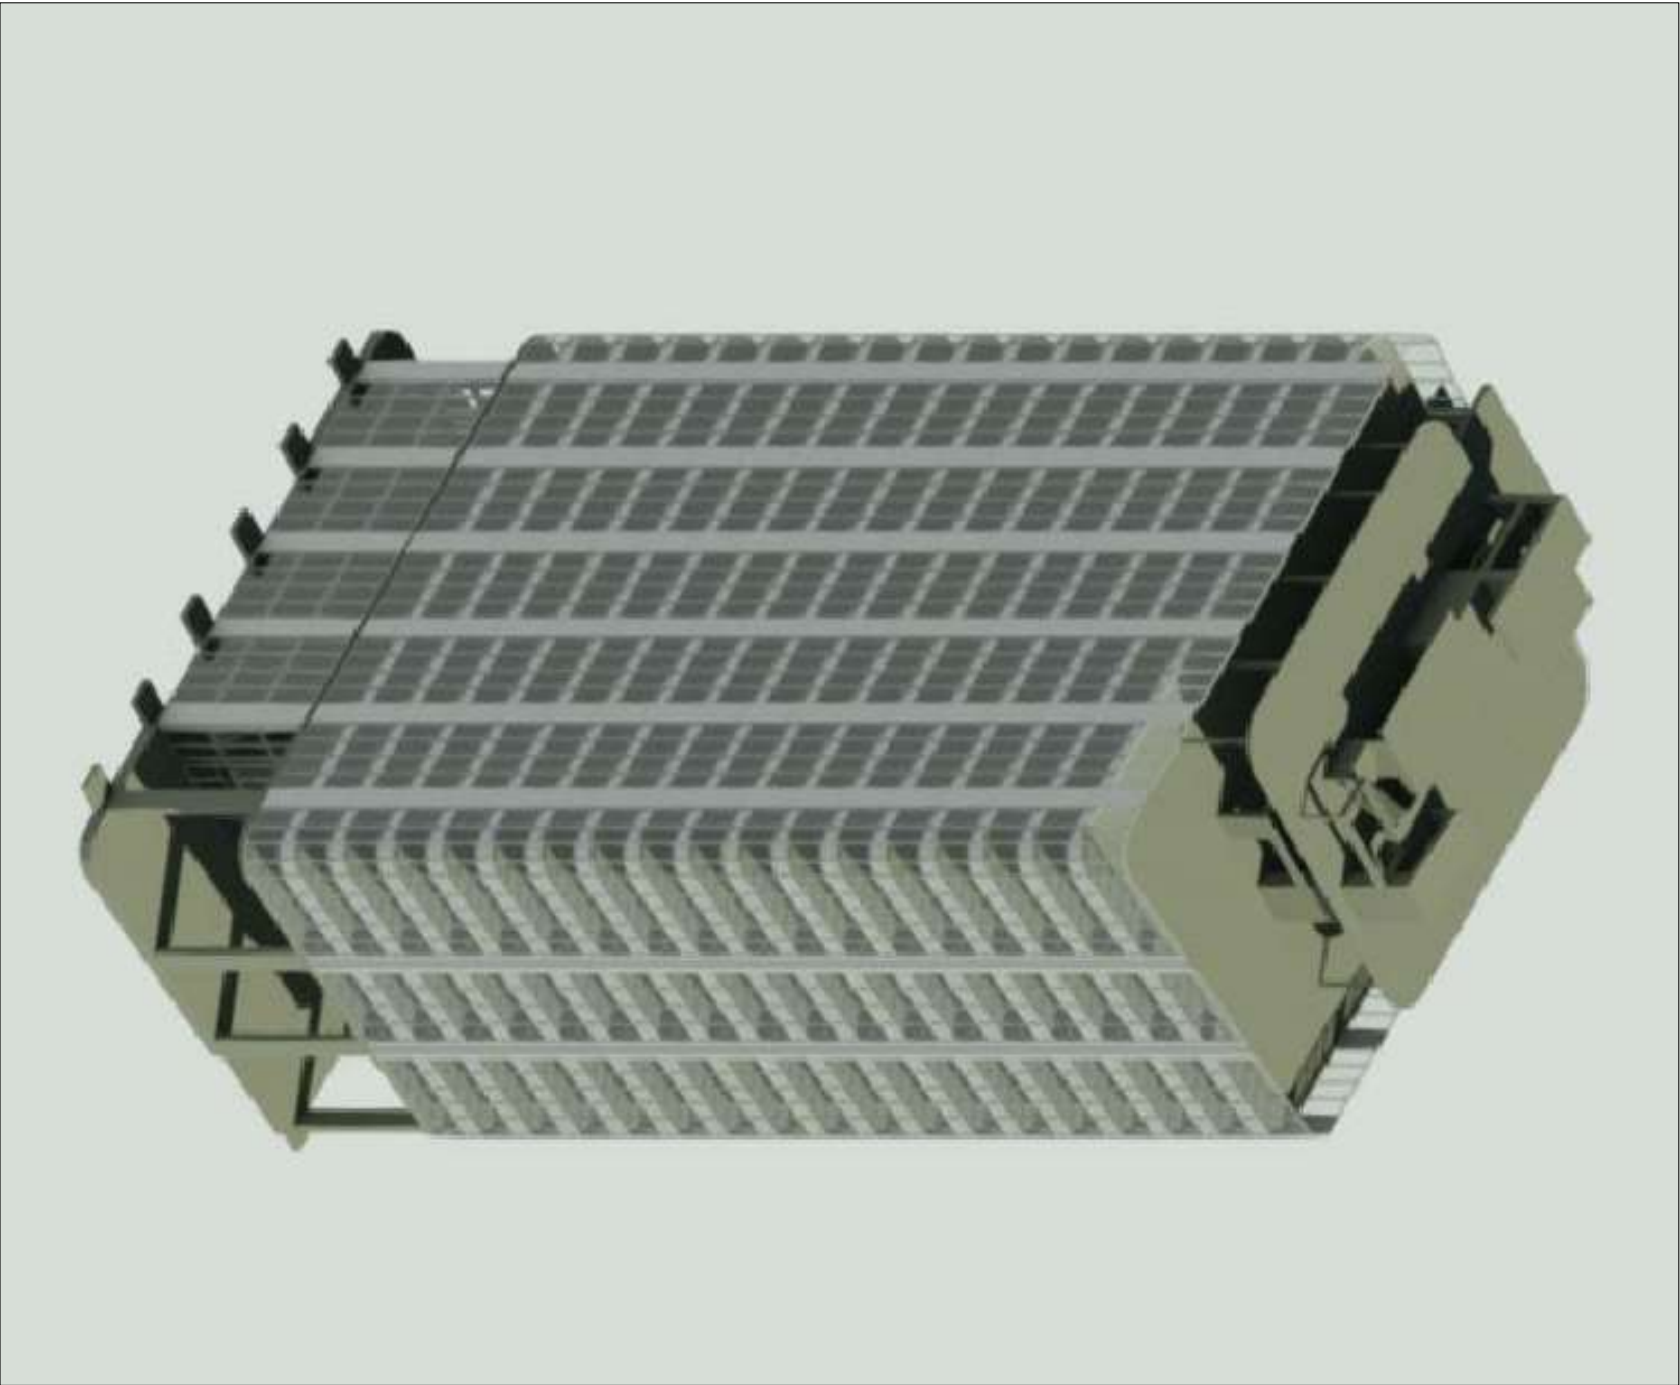


# LUMINI TOWER A

VIBHAVADI-CHATUGHAK

## AS-BUILT DRAWING

CURTAIN WALL DRAWING  
STICK WALL DRAWING  
ACP.CLADDING  
GRILL DRAWING  
FIRST SUBMISSION DATE : 09 Sep 2020

FOR APPROVAL

CURTAIN WALL & FAÇADE CONTRACTOR :



41/8 RAJA 3 ROAD, CHONGKONSEE, YANNAWA, BANGKOK 10120 THAILAND  
TEL : 294-6291 - 8 FAX : (662) 294-1744


CURTAIN WALL & FACADE CONTRACTOR :



4118 RAMA 3 ROAD, CHONGKONGSEI YANAMWA, BANGKOK 10120, THAILAND  
TEL. 2344291 - 8 FAX. (662) 28411744

| REVISION |             |
|----------|-------------|
| NO.      | DESCRIPTION |
| 1        |             |
| 2        |             |
| 3        |             |
| 4        |             |
| 5        |             |
| 6        |             |
| 7        |             |

PROJECT :



LUMPINI  
TOWER  
VIBHAVADI-SATHUKHAK


PROJECT NO. : 1802 L.Park-XC

AS-BUILT DRAWING


DRAWING TITLE :  
STICK WALL & ACP CLADDING  
PARTIAL ELEVATION

|           |            |
|-----------|------------|
| DRAWN :   | UDOMSAK P  |
| CHECKED : | SANGUAN    |
| DATE :    | 10/07/2562 |
| SHEET NO. | DWG. NO.   |
|           | Rev.       |
|           | EL.01      |
|           | -          |

21777 A

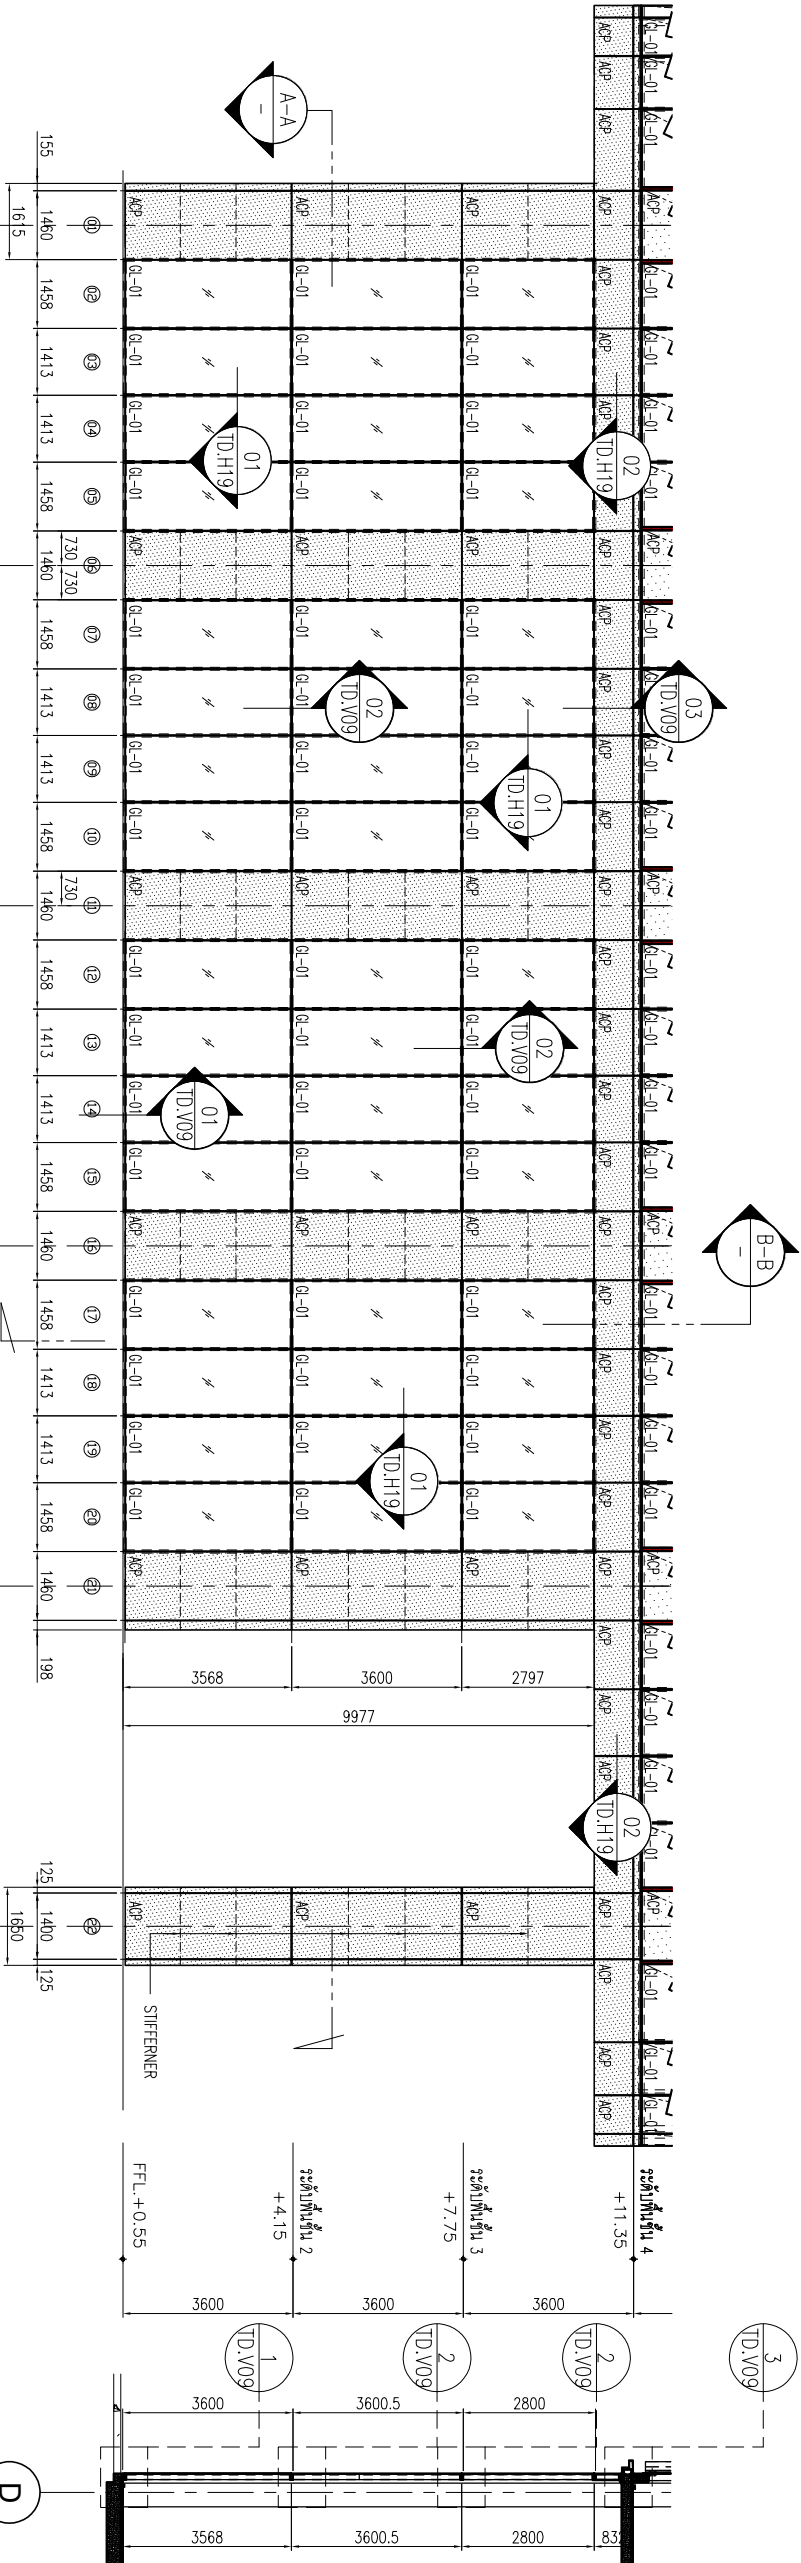

B-B SECTION

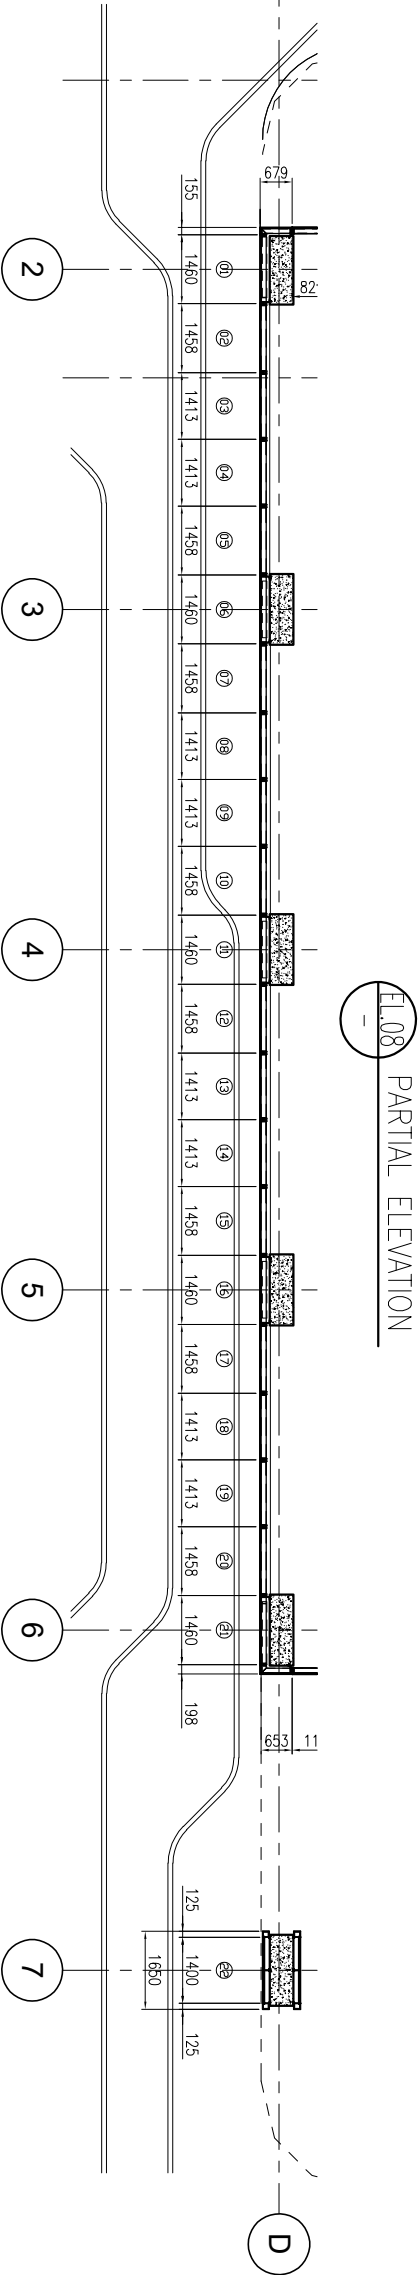

A-A SECTION

These drawings are the property of P.A. Design Co., Ltd. and not to be used or reproduced without specific permission.






CONCRETE WALL & FACADE CONTRACTOR:



41/8 RAMA 3 ROAD, CHONGKONGSEI, YANAMWA, BANGKOK 10120, THAILAND  
TEL: 234-6291 - 8 FAX: (662) 284-1144

| REVISION |             |
|----------|-------------|
| NO.      | DESCRIPTION |
| 1        |             |
| 2        |             |
| 3        |             |
| 4        |             |
| 5        |             |
| 6        |             |
| 7        |             |

PROJECT :



LUMPINI  
TOWER

VIBHAVADI-SHATUGHAK

PROJECT NO. : 1802 L.PARKING


AS-BUILT DRAWING

DRAWING TITLE :  
STICK WALL & ACP CLADDING  
PARTIAL ELEVATION

|           |            |
|-----------|------------|
| DRAWN :   | UDOMSAK P  |
| CHECKED : | SANGUAN    |
| DATE :    | 10/07/2562 |
| SHEET NO. | DWG. NO.   |
|           | Rev.       |
| EL.03     | -          |


These drawings are the property of P.A. Design Co., Ltd. and not to be used or reproduced without specific permission.

ฉบับร่าง A

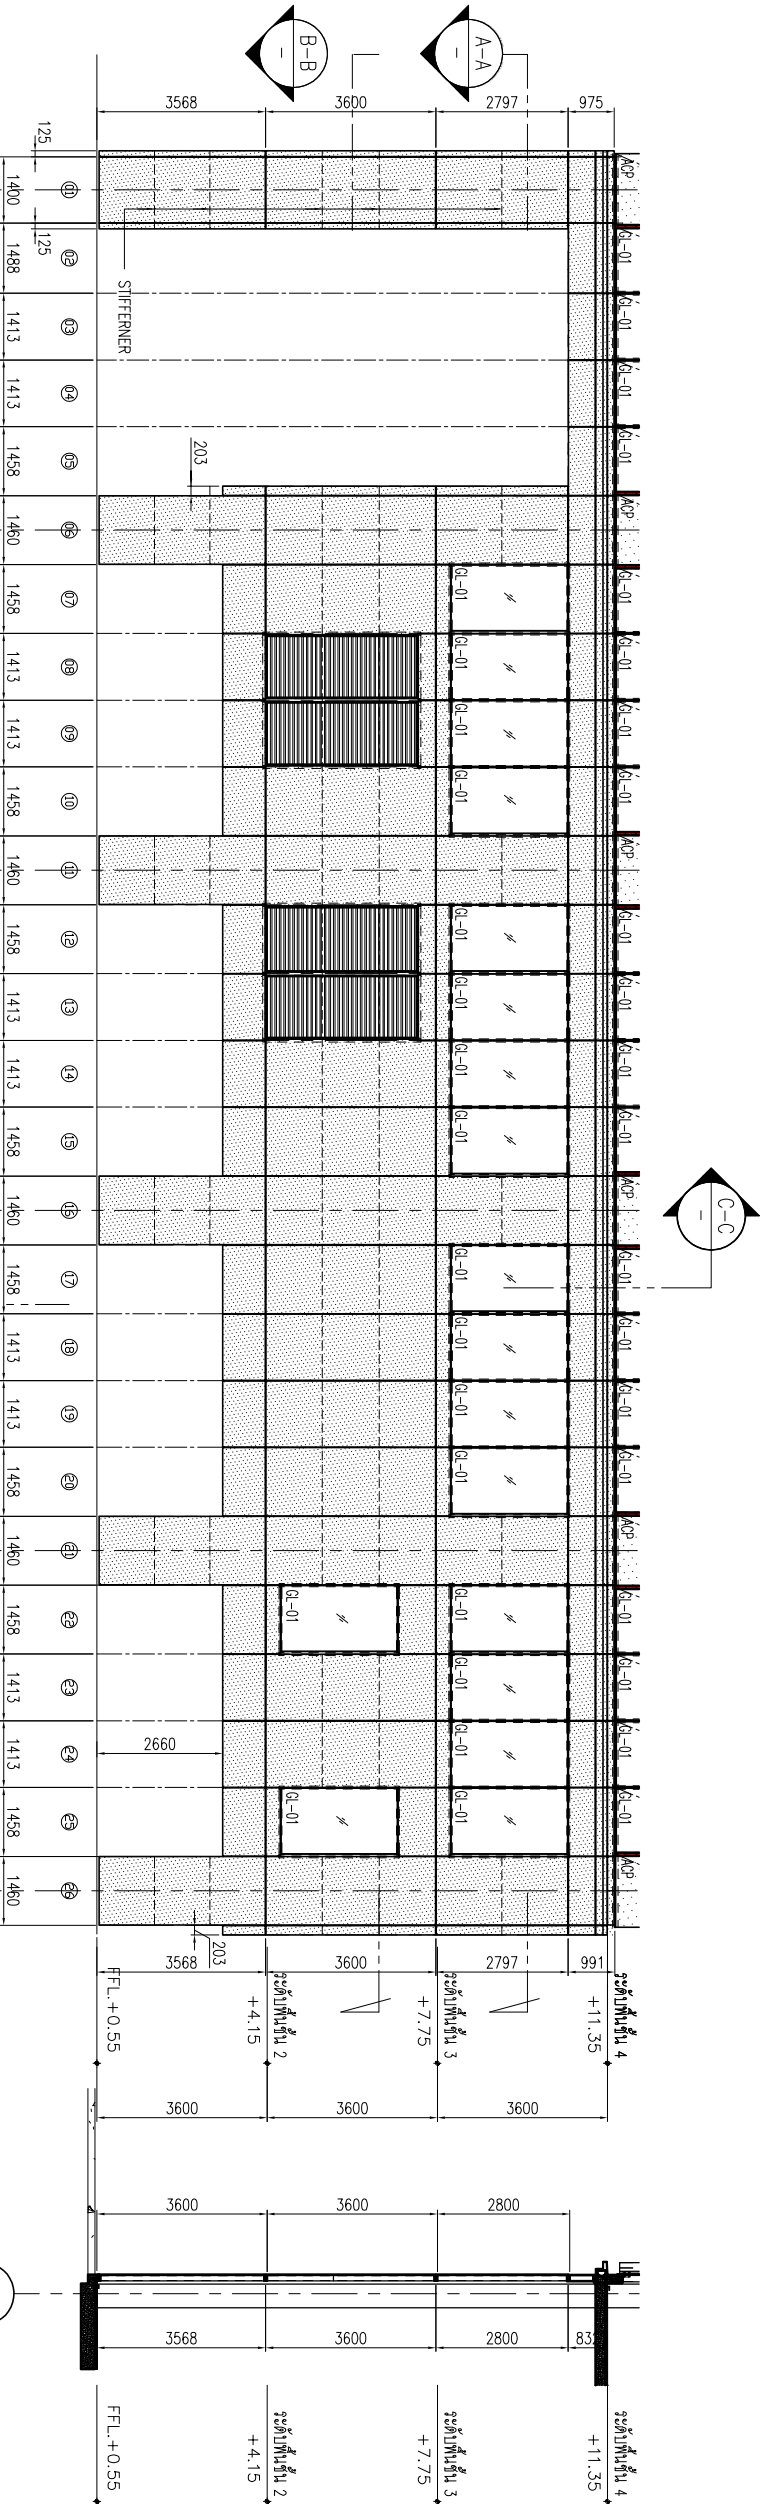


EL.10 PARTIAL ELEVATION

C-C SECTION

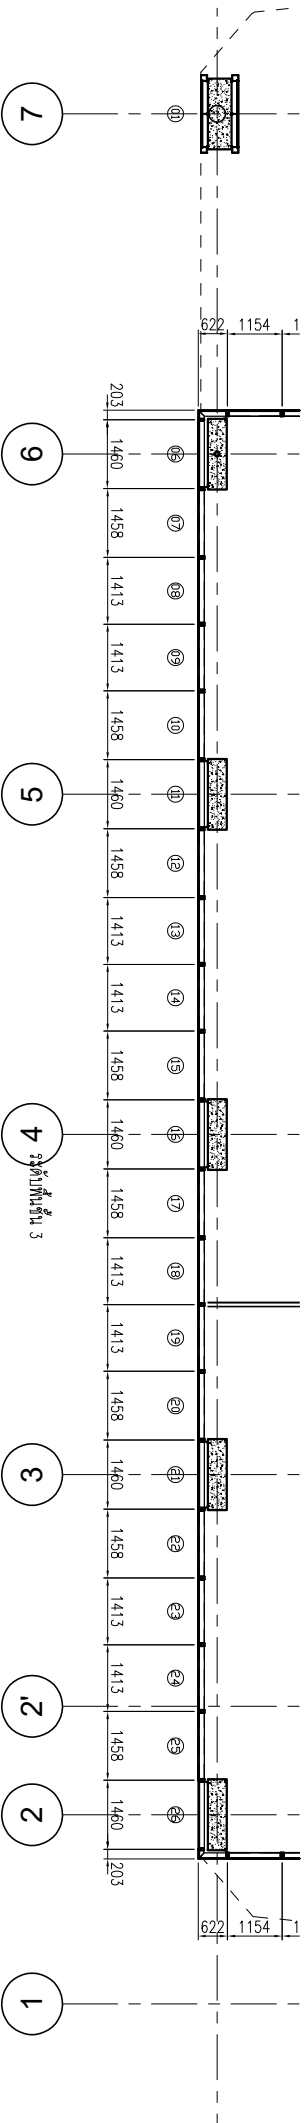

A-A SECTION

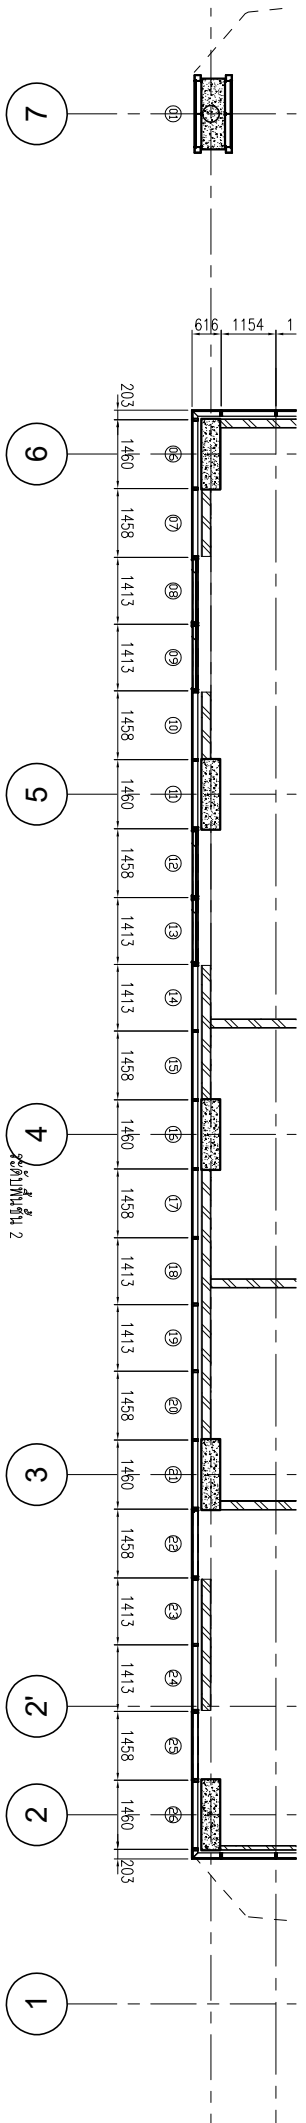

B-B SECTION












CURTAIN WALL &amp; FACADE CONTRACTOR:



# YOU SENG

**TEL: 294-6291-8 FAX: (862) 294-1744**

TEL: 204-6291-18 FAX: (862) 204-1744

| REVISION |             |      |
|----------|-------------|------|
| NO.      | DESCRIPTION | DATE |
| 1        |             |      |
| 2        |             |      |
| 3        |             |      |
| 4        |             |      |
| 5        |             |      |
| 6        |             |      |
| 7        |             |      |


**DRAWING TITLE:**

LEVEL 4 - LEVEL 14

Division :

**CHOICE:**

SHEET NO. \_\_\_\_\_ DWG. NO. \_\_\_\_\_ REV. \_\_\_\_\_

8.00

**1101**




CURTAIN WALL & FACADE CONTRACTOR:



418 RUM 3 ROAD CHONGCHONG, YANWANG, BANGKOK 10120, THAILAND  
TEL: 24-6877 - 8 FAX: (082) 28-1144

REVISION

| NO. | DESCRIPTION | DATE |
|-----|-------------|------|
| 1   |             |      |
| 2   |             |      |
| 3   |             |      |
| 4   |             |      |
| 5   |             |      |
| 6   |             |      |
| 7   |             |      |

PROJECT :



LUMPINI  
TOWER

VIBHAVAD-CHATHULAK

PROJECT NO : 1802 L.P.N.-C

AS-BUILT DRAWING

DRAWING TITLE :

DEVELOP ELEVATION  
LEVEL 4 - LEVEL 14

DRAWN :

CHECKED : UDOKSAK P

DATE : SANGUN

SHEET NO. : 1007/2582


DWG. NO. :

Rev. :


EL.07

010707 A

These drawings are the property of P.A. Design  
Co., Ltd.  
and not to be used or reproduced without  
specific permission.

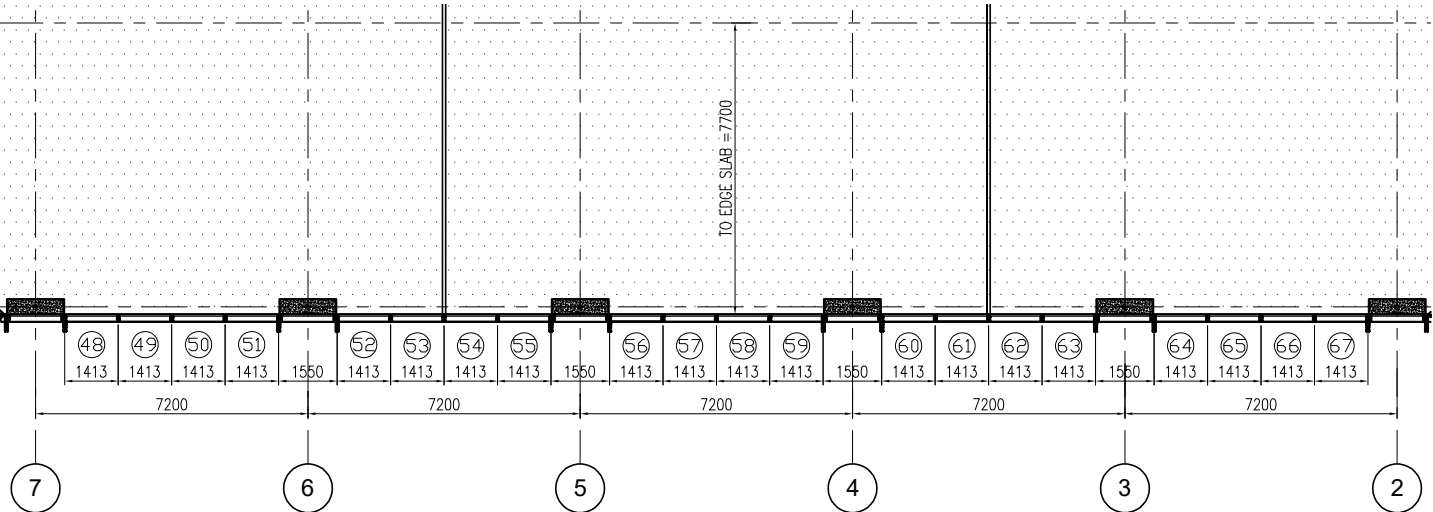

A-A SECTION

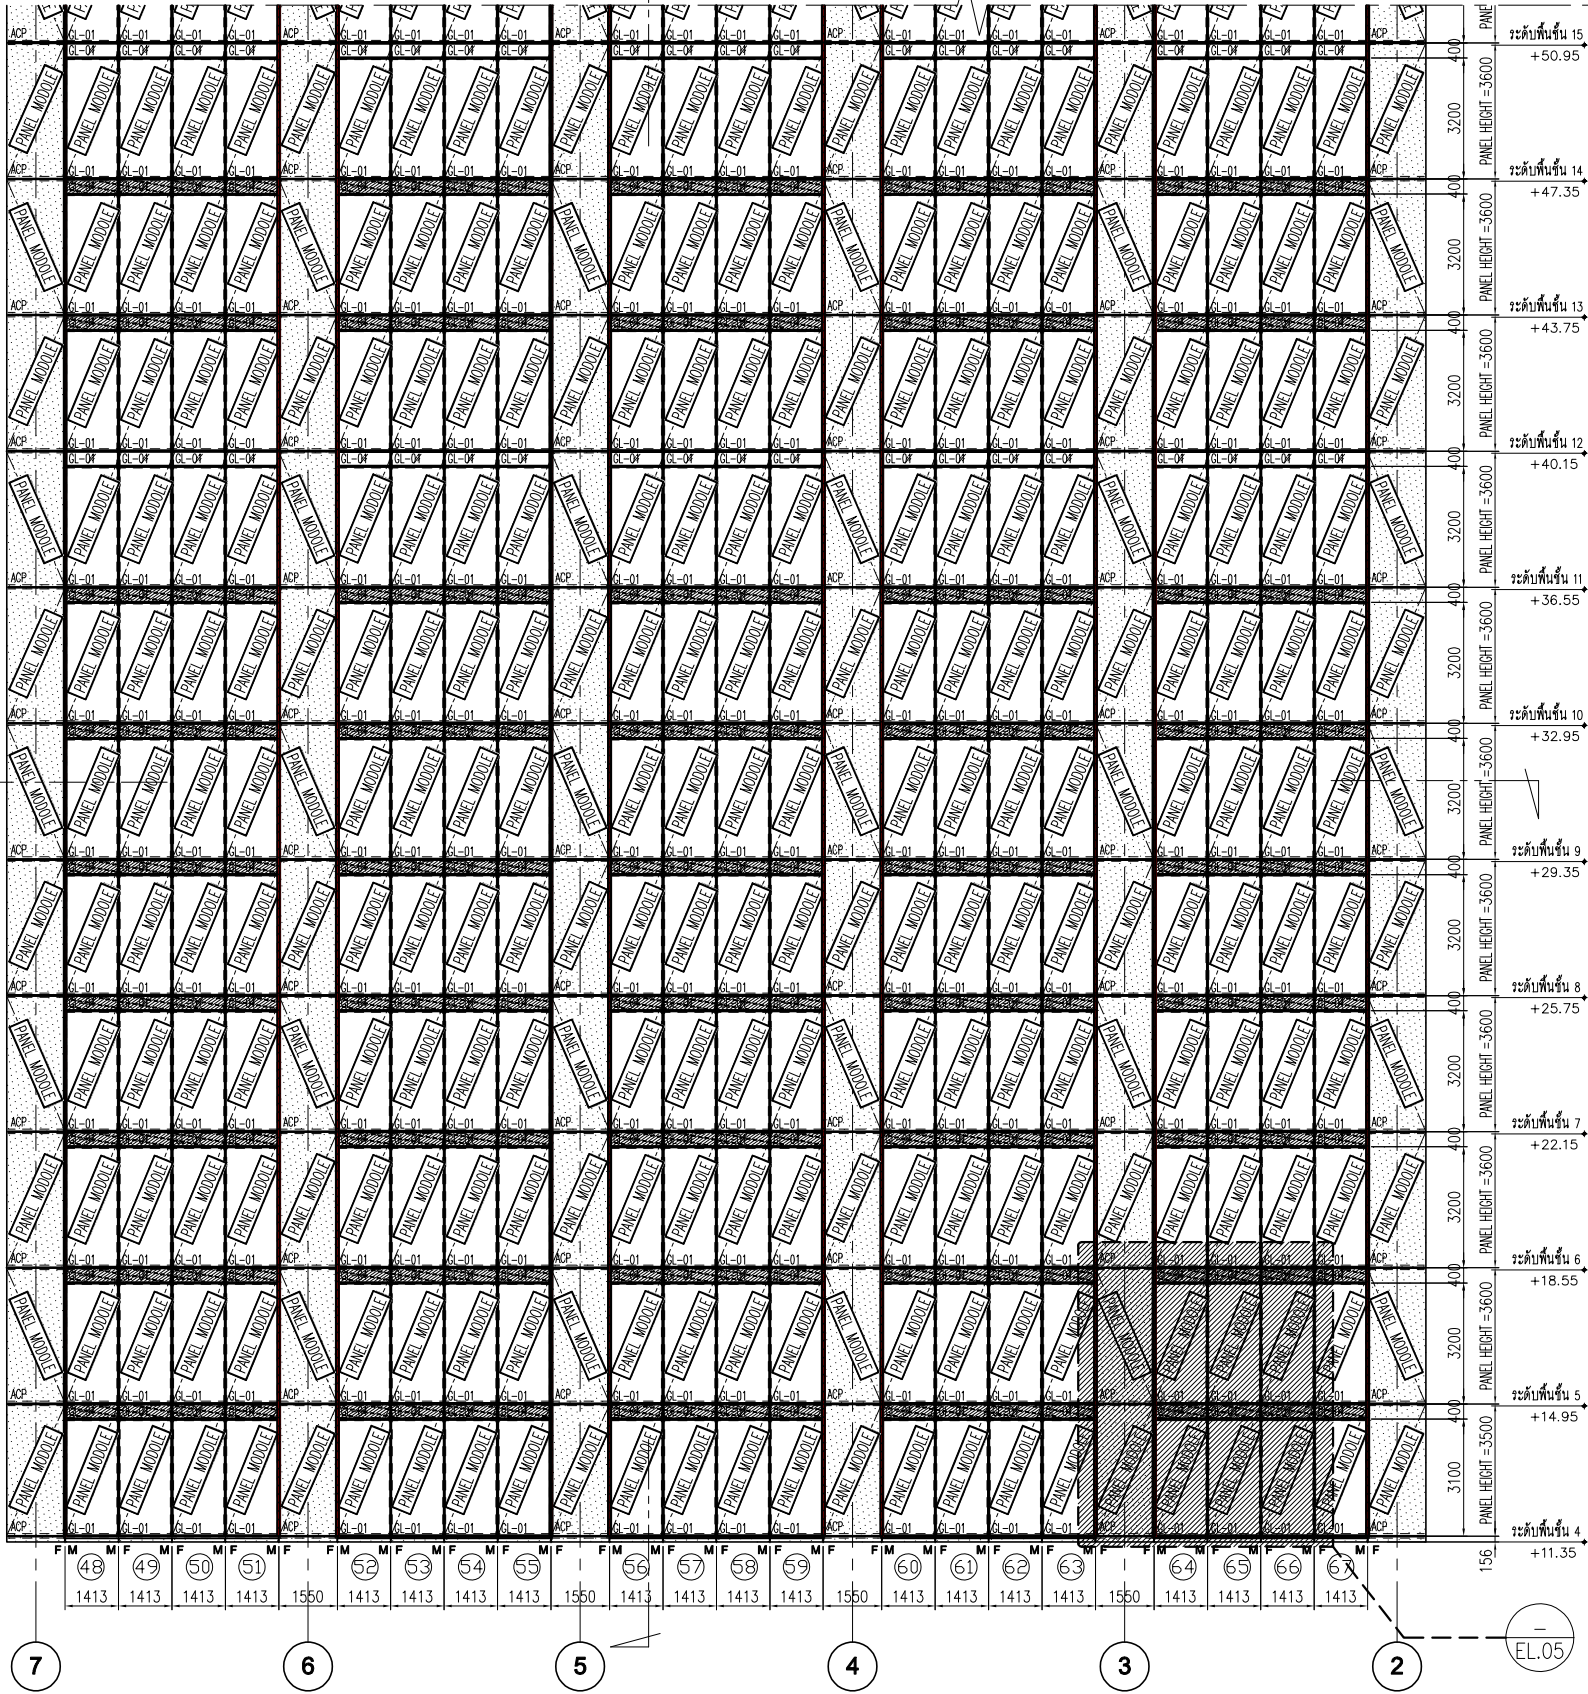

B-B SECTION

**วัตถุประสงค์**


[illegible]


CURTAIN WALL &amp; FACADE CONSULTING:



**KIM YOO SENG**

| REVISION |             |      |
|----------|-------------|------|
| NO.      | DESCRIPTION | DATE |
| 1        |             |      |
| 2        |             |      |
| 3        |             |      |
| 4        |             |      |
| 5        |             |      |
| 6        |             |      |
| 7        |             |      |

1

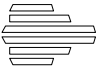

**VIBHAVADI-CHATUSHAK**

# THE

---

DEVELOP ELEVATION

DEVELOP ELEVATION  
LEVEL 4 - LEVEL 14

|           |         |
|-----------|---------|
| CHECKED : | SANGUAN |
|-----------|---------|

|                  |                 |
|------------------|-----------------|
| <b>SHEET NO.</b> | <b>DWG. NO.</b> |
|------------------|-----------------|

□

|     |  |
|-----|--|
| 1   |  |
| 2   |  |
| 3   |  |
|  |  |
|--|--|
|  |  |
|--|--|



418 RUA 3 ROAD, CHONGCHONG, YANAM, BANGKOK 10120, THAILAND  
TEL: 244-0071-8 FAX: (662) 255-1144

REVISION

| NO. | DESCRIPTION | DATE |
|-----|-------------|------|
| 1   |             |      |
| 2   |             |      |
| 3   |             |      |
| 4   |             |      |
| 5   |             |      |
| 6   |             |      |
| 7   |             |      |

PROJECT :



LUMPINI  
TOWER

VIBHAVAD-CHATUSAK

PROJECT NO : 1802 L.P.N.C

AS-BUILT DRAWING

DRAWING TITLE :

DEVELOP ELEVATION  
PARTIAL ELEVATION

DRAWN : UDOKSAK P


CHECKED : SANGUAN

DATE : 10/07/2562

SHEET NO. DWG. NO. Rev.

EL.09


27075 A

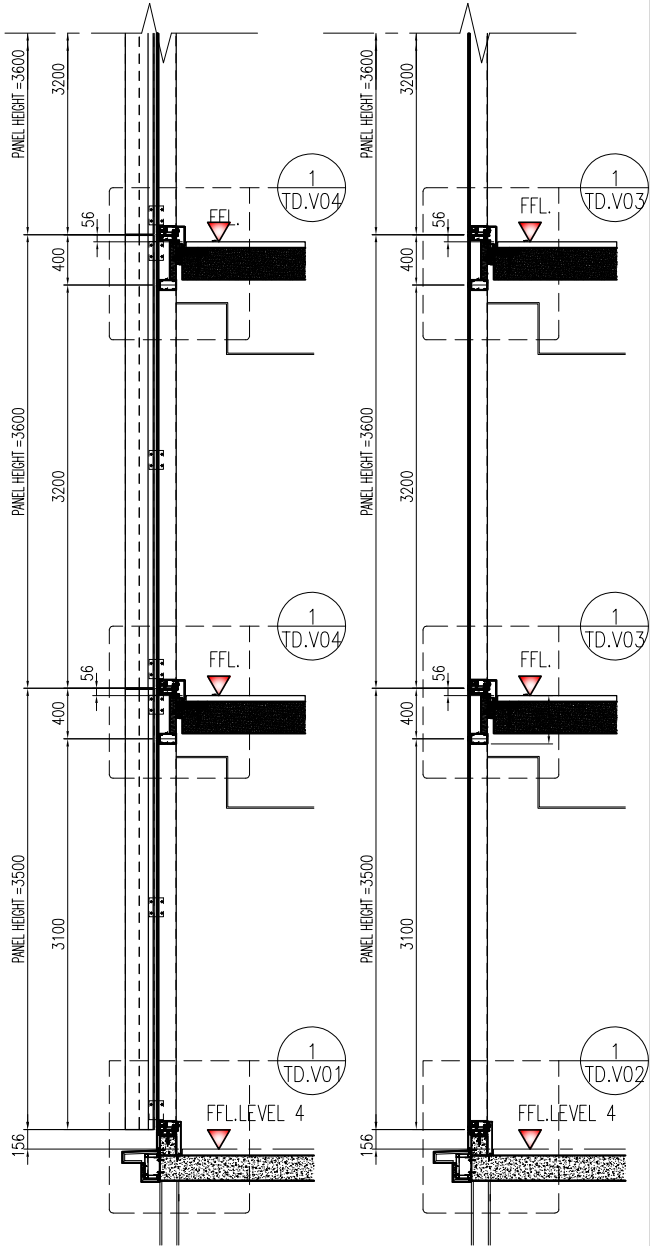

B-B SECTION

C-C SECTION

EL.05 PARTIAL ELEVATION

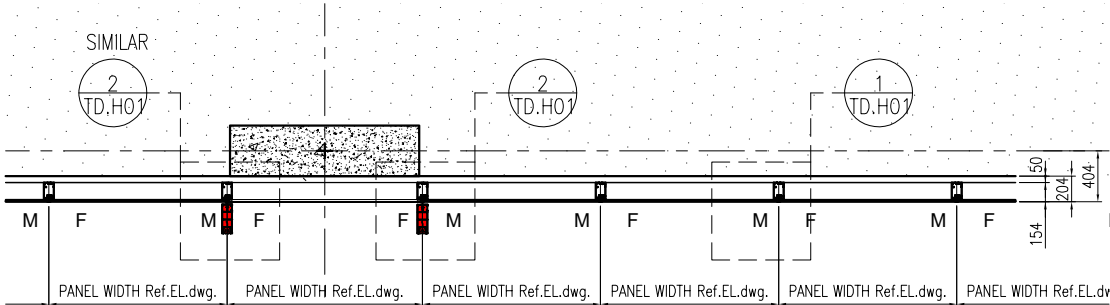

A-A SECTION


- [illegible]


CURTAIN WALL &amp; FACADE CONTRACTOR



41/8 RAMA 3 ROAD, CHONG-NONSEE, YANNAWA, BANGKOK 10120, THAILAND  
TEL: 294-8291 - 8 FAX: (862) 294-1744

| REVISION |             |      |
|----------|-------------|------|
| NO.      | DESCRIPTION | DATE |
| 1        |             |      |
| 2        |             |      |
| 3        |             |      |
| 4        |             |      |
| 5        |             |      |
| 6        |             |      |
| 7        |             |      |

PROJECT

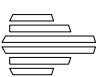

**LUMBINI  
TOWER**  
VIBHAVADI-CHATUSAKH

**PROJECT NO :** 1802 LPark-VC


## AS-BUILT DRAWING

**DRAWING TITLE :**


DEVELOP ELEVATION  
LEVEL 4 - LEVEL 14

|           |           |      |   |
|-----------|-----------|------|---|
| DRAWN :   | UDONSACKP |      |   |
| CHECKED : | SANGUAN   |      |   |
| DATE :    | 1007/2582 |      |   |
| SHEET NO. | DWG. NO.  | Rev. |   |
|           | EL.10     |      | - |


These drawings are the property of P.A. Design Co., Ltd.  
and not to be used or reproduced without  
specific permission.

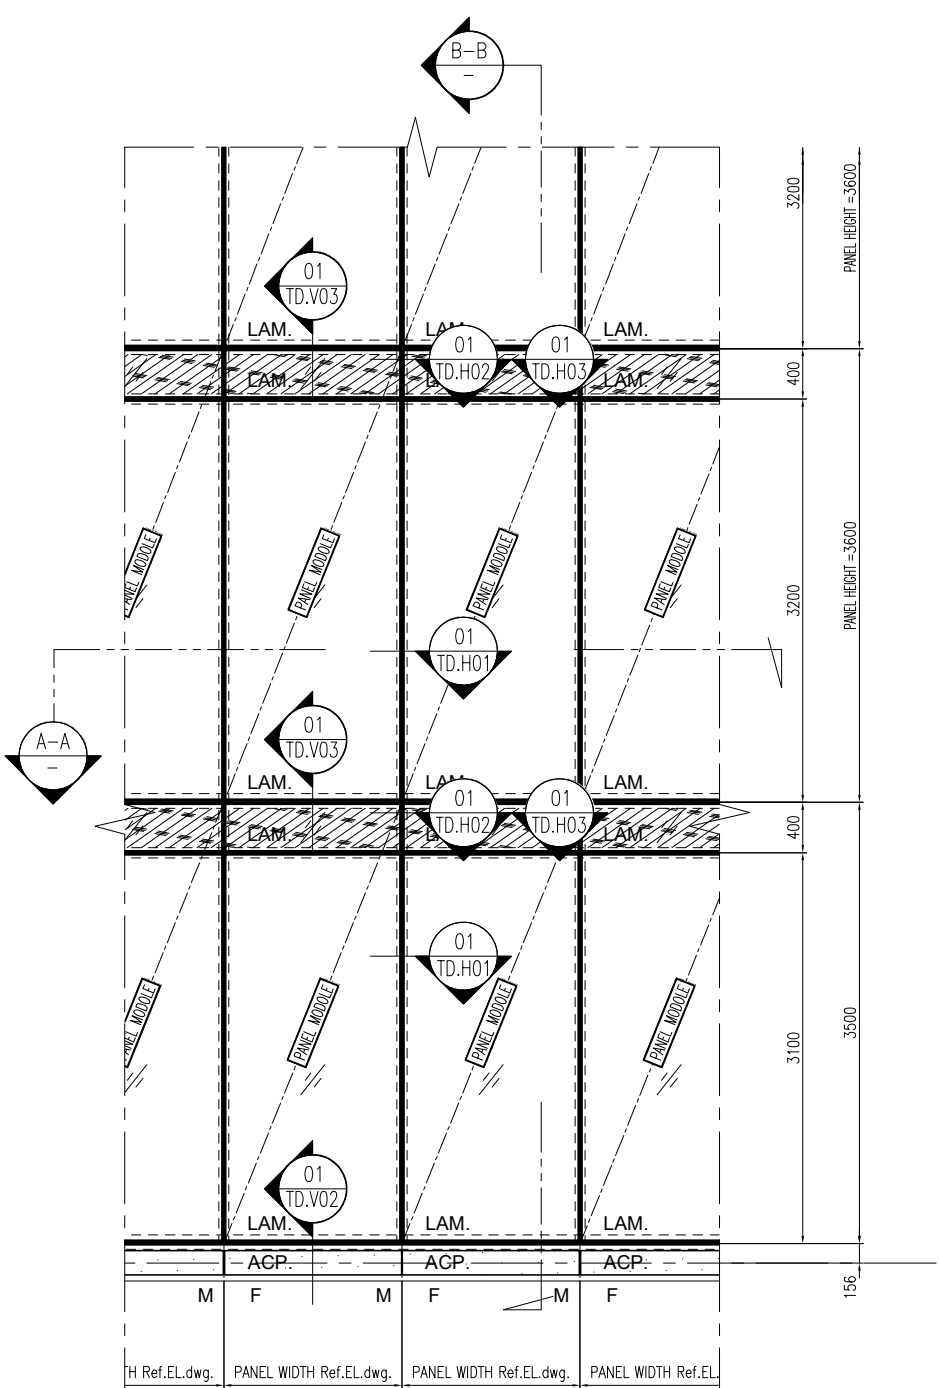

EL.06 PARTIAL ELEVATION

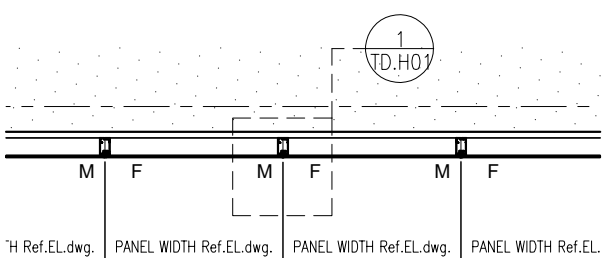

A-A SECTION

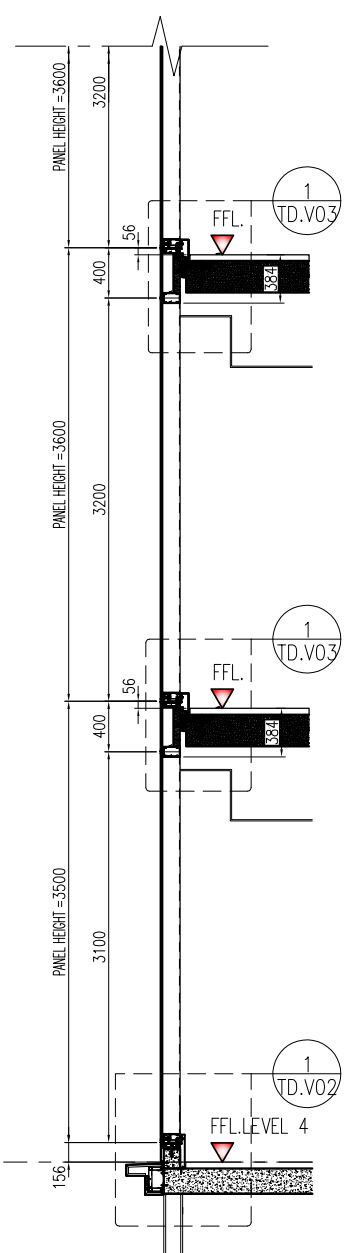

B-B SECTION









**วัตถุประสงค์**

- [illegible]

CURTAIN WALL &amp; FACADE CONTRACTOR:



41/8 RAMA 3 ROAD, CHONG-NONSEE, YANNAWA, BANGKOK 10120, THAILAND  
TEL: 294-6291 - 8 FAX: (862) 294-1744

| REVISION |             |      |
|----------|-------------|------|
| NO.      | DESCRIPTION | DATE |
| 1        |             |      |
| 2        |             |      |
| 3        |             |      |
| 4        |             |      |
| 5        |             |      |
| 6        |             |      |
| 7        |             |      |

**PROJECT :**



**LUMPINI  
TOWER**  
VISHAVADI-SHATUSHAK

PROJECT NO: 1802 LPark-VC

## AS-BUILT DRAWING

**DRAWING TITLE :**

DEVELOP ELEVATION  
LEVEL 15 - LEVEL 21


|         |         |
|---------|---------|
| DRAWN : | UDOMSAK |
|---------|---------|

|           |         |
|-----------|---------|
| CHECKED : | SANGUAN |
|-----------|---------|

| SHEET NO. | DWG. NO. | Rev. |
|-----------|----------|------|
|-----------|----------|------|

|  |   |  |
|--|---|--|
|  |   |  |
|  | ! |  |
|  |   |  |

These drawings are the property of P.A. Design Co., Ltd.  
and not to be used or reproduced without  
specific permission.

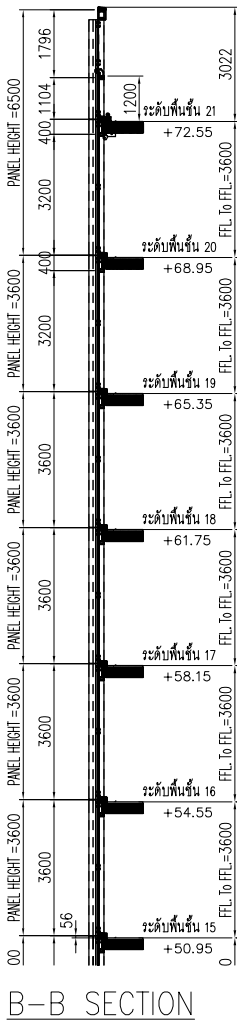

B-B SECTION



A-A SECTION

DEVELOP  
ELEVATION


- [illegible]


**CURTAIN WALL & FACADE CONTRACTOR:**



41/8 RAMA 3 ROAD, CHONG-NONSEE, YANNAWA, BANGKOK 10120, THAILAND  
TEL: 294-6291 - 8 FAX: (862) 294-1744

| REVISION |             |      |
|----------|-------------|------|
| NO.      | DESCRIPTION | DATE |
| 1        |             |      |
| 2        |             |      |
| 3        |             |      |
| 4        |             |      |
| 5        |             |      |
| 6        |             |      |
| 7        |             |      |

**PROJECT :**

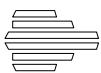

**LAMPIN  
TOWER**  
VIBHAVADI-CHATUSAK

PROJECT NO: 1802 LPark-VC

## AS-BUILT DRAWING

**DRAWING TITLE :**

DEVELOP ELEVATION  
LEVEL 15 - LEVEL 21


|         |         |
|---------|---------|
| DRAWN : | UDOMSAK |
|---------|---------|

|           |         |
|-----------|---------|
| CHECKED : | SANGUAN |
|-----------|---------|

|       |            |
|-------|------------|
| DATE: | 10/07/2562 |
|-------|------------|

EL.14

These drawings are the property of P.A. Design Co., Ltd.  
and not to be used or reproduced without  
specific permission.

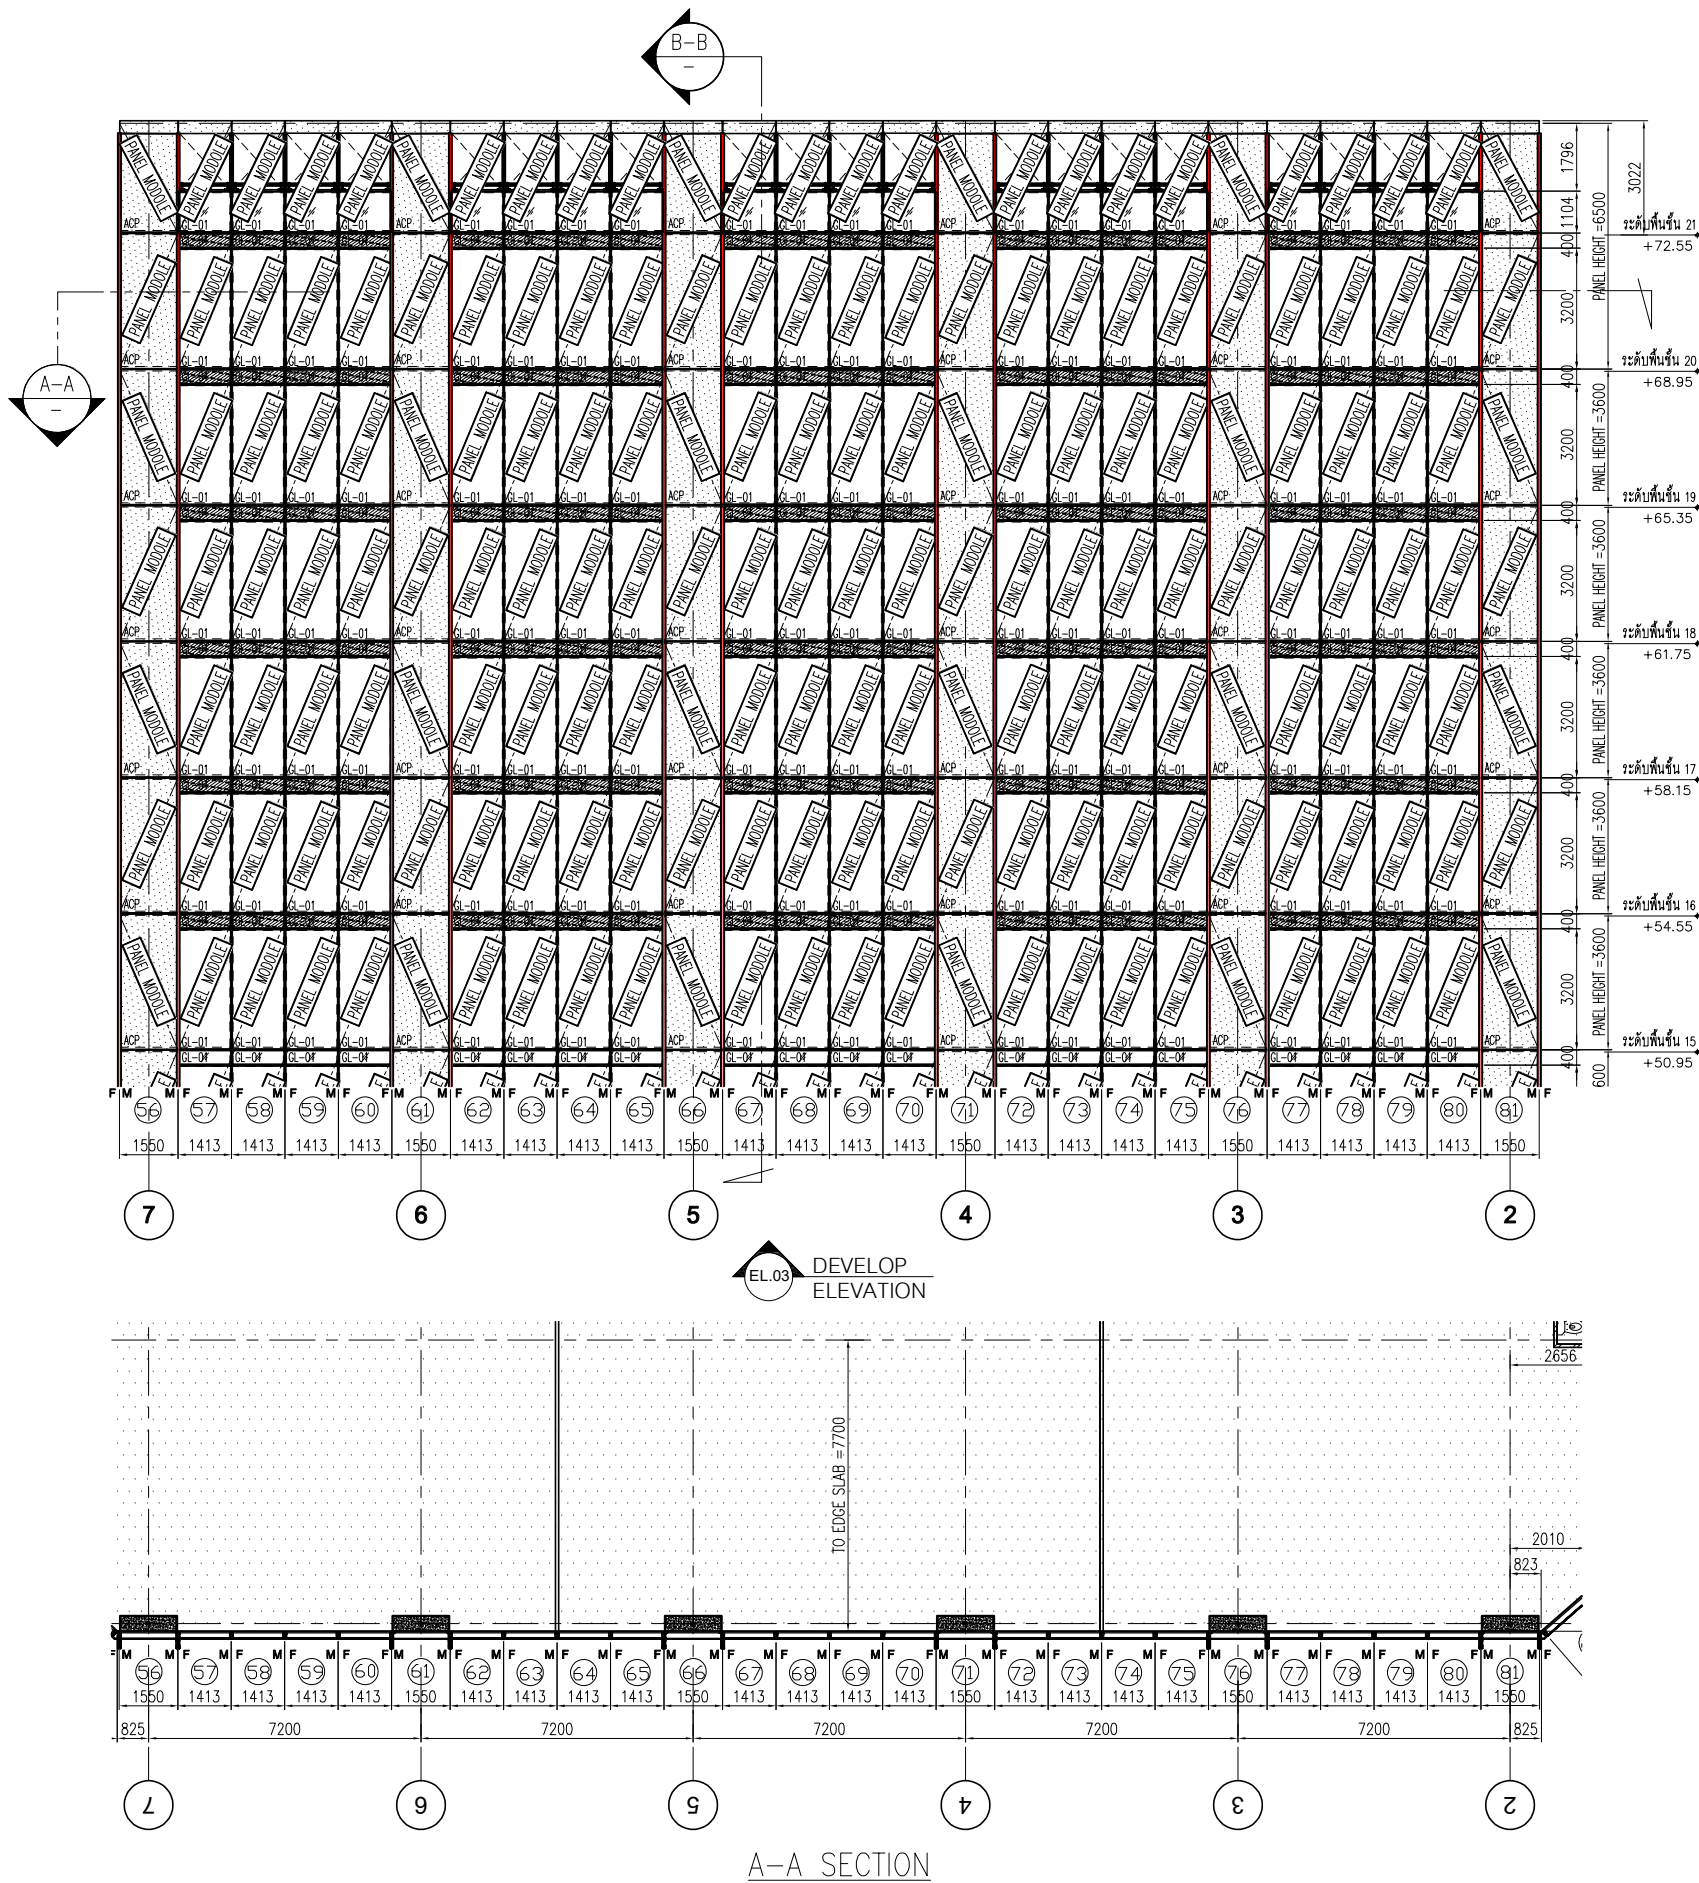

B-B SECTION

**วัตถุประสงค์**

- [illegible]

CURTAIN WALL &amp; FACADE CONTRACTOR:



41/8 RAMA 3 ROAD, CHONG-NONSEE, YANNAWA, BANGKOK 10120, THAILAND  
TEL : 294-6291 - 8 FAX : (862) 294-1744

| REVISION |             |      |
|----------|-------------|------|
| NO.      | DESCRIPTION | DATE |
| 1        |             |      |
| 2        |             |      |
| 3        |             |      |
| 4        |             |      |
| 5        |             |      |
| 6        |             |      |
| 7        |             |      |

**PROJECT :**



**LUMBINI  
TOWER**  
VIBHAVADI-CHATUSKAK

**PROJECT NO : 1802 LPark-VC**

## AS-BUILT DRAWING

**DRAWING TITLE:**

DEVELOP ELEVATION  
LEVEL 15 - LEVEL 21



|         |         |
|---------|---------|
| DRAWN : | UDOMSAK |
|---------|---------|

|           |         |
|-----------|---------|
| CHECKED : | SANGUAN |
|-----------|---------|

| SHEET NO. | DWG. NO. | Rev. |
|-----------|----------|------|
|-----------|----------|------|

EL.15

These drawings are the property of P.A. Design Co., Ltd.  
and not to be used or reproduced without  
specific permission.

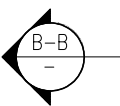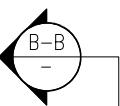

EL.04 DEVELOP  
ELEVATION



๑๓๓๓

นางสาวณัฏฐา

- [illegible]


CURTAIN WALL &amp; FACADE CONTRACTOR



41/8 RAMA 3 ROAD, CHONG-NONSEE, YANNAWA, BANGKOK 10120, THAILAND  
TEL: 294-6291 - 8 FAX: (662) 294-1744

| REVISION |             |      |
|----------|-------------|------|
| NO.      | DESCRIPTION | DATE |
| 1        |             |      |
| 2        |             |      |
| 3        |             |      |
| 4        |             |      |
| 5        |             |      |
| 6        |             |      |
| 7        |             |      |

PROJECT



**LAMPINI  
TOWER**  
VISHAVADI-CHATUSHAK

PROJECT NO: 1802 LPark-VC

## AS-BUILT DRAWING

DRAWING TITLE :

TOWER A STICK WALL LEVEL 2  
PARTIAL ELEVATION

|         |      |
|---------|------|
| DRAWN : | UDOM |
|---------|------|

DATE: 10/07/2010

| SHEET NO. | DWG. |
|-----------|------|
|-----------|------|

EL.16

These drawings are the property of P. A. Design Co., Ltd.  
and not to be used or reproduced without  
specific permission.



| 4        |             |
| 5        |             |
| 6        |             |
| 7        |             |

PROJECT :



LUMPINI  
TOWER  
VIBHAVADI-SHAUTUSAK

PROJECT NO. : 1802 L.Park-VG

AS-BUILT DRAWING


DRAWING TITLE :

TOWER A STICK WALL LEVEL 21  
PARTIAL ELEVATION

|           |               |
|-----------|---------------|
| DRAWN :   | UDOMSAK P     |
| CHECKED : | SANJUAN       |
| DATE :    | 10/07/2562    |
| SHEET NO. | DWG. NO. Rev. |


EL.17

These drawings are the property of P.A. Design Co., Ltd. and not to be used or reproduced without specific permission.

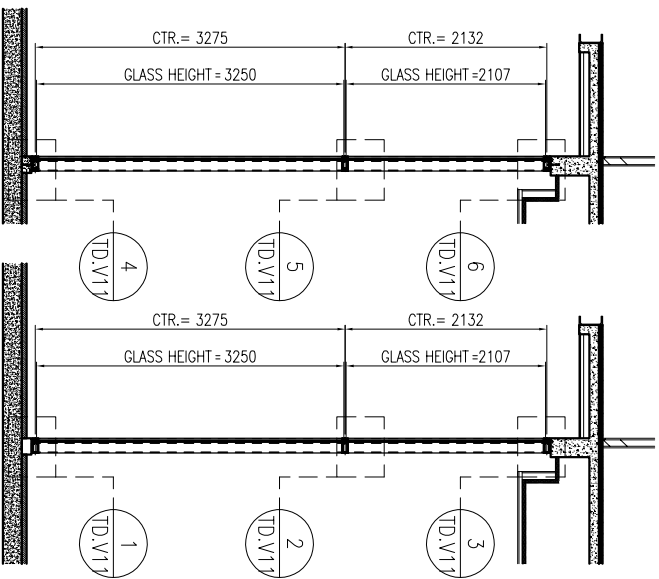


B-B SECTION


A-A SECTION

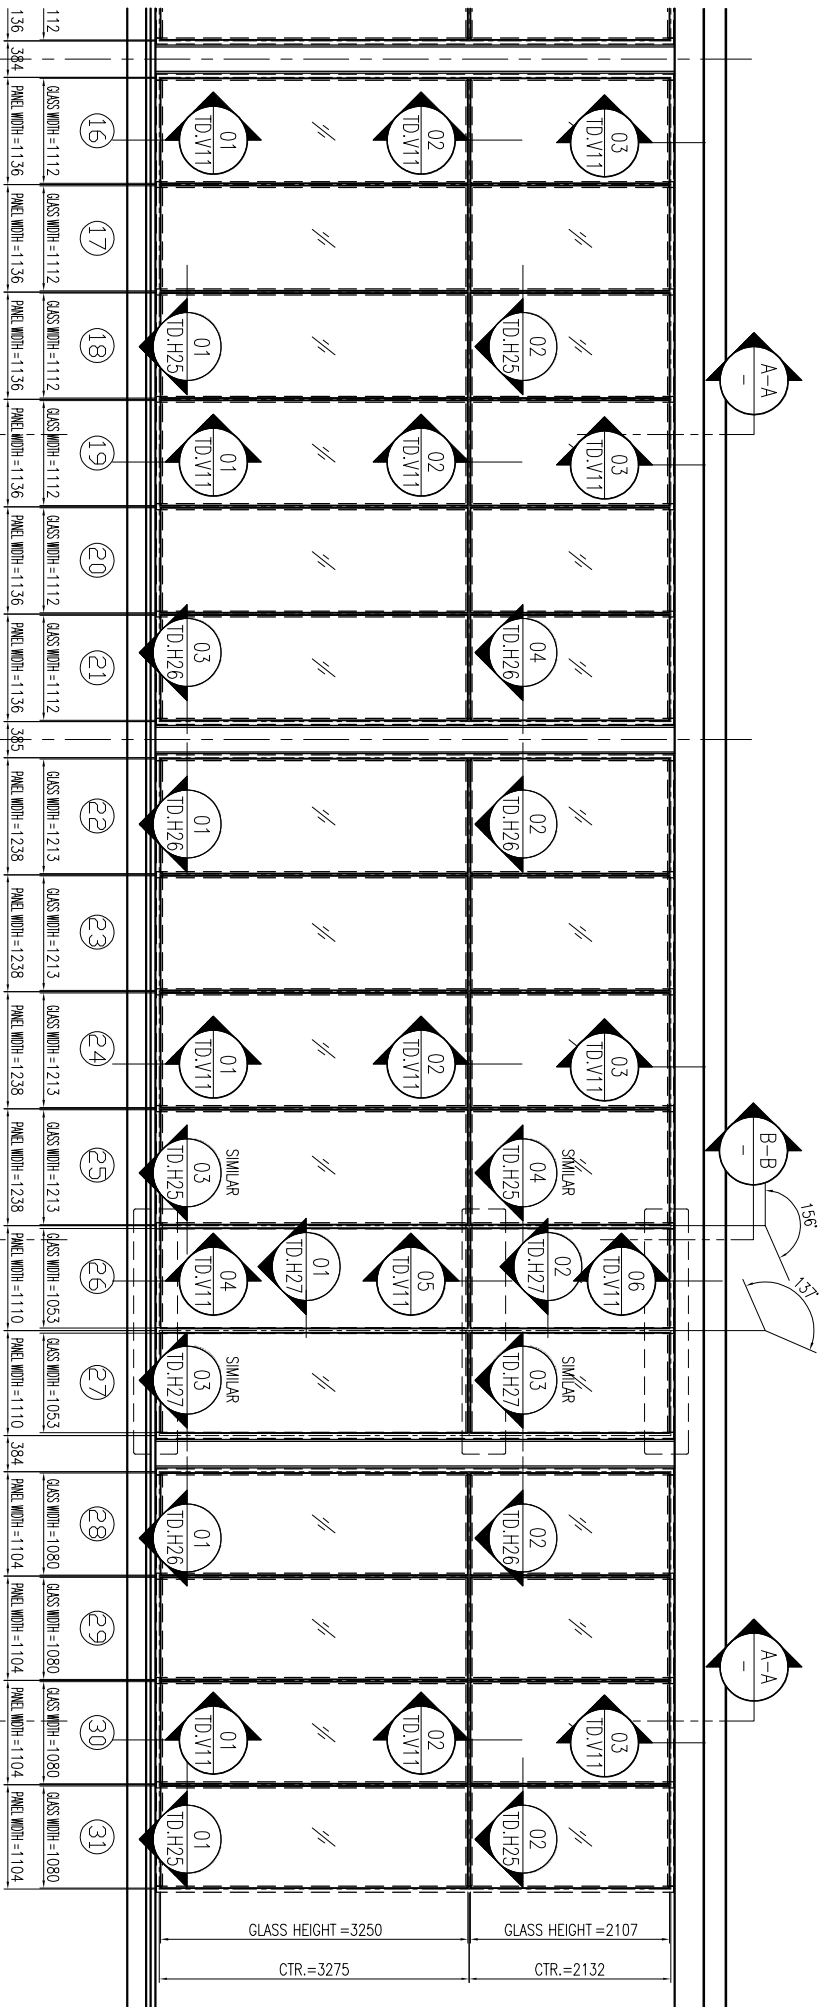

PARTIAL ELEVATION

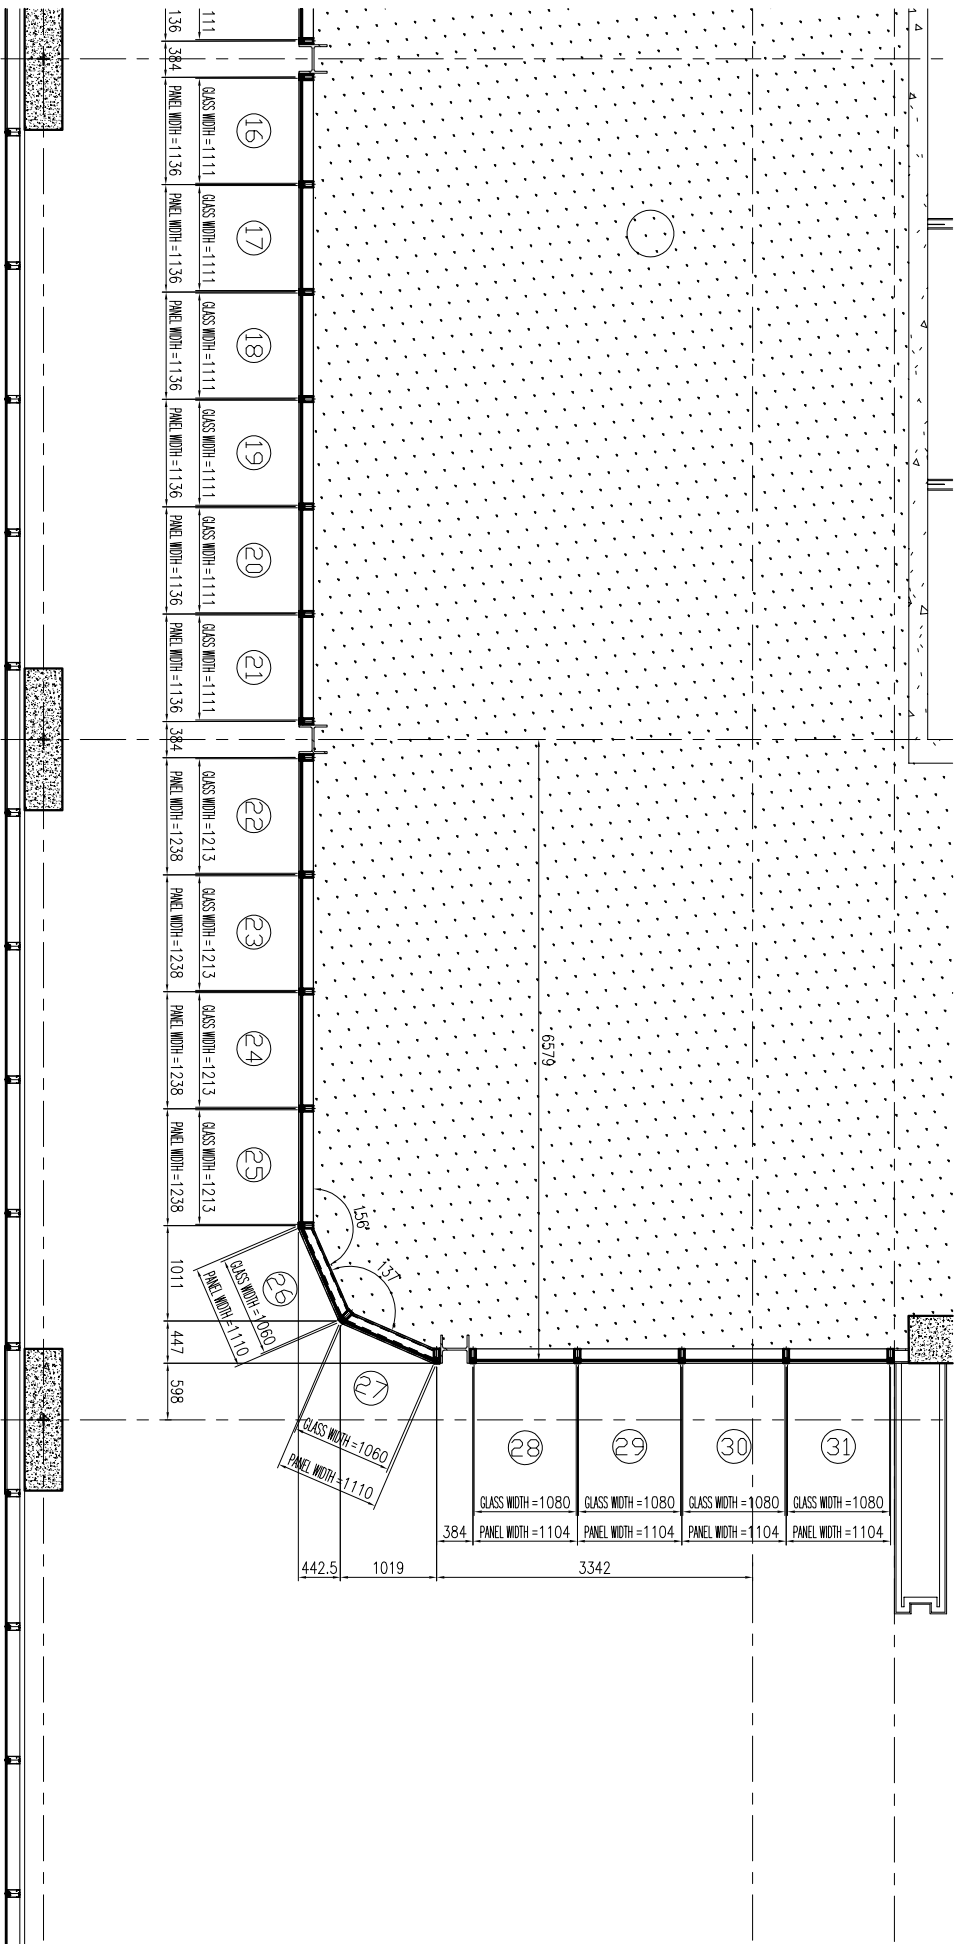

PLAN LEVEL 21

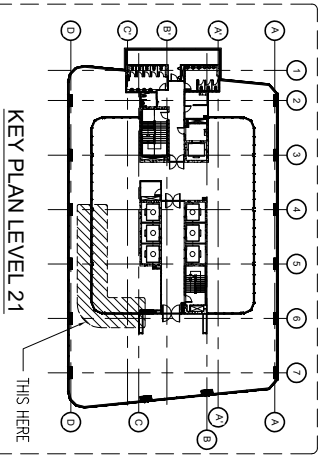

THIS HERE


CURTAIN WALL & FACADE CONTRACTOR:



418 RAMA 3 ROAD, CHONGKONGSEE, YANNAWA, BANGKOK 10120, THAILAND  
TEL. (662) 429111-8 FAX. (662) 294117-4

| REVISION |             |
|----------|-------------|
| NO.      | DESCRIPTION |
| 1        |             |
| 2        |             |
| 3        |             |
| 4        |             |
| 5        |             |
| 6        |             |
| 7        |             |

PROJECT :



LUMPINI  
TOWER  
VIBHAVADI-SATHUSAK  
PROJECT NO. : 1802 L.Park-VG

AS-BUILT DRAWING


DRAWING TITLE :

TOWER A STICK WALL LEVEL 21  
PARTIAL ELEVATION


|           |               |
|-----------|---------------|
| DRAWN :   | UDOKSAK P     |
| CHECKED : | SANJUAN       |
| DATE :    | 10/07/2562    |
| SHEET NO. | DWG. NO. Rev. |

EL.18


These drawings are the property of P.A. Design  
Co., Ltd.  
and not to be used or reproduced without  
specific permission.

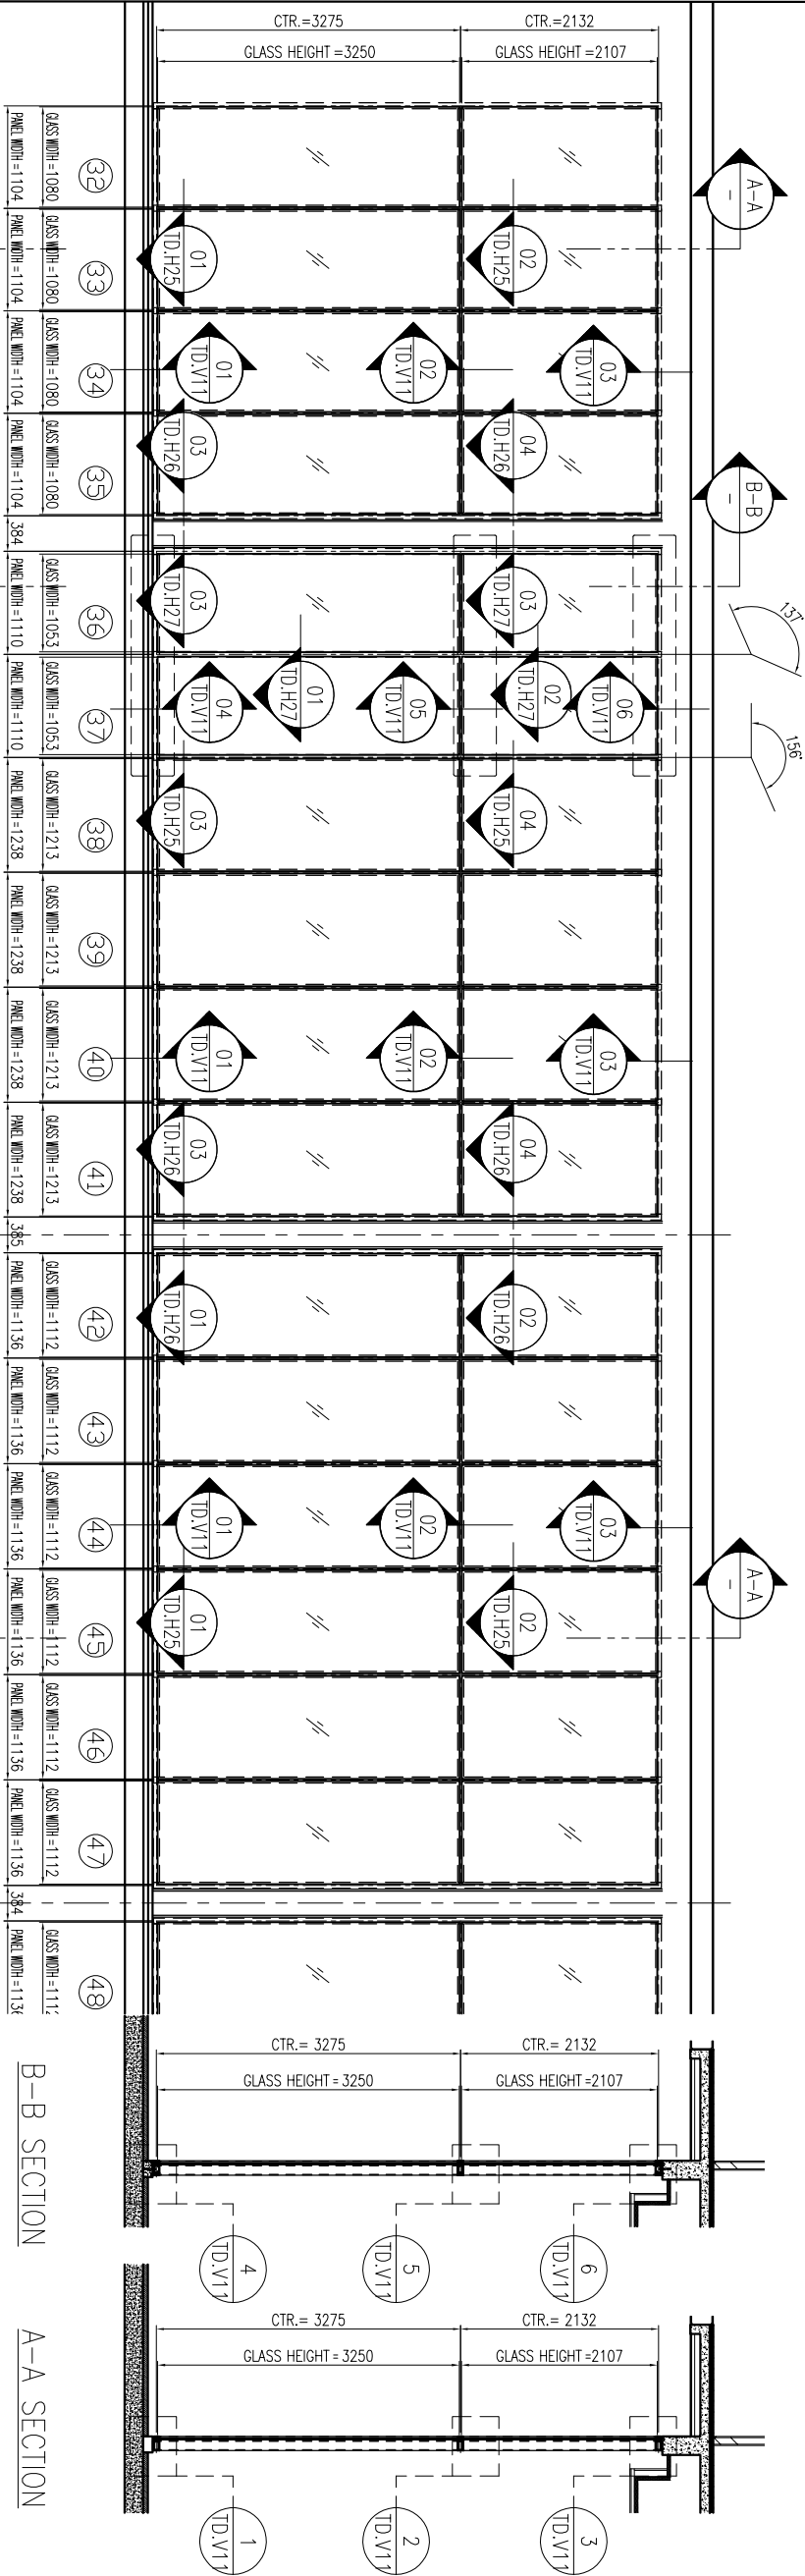

PARTIAL ELEVATION 5

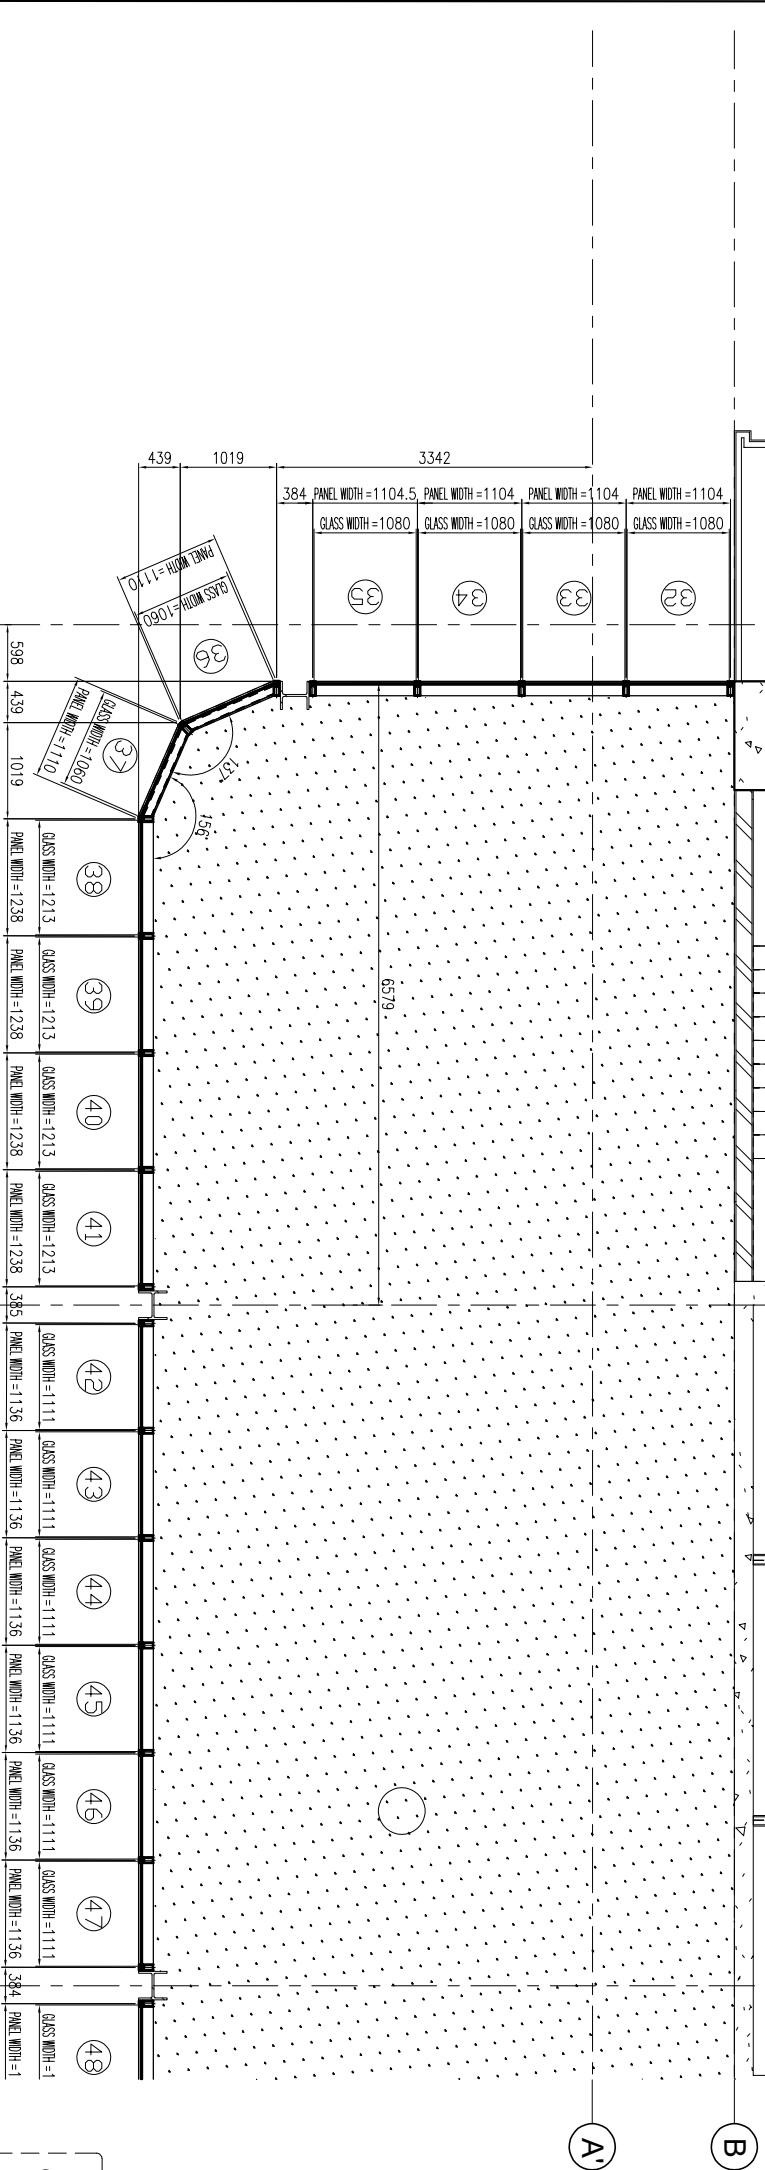

PLAN LEVEL 21 5

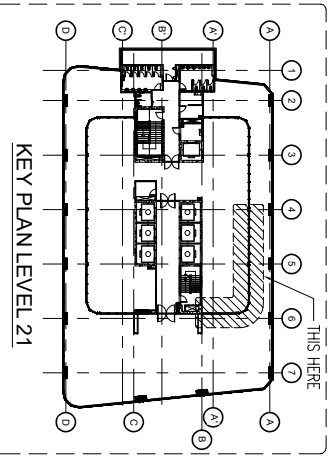

21075 A


- [illegible]

วิศดุผนัง



CURTAIN WALL &amp; FACADE CONTRACTOR



41/8 RAMA 3 ROAD, CHONG-NONSEE, YANNAWA, BANGKOK 10120, THAILAND  
TEL.: 294-6291 - 8 FAX: (662) 294-1744

| REVISION |             |      |
|----------|-------------|------|
| NO.      | DESCRIPTION | DATE |
| 1        |             |      |
| 2        |             |      |
| 3        |             |      |
| 4        |             |      |
| 5        |             |      |
| 6        |             |      |
| 7        |             |      |

PROJECT

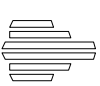

**LUMBINI  
TOWER**  
VISHAVADI-CHATUSHAK

PROJECT NO: 1802 LPark-VC


## AS-BUILT DRAWING

DRAWING TITLE :


### PARTIAL ELEVATION

|           |            |     |  |
|-----------|------------|-----|--|
| DRAWN :   | UDOMSAK P  |     |  |
| CHECKED : | SANGUAN    |     |  |
| DATE :    | 10/07/2562 |     |  |
| SHEET NO. | DWG. NO.   | Rev |  |
|           | EL.19      |     |  |


These drawings are the property of P. A. Design Co., Ltd.  
and not to be used or reproduced without  
specific permission.

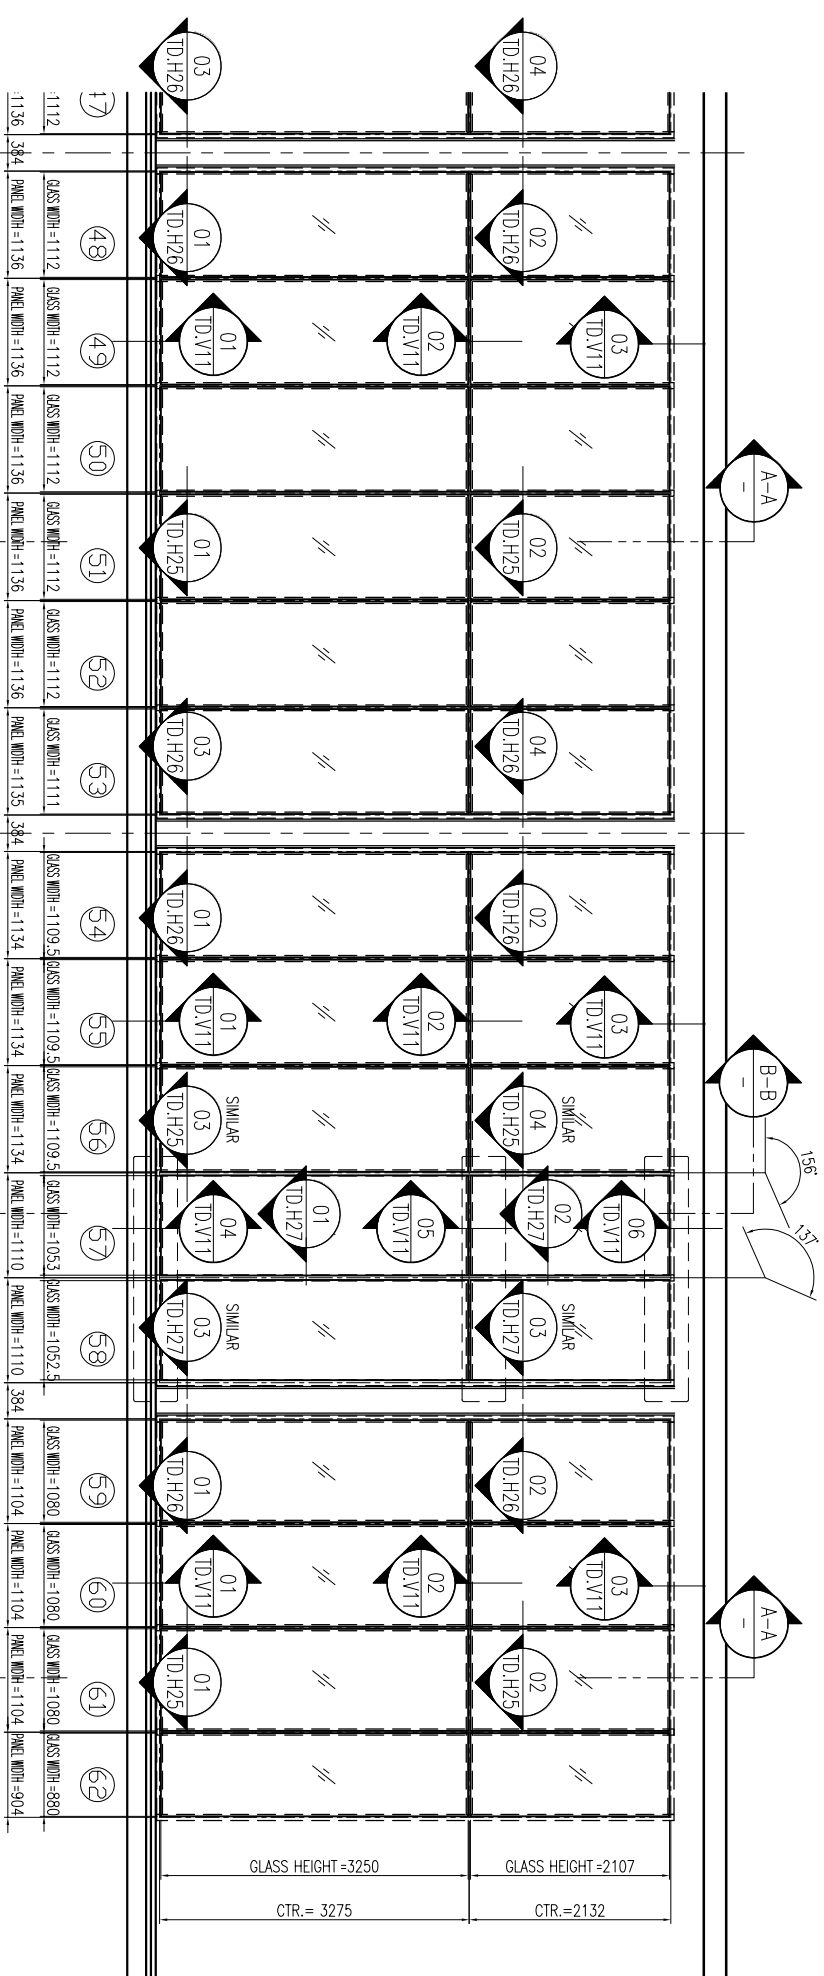

### B-B SECTION

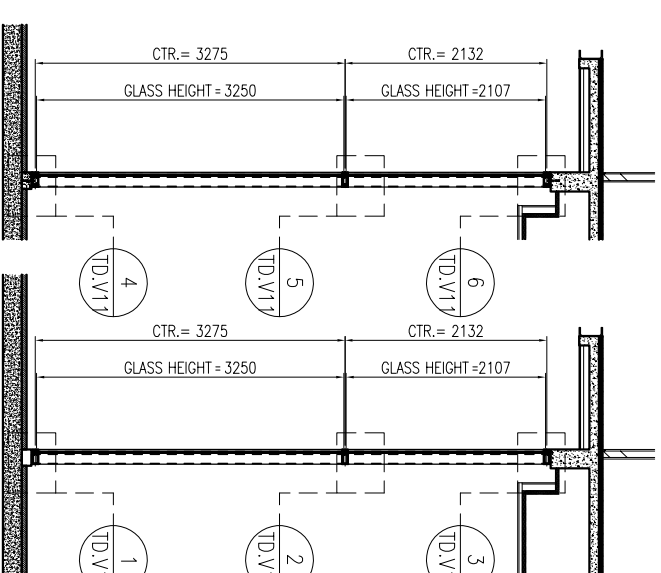

## A-A SECTION

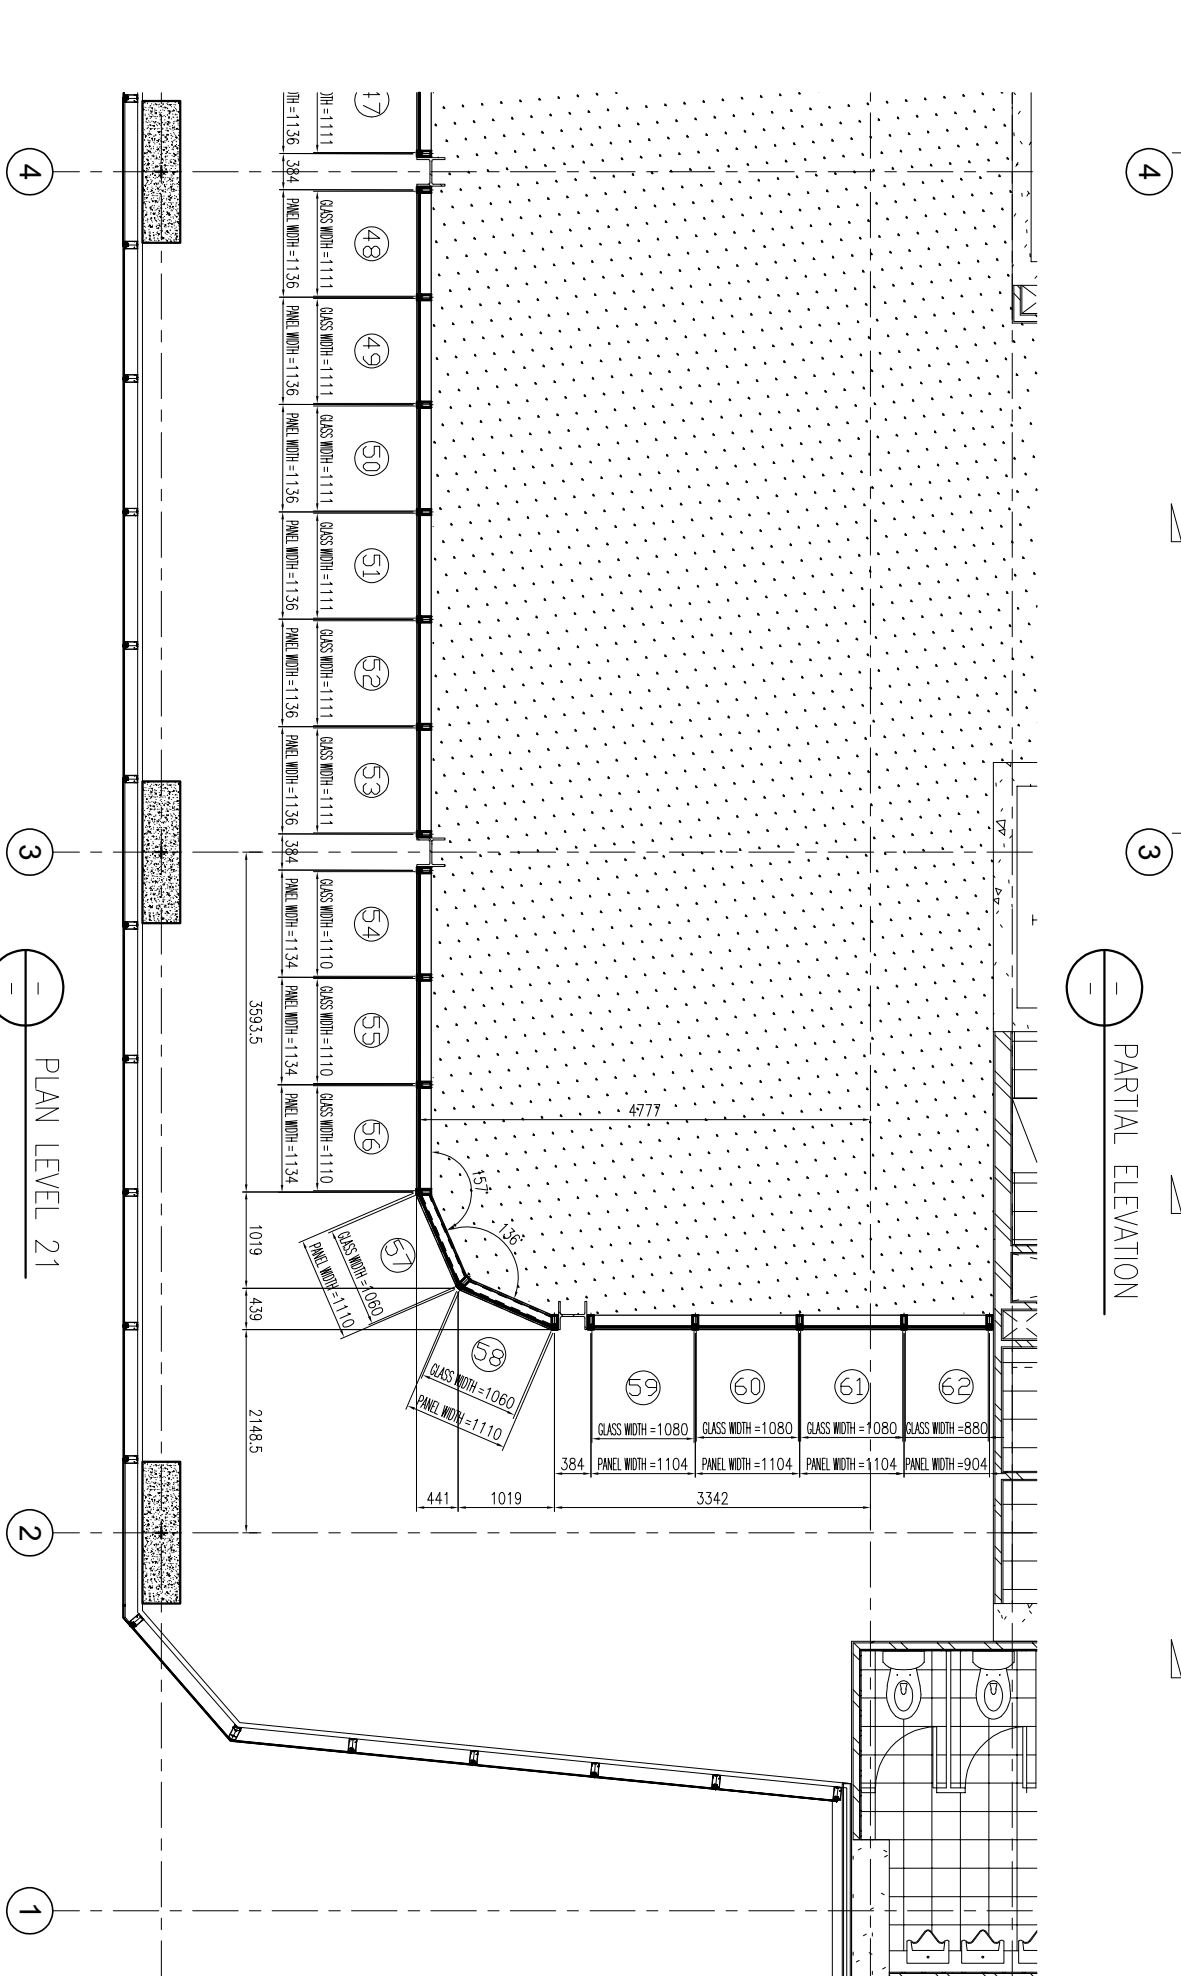

PARTIAL ELEVATION

## PLAN LEVEL 21

Key Plan Level 21

THIS HERE

**21975 A**







สัญลักษณ์วัสดุตกแต่ง

- วัสดุพื้น**
- F1 พื้นกระเบื้องเคลือบขนาด 12 X 12" พื้นผิวมันเงา PVC Z
  - F2 พื้นกระเบื้องเคลือบขนาด 12" X 12" พื้นผิวมันเงา
  - F3 พื้นกระเบื้องเคลือบขนาด 12 X 12" (พื้นผิวมันเงา)
  - F3A พื้นกระเบื้องเคลือบขนาด 12 X 12" (พื้นผิวมันเงา)
- วัสดุผนัง**

KYS

ISO 9002

KIM YOO SENG

418 RAMA 3 ROAD CHONGKORSEE YANAWA BANGKOK 10120 THAILAND

TEL. 254-0291 - 8 FAX. (662) 254-1714

| REVISION |             |
|----------|-------------|
| NO.      | DESCRIPTION |
| 1        |             |
| 2        |             |
| 3        |             |
| 4        |             |
| 5        |             |
| 6        |             |
| 7        |             |

PROJECT :



LUMPINI  
TOWER  
VIBHAVADI-SHATUSAK


PROJECT NO. : 1802 L.ParkVC

AS-BUILT DRAWING


DRAWING TITLE :  
ELEVATION ACP TOP ROOF  
VIEW C

|           |               |
|-----------|---------------|
| DRAWN :   | UDOMSAK P     |
| CHECKED : | SANGJUN       |
| DATE :    | 10/07/2562    |
| SHEET NO. | DWG. NO. Rev. |
| EL.22     |               |

These drawings are the property of P.A. Design Co., Ltd. and not to be used or reproduced without specific permission.

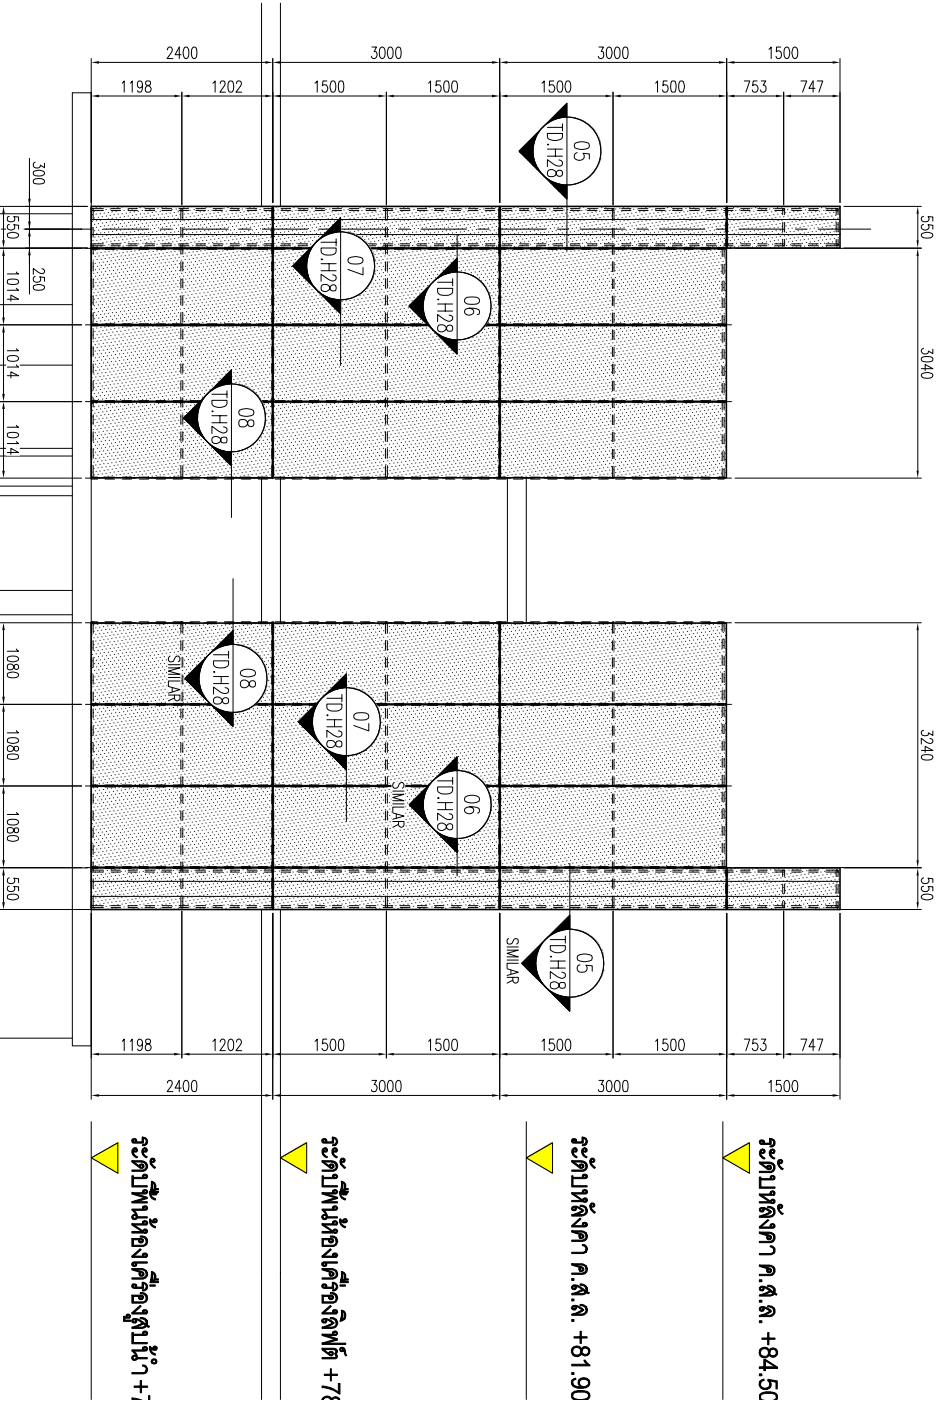

ELEVATION VIEW C  
EL.22

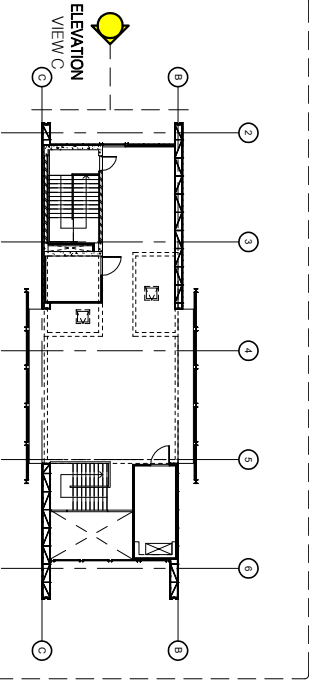

KEY PLAN






CONCRETE WALL & FACADE CONTRACTOR:



418 RAMA 3 ROAD, CHONGKONGSEI, YANAMWA, BANGKOK 10120, THAILAND  
TEL. 2344291 - 8 FAX. (662) 2841144

| REVISION |             |
|----------|-------------|
| NO.      | DESCRIPTION |
| 1        |             |
| 2        |             |
| 3        |             |
| 4        |             |
| 5        |             |
| 6        |             |
| 7        |             |

PROJECT :



LUMPINI  
TOWER  

PROJECT NO. : 1802 L.Park-VG



AS-BUILT DRAWING

DRAWING TITLE : ACP TOP ROOF  
ISOMETRIC VIEW

|           |               |
|-----------|---------------|
| DRAWN :   | UDOMSAK P     |
| CHECKED : | SANGUAN       |
| DATE :    | 10/07/2562    |
| SHEET NO. | DWG. NO. Rev. |
| EL.24     |               |

These drawings are the property of P. A. Design  
Co., Ltd.  
and not to be used or reproduced without  
specific permission.


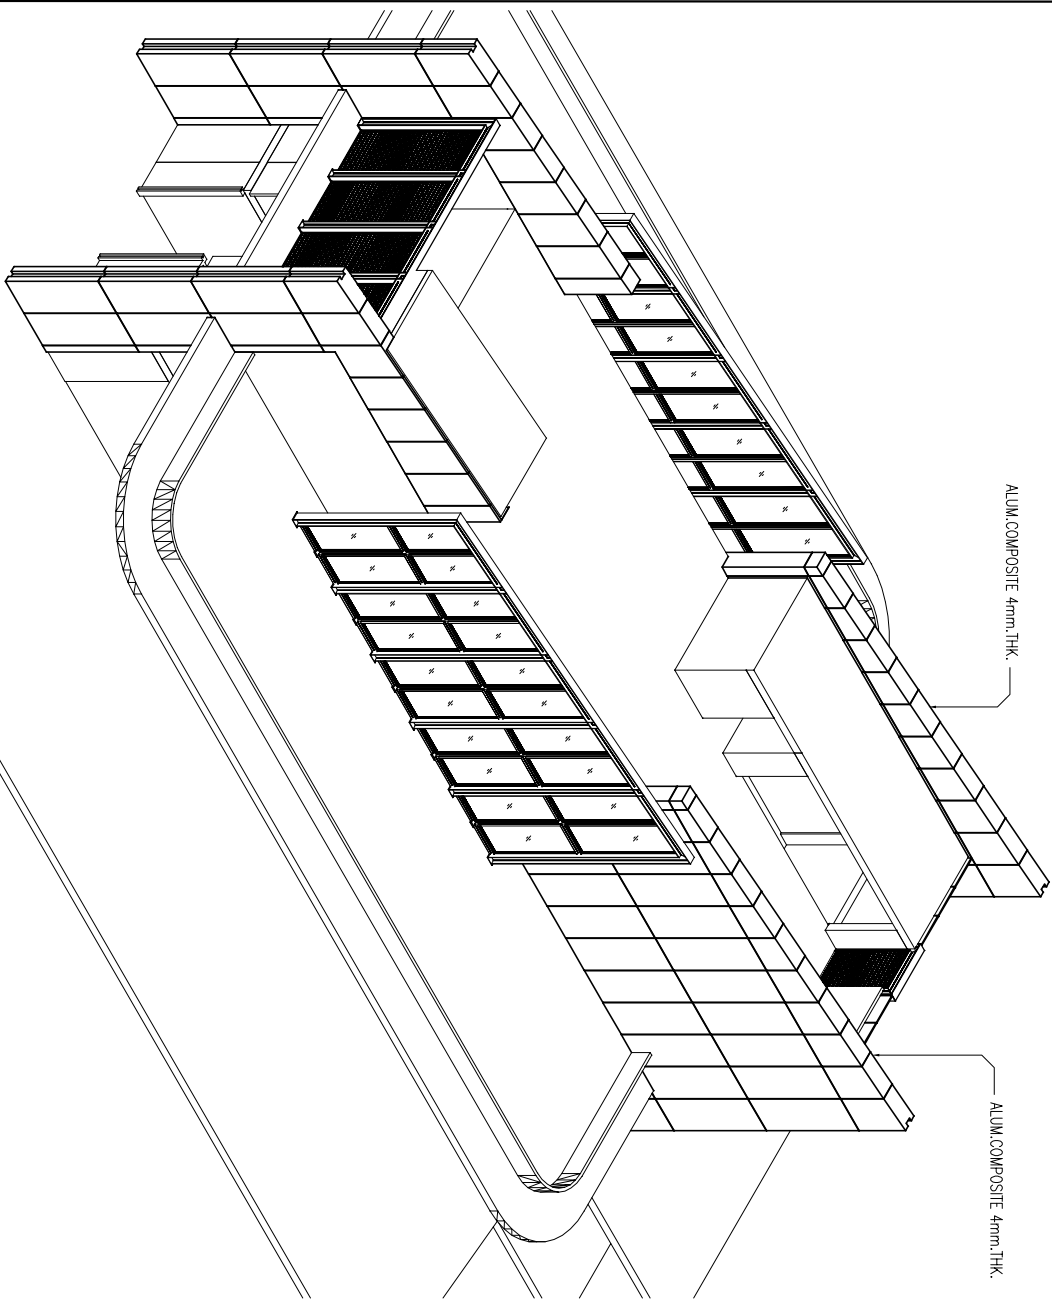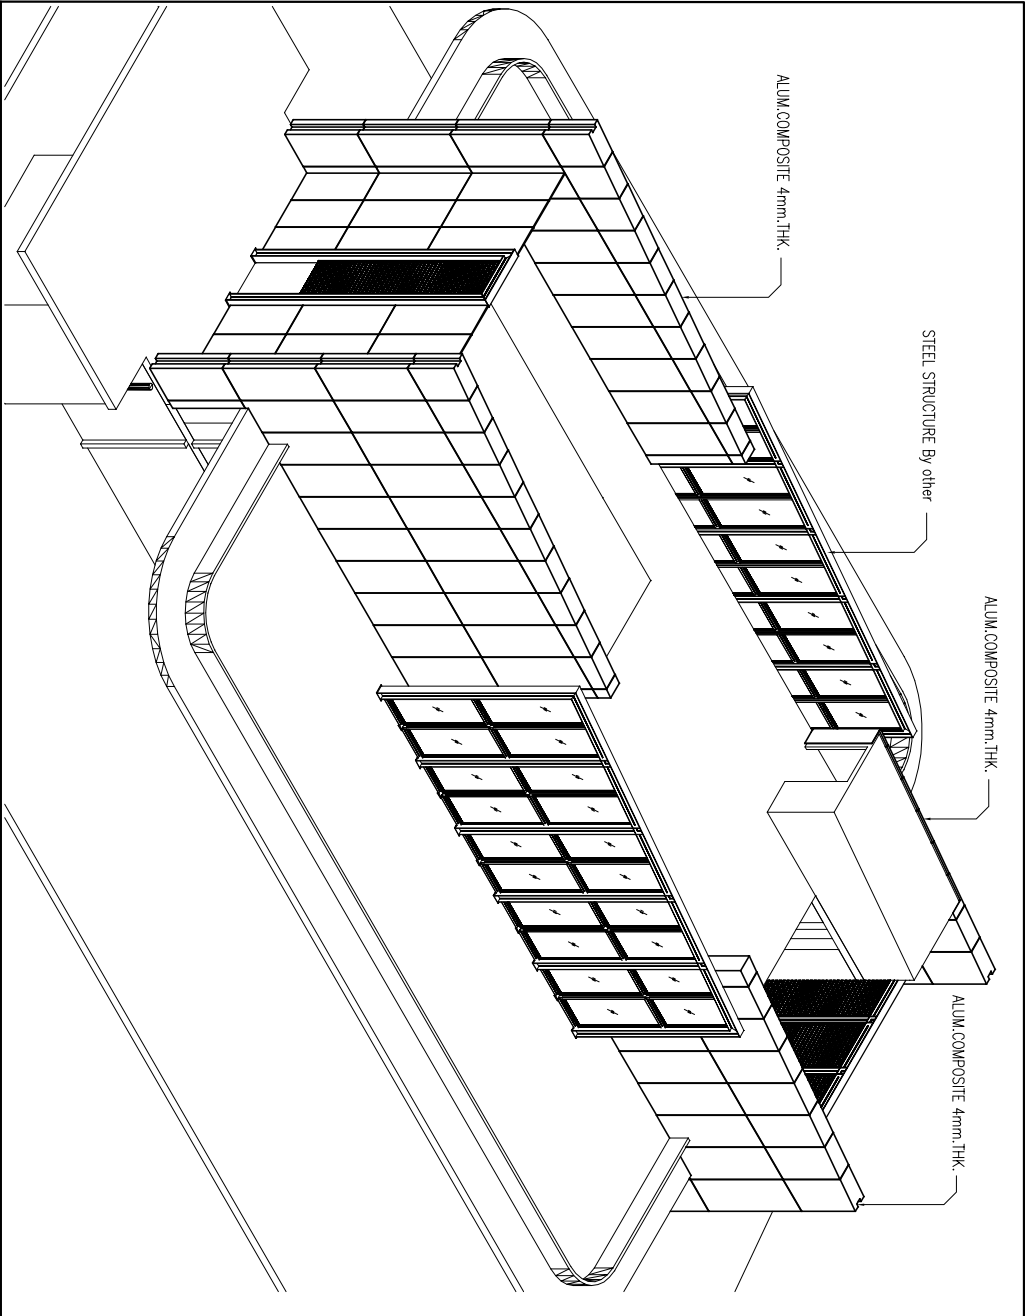



CURTAIN WALL & FACADE CONTRACTOR:



418 RAMA 3 ROAD, CHONGKONGSEE, YANNAWA, BANGKOK 10120, THAILAND  
TEL. (254-029) - 8 FAX. (662) 284-17-44

| REVISION |             |
|----------|-------------|
| NO.      | DESCRIPTION |
| 1        |             |
| 2        |             |
| 3        |             |
| 4        |             |
| 5        |             |
| 6        |             |
| 7        |             |

PROJECT :

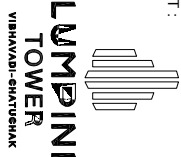

PROJECT NO. : 1802 L.Park VC

AS-BUILT DRAWING

DRAWING TITLE :  
ELEVATION GLASS WALL ON STEEL  
ระดับพื้นห้องเครื่องลิฟต์ VIEW A

|           |               |
|-----------|---------------|
| DRAWN :   | UDOMSAK P     |
| CHECKED : | SANGUAN       |
| DATE :    | 10/07/2562    |
| SHEET NO. | DWG. NO. Rev. |

EL.25

These drawings are the property of P.A. Design Co., Ltd. and not to be used or reproduced without specific permission.


ชั้นที่ 25

5

ระดับพื้นห้องค.ค.ค.  
+84.50

ระดับพื้นห้องค.ค.ค.  
+81.90


ระดับพื้นห้องเครื่องลิฟต์  
+78.65

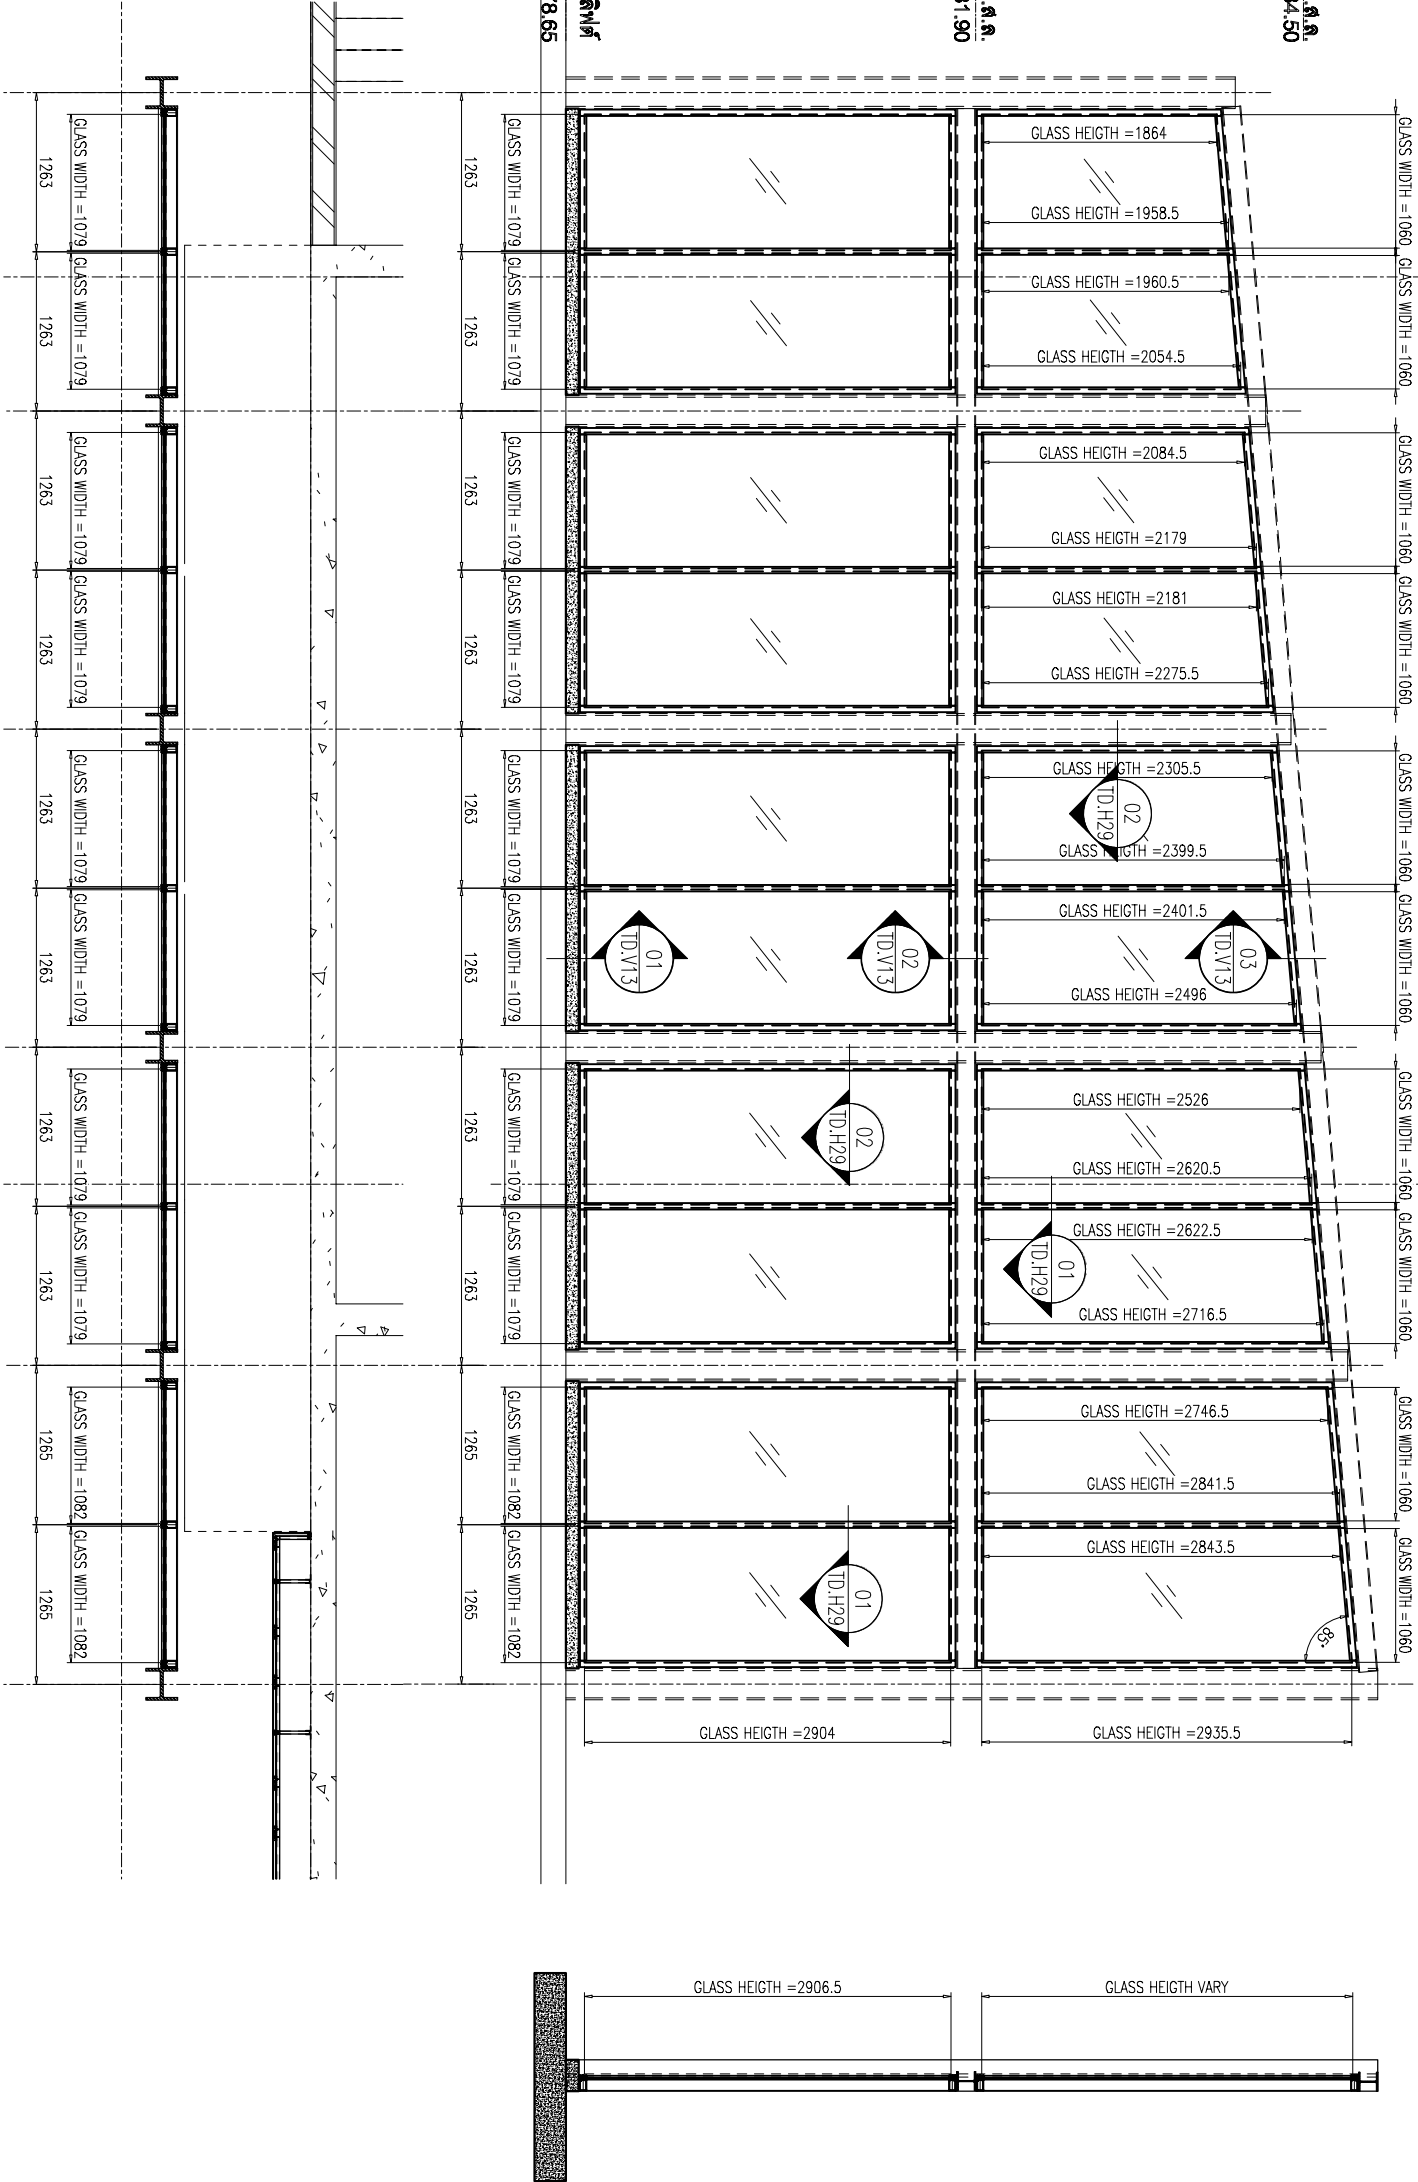

ELEVATION VIEW A

KEY PLAN

ELEVATION VIEW A

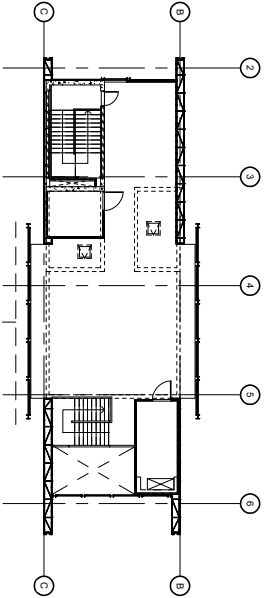






418 RAMA 3 ROAD, CHONGKONGSEE, YANNAWA, BANGKOK 10120, THAILAND  
TEL. (254-029) - 8 FAX. (662) 284-1714

| REVISION |             |
|----------|-------------|
| NO.      | DESCRIPTION |
| 1        |             |
| 2        |             |
| 3        |             |
| 4        |             |
| 5        |             |
| 6        |             |
| 7        |             |

PROJECT :



LUMPINI  
TOWER  

PROJECT NO. : 1802 L.ParkVC

AS-BUILT DRAWING

DRAWING TITLE :

ELEVATION GLASS WALL ON STEEL

ระดับพื้นห้องเครื่องลิฟต์ VIEW B

DRAWN : UDOKSAK P

CHECKED : SANGJUN


DATE : 10/07/2562

SHEET NO. DWG. NO. Rev.

EL.26 -

These drawings are the property of P.A. Design Co., Ltd. and not to be used or reproduced without specific permission.

เอกสาร A

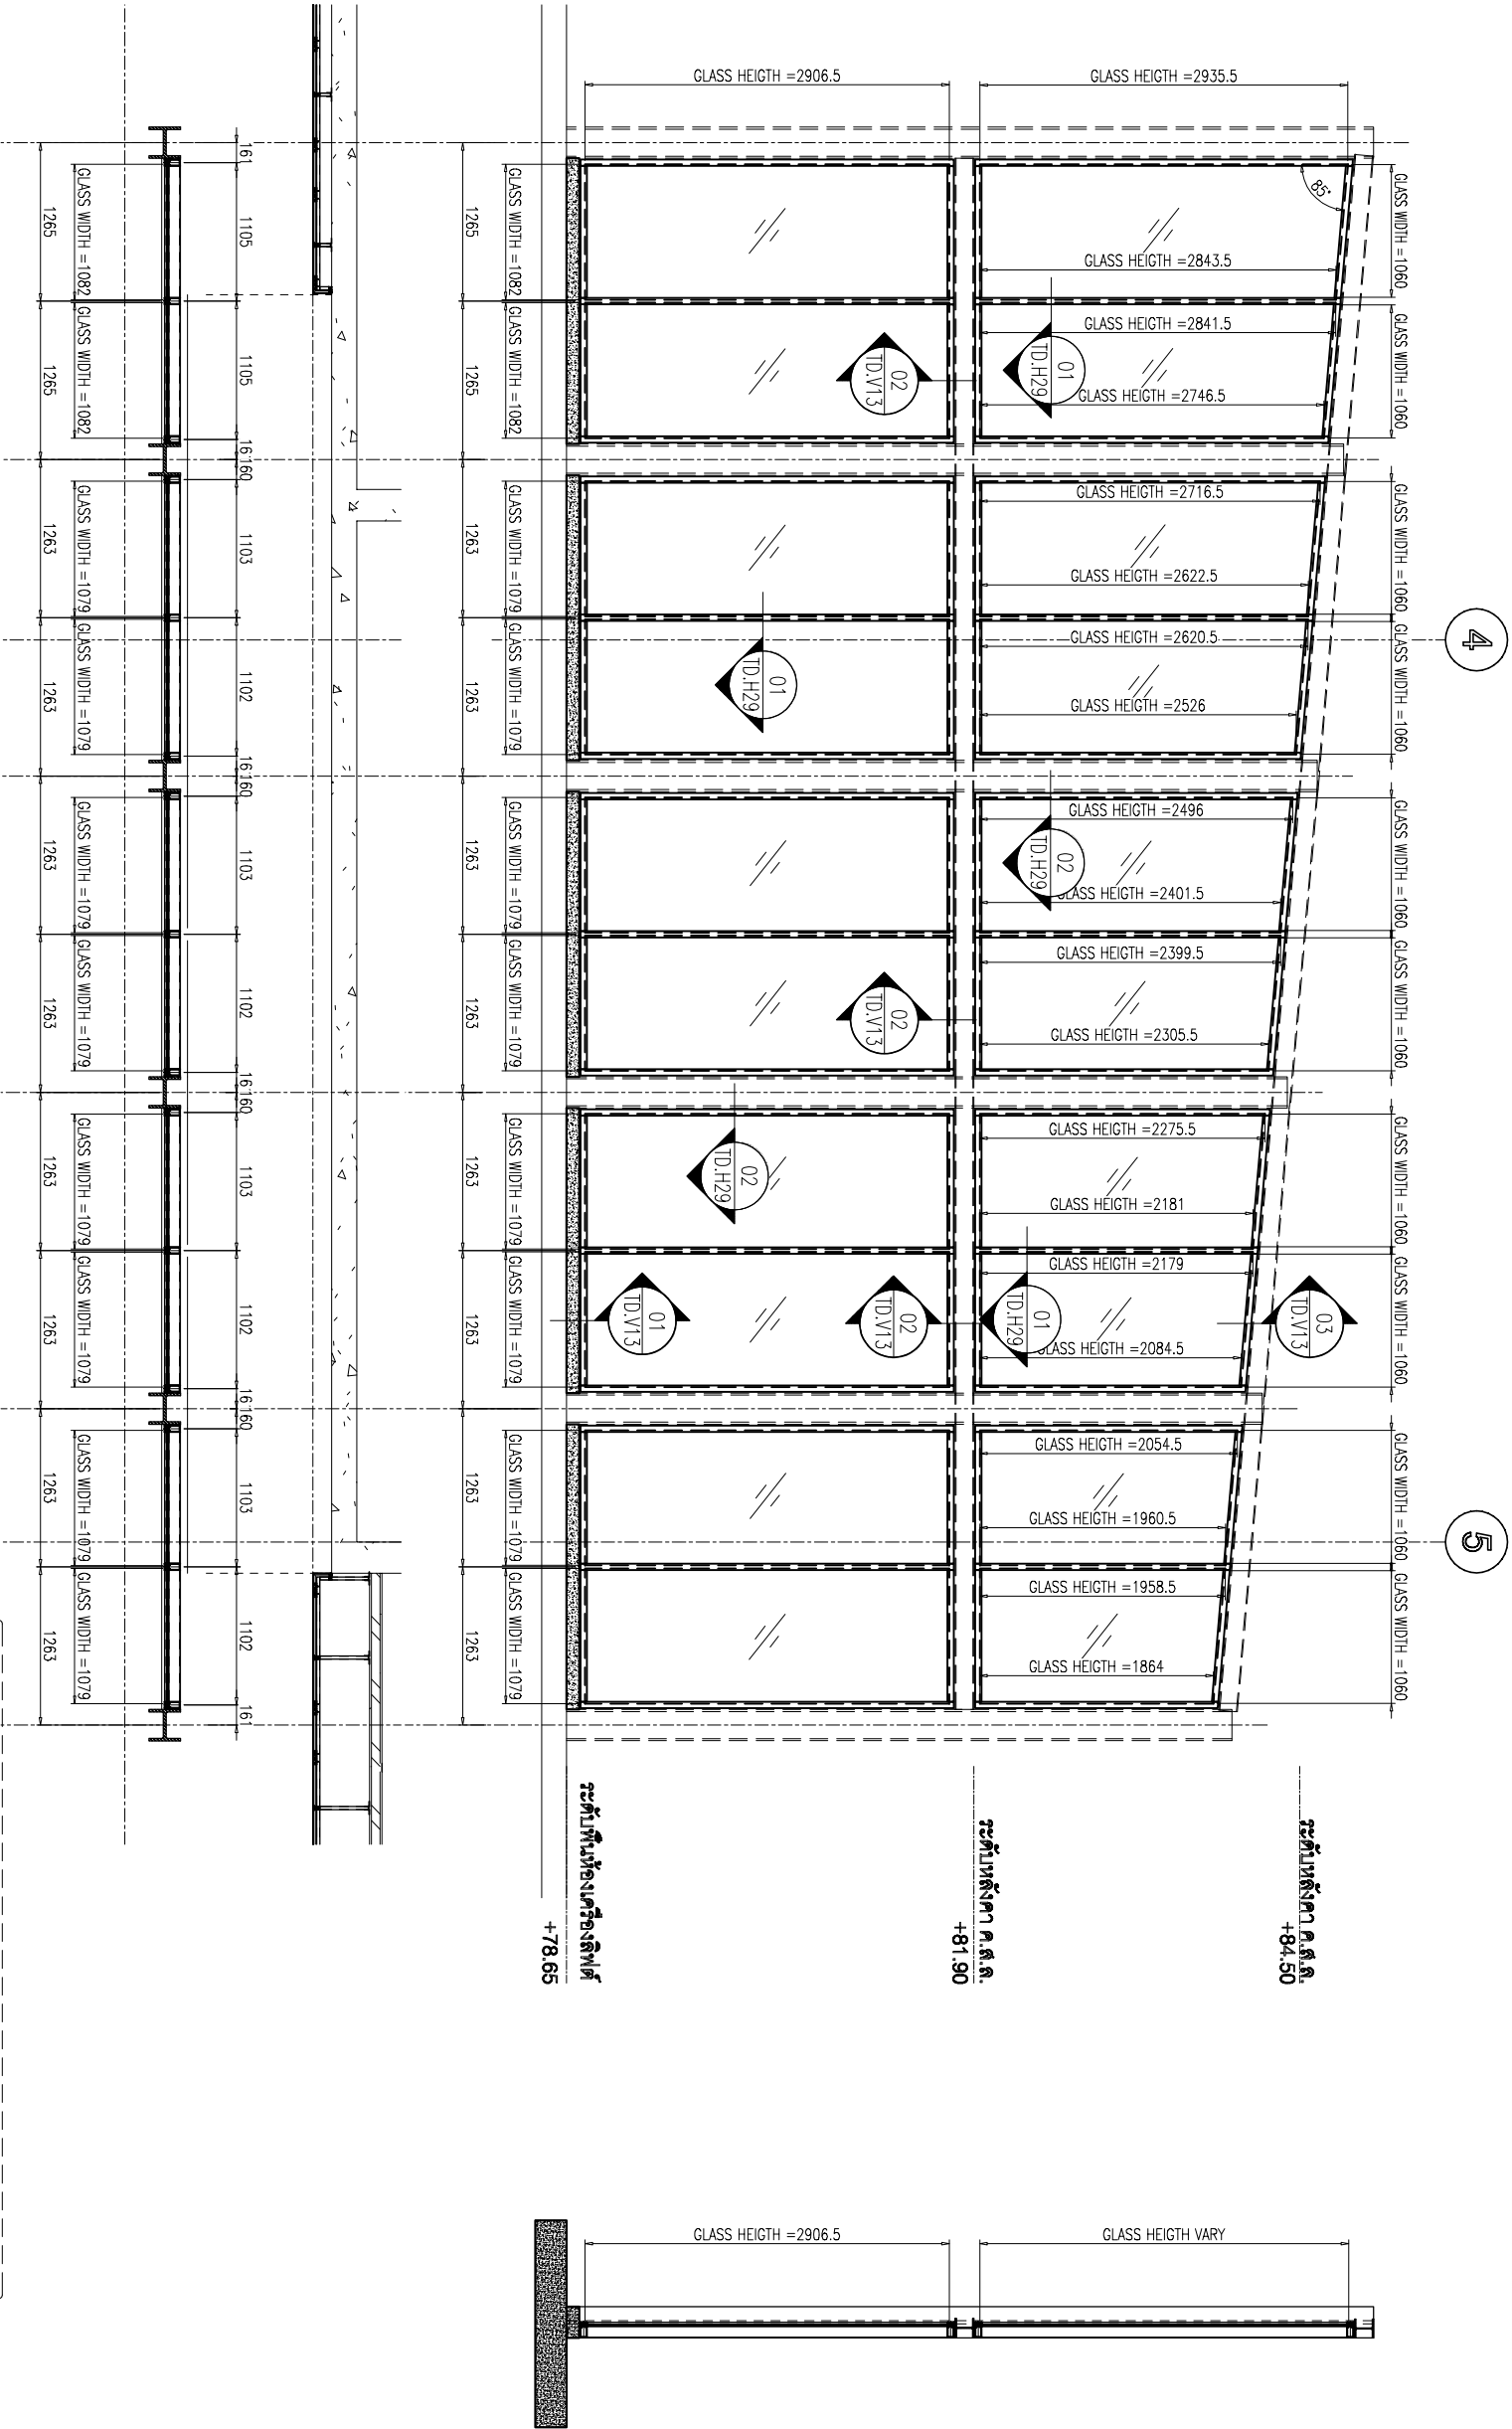

ELEVATION VIEW B

EL.26

KEY PLAN

ELEVATION VIEW B


CURTAIN WALL & FACADE CONTRACTOR:

KYS

ISO 9002

KIM YOO SENG

418 RAMA 3 ROAD CHONGKONGEE YANAWA BANGKOK 10120 THAILAND

TEL. (662) 2855011-6 FAX. (662) 2865017

REVISION

| NO. | DESCRIPTION | DATE |
|-----|-------------|------|
| 1   |             |      |
| 2   |             |      |
| 3   |             |      |
| 4   |             |      |
| 5   |             |      |
| 6   |             |      |
| 7   |             |      |

PROJECT :

LUMPINI  
TOWER

VIBHAVADI-SHATUSSHAK

PROJECT NO. :

1802 L.Park VC


AS-BUILT DRAWING

DRAWING TITLE :

ELEVATION GRILL WALL ON STEEL  
ระดับพื้นห้องเครื่องลิฟต์ VIEW C & D

|           |            |      |  |
|-----------|------------|------|--|
| DRAWN :   | UDOMSAK P  |      |  |
| CHECKED : | SANGJUN    |      |  |
| DATE :    | 10/07/2562 |      |  |
| SHEET NO. | DWG. NO.   | REV. |  |
|           | EL.27      |      |  |

These drawings are the property of P.A. Design Co., Ltd. and not to be used or reproduced without specific permission.

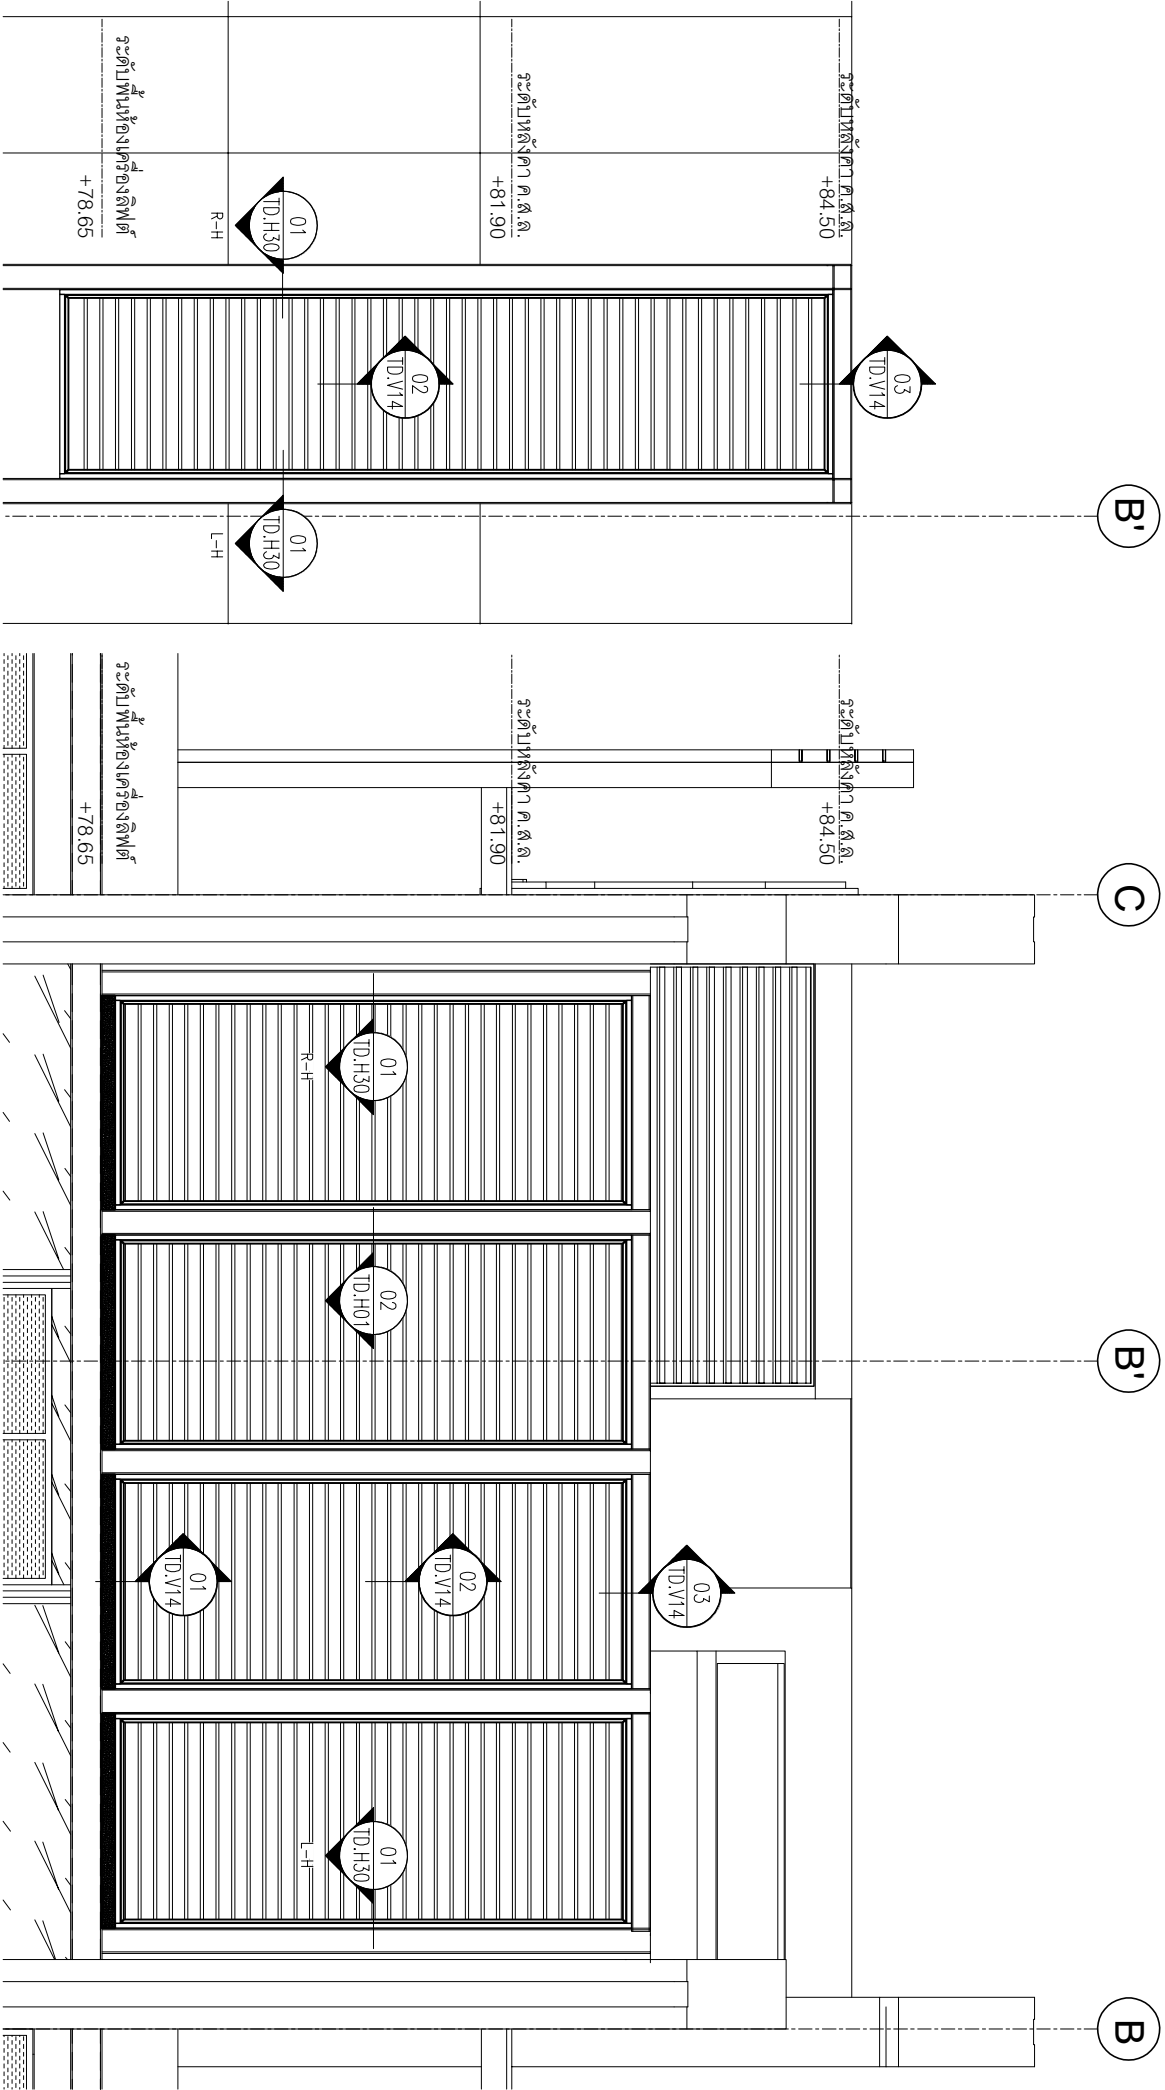

EL.27 ELEVATION VIEW D

EL.27 ELEVATION VIEW C

KEY PLAN


## CURTAIN WALL & FACADE CONTRACTOR



41/8 RAMA 3 ROAD, CHONG-NONSEE, YANNAWA, BANGKOK 10120, THAILAND  
TEL: 294-6291 - 8 FAX: (862) 294-1744

| REVISION |             |      |
|----------|-------------|------|
| NO.      | DESCRIPTION | DATE |
| 1        |             |      |
| 2        |             |      |
| 3        |             |      |
| 4        |             |      |
| 5        |             |      |
| 6        |             |      |
| 7        |             |      |

## PROJECT



**LAMPIN  
TOWER**


**PROJECT NO : 1802 LPark-VC**

## AS-BUILT DRAWING

**DRAWING TITLE :**

GRILL & ACP.CLADDING  
PARTIAL PLAN & ELEVATION


|         |           |
|---------|-----------|
| DRAWN : | UDOMSAK.F |
|---------|-----------|

|           |         |
|-----------|---------|
| CHECKED : | SANGUAN |
|-----------|---------|


|                  |                 |             |
|------------------|-----------------|-------------|
| <b>SHEET NO.</b> | <b>DWG. NO.</b> | <b>Rev.</b> |
|------------------|-----------------|-------------|

EL.28

These drawings are the property of P. A. Design Co., Ltd.  
and not to be used or reproduced without  
specific permission.

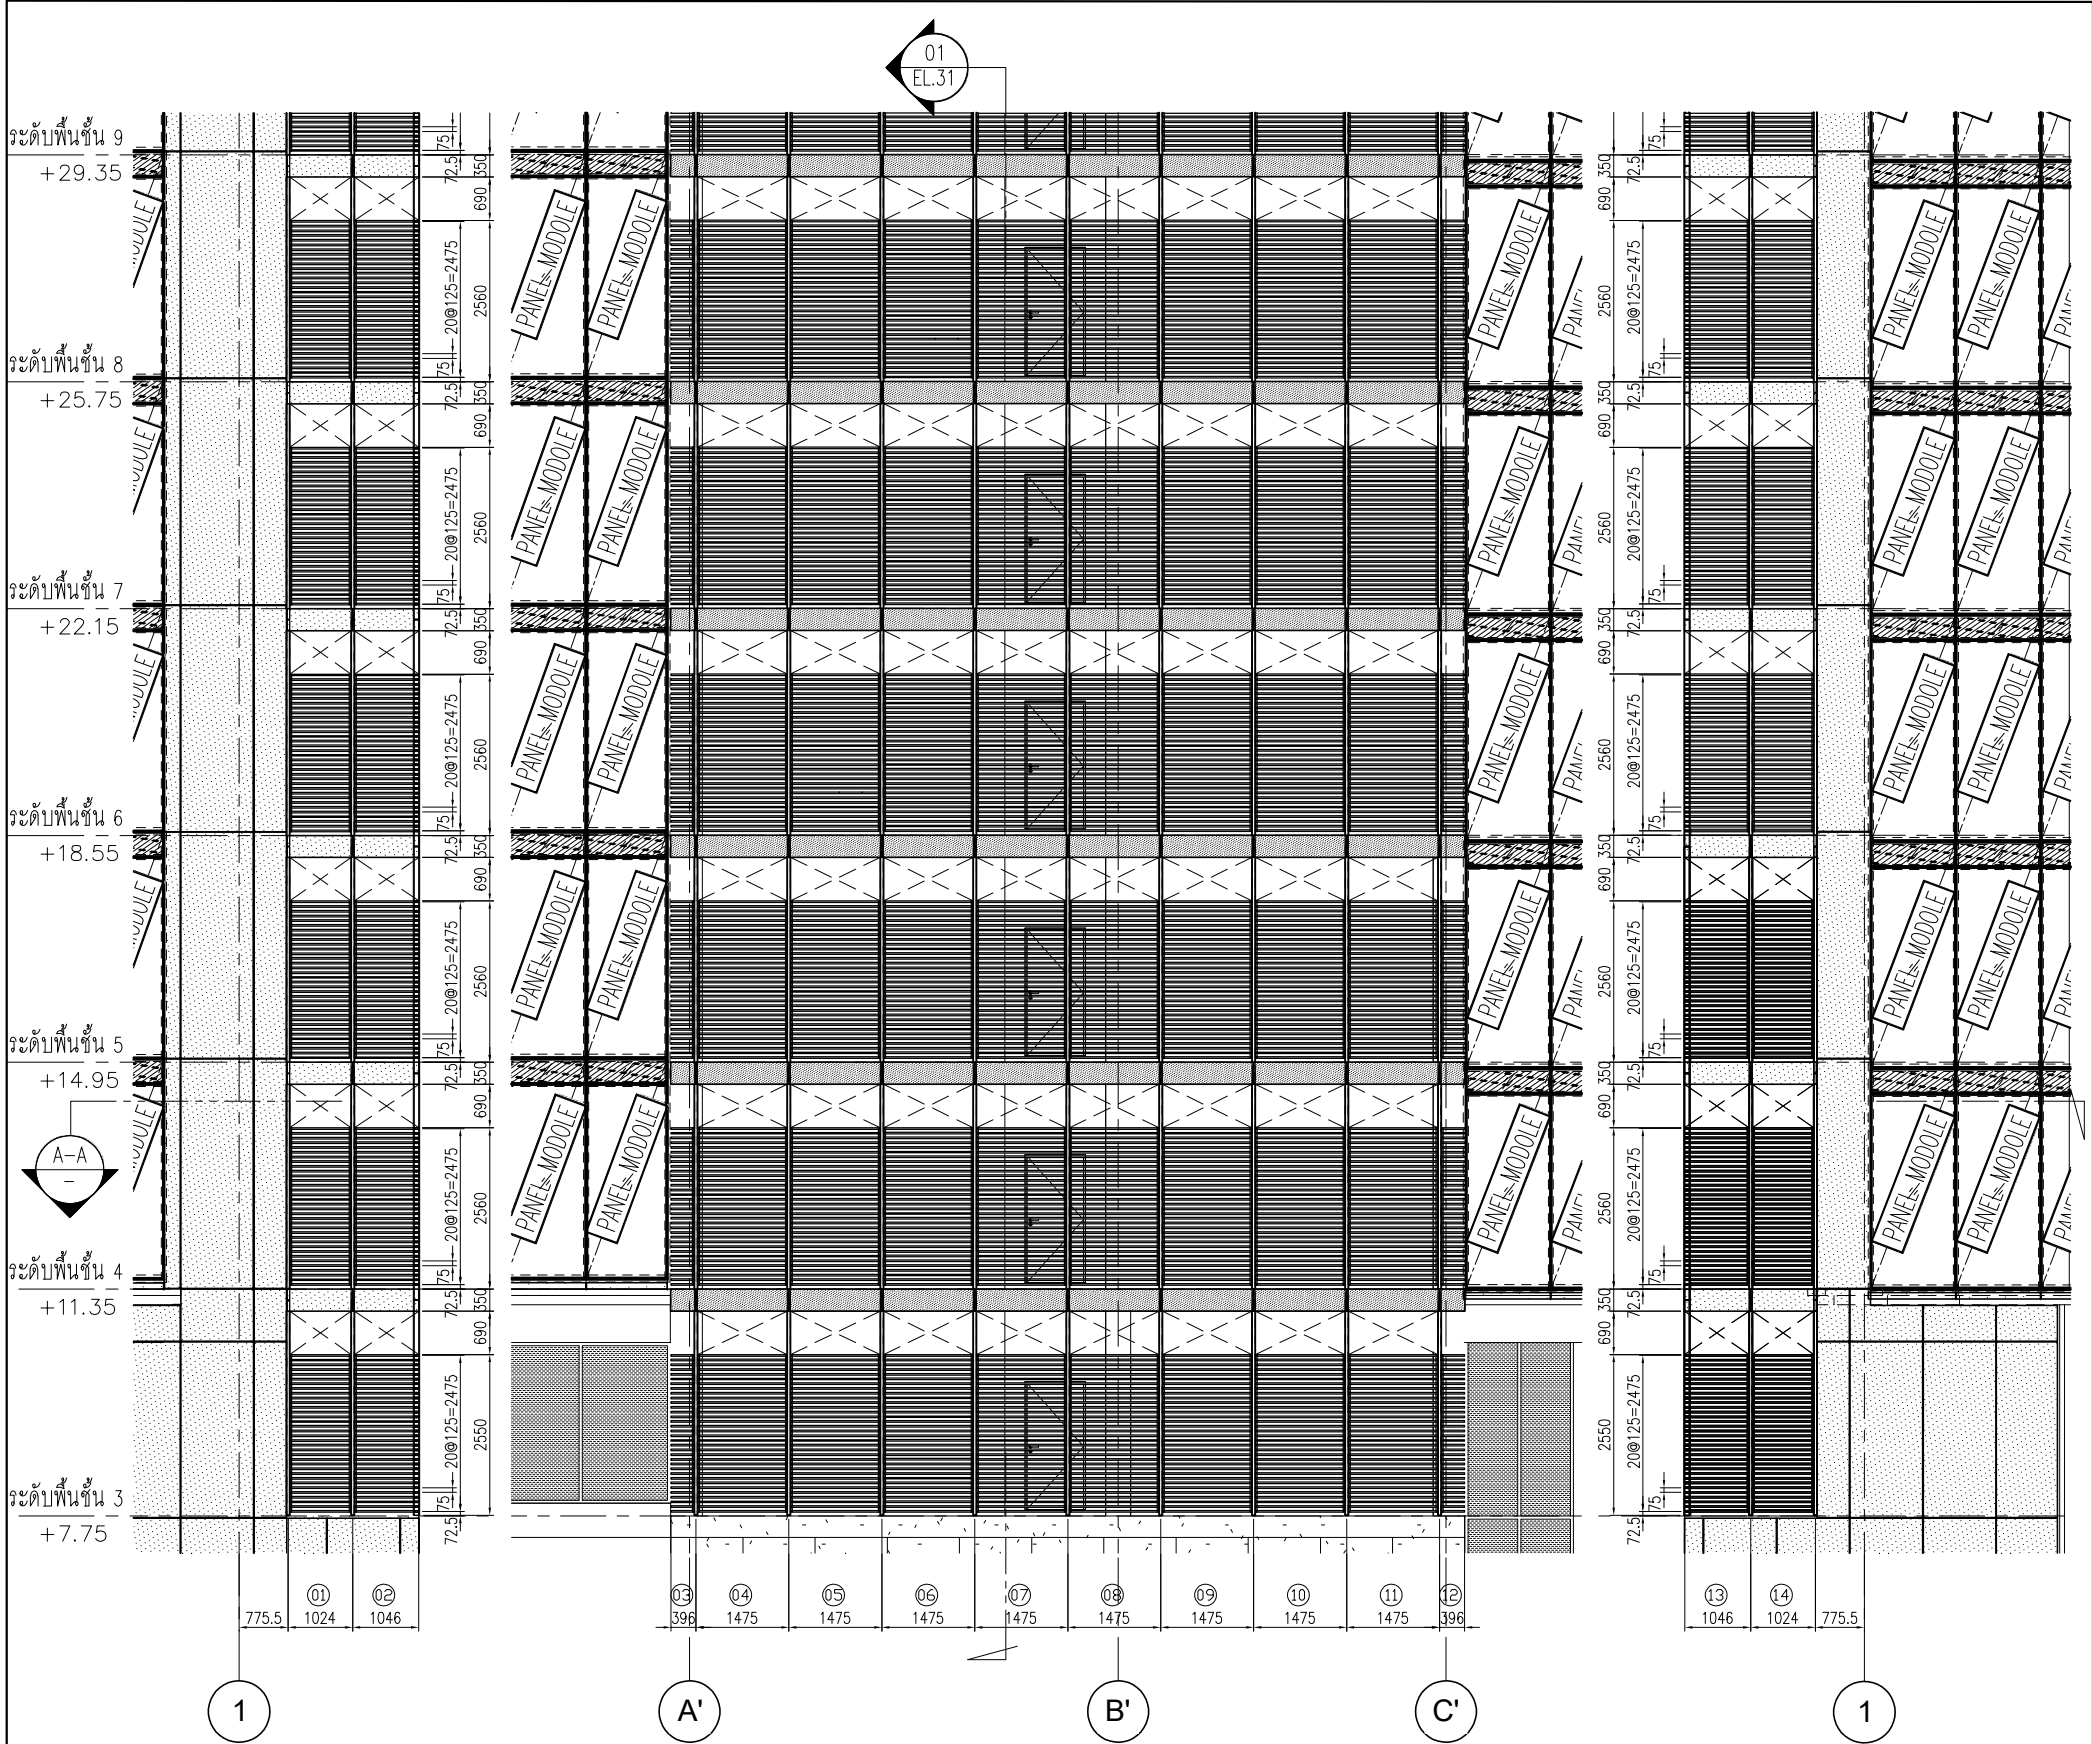

A-A SECTION

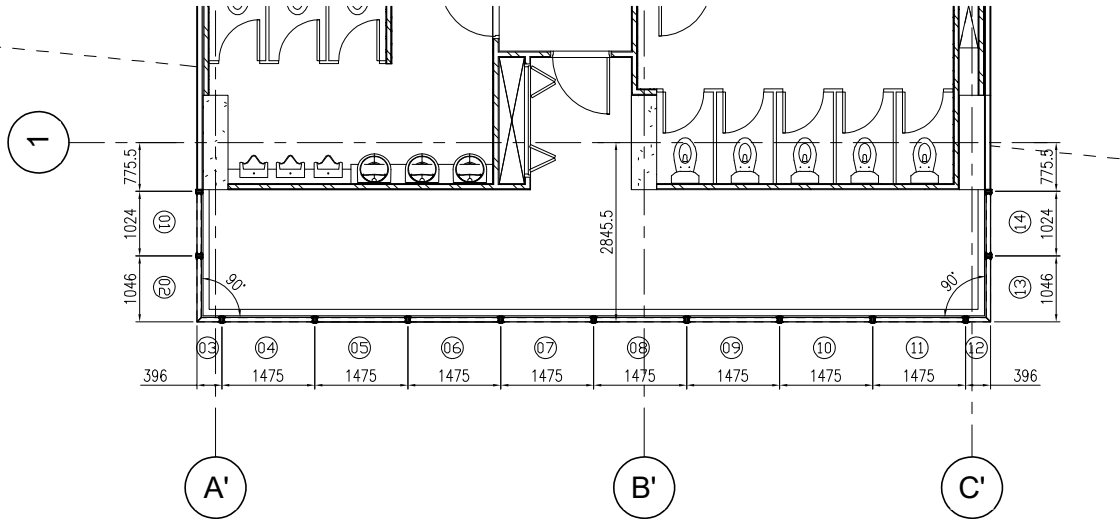




**วัตถุประสงค์**

- [illegible]

**CURTAIN WALL & FACADE CONTRACTOR :**



41/8 RAMA 3 ROAD, CHONG-NONSEE, YANINAWA, BANGKOK 10120, THAILAND  
TEL: 294-6291 - 8 FAX: (862) 294-1744

| REVISION |             |      |
|----------|-------------|------|
| NO.      | DESCRIPTION | DATE |
| 1        |             |      |
| 2        |             |      |
| 3        |             |      |
| 4        |             |      |
| 5        |             |      |
| 6        |             |      |
| 7        |             |      |

**PROJECT :**



**LAMPINI  
TOWER**


**PROJECT NO : 1802 LPark-VC**

## AS-BUILT DRAWING

**DRAWING TITLE:**

GRILL & ACP.CLADDING  
PARTIAL PLAN & ELEVATION


DRAWN : UDOMSAK P

|           |         |
|-----------|---------|
| CHECKED : | SANGUAN |
|-----------|---------|

|       |            |  |
|-------|------------|--|
| DATE: | 10/01/2562 |  |
|-------|------------|--|

EL.29

These drawings are the property of P.A. Design Co., Ltd.  
and not to be used or reproduced without  
specific permission.

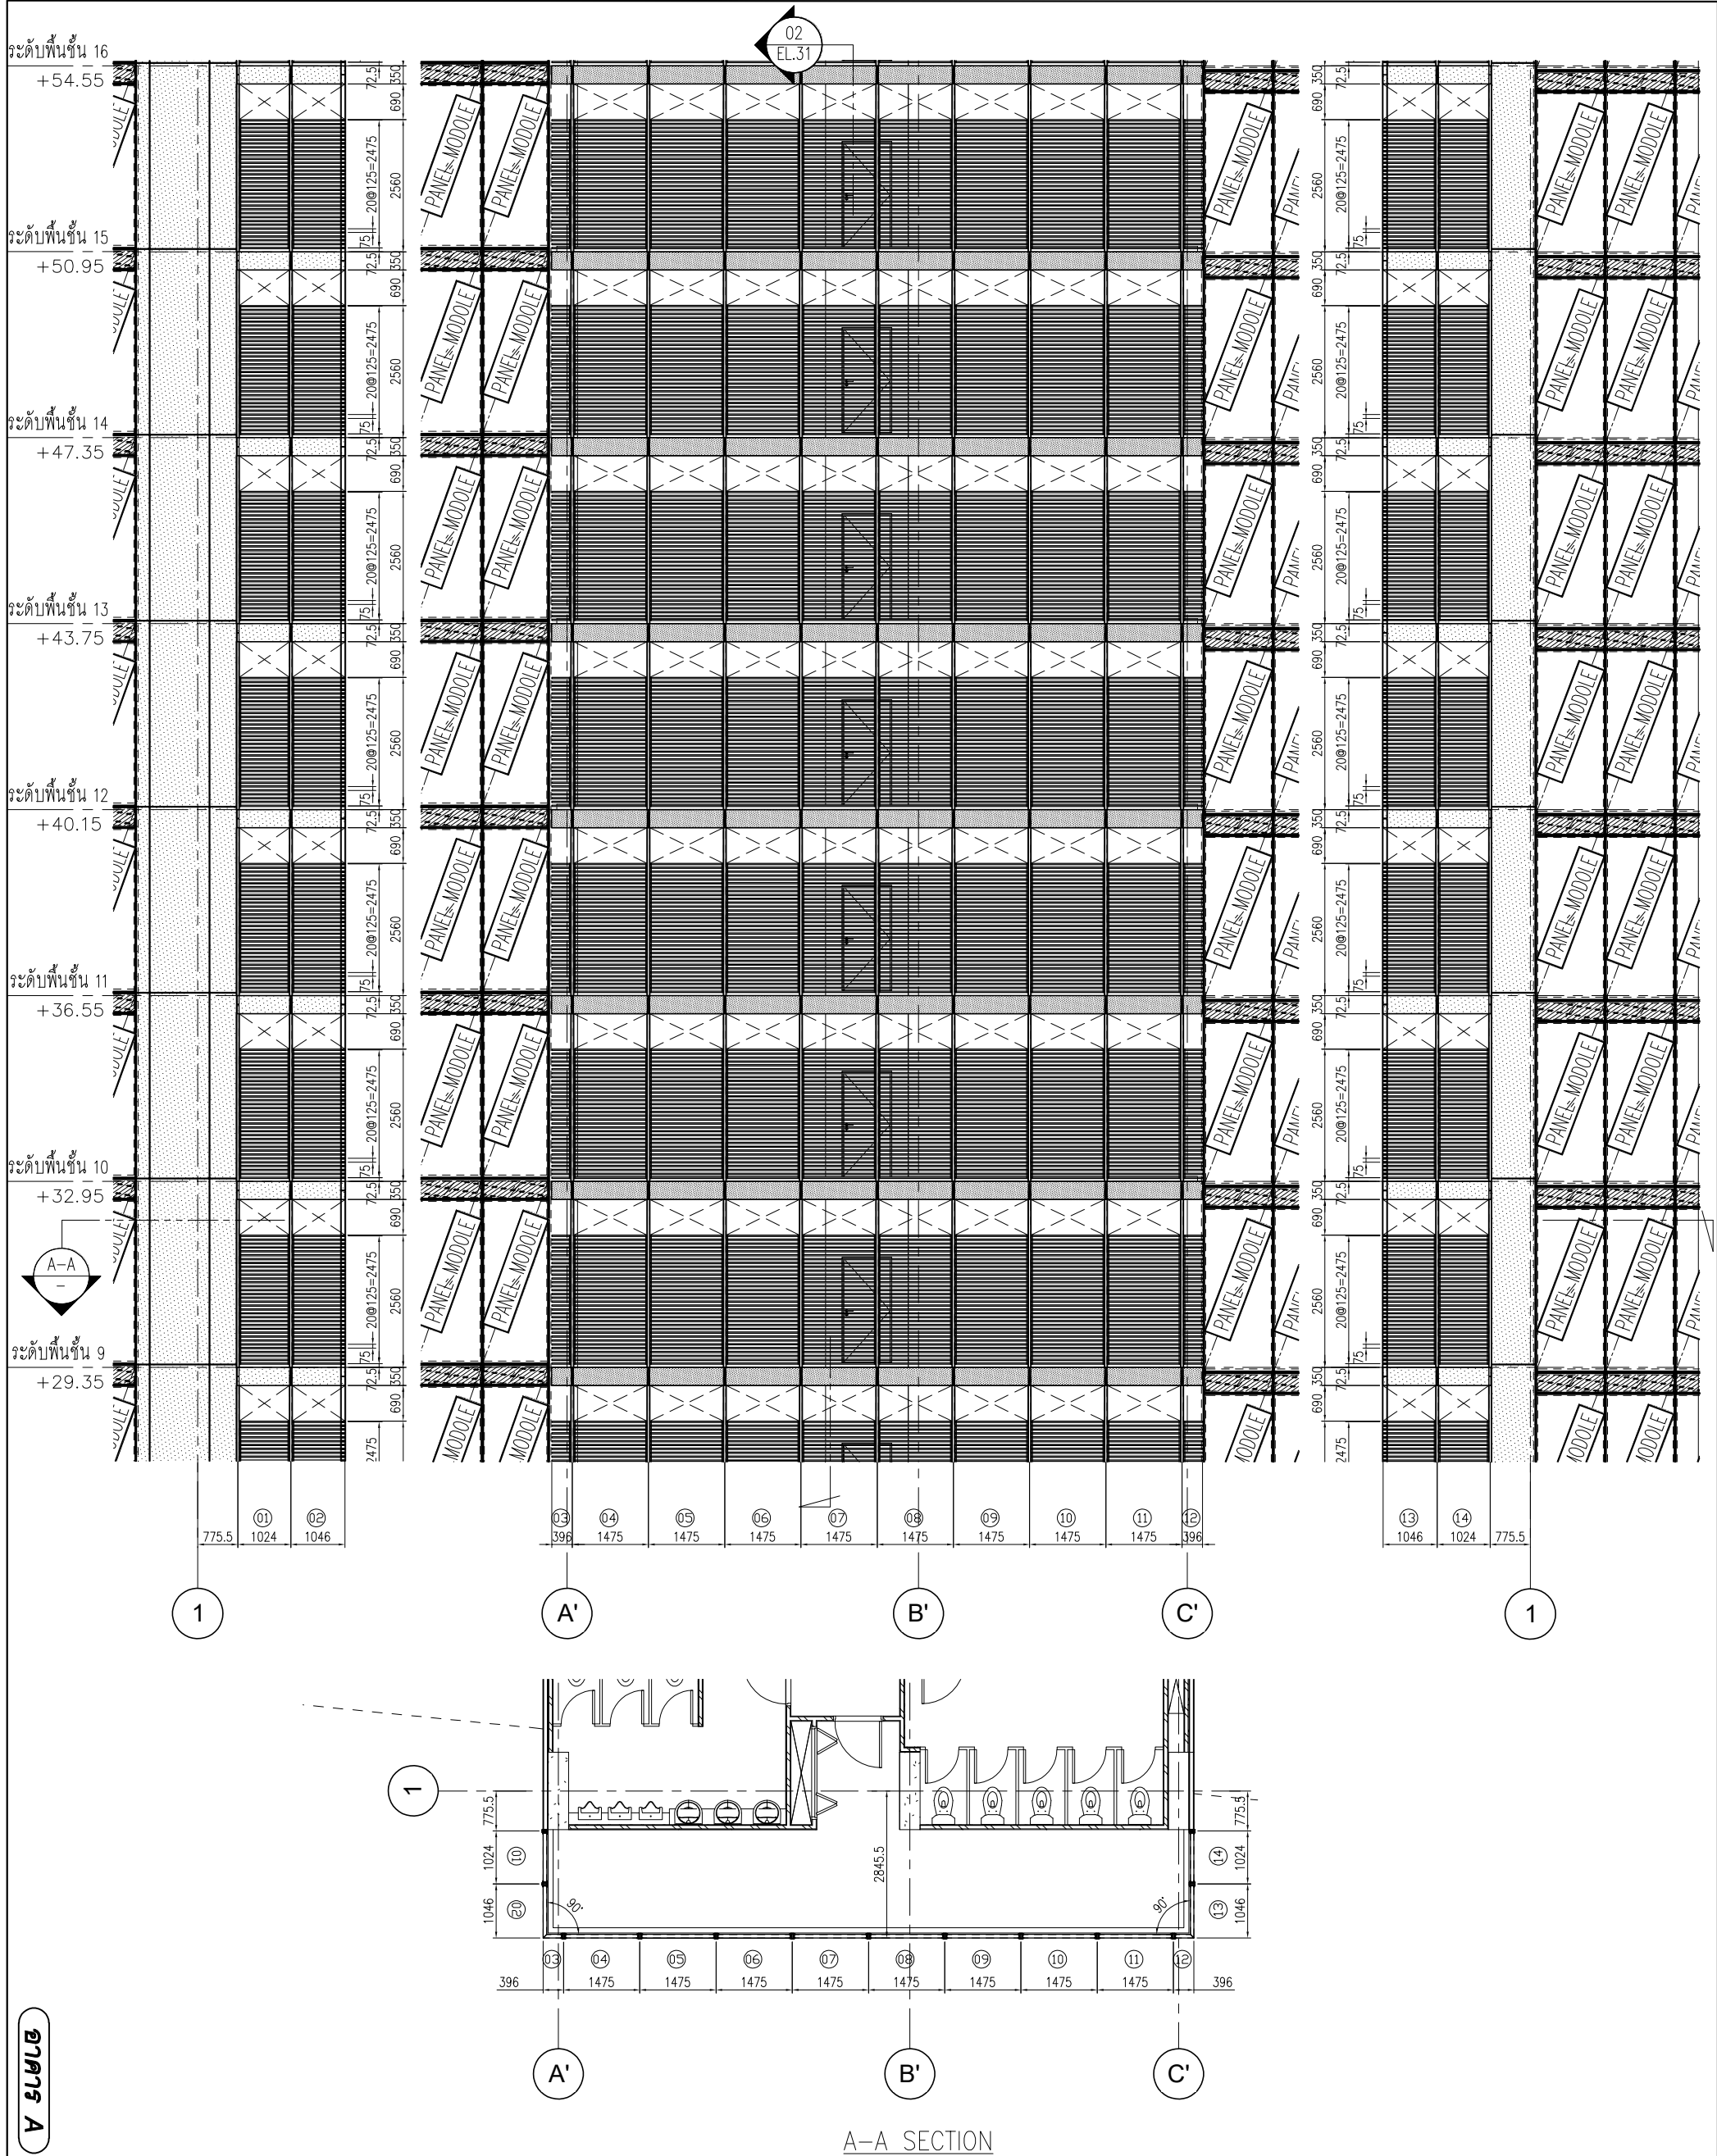


- [illegible]


## CURTAIN WALL & FACADE CONTRACTOR



41/8 RAMA 3 ROAD, CHONG-CHONSEE, YANNAWA, BANGKOK 10120, THAILAND  
TEL: 294-6291 - 8 FAX: (062) 294-1744

| REVISION |             |      |
|----------|-------------|------|
| NO.      | DESCRIPTION | DATE |
| 1        |             |      |
| 2        |             |      |
| 3        |             |      |
| 4        |             |      |
| 5        |             |      |
| 6        |             |      |
| 7        |             |      |

## PROJECT

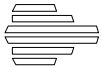

**LUMBINI  
TOWER**  
VISHAVADI-CHATUSHAK

**PROJECT NO :** 1802 LPark-VC

## AS-BUILT DRAWING

**DRAWING TITLE :**

GRILL & ACP. CLADDING  
PARTIAL PLAN & ELEVATION

DRAWN : UDOMSAK.F


|           |      |
|-----------|------|
| CHECKED : | SANG |
|-----------|------|

|       |            |
|-------|------------|
| DATE: | 10/01/2562 |
|-------|------------|


EL.30

These drawings are the property of P. A. Design Co., Ltd.  
and not to be used or reproduced without  
specific permission.


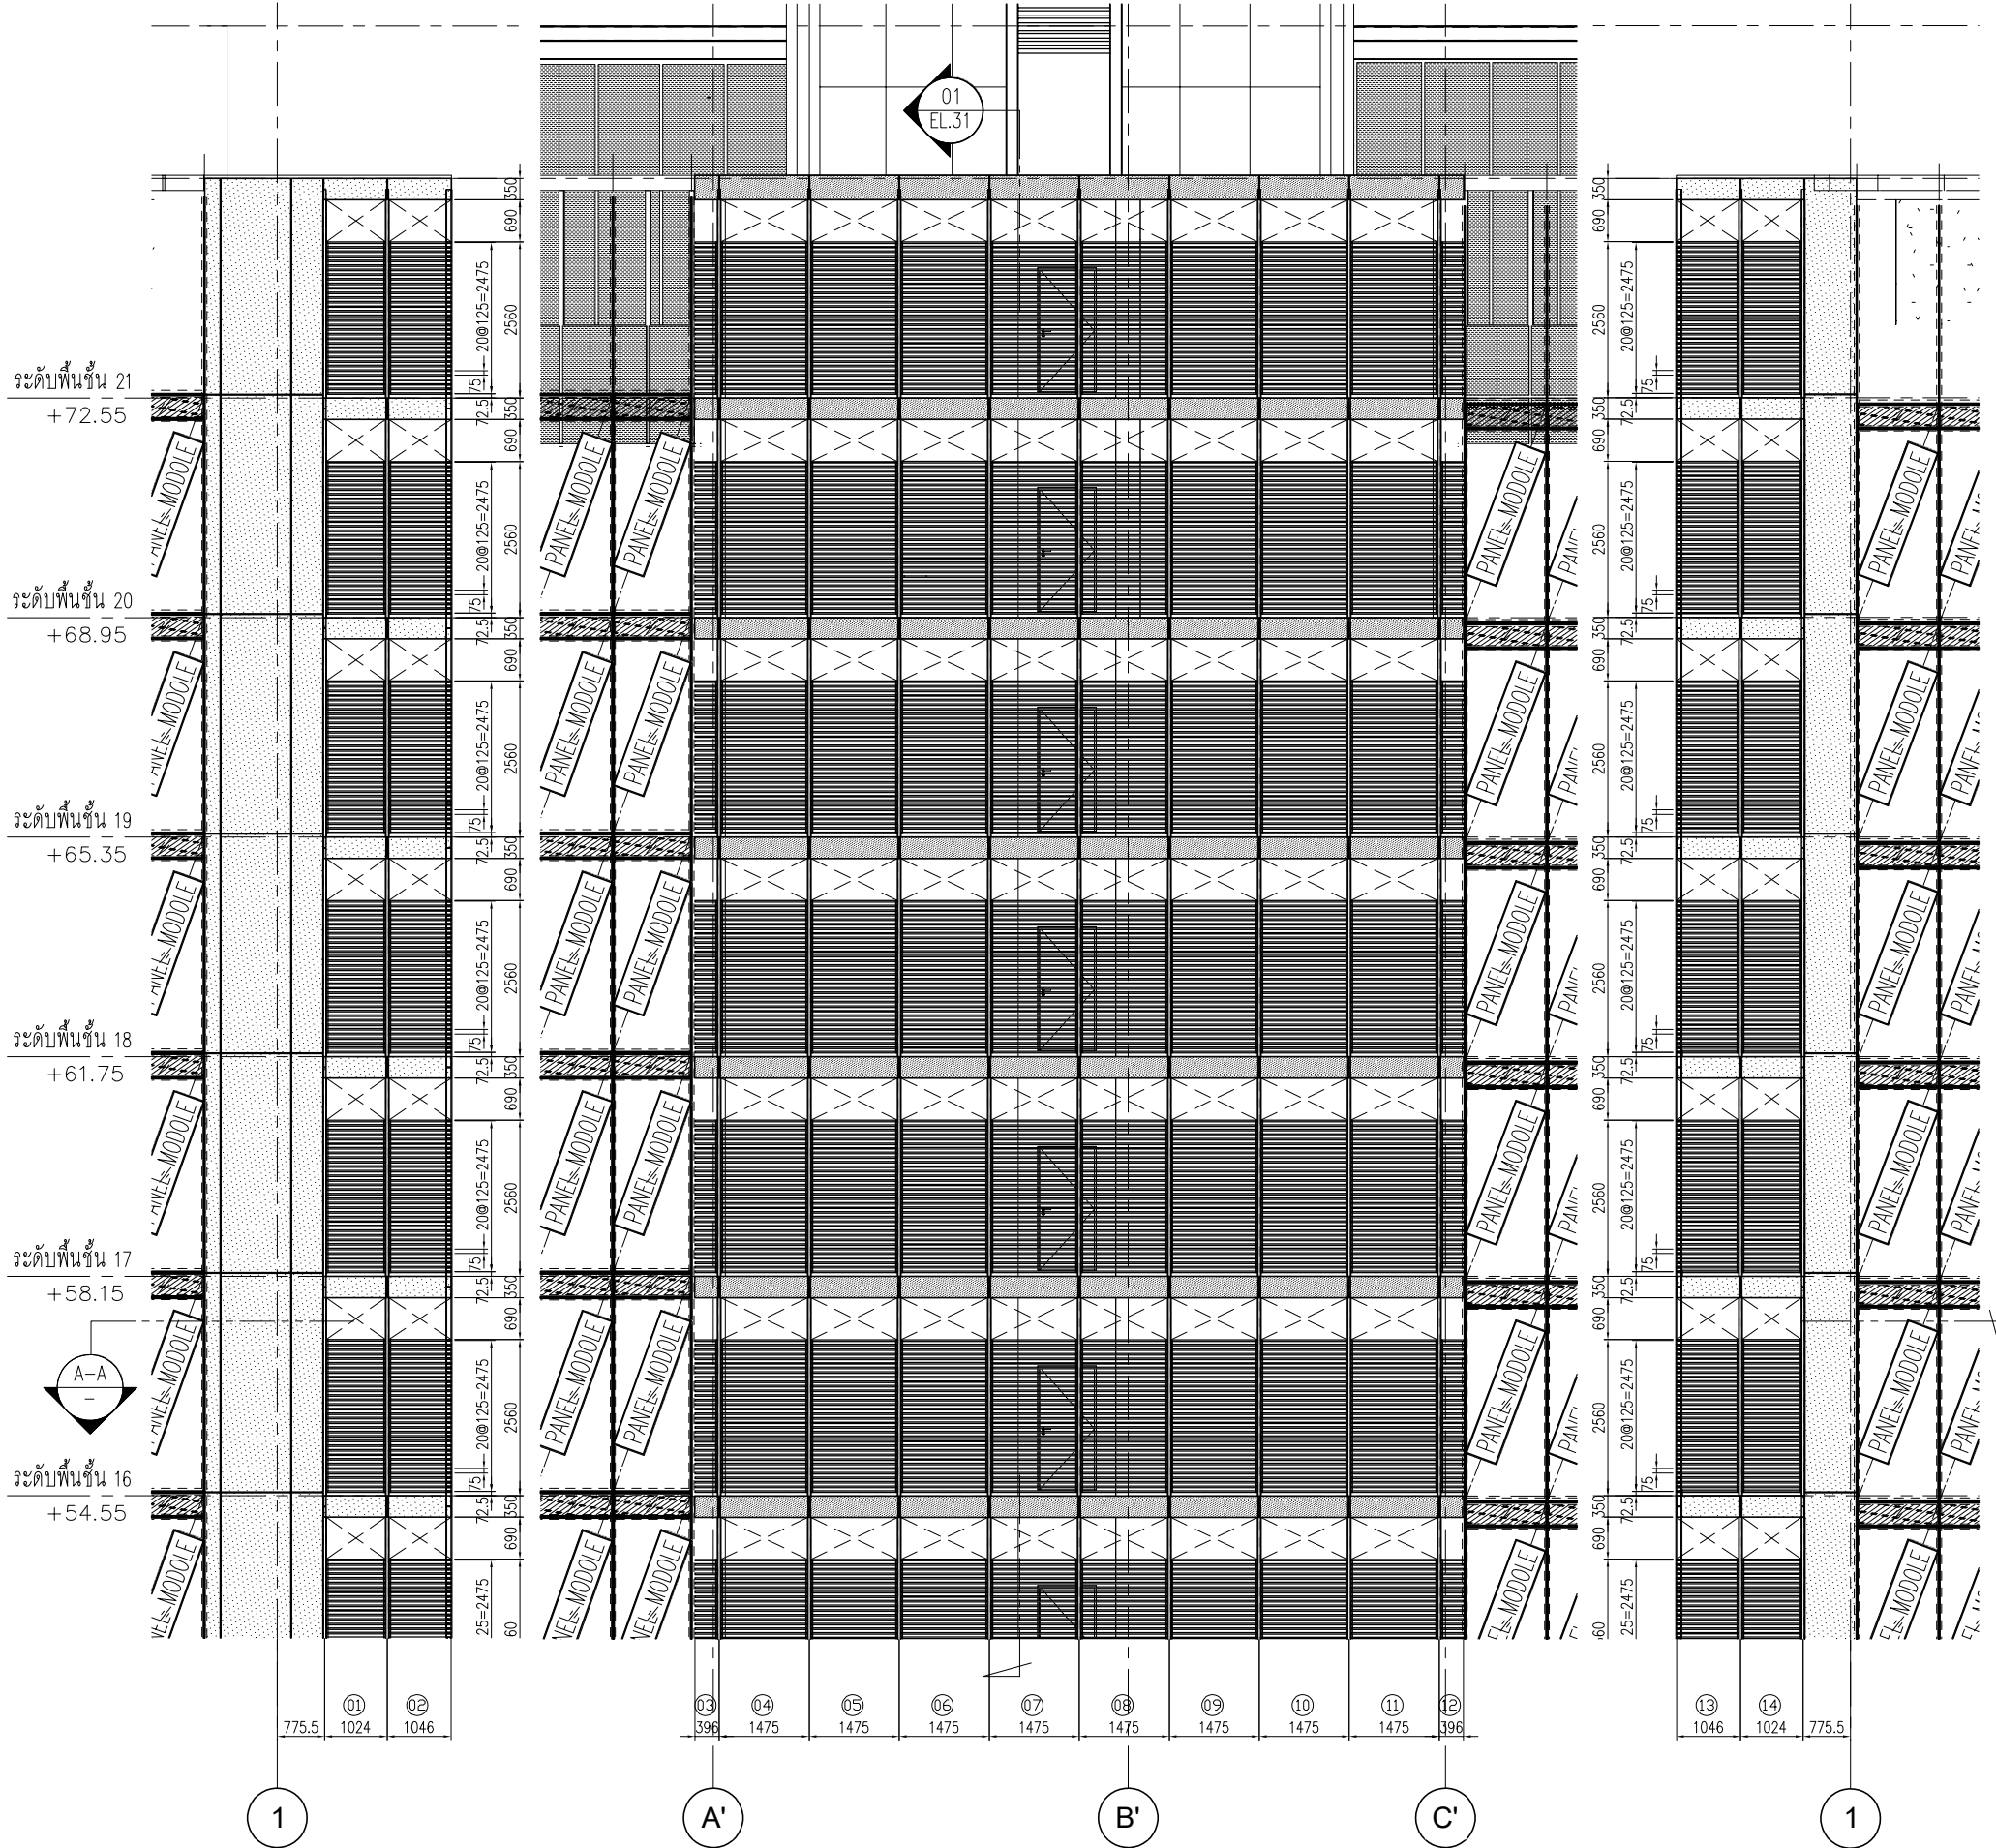

A-A SECTION

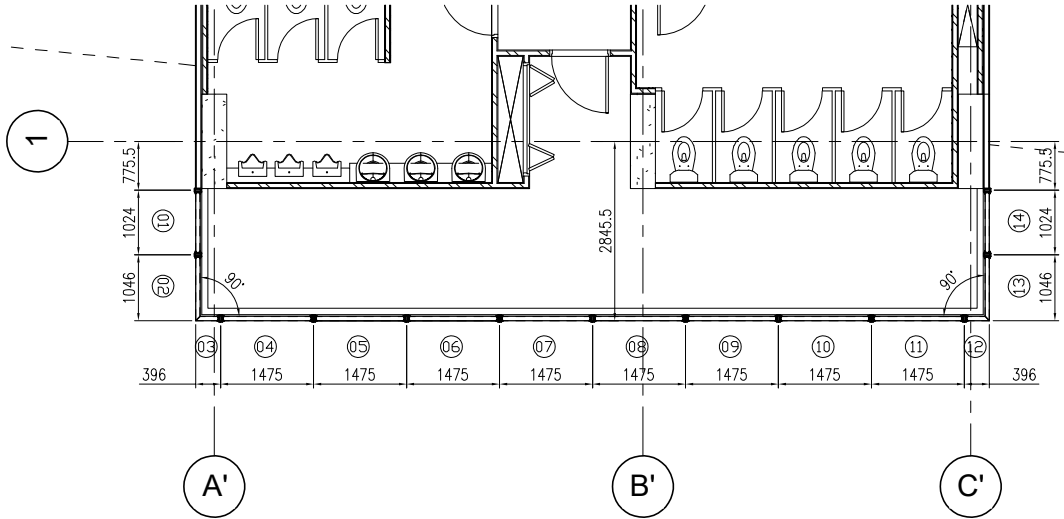



1168/109 36th floor Lumpini Tower  
Janna 4 Roed Sathorn Bangkok 10120

**fax: (682) 2855017**


|  |  |
|--|--|
|  |  |
|--|--|



REVISION

|   |  |  |
|---|--|--|
| 7 |  |  |
|---|--|--|



**PROJECT NO : 1802 LPark-VC**

1  
 2  
 3  
---

## GRILL & ACP CLADDING

### VERTICAL SECTION

|           |         |
|-----------|---------|
| CHECKED : | SANGUAN |
|-----------|---------|

| SHEET NO. | DWG. NO. |
|-----------|----------|
|-----------|----------|

EL.32

**specific permission.**

**27975 A**











[illegible][illegible]

**L.P.N. DEVELOPMENT  
PUBLIC CO., LTD.**

1168/109 36th floor Lumpini Tower  
Rama 4 Road Sathon Bangkok 10120

tel. (662) 2865011-6  
fax. (662) 2865017

[illegible]



CURTAIN WALL &amp; FACADE CONTRACTOR



41/8 RAMA 3 ROAD, CHONG-NONSEE, YANNAWA, BANGKOK 10120, THAILAND  
TEL: 294-6291 - 8 FAX: (662) 294-1744

| REVISION |             |      |
|----------|-------------|------|
| NO.      | DESCRIPTION | DATE |
| 1        |             |      |
| 2        |             |      |
| 3        |             |      |
| 4        |             |      |
| 5        |             |      |
| 6        |             |      |
| 7        |             |      |

PROJECT :



**LUMPINI  
TOWER**  
VIBHAVADI-CHATUSHAK

PROJECT NO: 1802 LPark-VC

## AS-BUILT DRAWING

DRAWING TITLE :

## MATERIAL LIST

|           |            |      |  |
|-----------|------------|------|--|
| DRAWN :   | UDOMSAK P  |      |  |
| CHECKED : | SANGUAN    |      |  |
| DATE :    | 10/07/2562 |      |  |
| SHEET NO. | DWG. NO.   | REV. |  |
|           | MAT.01 -   |      |  |

These drawings are the property of P. A. Design Co., Ltd.  
and not to be used or reproduced without  
specific permission.

**๒๗๙๗ A**

| 3 ALUMINIUM EXTRUSIONS |                                |             |       |             |                                                                                       |         |
|------------------------|--------------------------------|-------------|-------|-------------|---------------------------------------------------------------------------------------|---------|
| ITEM                   | DESCRIPTION & SIZE             | FINISH      | COLOR | APPLICATION | CONFIGURATION                                                                         | DIE No. |
| 3.01                   | MALE MULLION                   | POWDER COAT | -     | 6063-T5     |  |         |
| 3.02                   | FEMALE MULLION                 | POWDER COAT | -     | 6063-T5     |  |         |
| 3.03                   | SILL TRANSOM                   | POWDER COAT | -     | 6063-T5     |  |         |
| 3.04                   | TRANSOM                        | POWDER COAT | -     | 6063-T5     |  |         |
| 3.05                   | HEAD TRANSOM                   | POWDER COAT | -     | 6063-T5     |  |         |
| 3.06                   | ADAPTOR MULLION                | POWDER COAT | -     | 6063-T5     |  |         |
| 3.07                   | ADAPTOR SILL TRANSOM           | POWDER COAT | -     | 6063-T5     |  |         |
| 3.08                   | ADAPTOR TRANSOM                | POWDER COAT | -     | 6063-T5     |  |         |
| 3.09                   | ADAPTOR HEAD TRANSOM           | POWDER COAT | -     | 6063-T5     |  |         |
| 3.10                   | BRACKET MULLION                | ANODIZE 10µ | -     | 6061-T6     |  |         |
| 3.11                   | BRACKET MULLION                | ANODIZE 10µ | -     | 6061-T6     |  |         |
| 3.12                   | BRACKET SLAB                   | ANODIZE 10µ | -     | 6061-T6     |  |         |
| 3.13                   | SEPERATED WASHER               | ANODIZE 10µ | -     | 6061-T6     |  |         |
| 3.14                   | BRACKET MULLION                | ANODIZE 10µ | -     | 6061-T6     |  |         |
| 3.15                   | GUTTER SLEEVE                  | ANODIZE 10µ | -     | 6061-T6     |  |         |
| 3.16                   | BRACKET FIN                    | POWDER COAT | -     | 6061-T6     |  |         |
| 3.17                   | ALUM.FIN                       | POWDER COAT | -     | 6063-T5     |  |         |
| 3.18                   | ADAPTOR FIN                    | POWDER COAT | -     | 6063-T5     |  |         |
| 3.19                   | SKIRTING                       | POWDER COAT | -     | 6063-T5     |  |         |
| 3.20                   | CORNER MULLION 137°            | POWDER COAT | -     | 6063-T5     |  |         |
| 3.21                   | CORNER MULLION 167°            | POWDER COAT | -     | 6063-T5     |  |         |
| 3.22                   | CORNER MULLION 148°            | POWDER COAT | -     | 6063-T5     |  |         |
| 3.23                   | CORNER MULLION 161°            | POWDER COAT | -     | 6063-T5     |  |         |
| 3.24                   | CORNER ADAPTOR MULLION 137°    | POWDER COAT | -     | 6063-T5     |  |         |
| 3.25                   | CORNER ADAPTOR MULLION 167°    | POWDER COAT | -     | 6063-T5     |  |         |
| 3.26                   | CORNER ADAPTOR MULLION 148°    | POWDER COAT | -     | 6063-T5     |  |         |
| 3.27                   | CORNER ADAPTOR MULLION 161°    | POWDER COAT | -     | 6063-T5     |  |         |
| 3.28                   | ALUM. TUBE 25.4x15x1.5mm. THK. | POWDER COAT | -     | 6063-T5     |  |         |
| 3.29                   |                                |             |       |             |                                                                                       |         |
| 3.30                   |                                |             |       |             |                                                                                       |         |
| 3.31                   |                                |             |       |             |                                                                                       |         |
| 3.32                   |                                |             |       |             |                                                                                       |         |
| 3.33                   |                                |             |       |             |                                                                                       |         |
| 3.34                   |                                |             |       |             |                                                                                       |         |
| 3.35                   |                                |             |       |             |                                                                                       |         |
| 3.36                   |                                |             |       |             |                                                                                       |         |
| 3.37                   |                                |             |       |             |                                                                                       |         |
| 3.38                   |                                |             |       |             |                                                                                       |         |
| 3.39                   |                                |             |       |             |                                                                                       |         |

| 3 ALUMINIUM EXTRUSIONS |                    |        |       |             |               |         |
|------------------------|--------------------|--------|-------|-------------|---------------|---------|
| ITEM                   | DESCRIPTION & SIZE | FINISH | COLOR | APPLICATION | CONFIGURATION | DIE No. |
| 3.40                   |                    |        |       |             |               |         |
| 3.41                   |                    |        |       |             |               |         |
| 3.42                   |                    |        |       |             |               |         |
|                        |                    |        |       |             |               |         |
|                        |                    |        |       |             |               |         |



**L.P.N. DEVELOPMENT  
PUBLIC CO., LTD.**  
1168/109 36th floor Lumpini Tower  
Jama 4 Road Sathorn Bangkok 10120  
tel. (662) 2855011-6  
fax. (662) 2855017


[illegible]

CURTAIN WALL &amp; FACADE CONTRACTOR



41/8 RAMA 3 ROAD, CHONG-NONSEE, YANNAWA, BANGKOK 10120, THAILAND  
TEL: 294-6291 - 8 FAX: (062) 294-1744

| REVISION |             |      |
|----------|-------------|------|
| NO.      | DESCRIPTION | DATE |
| 1        |             |      |
| 2        |             |      |
| 3        |             |      |
| 4        |             |      |
| 5        |             |      |
| 6        |             |      |
| 7        |             |      |

PROJECT :



**LUMPINI  
TOWER**  
VISHAVADI-CHATTUGHAK

PROJECT NO: 1802 LPark-VC

## AS-BUILT DRAWING

DRAWING TITLE :

## MATERIAL LIST

|           |            |      |  |
|-----------|------------|------|--|
| DRAWN :   | UDOMSAK P  |      |  |
| CHECKED : | SANGUAN    |      |  |
| DATE :    | 10/07/2562 |      |  |
| SHEET NO. | DWG. NO.   | REV. |  |
|           | MAT.02 -   |      |  |

These drawings are the property of P. A. Design Co., Ltd.

๒๑๙ A








41/8 Rama 3 Road, Chongkriang Subdistrict, Bangkok 10120, Thailand  
Tel. 2346291 - 8 Fax. (662) 2841144

REVISION

| NO. | DESCRIPTION | DATE |
|-----|-------------|------|
| 1   |             |      |
| 2   |             |      |
| 3   |             |      |
| 4   |             |      |
| 5   |             |      |
| 6   |             |      |
| 7   |             |      |

PROJECT :



LUMPINI  
TOWER  
VIBHAVAD-CHAYUSAK

PROJECT NO. : 1802 L.Park-NG

AS-BUILT DRAWING

DRAWING TITLE :

STICK WALL & CLADDING  
FLOOR PLAN LEVEL 1

DRAWN : UDOMSAK P


CHECKED : SANGUAN

DATE : 10/07/2562

SHEET NO. DWG. NO. Rev.

PL.01

217175 A

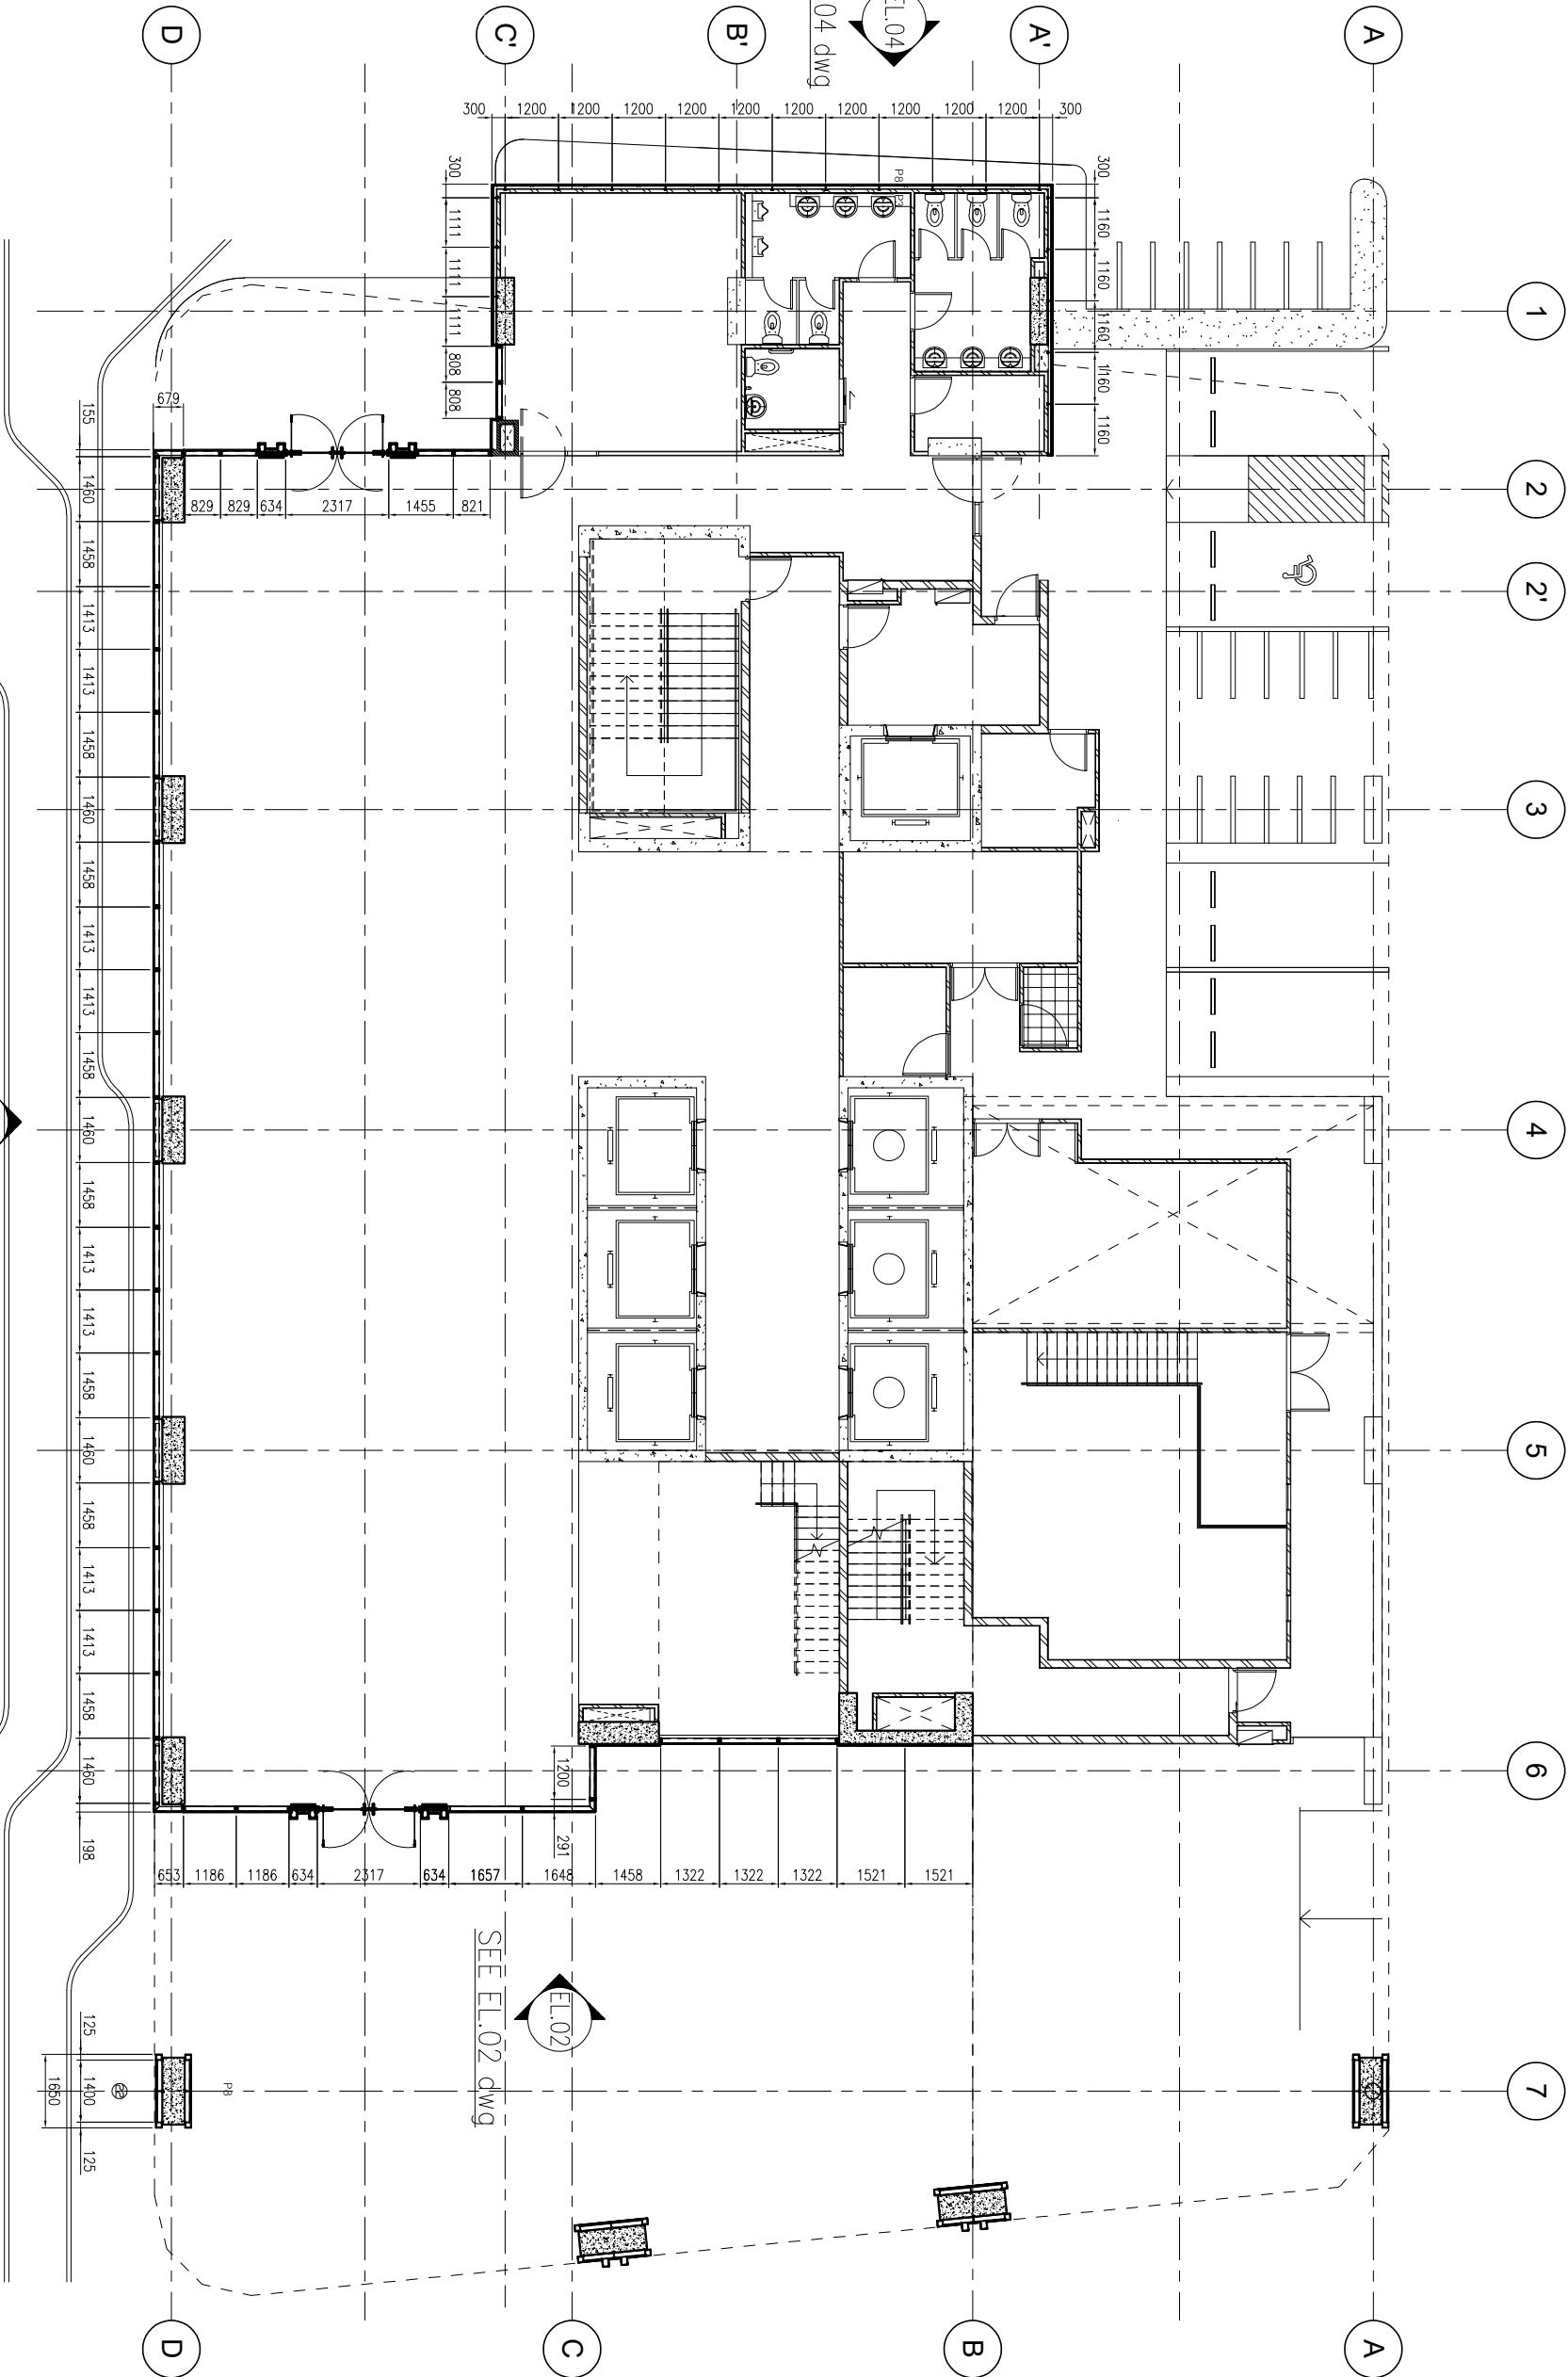

SEE EL.01 dwg

PL.01 FLOOR PLAN LEVEL 01



DEVELOP ELEVATION

These drawings are the property of P. A. Design Co., Ltd. and not to be used or reproduced without specific permission.

ข้อมูลวัสดุอุปกรณ์

- วัสดุ


CLIMATE WALL & FACADE CONTRACTOR:



41/8 RAMA 3 ROAD, CHONGKONGSEE YANNAWA, BANGKOK 10120, THAILAND  
TEL: 2344291 - 8 FAX: (662) 2841174

| REVISION |             |
|----------|-------------|
| NO.      | DESCRIPTION |
| 1        |             |
| 2        |             |
| 3        |             |
| 4        |             |
| 5        |             |
| 6        |             |
| 7        |             |

PROJECT :

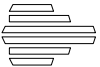

LUMPINI  
TOWER  
VIBHAVADI-SATHAK

PROJECT NO. : 1802 L.PARKING

AS-BUILT DRAWING

DRAWING TITLE :  
STICK WALL & CLADDING  
FLOOR PLAN LEVEL 2

|           |               |
|-----------|---------------|
| DRAWN :   | UDOMSAK P     |
| CHECKED : | SANGUAN       |
| DATE :    | 10/07/2562    |
| SHEET NO. | DWG. NO. Rev. |

PL.02

These drawings are the property of P.A. Design  
Co., Ltd.  
and not to be used or reproduced without  
specific permission.

217175 A

SEE EL.03 dwg



SEE EL.02 dwg



SEE EL.04 dwg



SEE EL.01 dwg



PL.02 FLOOR PLAN LEVEL 02



สัญลักษณ์และข้อกำหนด

- สัญลักษณ์


CURTAIN WALL & FACADE CONTRACTOR:



418 RAMA 3 ROAD CHONGKONGSEE YANAWA BANGKOK 10120 THAILAND  
TEL. 254-0291 - 8 FAX. (662) 254-1714

| REVISION |                  |
|----------|------------------|
| NO.      | DESCRIPTION DATE |
| 1        |                  |
| 2        |                  |
| 3        |                  |
| 4        |                  |
| 5        |                  |
| 6        |                  |
| 7        |                  |

PROJECT :

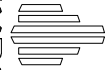

**LUMPINI TOWER**  
VIBHAVADI-SATHUSAK

PROJECT NO. : 1802 LPK-VG

AS-BUILT DRAWING


DRAWING TITLE :

PLAN LEVEL 5-20

|           |               |
|-----------|---------------|
| DRAWN :   | UDOMSAK P     |
| CHECKED : | SANGUAN       |
| DATE :    | 10/07/2562    |
| SHEET NO. | DWG. NO. Rev. |

PL.04

These drawings are the property of P.A. Design Co., Ltd. and not to be used or reproduced without specific permission.

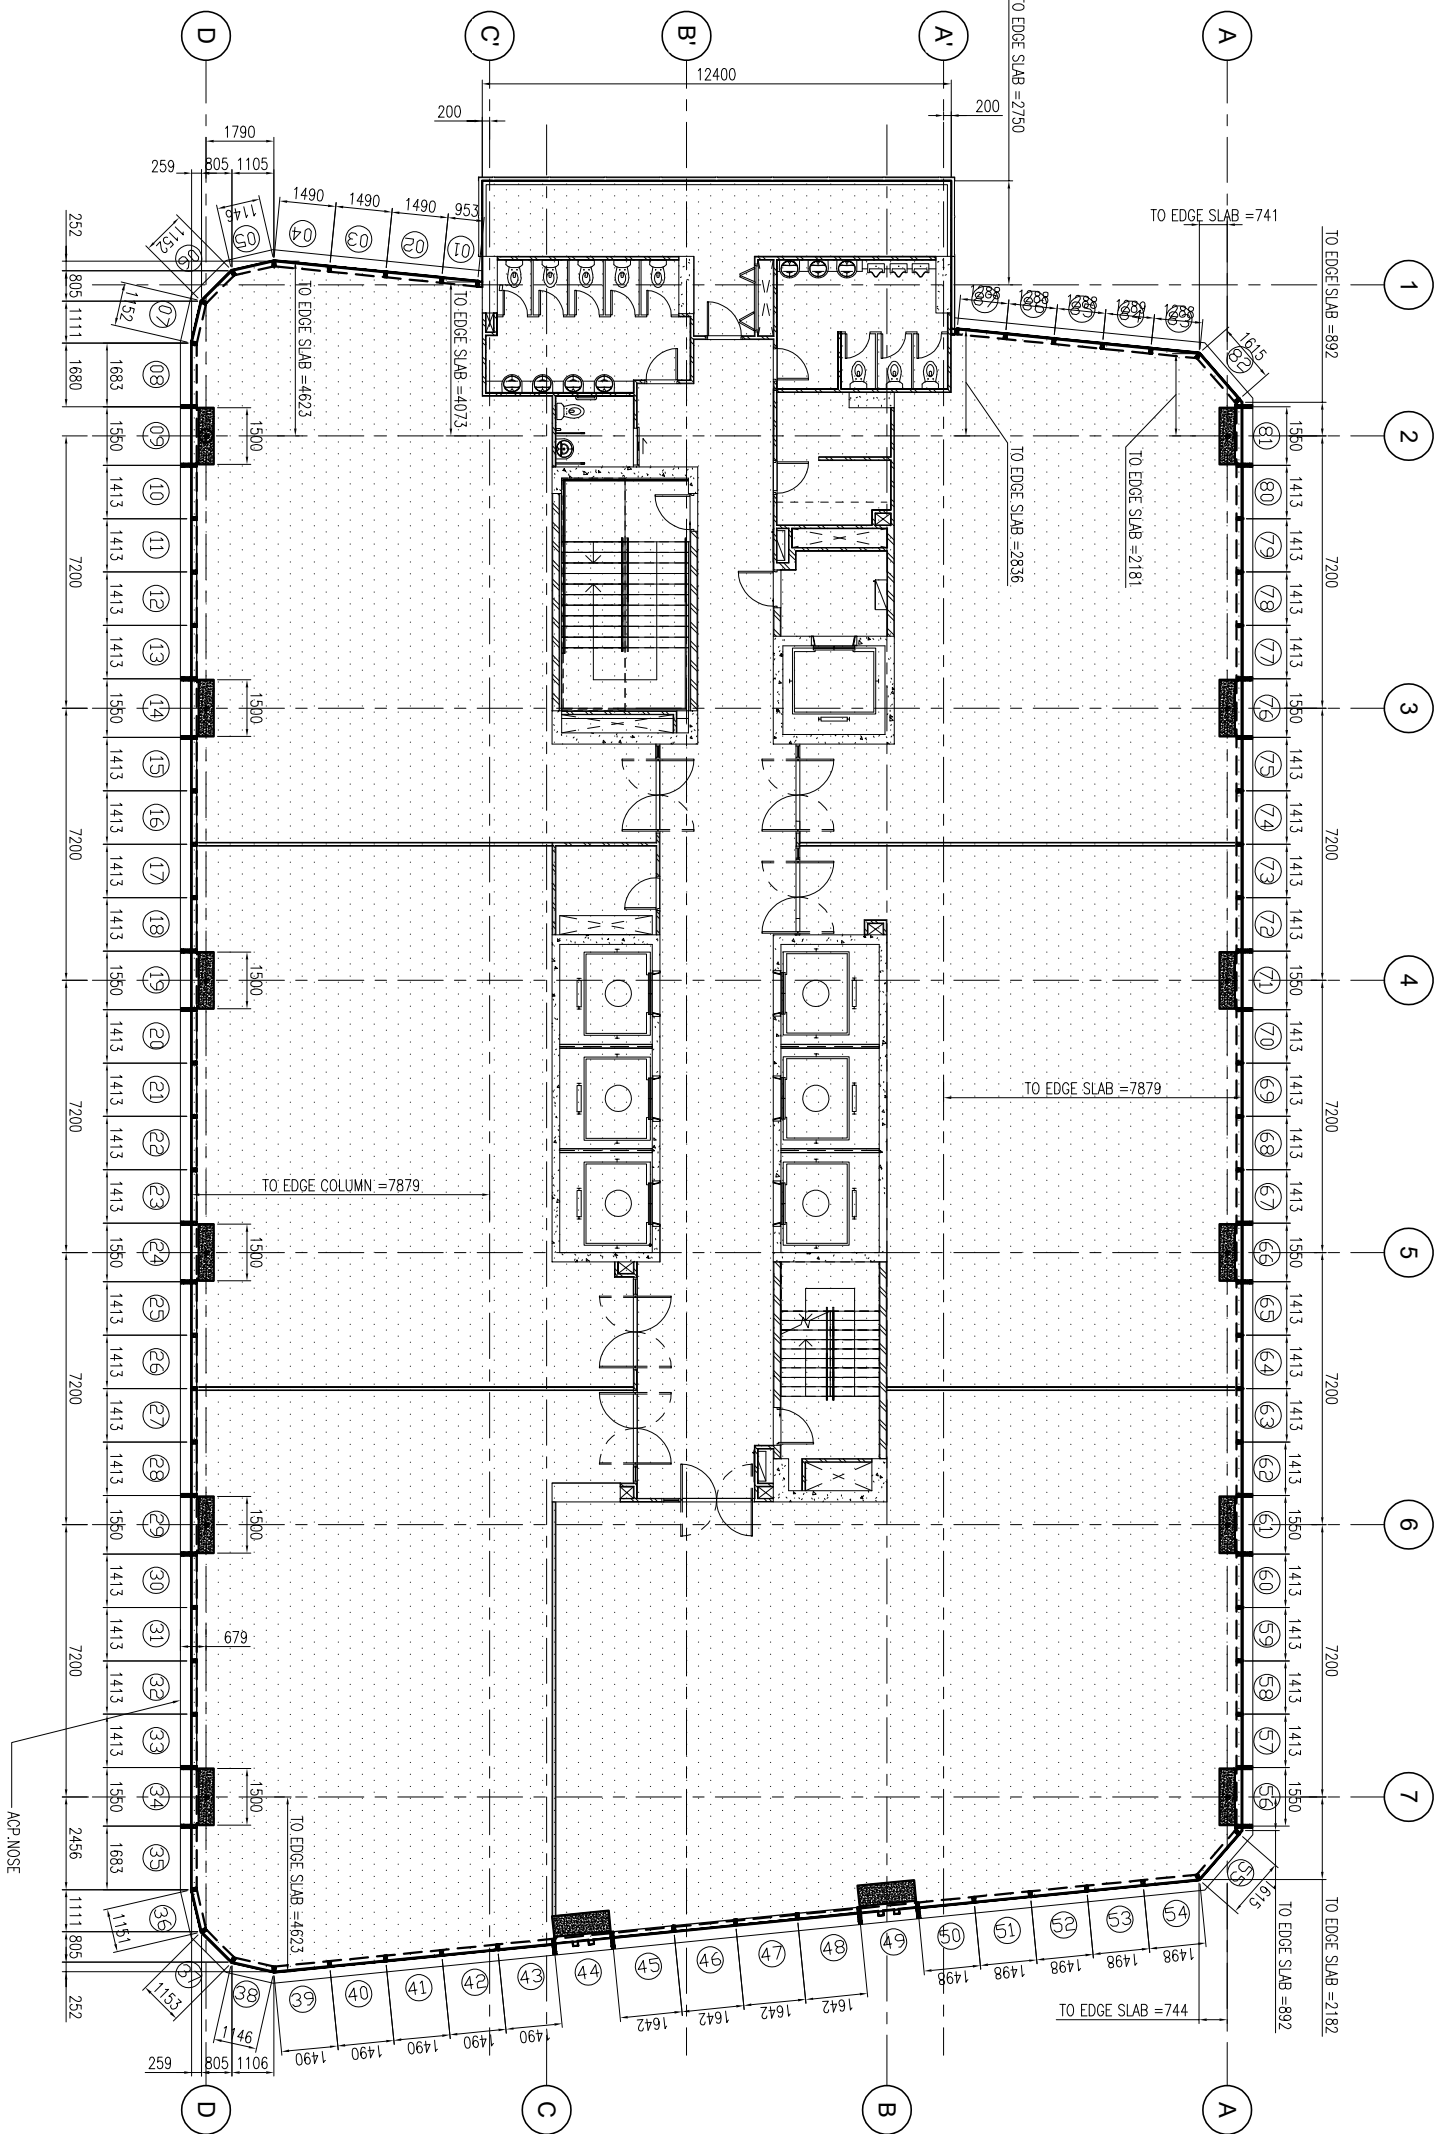

PL.01 PLAN LEVEL 4



DEVELOP ELEVATION






สัญลักษณ์และข้อกำหนด

- หมายเหตุ

CURTAIN WALL & FACADE CONTRACTOR:

KYS

ISO 9002

KIM YOO SENG

418 RAMA 3 ROAD, CHONGKONGSEE, YANNAWA, BANGKOK 10120, THAILAND  
TEL: 254-0291 - 8 FAX: (662) 284-1714

| REVISION |             |
|----------|-------------|
| NO.      | DESCRIPTION |
| 1        |             |
| 2        |             |
| 3        |             |
| 4        |             |
| 5        |             |
| 6        |             |
| 7        |             |

PROJECT :


LUMPINI  
TOWER

VIBHAVADI-SHAUTUSAK

1802 L.Park VC

| DRAWING TITLE : |               |
|-----------------|---------------|
| PLAN LEVEL 21   |               |
| DRAWN :         | UDOMSAK P     |
| CHECKED :       | SANGJUN       |
| DATE :          | 10/07/2562    |
| SHEET NO.       | DWG. NO. Rev. |
| PL.06 -         |               |

These drawings are the property of P.A. Design Co., Ltd. and not to be used or reproduced without specific permission.

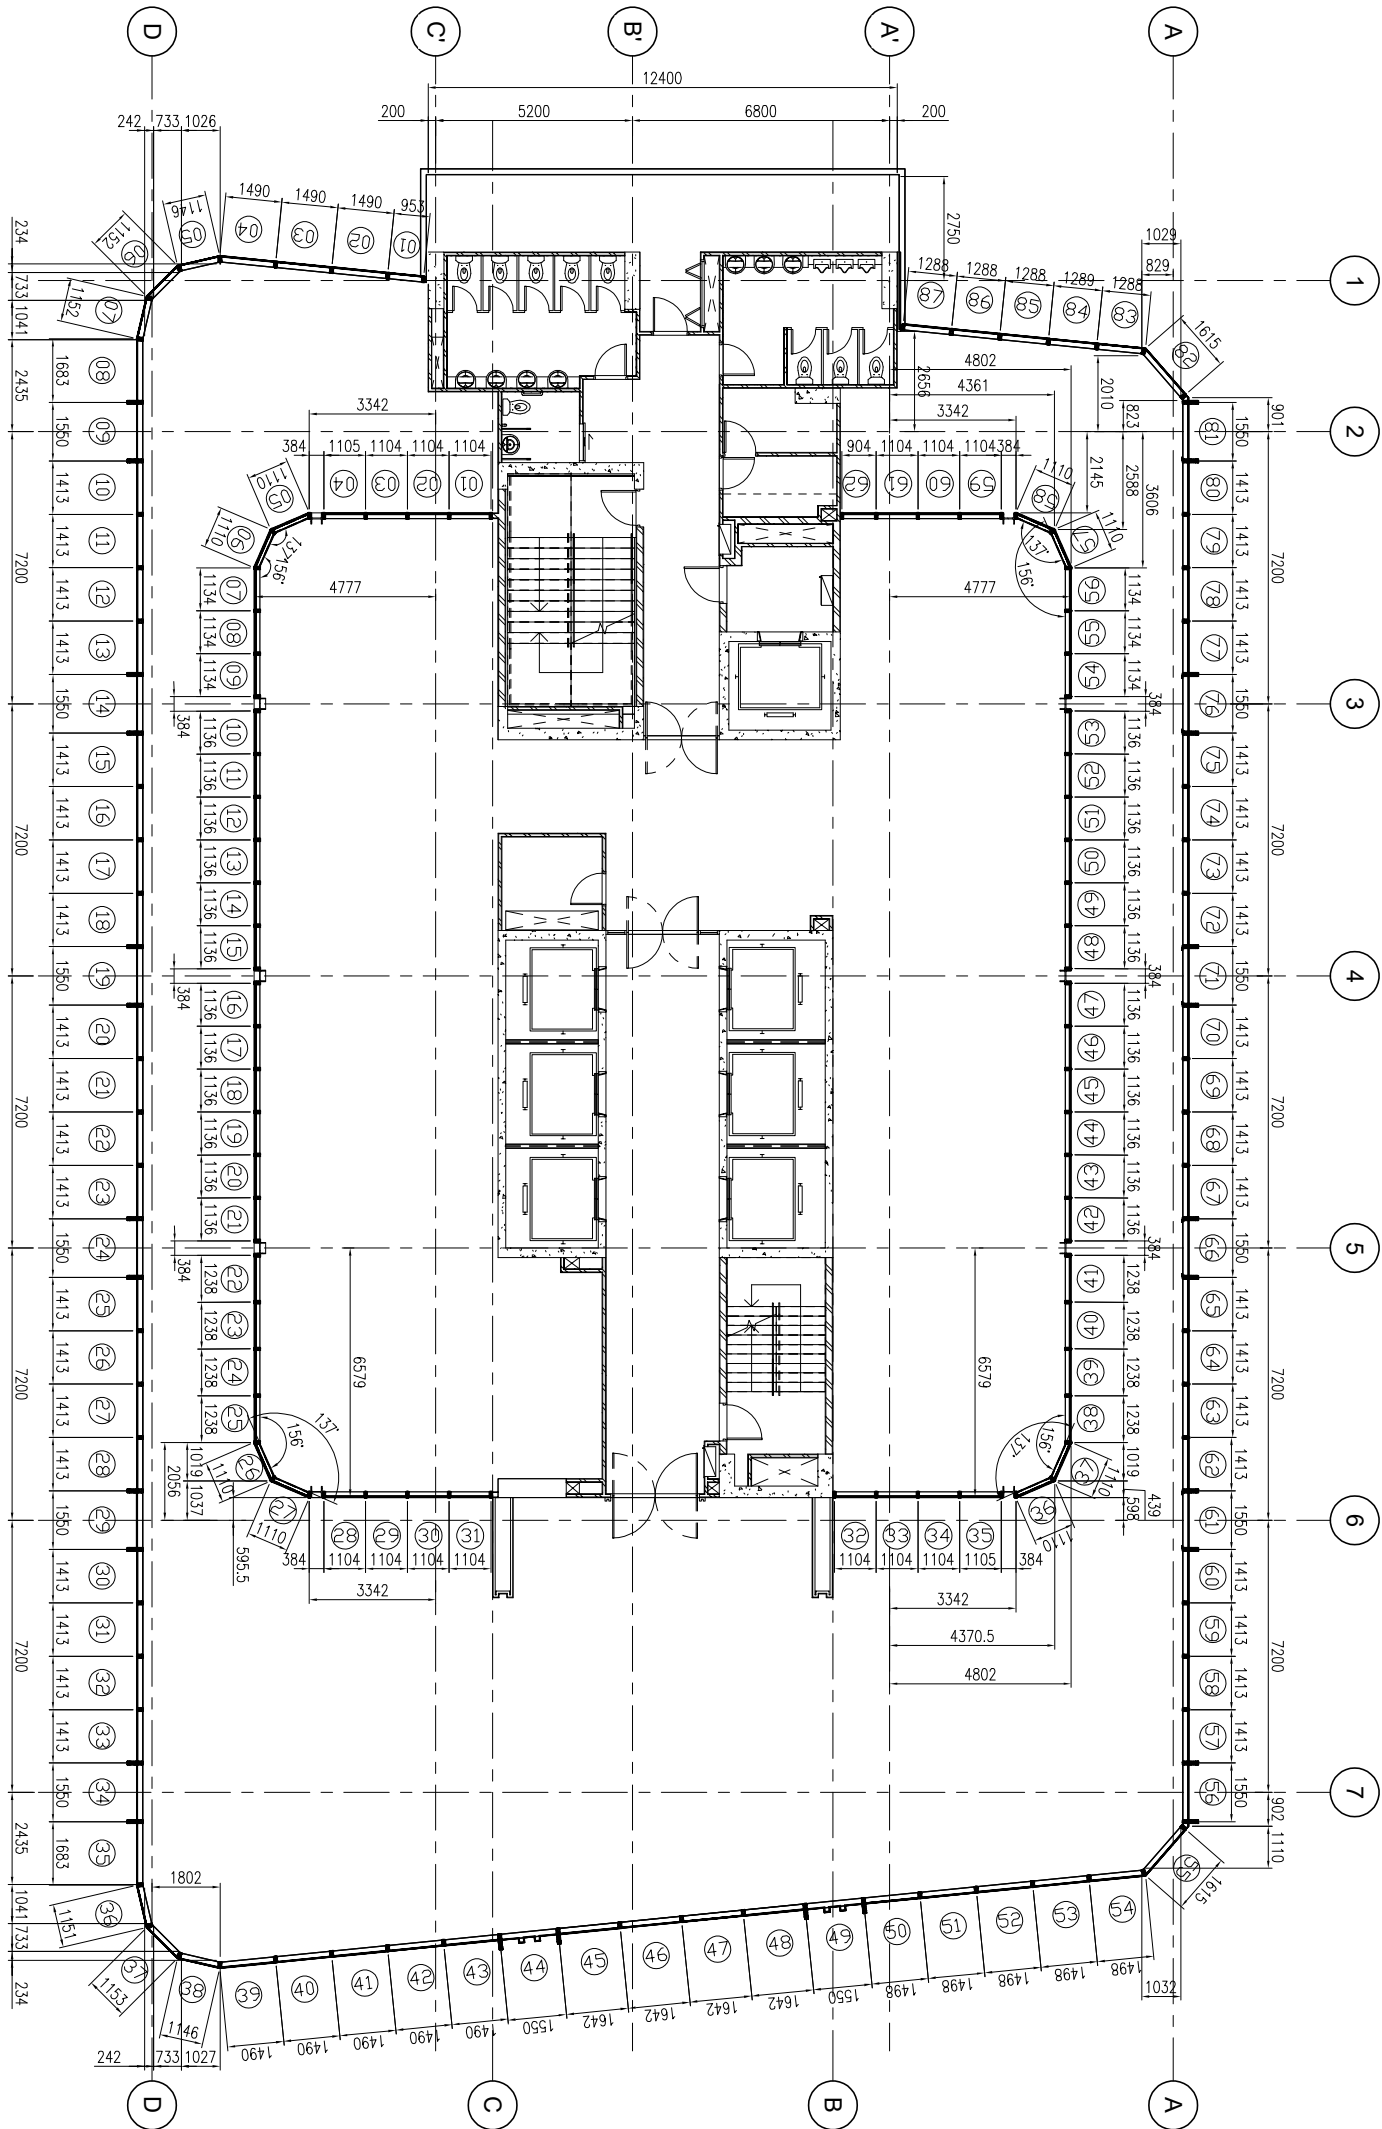

PL.03 PLAN LEVEL 21



๒๓๓๓ A




CURTAIN WALL & FACADE CONTRACTOR:



418 RAMA 3 ROAD CHONGKONGSEE YANAWA BANGKOK 10120 THAILAND  
TEL. (662) 285011-6 FAX. (662) 2866017

| REVISION |             |
|----------|-------------|
| NO.      | DESCRIPTION |
| 1        |             |
| 2        |             |
| 3        |             |
| 4        |             |
| 5        |             |
| 6        |             |
| 7        |             |

PROJECT :



LUMPINI  
TOWER  
VIBHAVADI-SHATUSAK

PROJECT NO. : 1802 L.ParkVC

AS-BUILT DRAWING

DRAWING TITLE :

PLAN ACP TOP ROOF


ABOUT PLAN ระดับพื้นห้องเครื่องปรับอากาศ +7.6.15

|           |            |
|-----------|------------|
| DRAWN :   | UDOMSAK P  |
| CHECKED : | SANGJUN    |
| DATE :    | 10/07/2562 |
| SHEET NO. | DWG. NO.   |
|           | Rev.       |

PL.08

These drawings are the property of P.A. Design  
Co., Ltd.  
and not to be used or reproduced without  
specific permission.

เอกสาร A

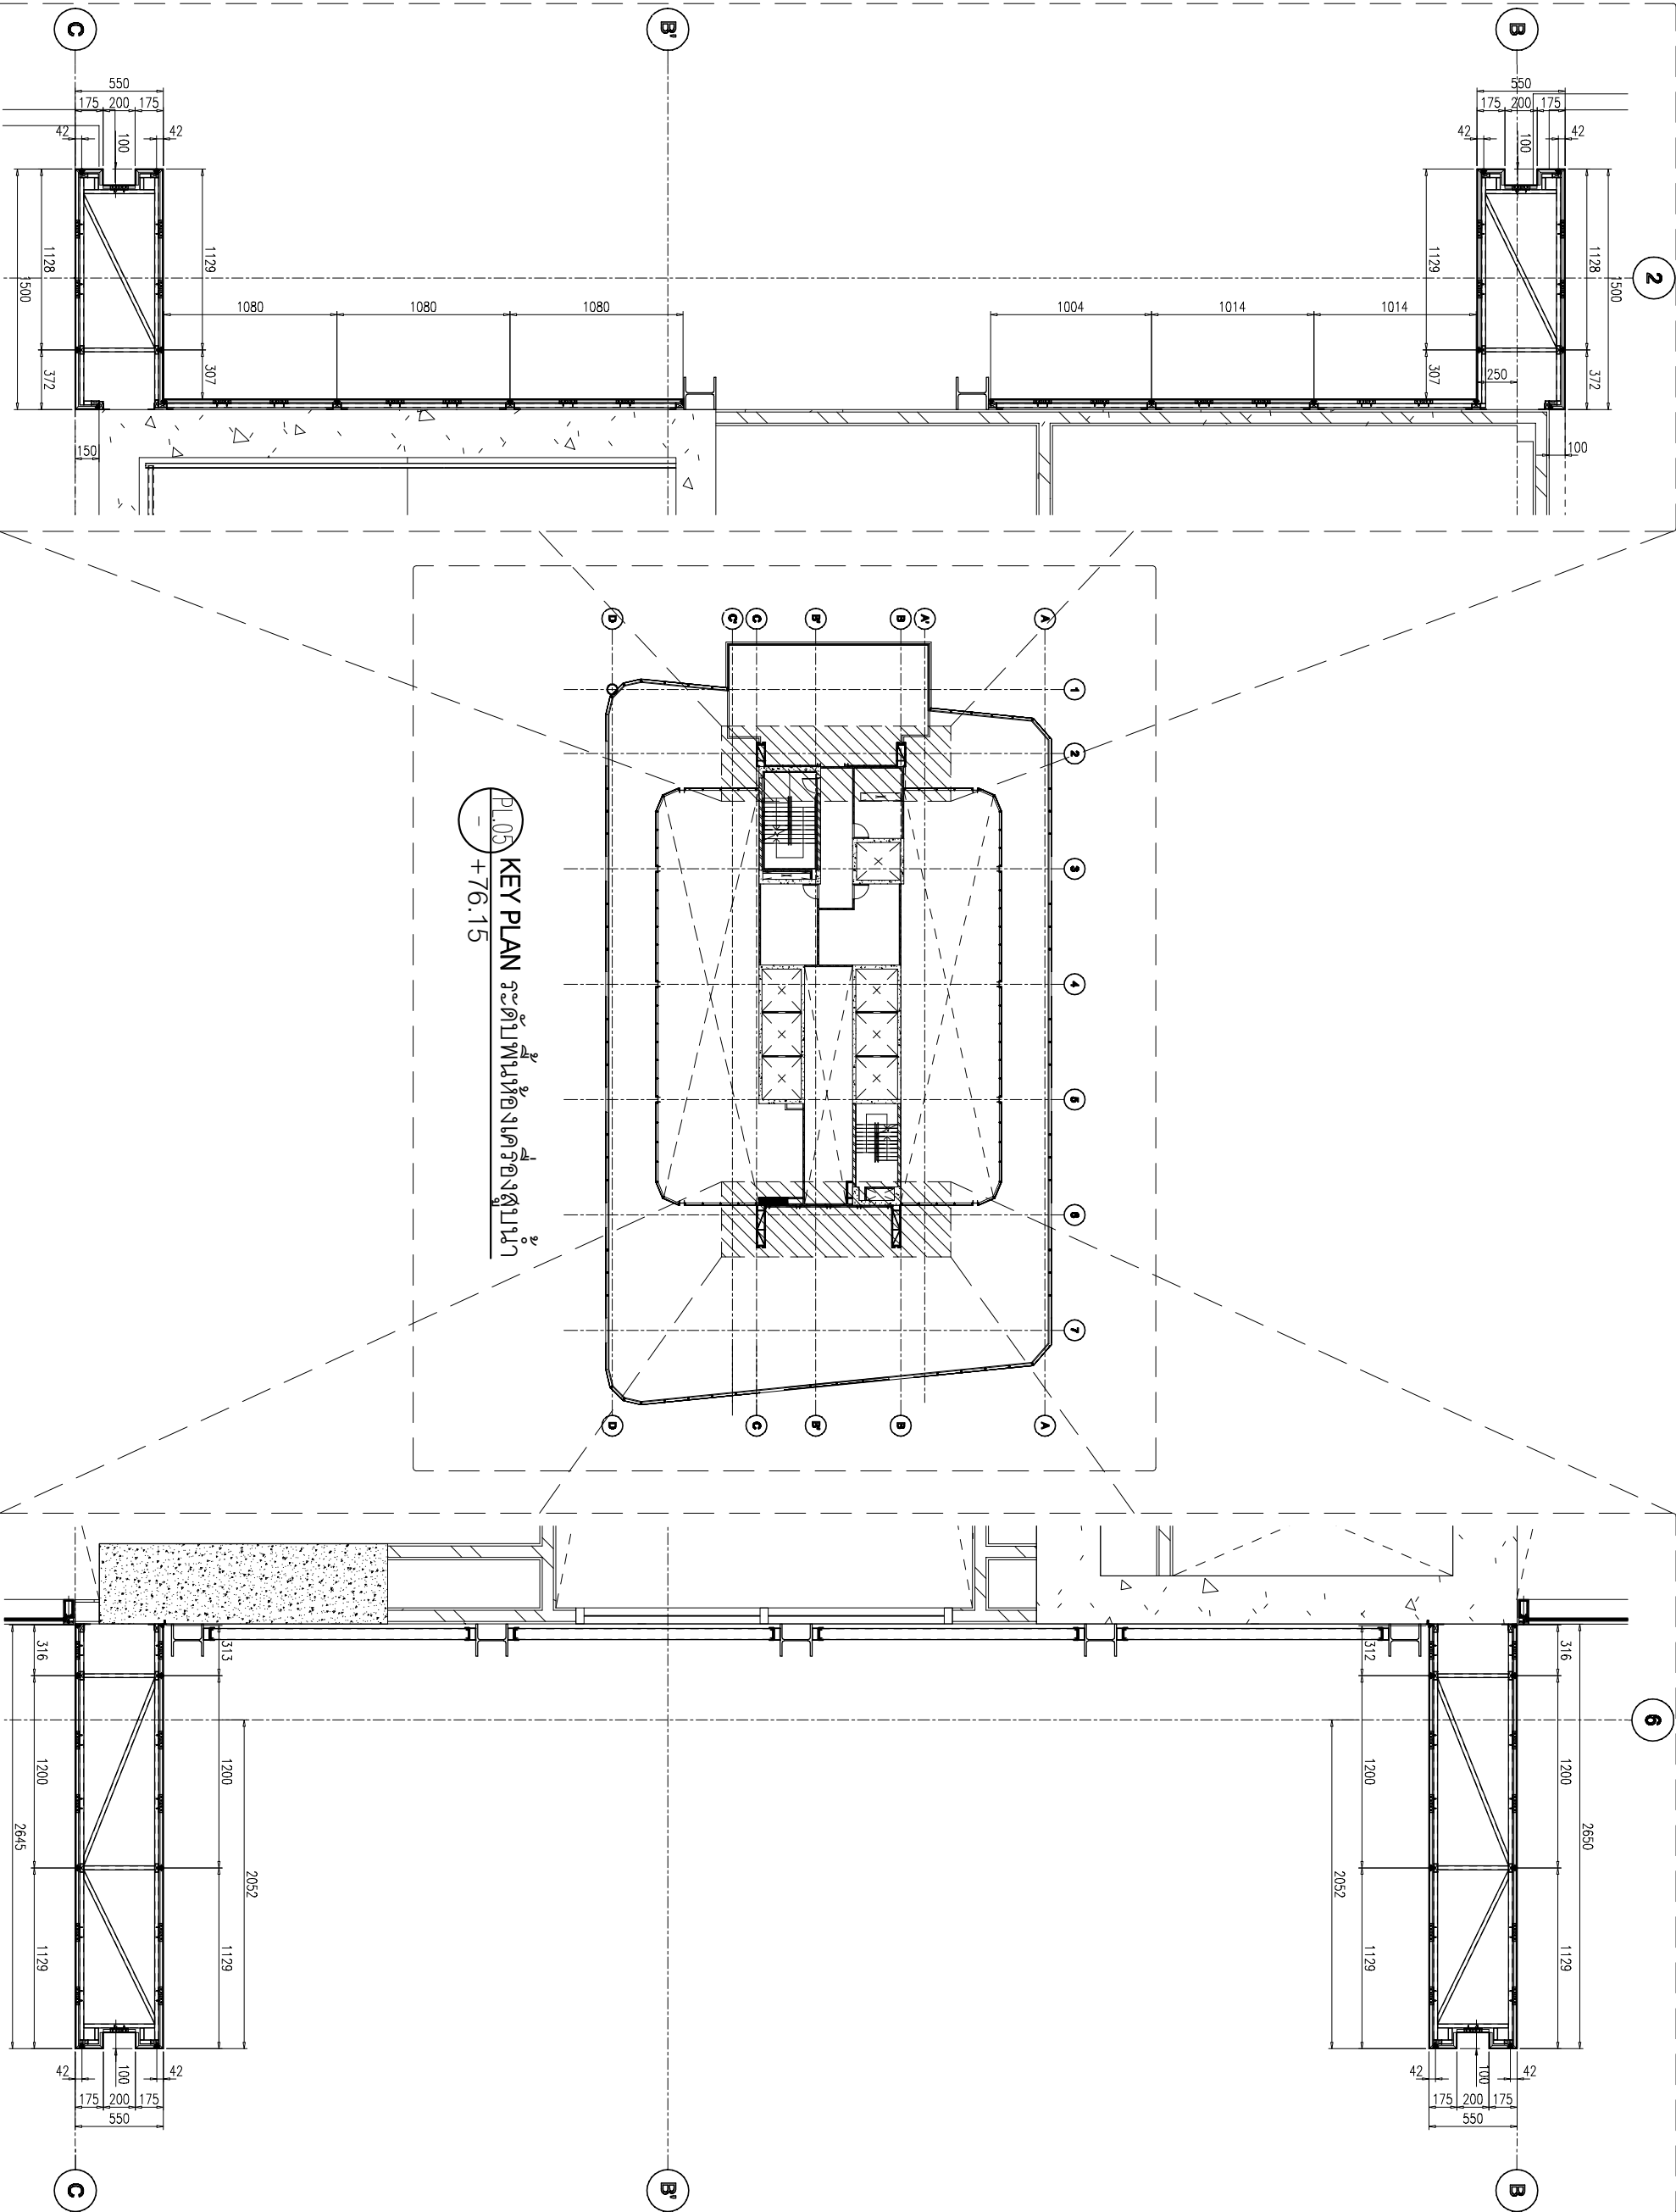

KEY PLAN ระดับพื้นห้องเครื่องปรับอากาศ  



สัญลักษณ์วัสดุทดแทน

- วัสดุพื้น


CURTAIN WALL & FACADE CONTRACTOR:



418 RAMA 3 ROAD, CHONGKONGSEE YANAWA, BANGKOK 10120, THAILAND  
TEL. (281-029) - 8 FAX. (662) 284-1744

| REVISION |             |      |
|----------|-------------|------|
| NO.      | DESCRIPTION | DATE |
| 1        |             |      |
| 2        |             |      |
| 3        |             |      |
| 4        |             |      |
| 5        |             |      |
| 6        |             |      |
| 7        |             |      |

PROJECT :

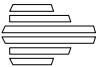

LUMPINI  
TOWER

VIBHAVADI-SATHUSAK

PROJECT NO. : 1802 L.ParkVC


AS-BUILT DRAWING

DRAWING TITLE : PLAN ACP, TOP ROOF  
LAYOUT PLAN ระดับพื้นห้องเครื่องลิฟต์ +78.65  
(PART 1/2)


|           |               |
|-----------|---------------|
| DRAWN :   | UDOMSAK P     |
| CHECKED : | SANGJUN       |
| DATE :    | 10/07/2562    |
| SHEET NO. | DWG. NO. Rev. |
| PL.09     |               |

These drawings are the property of P.A. Design Co., Ltd. and not to be used or reproduced without specific permission.

เอกสาร A

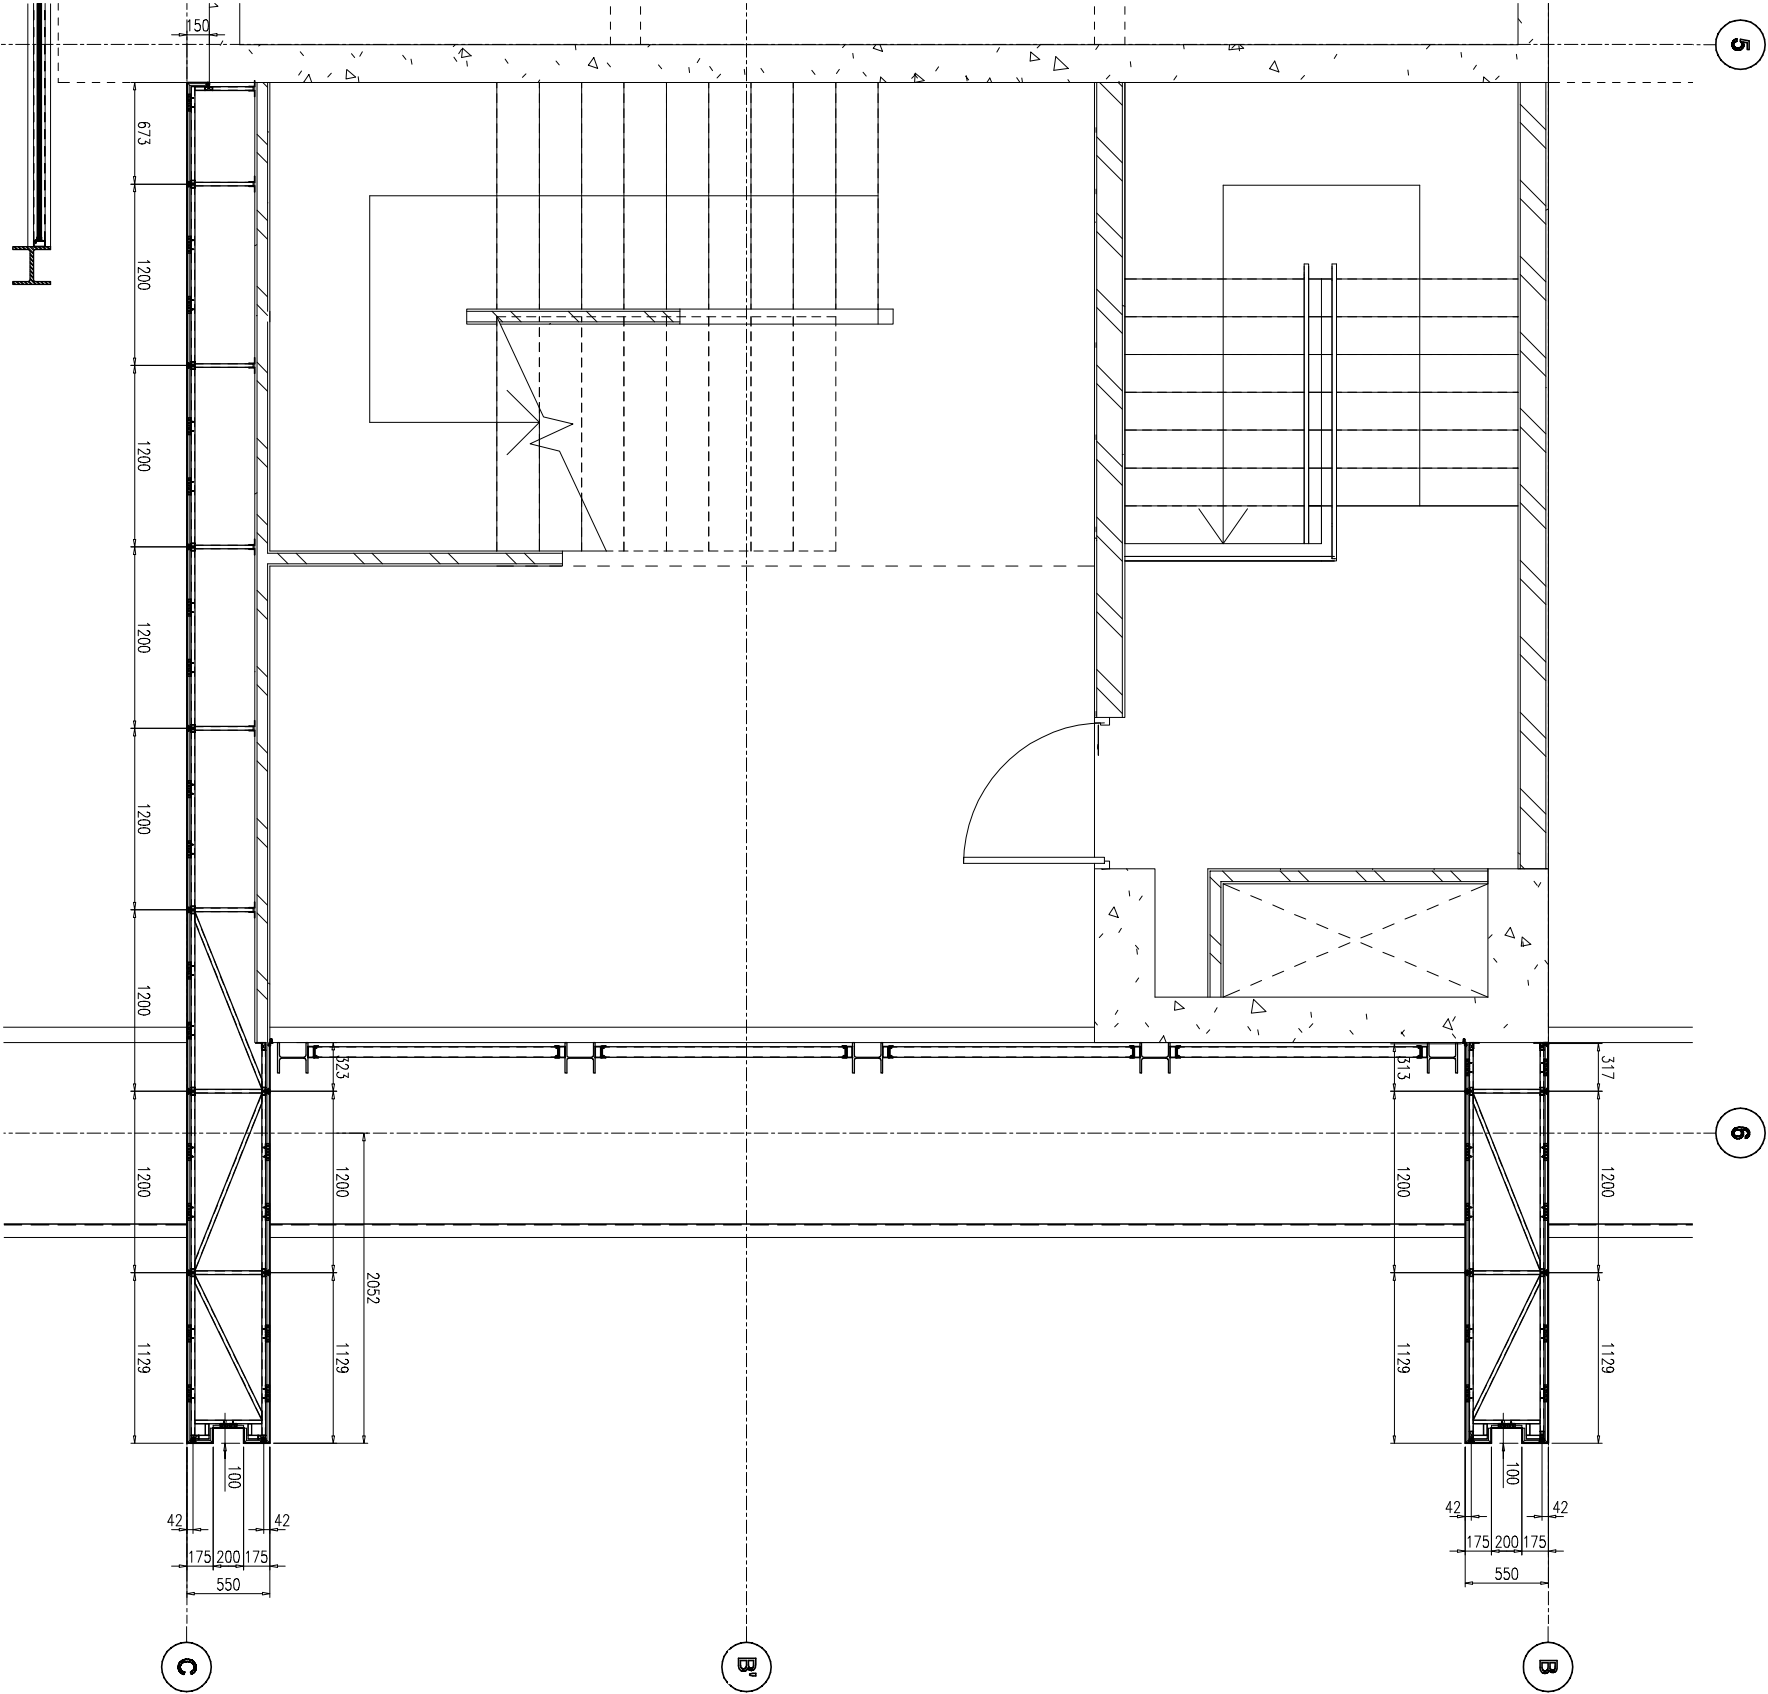

KEY PLAN ระดับพื้นห้องเครื่องลิฟต์+78.65

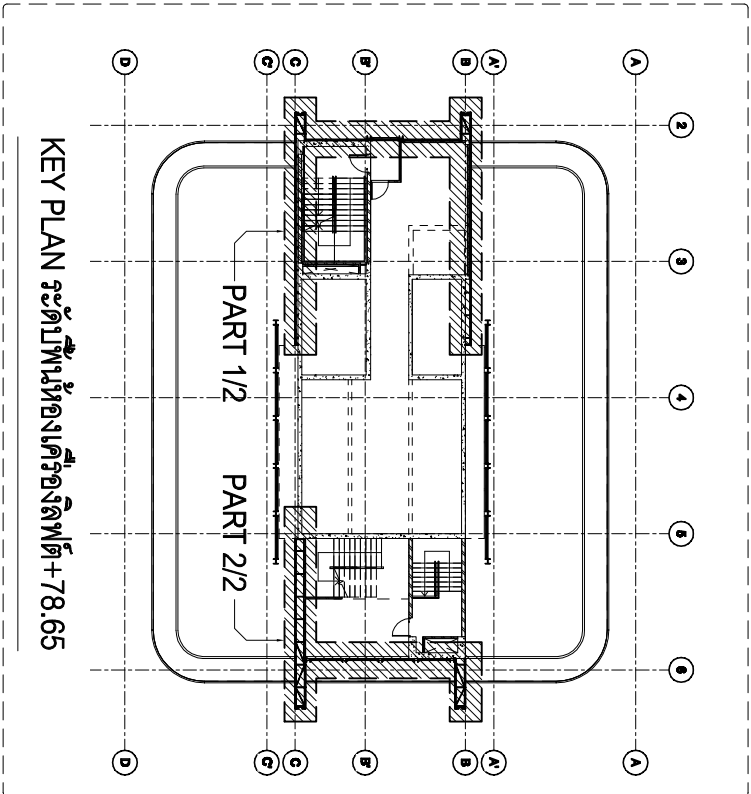

PL.06 ระดับพื้นห้องเครื่องลิฟต์+78.65  
(PART 1/2)

สัญลักษณ์วัสดุอาคาร

- วัสดุพื้น

CURTAIN WALL & FACADE CONTRACTOR:



418 RAMA 3 ROAD CHONGKORSEI YANNAWA, BANGKOK 10120, THAILAND  
TEL. (254-029) 8 FAX. (662) 284-1744

REVISION

| NO. | DESCRIPTION | DATE |
|-----|-------------|------|
| 1   |             |      |
| 2   |             |      |
| 3   |             |      |
| 4   |             |      |
| 5   |             |      |
| 6   |             |      |
| 7   |             |      |

PROJECT :



LUMPINI  
TOWER  
VIBHAVADI-SHAUTUSAK

PROJECT NO. : 1802 L.ParkVC

AS-BUILT DRAWING


DRAWING TITLE : PLAN ACP, TOP ROOF  
LAYOUT PLAN ระดับพื้นห้องเครื่องลิฟต์ +78.65  
(PART 2/2)

|           |               |
|-----------|---------------|
| DRAWN :   | UDOMSAK P     |
| CHECKED : | SANGUAN       |
| DATE :    | 10/07/2562    |
| SHEET NO. | DWG. NO. Rev. |

PL.10

These drawings are the property of P.A. Design Co., Ltd. and not to be used or reproduced without specific permission.

เอกสาร A

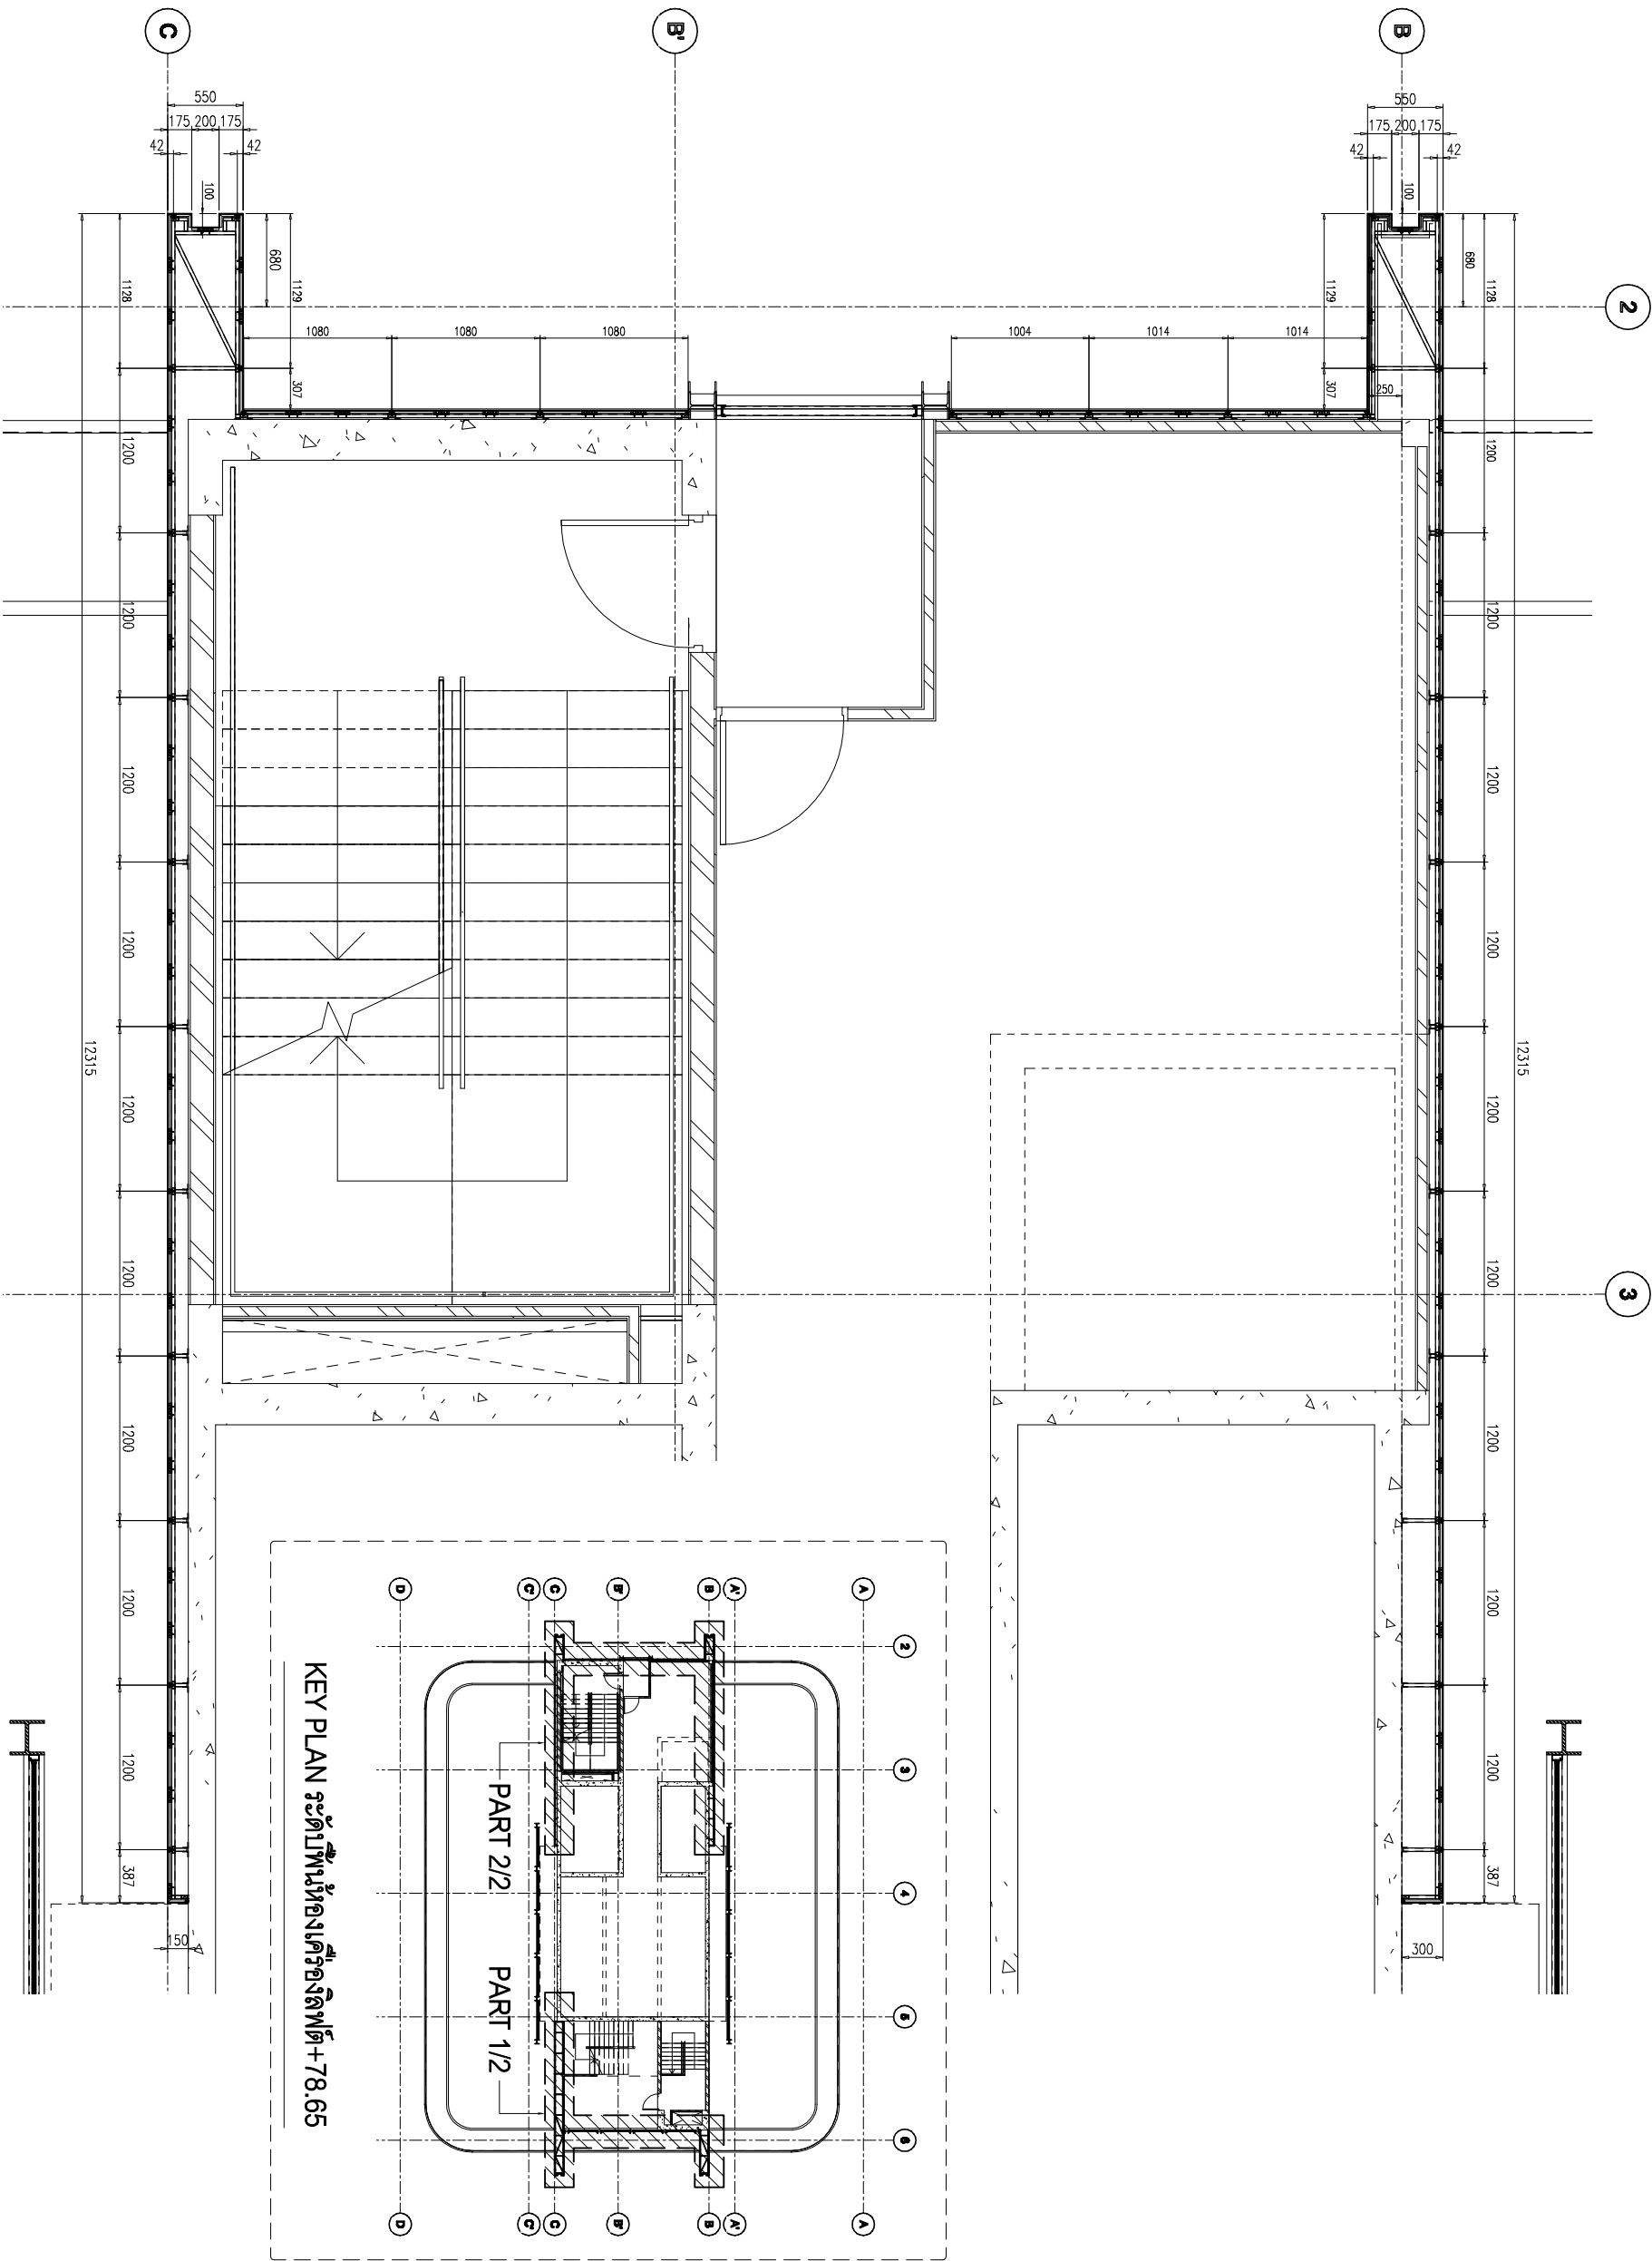

PL.07  
ระดับพื้นห้องเครื่องลิฟต์ +78.65  
(PART 2/2)

สัญลักษณ์วัสดุคอนกรีต

วัสดุพื้น


CURTAIN WALL & FACADE CONTRACTOR:

KYS

ISO 9002

KIM YOO SENG

418 RAMA 3 ROAD CHONGKORSEE YANAWA BANGKOK 10120 THAILAND  
TEL. (261-029) - 8 FAX. (662) 284-1744

| REVISION |             |      |
|----------|-------------|------|
| NO.      | DESCRIPTION | DATE |
| 1        |             |      |
| 2        |             |      |
| 3        |             |      |
| 4        |             |      |
| 5        |             |      |
| 6        |             |      |
| 7        |             |      |

PROJECT :



LUMPINI  
TOWER  
VIBHAVADI-SHAUUSAK

PROJECT NO. : 1802 L.Park VC



AS-BUILT DRAWING

DRAWING TITLE : PLAN ACP TOP ROOF  
LAYOUT PLAN ระดับหลังคา ค.ส.ล. +81.90  
(PART 1/2)

|           |               |
|-----------|---------------|
| DRAWN :   | UDOMSAK P     |
| CHECKED : | SANGUAN       |
| DATE :    | 10/07/2562    |
| SHEET NO. | DWG. NO. Rev. |
|           | PL.11         |

These drawings are the property of P.A. Design Co., Ltd. and not to be used or reproduced without specific permission.

เอกสาร A

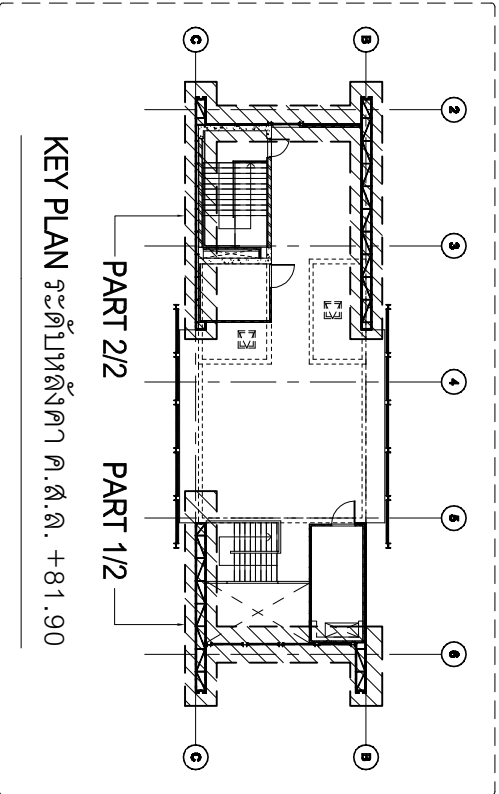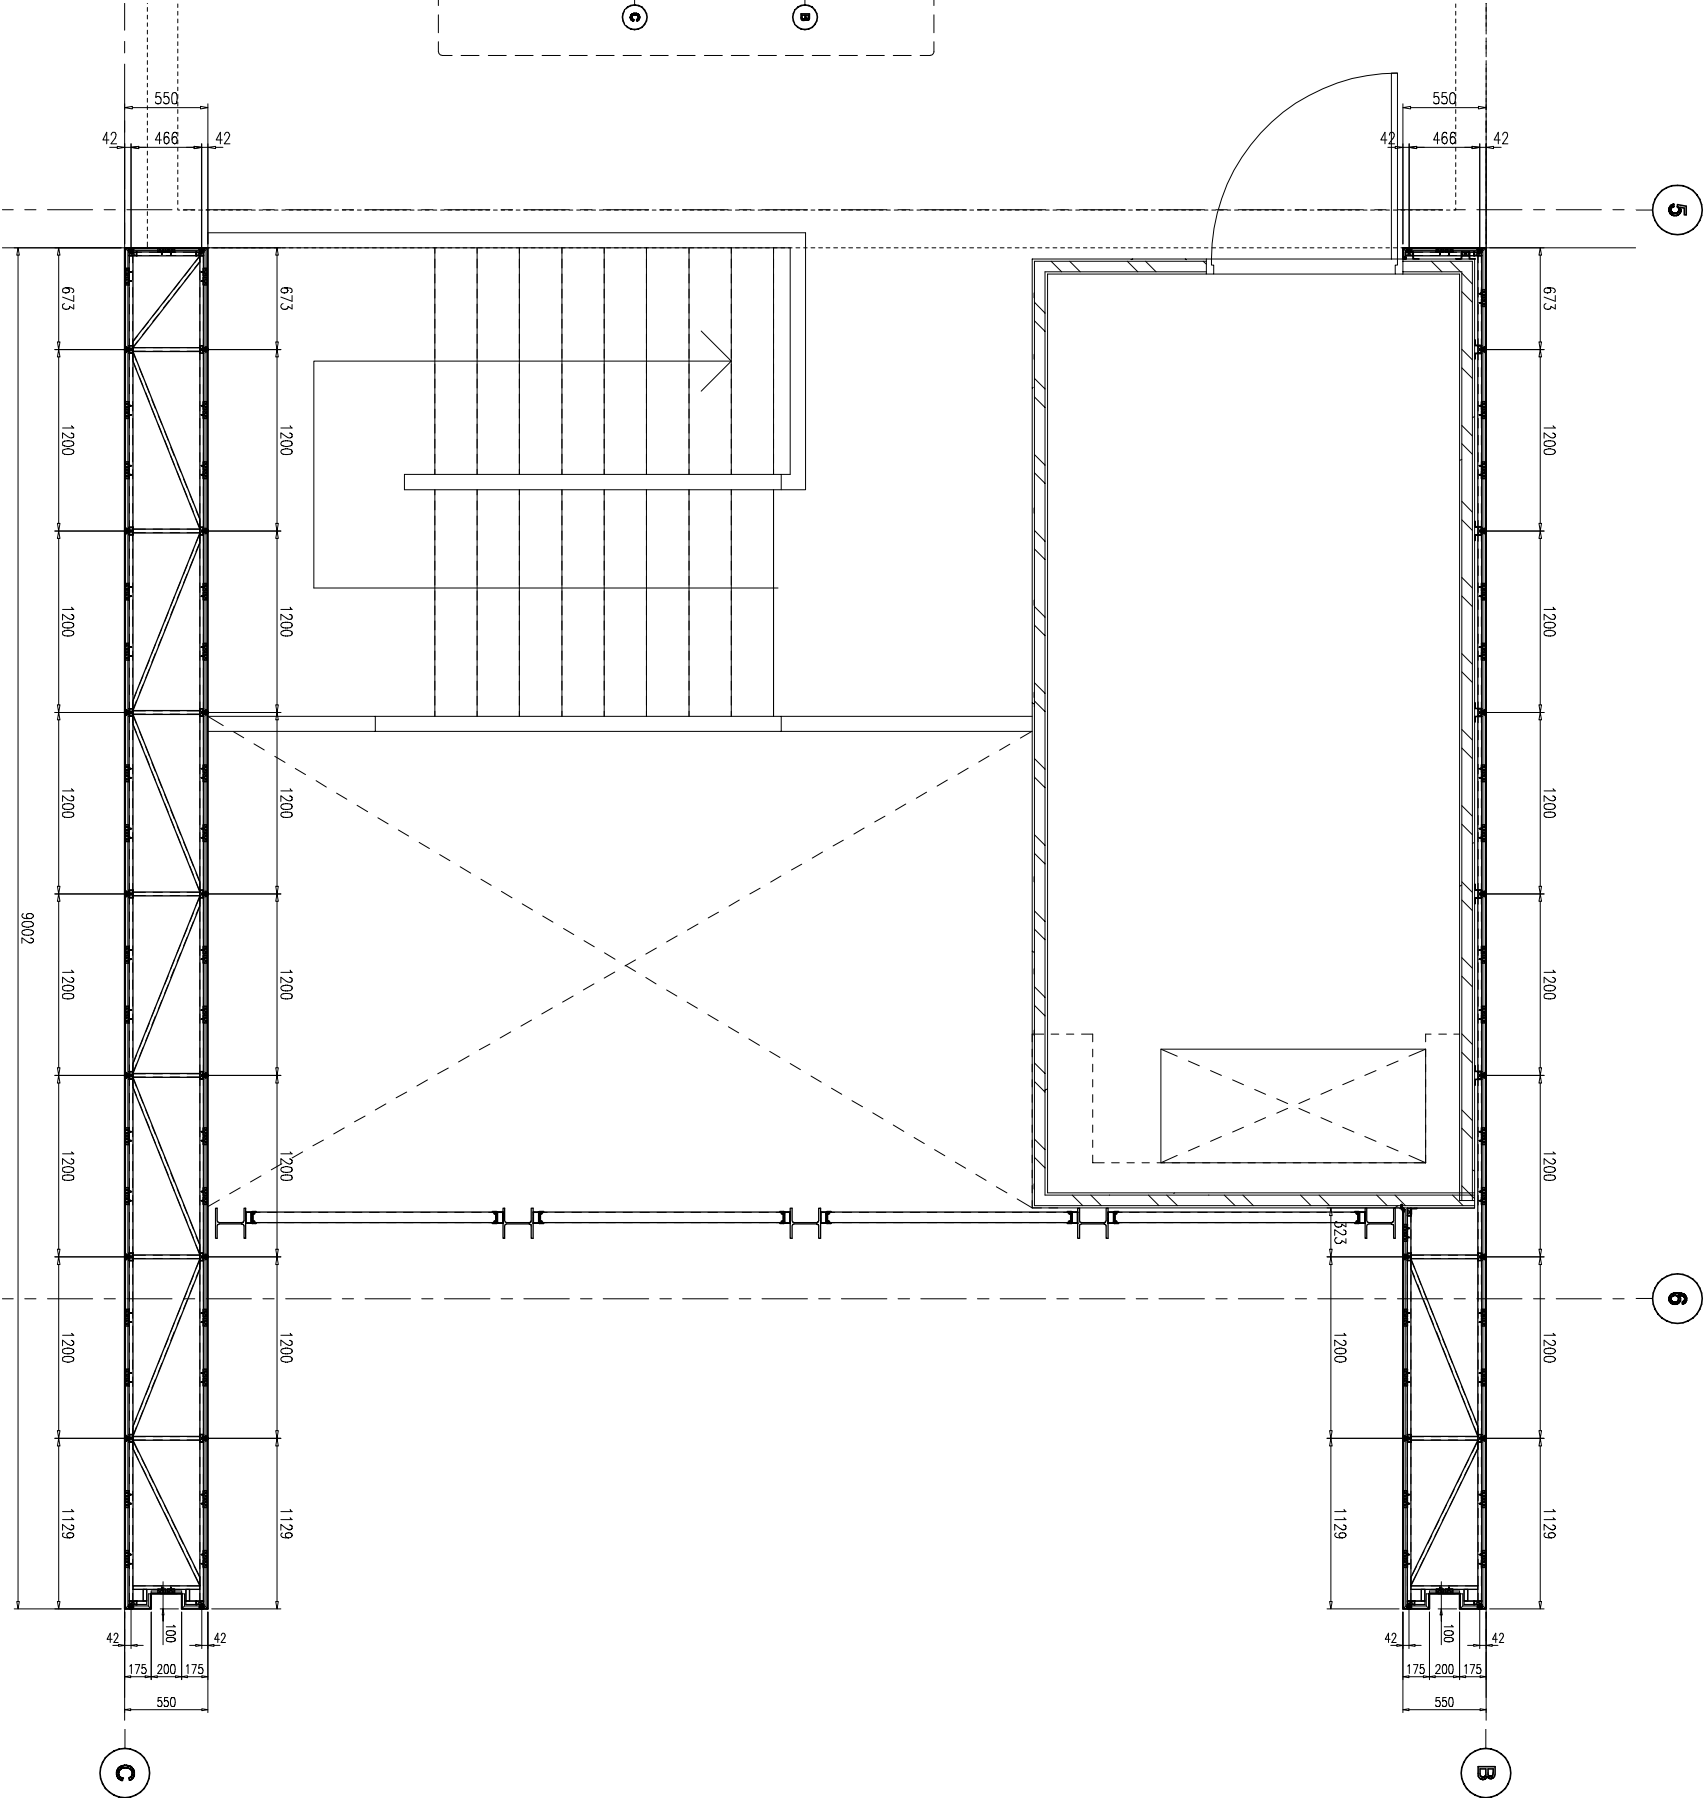

PL.08 ระดับหลังคา ค.ส.ล. +81.90  
(PART 1/2)



L.P.N. DEVELOPMENT  
PUBLIC CO., LTD.  
1188/109 36th floor Lumpini Tower  
Rama 4 Road Sathon Bangkok 10120  
Tel. (662) 2855011-6  
Fax. (662) 2855017

สัญลักษณ์วัสดุอาคาร

วัสดุพื้น

- F1 พื้นกระเบื้องแกรนิตหิน 12 x 12" วัสดุผิวเคลือบ PVC Z
- F2 พื้นกระเบื้องแกรนิตหิน 12 x 12" วัสดุผิวเคลือบ: วัสดุผิวเคลือบเคลือบ
- F3 พื้นกระเบื้องแกรนิตหิน 12 x 12" (พื้นผิวเคลือบ)
- F3A พื้นกระเบื้องแกรนิตหิน 12 x 12" (พื้นผิวเคลือบ)
- F4 พื้นกระเบื้องแกรนิตหิน 12 x 12" (พื้นผิวเคลือบ)
- F4A พื้นกระเบื้องแกรนิตหิน 12 x 12" (พื้นผิวเคลือบ)
- F4B พื้นกระเบื้องแกรนิตหิน 12 x 12" (พื้นผิวเคลือบ)
- F4C พื้นกระเบื้องแกรนิตหิน 12 x 12" (พื้นผิวเคลือบ)

CURTAIN WALL & FACADE CONTRACTOR:



418 RAMA 3 ROAD CHONGKONGSEE YANNAWA BANGKOK 10120 THAILAND  
TEL. (662) 284 1714 FAX. (662) 284 1714

| REVISION |                  |
|----------|------------------|
| NO.      | DESCRIPTION DATE |
| 1        |                  |
| 2        |                  |
| 3        |                  |
| 4        |                  |
| 5        |                  |
| 6        |                  |
| 7        |                  |

PROJECT :



LUMPINI  
TOWER  
VIBHAVADI-SATHUSAK

PROJECT NO. : 1802 L.ParkVC

AS-BUILT DRAWING


DRAWING TITLE : PLAN ACP TOP ROOF  
LAYOUT PLAN ระดับหลังคา ค.ส.ล. +81.90  
(PART 22)

|           |            |
|-----------|------------|
| DRAWN :   | UDOMSAK P  |
| CHECKED : | SANGUAN    |
| DATE :    | 10/07/2562 |
| SHEET NO. | DWG. NO.   |
|           | Rev.       |
| PL.12     |            |

These drawings are the property of P.A. Design Co., Ltd. and not to be used or reproduced without specific permission.

เอกสาร A

PL.09 ระดับหลังคา ค.ส.ล. +81.90  
(PART 2/2)

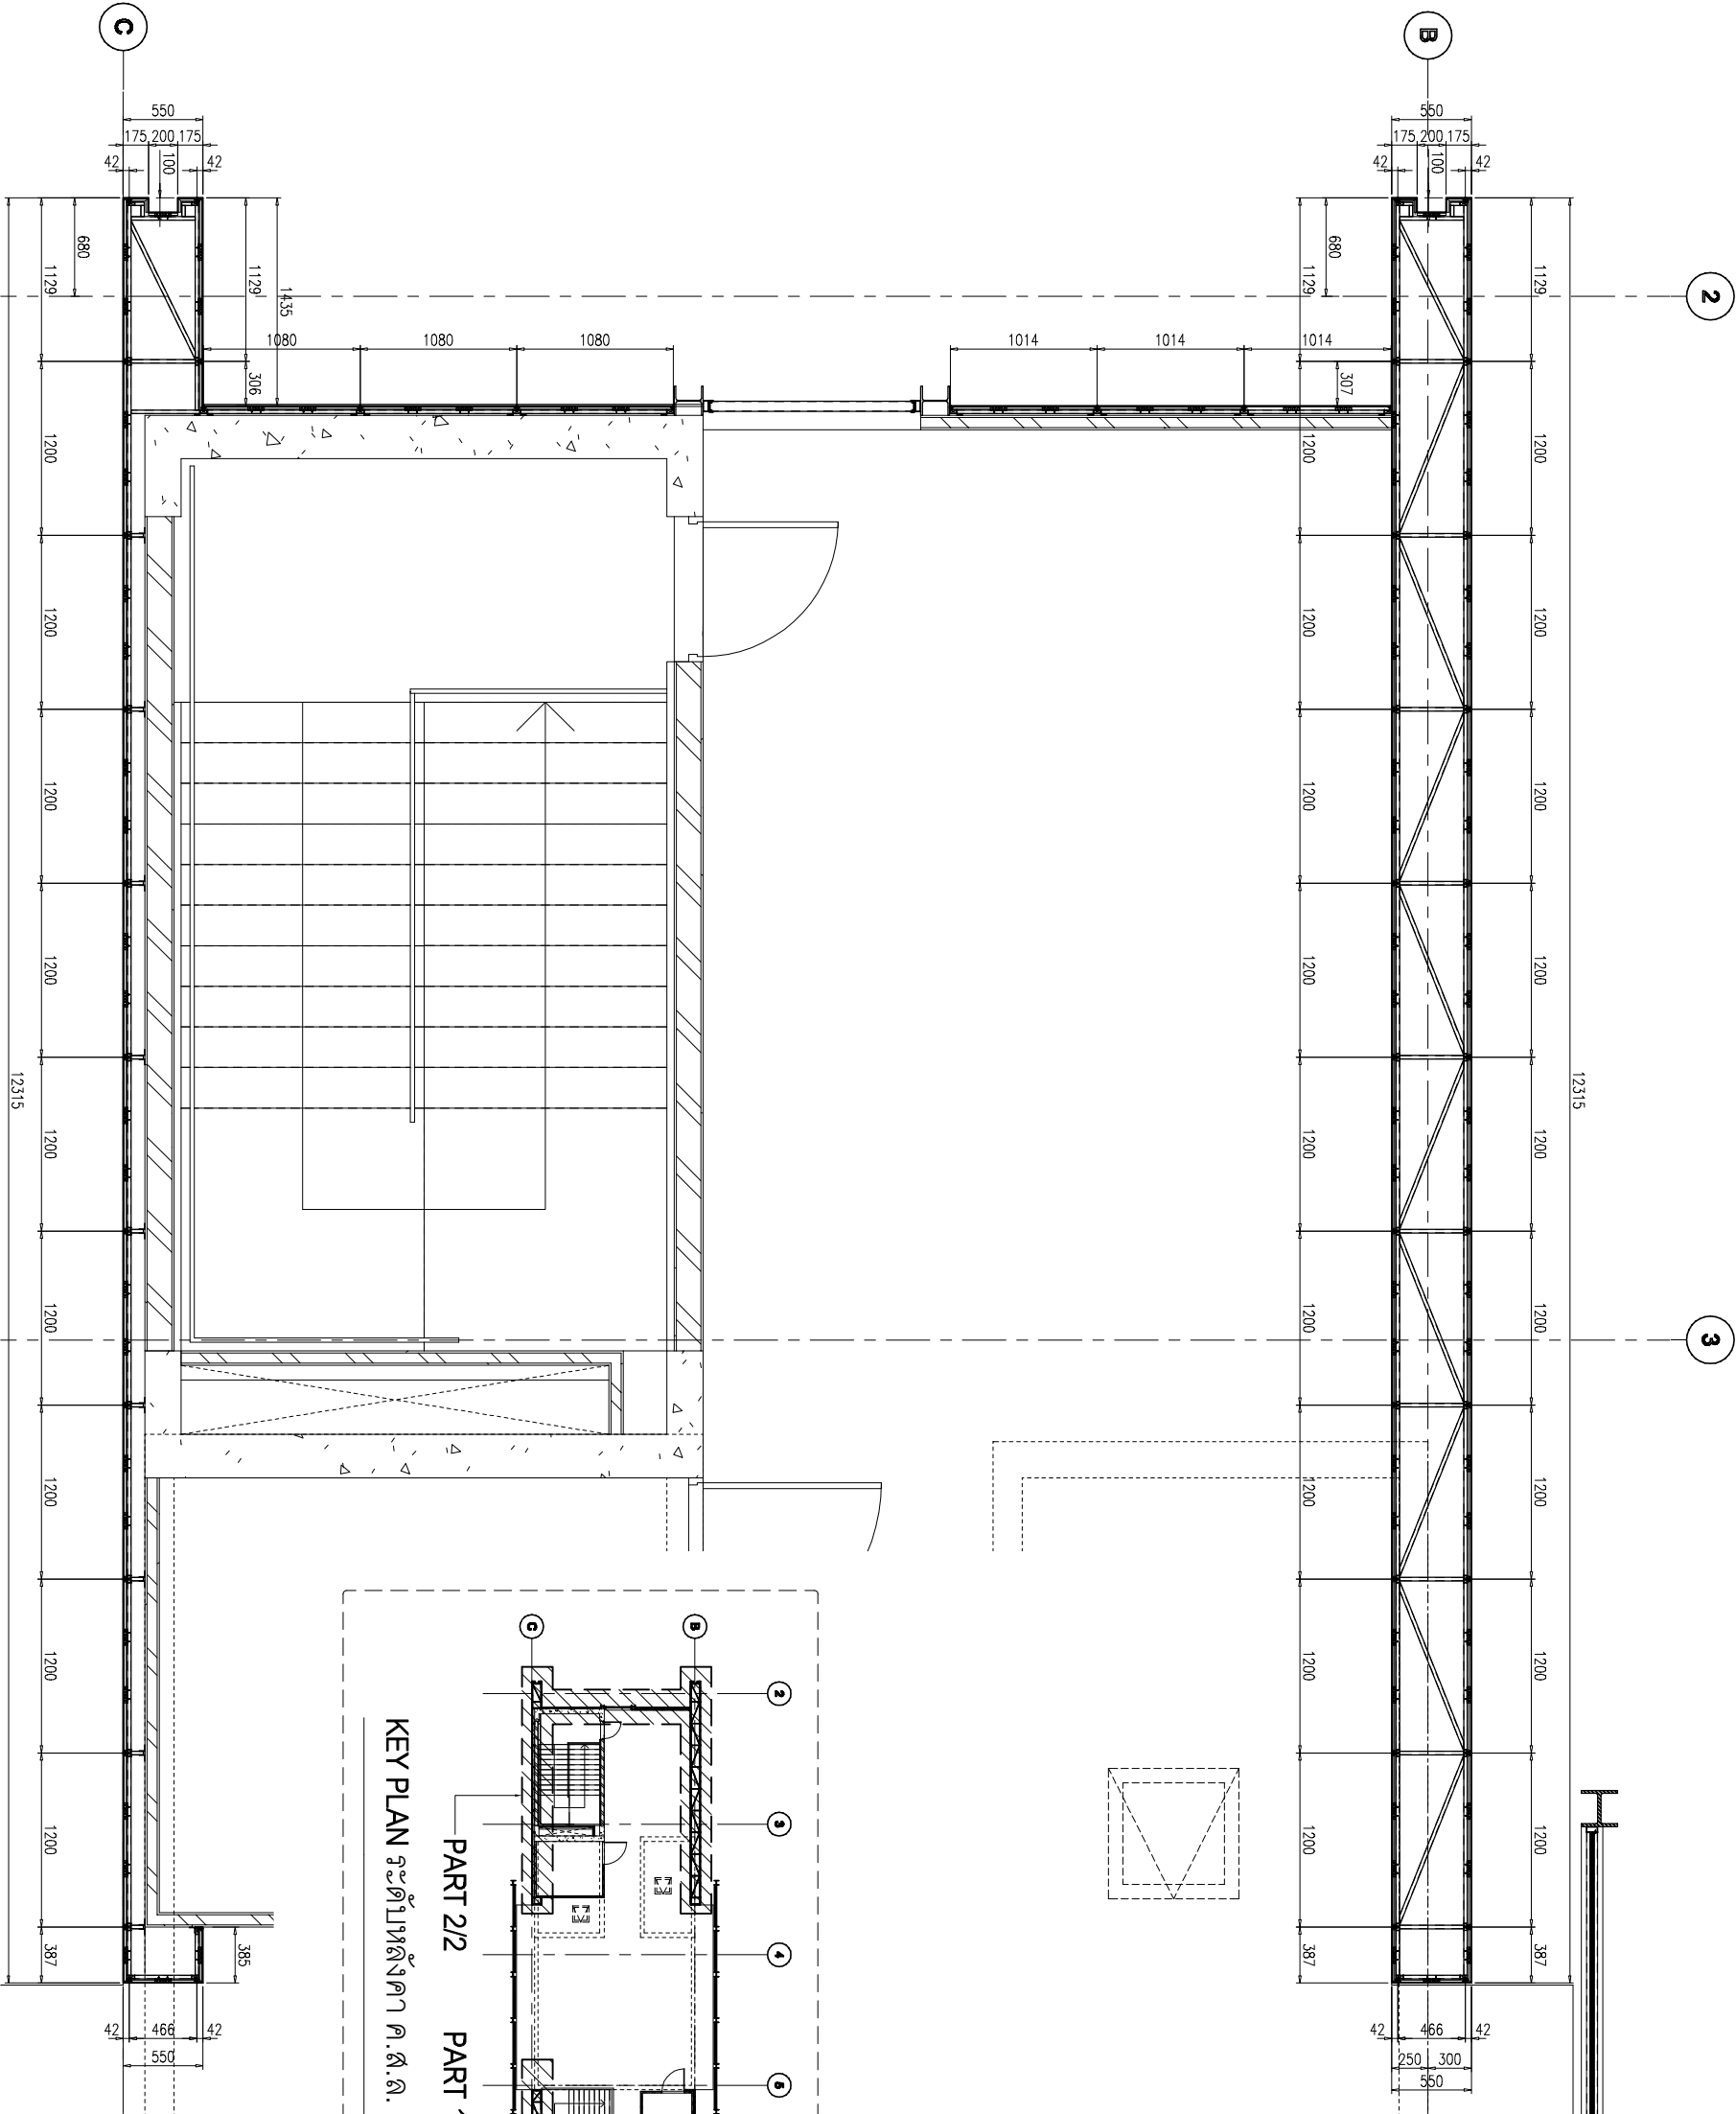



สัญลักษณ์วัสดุอาคาร

วัสดุพื้น

- F1 พื้นกระเบื้องแกรนิตอป 12 x 12" วัสดุชนิดพิเศษ PVC 2"
- F2 พื้นกระเบื้องแกรนิตอป 12 x 12" วัสดุชนิดพิเศษ วัสดุชนิดพิเศษ
- F3 พื้นกระเบื้องแกรนิตอป 12 x 12" (พื้นกระเบื้อง)
- F3A พื้นกระเบื้องแกรนิตอป 12 x 12" (พื้นกระเบื้อง)
- F4 พื้นกระเบื้องแกรนิตอป 12 x 12"
- F4A พื้นกระเบื้องแกรนิตอป 12 x 12" (พื้นกระเบื้อง)
- F4B พื้นกระเบื้องแกรนิตอป 12 x 12" (พื้นกระเบื้อง)
- F4C พื้นกระเบื้องแกรนิตอป 12 x 12" (พื้นกระเบื้อง)
| 2        |             |
| 3        |             |
| 4        |             |
| 5        |             |
| 6        |             |
| 7        |             |

PROJECT :



LUMPINI  
TOWER  
VIBHAVADI-SATHUSAK

PROJECT NO. : 1802 L.ParkVC



AS-BUILT DRAWING

DRAWING TITLE : PLAN ACP, TOP ROOF  
LAYOUT PLAN ระดับชั้นดาดฟ้า ค.ต.อ. +84.50  
(PART 1/2)

|           |               |
|-----------|---------------|
| DRAWN :   | UDOMSAK P     |
| CHECKED : | SANGJUN       |
| DATE :    | 10/07/2562    |
| SHEET NO. | DWG. NO. Rev. |
|           | PL.13         |

These drawings are the property of P.A. Design Co., Ltd. and not to be used or reproduced without specific permission.

เอกสาร A

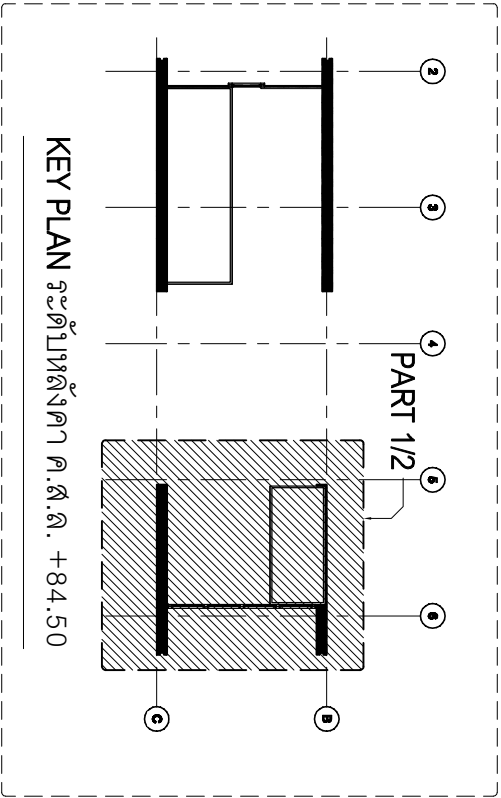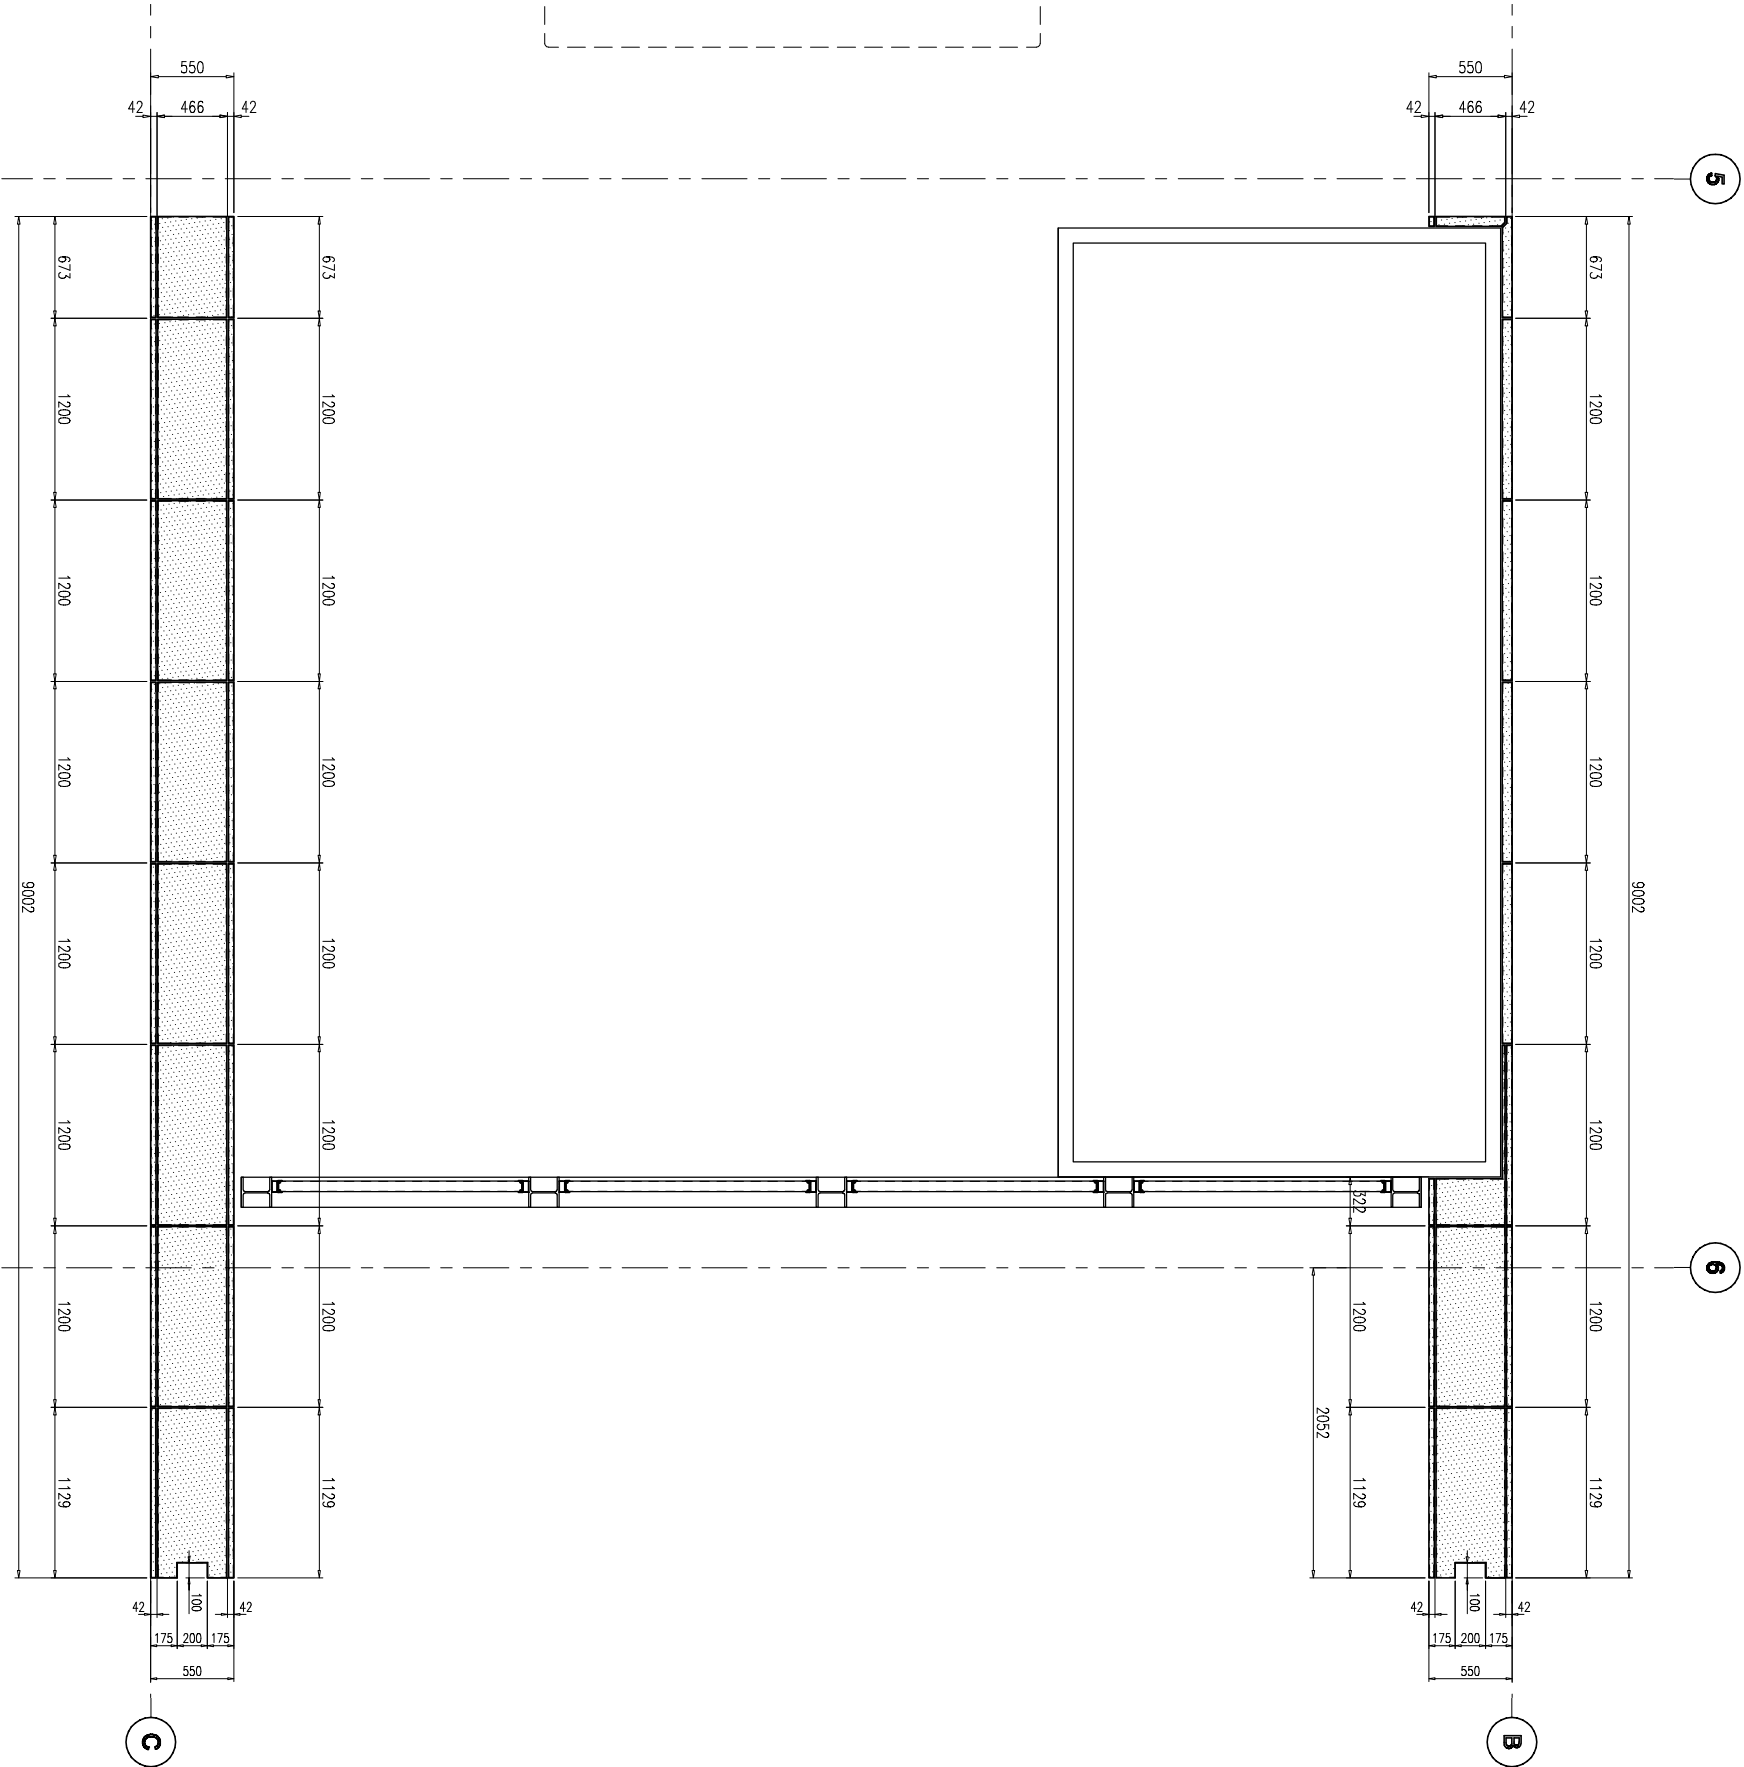

PL.10 ระดับชั้นดาดฟ้า ค.ต.อ. +84.50  
(PART 1/2)

สัญลักษณ์วัสดุทดแทน

วัสดุพื้น

- F1 พื้นกระเบื้องแกรนิตหินขนาด 12 x 12" วัสดุชนิดพิเศษ PVC 2"
- F2 พื้นกระเบื้องแกรนิตหินขนาด 12 x 12" วัสดุชนิดพิเศษ: วัสดุชนิดพิเศษชนิดพิเศษ
- F3 พื้นกระเบื้องแกรนิตหินขนาด 12 x 12" (พื้นกระเบื้องหิน)
- F3A พื้นกระเบื้องแกรนิตหินขนาด 12 x 12" (พื้นกระเบื้องหิน)
- F4 พื้นกระเบื้องแกรนิตหินขนาด 12 x 12" (พื้นกระเบื้องหิน)
- F4A พื้นกระเบื้องแกรนิตหินขนาด 12 x 12" (พื้นกระเบื้องหิน)
- F4B พื้นกระเบื้องแกรนิตหินขนาด 12 x 12" (พื้นกระเบื้องหิน)
- F4C พื้นกระเบื้องแกรนิตหินขนาด 12 x 12" (พื้นกระเบื้องหิน)
- F5 พื้นกระเบื้องหินปูพื้น วัสดุชนิดพิเศษ PVC 2"

CURTAIN WALL & FACADE CONTRACTOR:

KYS

ISO.9002

KIM YOO SENG

418 RAMA 3 ROAD CHONGKONGSEI YANNAWA, BANGKOK 10120, THAILAND  
TEL. (281-029) - 8 FAX. (662) 284-1714

REVISION

| NO. | DESCRIPTION | DATE |
|-----|-------------|------|
| 1   |             |      |
| 2   |             |      |
| 3   |             |      |
| 4   |             |      |
| 5   |             |      |
| 6   |             |      |
| 7   |             |      |

PROJECT :



LUMPINI  
TOWER  
VIBHAVADI-SHAUTUSAK

PROJECT NO. : 1802 L.ParkVC


AS-BUILT DRAWING

DRAWING TITLE : PLAN ACP, TOP ROOF  
LAYOUT PLAN ระดับพื้นที่อาคาร ค.ต.อ. +84.50  
(PART 22)


|           |               |
|-----------|---------------|
| DRAWN :   | UDOMSAK P     |
| CHECKED : | SANGUAN       |
| DATE :    | 10/07/2562    |
| SHEET NO. | DWG. NO. Rev. |
|           | PL.14         |

These drawings are the property of P.A. Design Co., Ltd. and not to be used or reproduced without specific permission.

เอกสาร A

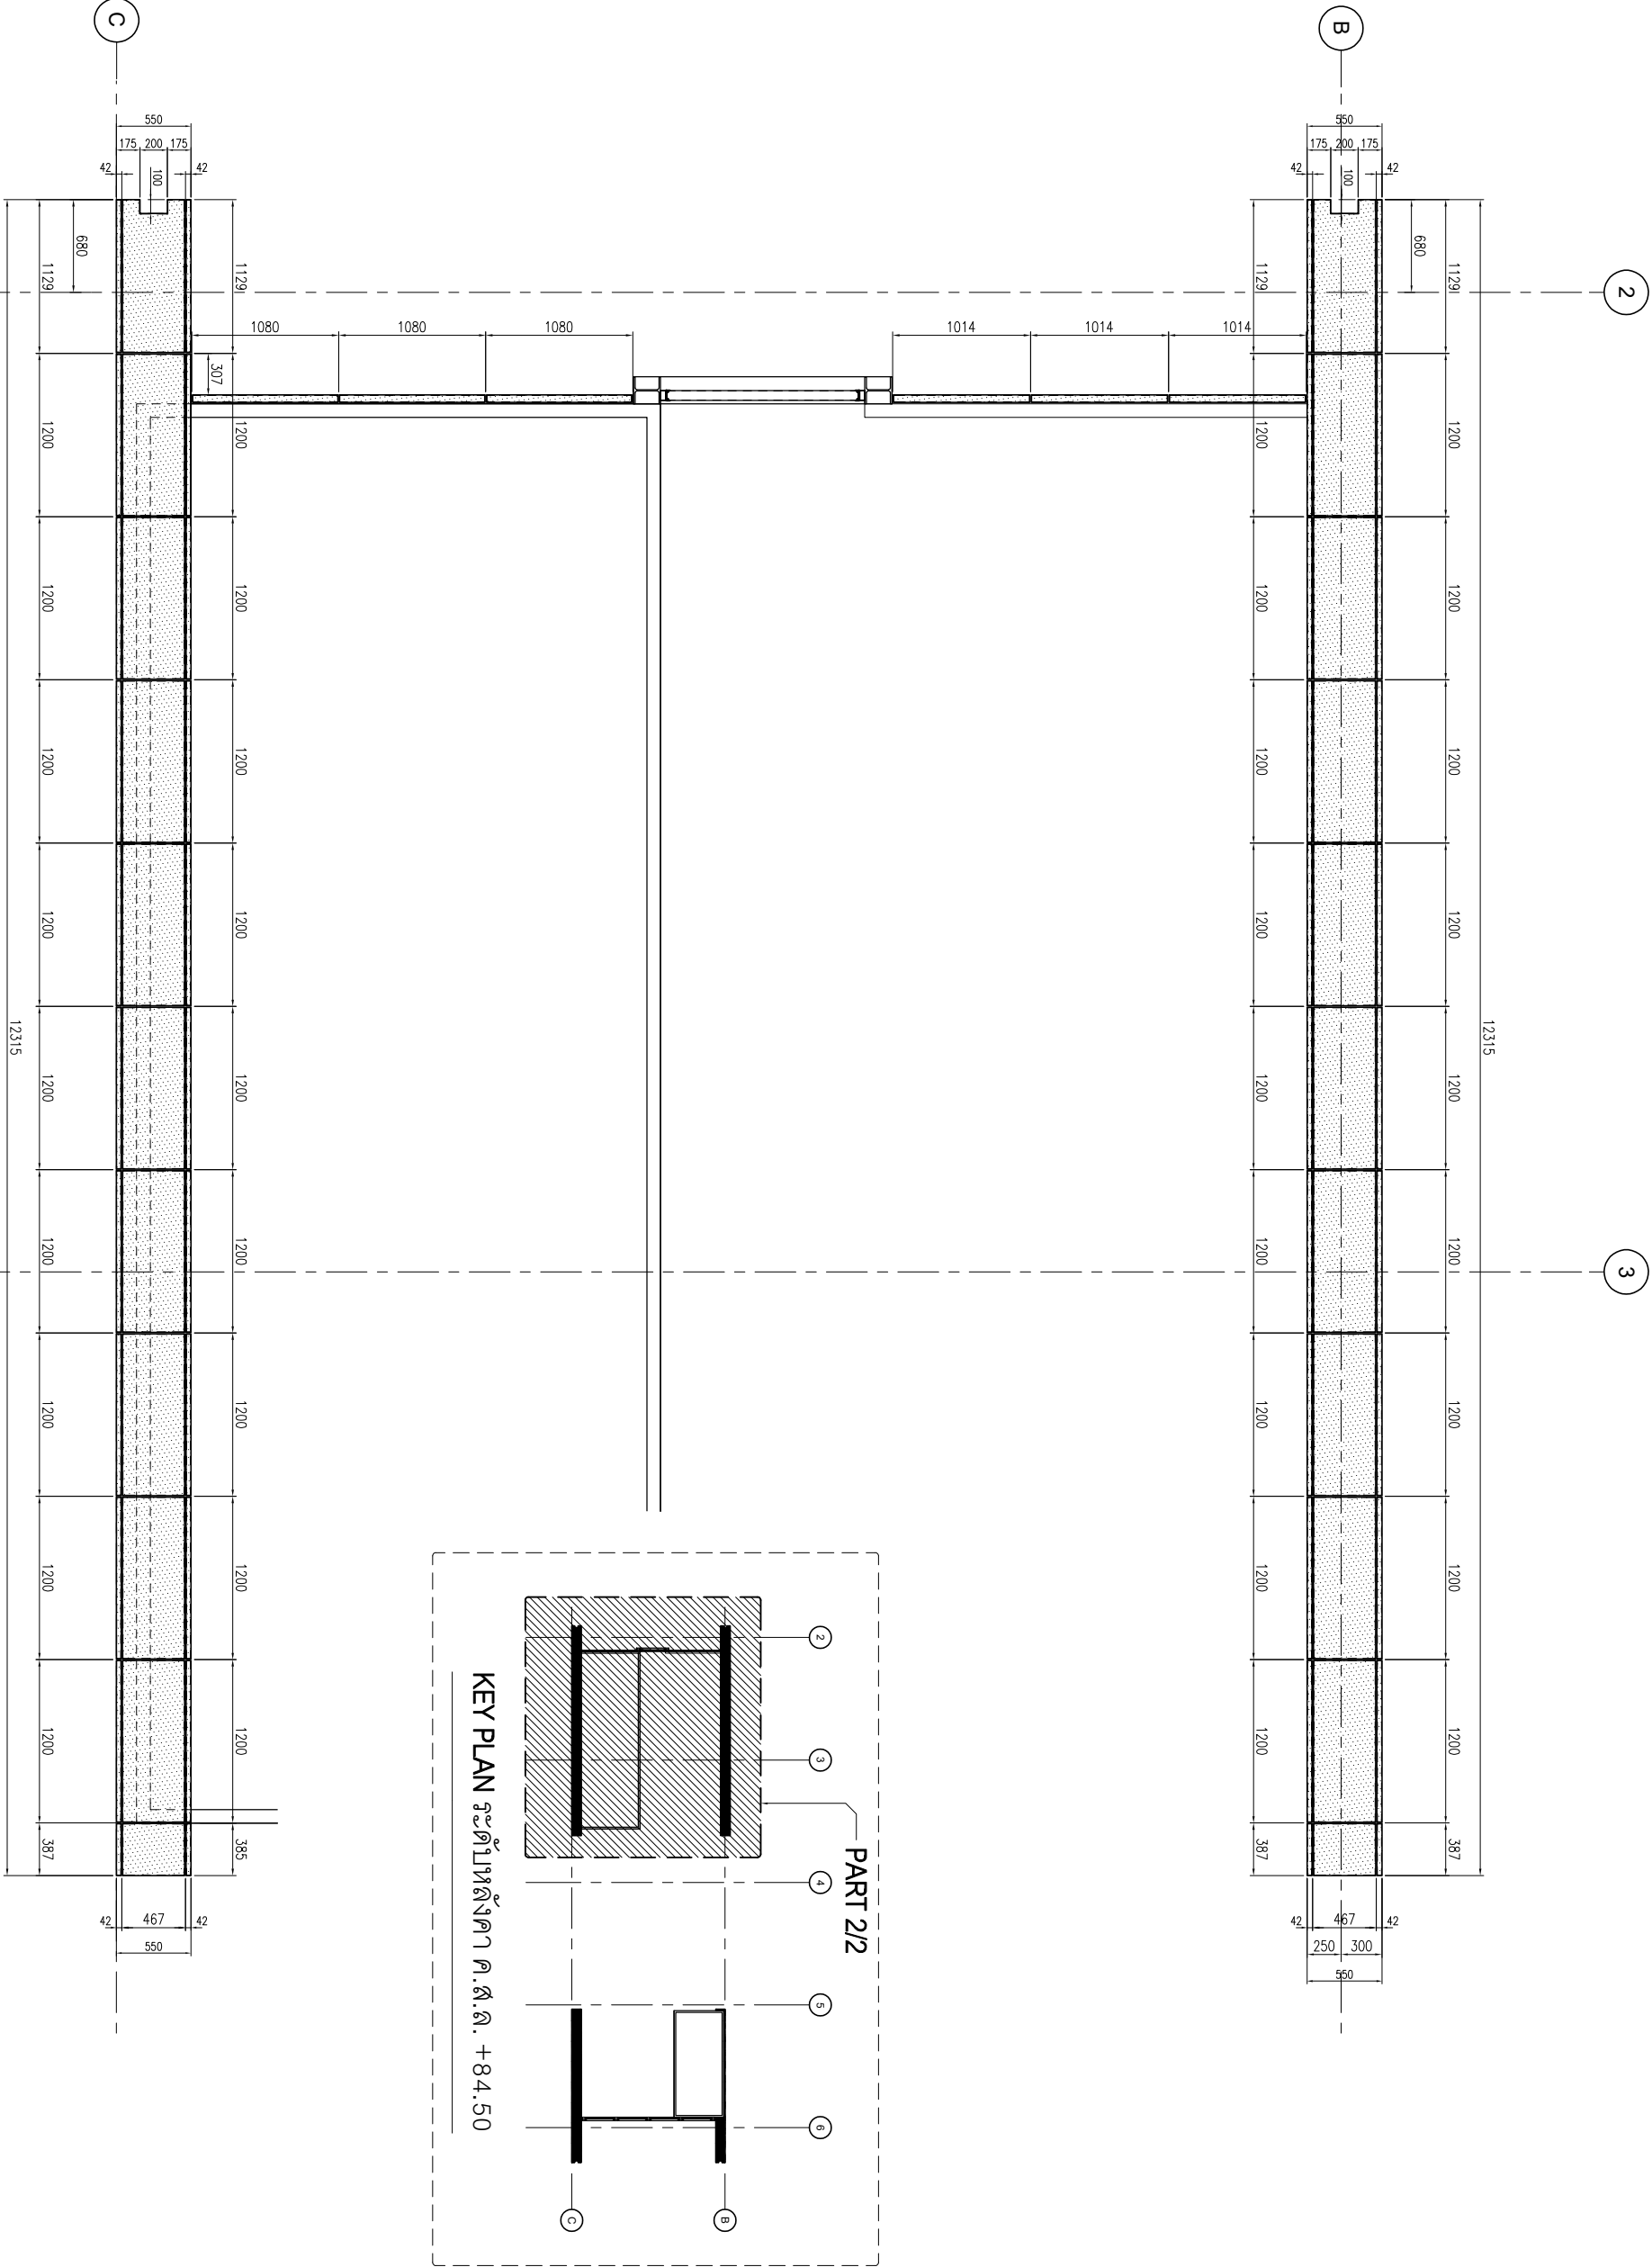

## INSIDE

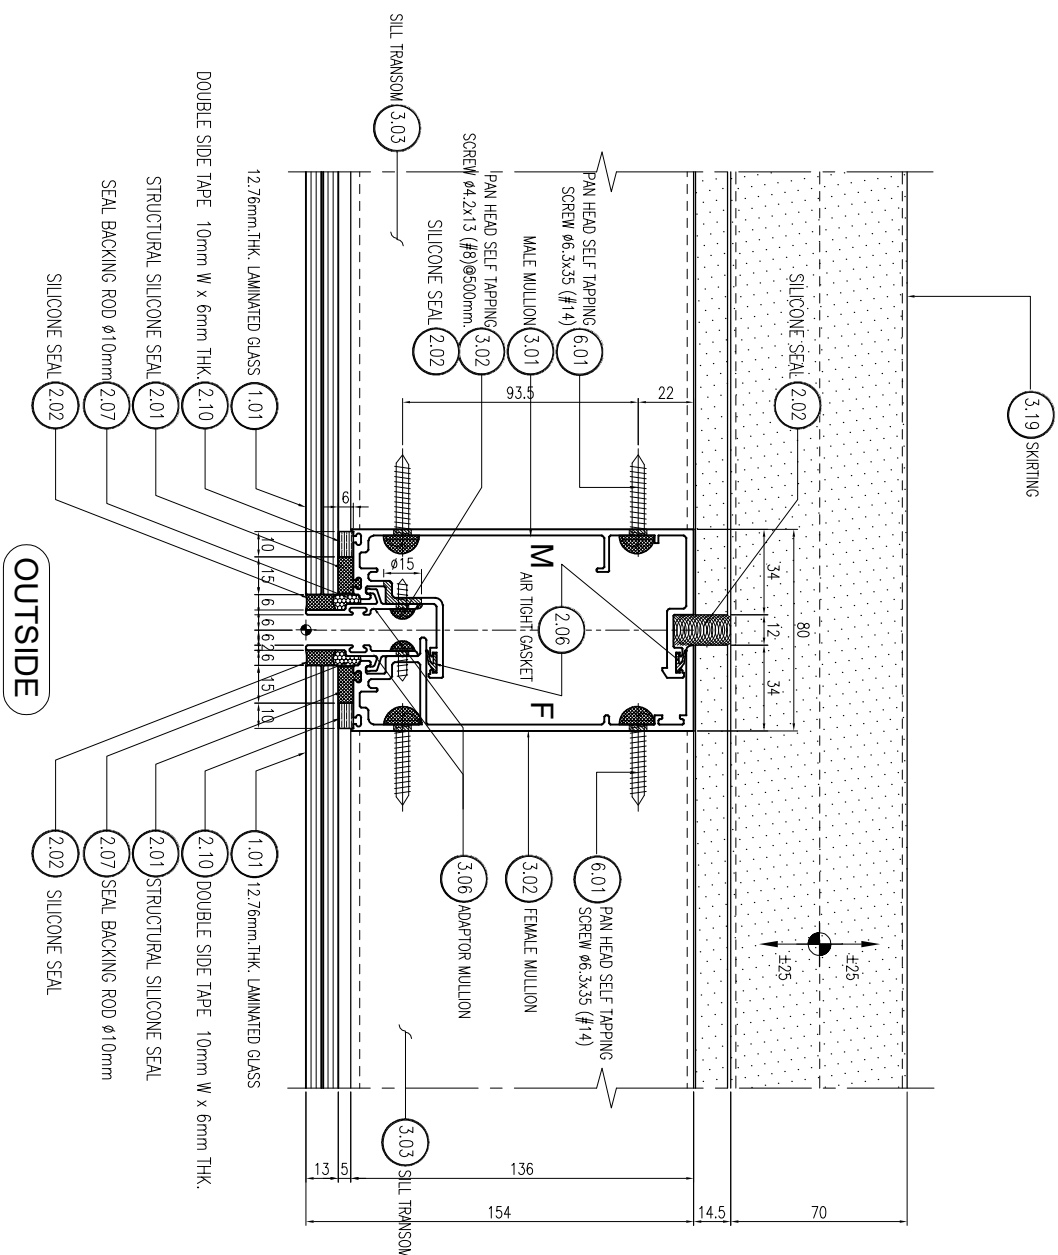

01 TYPICAL HORIZONTAL  
- SECTION DETAIL

| REVISION |             |      |
|----------|-------------|------|
| NO.      | DESCRIPTION | DATE |
| 1        |             |      |
| 2        |             |      |
| 3        |             |      |
| 4        |             |      |
| 5        |             |      |
| 6        |             |      |
| 7        |             |      |

PROJECT



**LUMBINI  
TOWER**  
VISHAVADI-CHATUSHAK

PROJECT NO: 1802 LPark-VC

## AS-BUILT DRAWING

DRAWING TITLE :

TYPICAL HORIZONTAL SECTION DETAIL  
@EDGE COLUMN & VISION AREA

DRAWN : UDOMSAK.I


|           |         |
|-----------|---------|
| CHECKED : | SANGUAN |
|-----------|---------|

|                  |                 |             |
|------------------|-----------------|-------------|
| <b>SHEET NO.</b> | <b>DWG. NO.</b> | <b>Rev.</b> |
|------------------|-----------------|-------------|

TD.H01

These drawings are the property of P. A. Design Co., Ltd.  
and not to be used or reproduced without  
specific permission.

INSIDE

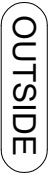

01 - TYPICAL HORIZONTAL SECTION DETAIL

| REVISION |             |      |
|----------|-------------|------|
| NO.      | DESCRIPTION | DATE |
| 1        |             |      |
| 2        |             |      |
| 3        |             |      |
| 4        |             |      |
| 5        |             |      |
| 6        |             |      |
| 7        |             |      |

PROJECT



**LUMBIN  
TOWER**  
VIBHAVADI-CHATUSHAK

PROJECT NO: 1802 LPark-VC

## AS-BUILT DRAWING

DRAFTING TITLE

TYPICAL HORIZONTAL SECTION DETAIL  
@EDGE COLUMN & DEAD LOAD BRACKET

DRAWN : UDOMSAK.I

|       |            |
|-------|------------|
| DATE: | 10/07/2562 |
|-------|------------|

| SHEET NO. | DWG. NO. | Rev. |
|-----------|----------|------|
|-----------|----------|------|

|  |        |   |
|--|--------|---|
|  | TD.H02 | - |
|--|--------|---|


สัญลักษณ์วัสดุทดแทน

วัสดุพื้น

- F1 พื้นกระเบื้องแกรนิตอปท. 12 x12" วัสดุทดแทน: PVC Z
- F2 พื้นกระเบื้องแกรนิตอปท. 12 x 12" วัสดุทดแทน: วัสดุทดแทน: PVC Z
- F3 พื้นกระเบื้องแกรนิตอปท. 12 x12" (พื้นกระเบื้องไม้)
- F3A พื้นกระเบื้องแกรนิตอปท. 12 x12" (พื้นกระเบื้องไม้)
- F4 พื้นกระเบื้องแกรนิตอปท. 12 x12"
- F4A พื้นกระเบื้องแกรนิตอปท. 12 x12" (พื้นกระเบื้องไม้)
- F4B พื้นกระเบื้องแกรนิตอปท. 12 x12" (พื้นกระเบื้องไม้)
- F4C พื้นกระเบื้องแกรนิตอปท. 12 x12" (พื้นกระเบื้องไม้)
- F5 พื้นกระเบื้องไม้ 12x12" วัสดุทดแทน: PVC Z

CURTAIN WALL & FACADE CONTRACTOR:



418 RAMA 3 ROAD, CHONGKONGSEE, YANNAWA, BANGKOK 10120, THAILAND  
TEL. (254-029) 7-8 FAX. (662) 284-1714

| NO. | DESCRIPTION | DATE |
|-----|-------------|------|
| 1   |             |      |
| 2   |             |      |
| 3   |             |      |
| 4   |             |      |
| 5   |             |      |
| 6   |             |      |
| 7   |             |      |

PROJECT :



LUMPINI  
TOWER  
VIBHAVADI-SHATUSAK

PROJECT NO. : 1802 L.ParkVC

AS-BUILT DRAWING

DRAWING TITLE :

TYPICAL HORIZONTAL SECTION DETAIL  
SPANDAL AREA

|           |               |
|-----------|---------------|
| DRAWN :   | UDOMSAK P     |
| CHECKED : | SANGUAN       |
| DATE :    | 10/07/2562    |
| SHEET NO. | DWG. NO. Rsk. |
| TD.H03    | -             |




[illegible]

| REVISION |             |      |
|----------|-------------|------|
| NO.      | DESCRIPTION | DATE |
| 1        |             |      |
| 2        |             |      |
| 3        |             |      |
| 4        |             |      |
| 5        |             |      |
| 6        |             |      |
| 7        |             |      |

PROJECT

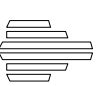

**LUMPINI  
TOWER  
VIBHAVADI-SHATUSAK**

PROJECT NO: 1802 LPark-VC


## AS-BUILT DRAWING

DRAWING TITLE :

TYPICAL HORIZONTAL SECTION DETAIL  
@ ACP COLUMN AREA

|           |            |      |  |
|-----------|------------|------|--|
| DRAWN :   | UDOMSAK,P  |      |  |
| CHECKED : | SANGUAN    |      |  |
| DATE :    | 10/07/2562 |      |  |
| SHEET NO. | DWG. NO.   | REV. |  |
|           | TD.H04     | -    |  |

These drawings are the property of P. A. Design Co., Ltd.  
and not to be used or reproduced without  
specific permission.

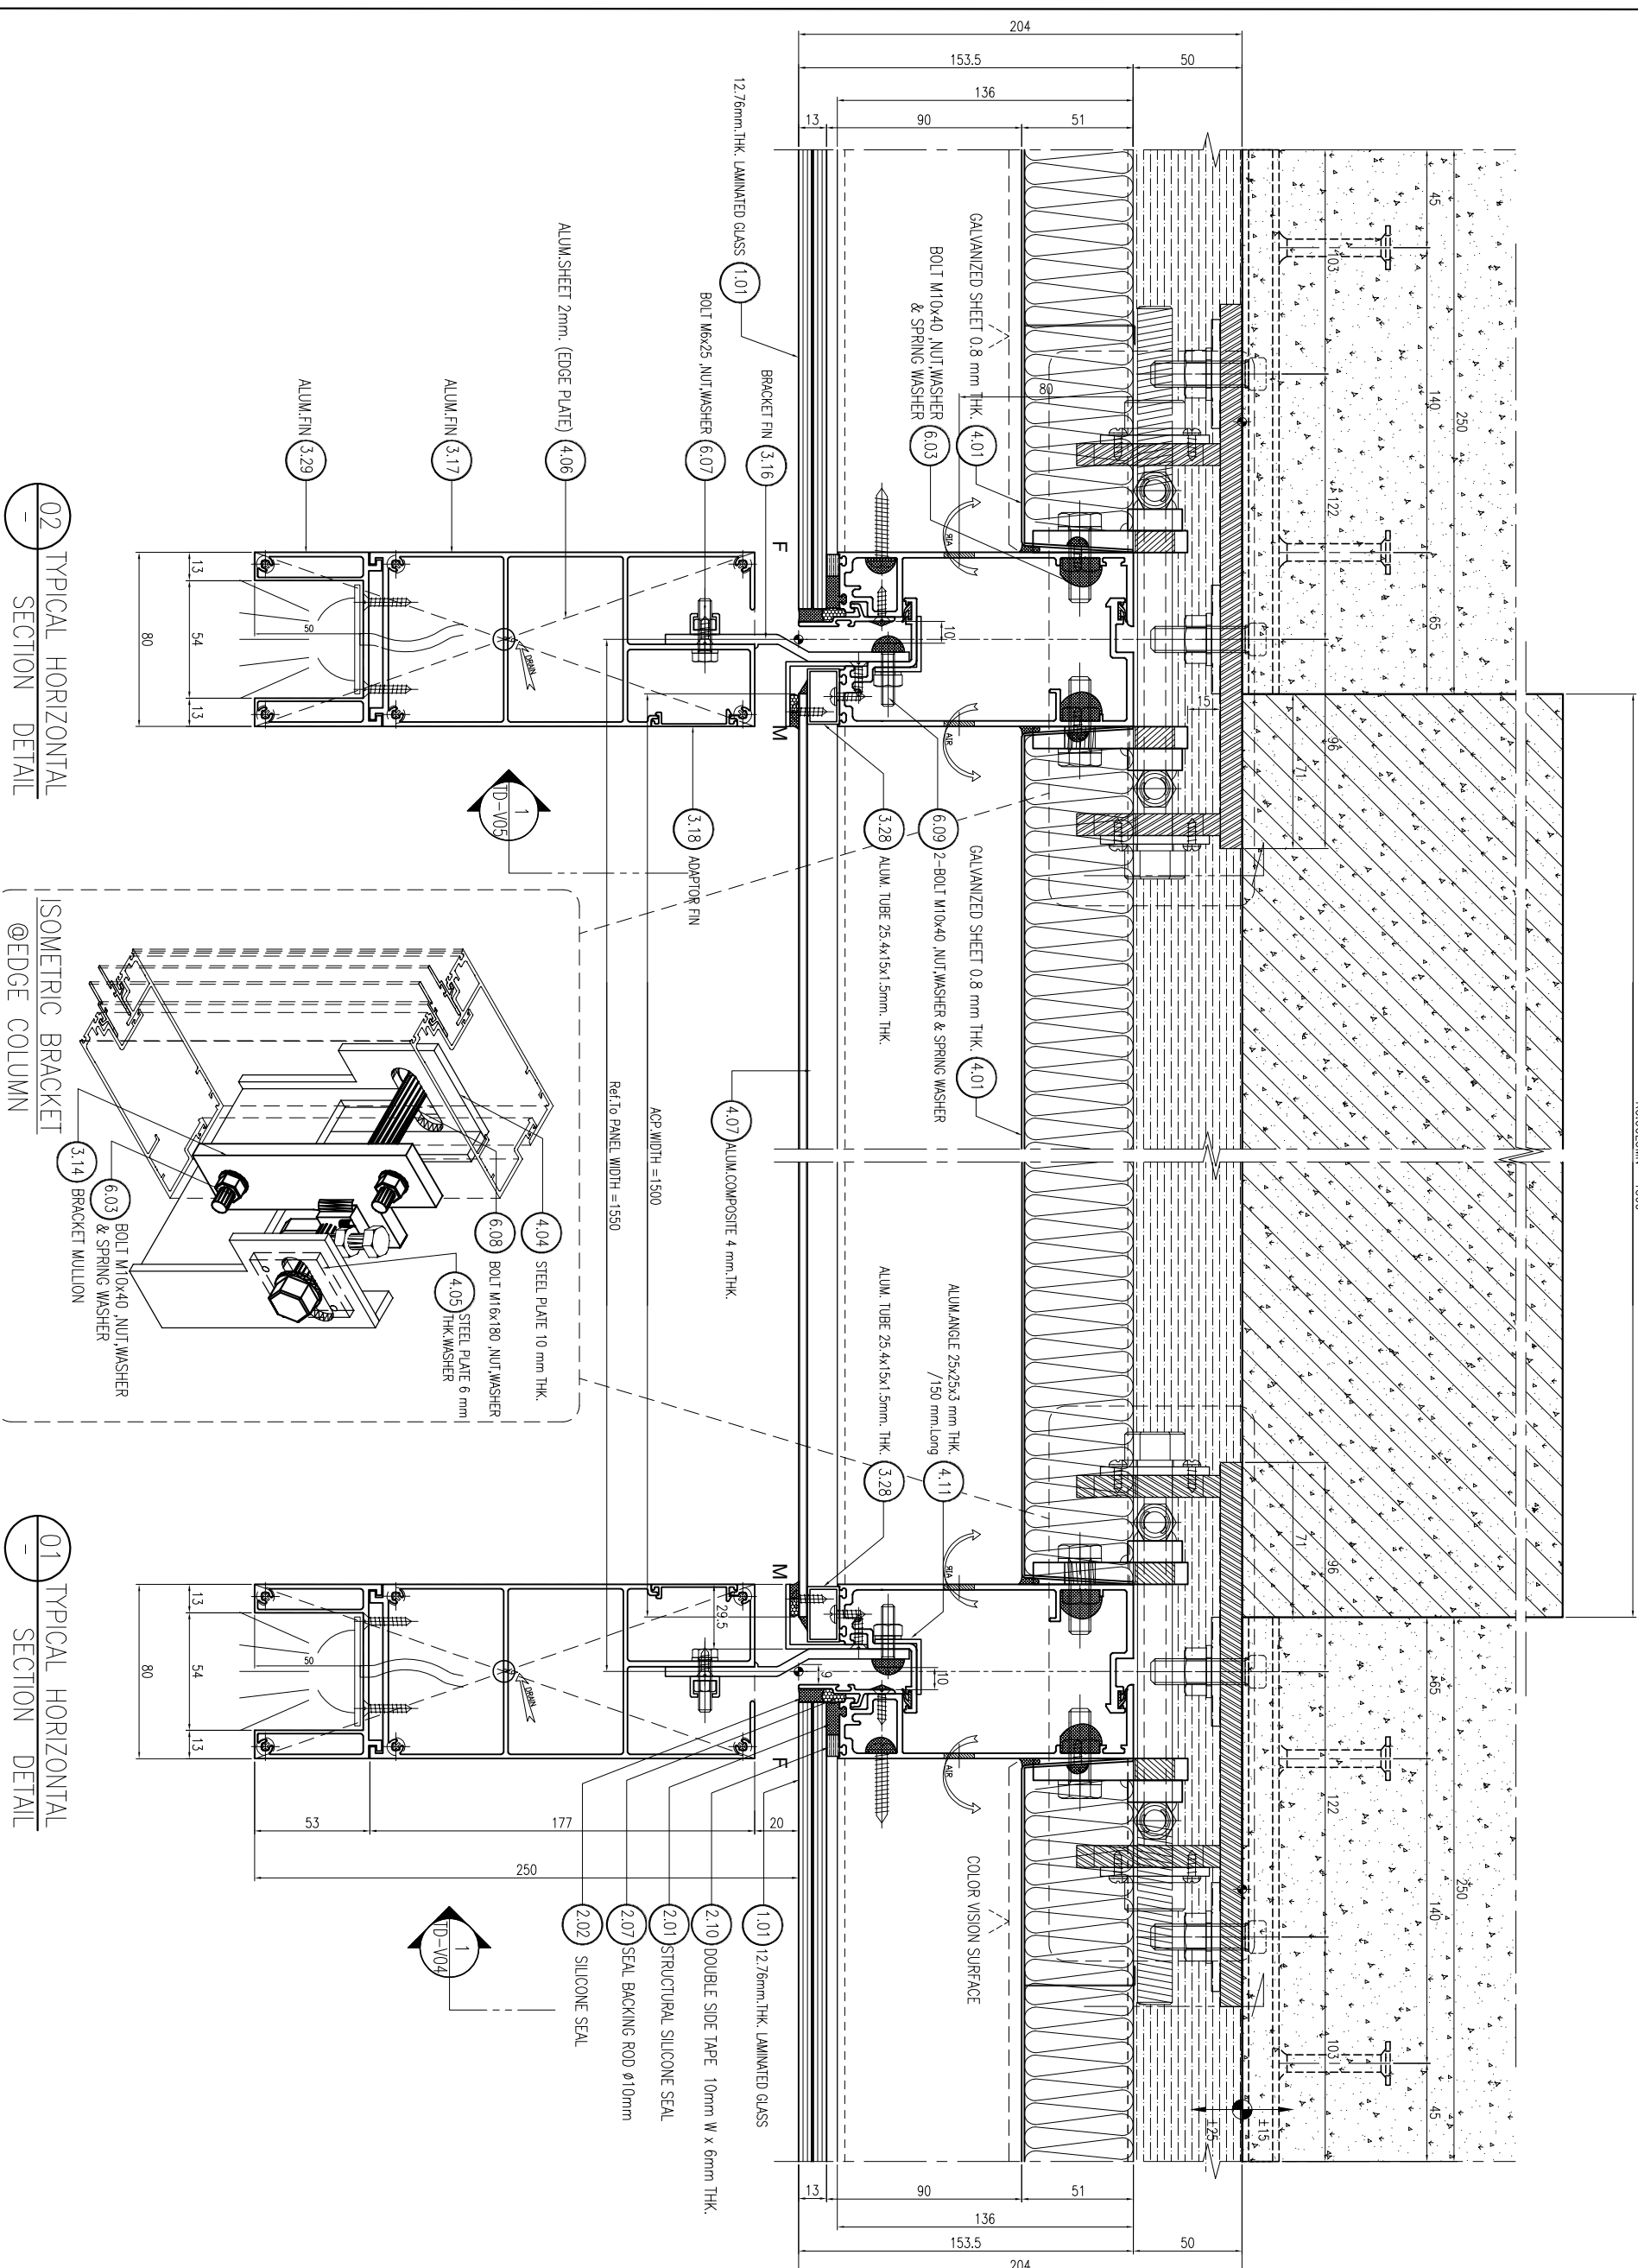

02 TYPICAL HORIZONTAL  
SECTION DETAIL

01 TYPICAL HORIZONTAL  
- SECTION DETAIL


สัญลักษณ์วัสดุอุปกรณ์

วัสดุอุปกรณ์

- F1 กระจกใสหนา 12 มม. กระจกใสหนา PVC 2"
- F2 กระจกใสหนา 12 มม. กระจกใสหนา 12 x 12 มม. กระจกใสหนา



418 RAMA 3 ROAD, CHONGKONGSEE YANNAWA, BANGKOK 10120, THAILAND  
TEL: 254-0291 - 8 FAX: (662) 284-1744

| REVISION |             |
|----------|-------------|
| NO.      | DESCRIPTION |

|   |  |
|---|--|
| 1 |  |
| 2 |  |
| 3 |  |
| 4 |  |
| 5 |  |
| 6 |  |
| 7 |  |

PROJECT :

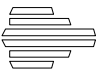

LUMPINI  
TOWER  
VIBHAVADI-SATHUSAK

PROJECT NO. : 1802 L.Park-VG

AS-BUILT DRAWING


DRAWING TITLE :

TYPICAL HORIZONTAL SECTION DETAIL  
@ ACP COLUMN AREA

|           |               |
|-----------|---------------|
| DRAWN :   | UDOMSAK P     |
| CHECKED : | SANGUAN       |
| DATE :    | 10/07/2562    |
| SHEET NO. | DWG. NO. Rsk. |
|           | TD.H05 -      |

These drawings are the property of P.A. Design Co., Ltd. and not to be used or reproduced without specific permission.

๑๗๗๕ A

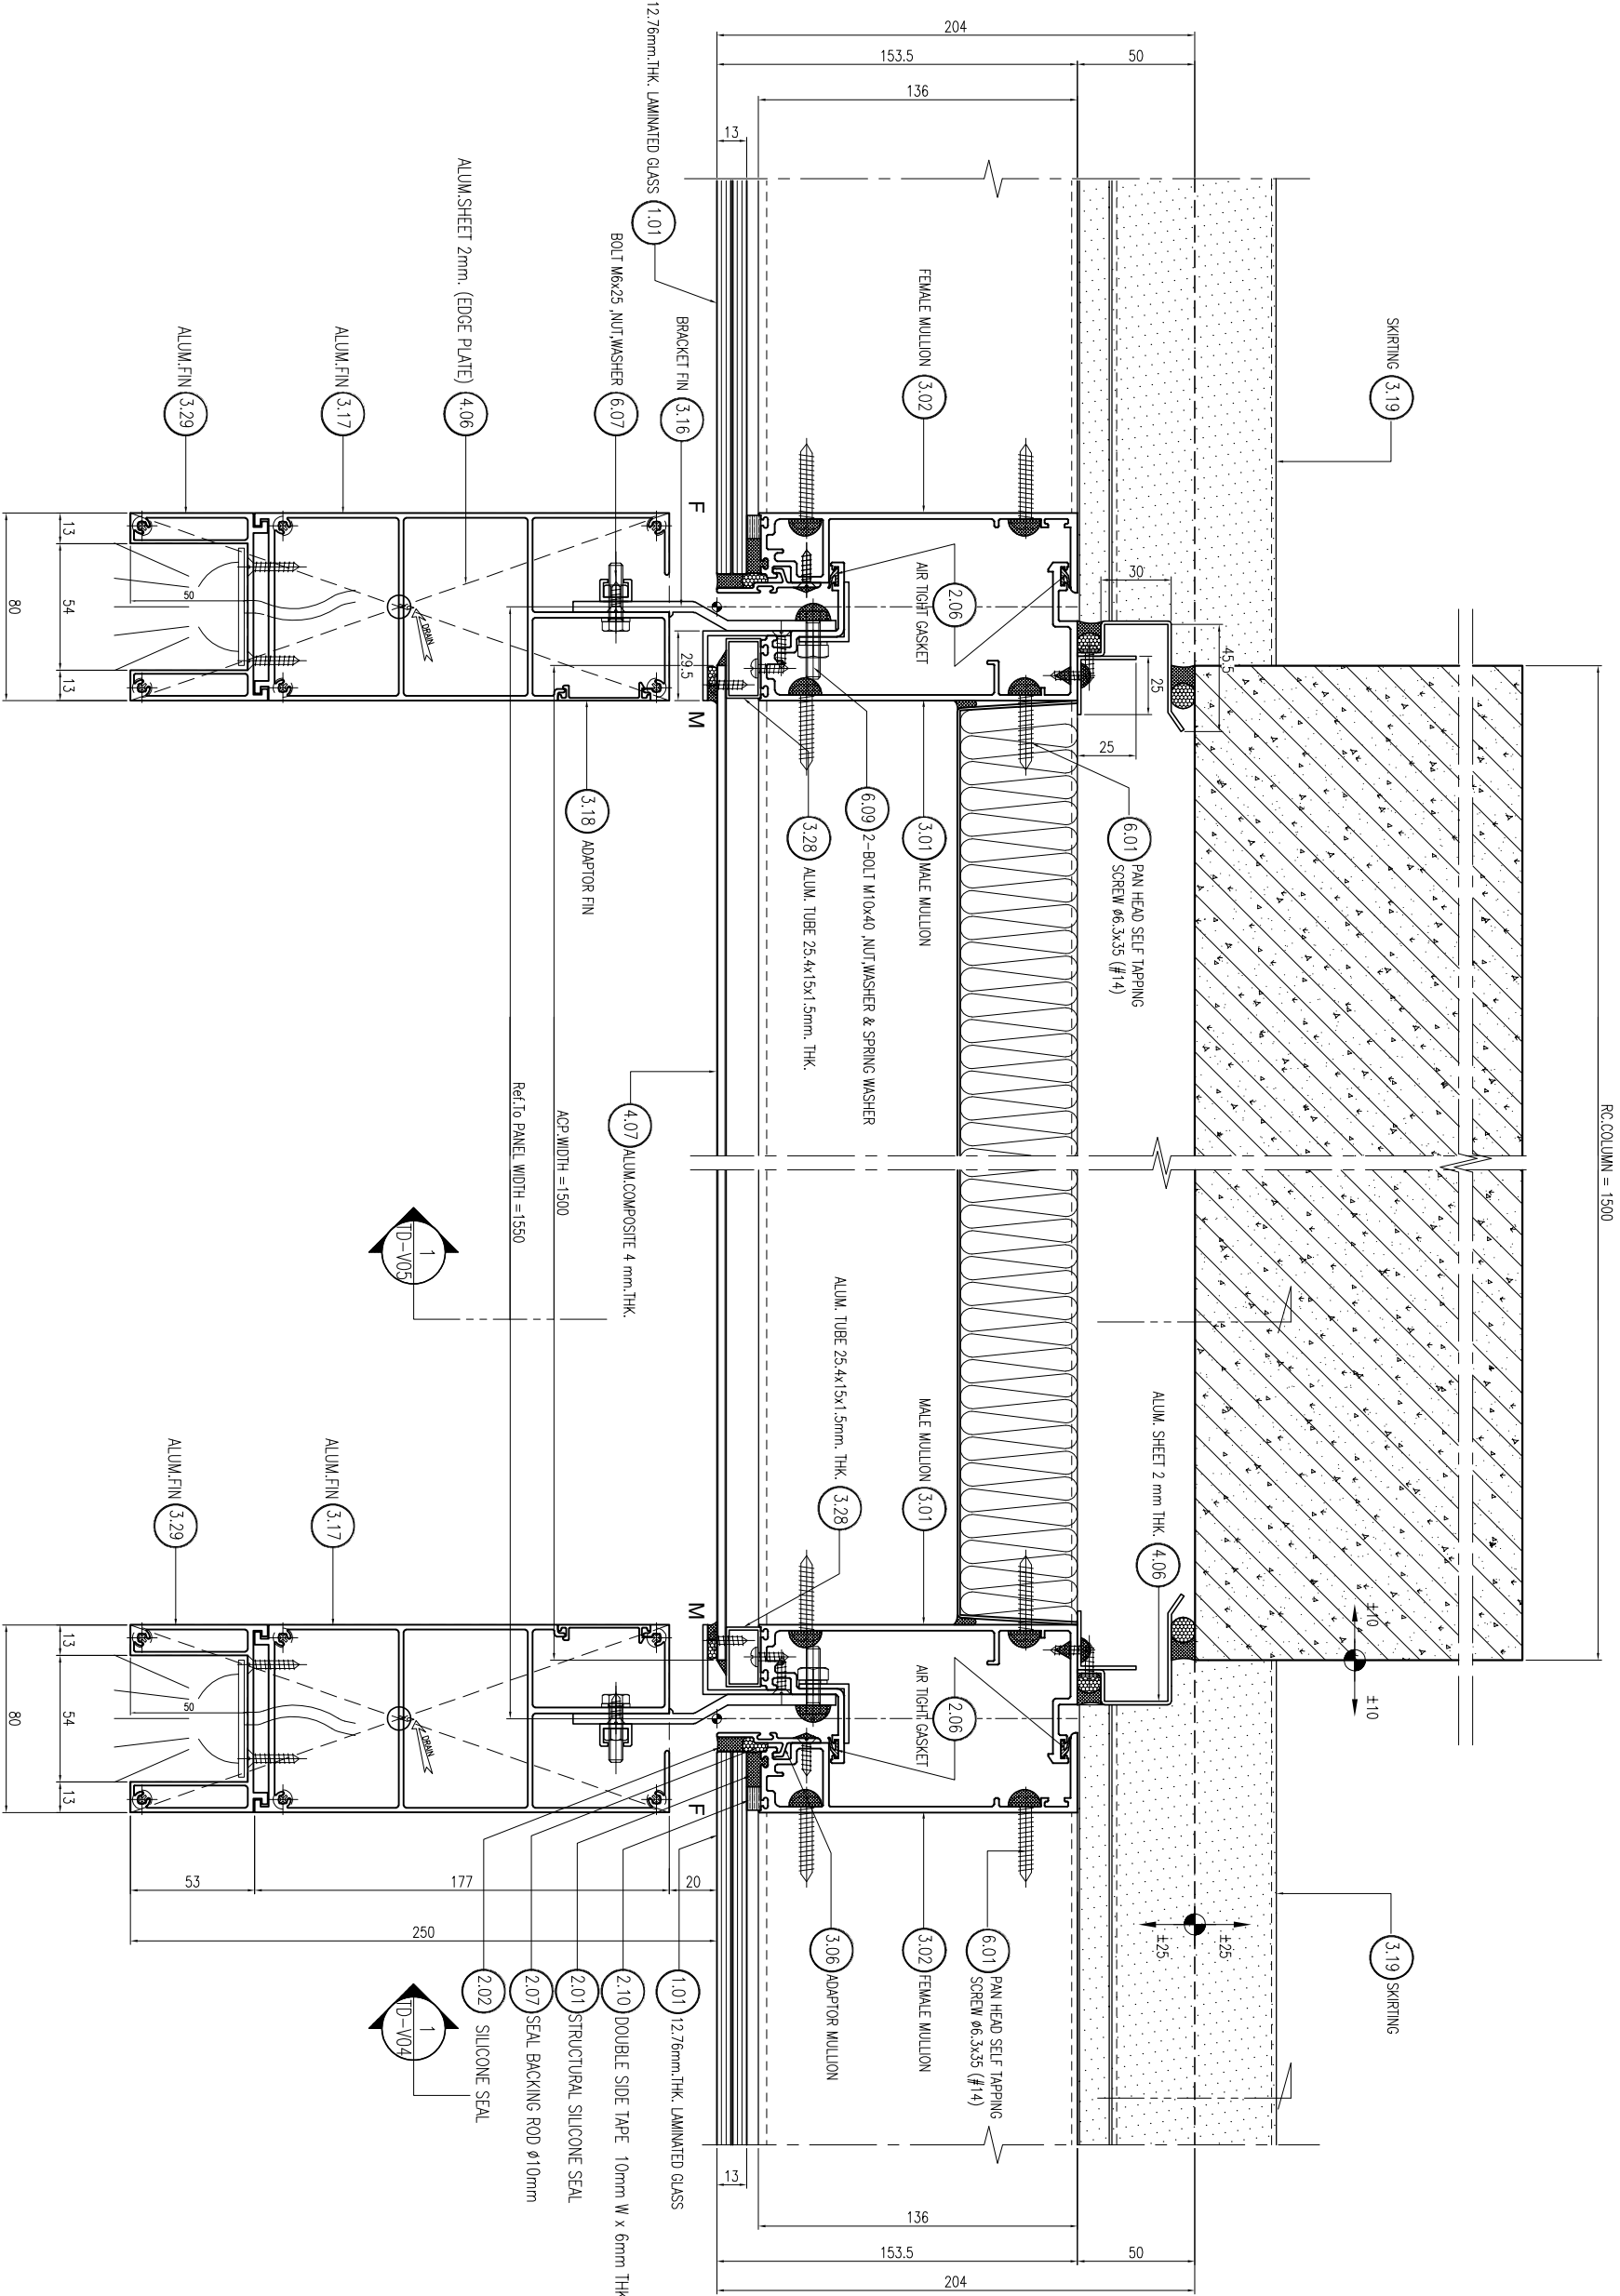

02 TYPICAL HORIZONTAL SECTION DETAIL

01 TYPICAL HORIZONTAL SECTION DETAIL






| REVISION |             |      |
|----------|-------------|------|
| NO.      | DESCRIPTION | DATE |
| 1        |             |      |
| 2        |             |      |
| 3        |             |      |
| 4        |             |      |
| 5        |             |      |
| 6        |             |      |
| 7        |             |      |



1802 LPark-VC

## AS-BUILT DRAWING

DRAWING TITLE :

TYPICAL HORIZONTAL SECTION @ CORNER 137' DETAIL

|           |            |
|-----------|------------|
| DRAWN:    | UDOMSAK,P  |
| CHECKED:  | SANGUAN    |
| DATE:     | 10/07/2562 |
| SHEET NO. | DWG. NO.   |
|           | Rev.       |
| TD.H07 -  |            |

These drawings are the property of P. A. Design Co., Ltd.  
and not to be used or reproduced without  
specific permission.



CURTAIN WALL &amp; FACADE CONTRACTOR



41/8 RAMA 3 ROAD, CHONG-NONSEE, YANNAWA, BANGKOK 10120, THAILAND  
TEL: 294-6291 - 8 FAX: (662) 294-1744

| REVISION |             |      |
|----------|-------------|------|
| NO.      | DESCRIPTION | DATE |
| 1        |             |      |
| 2        |             |      |
| 3        |             |      |
| 4        |             |      |
| 5        |             |      |
| 6        |             |      |
| 7        |             |      |

PROJECT

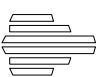

**LUMBINI  
TOWER**  
VISHAVADI-CHATUSHAK

PROJECT NO: 1802 LPark-VC


## AS-BUILT DRAWING

DRAWING TITLE :


© CORNER 167

|           |            |     |  |
|-----------|------------|-----|--|
| DRAWN :   | UDOMSAK P  |     |  |
| CHECKED : | SANGUAN    |     |  |
| DATE :    | 10/07/2562 |     |  |
| SHEET NO. | DWG. NO.   | Rev |  |
|           | TD.H08 -   |     |  |

These drawings are the property of P. A. Design Co., Ltd.  
and not to be used or reproduced without  
specific permission.

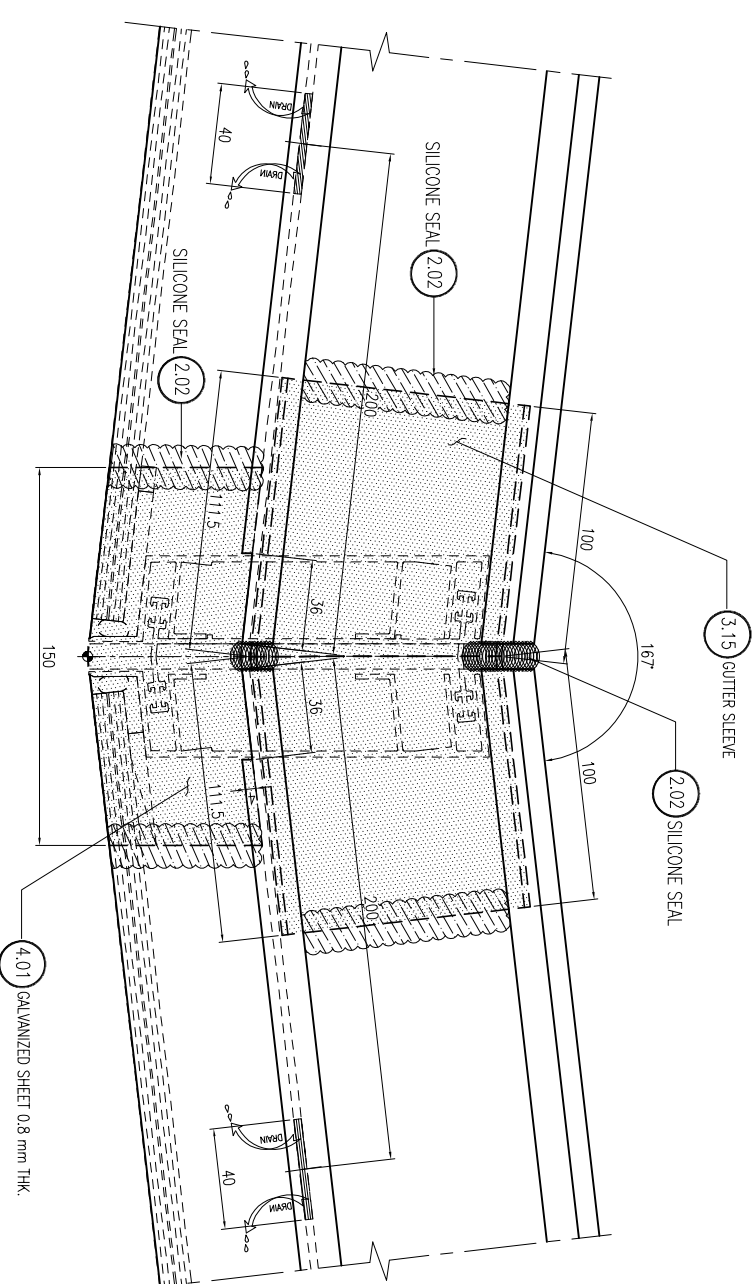

02 - TYPICAL HORIZONTAL SECTION DETAIL

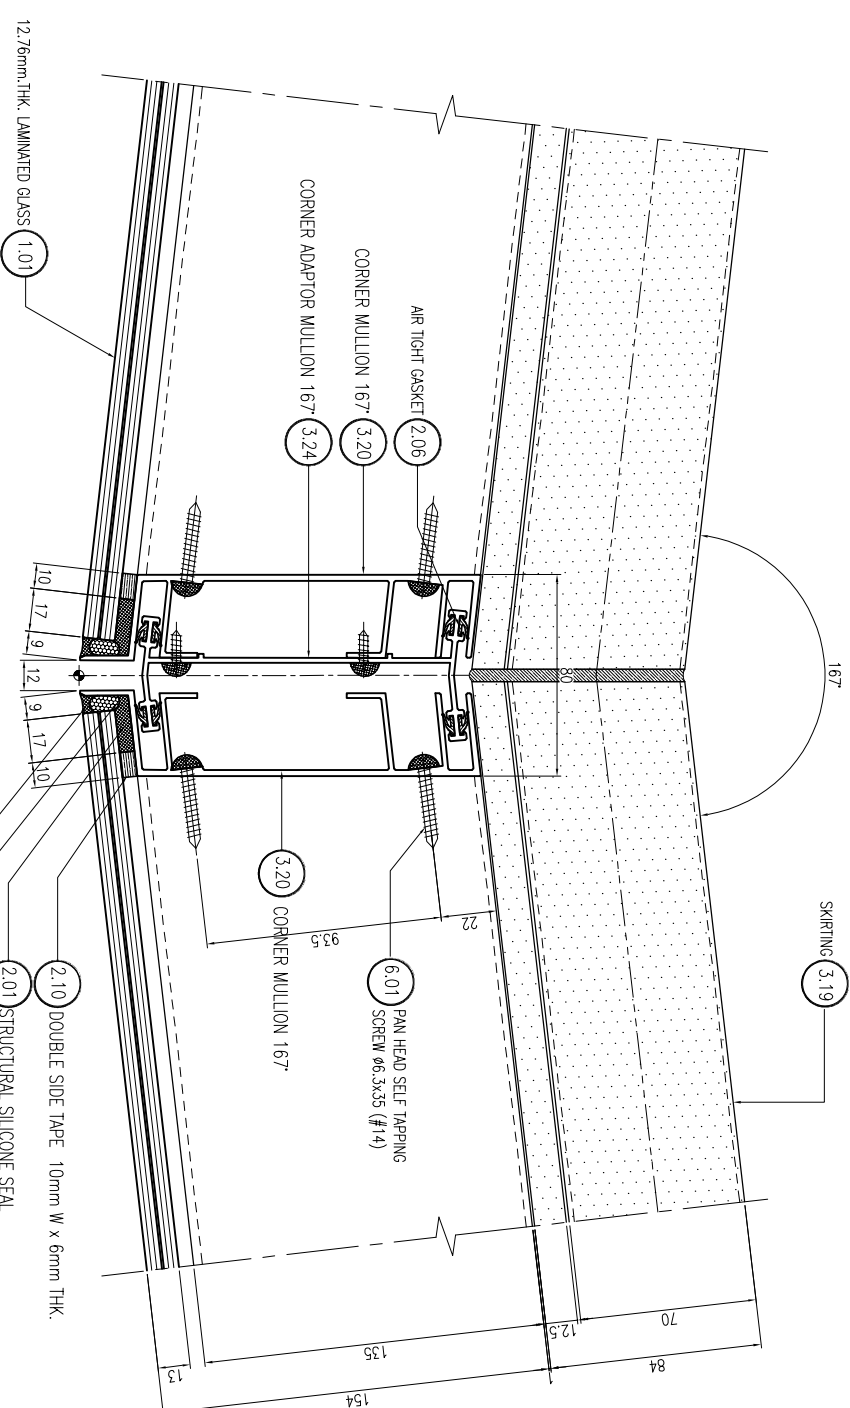

01 - TYPICAL HORIZONTAL SECTION DETAIL



สัญลักษณ์และรายการวัสดุ

วัสดุทั่วไป


CURTAIN WALL & FACADE CONTRACTOR:

KYS

ISO 9002

KIM YOO SENG

418 RAMA 3 ROAD CHONGKONGSEI YANAWA BANGKOK 10120 THAILAND

TEL. (662) 281-1744 FAX. (662) 281-1744

| REVISION |             |
|----------|-------------|
| NO.      | DESCRIPTION |
| 1        |             |
| 2        |             |
| 3        |             |
| 4        |             |
| 5        |             |
| 6        |             |
| 7        |             |

PROJECT :



LUMPINI  
TOWER  
VIBHAVADI-SATHUKHAK

PROJECT NO. : 1802 L.Park VC

AS-BUILT DRAWING


DRAWING TITLE :

TYPICAL HORIZONTAL SECTION DETAIL  
@ CORNER 148°


|           |               |
|-----------|---------------|
| DRAWN :   | UDOMSAK P     |
| CHECKED : | SANGUAN       |
| DATE :    | 10/07/2562    |
| SHEET NO. | DWG. NO. Rev. |
| TD.H09    | -             |

These drawings are the property of P.A. Design Co., Ltd. and not to be used or reproduced without specific permission.

๑๓๓๓ A

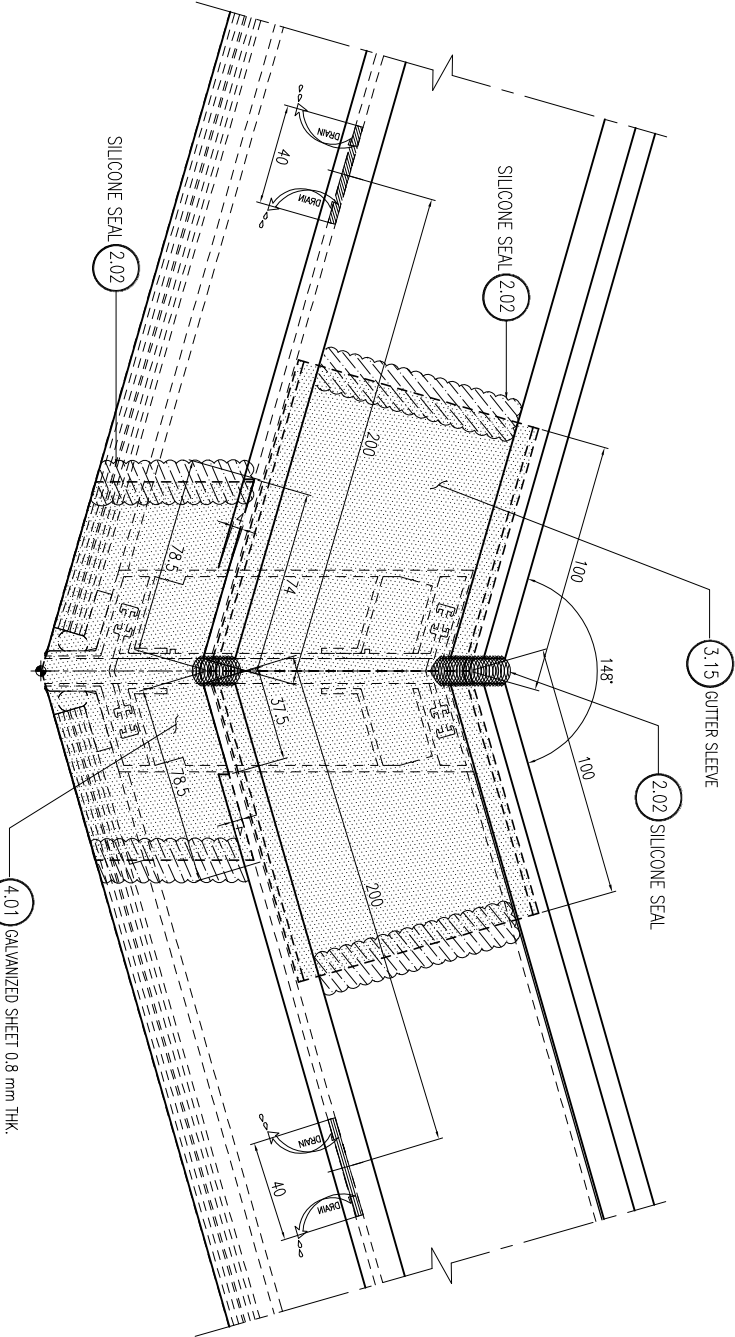

02 TYPICAL HORIZONTAL SECTION DETAIL

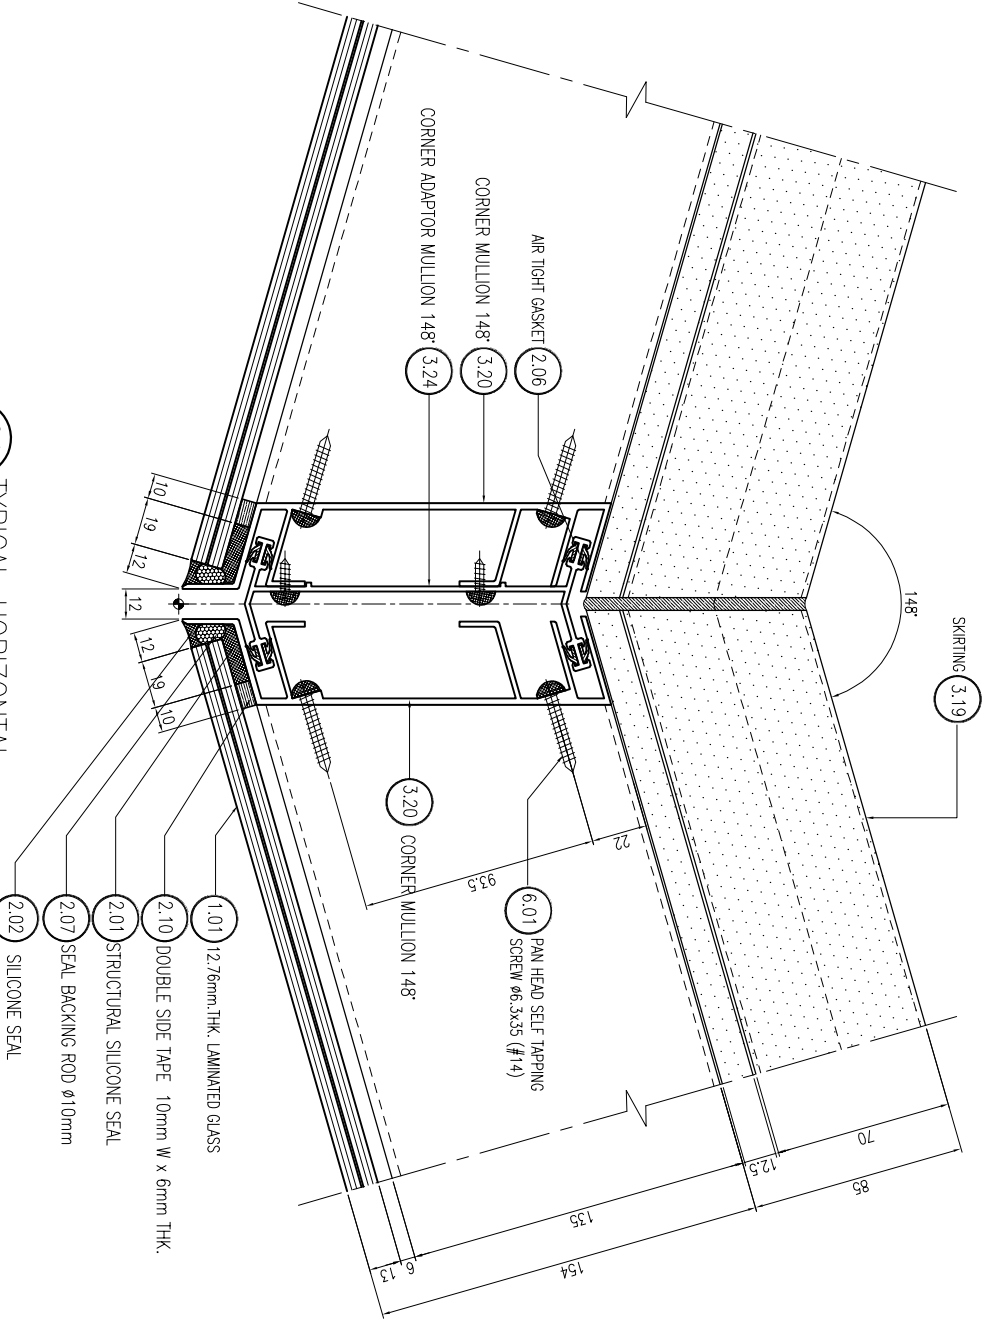

01 TYPICAL HORIZONTAL SECTION DETAIL

[illegible]

- [illegible]

CURTAIN WALL &amp; FACADE CONTRACTOR



41/8 RAJMA 3 ROAD, CHONG-NONSSEE, YANNAWA, BANGKOK 10120, THAILAND  
TEL: 294-6291 - 8 FAX: (662) 294-1744

| REVISION |             |      |
|----------|-------------|------|
| NO.      | DESCRIPTION | DATE |
| 1        |             |      |
| 2        |             |      |
| 3        |             |      |
| 4        |             |      |
| 5        |             |      |
| 6        |             |      |
| 7        |             |      |

PROJECT



**LUMBINI  
TOWER**  
VISHAVADI-CHATUSHAK

PROJECT NO: 1802 LPark-VC


## AS-BUILT DRAWING

DRAWING TITLE :


© CORNER 161\*

|           |            |     |  |
|-----------|------------|-----|--|
| DRAWN :   | UDOMSAK P  |     |  |
| CHECKED : | SANGUAN    |     |  |
| DATE :    | 10/07/2562 |     |  |
| SHEET NO. | DWG. NO.   | Rev |  |
|           | TD.H10 -   |     |  |

These drawings are the property of P. A. Design Co., Ltd.  
and not to be used or reproduced without  
specific permission.

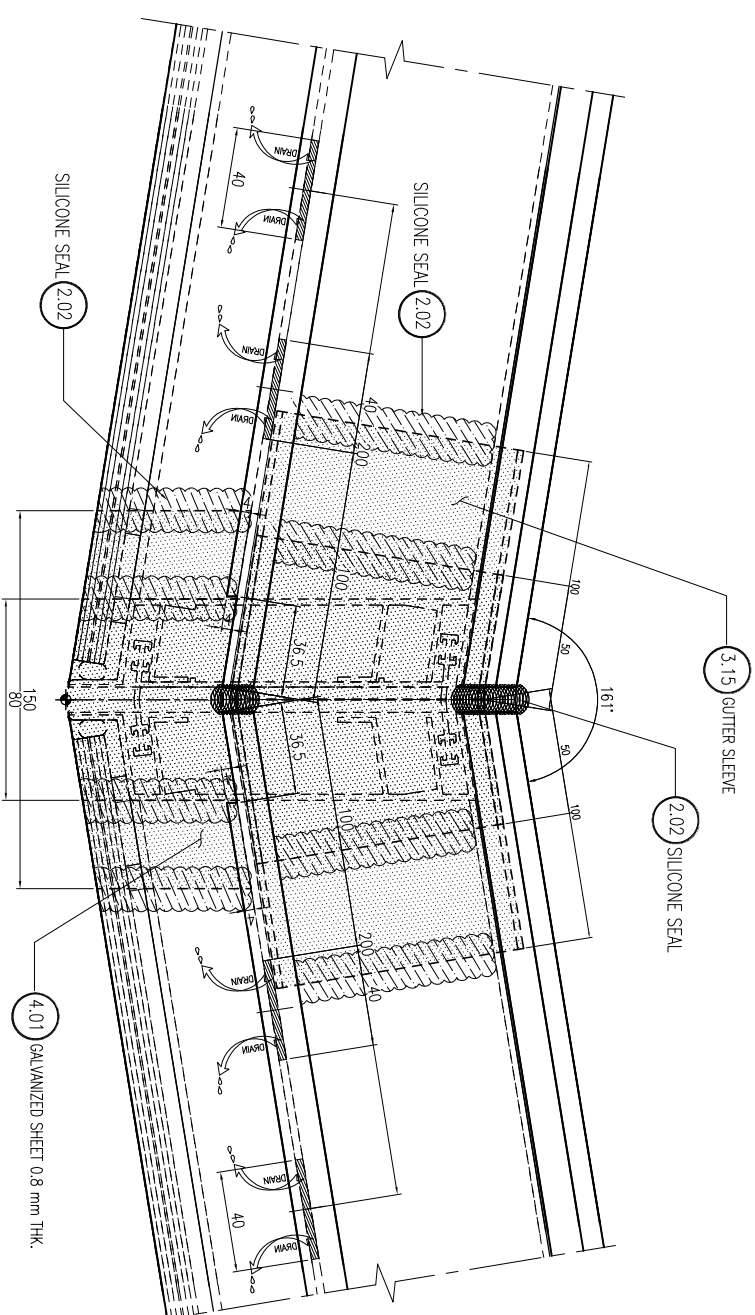

02 - TYPICAL HORIZONTAL SECTION DETAIL

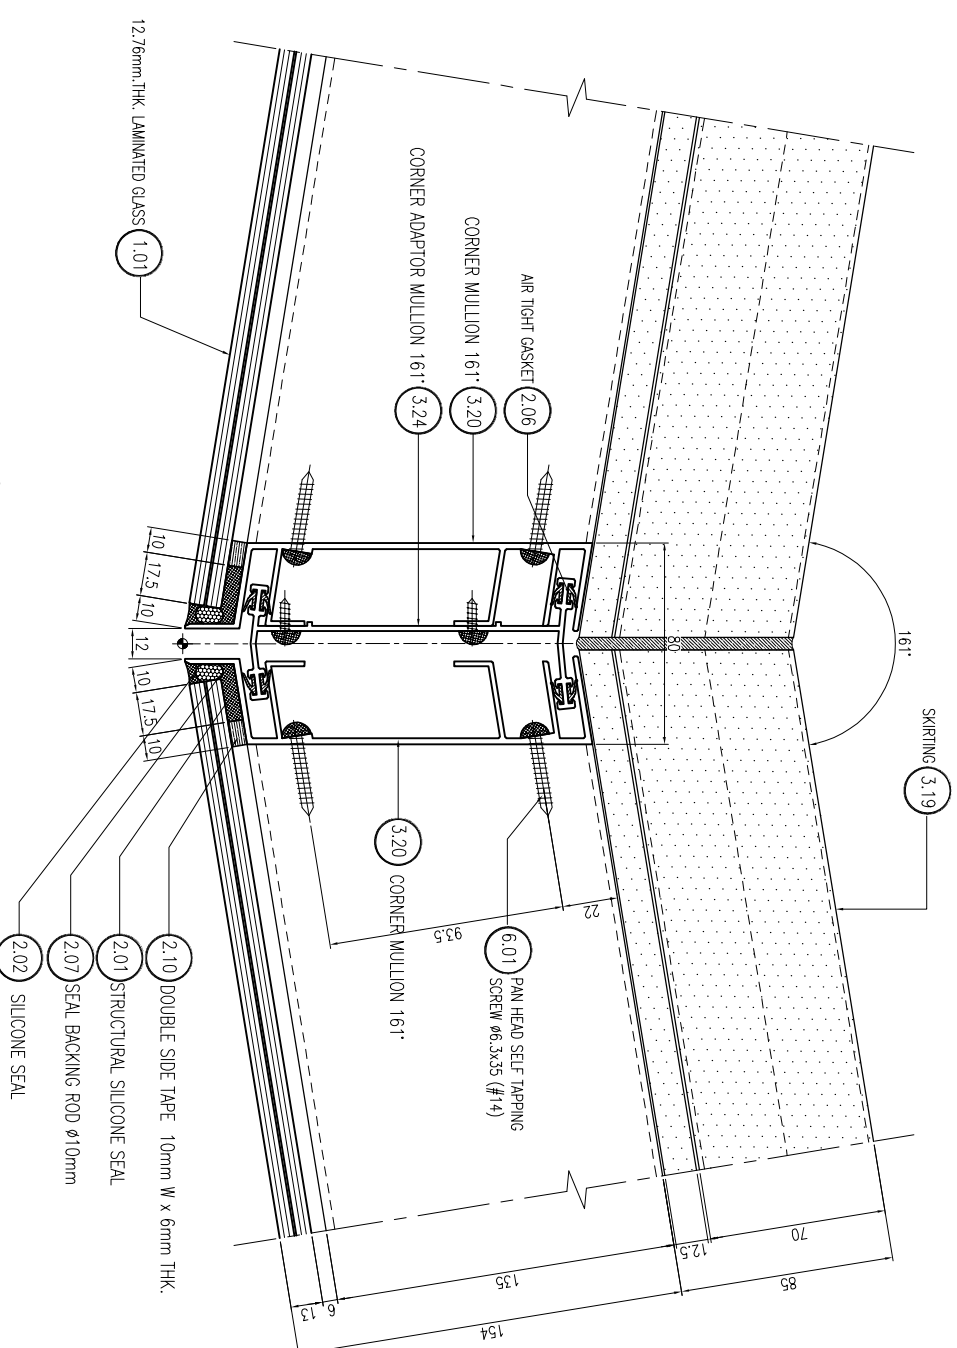

01  
-  
TYPICAL HORIZONTAL  
SECTION  
DETAIL

สัญลักษณ์วัสดุและสี

วัสดุสี



CURTAIN WALL & FACADE CONTRACTOR:



418 RAMA 3 ROAD CHONGKORSET YANNAWA BANGKOK 10120 THAILAND  
TEL: 254 4291 - 8 FAX: (662) 284 1714

| REVISION |             |
|----------|-------------|
| NO.      | DESCRIPTION |
| 1        |             |
| 2        |             |
| 3        |             |
| 4        |             |
| 5        |             |
| 6        |             |
| 7        |             |

PROJECT :

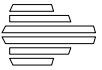

LUMPINI  
TOWER  
VIBHAVADI-SATHUSAK

PROJECT NO. : 1802 L.Park VC

AS-BUILT DRAWING


DRAWING TITLE :

TYPICAL HORIZONTAL SECTION DETAIL  
CORNER CONNECT TO ACP


|           |               |
|-----------|---------------|
| DRAWN :   | UDOMSAK P     |
| CHECKED : | SANGUAN       |
| DATE :    | 10/07/2562    |
| SHEET NO. | DWG. NO. Rev. |
| TD.H11    | -             |

These drawings are the property of P.A. Design Co., Ltd. and not to be used or reproduced without specific permission.

01A113 A

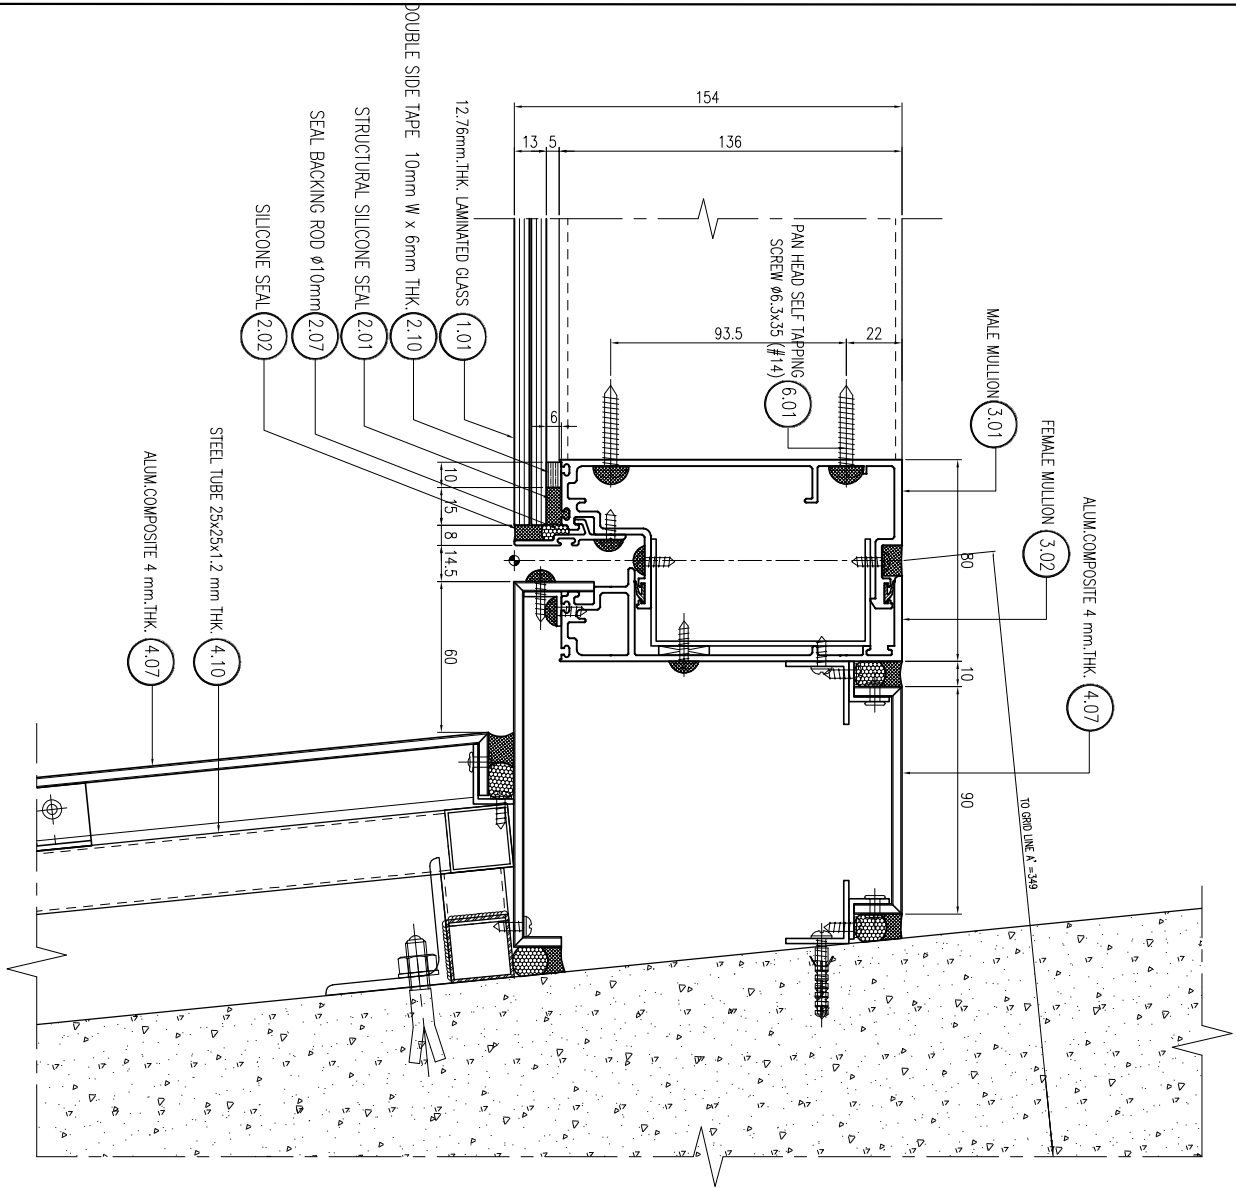

02 TYPICAL HORIZONTAL SECTION DETAIL

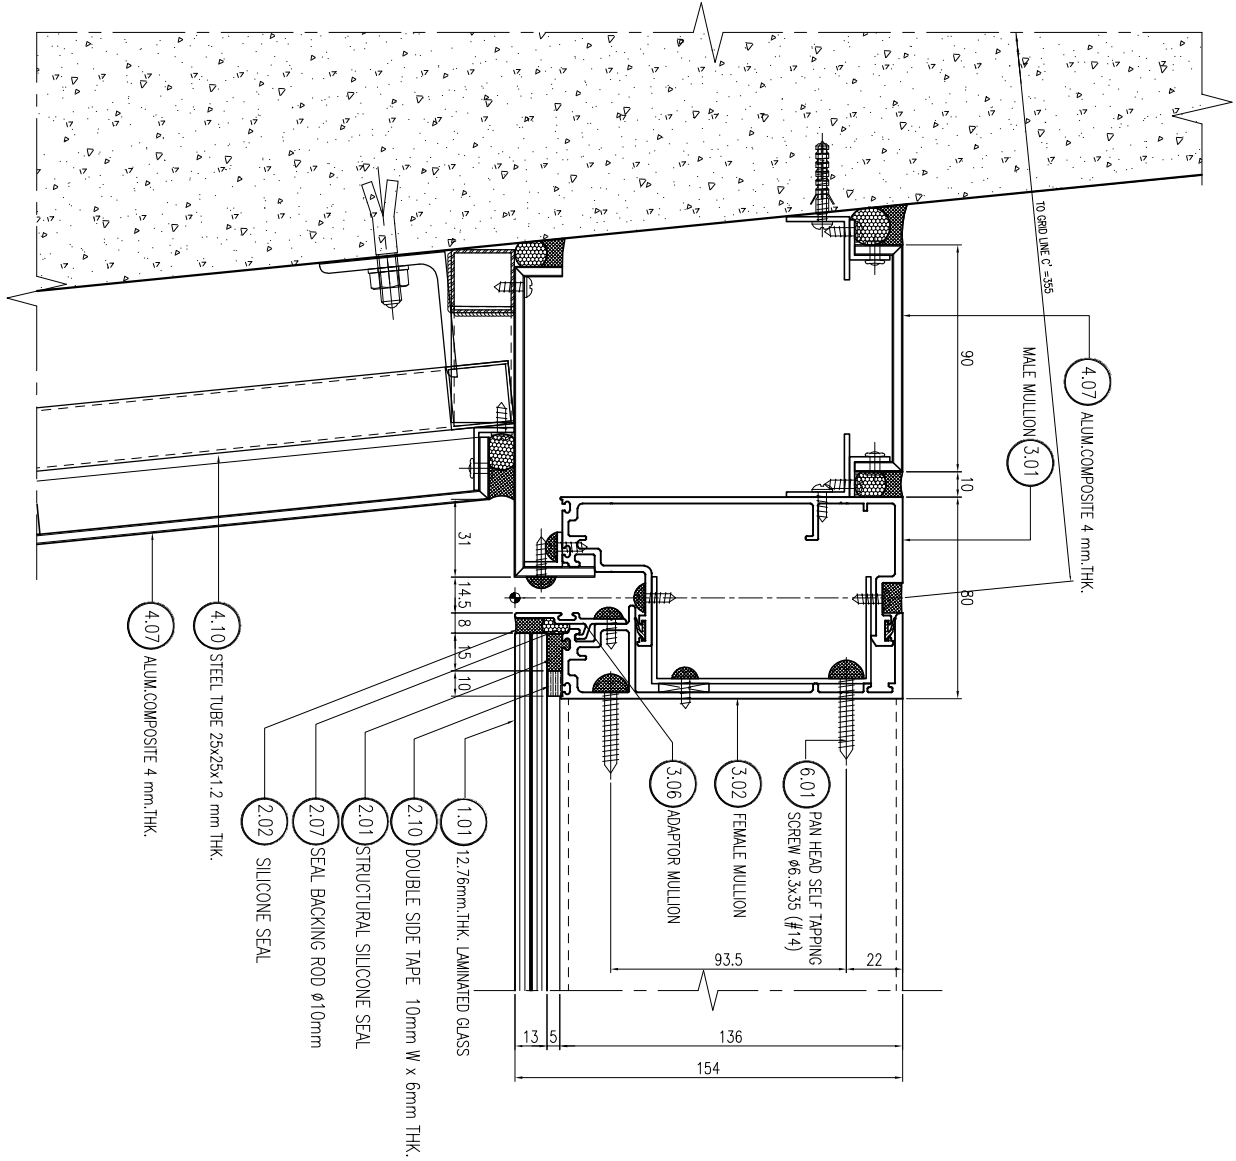


01 TYPICAL HORIZONTAL SECTION DETAIL







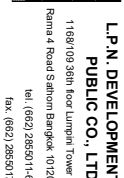

L.P.N. DEVELOPMENT  
PUBLIC CO., LTD.

Rama 4 Road Sathorn Bangkok 10120

tel. (662) 2855011-6

fax: (662) 285-5017

วัตถุประสงค์

F1 ปูกระเบื้องสีเทาบริเวณคาน 12 x 12" พื้นผิวมันเงา PCV2  
 F2 ปูกระเบื้องสีเทาบริเวณคาน 12 x 12" พื้นผิวมันเงา  
 ตกเทน้ำบริเวณหัวบันได  
 F3 ปูกระเบื้องสีเทาบริเวณคาน 12 x 12" (ตัวบันไดมันเงา)  
 F3A ปูกระเบื้องสีเทาบริเวณคาน 12 x 12" (ตัวบันไดมันเงา)  
 F4 ปูกระเบื้องสีเทาบริเวณคาน 12 x 12"  
 F4A ปูกระเบื้องสีเทาบริเวณคาน 12 x 12" (ตัวบันไดมันเงา)  
 F4B ปูกระเบื้องสีเทาบริเวณคาน 12 x 12" (ตัวบันไดมันเงา)  
 F4C ปูกระเบื้องสีเทาบริเวณคาน 12 x 12" (ตัวบันไดมันเงา)  
 F5 ปูกระเบื้องสีเทาปู พื้นผิวมันเงา PCV2

F6 พื้นทำผิวสีน้ำตาลธรรมชาติ  
F7 พื้นทำผิวสีน้ำตาลธรรมชาติ  
F8 พื้นทำผิวสีน้ำตาลธรรมชาติ  
F9 พื้นทำผิวสีน้ำตาลธรรมชาติ  
F9A พื้นทำผิวสีน้ำตาลธรรมชาติ EPOXY  
F10 พื้นทำผิวสีน้ำตาลธรรมชาติ INTERIOR (PA)  
F11 พื้นทำผิวสีน้ำตาลธรรมชาติ LANDSCAPE


P8 ผลิตวัสดุคุณภาพดี

CURTAIN WALL &amp; FACADE CONTRACTOR



41/8 RAMA 3 ROAD, CHONG-NONSEE, YANNAWA, BANGKOK 10120, THAILAND  
TEL: 294-6291 - 8 FAX: (062) 294-1744

TEL: 294-6291 - 8 FAX: (662) 294-174

| REVISION |             |      |
|----------|-------------|------|
| NO.      | DESCRIPTION | DATE |
| 1        |             |      |
| 2        |             |      |
| 3        |             |      |
| 4        |             |      |
| 5        |             |      |
| 6        |             |      |
| 7        |             |      |

PROJECT



**VIBHAVADI-SHATUSHAN**

PROJECT NO : 1802 LPark-VC

## AS-BUILT DRAWING

DRAWING TITLE :

TYPICAL HORIZONTAL SECTION DETAIL  
 © CORNER CONNECT TO ACP


|         |            |
|---------|------------|
| DRAWN : | UDOMSAK.F. |
|---------|------------|

|       |            |
|-------|------------|
| DATE: | 10/07/2562 |
|-------|------------|

|          |    |
|----------|----|
| DWG. NO. | Re |
| TD.H14   | -  |

These drawings are the property of P. A. Design Co., Ltd.  
and not to be used or reproduced without  
specific permission.

๒๑๓๗๘

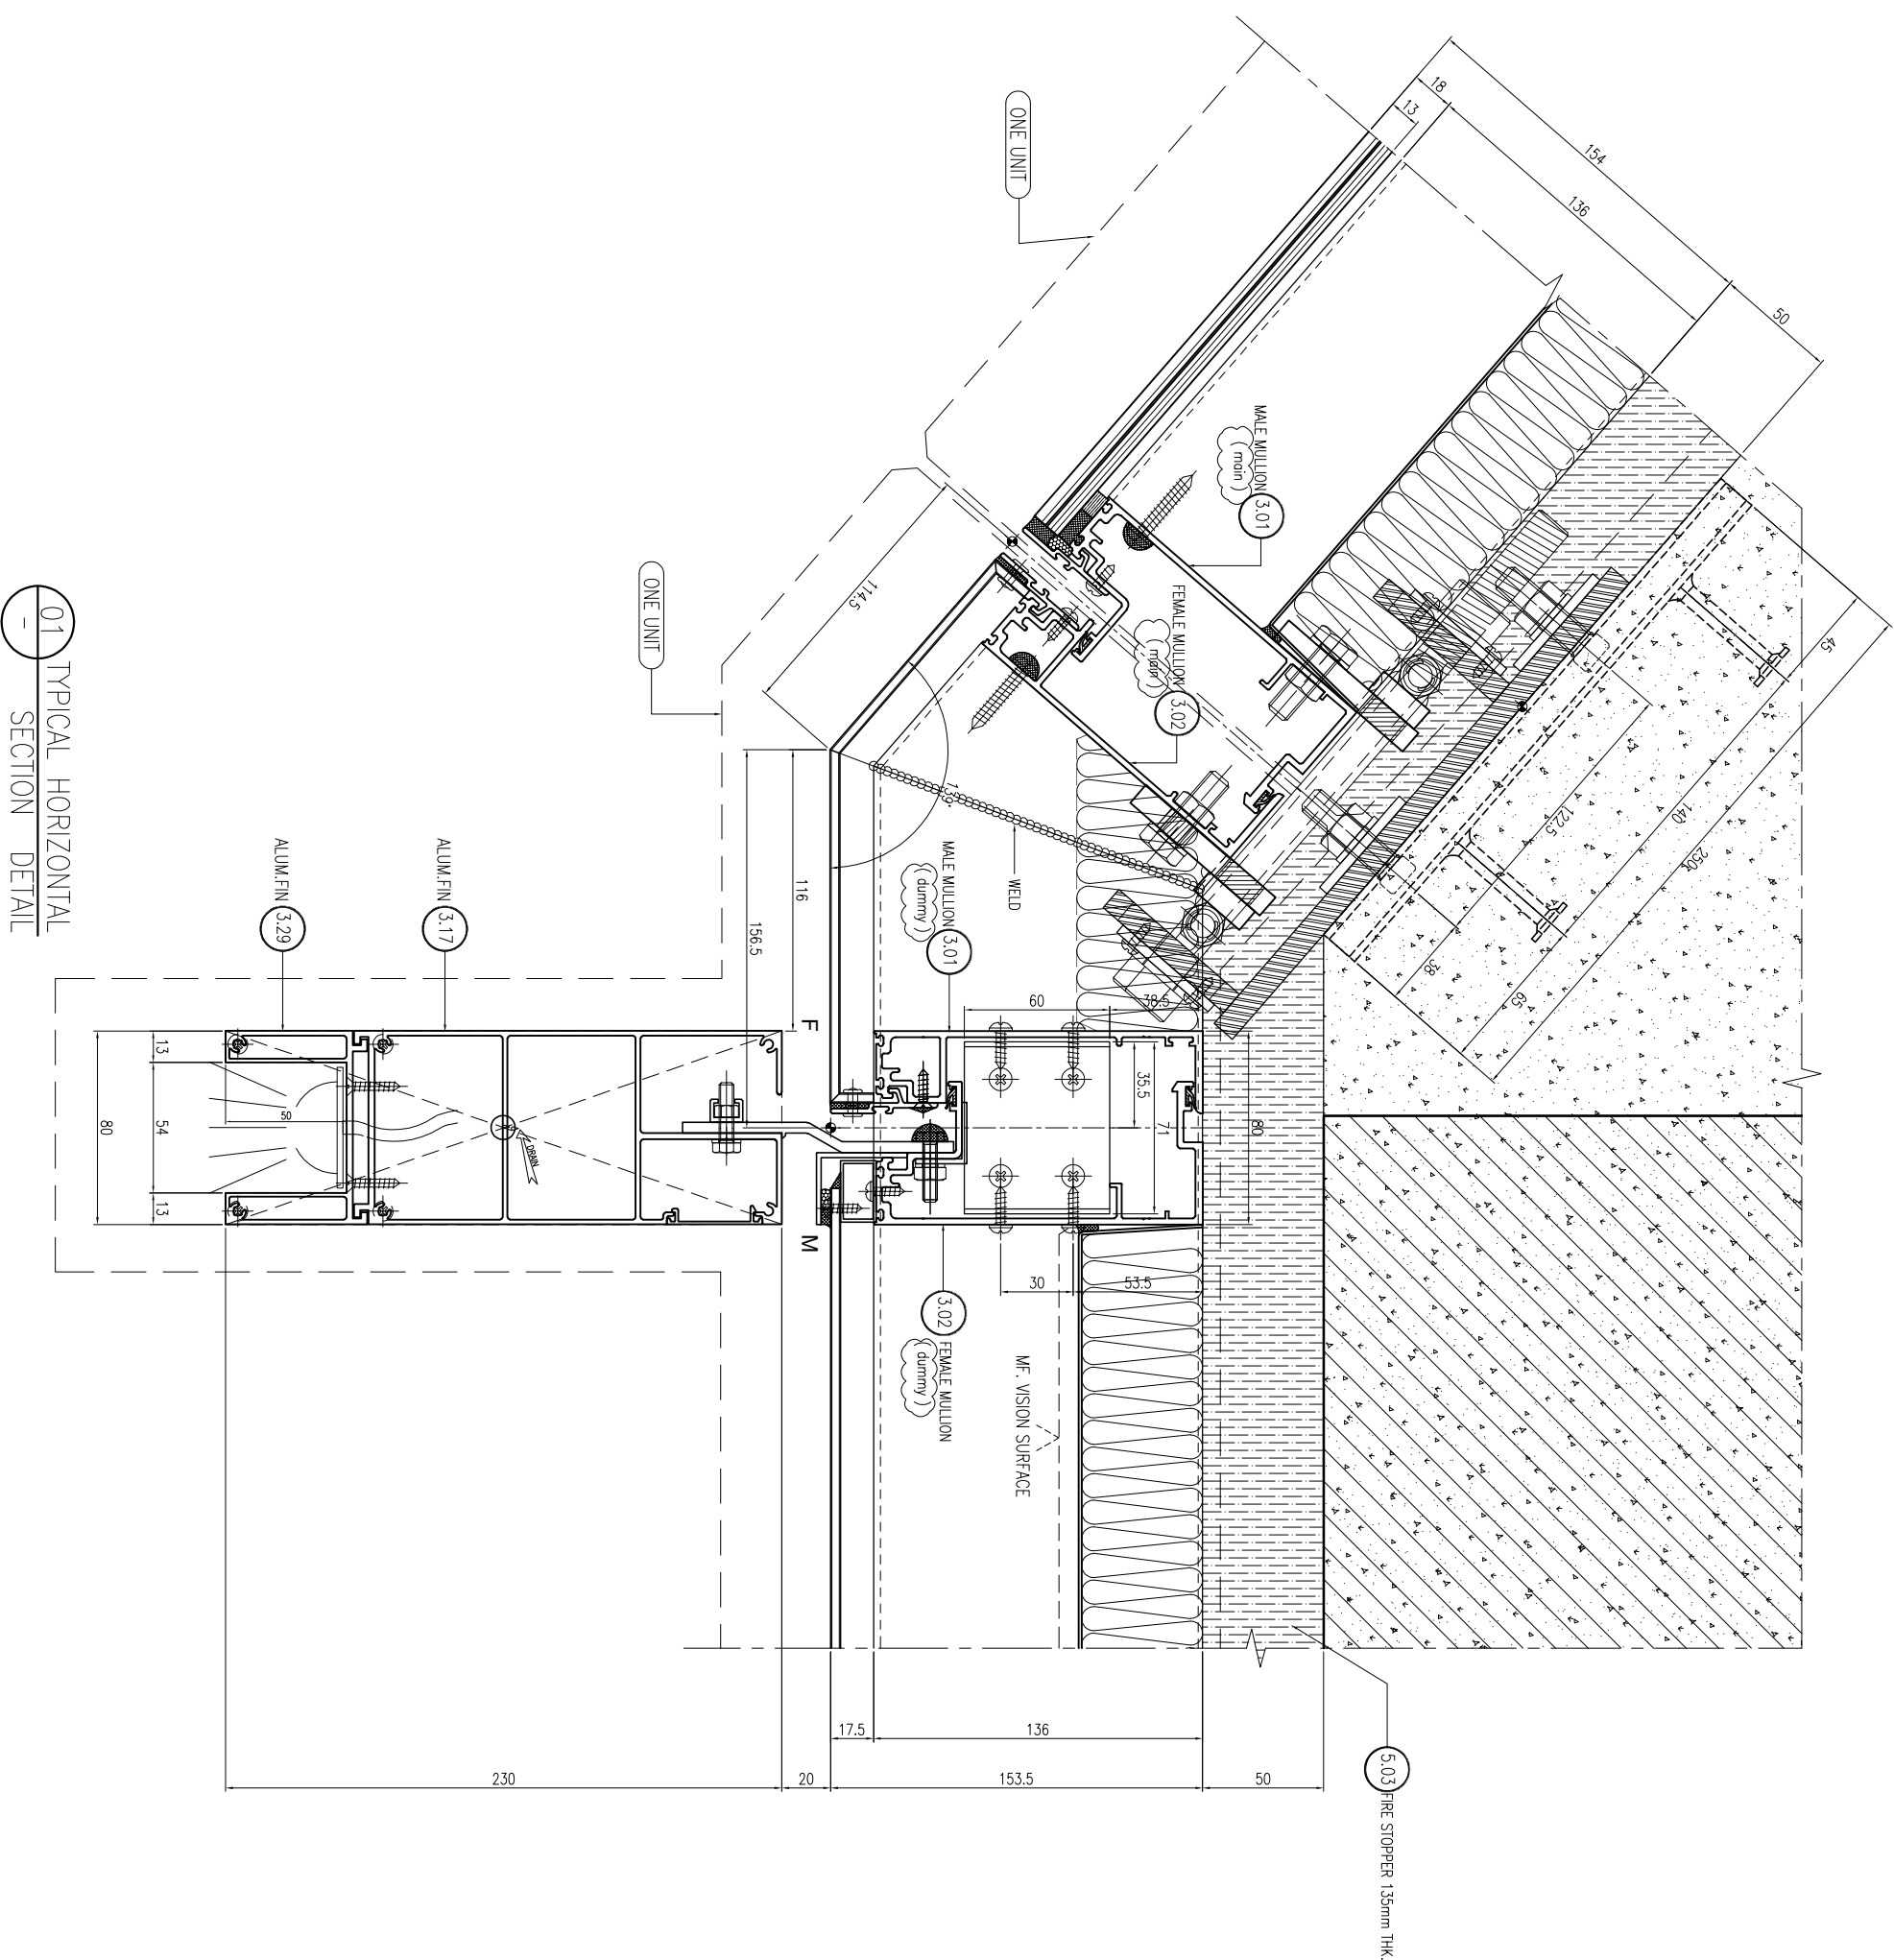

01 - TYPICAL HORIZONTAL SECTION DETAIL


CURTAIN WALL &amp; FACADE CONTRACTOR



TEL: 294-6291-8 FAX: (662) 294-1744

TEL : 294-6291 - 8 FAX : (662) 294-174

| REVISION |             |      |
|----------|-------------|------|
| NO.      | DESCRIPTION | DATE |
| 1        |             |      |
| 2        |             |      |
| 3        |             |      |
| 4        |             |      |
| 5        |             |      |
| 6        |             |      |
| 7        |             |      |

PROJECT



**LAMPIN  
TOWER**

## VIBHAVADI-SHATUSHAN

PROJECT NO : 1802 LPark-VC


## AS-BUILT DRAWING

DRAWING TITLE


TYPICAL HORIZONTAL SECTION DETAIL  
 @ SLAB BRACKET CORNER 161"

|           |            |      |  |
|-----------|------------|------|--|
| DRAWN :   | UDOMSAK P  |      |  |
| CHECKED : | SANGUAN    |      |  |
| DATE :    | 10/07/2562 |      |  |
| SHEET NO. | DWG. NO.   | Rev. |  |
|           | TD.H15 -   |      |  |

These drawings are the property of P. A. Design Co., Ltd.  
and not to be used or reproduced without  
specific permission.

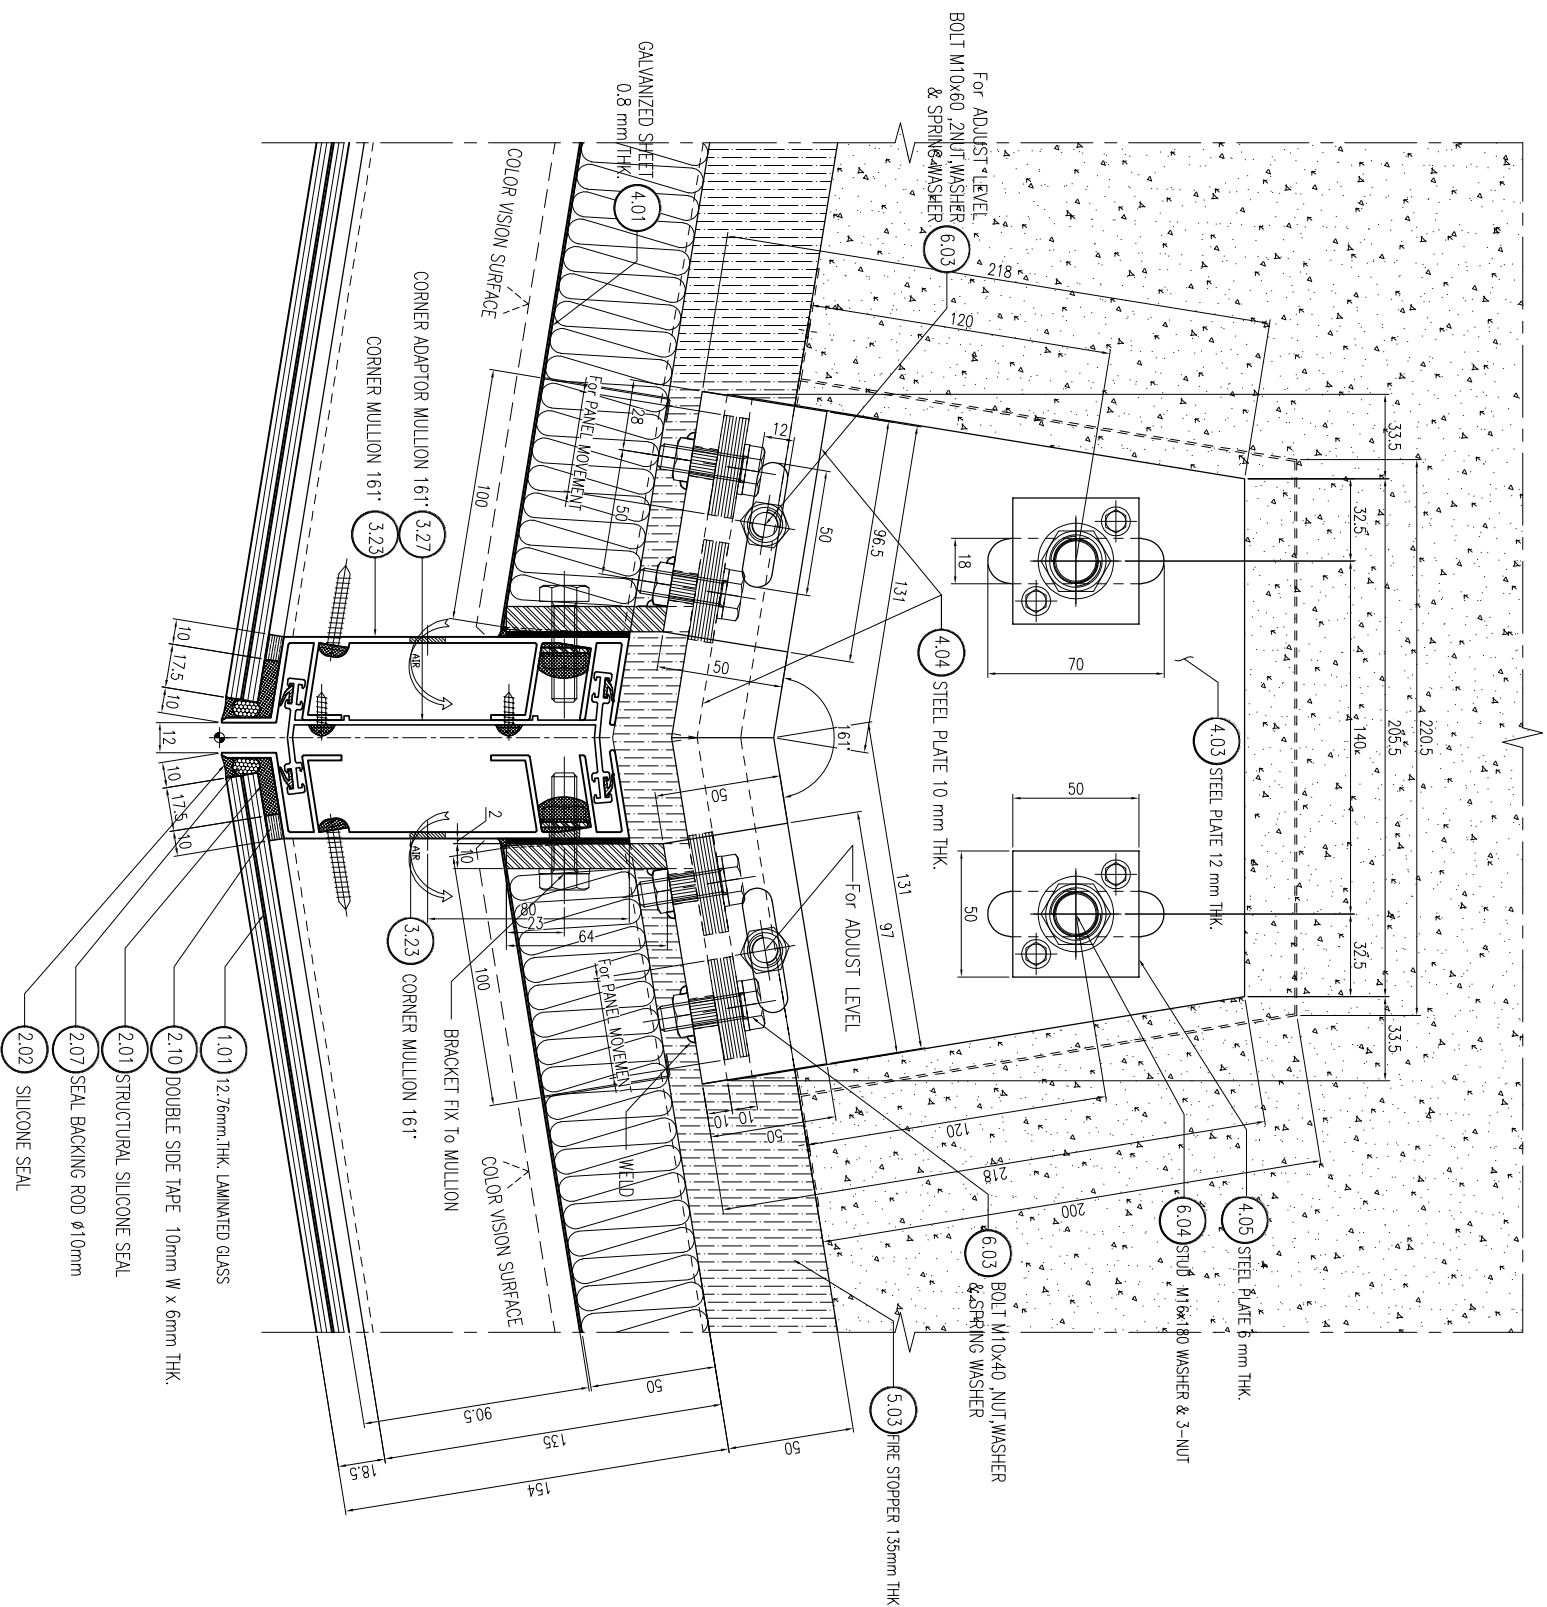

01 TYPICAL HORIZONTAL CORNER 161°  
- SECTION DETAIL

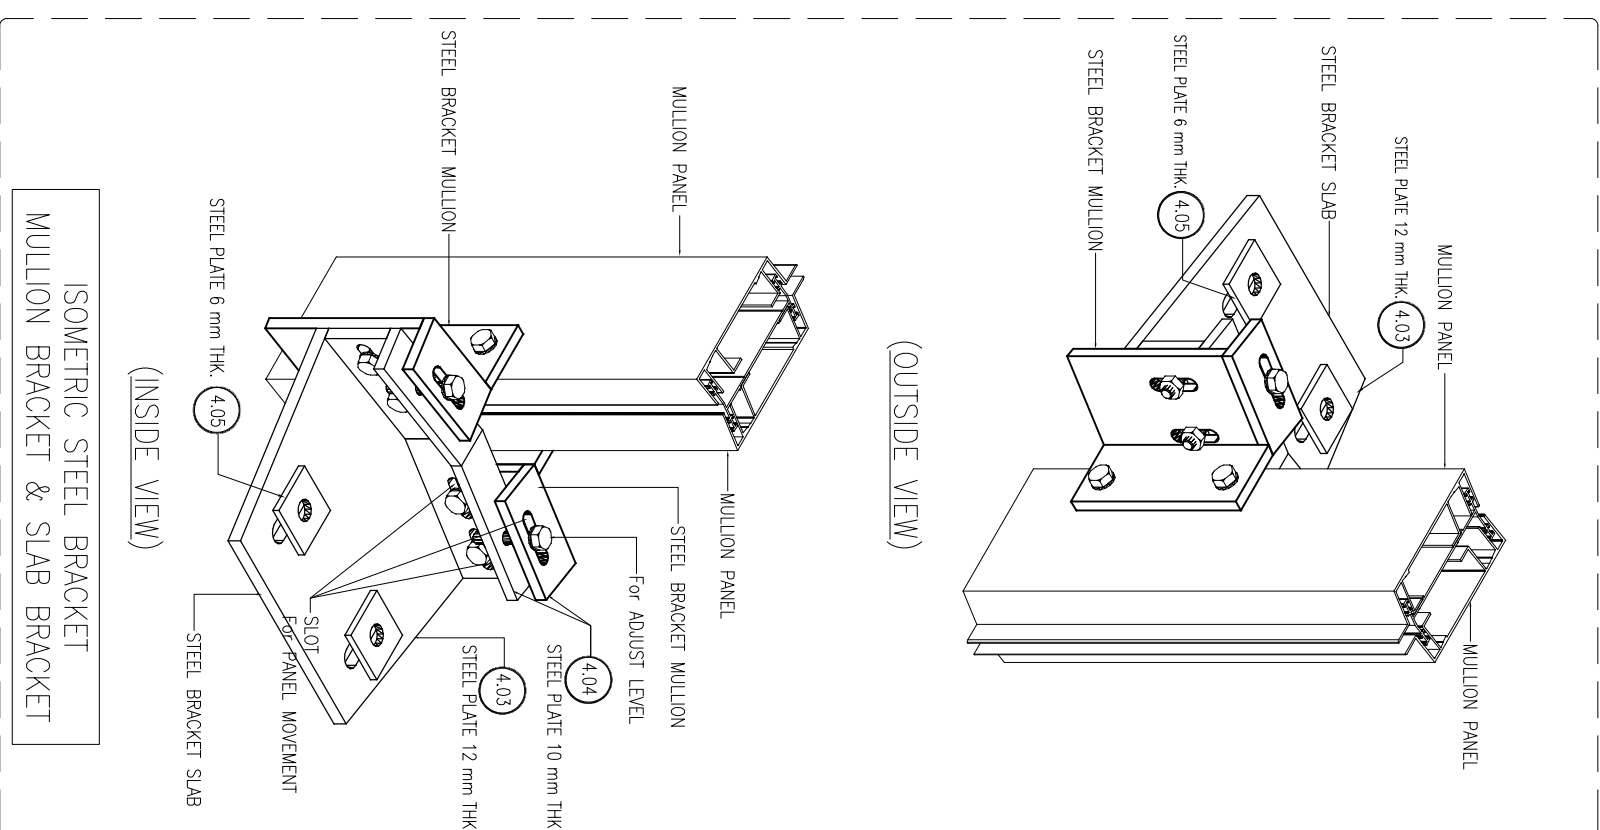

**21975 A**

สัญลักษณ์และสัญลักษณ์

หมายเหตุ


OWNER WALL & FACADE CONTRACTOR :



418 RAMA 3 ROAD, CHONGKORSEI, YANAWA, BANGKOK 10120, THAILAND  
TEL. 2346291 - 8 FAX. (662) 2841174

| REVISION |             |
|----------|-------------|
| NO.      | DESCRIPTION |
| 1        |             |
| 2        |             |
| 3        |             |
| 4        |             |
| 5        |             |
| 6        |             |
| 7        |             |

PROJECT :



LUMPINI  
TOWER  
VIBHAVADI-SANITSHAK

PROJECT NO. : 1802 L.ParkVC

AS-BUILT DRAWING


DRAWING TITLE :

TYPICAL HORIZONTAL SECTION DETAIL  
SLAB BRACKET CORNER 148°

|           |               |
|-----------|---------------|
| DRAWN :   | UDOMSAK P     |
| CHECKED : | SANGUN        |
| DATE :    | 10/07/2562    |
| SHEET NO. | DWG. NO. Rev. |
| TD.H16    | -             |

These drawings are the property of P. A. Design Co., Ltd. and not to be used or reproduced without specific permission.

01A16 A

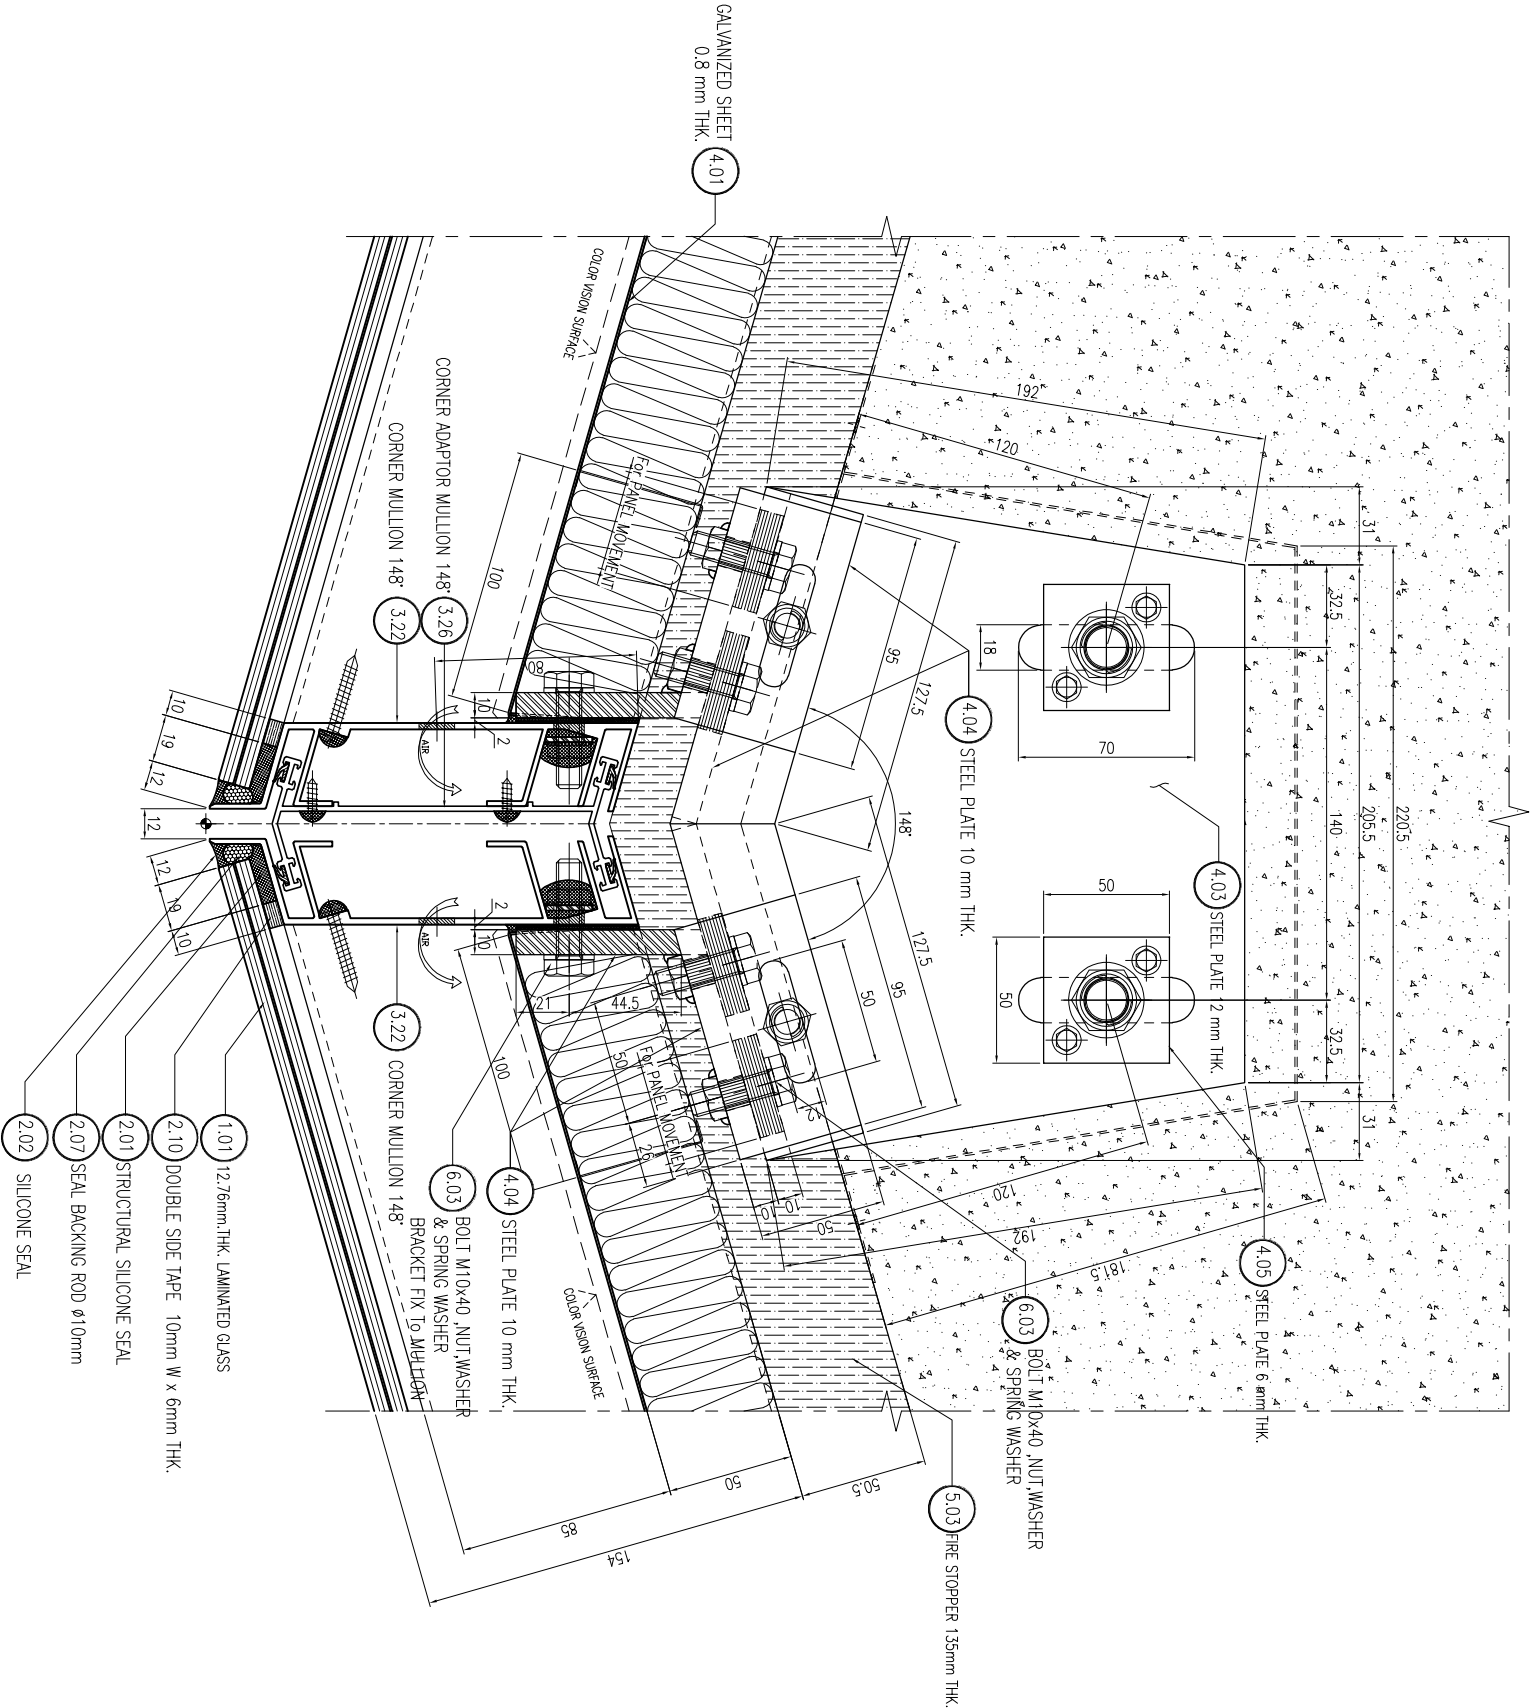


01 TYPICAL HORIZONTAL CORNER 148°  
SECTION DETAIL


(OUTSIDE VIEW)

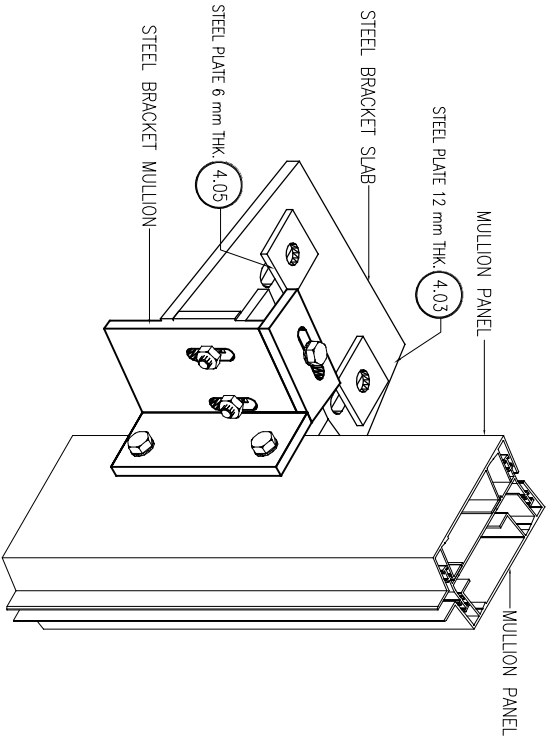


CURTAIN WALL & FACADE CONTRACTOR:



418 RAMA 3 ROAD CHONGKONGSEI YANNAWA BANGKOK 10120 THAILAND  
TEL. 254-6291-8 FAX. (662) 254-1744

| REVISION |             |      |  |
|----------|-------------|------|--|
| NO.      | DESCRIPTION | DATE |  |
| 1        |             |      |  |
| 2        |             |      |  |
| 3        |             |      |  |
| 4        |             |      |  |
| 5        |             |      |  |
| 6        |             |      |  |
| 7        |             |      |  |

PROJECT :

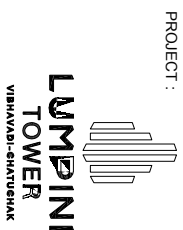

PROJECT NO. : 1802 L.Park-VG


AS-BUILT DRAWING

DRAWING TITLE :  
TYPICAL HORIZONTAL SECTION  

|           |               |
|-----------|---------------|
| DRAWN :   | UDOMSAK P     |
| CHECKED : | SANGJUN       |
| DATE :    | 10/07/2562    |
| SHEET NO. | DWG. NO. Rev. |
|           | TD.H17 -      |

These drawings are the property of P.A. Design Co., Ltd. and not to be used or reproduced without specific permission.

21717 A

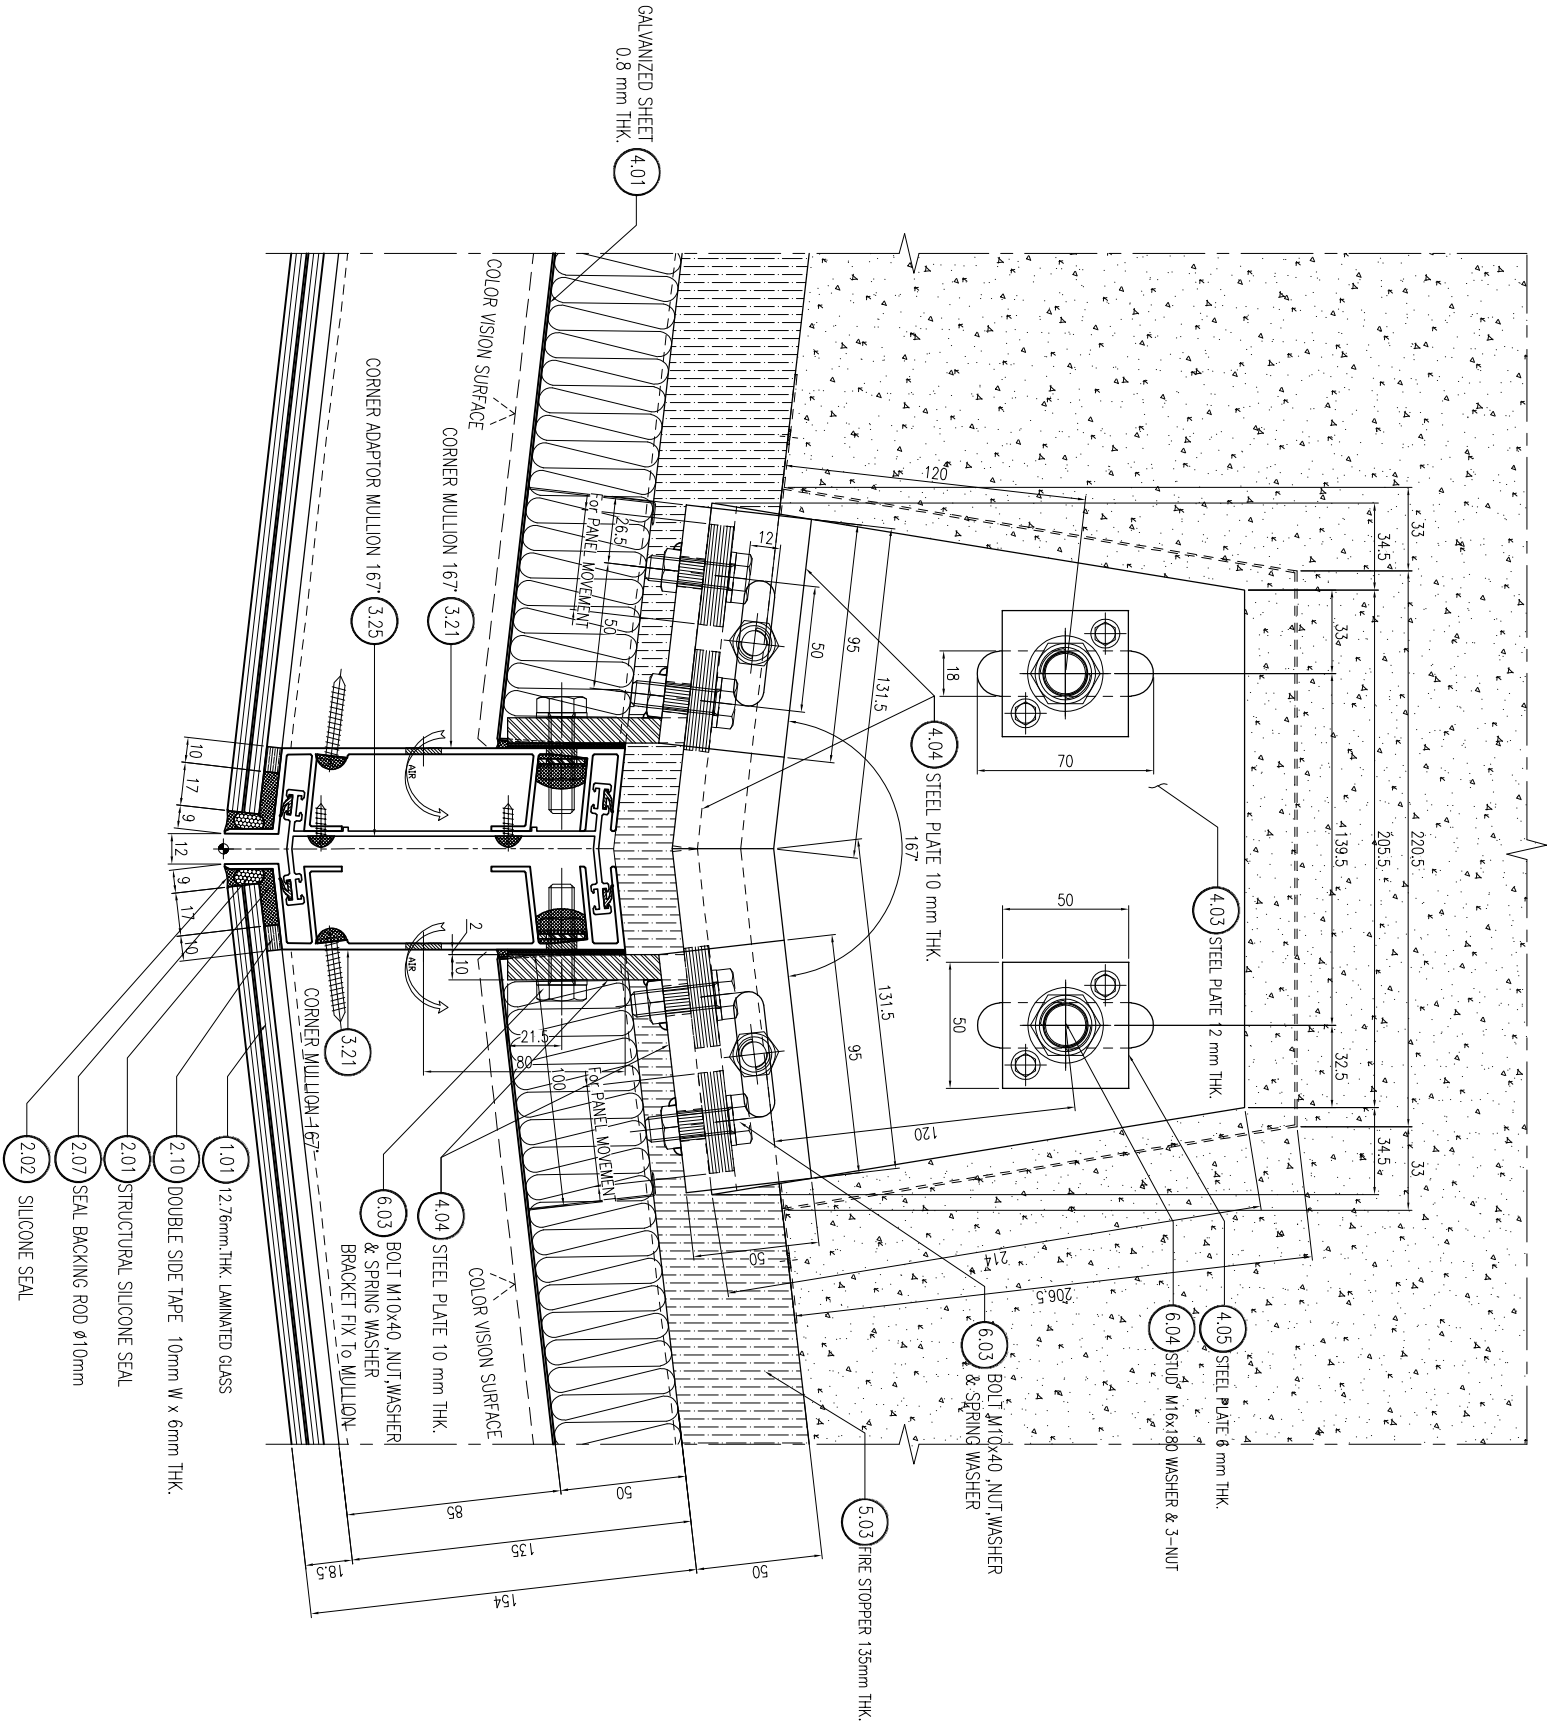

01 TYPICAL HORIZONTAL CORNER 167°  
SECTION DETAIL


CURTAIN WALL &amp; FACADE CONTRACTOR



TEL : 294-6291 - 8 FAX : (062) 294-174


|   |  |  |
|---|--|--|
| 7 |  |  |
|---|--|--|

PROJECT

**VIBHAVADI-SHATUSHAN**

PROJECT NO : 1802 LPark-VC



## AS-BUILT DRAWING

DRAFTING TITLE

TYPICAL HORIZONTAL SECTION DETAIL  
@ SLAB BRACKET CORNER 137'

|           |            |      |  |
|-----------|------------|------|--|
| DRAWN :   | UDOMSAKP   |      |  |
| CHECKED : | SANGJIAN   |      |  |
| DATE :    | 10/07/2562 |      |  |
| SHEET NO. | DWG. NO.   | REV. |  |
|           | TD.H18     | -    |  |

These drawings are the property of P. A. Design Co., Ltd.  
and not to be used or reproduced without  
specific permission.

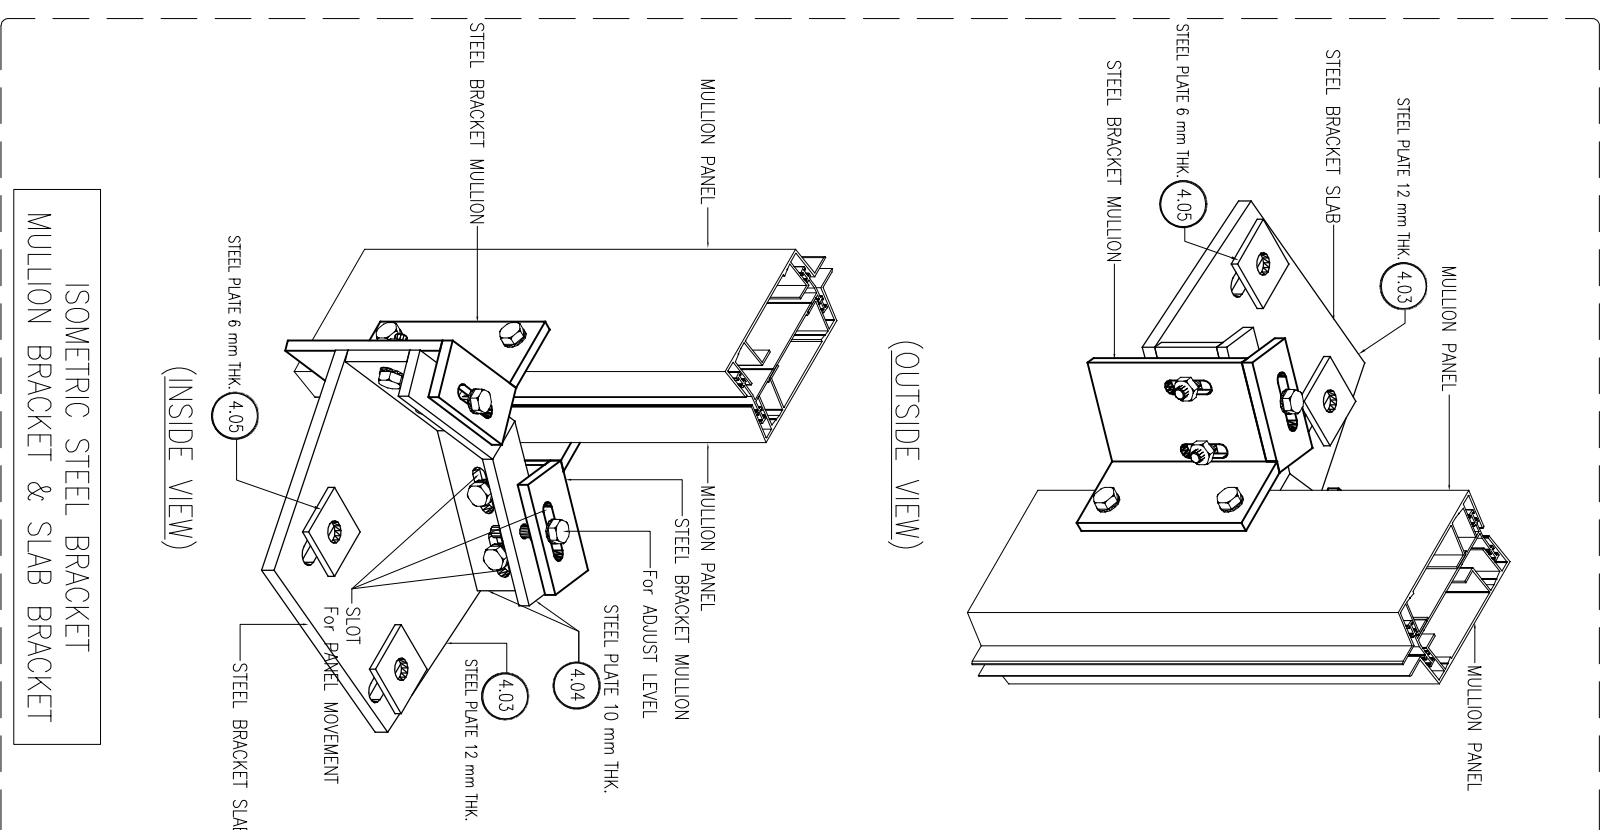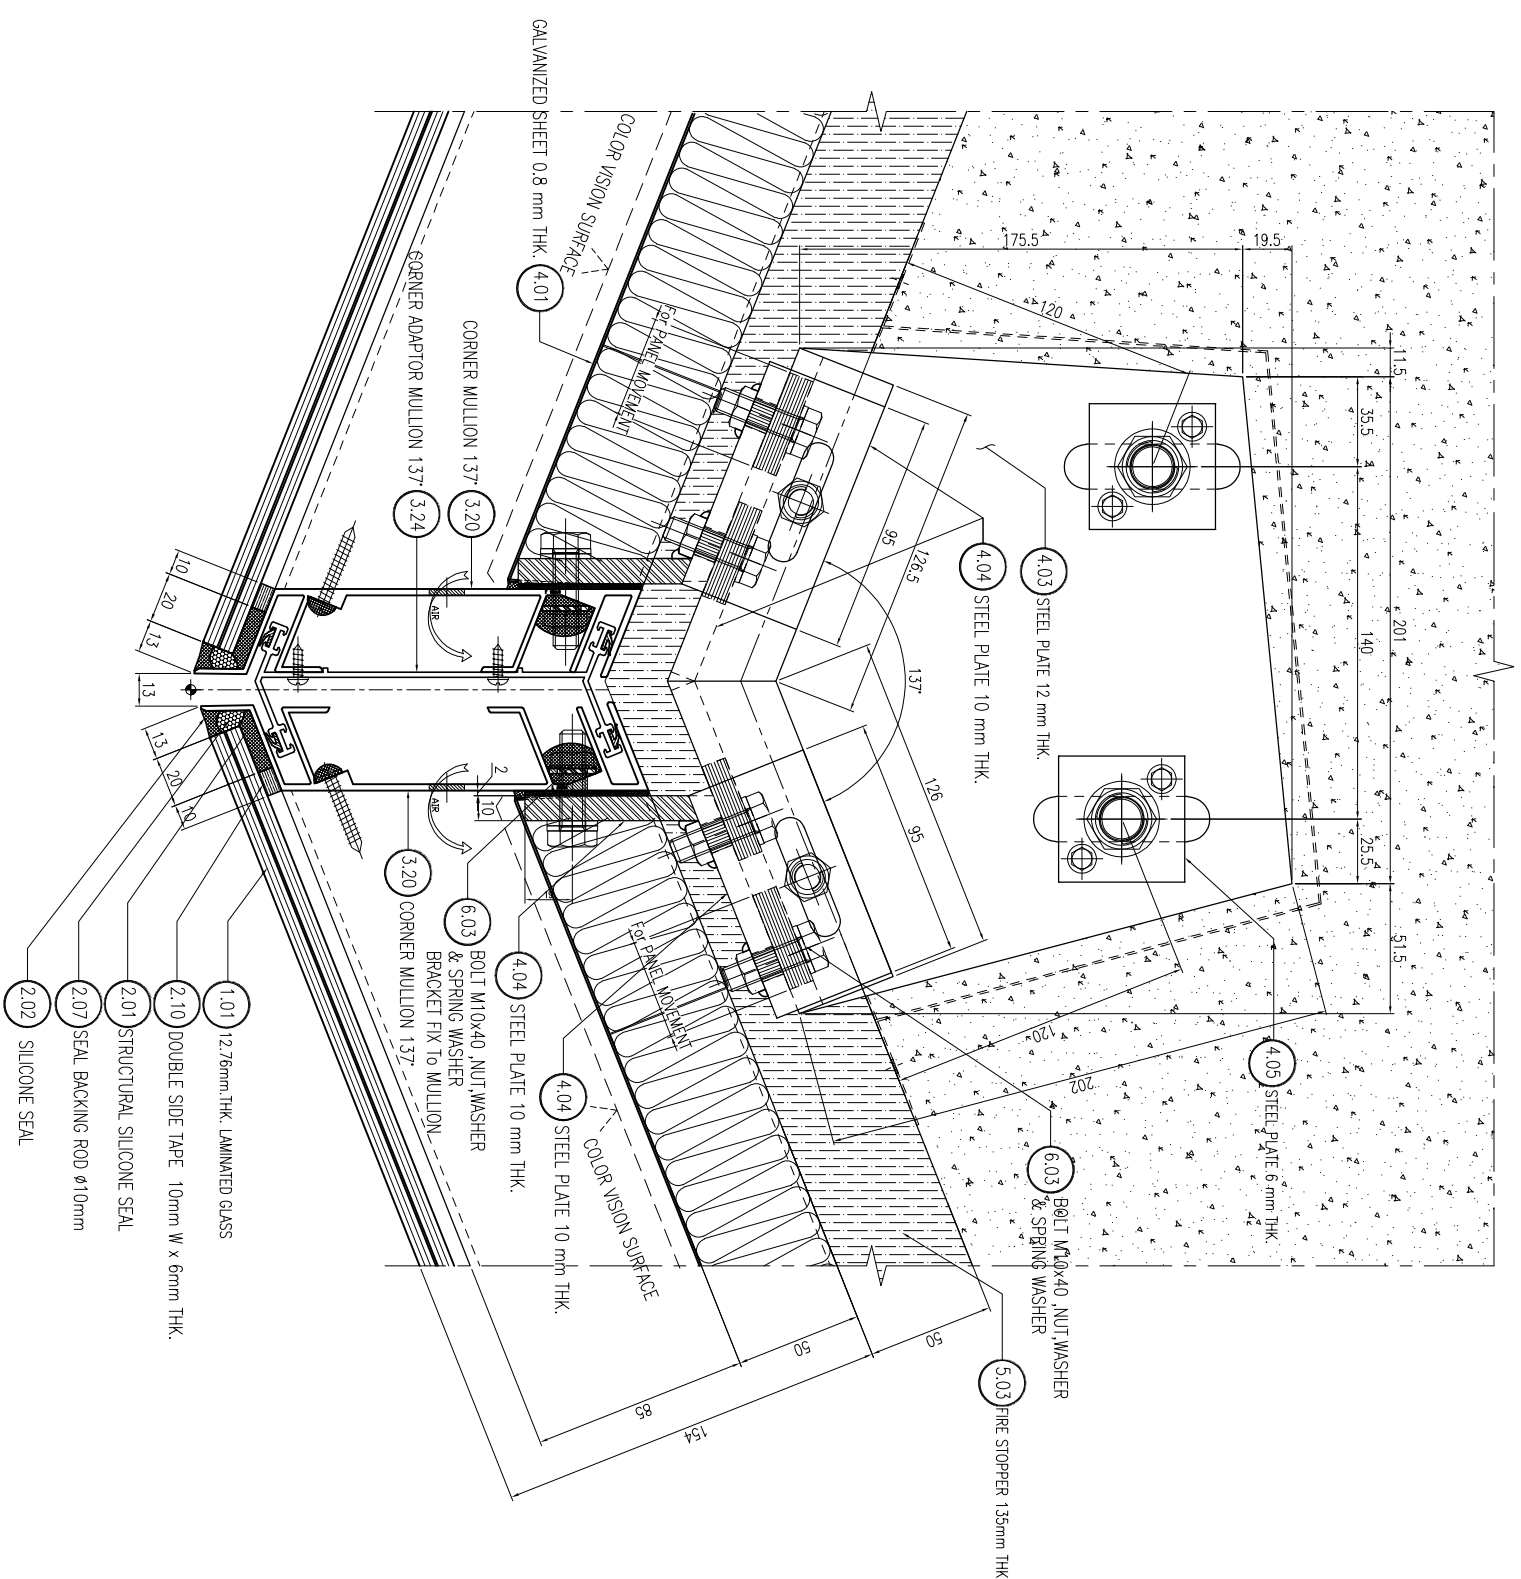




CHITAN WALL & FACADE CONTRACTOR :



41/8 RAMA 3 ROAD, CHONGKONGSEE YANAMWA, BANGKOK 10120, THAILAND  
TEL. : 234-0291 - 8 FAX. : (662) 294-1144

| REVISION |             |
|----------|-------------|
| NO.      | DESCRIPTION |
| 1        |             |
| 2        |             |
| 3        |             |
| 4        |             |
| 5        |             |
| 6        |             |
| 7        |             |

PROJECT :



LUMPINI  
TOWER  
VIBHAVADI-SATHUKHAK

PROJECT NO. : 1802 L.PARKING


AS-BUILT DRAWING

DRAWING TITLE :


STICK WALL & ACP CLADDING  
TYPICAL HORIZONTAL DETAIL

|           |               |
|-----------|---------------|
| DRAWN :   | UDOMSAK P     |
| CHECKED : | SANGUN        |
| DATE :    | 10/07/2562    |
| SHEET NO. | DWG. NO. Rev. |
| TD-H19    | -             |


These drawings are the property of P. A. Design Co., Ltd. and not to be used or reproduced without specific permission.

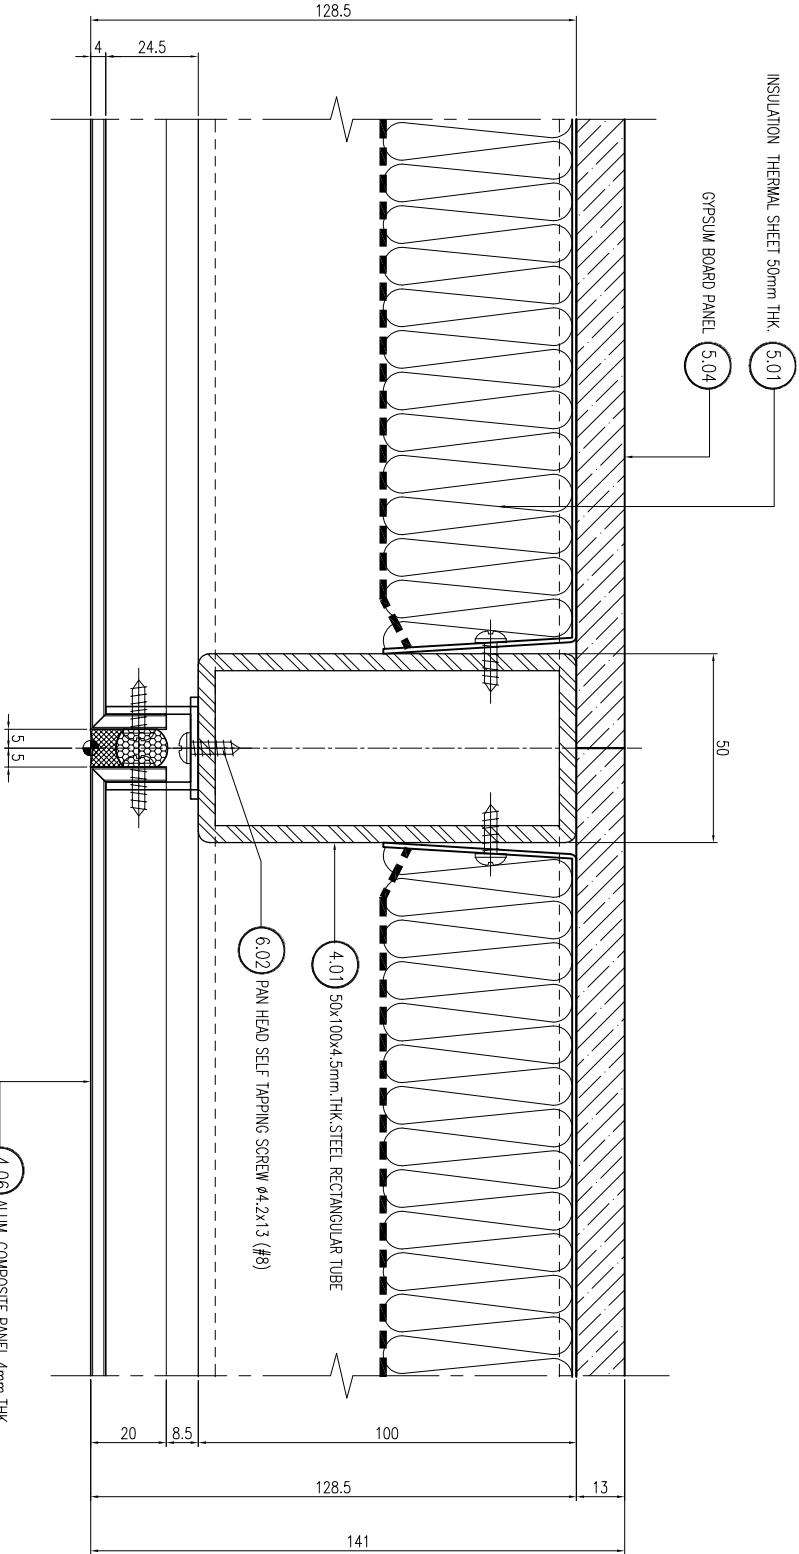

02 TYPICAL HORIZONTAL  
SECTION DETAIL

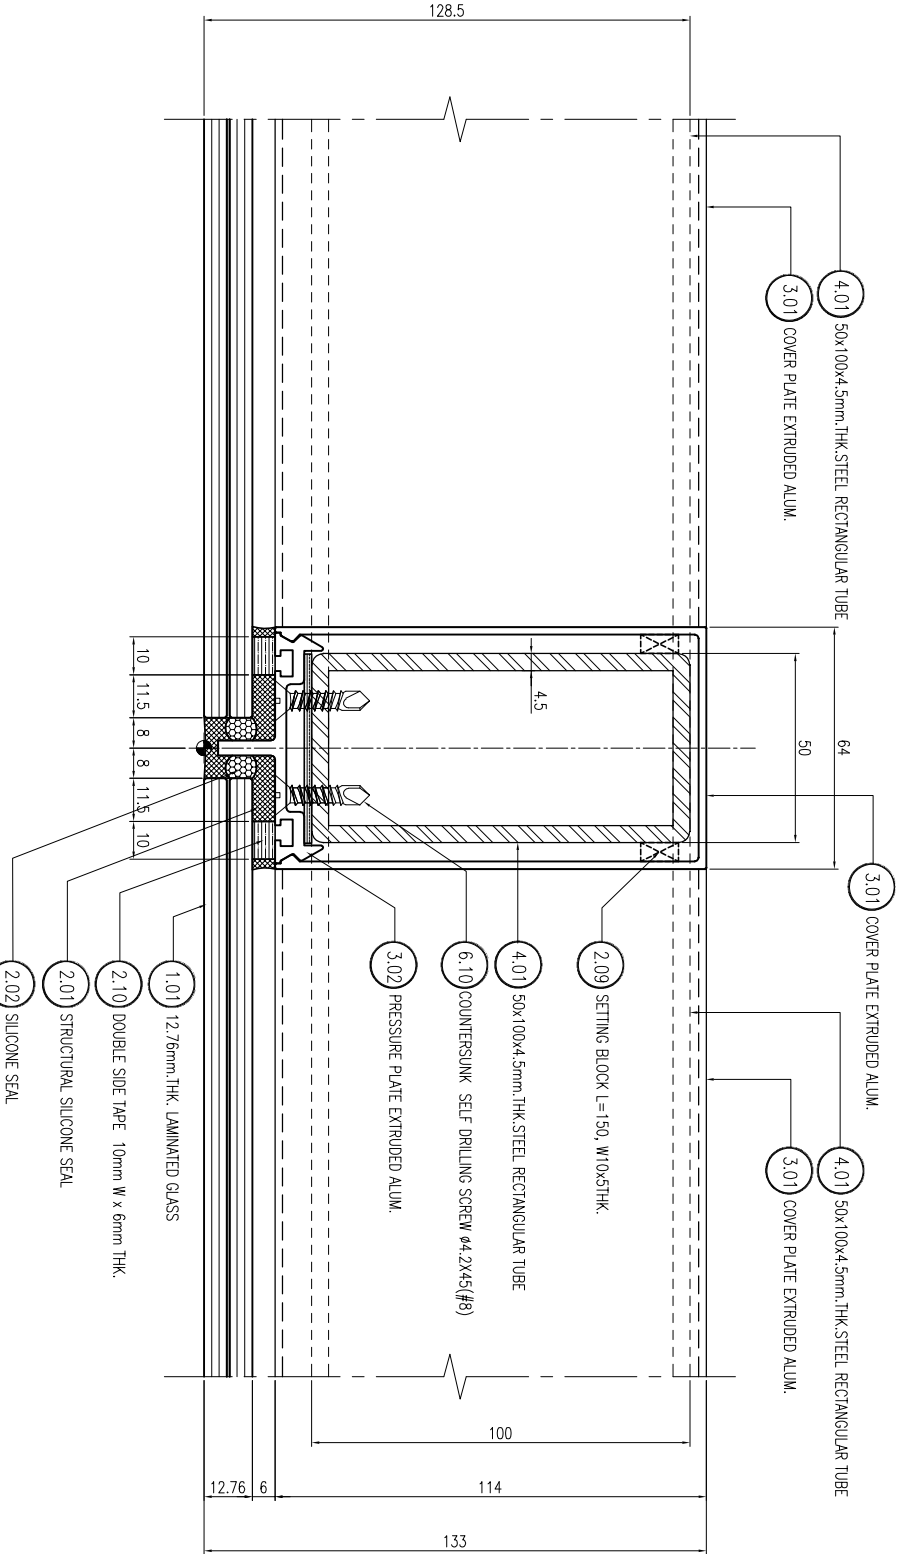

01 TYPICAL HORIZONTAL  
SECTION DETAIL

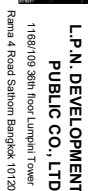

fax. (662) 2855017


CURTAIN WALL &amp; FACADE CONTRACTOR:



41/8 RAMA 3 ROAD, CHONG-NONSEE, YANNAWA, BANGKOK 10120, THAILAND  
TEL.: 294-6291 - 8 FAX: (662) 294-1744

| REVISION |             |      |
|----------|-------------|------|
| NO.      | DESCRIPTION | DATE |
| 1        |             |      |
| 2        |             |      |
| 3        |             |      |
| 4        |             |      |
| 5        |             |      |
| 6        |             |      |
| 7        |             |      |

PROJECT :



**LAMPINI  
TOWER**  
VIBHAVADI-CHATURAK


PROJECT NO: 1802 LPark-VC


## AS-BUILT DRAWING

DRAWING TITLE :

STICK WALL & ACP. CLADDING  
TYPICAL HORIZONTAL DETAIL

|           |            |      |
|-----------|------------|------|
| DRAWN :   | UDOMSAK P  |      |
| CHECKED : | SANGUAN    |      |
| DATE :    | 10/07/2562 |      |
| SHEET NO. | DWG. NO.   | Rev. |
|           | TD-H20     | -    |

These drawings are the property of P.A. Design Co., Ltd.  
and not to be used or reproduced without  
specific permission.

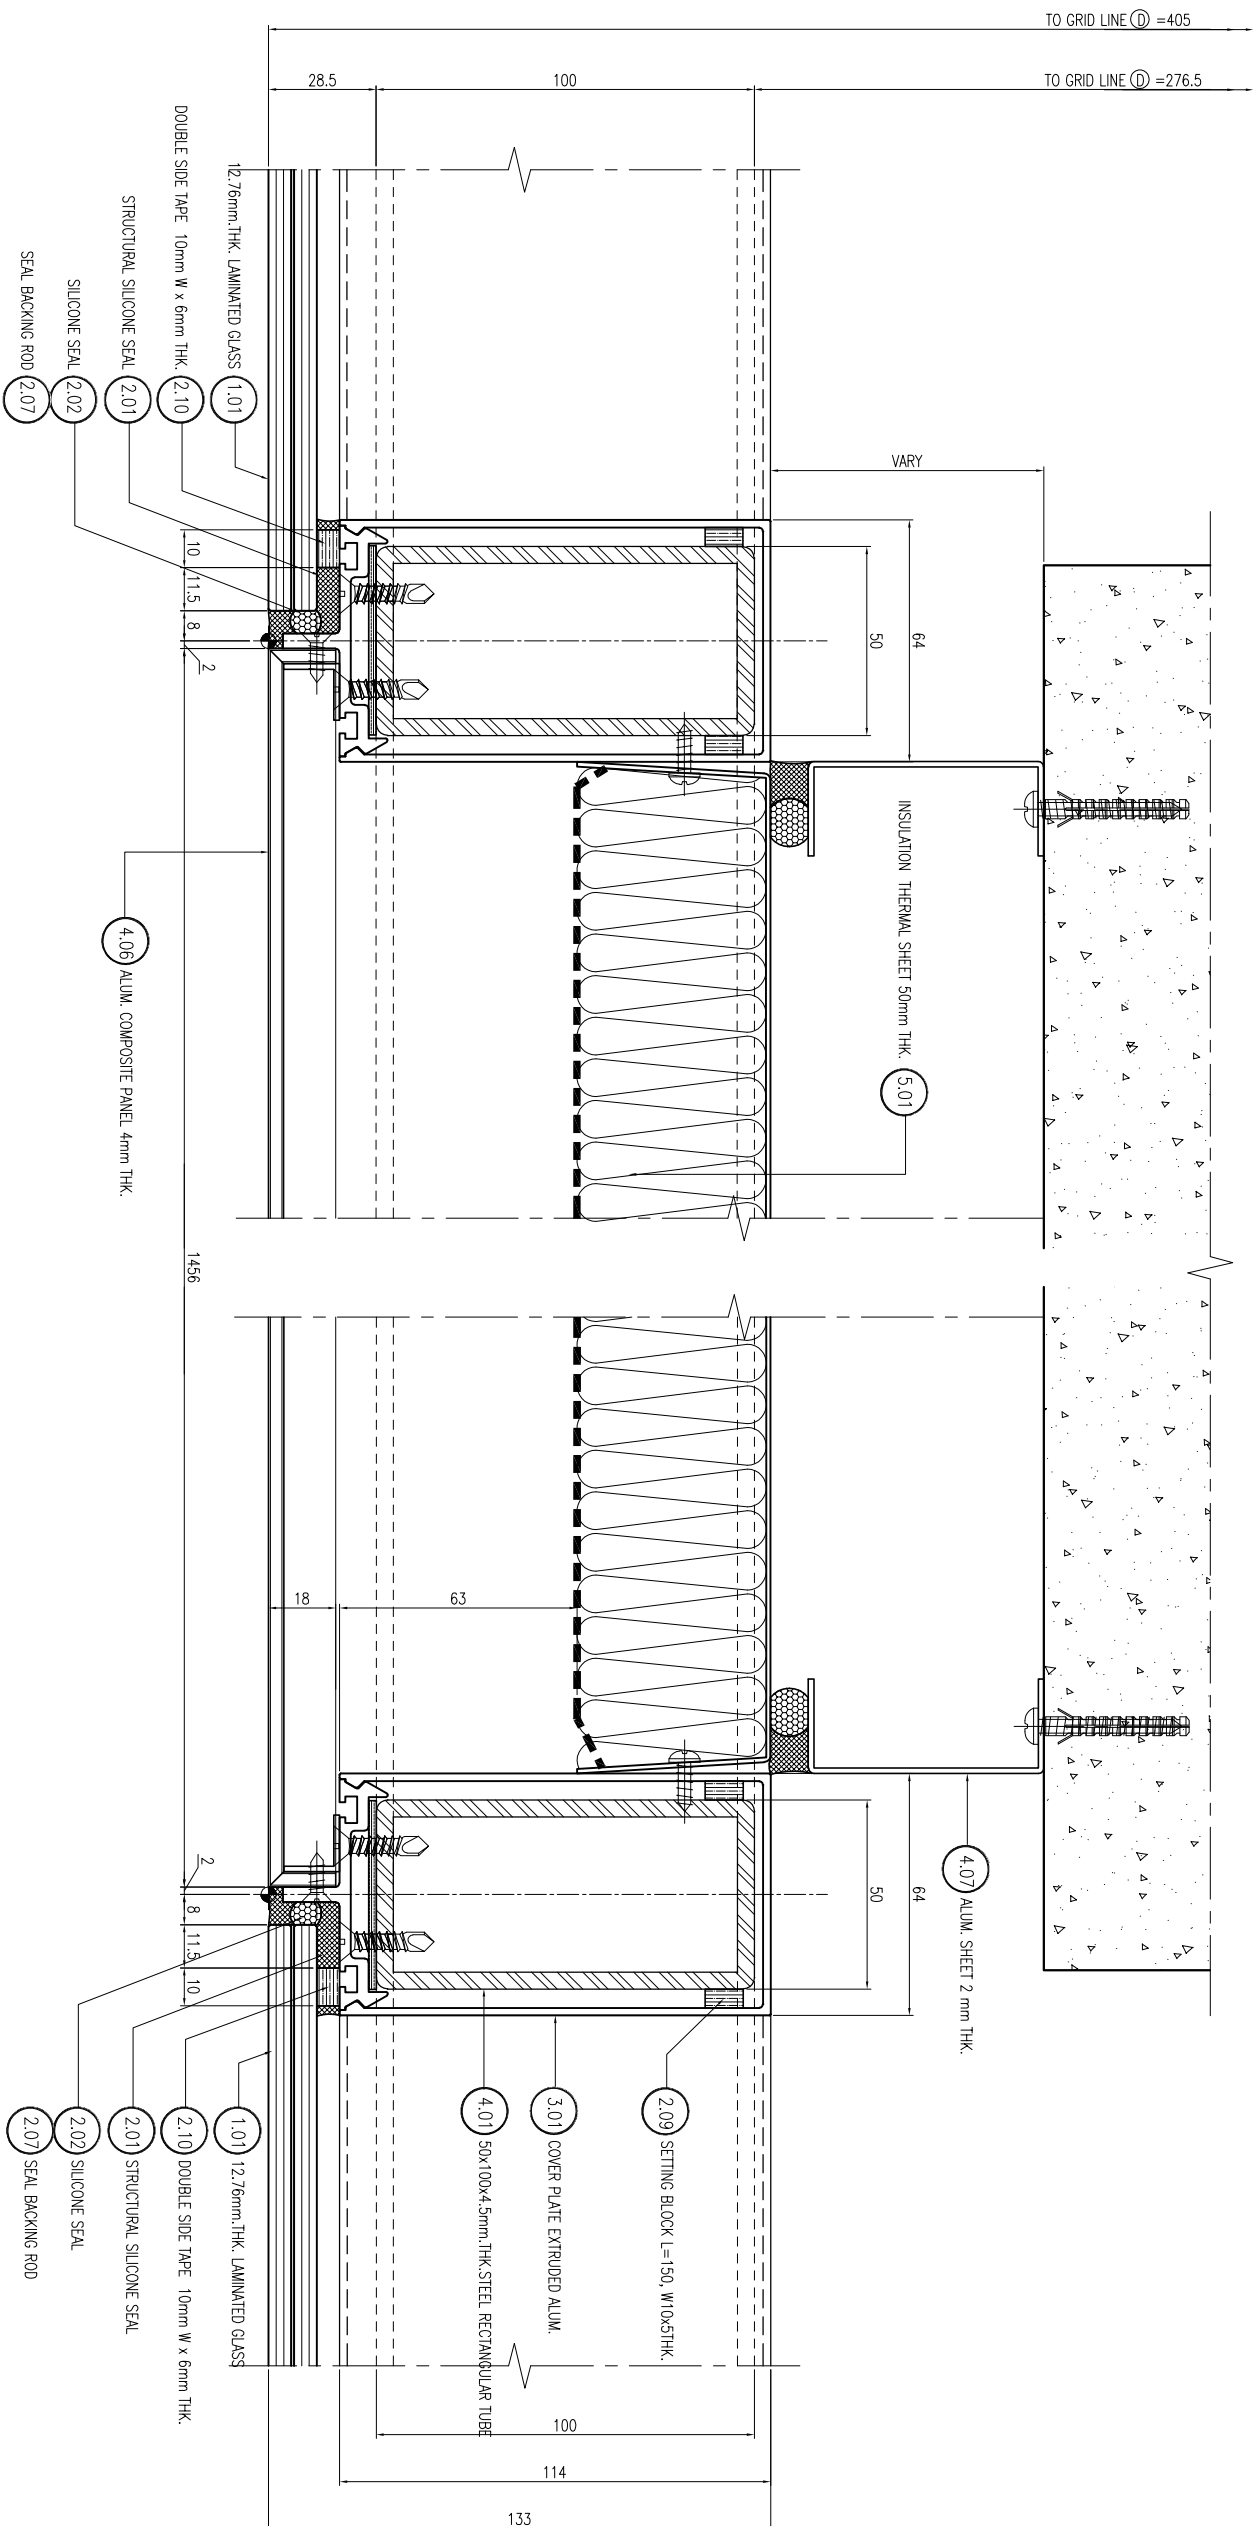

02 TYPICAL HORIZONTAL  
- SECTION DETAIL

01 - TYPICAL HORIZONTAL SECTION DETAIL


KYS

ISO 9002

KIM YOO SENG

41/8 Rama 3 Road, Chongnonsi, Yanmaha, Bangkok 10120, Thailand

Tel. (662) 285011-6 Fax. (662) 2860017

| REVISION |             |
|----------|-------------|
| NO.      | DESCRIPTION |
| 1        |             |
| 2        |             |
| 3        |             |
| 4        |             |
| 5        |             |
| 6        |             |
| 7        |             |

LUMPINI  
TOWER


VIBHAVADI-SATHUKHAK

PROJECT NO. : 1802 L.P.N.C

AS-BUILT DRAWING

| DRAWING TITLE :                                        |               |
|--------------------------------------------------------|---------------|
| STICK WALL & ACP CLADDING<br>TYPICAL HORIZONTAL DETAIL |               |
| DRAWN :                                                | UDOMSAK P     |
| CHECKED :                                              | SANGUN J      |
| DATE :                                                 | 10/07/2562    |
| SHEET NO.                                              | DWG. NO. REV. |
| TD-H21                                                 | -             |

These drawings are the property of P.A. Design Co., Ltd. and not to be used or reproduced without specific permission.

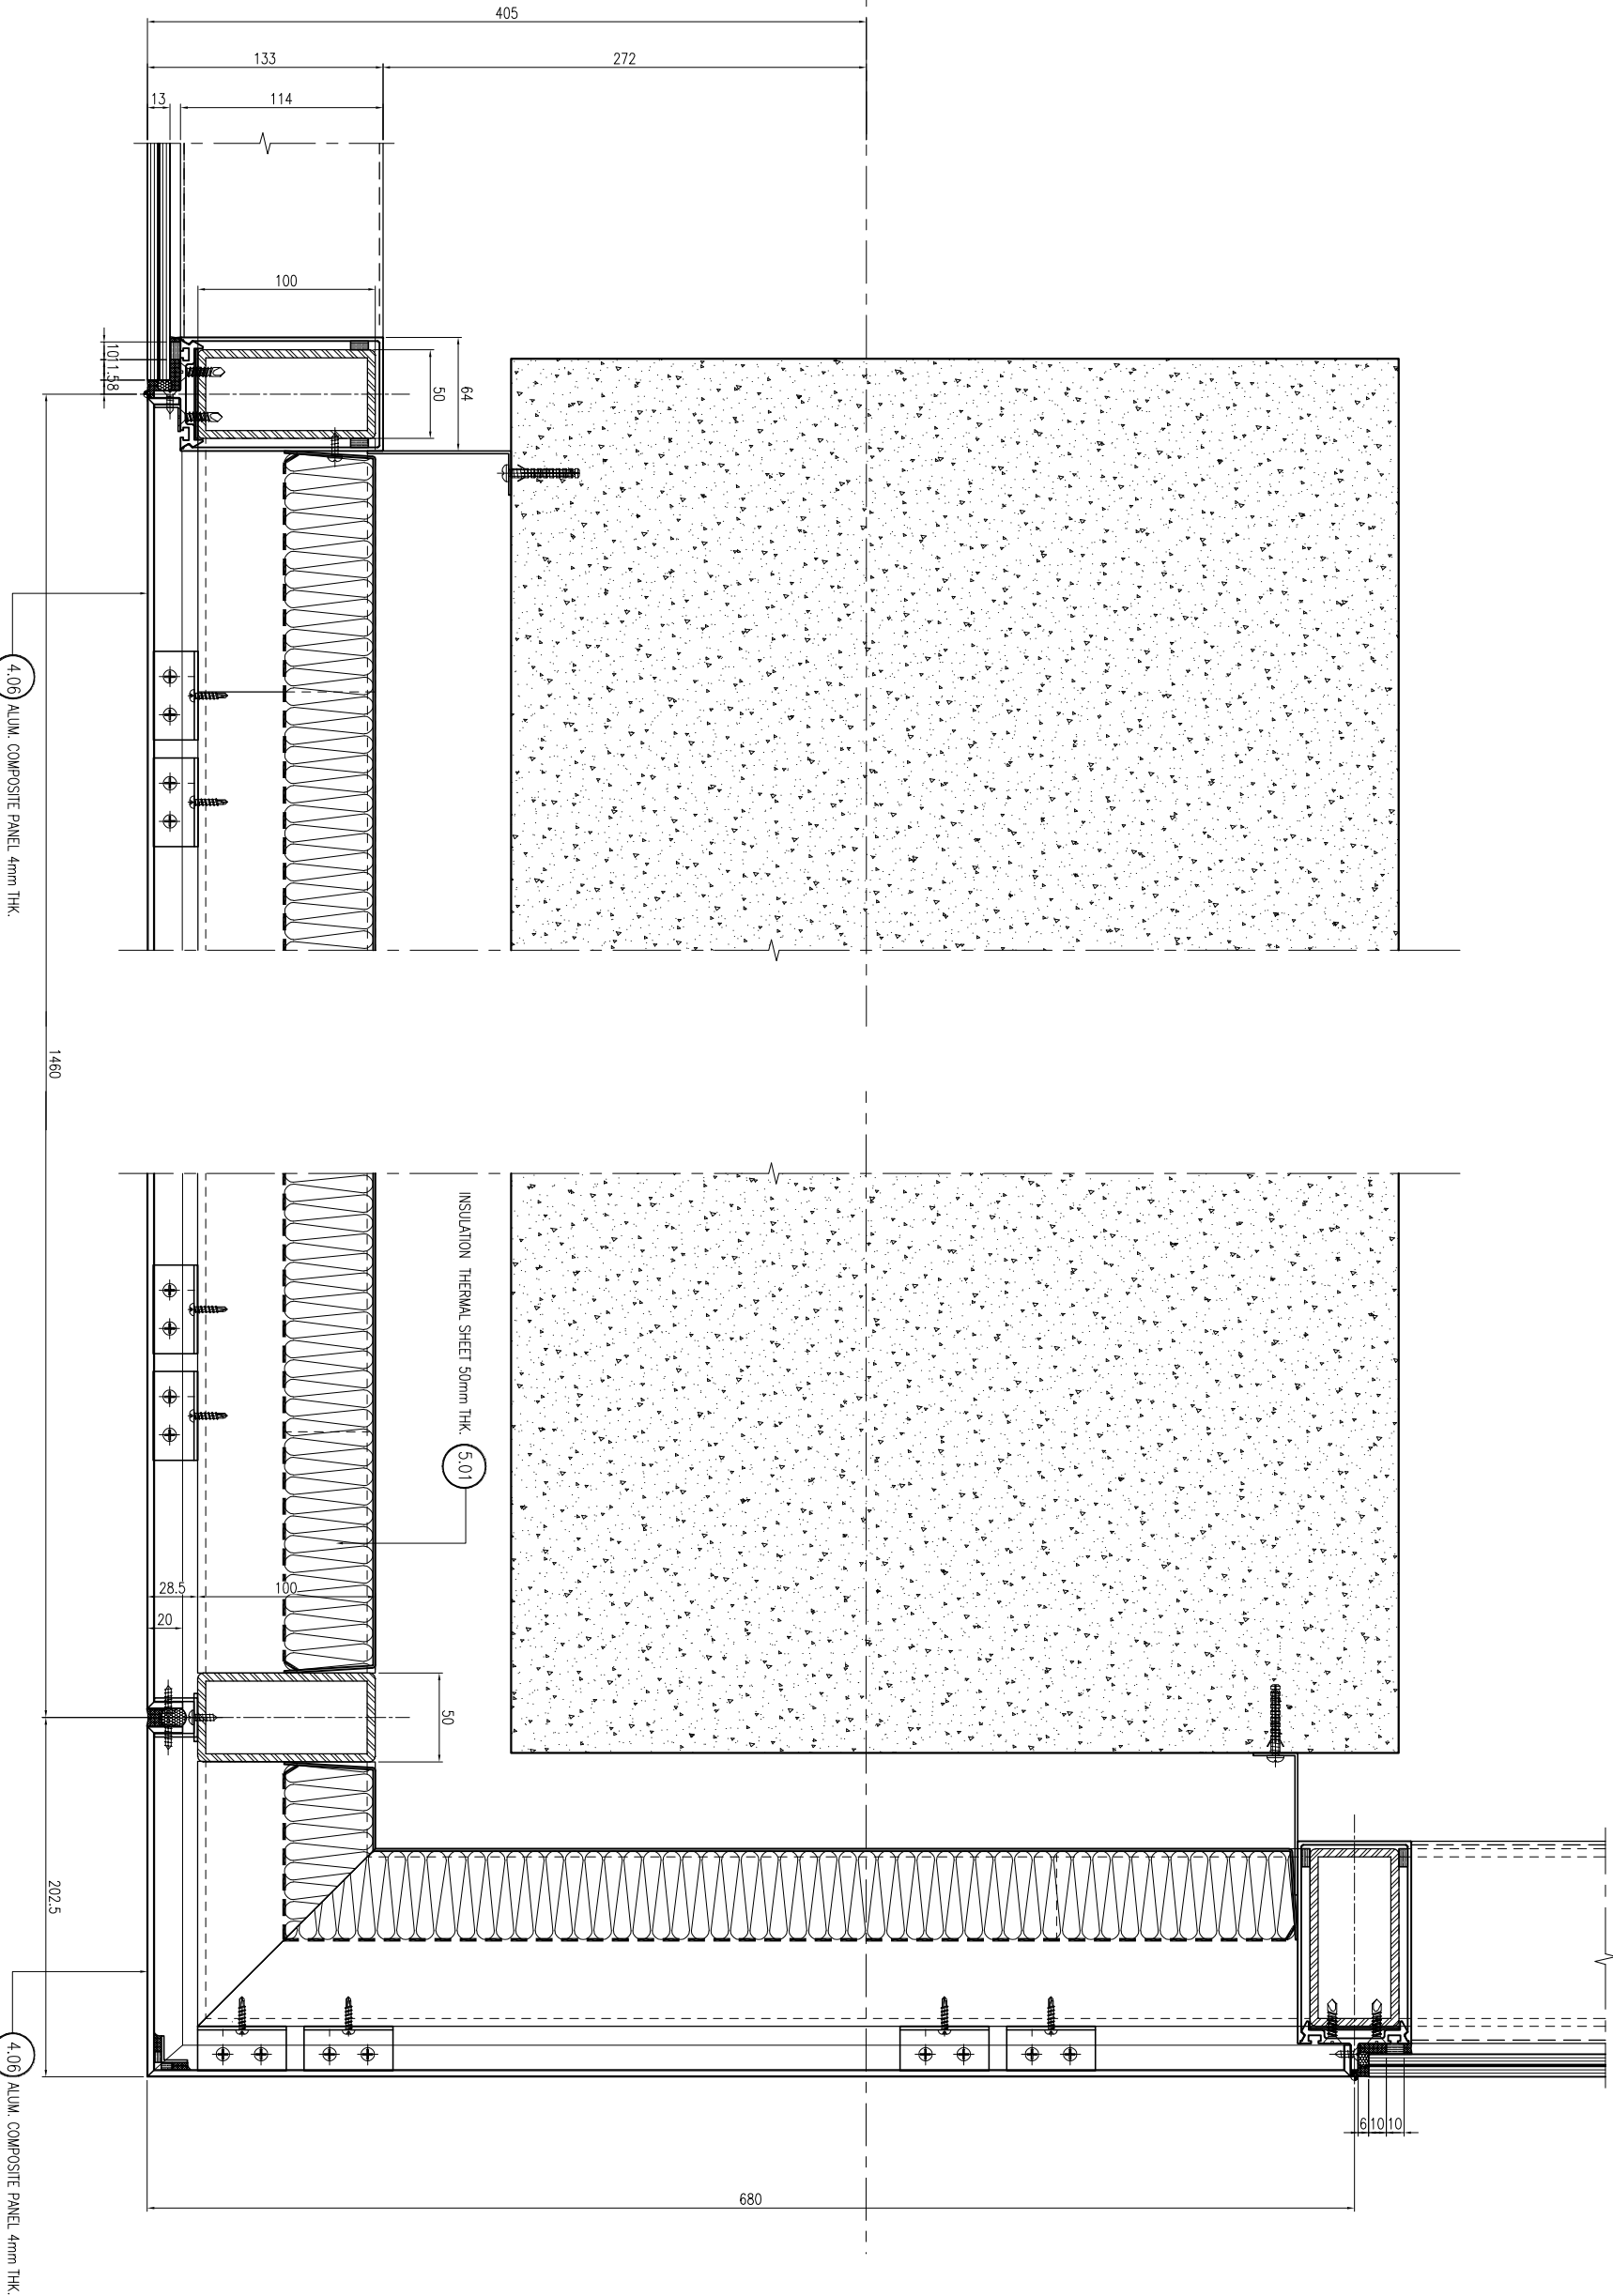

02 TYPICAL HORIZONTAL  
SECTION DETAIL

01 TYPICAL HORIZONTAL  
SECTION DETAIL


PROJECT


PROJECT NO: 1802 L Park-VC

## DRAWING TITLE :

STICK WALL & ACP. CLADDING  
TYPICAL HORIZONTAL DETAIL

TD-H22

These drawings are the property of P. A. Design Co., Ltd.  
and not to be used or reproduced without  
specific permission.



1



Q

๑๗๙๕

๑๒๖๖


CURTAIN WALL &amp; FACADE CONTRACTOR



41/8 RAMA 3 ROAD, CHONG-NONSEE, YANNAWA, BANGKOK 10120, THAILAND  
TEL: 294-6291 - 8 FAX: (662) 294-1744

| REVISION |             |      |
|----------|-------------|------|
| NO.      | DESCRIPTION | DATE |
| 1        |             |      |
| 2        |             |      |
| 3        |             |      |
| 4        |             |      |
| 5        |             |      |
| 6        |             |      |
| 7        |             |      |

PROJECT



**LAMPINI  
TOWER**  
VIBHAVADI-CHATURCHAK

PROJECT NO: 1802 L Park-VC

## AS-BUILT DRAWING

DRAWING TITLE :

## STICK WALL & ACP.CLADDING

TYPICAL HORIZONTAL DETAIL @ COVER COLUMN

|           |            |
|-----------|------------|
| DRAWN :   | UDOMSAK P  |
| CHECKED : | SANGUAN    |
| DATE :    | 10/07/2562 |
| SHEET NO. | DWG. NO.   |
|           | Rev        |
|           | TD-H23     |
|           | -          |

These drawings are the property of P. A. Design Co., Ltd.  
and not to be used or reproduced without  
specific permission.




CONCRETE WALL & FACADE CONTRACTOR :



41/8 RAMA 3 ROAD, CHONGKONGSEE, YANAMWA, BANGKOK 10120, THAILAND  
TEL. (254229) - 8 FAX. (662) 28411744

| REVISION |             |
|----------|-------------|
| NO.      | DESCRIPTION |
| 1        |             |
| 2        |             |
| 3        |             |
| 4        |             |
| 5        |             |
| 6        |             |
| 7        |             |

PROJECT :



LUMPINI  
TOWER  
VIBHAVADI-SATHUSAK

PROJECT NO. : 1802 L.PARKING


AS-BUILT DRAWING

DRAWING TITLE :

STICK WALL & ACP CLADDING  
TYPICAL HORIZONTAL DETAIL @ COVER CULMIN

|           |               |
|-----------|---------------|
| DRAWN :   | UDOMSAK P     |
| CHECKED : | SANGUAN       |
| DATE :    | 10/07/2562    |
| SHEET NO. | DWG. NO. Rev. |
| TD-H24    | -             |

These drawings are the property of P. A. Design Co., Ltd. and not to be used or reproduced without specific permission.

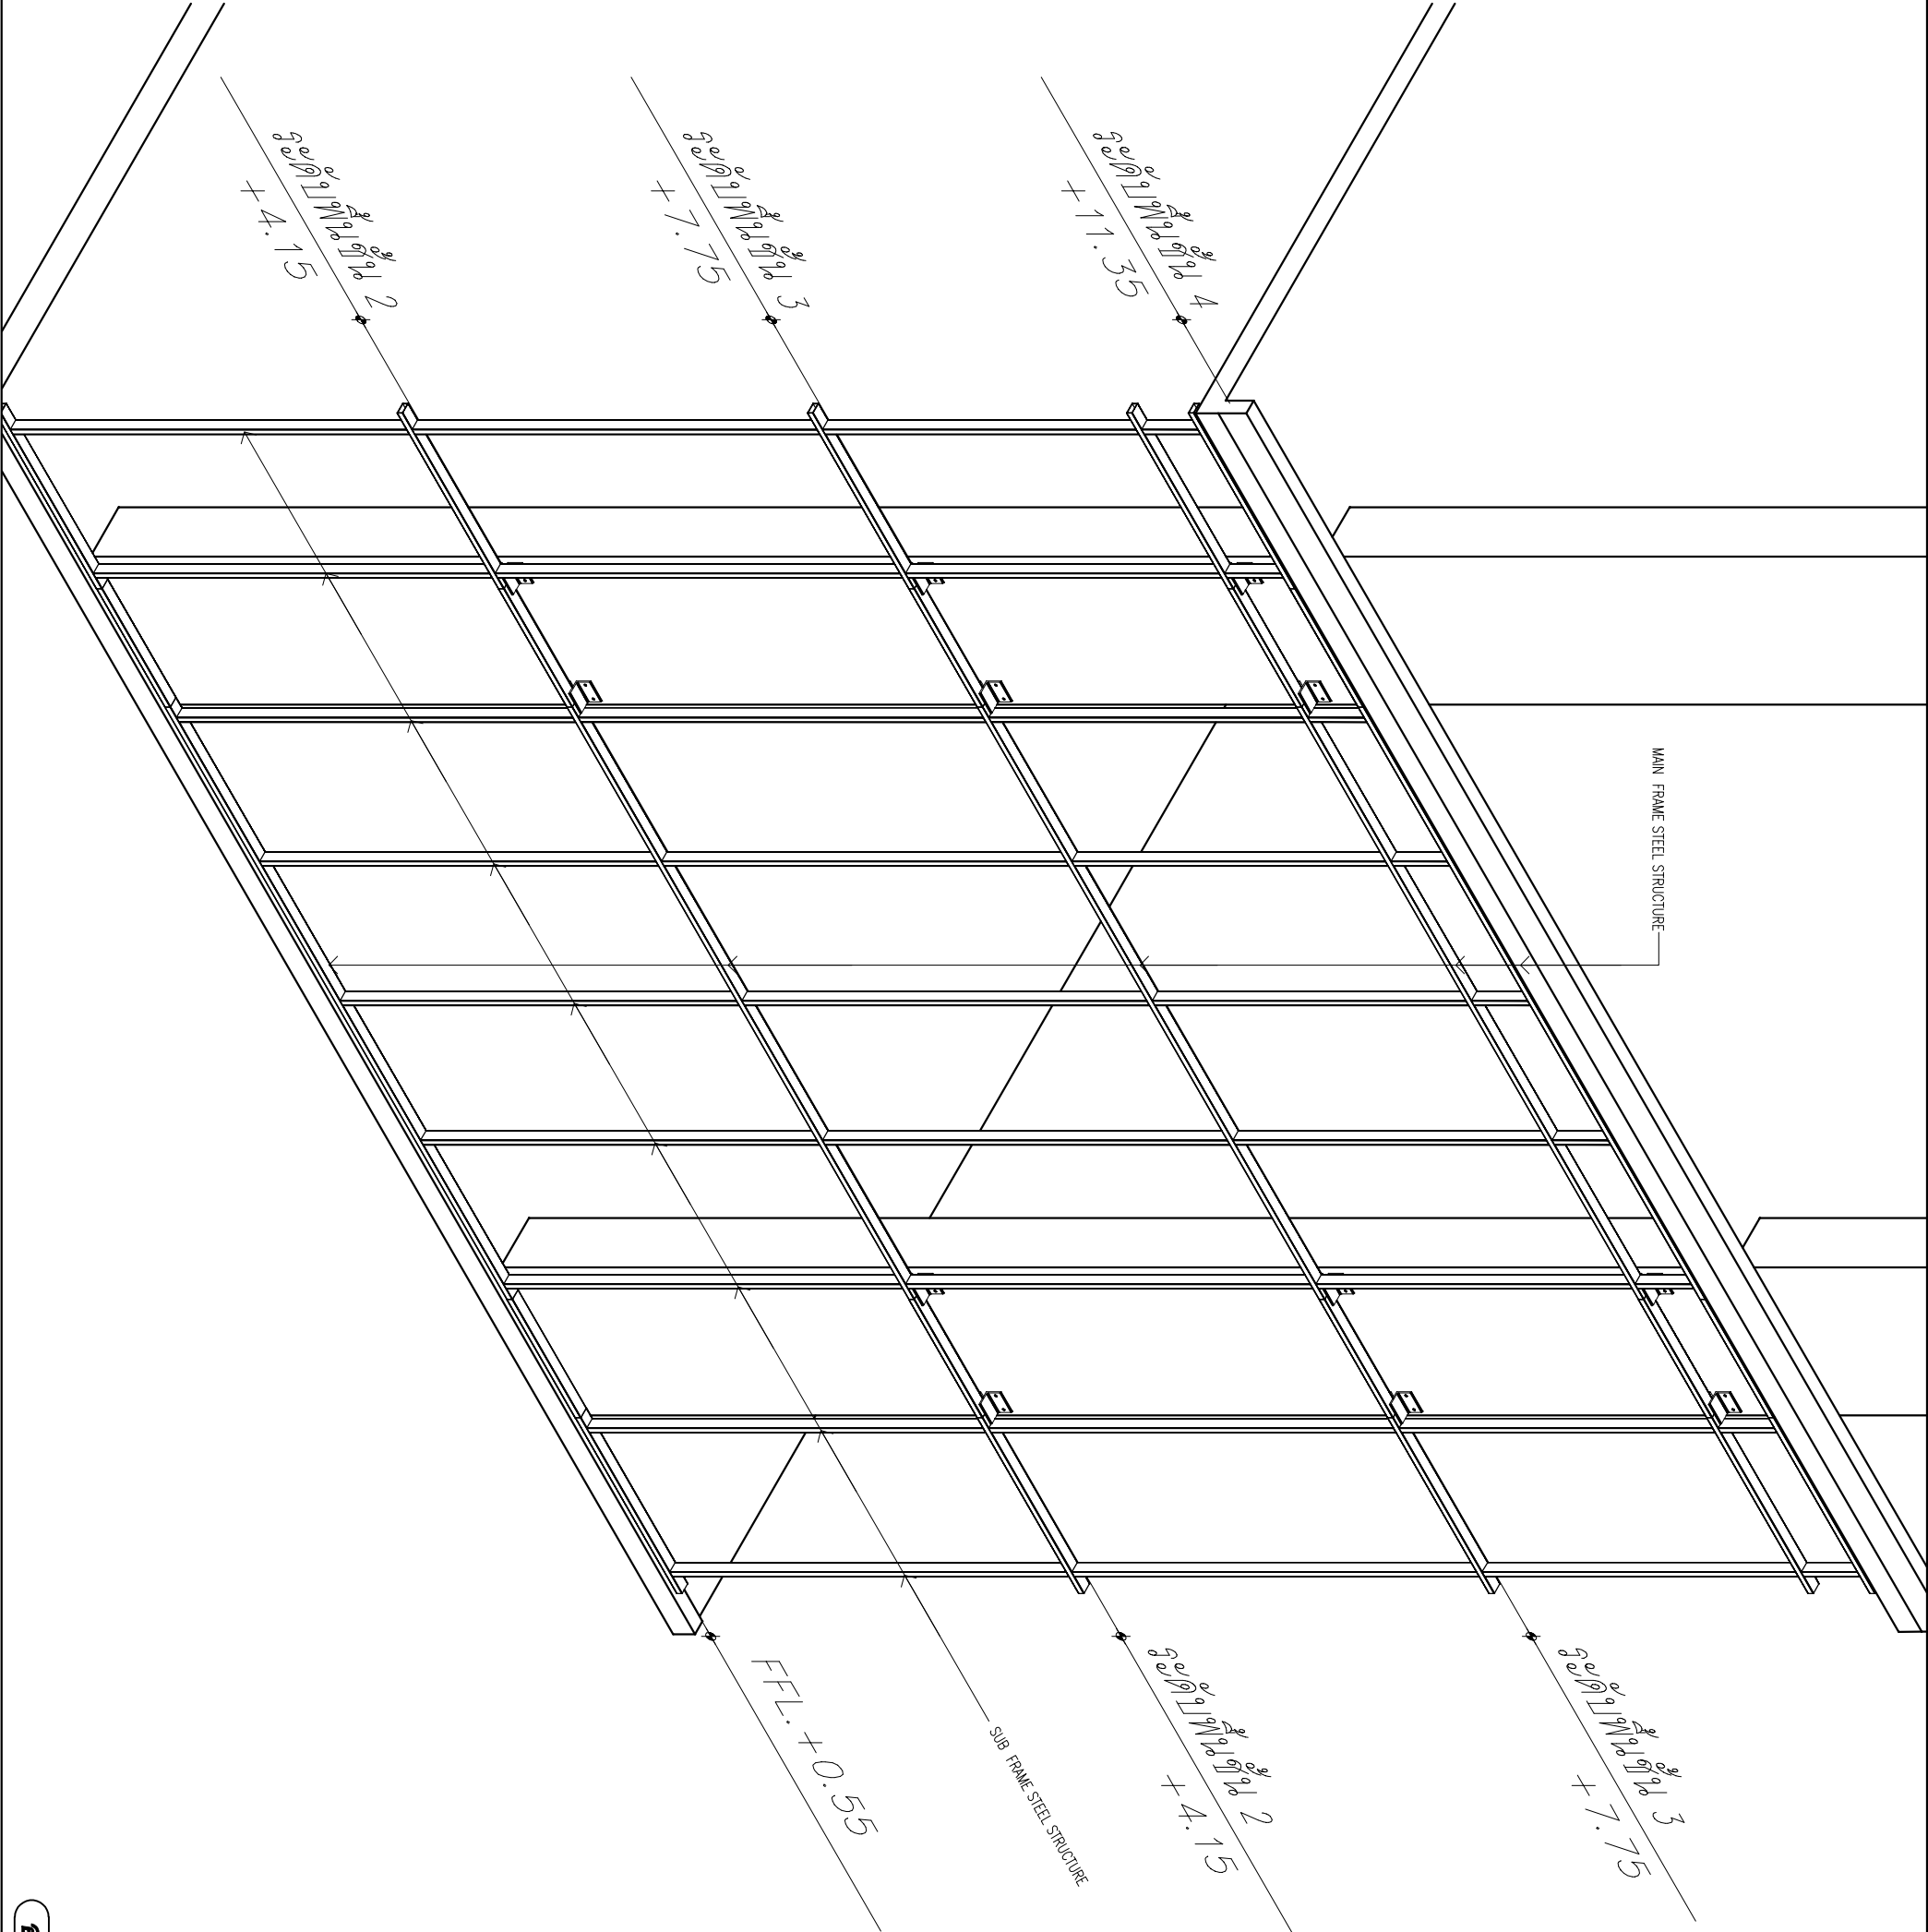


CURTAIN WALL & FACADE CONTRACTOR:



418 RAMA 3 ROAD CHONGKONGEE YANNAWA BANGKOK 10120 THAILAND  
TEL: 254-0291 - 8 FAX: (662) 254-1714

| REVISION |             |
|----------|-------------|
| NO.      | DESCRIPTION |
| 1        |             |
| 2        |             |
| 3        |             |
| 4        |             |
| 5        |             |
| 6        |             |
| 7        |             |

PROJECT :



**LUMPINI TOWER**  
VIBHAVADI-SATHUKHAK

PROJECT NO. : 1802 L.Park-VG





AS-BUILT DRAWING

DRAWING TITLE :  
STICK WALL @ LEVEL 21  
TYPICAL HORIZONTAL DETAIL

|           |            |
|-----------|------------|
| DRAWN :   | UDONSK.P   |
| CHECKED : | SANJUAN    |
| DATE :    | 10/07/2562 |
| SHEET NO. | DWG. NO.   |
|           | Rev.       |

TD.H25

These drawings are the property of P.A. Design Co., Ltd. and not to be used or reproduced without specific permission.

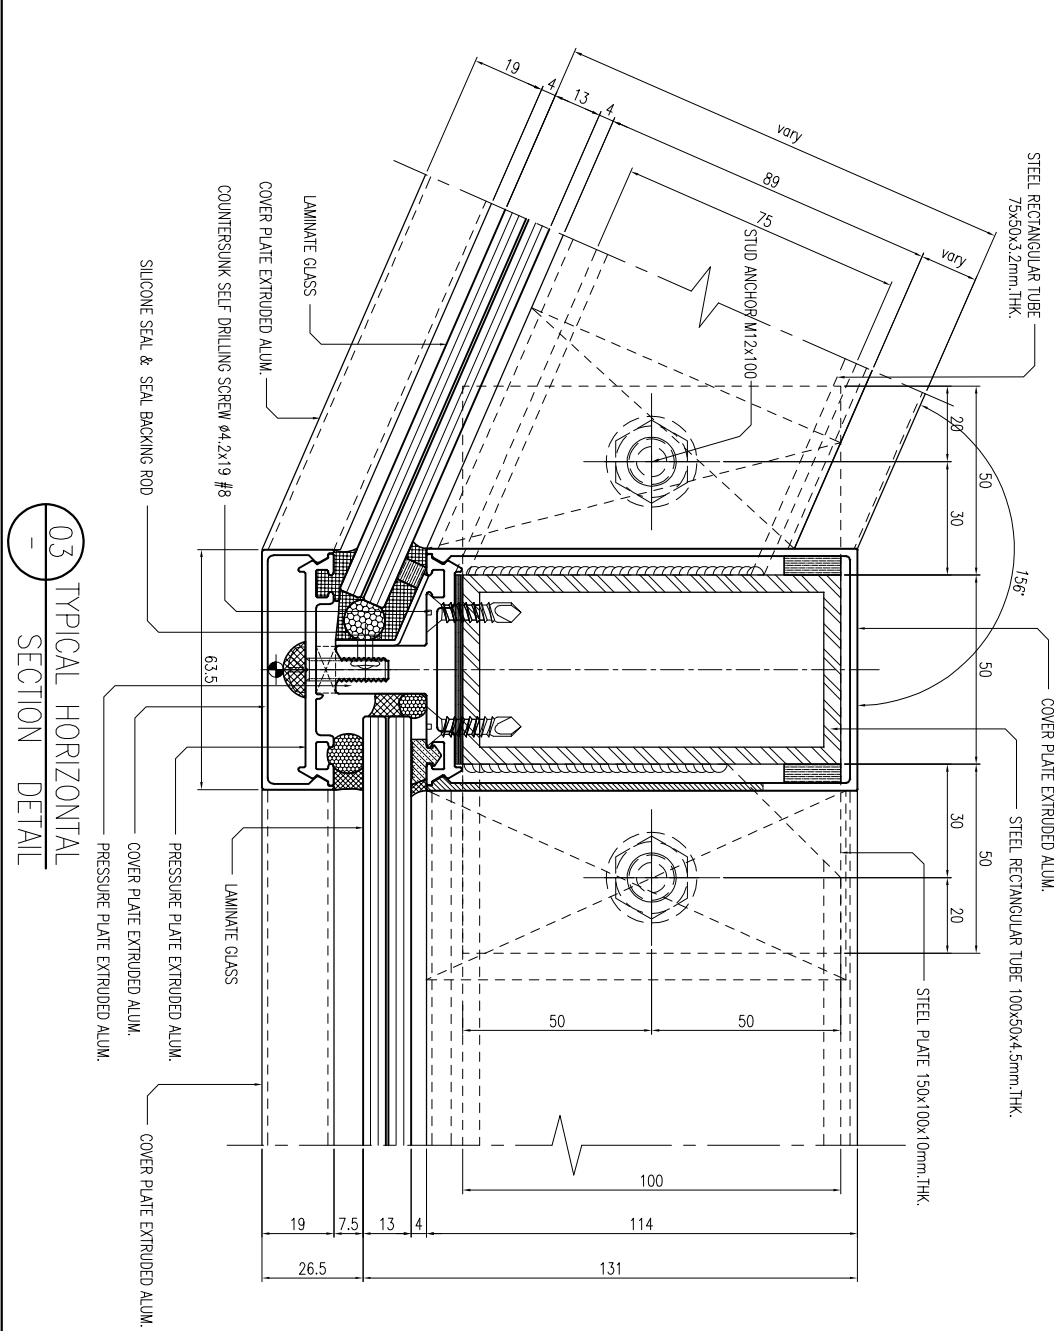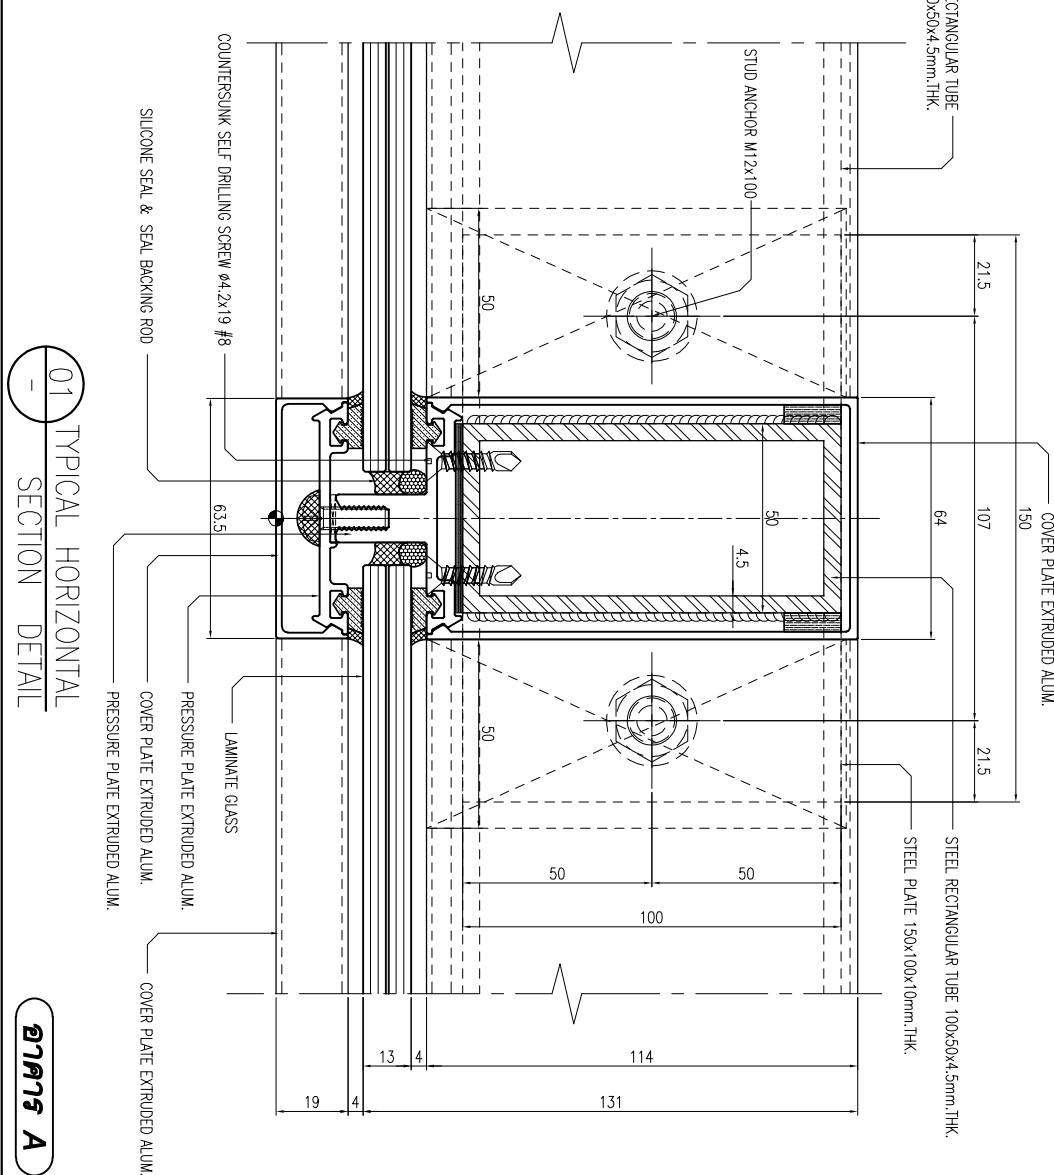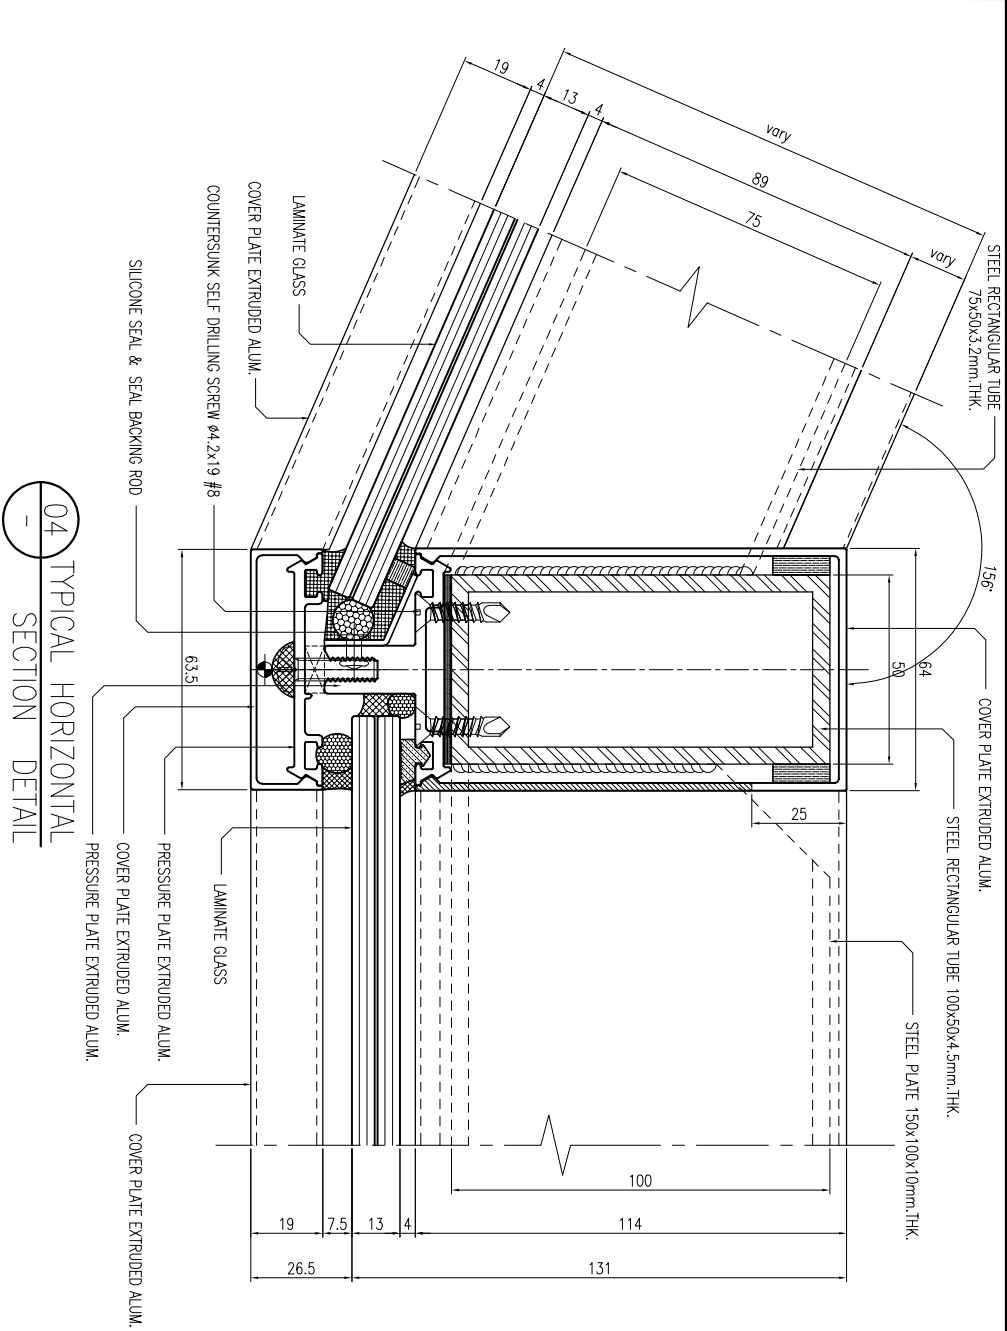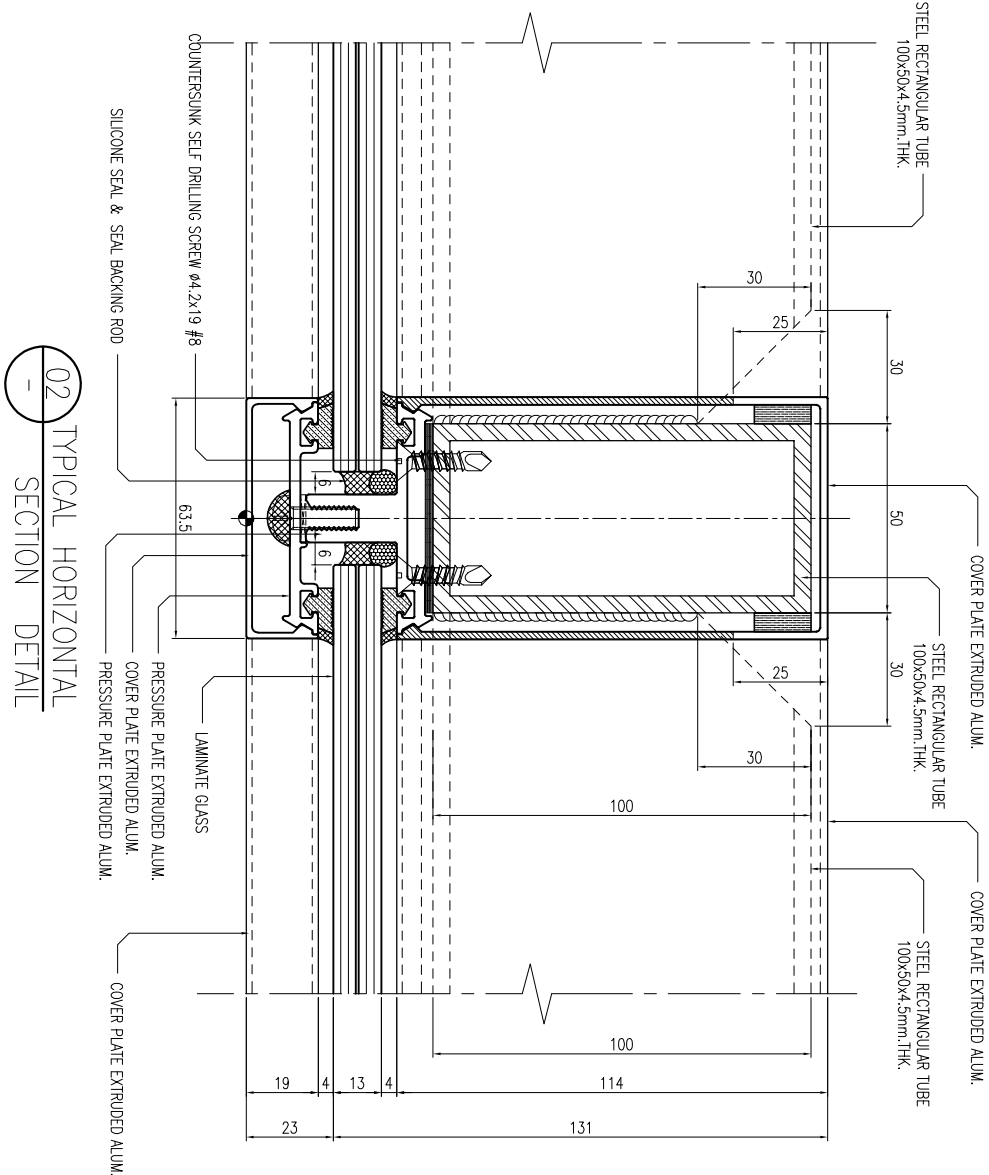



CURTAIN WALL & FACADE CONTRACTOR:



418 RAMA 3 ROAD, CHONGKONGSEE, YANNAWA, BANGKOK 10120, THAILAND  
TEL. (254-029) 7-8 FAX. (662) 284-1744

| REVISION |                  |
|----------|------------------|
| NO.      | DESCRIPTION DATE |
| 1        |                  |
| 2        |                  |
| 3        |                  |
| 4        |                  |
| 5        |                  |
| 6        |                  |
| 7        |                  |

PROJECT :

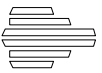

LUMPINI  
TOWER  
VIBHAVADI-SATHUKHAK

PROJECT NO. : 1802 L.Park-VG


AS-BUILT DRAWING

DRAWING TITLE :


STICK WALL @ LEVEL 21  
TYPICAL HORIZONTAL DETAIL

|           |               |
|-----------|---------------|
| DRAWN :   | UDOMSAK P     |
| CHECKED : | SANGUAN       |
| DATE :    | 10/07/2562    |
| SHEET NO. | DWG. NO. REV. |
| TD.H26    |               |


These drawings are the property of P.A. Design Co., Ltd. and not to be used or reproduced without specific permission.

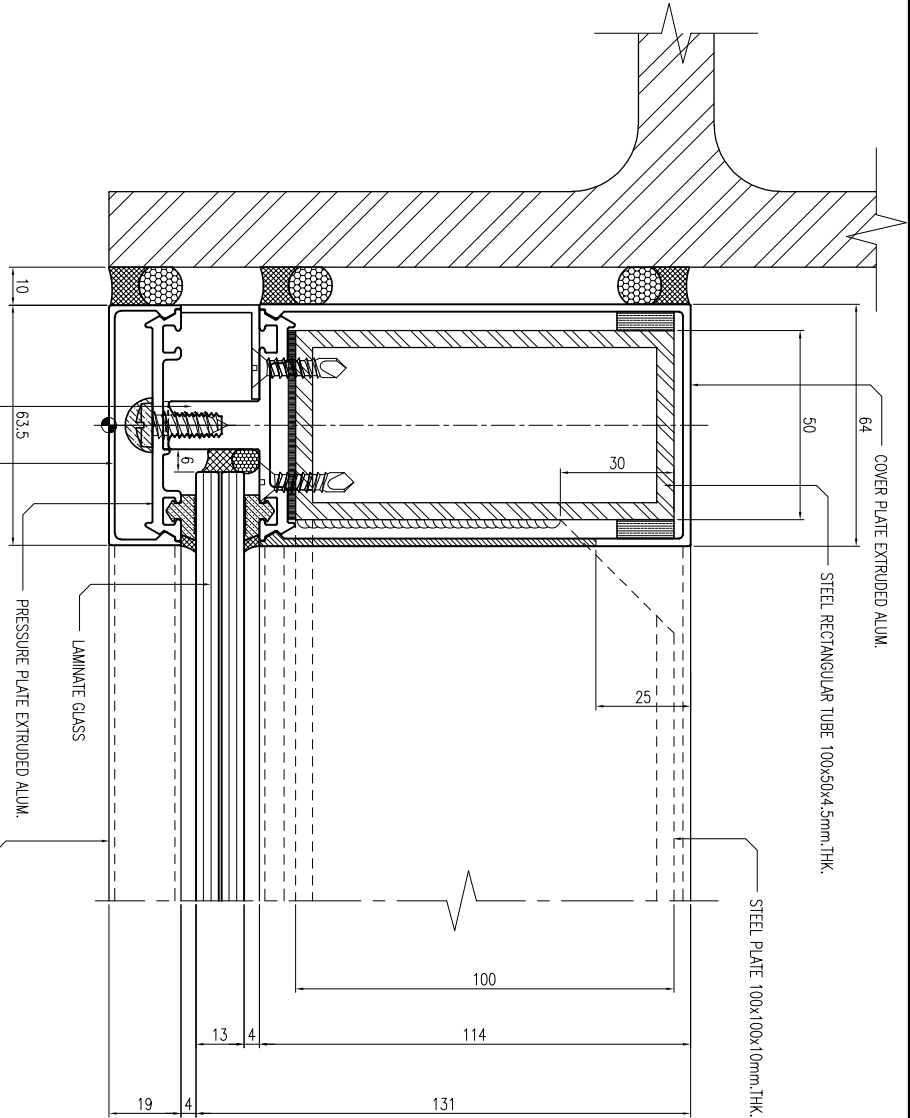


02 TYPICAL HORIZONTAL SECTION DETAIL

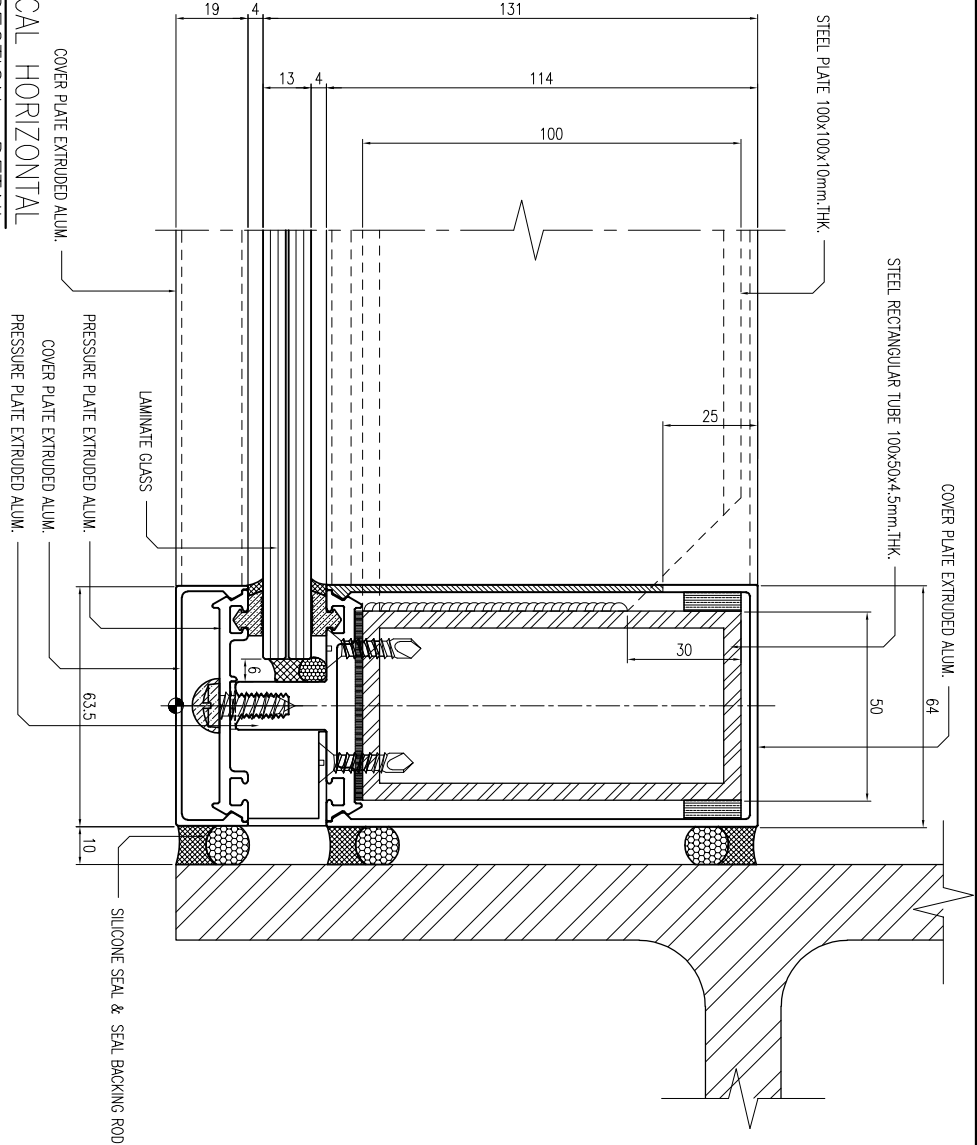

04 TYPICAL HORIZONTAL SECTION DETAIL

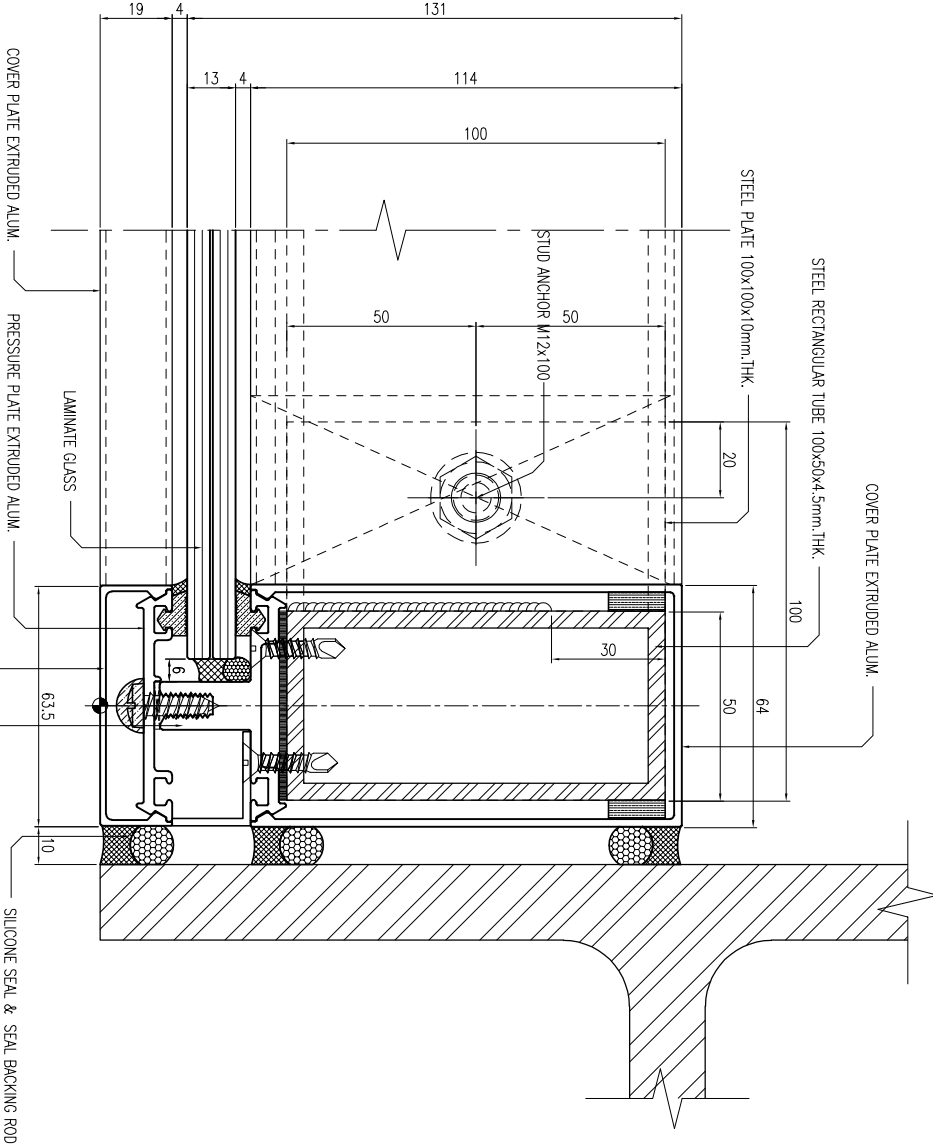

03 TYPICAL HORIZONTAL SECTION DETAIL

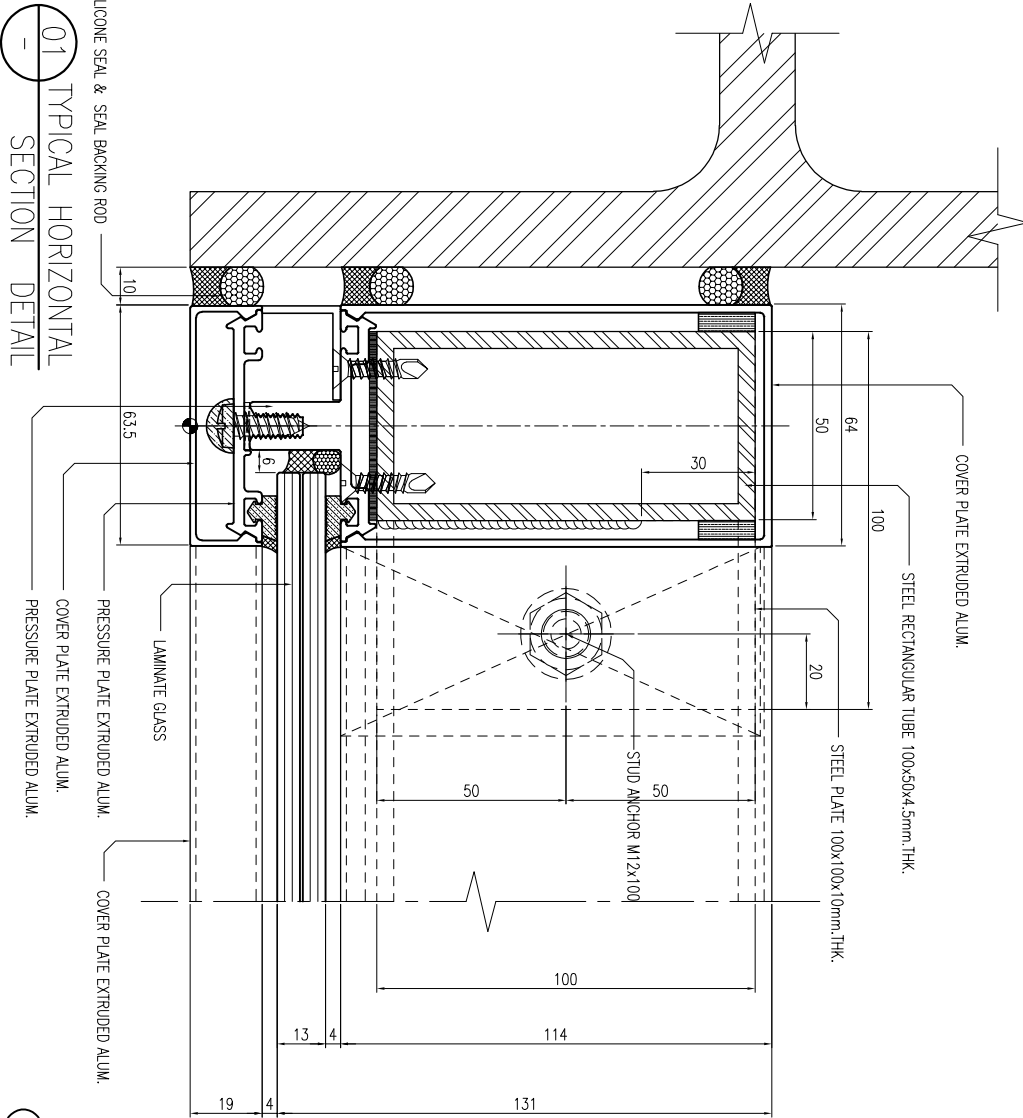

01 TYPICAL HORIZONTAL SECTION DETAIL

210719 A

สัญลักษณ์และรายการวัสดุ

- สัญลักษณ์
- F1 กระจกใสหนา 12 มม. กระจกใสหนา PVC 2"


CURTAIN WALL & FACADE CONTRACTOR:



418 RAMA 3 ROAD CHONGKONGSEE YANNAWA BANGKOK 10120 THAILAND  
TEL. (662) 281-1744 FAX. (662) 281-1744

| REVISION |                  |
|----------|------------------|
| NO.      | DESCRIPTION DATE |
| 1        |                  |
| 2        |                  |
| 3        |                  |
| 4        |                  |
| 5        |                  |
| 6        |                  |
| 7        |                  |

PROJECT :

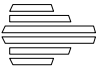

**LUMPINI TOWER**  
VIBHAVADI-SATHUSAK

PROJECT NO. : 1802 L.Park-VG


AS-BUILT DRAWING

DRAWING TITLE :


STICK WALL @ LEVEL 21  
TYPICAL HORIZONTAL DETAIL

|           |            |
|-----------|------------|
| DRAWN :   | UDOKSAK P  |
| CHECKED : | SANGUAN    |
| DATE :    | 10/07/2562 |
| SHEET NO. | DWG. NO.   |
|           | Rev.       |
| TD.H27    |            |


These drawings are the property of P.A. Design Co., Ltd. and not to be used or reproduced without specific permission.

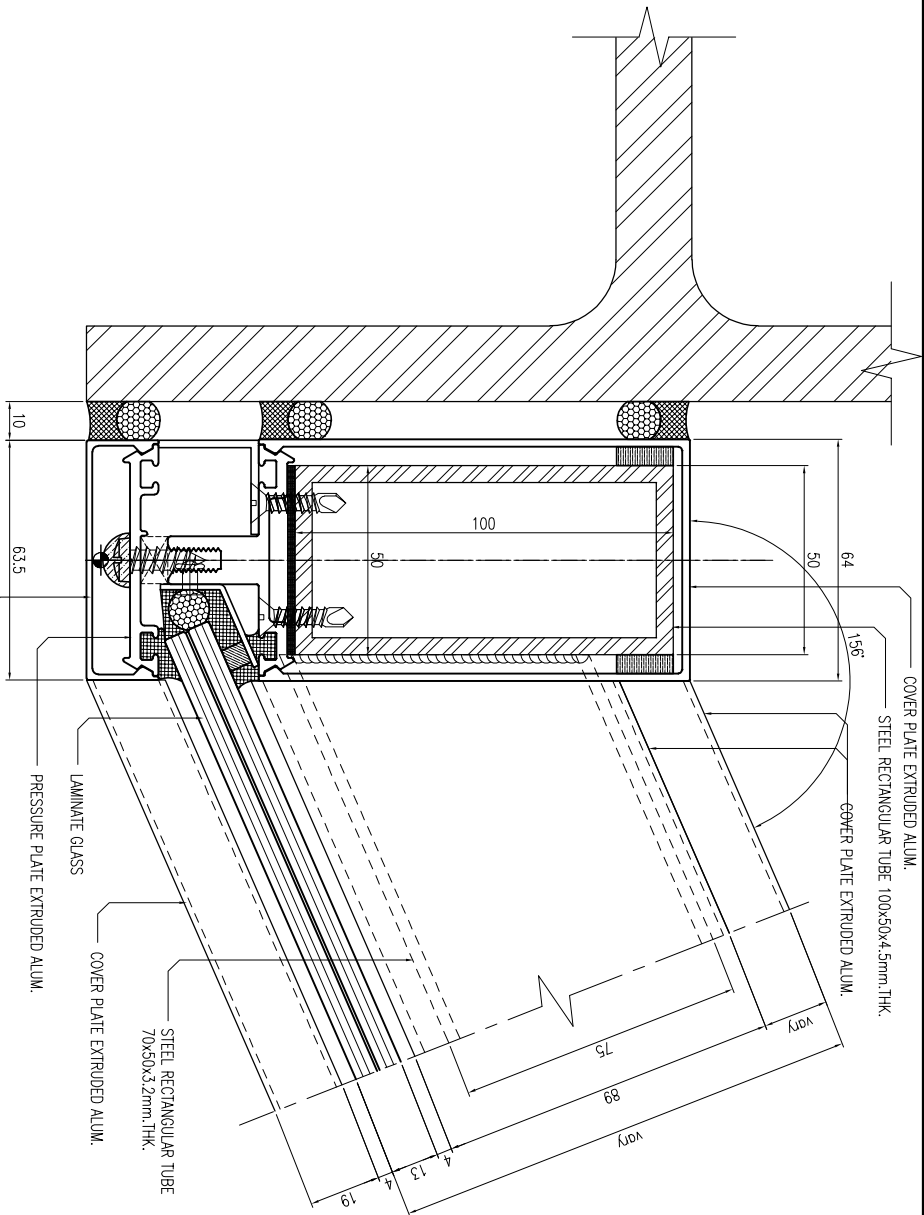


04 TYPICAL HORIZONTAL SECTION DETAIL

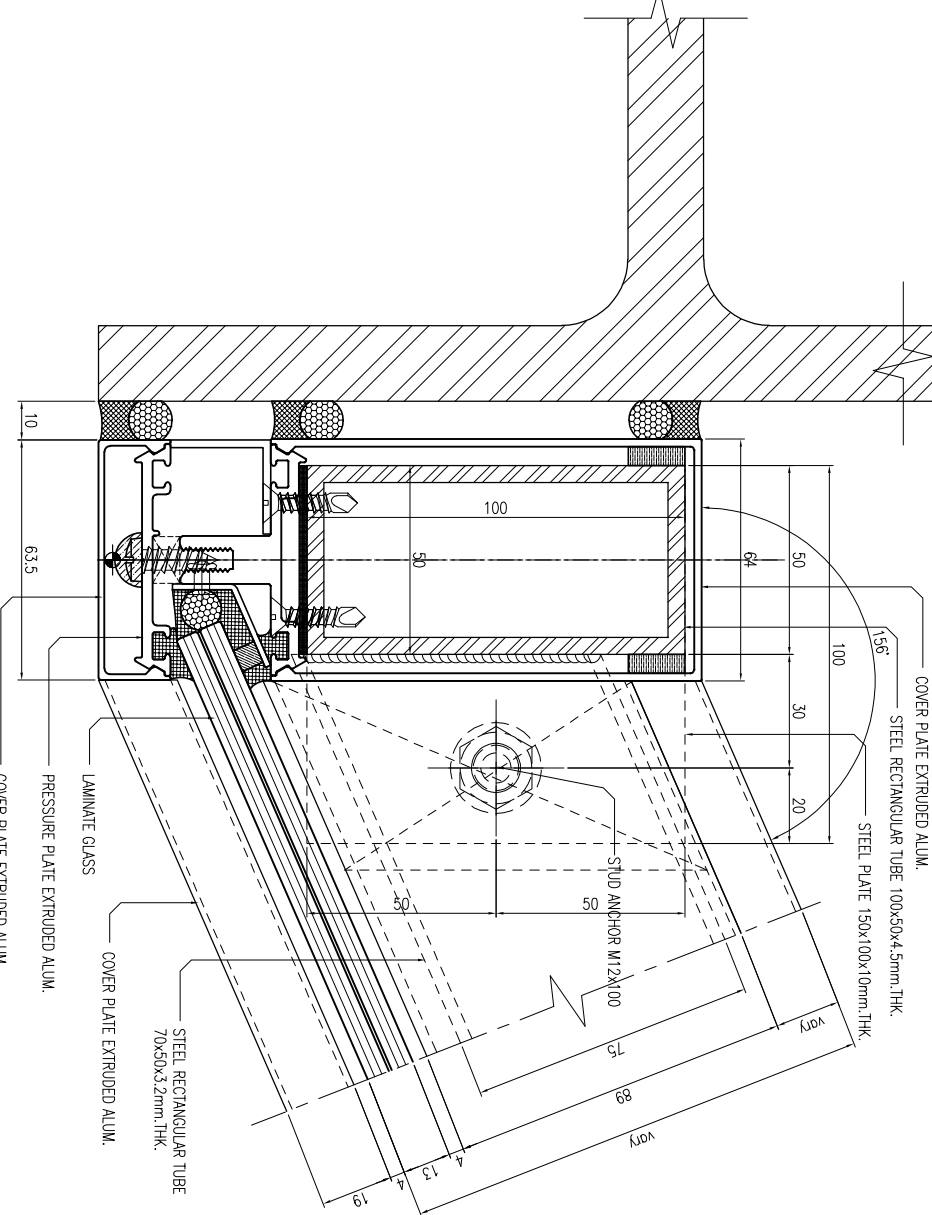

03 TYPICAL HORIZONTAL SECTION DETAIL

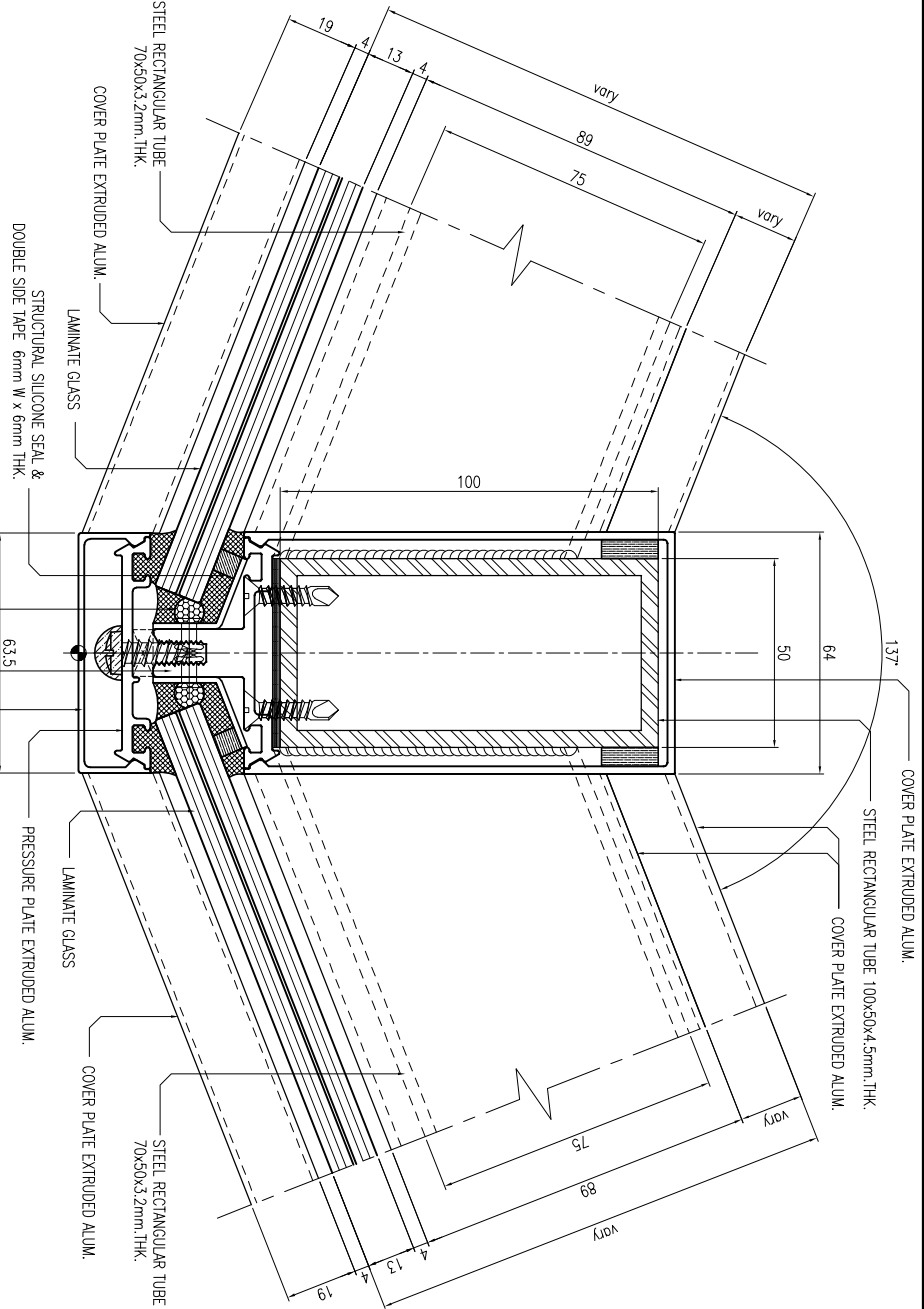

02 TYPICAL HORIZONTAL SECTION DETAIL

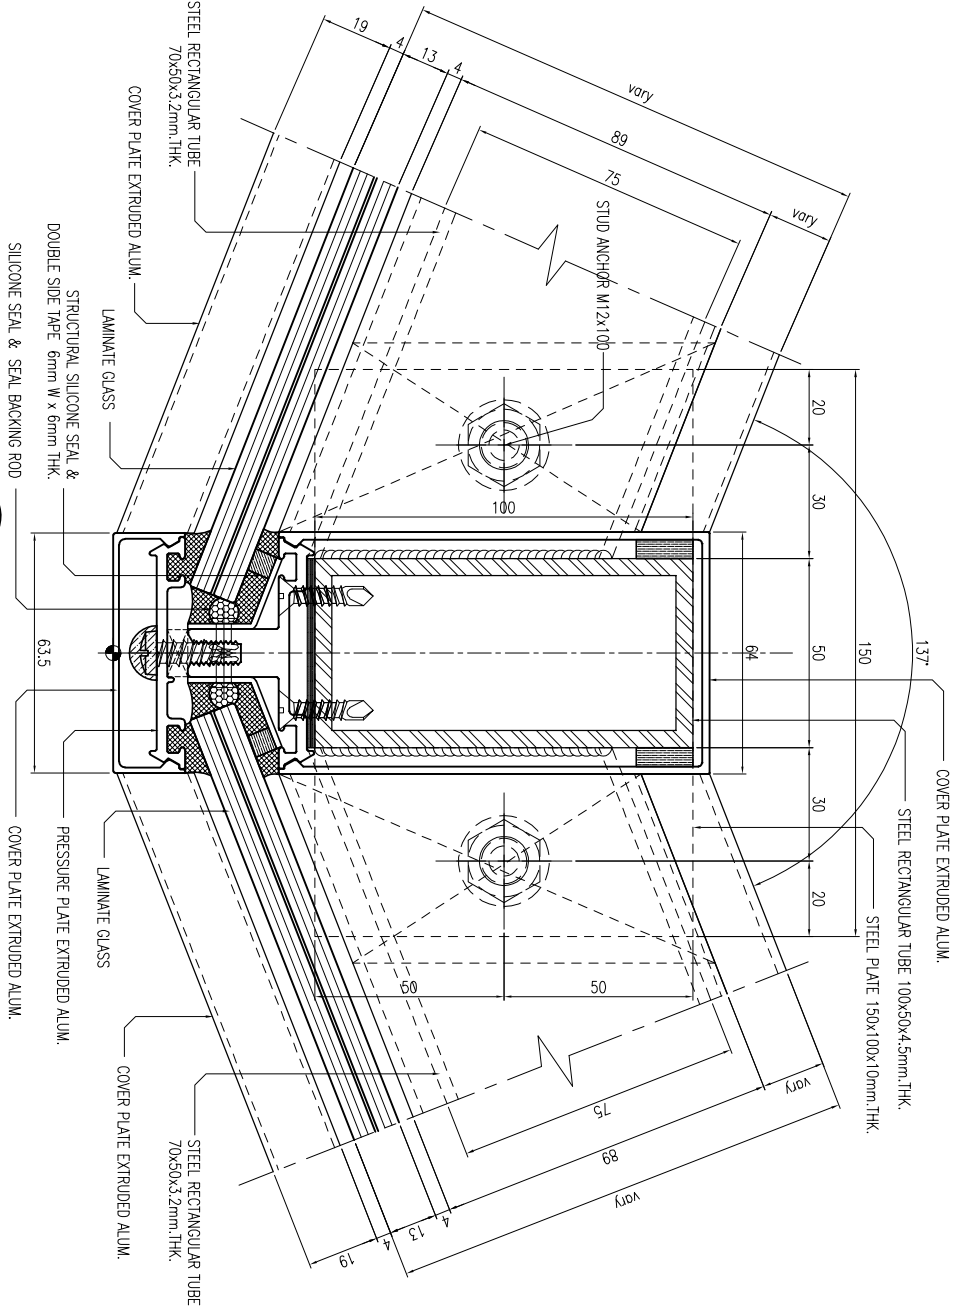

01 TYPICAL HORIZONTAL SECTION DETAIL

สัญลักษณ์/สัญลักษณ์

- สัญลักษณ์
- F1 กระจกใสบานหนา 12 x12 มม. (กระจกใสบานหนา 12 x 12 มม.)

CURTAIN WALL & FACADE CONTRACTOR:

KYS

ISO 9002

KIM YOO SENG

418 RAMA 3 ROAD CHONGKONGSEE YANAWA BANGKOK 10120 THAILAND  
TEL. 254-0291 - 8 FAX. (662) 284-1744

| REVISION |             |
|----------|-------------|
| NO.      | DESCRIPTION |
| 1        |             |
| 2        |             |
| 3        |             |
| 4        |             |
| 5        |             |
| 6        |             |
| 7        |             |

PROJECT :

LUMPINI  
TOWER

VIBHAVAD-CHAYUSHAH


1802 L.Park NG

AS-BUILT DRAWING

DRAWING TITLE :  
ACP TOP ROOF  
HORIZONTAL SECTION DETAIL

|           |            |
|-----------|------------|
| DRAWN :   | UDOMSAK P  |
| CHECKED : | SANGUAN    |
| DATE :    | 10/07/2562 |
| SHEET NO. | DWG. NO.   |
|           | Rev.       |
|           | TD-H28     |


These drawings are the property of P.A. Design  
Co., Ltd.  
and not to be used or reproduced without  
specific permission.

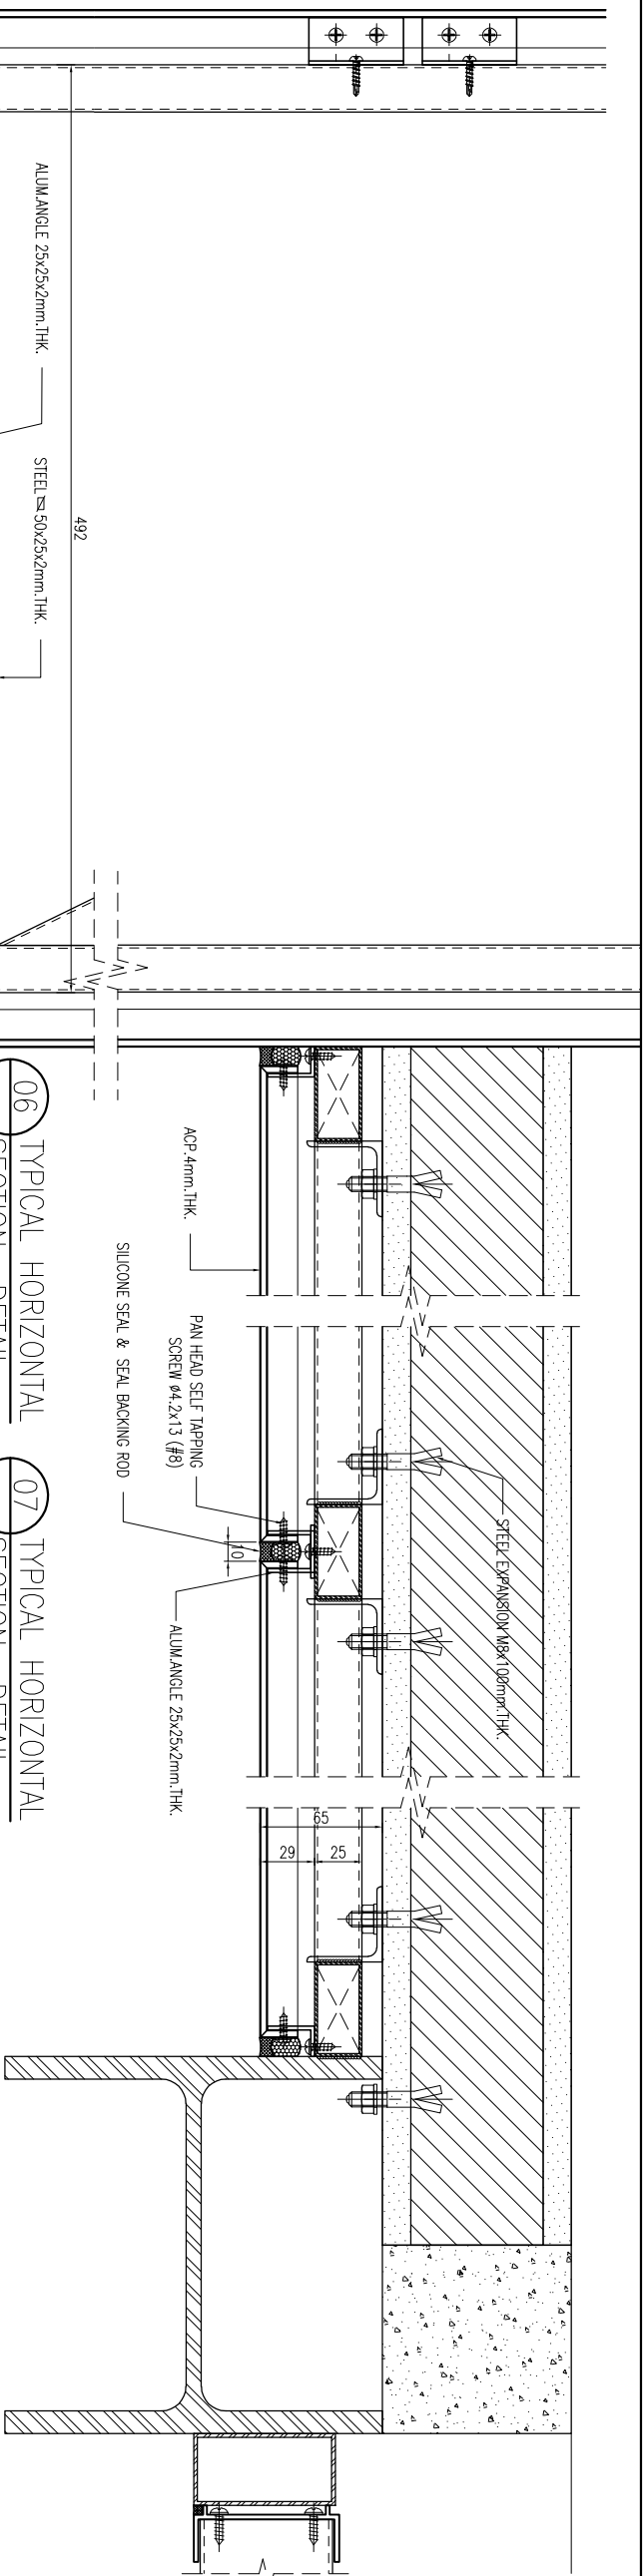


06 TYPICAL HORIZONTAL SECTION DETAIL

07 TYPICAL HORIZONTAL SECTION DETAIL

08 TYPICAL HORIZONTAL SECTION DETAIL

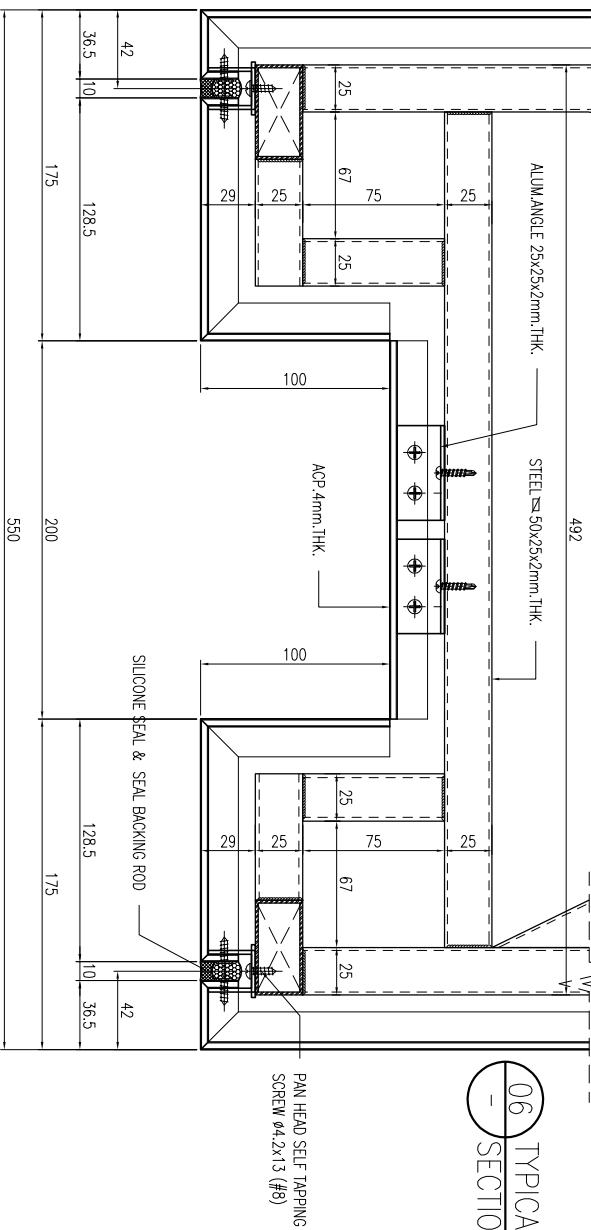

05 TYPICAL HORIZONTAL SECTION DETAIL

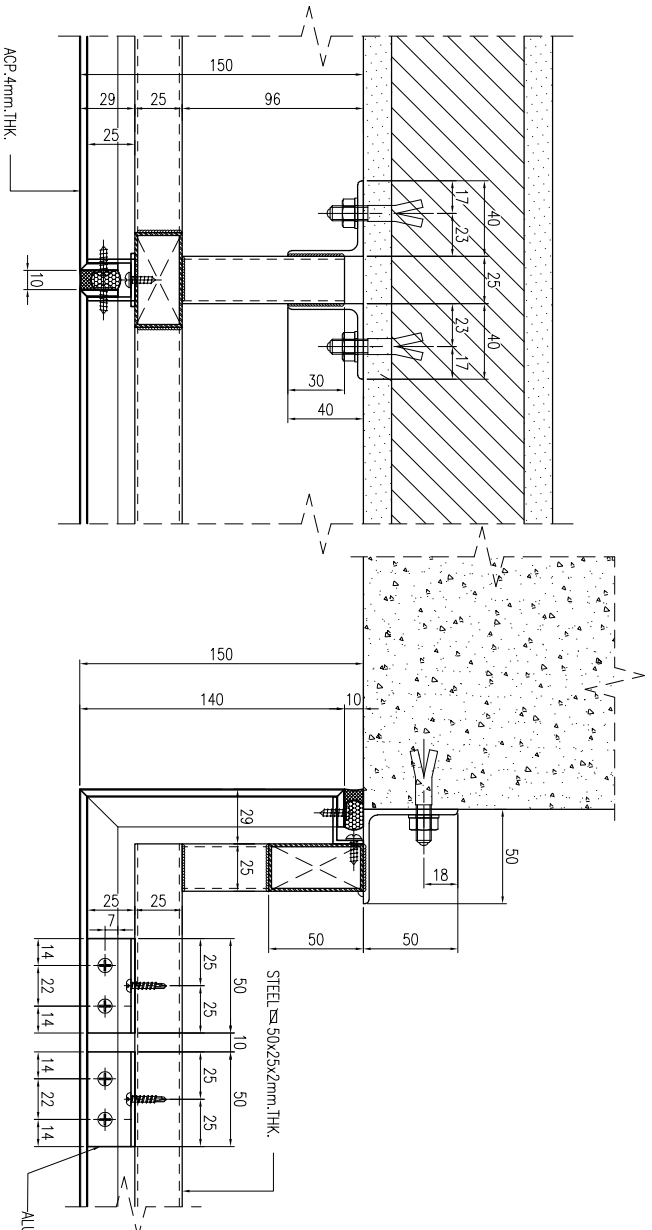

04 TYPICAL HORIZONTAL SECTION DETAIL

03 TYPICAL HORIZONTAL SECTION DETAIL

02 TYPICAL HORIZONTAL SECTION DETAIL

01 TYPICAL HORIZONTAL SECTION DETAIL

217175 A



๑๒๖๖

- [illegible]

วสันตดุสน





41/8 RAMA 3 ROAD, CHONG-NONSEE, YANINWA, BANGKOK 10120, THAILAND  
TEL: 294-6291 - 8 FAX: (662) 294-1744

## REVISION

| NO. | DESCRIPTION | DATE |
|-----|-------------|------|
| 1   |             |      |
| 2   |             |      |
| 3   |             |      |
| 4   |             |      |
| 5   |             |      |
| 6   |             |      |
| 7   |             |      |

PROJECT

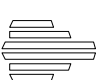

**LUMBINI  
TOWER**  
VIBHAVADI-CHATUSAKH

PROJECT NO: 1802 LPark-VC

## AS-BUILT DRAWING

DRAWING TITLE :  
TYPICAL HORIZONTAL SECTION DETAIL

@ ACP.TOP ROOF


DRAWN : UDOMSAK.F

|           |         |
|-----------|---------|
| CHECKED : | SANGUAN |
|-----------|---------|

|           |          |     |
|-----------|----------|-----|
| SHEET NO. | DWG. NO. | Rev |
|-----------|----------|-----|

TD-H29

These drawings are the property of P. A. Design Co., Ltd.  
and not to be used or reproduced without  
specific permission.

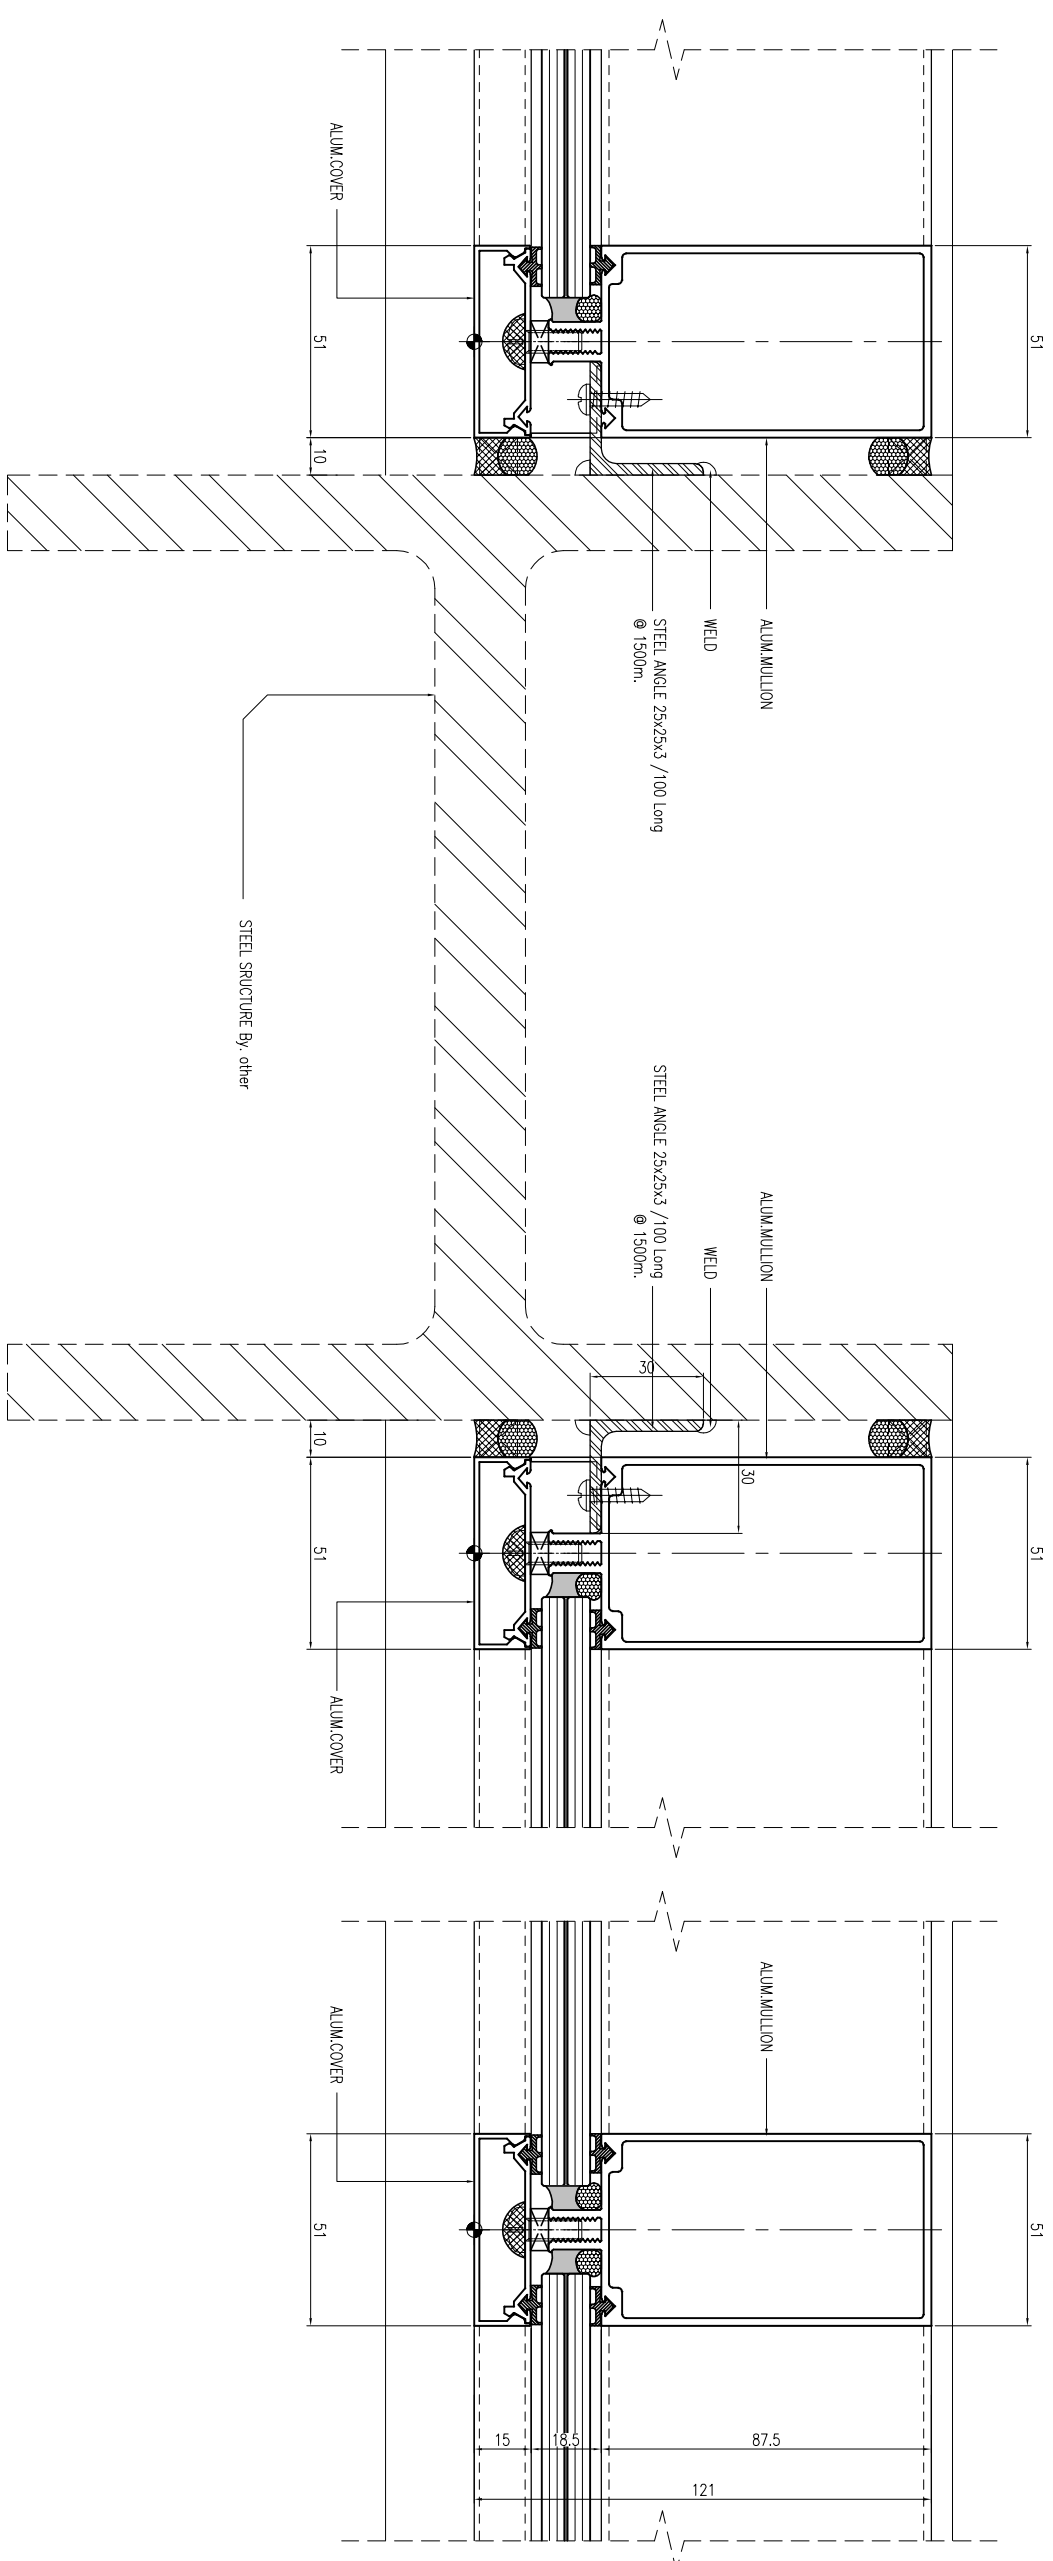

01 TYPICAL HORIZONTAL  
- SECTION DETAIL

02 - TYPICAL HORIZONTAL SECTION DETAIL

[illegible]

วสุทัศน์

[illegible]

วสันตดุสกัน


CURTAIN WALL &amp; FACADE CONTRACTOR



418 RAMA 3 ROAD, CHONG-NONSEE, YANNAWA, BANGKOK 10120, THAILAND  
TEL: 294-6291 - 8 FAX: (662) 294-1744

| REVISION |             |      |
|----------|-------------|------|
| NO.      | DESCRIPTION | DATE |
| 1        |             |      |
| 2        |             |      |
| 3        |             |      |
| 4        |             |      |
| 5        |             |      |
| 6        |             |      |
| 7        |             |      |

PROJECT



**LUMBINI  
TOWER**  
VISHAVADI-CHATUSHAK

PROJECT NO: 1802 LPark-VC

## AS-BUILT DRAWING

DRAWING TITLE:  
TYPICAL HORIZONTAL SECTION DETAIL

|                |            |
|----------------|------------|
| @ ACP TOP ROOF |            |
| DRAWN :        | UDOMSAK P  |
| CHECKED :      | SANGUAN    |
| DATE :         | 10/07/2562 |
| SHEET NO.      | DWG NO.    |
|                | Rev        |
| TD-H30         |            |

These drawings are the property of P. A. Design Co., Ltd.  
and not to be used or reproduced without  
specific permission.

[illegible]

ท.พ.๒๕๖๔

- [illegible]


วสุทัศน์

- [illegible]

CURTAIN WALL &amp; FACADE CONTRACTOR:



ISO:9002

**KIM YOO SENG**

41/8 RAMA 3 ROAD, CHONG-NOOSEE, YANNAWA, BANGKOK 10120, THAILAND  
TEL: 294-6291 - 8 FAX: (662) 294-1744

| REVISION |             |      |
|----------|-------------|------|
| NO.      | DESCRIPTION | DATE |
| 1        |             |      |
| 2        |             |      |
| 3        |             |      |
| 4        |             |      |
| 5        |             |      |
| 6        |             |      |
| 7        |             |      |

**PROJECT :**



**LAMPINI  
TOWER**

## VIBHAVADI-SHATUSENAK

PROJECT NO : 1802 LPark-VC

## AS-BUILT DRAWING

DRAWING TITLE :

TYPICAL VERTICAL SECTION DETAIL  
© START PANEL LEVEL 4

DRAWN : UDOMSAK,P

|           |      |
|-----------|------|
| CHECKED : | SANG |
|-----------|------|

| SHEET NO. | DWG. NO. | Rev. |
|-----------|----------|------|
|-----------|----------|------|

ID.V01 -

These drawings are the property of P. A. Design Co., Ltd.  
and not to be used or reproduced without  
specific permission.




CURTAIN WALL & FACADE CONTRACTOR:



418 RAMA 3 ROAD, CHONG-CHONGSEE, YANNAWA, BANGKOK 10120, THAILAND  
TEL: 254-42911 - 8 FAX: (082) 284-1744

| REVISION |             |
|----------|-------------|
| NO.      | DESCRIPTION |
| 1        |             |
| 2        |             |
| 3        |             |
| 4        |             |
| 5        |             |
| 6        |             |
| 7        |             |

PROJECT :



LUMPINI  
TOWER  
VIBHAVADI-SATHUSAK

PROJECT NO. : 1802 LPK-VIC

AS-BUILT DRAWING

DRAWING TITLE :

TYPICAL VERTICAL SECTION DETAIL  
STACK JOINT PANEL

|           |               |
|-----------|---------------|
| DRAWN :   | UDOMSAK P     |
| CHECKED : | SANGUAN       |
| DATE :    | 10/07/2562    |
| SHEET NO. | DWG. NO. Rev. |


TD.V03 -

These drawings are the property of P.A. Design  
Co., Ltd.  
and not to be used or reproduced without  
specific permission.

017173 A

01 TYPICAL VERTICAL  
SECTION DETAIL

OUTSIDE

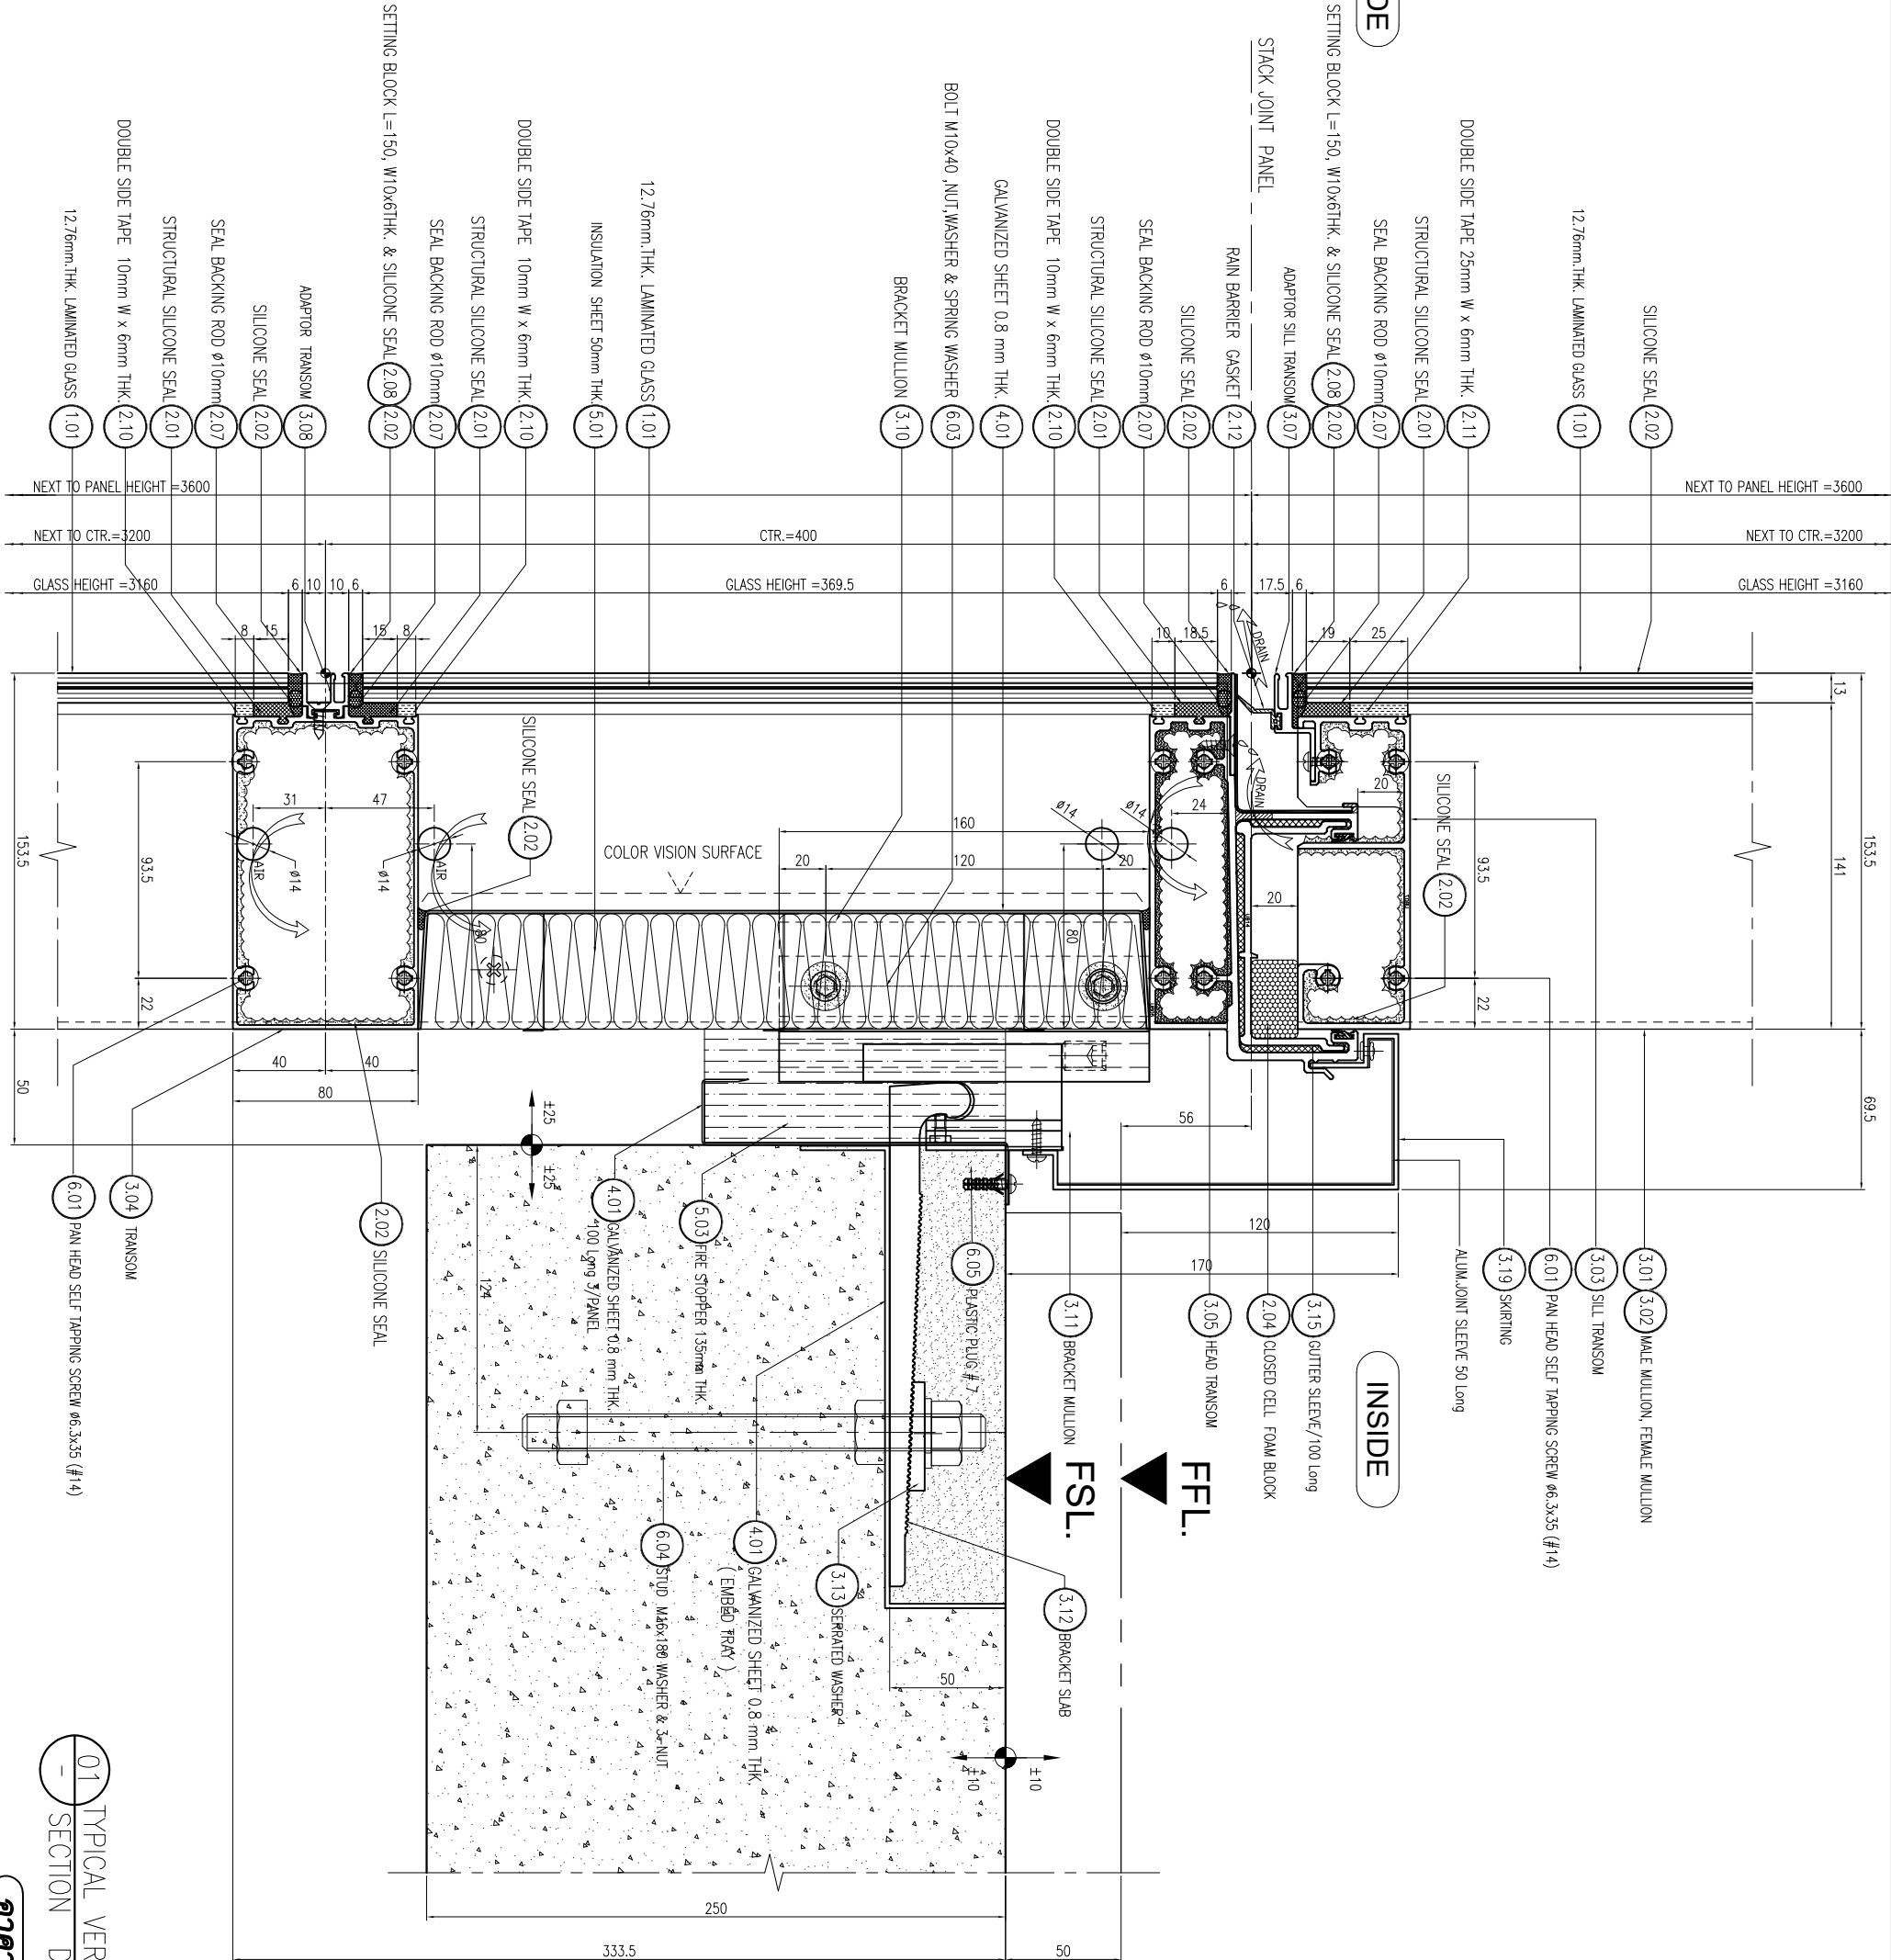




418 RAMA 3 ROAD, CHONG-CHONGSEE, YANNAWAT, BANGKOK 10120, THAILAND  
TEL. (261-4291) - 8 FAX. (082) 284-1744

| REVISION |             |
|----------|-------------|
| NO.      | DESCRIPTION |
| 1        |             |
| 2        |             |
| 3        |             |
| 4        |             |
| 5        |             |
| 6        |             |
| 7        |             |

PROJECT :



LUMPINI  
TOWER  
VIBHAVADI-SATHUKHAK

PROJECT NO. : 1802 LP-BK-VC

AS-BUILT DRAWING

DRAWING TITLE :

TYPICAL VERTICAL SECTION DETAIL  
SLAB BRACKET EDGE COLUMN



|           |               |
|-----------|---------------|
| DRAWN :   | UDOMSAK P     |
| CHECKED : | SANGUAN       |
| DATE :    | 10/07/2562    |
| SHEET NO. | DWG. NO. Rev. |

TD.V04 -

These drawings are the property of P.A. Design Co., Ltd. and not to be used or reproduced without specific permission.

01 TYPICAL VERTICAL SECTION DETAIL

01A713 A

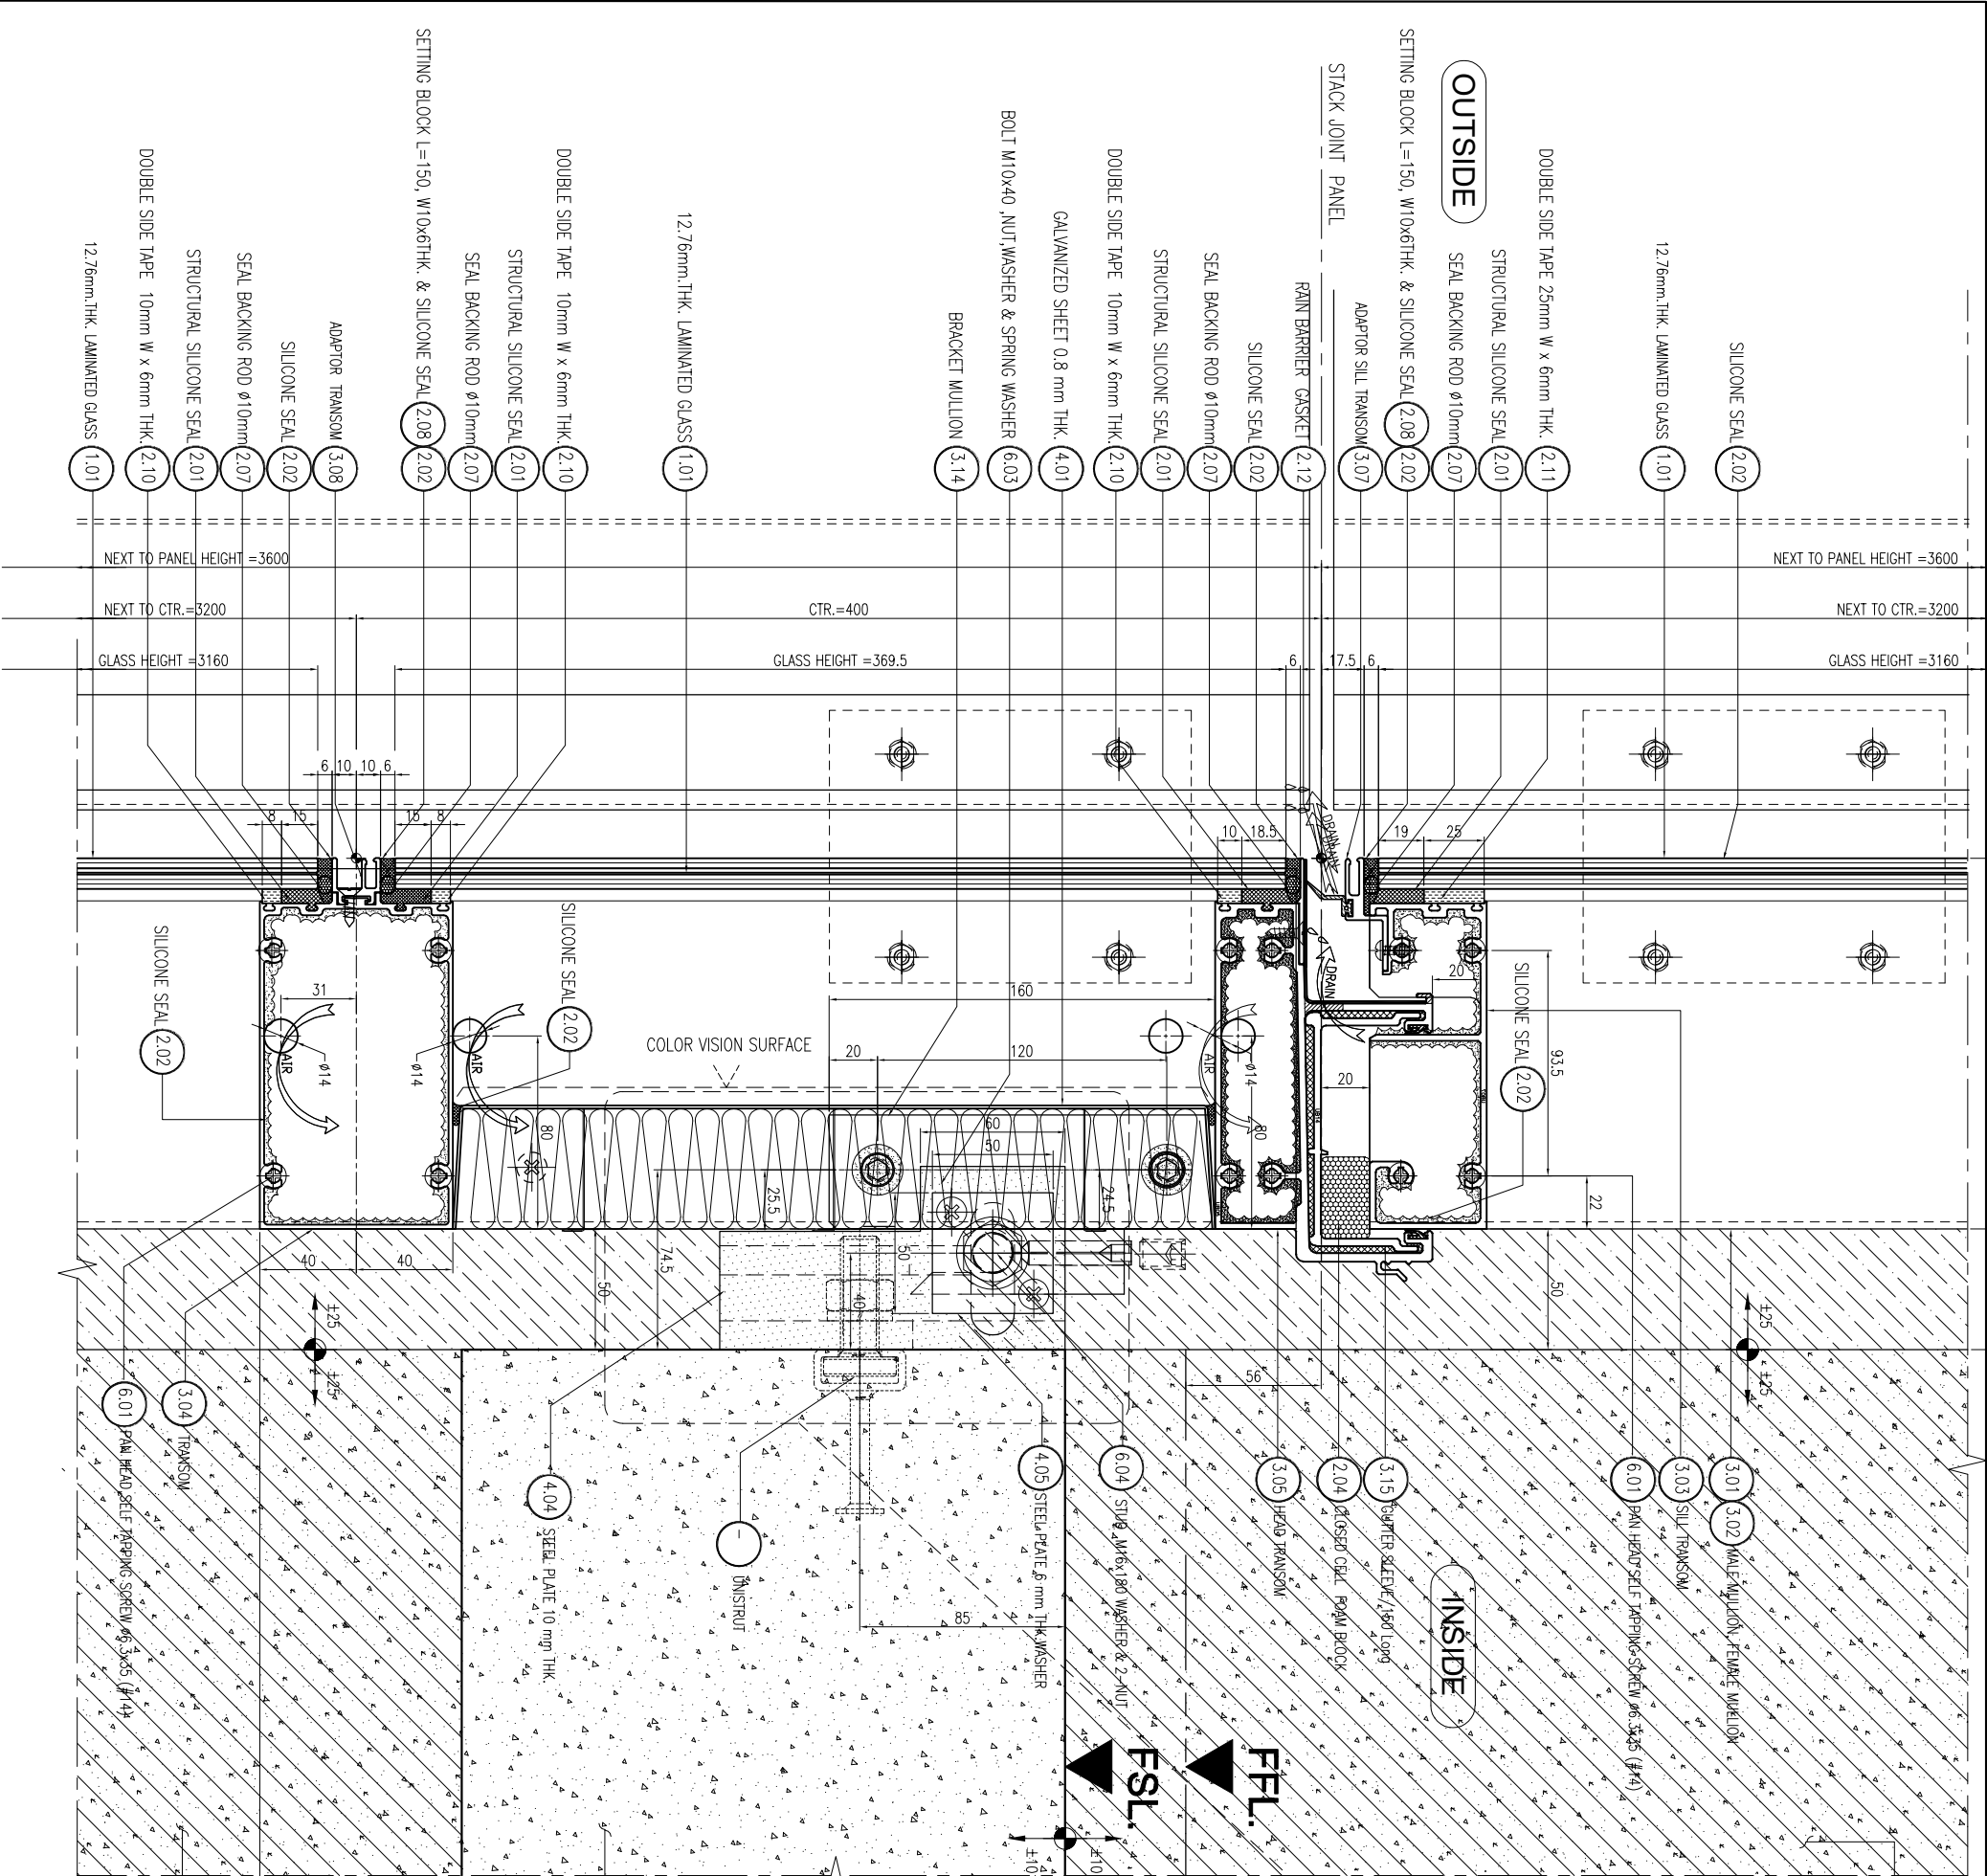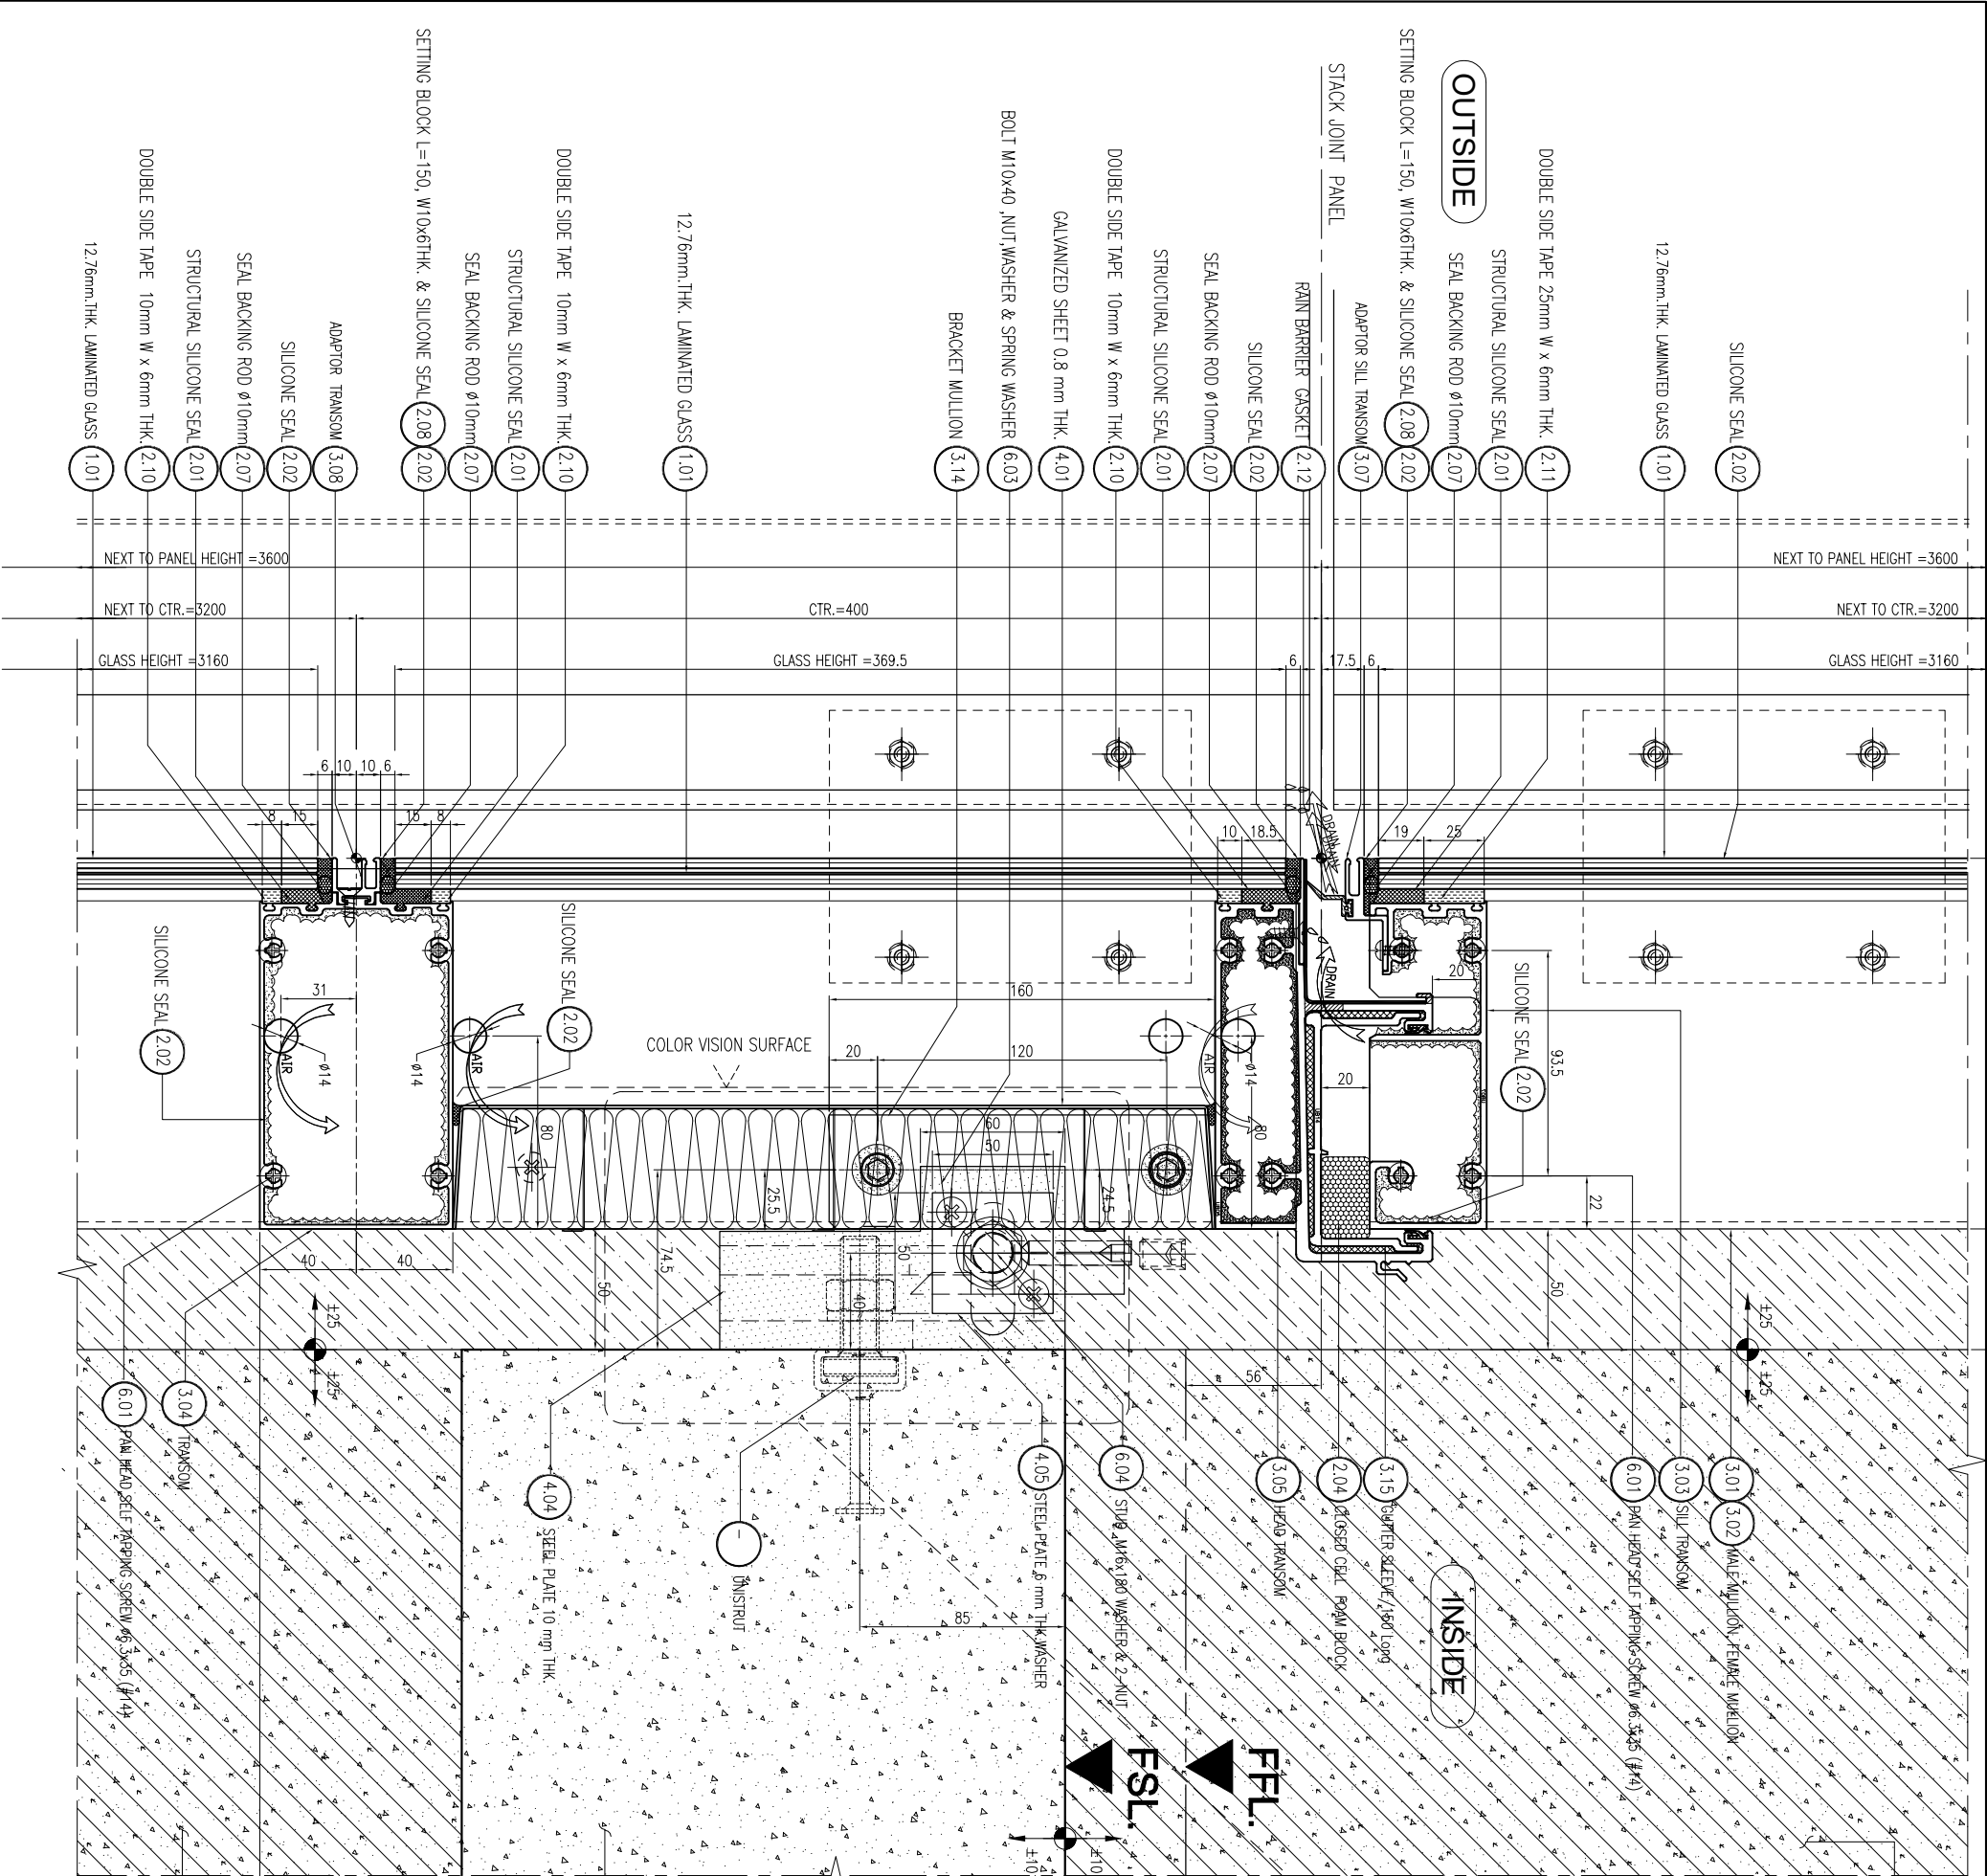






418 RAMA 3 ROAD, CHONGKONSEE, YANNAWA, BANGKOK 10120, THAILAND  
TEL. (662) 281-1744 FAX. (662) 281-1744

| REVISION |             |
|----------|-------------|
| NO.      | DESCRIPTION |
| 1        |             |
| 2        |             |
| 3        |             |
| 4        |             |
| 5        |             |
| 6        |             |
| 7        |             |

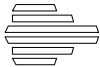

LUMPINI  
TOWER  
VIBHAVADI-SATHUSAK


PROJECT NO. : 1802 LPAK-VIC

AS-BUILT DRAWING

DRAWING TITLE :  
TYPICAL VERTICAL SECTION DETAIL  
STACK JOINT ACP PANEL

|           |            |
|-----------|------------|
| DRAWN :   | UDOMSAK P  |
| CHECKED : | SANGUAN    |
| DATE :    | 10/07/2562 |
| SHEET NO. | DWG. NO.   |
|           | Rev.       |
| TD.V05    | -          |

These drawings are the property of P.A. Design Co., Ltd. and not to be used or reproduced without specific permission.

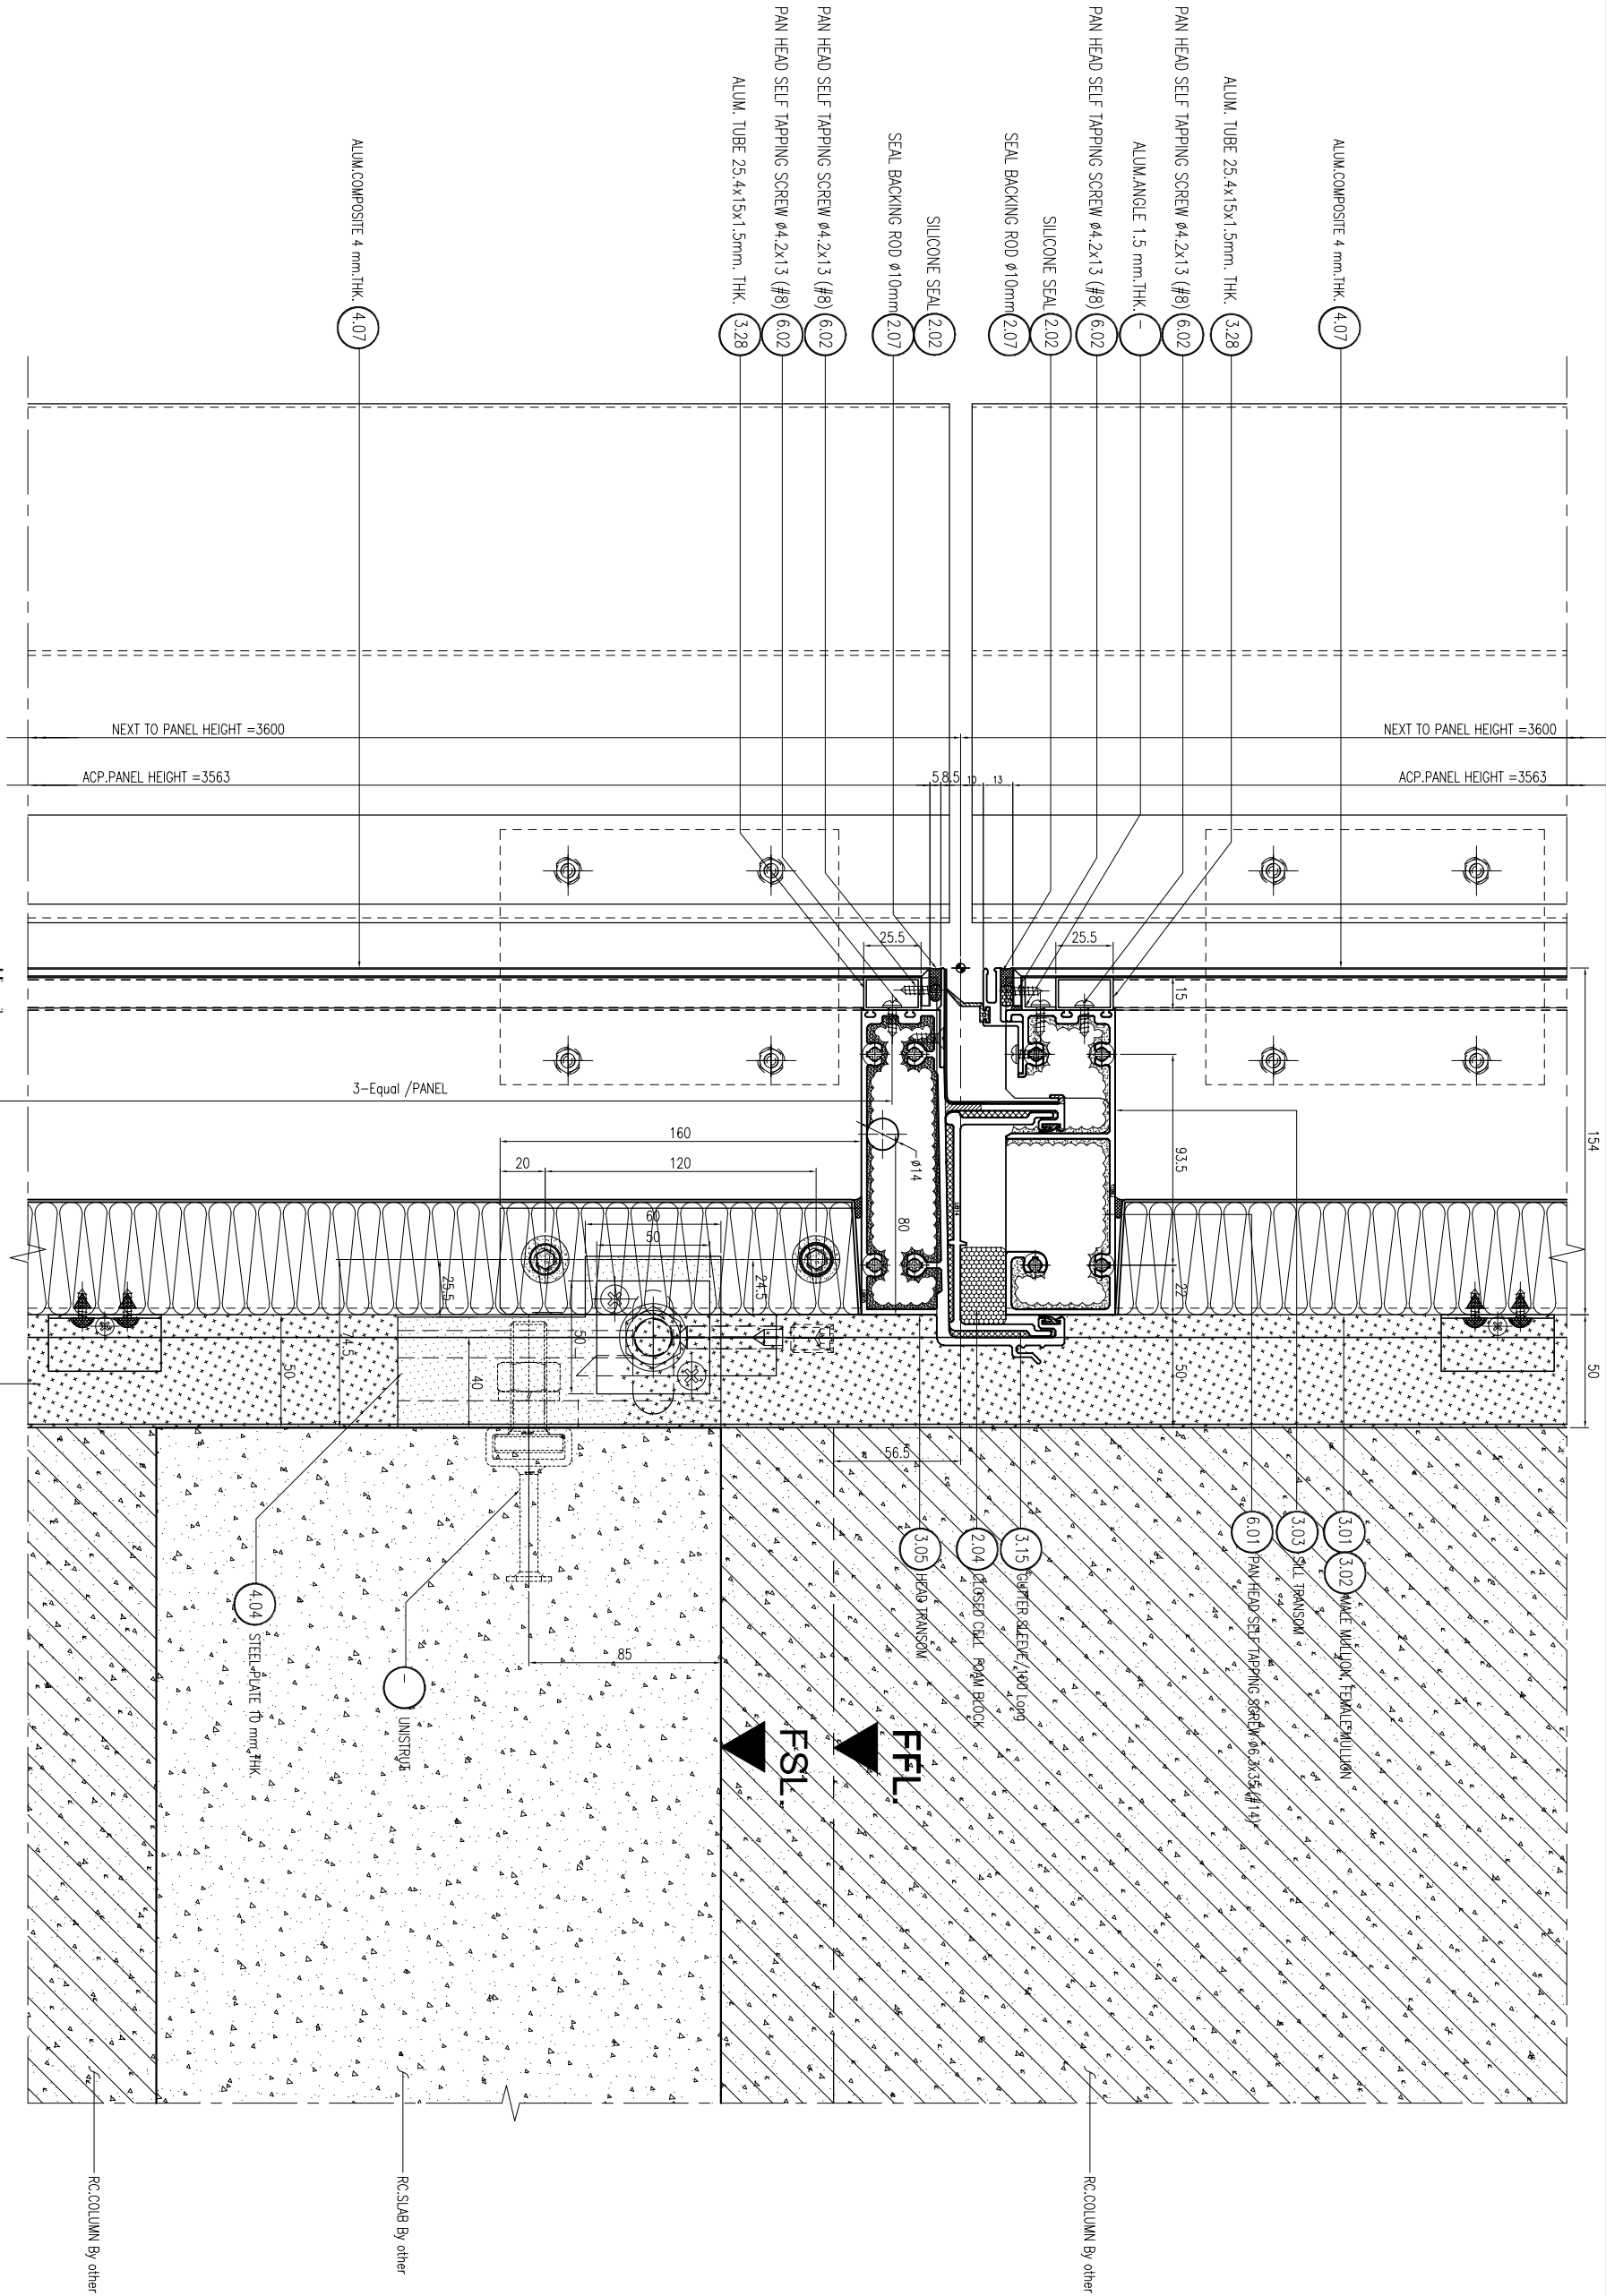

STIFFENER ACP. = 3 PCS./PANEL


ISOMETRIC VIEW

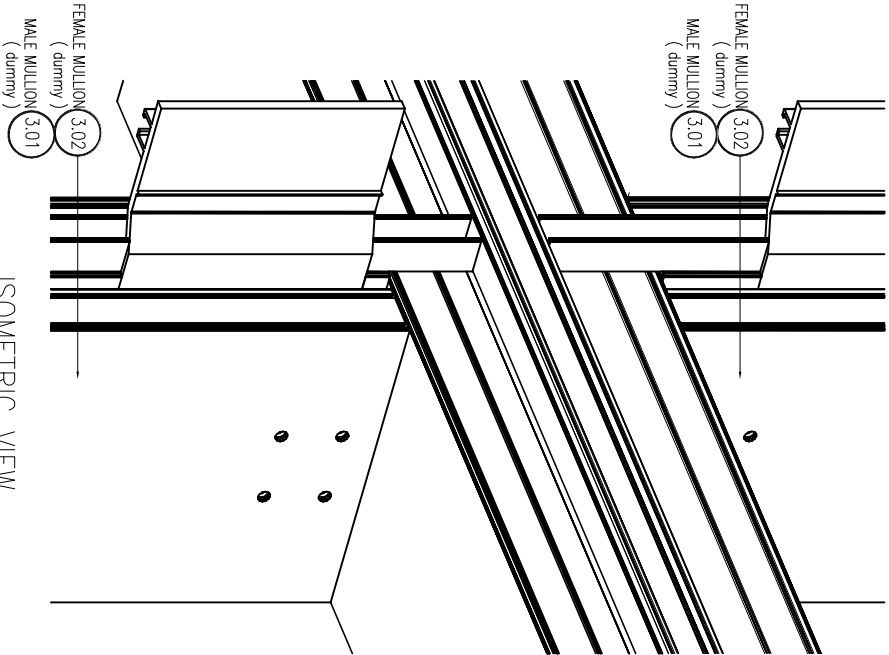

CURTAIN WALL & FACADE CONTRACTOR:

REVISION

| NO. | DESCRIPTION | DATE |
|-----|-------------|------|
| 1   |             |      |
| 2   |             |      |
| 3   |             |      |
| 4   |             |      |
| 5   |             |      |
| 6   |             |      |
| 7   |             |      |

PROJECT :



LUMPINI  
TOWER  
VIBHAVADI-SATHUSAK

PROJECT NO. : 1802 LPAK-VIC

AS-BUILT DRAWING


DRAWING TITLE :

TYPICAL VERTICAL SECTION DETAIL  
@ DUMMY MULLION ACP PANEL

|           |               |
|-----------|---------------|
| DRAWN :   | UDOMSAK P     |
| CHECKED : | SANGUAN       |
| DATE :    | 10/07/2562    |
| SHEET NO. | DWG. NO. Rev. |


TD.V06

These drawings are the property of P.A. Design Co., Ltd. and not to be used or reproduced without specific permission.

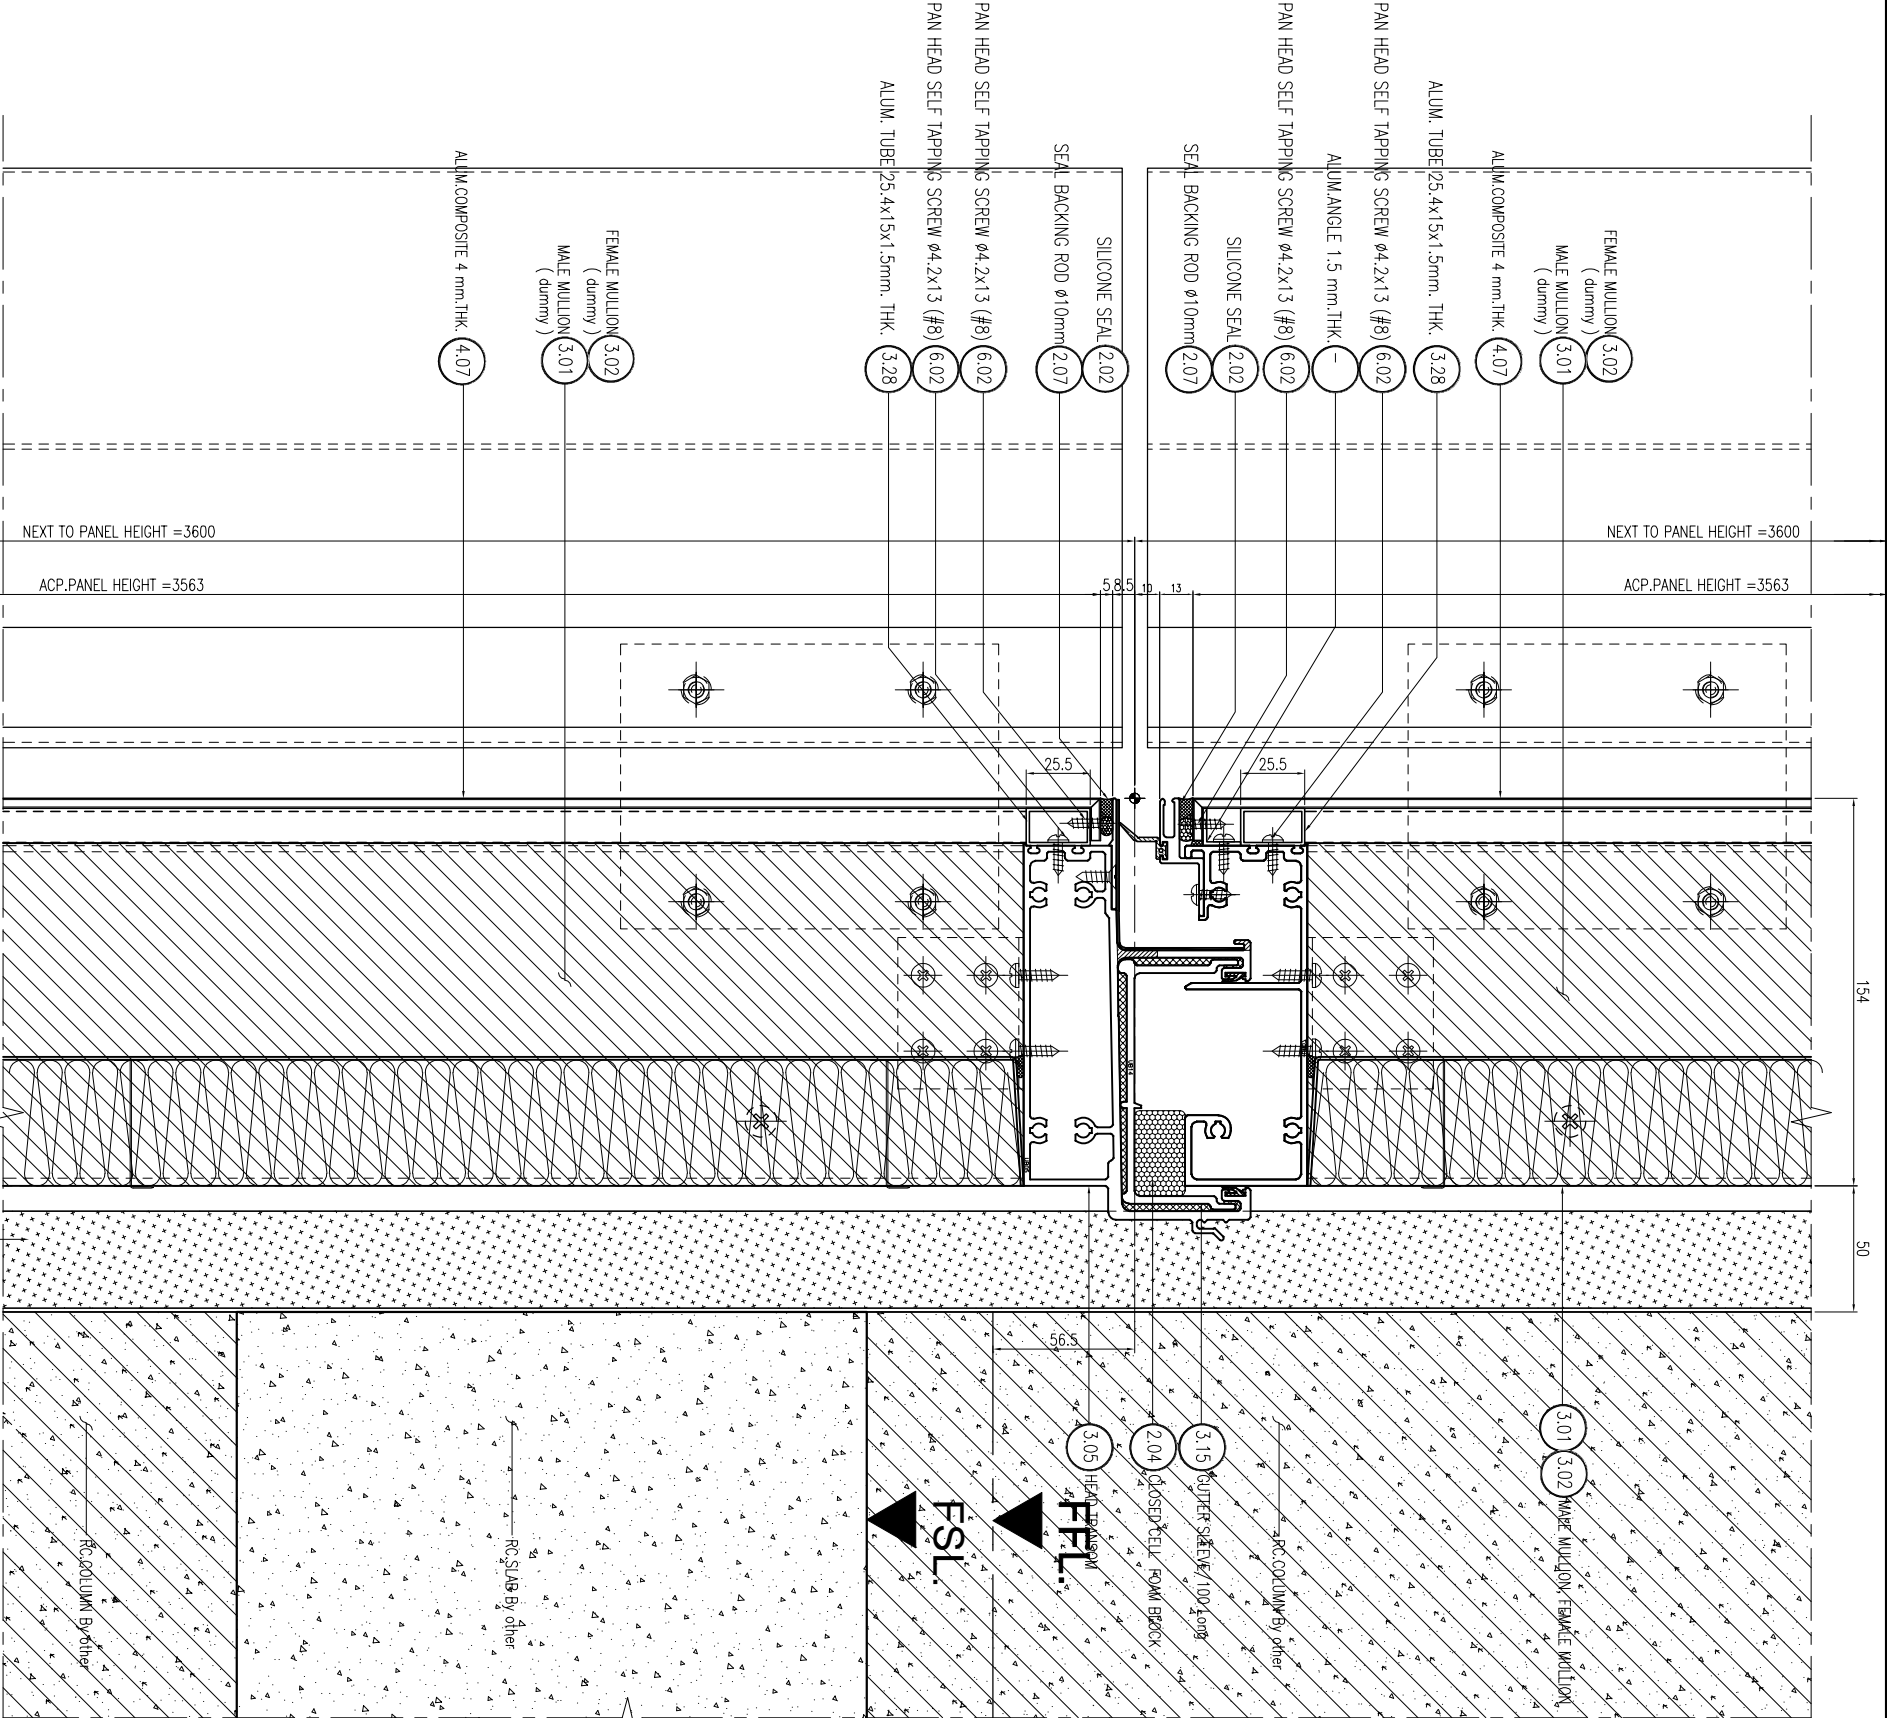

01 TYPICAL VERTICAL  
SECTION DETAIL

ISOMETRIC VIEW

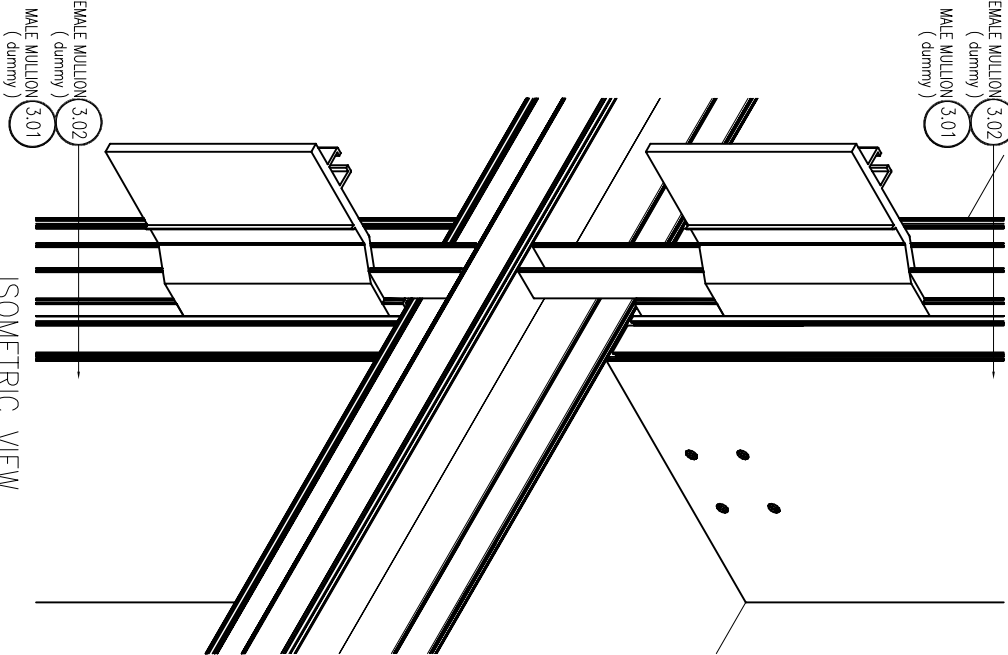

017A73 A

สัญลักษณ์วัสดุอุปกรณ์  
วัสดุสิ้น





418 RAMA 3 ROAD CHONGKONGSEE YANAWA, BANGKOK 10120, THAILAND  
TEL. (261-4291) - 8 FAX. (662) 284-1744

CURTAIN WALL & FACADE CONTRACTOR:

| NO. | DESCRIPTION | DATE |
|-----|-------------|------|
| 1   |             |      |
| 2   |             |      |
| 3   |             |      |
| 4   |             |      |
| 5   |             |      |
| 6   |             |      |
| 7   |             |      |

PROJECT :

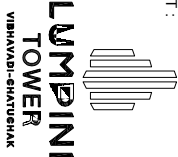



PROJECT NO. : 1802 LP&K-VC

AS-BUILT DRAWING

DRAWING TITLE :  
TYPICAL VERTICAL SECTION DETAIL  
HOOK SPIDER TOP PANEL LEVEL 21

|           |               |
|-----------|---------------|
| DRAWN :   | UDOMSAK P     |
| CHECKED : | SANGUAN       |
| DATE :    | 10/07/2562    |
| SHEET NO. | DWG. NO. Rev. |
|           | TD.V07 -      |

These drawings are the property of P.A. Design Co., Ltd. and not to be used or reproduced without specific permission.

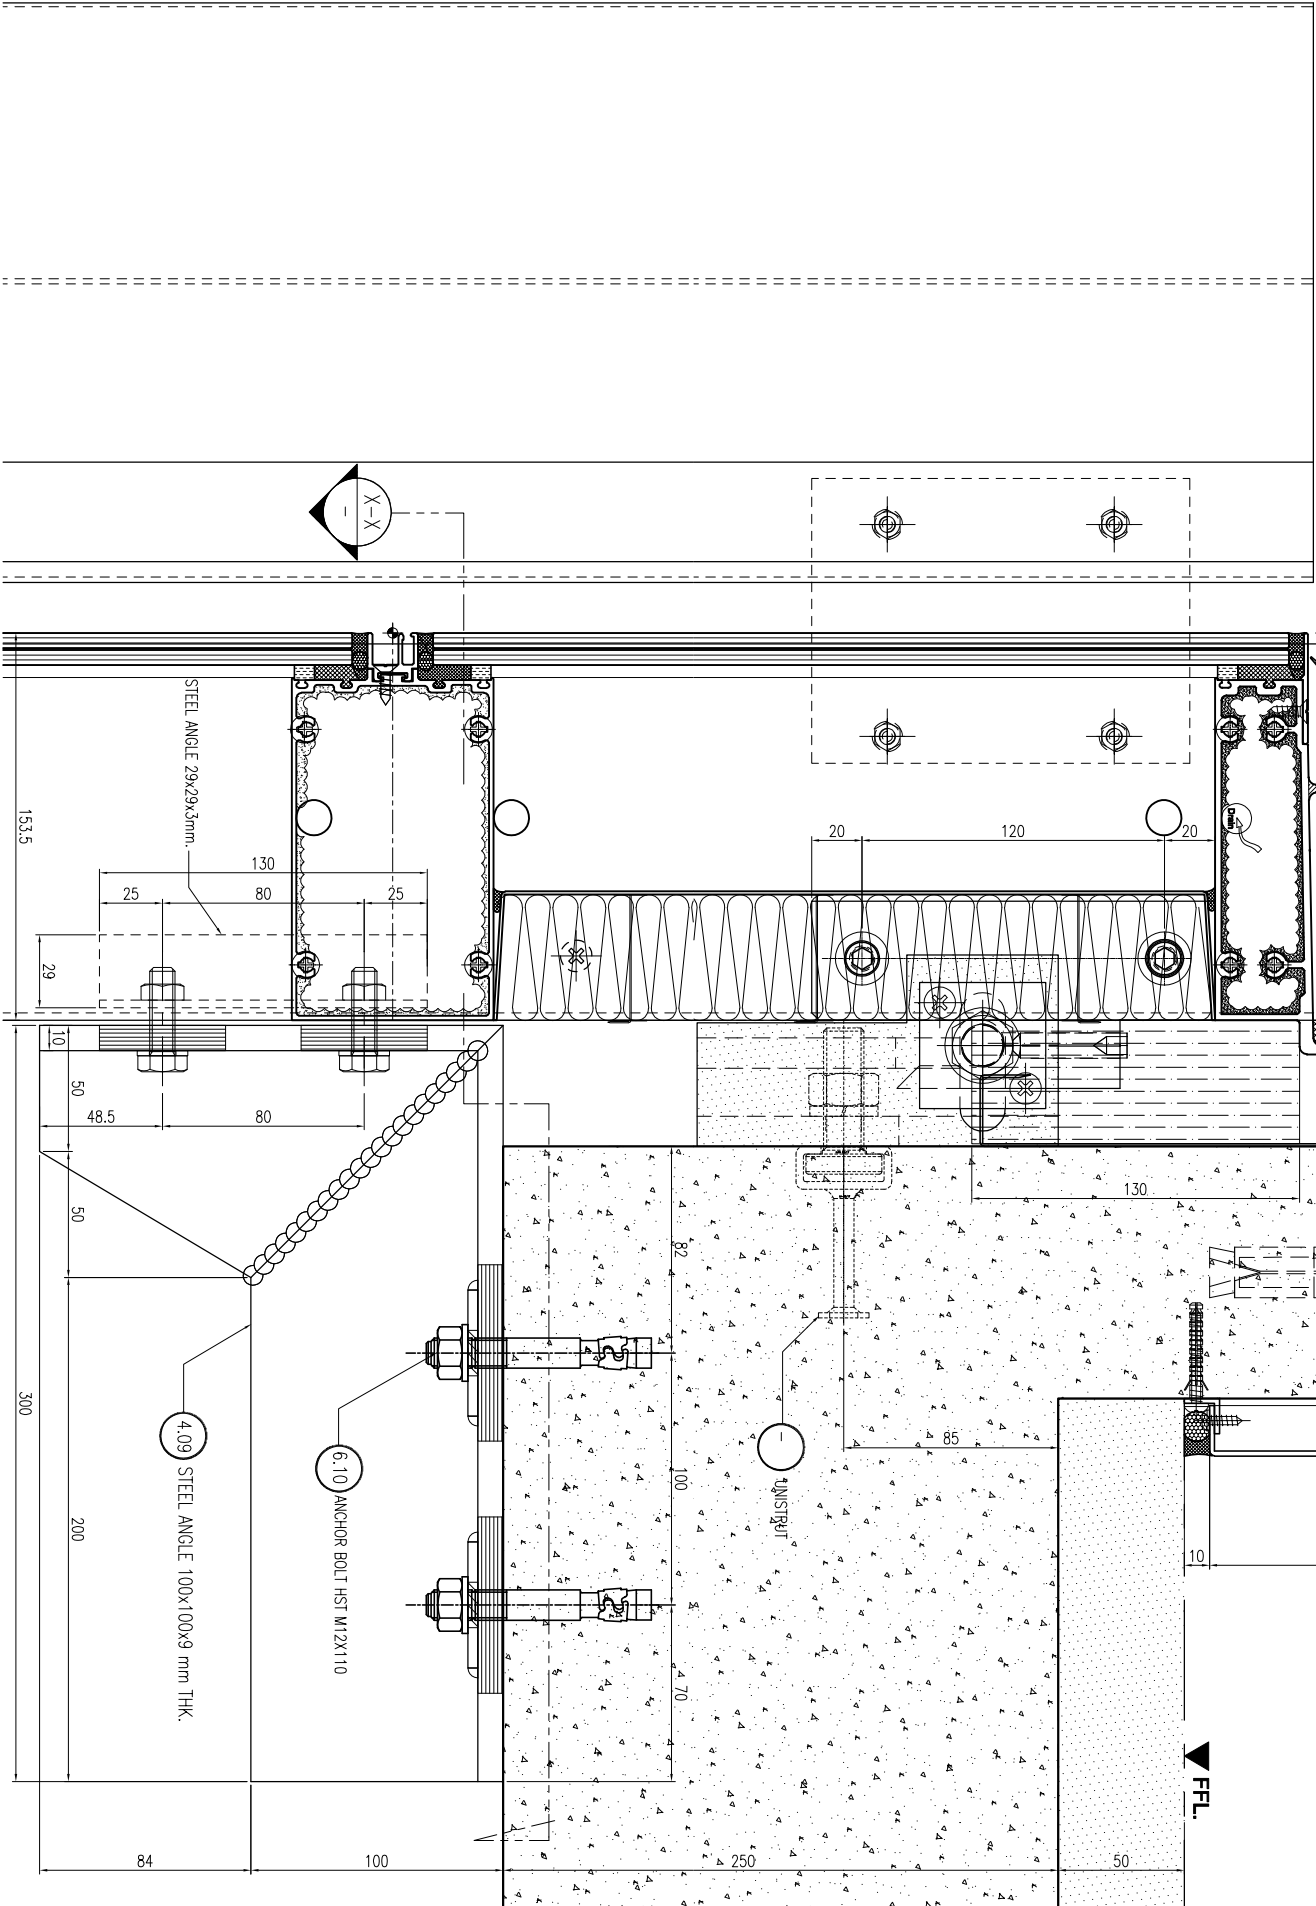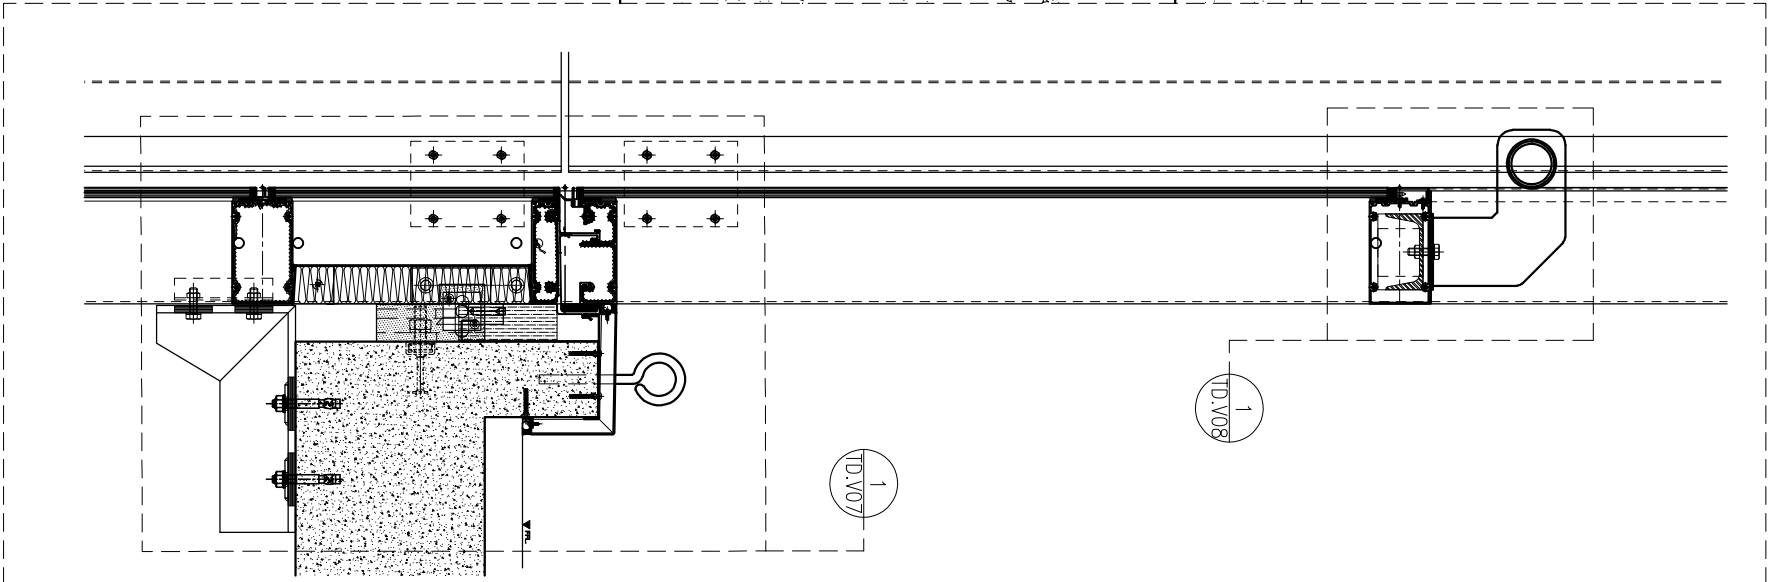

X-X SECTION

สัญลักษณ์วัสดุตามผัง  
วัสดุสิ้น

KYS

ISO.9002

KIM YOO SENG

418 RAMA 3 ROAD, CHONG-CHONGSEE, YANAWA, BANGKOK 10120, THAILAND  
TEL. 254-4291 - 8 FAX. (662) 284-1744

| REVISION |             |
|----------|-------------|
| NO.      | DESCRIPTION |
| 1        |             |
| 2        |             |
| 3        |             |
| 4        |             |
| 5        |             |
| 6        |             |
| 7        |             |

LUMPINI  
TOWER

VIBHAVADI-SHATUSAK


1802 LPAK-VIC

AS-BUILT DRAWING

|                                 |  |
|---------------------------------|--|
| DRAWING TITLE :                 |  |
| TYPICAL VERTICAL SECTION DETAIL |  |
| HOOK SPIDER TOP PANEL LEVEL 21  |  |
| DRAWN :                         |  |
| CHECKED :                       |  |
| DATE :                          |  |
| SHEET NO.                       |  |
| DWG. NO.                        |  |
| Rev.                            |  |
| TD.V08                          |  |
| -                               |  |

These drawings are the property of P.A. Design Co., Ltd. and not to be used or reproduced without specific permission.

017173 A

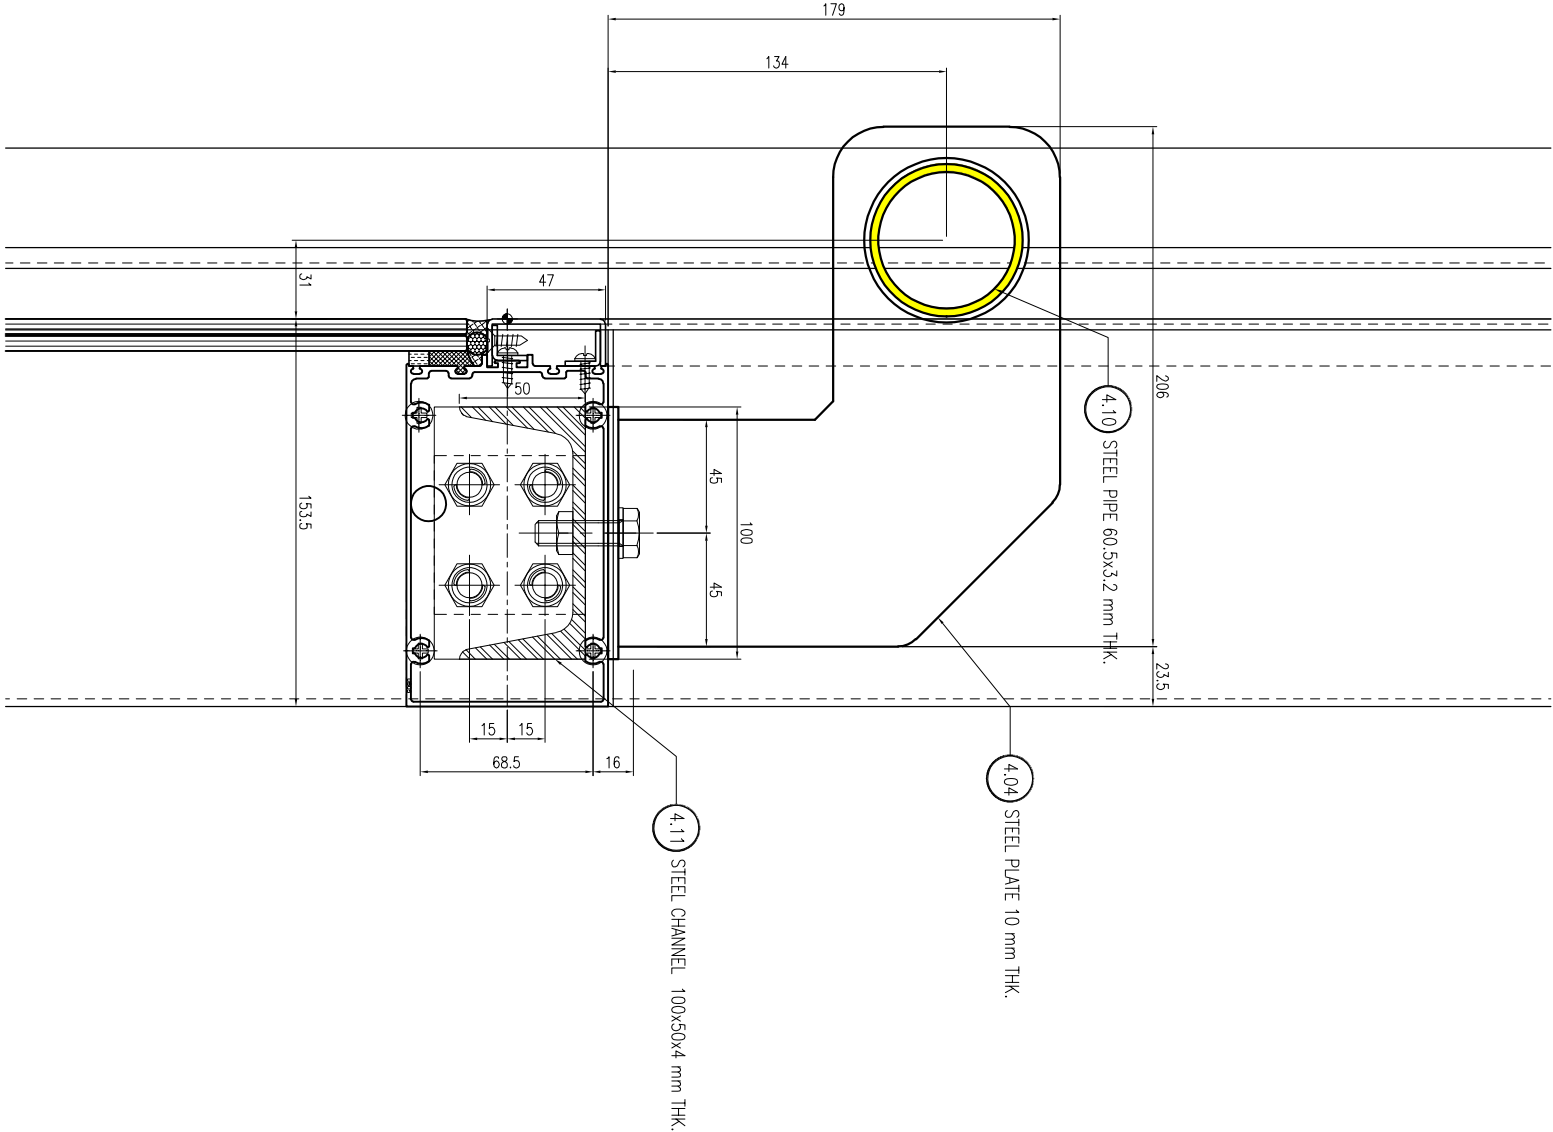

01 TYPICAL VERTICAL  
- SECTION DETAIL



L.P.N. DEVELOPMENT  
PUBLIC CO., LTD

Sathorn Bangkok 10120  
tel. (662) 2855011-6

fax: (662) 2855017


CURTAIN WALL &amp; FACADE CONTRACTOR



41/8 RAJMA 3 ROAD, CHONG-NONSEE, YANNAWA, BANGKOK 10120, THAILAND  
TEL : 294-6291 - 8 FAX : (662) 294-1744

| REVISION |             |      |
|----------|-------------|------|
| NO.      | DESCRIPTION | DATE |
| 1        |             |      |
| 2        |             |      |
| 3        |             |      |
| 4        |             |      |
| 5        |             |      |
| 6        |             |      |
| 7        |             |      |

PROJECT



**LUMBIN  
TOWER**  
VIBHAVADI-CHATUSHAK

PROJECT NO : 1802 LPark-VC

## AS-BUILT DRAWING

DRAWING TITLE :

## STICK WALL & ACP.CLADDING

TYPICAL HORIZONTAL DETAIL @ COVER COLUMN

DRAWN : UDOMSAH

|       |            |
|-------|------------|
| DATE: | 10/07/2562 |
|-------|------------|

|          |      |
|----------|------|
| DWG. NO. | Rev. |
| TD-V09   | -    |

These drawings are the property of P.A. Design Co., Ltd.  
and not to be used or reproduced without  
specific permission.





CURTAIN WALL &amp; FACADE CONTRACTOR



TEL : 294-6291 - 8 FAX : (662) 294-1774

|   |  |  |
|---|--|--|
| 7 |  |  |
|---|--|--|

PROJECT

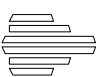


PROJECT NO: 1802 LPark-VC

## AS-BUILT DRAWING

DRAWING TITLE

## STICK WALL & ACP. CLADDING

TYPICAL HORIZONTAL DETAIL @ COVER CULMINATION


DRAWN : UDOMSAK..

DATE: 10/07/2562


| SHEET NO. | DWG. NO. | Rev. |
|-----------|----------|------|
|-----------|----------|------|

 TD-V10 | - |


specific permission

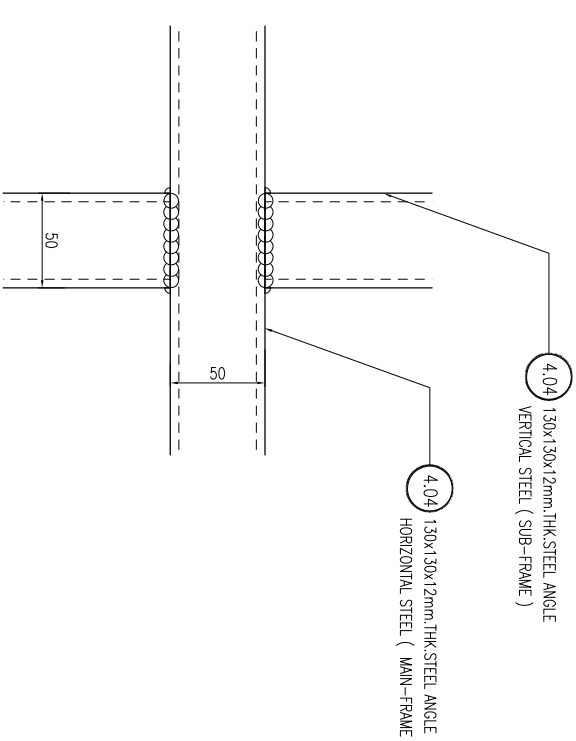


04 TYPICAL VERTICAL  
- SECTION DETAIL

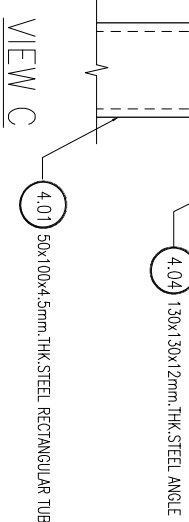


03  
-  
TYPICAL VERTICAL  
SECTION  
DETAIL

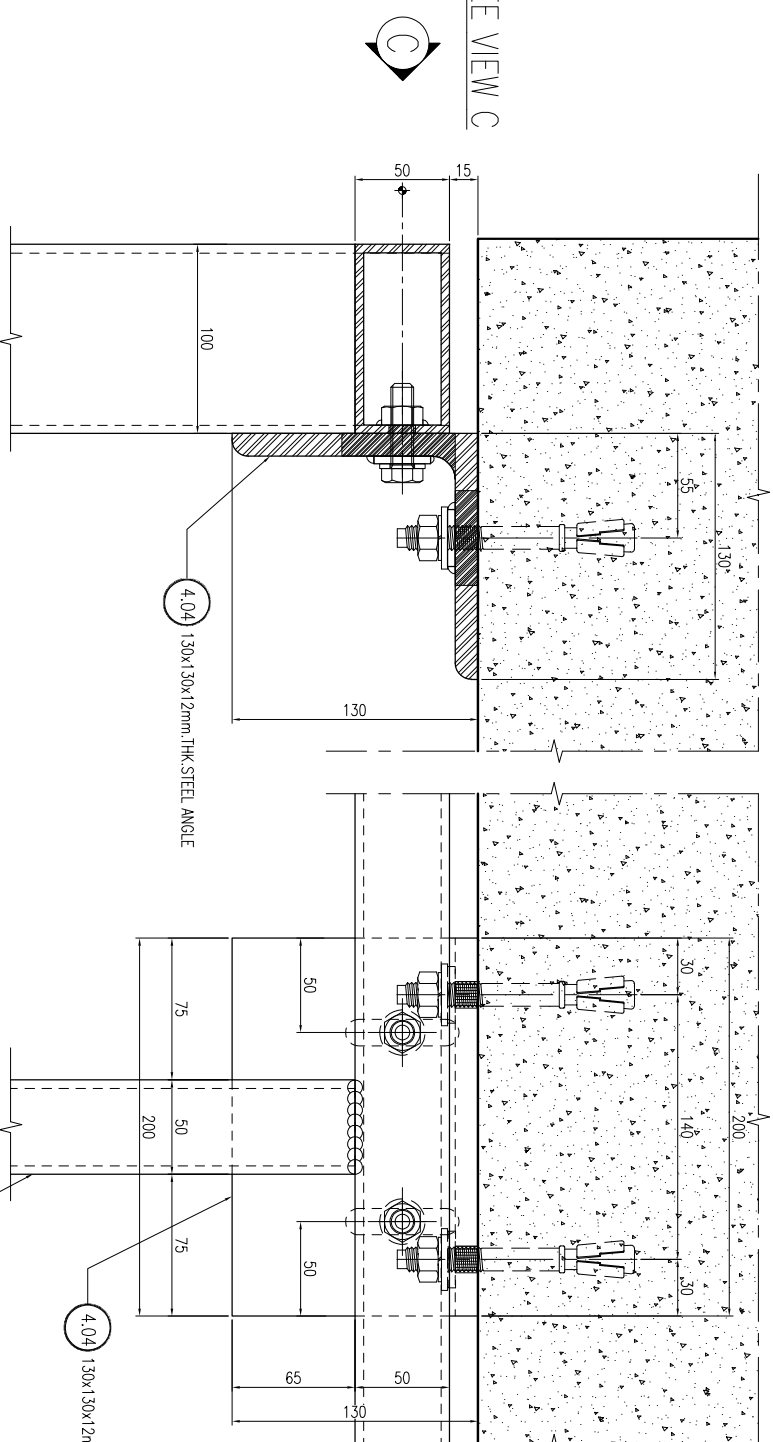

02 - TYPICAL VERTICAL SECTION DETAIL

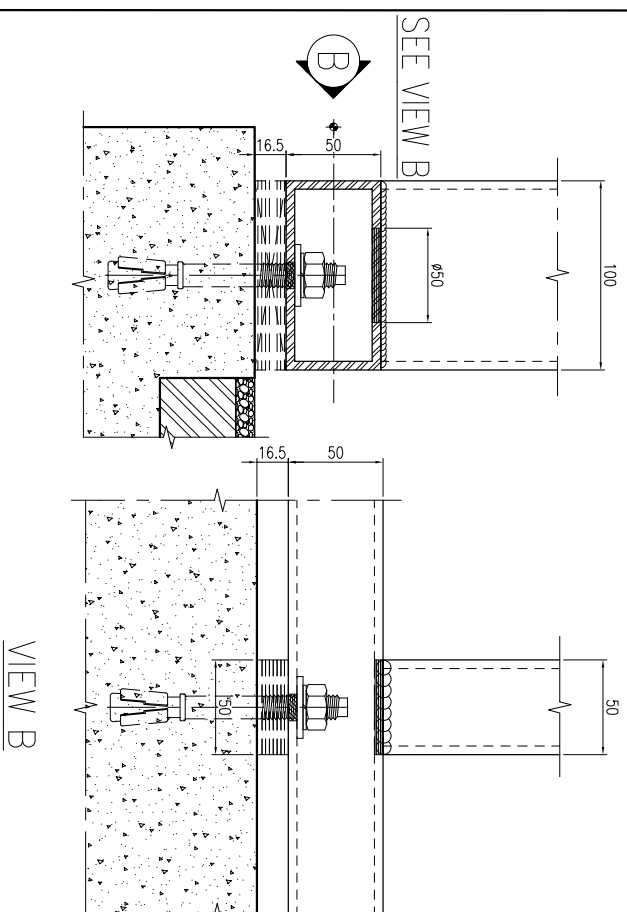

01  
-  
TYPICAL VERTICAL  
SECTION  
DETAIL

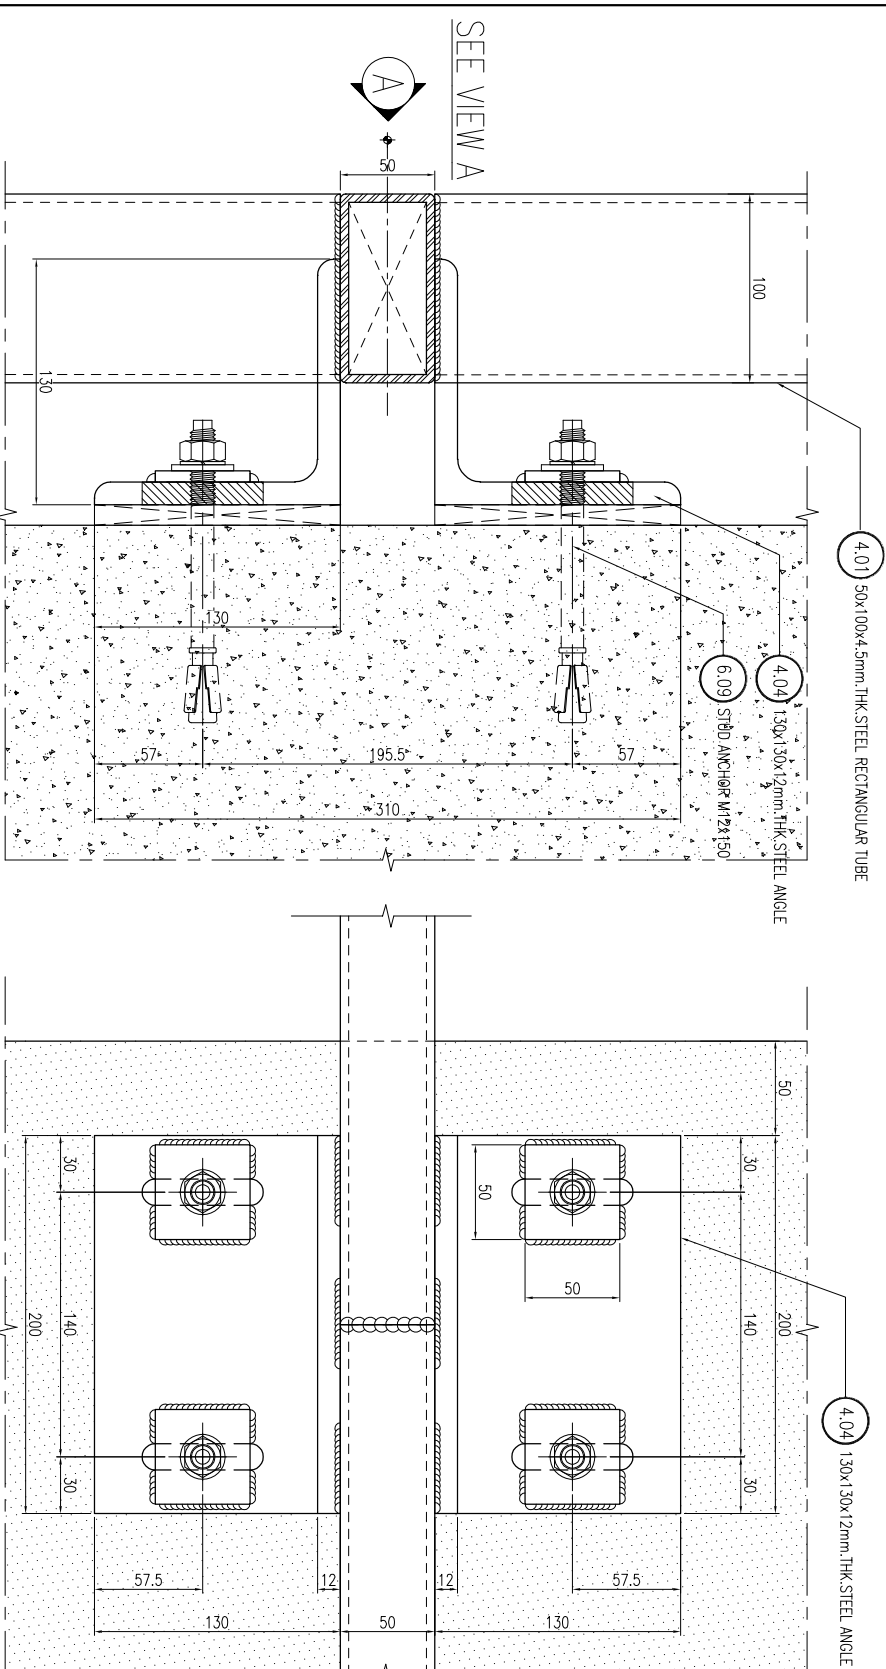






CURTAIN WALL &amp; FACADE CONTRACTOR



41/8 RAMA 3 ROAD, CHONG-NONSEE, YANINAWA, BANGKOK 10120, THAILAND  
TEL: 294-6291 - 8 FAX: (662) 294-1744

| REVISION |             |      |
|----------|-------------|------|
| NO.      | DESCRIPTION | DATE |
| 1        |             |      |
| 2        |             |      |
| 3        |             |      |
| 4        |             |      |
| 5        |             |      |
| 6        |             |      |
| 7        |             |      |

PROJECT

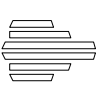

**LUMBINI  
TOWER**  
VIBHAVADI-CHATUSHAK

PROJECT NO: 1802 LPark-VC


## AS-BUILT DRAWING

DRAWING TITLE :

STICK WALL @ LEVEL 21  
TYPICAL VERTICAL DETAIL

|           |            |
|-----------|------------|
| DRAWN :   | UDOMSAK,P  |
| CHECKED : | SANGUAN    |
| DATE :    | 10/07/2562 |
| SHEET NO. | DWG. NO.   |
|           | Rev.       |
| TD.V11    |            |

These drawings are the property of P. A. Design Co., Ltd.  
and not to be used or reproduced without  
specific permission.

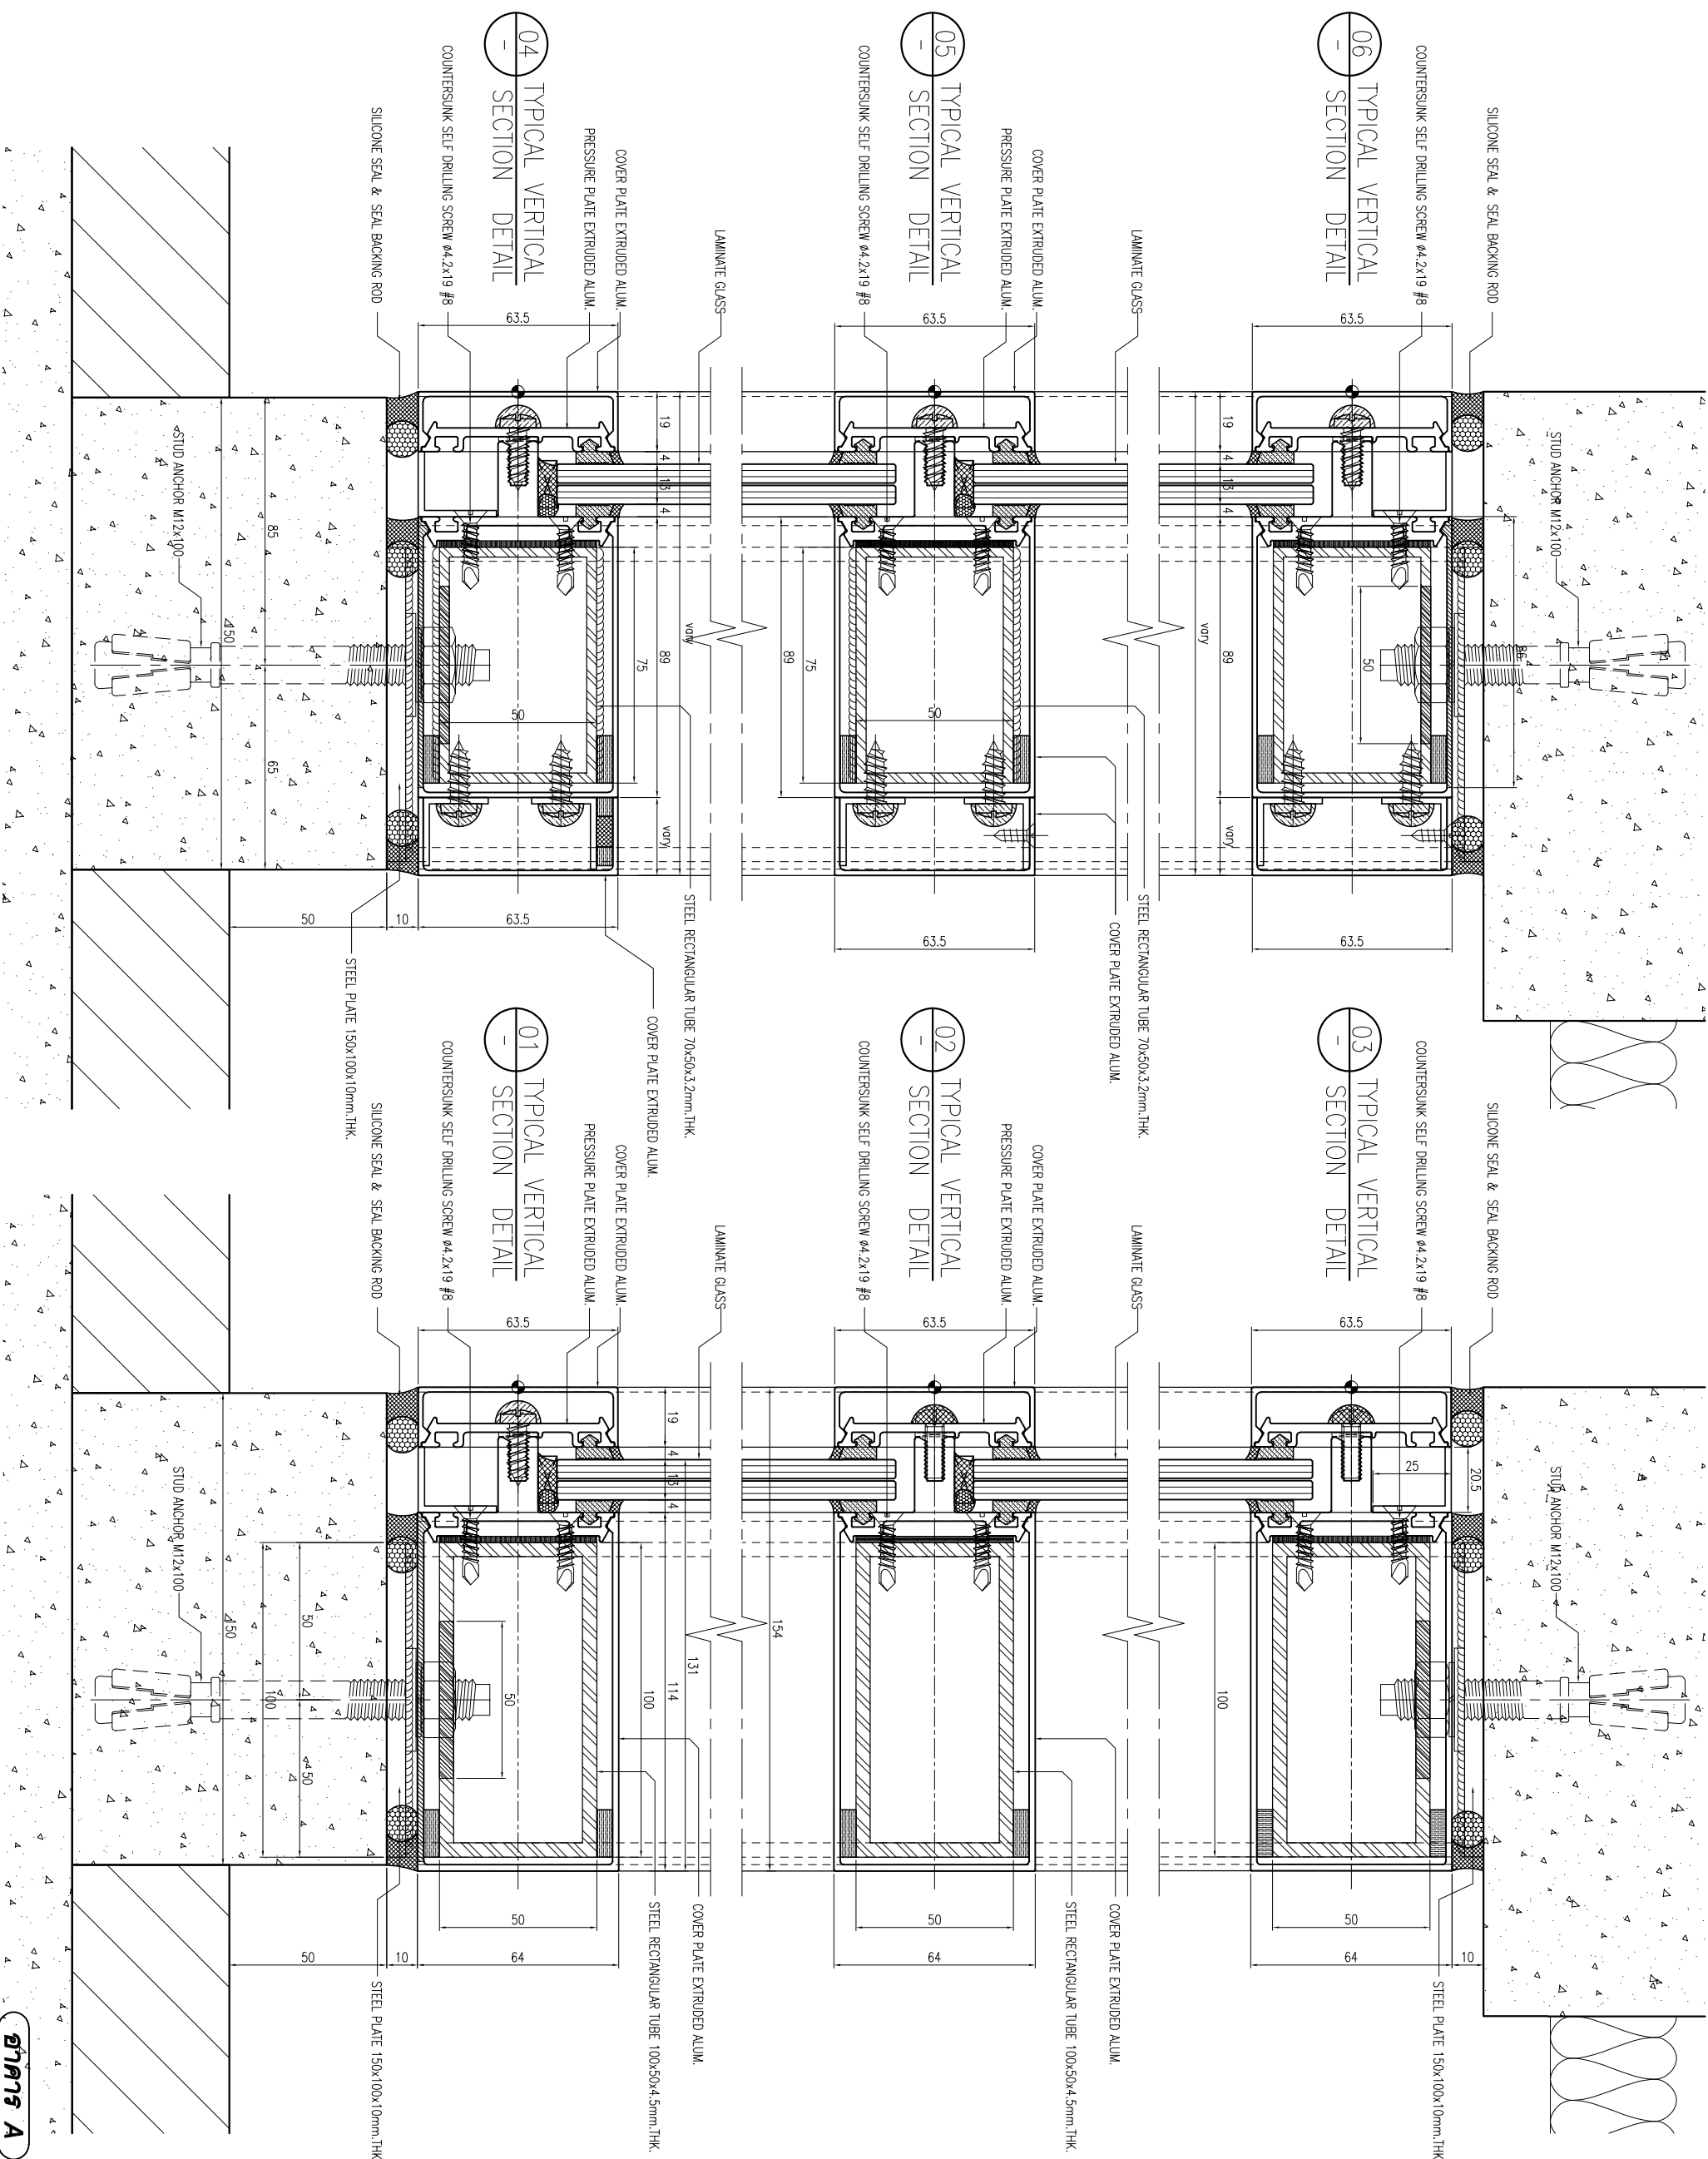


| REVISION |             |      |
|----------|-------------|------|
| NO.      | DESCRIPTION | DATE |
| 1        |             |      |
| 2        |             |      |
| 3        |             |      |
| 4        |             |      |
| 5        |             |      |
| 6        |             |      |
| 7        |             |      |

PROJECT


PROJECT NO: 1802 LPark-VC

## AS-BUILT DRAWING

DRAWING TITLE :

ACP.TOP ROOF  
HORIZONTAL SECTION DETAIL


DRAWN : UDOMSAK,P

|           |         |
|-----------|---------|
| CHECKED : | SANGUAN |
|-----------|---------|


| SHEET NO. | DWG. NO. | Rev. |
|-----------|----------|------|
|-----------|----------|------|

TD-V12

These drawings are the property of P. A. Design Co., Ltd.  
and not to be used or reproduced without  
specific permission.

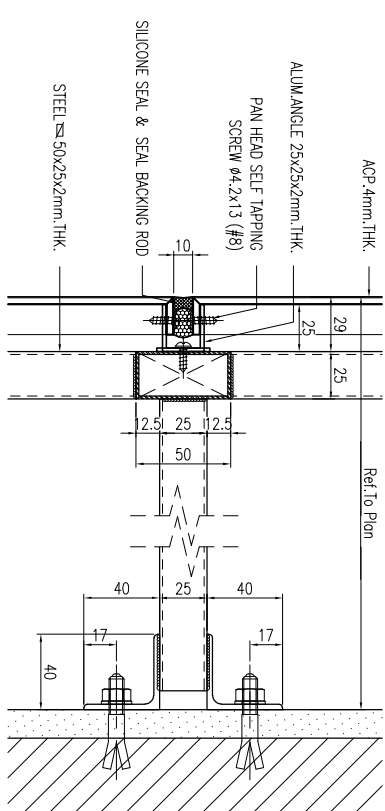


04  
-  
TYPICAL VERTICAL  
SECTION DETAIL

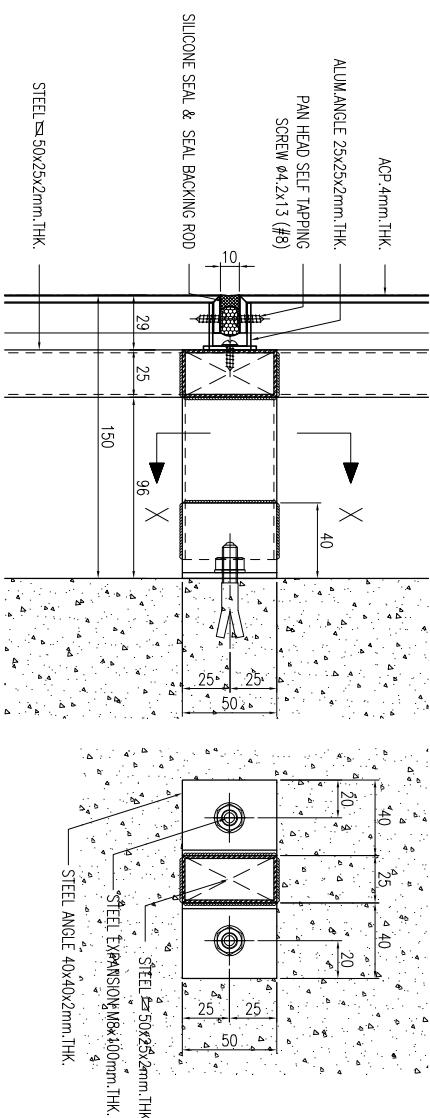


03  
-  
TYPICAL VERTICAL  
SECTION DETAIL


## X-X SECTION

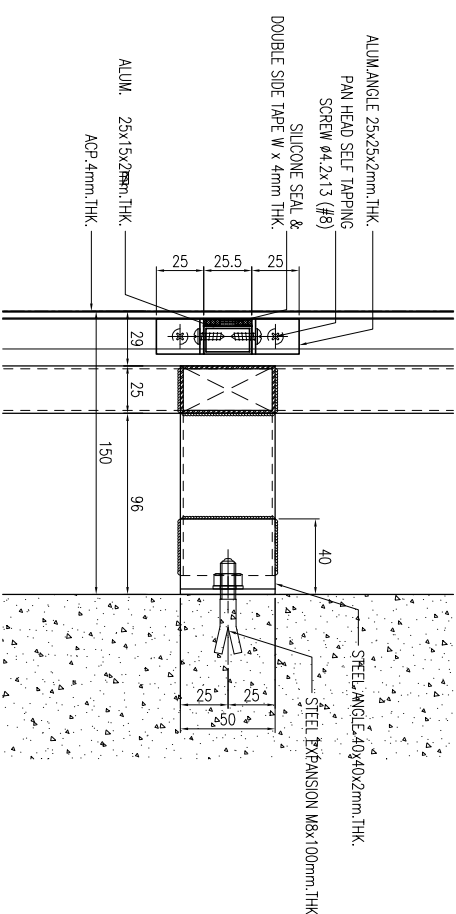


02 TYPICAL VERTICAL  
- SECTION DETAIL

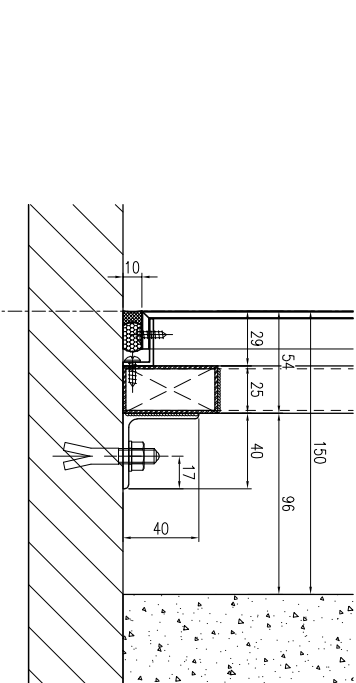


01  
-  
TYPICAL VERTICAL  
SECTION DETAIL

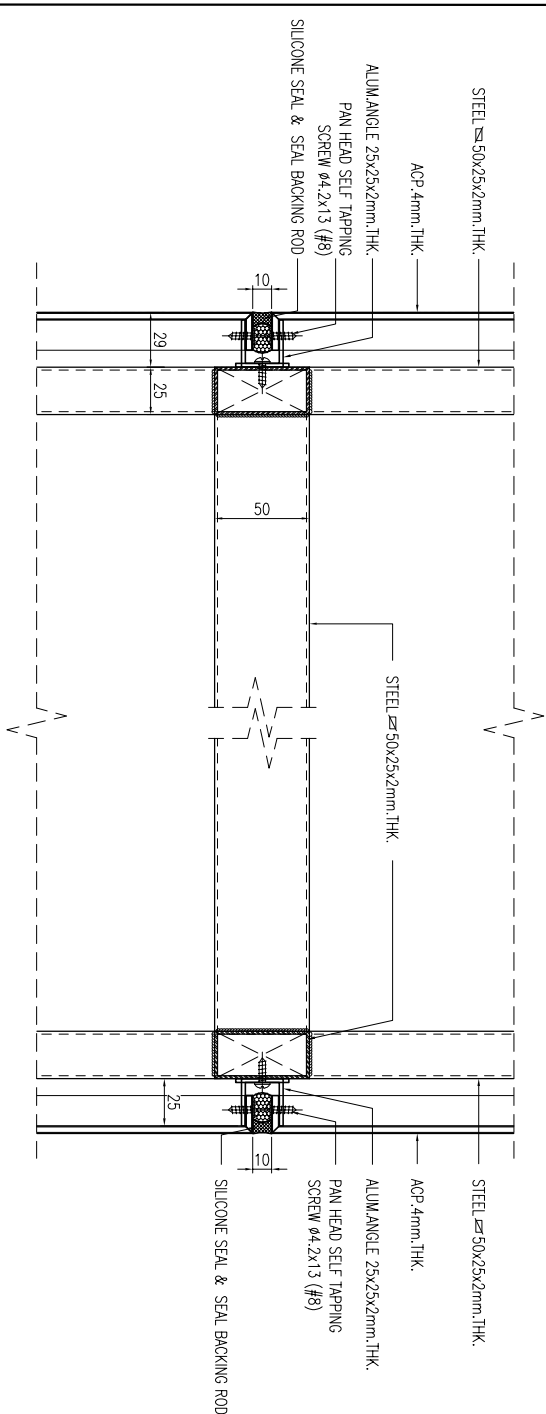

07  
-  
TYPICAL VERTICAL  
SECTION  
DETAIL

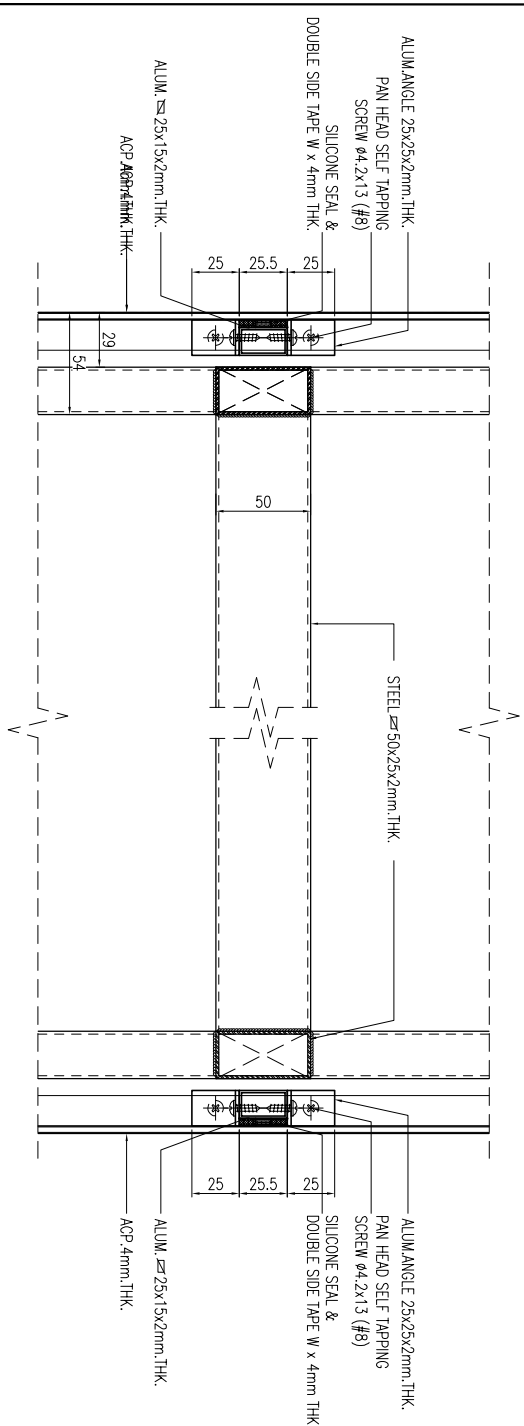


06  
-  
TYPICAL VERTICAL  
SECTION  
DETAIL

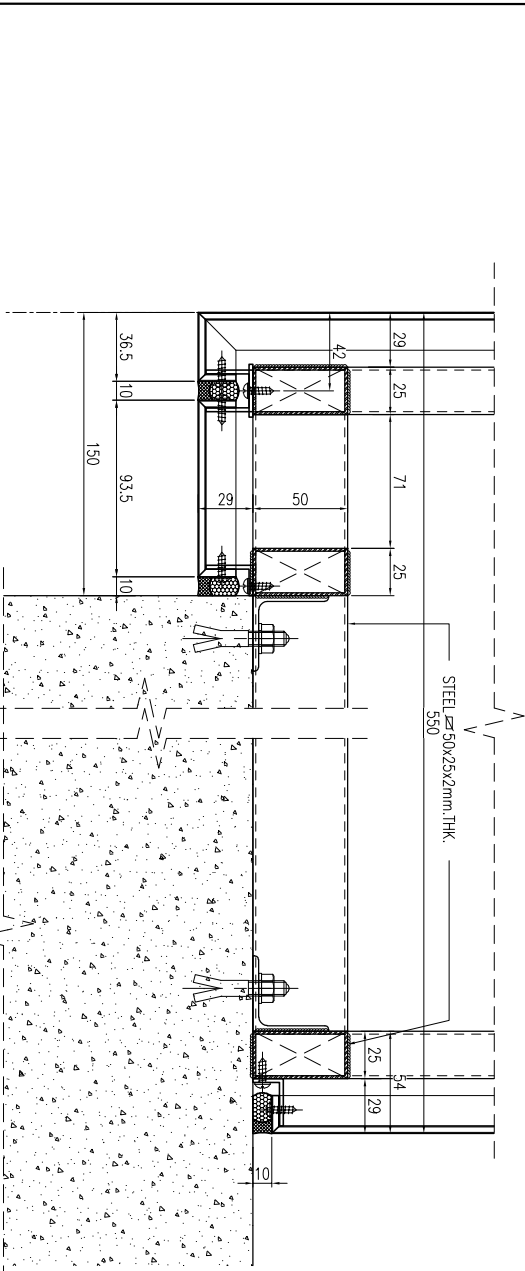


05  
-  
TYPICAL VERTICAL  
SECTION  
DETAIL


TYPICAL HORIZONTAL  
SECTION DETAIL 03

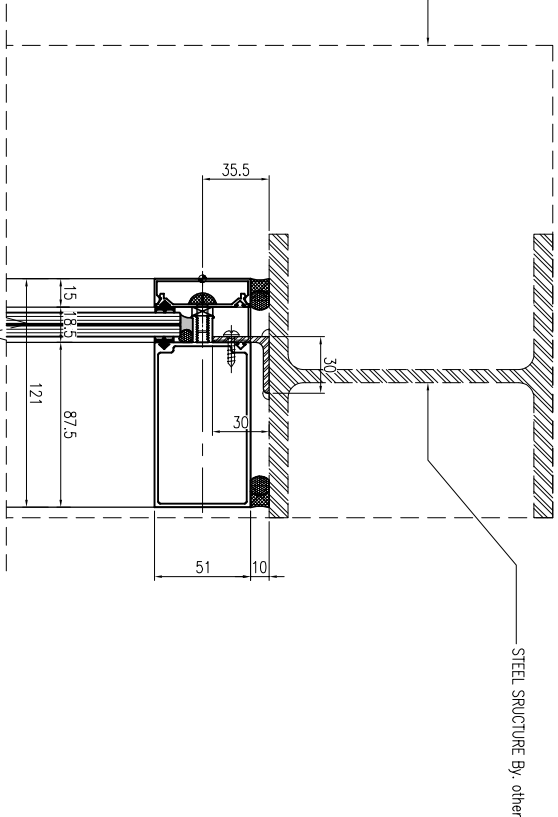

TYPICAL HORIZONTAL  
SECTION DETAIL 02

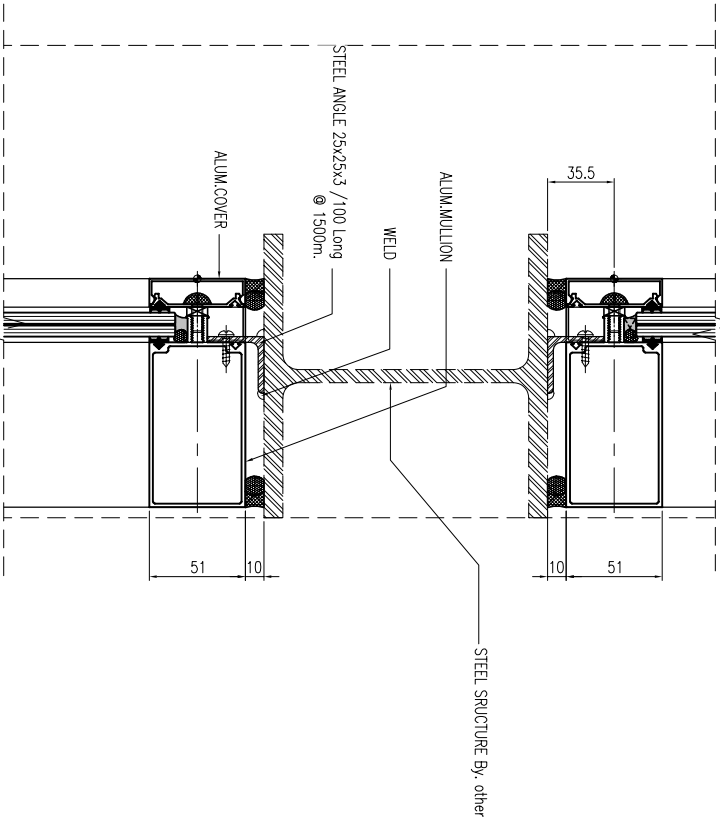

TYPICAL HORIZONTAL  
SECTION DETAIL 01

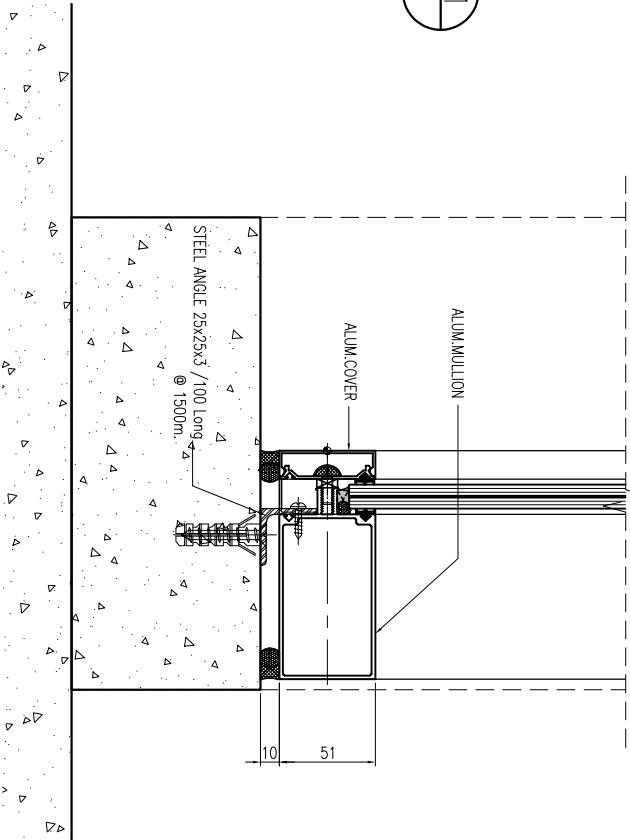


CURTAIN WALL & FACADE CONTRACTOR:



418 RAMA 3 ROAD CHONGKONGSEE YANNAWA BANGKOK 10120 THAILAND  
TEL. (662) 285 011-6 FAX. (662) 285 011-4

| REVISION |             |
|----------|-------------|
| NO.      | DESCRIPTION |
| 1        |             |
| 2        |             |
| 3        |             |
| 4        |             |
| 5        |             |
| 6        |             |
| 7        |             |

PROJECT :



LUMPINI  
TOWER  
VIBHAVADI-SATHUSAK

PROJECT NO. : 1802 L.ParkVC

AS-BUILT DRAWING

DRAWING TITLE :

TYPICAL VERTICAL SECTION  
DETAIL @ ACP TOP ROOF

|           |               |
|-----------|---------------|
| DRAWN :   | UDOMSAK P     |
| CHECKED : | SANGUAN       |
| DATE :    | 10/07/2562    |
| SHEET NO. | DWG. NO. Rev. |
| TD-V13    | -             |

These drawings are the property of P.A. Design Co., Ltd. and not to be used or reproduced without specific permission.

