



LUMPINI
TOWER B
VIBHAVADI-CHATUCHAK

AS-BUILT DRAWING

FIRST SUBMISSION DATE : 08 May. 2020

L.P.N. DEVELOPMENT
PUBLIC CO., LTD.
1168/109 36th floor Lumpini Tower
Rama 4 Road Sathorn Bangkok 10120
tel. (662) 2855011-6
fax. (662) 2855017

สัญลักษณ์วัสดุตกแต่ง

- วัสดุพื้น
- F1 ปูกระเบื้องเซรามิคขนาด 12x12" พื้นบริเวณลิฟต์ PVC 2"
- F2 ปูกระเบื้องเซรามิคขนาด 12" x 12" พื้นแนวและขอบทำด้วยซีเมนต์ขัดมัน
- F3 ปูกระเบื้องเซรามิคขนาด 12x12" (สำหรับห้องน้ำ)
- F3A ปูกระเบื้องเซรามิคขนาด 12x12" (สำหรับห้องน้ำ)
- F4 ปูกระเบื้องเซรามิคขนาด 12x12"
- F4A ปูกระเบื้องเซรามิคขนาด 12x12"(สำหรับห้องลิฟต์)
- F4B ปูกระเบื้องเซรามิคขนาด 12x12"(สำหรับลิฟต์)
- F4C ปูกระเบื้องเซรามิคขนาด 12x12"(สำหรับทางเดินกลาง)
- F5 ปูลามิเนตสำเร็จรูป พื้นบริเวณลิฟต์ PVC 2"
- F6 พื้นทำด้วยซีเมนต์ขัดมัน
- F7 พื้นทำด้วยซีเมนต์ขัดมัน
- F8 พื้นทำด้วยกระจกใส
- F9 พื้นทำด้วยไม้จริง
- F9A พื้นทำด้วยซีเมนต์ขัดมัน EPOXY
- F10 ทำด้วยปูน INTERIOR (PAI)
- F11 ทำด้วยปูน LANDSCAPE
- หมายเหตุ ยานยนต์และกระเบื้องปูพื้นลิฟต์

- วัสดุผนัง
- P1 ผนัง ค.ส.ล. สำเร็จรูป (ทาสีภายนอก, ภายใน)
- P2 ฐานปูนฉาบ (สำหรับภายนอก, ภายใน)
- P2A ฐานปูนฉาบ หนา 15 ซม. (สำหรับภายนอก, ภายใน)
- P3 ปูกระเบื้องเซรามิค 8" x 8" (ในห้องน้ำ)
- P4 ผนังยิปซัมยี่ห้อ 9 มม. ทำด้วยซีเมนต์ขัดมัน
- โครงสร้างเหล็ก
- P5 ผนัง ค.ส.ล. ฐานปูนฉาบ
- P5A ผนัง ค.ส.ล. พื้นผิวเรียบ
- P6 ผนัง ค.ส.ล. ผนังยิปซัมยี่ห้อ 9 มม. ทำด้วยซีเมนต์ขัดมัน
- P7 ผนัง ค.ส.ล. ผนังยิปซัมยี่ห้อ 9 มม. ทำด้วยซีเมนต์ขัดมัน
- P8 ผนังปูนฉาบด้วยปูน

CURTAIN WALL & FACADE CONTRACTOR :



41/8 RAMA 3 ROAD, CHONG-NONSEE, YANNAWA, BANGKOK 10120, THAILAND
TEL : 294-6291 - 8 FAX : (662) 294-1744

REVISION

NO.	DESCRIPTION	DATE
1		
2		
3		
4		
5		
6		
7		

PROJECT :



PROJECT NO : 1802 LPark-VC

AS-BUILT DRAWING

DRAWING TITLE :
COVER SHEET
@ AS-BUILT TOWER B

DRAWN :	UDOMSAK.P	
CHECKED :	SANGUAN	
DATE :	10/07/2562	
SHEET NO.	DWG. NO.	Rev.
	CS.01	-

These drawings are the property of P.A. Design Co., Ltd. and not to be used or reproduced without specific permission.

อาคาร B





L.P.N. DEVELOPMENT
PUBLIC CO., LTD.

1168/109 36th floor Lumpini Tower
Rama 4 Road Sathorn Bangkok 10120
tel. (662) 2855011-6
fax. (662) 2855017

สัญลักษณ์วัสดุตกแต่ง

- วัสดุพื้น
- F1 ปูกระเบื้องเซรามิคขนาด 12"x12" พร้อมผิวเงา PVC.2"
 - F2 ปูกระเบื้องเซรามิคขนาด 12"x12" พร้อมแนวและขอบทำผิวพื้นแข็งมัน
 - F3 ปูกระเบื้องเซรามิคขนาด 12"x12" (สำหรับห้องน้ำ)
 - F3A ปูกระเบื้องเซรามิคขนาด 12"x12" (สำหรับห้องน้ำ)
 - F4 ปูกระเบื้องเซรามิคขนาด 12"x12"
 - F4A ปูกระเบื้องเซรามิคขนาด 12"x12" (สำหรับห้องน้ำ)
 - F4B ปูกระเบื้องเซรามิคขนาด 12"x12" (สำหรับห้องน้ำ)
 - F4C ปูกระเบื้องเซรามิคขนาด 12"x12" (สำหรับทางเดินกลาง)
 - F5 ปูแผ่นไม้สังกะสี พร้อมผิวเงา PVC.2"
 - F6 สีทาผิวพื้นแข็งมัน
 - F7 สีทาผิวพื้นแข็งมัน
 - F8 สีทาผิวพื้นแข็งมัน
 - F9 สีทาผิวพื้นแข็งมัน
 - F9A สีทาผิวพื้นแข็งมัน EPOXY
 - F10 ทำฝ้าดูแบบ INTERIOR (PAI)
 - F11 ทำฝ้าดูแบบ LANDSCAPE
- หมายเหตุ ยานพาหนะควรจอดในพื้นที่จอดรถที่กำหนด

วัสดุผนัง

- P1 ผนัง ค.ส.ล. ทำฝ้าดู (ภายในภายนอก, ภายใน)
- P2 ฐานปูนฉาบผิว (สำหรับภายนอก, ภายใน)
- P2A ฐานปูนฉาบผิว หนา 15 มม. (สำหรับภายนอก, ภายใน)
- P3 ปูกระเบื้องเซรามิค 8"x8" (ชนิดกึ่งมัน)
- P4 ผนังรับน้ำหนักหนา 9 ซม. ทำรอยต่อแบบกลึง
- P5 ผนัง ค.ส.ล. ฉาบปูนฉาบผิว
- P5A ผนัง ค.ส.ล. ผนังฉาบผิว
- P6 ผนัง ค.ส.ล. ผนังฉาบผิว
- P7 ผนัง ค.ส.ล. ผนังฉาบผิว
- P8 ผนังรับน้ำหนักหนา 9 ซม.

CURTAIN WALL & FACADE CONTRACTOR :



ISO.9002
KIM YOO SENG

41/8 RAMA 3 ROAD, CHONG-NOONSEE, YANNAWA, BANGKOK 10120, THAILAND
TEL. 294-6291 - 8 FAX: (662) 294-1744

REVISION

NO.	DESCRIPTION	DATE
1.		
2.		
3.		
4.		
5.		
6.		
7.		

PROJECT :



LUMPINI
TOWER B

VIBHAVADI-SHATOSHAK

PROJECT NO : 1802 LPark-VC

AS-BUILT DRAWING

DRAWING TITLE :

DEVELOP ELEVATION
@ TOWER B

DRAWN :	UDOMSAK.P	
CHECKED :	SANGUAN	
DATE :	10/07/2562	
SHEET NO.	DWG. NO.	Rev.
	EL.01	-

These drawings are the property of P.A. Design Co., Ltd. and not to be used or reproduced without specific permission.

TYPE OF PANEL	SIZE OF PANEL		OPENING OF PRECAST		QT'Y
	W	H	W	H	
TAW-1	2026	2526	2050	2550	27
TAW-2	1926	2526	1950	2550	18
TAW-2R	1926	2526	1950	2550	9
TAW-3	3276	2526	3300	2550	36
TAW-3A	3276	2676	3300	2700	4
TAW-4	2326	2526	2350	2550	9
TAW-4A	2326	2526	2350	2550	1
TAW-5	2226	2526	2250	2550	9
TAW-5A	2226	2526	2250	2550	1

TYPE OF PANEL	SIZE OF PANEL		OPENING OF PRECAST		QT'Y
	W	H	W	H	
TAW-6	2076	2526	2100	2550	47
TAW-6A	2076	2526	2100	2550	3
TAW-6B	2176	2676	2200	2700	4
TAW-6C	2176	2526	2200	2550	8
TAW-7	2076	2526	2100	2550	2
TAW-7A	2076	2526	2100	2550	2
TAW-7B	1976	2526	2000	2550	2
TAW-8	2126	2526	2150	2550	7
TAW-11	1976	2526	2000	2550	7

TYPE OF PANEL	SIZE OF PANEL		OPENING OF PRECAST		QT'Y
	W	H	W	H	
TAW-12A	1926	2676	1950	2700	2
TAW-12AR	1926	2676	1950	2700	1
TAW-12B	2126	2676	2150	2700	1
TAW-12C	2176	2676	2200	2700	1
TAW-12D	2176	2526	2200	2550	2
TAW-12E	2176	2526	2200	2550	2
TAW-12F	2126	2526	2150	2550	2
TAW-12G	2026	2676	2050	2700	3

TYPE OF PANEL	SIZE OF PANEL		OPENING OF PRECAST		QT'Y
	W	H	W	H	
TAW-14	SHAPE	2526	SHAPE	2550	2
TAW-14R	SHAPE	2526	SHAPE	2550	2
TAW-15	SHAPE	2526	SHAPE	2550	1
TAW-15A	2176	2676	2200	2700	1
TAW-15R	SHAPE	2526	SHAPE	2550	1

TYPE OF PANEL	SIZE OF PANEL		OPENING OF PRECAST		QT'Y
	W	H	W	H	
TD-3	1992	2095	2000	2100	42
TD-3A	1992	2695	2000	2700	1

สถาพร B



L.P.N. DEVELOPMENT
PUBLIC CO., LTD.
1168/109 36th floor Lumpini Tower
Rama 4 Road Sathorn Bangkok 10120
tel. (662) 2855011-6
fax. (662) 2855017

สัญลักษณ์วัสดุตกแต่ง

วัสดุพื้น

- F1 ปูกระเบื้องเซรามิคขนาด 12"x12" พื้นผิวเงา PVC 2"
F2 ปูกระเบื้องเซรามิคขนาด 12"x12" พื้นผิวเงาและ
ขอบทำผิวสีแบบซีเมนต์
F3 ปูกระเบื้องเซรามิคขนาด 12"x12" (สำหรับห้องครัว)
F3A ปูกระเบื้องเซรามิคขนาด 12"x12" (สำหรับห้องน้ำ)
F4 ปูกระเบื้องเซรามิคขนาด 12"x12" (สำหรับห้องนอน)
F4A ปูกระเบื้องเซรามิคขนาด 12"x12" (สำหรับห้องนอน)
F4B ปูกระเบื้องเซรามิคขนาด 12"x12" (สำหรับห้องนอน)
F4C ปูกระเบื้องเซรามิคขนาด 12"x12" (สำหรับห้องนอน)
F5 ปูกระเบื้องเซรามิคขนาด 12"x12" (สำหรับห้องนอน)
F6 พื้นทำผิวสีแบบซีเมนต์
F7 พื้นทำผิวสีแบบซีเมนต์
F8 พื้นทำผิวสีแบบซีเมนต์
F9 พื้นทำผิวสีแบบซีเมนต์
F9A พื้นทำผิวสีแบบซีเมนต์ EPOXY
F10 ทำผิวปูนแบบ INTERIOR (PAI)
F11 ทำผิวปูนแบบ LANDSCAPE
หมายเหตุ: ยานควบคุมการก่อสร้างต้องปฏิบัติตามข้อกำหนด

วัสดุผนัง

- P1 ผนัง ค.ส.ล. ทำผิวปูน (ทาสีภายนอก, ภายใน)
P2 ฐานปูนฉาบเรียบ (สำหรับภายนอก, ภายใน)
P2A ฐานปูนฉาบเรียบ หน้า 15 ซม. (สำหรับภายนอก, ภายใน)
P3 ปูกระเบื้องเซรามิค 8" x 8" (ชนิดกลุมน้ำ)
P4 ผนังฉาบเรียบทาสีหนา 9 มม. ทำรอยต่อฉาบเรียบ
โดยฉาบเรียบต่อเนื่อง
P5 ผนัง ค.ส.ล. ฐานปูนฉาบเรียบ
P5A ผนัง ค.ส.ล. ผนังฉาบเรียบ
P6 ผนัง ค.ส.ล. ผนังฉาบเรียบทาสี
P7 ผนัง ค.ส.ล. ผนังฉาบเรียบทาสี
P8 ผนังวัสดุตามตัวอย่าง

CURTAIN WALL & FACADE CONTRACTOR :



ISO.9002


KIM YOO SENG

41/8 RAMA 3 ROAD, CHONG-NONSEE, YANNAWA, BANGKOK 10120, THAILAND
TEL : 294-6291 - 8 FAX : (662) 294-1744

REVISION

NO.	DESCRIPTION	DATE
1	OPENING OF PRECAST	22 AUG.2019
2	PANEL SIZING AW-4	30 AUG.2019
3		
4		
5		
6		
7		

PROJECT :

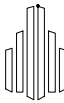

LUMPINI
TOWER B
VIBHAVADI-SATHORN

PROJECT NO : 1802 LPark-VC

AS-BUILT DRAWING


DRAWING TITLE :

DEVELOP ELEVATION

@ TOWER B

DRAWN :	UDOMSAK.P	
CHECKED :	SANGUAN	
DATE :	10/07/2562	
SHEET NO.	DWG. NO.	Rev.
	EL.02	2

These drawings are the property of P.A. Design Co., Ltd. and not to be used or reproduced without specific permission.

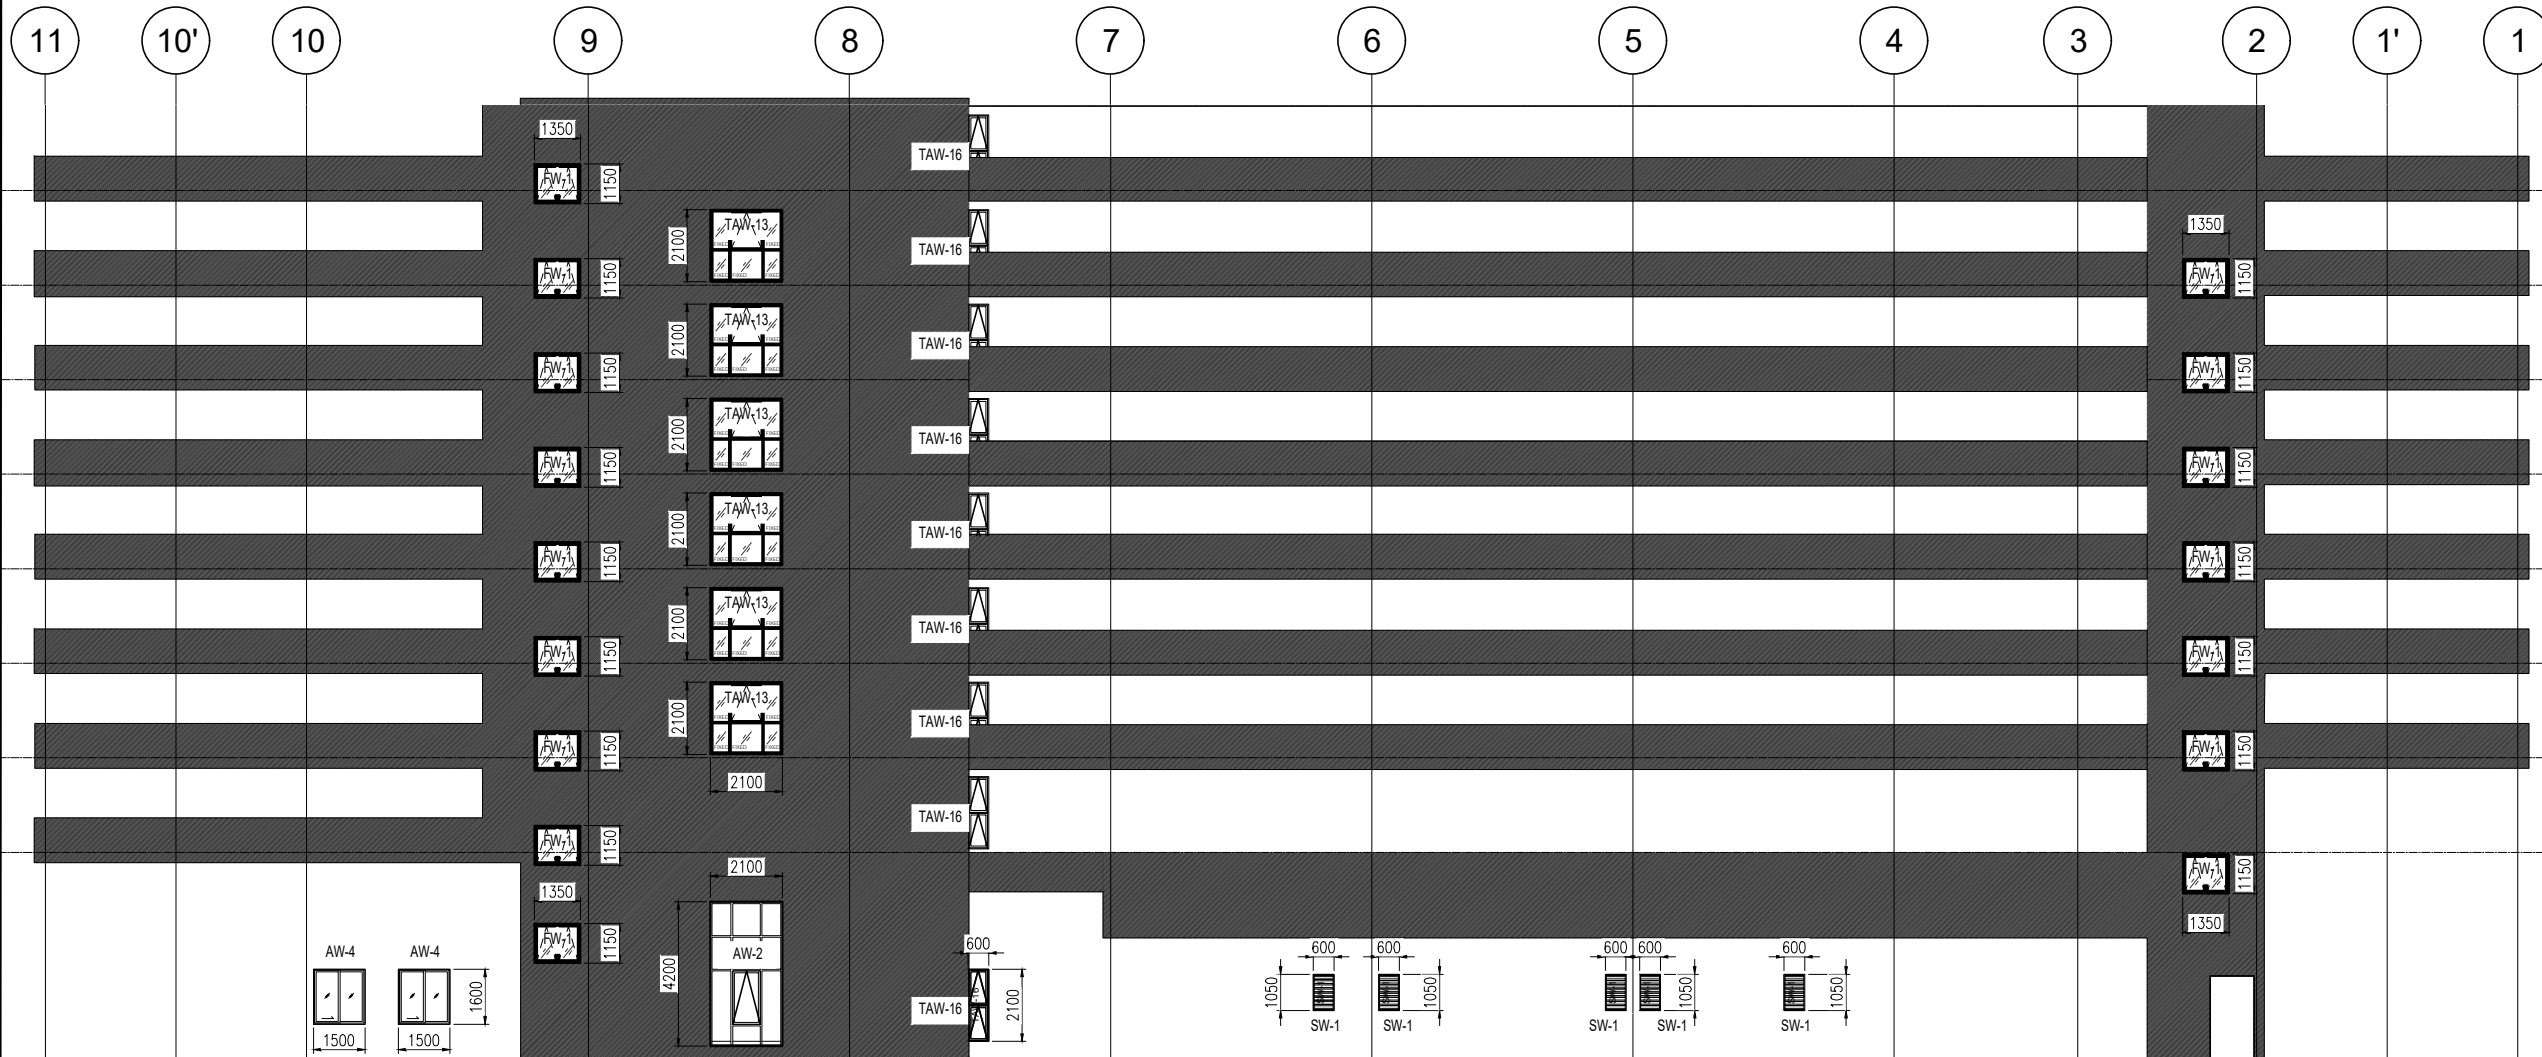

TYPE OF PANEL	SIZE OF PANEL		OPENING OF PRECAST		QT*Y
	W	H	W	H	
TAW-13	2076	2076	2100	2100	6
TAW-16	576	2076	600	2100	9

TYPE OF PANEL	SIZE OF PANEL		OPENING OF PRECAST		QT*Y
	W	H	W	H	
AW-2	2076	4176	2100	4200	1
AW-4	1492	1595	1500	1600	2

TYPE OF PANEL	SIZE OF PANEL		OPENING OF PRECAST		QT*Y
	W	H	W	H	
FW-1	1326	1126	1350	1150	16

TYPE OF PANEL	SIZE OF PANEL		OPENING OF PRECAST		QT*Y
	W	H	W	H	
SW-1	576	1026	600	1050	5

อาคาร B



TYPE OF PANEL	SIZE OF PANEL		OPENING OF PRECAST		QT'Y
	W	H	W	H	
TAW-1	2026	2526	2050	2550	20
TAW-2	1926	2526	1950	2550	10
TAW-2R	1926	2526	1950	2550	10
TAW-6	2076	2526	2100	2550	18
TAW-6D	2076	2526	2100	2550	2
TAW-6E	2026	2526	2050	2550	10
TAW-7C	1326	2526	1350	2550	10

TYPE OF PANEL	SIZE OF PANEL		OPENING OF PRECAST		QT'Y
	W	H	W	H	
TAW-8B	2126	2526	2150	2550	9
TAW-8C	2126	2526	2150	2550	1
TAW-8D	1926	2526	1950	2550	2
TAW-8E	1926	2546	1950	2570	8
TAW-9	2026	2526	2050	2550	2
TAW-9A	2026	2546	2050	2570	8
TAW-10	SHAPE	2526	SHAPE	2550	10
TAW-10A	SHAPE	2526	SHAPE	2550	10
TAW-11A	1926	2526	1950	2550	10

TYPE OF PANEL	SIZE OF PANEL		OPENING OF PRECAST		QT'Y
	W	H	W	H	
TAW-13	2076	2076	2100	2100	11
TAW-16	576	2076	600	2100	10
TAW-17	626	2076	650	2100	7

TYPE OF PANEL	SIZE OF PANEL		OPENING OF PRECAST		QT'Y
	W	H	W	H	
TD-3	1992	2095	2000	2100	60

TYPE OF PANEL	SIZE OF PANEL		OPENING OF PRECAST		QT'Y
	W	H	W	H	
FW-1	1326	1126	1350	1150	22



L.P.N. DEVELOPMENT
PUBLIC CO., LTD.
1168/109 36th floor Lumpini Tower
Rama 4 Road Sathorn Bangkok 10120
tel. (662) 2855011-6
fax. (662) 2855017

สัญลักษณ์วัสดุตกแต่ง

วัสดุพื้น

- F1 ปูกระเบื้องเซรามิคขนาด 12"x12" พื้นผิวสีเทา PVC 2"
F2 ปูกระเบื้องเซรามิคขนาด 12"x12" พื้นผิวลายไม้
F3 ปูกระเบื้องเซรามิคขนาด 12"x12" (สำหรับห้องน้ำ)
F3A ปูกระเบื้องเซรามิคขนาด 12"x12" (สำหรับห้องน้ำ)
F4 ปูกระเบื้องเซรามิคขนาด 12"x12"
F4A ปูกระเบื้องเซรามิคขนาด 12"x12" (สำหรับห้องน้ำ)
F4B ปูกระเบื้องเซรามิคขนาด 12"x12" (สำหรับห้องน้ำ)
F4C ปูกระเบื้องเซรามิคขนาด 12"x12" (สำหรับห้องน้ำ)
F5 ปูกระเบื้องเซรามิคขนาด 12"x12" พื้นผิวลายไม้ PVC 2"
F6 พื้นผิวสีเทา
F7 พื้นผิวสีเทา
F8 พื้นผิวสีเทา
F9 พื้นผิวสีเทา
F9A พื้นผิวสีเทา
F10 ทำฝ้าเพดาน INTERIOR (PAI)
F11 ทำฝ้าเพดาน LANDSCAPE
หมายเหตุ: ฐานของอาคารเป็นคอนกรีตเสริมเหล็ก

วัสดุผนัง

- P1 ผนัง ค.ส.ล. สำหรับปู (ภายในอาคาร, ภายนอก)
P2 ฐานปูนซีเมนต์ (สำหรับภายนอก, ภายใน)
P2A ฐานปูนซีเมนต์หนา 15 ซม. (สำหรับภายนอก, ภายใน)
P3 ปูกระเบื้องเซรามิค 8" x 8" (สำหรับปู)
P4 ผนังปูนซีเมนต์หนา 9 ซม. ทำรอยต่อผนังภายใน
โครงสร้างอาคาร:
P5 ผนัง ค.ส.ล. ฐานปูนซีเมนต์
P5A ผนัง ค.ส.ล. ฐานปูนซีเมนต์
P6 ผนัง ค.ส.ล. ผนังสีเทา
P7 ผนัง ค.ส.ล. ผนังสีเทา
P8 ผนังปูนซีเมนต์หนา 9 ซม.

CURTAIN WALL & FACADE CONTRACTOR :



ISO.9002


KIM YOO SENG

41/8 RAMA 3 ROAD, CHONG-NOONSEE, YANNAWA, BANGKOK 10120, THAILAND
TEL : 294-6291 - 8 FAX : (662) 294-1744

REVISION

NO.	DESCRIPTION	DATE
1		
2		
3		
4		
5		
6		
7		

PROJECT :

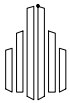

LUMPINI
TOWER B
VIBHAVADI-SATHORN

PROJECT NO : 1802 LPark-VC

AS-BUILT DRAWING

DRAWING TITLE :



DEVELOP ELEVATION

@ TOWER B

DRAWN :	UDOMSAK.P	
CHECKED :	SANGUAN	
DATE :	10/07/2562	
SHEET NO.	DWG. NO.	Rev.
	EL.03	-

These drawings are the property of P.A. Design Co., Ltd.
and not to be used or reproduced without specific permission.

อาคาร B

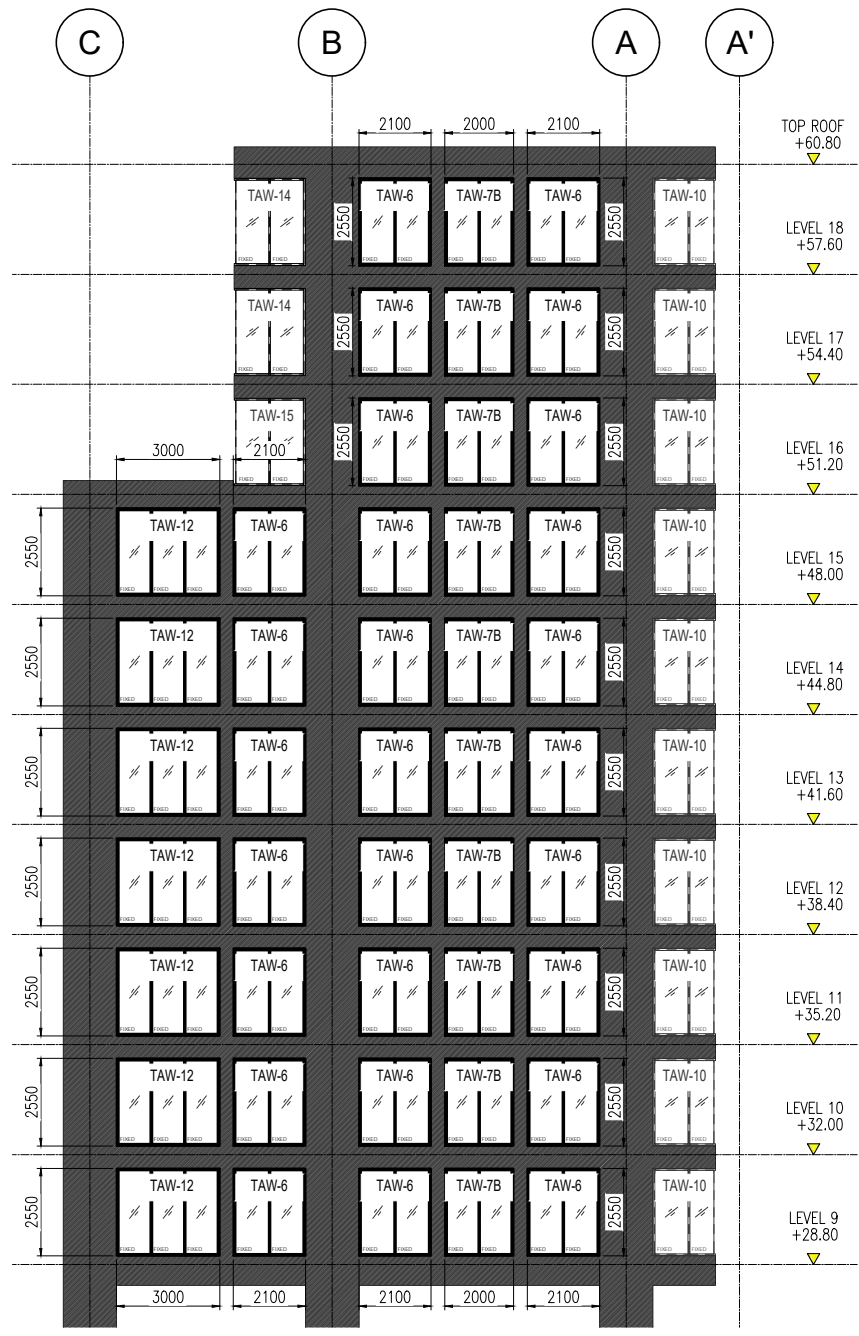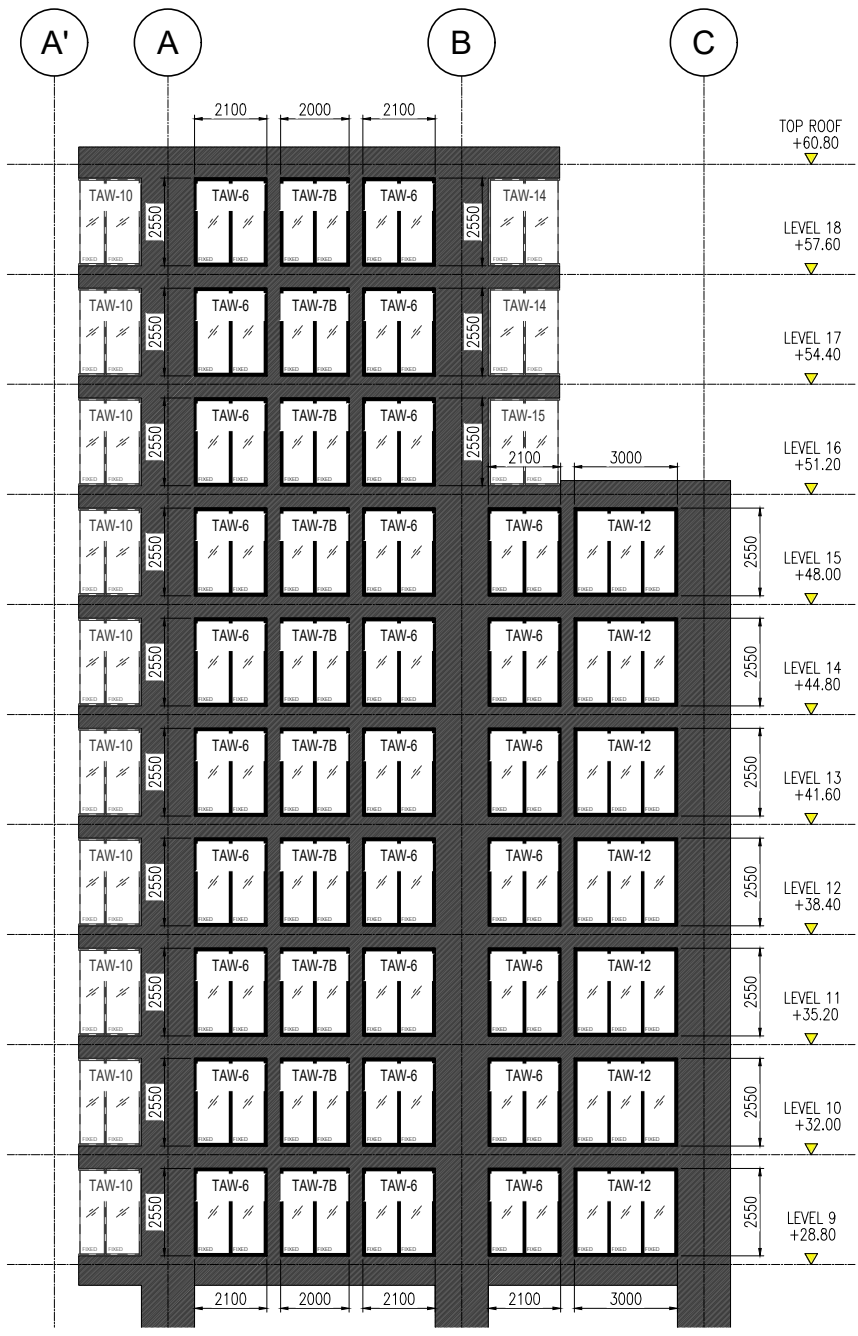

TYPE OF PANEL	SIZE OF PANEL		OPENING OF PRECAST		QT'Y
	W	H	W	H	
TAW-6	2076	2526	2100	2550	54
TAW-7B	1976	2526	2000	2550	20
TAW-12	2976	2526	3000	2550	14

สัญลักษณ์วัสดุตกแต่ง

วัสดุพื้น

- F1 ปูกระเบื้องเซรามิคขนาด 12x12" พื้นผนังซีเมนต์ PVC.2"
- F2 ปูกระเบื้องเซรามิคขนาด 12x12" พื้นแนวและขอบทำสีเอนไซม์
- F3 ปูกระเบื้องเซรามิคขนาด 12x12" (สำหรับห้องครัว)
- F3A ปูกระเบื้องเซรามิคขนาด 12x12" (สำหรับห้องครัว)
- F4 ปูกระเบื้องเซรามิคขนาด 12x12"
- F4A ปูกระเบื้องเซรามิคขนาด 12x12" (สำหรับห้องครัว)
- F4B ปูกระเบื้องเซรามิคขนาด 12x12" (สำหรับระเบียง)
- F4C ปูกระเบื้องเซรามิคขนาด 12x12" (สำหรับทางเดินกลาง)
- F5 ปูลามิเนตสำเร็จรูป พื้นผนังซีเมนต์ PVC.2"
- F6 สีทาผนังเอนไซม์
- F7 สีทาผนังเอนไซม์
- F8 สีทาผนังทาสี
- F9 สีทาผนังทาสี
- F9A สีทาผนังทาสี EPOXY
- F10 ทำฉาบปูน INTERIOR (PAI)
- F11 ทำฉาบปูน LANDSCAPE
- หมายเหตุ ฐานของอาคารเป็นคอนกรีตเสริมเหล็ก

วัสดุผนัง

- P1 ผนัง ค.ส.ล. ทำฉาบปูน (ทาสีภายนอก, ภายใน)
- P2 ฉาบปูนเรียบทาสี (สำหรับภายนอก, ภายใน)
- P2A ฉาบปูนเรียบทาสี หนา 15 มม. (สำหรับภายนอก, ภายใน)
- P3 ปูกระเบื้องเซรามิค 8x8" (ผนังปูน)
- P4 ผนังอิฐบล็อกทาสี 9 มม. ทำขอบด้วยทาสี
- P5 ผนัง ค.ส.ล. ฉาบปูนเรียบทาสี
- P5A ผนัง ค.ส.ล. ผนังเรียบ
- P6 ผนัง ค.ส.ล. ผนังทาสี
- P7 ผนัง ค.ส.ล. ผนังทาสี
- P8 ผนังวัสดุตามตัวอย่าง

CURTAIN WALL & FACADE CONTRACTOR :



ISO.9002
KIM YOO SENG

41/8 RAMA 3 ROAD, CHONG-NOONSEE, YANNAWA, BANGKOK 10120, THAILAND
TEL : 294-6291 - 8 FAX : (662) 294-1744

REVISION

NO.	DESCRIPTION	DATE
1		
2		
3		
4		
5		
6		
7		

PROJECT :



**LUMPINI
TOWER B**
VIBHAVADI-SATHORN

PROJECT NO : 1802 LPark-VC










AS-BUILT DRAWING

DRAWING TITLE :

DEVELOP ELEVATION
@ TOWER B

DRAWN :	UDOMSAK.P	
CHECKED :	SANGUAN	
DATE :	10/07/2562	
SHEET NO.	DWG. NO.	Rev.
	EL.04	-

These drawings are the property of P.A. Design Co., Ltd. and not to be used or reproduced without specific permission.

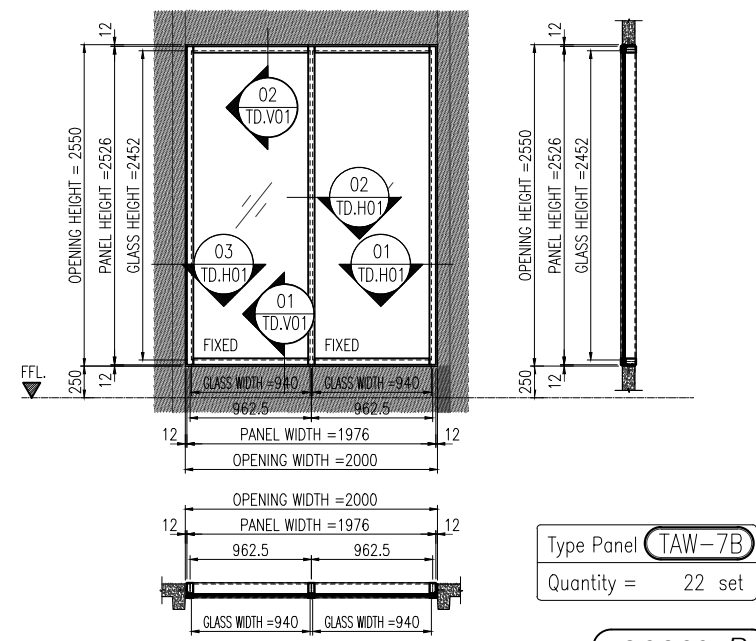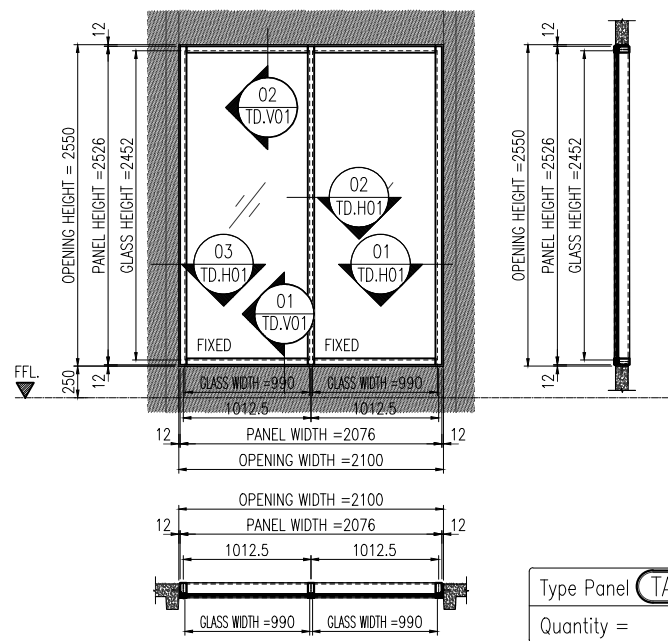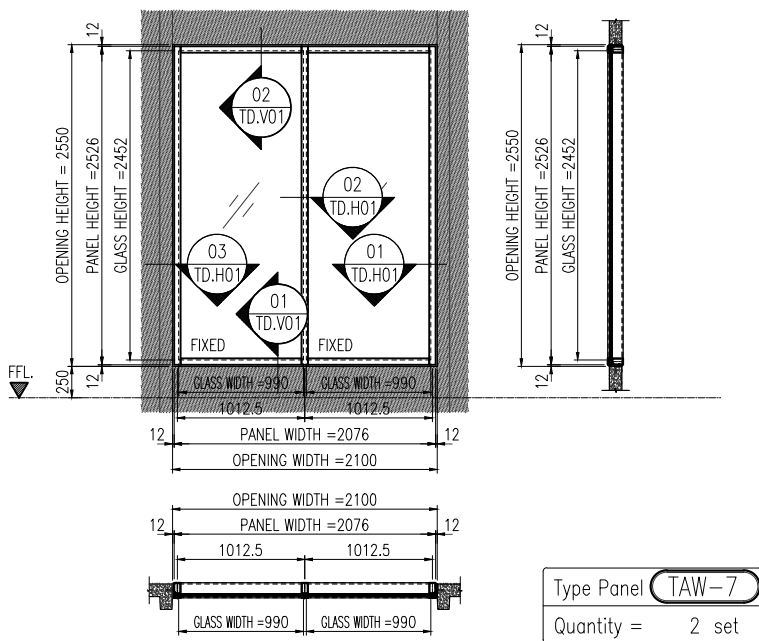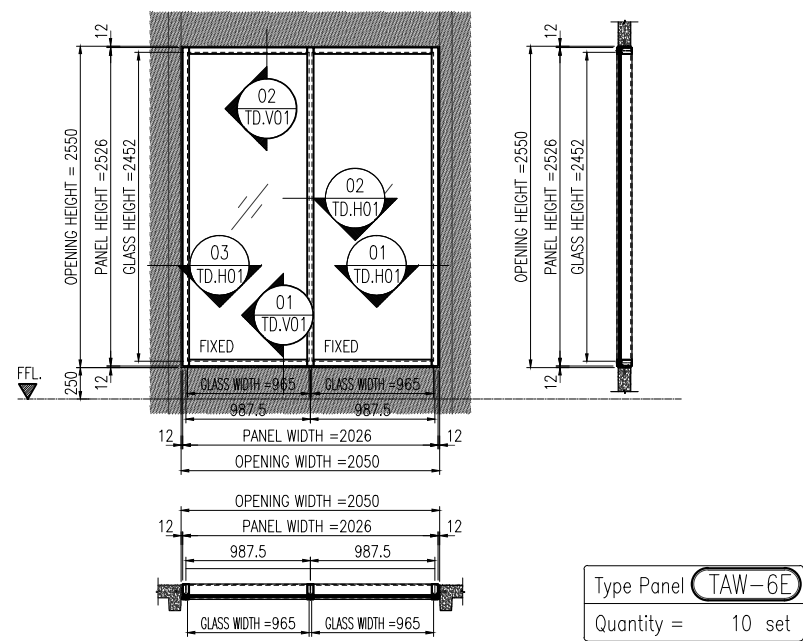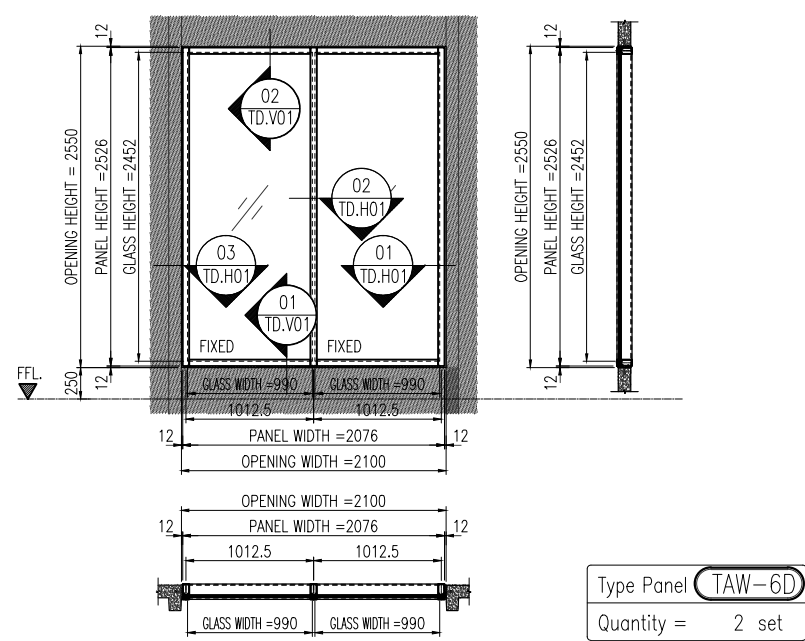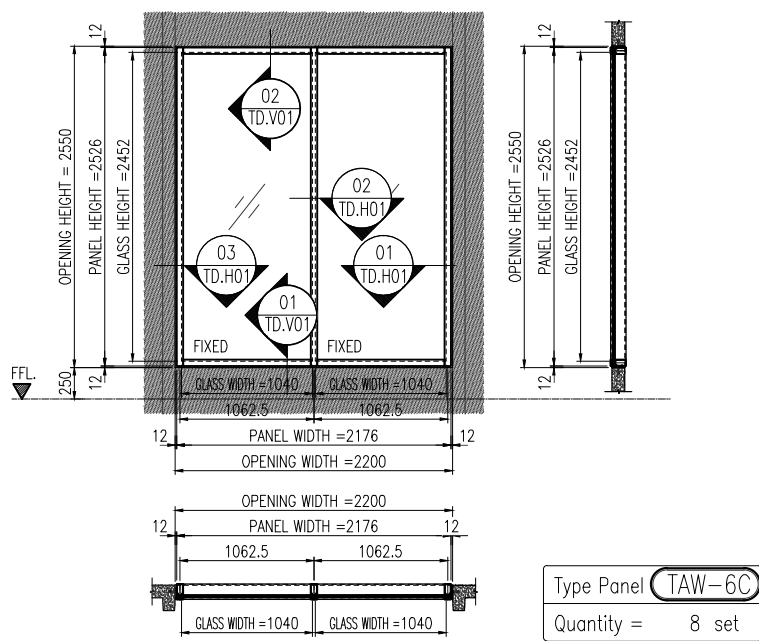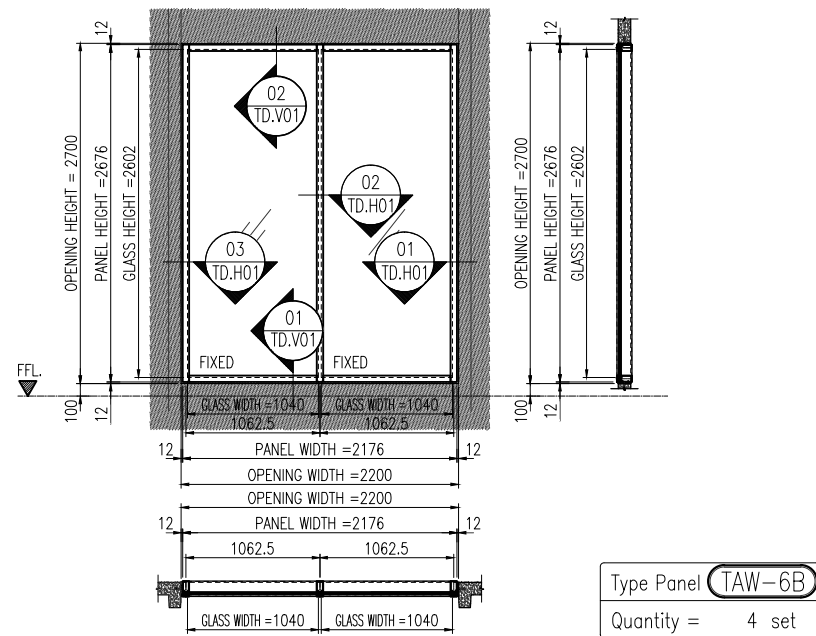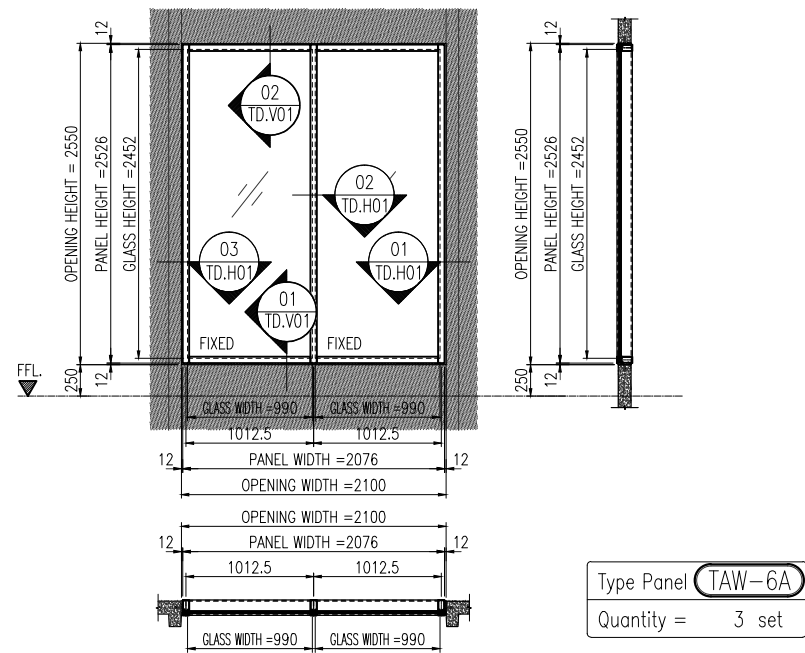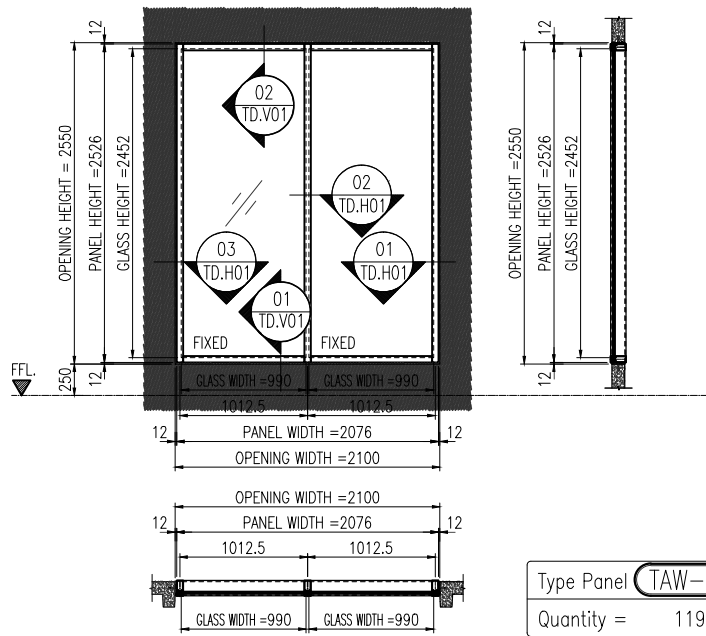

สัญลักษณ์วัสดุตกแต่ง

วัสดุพื้น

- F1 ปูกระเบื้องเซรามิคขนาด 12x12" พื้นผิวเงา PVC 2"
F2 ปูกระเบื้องเซรามิคขนาด 12x12" พื้นผิวเงาและขอบทำผิวเส้นลายหิน
F3 ปูกระเบื้องเซรามิคขนาด 12x12" (สำหรับห้องน้ำ)

วัสดุผนัง

- P1 ผนัง ค.ส.ล. สำหรับปู (ภายในอาคาร, ภายนอก)
P2 ฐานปูนฉาบผิว (สำหรับภายในอาคาร, ภายนอก)
P2A ฐานปูนฉาบผิว หนา 15 ซม. (สำหรับภายในอาคาร, ภายนอก)
P3 ปูกระเบื้องเซรามิค 8x8" (สำหรับภายในอาคาร, ภายนอก)
P4 ผนังฉาบปูนหนา 9 ซม. ทำรอยต่อผนัง
P5 ผนัง ค.ส.ล. ฐานปูนฉาบผิว
P5A ผนัง ค.ส.ล. พื้นผิวเงา
P6 ผนัง ค.ส.ล. ผนังผิวเส้นลายหิน
P7 ผนัง ค.ส.ล. ผนังผิวเส้นลายหิน
P8 ผนังปูนฉาบผิว

CURTAIN WALL & FACADE CONTRACTOR :



41/8 RAMA 3 ROAD, CHONG-NOONSEE, YANNAWA, BANGKOK 10120, THAILAND
TEL : 294-6291 - 8 FAX : (662) 294-1744

REVISION

NO.	DESCRIPTION	DATE
1		
2		
3		
4		
5		
6		
7		

PROJECT :



PROJECT NO : 1802 LPark-VC


AS-BUILT DRAWING

DRAWING TITLE :
ELEVATION GLASS WALL OF PANEL TYPE
@ TOWER B


DRAWN :	UDOMSAK.P		
CHECKED :	SANGUAN		
DATE :	10/07/2562		
SHEET NO.	DWG. NO.	Rev.	
	EL.06	-	

These drawings are the property of P.A. Design Co., Ltd. and not to be used or reproduced without specific permission.


อาคาร B

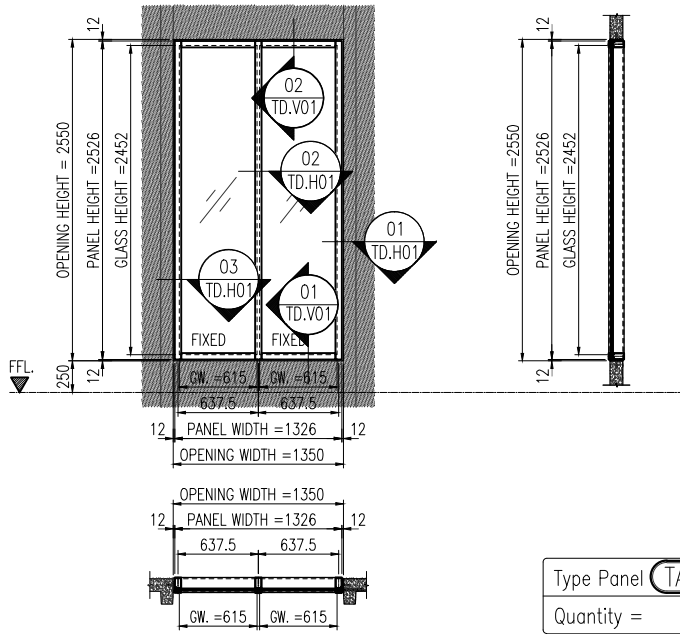


Type Panel **TAW-7C**
Quantity = 10 set

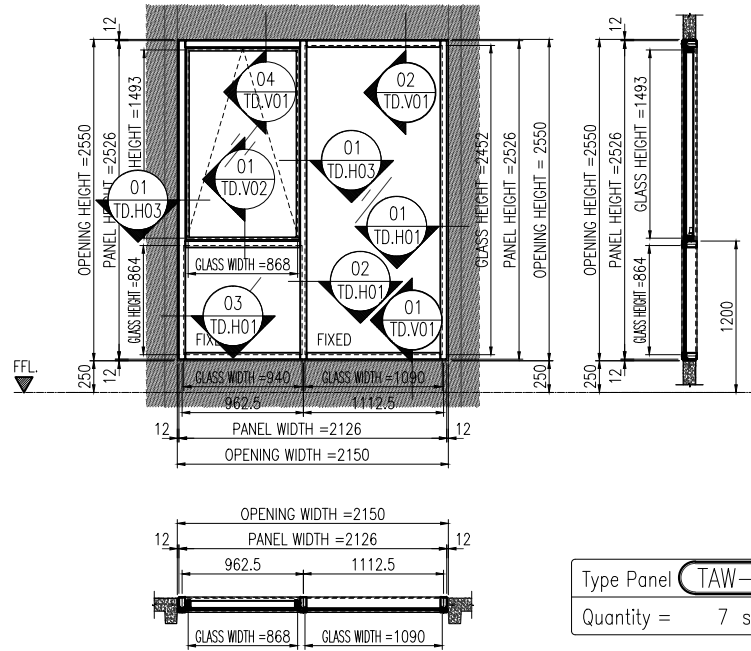


Type Panel **TAW-8**
Quantity = 7 set

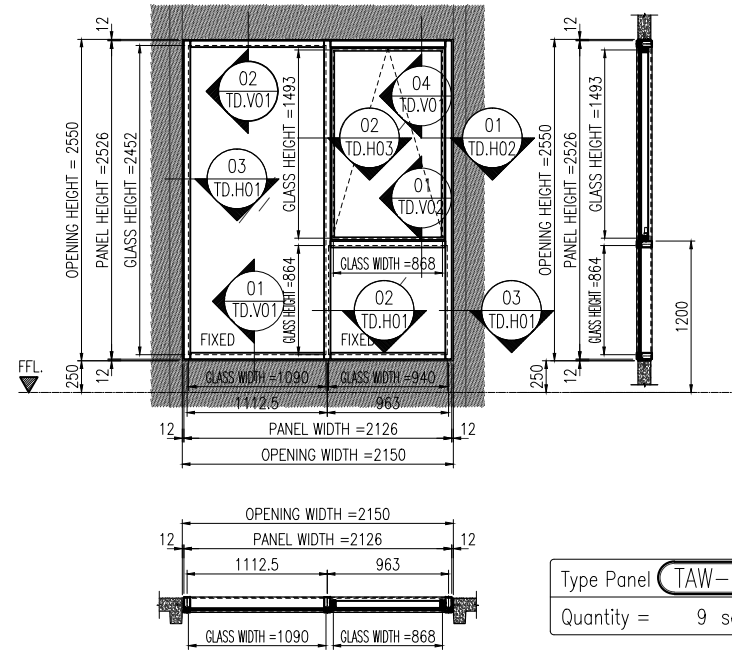


Type Panel **TAW-8B**
Quantity = 9 set

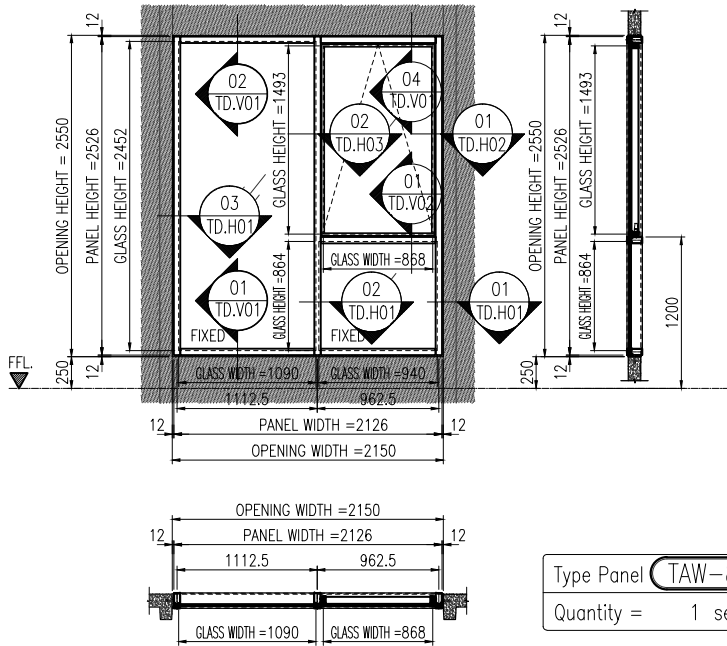


Type Panel **TAW-8C**
Quantity = 1 set

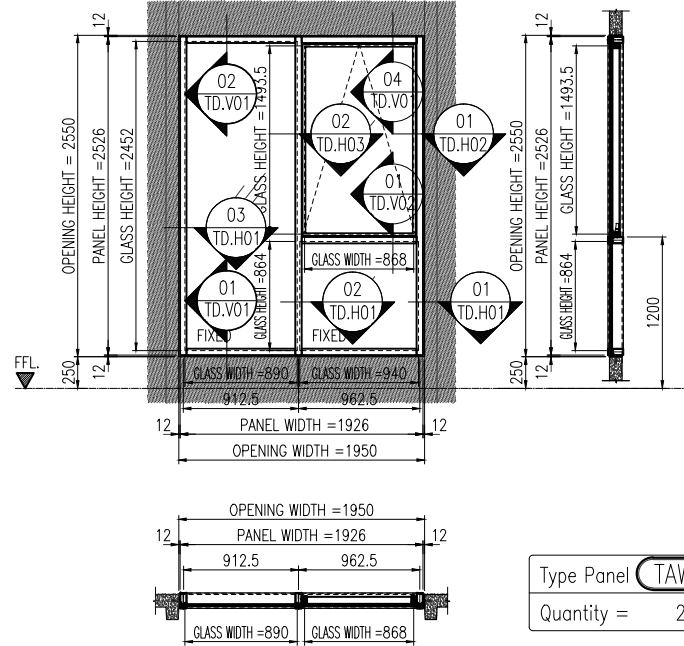


Type Panel **TAW-8D**
Quantity = 2 set

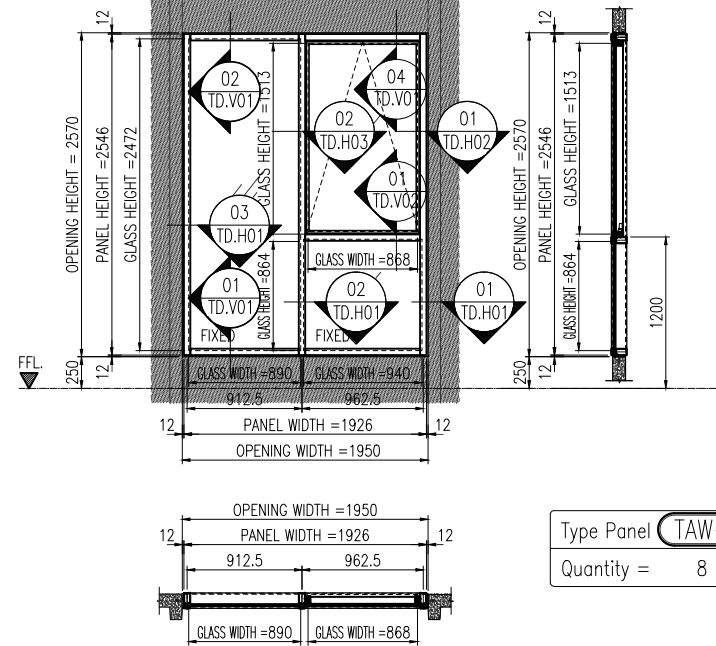

Type Panel **TAW-8E**
Quantity = 8 set

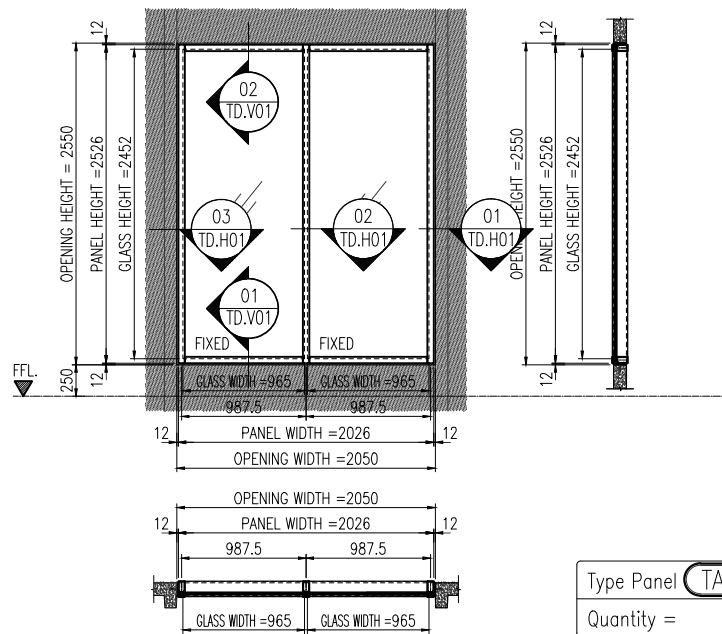

Type Panel **TAW-9**
Quantity = 2 set

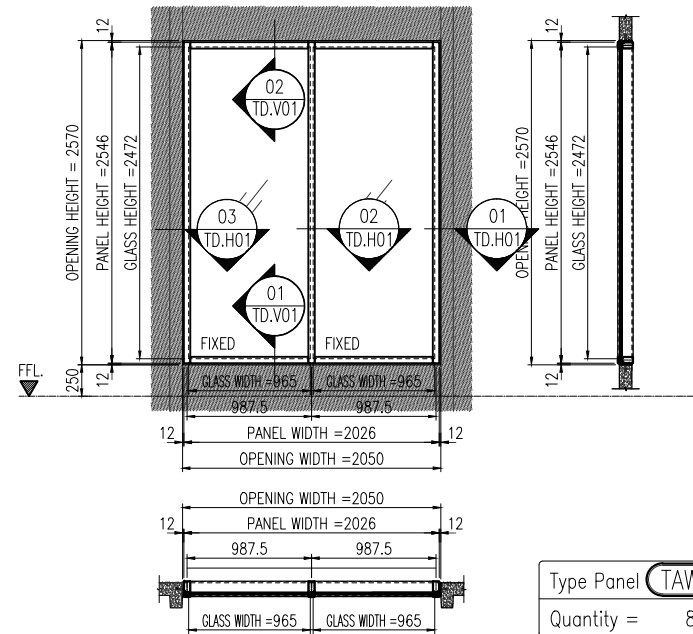

Type Panel **TAW-9A**
Quantity = 8 set

สัญลักษณ์วัสดุตกแต่ง

วัสดุพื้น

- F1 ปูกระเบื้องเซรามิคขนาด 12x12" พร้อมผิวเงา PVC 2"
- F2 ปูกระเบื้องเซรามิคขนาด 12x12" พร้อมผิวเงาและขอบทำผิวเงาพิเศษ
- F3 ปูกระเบื้องเซรามิคขนาด 12x12" (สำหรับห้องน้ำ)
- F3A ปูกระเบื้องเซรามิคขนาด 12x12" (สำหรับห้องน้ำ)
- F4 ปูกระเบื้องเซรามิคขนาด 12x12" (สำหรับห้องน้ำ)
- F4A ปูกระเบื้องเซรามิคขนาด 12x12" (สำหรับห้องน้ำ)
- F4B ปูกระเบื้องเซรามิคขนาด 12x12" (สำหรับห้องน้ำ)
- F4C ปูกระเบื้องเซรามิคขนาด 12x12" (สำหรับห้องน้ำ)
- F5 ปูกระเบื้องเซรามิคขนาด 12x12" พร้อมผิวเงา PVC 2"
- F6 พื้นทำผิวเงาพิเศษ
- F7 พื้นทำผิวเงาพิเศษ
- F8 พื้นทำผิวเงาพิเศษ
- F9 พื้นทำผิวเงาพิเศษ
- F9A พื้นทำผิวเงาพิเศษ
- F10 ทำวัสดุแบบ INTERIOR (PAI)
- F11 ทำวัสดุแบบ LANDSCAPE

วัสดุผนัง

- P1 ผนัง ค.ส.ล. สำหรับปูกระเบื้องเซรามิค, ภายนอก
- P2 ฐานปูนฉาบผิวภายใน (สำหรับภายนอก, ภายใน)
- P2A ฐานปูนฉาบผิวภายใน หนา 15 ซม. (สำหรับภายนอก, ภายใน)
- P3 ปูกระเบื้องเซรามิค 8x8" (สำหรับห้องน้ำ)
- P4 ผนังฉาบปูนผิวภายใน 9 มม. ทำขอบด้วยปูนฉาบผิว
- P5 ผนัง ค.ส.ล. ฐานปูนฉาบผิวภายใน
- P5A ผนัง ค.ส.ล. ผนังฉาบผิว
- P6 ผนัง ค.ส.ล. ผนังฉาบผิว
- P7 ผนัง ค.ส.ล. ผนังฉาบผิว
- P8 ผนังปูนฉาบผิวภายใน

CURTAIN WALL & FACADE CONTRACTOR :



41/8 RAMA 3 ROAD, CHONG-NOONSEE, YANNAWA, BANGKOK 10120, THAILAND
TEL : 294-6291 - 8 FAX : (662) 294-1744

REVISION

NO.	DESCRIPTION	DATE
1		
2		
3		
4		
5		
6		
7		

PROJECT :



PROJECT NO : 1802 LPark-VC



AS-BUILT DRAWING

DRAWING TITLE :
ELEVATION GLASS WALL OF PANEL TYPE
@ TOWER B



DRAWN :	UDOMSAK.P	
CHECKED :	SANGUAN	
DATE :	10/07/2562	
SHEET NO.	DWG. NO.	Rev.
	EL.07	-

These drawings are the property of P.A. Design Co., Ltd. and not to be used or reproduced without specific permission.

อาคาร B

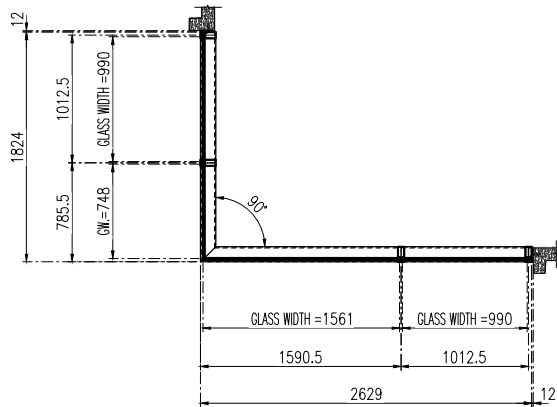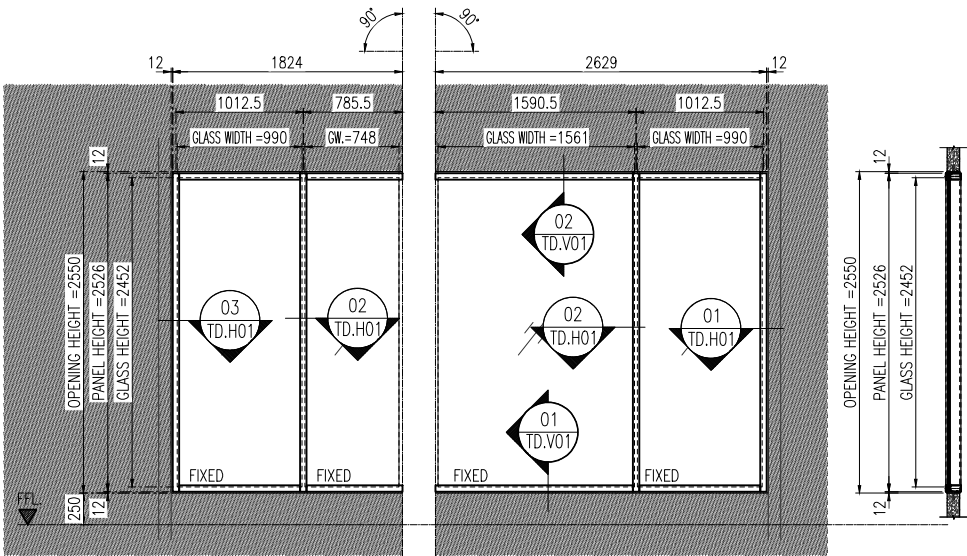

Type Panel **TAW-10**
Quantity = 10 set

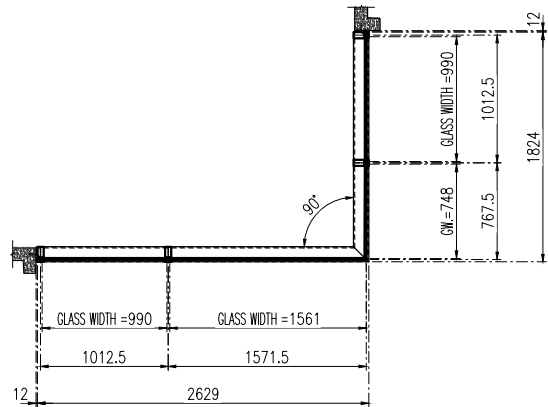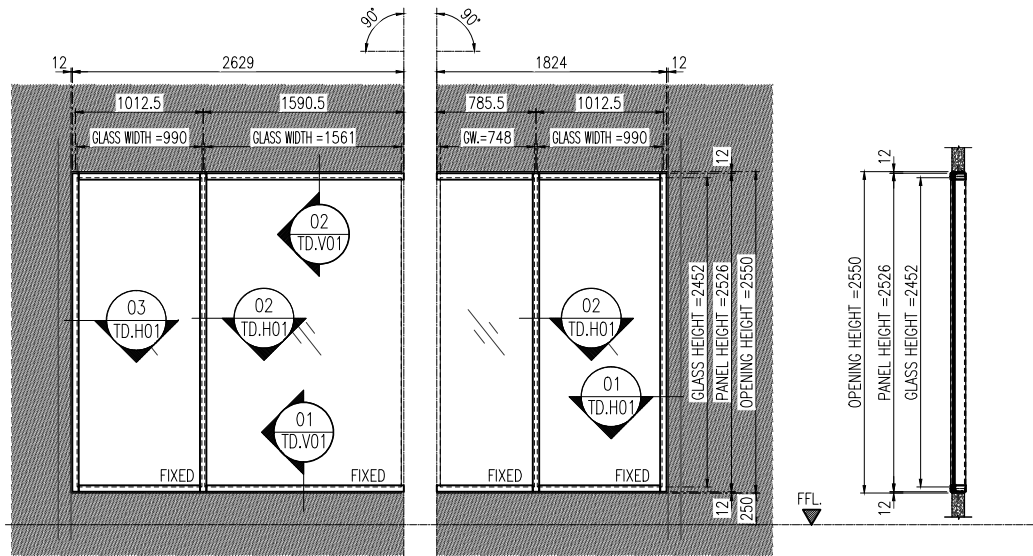

Type Panel **TAW-10A**
Quantity = 10 set

สัญลักษณ์วัสดุตกแต่ง

วัสดุพื้น

- F1 ปูกระเบื้องเซรามิคขนาด 12x12" พื้นผิวเงา PVC 2"
F2 ปูกระเบื้องเซรามิคขนาด 12x12" พื้นผิวเงาและ
ขอบทำผิวเส้นเบย์ซีดมัน
F3 ปูกระเบื้องเซรามิคขนาด 12x12" (สำหรับห้องครัว)
F3A ปูกระเบื้องเซรามิคขนาด 12x12" (สำหรับห้องครัว)
F4 ปูกระเบื้องเซรามิคขนาด 12x12"
F4A ปูกระเบื้องเซรามิคขนาด 12x12" (สำหรับห้องครัว)
F4B ปูกระเบื้องเซรามิคขนาด 12x12" (สำหรับห้องครัว)
F4C ปูกระเบื้องเซรามิคขนาด 12x12" (สำหรับห้องครัว)
F5 ปูแผ่นหินล้างรูป พื้นผิวเงา PVC 2"
F6 พื้นทำผิวเส้นเบย์ซีดมัน
F7 พื้นทำผิวเส้นเบย์ซีดมัน
F8 พื้นทำผิวกรวดล้าง
F9 พื้นทำผิวเบย์ซีดมัน
F9A พื้นทำผิวซีดมันลาย EPOXY
F10 ทำผิวดูแบบ INTERIOR (PAI)
F11 ทำผิวดูแบบ LANDSCAPE
หมายเหตุ ยานยนต์รถต้องเป็นสีเงินหรือสีเงินดำ

วัสดุผนัง

- P1 ผนัง ค.ส.ล. สำหรับ (ภายในอาคาร, ภายนอก)
P2 ฐานปูนฉาบผิว (สำหรับภายใน, ภายนอก)
P2A ฐานปูนฉาบผิว หน้า 15 ซม. (สำหรับภายใน, ภายนอก)
P3 ปูกระเบื้องเซรามิค 8x8" (สำหรับภายใน)
P4 ผนังฉาบปูนผิวทาสี 9 มม. ทำรอยต่อด้วยทาสี
โดยฉาบผิวด้วยสี
P5 ผนัง ค.ส.ล. ฐานปูนฉาบผิว
P5A ผนัง ค.ส.ล. พื้นผิวเงา
P6 ผนัง ค.ส.ล. ผนังซีดมัน
P7 ผนัง ค.ส.ล. ผนังซีดมัน
P8 ผนังซีดมันผิวเงา

CURTAIN WALL & FACADE CONTRACTOR :



41/8 RAMA 3 ROAD, CHONG-NONSEE, YANNAWA, BANGKOK 10120, THAILAND
TEL : 294-6291 - 8 FAX : (662) 294-1744

REVISION

NO.	DESCRIPTION	DATE
1		
2		
3		
4		
5		
6		
7		

PROJECT :



PROJECT NO : 1802 LPark-VC




AS-BUILT DRAWING

DRAWING TITLE :

ELEVATION GLASS WALL OF PANEL TYPE
@ TOWER B

DRAWN :	UDOMSAK.P	
CHECKED :	SANGUAN	
DATE :	10/07/2562	
SHEET NO.	DWG. NO.	Rev.
	EL.08	-

These drawings are the property of P.A. Design
Co., Ltd.
and not to be used or reproduced without
specific permission.

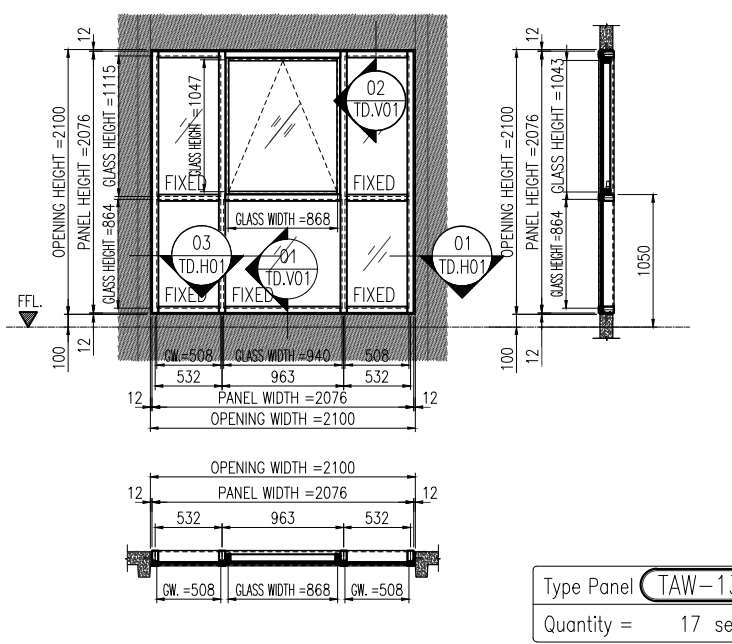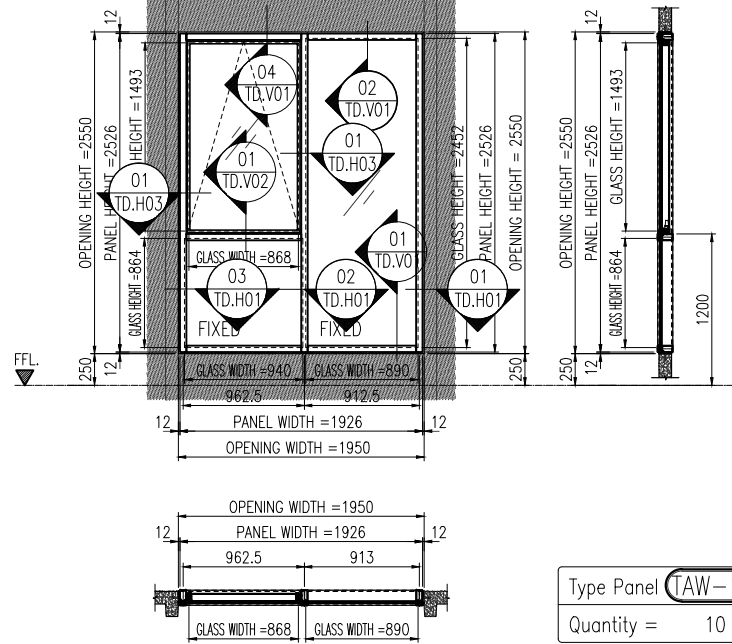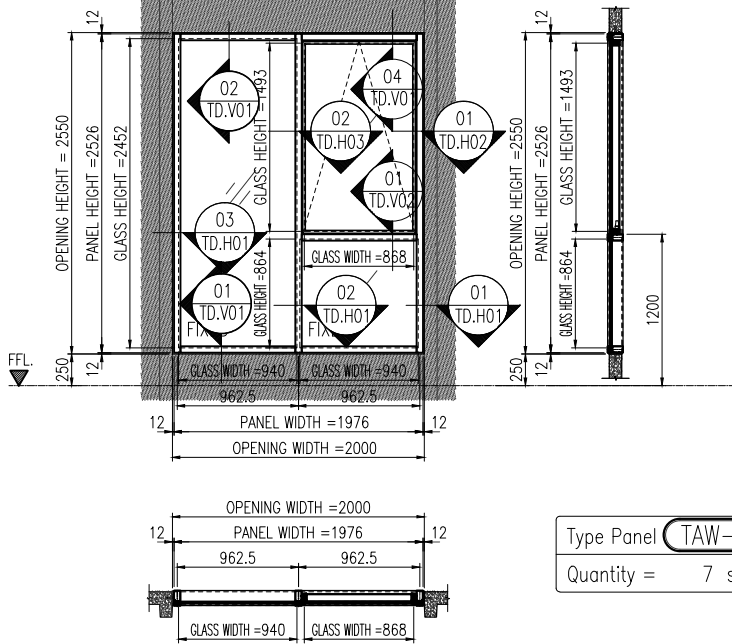

สัญลักษณ์วัสดุตกแต่ง

วัสดุพื้น

- F1 ปูกระเบื้องเซรามิคขนาด 12x12" พร้อมผิวเงา PVC 2"
F2 ปูกระเบื้องเซรามิคขนาด 12x12" พร้อมผิวเงาและ
ขอบทำด้วยเส้นเบรคซ์ตัน
F3 ปูกระเบื้องเซรามิคขนาด 12x12" (สำหรับห้องน้ำ)
F3A ปูกระเบื้องเซรามิคขนาด 12x12" (สำหรับห้องน้ำ)
F4 ปูกระเบื้องเซรามิคขนาด 12x12"
F4A ปูกระเบื้องเซรามิคขนาด 12x12" (สำหรับห้องน้ำ)
F4B ปูกระเบื้องเซรามิคขนาด 12x12" (สำหรับห้องน้ำ)
F4C ปูกระเบื้องเซรามิคขนาด 12x12" (สำหรับห้องน้ำ)
F5 ปูกระเบื้องเซรามิคขนาด 12x12" พร้อมผิวเงา PVC 2"
F6 พื้นทำด้วยเส้นเบรคซ์ตัน
F7 พื้นทำด้วยเส้นเบรคซ์ตัน
F8 พื้นทำด้วยเส้นเบรคซ์ตัน
F9 พื้นทำด้วยเส้นเบรคซ์ตัน
F9A พื้นทำด้วยเส้นเบรคซ์ตัน EPOXY
F10 ทำวัสดุแบบ INTERIOR (PAI)
F11 ทำวัสดุแบบ LANDSCAPE
หมายเหตุ ยานยนต์จะต้องกระเบื้องปูพื้นด้วยเส้นเบรคซ์ตัน

วัสดุผนัง

- P1 ผนัง ค.ส.ล. ทำด้วยปูน (ทาสีภายนอก, ภายใน)
P2 ฐานปูนฉาบภายใน (สำหรับภายนอก, ภายใน)
P2A ฐานปูนฉาบภายใน หนา 15 ซม. (สำหรับภายนอก, ภายใน)
P3 ปูกระเบื้องเซรามิค 8x8" (สำหรับภายนอก)
P4 ผนังฉาบปูนทาสีภายใน 9 มม. ทำด้วยเส้นเบรคซ์ตัน
โครงสร้างคาน้ำตก
P5 ผนัง ค.ส.ล. ฐานปูนฉาบภายใน
P5A ผนัง ค.ส.ล. ฐานปูนฉาบภายใน
P6 ผนัง ค.ส.ล. ผนังฉาบปูนทาสีภายใน
P7 ผนัง ค.ส.ล. ผนังฉาบปูนทาสีภายใน
P8 ผนังปูนฉาบภายใน

CURTAIN WALL & FACADE CONTRACTOR :



41/8 RAMA 3 ROAD, CHONG-NOONSEE, YANNAWA, BANGKOK 10120, THAILAND
TEL : 294-6291 - 8 FAX : (662) 294-1744

REVISION

NO.	DESCRIPTION	DATE
1		
2		
3		
4		
5		
6		
7		

PROJECT :



PROJECT NO : 1802 LPark-VC

AS-BUILT DRAWING



DRAWING TITLE :










ELEVATION GLASS WALL OF PANEL TYPE
@ TOWER B

DRAWN :	UDOMSAK.P		
CHECKED :	SANGUAN		
DATE :	10/07/2562		
SHEET NO.	DWG. NO.	Rev.	
	EL.09	-	

These drawings are the property of P.A. Design
Co., Ltd.
and not to be used or reproduced without
specific permission.

อาคาร B

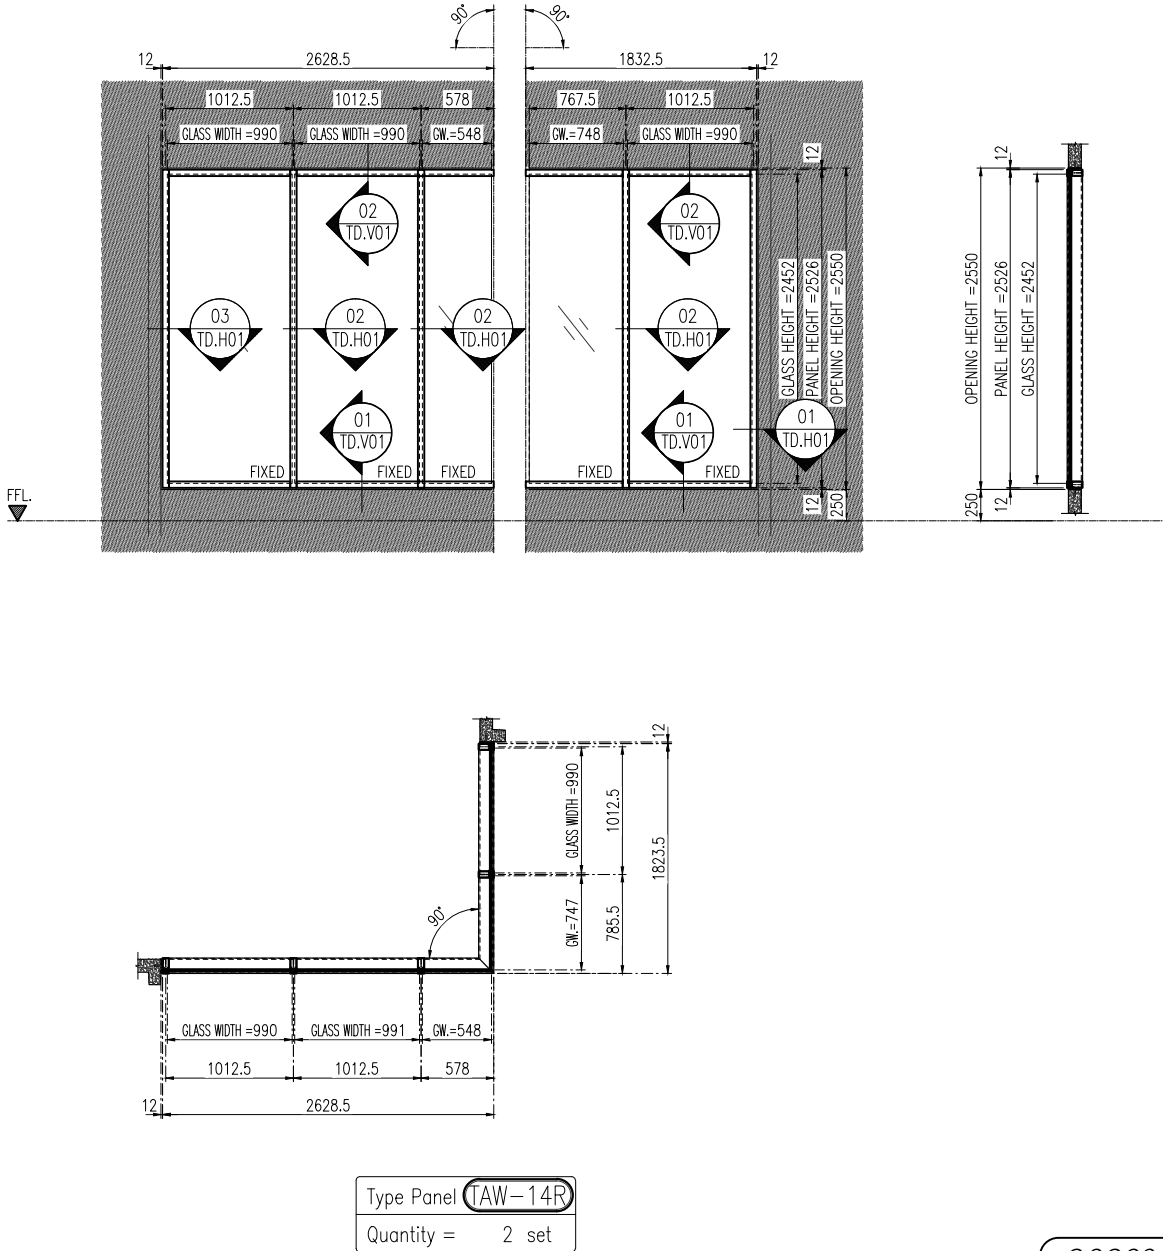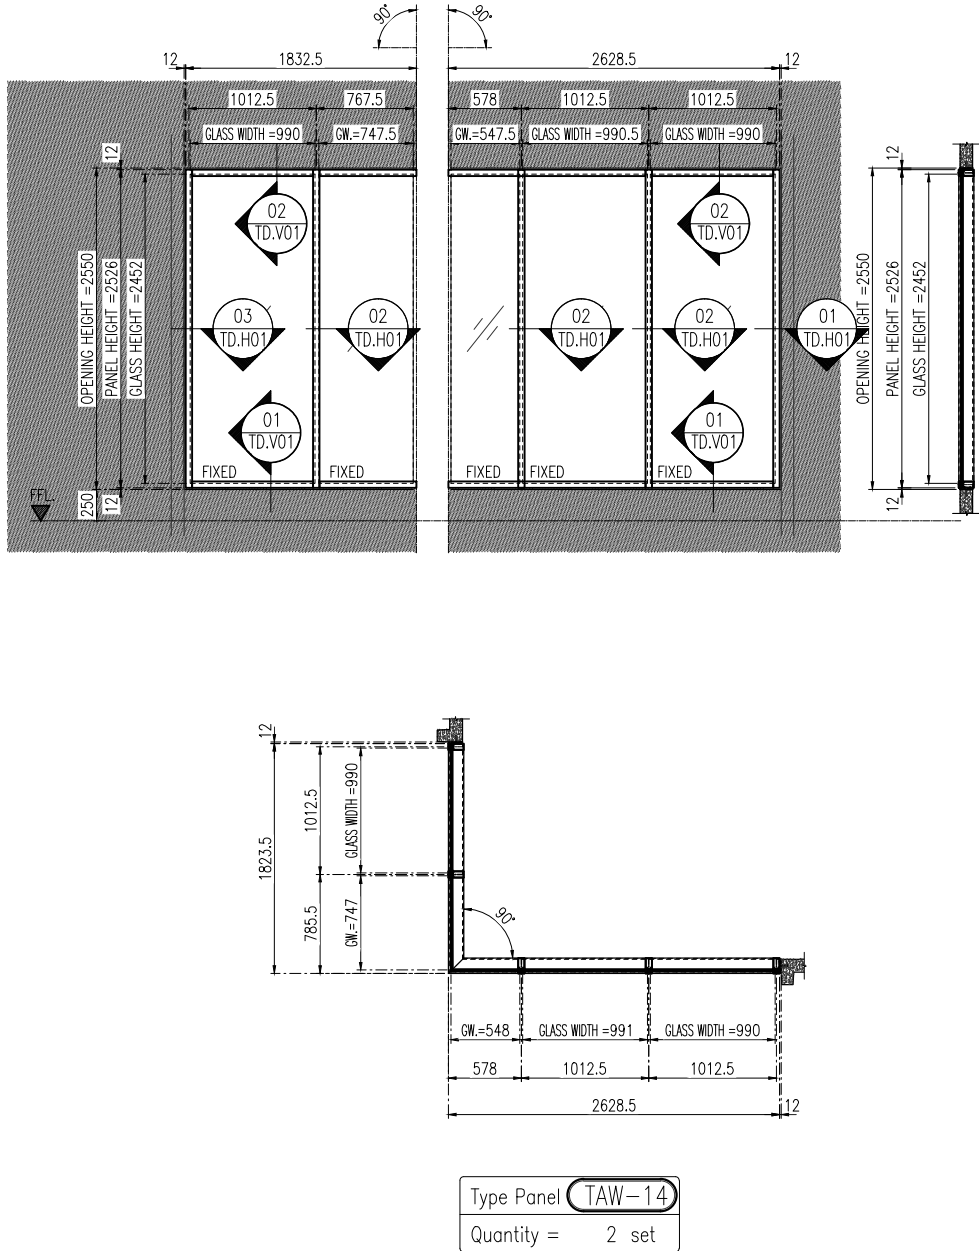

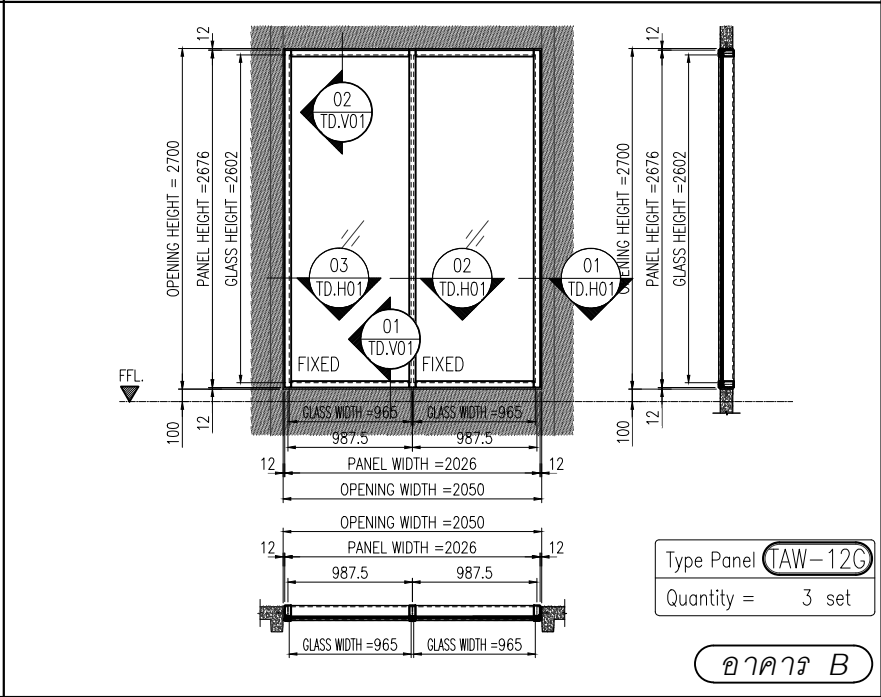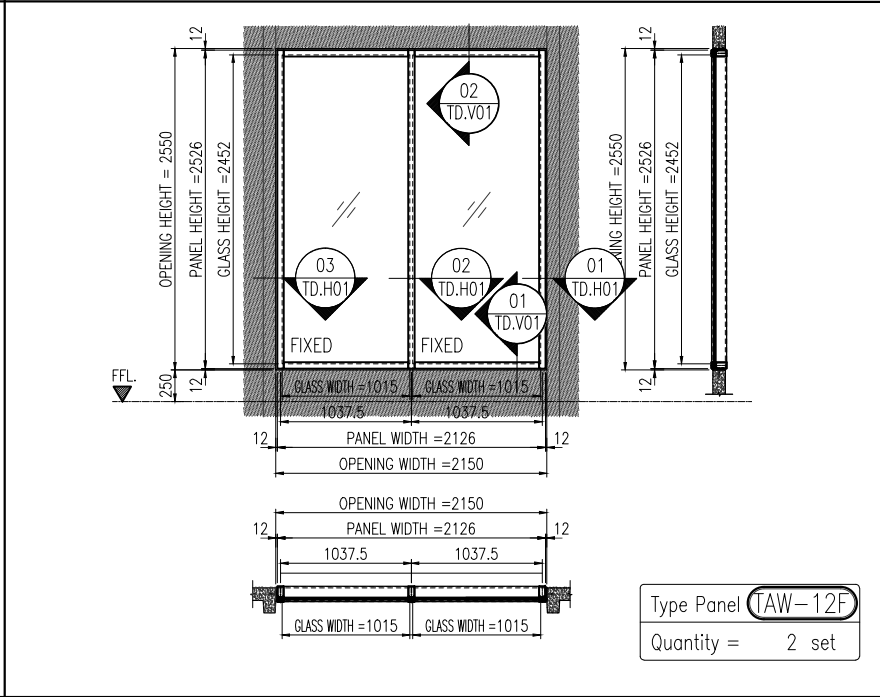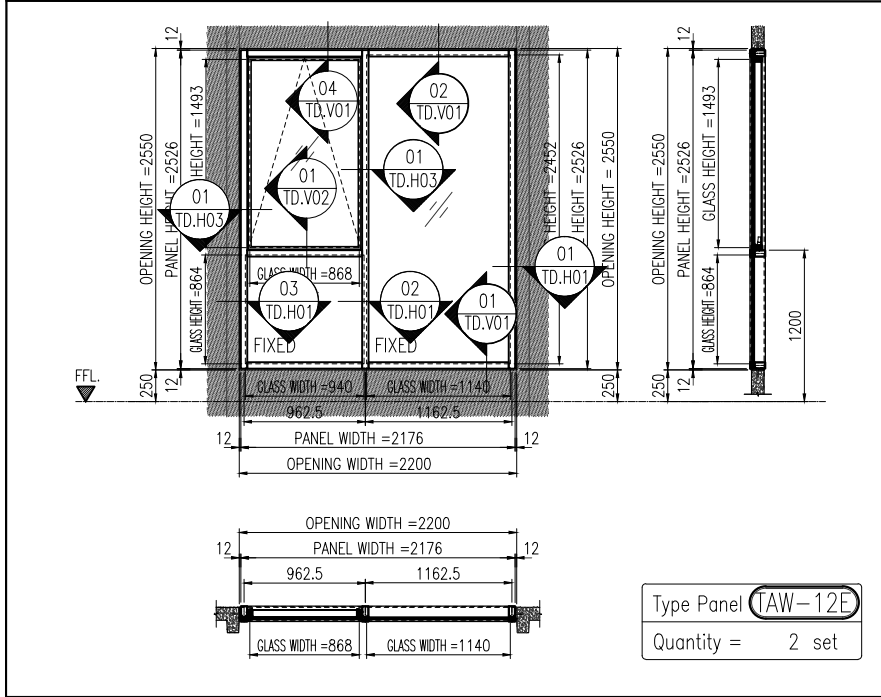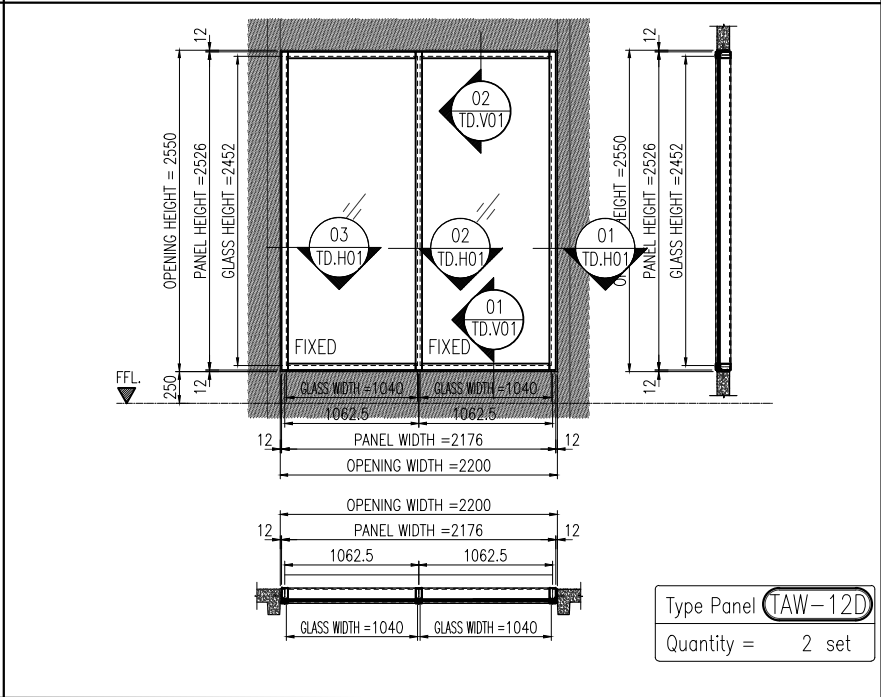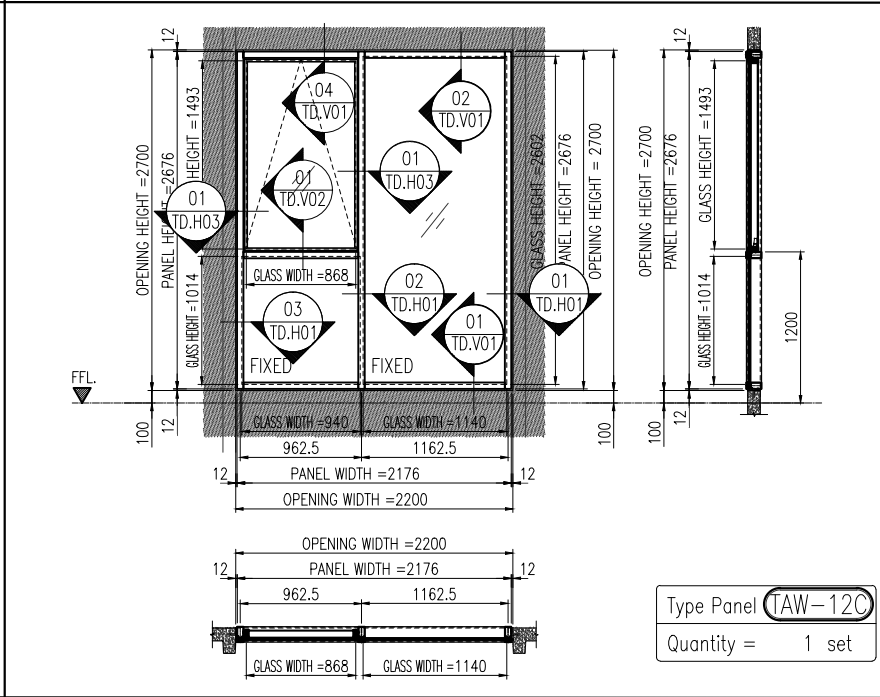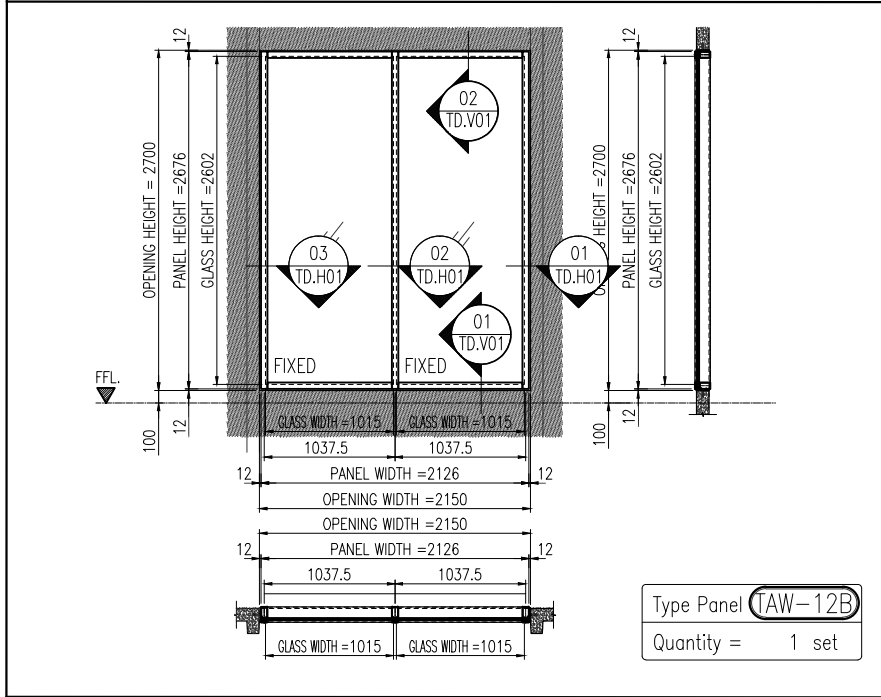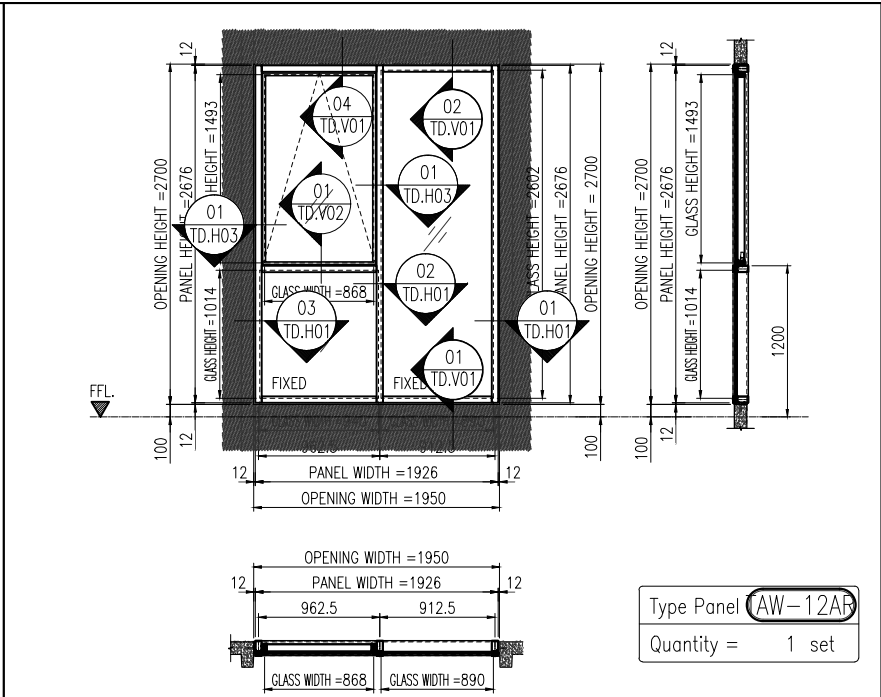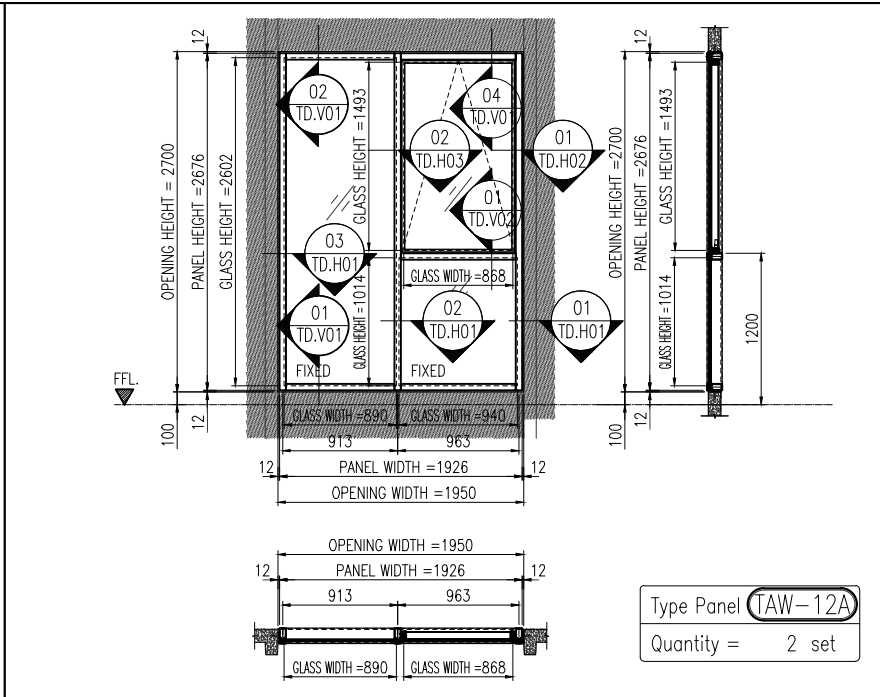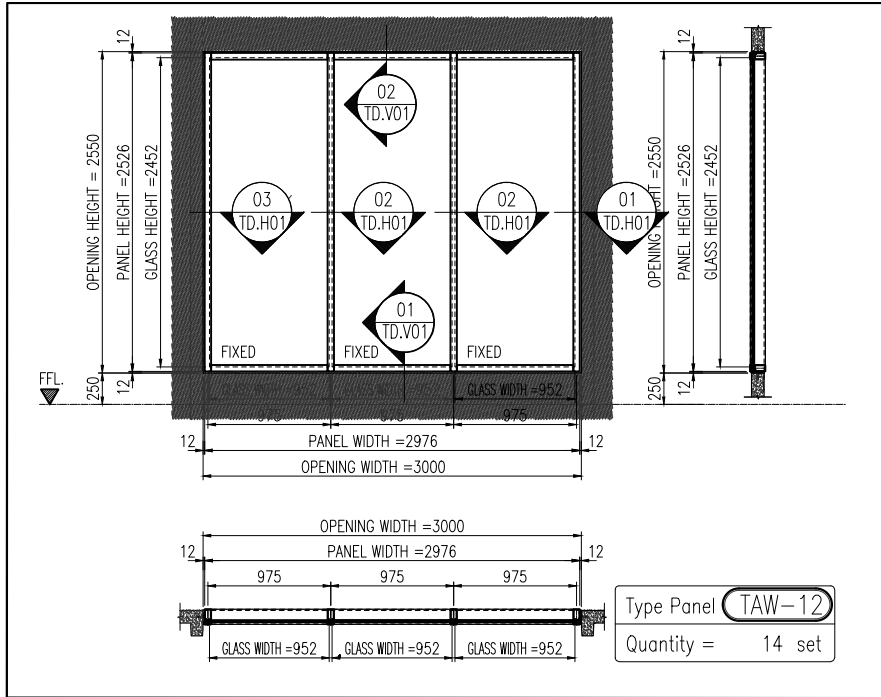

L.P.N. DEVELOPMENT PUBLIC CO., LTD.
 1168/109 36th floor Lumpini Tower
 Rama 4 Road Sathorn Bangkok 10120
 tel. (662) 2855011-6
 fax. (662) 2855017

สัญลักษณ์วัสดุตกแต่ง

วัสดุพื้น

F1 ปูกระเบื้องเซรามิคขนาด 12x12" พื้นผิวเงาผิว PVC 2"

F2 ปูกระเบื้องเซรามิคขนาด 12x12" พื้นผิวเงาผิว PVC 2"

F3 ปูกระเบื้องเซรามิคขนาด 12x12" (สำหรับห้องน้ำ)

F3A ปูกระเบื้องเซรามิคขนาด 12x12" (สำหรับห้องน้ำ)

F4 ปูกระเบื้องเซรามิคขนาด 12x12" (สำหรับห้องน้ำ)

F4A ปูกระเบื้องเซรามิคขนาด 12x12" (สำหรับห้องน้ำ)

F4B ปูกระเบื้องเซรามิคขนาด 12x12" (สำหรับห้องน้ำ)

F4C ปูกระเบื้องเซรามิคขนาด 12x12" (สำหรับห้องน้ำ)

F5 ปูกระเบื้องเซรามิคขนาด 12x12" (สำหรับห้องน้ำ)

F6 พื้นผิวเงาผิว PVC 2"

F7 พื้นผิวเงาผิว PVC 2"

F8 พื้นผิวเงาผิว PVC 2"

F9 พื้นผิวเงาผิว PVC 2"

F9A พื้นผิวเงาผิว PVC 2"

F10 ทำฝ้าดูแบบ INTERIOR (PAI)

F11 ทำฝ้าดูแบบ LANDSCAPE

หมายเหตุ: ยานยนต์และเฟอร์นิเจอร์ไม่รวมค่า

วัสดุผนัง

P1 ผนัง ค.ส.ล. สำหรับปูน (ทาสีภายนอก, ภายใน)

P2 ฐานปูนฉาบผิว (สำหรับภายนอก, ภายใน)

P2A ฐานปูนฉาบผิว หนา 15 มม. (สำหรับภายนอก, ภายใน)

P3 ปูกระเบื้องเซรามิค 8x8" (สำหรับห้องน้ำ)

P4 ผนังฉาบปูนผิวทาสี 9 มม. ทำรอยต่อฉาบผิว

P5 ผนัง ค.ส.ล. ฐานปูนฉาบผิว

P5A ผนัง ค.ส.ล. พื้นผิวเงา

P6 ผนัง ค.ส.ล. ผนังผิวเงา

P7 ผนัง ค.ส.ล. ผนังผิวเงา

P8 ผนังผิวเงาผิว

CURTAIN WALL & FACADE CONTRACTOR :

ISO.9002 KIM YOO SENG
 41/8 RAMA 3 ROAD, CHONG-NOONSEE, YANNAWA, BANGKOK 10120, THAILAND
 TEL : 294-6291 - 8 FAX : (662) 294-1744

REVISION

NO.	DESCRIPTION	DATE
1		
2		
3		
4		
5		
6		
7		

PROJECT :

LUMPINI TOWER B
 VIBHAVADI-SATHORN

PROJECT NO : 1802 LPark-VC

AS-BUILT DRAWING

DRAWING TITLE :
ELEVATION GLASS WALL OF PANEL TYPE
@ TOWER B

DRAWN :	UDOMSAK.P
CHECKED :	SANGUAN
DATE :	10/07/2562
SHEET NO.	DWG. NO. Rev.
	EL.10 -

These drawings are the property of P.A. Design Co., Ltd. and not to be used or reproduced without specific permission.

อาคาร B



**L.P.N. DEVELOPMENT
PUBLIC CO., LTD.**
1168/109 36th floor Lumpini Tower
Rama 4 Road Sathorn Bangkok 10120
tel. (662) 2855011-6
fax. (662) 2855017

สัญลักษณ์วัสดุตกแต่ง

วัสดุพื้น

- F1 ปูกระเบื้องเซรามิคขนาด 12x12" พื้นผิวเงา PVC 2"
F2 ปูกระเบื้องเซรามิคขนาด 12x12" พื้นผิวเงาและ
ขอบทำผิวสีเบสเคลือบมัน
F3 ปูกระเบื้องเซรามิคขนาด 12x12" (สำหรับห้องน้ำ)
F3A ปูกระเบื้องเซรามิคขนาด 12x12" (สำหรับห้องน้ำ)
F4 ปูกระเบื้องเซรามิคขนาด 12x12"
F4A ปูกระเบื้องเซรามิคขนาด 12x12" (สำหรับห้องน้ำ)
F4B ปูกระเบื้องเซรามิคขนาด 12x12" (สำหรับห้องน้ำ)
F4C ปูกระเบื้องเซรามิคขนาด 12x12" (สำหรับห้องน้ำ)
F5 ปูกระเบื้องเซรามิคขนาด 12x12" พื้นผิวเงา PVC 2"
F6 พื้นทำผิวสีเบสเคลือบมัน
F7 พื้นทำผิวสีเบสเคลือบมัน
F8 พื้นทำผิวสีเบสเคลือบมัน
F9 พื้นทำผิวสีเบสเคลือบมัน
F9A พื้นทำผิวสีเบสเคลือบมัน EPOXY
F10 ทำผิวปูนแบบ INTERIOR (PAI)
F11 ทำผิวปูนแบบ LANDSCAPE
หมายเหตุ ยานยนต์และรถจักรยานยนต์ต้องขึ้นบันได

วัสดุผนัง

- P1 ผนัง ค.ส.ล. สำหรับปูน (ทาสีภายนอก, ภายใน)
P2 ฐานปูนฉาบผิวทาสี (สำหรับภายนอก, ภายใน)
P2A ฐานปูนฉาบผิวทาสี หนา 15 ซม. (สำหรับภายนอก, ภายใน)
P3 ปูกระเบื้องเซรามิค 8x8" (สำหรับห้องน้ำ)
P4 ผนังฉาบปูนทาสีทึบ 9 มม. ทำรอยต่อฉาบทาสี
โครงสร้างเหล็กคาน้ำ
P5 ผนัง ค.ส.ล. ฐานปูนฉาบผิวทาสี
P5A ผนัง ค.ส.ล. พื้นผิวเงา
P6 ผนัง ค.ส.ล. ผนังฉาบปูนทาสีทึบ 9 มม.
P7 ผนัง ค.ส.ล. ผนังฉาบปูนทาสีทึบ 9 มม.
P8 ผนังฉาบปูนทาสีทึบ 9 มม.

CURTAIN WALL & FACADE CONTRACTOR :



**ISO.9002
KIM YOO SENG**

41/8 RAMA 3 ROAD, CHONG-NONSEE, YANNAWA, BANGKOK 10120, THAILAND
TEL. : 294-6291 - 8 FAX : (662) 294-1744

REVISION

NO.	DESCRIPTION	DATE
1		
2		
3		
4		
5		
6		
7		

PROJECT :



PROJECT NO : 1802 LPark-VC




AS-BUILT DRAWING

DRAWING TITLE :



ELEVATION GLASS WALL OF PANEL TYPE
@ TOWER B

DRAWN :	UDOMSAK.P		
CHECKED :	SANGUAN		
DATE :	10/07/2562		
SHEET NO.	DWG. NO.	Rev.	
	EL.11	-	

These drawings are the property of P.A. Design
Co., Ltd.
and not to be used or reproduced without
specific permission.






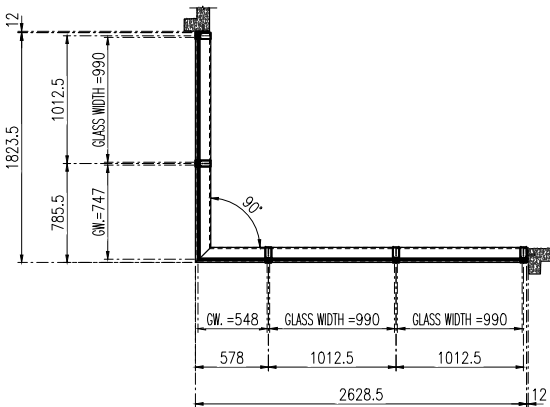
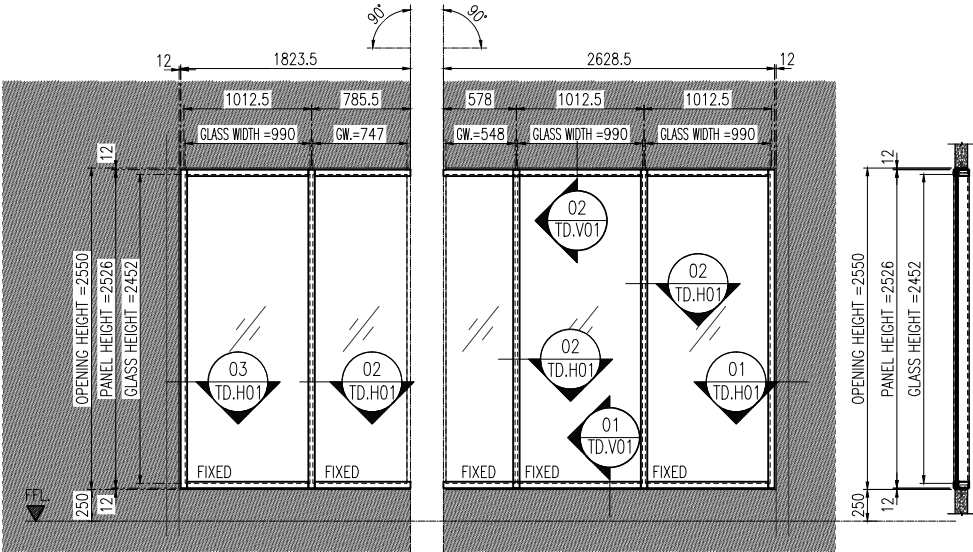
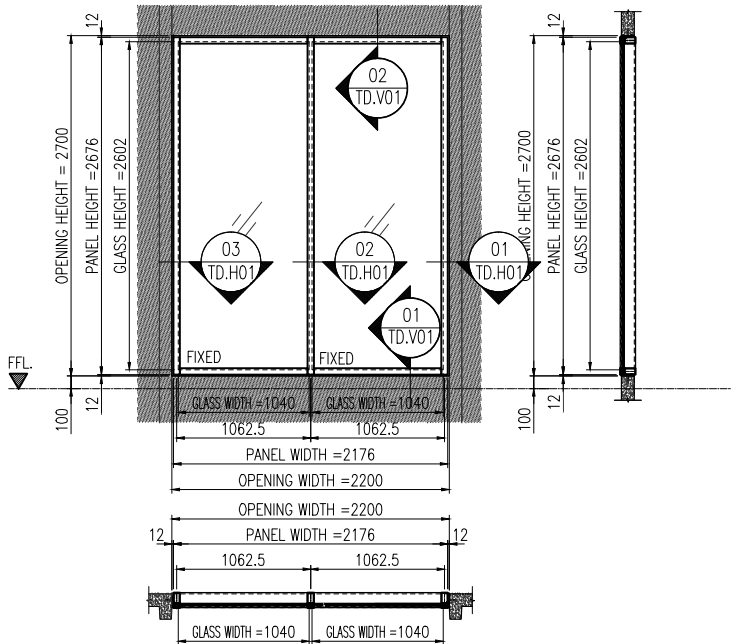


Type Panel **TAW-15**
Quantity = 1 set

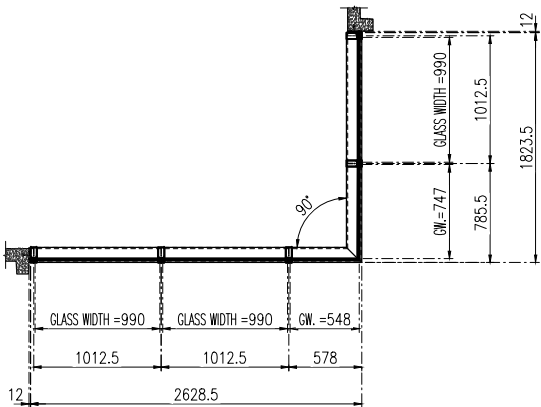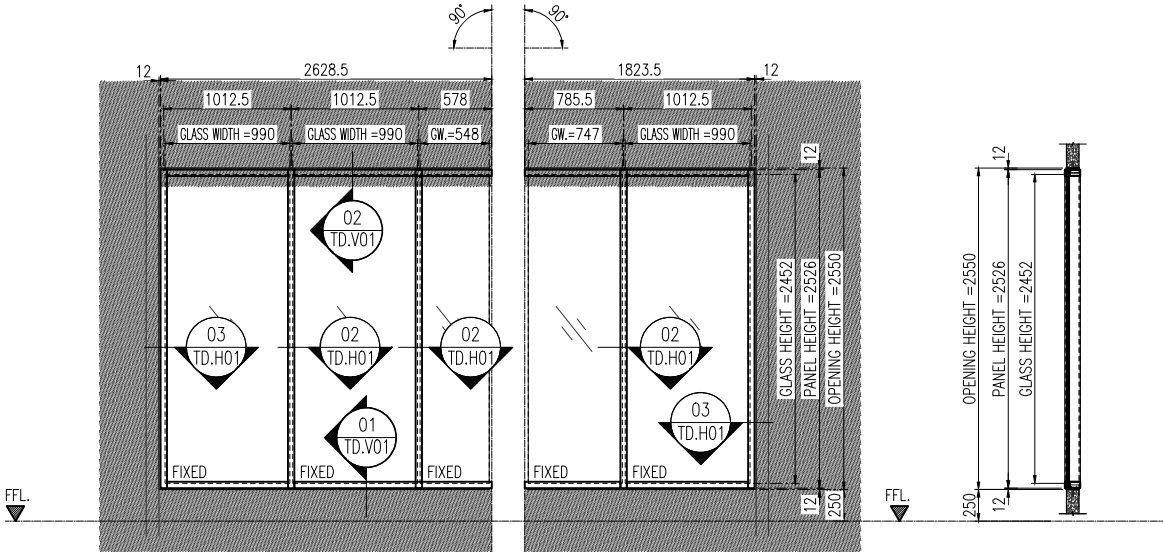

Type Panel **TAW-15R**
Quantity = 1 set

อาคาร B

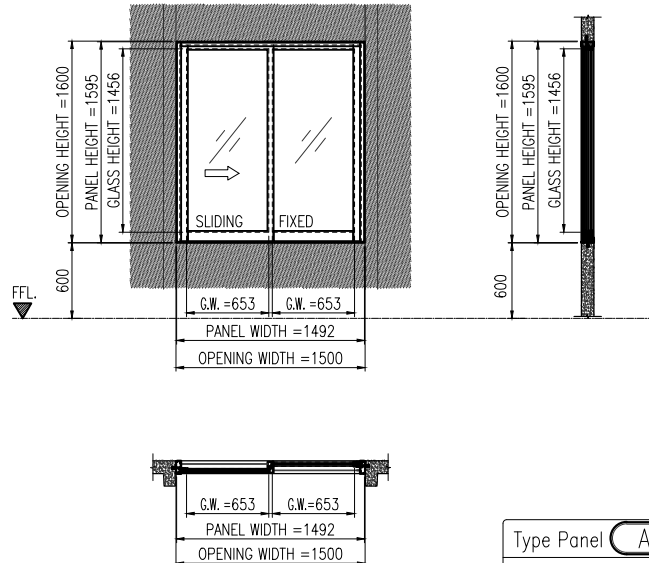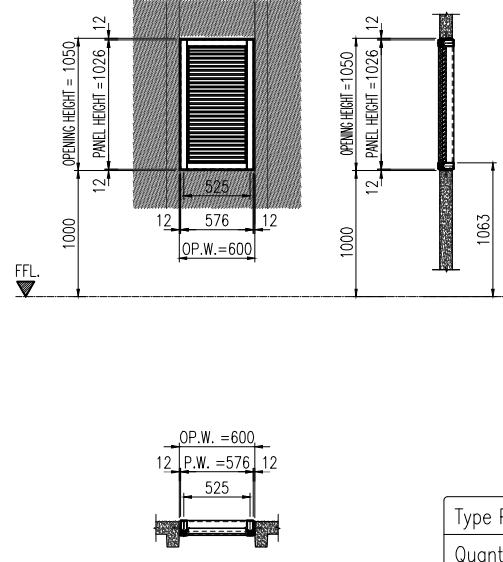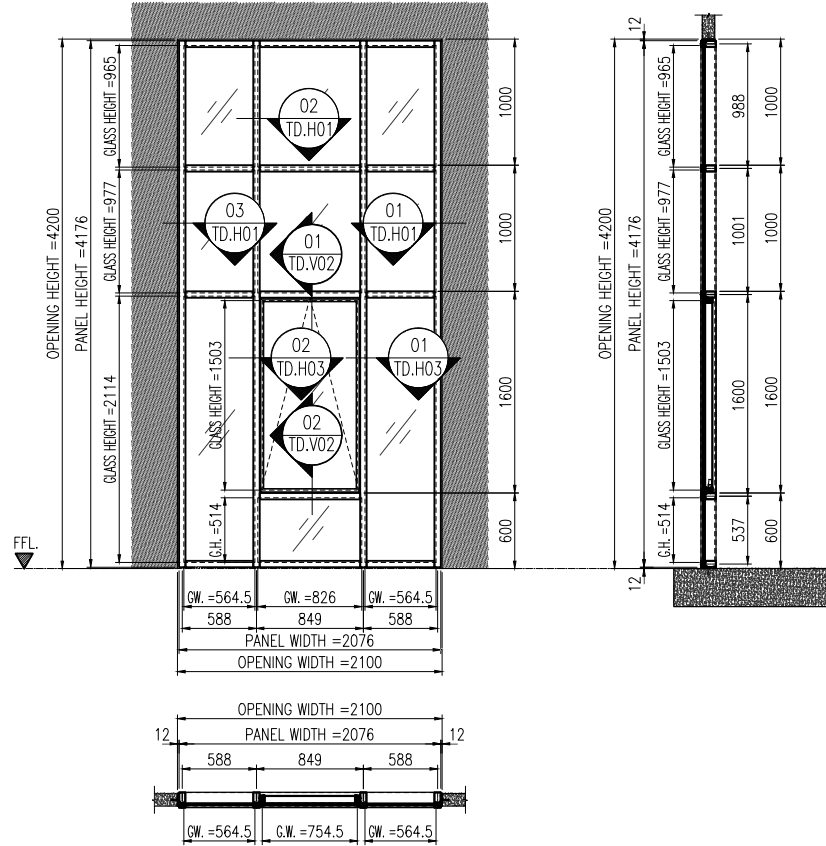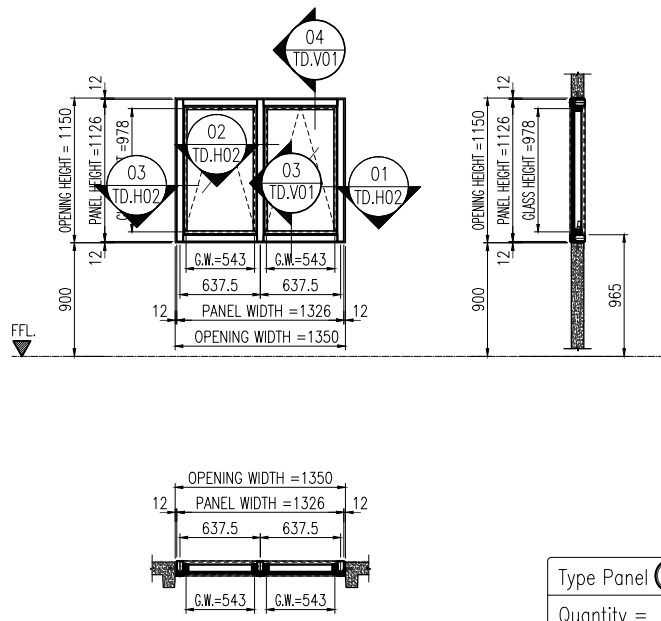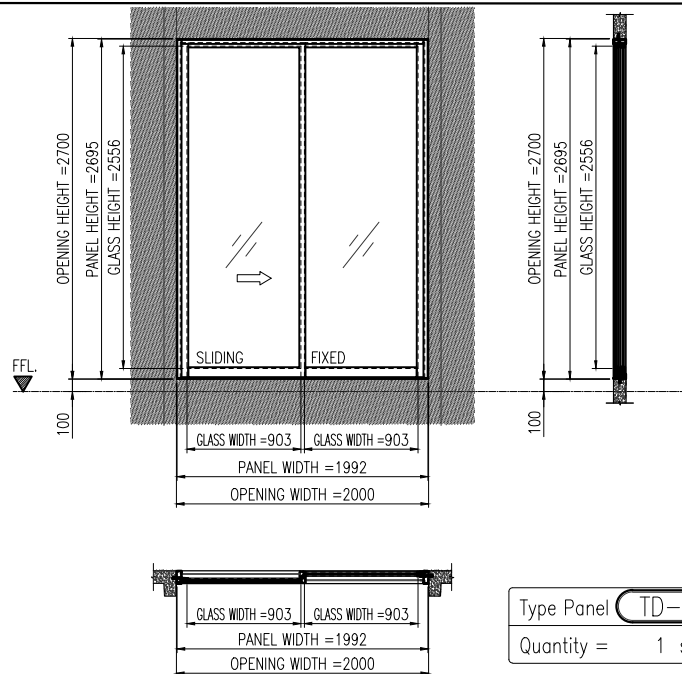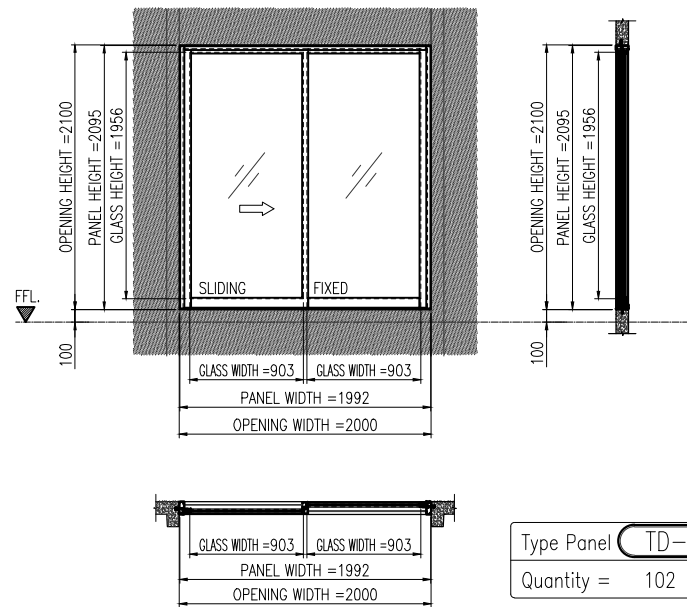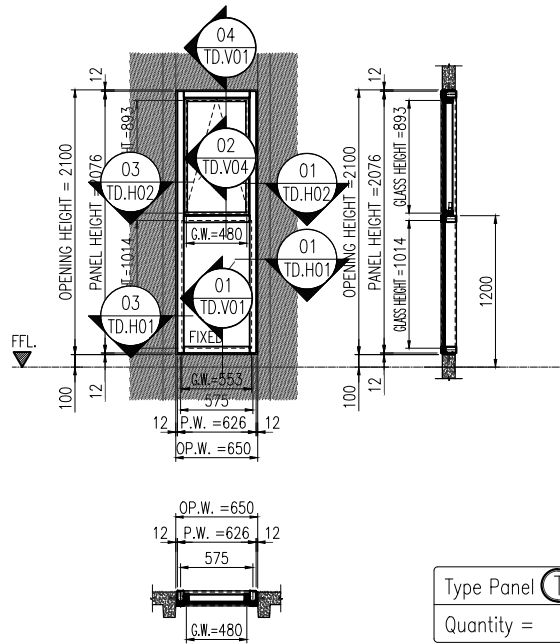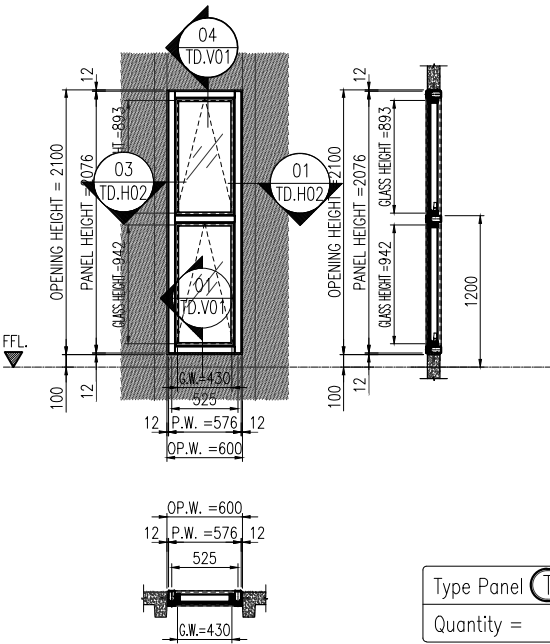

สัญลักษณ์วัสดุตกแต่ง

วัสดุพื้น

- F1 ปูกระเบื้องเซรามิคขนาด 12x12" พร้อมผิวเงา PVC 2"
 - F2 ปูกระเบื้องเซรามิคขนาด 12x12" พร้อมผิวเงาและขอบทำผิวเส้นเบญจรงค์
 - F3 ปูกระเบื้องเซรามิคขนาด 12x12" (สำหรับห้องน้ำ)
 - F3A ปูกระเบื้องเซรามิคขนาด 12x12" (สำหรับห้องน้ำ)
 - F4 ปูกระเบื้องเซรามิคขนาด 12x12" (สำหรับห้องน้ำ)
 - F4A ปูกระเบื้องเซรามิคขนาด 12x12" (สำหรับห้องน้ำ)
 - F4B ปูกระเบื้องเซรามิคขนาด 12x12" (สำหรับห้องน้ำ)
 - F4C ปูกระเบื้องเซรามิคขนาด 12x12" (สำหรับห้องน้ำ)
 - F5 ปูกระเบื้องเซรามิคขนาด 12x12" พร้อมผิวเงา PVC 2"
 - F6 พื้นทำผิวเส้นเบญจรงค์
 - F7 พื้นทำผิวเส้นเบญจรงค์
 - F8 พื้นทำผิวเงา
 - F9 พื้นทำผิวเงา
 - F9A พื้นทำผิวเงา EPOXY
 - F10 ทำผิวเงา INTERIOR (PAI)
 - F11 ทำผิวเงา LANDSCAPE
- หมายเหตุ: ยานยนต์และเฟอร์นิเจอร์ต้องเป็นไปตามข้อกำหนด

วัสดุผนัง

- P1 ผนัง ค.ส.ล. สำหรับปู (ทาสีภายนอก, ภายใน)
- P2 ฐานปูนฉาบผิว (สำหรับภายนอก, ภายใน)
- P2A ฐานปูนฉาบผิว หนา 15 ซม. (สำหรับภายนอก, ภายใน)
- P3 ปูกระเบื้องเซรามิค 8x8" (สำหรับผนัง)
- P4 ผนังฉาบปูนหนา 9 ซม. ทำขอบด้วยปูน
- P5 ผนัง ค.ส.ล. ฐานปูนฉาบผิว
- P5A ผนัง ค.ส.ล. พื้นผิวเรียบ
- P6 ผนัง ค.ส.ล. ผนังฉาบปูน
- P7 ผนัง ค.ส.ล. ผนังฉาบปูน
- P8 ผนังฉาบปูนผิวเรียบ

CURTAIN WALL & FACADE CONTRACTOR :



41/8 RAMA 3 ROAD, CHONG-NOONSEE, YANNAWA, BANGKOK 10120, THAILAND
TEL : 294-6291 - 8 FAX : (662) 294-1744

REVISION

NO.	DESCRIPTION	DATE
1		
2		
3		
4		
5		
6		
7		

PROJECT :



PROJECT NO : 1802 LPark-VC

AS-BUILT DRAWING




DRAWING TITLE :

ELEVATION GLASS WALL OF PANEL TYPE @ TOWER B

DRAWN :	UDOMSAK.P	
CHECKED :	SANGUAN	
DATE :	10/07/2562	
SHEET NO.	DWG. NO.	Rev.
	EL.12	-

These drawings are the property of P.A. Design Co., Ltd. and not to be used or reproduced without specific permission.

อาคาร B

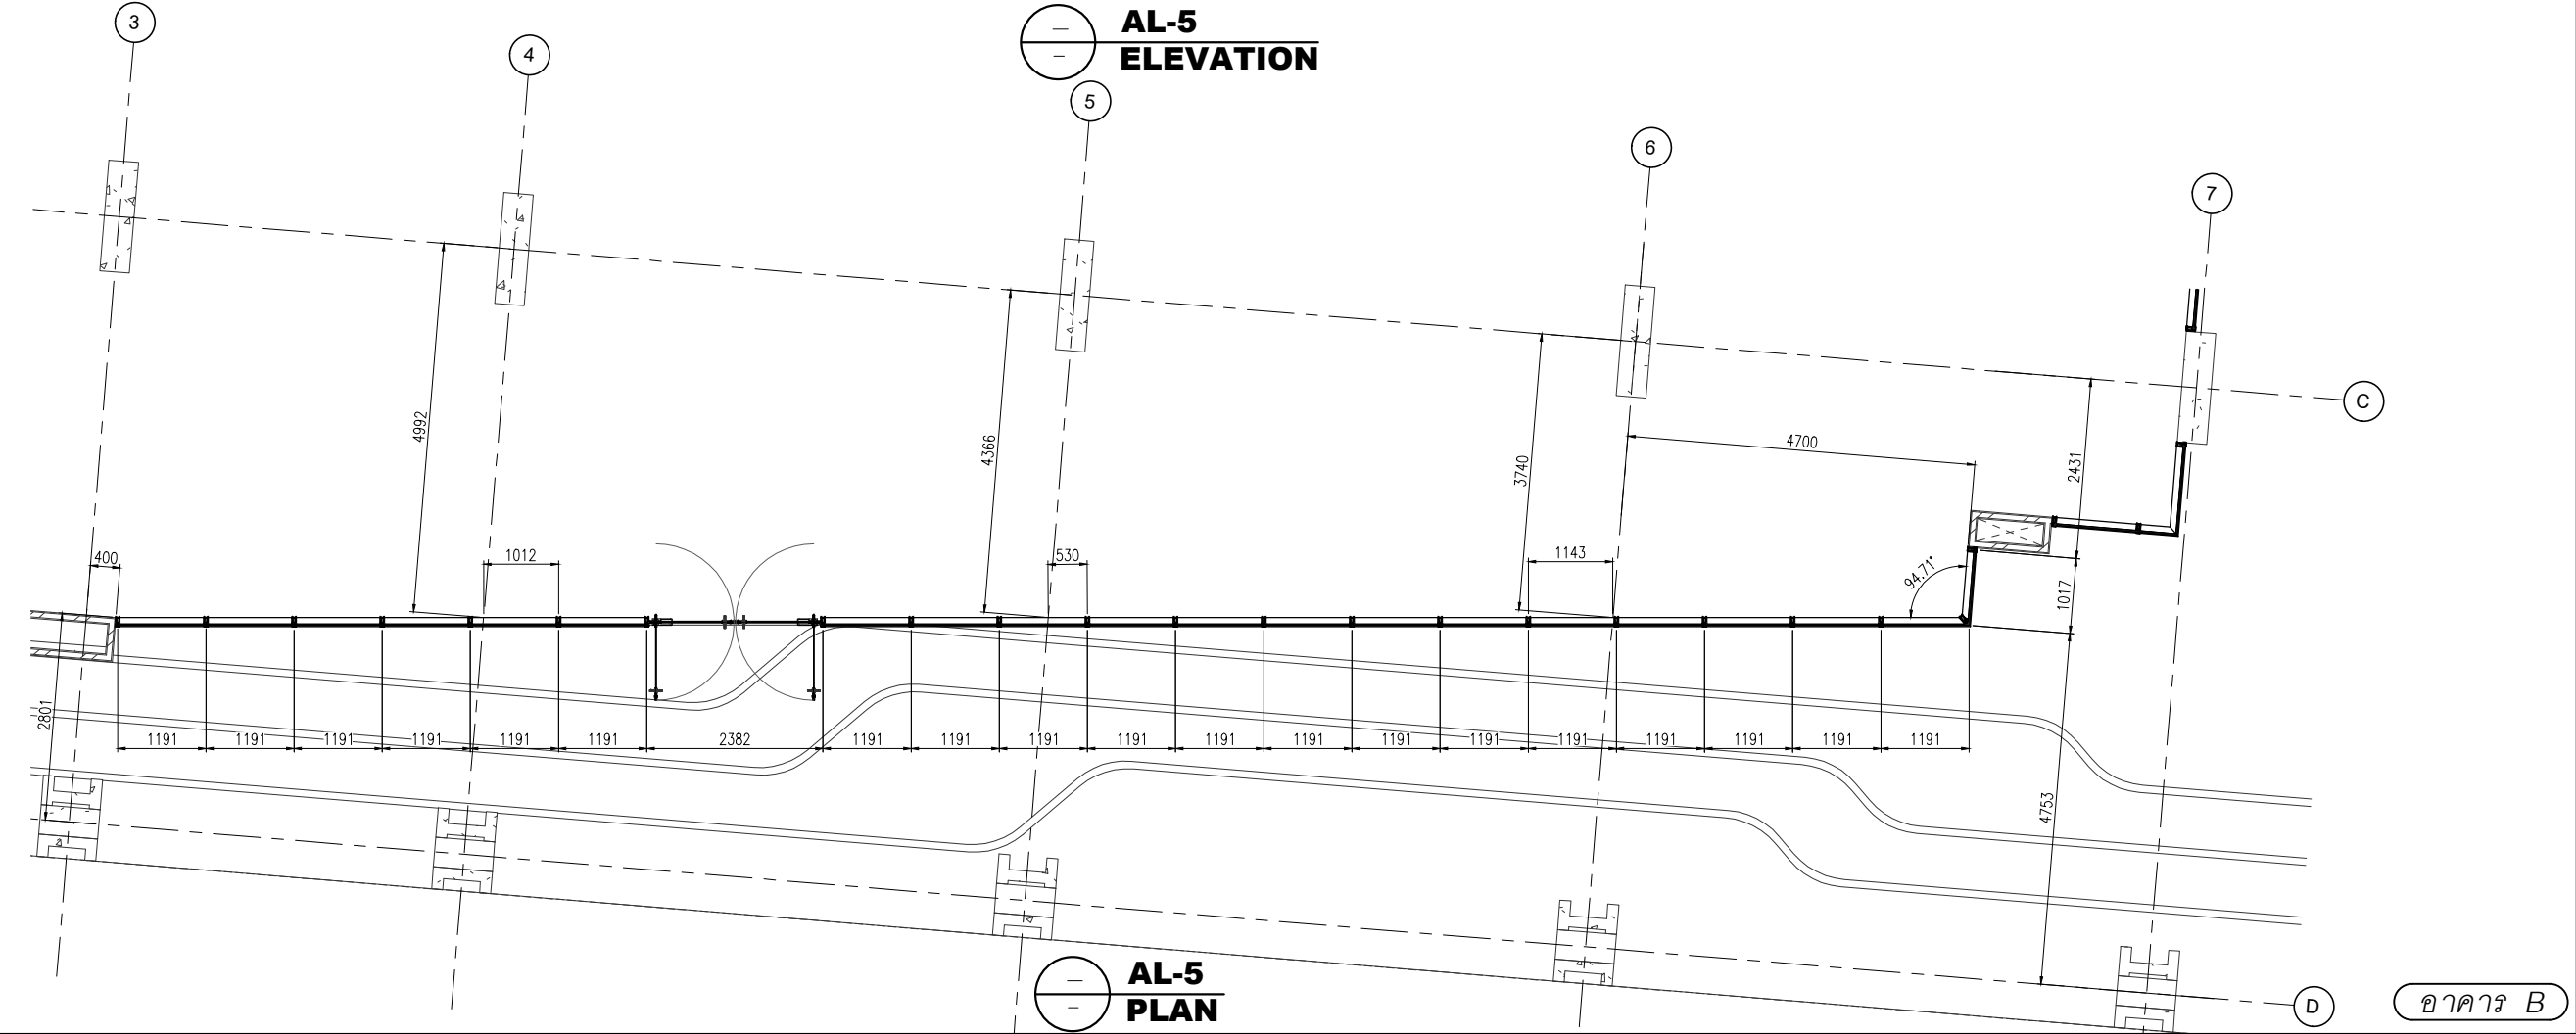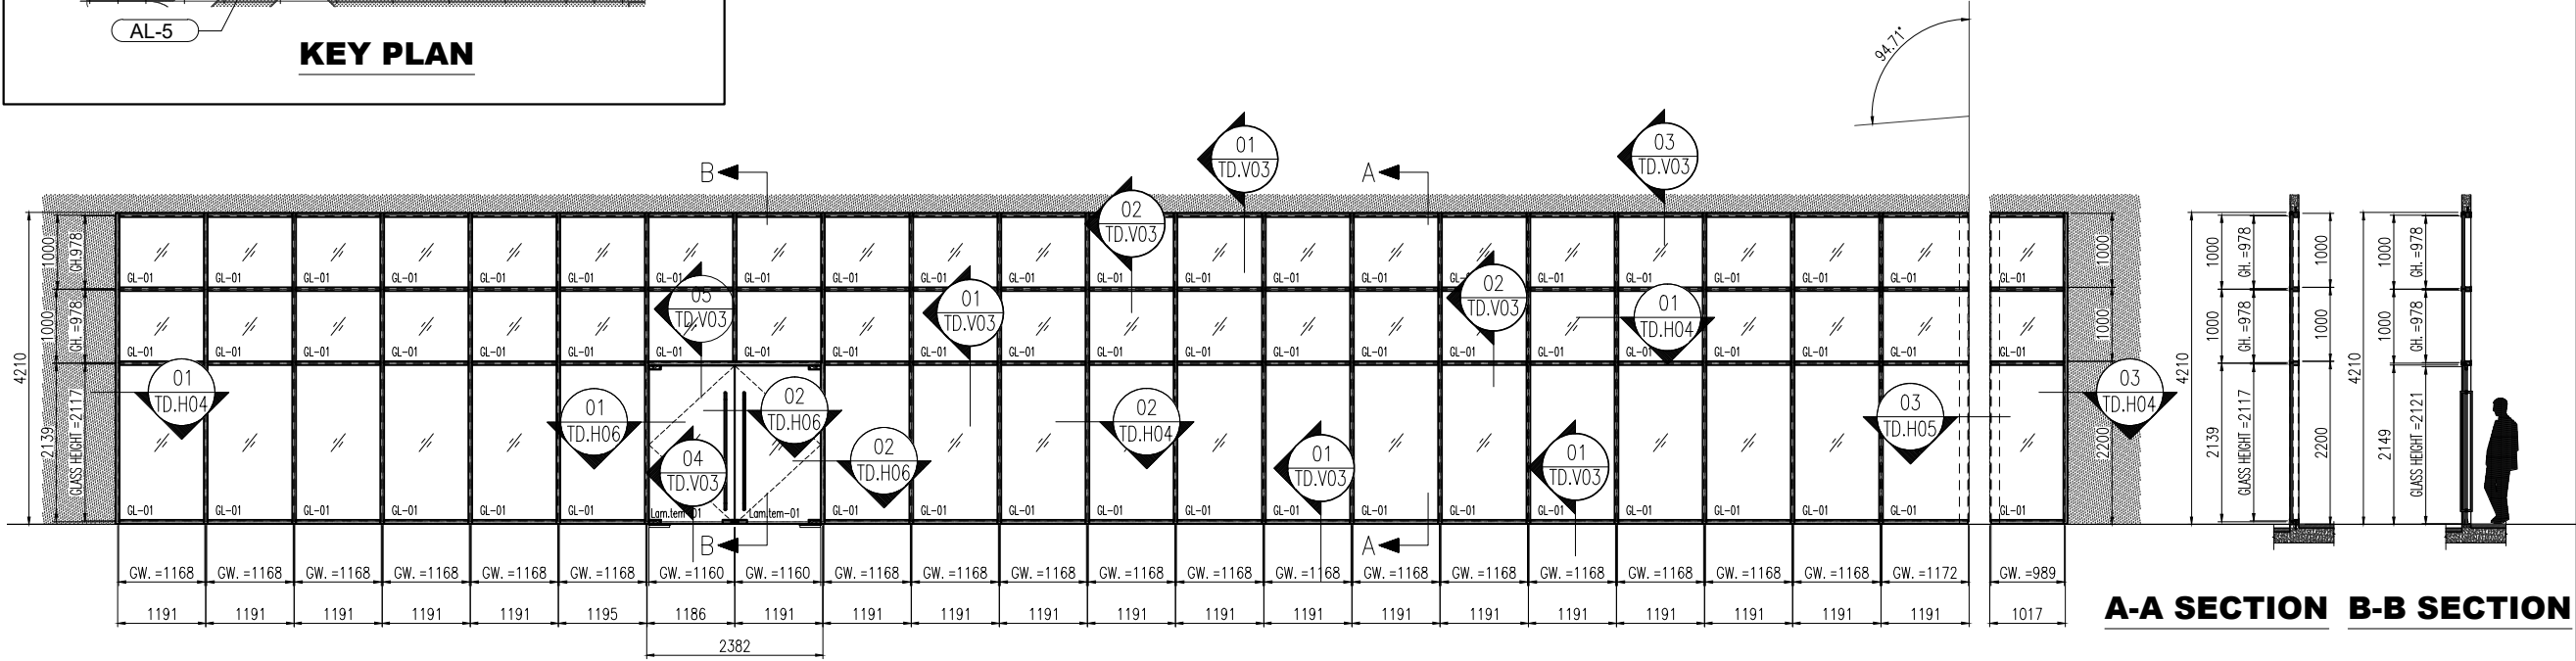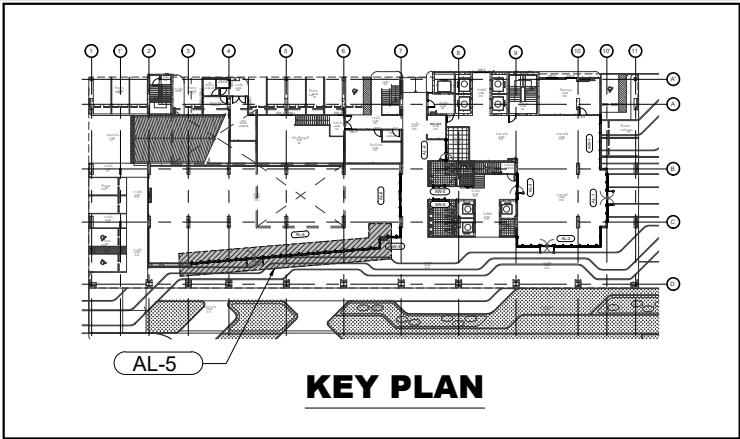

สัญลักษณ์วัสดุตกแต่ง

วัสดุพื้น

- F1 ปูกระเบื้องเซรามิคขนาด 12x12" พื้นผิวเงา PVC.2"
- F2 ปูกระเบื้องเซรามิคขนาด 12" x 12" พื้นผิวเงาและขอบทำด้วยโลหะสีเงิน
- F3 ปูกระเบื้องเซรามิคขนาด 12x12" (สำหรับห้องน้ำ)
- F3A ปูกระเบื้องเซรามิคขนาด 12x12" (สำหรับห้องน้ำ)
- F4 ปูกระเบื้องเซรามิคขนาด 12x12"
- F4A ปูกระเบื้องเซรามิคขนาด 12x12" (สำหรับห้องน้ำ)
- F4B ปูกระเบื้องเซรามิคขนาด 12x12" (สำหรับห้องน้ำ)
- F4C ปูกระเบื้องเซรามิคขนาด 12x12" (สำหรับห้องน้ำ)
- F5 ปูกระเบื้องเซรามิคขนาด 12x12" พื้นผิวเงา PVC.2"
- F6 พื้นทำด้วยไม้ลามิเนตสีน้ำตาล
- F7 พื้นทำด้วยไม้ลามิเนตสีน้ำตาล
- F8 พื้นทำด้วยไม้ลามิเนตสีน้ำตาล
- F9 พื้นทำด้วยไม้ลามิเนตสีน้ำตาล
- F9A พื้นทำด้วยไม้ลามิเนตสีน้ำตาล EPOXY
- F10 ทำด้วยวัสดุ INTERIOR (PAI)
- F11 ทำด้วยวัสดุ LANDSCAPE

วัสดุผนัง

- P1 ผนัง ค.ส.ล. ทำด้วยปูน (ทาสีขาวสะอาด, ภายใน)
- P2 ฐานปูนฉาบเรียบทาสี (สำหรับภายนอก, ภายใน)
- P2A ฐานปูนฉาบเรียบทาสี ขนาด 15 ซม. (สำหรับภายนอก, ภายใน)
- P3 ปูกระเบื้องเซรามิค 8" x 8" (สำหรับภายนอก, ภายใน)
- P4 ผนังฉาบเรียบทาสีทึบ 9 มม. ทำด้วยปูนฉาบเรียบทาสี
- P5 ผนัง ค.ส.ล. ฐานปูนฉาบเรียบทาสี
- P5A ผนัง ค.ส.ล. ฐานปูนฉาบเรียบทาสี
- P6 ผนัง ค.ส.ล. ผนังฉาบเรียบทาสีทึบ 9 มม. ทำด้วยปูนฉาบเรียบทาสี
- P7 ผนัง ค.ส.ล. ผนังฉาบเรียบทาสีทึบ 9 มม. ทำด้วยปูนฉาบเรียบทาสี
- P8 ผนังฉาบเรียบทาสีทึบ 9 มม. ทำด้วยปูนฉาบเรียบทาสี

CURTAIN WALL & FACADE CONTRACTOR :



41/8 RAMA 3 ROAD, CHONG-NONSEE, YANNAWA, BANGKOK 10120, THAILAND
TEL. : 294-6291 - 8 FAX : (662) 294-1744

REVISION

NO.	DESCRIPTION	DATE
1		
2		
3		
4		
5		
6		
7		

PROJECT :



PROJECT NO : 1802 LPark-VC

AS-BUILT DRAWING

DRAWING TITLE :

ELEVATION GLASS WALL & DOOR OF LEVEL 1st
AL-5 @ TOWER B

DRAWN :	UDOMSAK.P		
CHECKED :	SANGUAN		
DATE :	10/07/2562		
SHEET NO.	DWG. NO.	Rev.	
	EL.14	-	

These drawings are the property of P.A. Design Co., Ltd. and not to be used or reproduced without specific permission.

อาคาร B

สัญลักษณ์วัสดุตกแต่ง

วัสดุพื้น

- F1 ปูกระเบื้องเซรามิคขนาด 12x12" พื้นผิวเงา PVC.2"
F2 ปูกระเบื้องเซรามิคขนาด 12x12" พื้นผิวเงาและ
ขอบทำด้วยโลหะสีเงิน
F3 ปูกระเบื้องเซรามิคขนาด 12x12" (สำหรับห้องครัว)
F3A ปูกระเบื้องเซรามิคขนาด 12x12" (สำหรับห้องครัว)
F4 ปูกระเบื้องเซรามิคขนาด 12x12"
F4A ปูกระเบื้องเซรามิคขนาด 12x12" (สำหรับห้องครัว)
F4B ปูกระเบื้องเซรามิคขนาด 12x12" (สำหรับห้องครัว)
F4C ปูกระเบื้องเซรามิคขนาด 12x12" (สำหรับห้องครัว)
F5 ปูกระเบื้องเซรามิคขนาด 12x12" พื้นผิวเงา PVC.2"
F6 พื้นทำด้วยโลหะสีเงิน
F7 พื้นทำด้วยโลหะสีทอง
F8 พื้นทำด้วยโลหะสีเงิน
F9 พื้นทำด้วยโลหะสีเงิน
F9A พื้นทำด้วยโลหะสีทอง
F10 ทำด้วยไม้เทียม INTERIOR (PAI)
F11 ทำด้วยไม้เทียม LANDSCAPE
หมายเหตุ: ฐานของประตูและหน้าต่างเป็นไม้เทียมสีน้ำตาล

วัสดุผนัง

- P1 ผนัง ค.ส.ล. สำหรับปูน (ทาสีขาว, ภายนอก)
P2 ฐานปูนฉาบเรียบ (สำหรับภายนอก, ภายใน)
P2A ฐานปูนฉาบเรียบ หน้า 15 ซม. (สำหรับภายนอก, ภายใน)
P3 ปูกระเบื้องเซรามิค 8x8" (สำหรับห้องน้ำ)
P4 ผนังฉาบเรียบทาสีขาว 9 มม. ทำด้วยโลหะสีทอง
โครงสร้างภายใน
P5 ผนัง ค.ส.ล. ฐานปูนฉาบเรียบ
P5A ผนัง ค.ส.ล. พื้นผิวเงา
P6 ผนัง ค.ส.ล. พื้นผิวเงาและขอบทำด้วยโลหะสีเงิน
P7 ผนัง ค.ส.ล. พื้นผิวเงาและขอบทำด้วยโลหะสีเงิน
P8 ผนังปูนฉาบเรียบทาสีขาว

CURTAIN WALL & FACADE CONTRACTOR :



41/8 RAMA 3 ROAD, CHONG-NONSEE, YANNAWA, BANGKOK 10120, THAILAND
TEL. : 294-6291 - 8 FAX : (662) 294-1744

REVISION

NO.	DESCRIPTION	DATE
1		
2		
3		
4		
5		
6		
7		

PROJECT :



PROJECT NO. : 1802 LPark-VC


AS-BUILT DRAWING


DRAWING TITLE :

ELEVATION GLASS WALL & DOOR OF LEVEL 1st
AW-3 AL-2 AL-6 @ TOWER B

DRAWN :	UDOMSAK.P	
CHECKED :	SANGUAN	
DATE :	10/07/2562	
SHEET NO.	DWG. NO.	Rev.
	EL.15	-

These drawings are the property of P.A. Design
Co., Ltd.
and not to be used or reproduced without
specific permission.

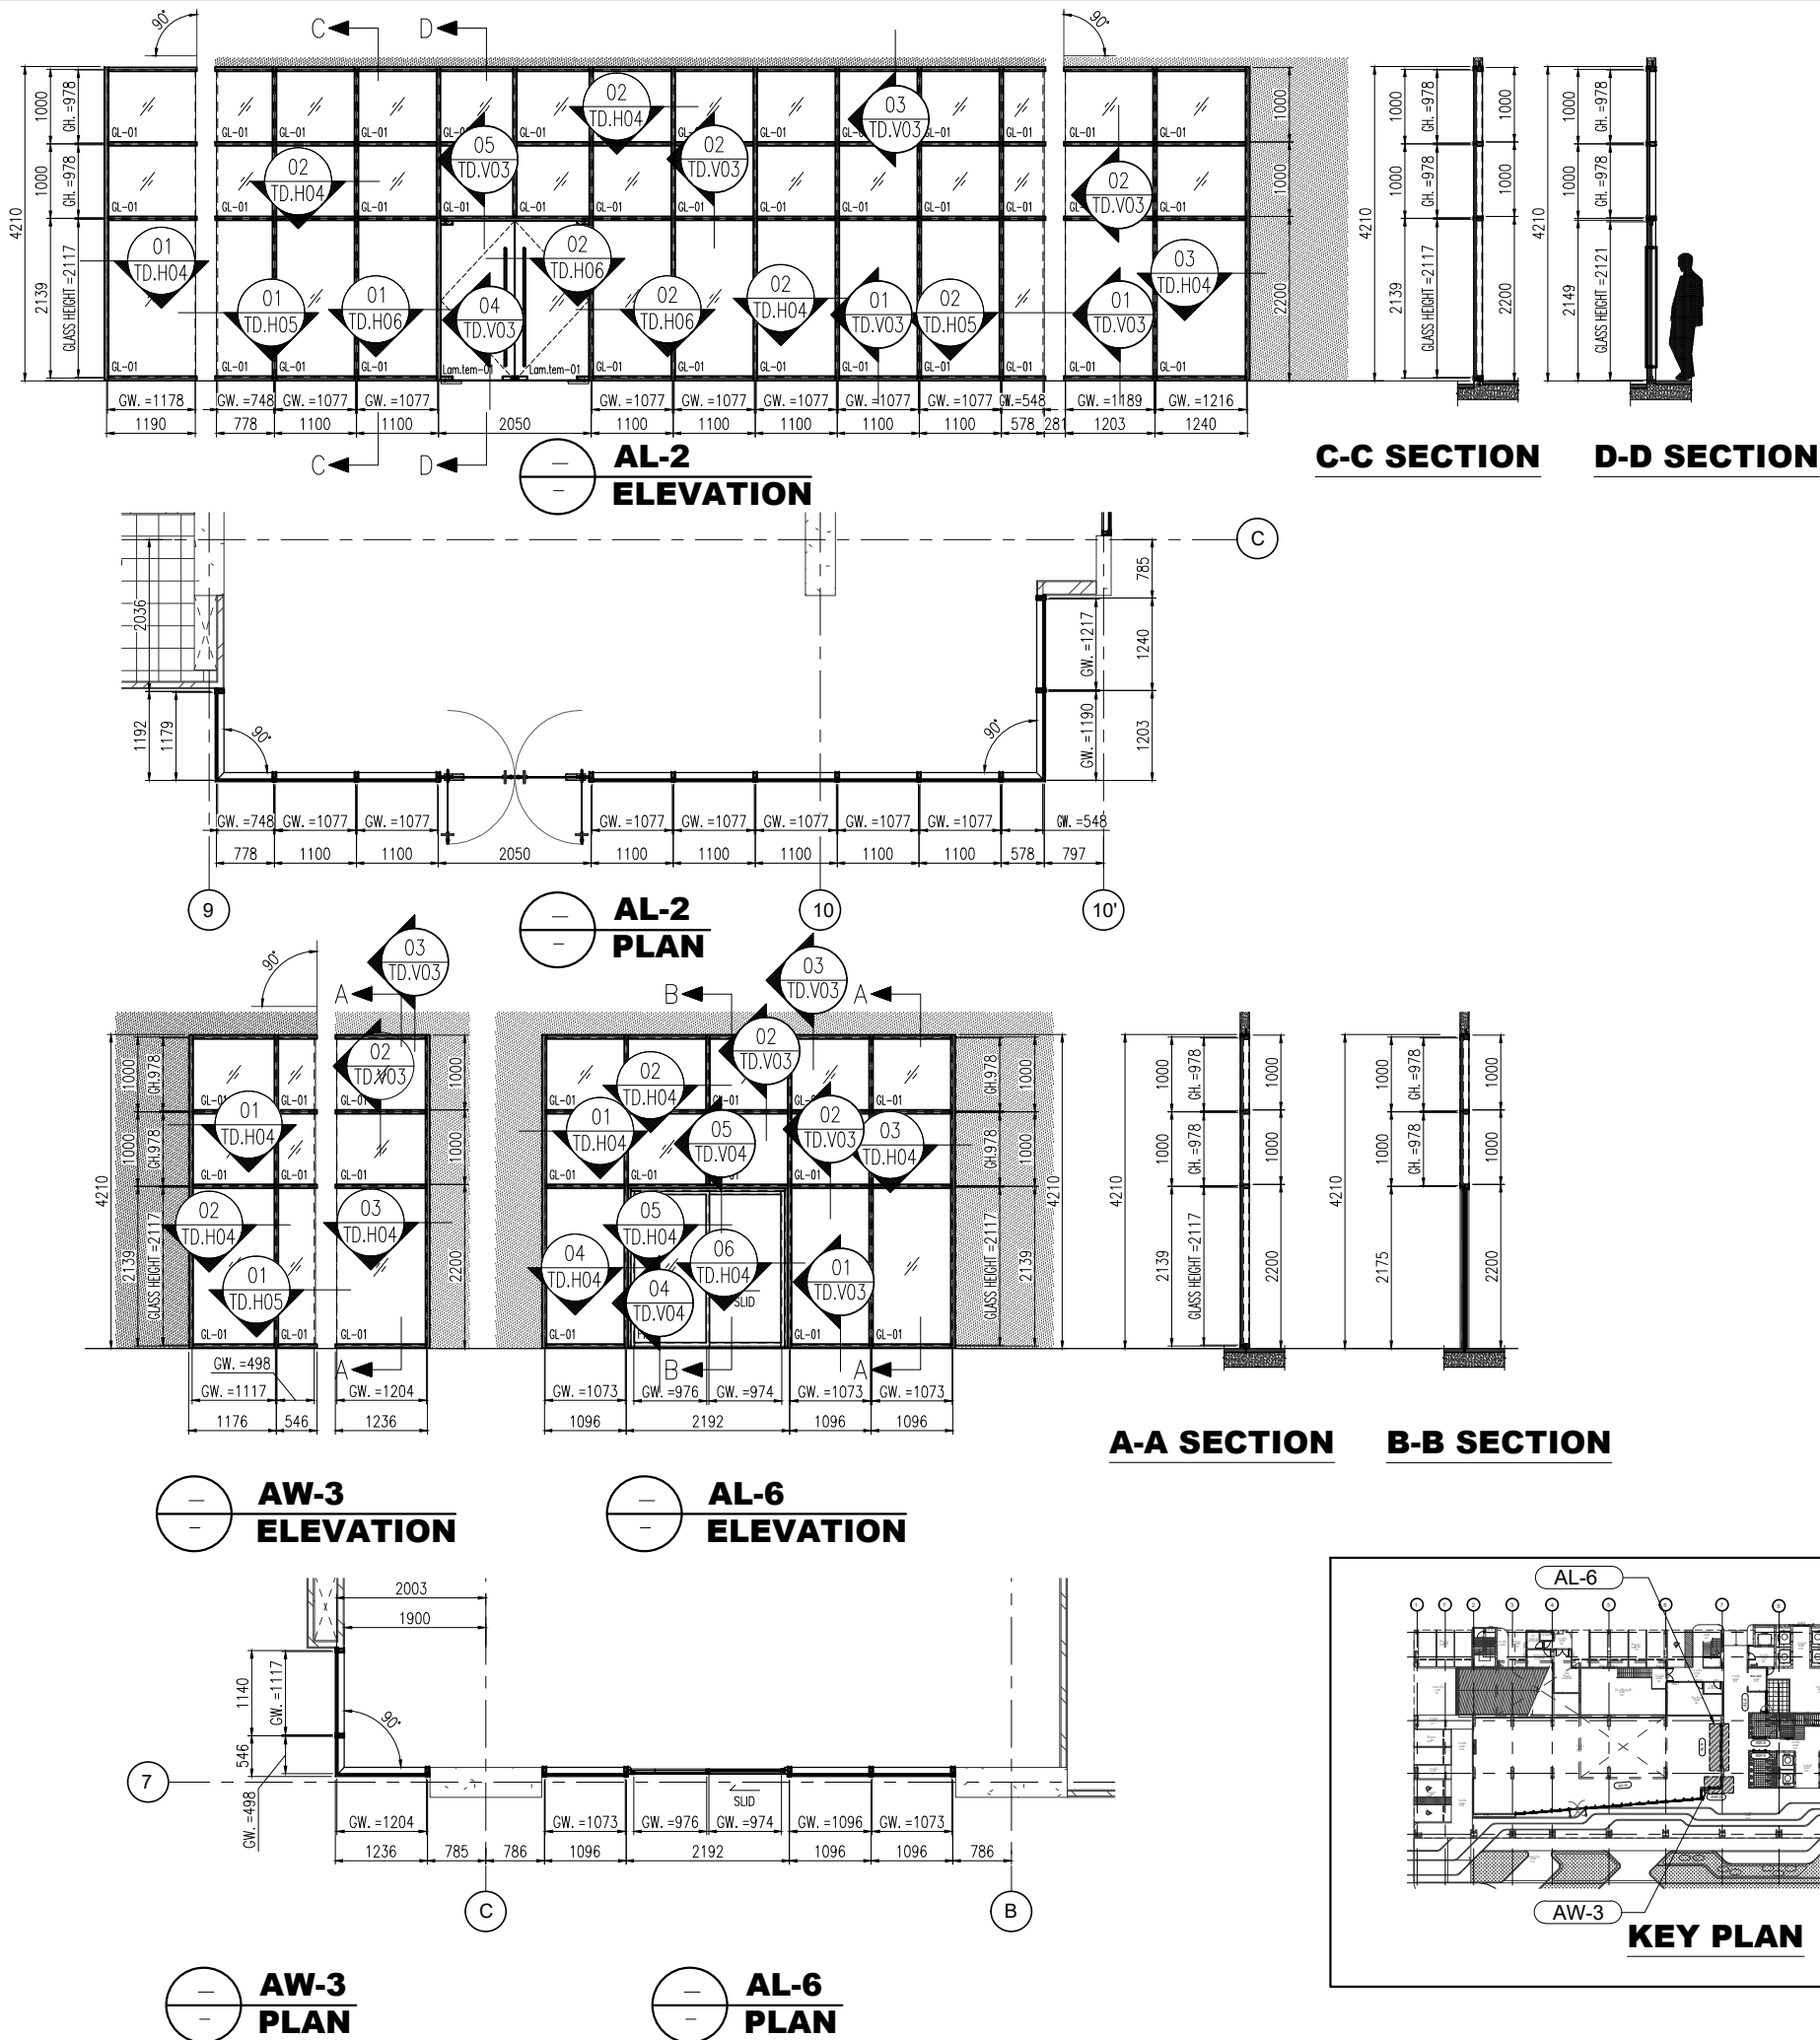

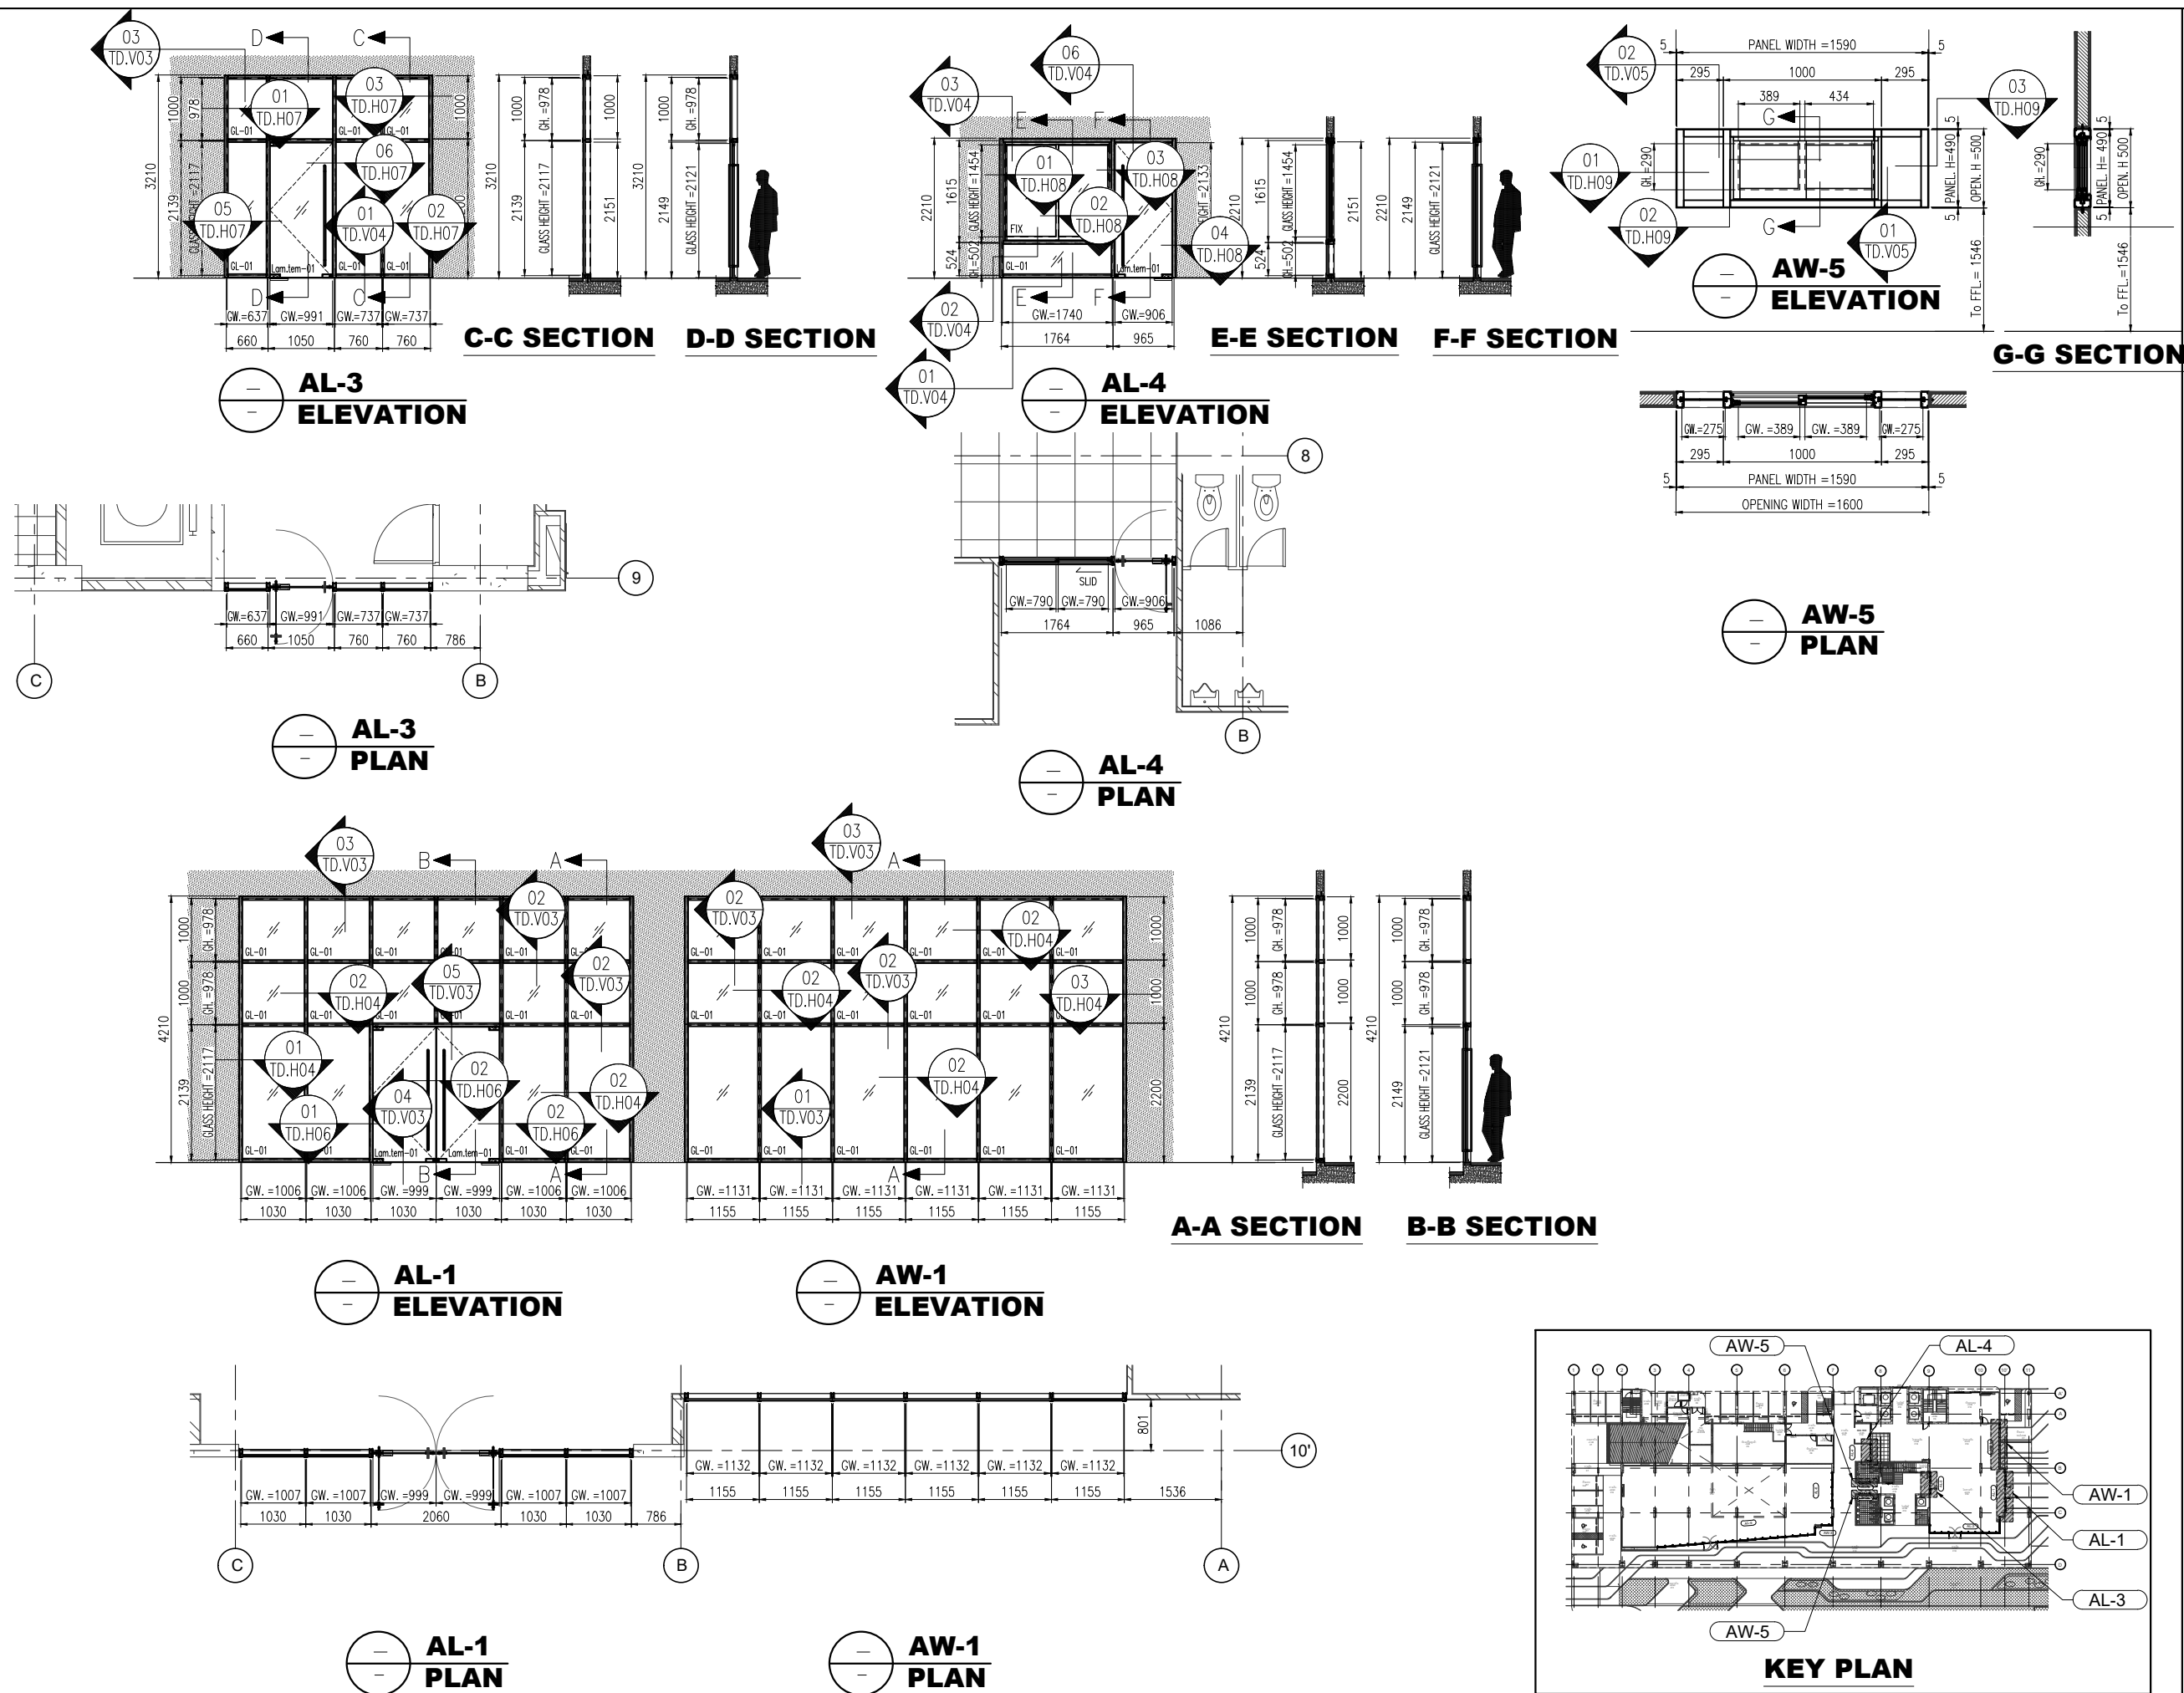

**L.P.N. DEVELOPMENT
PUBLIC CO., LTD.**
1168/109 36th floor Lumpini Tower
Rama 4 Road Sathorn Bangkok 10120
tel. (662) 2855011-6
fax. (662) 2855017

สัญลักษณ์วัสดุตกแต่ง

วัสดุพื้น

F1 ปูกระเบื้องเซรามิคขนาด 12x12" พื้นผิวเงา PVC 2"

F2 ปูกระเบื้องเซรามิคขนาด 12x12" พื้นผิวเงาและขอบทำด้วยโลหะสีเงิน

F3 ปูกระเบื้องเซรามิคขนาด 12x12" (สำหรับห้องครัว)

F3A ปูกระเบื้องเซรามิคขนาด 12x12" (สำหรับห้องครัว)

F4 ปูกระเบื้องเซรามิคขนาด 12x12" (สำหรับห้องครัว)

F4A ปูกระเบื้องเซรามิคขนาด 12x12" (สำหรับห้องครัว)

F4B ปูกระเบื้องเซรามิคขนาด 12x12" (สำหรับห้องครัว)

F4C ปูกระเบื้องเซรามิคขนาด 12x12" (สำหรับห้องครัว)

F5 ปูกระเบื้องเซรามิคขนาด 12x12" พื้นผิวเงา PVC 2"

F6 พื้นทำด้วยไม้ลามิเนต

F7 พื้นทำด้วยไม้ลามิเนตสีเทา

F8 พื้นทำด้วยไม้ลามิเนตสีเทา

F9 พื้นทำด้วยไม้ลามิเนตสีเทา

F9A พื้นทำด้วยไม้ลามิเนตสีเทา EPOXY

F10 ทำฝ้าเพดาน INTERIOR (PAI)

F11 ทำฝ้าเพดาน LANDSCAPE

หมายเหตุ: ฐานของประตูและหน้าต่างเป็นไม้ลามิเนตสีเทา

วัสดุผนัง

P1 ผนัง ค.ส.ล. สำหรับประตู (ทำด้วยไม้ลามิเนต, ภายนอก)

P2 ฐานปูนซีเมนต์ (สำหรับประตู, ภายนอก)

P2A ฐานปูนซีเมนต์ (สำหรับประตู, ภายนอก)

P3 ปูกระเบื้องเซรามิค 8" x 8" (สำหรับห้องน้ำ)

P4 ผนังปูนซีเมนต์ทาสีเทา 9 มม. ทำขอบด้วยไม้ลามิเนตสีเทา

P5 ผนัง ค.ส.ล. ฐานปูนซีเมนต์ทาสีเทา

P5A ผนัง ค.ส.ล. พื้นผิวเงา

P6 ผนัง ค.ส.ล. พื้นผิวเงา

P7 ผนัง ค.ส.ล. พื้นผิวเงา

P8 ผนังปูนซีเมนต์ทาสีเทา

CURTAIN WALL & FACADE CONTRACTOR :

**ISO.9002
KIM YOO SENG**

41/8 RAMA 3 ROAD, CHONG-NONSEE, YANNAWA, BANGKOK 10120, THAILAND
TEL : 294-6291 - 8 FAX : (662) 294-1744

REVISION

NO.	DESCRIPTION	DATE
1		
2		
3		
4		
5		
6		
7		

PROJECT :

**LUMPINI
TOWER B**
VIBHAVADI-SATHORN

PROJECT NO : 1802 LPark-VC

AS-BUILT DRAWING

DRAWING TITLE :
ELEVATION GLASS WALL & DOOR OF LEVEL 1st
AW-1 AW-5 AL-3 AL-4 @ TOWER B

DRAWN :	UDOMSAK.P	
CHECKED :	SANGUAN	
DATE :	10/07/2562	
SHEET NO.	DWG. NO.	Rev.
	EL.16	-

These drawings are the property of P.A. Design Co., Ltd. and not to be used or reproduced without specific permission.

อาคาร B



วัดคูพิน


 **ISO.9002**
KIM YOO SENG

41/8 RAMA 3 ROAD, CHONG-NONSEE, YANNAWA, BANGKOK 10120, THAILAND
TEL : 294-6291 - 8 FAX : (662) 294-1744

NO.	DESCRIPTION	DATE
	Rev. Add mark	21.11.19
	Rev. Add mark	21.11.19
	Rev. All	25.11.19
	Rev. All	27.11.19
5		
6		
7		

ECT :


**LUMPINI
TOWER B**
VICHAYADI-SHATUSHAK

PROJECT NO : 1802 LPark-VC


DRAWING TITLE :
LAYOUT PLAN
@BALUSTRADE 16th FLOOR PLAN

DRAWN :	UDOMSAK.P	
CHECKED :	SANGUAN	
DATE :	10/07/2562	
SHEET NO.	DWG. NO.	Rev
	EL.17	-

These drawings are the property of P.A. Design Co., Ltd.
and not to be used or reproduced without specific permission.

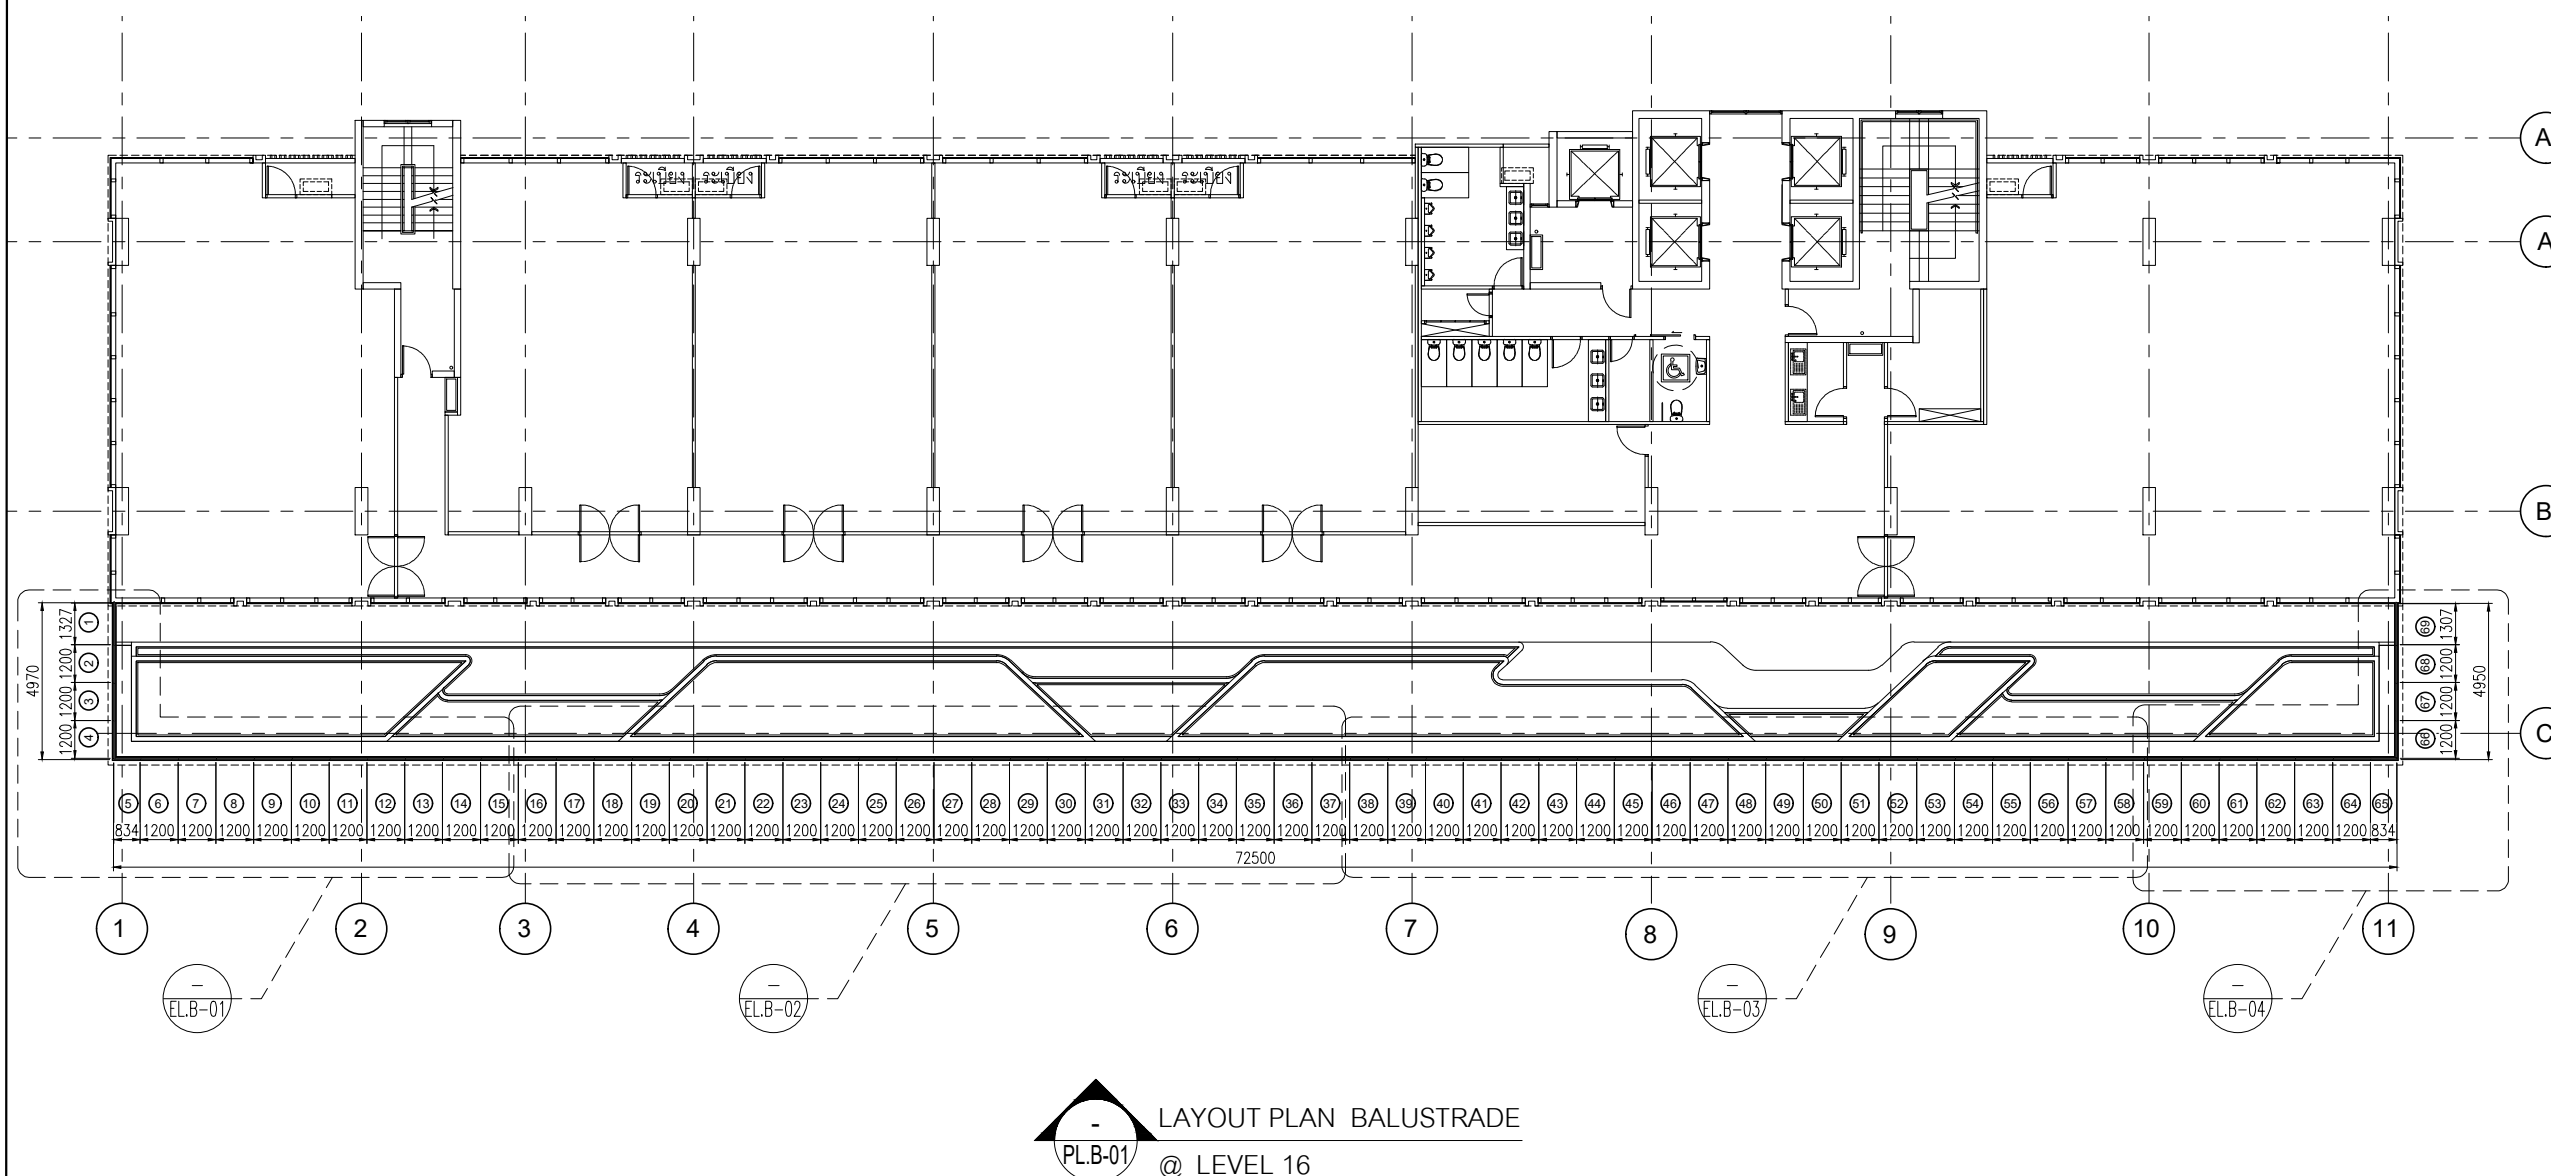

ตาราง B

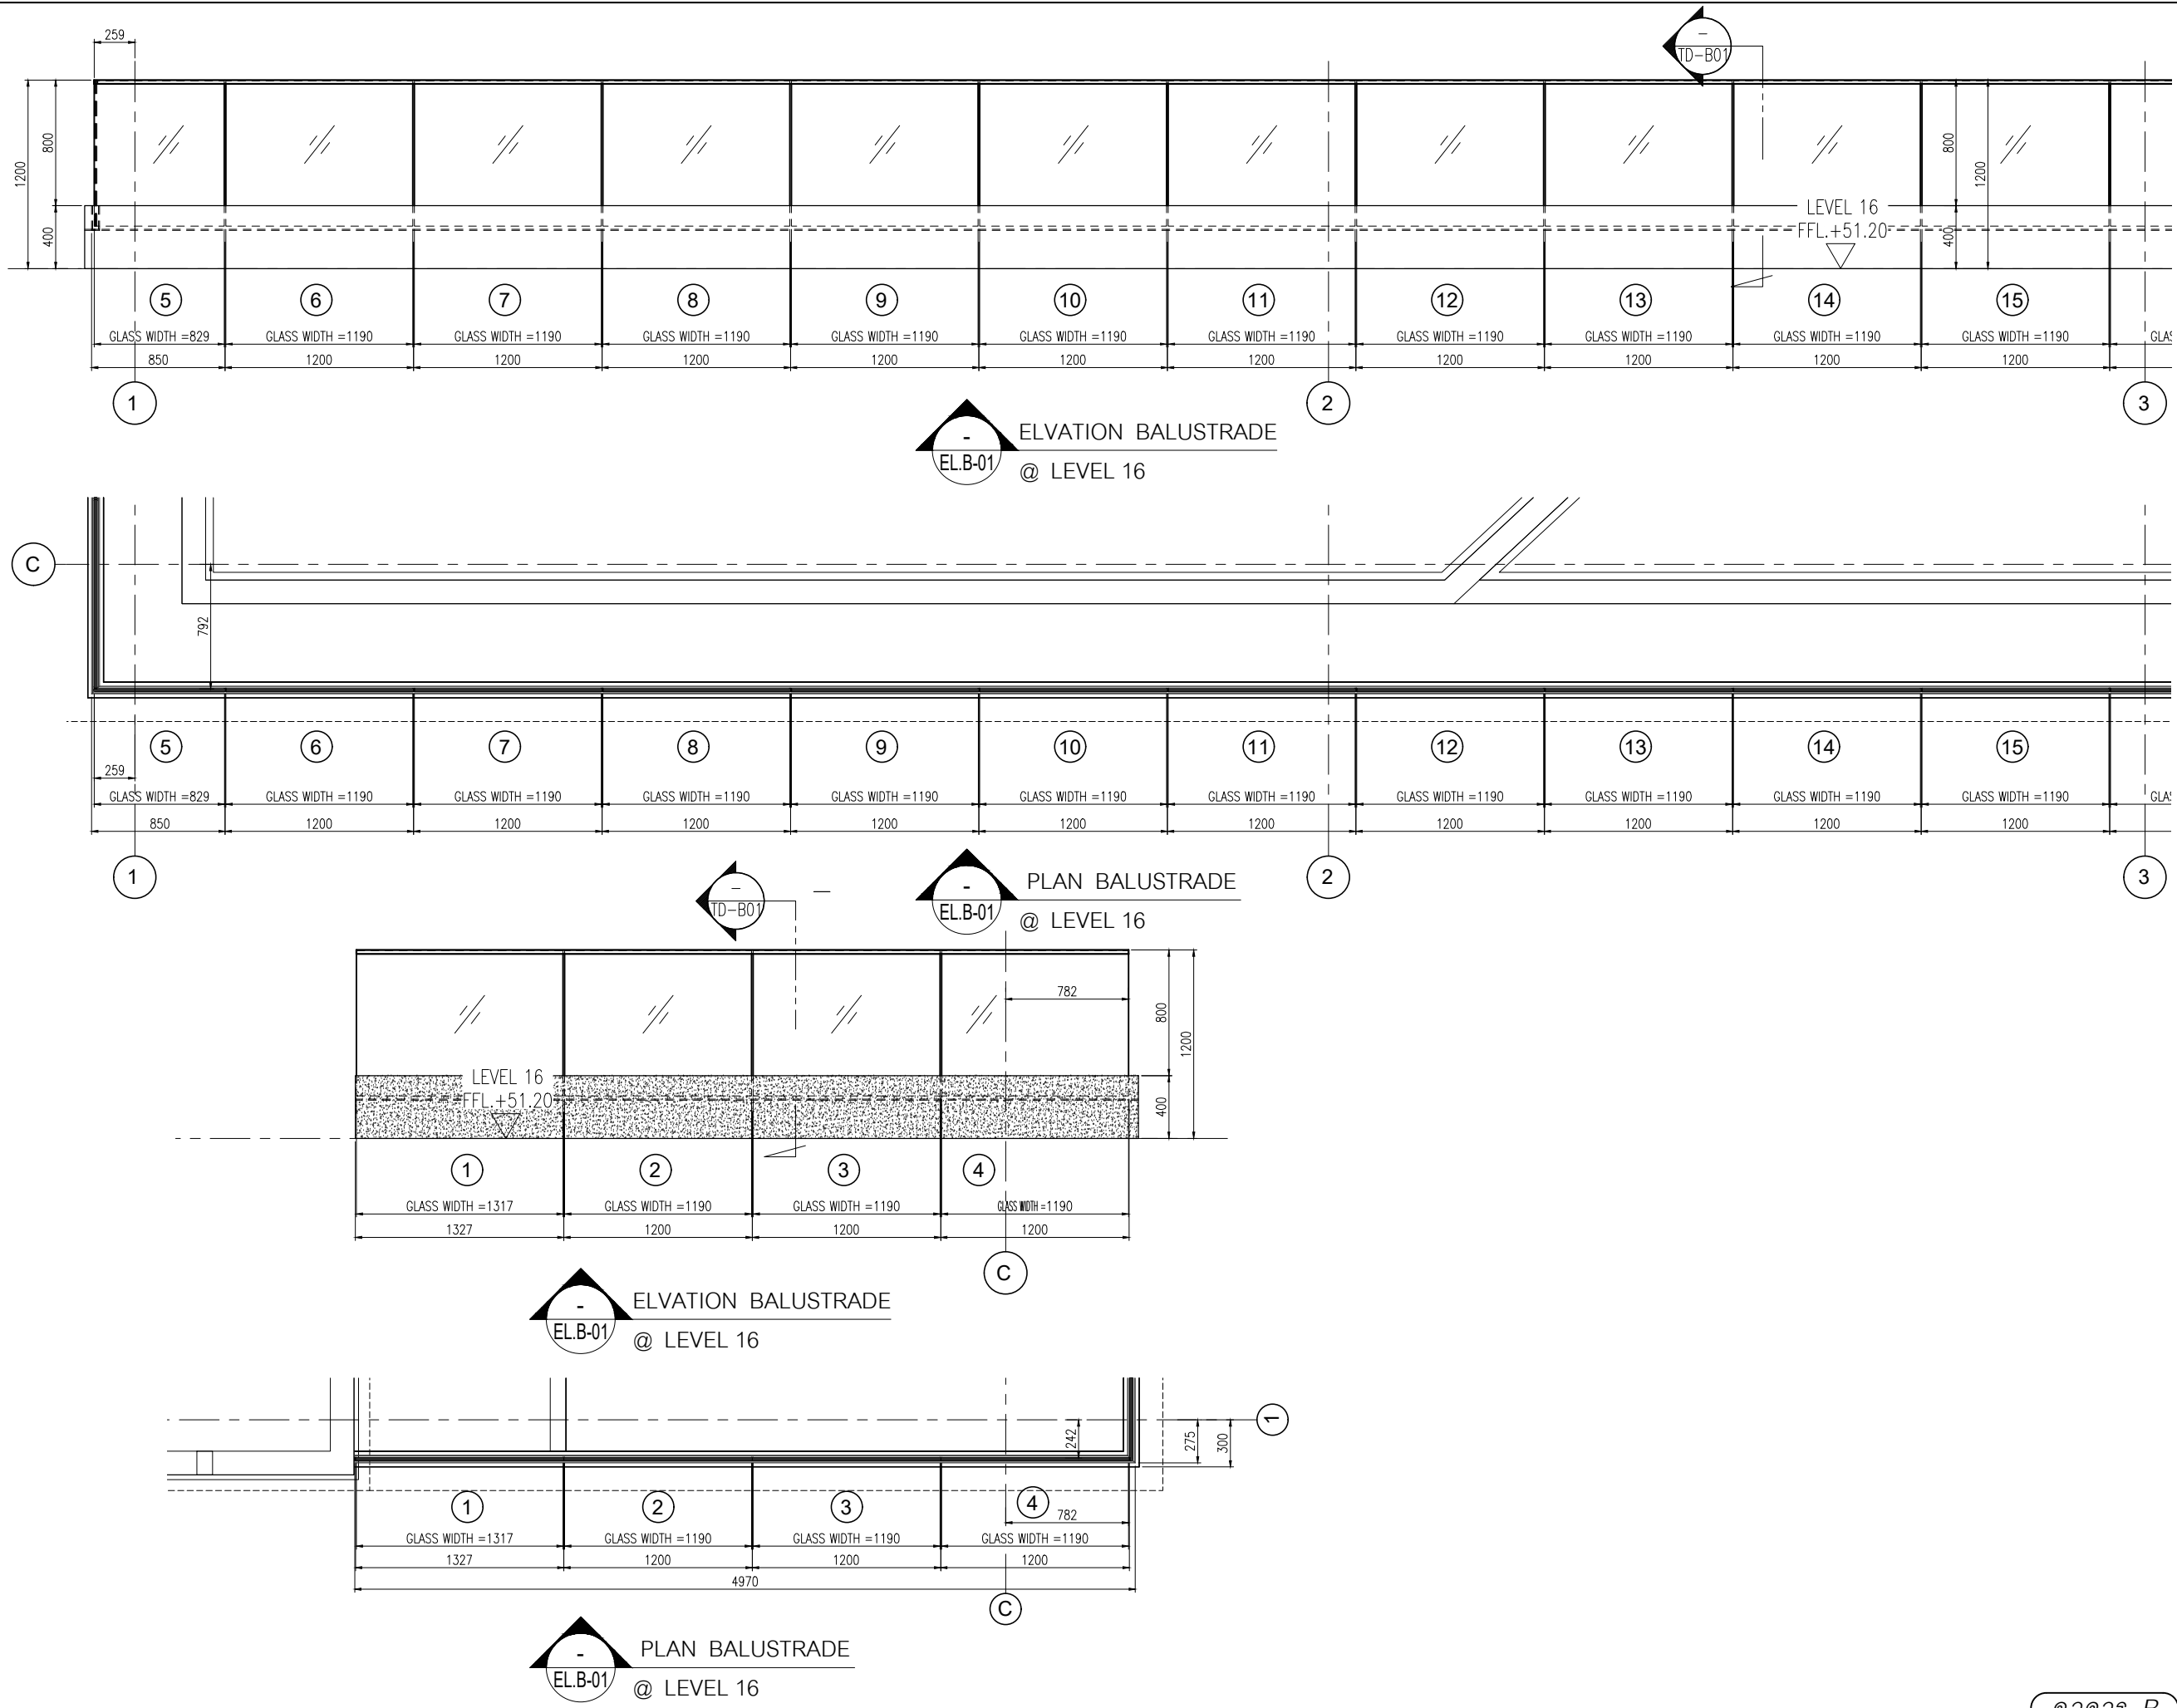



**L.P.N. DEVELOPMENT
PUBLIC CO., LTD.**
1168/109 36th floor Lumpini Tower
Rama 4 Road Sathorn Bangkok 10120
tel. (662) 2855011-6
fax. (662) 2855017

สัญลักษณ์วัสดุตกแต่ง
วัสดุพื้น
F1 ปูกระเบื้องเซรามิคขนาด 12x12" พื้นผิวเงา PVC 2"
F2 ปูกระเบื้องเซรามิคขนาด 12x12" พื้นผิวลายไม้
F3A ปูกระเบื้องเซรามิคขนาด 12x12" (สำหรับห้องนอน)
F3B ปูกระเบื้องเซรามิคขนาด 12x12" (สำหรับห้องน้ำ)
F4A ปูกระเบื้องเซรามิคขนาด 12x12" (สำหรับห้องนอน)
F4B ปูกระเบื้องเซรามิคขนาด 12x12" (สำหรับห้องน้ำ)
F4C ปูกระเบื้องเซรามิคขนาด 12x12" (สำหรับห้องนอน)
F4D ปูกระเบื้องเซรามิคขนาด 12x12" (สำหรับห้องน้ำ)
F5 ปูกระเบื้องเซรามิคขนาด 12x12" พื้นผิวเงา PVC 2"
F6 พื้นผิวไม้เทียม
F7 พื้นผิวไม้เทียมลายไม้
F8 พื้นผิวไม้เทียมลายไม้
F9 พื้นผิวไม้เทียมลายไม้
F9A พื้นผิวไม้เทียมลายไม้ EPOXY
F10 ทำฉนวนกันความร้อน INTERIOR (PAI)
F11 ทำฉนวนกันความร้อน LANDSCAPE
หมายเหตุ ฐานของประตูและหน้าต่างเป็นปูนซีเมนต์

วัสดุผนัง
P1 ผนัง ค.ส.ล. สำหรับปูน (ทาสีภายนอก, ภายใน)
P2 ฐานปูนฉาบ (สำหรับภายนอก, ภายใน)
P2A ฐานปูนฉาบหนา 15 ซม. (สำหรับภายนอก, ภายใน)
P3 ปูกระเบื้องเซรามิค 8x8" (สำหรับห้องน้ำ)
P4 ผนังฉนวนกันความร้อน 9 ซม. ทำรอยต่อฉนวน
P5 ผนัง ค.ส.ล. ฐานปูนฉาบ
P5A ผนัง ค.ส.ล. พื้นผิวเงา
P6 ผนัง ค.ส.ล. ผนังผิวไม้เทียม
P7 ผนัง ค.ส.ล. ผนังผิวไม้เทียม
P8 ผนังวัสดุฉนวน

CURTAIN WALL & FACADE CONTRACTOR :


**ISO.9002
KIM YOO SENG**

41/8 RAMA 3 ROAD, CHONG-NONSEE, YANNAWA, BANGKOK 10120, THAILAND
TEL. : 294-6291 - 8 FAX : (662) 294-1744

REVISION		
NO.	DESCRIPTION	DATE
1		
2		
3		
4		
5		
6		
7		

PROJECT :


**LUMPINI
TOWER B**
VIBHAVADI-SATHORN

PROJECT NO : 1802 LPark-VC


AS-BUILT DRAWING

DRAWING TITLE :
PARTIAL ELEVATION & PLAN
@ BALUSTRADE 16th FLOOR

DRAWN :	UDOMSAK.P	
CHECKED :	SANGUAN	
DATE :	10/07/2562	
SHEET NO.	DWG. NO.	Rev.
	EL.18	-

These drawings are the property of P.A. Design Co., Ltd. and not to be used or reproduced without specific permission.

อาคาร B

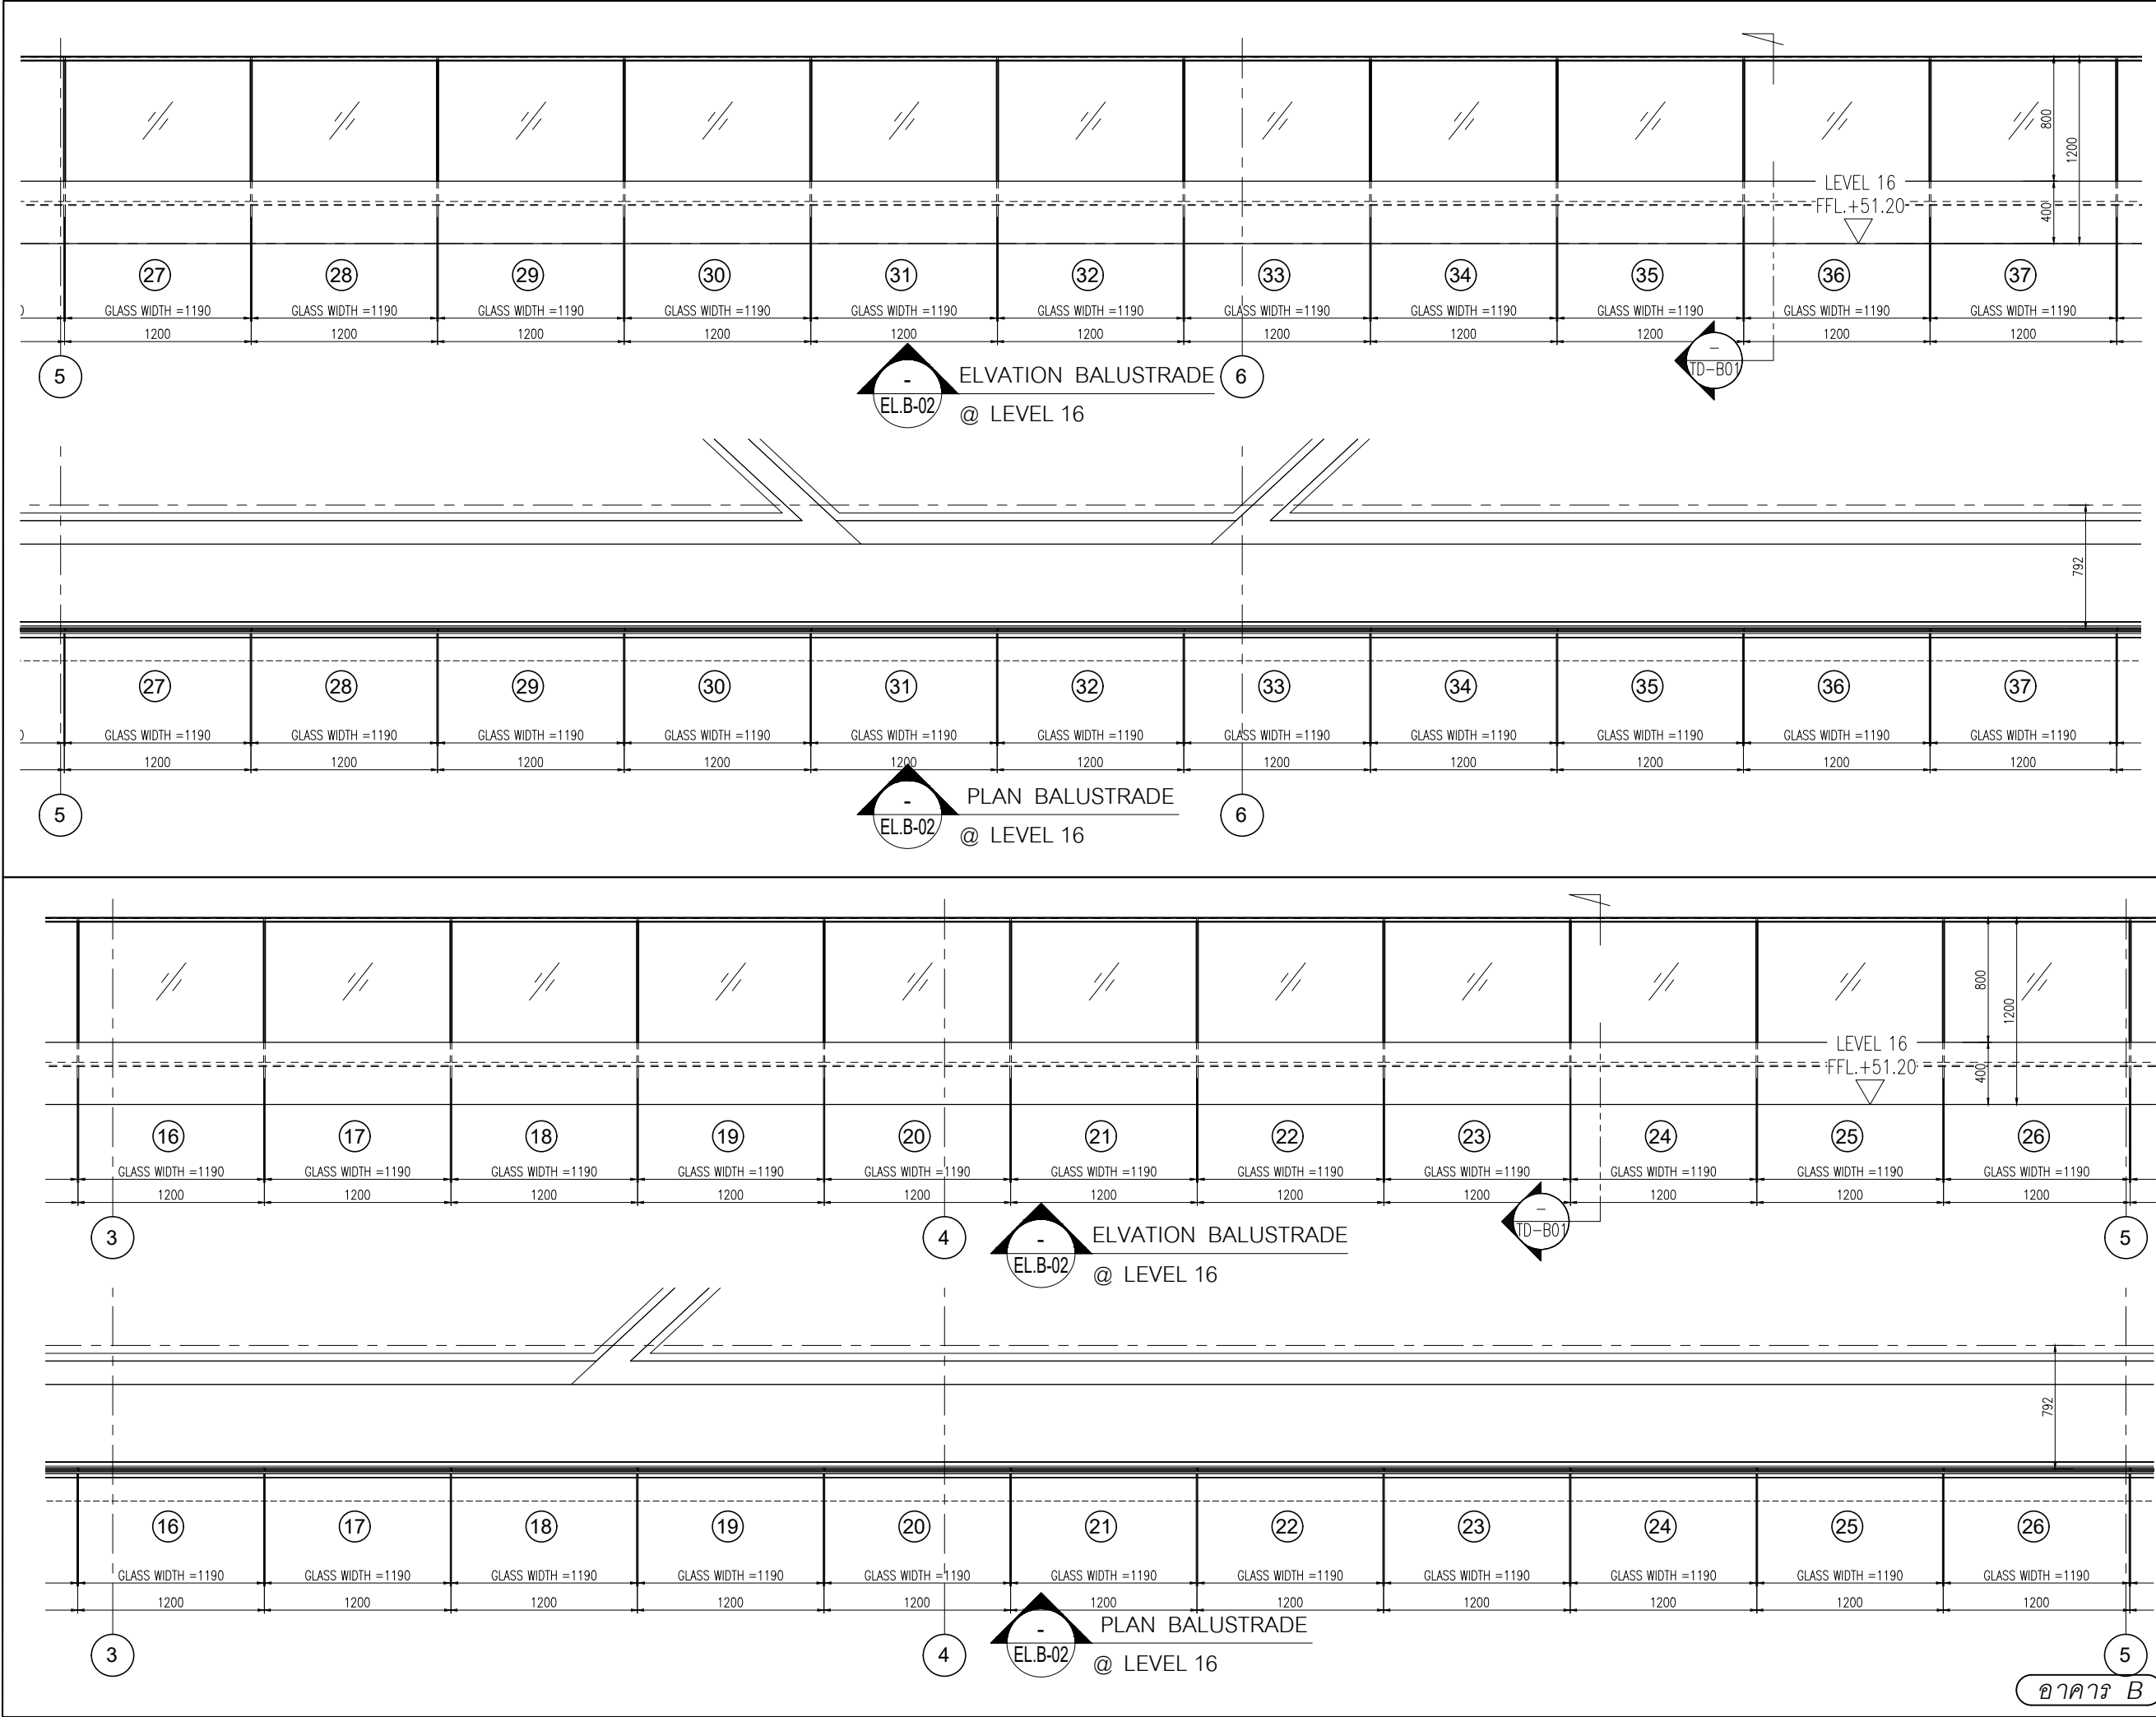



L.P.N. DEVELOPMENT
PUBLIC CO., LTD.
1168/109 36th floor Lumpini Tower
Rama 4 Road Sathorn Bangkok 10120
tel. (662) 2855011-6
fax. (662) 2855017

สัญลักษณ์วัสดุตกแต่ง

วัสดุพื้น

F1 ปูกระเบื้องเซรามิคขนาด 12x12" พื้นบริเวณลิฟต์ PVC 2"

F2 ปูกระเบื้องเซรามิคขนาด 12x12" พื้นแนวและขอบทำด้วยไม้ลามิเนต

F3 ปูกระเบื้องเซรามิคขนาด 12x12" (สำหรับห้องครัว)

F3A ปูกระเบื้องเซรามิคขนาด 12x12" (สำหรับห้องครัว)

F4 ปูกระเบื้องเซรามิคขนาด 12x12"

F4A ปูกระเบื้องเซรามิคขนาด 12x12" (สำหรับห้องครัว)

F4B ปูกระเบื้องเซรามิคขนาด 12x12" (สำหรับห้องน้ำ)

F4C ปูกระเบื้องเซรามิคขนาด 12x12" (สำหรับทางเดินกลาง)

F5 ปูลามิเนตสำเร็จรูป พื้นบริเวณลิฟต์ PVC 2"

F6 พื้นทำด้วยไม้ลามิเนต

F7 พื้นทำด้วยไม้ลามิเนต

F8 พื้นทำด้วยไม้ลามิเนต

F9 พื้นทำด้วยไม้ลามิเนต

F9A พื้นทำด้วยไม้ลามิเนต EPOXY

F10 ทำฝ้าดูแบบ INTERIOR (PAI)

F11 ทำฝ้าดูแบบ LANDSCAPE

หมายเหตุ งานแนวขอบกระเบื้องด้วยปูนซีเมนต์ดำ

วัสดุผนัง

P1 ผนัง ค.ส.ล. สำเร็จรูป (ทาสีภายนอก, ภายใน)

P2 งานปูนฉาบเรียบ (สำหรับภายนอก, ภายใน)

P2A งานปูนฉาบเรียบ หนา 15 มม. (สำหรับภายนอก, ภายใน)

P3 ปูกระเบื้องเซรามิค 8x8" (สำหรับปูผนัง)

P4 ผนังบริเวณลิฟต์ทาสี 9 มม. ทำขอบด้วยไม้ลามิเนต

P5 ผนัง ค.ส.ล. งานปูนฉาบเรียบ

P5A ผนัง ค.ส.ล. พื้นผิวเรียบ

P6 ผนัง ค.ส.ล. ผนังฉาบเรียบ

P7 ผนัง ค.ส.ล. ผนังฉาบเรียบ

P8 ผนังวัสดุตามตัวอย่าง

CURTAIN WALL & FACADE CONTRACTOR :



ISO.9002
KIM YOO SENG

41/8 RAMA 3 ROAD, CHONG-NONSEE, YANNAWA, BANGKOK 10120, THAILAND
TEL : 294-6291 - 8 FAX : (662) 294-1744

REVISION

NO.	DESCRIPTION	DATE
1	Rev. Add mark	21.11.19
2	Rev. Add mark	21.11.19
3	Rev. All	25.11.19
4	Rev. All	27.11.19
5		
6		
7		

PROJECT :



LUMPINI
TOWER B
VIBHAVADI-SATHORN


PROJECT NO : 1802 LPark-VC

AS-BUILT DRAWING

DRAWING TITLE :
PARTIAL ELEVATION & PLAN
@ BALUSTRADE 16th FLOOR

DRAWN :	UDOMSAK.P	
CHECKED :	SANGUAN	
DATE :	10/07/2562	
SHEET NO.	DWG. NO.	Rev.
	EL.19	-

These drawings are the property of P.A. Design Co., Ltd. and not to be used or reproduced without specific permission.

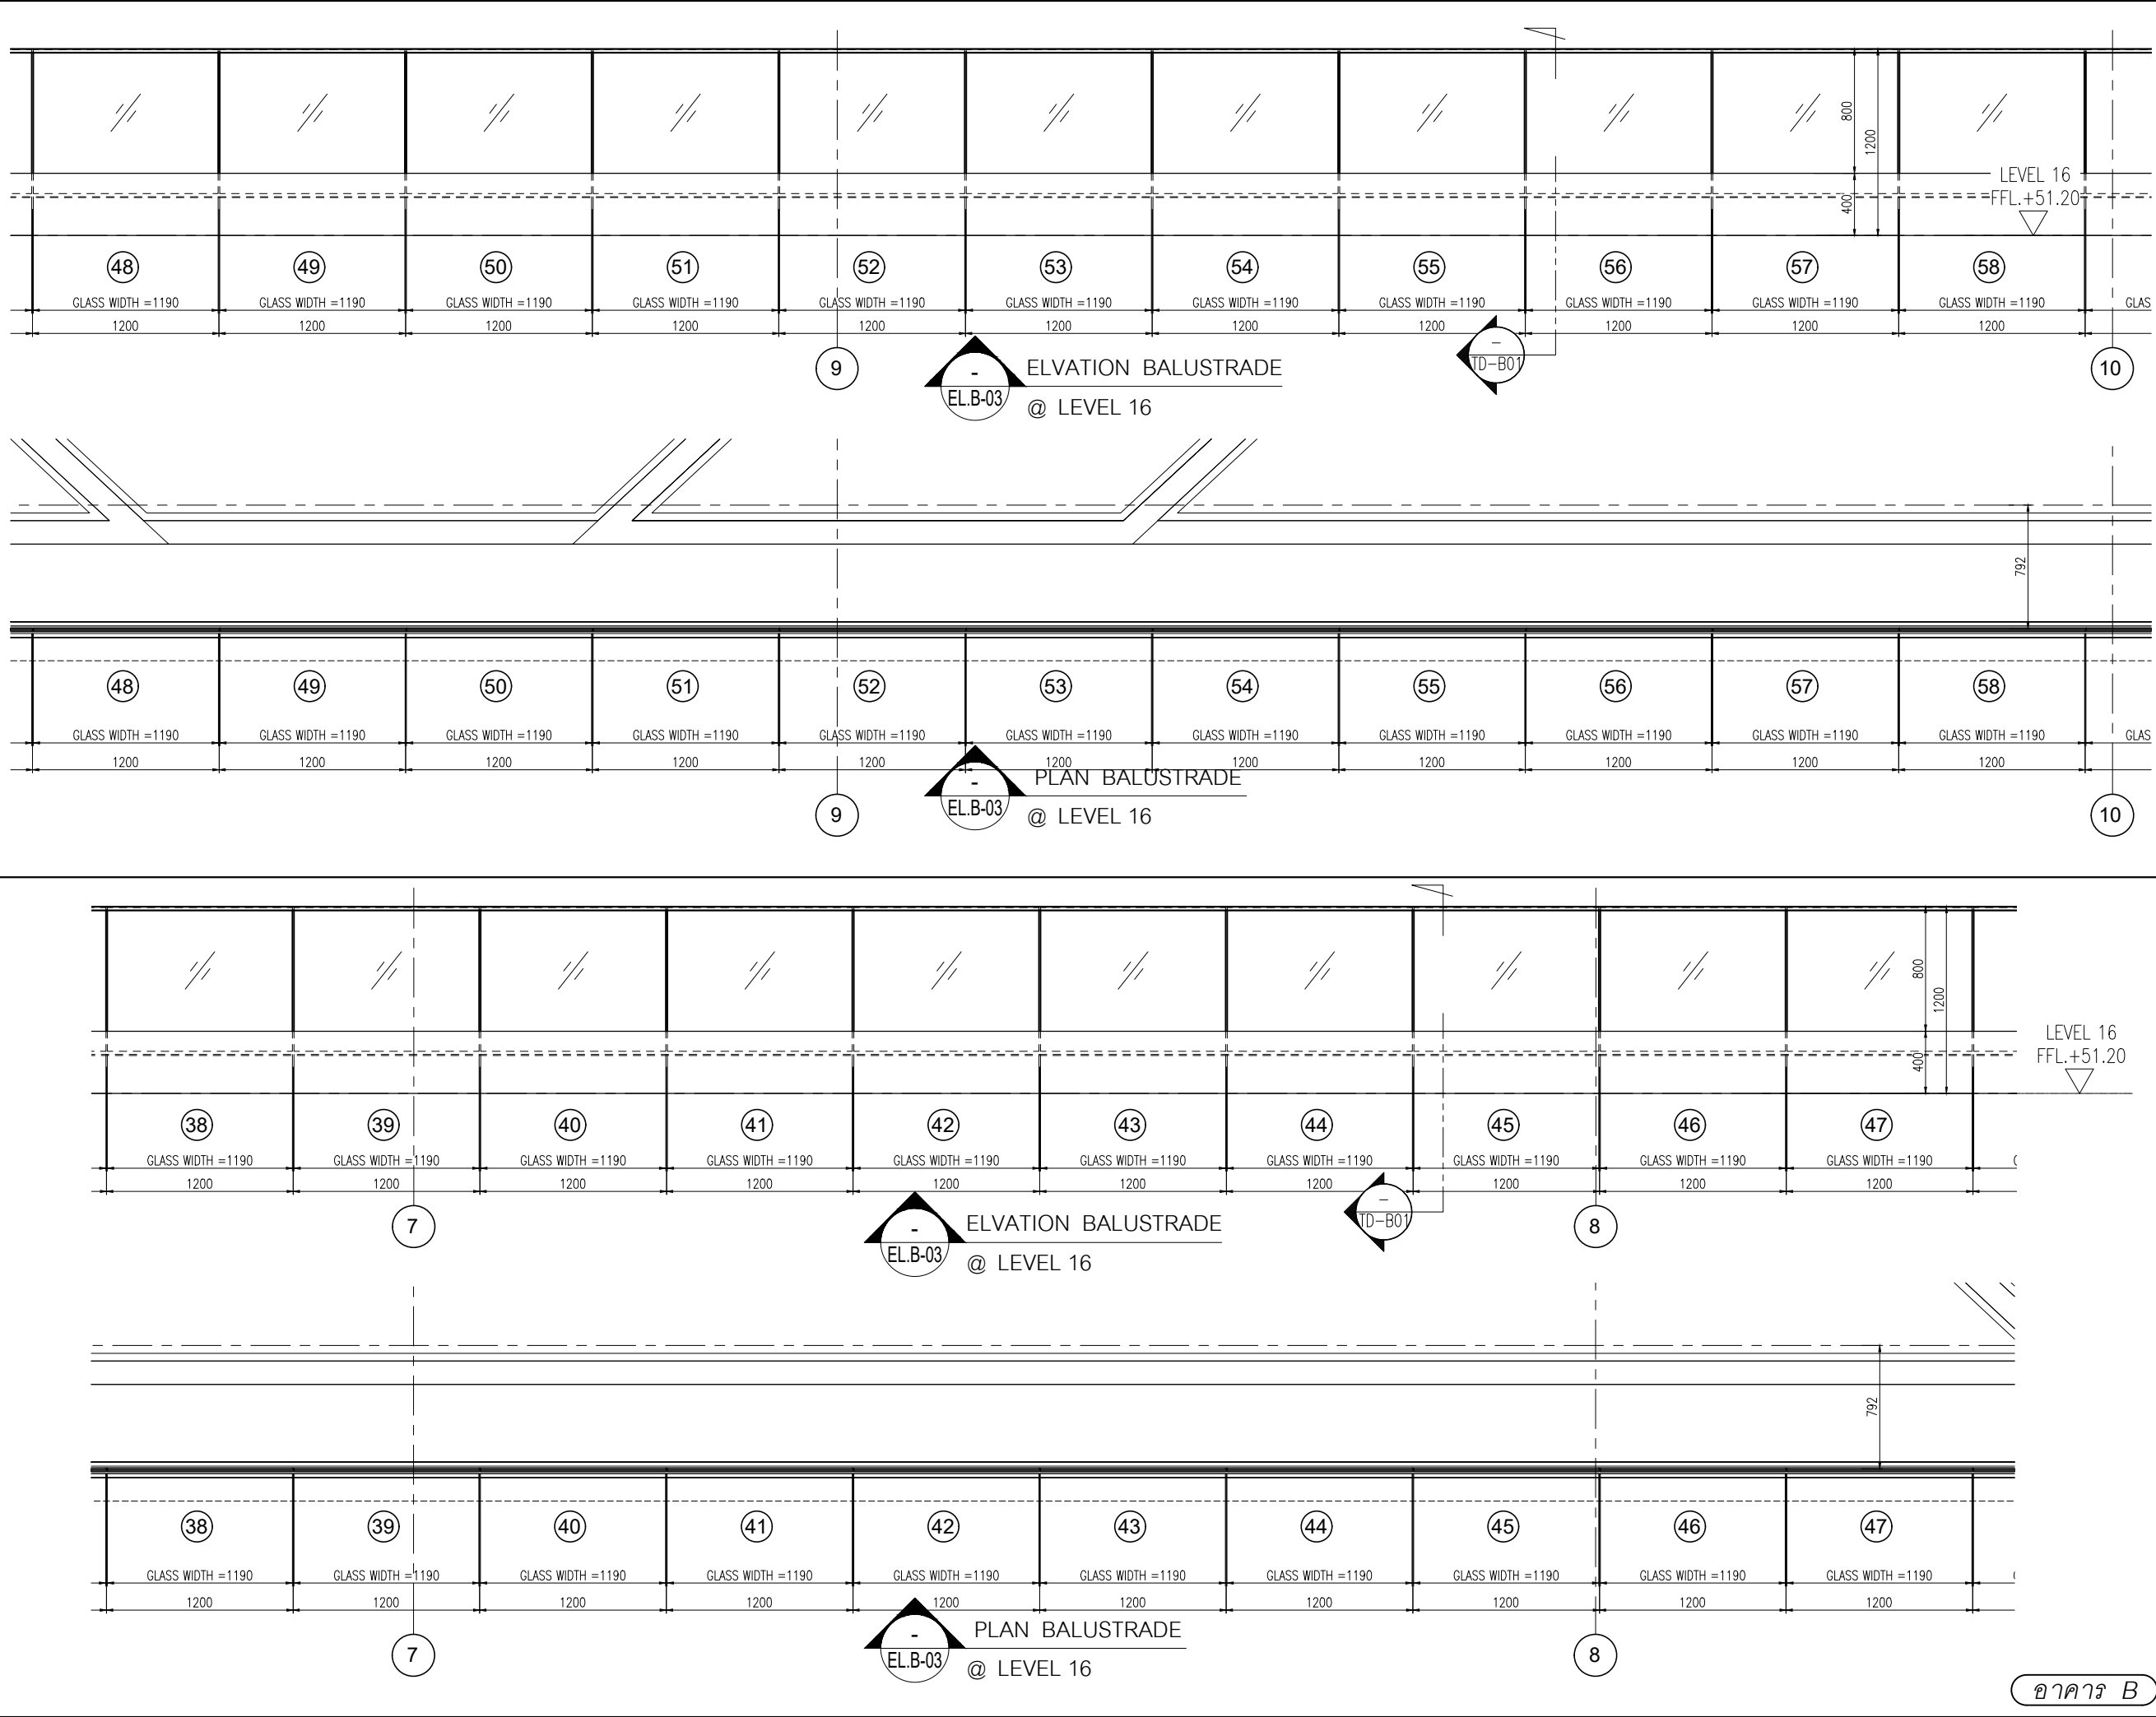



L.P.N. DEVELOPMENT
PUBLIC CO., LTD.

1168/109 36th floor Lumpini Tower
Rama 4 Road Sathorn Bangkok 10120
tel. (662) 2855011-6
fax. (662) 2855017

- สัญลักษณ์วัสดุตกแต่ง
- วัสดุพื้น
- F1 ปูกระเบื้องเซรามิคขนาด 12x12" พื้นบริเวณลิฟต์ PVC 2"
 - F2 ปูกระเบื้องเซรามิคขนาด 12x12" พื้นแนวและขอบทำด้วยไม้มะลิ้น
 - F3 ปูกระเบื้องเซรามิคขนาด 12x12" (สำหรับห้องน้ำ)
 - F3A ปูกระเบื้องเซรามิคขนาด 12x12" (สำหรับห้องน้ำ)
 - F4 ปูกระเบื้องเซรามิคขนาด 12x12"
 - F4A ปูกระเบื้องเซรามิคขนาด 12x12" (สำหรับห้องน้ำ)
 - F4B ปูกระเบื้องเซรามิคขนาด 12x12" (สำหรับห้องน้ำ)
 - F4C ปูกระเบื้องเซรามิคขนาด 12x12" (สำหรับทางเดินกลาง)
 - F5 ปูพาร์เก้ลามิเนต PVC 2"
 - F6 พื้นทำด้วยไม้มะลิ้น
 - F7 พื้นทำด้วยไม้มะลิ้น
 - F8 พื้นทำด้วยไม้มะลิ้น
 - F9 พื้นทำด้วยไม้มะลิ้น
 - F9A พื้นทำด้วยอีพ็อกซี EPOXY
 - F10 ทำฉาบปูน INTERIOR (PAI)
 - F11 ทำฉาบปูน LANDSCAPE
- หมายเหตุ: งานโครงสร้างและงานอื่นที่เกี่ยวข้องกับงานนี้

- วัสดุผนัง
- P1 ผนัง ค.ส.ล. สำหรับ (ภายในอาคาร, ภายนอก)
 - P2 งานปูนฉาบ (สำหรับภายใน, ภายนอก)
 - P2A งานปูนฉาบหนา 15 ซม. (สำหรับภายใน, ภายนอก)
 - P3 ปูกระเบื้องเซรามิค 8" x 8" (สำหรับห้องน้ำ)
 - P4 ผนังบริเวณลิฟต์ทำด้วย 9 มม. ทำขอบด้วยเหล็ก
 - P5 ผนัง ค.ส.ล. งานปูนฉาบ
 - P5A ผนัง ค.ส.ล. ผนังฉาบ
 - P6 ผนัง ค.ส.ล. ผนังฉาบ
 - P7 ผนัง ค.ส.ล. ผนังฉาบ
 - P8 ผนังวัสดุตามตัวอย่าง

CURTAIN WALL & FACADE CONTRACTOR :



ISO.9002
KIM YOO SENG

41/8 RAMA 3 ROAD, CHONG-NONSEE, YANNAWA, BANGKOK 10120, THAILAND
TEL : 294-6291 - 8 FAX : (662) 294-1744

REVISION		
NO.	DESCRIPTION	DATE
1	Rev. Add mark	21.11.19
2	Rev. Add mark	21.11.19
3	Rev. All	25.11.19
4	Rev. All	27.11.19
5		
6		
7		

PROJECT :



LUMPINI
TOWER B
VIBHAVADI-SATHORN



PROJECT NO : 1802 LPark-VC

AS-BUILT DRAWING

DRAWING TITLE :
PARTIAL ELEVATION & PLAN
@ BALUSTRADE 16th FLOOR

DRAWN :	UDOMSAK.P
CHECKED :	SANGUAN
DATE :	10/07/2562
SHEET NO.	DWG. NO.
	EL.20

These drawings are the property of P.A. Design Co., Ltd. and not to be used or reproduced without specific permission.

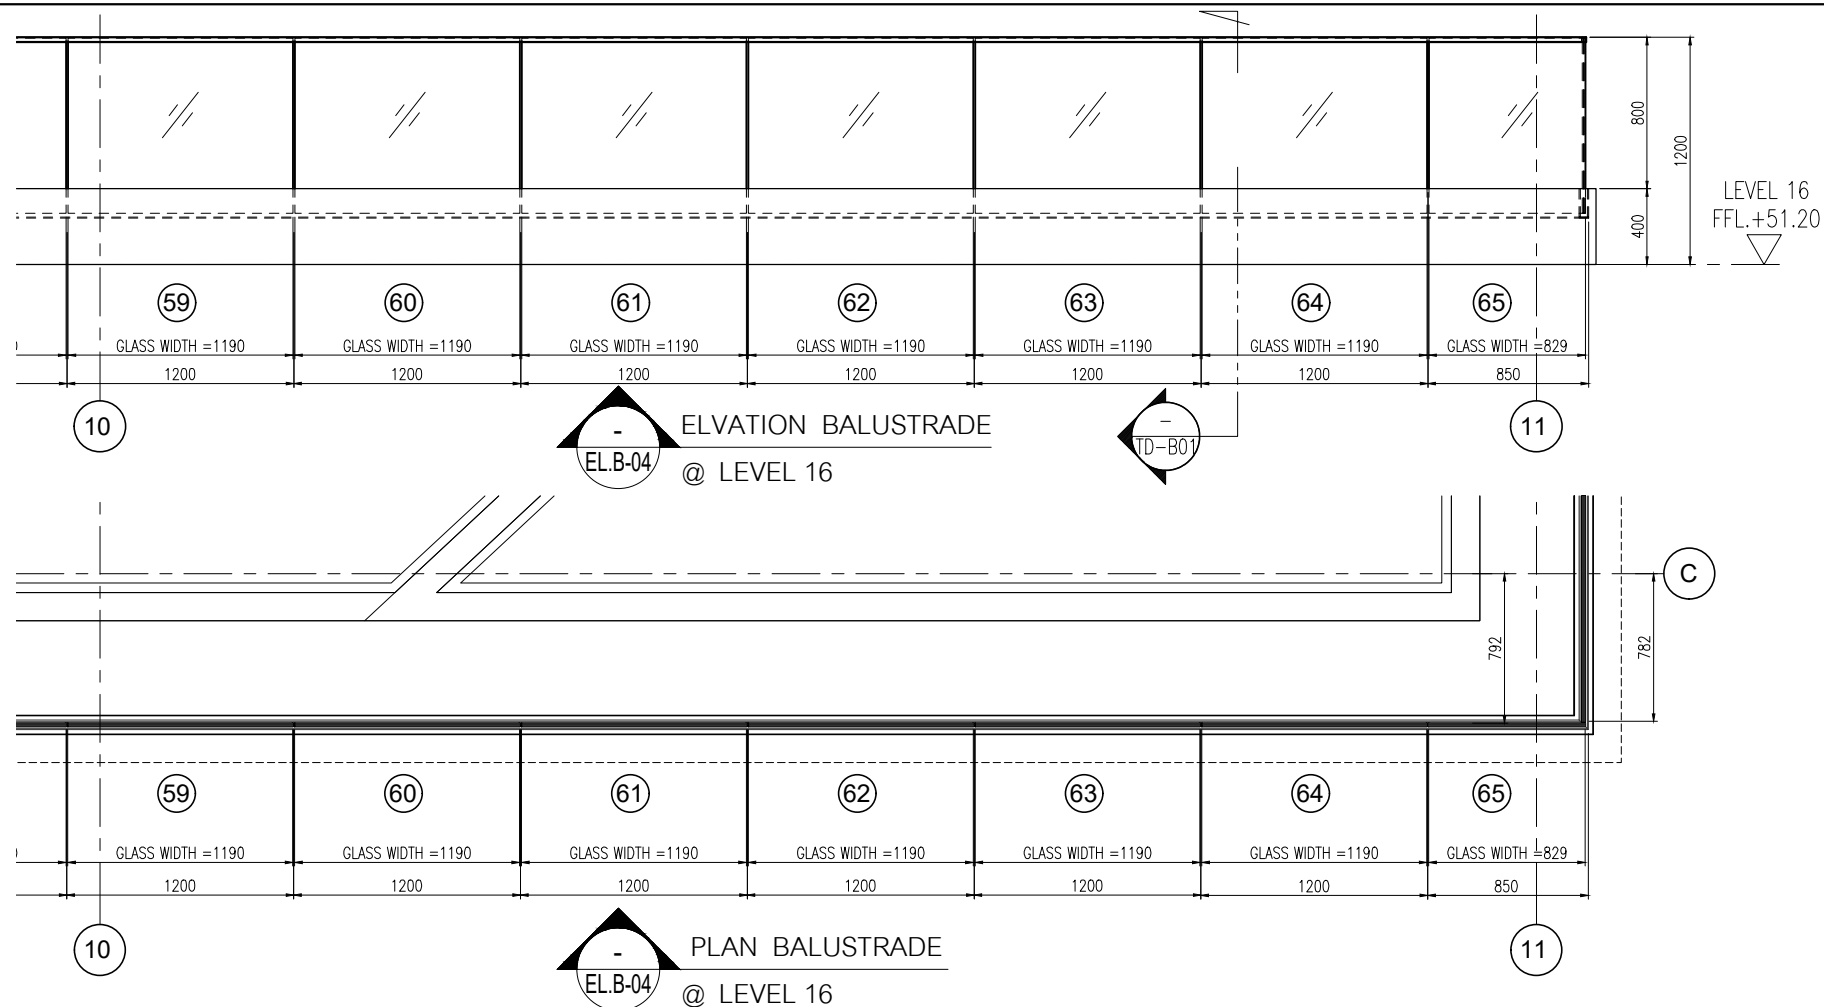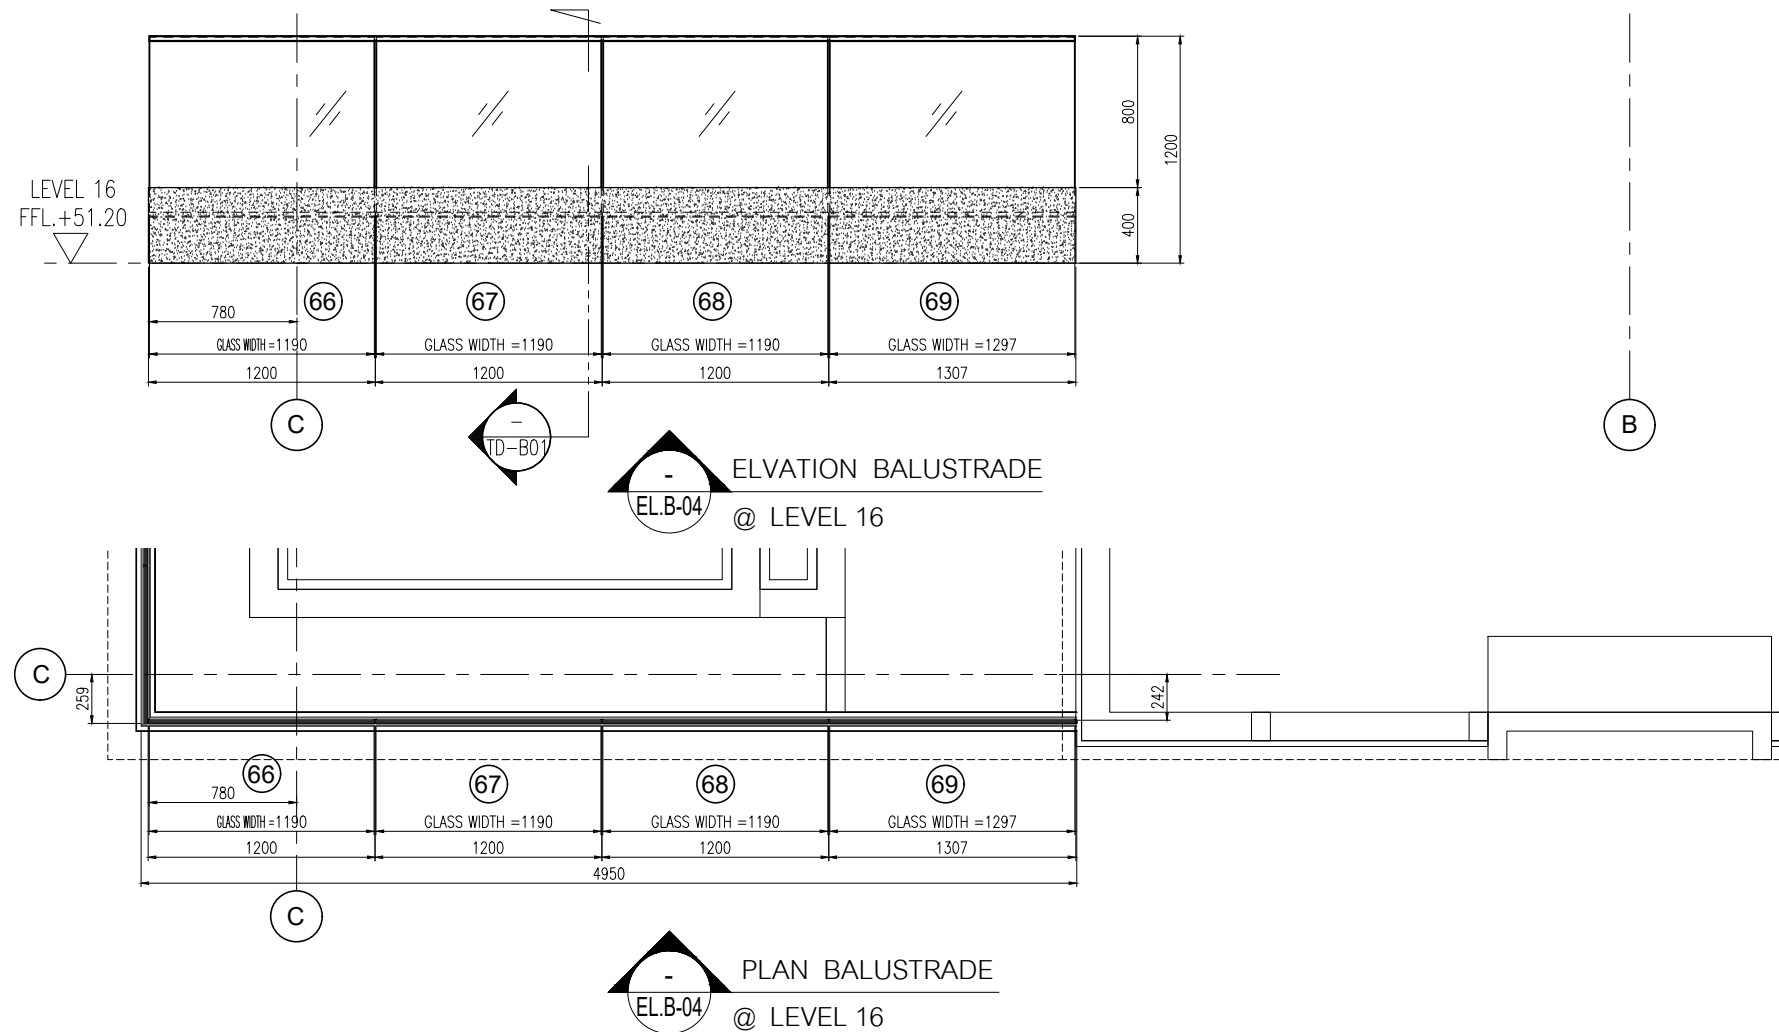

สัญลักษณ์วัสดุตกแต่ง

วัสดุพื้น

- F1 ปูกระเบื้องเซรามิคขนาด 12x12" พื้นผิวเงา PVC.2"
F2 ปูกระเบื้องเซรามิคขนาด 12" x 12" พื้นผิวเงาและ
ขอบทำผิวเส้นแนวตั้งหิน
F3 ปูกระเบื้องเซรามิคขนาด 12x12" (สำหรับห้องครัว)
F3A ปูกระเบื้องเซรามิคขนาด 12x12" (สำหรับห้องครัว)
F4 ปูกระเบื้องเซรามิคขนาด 12x12"
F4A ปูกระเบื้องเซรามิคขนาด 12x12" (สำหรับห้องครัว)
F4B ปูกระเบื้องเซรามิคขนาด 12x12" (สำหรับห้องน้ำ)
F4C ปูกระเบื้องเซรามิคขนาด 12x12" (สำหรับห้องน้ำ)
F5 ปูกระเบื้องเซรามิคขนาด 12x12" (สำหรับห้องน้ำ)
F6 พื้นทำผิวเส้นแนวตั้งหิน
F7 พื้นทำผิวเส้นแนวตั้งหิน
F8 พื้นทำผิวเส้นแนวตั้งหิน
F9 พื้นทำผิวเส้นแนวตั้งหิน
F9A พื้นทำผิวเส้นแนวตั้งหิน EPOXY
F10 ทำผิวปูนแบบ INTERIOR (PAI)
F11 ทำผิวปูนแบบ LANDSCAPE
หมายเหตุ: ฐานแนวระแนงกระเบื้องปูพื้นหินทำ

วัสดุผนัง

- P1 ผนัง ค.ส.ล. ทำผิวปูน (ทาสีภายนอก, ภายใน)
P2 ฐานปูนเรียบทาสี (สำหรับภายนอก, ภายใน)
P2A ฐานปูนเรียบทาสี หนา 15 ซม. (สำหรับภายนอก, ภายใน)
P3 ปูกระเบื้องเซรามิค 8" x 8" (สำหรับห้องน้ำ)
P4 ผนังหินเรียบทาสี 9 มม. ทำขอบด้วยหินทาสี
โดยผนังหินทาสี
P5 ผนัง ค.ส.ล. ฐานปูนเรียบทาสี
P5A ผนัง ค.ส.ล. พื้นผิวเงา
P6 ผนัง ค.ส.ล. ผนังผิวเส้นแนวตั้งหินทาสี
P7 ผนัง ค.ส.ล. ผนังผิวเส้นแนวตั้งหินทาสี
P8 ผนังปูนฉาบผิวเรียบ

CURTAIN WALL & FACADE CONTRACTOR :



41/8 RAMA 3 ROAD, CHONG-NONSEE, YANNAWA, BANGKOK 10120, THAILAND
TEL : 294-6291 - 8 FAX : (662) 294-1744

REVISION

NO.	DESCRIPTION	DATE
1	Rev. Add mark	21.11.19
2	Rev. Add mark	21.11.19
3	Rev. All	25.11.19
4	Rev. All	27.11.19
5		
6		
7		

PROJECT :



PROJECT NO : 1802 LPark-VC

AS-BUILT DRAWING

DRAWING TITLE :

PARTIAL ELEVATION & PLAN
@ BALUSTRADE 16th FLOOR

DRAWN :	UDOMSAK.P	
CHECKED :	SANGUAN	
DATE :	10/07/2562	
SHEET NO.	DWG. NO.	Rev.
	EL.21	-

These drawings are the property of P.A. Design
Co., Ltd.
and not to be used or reproduced without
specific permission.

อาคาร B



วัตถุประสงค์


 **ISO.9002**
KIM YOO SENG

41/8 RAMA 3 ROAD, CHONG-NONSEE, YANNAWA, BANGKOK 10120, THAILAND
TEL : 294-6291 - 8 FAX : (662) 294-1744

NO.	DESCRIPTION	DATE
	Rev. Add mark	21.11.19
	Rev. Add mark	21.11.19
	Rev. All	25.11.19
	Rev. All	27.11.19
5		
6		
7		

PROJECT :


**LUMPINI
TOWER**
VICHAYAN-CHART



PROJECT NO : 1802 LPark-VC

AS-BUILT DRAWING

DRAWING TITLE :
PARTIAL ELEVATION & DETAIL
@ BALUSTRADE 16th FLOOR

DRAWN :	UDOMSAK.P	
CHECKED :	SANGUAN	
DATE :	10/07/2562	
SHEET NO.	DWG. NO.	Re
	EL.22	-

These drawings are the property of P.A. Design Co., Ltd.
and not to be used or reproduced without specific permission.

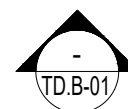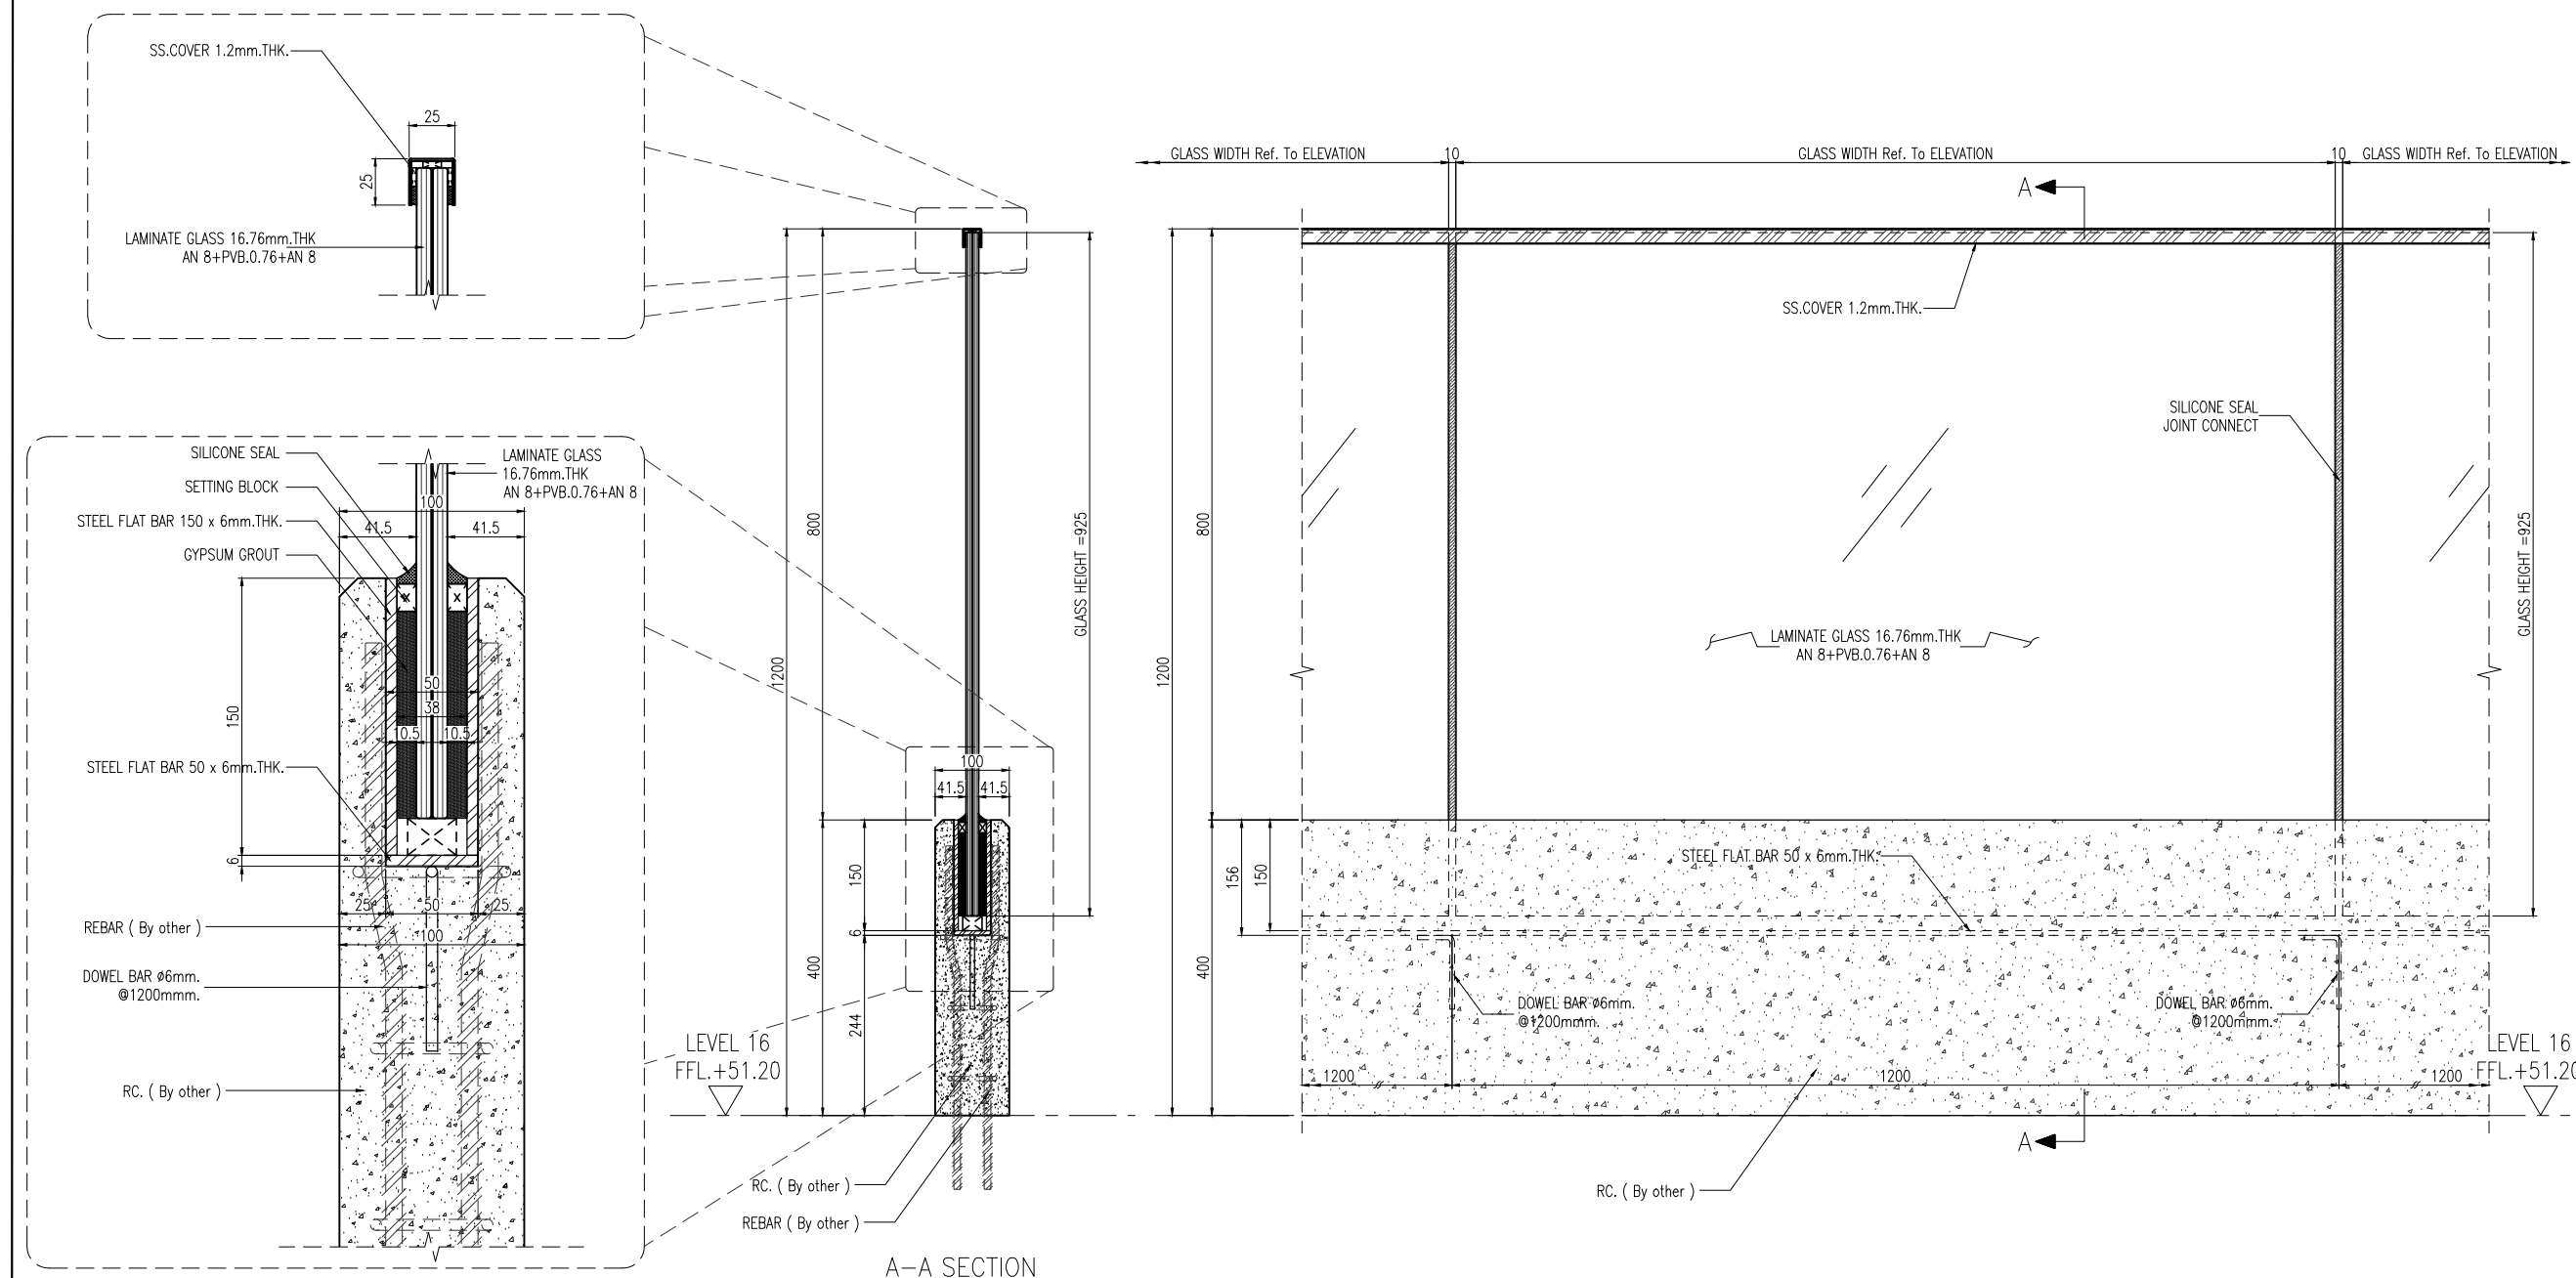

BALUSTRADE
PARTIAL ELEVATION & DETAIL

ตาราง B




- F1 ปูกระเบื้องสีเทาชนิดทนทาน 12x12" พร้อมเอ็นซีชนิด PVC 2"
- F2 ปูกระเบื้องสีเทาชนิดทนทาน 12 x 12" พร้อมขอบและ
ทรายดำ 1/2 นิ้วตามคันหิน
- F3 ปูกระเบื้องสีเทาชนิดทนทาน 12x12" (สำหรับเอ็นซีหน้า)
- F3A ปูกระเบื้องสีเทาชนิดทนทาน 12x12" (สำหรับเอ็นซีหน้า)
- F4 ปูกระเบื้องสีเทาชนิดทนทาน 12x12"
- F4A ปูกระเบื้องสีเทาชนิดทนทาน 12x12" (สำหรับเอ็นซีหลังเกาะ)
- F4B ปูกระเบื้องสีเทาชนิดทนทาน 12x12" (สำหรับเอ็นซีหลังเกาะ)
- F4C ปูกระเบื้องสีเทาชนิดทนทาน 12x12" (สำหรับเอ็นซีหลังเกาะ)
- F5 ปูกระเบื้องสีเทาสำหรับปู พร้อมเอ็นซีชนิด PVC 2"
- F6 พื้นผิวสำหรับคันหินชนิดอื่น
- F7 พื้นผิวสำหรับคันหินชนิดยกขอบ
- F8 พื้นผิวจากคอนกรีต
- F9 พื้นผิวแบบกรวดหิน
- F9A พื้นผิวสำหรับคันหินจาก EPOXY
- F10 ฝ้าอะลูมิเนียม INTERIOR (PAI)
- F11 ฝ้าอะลูมิเนียม LANDSCAPE

หมายเหตุ: รายการวัสดุและค่าติดตั้งจะขึ้นอยู่กับพื้นที่และขนาด


CURTAIN WALL & FACADE CONTRACTOR:



41/8 RAMA 3 ROAD, CHONG-NONSEE, YANNAWA, BANGKOK 10120, THAILAND
TEL : 294-6291 - 8 FAX : (662) 294-1744

REVISION

NO.	DESCRIPTION	DATE
1		
2		
3		
4		
5		
6		
7		

PROJECT :



PROJECT NO : 1802 | Park-VC

AS-BUILT DRAWING

DRAWING TITLE :

DEVELOP ELEVATION

ACP.CLADDING@CARPARK

DRAWN :	UDOMSAK.P	
CHECKED :	SANGUAN	
DATE :	10/07/2562	
SHEET NO.	DWG. NO.	Rev.
	EL.23	-

These drawings are the property of P.A. Design Co., Ltd.
and not to be used or reproduced without specific permission.

ตาราง B





L.P.N. DEVELOPMENT
PUBLIC CO., LTD.
1168/109 36th floor Lumpini Tower
Rama 4 Road Sathorn Bangkok 10120
tel. (662) 2855011-6
fax. (662) 2855017

สัญลักษณ์วัสดุตกแต่ง

วัสดุพื้น

- F1 ปูกระเบื้องเซรามิคขนาด 12x12" พื้นผิวเงา PVC 2"
F2 ปูกระเบื้องเซรามิคขนาด 12x12" พื้นผิวเงาและ
ขอบทำผิวเส้นเบญจรงค์
F3 ปูกระเบื้องเซรามิคขนาด 12x12" (สำหรับห้องครัว)
F3A ปูกระเบื้องเซรามิคขนาด 12x12" (สำหรับห้องครัว)
F4 ปูกระเบื้องเซรามิคขนาด 12x12"
F4A ปูกระเบื้องเซรามิคขนาด 12x12" (สำหรับห้องครัว)
F4B ปูกระเบื้องเซรามิคขนาด 12x12" (สำหรับห้องครัว)
F4C ปูกระเบื้องเซรามิคขนาด 12x12" (สำหรับห้องครัว)
F5 ปูกระเบื้องเซรามิคขนาด 12x12" พื้นผิวเงา PVC 2"
F6 พื้นทำผิวเส้นเบญจรงค์
F7 พื้นทำผิวเส้นเบญจรงค์
F8 พื้นทำผิวเส้นเบญจรงค์
F9 พื้นทำผิวเส้นเบญจรงค์
F9A พื้นทำผิวเส้นเบญจรงค์ EPOXY
F10 ทำวัสดุแบบ INTERIOR (PAI)
F11 ทำวัสดุแบบ LANDSCAPE
หมายเหตุ ฐานโครงสร้างอาคารเป็นคอนกรีตเสริมเหล็ก

วัสดุผนัง

- P1 ผนัง ค.ส.ล. สำหรับ (ภายในอาคาร, ภายนอก)
P2 ฐานปูนฉาบผิว (สำหรับภายในอาคาร, ภายนอก)
P2A ฐานปูนฉาบผิวหนา 15 มม. (สำหรับภายในอาคาร, ภายนอก)
P3 ปูกระเบื้องเซรามิค 8x8" (สำหรับภายใน)
P4 ผนังอิฐเคลือบสีเทา 9 มม. ทำรอยต่อเชื่อมเหล็ก
โครงสร้างคอนกรีตเสริมเหล็ก
P5 ผนัง ค.ส.ล. ฐานปูนฉาบผิว
P5A ผนัง ค.ส.ล. พื้นผิวเงา
P6 ผนัง ค.ส.ล. พื้นผิวเงา
P7 ผนัง ค.ส.ล. พื้นผิวเงา
P8 ผนังวัสดุตามตัวอย่าง

CURTAIN WALL & FACADE CONTRACTOR :




ISO.9002
KIM YOO SENG

41/8 RAMA 3 ROAD, CHONG-NONSEE, YANINAWA, BANGKOK 10120, THAILAND
TEL : 294-6291 - 8 FAX : (662) 294-1744

REVISION

NO.	DESCRIPTION	DATE
1.		
2.		
3.		
4.		
5.		
6.		
7.		

PROJECT :

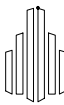

LUMPINI
TOWER B
VIBHAVADI-SATHORN

PROJECT NO : 1802 LPark-VC

AS-BUILT DRAWING



DRAWING TITLE :

DEVELOP ELEVATION
ACP.CLADDING @ CARPARK

DRAWN :	UDOMSAK.P		
CHECKED :	SANGUAN		
DATE :	10/07/2562		
SHEET NO.	DWG. NO.		Rev.
	EL.24		-

These drawings are the property of P.A. Design
Co., Ltd.
and not to be used or reproduced without
specific permission.

อาคาร B

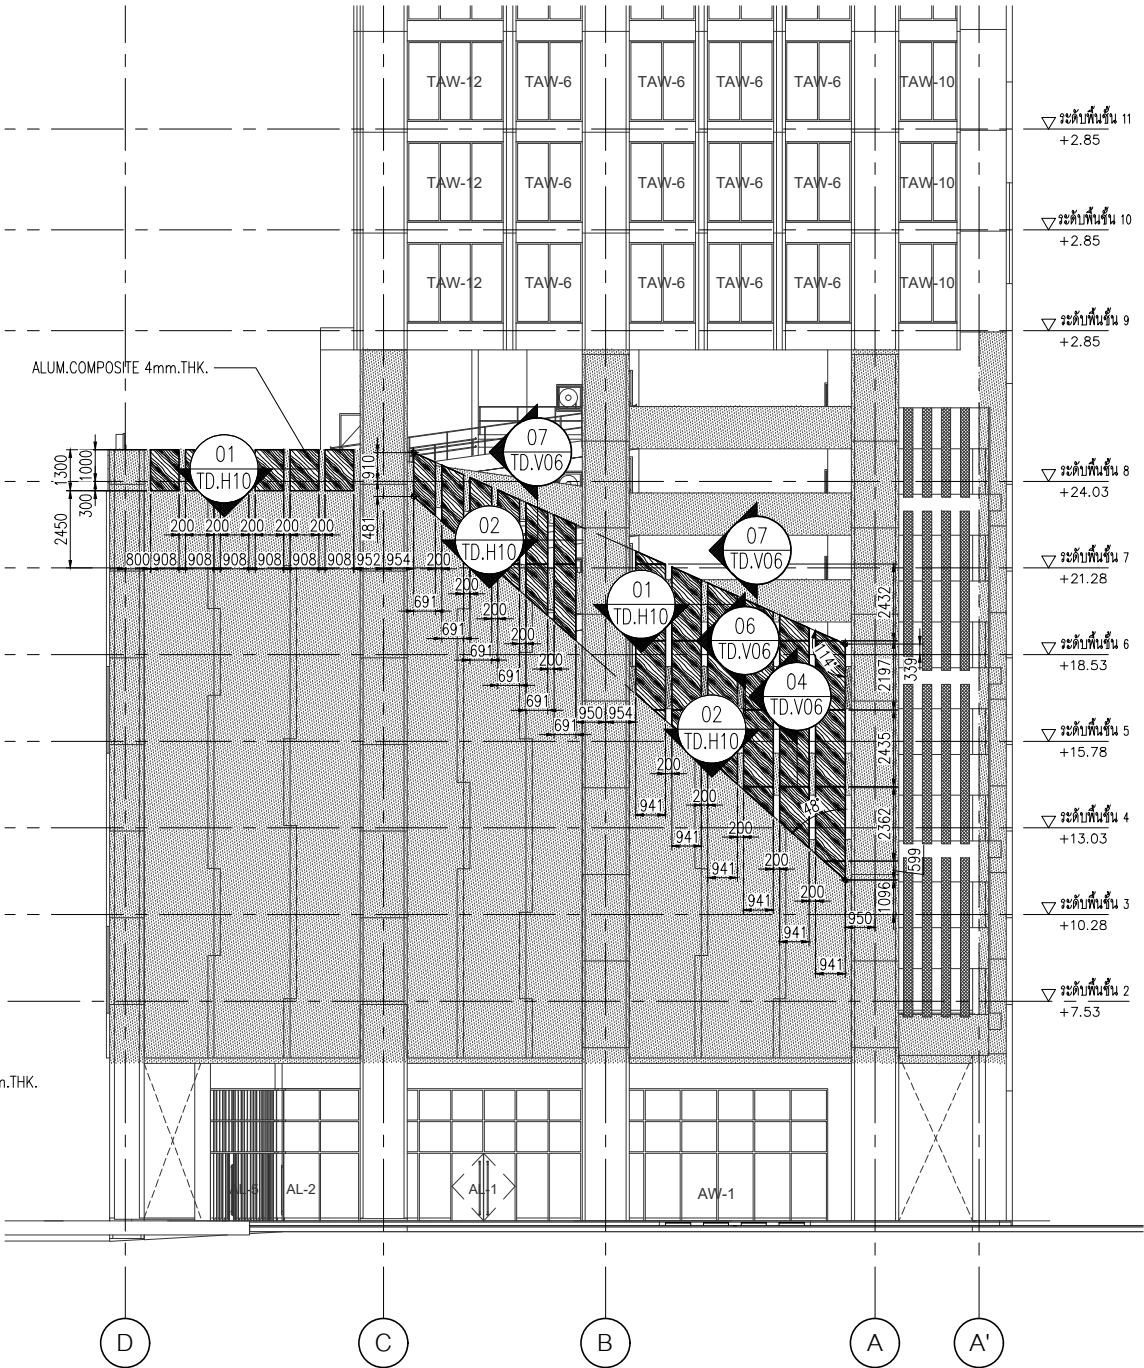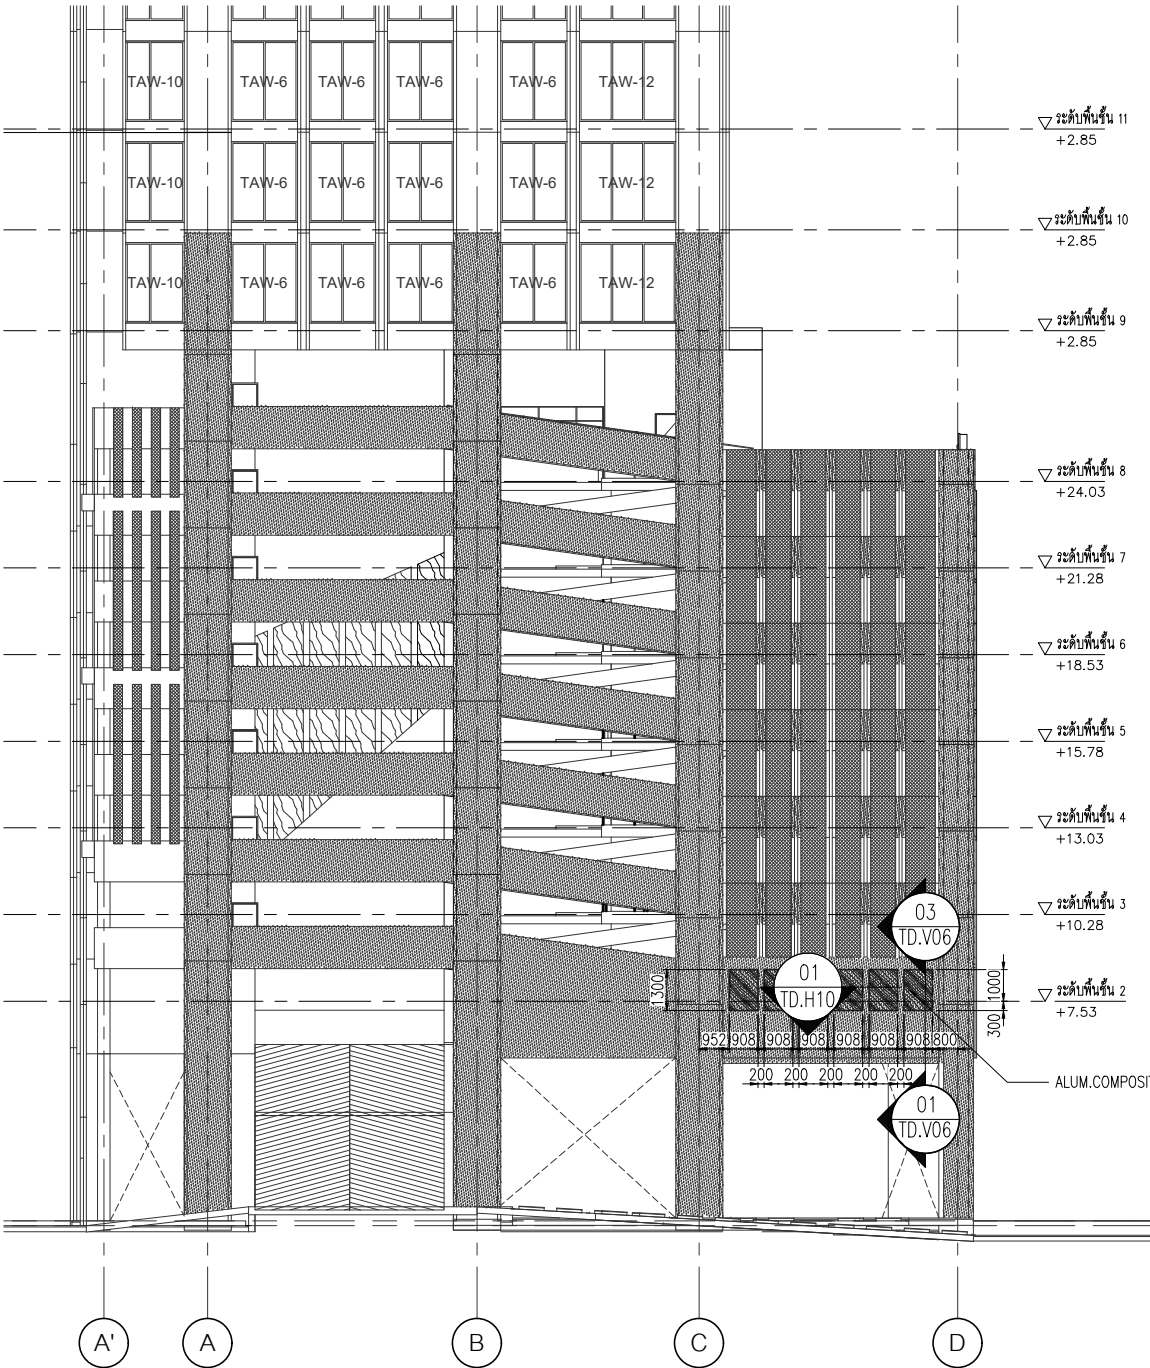



วัสดุพื้น

- F1 ปูกระเบื้องเคลือบสีเทาขนาด 12x12" พร้อมบัวสีเงินชนิด PVC.2"
- F2 ปูกระเบื้องเคลือบสีเทาขนาด 12"x 12" พร้อมขอบและขอบเท้าบัวสีเทาชนิดหิน
- F3 ปูกระเบื้องเคลือบสีเทาขนาด 12x12" (สำหรับห้องนอน)
- F3A ปูกระเบื้องเคลือบสีเทาขนาด 12x12" (สำหรับห้องนอน)
- F4 ปูกระเบื้องเคลือบสีเทาขนาด 12x12"
- F4A ปูกระเบื้องเคลือบสีเทาขนาด 12x12" (สำหรับห้องที่จอดรถ)
- F4B ปูกระเบื้องเคลือบสีเทาขนาด 12x12" (สำหรับห้องที่จอดรถ)
- F4C ปูกระเบื้องเคลือบสีเทาขนาด 12x12" (สำหรับห้องที่จอดรถ)
- F4D ปูกระเบื้องเคลือบสีเทาขนาด 12x12" (สำหรับห้องที่จอดรถและส่วนต่างๆ)
- F5 ปูแผ่นพื้นสำหรับปู พื้นบัวสีเงินชนิด PVC.2"
- F10 ฝ้าอะลูมิเนียม INTERIOR (PAK)
- F11 ฝ้าอะลูมิเนียม LANDSCAPE

หมายเหตุ: ขนาดและสีของวัสดุอาจมีการเปลี่ยนแปลงได้


CURTAIN WALL & FACADE CONTRACTOR:



41/8 RAMA 3 ROAD, CHONG-NONSEE, YANNAWA, BANGKOK 10120, THAILAND
TEL : 294-6291 - 8 FAX : (662) 294-1744

REVISION

NO.	DESCRIPTION	DATE
1		
2		
3		
4		
5		
6		
7		

PROJECT :



PROJECT NO : 1802 | Park-VC


AS-BUILT DRAWING

DRAWING TITLE :


GRILL & ACP.CLADDING
PARTIAL PLAN & ELEVATION

DRAWN :	UDOMSAK.P
CHECKED :	SANGUAN
DATE :	01/04/2562
SHEET NO.	DWG. NO.
	EL.25


These drawings are the property of P.A. Design Co., Ltd.
and not to be used or reproduced without specific permission.

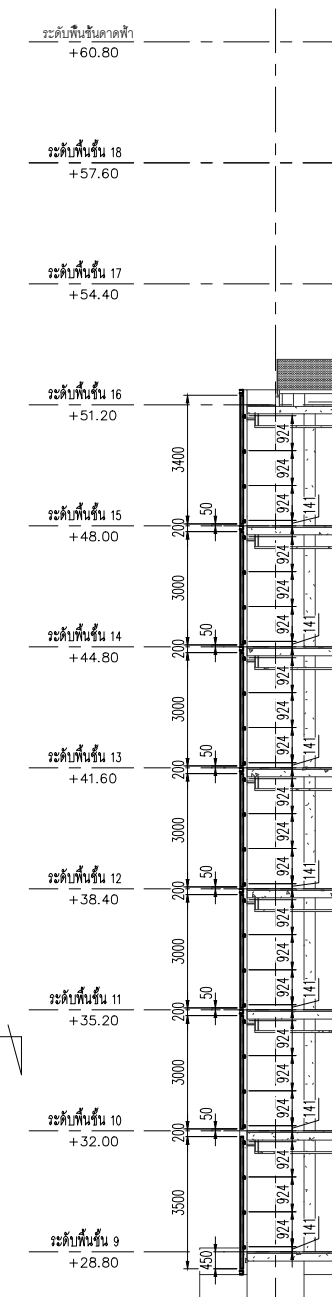

A-A SECTION

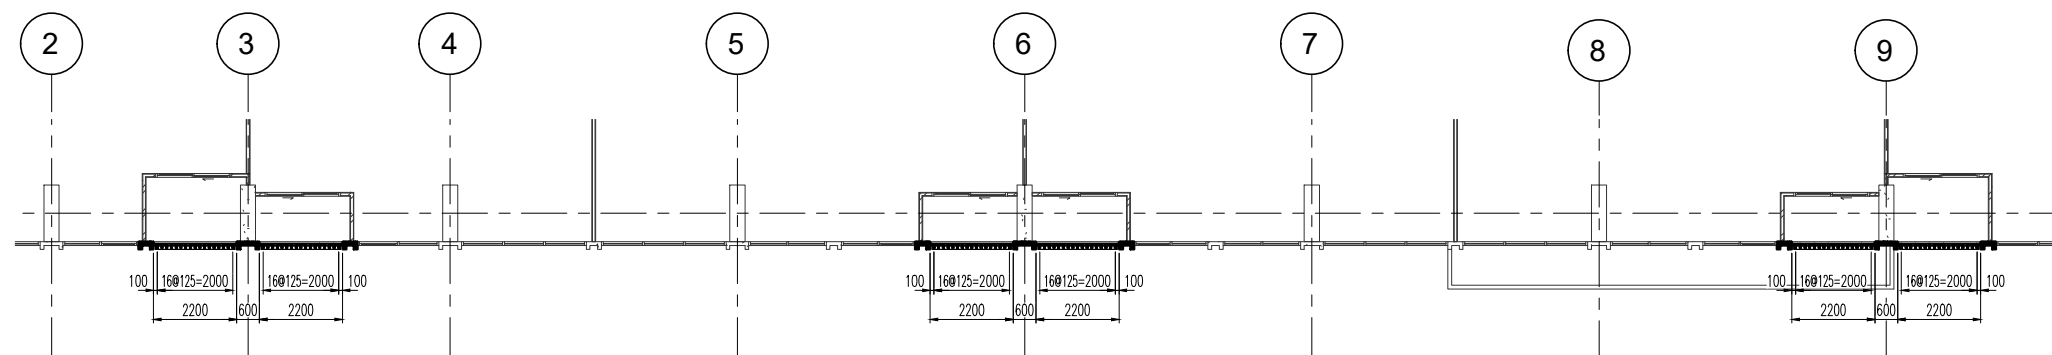

(อาจารย์ B

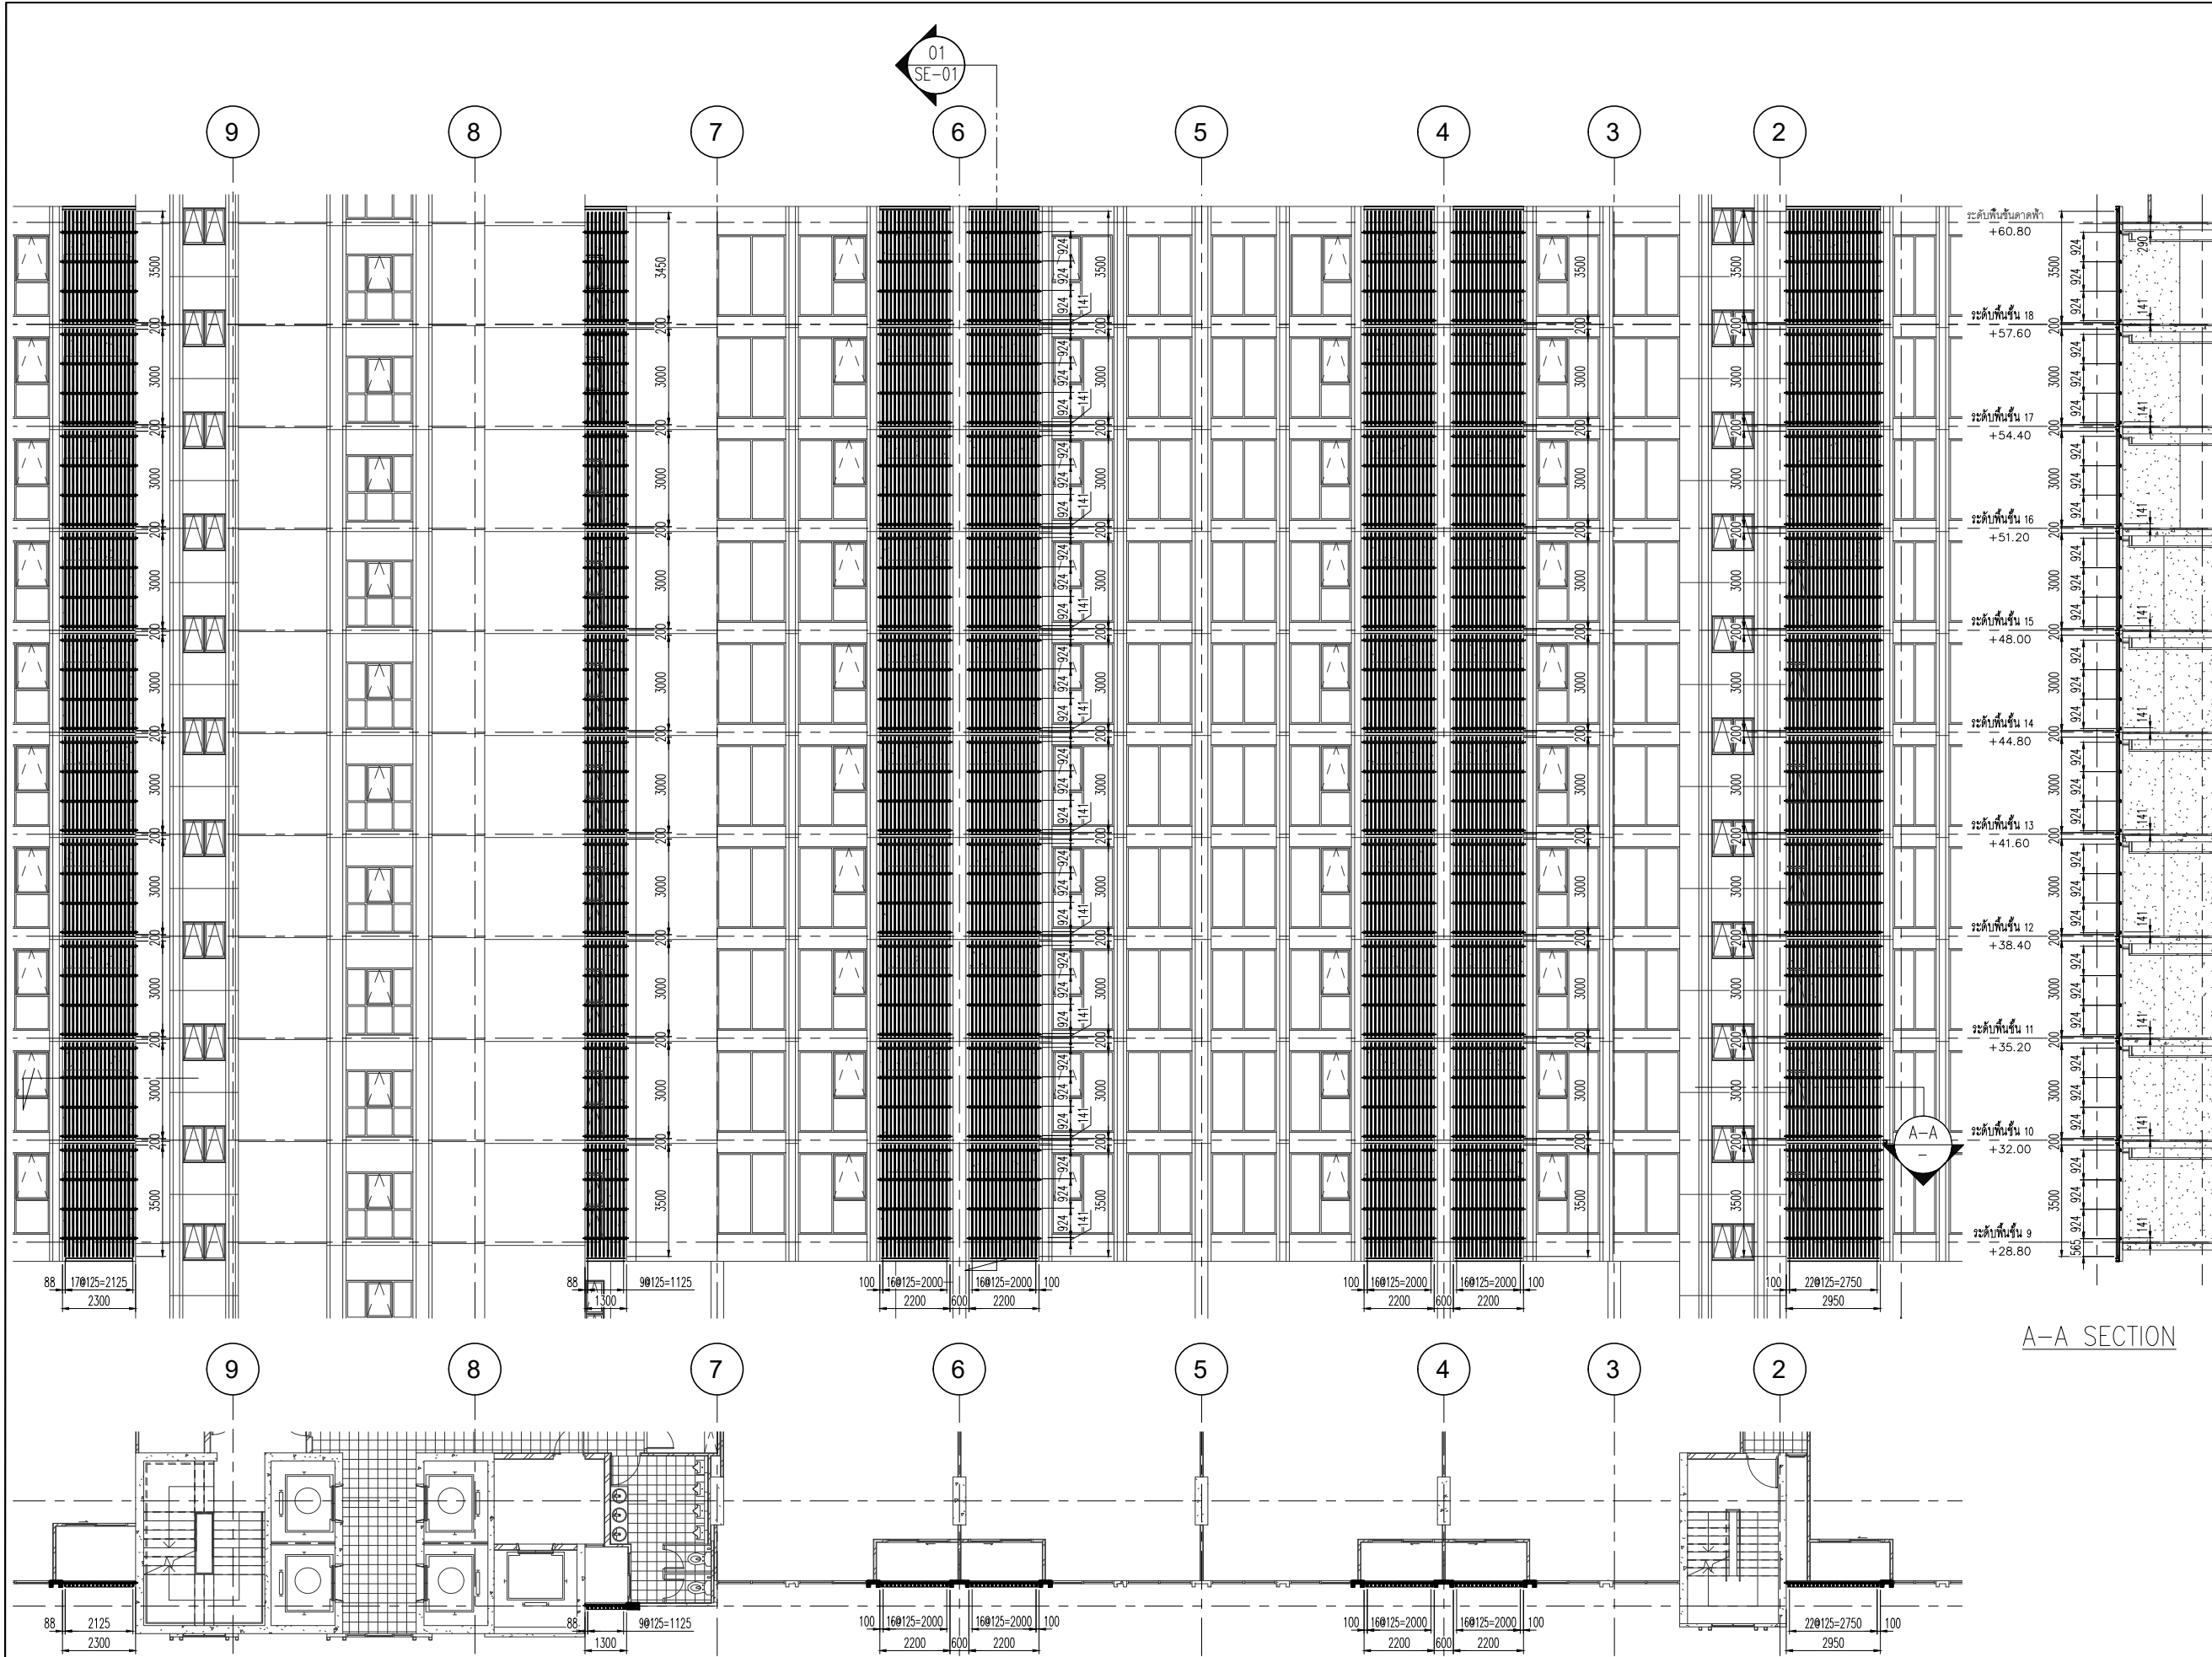

สัญลักษณ์วัสดุตกแต่ง

วัสดุพื้น

- F1 ปูกระเบื้องเซรามิคขนาด 12"x12" พื้นผิวเงา PVC.2"
F2 ปูกระเบื้องเซรามิคขนาด 12"x12" พื้นผิวเงาและ
ขอบทำสีเส้นแบบขัดมัน
F3 ปูกระเบื้องเซรามิคขนาด 12"x12" (สำหรับห้องครัว)
F3A ปูกระเบื้องเซรามิคขนาด 12"x12" (สำหรับห้องครัว)
F4 ปูกระเบื้องเซรามิคขนาด 12"x12"
F4A ปูกระเบื้องเซรามิคขนาด 12"x12" (สำหรับห้องครัว)
F4B ปูกระเบื้องเซรามิคขนาด 12"x12" (สำหรับห้องครัว)
F4C ปูกระเบื้องเซรามิคขนาด 12"x12" (สำหรับห้องครัว)
F5 ปูกระเบื้องเซรามิคขนาด 12"x12" พื้นผิวเงา PVC.2"
F6 พื้นทำสีเส้นแบบขัดมัน
F7 พื้นทำสีเส้นแบบขัดมัน
F8 พื้นทำสีเส้นแบบขัดมัน
F9 พื้นทำสีเส้นแบบขัดมัน
F9A พื้นทำสีเส้นแบบขัดมัน EPOXY
F10 ทำฝ้าดูแบบ INTERIOR (PAI)
F11 ทำฝ้าดูแบบ LANDSCAPE
หมายเหตุ ฐานผนังและประตูเป็นปูนซีเมนต์ทำ

วัสดุผนัง

- P1 ผนัง ค.ส.ล. สำหรับ (ภายในอาคาร, ภายนอก)
P2 ฐานปูนซีเมนต์ทำสี (สำหรับภายในอาคาร, ภายนอก)
P2A ฐานปูนซีเมนต์ทำสี หนา 15 ซม. (สำหรับภายในอาคาร, ภายนอก)
P3 ปูกระเบื้องเซรามิค 8" x 8" (สำหรับภายใน)
P4 ผนังอิฐบล็อกทึบหนา 9 ซม. ทำรอยต่อด้วยปูน
โดยฉาบผิวด้วยสี
P5 ผนัง ค.ส.ล. ฐานปูนซีเมนต์ทำสี
P5A ผนัง ค.ส.ล. พื้นผิวเงา
P6 ผนัง ค.ส.ล. พื้นผิวขัดมัน
P7 ผนัง ค.ส.ล. พื้นผิวขัดมัน
P8 ผนังปูนซีเมนต์ทำสี

CURTAIN WALL & FACADE CONTRACTOR :



41/8 RAMA 3 ROAD, CHONG-NOONSEE, YANNAWA, BANGKOK 10120, THAILAND
TEL. 294-6291 - 8 FAX : (662) 294-1744

REVISION

NO.	DESCRIPTION	DATE
1		
2		
3		
4		
5		
6		
7		

PROJECT :



PROJECT NO : 1802 LPark-VC

AS-BUILT DRAWING

DRAWING TITLE :


**GRILL
PARTIAL PLAN & ELEVATION**

DRAWN :	UDOMSAK.P
CHECKED :	SANGUAN
DATE :	01/04/2562
SHEET NO.	DWG. NO.

EL.26

These drawings are the property of P.A. Design
Co., Ltd.
and not to be used or reproduced without
specific permission.

อาคาร B

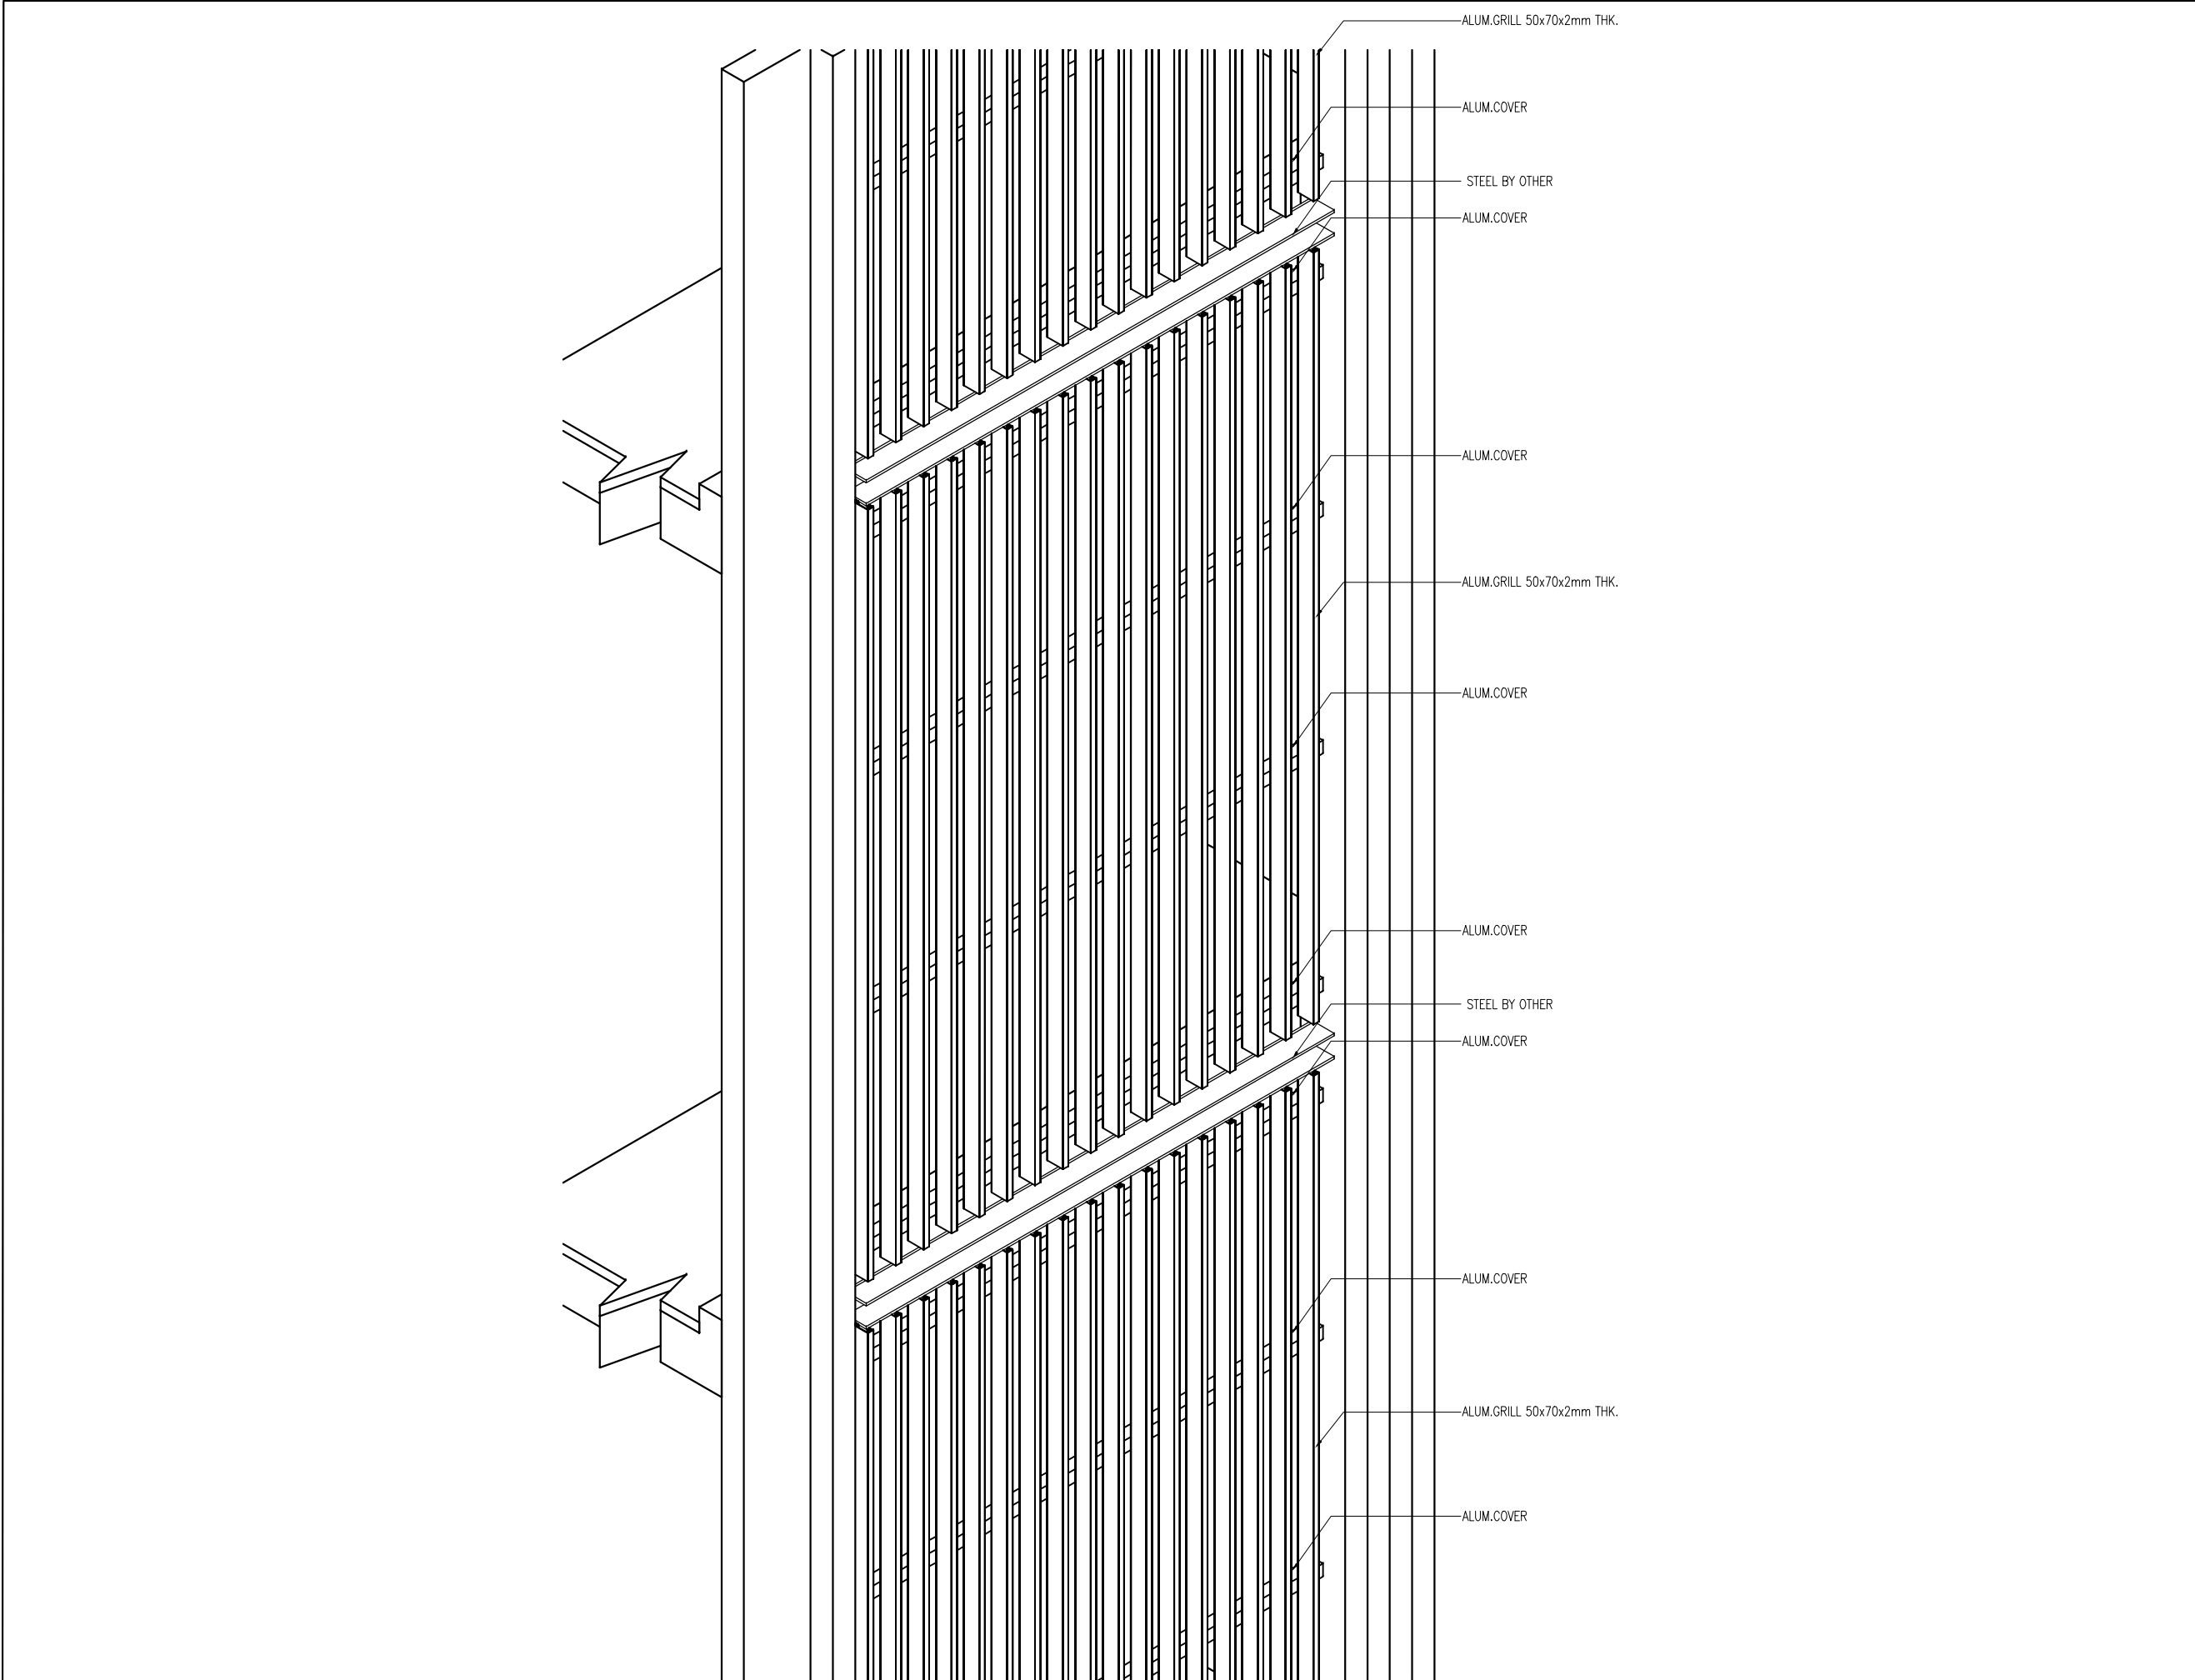

อาคาร B



**L.P.N. DEVELOPMENT
PUBLIC CO., LTD.**
1168/109 36th floor Lumpini Tower
Rama 4 Road Sathorn Bangkok 10120
tel. (662) 2855011-6
fax. (662) 2855017

สัญลักษณ์วัสดุตกแต่ง

- วัสดุพื้น**
- F1 ปูกระเบื้องเซรามิคขนาด 12x12" พื้นผิวเงาผิว PVC.2"
 - F2 ปูกระเบื้องเซรามิคขนาด 12" x 12" พื้นผิวเงาผิว
ขอบทำผิวเส้นแนวตั้งลอน
 - F3 ปูกระเบื้องเซรามิคขนาด 12x12" (สำหรับห้องน้ำ)
 - F3A ปูกระเบื้องเซรามิคขนาด 12x12" (สำหรับห้องน้ำ)
 - F4 ปูกระเบื้องเซรามิคขนาด 12x12"
 - F4A ปูกระเบื้องเซรามิคขนาด 12x12"(สำหรับห้องน้ำ)
 - F4B ปูกระเบื้องเซรามิคขนาด 12x12"(สำหรับห้องน้ำ)
 - F4C ปูกระเบื้องเซรามิคขนาด 12x12"(สำหรับทางเดินบริเวณกลาง)
 - F5 ปูลามิเนตสำเร็จรูป พื้นผิวลายไม้ PVC.2"
 - F6 พื้นทำผิวเส้นแนวตั้งลอน
 - F7 พื้นทำผิวเส้นแนวตั้งลอน
 - F8 พื้นทำผิวการดัด
 - F9 พื้นทำระบบกันซึม
 - F9A พื้นทำผิวชนิดอีพอกซี EPOXY
 - F10 ทำฉาบฉวย INTERIOR (PAI)
 - F11 ทำฉาบฉวย LANDSCAPE
- หมายเหตุ ยานยนต์จอดรถเป็นต้นเป็นต้น

- วัสดุผนัง**
- P1 ผนัง ค.ส.ล. สำเร็จรูป (ทาสีภายนอก, ภายใน)
 - P2 ฉาบปูนฉาบผิว (สำหรับภายนอก, ภายใน)
 - P2A ฉาบปูนฉาบผิวหนา 15 ซม. (สำหรับภายนอก, ภายใน)
 - P3 ปูกระเบื้องเซรามิค 8" x 8" (ชนิดปูผนัง)
 - P4 ผนังฉาบปูนฉาบผิวหนา 9 ซม. ทำรอยต่อแนวทาสี
โดยฉาบผิวผนัง
 - P5 ผนัง ค.ส.ล. ฉาบปูนฉาบผิวทาสี
 - P5A ผนัง ค.ส.ล. ผนังฉาบปูน
 - P6 ผนัง ค.ส.ล. ผนังฉาบปูนฉาบผิวทาสี
 - P7 ผนัง ค.ส.ล. ผนังฉาบปูนฉาบผิวทาสี
 - P8 ผนังวัสดุตามตัวอย่าง

CURTAIN WALL & FACADE CONTRACTOR :




**ISO.9002
KIM YOO SENG**

41/8 RAMA 3 ROAD, CHONG-NONSEE, YANNAWA, BANGKOK 10120, THAILAND
TEL. : 294-6291 - 8 FAX. : (662) 294-1744

REVISION		
NO.	DESCRIPTION	DATE
1		
2		
3		
4		
5		
6		
7		

PROJECT :

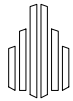

**LUMPINI
TOWER**
VIBHAVADI-SATHORN

PROJECT NO : 1802 LPark-VC

AS-BUILT DRAWING

DRAWING TITLE :
GRILL
PARTIAL ELEVATION ISOMETRIC VIEW

DRAWN :	UDOMSAK.P
CHECKED :	SANGUAN
DATE :	01/04/2562
SHEET NO.	DWG. NO.
	EL.27

These drawings are the property of P.A. Design Co., Ltd. and not to be used or reproduced without specific permission.

DRAWING INDEX



**L.P.N. DEVELOPMENT
PUBLIC CO., LTD.**
1168/109 36th floor Lumpini Tower
Rama 4 Road Sathorn Bangkok 10120
tel. (662) 2855011-6
fax. (662) 2855017

สัญลักษณ์วัสดุตกแต่ง

วัสดุพื้น

F1 ปูกระเบื้องเซรามิคขนาด 12"x12" พร้อมผิวเงา PVC.2"
F2 ปูกระเบื้องเซรามิคขนาด 12"x12" พร้อมแนวและขอบทำผิวสีแบบซีเมนต์
F3 ปูกระเบื้องเซรามิคขนาด 12"x12" (สำหรับห้องครัว)
F3A ปูกระเบื้องเซรามิคขนาด 12"x12" (สำหรับห้องครัว)
F4 ปูกระเบื้องเซรามิคขนาด 12"x12"
F4A ปูกระเบื้องเซรามิคขนาด 12"x12" (สำหรับห้องครัว)
F4B ปูกระเบื้องเซรามิคขนาด 12"x12" (สำหรับห้องน้ำ)
F4C ปูกระเบื้องเซรามิคขนาด 12"x12" (สำหรับทางเดินกลาง)
F5 ปูลามิเนตสำเร็จรูป พร้อมผิวเงา PVC.2"
F6 พื้นทำผิวสีแบบซีเมนต์
F7 พื้นทำผิวสีแบบซีเมนต์
F8 พื้นทำผิวสีแบบซีเมนต์
F9 พื้นทำผิวสีแบบซีเมนต์
F9A พื้นทำผิวสีแบบซีเมนต์ EPOXY
F10 ทำผิวรูปแบบ INTERIOR (PAI)
F11 ทำผิวรูปแบบ LANDSCAPE
หมายเหตุ ยานควบคุมการก่อสร้างต้องปฏิบัติตามนี้

วัสดุผนัง

P1 ผนัง ค.ส.ล. สำเร็จรูป (ทาสีภายนอก, ภายใน)
P2 ฐานปูนฉาบผิว (สำหรับภายนอก, ภายใน)
P2A ฐานปูนฉาบผิวหนา 15 ซม. (สำหรับภายนอก, ภายใน)
P3 ปูกระเบื้องเซรามิค 8" x 8" (ห้องน้ำ)
P4 ผนังฉาบปูนทาสีหนา 9 มม. ทำรอยต่อผนังทาสี
โดยฉีกมุมเล็กน้อย
P5 ผนัง ค.ส.ล. ฐานปูนฉาบผิว
P5A ผนัง ค.ส.ล. ผนังฉาบ
P6 ผนัง ค.ส.ล. ผนังฉาบผิว
P7 ผนัง ค.ส.ล. ผนังฉาบผิว
P8 ผนังวัสดุตามตัวอย่าง

CURTAIN WALL & FACADE CONTRACTOR :



ISO.9002


KIM YOO SENG

41/8 RAMA 3 ROAD, CHONG-NOHSEE, YANNAWA, BANGKOK 10120, THAILAND
TEL. : 294-6291 - 8 FAX. : (662) 294-1744

REVISION

NO.	DESCRIPTION	DATE
1		
2		
3		
4		
5		
6		
7		

PROJECT :

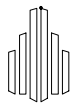

**LUMPINI
TOWER B**
VIBHAVADI-SATHORN

PROJECT NO. : 1802 LPark-VC

AS-BUILT DRAWING

DRAWING TITLE :

DRAWING INDEX

DRAWN :	UDOMSAK.P	
CHECKED :	SANGUAN	
DATE :	10/07/2562	
SHEET NO.	DWG. NO.	Rev.
	IND.01	-

These drawings are the property of P.A. Design Co., Ltd. and not to be used or reproduced without specific permission.

DRAWING LIST				1st.	2nd.	3rd.	4th.	5th.
			D	08				
			M	05				
			Y	20				

No.	Drawing No.	Drawing Title	Revision				
1	LPN.B-CS.01	COVER SHEET	—	—	—	—	—
2	LPN.B-IND.01	DRAWING INDEX	—	—	—	—	—
3							
4	LPN.B-PL.01	1st FLOOR PLAN	—	—	—	—	—
5	LPN.B-PL.02	(ระดับพื้นที่) FLOOR PLAN	—	—	—	—	—
6	LPN.B-PL.03	2nd FLOOR PLAN	—	—	—	—	—
7	LPN.B-PL.04	3rd FLOOR PLAN	—	—	—	—	—
8	LPN.B-PL.05	4th- 6th FLOOR PLAN	—	—	—	—	—
9	LPN.B-PL.06	7th FLOOR PLAN	—	—	—	—	—
10	LPN.B-PL.07	8th FLOOR PLAN	—	—	—	—	—
11	LPN.B-PL.08	9th FLOOR PLAN	—	—	—	—	—
12	LPN.B-PL.09	10th- 15th FLOOR PLAN	—	—	—	—	—
13	LPN.B-PL.10	16th FLOOR PLAN	—	—	—	—	—
14	LPN.B-PL.11	17th -18th FLOOR PLAN	—	—	—	—	—
15	LPN.B-PL.12	TOP ROOF FLOOR PLAN	—	—	—	—	—
16	LPN.B-EL.01	DEVELOP ELEVATION	—	—	—	—	—
17	LPN.B-EL.02	DEVELOP ELEVATION	—	—	—	—	—
18	LPN.B-EL.03	DEVELOP ELEVATION	—	—	—	—	—
19	LPN.B-EL.04	DEVELOP ELEVATION	—	—	—	—	—
20	LPN.B-EL.05	ELEVATION GLASS WALL OF PANEL TYPE	—	—	—	—	—
21	LPN.B-EL.06	ELEVATION GLASS WALL OF PANEL TYPE	—	—	—	—	—
22	LPN.B-EL.07	ELEVATION GLASS WALL OF PANEL TYPE	—	—	—	—	—
23	LPN.B-EL.08	ELEVATION GLASS WALL OF PANEL TYPE	—	—	—	—	—
24	LPN.B-EL.09	ELEVATION GLASS WALL OF PANEL TYPE	—	—	—	—	—
25	LPN.B-EL.10	ELEVATION GLASS WALL OF PANEL TYPE	—	—	—	—	—
26	LPN.B-EL.11	ELEVATION GLASS WALL OF PANEL TYPE	—	—	—	—	—
27	LPN.B-EL.12	ELEVATION GLASS WALL OF PANEL TYPE	—	—	—	—	—
28	LPN.B-EL.13	ELEVATION GLASS WALL OF PANEL TYPE	—	—	—	—	—
29	LPN.B-EL.14	ELEVATION GLASS WALL & DOOR OF LEVEL 1st @ AL-5	—	—	—	—	—
30	LPN.B-EL.15	ELEVATION GLASS WALL & DOOR OF LEVEL 1st @ AW-3 AL-2 AL-6	—	—	—	—	—

DRAWING LIST				1st.	2nd.	3rd.	4th.	5th.
			D	08				
			M	05				
			Y	20				

No.	Drawing No.	Drawing Title	Revision				
31	LPN.B-EL.16	ELEVATION GLASS WALL & DOOR OF LEVEL 1st @AW-1 AW-5 AL-3 AL-4	—	—	—	—	—
32	LPN.B-EL.17	LAYOUT PLAN BALUSTRADE 16th FLOOR PLAN	—	—	—	—	—
33	LPN.B-EL.18	PARTIAL ELEVATION & PLAN @ BALUSTRADE 16th FLOOR	—	—	—	—	—
34	LPN.B-EL.19	PARTIAL ELEVATION & PLAN @ BALUSTRADE 16th FLOOR	—	—	—	—	—
35	LPN.B-EL.20	PARTIAL ELEVATION & PLAN @ BALUSTRADE 16th FLOOR	—	—	—	—	—
36	LPN.B-EL.21	PARTIAL ELEVATION & PLAN @ BALUSTRADE 16th FLOOR	—	—	—	—	—
37	LPN.B-EL.22	PARTIAL ELEVATION & DETAIL @ BALUSTRADE 16th FLOOR	—	—	—	—	—
38	LPN.B-EL.23	DEVELOP ELEVATION ACP.CLADDING @ CARPARK	—	—	—	—	—
39	LPN.B-EL.24	DEVELOP ELEVATION ACP.CLADDING @ CARPARK	—	—	—	—	—
40			—	—	—	—	—
41	LPN.B-TD-H01	TYPICAL HORIZONTAL SECTION DETAIL @ VISION GLASS AREA	—	—	—	—	—
42	LPN.B-TD-H02	TYPICAL HORIZONTAL SECTION DETAIL @ WINDOW AREA	—	—	—	—	—
43	LPN.B-TD-H03	TYPICAL HORIZONTAL SECTION DETAIL @ WINDOW AREA	—	—	—	—	—
44	LPN.B-TD-H04	TYPICAL HORIZONTAL SECTION DETAIL @ VISION AREA @ DOOR	—	—	—	—	—
45	LPN.B-TD-H05	TYPICAL HORIZONTAL SECTION DETAIL @ CORNER PANEL	—	—	—	—	—
46	LPN.B-TD-H06	TYPICAL HORIZONTAL SECTION DETAIL @ SWING DOOR	—	—	—	—	—
47	LPN.B-TD-H07	TYPICAL HORIZONTAL SECTION DETAIL @ VISION AREA & SWING DOOR	—	—	—	—	—
48	LPN.B-TD-H08	TYPICAL HORIZONTAL SECTION DETAIL @ DOOR AREA	—	—	—	—	—
49	LPN.B-TD-H09	TYPICAL HORIZONTAL SECTION DETAIL @ DOOR AREA	—	—	—	—	—
50	LPN.B-TD-H10	TYPICAL HORIZONTAL SECTION DETAIL @ ACP.CLADDING AREA	—	—	—	—	—
51	LPN.B-TD-V01	TYPICAL VERTICAL SECTION DETAIL @ VISION GLASS & WINDOW	—	—	—	—	—
52	LPN.B-TD-V02	TYPICAL VERTICAL SECTION DETAIL @ WINDOW AREA	—	—	—	—	—
53	LPN.B-TD-V03	TYPICAL VERTICAL SECTION DETAIL @ VISION GLASS & SWING DOOR AREA	—	—	—	—	—
54	LPN.B-TD-V04	TYPICAL VERTICAL SECTION DETAIL @ SLIDING DOOR & SWING DOOR	—	—	—	—	—
55	LPN.B-TD-V05	TYPICAL VERTICAL SECTION DETAIL @ SLIDING WINDOW	—	—	—	—	—
56	LPN.B-TD-V06	TYPICAL VERTICAL SECTION DETAIL @ ACP.CLADDING AREA	—	—	—	—	—
57							
58							
59							

อาคาร B

สัญลักษณ์วัสดุตกแต่ง

วัสดุพื้น

- F1 ปูกระเบื้องเซรามิคขนาด 12"x12" พื้นผิวเงา PVC 2"
F2 ปูกระเบื้องเซรามิคขนาด 12"x12" พื้นผิวเงาและ
ขอบทำผิวพื้นผิวขัดมัน
F3 ปูกระเบื้องเซรามิคขนาด 12"x12" (สำหรับห้องน้ำ)
F3A ปูกระเบื้องเซรามิคขนาด 12"x12" (สำหรับห้องน้ำ)
F4 ปูกระเบื้องเซรามิคขนาด 12"x12"
F4A ปูกระเบื้องเซรามิคขนาด 12"x12" (สำหรับห้องน้ำ)
F4B ปูกระเบื้องเซรามิคขนาด 12"x12" (สำหรับห้องน้ำ)
F4C ปูกระเบื้องเซรามิคขนาด 12"x12" (สำหรับห้องน้ำ)
F5 ปูกระเบื้องเซรามิคขนาด 12"x12" พื้นผิวเงา PVC 2"
F6 พื้นผิวขัดมันผิวขัดมัน
F7 พื้นผิวขัดมันผิวขัดมัน
F8 พื้นผิวขัดมันผิวขัดมัน
F9 พื้นผิวขัดมันผิวขัดมัน
F9A พื้นผิวขัดมันผิวขัดมัน EPOXY
F10 ทำฝ้าดูแบบ INTERIOR (PAI)
F11 ทำฝ้าดูแบบ LANDSCAPE
หมายเหตุ: ขนาดของวัสดุตกแต่งจะขึ้นอยู่กับขนาดของพื้นที่

วัสดุผนัง


CURTAIN WALL & FACADE CONTRACTOR :



41/8 RAMA 3 ROAD, CHONG-NOONSEE, YANNAWA, BANGKOK 10120, THAILAND
TEL : 294-6291 - 8 FAX : (662) 294-1744

REVISION

NO.	DESCRIPTION	DATE
1		
2		
3		
4		
5		
6		
7		

PROJECT :



PROJECT NO : 1802 LPark-VC


AS-BUILT DRAWING


DRAWING TITLE :

1st FLOOR PLAN
@ TOWER B

DRAWN :	UDOMSAK.P		
CHECKED :	SANGUAN		
DATE :	10/07/2562		
SHEET NO.	DWG. NO.	Rev.	
	PL.01	-	

These drawings are the property of P.A. Design
Co., Ltd.
and not to be used or reproduced without
specific permission.

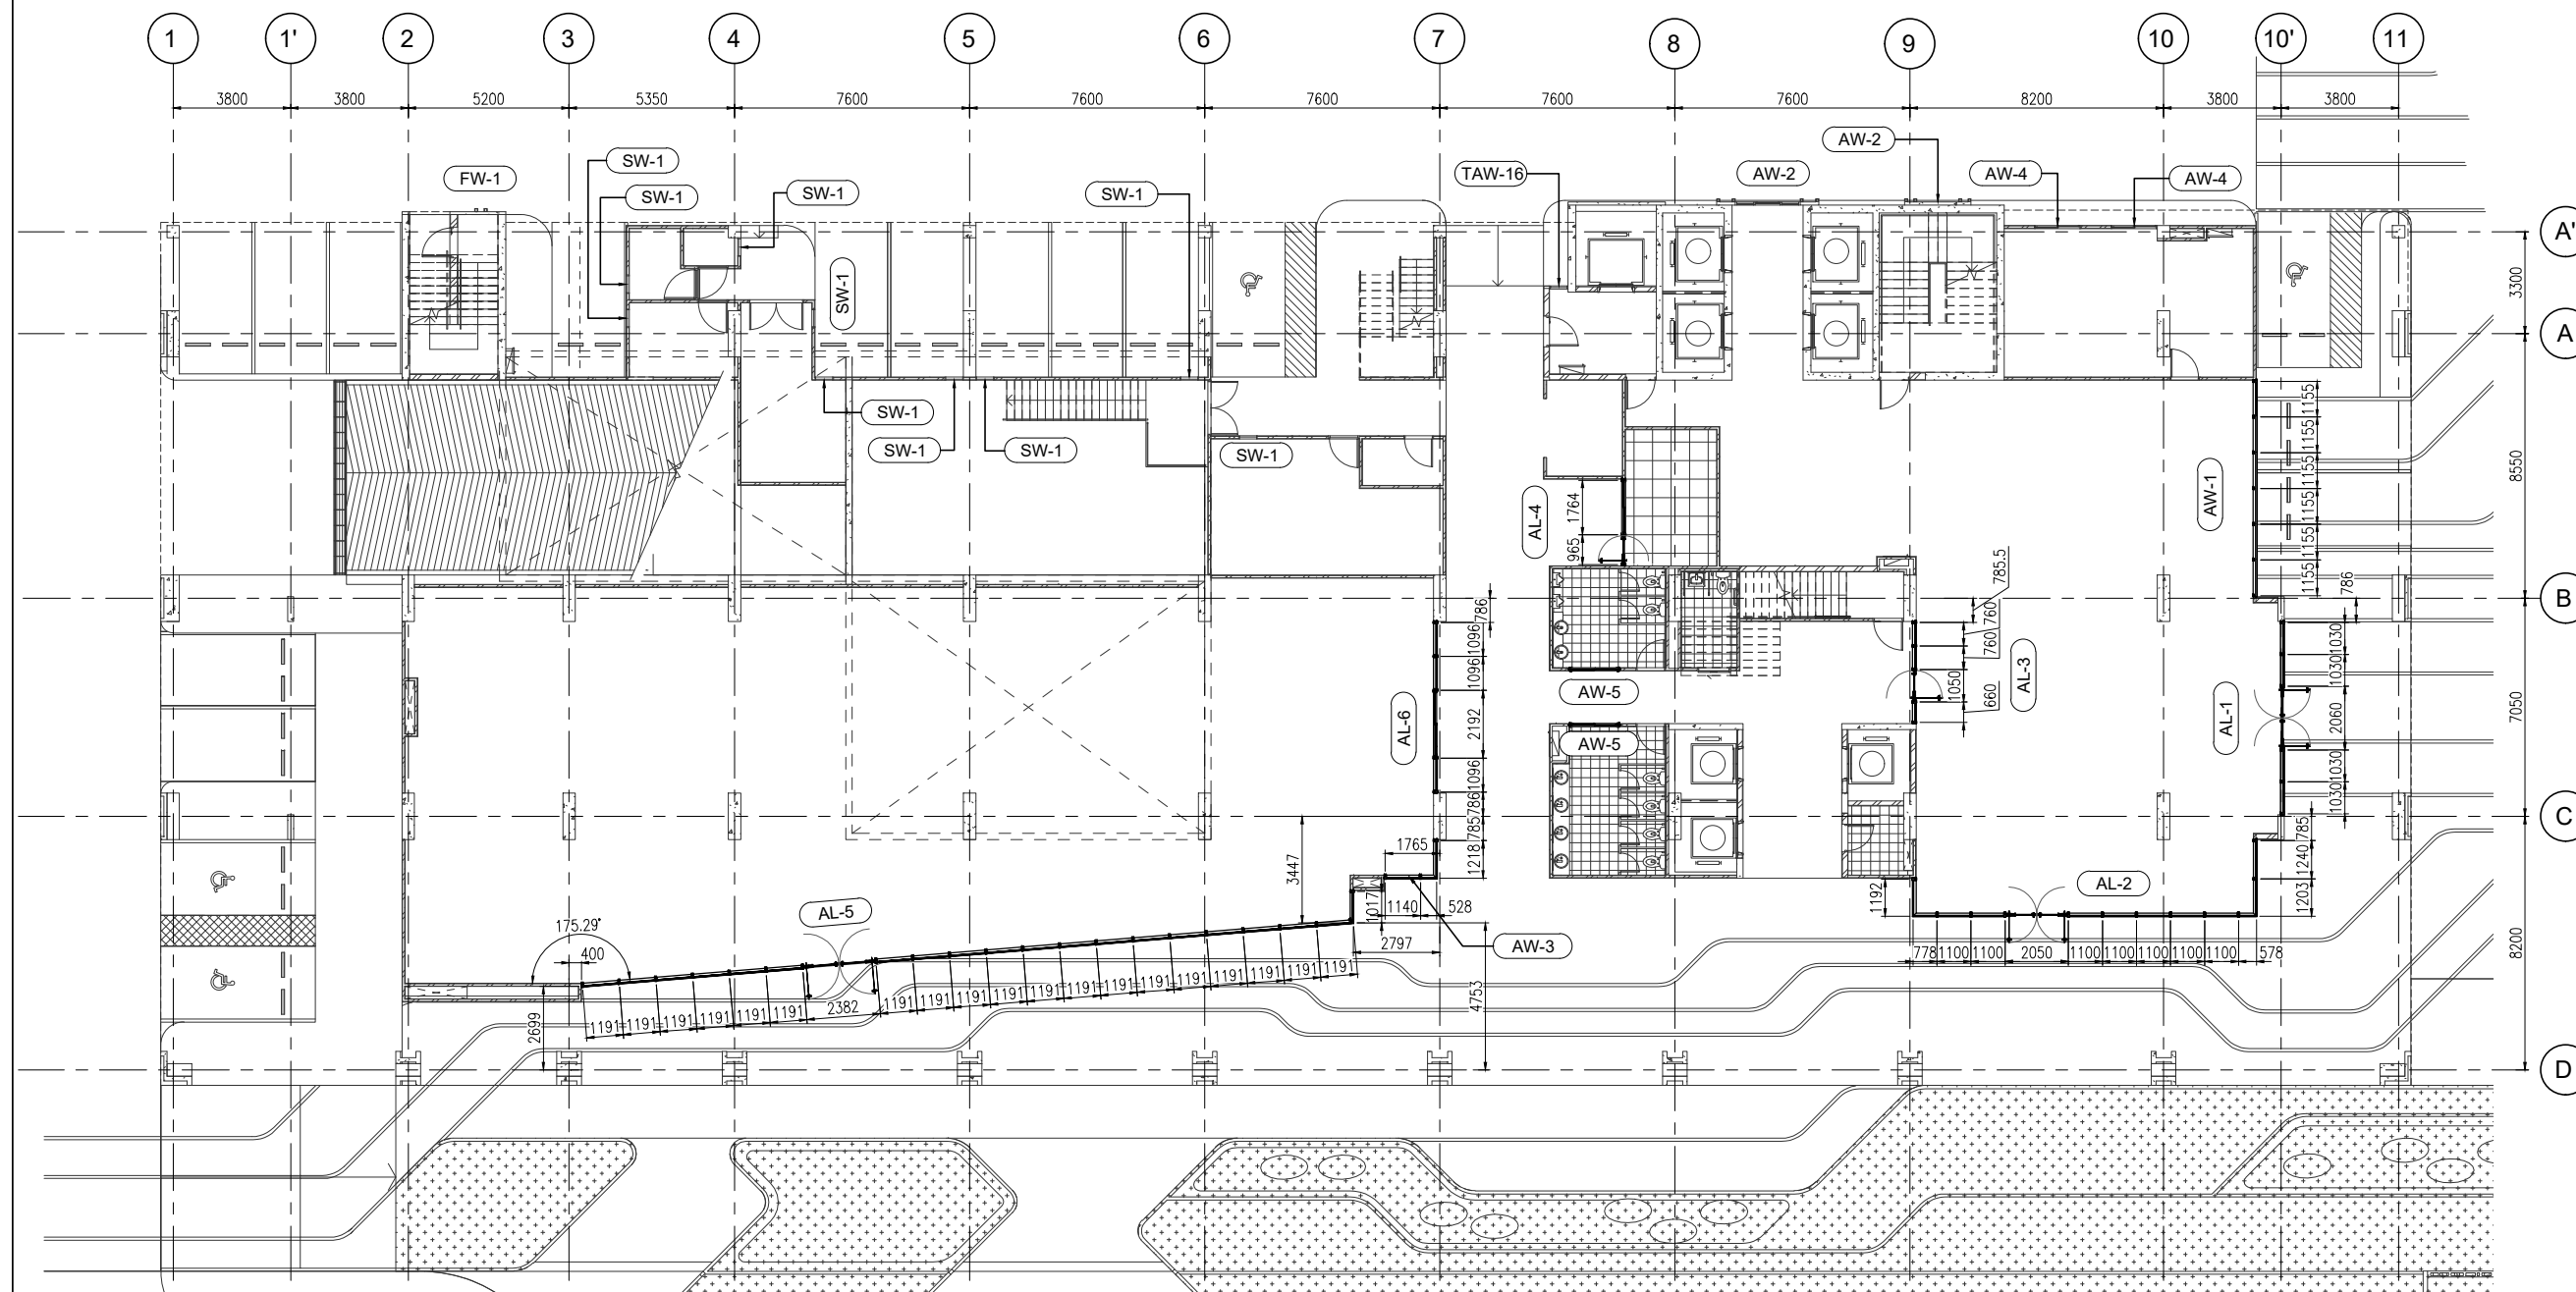

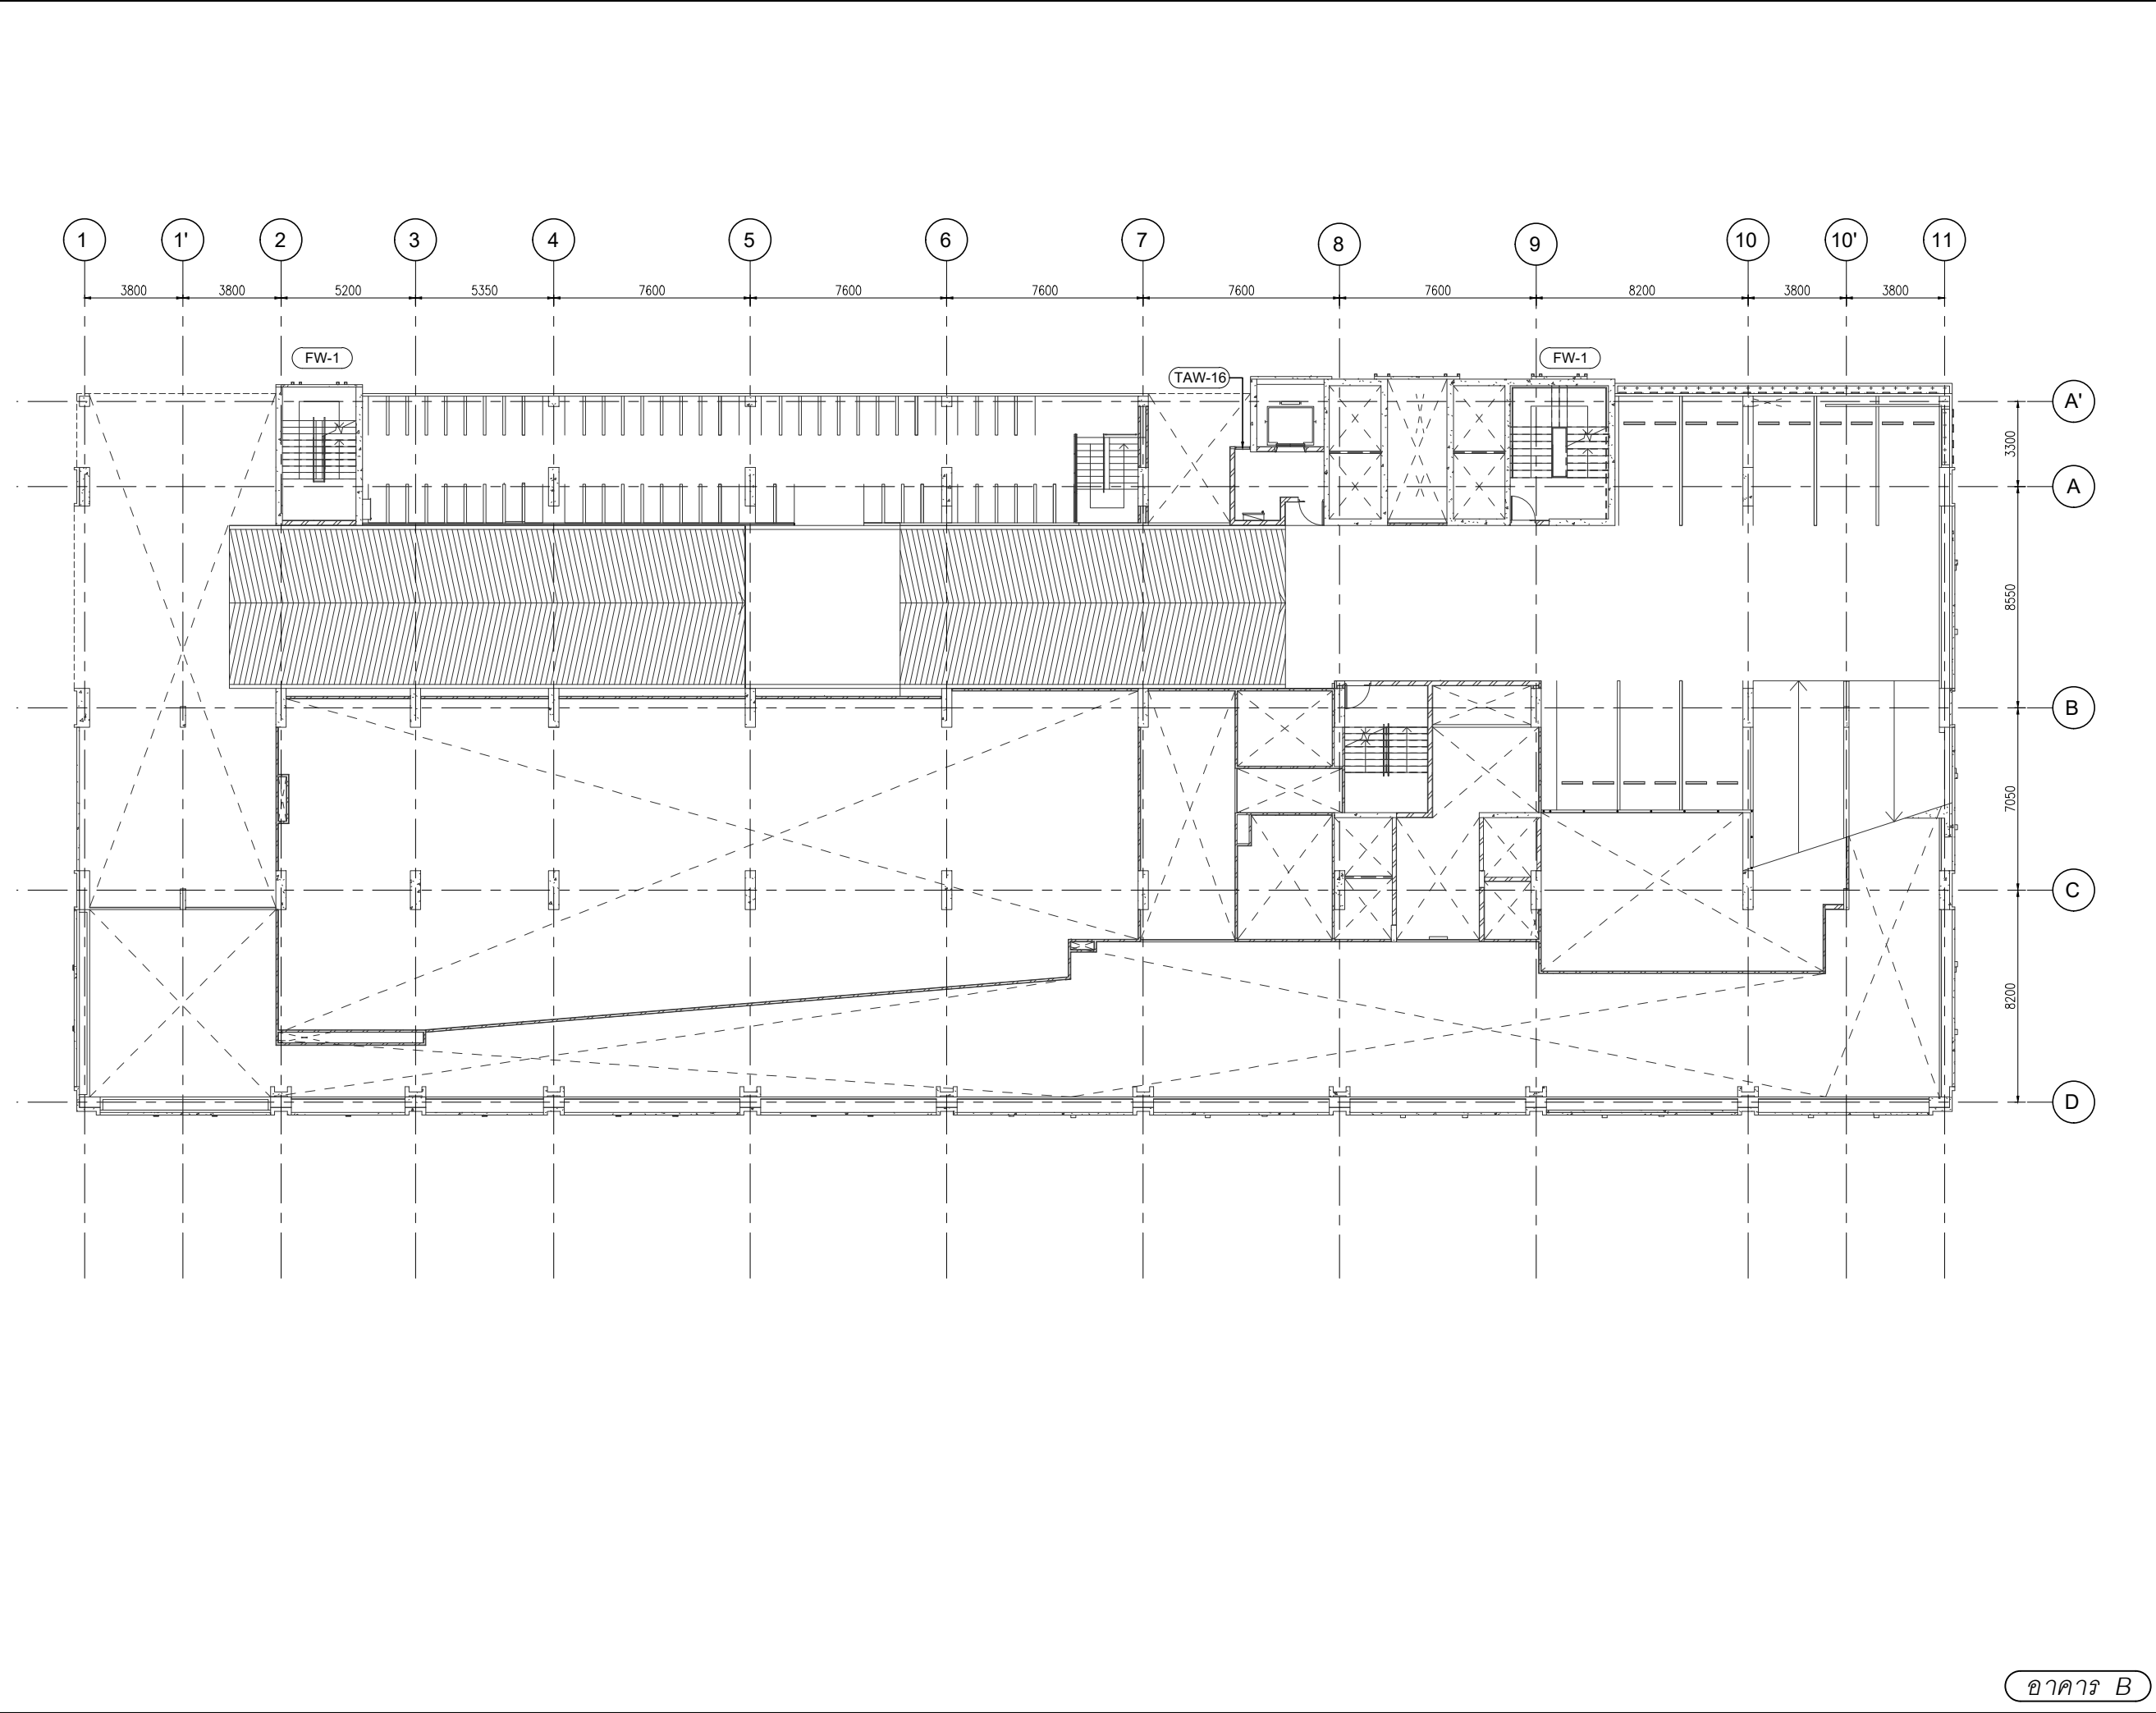

สัญลักษณ์วัสดุตกแต่ง

- วัสดุพื้น
- F1 ปูกระเบื้องเซรามิคขนาด 12"x12" พร้อมเบสิคผนัง PVC 2"
- F2 ปูกระเบื้องเซรามิคขนาด 12"x12" พร้อมเบสิคผนัง และ
ขอบทำผิวพื้นเบสิคผนัง
- F3 ปูกระเบื้องเซรามิคขนาด 12"x12" (สำหรับห้องน้ำ)
- F3A ปูกระเบื้องเซรามิคขนาด 12"x12" (สำหรับห้องน้ำ)
- F4 ปูกระเบื้องเซรามิคขนาด 12"x12"
- F4A ปูกระเบื้องเซรามิคขนาด 12"x12" (สำหรับห้องน้ำ)
- F4B ปูกระเบื้องเซรามิคขนาด 12"x12" (สำหรับห้องน้ำ)
- F4C ปูกระเบื้องเซรามิคขนาด 12"x12" (สำหรับห้องน้ำ)
- F5 ปูกระเบื้องเซรามิคขนาด 12"x12" พร้อมเบสิคผนัง PVC 2"
- F6 พื้นทำผิวพื้นเบสิคผนัง
- F7 พื้นทำผิวพื้นเบสิคผนัง
- F8 พื้นทำผิวพื้นเบสิคผนัง
- F9 พื้นทำผิวพื้นเบสิคผนัง
- F9A พื้นทำผิวพื้นเบสิคผนัง EPOXY
- F10 ทำผิวพื้นเบสิคผนัง INTERIOR (PAI)
- F11 ทำผิวพื้นเบสิคผนัง LANDSCAPE
- หมายเหตุ ยานวาทย์ตกแต่งกระเบื้องที่ระบุไว้เป็นต้น

วัสดุผนัง

- P1 ผนัง ค.ส.ล. สำเร็จรูป (ทาสีภายนอก, ภายใน)
- P2 ฉาบปูนเรียบทาสี (สำหรับภายนอก, ภายใน)
- P2A ฉาบปูนเรียบทาสี ขนาด 15 ซม. (สำหรับภายนอก, ภายใน)
- P3 ปูกระเบื้องเซรามิค 8" x 8" (ในห้องน้ำ)
- P4 ผนังยิปซัมเรียบทาสี 9 มม. ทำขอบเรียบทาสี
โดยรอบหน้าต่าง
- P5 ผนัง ค.ส.ล. ฉาบปูนเรียบทาสี
- P5A ผนัง ค.ส.ล. ผนังเรียบทาสี
- P6 ผนัง ค.ส.ล. ผนังเรียบทาสี
- P7 ผนัง ค.ส.ล. ผนังเรียบทาสี
- P8 ผนังเรียบทาสี

CURTAIN WALL & FACADE CONTRACTOR :



ISO.9002

KIM YOO SENG

41/8 RAMA 3 ROAD, CHONG-NONSEE, YANNAWA, BANGKOK 10120, THAILAND
TEL : 294-6291 - 8 FAX : (662) 294-1744

REVISION

NO.	DESCRIPTION	DATE
1		
2		
3		
4		
5		
6		
7		

PROJECT :



LUMPINI
TOWER B

VIBHAVADI-SHATUHAH

PROJECT NO : 1802 LPark-VC

AS-BUILT DRAWING


DRAWING TITLE :

(ระดับพื้นที่ลอย) FLOOR PLAN
@ TOWER B

DRAWN :	UDOMSAK.P	
CHECKED :	SANGUAN	
DATE :	10/07/2562	
SHEET NO.	DWG. NO.	Rev.
	PL.02	-

These drawings are the property of P.A. Design
Co., Ltd.
and not to be used or reproduced without
specific permission.

อาคาร B

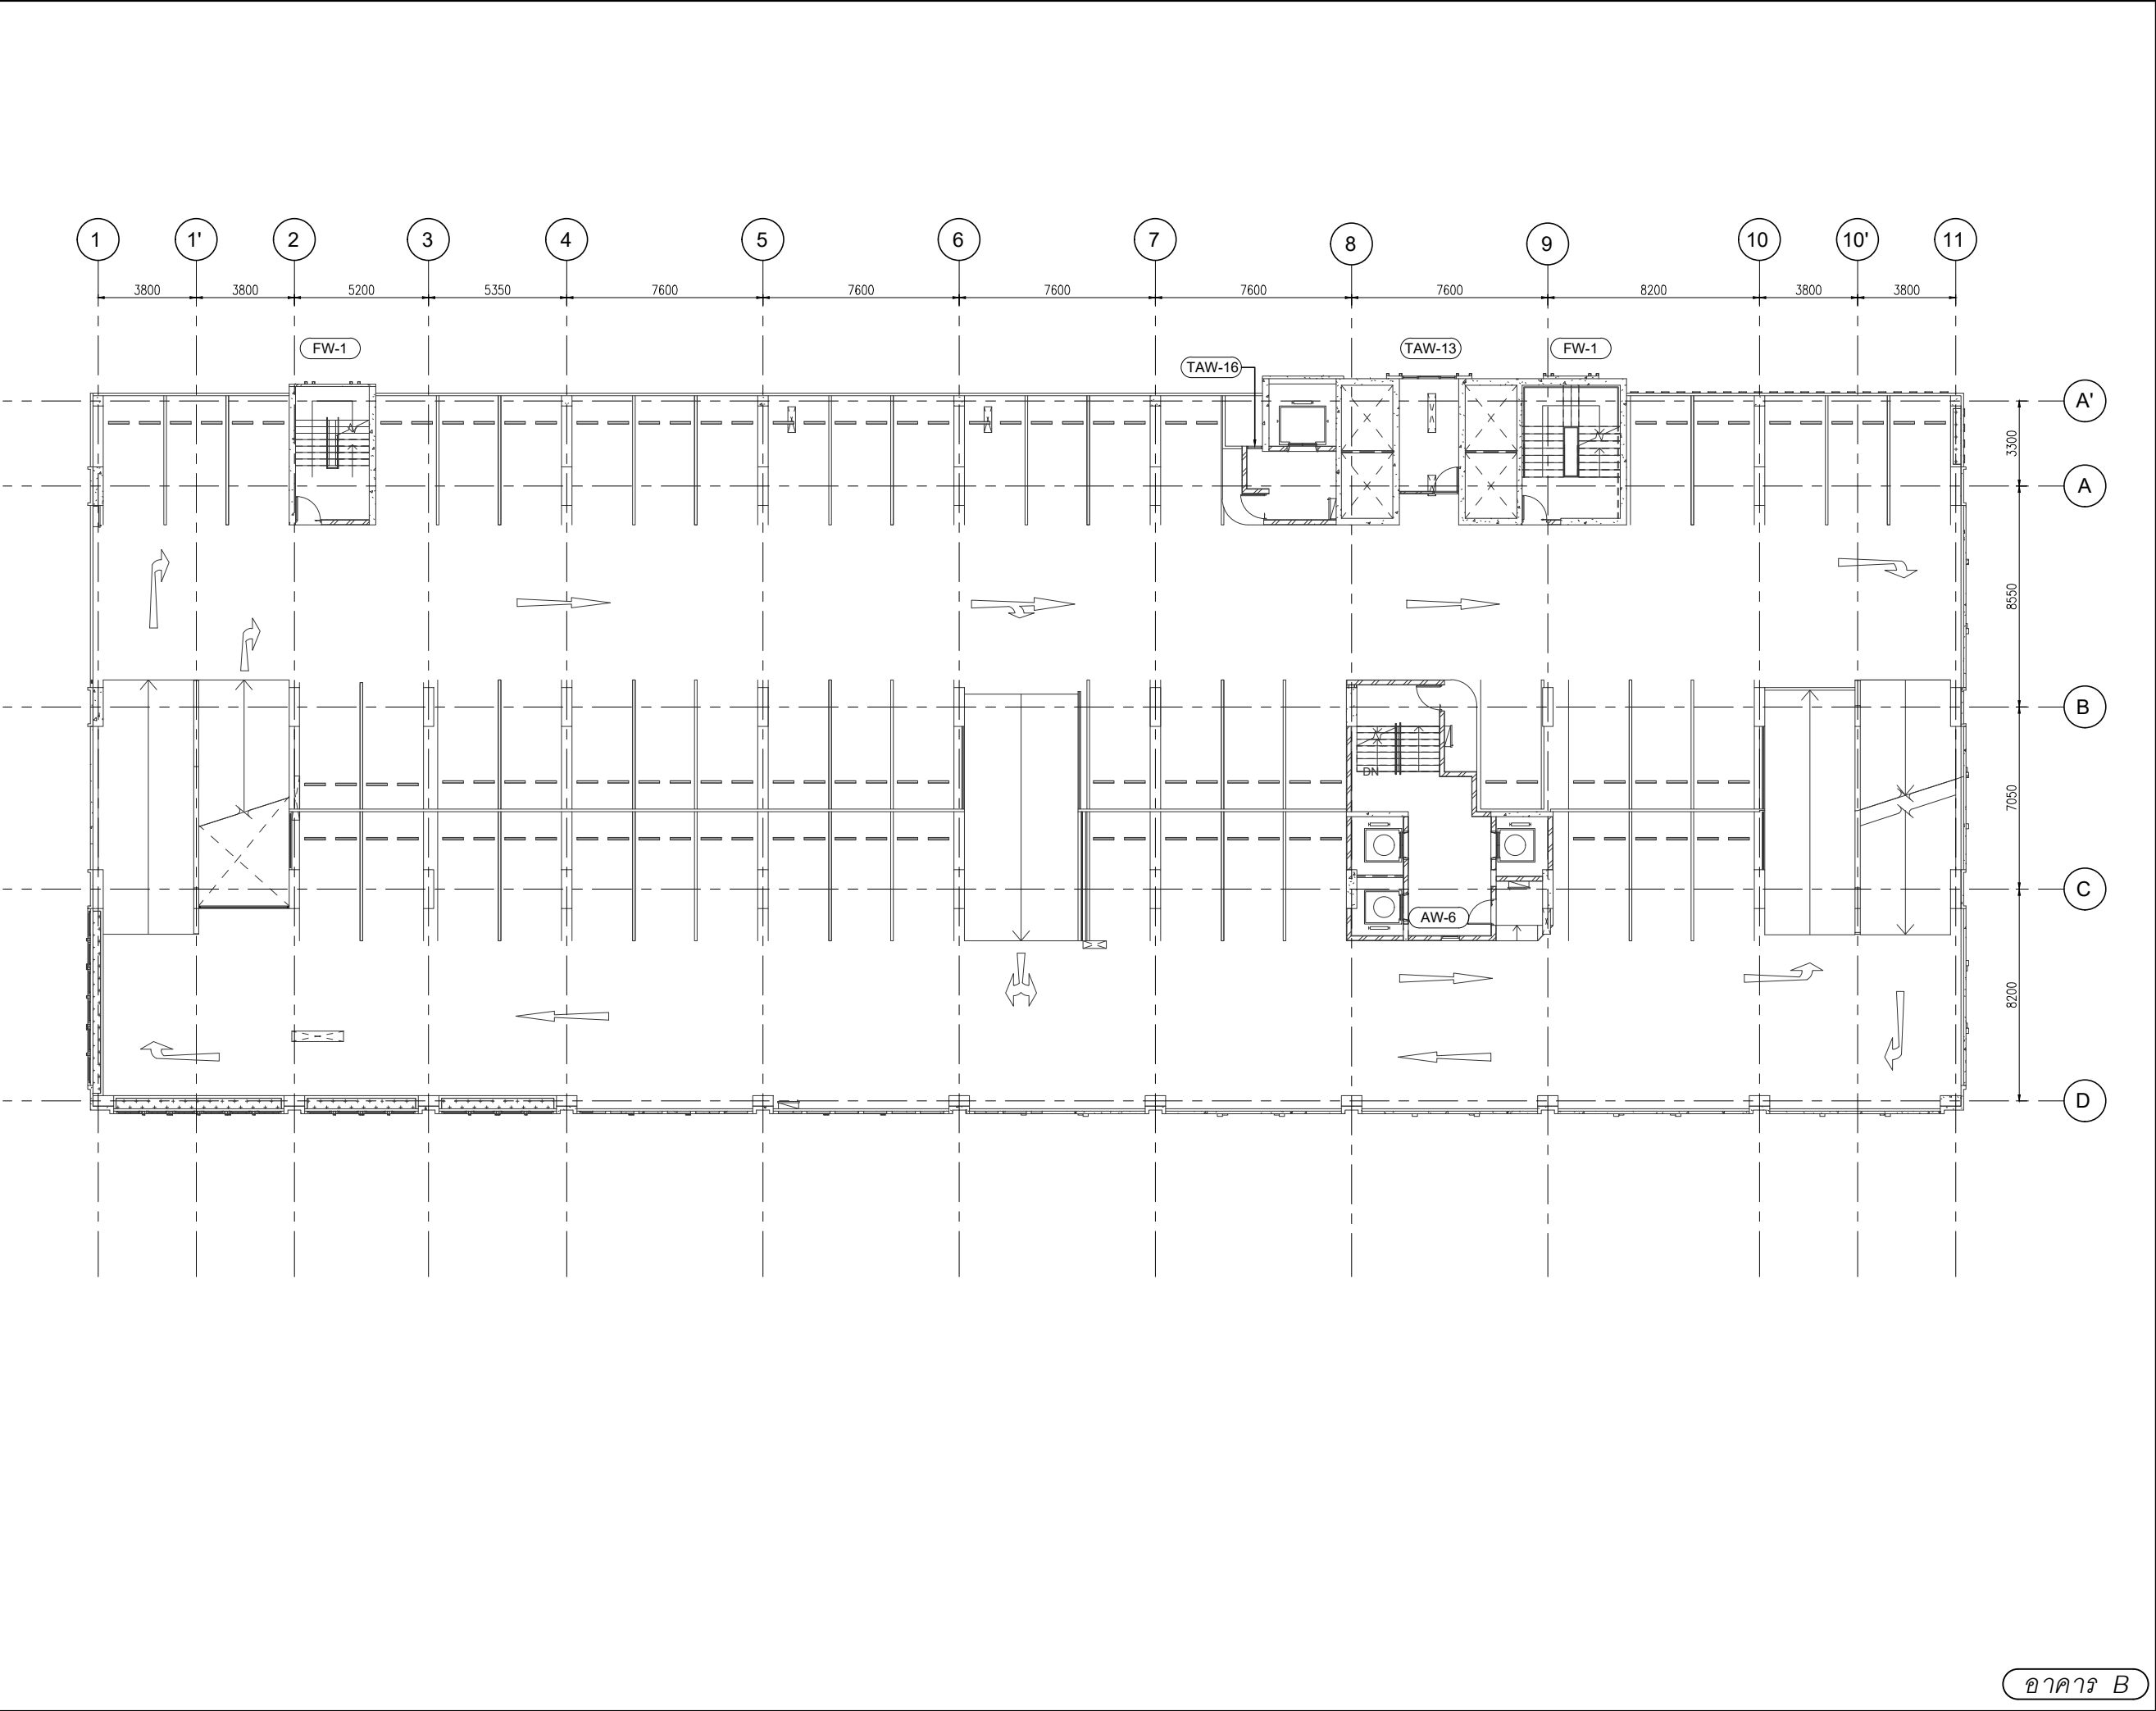

อาคาร B

สัญลักษณ์วัสดุตกแต่ง

วัสดุพื้น

F6 พื้นทำด้วยไม้ลามิเนต
F7 พื้นทำด้วยไม้ลามิเนต
F8 พื้นทำด้วยไม้ลามิเนต
F9 พื้นทำด้วยไม้ลามิเนต
F9A พื้นทำด้วยไม้ลามิเนต EPOXY
F10 ทำด้วยปูน INTERIOR (PAI)
F11 ทำด้วยปูน LANDSCAPE
หมายเหตุ ยานยนต์และรถจักรยานยนต์ต้องจอดในที่จอดรถที่กำหนด

วัสดุผนัง

P8 ผนังปูนฉาบเรียบ

CURTAIN WALL & FACADE CONTRACTOR :



ISO.9002

KIM YOO SENG

41/8 RAMA 3 ROAD, CHONG-NONSEE, YANNAWA, BANGKOK 10120, THAILAND
TEL : 294-6291 - 8 FAX : (662) 294-1744

REVISION

NO.	DESCRIPTION	DATE
1		
2		
3		
4		
5		
6		
7		

PROJECT :



LUMPINI
TOWER B

VIBHAVADI-SATHUPHAK

PROJECT NO : 1802 LPark-VC


AS-BUILT DRAWING

DRAWING TITLE :

2nd FLOOR PLAN
@ TOWER B

DRAWN :	UDOMSAK.P		
CHECKED :	SANGUAN		
DATE :	10/07/2562		
SHEET NO.	DWG. NO.	Rev.	
	PL.03	-	

These drawings are the property of P.A. Design Co., Ltd. and not to be used or reproduced without specific permission.

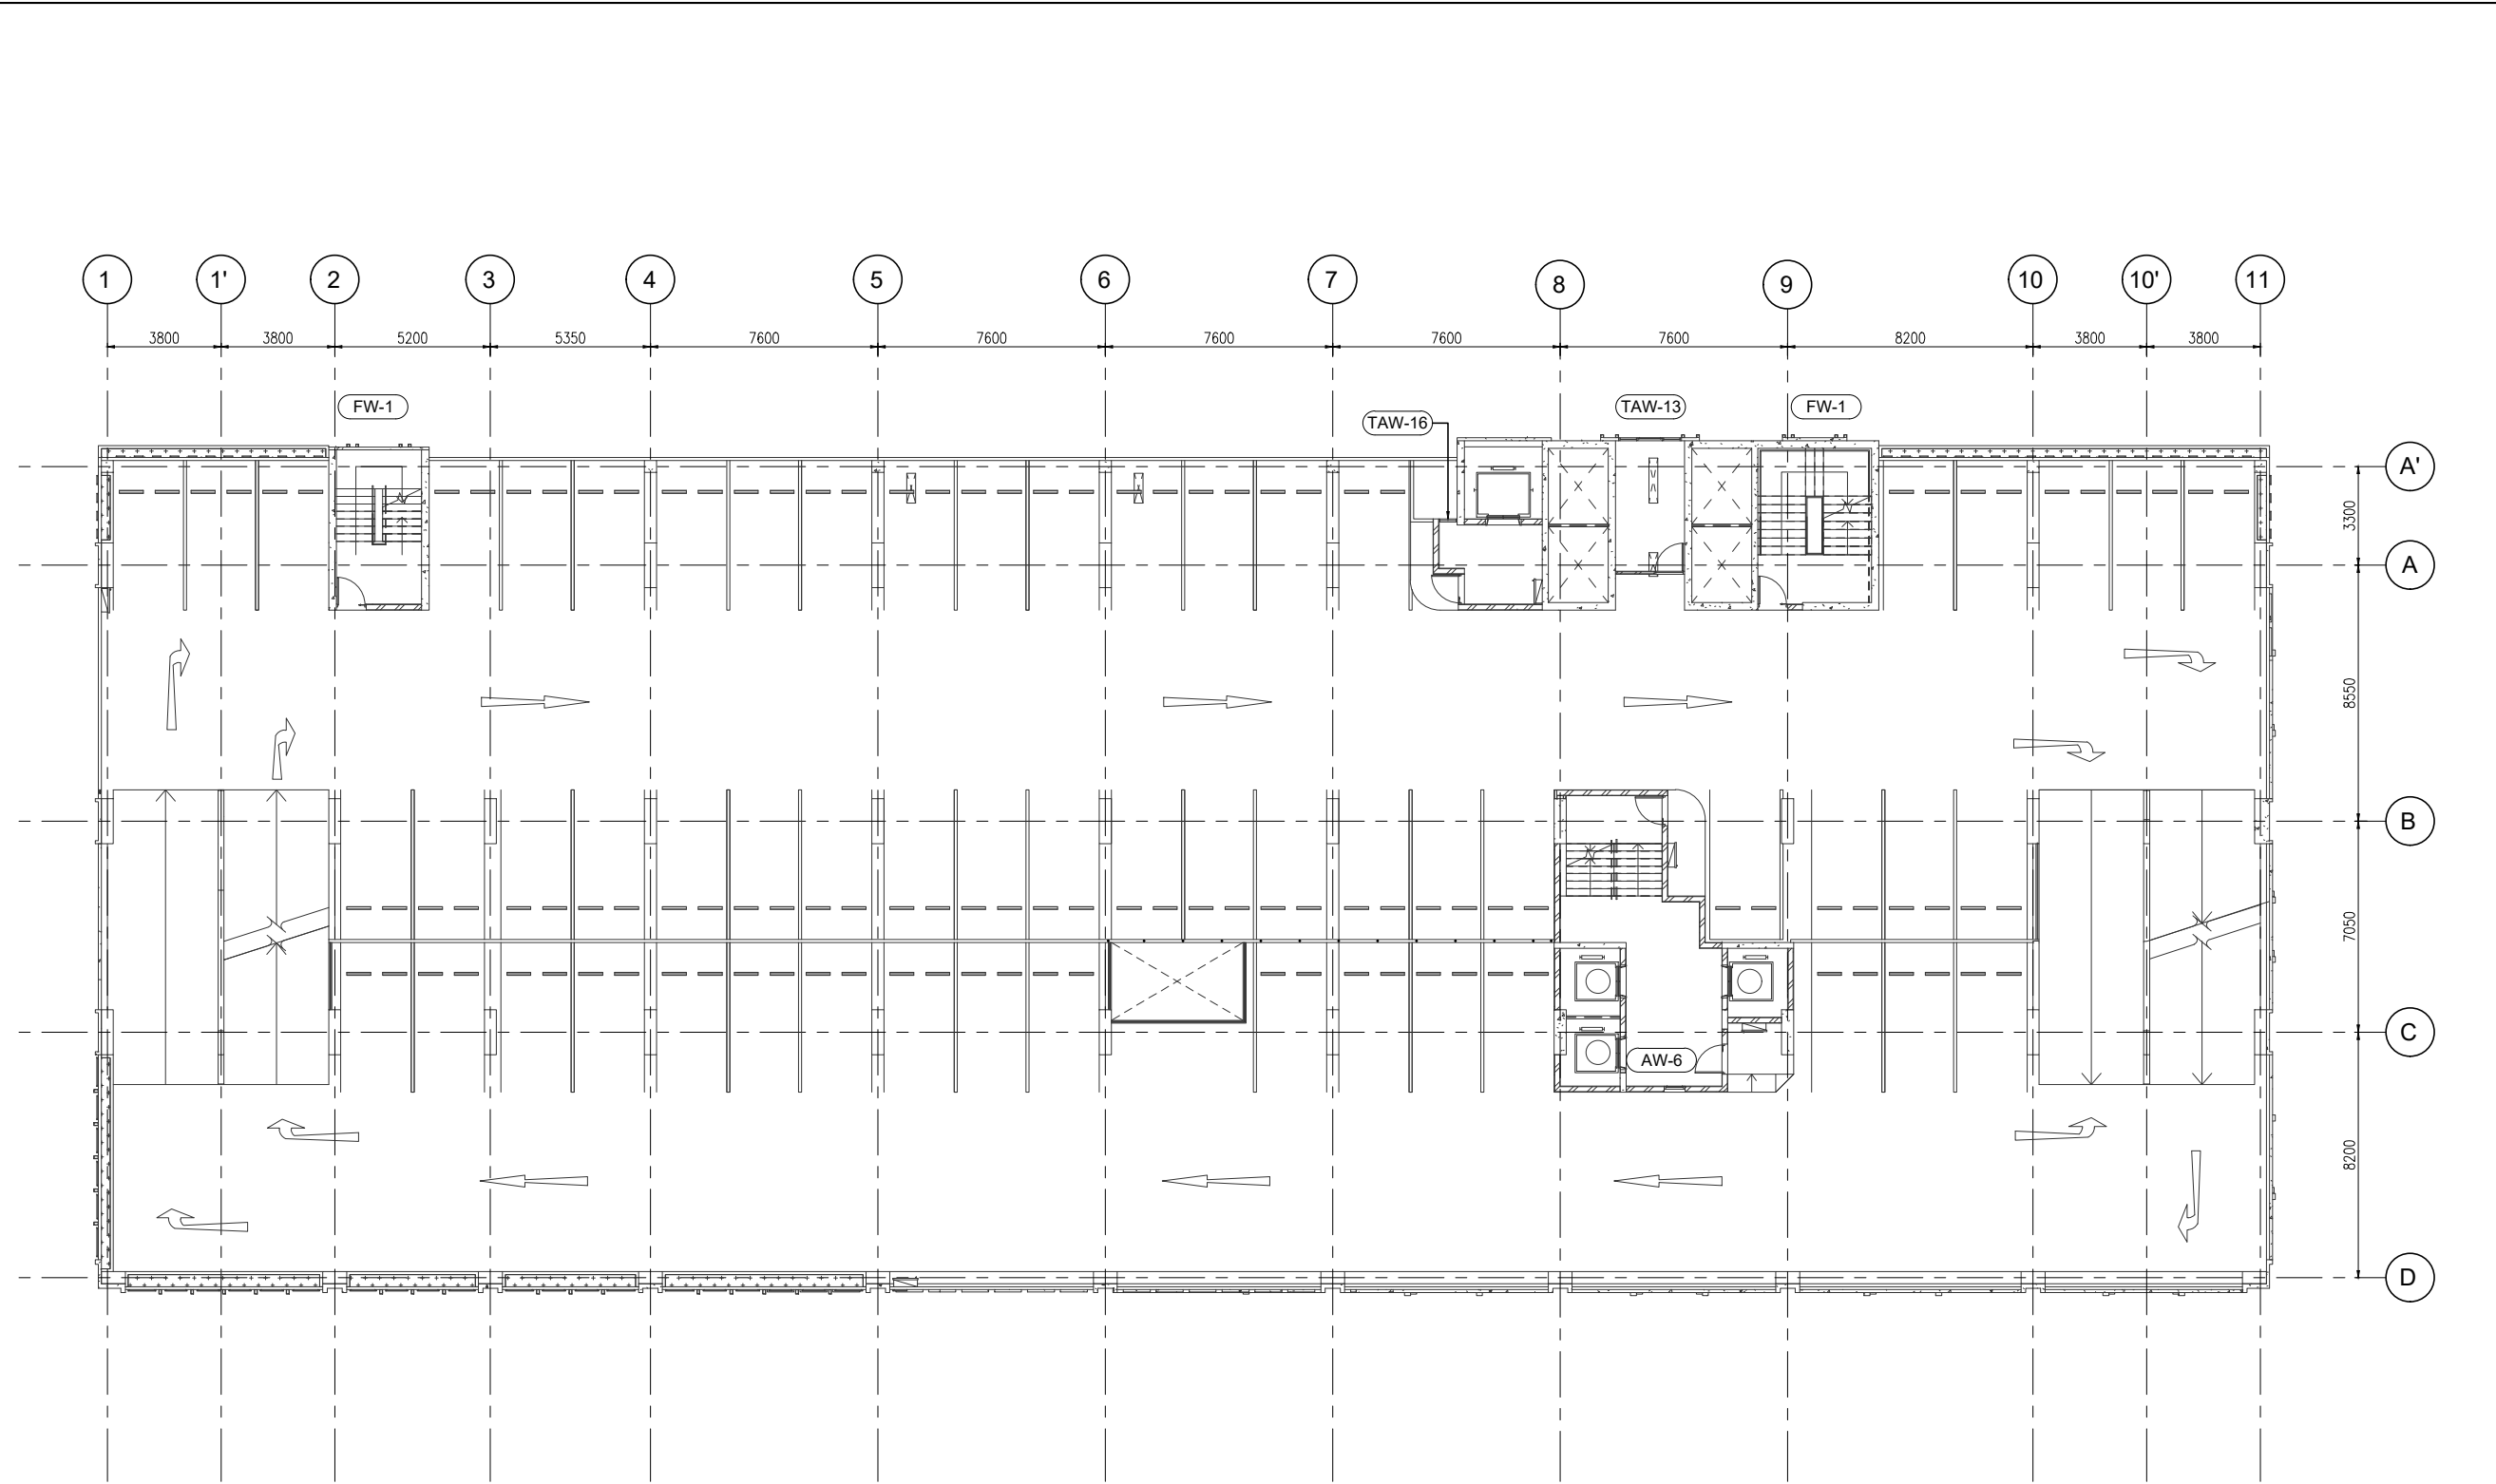



L.P.N. DEVELOPMENT
PUBLIC CO., LTD.
1168/109 36th floor Lumpini Tower
Rama 4 Road Sathorn Bangkok 10120
tel. (662) 2855011-6
fax. (662) 2855017

สัญลักษณ์วัสดุตกแต่ง

วัสดุพื้น

F1 ปูกระเบื้องเซรามิคขนาด 12"x12" พร้อมเบสิคสีผนัง PVC 2"

F2 ปูกระเบื้องเซรามิคขนาด 12"x12" พร้อมเบสิคสีผนัง

F3 ปูกระเบื้องเซรามิคขนาด 12"x12" (สำหรับห้องน้ำ)

F3A ปูกระเบื้องเซรามิคขนาด 12"x12" (สำหรับห้องน้ำ)

F4 ปูกระเบื้องเซรามิคขนาด 12"x12"

F4A ปูกระเบื้องเซรามิคขนาด 12"x12" (สำหรับห้องน้ำ)

F4B ปูกระเบื้องเซรามิคขนาด 12"x12" (สำหรับห้องน้ำ)

F4C ปูกระเบื้องเซรามิคขนาด 12"x12" (สำหรับห้องน้ำ)

F5 ปูกระเบื้องเซรามิคขนาด 12"x12" พร้อมเบสิคสีผนัง PVC 2"

F6 พื้นทำด้วยไม้ลามิเนต

F7 พื้นทำด้วยไม้ลามิเนต

F8 พื้นทำด้วยไม้ลามิเนต

F9 พื้นทำด้วยไม้ลามิเนต

F9A พื้นทำด้วยไม้ลามิเนต EPOXY

F10 ทำด้วยปูน INTERIOR (PAI)

F11 ทำด้วยปูน LANDSCAPE

หมายเหตุ ยานพาหนะต้องจอดในพื้นที่ที่กำหนดไว้

วัสดุผนัง

P1 ผนัง ค.ส.ล. ทำด้วยปูน (ภายในภายนอก, ภายใน)

P2 ผนังปูนฉาบเรียบ (สำหรับภายนอก, ภายใน)

P2A ผนังปูนฉาบเรียบ ขนาด 15 ซม. (สำหรับภายนอก, ภายใน)

P3 ปูกระเบื้องเซรามิค 8" x 8" (ในห้องน้ำ)

P4 ผนังฉาบเรียบสีเทา 9 มม. ทำด้วยปูนฉาบเรียบ

P5 ผนัง ค.ส.ล. ผนังปูนฉาบเรียบ

P5A ผนัง ค.ส.ล. ผนังปูนฉาบเรียบ

P6 ผนัง ค.ส.ล. ผนังปูนฉาบเรียบ

P7 ผนัง ค.ส.ล. ผนังปูนฉาบเรียบ

P8 ผนังปูนฉาบเรียบ

CURTAIN WALL & FACADE CONTRACTOR :



ISO.9002
KIM YOO SENG

41/8 RAMA 3 ROAD, CHONG-NONSEE, YANNAWA, BANGKOK 10120, THAILAND
TEL : 294-6291 - 8 FAX : (662) 294-1744

REVISION

NO.	DESCRIPTION	DATE
1		
2		
3		
4		
5		
6		
7		

PROJECT :



LUMPINI
TOWER B
VIBHAVADI-SHATUPHAK

PROJECT NO : 1802 LPark-VC


AS-BUILT DRAWING

DRAWING TITLE :

3rd FLOOR PLAN
@ TOWER B

DRAWN :	UDOMSAK.P	
CHECKED :	SANGUAN	
DATE :	10/07/2562	
SHEET NO.	DWG. NO.	Rev.
	PL.04	-

These drawings are the property of P.A. Design Co., Ltd. and not to be used or reproduced without specific permission.

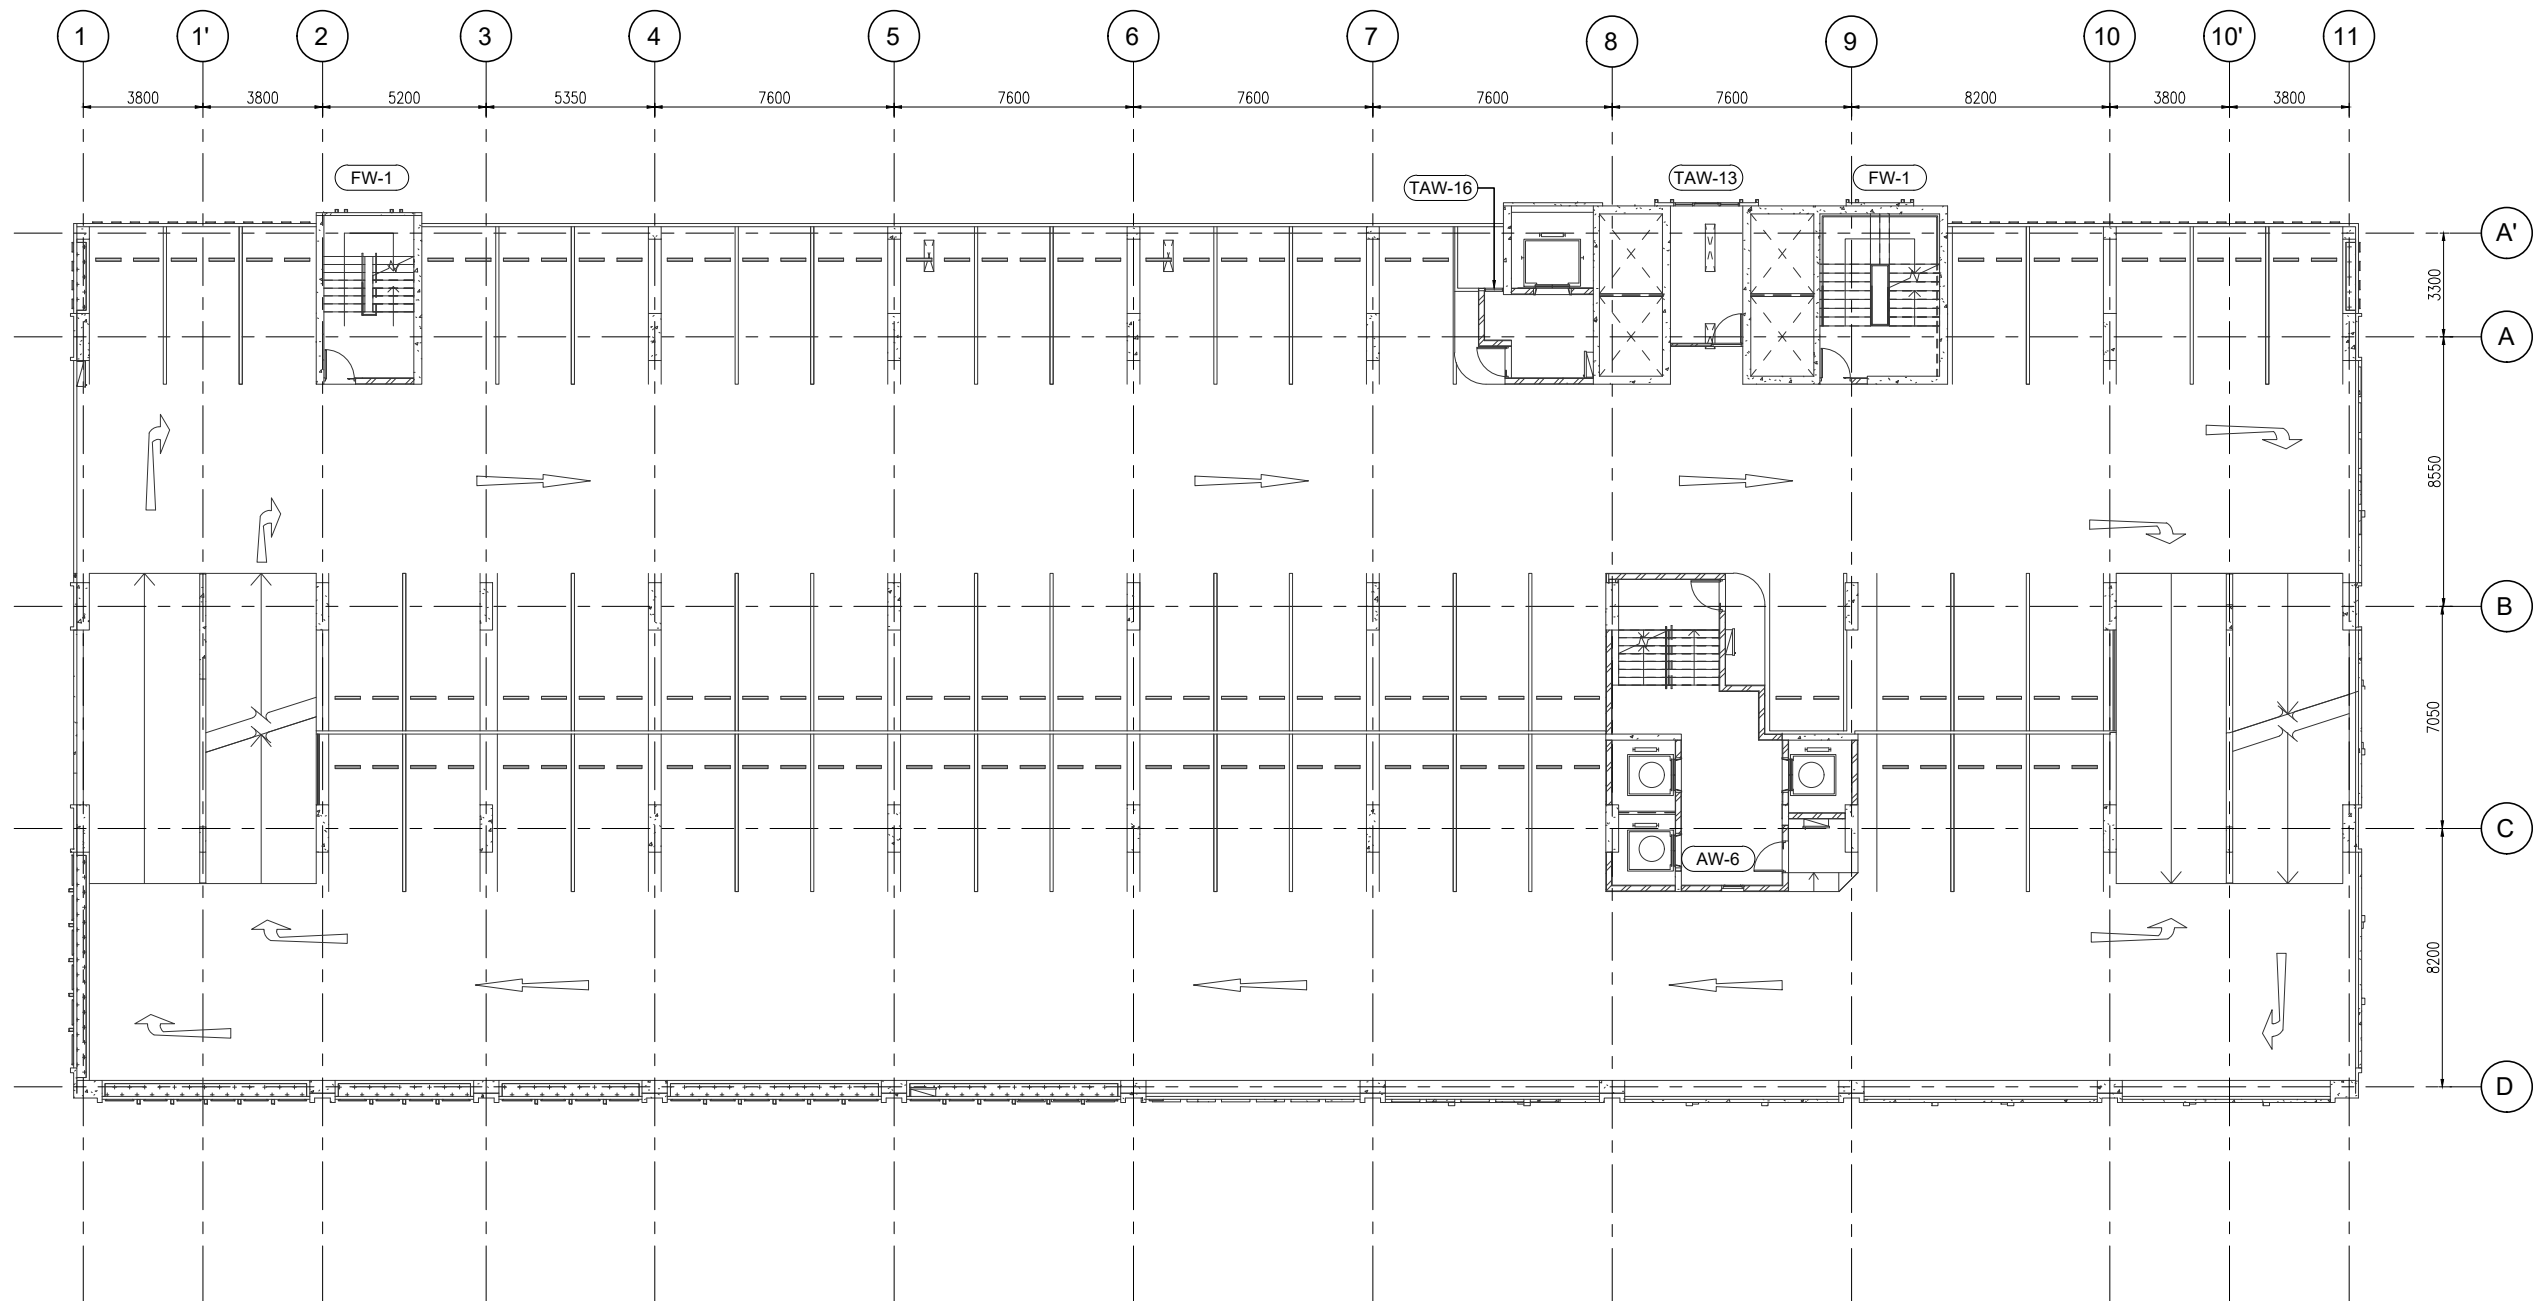

สัญลักษณ์วัสดุตกแต่ง

วัสดุพื้น

- F1 ปูกระเบื้องเซรามิคขนาด 12"x12" พื้นบริเวณลิฟต์ PVC 2"
F2 ปูกระเบื้องเซรามิคขนาด 12"x12" พื้นบริเวณและ
รอบๆ ลิฟต์ พื้นเซรามิค
F3 ปูกระเบื้องเซรามิคขนาด 12"x12" (สำหรับลิฟต์)
F3A ปูกระเบื้องเซรามิคขนาด 12"x12" (สำหรับลิฟต์)
F4 ปูกระเบื้องเซรามิคขนาด 12"x12"
F4A ปูกระเบื้องเซรามิคขนาด 12"x12" (สำหรับลิฟต์)
F4B ปูกระเบื้องเซรามิคขนาด 12"x12" (สำหรับลิฟต์)
F4C ปูกระเบื้องเซรามิคขนาด 12"x12" (สำหรับลิฟต์)
F5 ปูกระเบื้องเซรามิคขนาด 12"x12" พื้นบริเวณลิฟต์ PVC 2"
F6 พื้นทำด้วยไม้ลามิเนต
F7 พื้นทำด้วยไม้ลามิเนต
F8 พื้นทำด้วยไม้ลามิเนต
F9 พื้นทำด้วยไม้ลามิเนต
F9A พื้นทำด้วยไม้ลามิเนต EPOXY
F10 ทำด้วยปูน INTERIOR (PAI)
F11 ทำด้วยปูน LANDSCAPE
หมายเหตุ ยานยนต์และรถจักรยานยนต์ต้องจอดในที่จอดรถที่กำหนด

วัสดุผนัง

- P1 ผนัง ค.ส.ล. ทำด้วยปูน (ภายในภายนอก, ภายใน)
P2 ผนังปูนฉาบ (สำหรับภายนอก, ภายใน)
P2A ผนังปูนฉาบหนา 15 ซม. (สำหรับภายนอก, ภายใน)
P3 ปูกระเบื้องเซรามิค 8" x 8" (ภายใน)
P4 ผนังฉาบปูนหนา 9 ซม. ทำด้วยปูน
ผนังฉาบปูน
P5 ผนัง ค.ส.ล. ผนังปูน
P5A ผนัง ค.ส.ล. ผนังปูน
P6 ผนัง ค.ส.ล. ผนังปูน
P7 ผนัง ค.ส.ล. ผนังปูน
P8 ผนังปูนฉาบ

CURTAIN WALL & FACADE CONTRACTOR :



41/8 RAMA 3 ROAD, CHONG-NONSEE, YANNAWA, BANGKOK 10120, THAILAND
TEL : 294-6291 - 8 FAX : (662) 294-1744

REVISION

NO.	DESCRIPTION	DATE
1		
2		
3		
4		
5		
6		
7		

PROJECT :



PROJECT NO : 1802 LPark-VC


AS-BUILT DRAWING

DRAWING TITLE :

4th- 6th FLOOR PLAN
@ TOWER B

DRAWN :	UDOMSAK.P	
CHECKED :	SANGUAN	
DATE :	10/07/2562	
SHEET NO.	DWG. NO.	Rev.
	PL.05	-

These drawings are the property of P.A. Design
Co., Ltd.
and not to be used or reproduced without
specific permission.

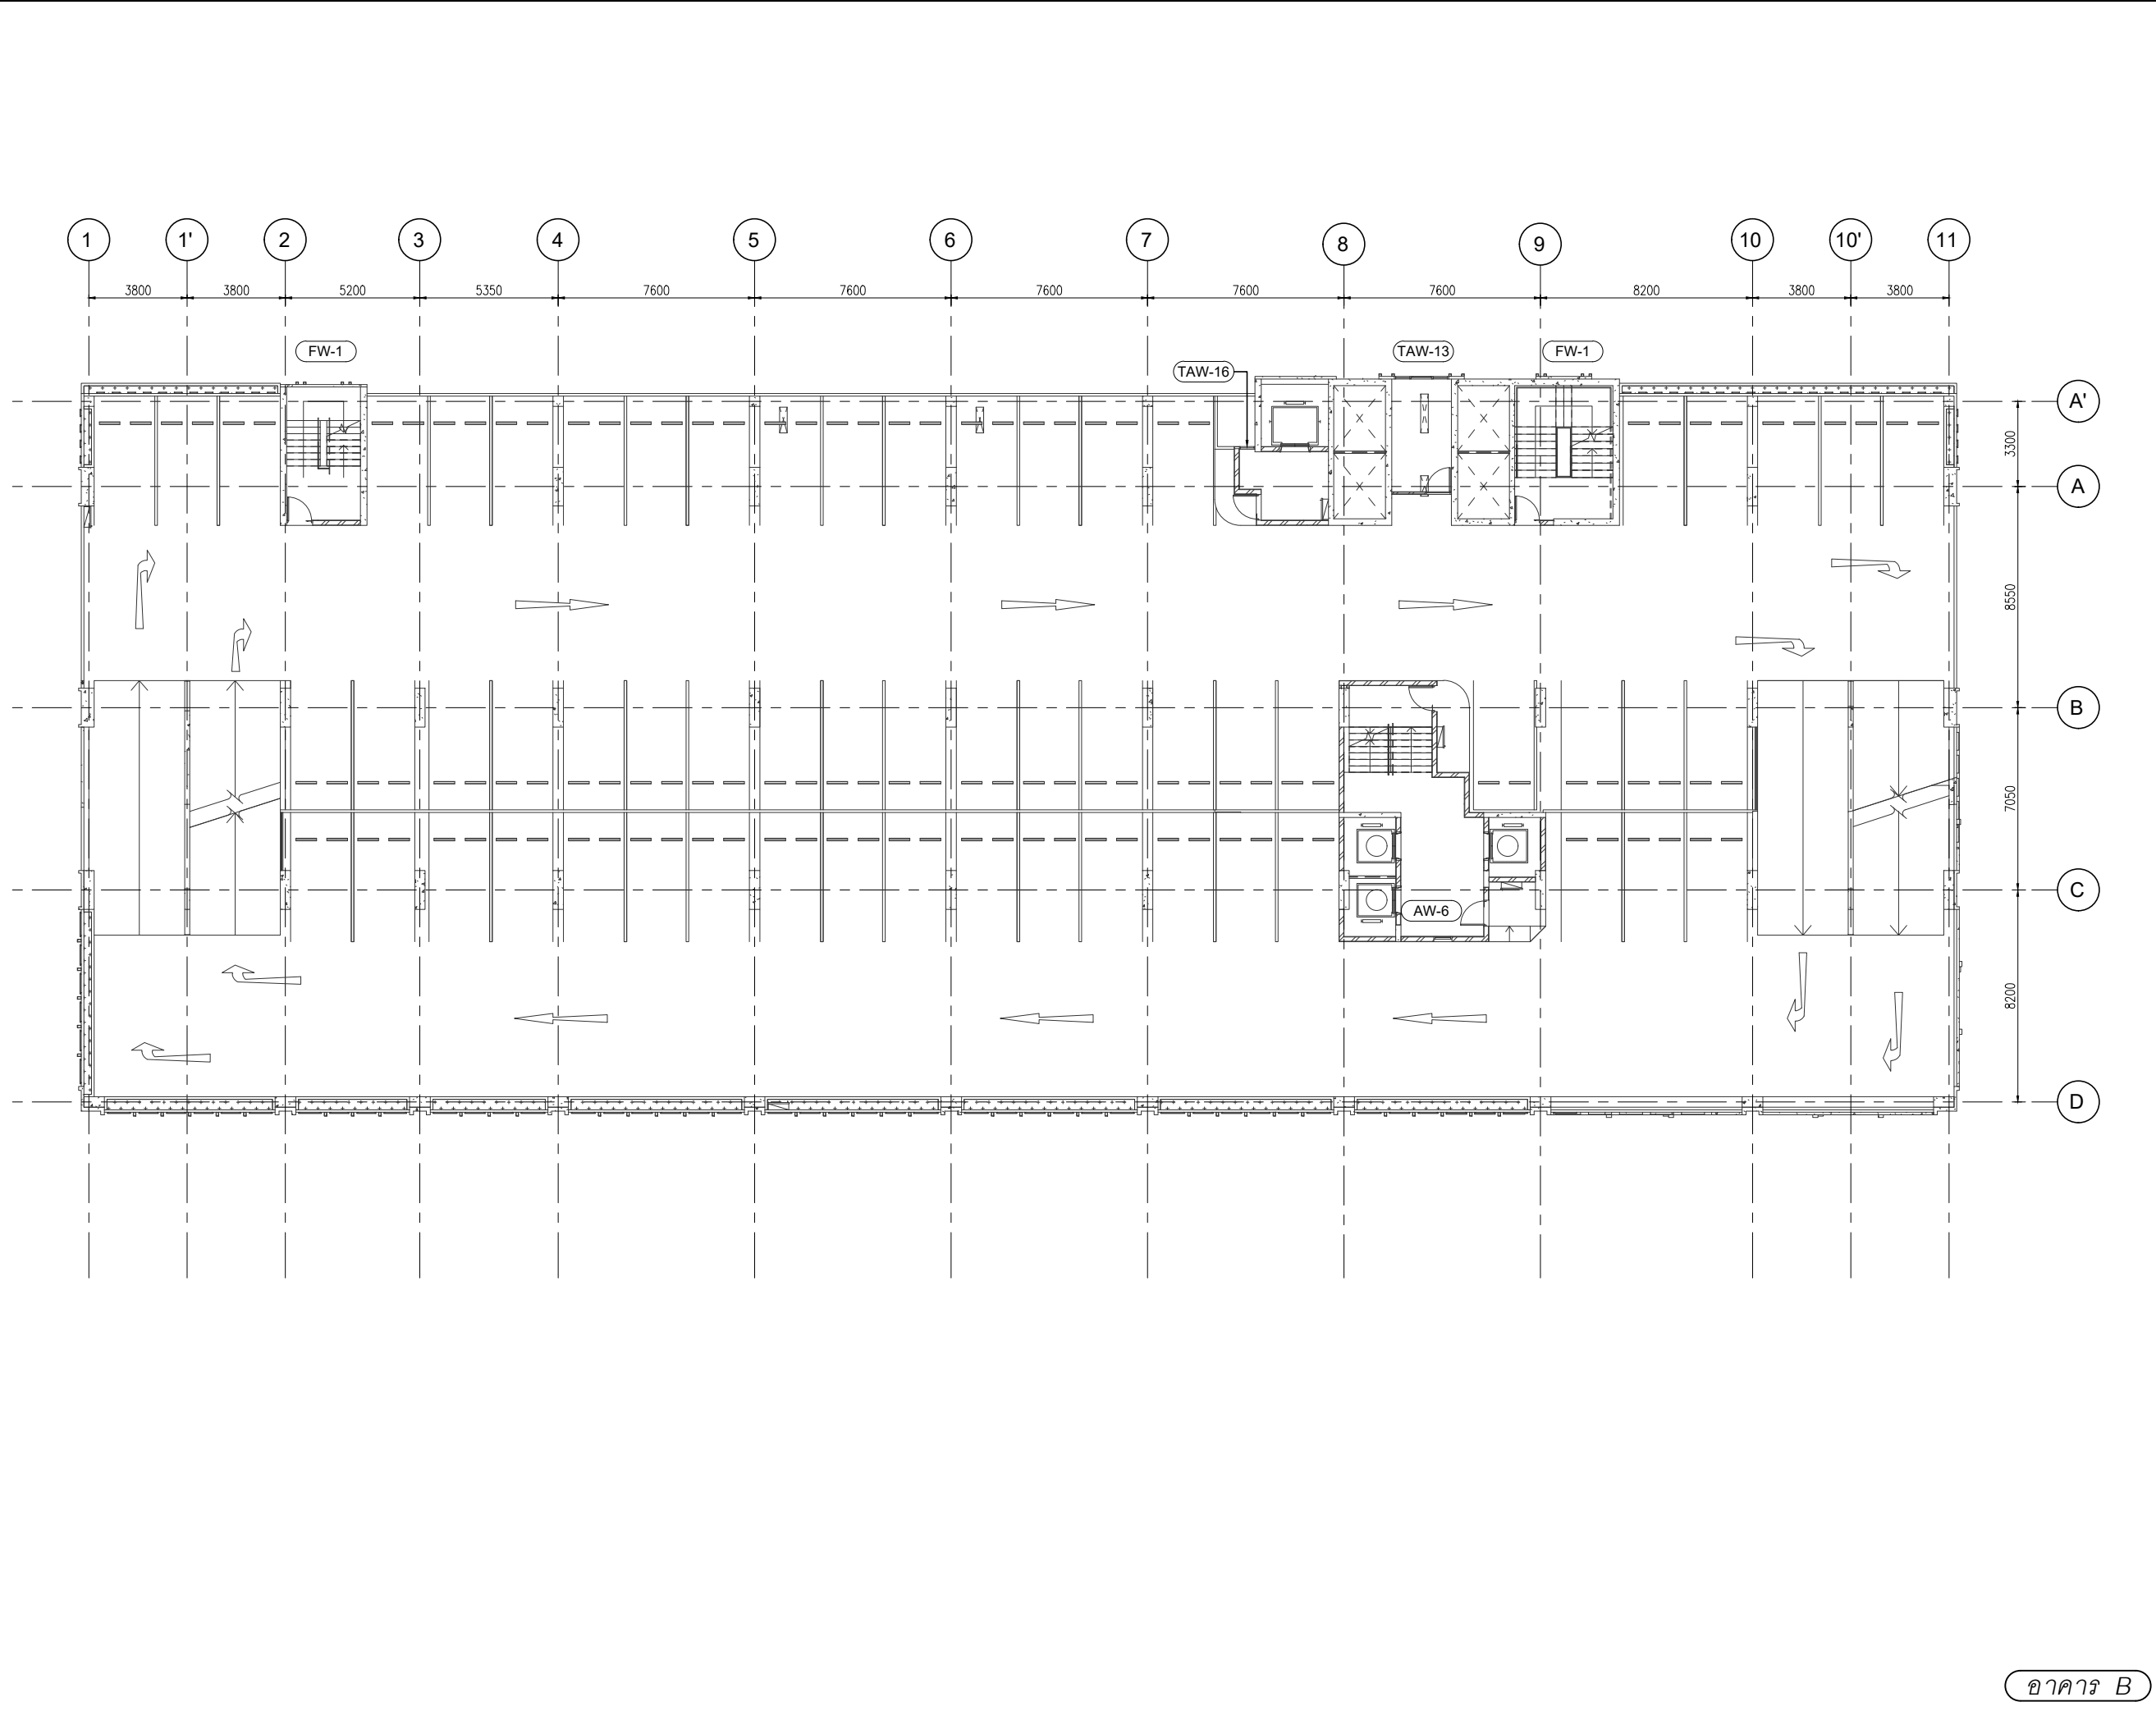



L.P.N. DEVELOPMENT
PUBLIC CO., LTD.
1168/109 36th floor Lumpini Tower
Rama 4 Road Sathorn Bangkok 10120
tel. (662) 2855011-6
fax. (662) 2855017

สัญลักษณ์วัสดุตกแต่ง

วัสดุพื้น

F1 ปูกระเบื้องเซรามิคขนาด 12"x12" พร้อมเบสิคสีผนัง PVC 2"

F2 ปูกระเบื้องเซรามิคขนาด 12"x12" พร้อมเบสิคสีผนัง และ

ขอบทำไม้สีเบสิคสีผนัง

F3 ปูกระเบื้องเซรามิคขนาด 12"x12" (สำหรับห้องครัว)

F3A ปูกระเบื้องเซรามิคขนาด 12"x12" (สำหรับห้องครัว)

F4 ปูกระเบื้องเซรามิคขนาด 12"x12"

F4A ปูกระเบื้องเซรามิคขนาด 12"x12" (สำหรับห้องครัว)

F4B ปูกระเบื้องเซรามิคขนาด 12"x12" (สำหรับห้องครัว)

F4C ปูกระเบื้องเซรามิคขนาด 12"x12" (สำหรับห้องครัว)

F5 ปูกระเบื้องเซรามิคขนาด 12"x12" พร้อมเบสิคสีผนัง PVC 2"

F6 สีทาไม้สีเบสิคสีผนัง

F7 สีทาไม้สีเบสิคสีผนัง

F8 สีทาไม้สีเบสิคสีผนัง

F9 สีทาไม้สีเบสิคสีผนัง

F9A สีทาไม้สีเบสิคสีผนัง EPOXY

F10 ทำไม้ดูแบบ INTERIOR (PAI)

F11 ทำไม้ดูแบบ LANDSCAPE

หมายเหตุ ยานพาหนะต้องกระเบื้องสีเบสิคสีผนัง

วัสดุผนัง

P1 ผนัง ค.ส.ล. ทำไม้ดูแบบ (ทำไม้ดูแบบ, ภายนอก)

P2 ผนังปูนฉาบเรียบ (สำหรับภายนอก, ภายนอก)

P2A ผนังปูนฉาบเรียบ ขนาด 15 ซม. (สำหรับภายนอก, ภายนอก)

P3 ปูกระเบื้องเซรามิค 8" x 8" (สำหรับภายนอก)

P4 ผนังปูนฉาบเรียบ ขนาด 9 ซม. ทำไม้ดูแบบสีผนัง

โครงสร้างคาน้ำเหล็ก

P5 ผนัง ค.ส.ล. ผนังปูนฉาบเรียบ

P5A ผนัง ค.ส.ล. ผนังปูนฉาบเรียบ

P6 ผนัง ค.ส.ล. ผนังปูนฉาบเรียบ

P7 ผนัง ค.ส.ล. ผนังปูนฉาบเรียบ

P8 ผนังปูนฉาบเรียบ

CURTAIN WALL & FACADE CONTRACTOR :



ISO.9002
KIM YOO SENG

41/8 RAMA 3 ROAD, CHONG-NONSEE, YANNAWA, BANGKOK 10120, THAILAND
TEL : 294-6291 - 8 FAX : (662) 294-1744

REVISION

NO.	DESCRIPTION	DATE
1		
2		
3		
4		
5		
6		
7		

PROJECT :



LUMPINI
TOWER B
VICHAVADI-SHATUPHAK

PROJECT NO : 1802 LPark-VC


AS-BUILT DRAWING

DRAWING TITLE :

7th FLOOR PLAN
@ TOWER B

DRAWN :	UDOMSAK.P	
CHECKED :	SANGUAN	
DATE :	10/07/2562	
SHEET NO.	DWG. NO.	Rev.
	PL.06	-

These drawings are the property of P.A. Design Co., Ltd. and not to be used or reproduced without specific permission.

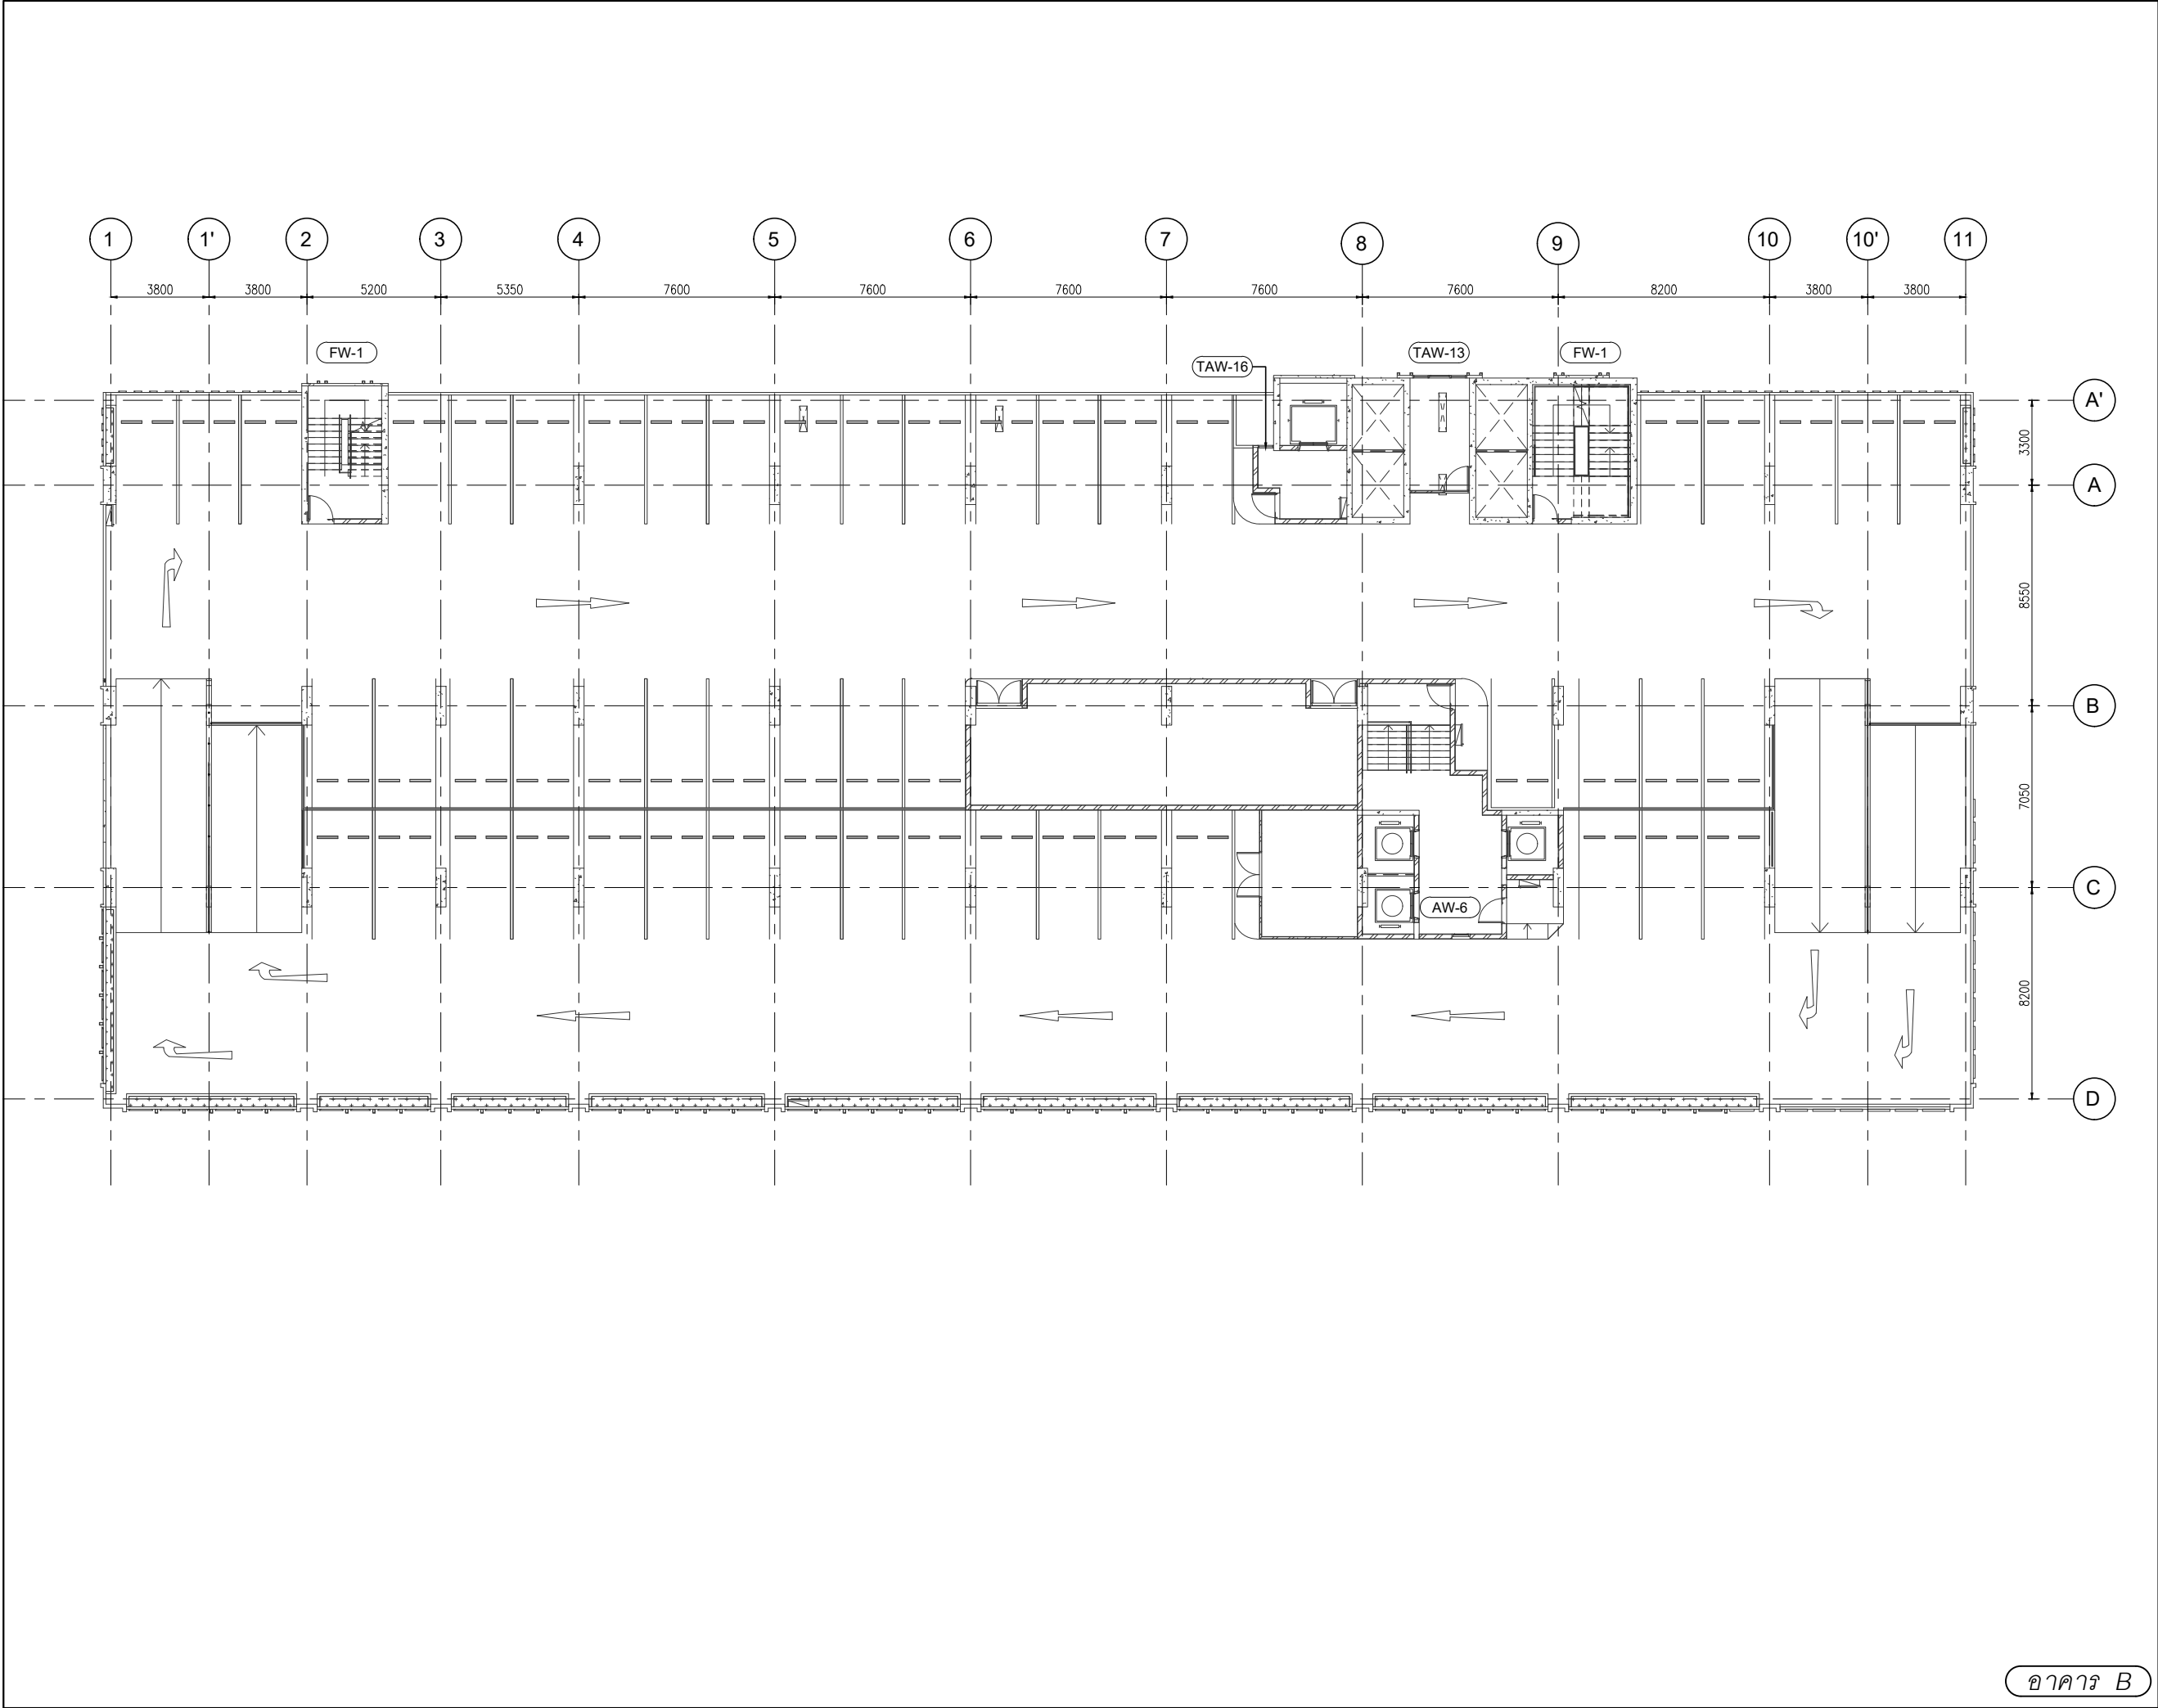

อาคาร B



L.P.N. DEVELOPMENT
PUBLIC CO., LTD.
1168/109 36th floor Lumpini Tower
Rama 4 Road Sathorn Bangkok 10120
tel. (662) 2855011-6
fax. (662) 2855017

สัญลักษณ์วัสดุตกแต่ง

วัสดุพื้น

- F1 ปูกระเบื้องเซรามิคขนาด 12"x12" พื้นผิวเงา PVC 2"
 - F2 ปูกระเบื้องเซรามิคขนาด 12"x12" พื้นผิวเงาและขอบทำผิวเส้นเบย์ซีเมนต์
 - F3 ปูกระเบื้องเซรามิคขนาด 12"x12" (สำหรับห้องครัว)
 - F3A ปูกระเบื้องเซรามิคขนาด 12"x12" (สำหรับห้องครัว)
 - F4 ปูกระเบื้องเซรามิคขนาด 12"x12"
 - F4A ปูกระเบื้องเซรามิคขนาด 12"x12" (สำหรับห้องครัว)
 - F4B ปูกระเบื้องเซรามิคขนาด 12"x12" (สำหรับห้องครัว)
 - F4C ปูกระเบื้องเซรามิคขนาด 12"x12" (สำหรับทางเดินส่วนกลาง)
 - F5 ปูแผ่นไม้สังเคราะห์ พื้นผิวเงา PVC 2"
 - F6 พื้นทำผิวซีเมนต์ขัดมัน
 - F7 พื้นทำผิวซีเมนต์ขัดมัน
 - F8 พื้นทำผิวกระจกเงา
 - F9 พื้นทำผิวไม้จริง
 - F9A พื้นทำผิวซีเมนต์ขัดมัน EPOXY
 - F10 ทำวัสดุแบบ INTERIOR (PAI)
 - F11 ทำวัสดุแบบ LANDSCAPE
- หมายเหตุ ยานยนต์จอดรถเป็นพื้นผิวซีเมนต์ขัดมัน

วัสดุผนัง

- P1 ผนัง ค.ส.ล. สำเร็จรูป (ทาสีภายนอก, ภายใน)
- P2 ฐานปูนฉาบผิว (สำหรับภายนอก, ภายใน)
- P2A ฐานปูนฉาบผิว หนา 15 มม. (สำหรับภายนอก, ภายใน)
- P3 ปูกระเบื้องเซรามิค 8" x 8" (ในห้องน้ำ)
- P4 ผนังยิปซัมบอร์ดหนา 9 มม. ทำขอบด้วยเหล็ก
- P5 ผนัง ค.ส.ล. ฐานปูนฉาบผิว
- P5A ผนัง ค.ส.ล. พื้นผิวเรียบ
- P6 ผนัง ค.ส.ล. เบลีตซ์ขัดมันให้เรียบเนียน
- P7 ผนัง ค.ส.ล. เบลีตซ์ขัดมันให้เรียบเนียน
- P8 ผนังวัสดุตามตัวอย่าง

CURTAIN WALL & FACADE CONTRACTOR :



ISO.9002
KIM YOO SENG

41/8 RAMA 3 ROAD, CHONG-NONSEE, YANNAWA, BANGKOK 10120, THAILAND
TEL. : 294-6291 - 8 FAX : (662) 294-1744

REVISION

NO.	DESCRIPTION	DATE
1		
2		
3		
4		
5		
6		
7		

PROJECT :



PROJECT NO : 1802 LPark-VC


AS-BUILT DRAWING

DRAWING TITLE :

8th FLOOR PLAN
@ TOWER B

DRAWN :	UDOMSAK.P	
CHECKED :	SANGUAN	
DATE :	10/07/2562	
SHEET NO.	DWG. NO.	Rev.
	PL.07	-

These drawings are the property of P.A. Design Co., Ltd. and not to be used or reproduced without specific permission.

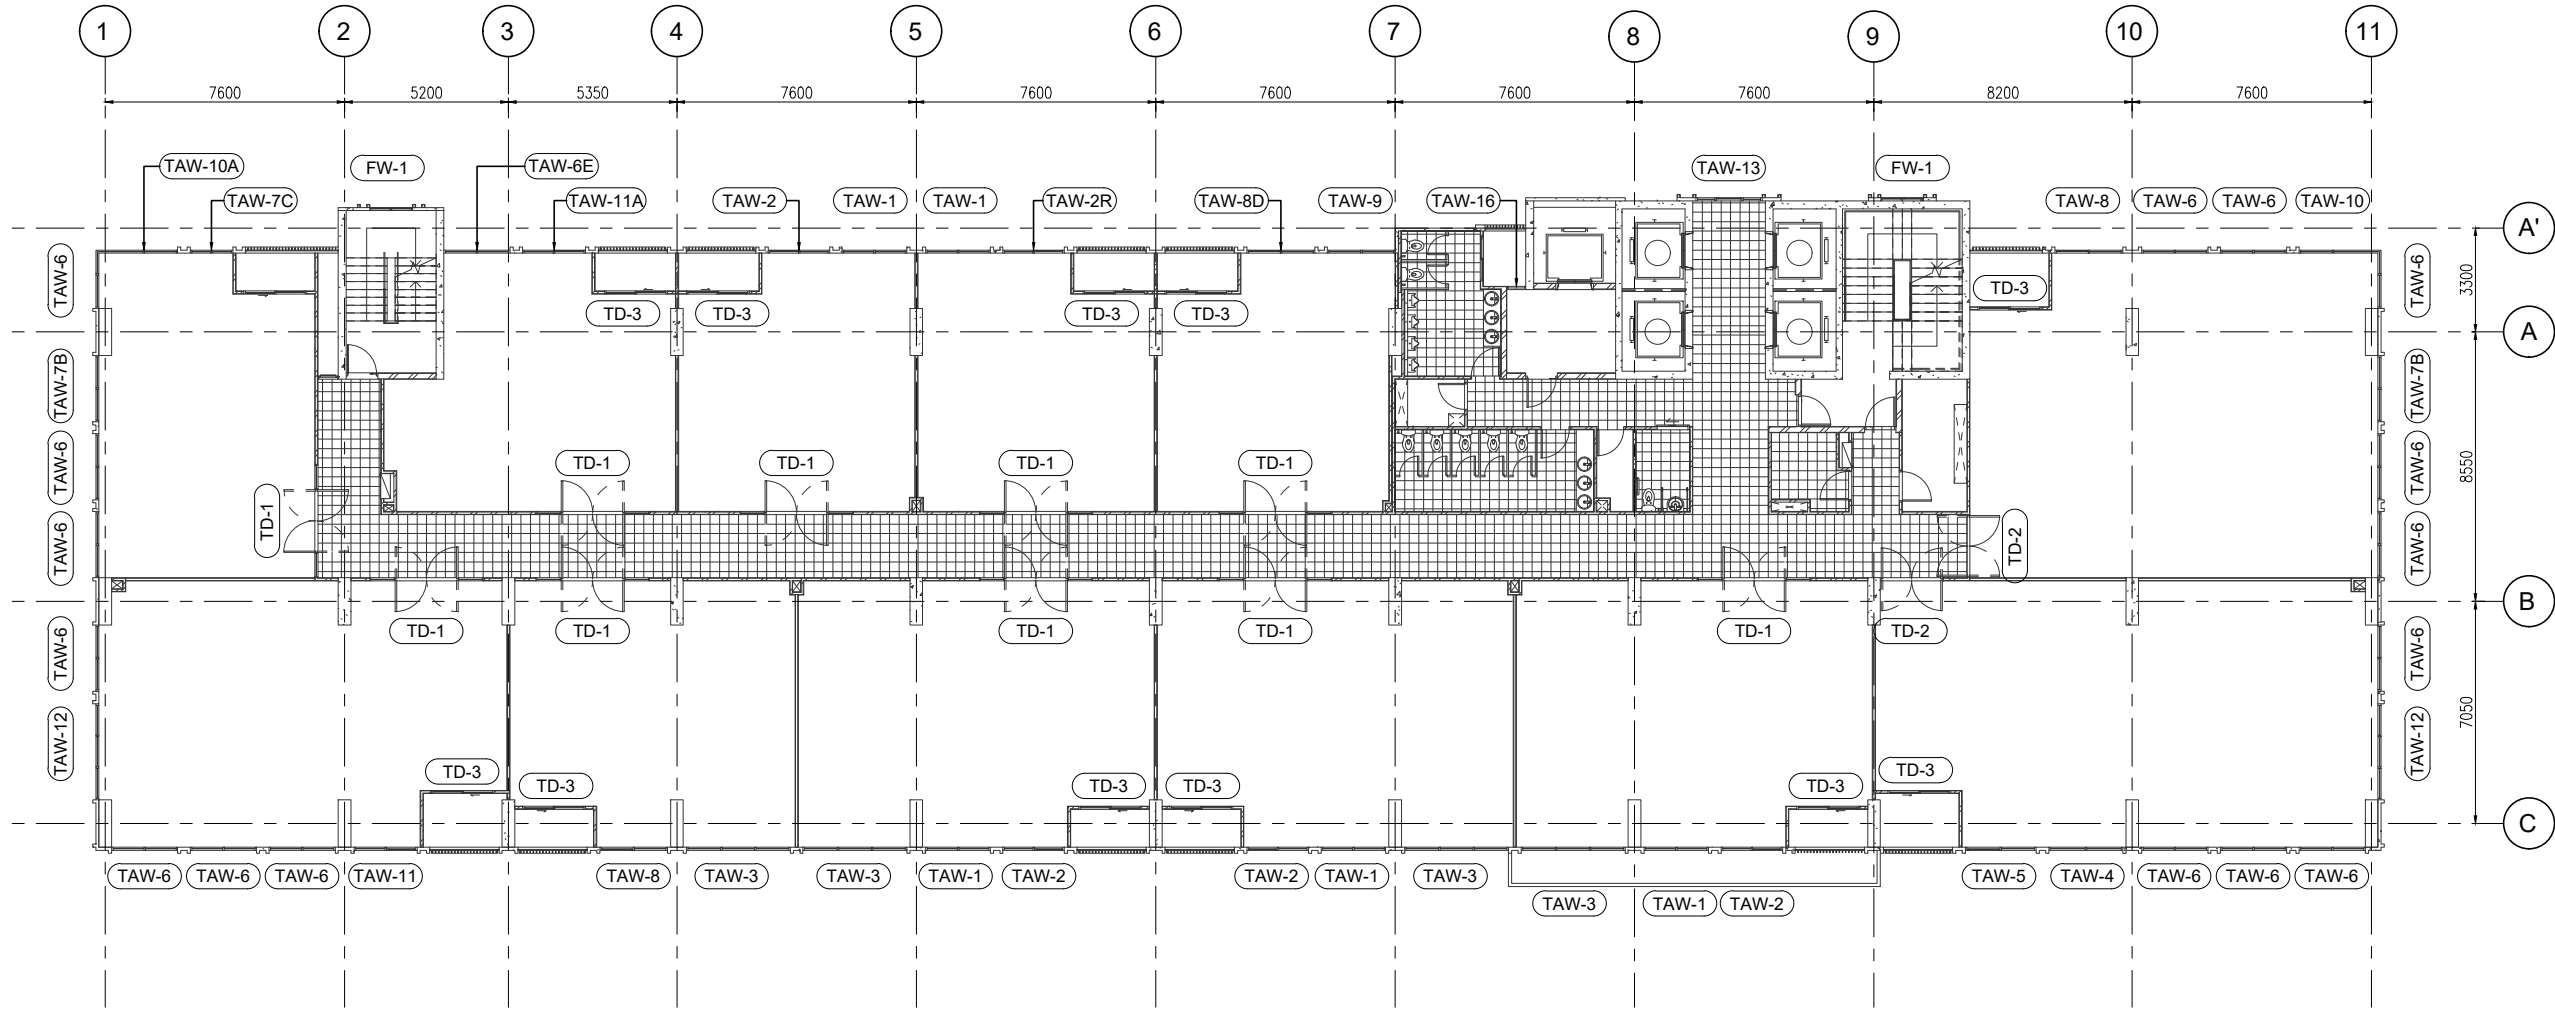

สัญลักษณ์วัสดุตกแต่ง

วัสดุพื้น

- F1 ปูกระเบื้องเซรามิคขนาด 12"x12" พร้อมผิวเงา PVC 2"
F2 ปูกระเบื้องเซรามิคขนาด 12"x12" พร้อมผิวเงาและ
ขอบทำผิวพื้นแบบขัดมัน
F3 ปูกระเบื้องเซรามิคขนาด 12"x12" (สำหรับห้องน้ำ)
F3A ปูกระเบื้องเซรามิคขนาด 12"x12" (สำหรับห้องน้ำ)
F4 ปูกระเบื้องเซรามิคขนาด 12"x12"
F4A ปูกระเบื้องเซรามิคขนาด 12"x12" (สำหรับห้องน้ำ)
F4B ปูกระเบื้องเซรามิคขนาด 12"x12" (สำหรับห้องน้ำ)
F4C ปูกระเบื้องเซรามิคขนาด 12"x12" (สำหรับห้องน้ำ)
F5 ปูกระเบื้องเซรามิคขนาด 12"x12" พร้อมผิวเงา PVC 2"
F6 พื้นทำผิวพื้นแบบขัดมัน
F7 พื้นทำผิวพื้นแบบขัดมัน
F8 พื้นทำผิวพื้นแบบขัดมัน
F9 พื้นทำผิวพื้นแบบขัดมัน
F9A พื้นทำผิวพื้นแบบขัดมัน
F10 ทำผิวปูนแบบ INTERIOR (PAI)
F11 ทำผิวปูนแบบ LANDSCAPE
หมายเหตุ: ขนาดของวัสดุตกแต่งจะขึ้นอยู่กับขนาดของพื้นที่

วัสดุผนัง

- P1 ผนัง ค.ส.ล. ทำผิวปูน (ทาผิวภายนอก, ภายใน)
P2 ผนังปูนฉาบเรียบ (สำหรับภายนอก, ภายใน)
P2A ผนังปูนฉาบเรียบ (สำหรับภายนอก, ภายใน)
P3 ปูกระเบื้องเซรามิค 8"x8" (สำหรับห้องน้ำ)
P4 ผนังปูนฉาบเรียบ (สำหรับห้องน้ำ)
P5 ผนัง ค.ส.ล. ทำผิวปูน (ทาผิวภายนอก, ภายใน)
P5A ผนัง ค.ส.ล. ทำผิวปูน (ทาผิวภายนอก, ภายใน)
P6 ผนัง ค.ส.ล. ทำผิวปูน (ทาผิวภายนอก, ภายใน)
P7 ผนัง ค.ส.ล. ทำผิวปูน (ทาผิวภายนอก, ภายใน)
P8 ผนังปูนฉาบเรียบ (สำหรับห้องน้ำ)

CURTAIN WALL & FACADE CONTRACTOR :



41/8 RAMA 3 ROAD, CHONG-NOHSEE, YANNAWA, BANGKOK 10120, THAILAND
TEL. : 294-6291 - 8 FAX : (662) 294-1744

REVISION

NO.	DESCRIPTION	DATE
1		
2		
3		
4		
5		
6		
7		

PROJECT :



PROJECT NO : 1802 LPark-VC

AS-BUILT DRAWING

DRAWING TITLE :

9th FLOOR PLAN
@ TOWER B

DRAWN :	UDOMSAK.P	
CHECKED :	SANGUAN	
DATE :	10/07/2562	
SHEET NO.	DWG. NO.	Rev.
	PL.08	-

These drawings are the property of P.A. Design Co., Ltd. and not to be used or reproduced without specific permission.



L.P.N. DEVELOPMENT
PUBLIC CO., LTD.
1168/109 36th floor Lumpini Tower
Rama 4 Road Sathorn Bangkok 10120
tel. (662) 2855011-6
fax. (662) 2855017

สัญลักษณ์วัสดุตกแต่ง

วัสดุพื้น

- F1 ปูกระเบื้องเซรามิคขนาด 12"x12" พื้นผิวเงา PVC.2"
F2 ปูกระเบื้องเซรามิคขนาด 12"x12" พื้นผิวเงาและ
ขอบทำผิวพื้นผิวขัดมัน
F3 ปูกระเบื้องเซรามิคขนาด 12"x12" (สำหรับห้องครัว)
F3A ปูกระเบื้องเซรามิคขนาด 12"x12" (สำหรับห้องน้ำ)
F4 ปูกระเบื้องเซรามิคขนาด 12"x12"
F4A ปูกระเบื้องเซรามิคขนาด 12"x12" (สำหรับห้องนอน)
F4B ปูกระเบื้องเซรามิคขนาด 12"x12" (สำหรับห้องน้ำ)
F4C ปูกระเบื้องเซรามิคขนาด 12"x12" (สำหรับทางเดินกลาง)
F5 ปูพรมเส้นใยสังเคราะห์ พื้นผิวเงาเงา PVC.2"
F10 ทำฝ้าดูแบบ INTERIOR (PAI)
F11 ทำฝ้าดูแบบ LANDSCAPE
หมายเหตุ ขนาดของช่องเปิดประตูและหน้าต่าง

วัสดุผนัง

- P1 ผนัง ค.ส.ล. ฉาบปูน (ทาสีภายนอก, ภายใน)
P2 ฉาบปูนเรียบทาสี (สำหรับภายนอก, ภายใน)
P2A ฉาบปูนเรียบทาสี ขนาด 15 ซม. (สำหรับภายนอก, ภายใน)
P3 ปูกระเบื้องเซรามิค 8" x 8" (ผนังภายใน)
P4 ผนังฉาบปูนเรียบทาสี 9 มม. ทำช่องเปิดทาสี
โครงสร้างคาน้ำทิ้ง
P5 ผนัง ค.ส.ล. ฉาบปูนเรียบทาสี
P5A ผนัง ค.ส.ล. พื้นผิวขัดมัน
P6 ผนัง ค.ส.ล. พื้นผิวขัดมันให้เรียบทาสี
P7 ผนัง ค.ส.ล. พื้นผิวขัดมันให้เรียบทาสี
P8 ผนังวัสดุตามตัวอย่าง

CURTAIN WALL & FACADE CONTRACTOR :



41/8 RAMA 3 ROAD, CHONG-NONSEE, YANNAWA, BANGKOK 10120, THAILAND
TEL : 294-6291 - 8 FAX : (662) 294-1744

REVISION

NO.	DESCRIPTION	DATE
1		
2		
3		
4		
5		
6		
7		

PROJECT :



PROJECT NO : 1802 LPark-VC


AS-BUILT DRAWING

DRAWING TITLE :

10th- 15th FLOOR PLAN
@ TOWER B

DRAWN :	UDOMSAK.P	
CHECKED :	SANGUAN	
DATE :	10/07/2562	
SHEET NO.	DWG. NO.	Rev.
	PL.09	-

These drawings are the property of P.A. Design
Co., Ltd.
and not to be used or reproduced without
specific permission.

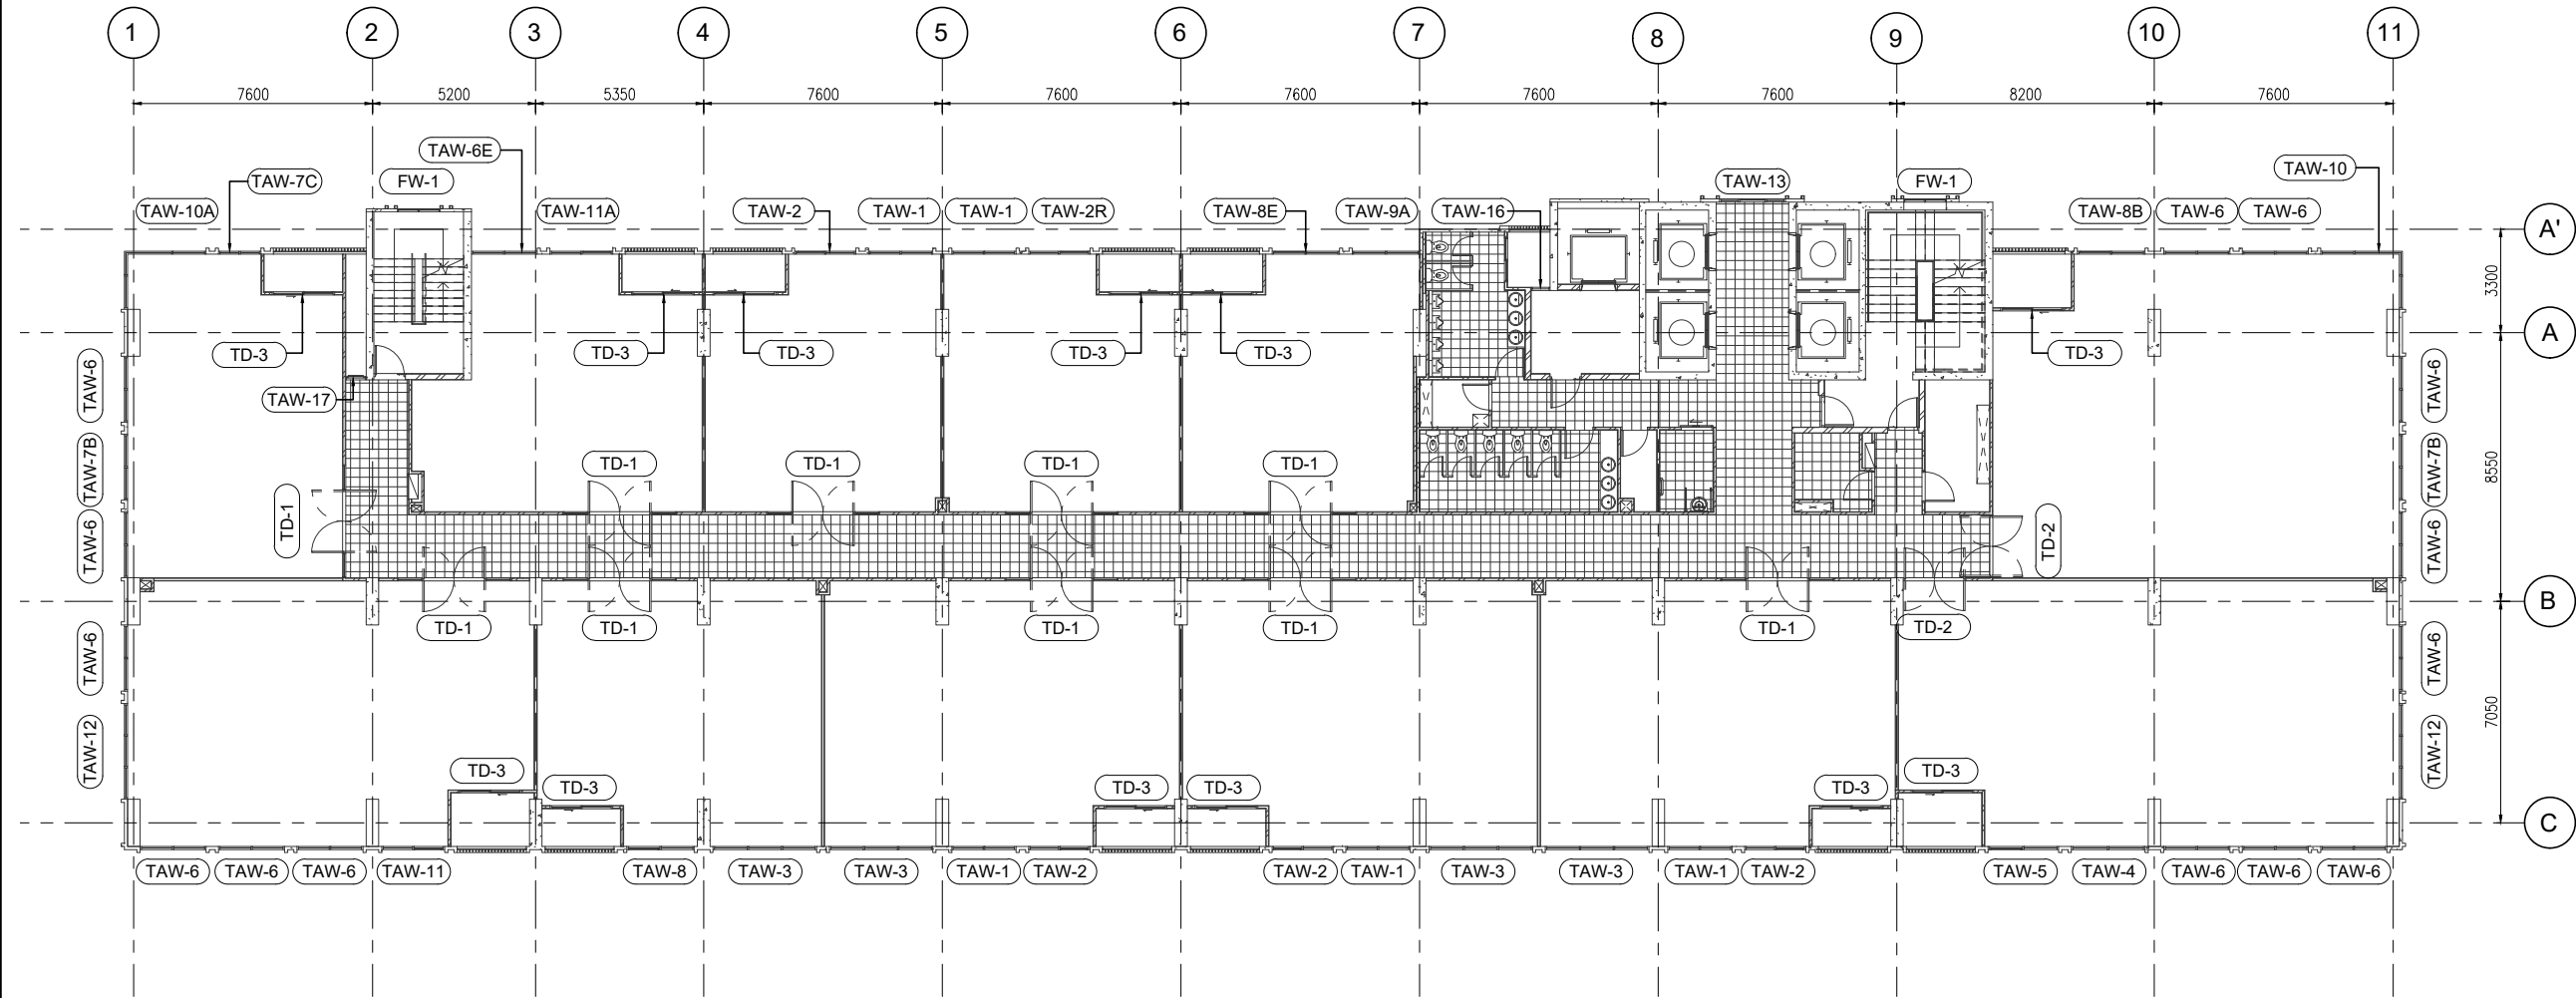



L.P.N. DEVELOPMENT
PUBLIC CO., LTD.
1168/109 36th floor Lumpini Tower
Rama 4 Road Sathorn Bangkok 10120
tel. (662) 2855011-6
fax. (662) 2855017

สัญลักษณ์วัสดุตกแต่ง

วัสดุพื้น

- F1 ปูกระเบื้องเซรามิคขนาด 12"x12" พื้นผิวเงา PVC.2"
F2 ปูกระเบื้องเซรามิคขนาด 12"x12" พื้นผิวเงาและ
ขอบทำผิวสีเข้มชนิดหิน
F3 ปูกระเบื้องเซรามิคขนาด 12"x12" (สำหรับห้องครัว)
F3A ปูกระเบื้องเซรามิคขนาด 12"x12" (สำหรับห้องน้ำ)
F4 ปูกระเบื้องเซรามิคขนาด 12"x12"
F4A ปูกระเบื้องเซรามิคขนาด 12"x12" (สำหรับห้องนอน)
F4B ปูกระเบื้องเซรามิคขนาด 12"x12" (สำหรับห้องน้ำ)
F4C ปูกระเบื้องเซรามิคขนาด 12"x12" (สำหรับทางเดิน)
F5 ปูกระเบื้องเซรามิคขนาด 12"x12" พื้นผิวเงา PVC.2"
F6 พื้นทำผิวสีเข้มชนิดหิน
F7 พื้นทำผิวสีเข้มชนิดหิน
F8 พื้นทำผิวสีเข้มชนิดหิน
F9 พื้นทำผิวสีเข้มชนิดหิน
F9A พื้นทำผิวสีเข้มชนิดหิน
F10 ทำวัสดุผนัง INTERIOR (PAI)
F11 ทำวัสดุผนัง LANDSCAPE
หมายเหตุ: ขนาดของวัสดุตกแต่งจะขึ้นอยู่กับขนาดของพื้นที่

วัสดุผนัง

- P1 ผนัง ค.ส.ล. ทำผิวเรียบ (ทาสีขาว, ภายนอก)
P2 ฐานปูนเรียบทาสี (สำหรับภายนอก, ภายนอก)
P2A ฐานปูนเรียบทาสี ขนาด 15 ซม. (สำหรับภายนอก, ภายนอก)
P3 ปูกระเบื้องเซรามิค 8"x8" (พื้นห้องน้ำ)
P4 ผนังเรียบเรียบทาสี 9 มม. ทำผิวเรียบทาสี
โครงสร้างภายใน
P5 ผนัง ค.ส.ล. ฐานปูนเรียบทาสี
P5A ผนัง ค.ส.ล. พื้นผิวเรียบ
P6 ผนัง ค.ส.ล. พื้นผิวเรียบทาสี
P7 ผนัง ค.ส.ล. พื้นผิวเรียบทาสี
P8 ผนังเรียบทาสี

CURTAIN WALL & FACADE CONTRACTOR :



41/8 RAMA 3 ROAD, CHONG-NONSEE, YANNAWA, BANGKOK 10120, THAILAND
TEL : 294-6291 - 8 FAX : (662) 294-1744

REVISION

NO.	DESCRIPTION	DATE
1		
2		
3		
4		
5		
6		
7		

PROJECT :



PROJECT NO : 1802 LPark-VC

AS-BUILT DRAWING


DRAWING TITLE :

16th FLOOR PLAN
@ TOWER B

DRAWN :	UDOMSAK.P	
CHECKED :	SANGUAN	
DATE :	10/07/2562	
SHEET NO.	DWG. NO.	Rev.
	PL.10	-

These drawings are the property of P.A. Design
Co., Ltd.
and not to be used or reproduced without
specific permission.

อาคาร B

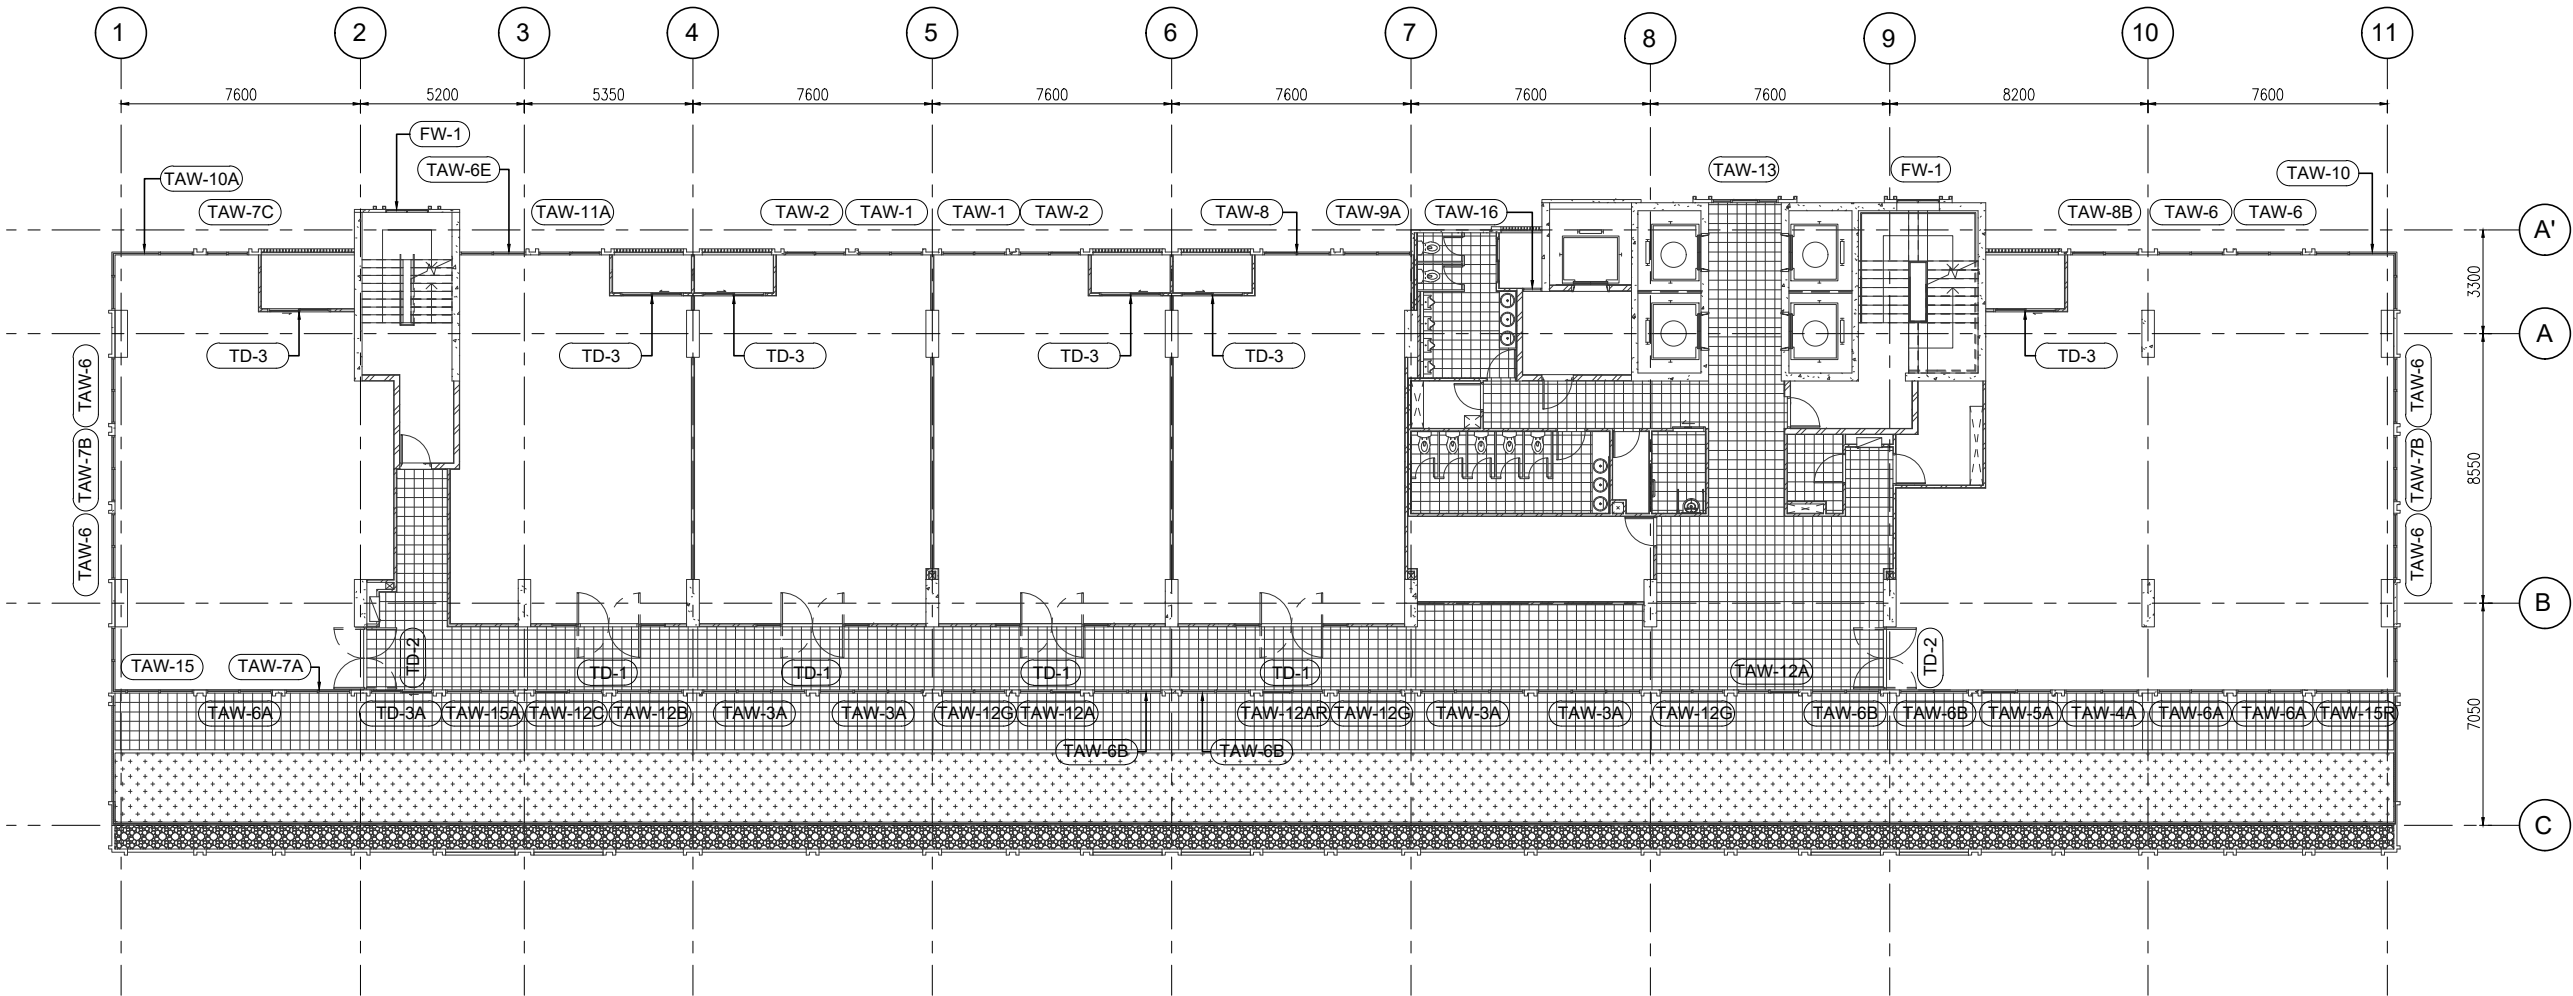



L.P.N. DEVELOPMENT
PUBLIC CO., LTD.
1168/109 36th floor Lumpini Tower
Rama 4 Road Sathorn Bangkok 10120
tel. (662) 2855011-6
fax. (662) 2855017

สัญลักษณ์วัสดุตกแต่ง

วัสดุพื้น

- F1 ปูกระเบื้องเซรามิคขนาด 12"x12" พื้นผิวเงา PVC.2"
F2 ปูกระเบื้องเซรามิคขนาด 12"x12" พื้นผิวเงาและ
ขอบทำผิวพื้นผิวขัดมัน
F3 ปูกระเบื้องเซรามิคขนาด 12"x12" (สำหรับห้องครัว)
F3A ปูกระเบื้องเซรามิคขนาด 12"x12" (สำหรับห้องครัว)
F4 ปูกระเบื้องเซรามิคขนาด 12"x12"
F4A ปูกระเบื้องเซรามิคขนาด 12"x12" (สำหรับห้องครัว)
F4B ปูกระเบื้องเซรามิคขนาด 12"x12" (สำหรับห้องน้ำ)
F4C ปูกระเบื้องเซรามิคขนาด 12"x12" (สำหรับทางเดินส่วนกลาง)
F5 ปูกระเบื้องเซรามิคขนาด 12"x12" พื้นผิวเงา PVC.2"
F6 พื้นทำผิวพื้นผิวขัดมัน
F7 พื้นทำผิวพื้นผิวขัดมัน
F8 พื้นทำผิวพื้นผิวขัดมัน
F9 พื้นทำผิวพื้นผิวขัดมัน
F9A พื้นทำผิวพื้นผิวขัดมัน EPOXY
F10 ทำผิวปูน INTERIOR (PAI)
F11 ทำผิวปูน LANDSCAPE
หมายเหตุ ยานยนต์และกระเบื้องปูพื้นผิวเงา

วัสดุผนัง

- P1 ผนัง ค.ส.ล. ทำผิวปูน (ภายในอาคาร, ภายนอก)
P2 ฐานปูนเรียบทาสี (สำหรับภายนอก, ภายใน)
P2A ฐานปูนเรียบทาสี ขนาด 15 ซม. (สำหรับภายนอก, ภายใน)
P3 ปูกระเบื้องเซรามิค 8" x 8" (ห้องน้ำ)
P4 ผนังเรียบเรียบทาสี ขนาด 9 ซม. ทำผิวปูนเรียบทาสี
โดยผนังทาสีเงา
P5 ผนัง ค.ส.ล. ฐานปูนเรียบทาสี
P5A ผนัง ค.ส.ล. พื้นผิวเงา
P6 ผนัง ค.ส.ล. ผนังผิวเงา
P7 ผนัง ค.ส.ล. ผนังผิวเงา
P8 ผนังปูนเรียบทาสี

CURTAIN WALL & FACADE CONTRACTOR :



ISO.9002
KIM YOO SENG

41/8 RAMA 3 ROAD, CHONG-NONSEE, YANNAWA, BANGKOK 10120, THAILAND
TEL : 294-6291 - 8 FAX : (662) 294-1744

REVISION

NO.	DESCRIPTION	DATE
1		
2		
3		
4		
5		
6		
7		

PROJECT :



PROJECT NO : 1802 LPark-VC


AS-BUILT DRAWING

DRAWING TITLE :

17th -18th FLOOR PLAN
@ TOWER B

DRAWN :	UDOMSAK.P		
CHECKED :	SANGUAN		
DATE :	10/07/2562		
SHEET NO.	DWG. NO.	Rev.	
	PL.11	-	

These drawings are the property of P.A. Design
Co., Ltd.
and not to be used or reproduced without
specific permission.

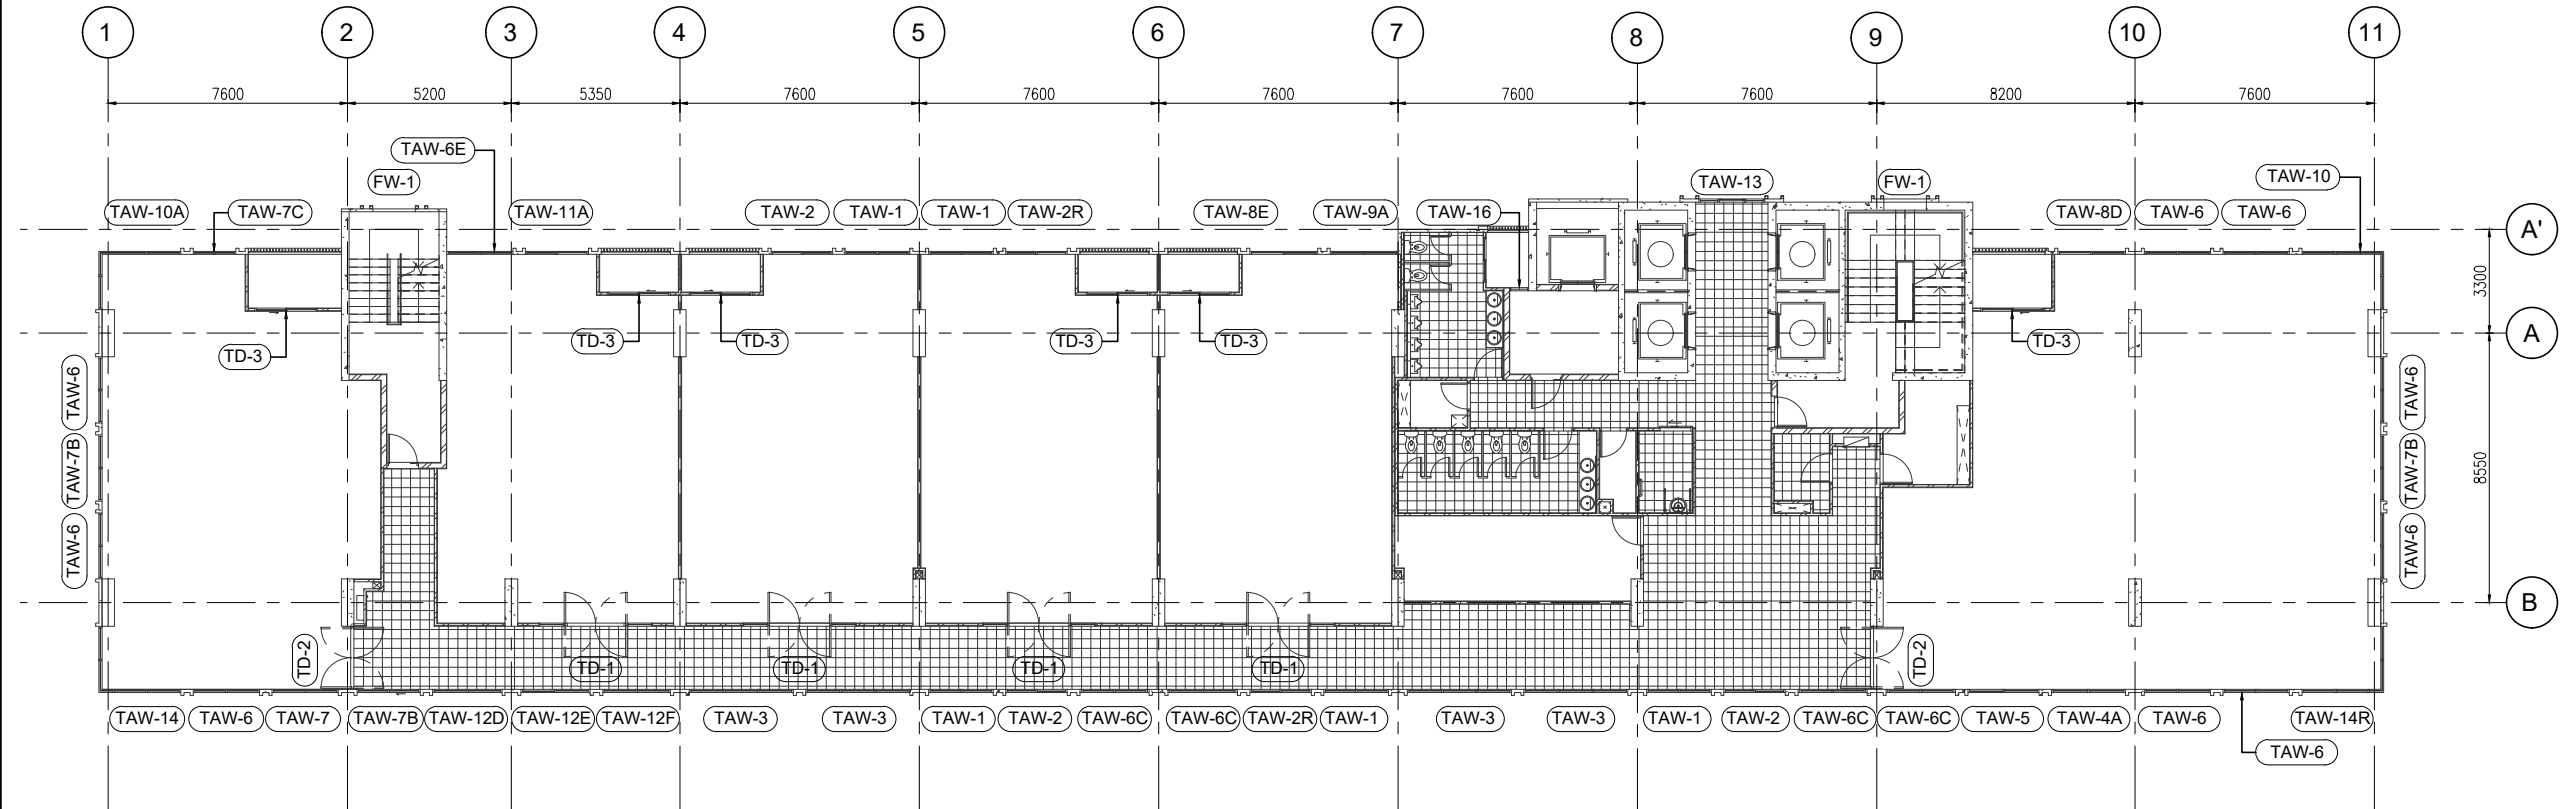

อาคาร B



L.P.N. DEVELOPMENT
PUBLIC CO., LTD.
1168/109 36th floor Lumpini Tower
Rama 4 Road Sathorn Bangkok 10120
tel. (662) 2855011-6
fax. (662) 2855017

สัญลักษณ์วัสดุตกแต่ง

วัสดุพื้น

- F1 ปูกระเบื้องเซรามิคขนาด 12"x12" พร้อมบัวจีนชนิด PVC 2"
F2 ปูกระเบื้องเซรามิคขนาด 12"x 12" พร้อมแนวและขอบทำผิวพื้นแบบขัดมัน
F3 ปูกระเบื้องเซรามิคขนาด 12"x12" (สำหรับห้องครัว)
F3A ปูกระเบื้องเซรามิคขนาด 12"x12" (สำหรับห้องครัว)
F4 ปูกระเบื้องเซรามิคขนาด 12"x12"
F4A ปูกระเบื้องเซรามิคขนาด 12"x12"(สำหรับห้องพักผ่อน)
F4B ปูกระเบื้องเซรามิคขนาด 12"x12"(สำหรับบริเวณโถง)
F4C ปูกระเบื้องเซรามิคขนาด 12"x12"(สำหรับทางเดินส่วนกลาง)
F5 ปูลามิเนตต่างี่รูป พร้อมบัวจีนชนิด PVC 2"
F6 พื้นทำผิวพื้นแบบขัดมัน
F7 พื้นทำผิวพื้นแบบขัดมัน
F8 พื้นทำผิวทราดล่าง
F9 พื้นทำระบบกันซึม
F9A พื้นทำผิวขัดมันอีพอกซี
F10 ทำวัสดุแบบ INTERIOR (PAI)
F11 ทำวัสดุแบบ LANDSCAPE
หมายเหตุ ยานแนวของกระเบื้องทำตามรูปเขียนหน้า

วัสดุผนัง

- P1 ผนัง ค.ส.ล. ทำฉาบปูน (ทาผิวภายนอก, ภายใน)
P2 ฉาบปูนเรียบทาสี (สำหรับภายนอก, ภายใน)
P2A ฉาบปูนเรียบทาสีหนา 15 มม. (สำหรับภายนอก, ภายใน)
P3 ปูกระเบื้องเซรามิค 8" x 8" (บริเวณโถง)
P4 ผนังฉาบเรียบทาสีหนา 9 มม. ทำขอบเรียบทาสี
โครงเหล็กภายในผนัง
P5 ผนัง ค.ส.ล. ฉาบปูนเรียบทาสี
P5A ผนัง ค.ส.ล. พื้นผิวเรียบ
P6 ผนัง ค.ส.ล. เบลีตซ์ขัดมันให้เรียบทาสี
P7 ผนัง ค.ส.ล. เบลีตซ์ขัดมันให้เรียบทาสี
P8 ผนังบุวัสดุตามตัวอย่าง

CURTAIN WALL & FACADE CONTRACTOR :



ISO.9002
KIM YOO SENG

41/8 RAMA 3 ROAD, CHONG-NONSEE, YANNAWA, BANGKOK 10120, THAILAND
TEL : 294-6291 - 8 FAX : (662) 294-1744

REVISION

NO.	DESCRIPTION	DATE
1		
2		
3		
4		
5		
6		
7		

PROJECT :



PROJECT NO : 1802 LPark-VC


AS-BUILT DRAWING

DRAWING TITLE :

TOP ROOF FLOOR PLAN
@ TOWER B

DRAWN :	UDOMSAK.P	
CHECKED :	SANGUAN	
DATE :	10/07/2562	
SHEET NO.	DWG. NO.	Rev.
	PL.12	-

These drawings are the property of P.A. Design Co., Ltd. and not to be used or reproduced without specific permission.

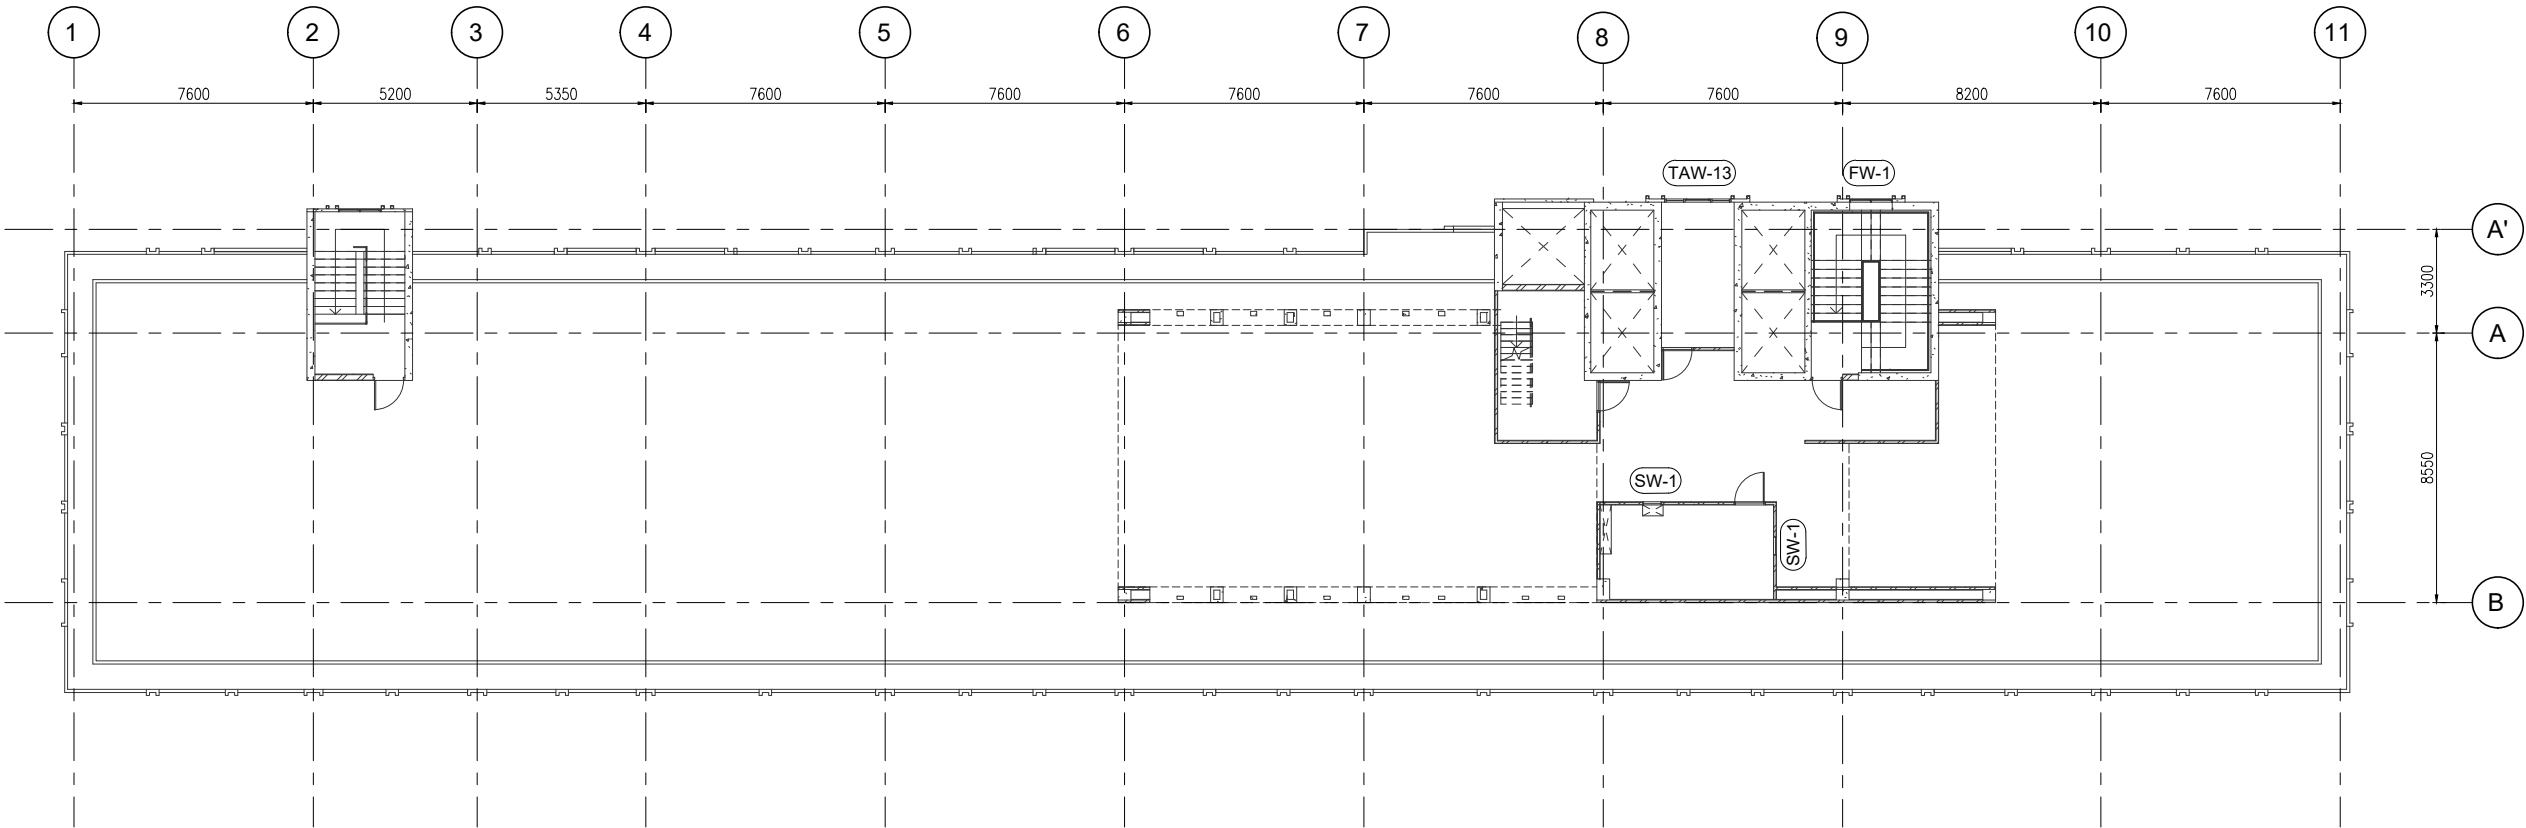

อาคาร B

สัญลักษณ์วัสดุตกแต่ง

วัสดุพื้น

- F1 ปูกระเบื้องเซรามิคขนาด 12"x12" พื้นผิวเงา PVC 2"
F2 ปูกระเบื้องเซรามิคขนาด 12"x12" พื้นผิวเงาและ
ขอบทำผิวพื้นผิวเงา
F3 ปูกระเบื้องเซรามิคขนาด 12"x12" (สำหรับห้องครัว)
F3A ปูกระเบื้องเซรามิคขนาด 12"x12" (สำหรับห้องครัว)
F4 ปูกระเบื้องเซรามิคขนาด 12"x12"
F4A ปูกระเบื้องเซรามิคขนาด 12"x12" (สำหรับห้องครัว)
F4B ปูกระเบื้องเซรามิคขนาด 12"x12" (สำหรับห้องครัว)
F4C ปูกระเบื้องเซรามิคขนาด 12"x12" (สำหรับห้องครัว)
F5 ปูกระเบื้องเซรามิคขนาด 12"x12" (สำหรับห้องครัว)
F6 พื้นทำผิวพื้นผิวเงา
F7 พื้นทำผิวพื้นผิวเงา
F8 พื้นทำผิวพื้นผิวเงา
F9 พื้นทำผิวพื้นผิวเงา
F9A พื้นทำผิวพื้นผิวเงา EPOXY
F10 ทำผิวพื้นผิวเงา INTERIOR (PAI)
F11 ทำผิวพื้นผิวเงา LANDSCAPE
หมายเหตุ ยานยนต์และรถจักรยานยนต์ห้ามขึ้น

วัสดุผนัง

- P1 ผนัง ค.ส.ล. สำหรับปูน (ทาสีภายนอก, ภายใน)
P2 ฐานปูนซีเมนต์ (สำหรับภายนอก, ภายใน)
P2A ฐานปูนซีเมนต์ ขนาด 15 ซม. (สำหรับภายนอก, ภายใน)
P3 ปูกระเบื้องเซรามิค 8"x8" (สำหรับผนัง)
P4 ผนังปูนซีเมนต์หนา 9 ซม. ทำรอยต่อผนัง
โดยฉนวนกันความร้อน
P5 ผนัง ค.ส.ล. ฐานปูนซีเมนต์
P5A ผนัง ค.ส.ล. พื้นผิวเงา
P6 ผนัง ค.ส.ล. ผนังผิวเงา
P7 ผนัง ค.ส.ล. ผนังผิวเงา
P8 ผนังปูนซีเมนต์

CURTAIN WALL & FACADE CONTRACTOR :



41/8 RAMA 3 ROAD, CHONG-NONSEE, YANNAWA, BANGKOK 10120, THAILAND
TEL : 294-6291 - 8 FAX : (662) 294-1744

REVISION

NO.	DESCRIPTION	DATE
1		
2		
3		
4		
5		
6		
7		

PROJECT :




PROJECT NO : 1802 LPark-VC

AS-BUILT DRAWING

DRAWING TITLE :
TYPICAL HORIZONTAL SECTION DETAIL
@ VISION GLASS AREA

DRAWN :	UDOMSAK.P	
CHECKED :	SANGUAN	
DATE :	10/07/2562	
SHEET NO.	DWG. NO.	Rev.
	TD-H01	-

These drawings are the property of P.A. Design Co., Ltd. and not to be used or reproduced without specific permission.

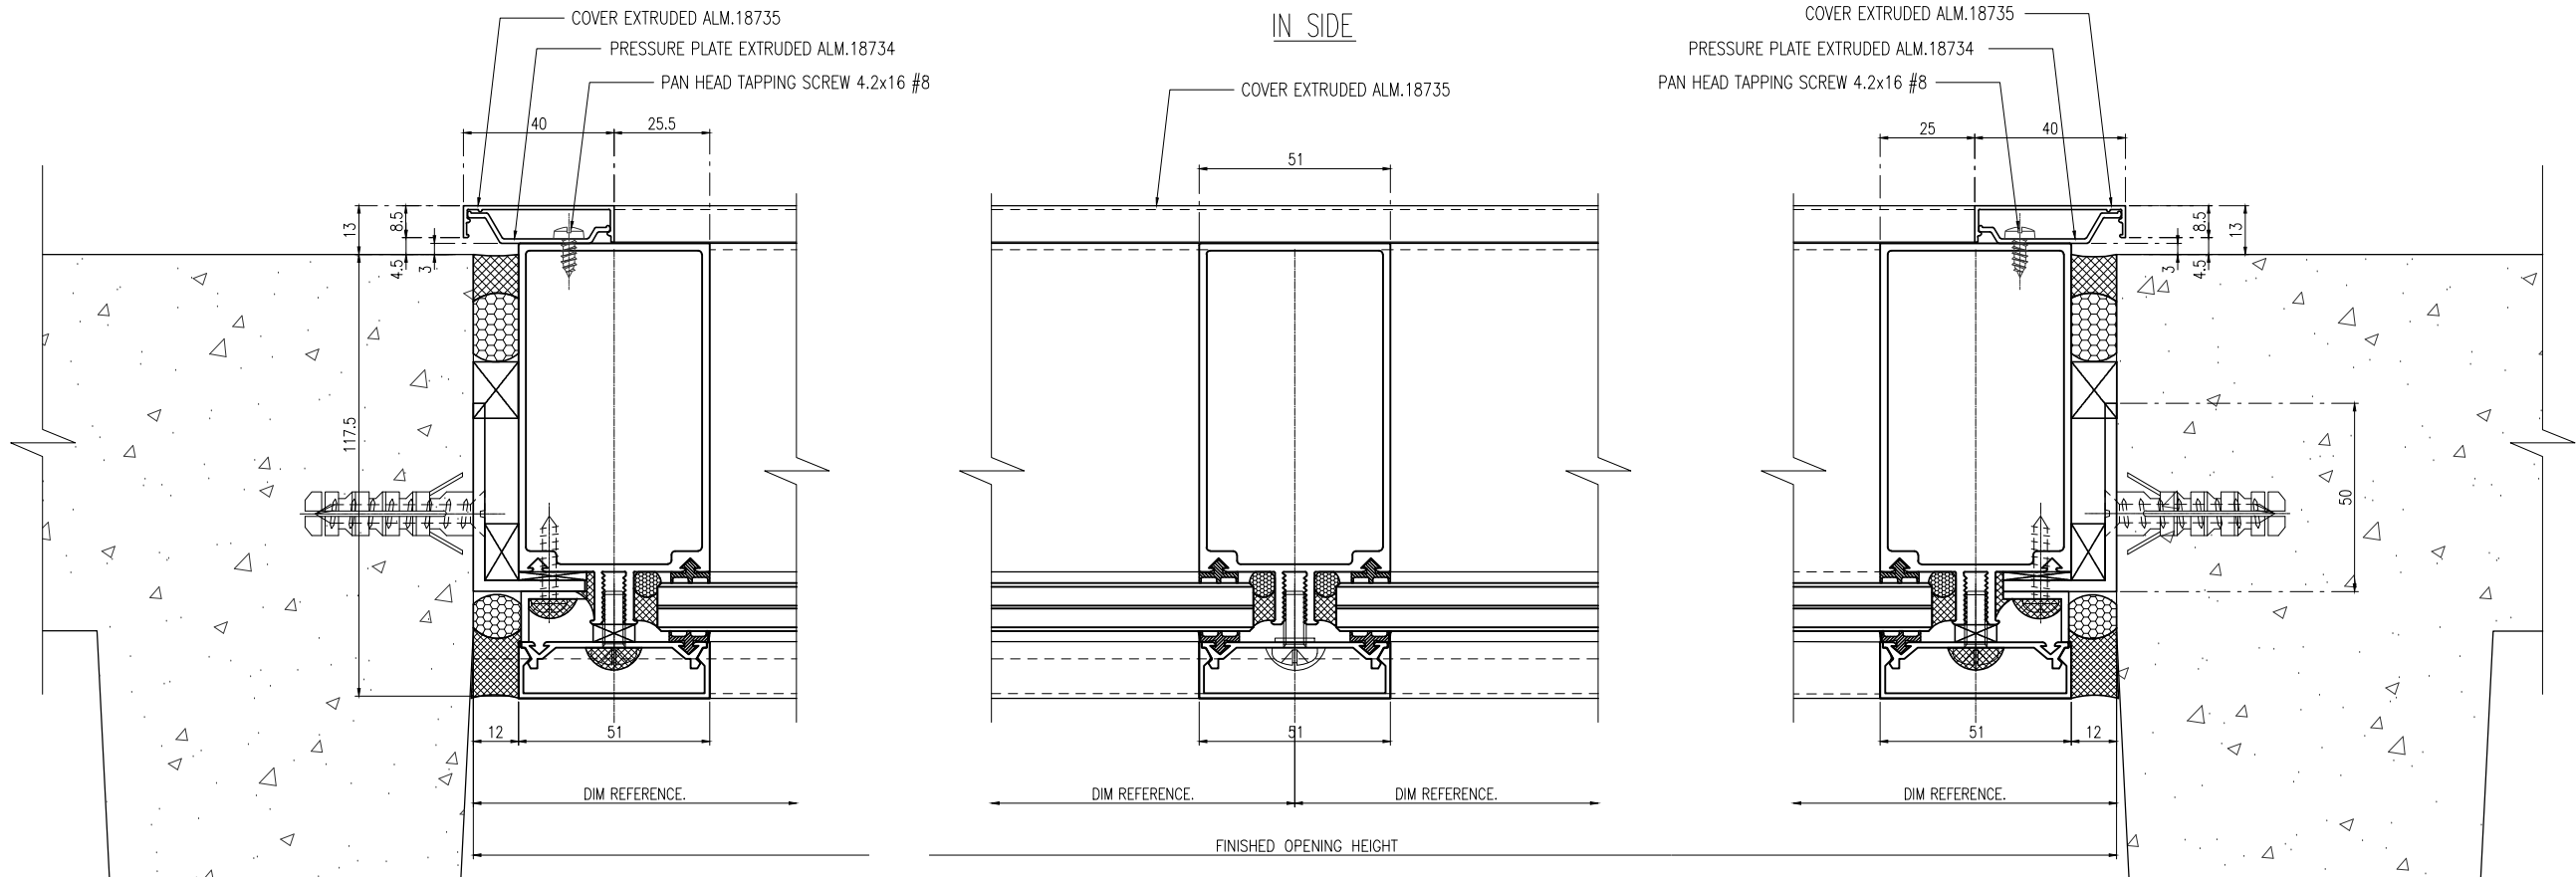

SCALE 1:2
DETAIL

3

SCALE 1:2
DETAIL

2

SCALE 1:2
DETAIL

1

สัญลักษณ์วัสดุตกแต่ง

วัสดุพื้น

- F1 ปูกระเบื้องเซรามิคขนาด 12"x12" พื้นผิวเงา PVC.2"
F2 ปูกระเบื้องเซรามิคขนาด 12"x12" พื้นผิวเงาและ
ขอบทำผิวสีเอนกซ์สีเงิน
F3 ปูกระเบื้องเซรามิคขนาด 12"x12" (สำหรับห้องครัว)
F3A ปูกระเบื้องเซรามิคขนาด 12"x12" (สำหรับห้องครัว)
F4 ปูกระเบื้องเซรามิคขนาด 12"x12"
F4A ปูกระเบื้องเซรามิคขนาด 12"x12" (สำหรับห้องครัว)
F4B ปูกระเบื้องเซรามิคขนาด 12"x12" (สำหรับห้องครัว)
F4C ปูกระเบื้องเซรามิคขนาด 12"x12" (สำหรับห้องครัว)
F5 ปูกระเบื้องเซรามิคขนาด 12"x12" พื้นผิวเงา PVC.2"
F6 สีทาผิวสีเอนกซ์สีเงิน
F7 สีทาผิวสีเอนกซ์สีเทา
F8 สีทาผิวสีเอนกซ์สีเทา
F9 สีทาผิวสีเอนกซ์สีเทา
F9A สีทาผิวสีเอนกซ์สีเทา EPOXY
F10 ทำผิวดูแบบ INTERIOR (PAI)
F11 ทำผิวดูแบบ LANDSCAPE
หมายเหตุ ยานยนต์ควรจอดบริเวณที่ระบุสีเอนกซ์สีเงิน

วัสดุผนัง

- P1 ผนัง ค.ส.ล. สำหรับปู (ทาผิวภายนอก, ภายใน)
P2 ฐานปูนฉาบผิว (สำหรับภายนอก, ภายใน)
P2A ฐานปูนฉาบผิวหนา 15 ซม. (สำหรับภายนอก, ภายใน)
P3 ปูกระเบื้องเซรามิค 8"x8" (สำหรับปูผนัง)
P4 ผนังฉาบปูนผิวเรียบ 9 มม. ทำรอยต่อผนัง
โดยฉาบผิวสีเอนกซ์สีเงิน
P5 ผนัง ค.ส.ล. ฐานปูนฉาบผิว
P5A ผนัง ค.ส.ล. พื้นผิวเรียบ
P6 ผนัง ค.ส.ล. ผนังฉาบปูนผิวเรียบ
P7 ผนัง ค.ส.ล. ผนังฉาบปูนผิวเรียบ
P8 ผนังฉาบปูนผิวเรียบ

CURTAIN WALL & FACADE CONTRACTOR :



41/8 RAMA 3 ROAD, CHONG-NOONSEE, YANNAWA, BANGKOK 10120, THAILAND
TEL : 294-6291 - 8 FAX : (662) 294-1744

REVISION

NO.	DESCRIPTION	DATE
1		
2		
3		
4		
5		
6		
7		

PROJECT :




PROJECT NO : 1802 LPark-VC

AS-BUILT DRAWING

DRAWING TITLE :
TYPICAL HORIZONTAL SECTION DETAIL
@ WINDOW AREA

DRAWN :	UDOMSAK.P	
CHECKED :	SANGUAN	
DATE :	10/07/2562	
SHEET NO.	DWG. NO.	Rev.
	TD-H02	-


These drawings are the property of P.A. Design
Co., Ltd.
and not to be used or reproduced without
specific permission.

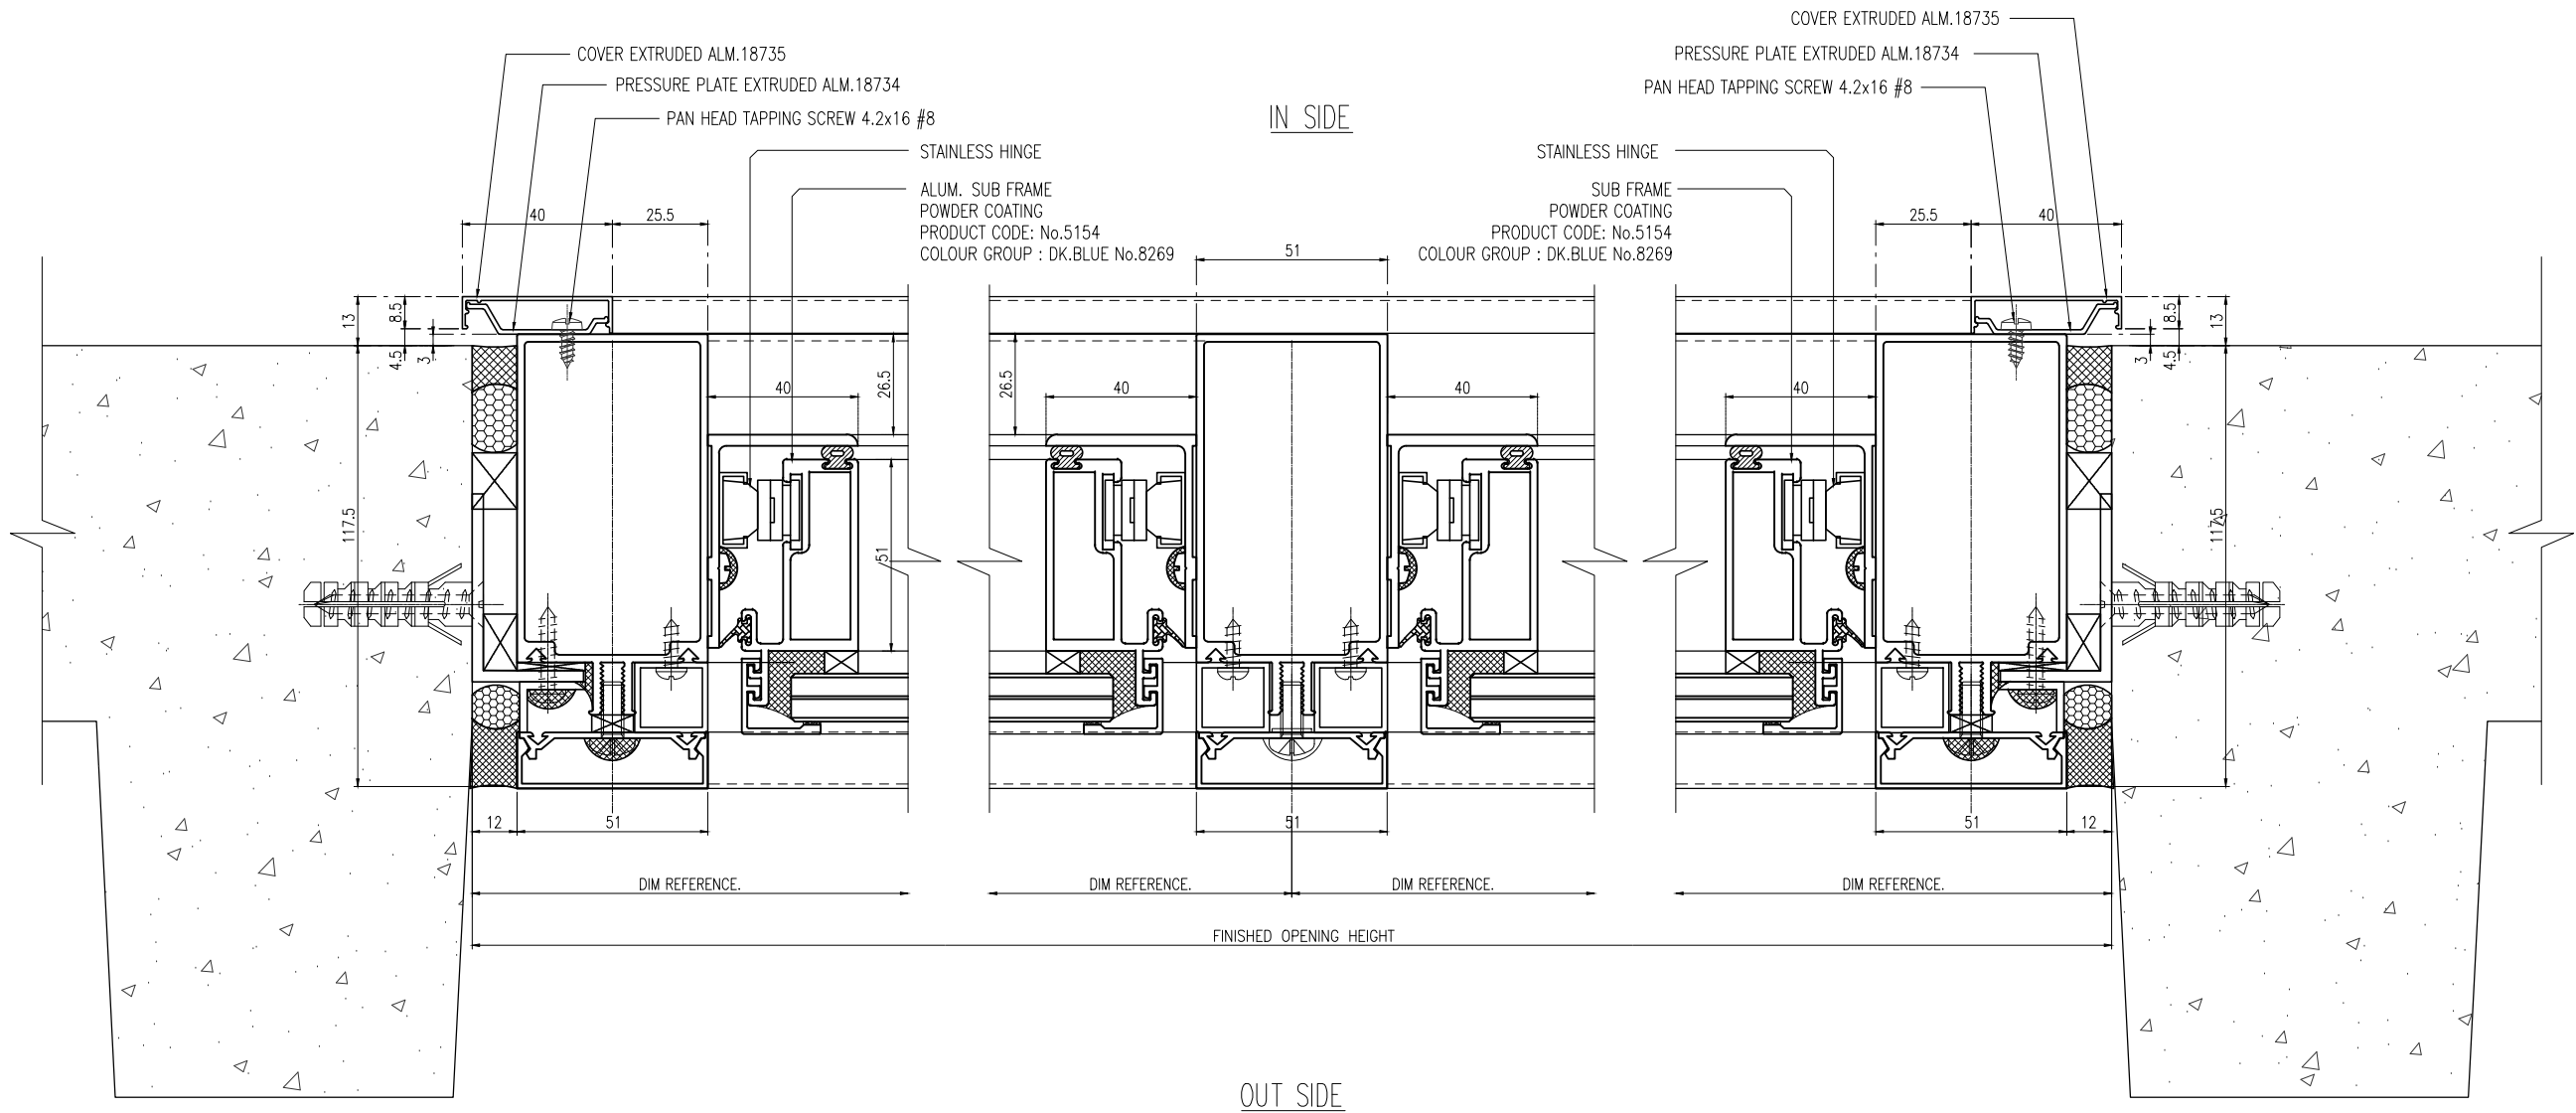


SCALE 1:2
DETAIL 3

SCALE 1:2
DETAIL 2

SCALE 1:2
DETAIL 1

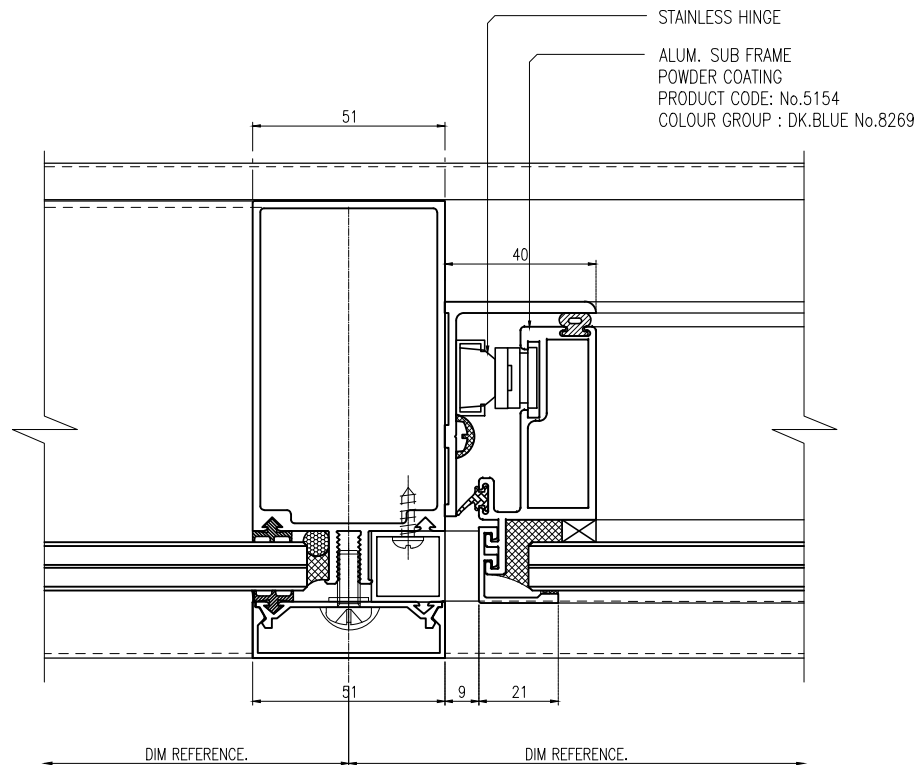

SCALE 1:2
DETAIL 2

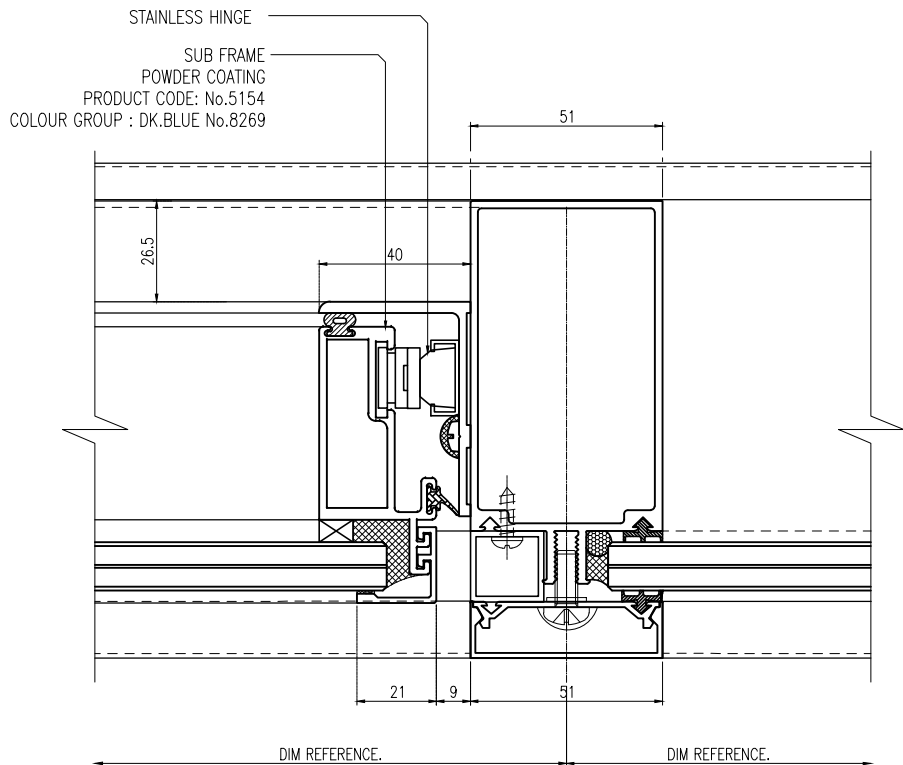

SCALE 1:2
DETAIL 1



L.P.N. DEVELOPMENT
PUBLIC CO., LTD.
1168/109 36th floor Lumpini Tower
Rama 4 Road Sathorn Bangkok 10120
tel. (662) 2855011-6
fax. (662) 2855017

สัญลักษณ์วัสดุตกแต่ง

วัสดุพื้น

- F1 ปูกระเบื้องเซรามิคขนาด 12x12" พื้นผิวเงา PVC.2"
 - F2 ปูกระเบื้องเซรามิคขนาด 12x12" พื้นผิวเงาและขอบทำผิวพื้นผิวมัน
 - F3 ปูกระเบื้องเซรามิคขนาด 12x12" (สำหรับห้องครัว)
 - F3A ปูกระเบื้องเซรามิคขนาด 12x12" (สำหรับห้องน้ำ)
 - F4 ปูกระเบื้องเซรามิคขนาด 12x12"
 - F4A ปูกระเบื้องเซรามิคขนาด 12x12" (สำหรับห้องพักผ่อน)
 - F4B ปูกระเบื้องเซรามิคขนาด 12x12" (สำหรับบริเวณ)
 - F4C ปูกระเบื้องเซรามิคขนาด 12x12" (สำหรับทางเดินส่วนกลาง)
 - F5 ปูลามิเนตต่างรูป พื้นผิวเงา PVC.2"
 - F6 พื้นทำผิวพื้นผิวมัน
 - F7 พื้นทำผิวพื้นผิวมัน
 - F8 พื้นทำผิวพื้นผิวมัน
 - F9 พื้นทำผิวพื้นผิวมัน
 - F9A พื้นทำผิวพื้นผิวมัน EPOXY
 - F10 ทำผิวพื้น INTERIOR (PAI)
 - F11 ทำผิวพื้น LANDSCAPE
- หมายเหตุ ยานยนต์และกระเบื้องพื้นผิวมัน

วัสดุผนัง

- P1 ผนัง ค.ส.ล. สำหรับ (ภายในอาคาร, ภายนอก)
- P2 ผนังปูนฉาบ (สำหรับภายในอาคาร, ภายนอก)
- P2A ผนังปูนฉาบหนา 15 ซม. (สำหรับภายในอาคาร, ภายนอก)
- P3 ปูกระเบื้องเซรามิค 8x8" (สำหรับผนัง)
- P4 ผนังปูนฉาบหนา 9 ซม. ทำรอยต่อผนัง
- P5 ผนัง ค.ส.ล. สำหรับผนัง
- P5A ผนัง ค.ส.ล. สำหรับผนัง
- P6 ผนัง ค.ส.ล. ผนังผิวมัน
- P7 ผนัง ค.ส.ล. ผนังผิวมัน
- P8 ผนังปูนฉาบ

CURTAIN WALL & FACADE CONTRACTOR :



ISO.9002
KIM YOO SENG

41/8 RAMA 3 ROAD, CHONG-NONSEE, YANNAWA, BANGKOK 10120, THAILAND
TEL : 294-6291 - 8 FAX : (662) 294-1744

REVISION

NO.	DESCRIPTION	DATE
1		
2		
3		
4		
5		
6		
7		

PROJECT :



PROJECT NO : 1802 LPark-VC


AS-BUILT DRAWING

DRAWING TITLE :

TYPICAL HORIZONTAL SECTION DETAIL
@WINDOW AREA

DRAWN :	UDOMSAK.P	
CHECKED :	SANGUAN	
DATE :	10/07/2562	
SHEET NO.	DWG. NO.	Rev.
	TD-H03	-

These drawings are the property of P.A. Design Co., Ltd. and not to be used or reproduced without specific permission.

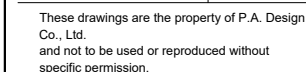



L.P.N. DEVELOPMENT
PUBLIC CO., LTD.
1168/109 36th floor Lumpini Tower
Rama 4 Road Sathorn Bangkok 10120
tel. (662) 2855011-6
fax. (662) 2855017

สัญลักษณ์วัสดุตกแต่ง

วัสดุพื้น

- F1 ปูกระเบื้องเซรามิคขนาด 12x12" พื้นผิวเงา PVC.2"
F2 ปูกระเบื้องเซรามิคขนาด 12" x 12" พื้นผิวเงาและ
ขอบทำผิวสีน้ำตาลซีดมัน
F3 ปูกระเบื้องเซรามิคขนาด 12x12" (สำหรับห้องน้ำ)
F3A ปูกระเบื้องเซรามิคขนาด 12x12" (สำหรับห้องน้ำ)
F4 ปูกระเบื้องเซรามิคขนาด 12x12"
F4A ปูกระเบื้องเซรามิคขนาด 12x12"(สำหรับห้องน้ำ)
F4B ปูกระเบื้องเซรามิคขนาด 12x12"(สำหรับห้องน้ำ)
F4C ปูกระเบื้องเซรามิคขนาด 12x12"(สำหรับห้องน้ำ)
F5 ปูกระเบื้องเซรามิคขนาด 12x12" พื้นผิวเงา PVC.2"
F6 พื้นผิวสีน้ำตาลซีดมัน
F7 พื้นผิวสีน้ำตาลซีดมัน
F8 พื้นผิวสีน้ำตาลซีดมัน
F9 พื้นผิวสีน้ำตาลซีดมัน
F9A พื้นผิวสีน้ำตาลซีดมัน EPOXY
F10 ทำผิวดูแบบ INTERIOR (PAI)
F11 ทำผิวดูแบบ LANDSCAPE
หมายเหตุ: ฐานโครงสร้างค้ำยันต้องเป็นปูนซีเมนต์ทำ

วัสดุผนัง

- P1 ผนัง ค.ส.ล. ทำผิวปูน (ทาสีภายนอก, ภายใน)
P2 ฐานปูนซีเมนต์ทำผิว (สำหรับภายนอก, ภายใน)
P2A ฐานปูนซีเมนต์ทำผิว หนา 15 ซม. (สำหรับภายนอก, ภายใน)
P3 ปูกระเบื้องเซรามิค 8" x 8" (สำหรับภายนอก)
P4 ผนังปูนซีเมนต์ทำผิว หนา 9 ซม. ทำผิวสีน้ำตาลซีดมัน
โครงสร้างค้ำยัน
P5 ผนัง ค.ส.ล. ฐานปูนซีเมนต์ทำผิว
P5A ผนัง ค.ส.ล. พื้นผิวเงา
P6 ผนัง ค.ส.ล. พื้นผิวสีน้ำตาลซีดมัน
P7 ผนัง ค.ส.ล. พื้นผิวสีน้ำตาลซีดมัน
P8 ผนังปูนซีเมนต์ทำผิว

CURTAIN WALL & FACADE CONTRACTOR :



ISO.9002
KIM YOO SENG

41/8 RAMA 3 ROAD, CHONG-NONSEE, YANNAWA, BANGKOK 10120, THAILAND
TEL : 294-6291 - 8 FAX : (662) 294-1744

REVISION

NO.	DESCRIPTION	DATE
1		
2		
3		
4		
5		
6		
7		

PROJECT :



PROJECT NO : 1802 LPark-VC


AS-BUILT DRAWING

DRAWING TITLE :


TYPICAL HORIZONTAL SECTION DETAIL
@ CORNER PANEL

DRAWN :	UDOMSAK.P		
CHECKED :	SANGUAN		
DATE :	10/07/2562		
SHEET NO.	DWG. NO.	Rev.	
	TD-H05	-	


These drawings are the property of P.A. Design
Co., Ltd.
and not to be used or reproduced without
specific permission.

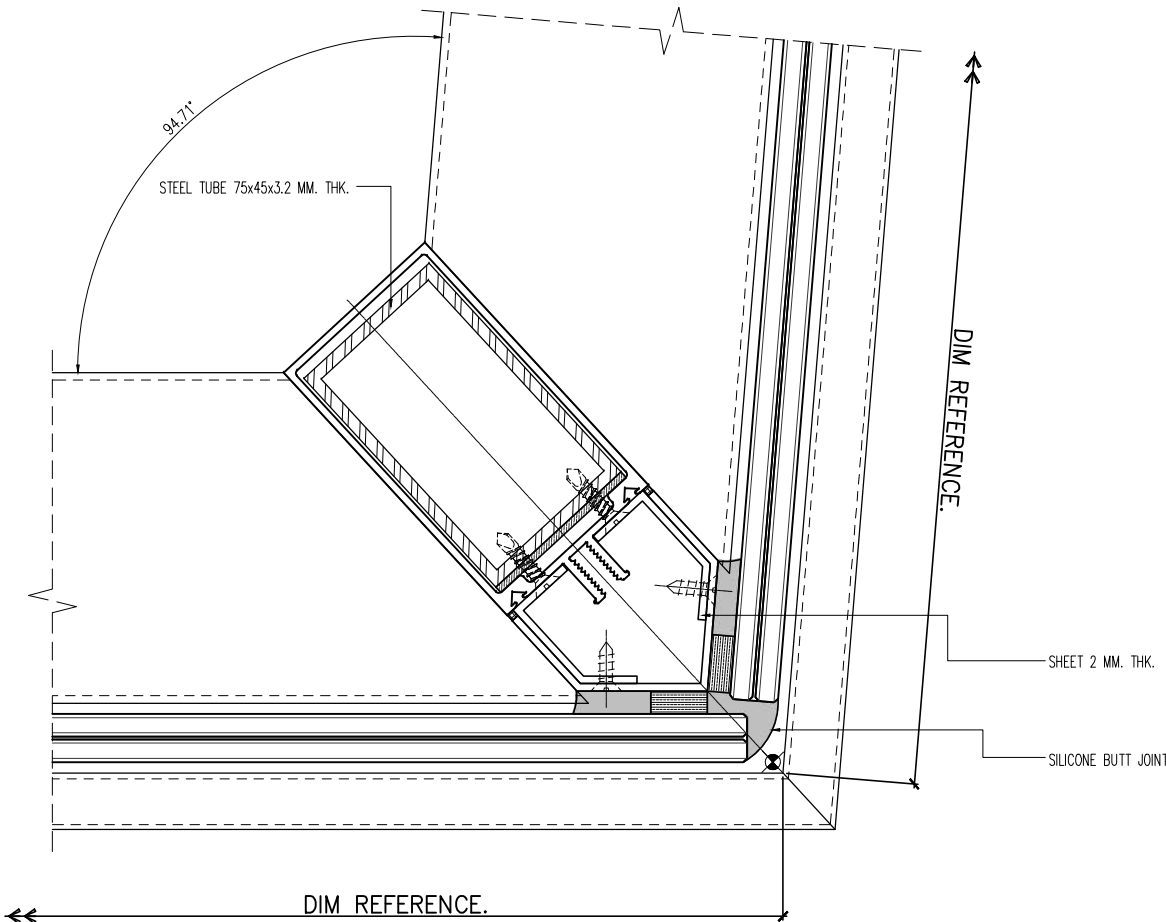

3 TYPICAL HORIZONTAL
SECTION DETAIL

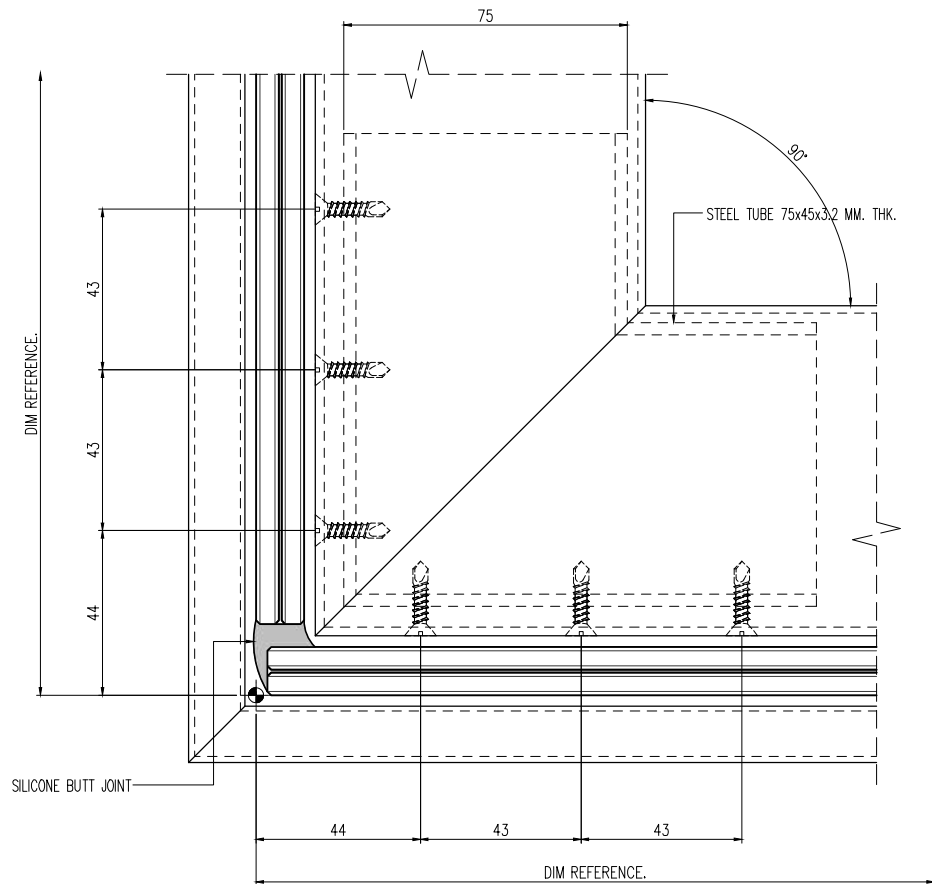

1 TYPICAL HORIZONTAL
SECTION DETAIL

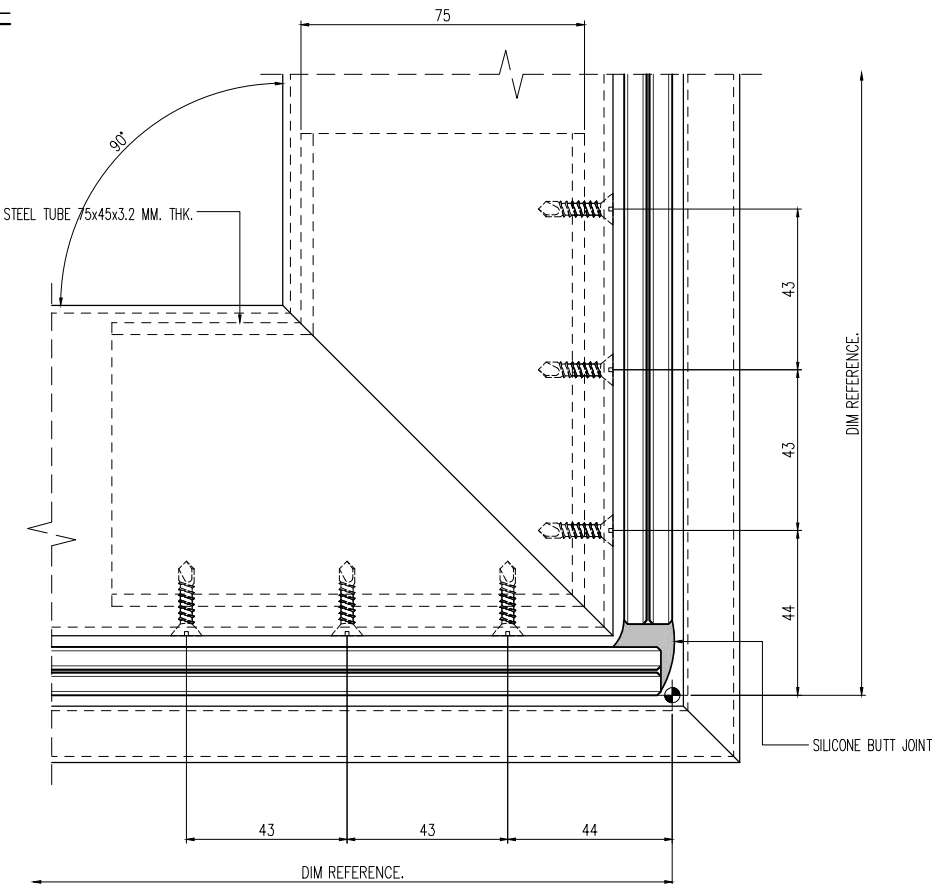

2 TYPICAL HORIZONTAL
SECTION DETAIL

อาคาร B



L.P.N. DEVELOPMENT
PUBLIC CO., LTD.
1168/109 36th floor Lumpini Tower
Rama 4 Road Sathorn Bangkok 10120
tel. (662) 2855011-6
fax. (662) 2855017

สัญลักษณ์วัสดุตกแต่ง

วัสดุพื้น

- F1 ปูกระเบื้องเซรามิคขนาด 12x12" พื้นผิวเงาผิว PVC 2"
F2 ปูกระเบื้องเซรามิคขนาด 12" x 12" พื้นผิวเงาผิว
ขอบทำผิวสีแบบสีหิน
F3 ปูกระเบื้องเซรามิคขนาด 12x12" (สำหรับห้องครัว)
F3A ปูกระเบื้องเซรามิคขนาด 12x12" (สำหรับห้องครัว)
F4 ปูกระเบื้องเซรามิคขนาด 12x12" (สำหรับห้องครัว)
F4A ปูกระเบื้องเซรามิคขนาด 12x12" (สำหรับห้องครัว)
F4B ปูกระเบื้องเซรามิคขนาด 12x12" (สำหรับห้องครัว)
F4C ปูกระเบื้องเซรามิคขนาด 12x12" (สำหรับห้องครัว)
F5 ปูกระเบื้องเซรามิคขนาด 12x12" พื้นผิวเงาผิว PVC 2"
F6 พื้นผิวสีแบบสีหิน
F7 พื้นผิวสีแบบสีหิน
F8 พื้นผิวสีแบบสีหิน
F9 พื้นผิวสีแบบสีหิน
F9A พื้นผิวสีแบบสีหิน
F10 ทำผิวปูน INTERIOR (PAI)
F11 ทำผิวปูน LANDSCAPE

วัสดุผนัง

- P1 ผนัง ค.ส.ล. สำหรับ (ภายในอาคาร, ภายนอก)
P2 ผนังปูนฉาบเรียบ (สำหรับภายในอาคาร, ภายนอก)
P2A ผนังปูนฉาบเรียบ หนา 15 มม. (สำหรับภายในอาคาร, ภายนอก)
P3 ผนังปูนฉาบเรียบ หนา 8" x 8" (สำหรับภายในอาคาร, ภายนอก)
P4 ผนังปูนฉาบเรียบ หนา 9 มม. ทำรอยต่อผนัง
โดยฉนวนกันความร้อน
P5 ผนัง ค.ส.ล. ผนังปูนฉาบเรียบ
P5A ผนัง ค.ส.ล. ผนังปูนฉาบเรียบ
P6 ผนัง ค.ส.ล. ผนังปูนฉาบเรียบ
P7 ผนัง ค.ส.ล. ผนังปูนฉาบเรียบ
P8 ผนังปูนฉาบเรียบ

CURTAIN WALL & FACADE CONTRACTOR :



41/8 RAMA 3 ROAD, CHONG-NONSEE, YANNAWA, BANGKOK 10120, THAILAND
TEL : 294-6291 - 8 FAX : (662) 294-1744

REVISION

NO.	DESCRIPTION	DATE
1		
2		
3		
4		
5		
6		
7		

PROJECT :



PROJECT NO : 1802 LPark-VC


AS-BUILT DRAWING

DRAWING TITLE :

TYPICAL HORIZONTAL SECTION DETAIL
@ SWING DOOR

DRAWN :	UDOMSAK.P		
CHECKED :	SANGUAN		
DATE :	10/07/2562		
SHEET NO.	DWG. NO.	Rev.	
	TD-H06	-	


These drawings are the property of P.A. Design Co., Ltd. and not to be used or reproduced without specific permission.

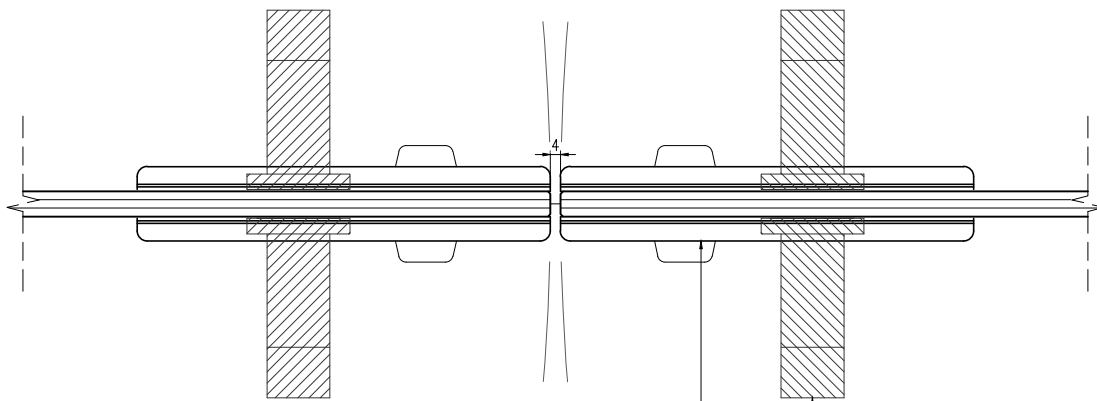


PATCH LOCK
(VVP FL50)


3 TYPICAL HORIZONTAL
SECTION DETAIL

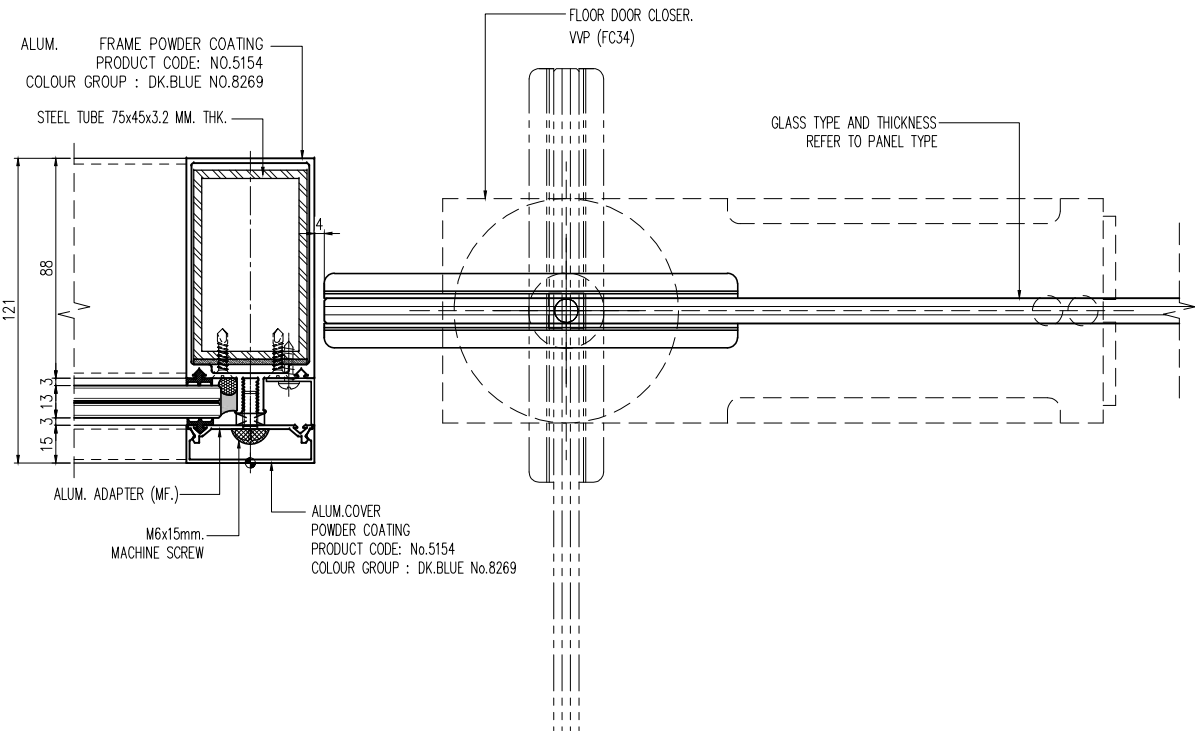


INTERIOR

EXTERIOR


1 TYPICAL HORIZONTAL
SECTION DETAIL

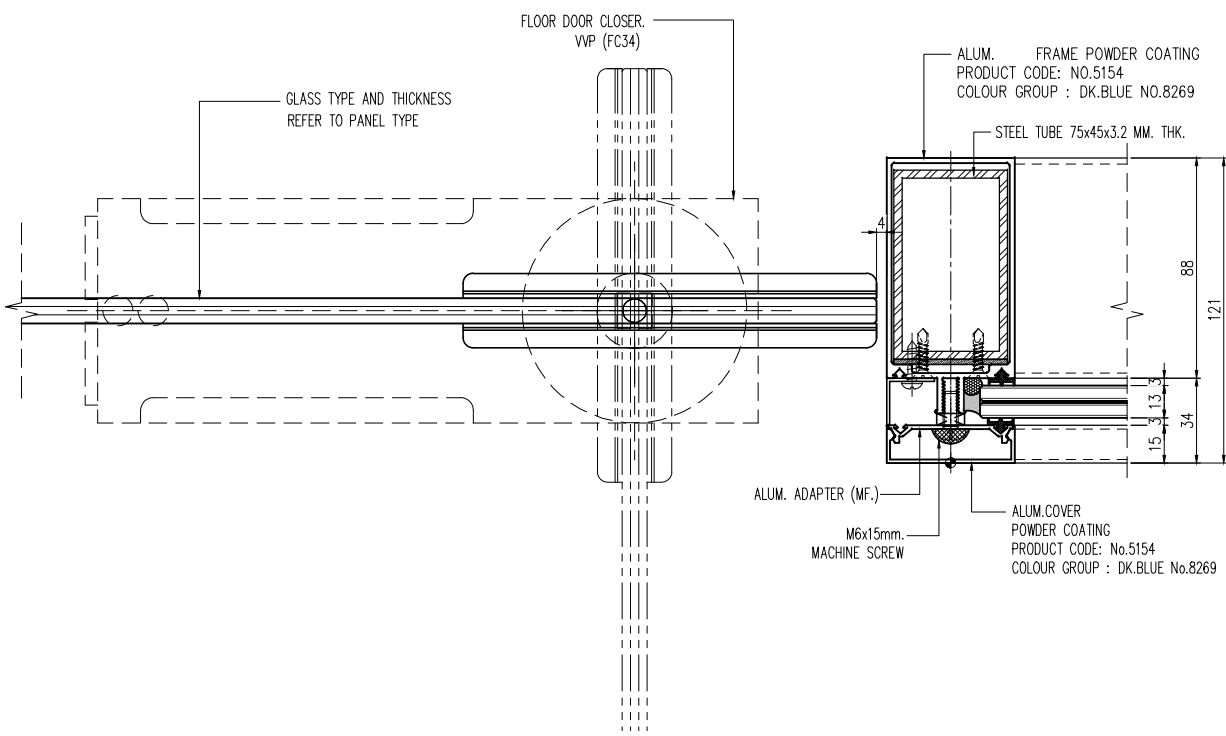


2 TYPICAL HORIZONTAL
SECTION DETAIL

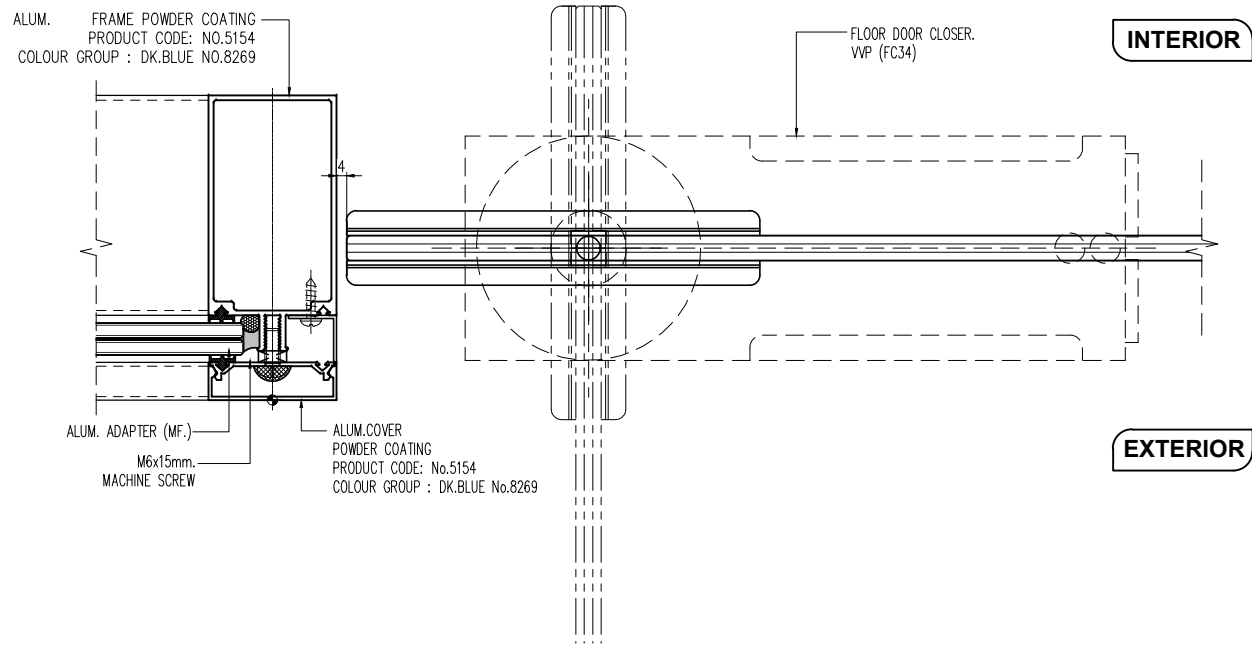


4 TYPICAL HORIZONTAL SECTION DETAIL
TD-H04

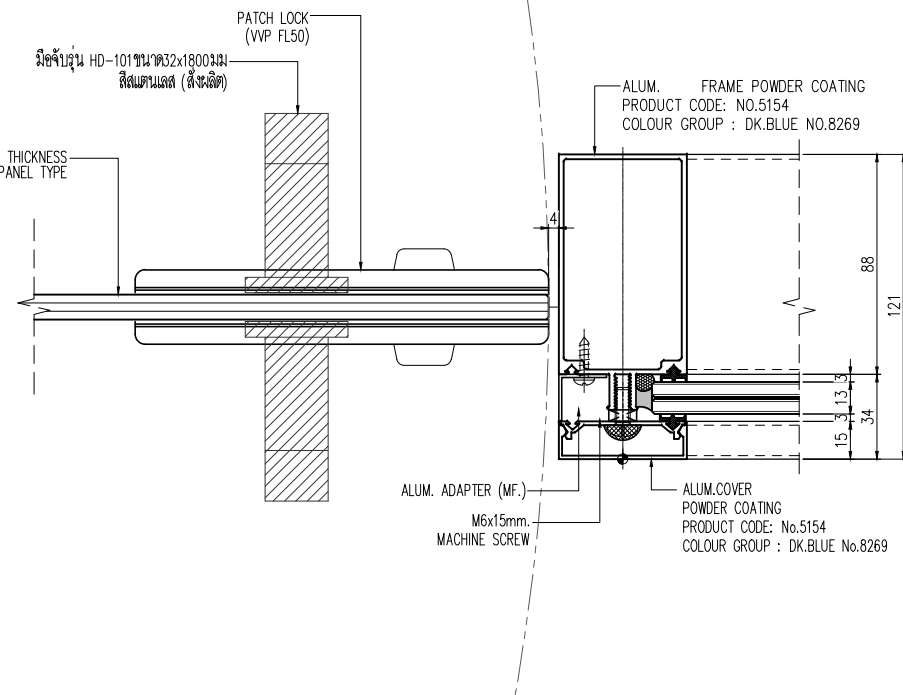


5 TYPICAL HORIZONTAL SECTION DETAIL
TD-H05

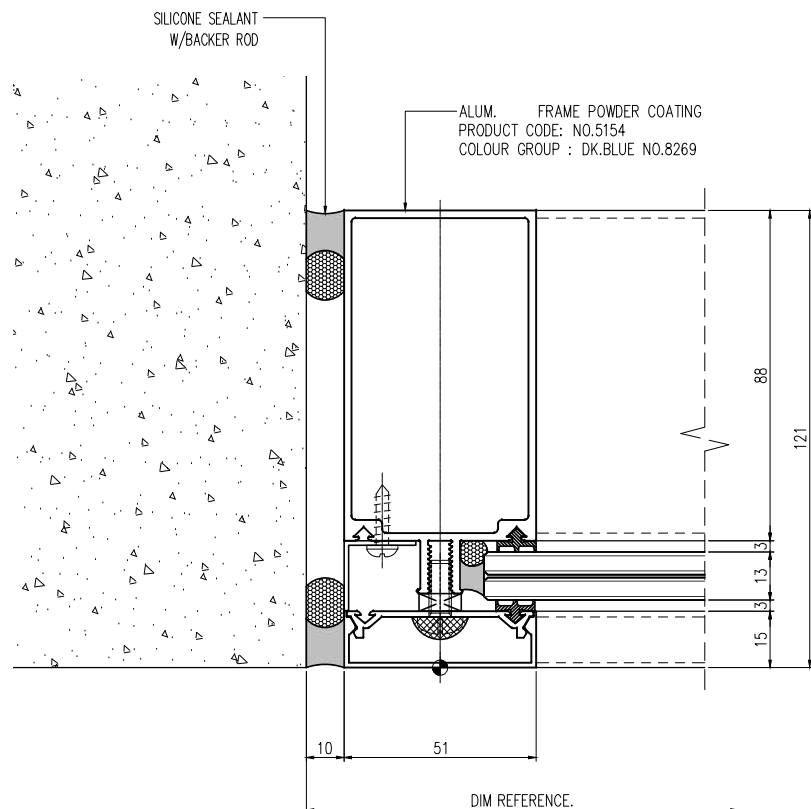

1 TYPICAL HORIZONTAL SECTION DETAIL
TD-H01

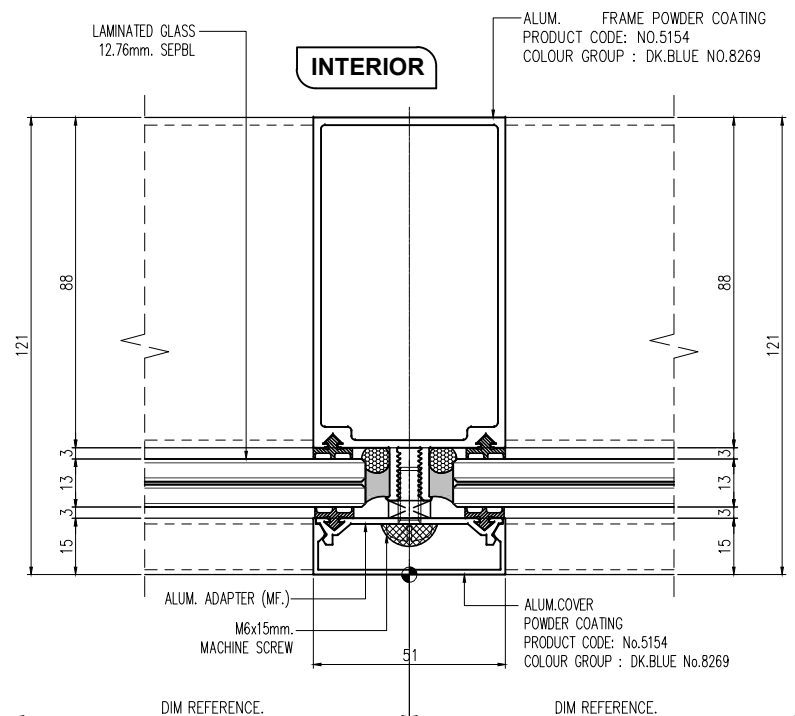

2 TYPICAL HORIZONTAL SECTION DETAIL
TD-H02

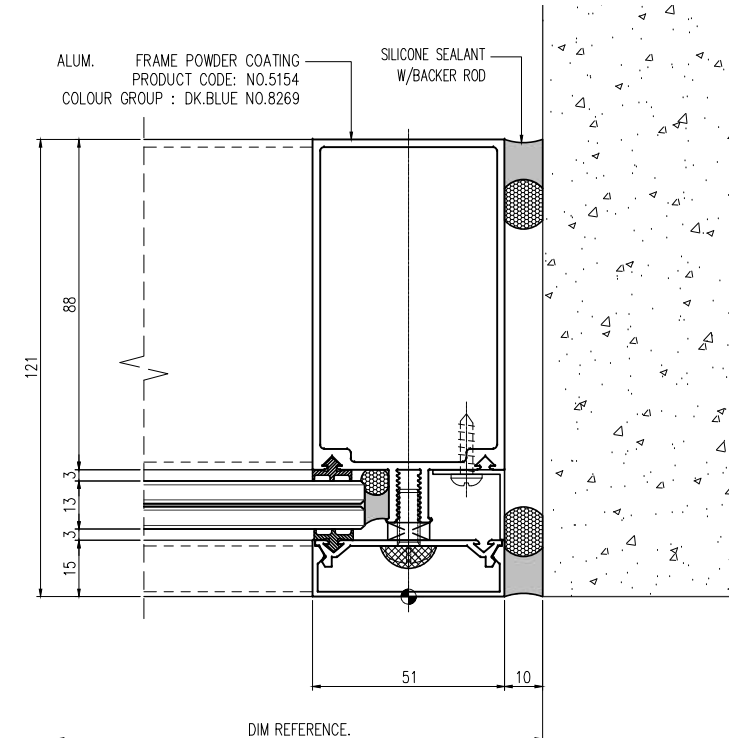

3 TYPICAL HORIZONTAL SECTION DETAIL
TD-H03

สัญลักษณ์วัสดุตกแต่ง

วัสดุพื้น

- F1 ปูกระเบื้องเซรามิคขนาด 12x12" พื้นผิวเงา PVC 2"
F2 ปูกระเบื้องเซรามิคขนาด 12x12" พื้นผิวเงาและขอบทำด้วยโลหะสีเงิน
F3 ปูกระเบื้องเซรามิคขนาด 12x12" (สำหรับห้องครัว)
F3A ปูกระเบื้องเซรามิคขนาด 12x12" (สำหรับห้องครัว)
F4 ปูกระเบื้องเซรามิคขนาด 12x12"
F4A ปูกระเบื้องเซรามิคขนาด 12x12" (สำหรับห้องครัว)
F4B ปูกระเบื้องเซรามิคขนาด 12x12" (สำหรับห้องครัว)
F4C ปูกระเบื้องเซรามิคขนาด 12x12" (สำหรับห้องครัว)
F5 ปูกระเบื้องเซรามิคขนาด 12x12" พื้นผิวเงา PVC 2"
F6 พื้นทำด้วยโลหะสีเงิน
F7 พื้นทำด้วยโลหะสีทอง
F8 พื้นทำด้วยโลหะสีเงิน
F9 พื้นทำด้วยโลหะสีเงิน
F9A พื้นทำด้วยโลหะสีเงิน EPOXY
F10 ทำด้วยไม้ลามิเนต INTERIOR (PAI)
F11 ทำด้วยไม้ลามิเนต LANDSCAPE
หมายเหตุ: ฐานของประตูและหน้าต่างเป็นไม้ลามิเนตสีน้ำตาล

วัสดุผนัง

- P1 ผนัง ค.ส.ล. ทำด้วยปูน (ทาสีภายนอก, ภายใน)
P2 ฐานปูนฉาบเรียบ (สำหรับภายนอก, ภายใน)
P2A ฐานปูนฉาบเรียบหนา 15 มม. (สำหรับภายนอก, ภายใน)
P3 ปูกระเบื้องเซรามิค 8x8" (ฉาบปูน)
P4 ผนังฉาบเรียบทาสี 9 มม. ทำด้วยฉาบเรียบทาสี
โดยฉาบเรียบทาสี
P5 ผนัง ค.ส.ล. ฐานปูนฉาบเรียบ
P5A ผนัง ค.ส.ล. พื้นผิวเงา
P6 ผนัง ค.ส.ล. ผนังฉาบเรียบทาสี
P7 ผนัง ค.ส.ล. ผนังฉาบเรียบทาสี
P8 ผนังฉาบเรียบทาสี

CURTAIN WALL & FACADE CONTRACTOR :



41/8 RAMA 3 ROAD, CHONG-NOI, YANNAWA, BANGKOK 10120, THAILAND
TEL. : 294-6291 - 8 FAX : (662) 294-1744

REVISION

NO.	DESCRIPTION	DATE
1		
2		
3		
4		
5		
6		
7		

PROJECT :



PROJECT NO : 1802 LPark-VC


AS-BUILT DRAWING

DRAWING TITLE :


TYPICAL HORIZONTAL SECTION DETAIL
@ VISION AREA & SWING DOOR

DRAWN :	UDOMSAK.P		
CHECKED :	SANGUAN		
DATE :	10/07/2562		
SHEET NO.	DWG. NO.	Rev.	
	TD-H07	-	


These drawings are the property of P.A. Design Co., Ltd. and not to be used or reproduced without specific permission.

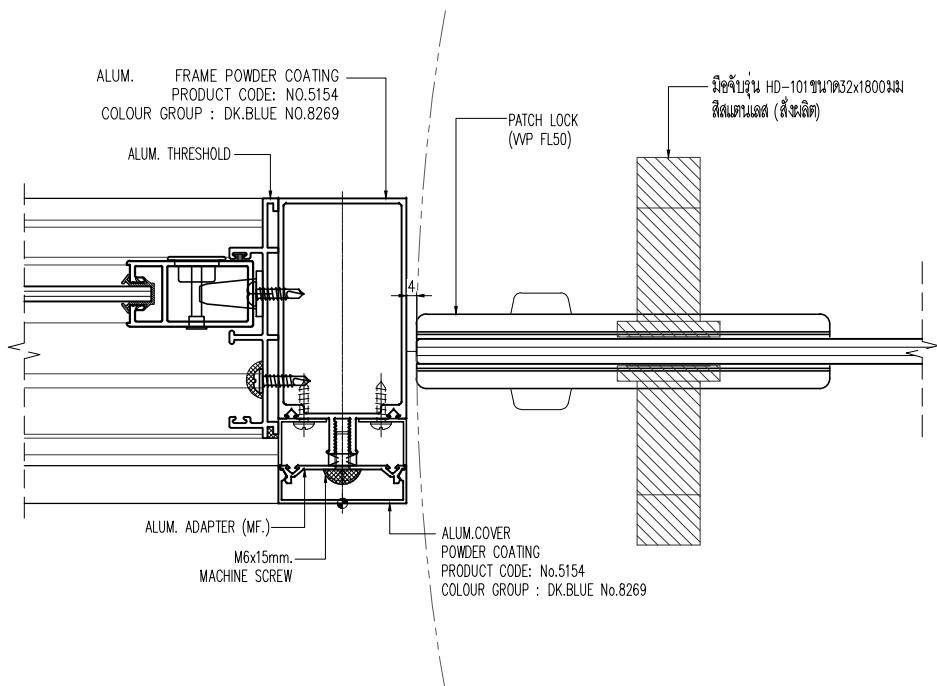


3 TYPICAL HORIZONTAL SECTION DETAIL
TD-H05

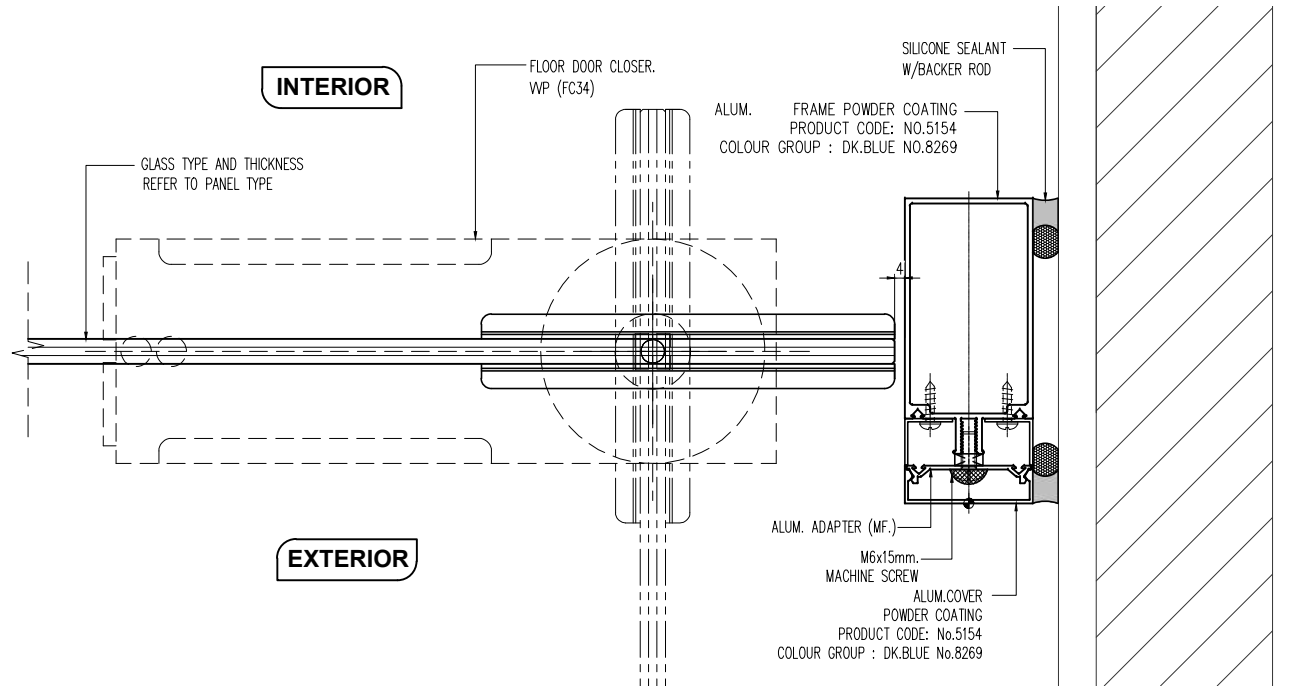

4 TYPICAL HORIZONTAL SECTION DETAIL
TD-H05

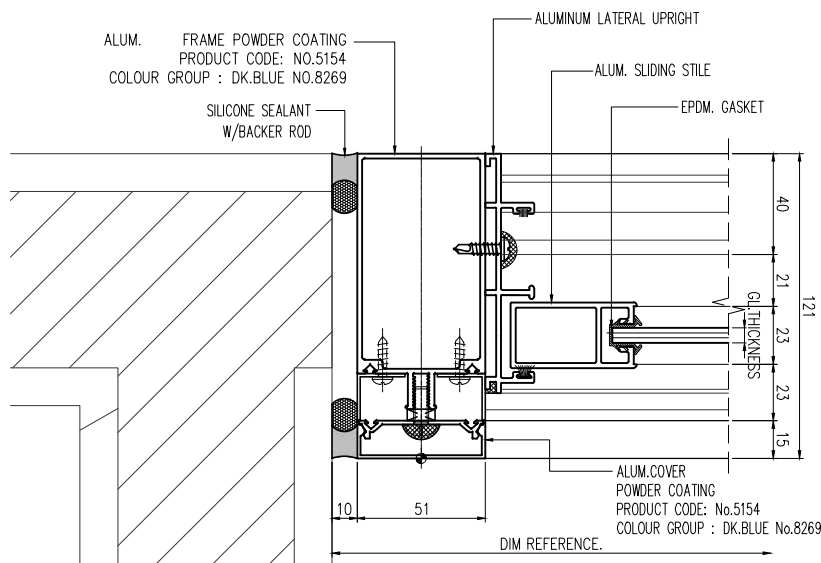

1 TYPICAL HORIZONTAL SECTION DETAIL
TD-H05

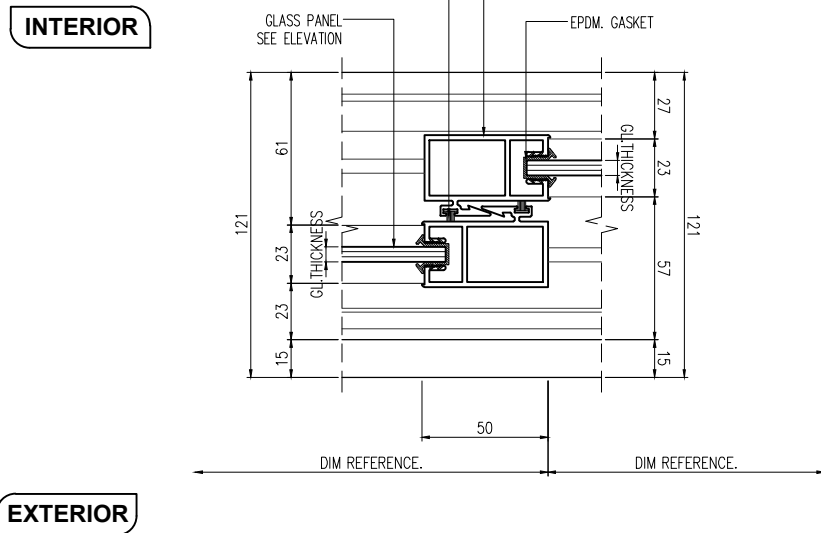

2 TYPICAL HORIZONTAL SECTION DETAIL
TD-H05

สัญลักษณ์วัสดุตกแต่ง

วัสดุพื้น

- F1 ปูกระเบื้องเซรามิคขนาด 12x12" พื้นผิวเงาผิว PVC.2"
F2 ปูกระเบื้องเซรามิคขนาด 12x12" พื้นผิวเงาผิว
ขอบทำผิวเส้นลายหิน
F3 ปูกระเบื้องเซรามิคขนาด 12x12" (สำหรับห้องครัว)
F3A ปูกระเบื้องเซรามิคขนาด 12x12" (สำหรับห้องครัว)
F4 ปูกระเบื้องเซรามิคขนาด 12x12"
F4A ปูกระเบื้องเซรามิคขนาด 12x12" (สำหรับห้องครัว)
F4B ปูกระเบื้องเซรามิคขนาด 12x12" (สำหรับห้องครัว)
F4C ปูกระเบื้องเซรามิคขนาด 12x12" (สำหรับห้องครัว)
F5 ปูกระเบื้องเซรามิคขนาด 12x12" พื้นผิวเงาผิว PVC.2"
F6 พื้นทำผิวเส้นลายหิน
F7 พื้นทำผิวเส้นลายหิน
F8 พื้นทำผิวเส้นลายหิน
F9 พื้นทำผิวเส้นลายหิน
F9A พื้นทำผิวเส้นลายหิน EPOXY
F10 ทำผิวปูนแบบ INTERIOR (PAI)
F11 ทำผิวปูนแบบ LANDSCAPE
หมายเหตุ ยานควบคุมการก่อสร้างต้องปฏิบัติตามนี้

วัสดุผนัง

- P1 ผนัง ค.ส.ล. ทำผิวปูน (ภายในนอก, ภายใน)
P2 ผนังปูนฉาบผิว (สำหรับภายใน, ภายใน)
P2A ผนังปูนฉาบผิวหนา 15 มม. (สำหรับภายใน, ภายใน)
P3 ปูกระเบื้องเซรามิค 8x8" (สำหรับภายใน)
P4 ผนังปูนฉาบผิวหนา 9 มม. ทำผิวปูนฉาบผิว
โดยฉาบผิวปูนฉาบผิว
P5 ผนัง ค.ส.ล. ผนังปูนฉาบผิว
P5A ผนัง ค.ส.ล. ผนังปูนฉาบผิว
P6 ผนัง ค.ส.ล. ผนังปูนฉาบผิว (สำหรับภายใน)
P7 ผนัง ค.ส.ล. ผนังปูนฉาบผิว (สำหรับภายใน)
P8 ผนังปูนฉาบผิว (สำหรับภายใน)

CURTAIN WALL & FACADE CONTRACTOR :



41/8 RAMA 3 ROAD, CHONG-NONSEE, YANNAWA, BANGKOK 10120, THAILAND
TEL : 294-6291 - 8 FAX : (662) 294-1744

REVISION

NO.	DESCRIPTION	DATE
1		
2		
3		
4		
5		
6		
7		

PROJECT :



PROJECT NO : 1802 LPark-VC


AS-BUILT DRAWING

DRAWING TITLE :


TYPICAL HORIZONTAL SECTION DETAIL
@ DOOR AREA

DRAWN :	UDOMSAK.P	
CHECKED :	SANGUAN	
DATE :	10/07/2562	
SHEET NO.	DWG. NO.	Rev.
	TD-H08	-


These drawings are the property of P.A. Design Co., Ltd. and not to be used or reproduced without specific permission.

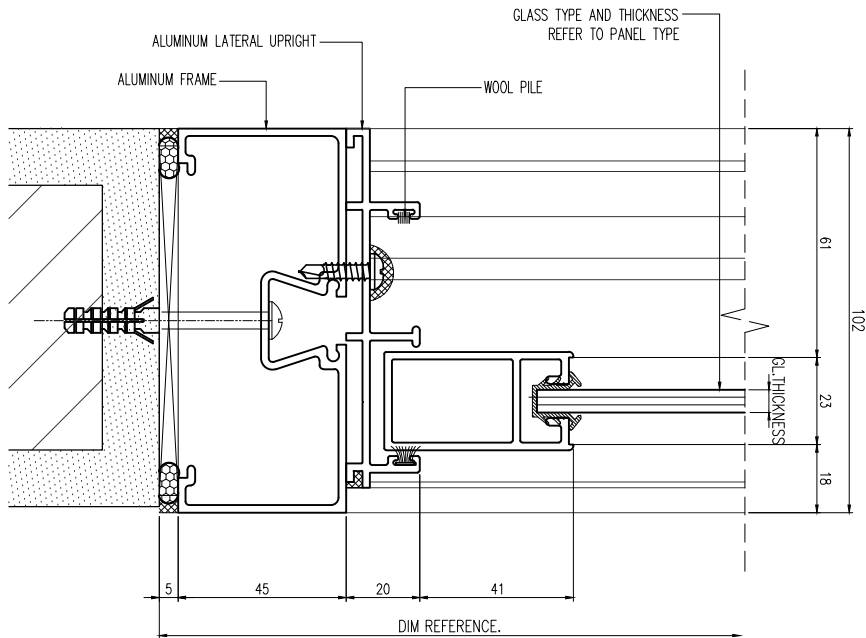

1 TYPICAL HORIZONTAL SECTION DETAIL
TD-H06

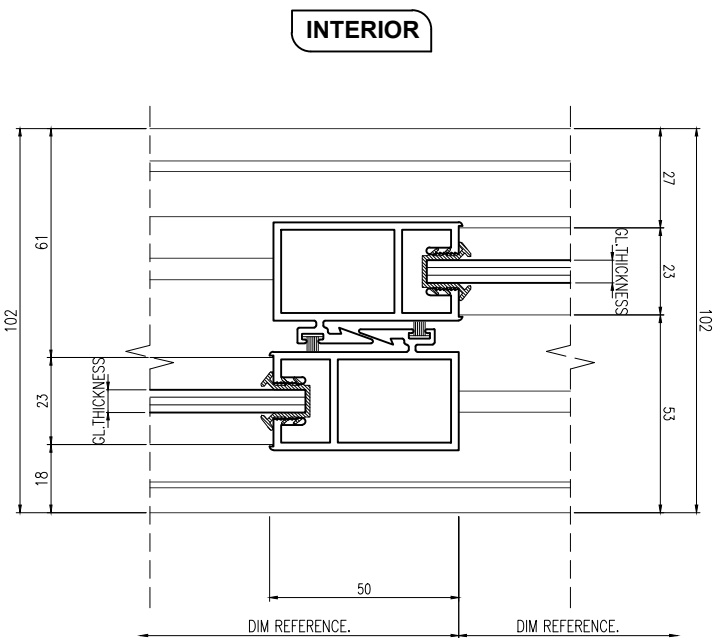

2 TYPICAL HORIZONTAL SECTION DETAIL
TD-H06

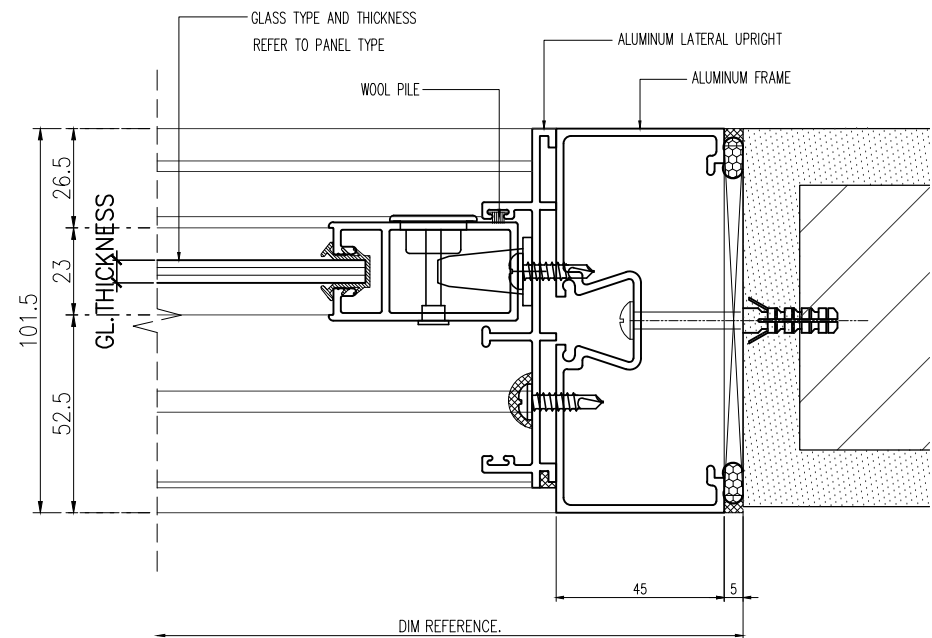

3 TYPICAL HORIZONTAL SECTION DETAIL
TD-H06

สัญลักษณ์วัสดุตกแต่ง

วัสดุพื้น

- F1 ปูกระเบื้องเซรามิคขนาด 12x12" พื้นผิวเงา PVC 2"
F2 ปูกระเบื้องเซรามิคขนาด 12" x 12" พื้นผิวเงาและขอบทำผิวสัมผัสกัน
F3 ปูกระเบื้องเซรามิคขนาด 12x12" (สำหรับห้องน้ำ)
F3A ปูกระเบื้องเซรามิคขนาด 12x12" (สำหรับห้องน้ำ)
F4 ปูกระเบื้องเซรามิคขนาด 12x12"
F4A ปูกระเบื้องเซรามิคขนาด 12x12" (สำหรับห้องน้ำ)
F4B ปูกระเบื้องเซรามิคขนาด 12x12" (สำหรับห้องน้ำ)
F4C ปูกระเบื้องเซรามิคขนาด 12x12" (สำหรับห้องน้ำ)
F5 ปูกระเบื้องเซรามิคขนาด 12x12" (สำหรับห้องน้ำ)

วัสดุผนัง

- P1 ผนัง ค.ส.ล. สำหรับปู (ทาสีภายนอก, ภายใน)
P2 ฐานปูนซีเมนต์ (สำหรับภายนอก, ภายใน)
P2A ฐานปูนซีเมนต์ ขนาด 15 ซม. (สำหรับภายนอก, ภายใน)
P3 ปูกระเบื้องเซรามิค 8" x 8" (สำหรับปูผนัง)
P4 ผนังปูนซีเมนต์หนา 9 ซม. ทำรอยต่อผนัง
P5 ผนัง ค.ส.ล. ฐานปูนซีเมนต์
P5A ผนัง ค.ส.ล. พื้นผิวเงา
P6 ผนัง ค.ส.ล. พื้นผิวสัมผัสกัน
P7 ผนัง ค.ส.ล. พื้นผิวสัมผัสกัน
P8 ผนังปูนซีเมนต์

CURTAIN WALL & FACADE CONTRACTOR :



41/8 RAMA 3 ROAD, CHONG-NONSEE, YANNAWA, BANGKOK 10120, THAILAND
TEL : 294-6291 - 8 FAX : (662) 294-1744

REVISION

NO.	DESCRIPTION	DATE
1		
2		
3		
4		
5		
6		
7		

PROJECT :



PROJECT NO : 1802 LPark-VC


AS-BUILT DRAWING

DRAWING TITLE :


TYPICAL HORIZONTAL SECTION DETAIL
@ DOOR AREA

DRAWN :	UDOMSAK.P	
CHECKED :	SANGUAN	
DATE :	10/07/2562	
SHEET NO.	DWG. NO.	Rev.
	TD-H09	-

These drawings are the property of P.A. Design Co., Ltd. and not to be used or reproduced without specific permission.

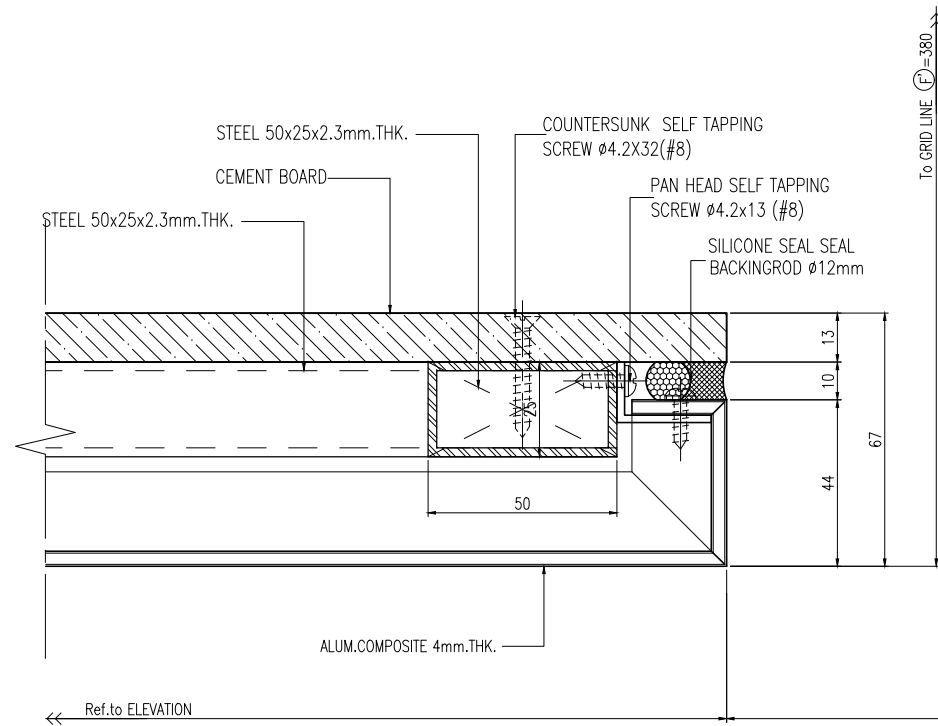


INSIDE

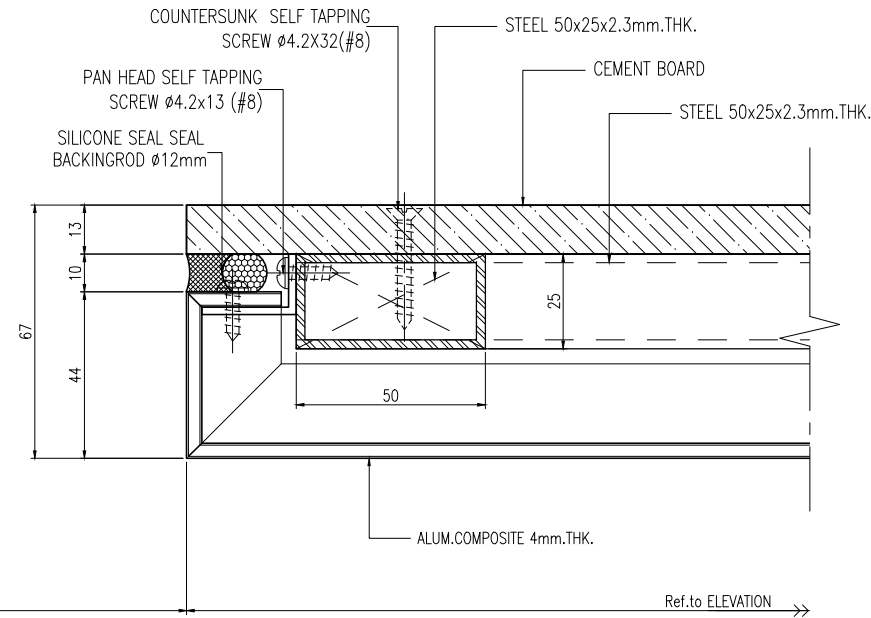


OUTSIDE

02 TYPICAL HORIZONTAL SECTION DETAIL
@ FREE AREA

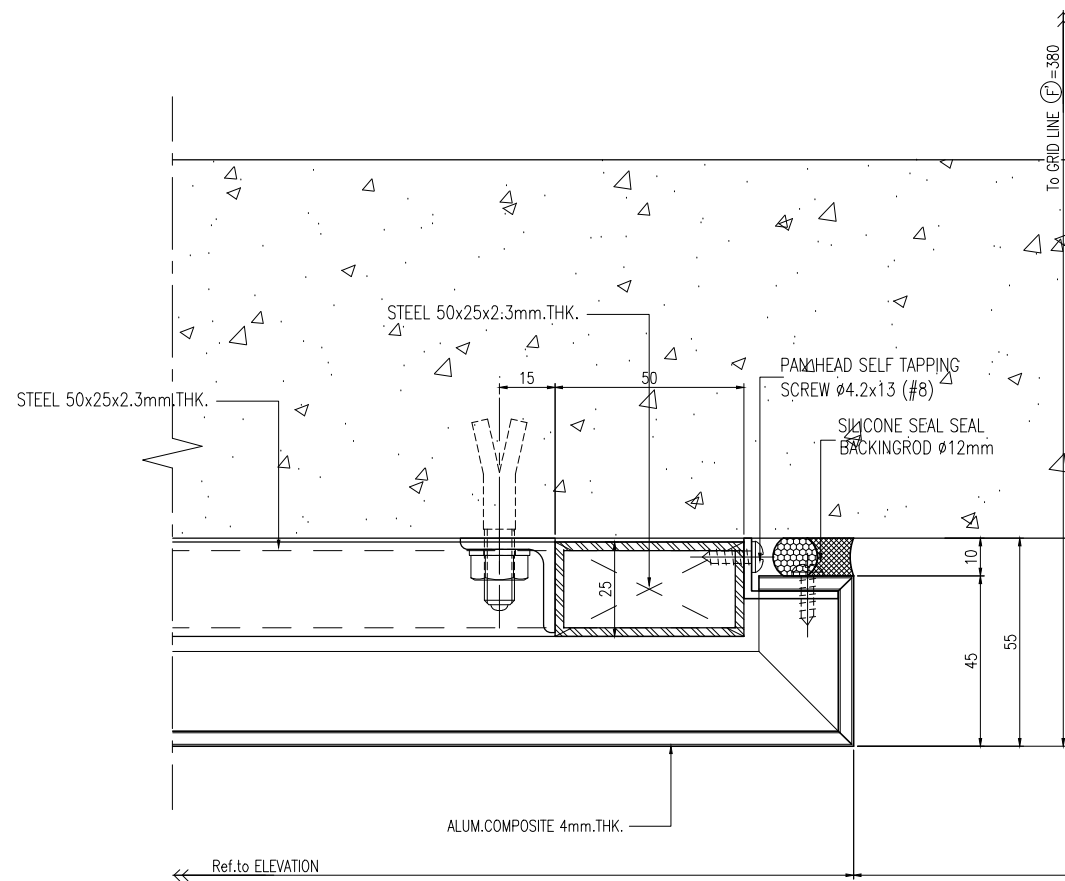

INSIDE

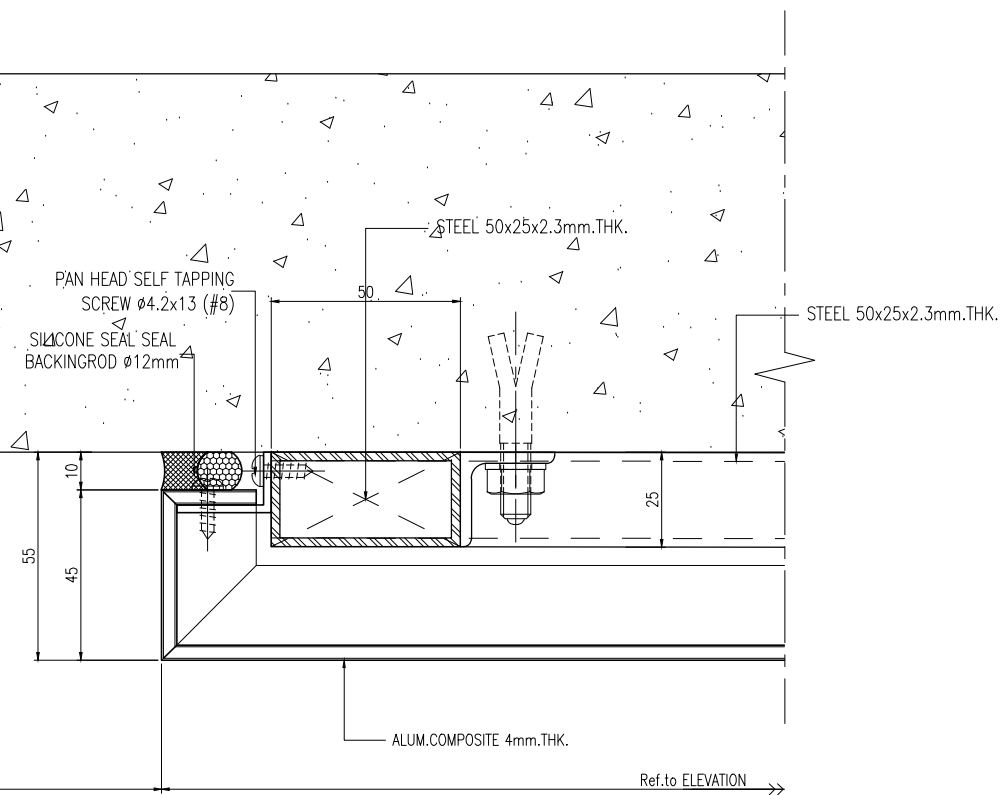

OUTSIDE

01 TYPICAL HORIZONTAL SECTION DETAIL
@ WALL AREA

สัญลักษณ์วัสดุตกแต่ง

วัสดุพื้น

- F1 ปูกระเบื้องเซรามิคขนาด 12x12" พื้นผิวเงา PVC 2"
F2 ปูกระเบื้องเซรามิคขนาด 12x12" พื้นผิวเงาและ
ขอบทำผิวพื้นเงาขัดมัน
F3 ปูกระเบื้องเซรามิคขนาด 12x12" (สำหรับห้องครัว)
F3A ปูกระเบื้องเซรามิคขนาด 12x12" (สำหรับห้องครัว)
F4 ปูกระเบื้องเซรามิคขนาด 12x12"
F4A ปูกระเบื้องเซรามิคขนาด 12x12" (สำหรับห้องครัว)
F4B ปูกระเบื้องเซรามิคขนาด 12x12" (สำหรับห้องครัว)
F4C ปูกระเบื้องเซรามิคขนาด 12x12" (สำหรับห้องครัว)
F5 ปูกระเบื้องเซรามิคขนาด 12x12" พื้นผิวเงา PVC 2"
หมายเหตุ ฐานผนังและกระเบื้องปูพื้นเงาขัดมัน

วัสดุผนัง

- P1 ผนัง ค.ส.ล. ทำผิวพื้นเงาขัดมัน, ภายใน
P2 ฐานผนังเงาขัดมัน (สำหรับภายนอก, ภายใน)
P2A ฐานผนังเงาขัดมัน หนา 15 มม. (สำหรับภายนอก, ภายใน)
P3 ปูกระเบื้องเซรามิค 8x8" (สำหรับผนัง)
P4 ผนังเงาขัดมันทำหน้า 9 มม. ทำขอบเงาขัดมัน
โครงสร้างคาน้ำฝน
P5 ผนัง ค.ส.ล. ฐานผนังเงาขัดมัน
P5A ผนัง ค.ส.ล. พื้นผิวเงา
P6 ผนัง ค.ส.ล. ผนังเงาขัดมันให้เงาขัดมัน
P7 ผนัง ค.ส.ล. ผนังเงาขัดมันให้เงาขัดมัน
P8 ผนังเงาขัดมันทำหน้า

CURTAIN WALL & FACADE CONTRACTOR :



41/8 RAMA 3 ROAD, CHONG-NONSEE, YANINAWA, BANGKOK 10120, THAILAND
TEL : 294-6291 - 8 FAX : (662) 294-1744

REVISION

NO.	DESCRIPTION	DATE
1		
2		
3		
4		
5		
6		
7		

PROJECT :



PROJECT NO : 1802 LPark-VC

AS-BUILT DRAWING

DRAWING TITLE :

DEVELOP ELEVATION
@ ACP.CLADDING AREA

DRAWN :	UDOMSAK.P	
CHECKED :	SANGUAN	
DATE :	10/07/2562	
SHEET NO.	DWG. NO.	Rev.
	TD.H10	-

These drawings are the property of P.A. Design Co., Ltd. and not to be used or reproduced without specific permission.

อาคาร B

สัญลักษณ์วัสดุตกแต่ง

วัสดุพื้น

- F1 ปูกระเบื้องเซรามิคขนาด 12"x12" พร้อมผิวเงา PVC 2"
F2 ปูกระเบื้องเซรามิคขนาด 12"x12" พร้อมผิวเงาและ
ขอบทำผิวเงาด้วยซิลิโคน
F3 ปูกระเบื้องเซรามิคขนาด 12"x12" (สำหรับห้องน้ำ)
F3A ปูกระเบื้องเซรามิคขนาด 12"x12" (สำหรับห้องน้ำ)
F4 ปูกระเบื้องเซรามิคขนาด 12"x12"
F4A ปูกระเบื้องเซรามิคขนาด 12"x12" (สำหรับห้องน้ำ)
F4B ปูกระเบื้องเซรามิคขนาด 12"x12" (สำหรับห้องน้ำ)
F4C ปูกระเบื้องเซรามิคขนาด 12"x12" (สำหรับห้องน้ำ)
F5 ปูกระเบื้องเซรามิคขนาด 12"x12" พร้อมผิวเงา PVC 2"
F6 พื้นทำผิวเงาด้วยซิลิโคน
F7 พื้นทำผิวเงาด้วยซิลิโคน
F8 พื้นทำผิวเงาด้วยซิลิโคน
F9 พื้นทำผิวเงาด้วยซิลิโคน
F9A พื้นทำผิวเงาด้วยซิลิโคน
F10 ทำผิวเงาด้วย INTERIOR (PAI)
F11 ทำผิวเงาด้วย LANDSCAPE
หมายเหตุ ยานยนต์ควรจอดบริเวณที่ปูผิวเงาด้วยซิลิโคน

วัสดุผนัง

- P1 ผนัง ค.ส.ล. สำเร็จรูป (ทาสีภายนอก, ภายใน)
P2 งานปูนฉาบเรียบ (สำหรับภายนอก, ภายใน)
P2A งานปูนฉาบเรียบ ทน 15 มม. (สำหรับภายนอก, ภายใน)
P3 ปูกระเบื้องเซรามิค 8"x8" (ในห้องน้ำ)
P4 ผนังฉาบเรียบทาสีทึบ 9 มม. ทำขอบด้วยซิลิโคน
P5 ผนัง ค.ส.ล. งานปูนฉาบเรียบ
P5A ผนัง ค.ส.ล. ผนังฉาบเรียบ
P6 ผนัง ค.ส.ล. ผนังฉาบเรียบ
P7 ผนัง ค.ส.ล. ผนังฉาบเรียบ
P8 ผนังปูนฉาบเรียบ

CURTAIN WALL & FACADE CONTRACTOR :



41/8 RAMA 3 ROAD, CHONG-NONSEE, YANNAWA, BANGKOK 10120, THAILAND
TEL : 294-6291 - 8 FAX : (662) 294-1744

REVISION

NO.	DESCRIPTION	DATE
1		
2		
3		
4		
5		
6		
7		

PROJECT :




PROJECT NO : 1802 LPark-VC

AS-BUILT DRAWING


DRAWING TITLE :
TYPICAL VERTICAL SECTION DETAIL
@ VISION & WINDOW

DRAWN :	UDOMSAK.P		
CHECKED :	SANGUAN		
DATE :	10/07/2562		
SHEET NO.	DWG. NO.	Rev	
	TD-V01	-	


These drawings are the property of P.A. Design
Co., Ltd.
and not to be used or reproduced without
specific permission.

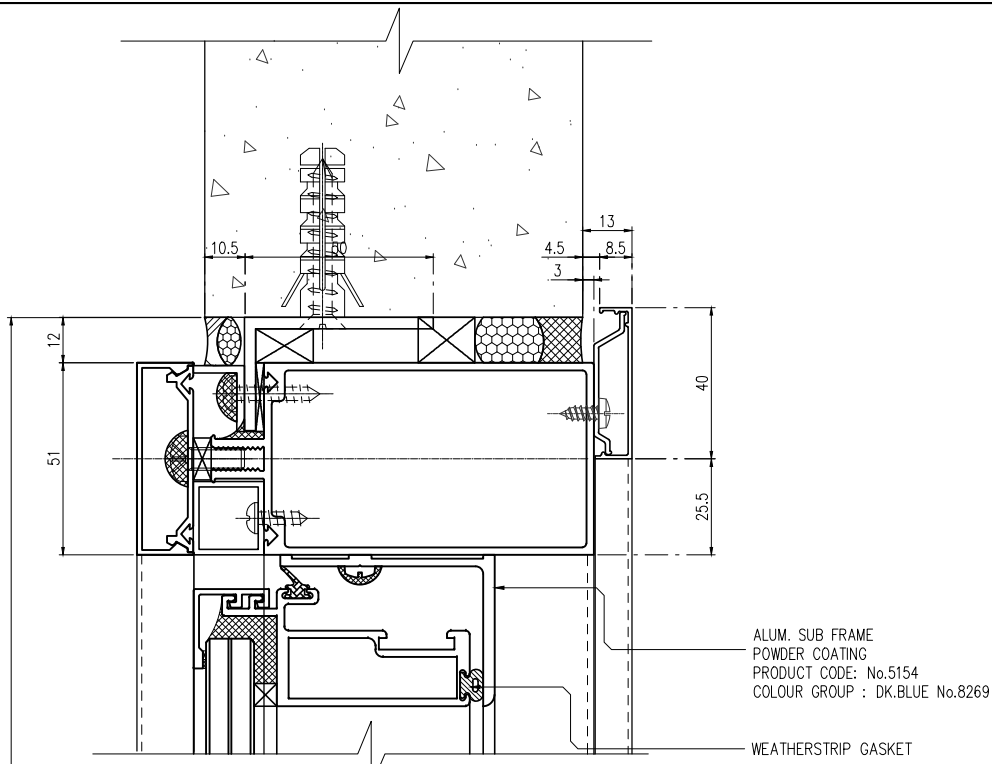


SCALE 1:2
DETAIL 4

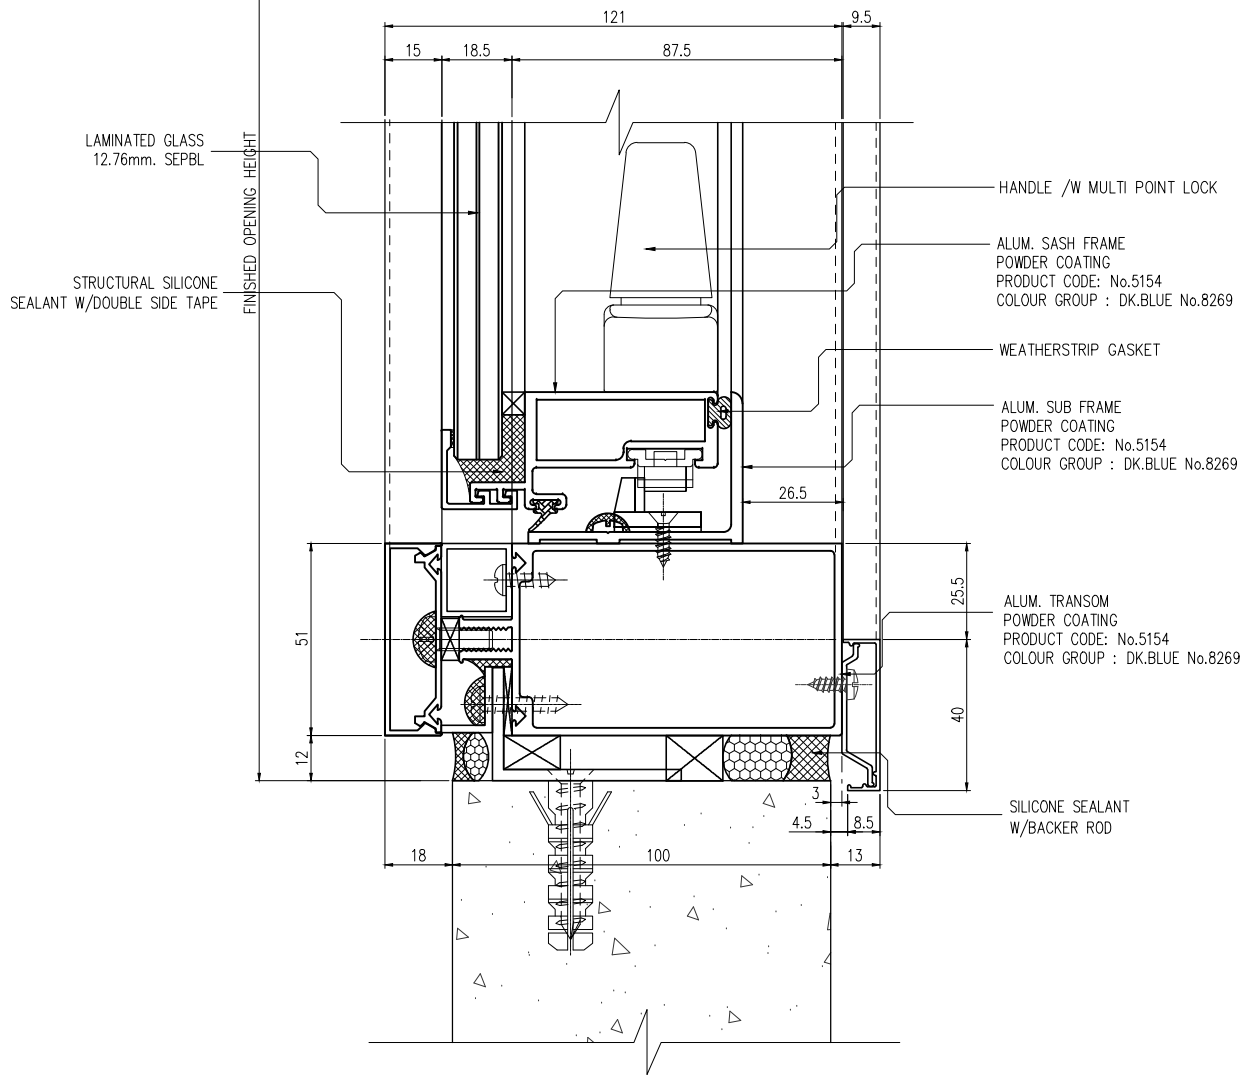

SCALE 1:2
DETAIL 3

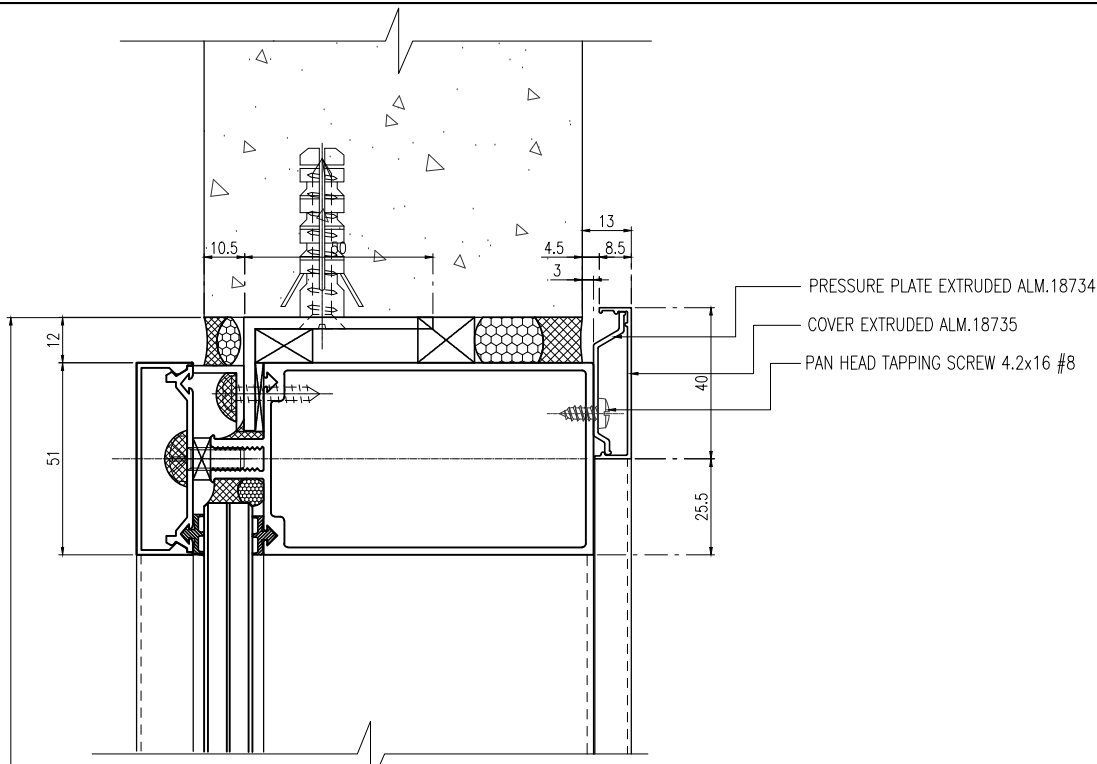


SCALE 1:2
DETAIL 2

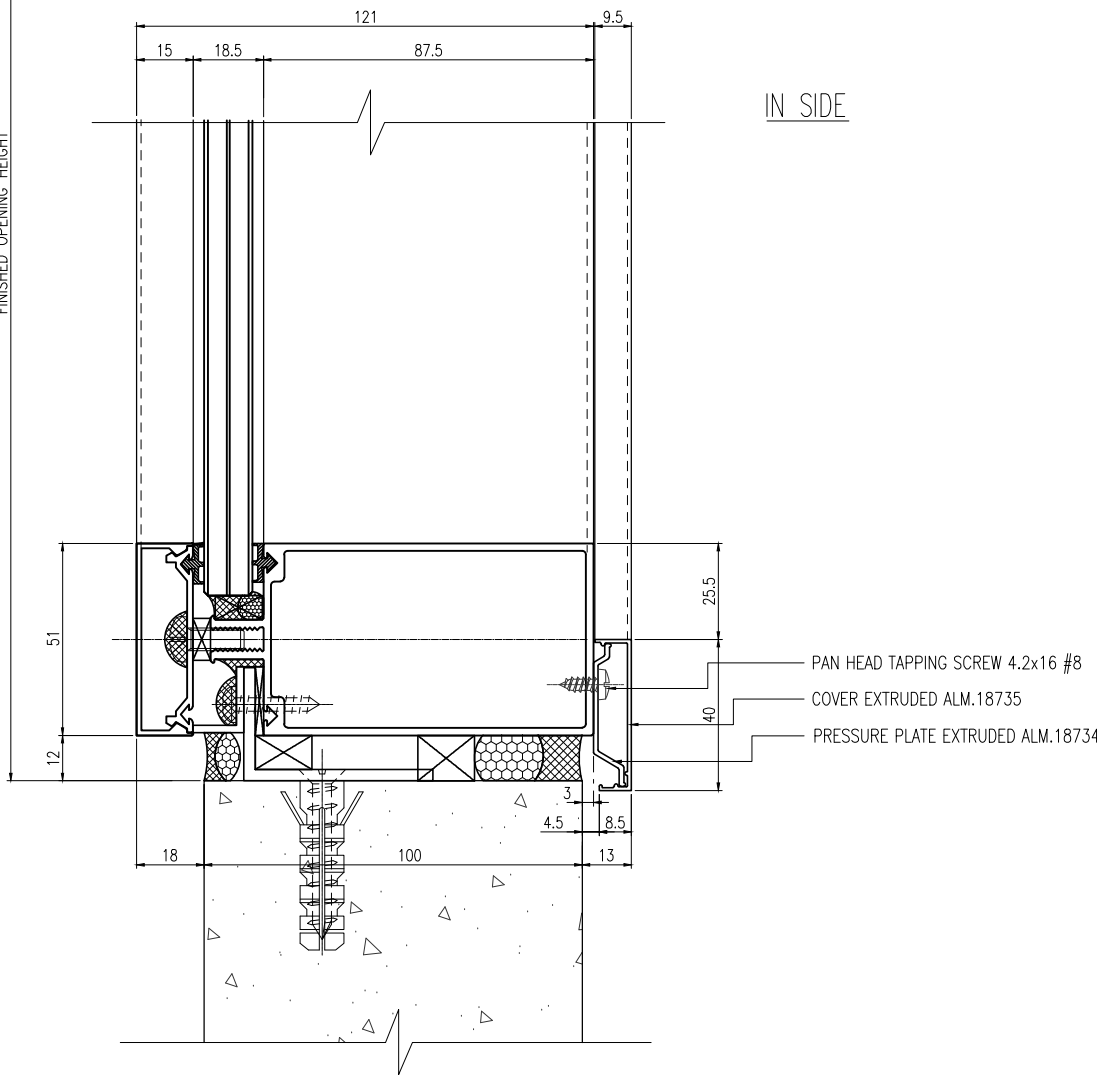


SCALE 1:2
DETAIL 1

DETAIL 2
SCALE 1:2

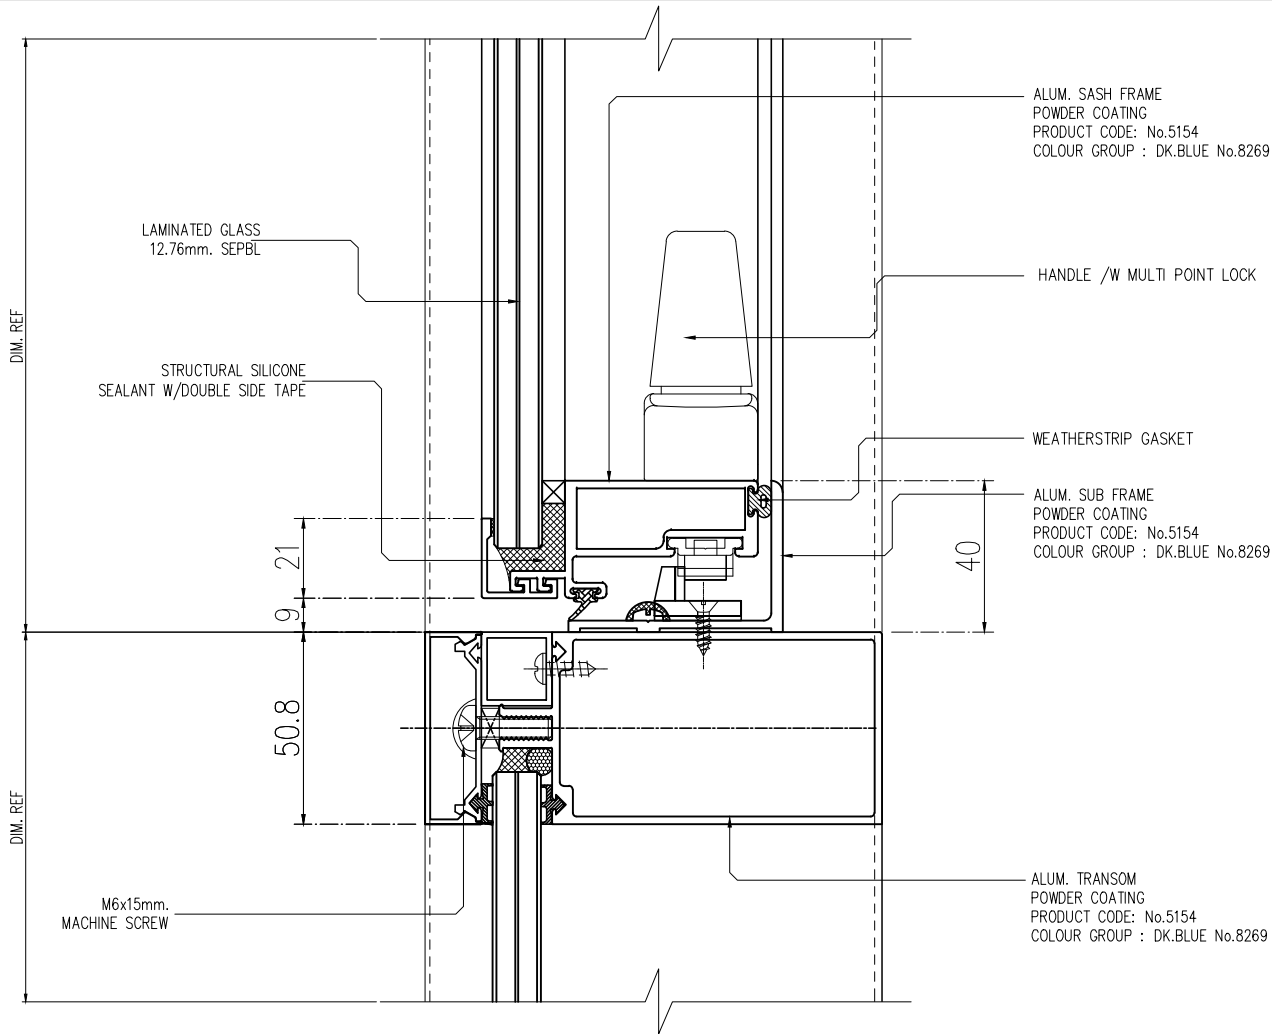

SCALE 1:2
DETAIL 1

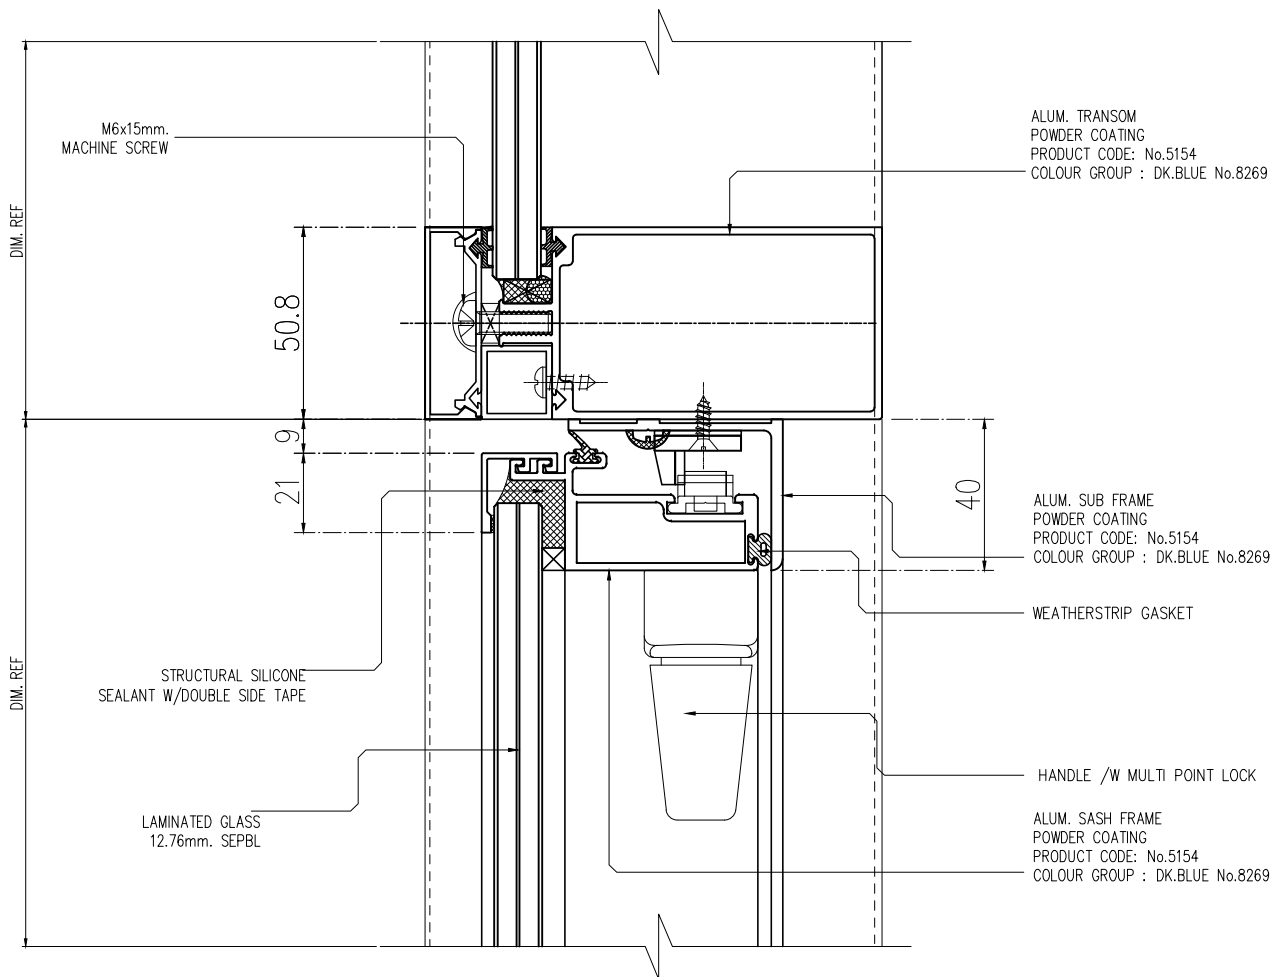

L.P.N. DEVELOPMENT
PUBLIC CO., LTD.
1168/109 36th floor Lumpini Tower
Rama 4 Road Sathorn Bangkok 10120
tel. (662) 2855011-6
fax. (662) 2855017

สัญลักษณ์วัสดุตกแต่ง

วัสดุพื้น

- F1 ปูกระเบื้องเซรามิคขนาด 12"x12" พื้นผิวเงา PVC 2"
F2 ปูกระเบื้องเซรามิคขนาด 12"x12" พื้นผิวเงาและ
ขอบทำผิวพื้นไม้สังเคราะห์
F3 ปูกระเบื้องเซรามิคขนาด 12"x12" (สำหรับห้องครัว)
F3A ปูกระเบื้องเซรามิคขนาด 12"x12" (สำหรับห้องน้ำ)
F4 ปูกระเบื้องเซรามิคขนาด 12"x12"
F4A ปูกระเบื้องเซรามิคขนาด 12"x12" (สำหรับห้องพักผ่อน)
F4B ปูกระเบื้องเซรามิคขนาด 12"x12" (สำหรับบริเวณระเบียง)
F4C ปูกระเบื้องเซรามิคขนาด 12"x12" (สำหรับทางเดินส่วนกลาง)
F5 ปูลามิเนตต่างรูป พื้นผิวเงาเงา PVC 2"
F6 พื้นทำผิวพื้นไม้สังเคราะห์
F7 พื้นทำผิวพื้นไม้สังเคราะห์
F8 พื้นทำผิวพื้นไม้สังเคราะห์
F9 พื้นทำผิวพื้นไม้สังเคราะห์
F9A พื้นทำผิวพื้นไม้สังเคราะห์ EPOXY
F10 ทำผิวพื้นไม้สังเคราะห์ INTERIOR (PAI)
F11 ทำผิวพื้นไม้สังเคราะห์ LANDSCAPE
หมายเหตุ ยานและวัสดุตกแต่งอื่นที่ระบุไว้ในแบบคำ

วัสดุผนัง

- P1 ผนัง ค.ส.ล. สำเร็จรูป (ทาสีภายนอก, ภายใน)
P2 ฉาบปูนฉาบผิว (สำหรับภายนอก, ภายใน)
P2A ฉาบปูนฉาบผิว ทน 15 ซม. (สำหรับภายนอก, ภายใน)
P3 ปูกระเบื้องเซรามิค 8" x 8" (พื้นผิวเงา)
P4 ผนังอิฐดินเผาขนาด 9 ซม. ทำรอยต่ออิฐทาสี
โครงเหล็กชุบสังกะสี
P5 ผนัง ค.ส.ล. ฉาบปูนฉาบผิว
P5A ผนัง ค.ส.ล. พื้นผิวเงา
P6 ผนัง ค.ส.ล. เบลูอิฐดินเผา
P7 ผนัง ค.ส.ล. เบลูอิฐดินเผา
P8 ผนังอิฐดินเผา

CURTAIN WALL & FACADE CONTRACTOR :



ISO.9002
KIM YOO SENG

41/8 RAMA 3 ROAD, CHONG-NONSEE, YANNAWA, BANGKOK 10120, THAILAND
TEL : 294-6291 - 8 FAX : (662) 294-1744

REVISION

NO.	DESCRIPTION	DATE
1		
2		
3		
4		
5		
6		
7		

PROJECT :



PROJECT NO : 1802 LPark-VC

AS-BUILT DRAWING

DRAWING TITLE :

TYPICAL VERTICAL SECTION DETAIL
@ WINDOW AREA

DRAWN :	UDOMSAK.P		
CHECKED :	SANGUAN		
DATE :	10/07/2562		
SHEET NO.	DWG. NO.	Rev.	
	TD-V02	-	

These drawings are the property of P.A. Design
Co., Ltd.
and not to be used or reproduced without
specific permission.

อาคาร B

สัญลักษณ์วัสดุอุปกรณ์

- วัสดุอุปกรณ์

CURTAIN WALL & FACADE CONTRACTOR:

KYS

ISO 9002

KIM YOO SENG

418 RAMA 3 ROAD, CHONGKONSEE, YANAWA, BANGKOK 10120, THAILAND
TEL: 241-0291 - 8 FAX: (662) 241-1744

REVISION	
NO.	DESCRIPTION
1	
2	
3	
4	
5	
6	
7	

PROJECT :




PROJECT NO. : 1802 LPK-VG

AS-BUILT DRAWING







DRAWING TITLE :
TYPICAL VERTICAL SECTION DETAIL
@ SLIDING WINDOW

DRAWN :	UDOMSAK P
CHECKED :	SANSUNAN
DATE :	10/07/2562
SHEET NO.	DWG. NO.
	Rev.

010102 B

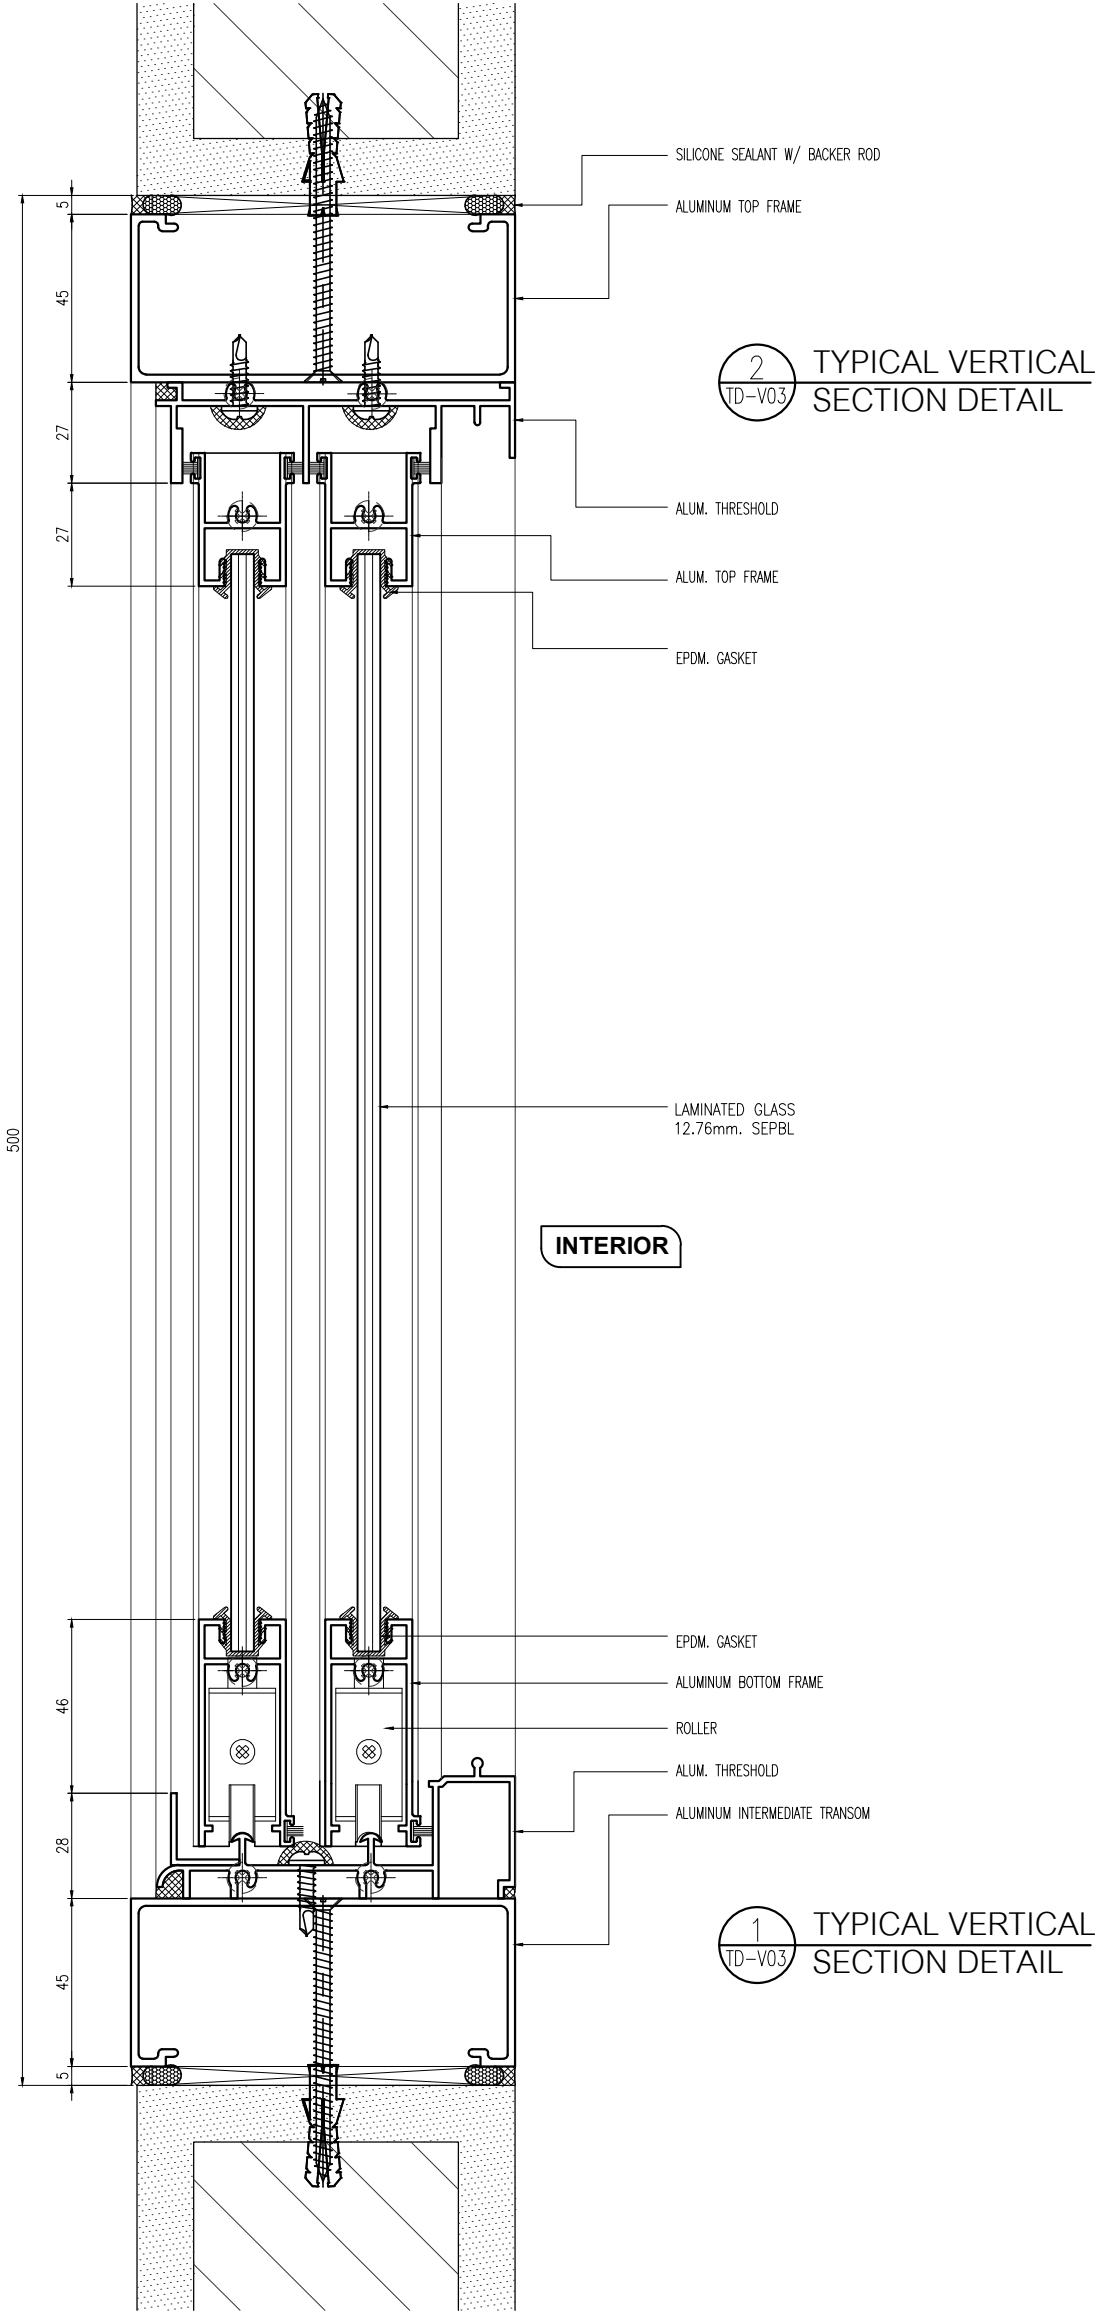

These drawings are the property of P. A. Design Co., Ltd. and not to be used or reproduced without specific permission.

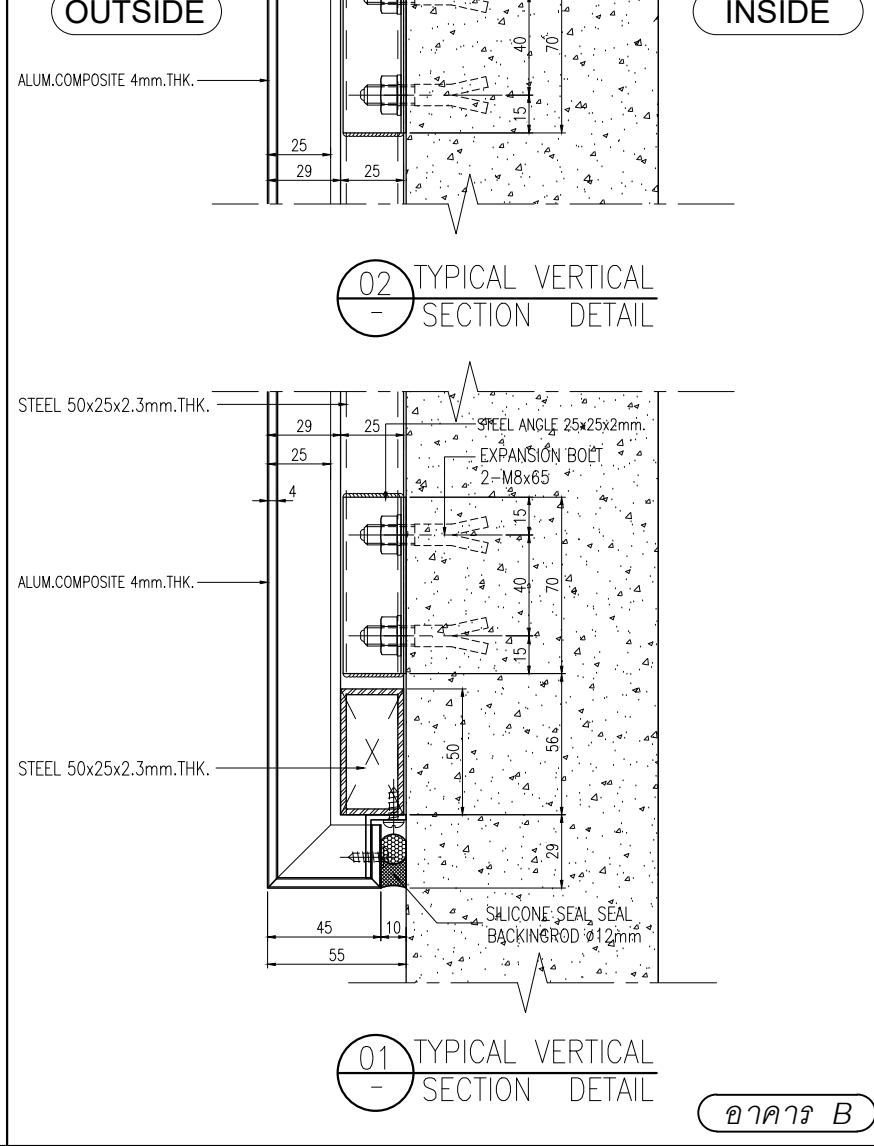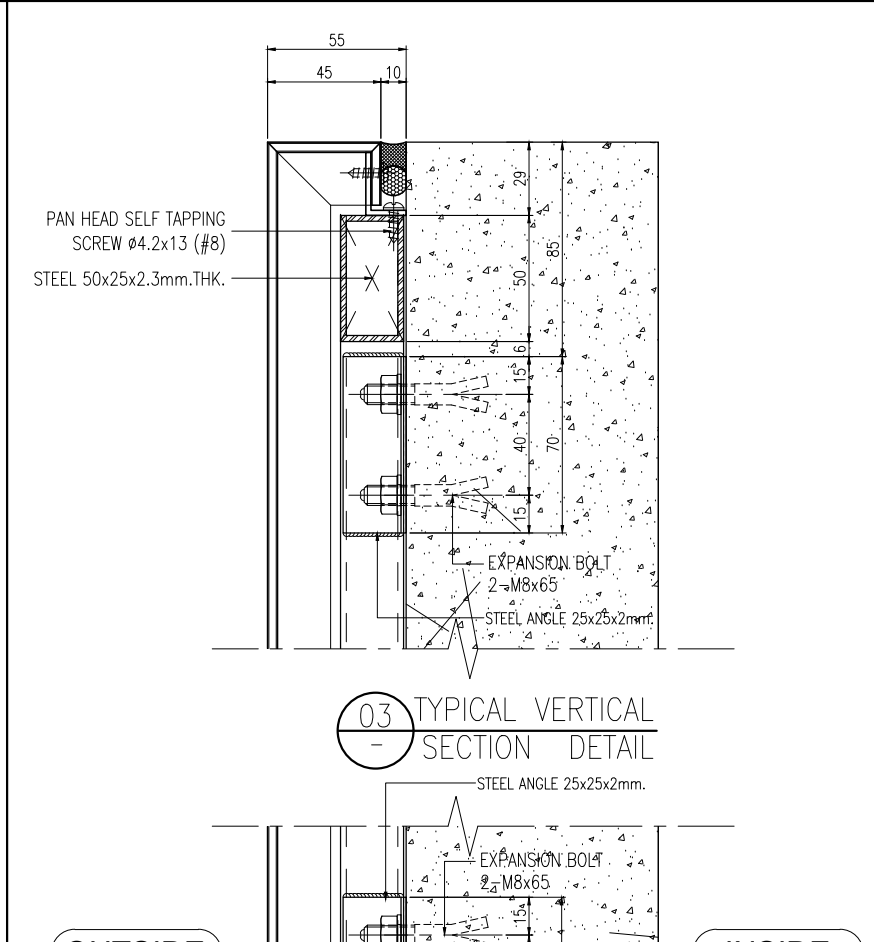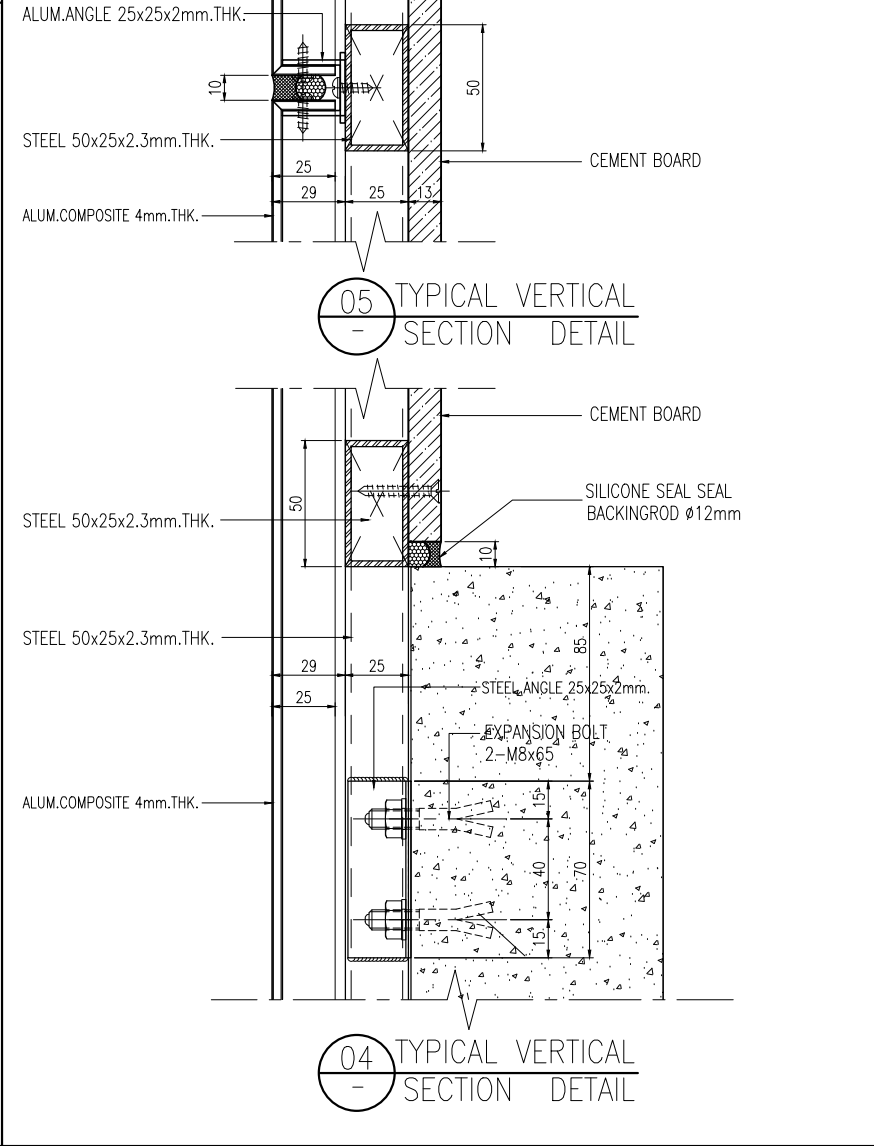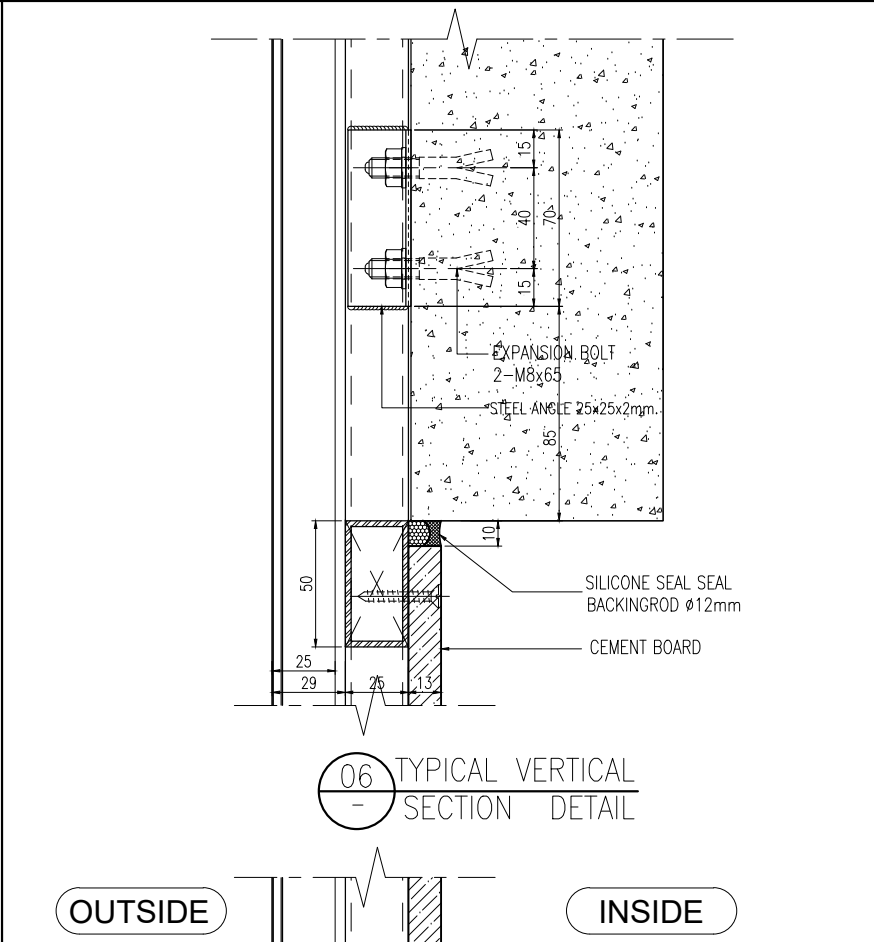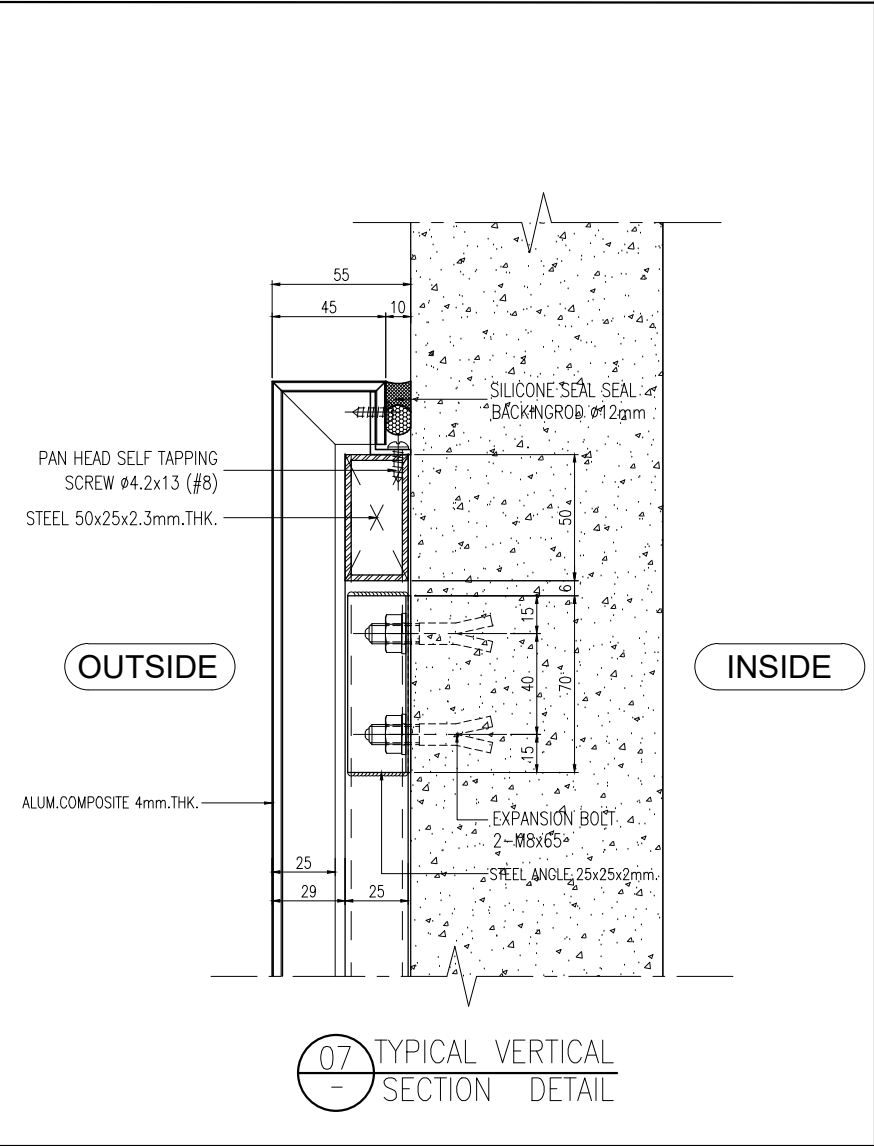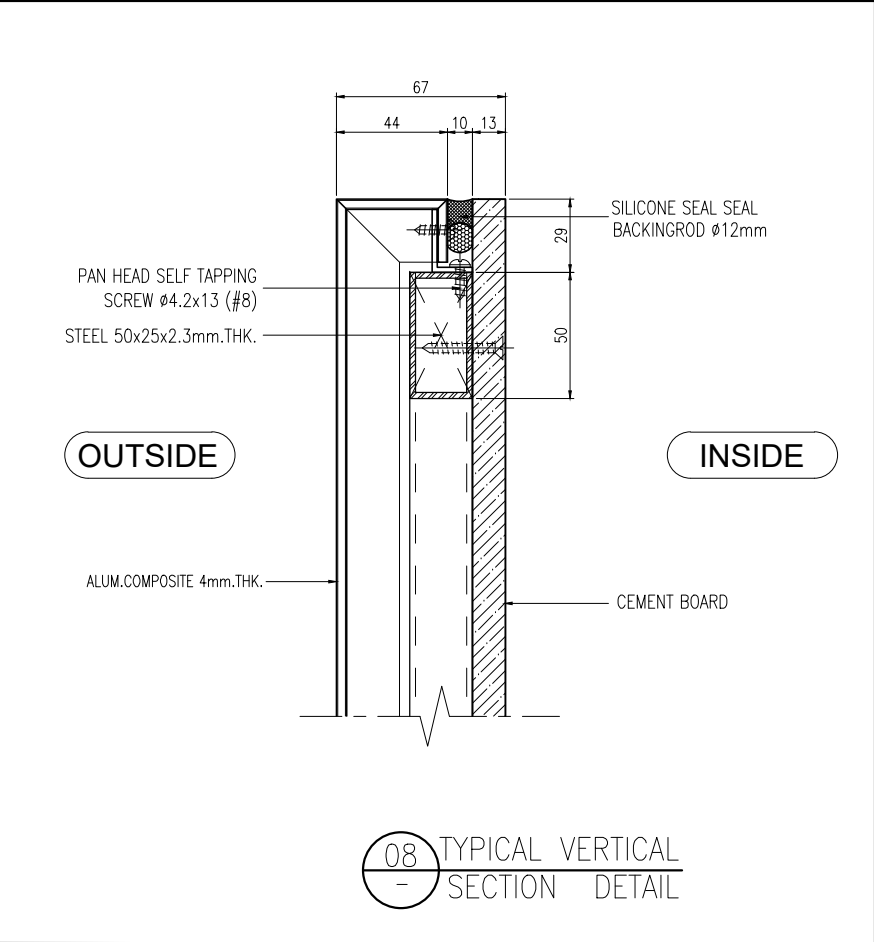

L.P.N. DEVELOPMENT
PUBLIC CO., LTD.
1168/109 36th floor Lumpini Tower
Rama 4 Road Sathorn Bangkok 10120
tel. (662) 2855011-6
fax. (662) 2855017


CURTAIN WALL & FACADE CONTRACTOR :

ISO.9002
KIM YOO SENG

41/8 RAMA 3 ROAD, CHONG-NONSEE, YANNAWA, BANGKOK 10120, THAILAND
TEL : 294-6291 - 8 FAX : (662) 294-1744

REVISION

NO.	DESCRIPTION	DATE
1		
2		
3		
4		
5		
6		
7		

PROJECT :

LUMPINI
TOWER B
VIBHAVADI-SATHORN

PROJECT NO : 1802 LPark-VC

AS-BUILT DRAWING

DRAWING TITLE :

DEVELOP ELEVATION
@ ACP.CLADDING AREA

DRAWN :	UDOMSAK.P	
CHECKED :	SANGUAN	
DATE :	10/07/2562	
SHEET NO.	DWG. NO.	Rev.
	TD.V06	-

These drawings are the property of P.A. Design Co., Ltd. and not to be used or reproduced without specific permission.

อาคาร B