

LUMPINI

TOWER A

VIBHAVADI-CHATUCHAK

# AS-BUILT **DRAWING**

CURTAIN WALL DRAWING

STICK WALL DRAWING

ACP.CLADDING

GRILL DRAWING

FIRST SUBMISSION DATE : 09 Sep 2020

FOR APPROVAL



CURTAIN WALL & FACADE CONTRACTOR :

ISO.9002

KIM YOO SENG


41/8 RAMA 3 ROAD, CHONG-NONSEE, YANNAWA, BANGKOK 10120, THAILAND

TEL : 294-6291 - 8 FAX : (662) 294-1744

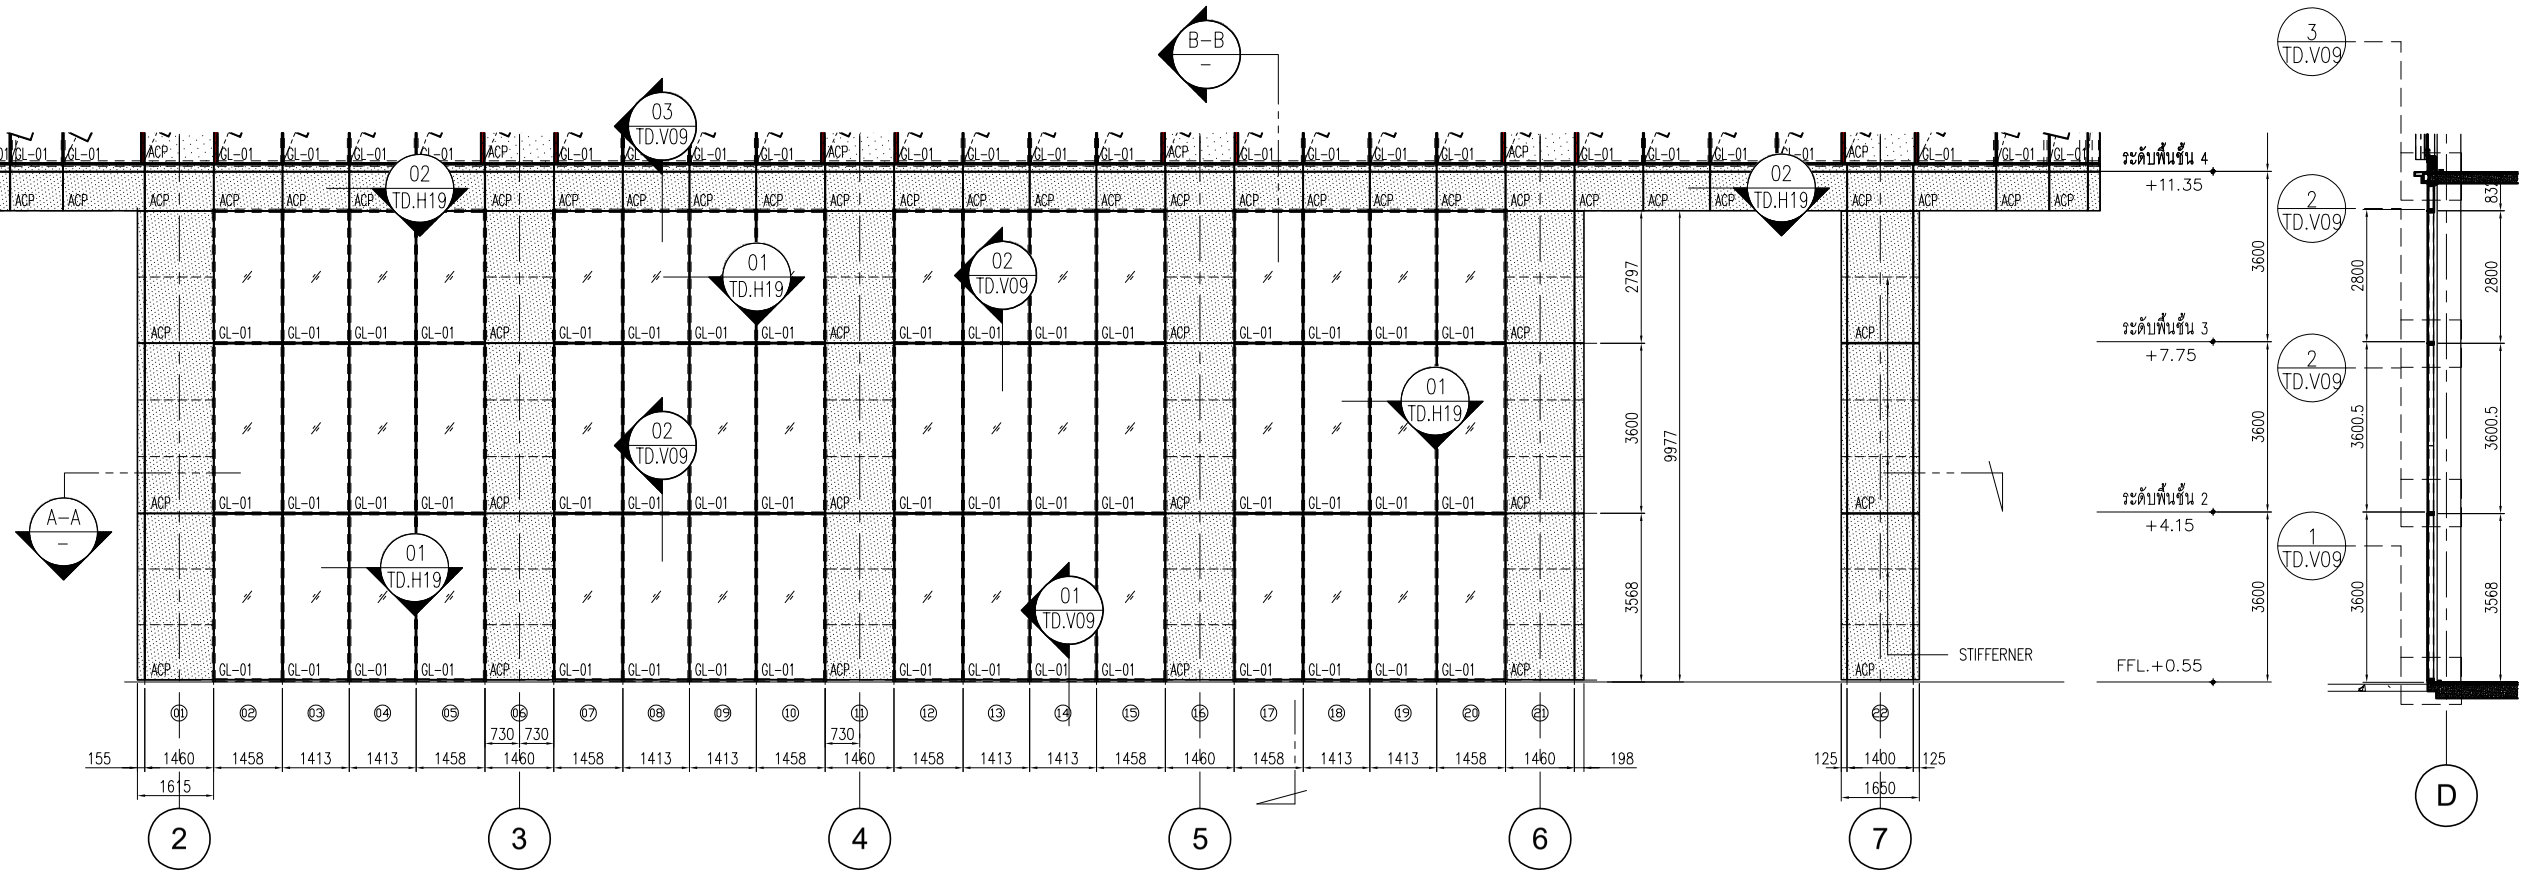


B–B SECTION

EL.08 PARTIAL ELEVATION

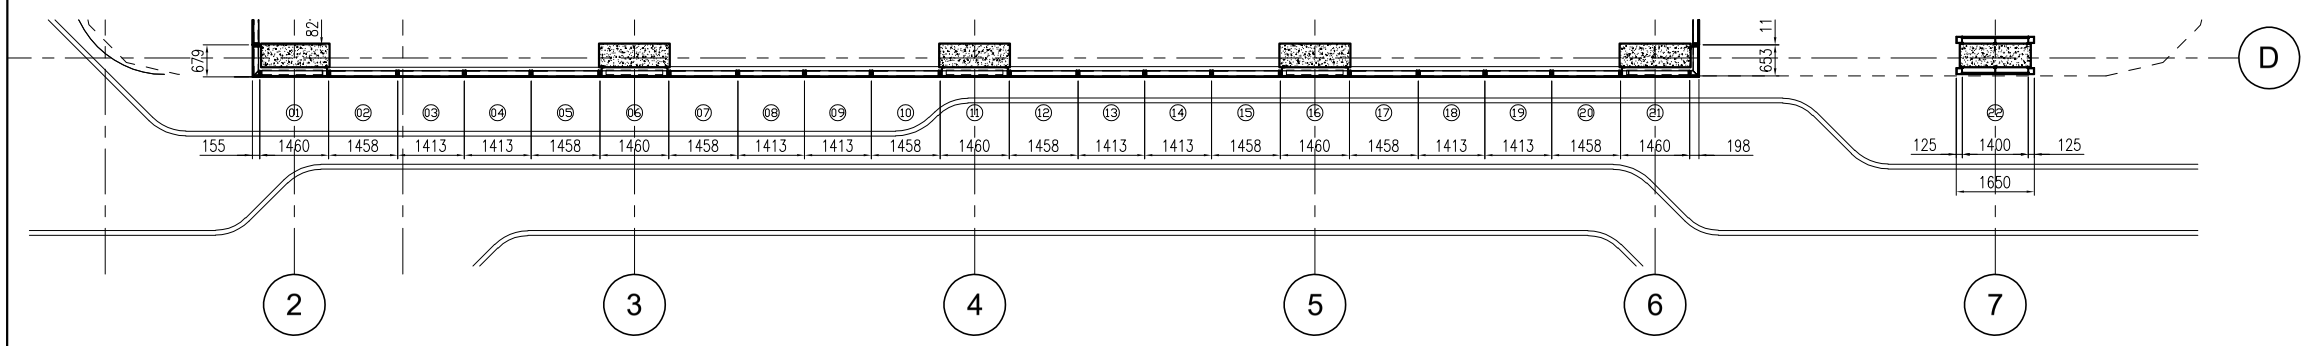


A–A SECTION

อาคาร A


L.P.N. DEVELOPMENT PUBLIC CO., LTD.
1168/109 36th floor Lumpini Tower
Rama 4 Road Sathorn Bangkok 10120
tel. (662) 2855011-6
fax. (662) 2855017


## สัญลักษณ์วัสดุตกแต่ง

### วัสดุพื้น

F1 ปูกระเบื้องเซรามิคขนาด 12"x12" พร้อมบัวเชิงผนัง PVC.2"
F2 ปูกระเบื้องเซรามิคขนาด 12" x 12" พร้อมแนวและขอบทำผิวขึ้นเงาสีขัดมัน
F3 ปูกระเบื้องเซรามิคขนาด 12"x12" (สำหรับห้องน้ำ)
F3A ปูกระเบื้องเซรามิคขนาด 12"x12" (สำหรับห้องน้ำ)
F4 ปูกระเบื้องเซรามิคขนาด 12"x12"
F4A ปูกระเบื้องเซรามิคขนาด 12"x12"(สำหรับห้องพักขนะ)
F4B ปูกระเบื้องเซรามิคขนาด 12"x12"(สำหรับกระเบียง)
F4C ปูกระเบื้องเซรามิคขนาด 12"x12"(สำหรับทางเดินส่วนกลาง)
F5 ปูอามิเนตลำอิฐปู พร้อมบัวเชิงผนัง PVC.2"
F6 พื้นทำผิวขึ้นเงาสีขัดมัน
F7 พื้นทำผิวขึ้นเงาสีขัดหยาบ
F8 พื้นทำผิวกรดล้าง
F9 พื้นทำระบบกันซึม
F9A พื้นทำผิวขัดเรียบทาสี EPOXY
F10 ทำผิวดูแบบ INTERIOR (PAI)
F11 ทำผิวดูแบบ LANDSCAPE
หมายเหตุ ยางแนวรอยต่อกระเบื้องดัวปูนซีเมนต์ดำ

### วัสดุผนัง

P1 ผนัง ค.ส.ล. สำเร็จรูป (ทาสีภายนอก, ภายใน)
P2 ฉาบปูนเรียบทาสี (สำหรับภายนอก, ภายใน)
P2A ฉาบปูนเรียบทาสี หนา 15 ซม. (สำหรับภายนอก, ภายใน)
P3 บุกระเบื้องเซรามิค 8" x 8" (ชนิดบุผนัง)
P4 ผนังอิฐมอญบุหินหนา 9 ซม. ทำรอยต่อเรียบทาสี โครงเหล็กรูปพรรณกระสี
P5 ผนัง ค.ส.ล. ฉาบปูนเรียบทาสี
P5A ผนัง ค.ส.ล. พ่นสีระบบสี
P6 ผนัง ค.ส.ล. เปลี่ยนขัด แต่งให้สีเรียบร้อยทาสี
P7 ผนัง ค.ส.ล. เปลี่ยนขัดแต่งไม่ทาสี
P8 ผนังบุวัสดุตามตัวอย่าง

CURTAIN WALL & FACADE CONTRACTOR :


ISO.9002
KIM YOO SENG
41/8 RAMA 3 ROAD, CHONG-NONSEE, YANNAWA, BANGKOK 10120, THAILAND
TEL : 294-6291 - 8 FAX : (662) 294-1744


REVISION

| NO. | DESCRIPTION | DATE |
|---|---|---|
| 1 | | |
| 2 | | |
| 3 | | |
| 4 | | |
| 5 | | |
| 6 | | |
| 7 | | |

PROJECT :
LUMPINI TOWER
VIBHAVADI-GHATUCHAK

PROJECT NO : 1802 LPark-VC


# AS-BUILT DRAWING

DRAWING TITLE :
STICK WALL & ACP.CLADDING
PARTIAL ELEVATION


| | |
|---|---|
| DRAWN : | UDOMSAK.P |
| CHECKED : | SANGUAN |
| DATE : | 10/07/2562 |

| SHEET NO. | DWG. NO. | Rev. |
|---|---|---|
| | EL.01 | - |



These drawings are the property of P.A. Design Co., Ltd.
and not to be used or reproduced without specific permission.

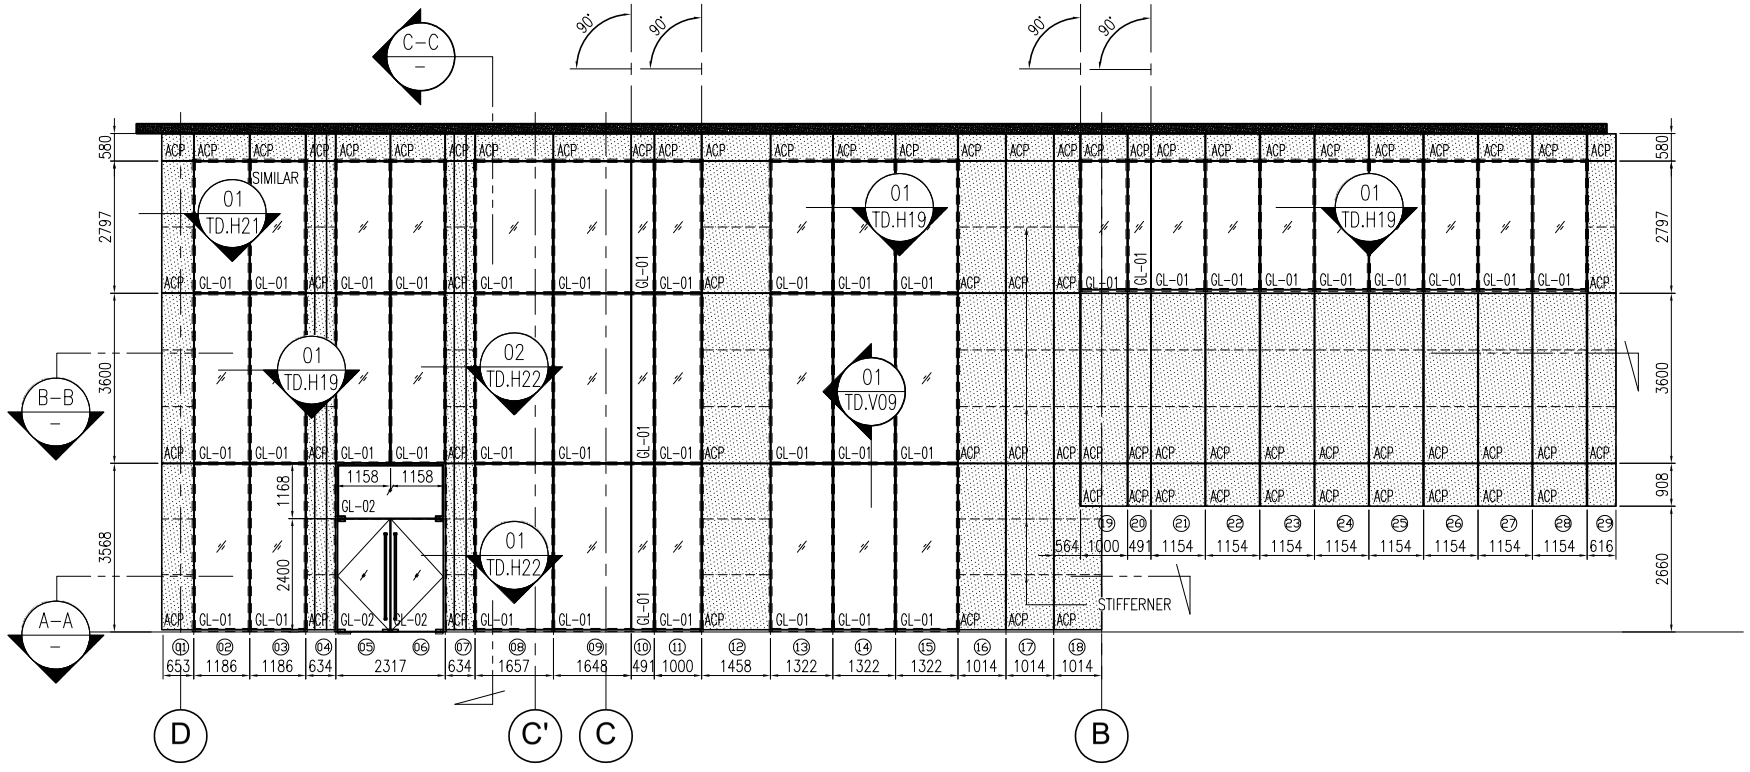



FL.09 PARTIAL ELEVATION

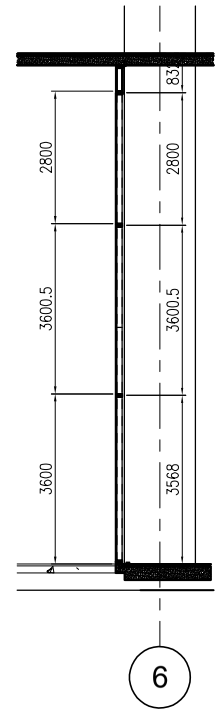


C-C SECTION

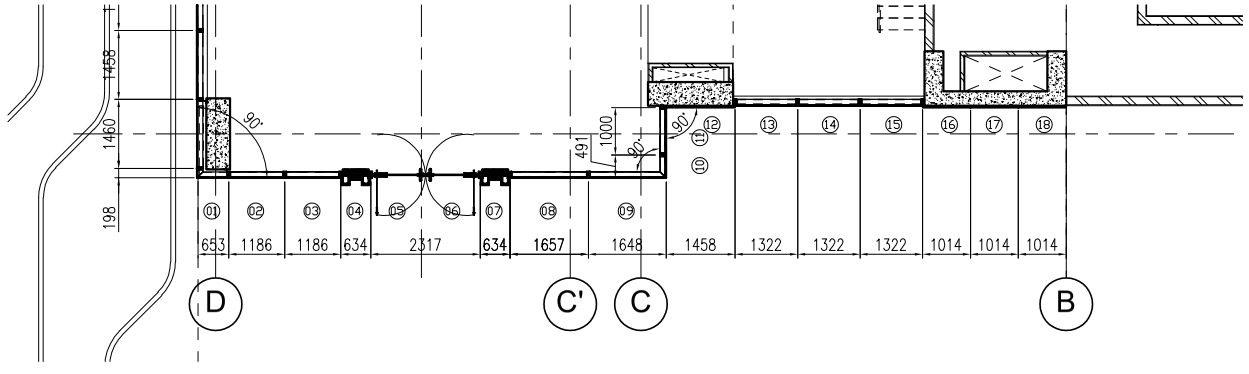


A-A SECTION

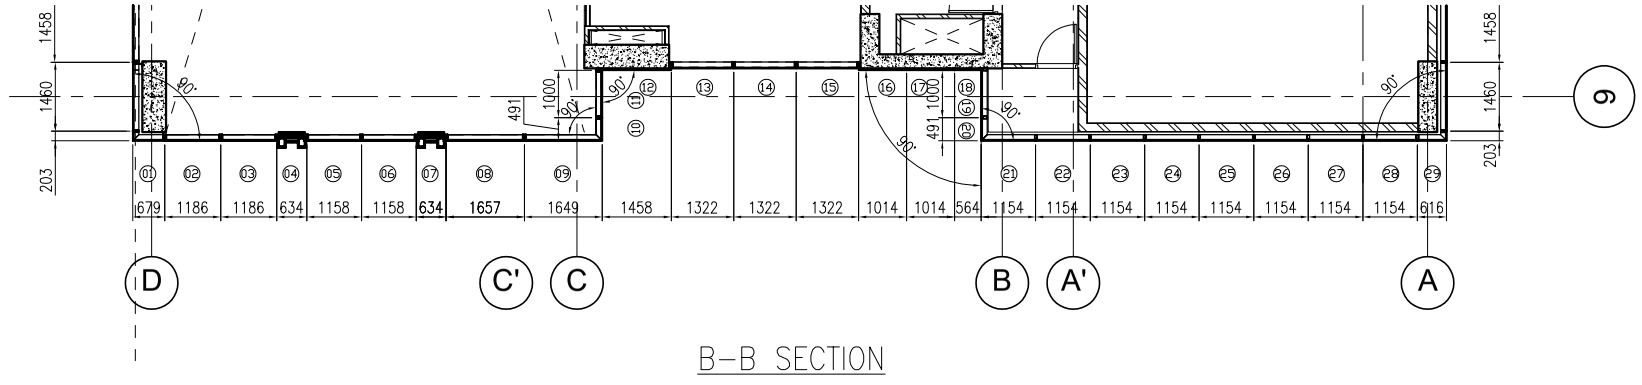


B-B SECTION

อาคาร A

## สัญลักษณ์วัสดุตกแต่ง

### วัสดุพื้น

F1 ปูกระเบื้องเซรามิคขนาด 12"x12" พร้อมบัวเชิงผนัง PVC.2"
F2 ปูกระเบื้องเซรามิคขนาด 12" x 12" พร้อมแนวและขอบทำมิวชิ่มเนต์ซีดเงิน
F3 ปูกระเบื้องเซรามิคขนาด 12"x12" (สำหรับห้องน้ำ)
F3A ปูกระเบื้องเซรามิคขนาด 12"x12" (สำหรับห้องน้ำ)
F4 ปูกระเบื้องเซรามิคขนาด 12"x12"
F4A ปูกระเบื้องเซรามิคขนาด 12"x12"(สำหรับห้องพักขยะ)
F4B ปูกระเบื้องเซรามิคขนาด 12"x12"(สำหรับระเบียง)
F4C ปูกระเบื้องเซรามิคขนาด 12"x12"(สำหรับทางเดินส่วนกลาง)
F5 ปูลามิเนตลำอิจุปุ พร้อมบัวเชิงผนัง PVC.2"
F6 พื้นทำมิวชิ่มเนต์ซีดเงิน
F7 พื้นทำมิวชิ่มเนต์ซีดหยาบ
F8 พื้นทำมิวกรวดล้าง
F9 พื้นทำระบบกันซึม
F9A พื้นทำมิวซีดเลียบเทาสี EPOXY
F10 ทำมิวคูแบบ INTERIOR (PAI)
F11 ทำมิวคูแบบ LANDSCAPE
หมายเหตุ ขอบวงรอต้อกระเบื้องตัวปูนซีเมนต์ดำ

### วัสดุผนัง

P1 ผนัง ค.ส.ล. สำเร็จรูป (ทาสีภายนอก, ภายใน)
P2 ฉาบปูนเรียบทาสี (สำหรับภายนอก, ภายใน)
P2A ฉาบปูนเรียบทาสี หนา 15 ซม. (สำหรับภายนอก, ภายใน)
P3 บุกระเบื้องเซรามิค 8" x 8" (ชนิดคูดผนัง)
P4 ผนังอิฐมอญครึ่งแผ่นหนา 9 ซม. ก่อรอยต่อเรียบทาสี โครงเหล็กรูปสี่เหลี่ยม
P5 ผนัง ค.ส.ล. ฉาบปูนเรียบทาสี
P5A ผนัง ค.ส.ล. พ่นสีระบบสี
P6 ผนัง ค.ส.ล. เปลือยผิดแต่งให้สีเรียบร้อยทาสี
P7 ผนัง ค.ส.ล. เปลือยผิดแต่งไม่ทาสี
P8 ผนังกุดิลดูลายตัวอย่าง


L.P.N. DEVELOPMENT
PUBLIC CO., LTD.
1168/109 36th floor Lumpini Tower
Rama 4 Road Sathorn Bangkok 10120
tel. (662) 2855011-6
fax. (662) 2855017


CURTAIN WALL & FACADE CONTRACTOR :


ISO.9002
KIM YOO SENG
41/8 RAMA 3 ROAD, CHONG-NONSEE, YANNAWA, BANGKOK 10120, THAILAND
TEL : 294-6291 - 8 FAX : (662) 294-1744


REVISION

| NO. | DESCRIPTION | DATE |
|---|---|---|
| 1 | | |
| 2 | | |
| 3 | | |
| 4 | | |
| 5 | | |
| 6 | | |
| 7 | | |

PROJECT :
LUMPINI TOWER
VIBHAVADI-CHATUCHAK

PROJECT NO : 1802 LPark-VC


# AS-BUILT DRAWING

DRAWING TITLE :
STICK WALL & ACP.CLADDING
PARTIAL ELEVATION

| | |
|---|---|
| DRAWN : | UDOMSAK.P |
| CHECKED : | SANGUAN |
| DATE : | 10/07/2562 |


| SHEET NO. | DWG. NO. | Rev. |
|---|---|---|
| | EL.02 | - |


These drawings are the property of P.A. Design Co., Ltd.
and not to be used or reproduced without specific permission.

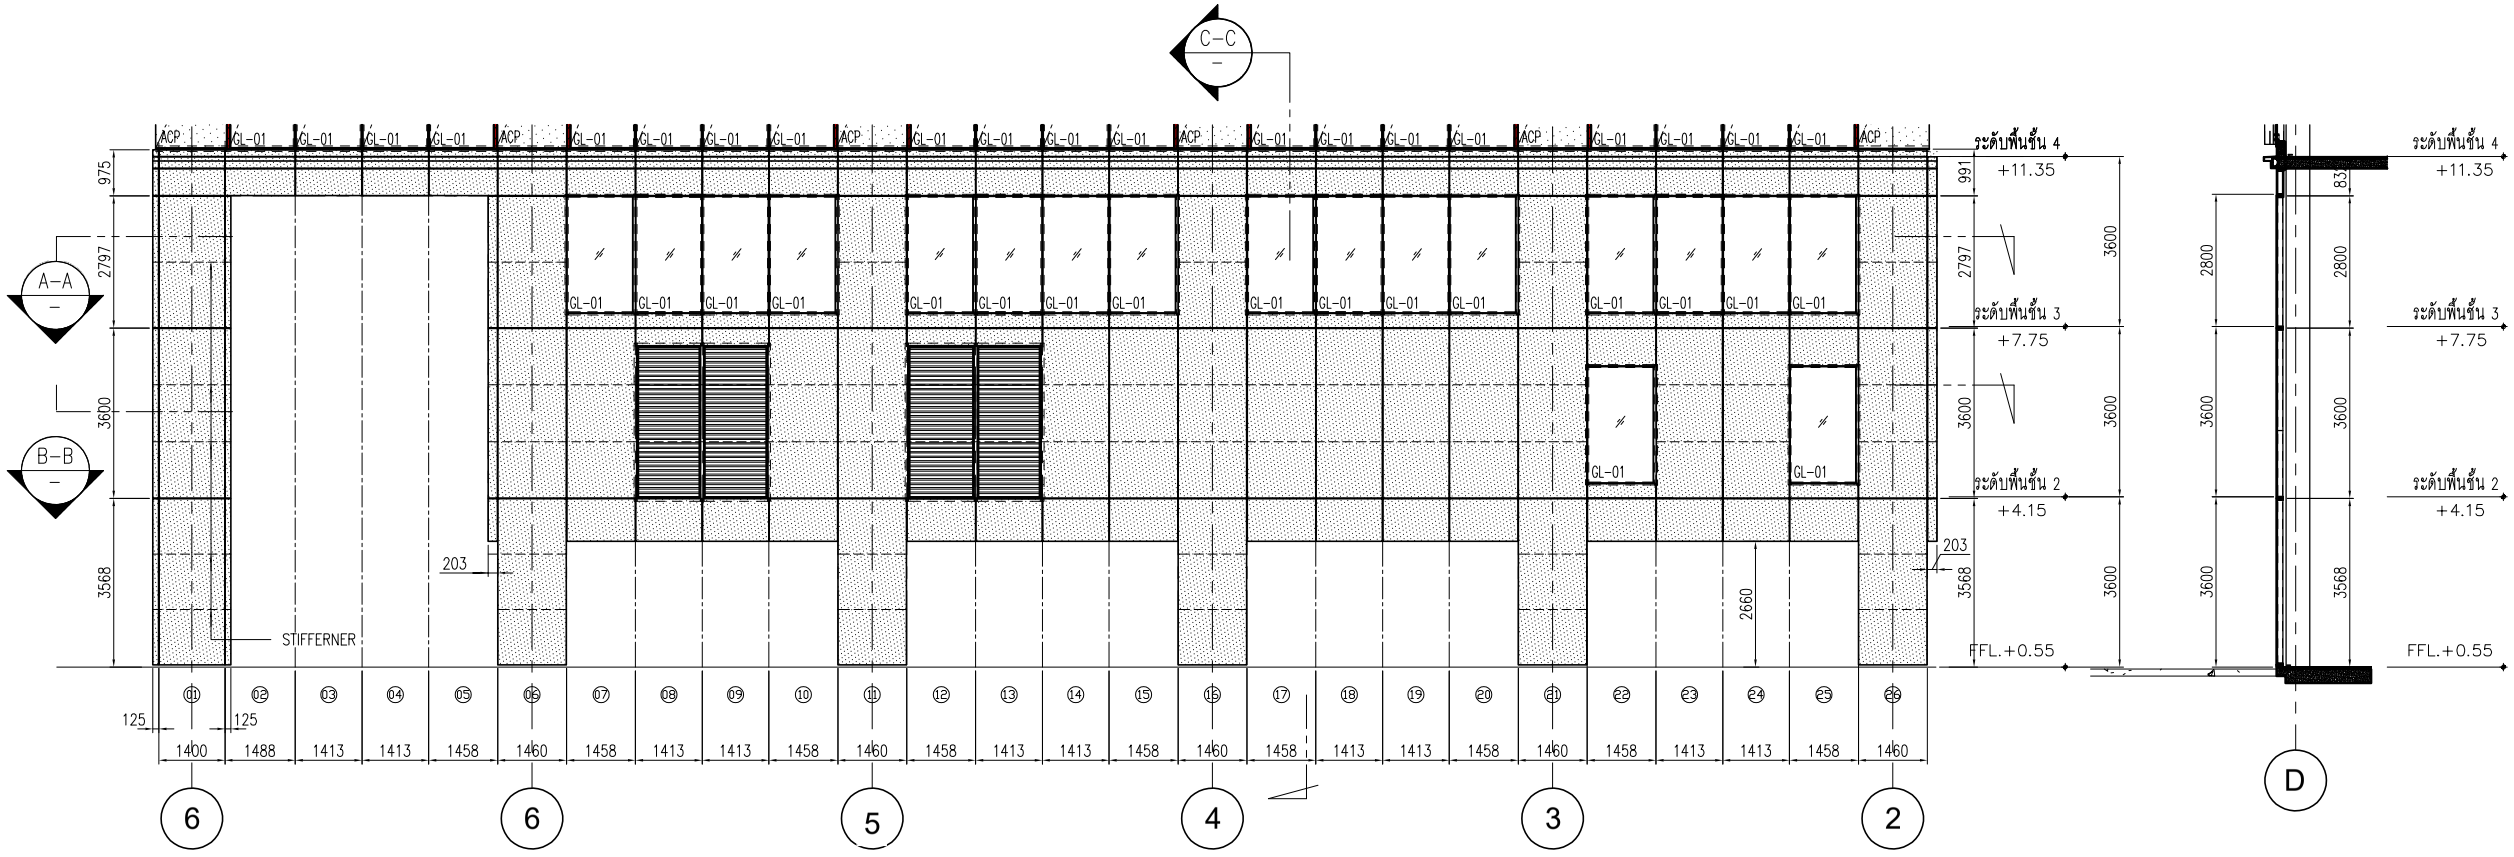



EL.10 PARTIAL ELEVATION

C-C SECTION

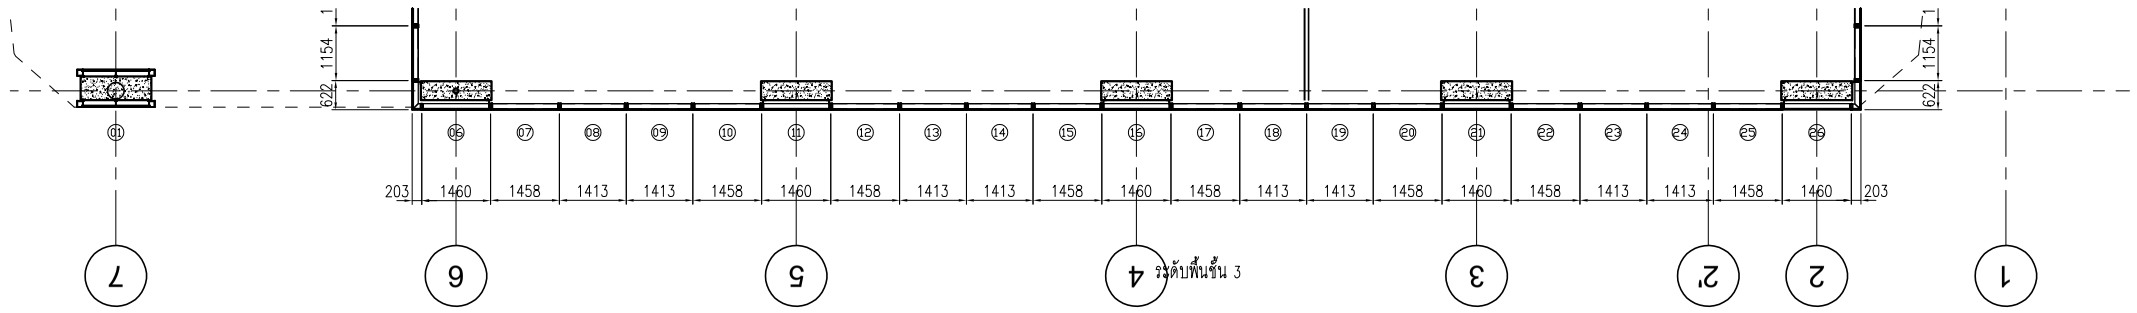


A-A SECTION

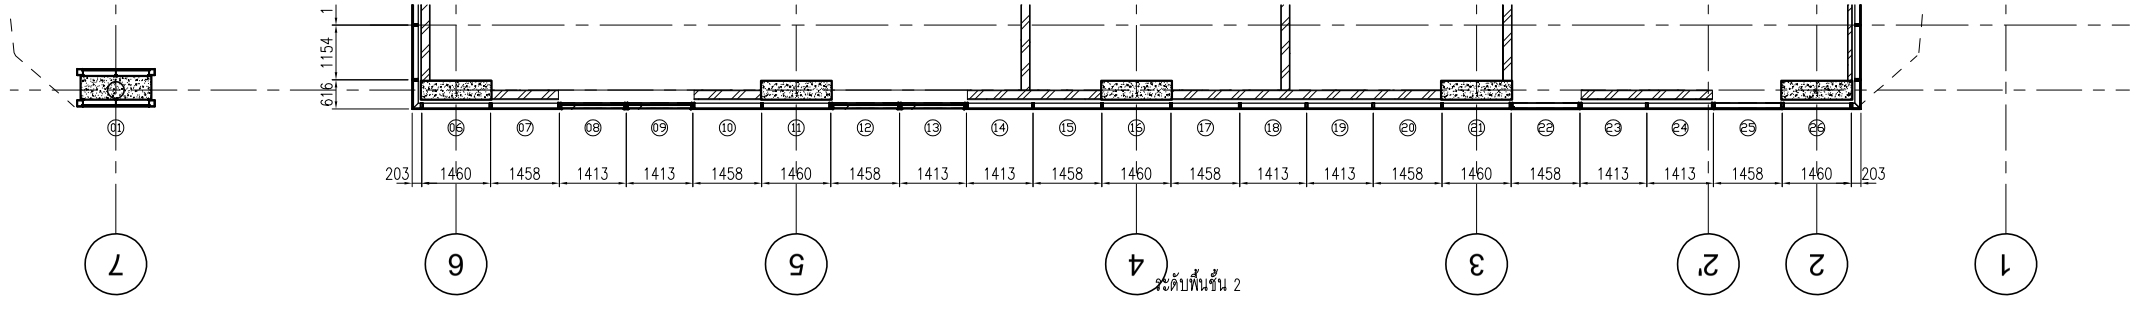


B-B SECTION

อาคาร A


**L.P.N. DEVELOPMENT PUBLIC CO., LTD.**
1168/109 36th floor Lumpini Tower
Rama 4 Road Sathorn Bangkok 10120
tel. (662) 2855011-6
fax. (662) 2855017


## สัญลักษณ์วัสดุตกแต่ง

### วัสดุพื้น

F1 ปูกระเบื้องยอดมิตรขนาด 12"x12" พร้อมบัวเชิงผนัง PVC.2"
F2 ปูกระเบื้องยอดมิตรขนาด 12" x 12" พร้อมแนวและขอบทำมิวซีเมนต์จัดมัน
F3 ปูกระเบื้องยอดมิตรขนาด 12"x12" (สำหรับห้องน้ำ)
F3A ปูกระเบื้องยอดมิตรขนาด 12"x12" (สำหรับห้องน้ำ)
F4 ปูกระเบื้องยอดมิตรขนาด 12"x12"
F4A ปูกระเบื้องยอดมิตรขนาด 12"x12"(สำหรับห้องพักขยะ)
F4B ปูกระเบื้องยอดมิตรขนาด 12"x12"(สำหรับกระเบื้อง)
F4C ปูกระเบื้องยอดมิตรขนาด 12"x12"(สำหรับทางเดินส่วนกลาง)
F5 ปูลามิเนตลำอิฐปูน พร้อมบัวเชิงผนัง PVC.2"
F6 พื้นทำมิวซีเมนต์จัดมัน
F7 พื้นทำมิวซีเมนต์จัดหยาบ
F8 พื้นทำมิวกรวดล้าง
F9 พื้นทำระบบกันซึม
F9A พื้นทำมิวซัดเรียบเทาสี EPOXY
F10 ทำผิวดูแบบ INTERIOR (PAI)
F11 ทำผิวดูแบบ LANDSCAPE
หมายเหตุ ยาแนวรอยต่อกระเบื้องด้วยปูนซีเมนต์ดำ

### วัสดุผนัง

P1 ผนัง ค.ส.ล. ลำอิฐปูน (ทาสีภายนอก, ภายใน)
P2 ฉาบปูนเรียบเทาสี (สำหรับภายนอก, ภายใน)
P2A ฉาบปูนเรียบเทาสี หนา 15 ซม. (สำหรับภายนอก, ภายใน)
P3 บุกระเบื้องยอดมิต 8" x 8" (ชนิดหุ้มผนัง)
P4 ผนังอิฐมอญครึ่งแผ่นหนา 9 ซม. ทำรอยต่อเรียบเทาสี โครงเหล็กฉุดสังกะสี
P5 ผนัง ค.ส.ล. ฉาบปูนเรียบเทาสี
P5A ผนัง ค.ส.ล. พ่นสีระบบิด
P6 ผนัง ค.ส.ล. เปลือยผิดแต่งให้สีเรียบร้อยเทาสี
P7 ผนัง ค.ส.ล. เปลือยผิดแต่งไม่เทาสี
P8 ผนังอุโลหุลายตัวอย่าง

CURTAIN WALL & FACADE CONTRACTOR :


ISO.9002
**KIM YOO SENG**
41/8 RAMA 3 ROAD, CHONG-NONSEE, YANNAWA, BANGKOK 10120, THAILAND
TEL : 294-6291 - 8 FAX : (662) 294-1744


REVISION

| NO. | DESCRIPTION | DATE |
|---|---|---|
| 1 | | |
| 2 | | |
| 3 | | |
| 4 | | |
| 5 | | |
| 6 | | |
| 7 | | |

PROJECT :
LUMPINI TOWER
VIBHAVADI-CHATUCHAK

PROJECT NO : 1802 LPark-VC


# AS-BUILT DRAWING


DRAWING TITLE :
STICK WALL & ACP.CLADDING
PARTIAL ELEVATION

| | |
|---|---|
| DRAWN : | UDOMSAK.P |
| CHECKED : | SANGUAN |
| DATE : | 10/07/2562 |

| SHEET NO. | DWG. NO. | Rev. |
|---|---|---|
| | EL.03 | - |



These drawings are the property of P.A. Design Co., Ltd.
and not to be used or reproduced without specific permission.

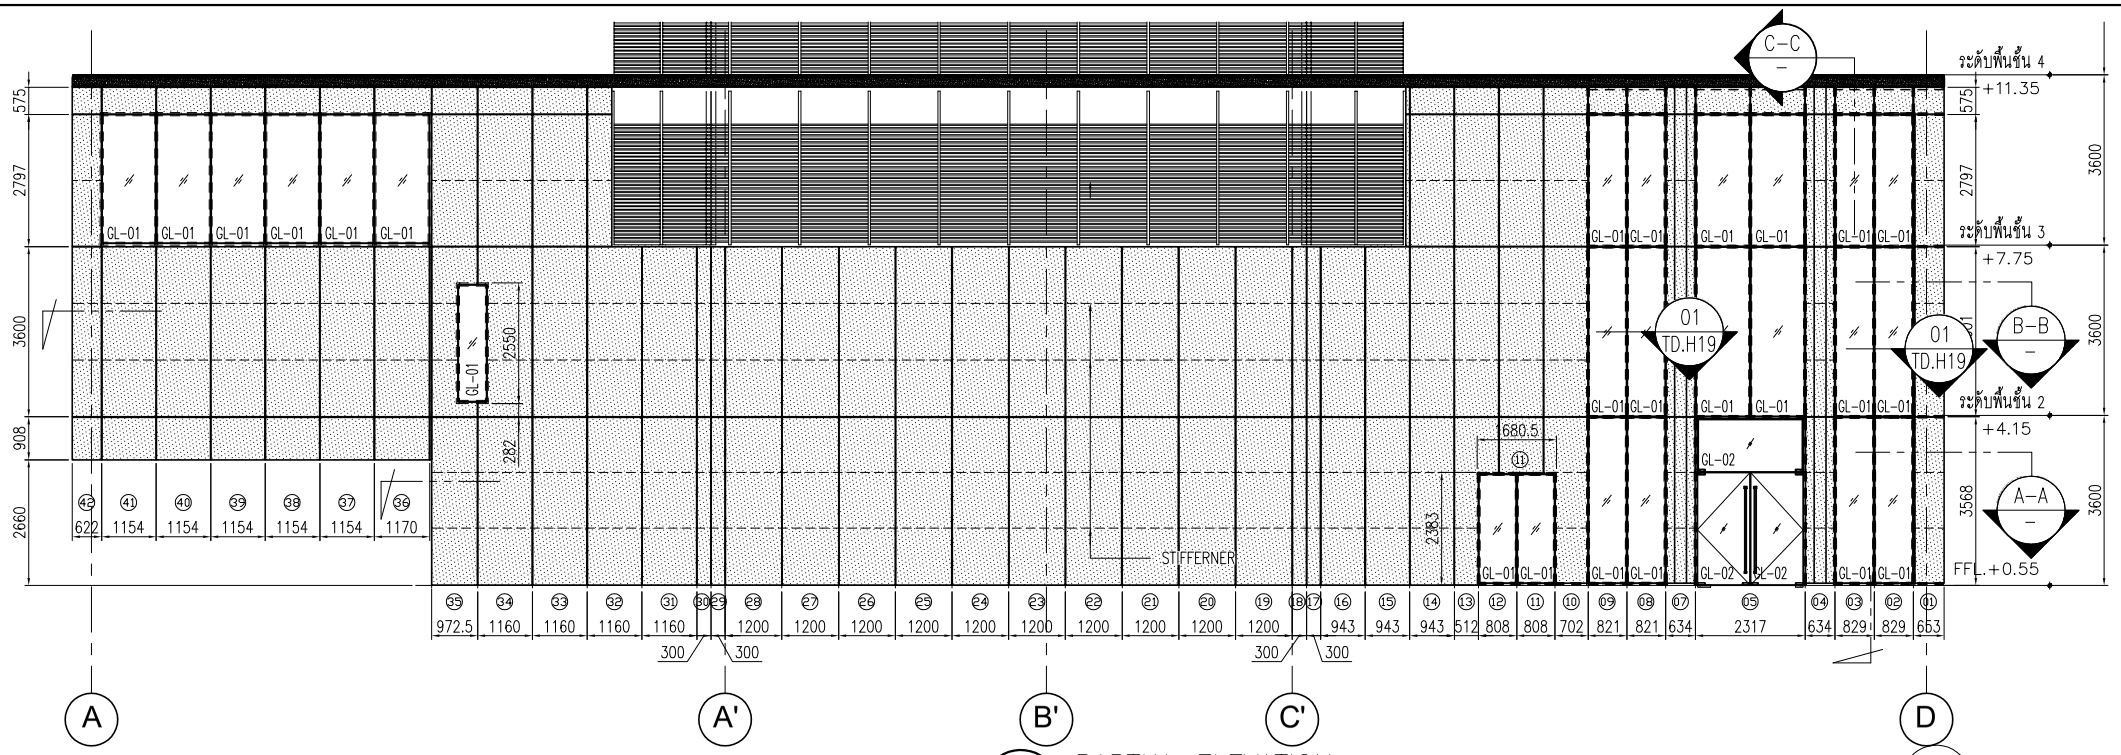

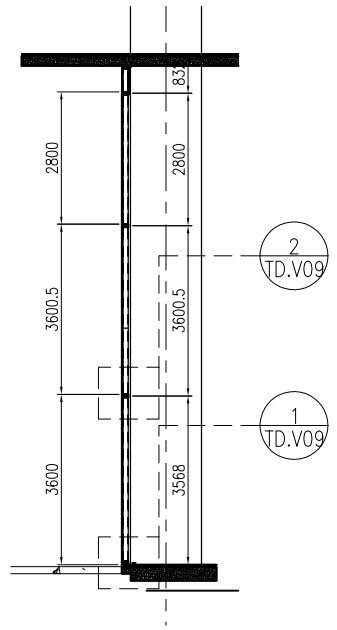




C-C SECTION

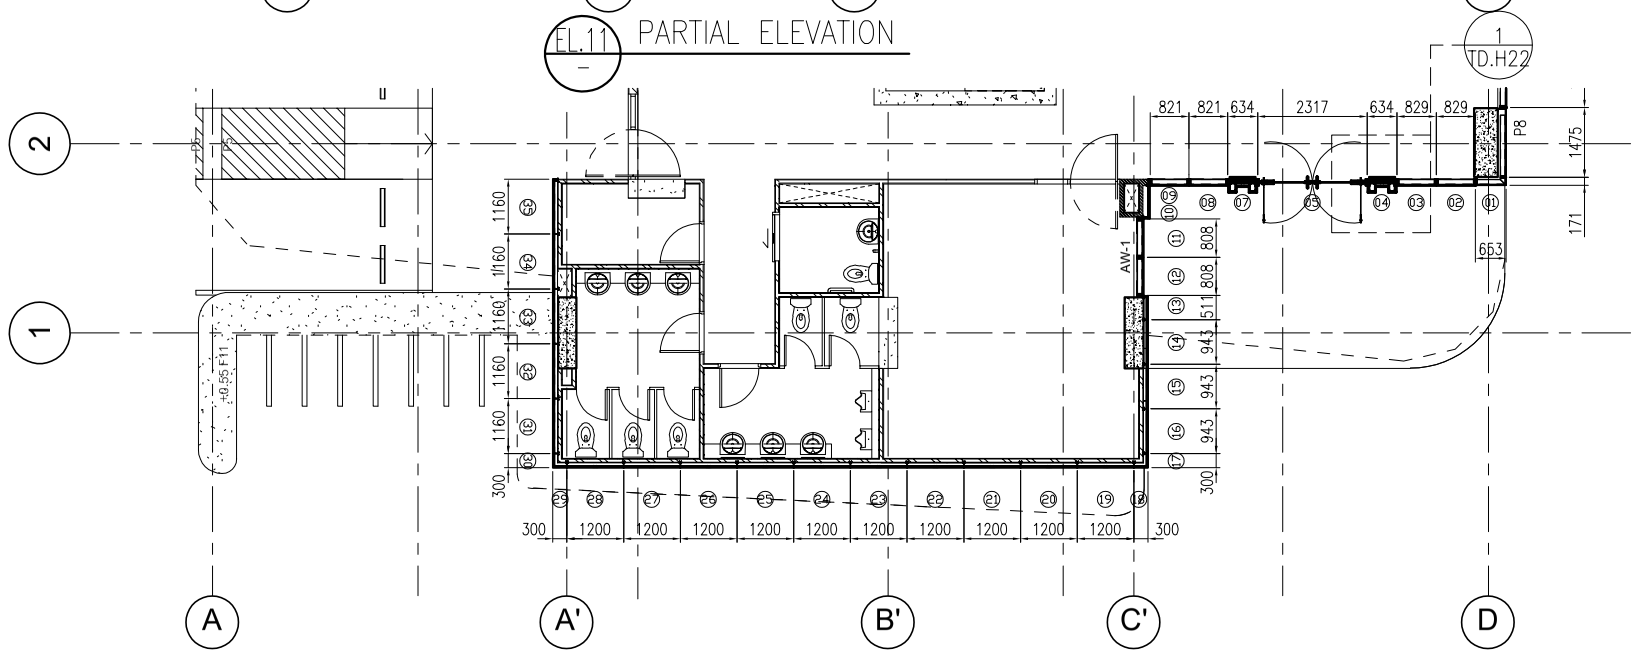EL.11 PARTIAL ELEVATION

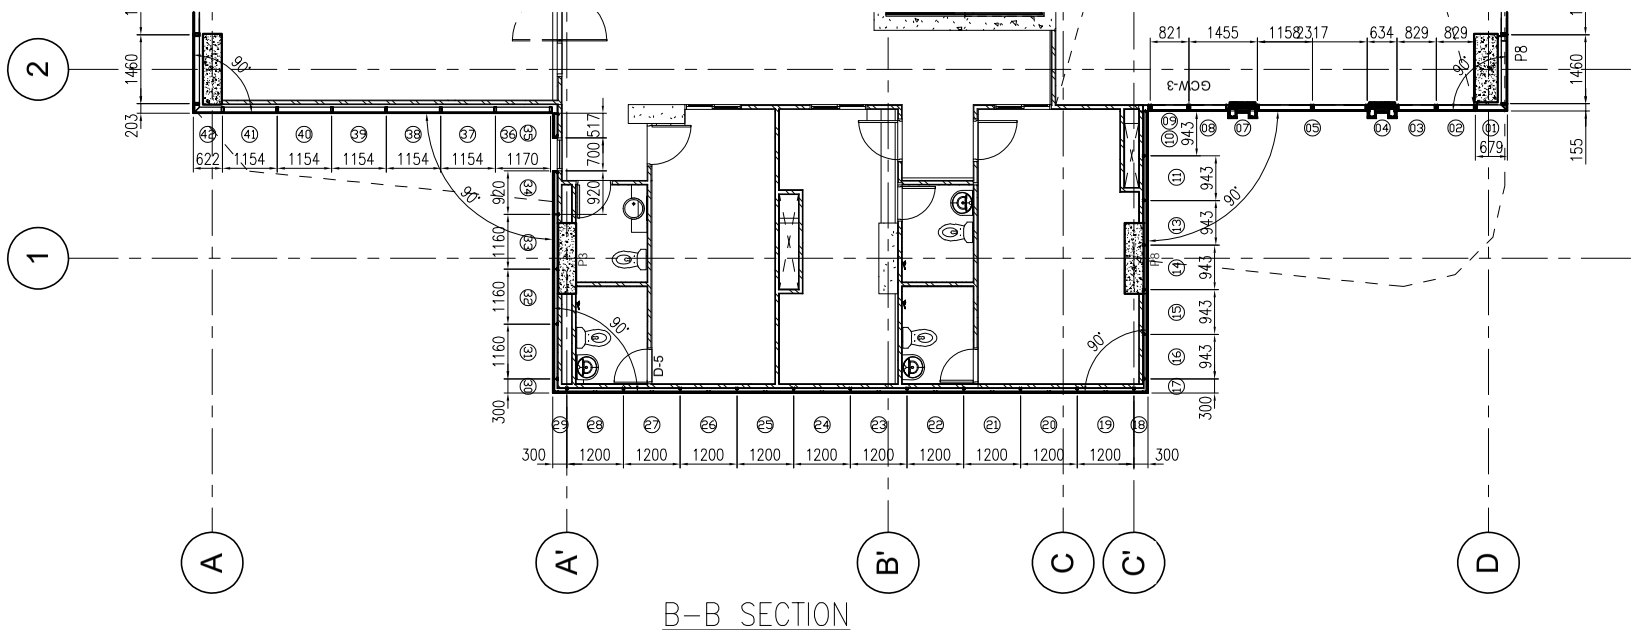


A-A SECTION




B-B SECTION

อาคาร A


**L.P.N. DEVELOPMENT PUBLIC CO., LTD.**
1168/109 36th floor Lumpini Tower
Rama 4 Road Sathorn Bangkok 10120
tel. (662) 2855011-6
fax. (662) 2855017


## สัญลักษณ์วัสดุตกแต่ง

### วัสดุพื้น

F1 ปูกระเบื้องยอดมิตรขนาด 12"x12" พร้อมบัวเชิงผนัง PVC.2"
F2 ปูกระเบื้องยอดมิตรขนาด 12" x 12" พร้อมแนวตะ
ขอบทำผิวขัดมันเงา
F3 ปูกระเบื้องยอดมิตรขนาด 12"x12" (สำหรับห้องน้ำ)
F3A ปูกระเบื้องยอดมิตรขนาด 12"x12" (สำหรับห้องน้ำ)
F4 ปูกระเบื้องยอดมิตรขนาด 12"x12"
F4A ปูกระเบื้องยอดมิตรขนาด 12"x12"(สำหรับห้องพักขนะ)
F4B ปูกระเบื้องยอดมิตรขนาด 12"x12"(สำหรับกระเบียง)
F4C ปูกระเบื้องยอดมิตรขนาด 12"x12"(สำหรับทางเดินส่วนกลาง)
F5 ปูลามิเนตลำเจ็จปู พร้อมบัวเชิงผนัง PVC.2"
F6 พื้นทำผิวขัดมันเงา
F7 พื้นทำผิวขัดหยาบ
F8 พื้นทำผิวกรวดล้าง
F9 พื้นทำระบบกันซึม
F9A พื้นทำผิวขัดเรียบทาสี EPOXY
F10 ทำผิวดูแบบ INTERIOR (PAI)
F11 ทำผิวดูแบบ LANDSCAPE
หมายเหตุ ยางมะขวดต่อกระเบื้องดังปูนซีเมนต์ดำ

### วัสดุผนัง

P1 ผนัง ค.ส.ล. ลำเจ็จปู (ทาสีภายนอก, ภายใน)
P2 ฉาบปูนเรียบทาสี (สำหรับภายนอก, ภายใน)
P2A ฉาบปูนเรียบทาสี หนา 15 ซม. (สำหรับภายนอก, ภายใน)
P3 บุกระเบื้องขอบมิด 8" x 8" (ชนิดปูนผนัง
P4 ผนังยิปซั่มบอร์ดหนา 9 มม. ทำระยะต่อเรียบทาสี
โครงเหล็กรูปสี่เหลี่ยม
P5 ผนัง ค.ส.ล. ฉาบปูนเรียบทาสี
P5A ผนัง ค.ส.ล. พ่นสีระมิด
P6 ผนัง ค.ส.ล. เปลือยผิดแต่งให้สีเรียบร้อยทาสี
P7 ผนัง ค.ส.ล. เปลือยผิดแต่งไม่ทาสี
P8 ผนังกระจกดูตามตัวอย่าง

CURTAIN WALL & FACADE CONTRACTOR :
ISO.9002
KIM YOO SENG
41/8 RAMA 3 ROAD, CHONG-NONSEE, YANNAWA, BANGKOK 10120, THAILAND
TEL : 294-6291 - 8 FAX : (662) 294-1744

REVISION

| NO. | DESCRIPTION | DATE |
|---|---|---|
| 1 | | |
| 2 | | |
| 3 | | |
| 4 | | |
| 5 | | |
| 6 | | |
| 7 | | |

PROJECT :
LUMPINI TOWER
VIBHAVADI-CHATUCHAK
PROJECT NO : 1802 LPark-VC


# AS-BUILT DRAWING

DRAWING TITLE :
STICK WALL & ACP.CLADDING
PARTIAL ELEVATION

| | |
|---|---|
| DRAWN : | UDOMSAK.P |
| CHECKED : | SANGUAN |
| DATE : | 10/07/2562 |

| SHEET NO. | DWG. NO. | Rev. |
|---|---|---|
| | EL.04 | - |


These drawings are the property of P.A. Design Co., Ltd.
and not to be used or reproduced without specific permission.

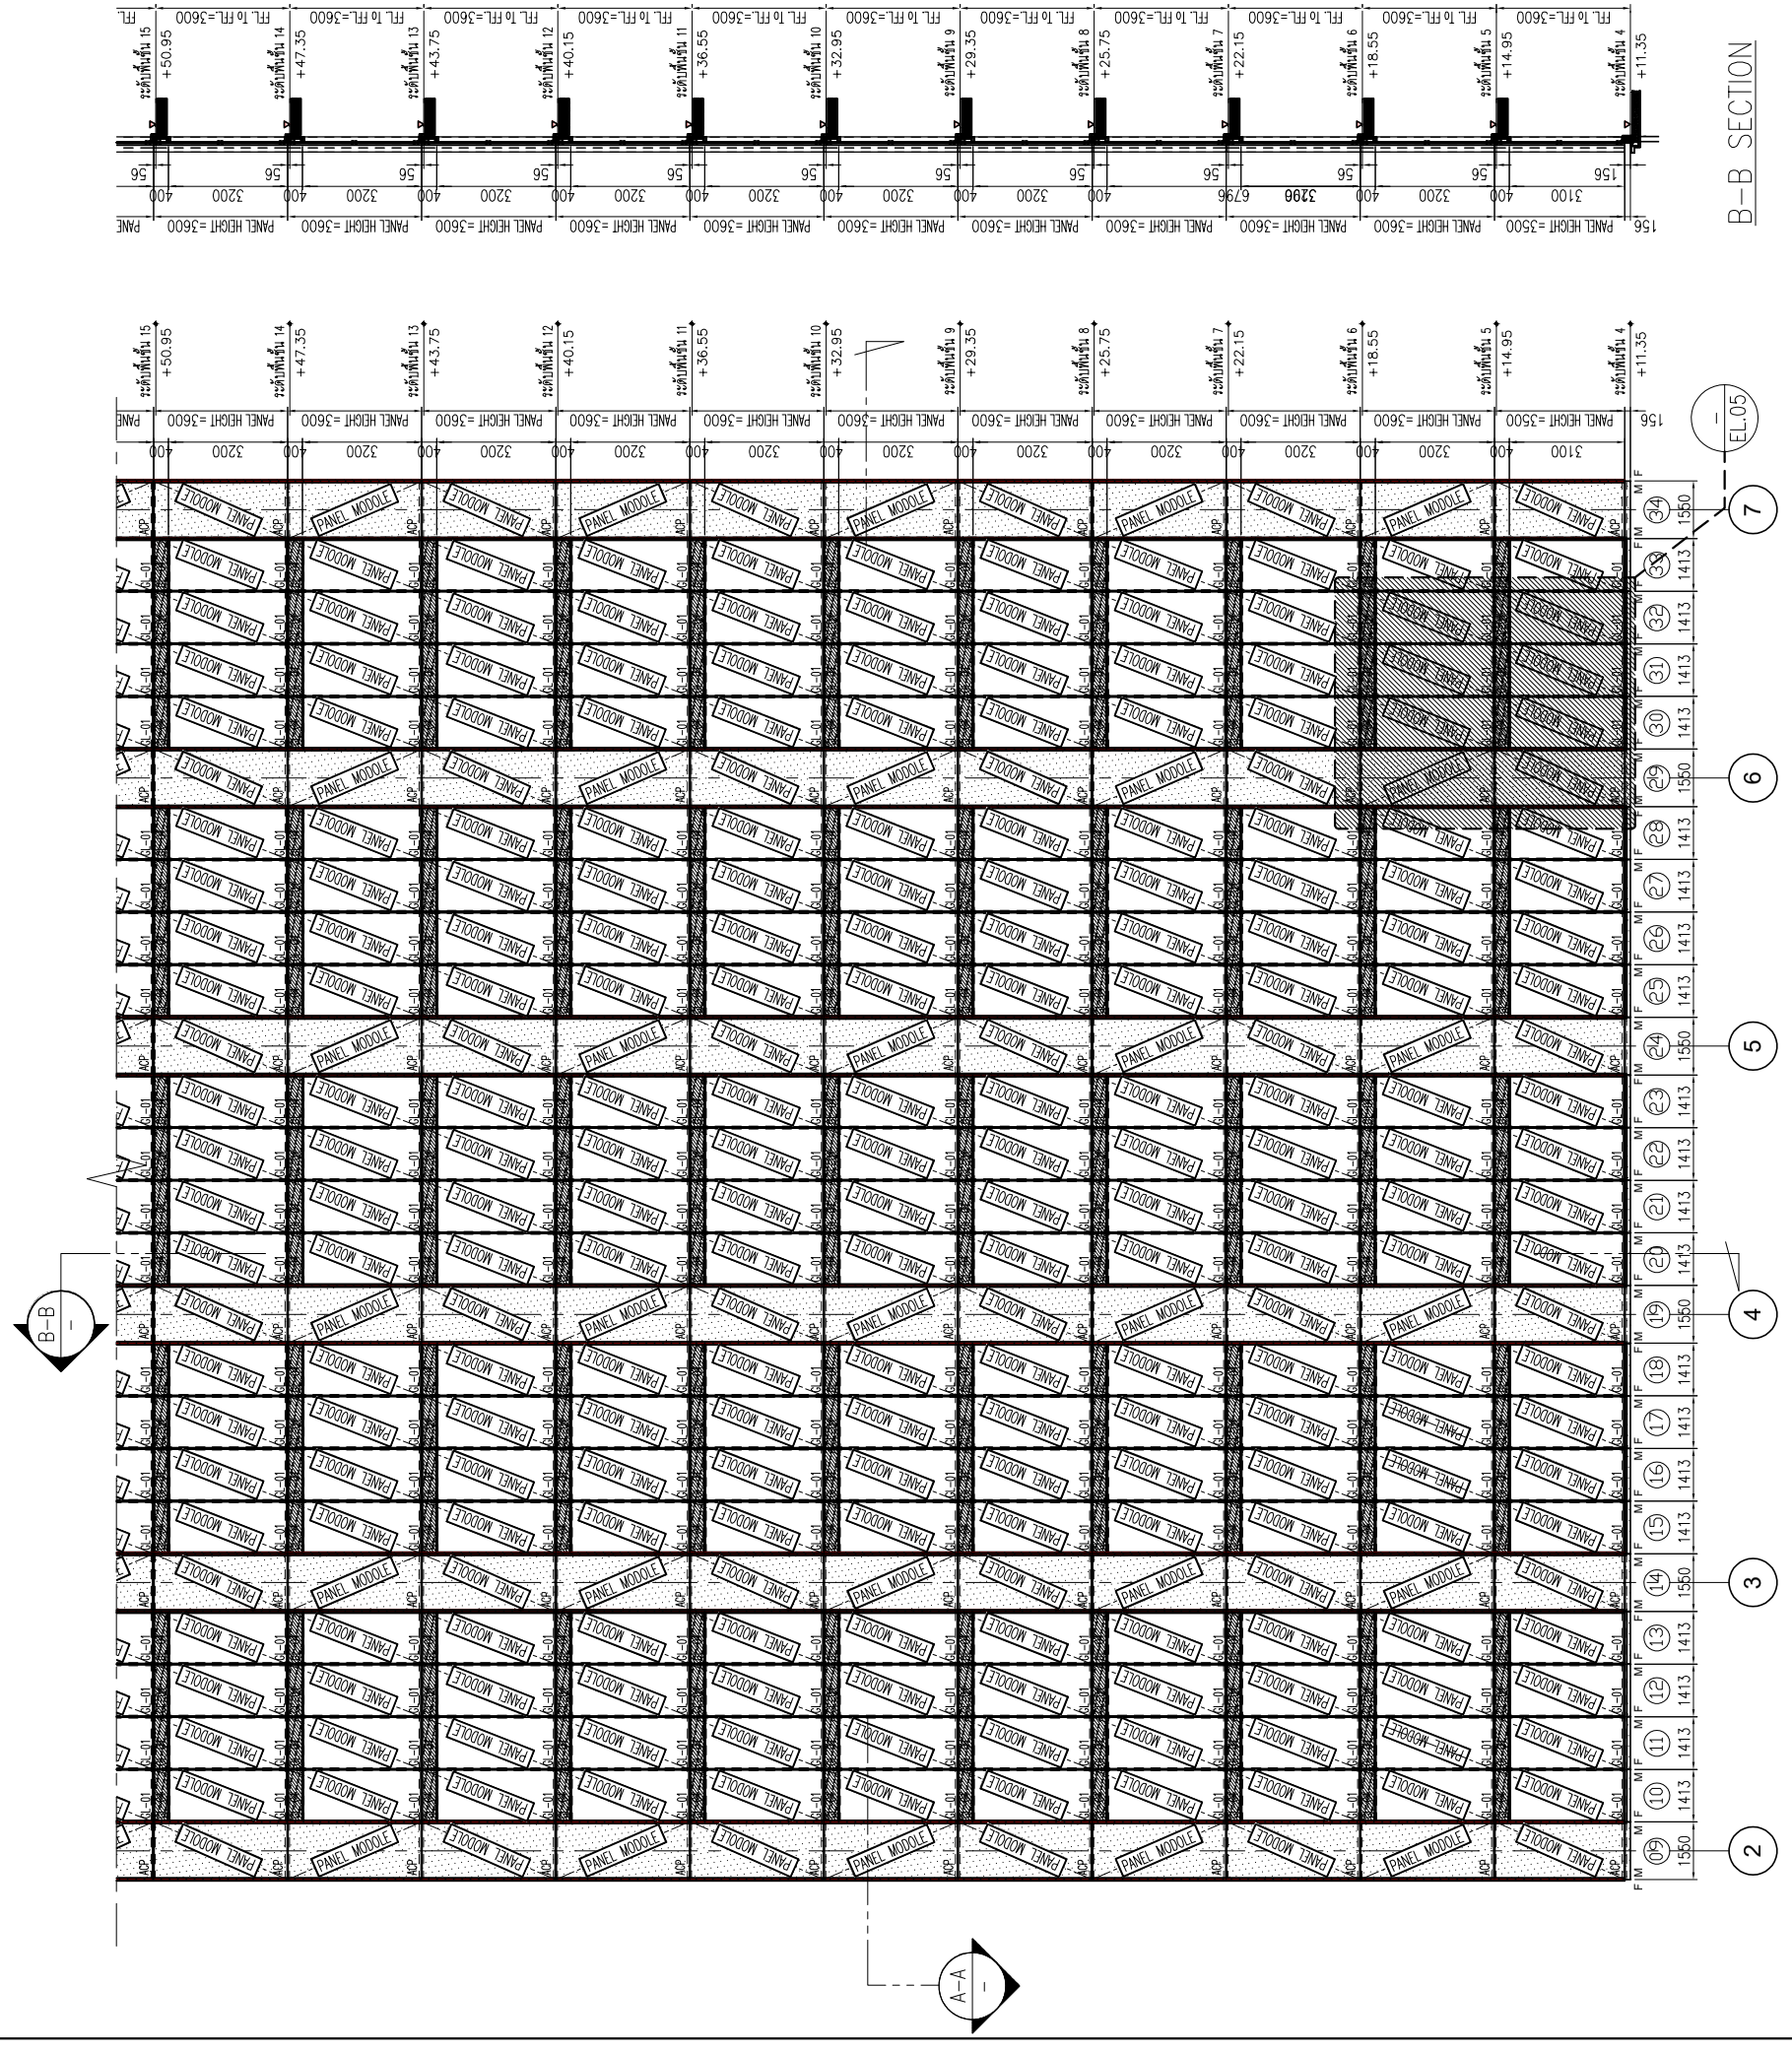



**L.P.N. DEVELOPMENT PUBLIC CO., LTD.**
1168/109 36th floor Lumpini Tower
Rama 4 Road Sathorn Bangkok 10120
tel. (662) 2855011-6
fax. (662) 2855017


## สัญลักษณ์วัสดุตกแต่ง

### วัสดุพื้น


### วัสดุผนัง

P1 ผนัง ค.ส.ล. สำเร็จรูป (ทาสีภายนอก, ภายใน)
P2 ฉาบปูนเรียบทาสี (สำหรับภายนอก, ภายใน)
P2A ฉาบปูนเรียบทาสี หนา 15 ซม. (สำหรับภายนอก, ภายใน)
P3 ปูกระเบื้องเซรามิค 6" x 6" (สีตลุกเข้ม)
P4 ผนังยิปซั่มบอร์ดหนา 9 มม. ทำรอยต่อยิปซั่มบอร์ด
โครงผนังกรุยิปซั่มบอร์ด
P5 ผนัง ค.ส.ล. ฉาบปูนเรียบทาสี
P5A ผนัง ค.ส.ล. ทาสีกระเบื้อง
P6 ผนัง ค.ส.ล. เปลือยผิวผนังเรียบปราศจากสี
P7 ผนัง ค.ส.ล. เปลือยผิวผนังไม้ทาสี
P8 ผนังวัสดุตามสีตัวอย่าง

CURTAIN WALL & FACADE CONTRACTOR :

**ISO.9002 KIM YOO SENG**
41/8 RAMA 9 ROAD, CHONG-NONSEE, YANNAWA, BANGKOK 10120, THAILAND
TEL. : 294-8291 - 8 FAX : (662) 294-1744

REVISION

| NO. | DESCRIPTION | DATE |
|---|---|---|
| 1 | | |
| 2 | | |
| 3 | | |
| 4 | | |
| 5 | | |
| 6 | | |
| 7 | | |

PROJECT :

**LUMPINI TOWER**
VIBHAVADI-CHATUCHAK

PROJECT NO : 1802 LPark-VC


# AS-BUILT DRAWING

DRAWING TITLE :
DEVELOP ELEVATION
LEVEL 4 - LEVEL14


| | |
|---|---|
| DRAWN : | UDOMSAK.P |
| CHECKED : | SANGUAN |
| DATE : | 10/07/2562 |


| SHEET NO. | DWG. NO. | Rev. |
|---|---|---|
| | EL.05 | - |


These drawings are the property of P.A. Design Co., Ltd.
and not to be used or reproduced without specific permission.

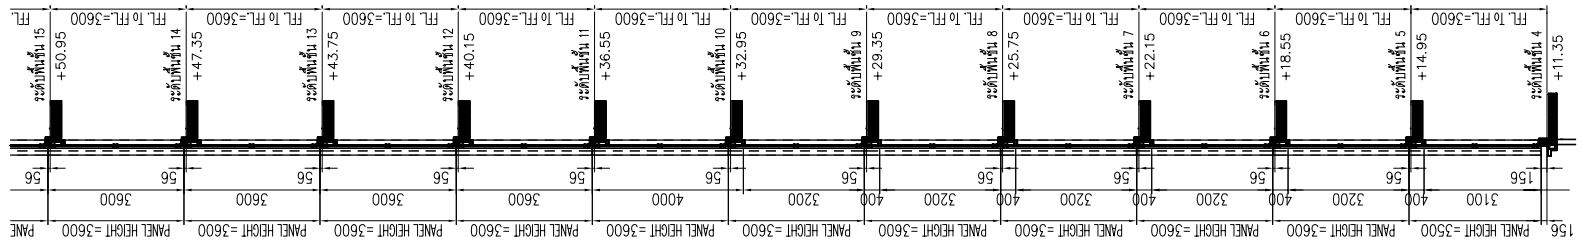


B-B SECTION

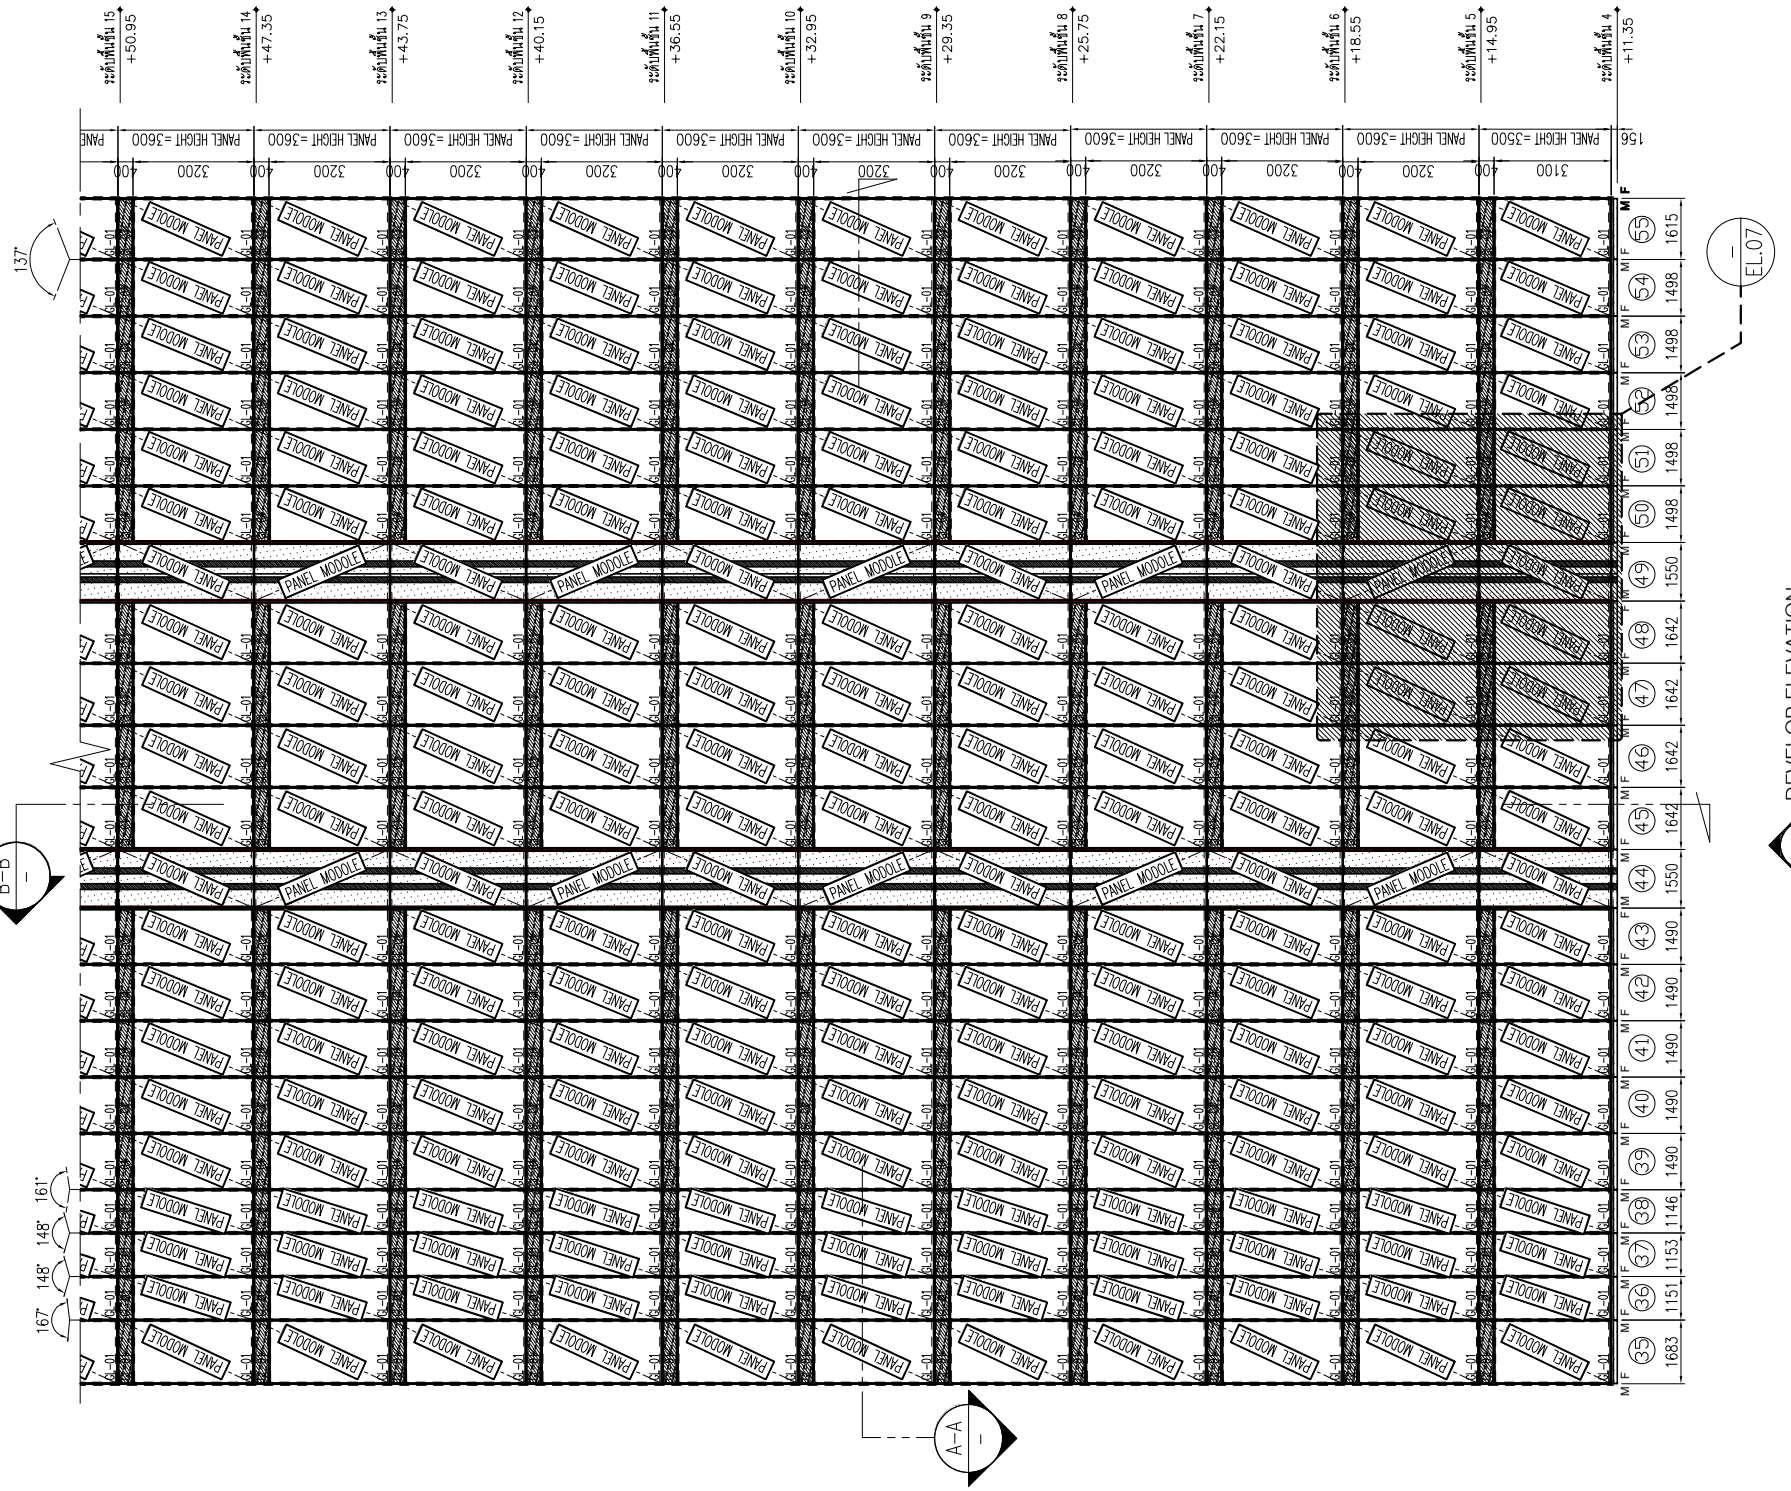

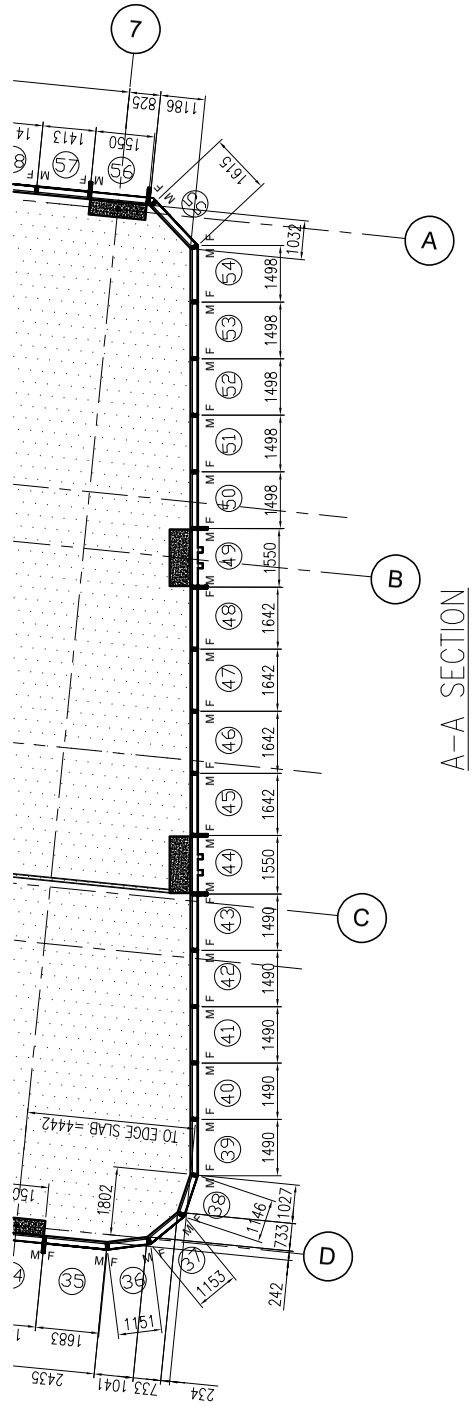
A-A SECTION

อาคาร A

**L.P.N. DEVELOPMENT PUBLIC CO., LTD.**
1168/109 36th floor Lumpini Tower
Rama 4 Road Sathorn Bangkok 10120
tel. (662) 2855011-6
fax. (662) 2855017

## สัญลักษณ์วัสดุตกแต่ง

### วัสดุพื้น

F1 ปูกระเบื้องเซรามิคขนาด 12"x12" ทับหน้าด้วยกันร่องพื้น PVC.2"
F2 ปูกระเบื้องเซรามิคขนาด 12" x 12" พร้อมแนวและ
รอบทำด้วยวัสดุแต่งพื้นผิว
F3 ปูกระเบื้องเซรามิคขนาด 12"x12" (สำหรับห้องน้ำ)
F3A ปูกระเบื้องเซรามิคขนาด 12"x12" (สำหรับห้องน้ำ)
F4 ปูกระเบื้องเซรามิคขนาด 12"x12"
F4A ปูกระเบื้องเซรามิคขนาด 12"x12"(สำหรับห้องอ๊กกะละ)
F4B ปูกระเบื้องเซรามิคขนาด 12"x12"(สำหรับระเบียง)
F4C ปูกระเบื้องเซรามิคขนาด 12"x12"(สำหรับบางเฉพาะส่วนกลาง)
F5 ปูด้วยแผ่นลำเนียรูป์ ทับหน้าด้วยกันร่อง PVC.2"
F6 ฟินท์ผิวปูนเกล็ดหิน
F7 ฟินท์ผิวปูนเกล็ดหยาบ
F8 ฟินท์ผิวกรวดล้าง
F9 ฟินท์กระบกเกลี่ยน
F9A ฟินท์ผิวปูนขัดมันขาว EPOXY
F10 ทำผิวดูแบบ INTERIOR (PAI)
F11 ทำผิวดูแบบ LANDSCAPE
หมายเหตุ ยางแนวต่อทุกกระเบื้องต้องดูปูกันแผ่นต่ำ

### วัสดุผนัง

P1 ผนัง ค.ส.ล. ฉาบปูนรูป (ทาสีภายนอก, ภายใน)
P2 ฉาบปูนปิดบางหิน (สำหรับภายนอก, ภายใน)
P2A ฉาบปูนปิดบางหิน หนา 15 ซม. (สำหรับภายนอก, ภายใน)
P3 ปูกระเบื้องเซรามิค 8" x 8" (ฟินดูแผ่น)
P4 ผนังอิฐมวลเบาหนา 9 ซม. ทำรอยต่อฉาบปูนบางหิน
โครงเหล็กรูปพับกันสนิม
P5 ผนัง ค.ส.ล. ฉาบปูนปิดบางหิน
P5A ผนัง ค.ส.ล. ทาสีกระเบื้อง
P6 ผนัง ค.ส.ล. เปลี่ยนวัสดุผนังปิดบางหิน
P7 ผนัง ค.ส.ล. เปลี่ยนวัสดุผนังไม้ทาสี
P8 ผนังดูวัสดุตามสีตัวอย่าง

CURTAIN WALL & FACADE CONTRACTOR :

**ISO.9002 KIM YOO SENG**
41/8 RAMA 3 ROAD, CHONG-NONSEE, YANNAWA, BANGKOK 10120, THAILAND
TEL : 294-8291 - 8 FAX : (662) 294-1744

REVISION

| NO. | DESCRIPTION | DATE |
|---|---|---|
| 1 | | |
| 2 | | |
| 3 | | |
| 4 | | |
| 5 | | |
| 6 | | |
| 7 | | |

PROJECT :
LUMPINI TOWER
VIBHAVADI-GHATUCHAK

PROJECT NO : 1802 LPark-VC


# AS-BUILT DRAWING

DRAWING TITLE :
DEVELOP ELEVATION
LEVEL 4 - LEVEL14

| | |
|---|---|
| DRAWN : | UDOMSAK.P |
| CHECKED : | SANGUAN |
| DATE : | 10/07/2562 |

| SHEET NO. | DWG. NO. | Rev. |
|---|---|---|
| | EL.06 | - |

These drawings are the property of P.A. Design Co., Ltd.
and not to be used or reproduced without specific permission.

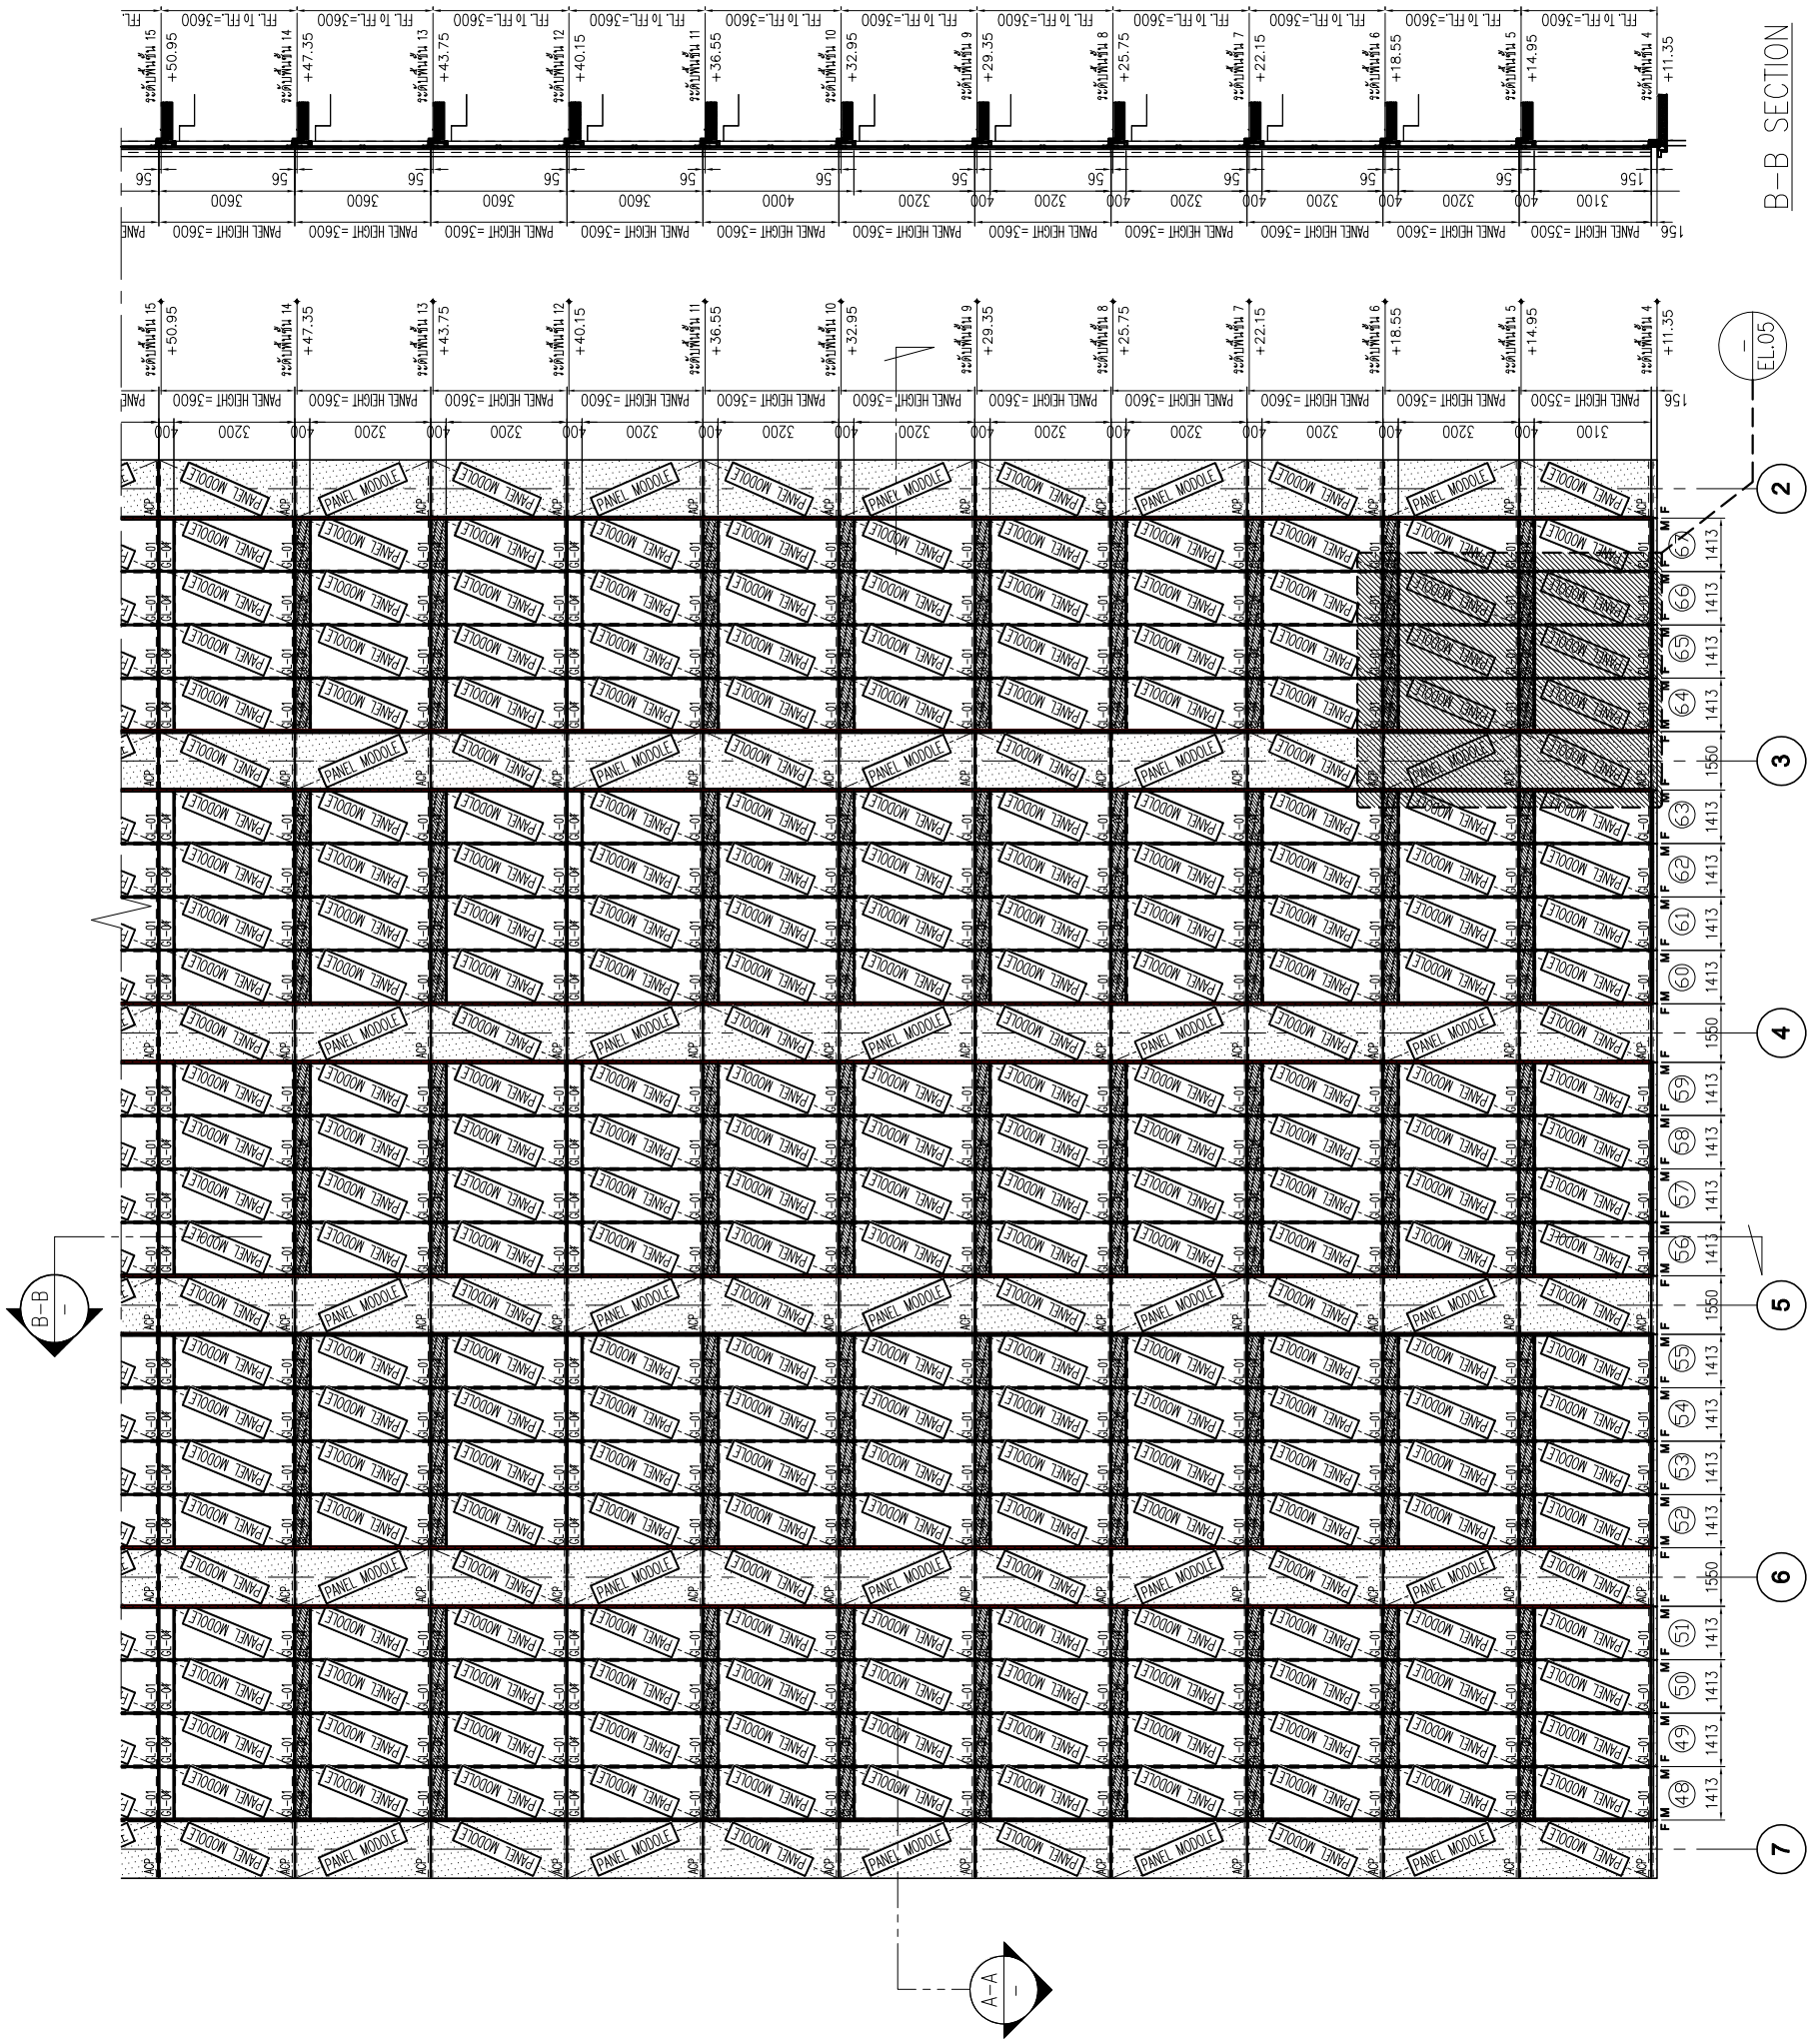



**L.P.N. DEVELOPMENT PUBLIC CO., LTD.**
1168/109 36th floor Lumpini Tower
Rama 4 Road Sathorn Bangkok 10120
tel. (662) 2855011-6
fax. (662) 2855017


## สัญลักษณ์วัสดุตกแต่ง

### วัสดุพื้น

F1 ปูกระเบื้องเซรามิคขนาด 12"x12" ทับหน้าด้วยกันร่องพื้น PVC.2"
F2 ปูกระเบื้องเซรามิคขนาด 12" x 12" พื้นยกระดับ และขอบทำด้วยหินแกรนิตดำ
F3 ปูกระเบื้องเซรามิคขนาด 12"x12" (สำหรับห้องน้ำ)
F3A ปูกระเบื้องเซรามิคขนาด 12"x12" (สำหรับห้องน้ำ)
F4 ปูกระเบื้องเซรามิคขนาด 12"x12"
F4A ปูกระเบื้องเซรามิคขนาด 12"x12"(สำหรับห้องอ๊กกะละ)
F4B ปูกระเบื้องเซรามิคขนาด 12"x12"(สำหรับระเบียง)
F4C ปูกระเบื้องเซรามิคขนาด 12"x12"(สำหรับทางเดินส่วนกลาง)
F5 ปูอิฐมอญคัดพิเศษ ทับหน้าด้วยกันร่องพื้น PVC.2"
F6 หินทำผิวหินแกรนิตดำด้าน
F7 หินทำผิวหินแกรนิตขัดเงา
F8 หินทำผิวกรวดล้าง
F9 หินสำเร็จรูปกันลื่น
F9A หินทำผิวหินขัดมันเงาชนิด EPOXY
F10 ทำสีบนพื้นแบบ INTERIOR (PAI)
F11 ทำสีบนพื้นแบบ LANDSCAPE
หมายเหตุ ยางแนวรอยต่อกระเบื้องเซรามิคปูพื้นแกรนิตดำ

### วัสดุผนัง

P1 ผนัง ค.ส.ล. ฉาบปูนทาสีรองพื้น (ทาสีภายนอก, ภายใน)
P2 ฉาบปูนเรียบทาสี (สำหรับภายนอก, ภายใน)
P2A ฉาบปูนเรียบทาสี หนา 15 ซม. (สำหรับภายนอก, ภายใน)
P3 ปูกระเบื้องเซรามิค 8" x 8" (พื้นหลุมเล็ก)
P4 ผนังฉีดวัสดุกันซึมหนา 3 มม. ทำรอยต่อเรียบทาสี โครงเหล็กรูปพรรณ
P5 ผนัง ค.ส.ล. ฉาบปูนเรียบทาสี
P5A ผนัง ค.ส.ล. หินล้างเปิดผิว
P6 ผนัง ค.ส.ล. เปลือยผิวคอนกรีตเรียบทาสี
P7 ผนัง ค.ส.ล. เปลือยผิวคอนกรีตทาสี
P8 ผนังวัสดุตามสั่งอย่าง

CURTAIN WALL & FACADE CONTRACTOR :


ISO.9002
KIM YOO SENG
41/8 RAMA 3 ROAD, CHONG-NONSEE, YANNAWA, BANGKOK 10120, THAILAND
TEL : 294-8291 - 8 FAX : (662) 294-1744


REVISION

| NO. | DESCRIPTION | DATE |
|---|---|---|
| 1 | | |
| 2 | | |
| 3 | | |
| 4 | | |
| 5 | | |
| 6 | | |
| 7 | | |

PROJECT :
LUMPINI TOWER
VIBHAVADI-CHATUCHAK
PROJECT NO : 1802 LPark-VC


# AS-BUILT DRAWING


DRAWING TITLE :
DEVELOP ELEVATION
LEVEL 4 - LEVEL14


| | | | |
|---|---|---|---|
| DRAWN : | UDOMSAK.P | | |
| CHECKED : | SANGUAN | | |
| DATE : | 10/07/2562 | | |
| SHEET NO. | DWG. NO. | Rev. | |
| | EL.07 | - | |


These drawings are the property of P.A. Design Co., Ltd.
and not to be used or reproduced without specific permission.


อาคาร A

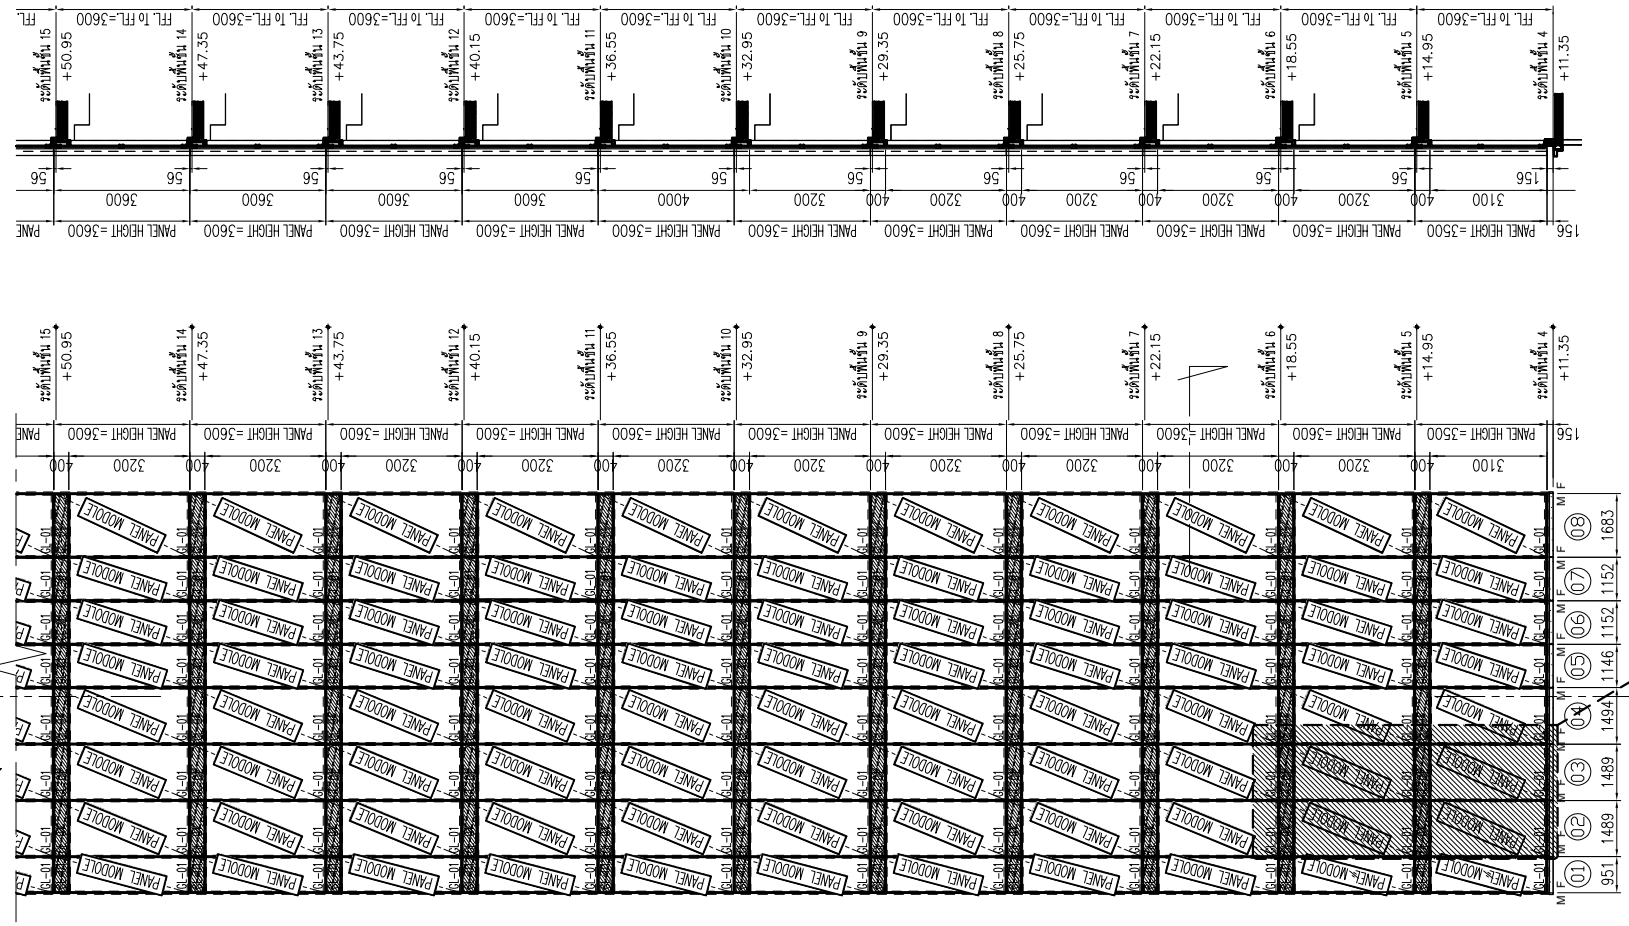

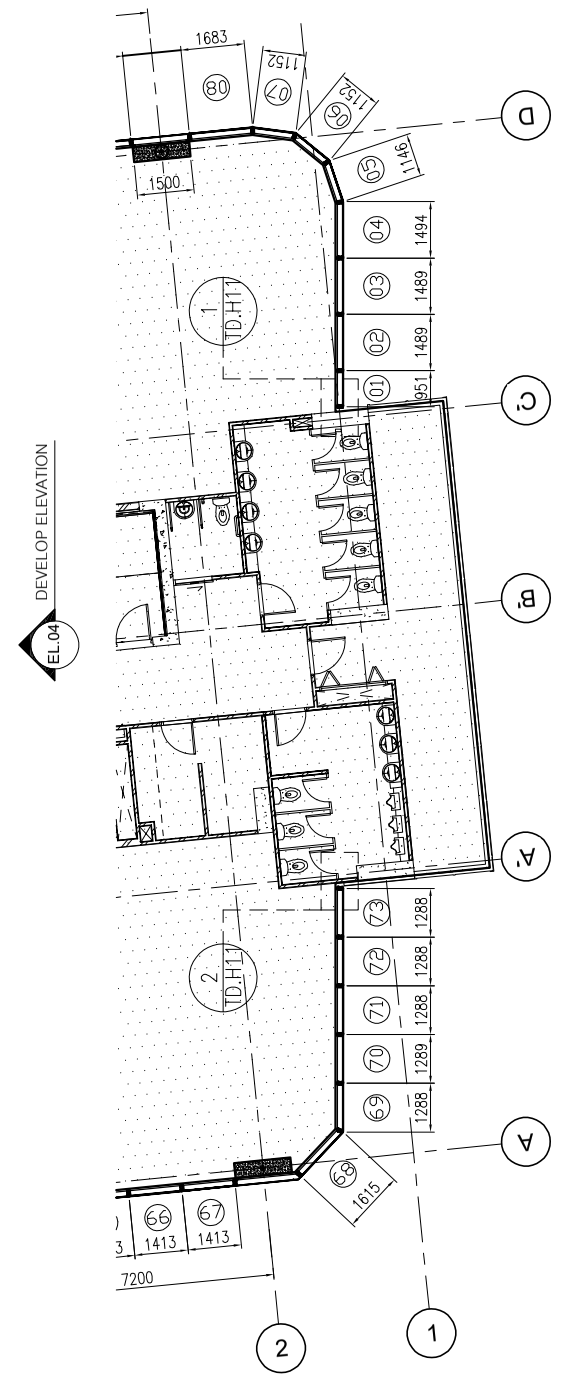
อาคาร A

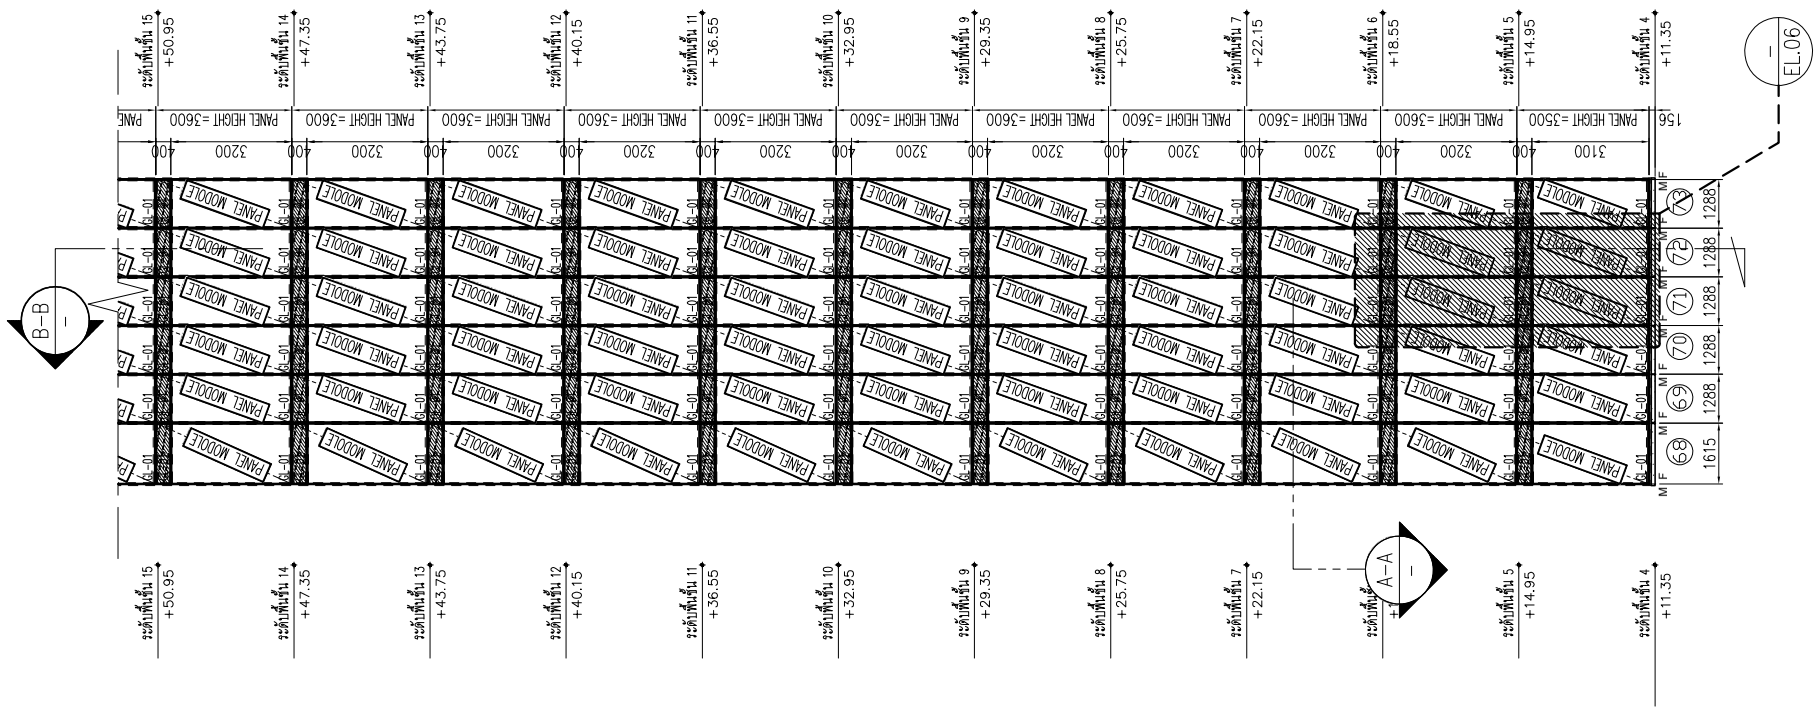
**L.P.N. DEVELOPMENT PUBLIC CO., LTD.**
1168/109 36th floor Lumpini Tower
Rama 4 Road Sathorn Bangkok 10120
tel. (662) 2855011-6
fax. (662) 2855017


## สัญลักษณ์วัสดุตกแต่ง

### วัสดุพื้น

F1 ปูกระเบื้องเซรามิคขนาด 12"x12" ทับหน้าด้วยกันลื่น PVC.2"
F2 ปูกระเบื้องเซรามิคขนาด 12" x 12" พร้อมแนวละ
รอบทำด้วยวัสดุเคลือบกันลื่น
F3 ปูกระเบื้องเซรามิคขนาด 12"x12" (สำหรับห้องน้ำ)
F3A ปูกระเบื้องเซรามิคขนาด 12"x12" (สำหรับห้องน้ำ)
F4 ปูกระเบื้องเซรามิคขนาด 12"x12"
F4A ปูกระเบื้องเซรามิคขนาด 12"x12"(สำหรับห้องอัดกระชะ)
F4B ปูกระเบื้องเซรามิคขนาด 12"x12"(สำหรับบริเวณ)
F4C ปูกระเบื้องเซรามิคขนาด 12"x12"(สำหรับบางเฉลางนกลาง)
F5 ปูลาบินเตล่าเนียรูป์ ทับหน้าด้วยกันลื่น PVC.2"
F6 ฟินท์ปันวัสดุเคลือบโดโน
F7 ฟินท์ปันวัสดุเคลือบโดยาย
F8 ฟินท์ปันวัสดุกรวดล้าง
F9 ฟินท์ปันระบบกันซึม
F9A ฟินท์ปันวัสดุเรียบพื้น EPOXY
F10 ทำปันดูแบบ INTERIOR (PAI)
F11 ทำปันดูแบบ LANDSCAPE
หมายเหตุ ยางแนวรอยต่อกระเบื้องเซรามิคปูพื้นเคลือบ

### วัสดุผนัง

P1 ผนัง ค.ส.ล. สำเร็จรูป (ทาสีภายนอก, ภายใน)
P2 ฉาบปูนเรียบทาสี (สำหรับภายนอก, ภายใน)
P2A ฉาบปูนเรียบทาสี หนา 15 ซม. (สำหรับภายนอก, ภายใน)
P3 ปูกระเบื้องเซรามิค 6" x 6" (สีดูแบบจริง)
P4 ผนังฉาบปูนเรียบฉาบหนา 9 มม. ทำรอยต่อเรียบทาสี
โครงเหล็กรูปพรรณปิดทับ
P5 ผนัง ค.ส.ล. ฉาบปูนเรียบทาสี
P5A ผนัง ค.ส.ล. หินล้างเปิดผิว
P6 ผนัง ค.ส.ล. เปลี่ยนวัสดุผนังวิธีประดิษฐ์ทาสี
P7 ผนัง ค.ส.ล. เปลี่ยนวัสดุผนังไม้ทาสี
P8 ผนังดูวัสดุตามสีของอย่าง

CURTAIN WALL & FACADE CONTRACTOR :

**ISO.9002**
**KIM YOO SENG**
41/8 RAMA 3 ROAD, CHONG-NONSEE, YANNAWA, BANGKOK 10120, THAILAND
TEL : 294-8291 - 8 FAX : (662) 294-1744

REVISION

| NO. | DESCRIPTION | DATE |
|---|---|---|
| 1 | | |
| 2 | | |
| 3 | | |
| 4 | | |
| 5 | | |
| 6 | | |
| 7 | | |

PROJECT :

**LUMPINI TOWER**
VIBHAVADI-GHATUCHAK


PROJECT NO : 1802 LPark-VC

# AS-BUILT DRAWING

DRAWING TITLE :
DEVELOP ELEVATION
LEVEL 4 - LEVEL14

| | | |
|---|---|---|
| DRAWN : | UDOMSAK.P | |
| CHECKED : | SANGUAN | |
| DATE : | 10/07/2562 | |
| SHEET NO. | DWG. NO. | Rev. |
| | EL.08 | - |


These drawings are the property of P.A. Design Co., Ltd.
and not to be used or reproduced without specific permission.

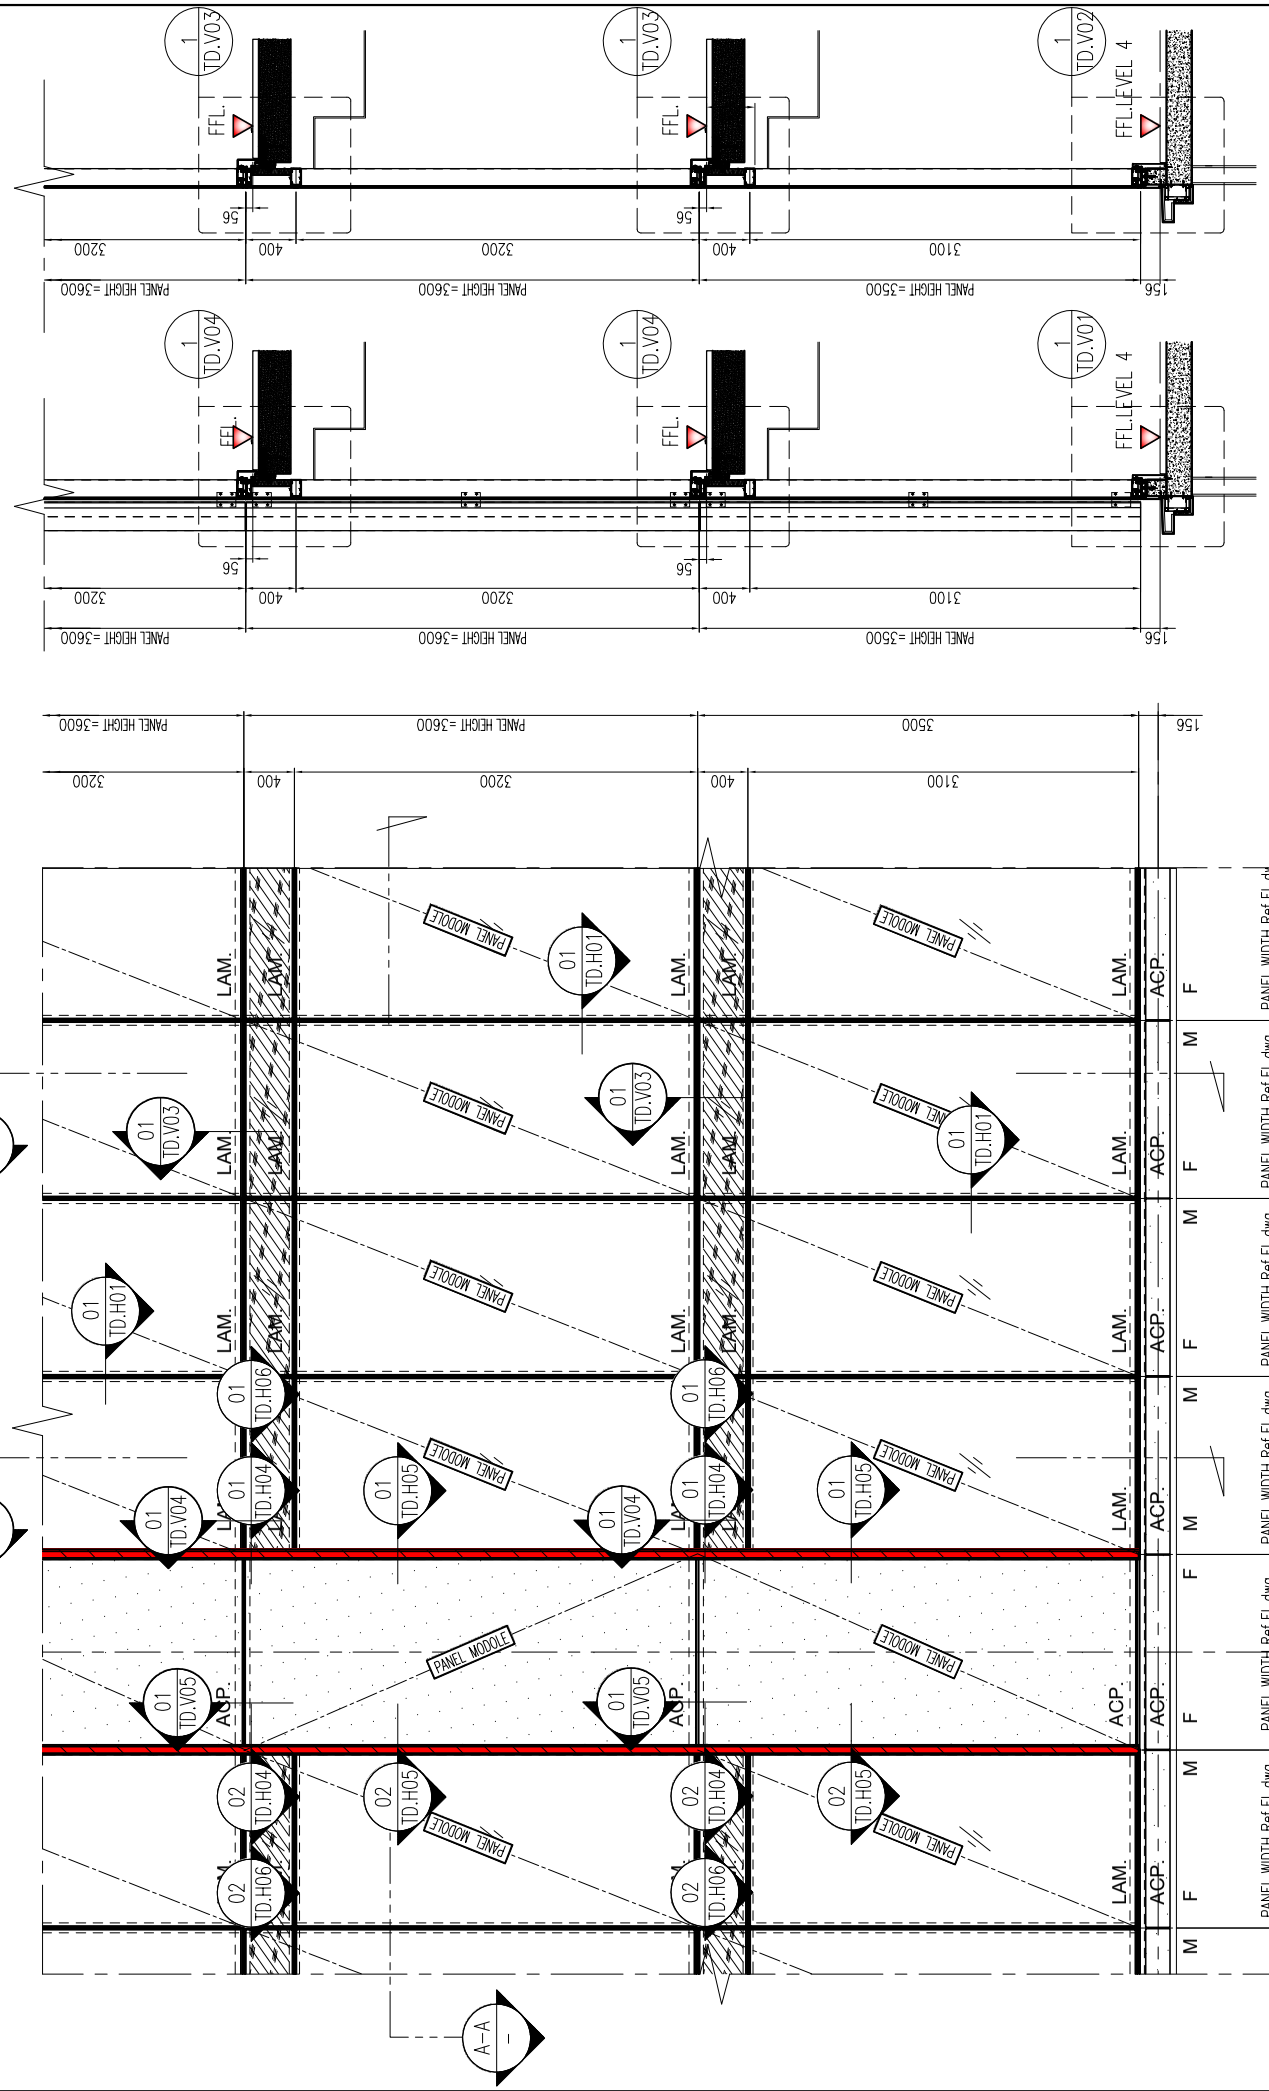



**L.P.N. DEVELOPMENT PUBLIC CO., LTD.**
1168/109 36th floor Lumpini Tower
Rama 4 Road Sathorn Bangkok 10120
tel. (662) 2855011-6
fax. (662) 2855017


## สัญลักษณ์วัสดุตกแต่ง

### วัสดุพื้น

F1 ปูกระเบื้องเซรามิคขนาด 12"x12" ทับหน้าบัวสิ่งเหนือ PVC.2"
F2 ปูกระเบื้องเซรามิคขนาด 12" x 12" พร้อมแนวและ
รอบทำด้วยวัสดุเคลือบโลน
F3 ปูกระเบื้องเซรามิคขนาด 12"x12" (สำหรับห้องน้ำ)
F3A ปูกระเบื้องเซรามิคขนาด 12"x12" (สำหรับห้องน้ำ)
F4 ปูกระเบื้องเซรามิคขนาด 12"x12"
F4A ปูกระเบื้องเซรามิคขนาด 12"x12"(สำหรับห้องอักกระยะ)
F4B ปูกระเบื้องเซรามิคขนาด 12"x12"(สำหรับระเบียง)
F4C ปูกระเบื้องเซรามิคขนาด 12"x12"(สำหรับทางเดินส่วนกลาง)
F5 ปูอะเบนเตด้าหินขูป ทับหน้าบัวสิ่งเหนือ PVC.2"
F6 วัสดุทำด้วยวัสดุเคลือบโลน
F7 วัสดุทำด้วยวัสดุเคลือบยาง
F8 วัสดุทำด้วยกระเบื้อง
F9 วัสดุสำหรับปูเรียบ
F9A วัสดุทำด้วยวัสดุเคลือบเทคนิค EPOXY
F10 ทำสีปูนสูงแบบ INTERIOR (PAI)
F11 ทำสีปูนสูงแบบ LANDSCAPE
หมายเหตุ ยางแนวรอยต่อกระเบื้องสีเทาปูปูเรียบเคลือบดำ

### วัสดุผนัง

P1 ผนัง ค.ส.ล. สำเร็จรูป (ทาสีภายนอก, ภายใน)
P2 ฉาบปูนเรียบทาสี (สำหรับภายนอก, ภายใน)
P2A ฉาบปูนเรียบทาสี หนา 15 ซม. (สำหรับภายนอก, ภายใน)
P3 ปูกระเบื้องเซรามิค 6" x 6" (สีเดียวกัน)
P4 ผนังอิฐมอญเรียบทาสี หนา 9 ซม. ทำรอยต่อเรียบทาสี
โครงเหล็กรูปพับกันสนิม
P5 ผนัง ค.ส.ล. ฉาบปูนเรียบทาสี
P5A ผนัง ค.ส.ล. หินล้างเปิด
P6 ผนัง ค.ส.ล. เปลือยผิวคอนกรีตเรียบใช้ยาทาสี
P7 ผนัง ค.ส.ล. เปลือยผิวคอนกรีตไม่ทาสี
P8 ผนังปูวัสดุตามสีที่กำหนด

CURTAIN WALL & FACADE CONTRACTOR :


ISO.9002
KIM YOO SENG
41/8 RAMA 3 ROAD, CHONG-NONSEE, YANNAWA, BANGKOK 10120, THAILAND
TEL : 294-8291 - 8 FAX : (662) 294-1744


REVISION

| NO. | DESCRIPTION | DATE |
|---|---|---|
| 1 | | |
| 2 | | |
| 3 | | |
| 4 | | |
| 5 | | |
| 6 | | |
| 7 | | |

PROJECT :

LUMPINI TOWER
VIBHAVADI-CHATUCHAK

PROJECT NO : 1802 LPark-VC


# AS-BUILT DRAWING

DRAWING TITLE :
DEVELOP ELEVATION
PARTIAL ELEVATION


| | | |
|---|---|---|
| DRAWN : | UDOMSAK.P | |
| CHECKED : | SANGUAN | |
| DATE : | 10/07/2562 | |
| SHEET NO. | DWG. NO. | Rev. |
| | EL.09 | - |


These drawings are the property of P.A. Design Co., Ltd.
and not to be used or reproduced without specific permission.



อาคาร A

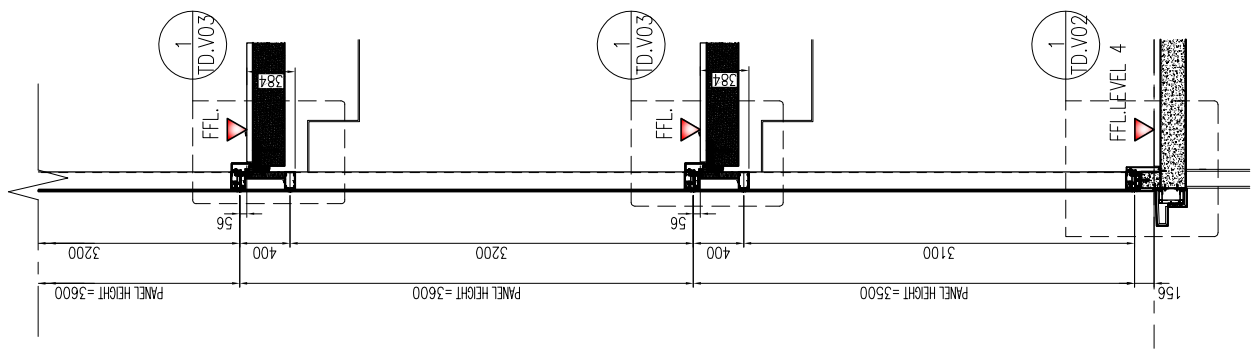


B-B SECTION

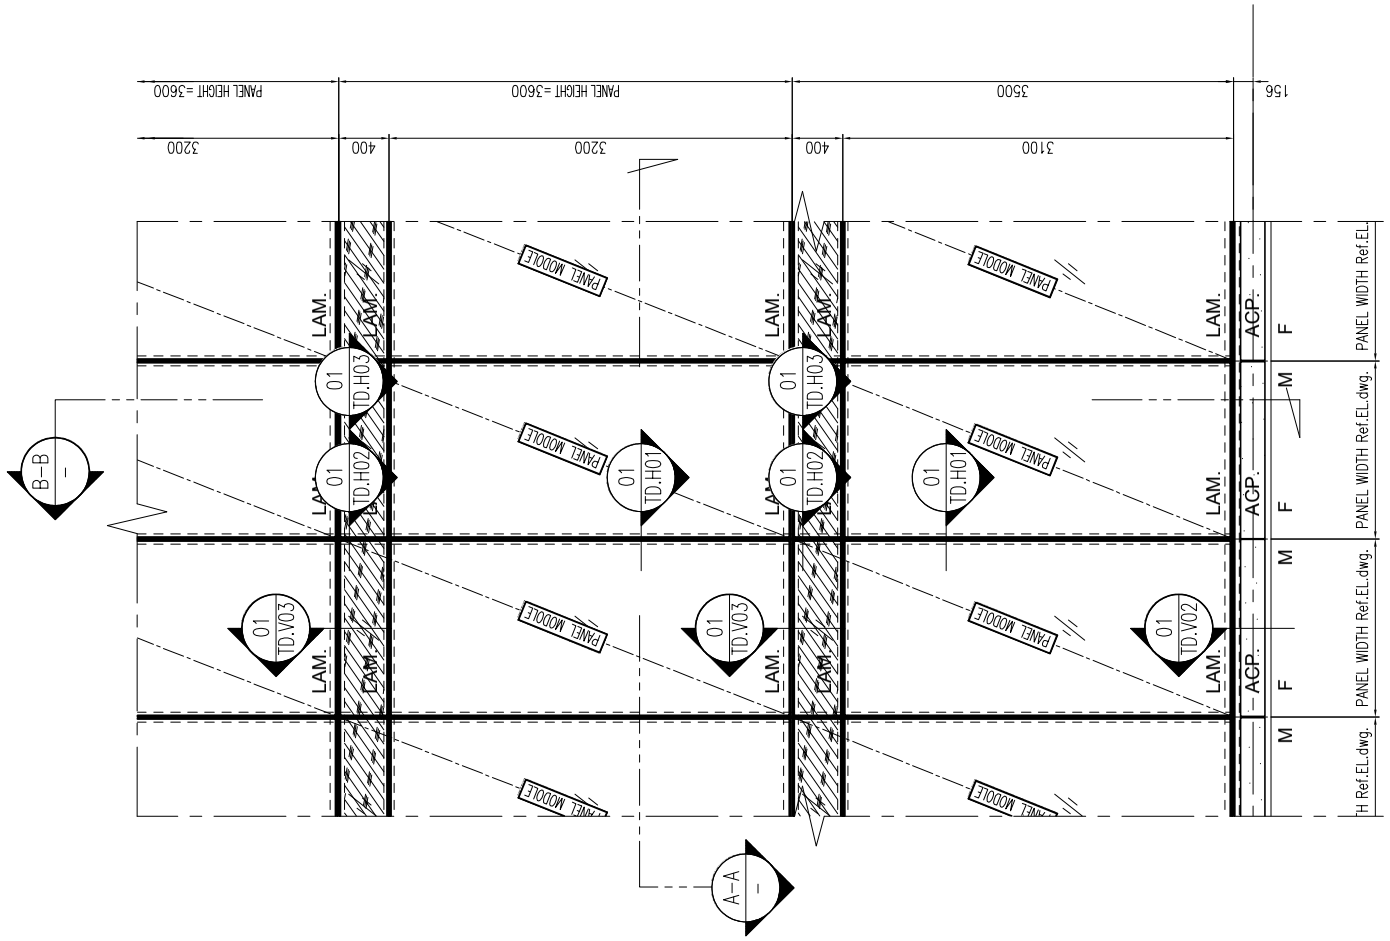


PARTIAL ELEVATION
EL.06

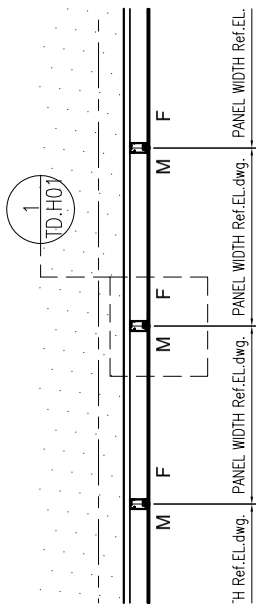


A-A SECTION

อาคาร A


**L.P.N. DEVELOPMENT PUBLIC CO., LTD.**
1168/109 36th floor Lumpini Tower
Rama 4 Road Sathorn Bangkok 10120
tel. (662) 2855011-6
fax. (662) 2855017


## สัญลักษณ์วัสดุตกแต่ง

### วัสดุพื้น

F1 ปูกระเบื้องเซรามิคขนาด 12"x12" พร้อมบัวปิดผนัง PVC.2"
F2 ปูกระเบื้องเซรามิคขนาด 12" x 12" พร้อมแนวและ
รอบท่อวิศวเมคลิคัลพื้น
F3 ปูกระเบื้องเซรามิคขนาด 12"x12" (สำหรับห้องน้ำ)
F3A ปูกระเบื้องเซรามิคขนาด 12"x12" (สำหรับห้องน้ำ)
F4 ปูกระเบื้องเซรามิคขนาด 12"x12"
F4A ปูกระเบื้องเซรามิคขนาด 12"x12"(สำหรับห้องจักรและ)
F4B ปูกระเบื้องเซรามิคขนาด 12"x12"(สำหรับระเบียง)
F4C ปูกระเบื้องเซรามิคขนาด 12"x12"(สำหรับทางเดินส่วนกลาง)
F5 ปูอิฐมอญตำนิรูป พร้อมบัวปิดผนัง PVC.2"

### วัสดุผนัง

P1 ผนัง ค.ส.ล. สำเร็จรูป (ทาสีภายนอก, ภายใน)
P2 ฉาบปูนเรียบทาสี (สำหรับภายนอก, ภายใน)
P2A ฉาบปูนเรียบทาสี หนา 15 ซม. (สำหรับภายนอก, ภายใน)
P3 ปูกระเบื้องเซรามิค 6" x 6" (ที่แปรผนัง)
P4 ผนังผิวเรียบอย่างหนา 9 มม. ทำรอยต่อเรียบทาสี
โครงเหล็กรูปพรรณ
P5 ผนัง ค.ส.ล. ฉาบปูนเรียบทาสี
P5A ผนัง ค.ส.ล. ทาสีระบายน้ำ
P6 ผนัง ค.ส.ล. เปลี่ยนวัสดุผนังวิศวเรียบร้อยทาสี
P7 ผนัง ค.ส.ล. เปลี่ยนวัสดุผนังไม้ทาสี
P8 ผนังปูวัสดุตามสีดังอย่าง

CURTAIN WALL & FACADE CONTRACTOR :

ISO.9002
KIM YOO SENG
41/8 RAMA 3 ROAD, CHONG-NONSEE, YANNAWA, BANGKOK 10120, THAILAND
TEL : 294-8291 - 8 FAX : (662) 294-1744

REVISION

| NO. | DESCRIPTION | DATE |
|---|---|---|
| 1 | | |
| 2 | | |
| 3 | | |
| 4 | | |
| 5 | | |
| 6 | | |
| 7 | | |

PROJECT :
LUMPINI TOWER
VIBHAVADI-CHATUCHAK


PROJECT NO : 1802 LPark-VC

## AS-BUILT DRAWING

DRAWING TITLE :
DEVELOP ELEVATION
LEVEL 4 - LEVEL14

| | | |
|---|---|---|
| DRAWN : | UDOMSAK.P | |
| CHECKED : | SANGUAN | |
| DATE : | 10/07/2562 | |
| SHEET NO. | DWG. NO. | Rev. |
| | EL.10 | - |


These drawings are the property of P.A. Design Co., Ltd.
and not to be used or reproduced without specific permission.

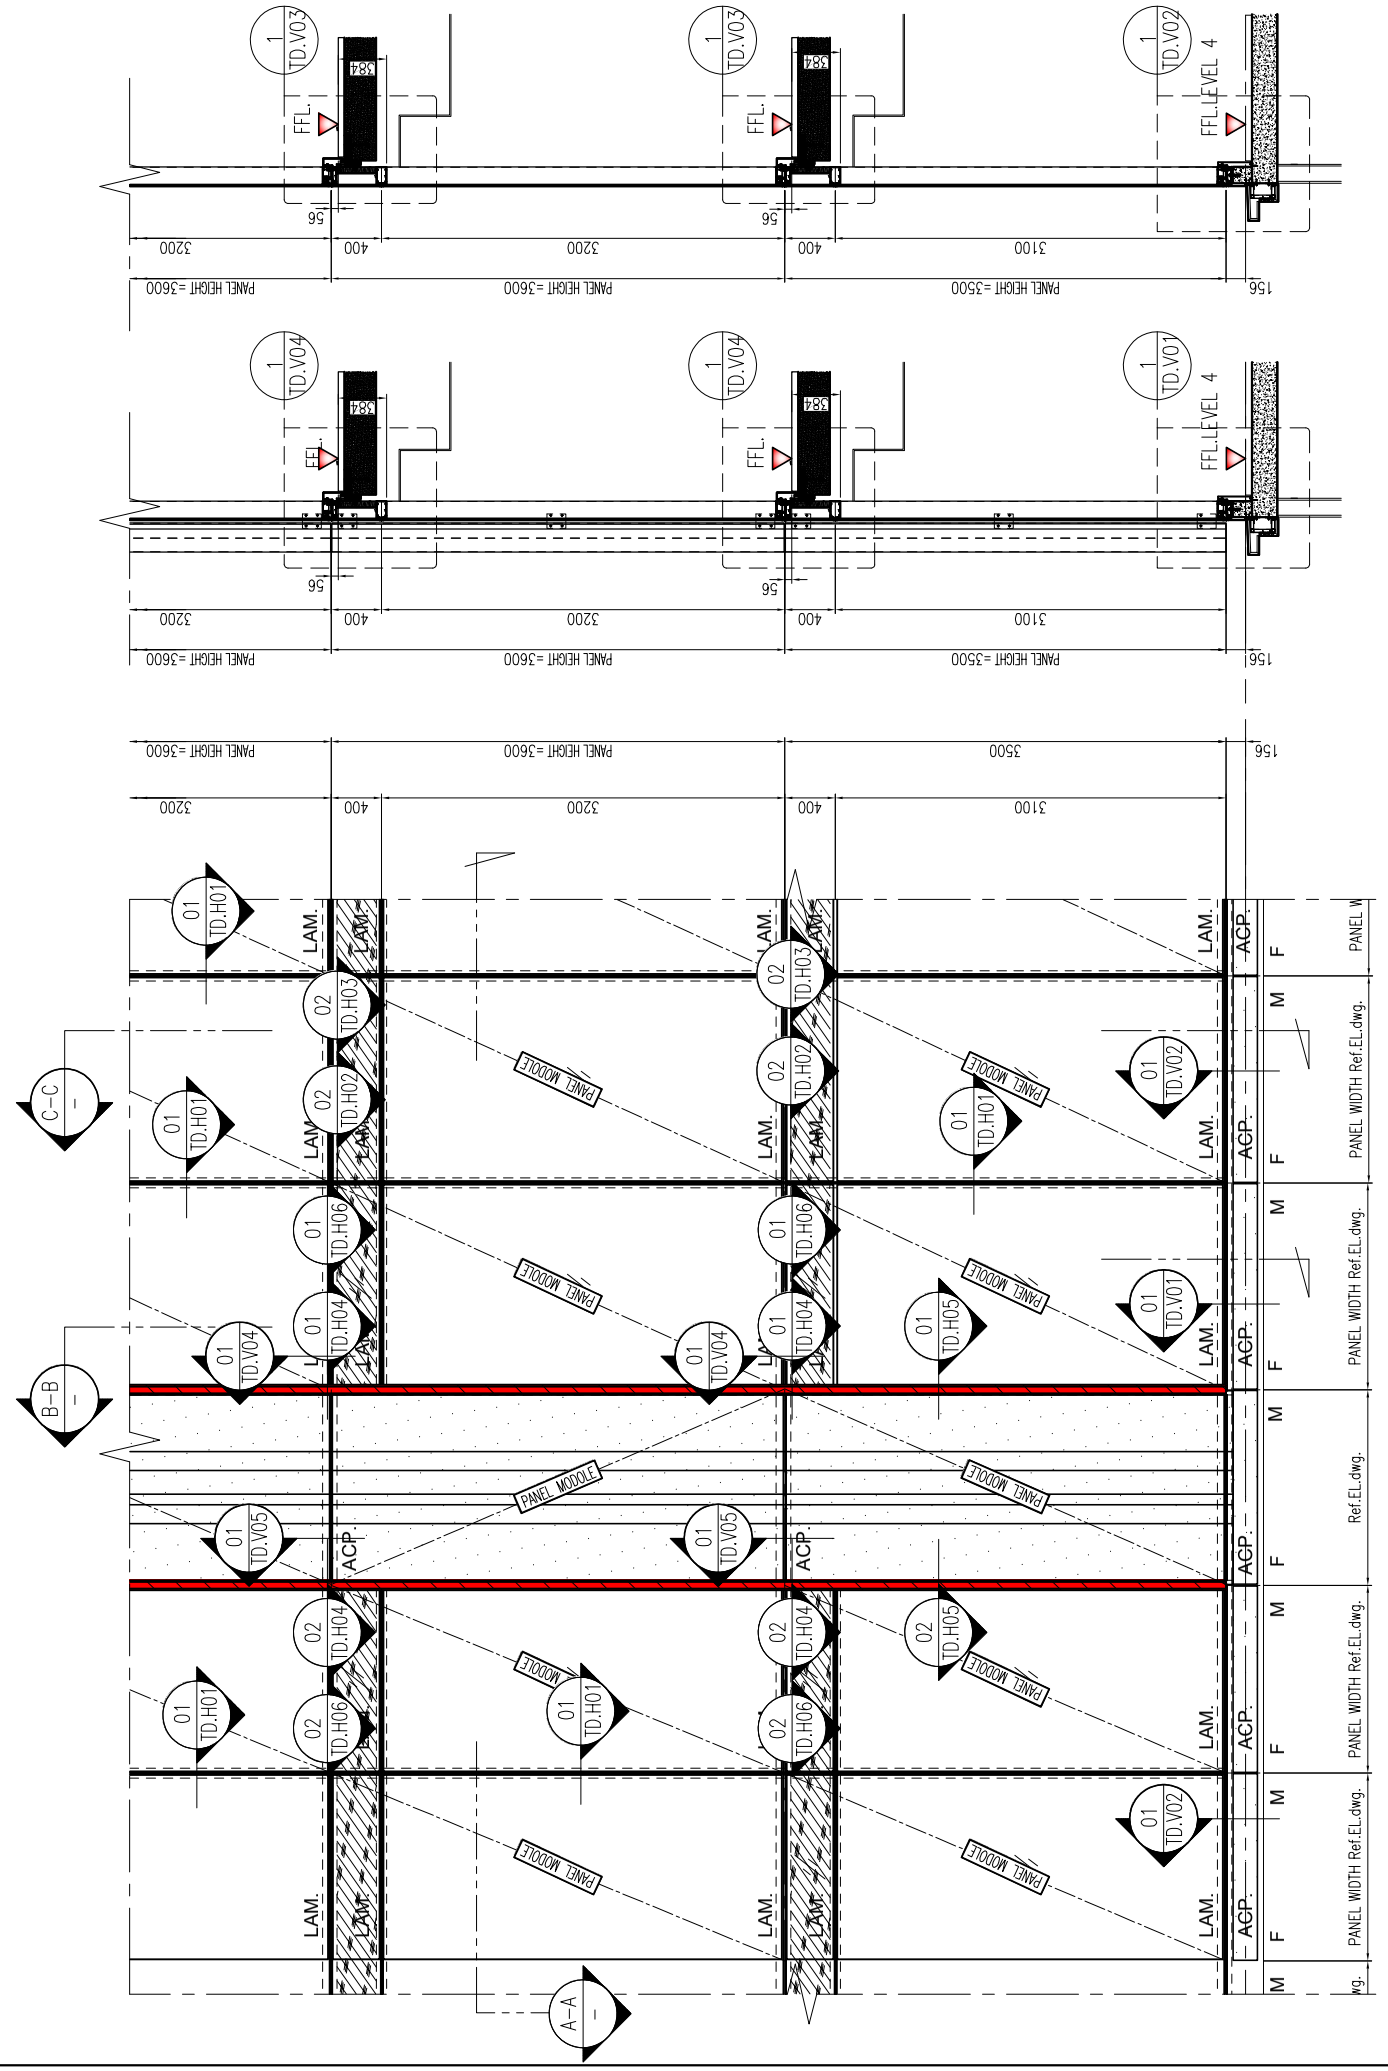


## สัญลักษณ์วัสดุตกแต่ง

### วัสดุพื้น

F1 ปูกระเบื้องเซรามิคขนาด 12"x12" ทับหน้าบัวปิดขอบ PVC.2"
F2 ปูกระเบื้องเซรามิคขนาด 12" x 12" พื้นผนังและ
ขอบทำวิศีแมสติคซีเมนต์
F3 ปูกระเบื้องเซรามิคขนาด 12"x12" (สำหรับห้องน้ำ)
F3A ปูกระเบื้องเซรามิคขนาด 12"x12" (สำหรับห้องน้ำ)
F4 ปูกระเบื้องเซรามิคขนาด 12"x12"
F4A ปูกระเบื้องเซรามิคขนาด 12"x12"(สำหรับห้องอัดกระชะ)
F4B ปูกระเบื้องเซรามิคขนาด 12"x12"(สำหรับระเบียง)
F4C ปูกระเบื้องเซรามิคขนาด 12"x12"(สำหรับทางเดินส่วนกลาง)
F5 ปูอะซิเมนต์ลำเจียรูป ทับหน้าบัวปิดขอบ PVC.2"
F6 วีทแท้ทำวิศีแมสติคซีเมนต์
F7 วีทแท้ทำวิศีแมสติคขยาย
F8 วีทแท้ทำวิกกรวดล้าง
F9 วีทแท้ทำระบบกันซึม
F9A วีทแท้ทำวิศีแมสเทพิเศษ EPOXY
F10 ทำสีทาผนูนแบบ INTERIOR (PAI)
F11 ทำสีทาผนูนแบบ LANDSCAPE
หมายเหตุ ยางแรงรอยต่อทุกระเบื้องปิดขอบปูกระเบื้องแมสติคซีเมนต์ดำ

### วัสดุผนัง

P1 ผนัง ค.ส.ล. ตำเจียรูป (ทาสีภายนอก, ภายใน)
P2 จากปูนฉาบเรียบทาสี (สำหรับภายนอก, ภายใน)
P2A จากปูนฉาบเรียบทาสี หนา 15 ซม. (สำหรับภายนอก, ภายใน)
P3 ปูกระเบื้องเซรามิค 8" x 8" (พื้นผนูนเรียบ)
P4 ผนังอิฐมอญเรียบสร้างหนา 9 ซม. ทำรอยต่อเรียบทาสี
โครงเหล็กรูปพรรณปิดทับ
P5 ผนัง ค.ส.ล. จากปูนฉาบเรียบทาสี
P5A ผนัง ค.ส.ล. หนาพิเศษปิด
P6 ผนัง ค.ส.ล. เปลือยผิวผนังเรียบทาสี
P7 ผนัง ค.ส.ล. เปลือยผิวผนังโมกทาสี
P8 ผนังอุปกรณ์ตกแต่งอย่าง

CURTAIN WALL & FACADE CONTRACTOR :

ISO.9002
KIM YOO SENG
41/8 RAMA 3 ROAD, CHONG-NONSEE, YANNAWA, BANGKOK 10120, THAILAND
TEL : 294-8291 - 8 FAX : (662) 294-1744

REVISION

| NO. | DESCRIPTION | DATE |
|---|---|---|
| 1 | | |
| 2 | | |
| 3 | | |
| 4 | | |
| 5 | | |
| 6 | | |
| 7 | | |

PROJECT :

LUMPINI TOWER
VIBHAVADI-CHATUCHAK

PROJECT NO : 1802 LPark-VC

# AS-BUILT DRAWING


DRAWING TITLE :
DEVELOP ELEVATION
LEVEL 4 - LEVEL14


| | |
|---|---|
| DRAWN : | UDOMSAK.P |
| CHECKED : | SANGUAN |
| DATE : | 10/07/2562 |


| SHEET NO. | DWG. NO. | Rev. |
|---|---|---|
| | EL.11 | - |

These drawings are the property of P.A. Design Co., Ltd.
and not to be used or reproduced without specific permission.

อาคาร A

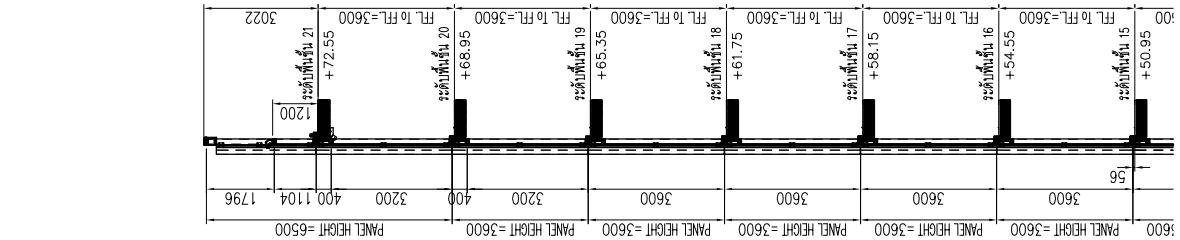

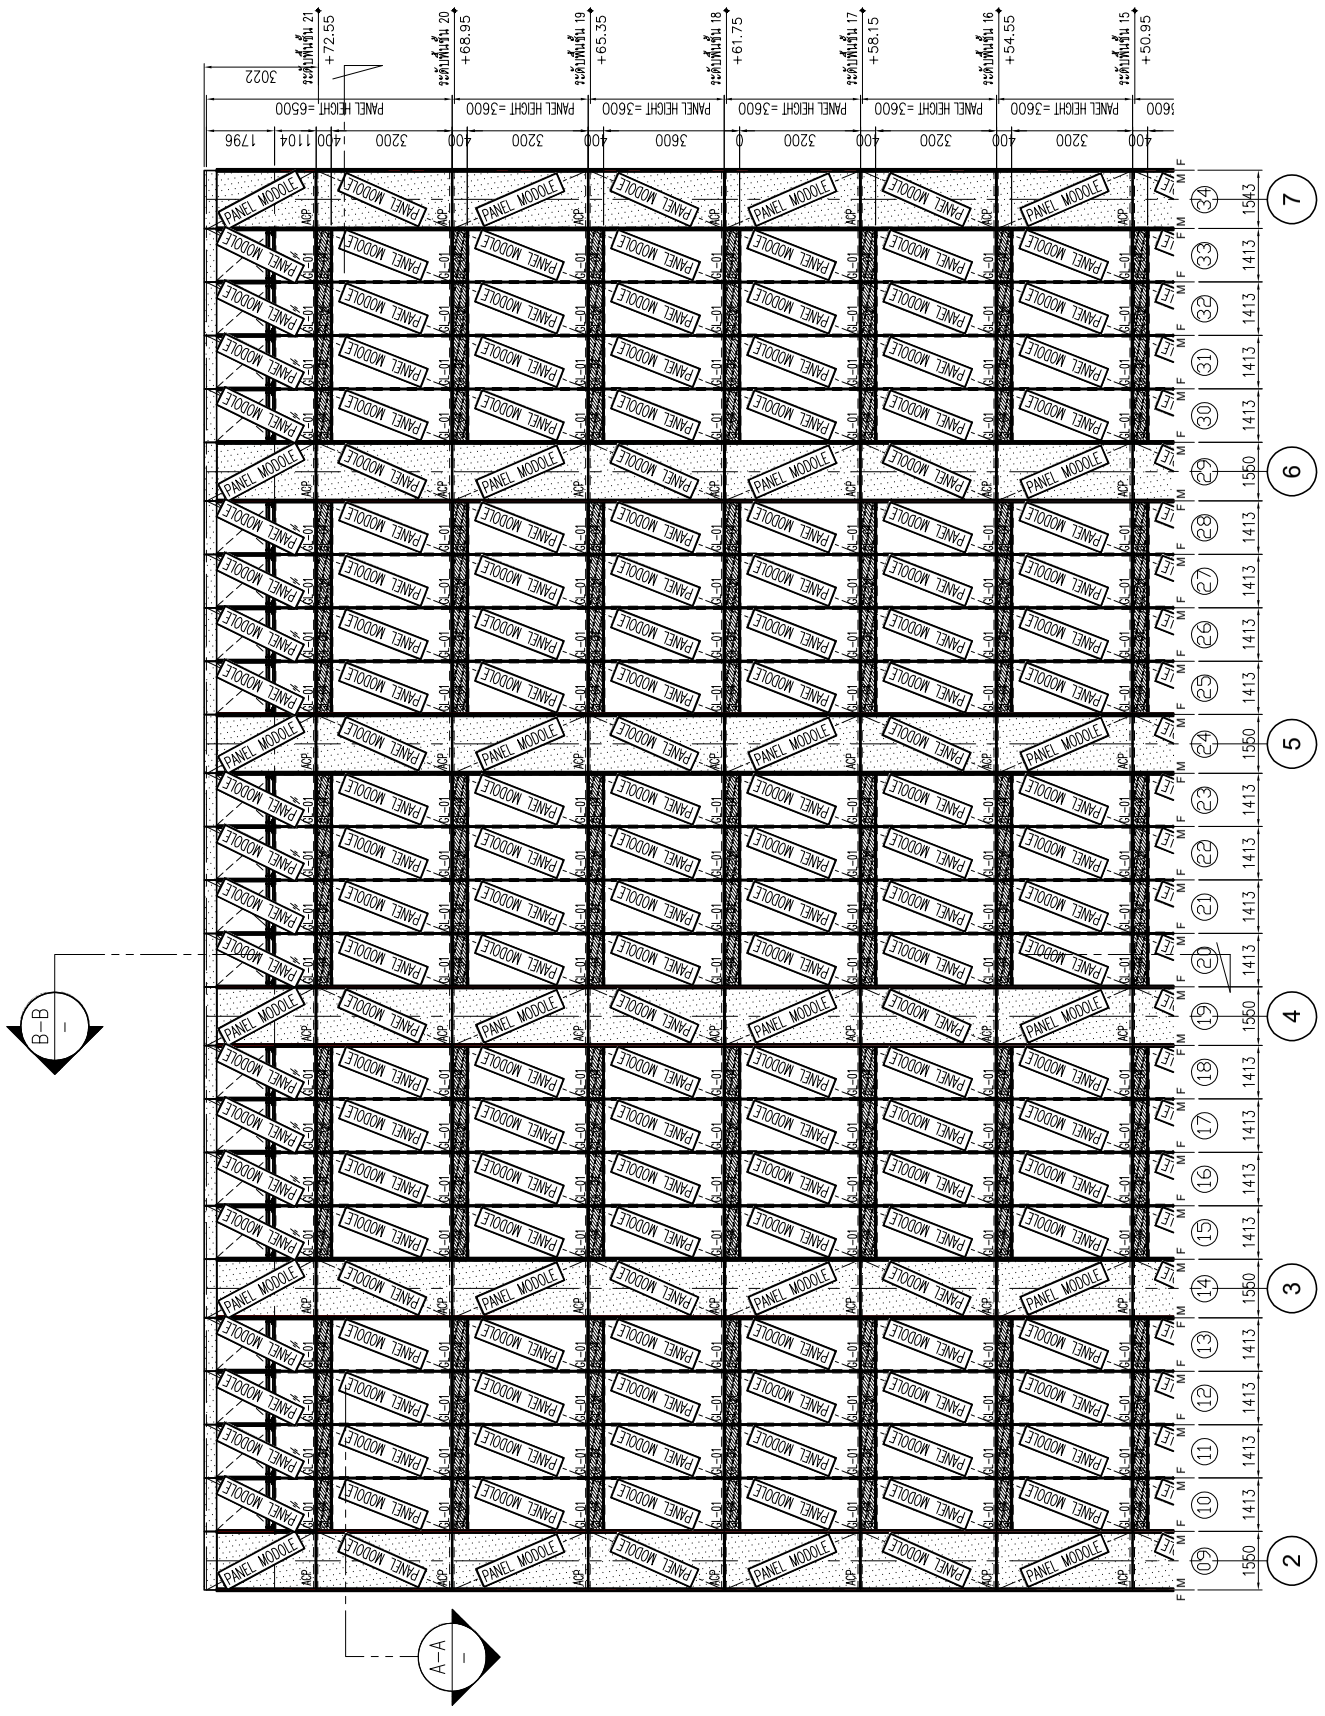
A–A SECTION

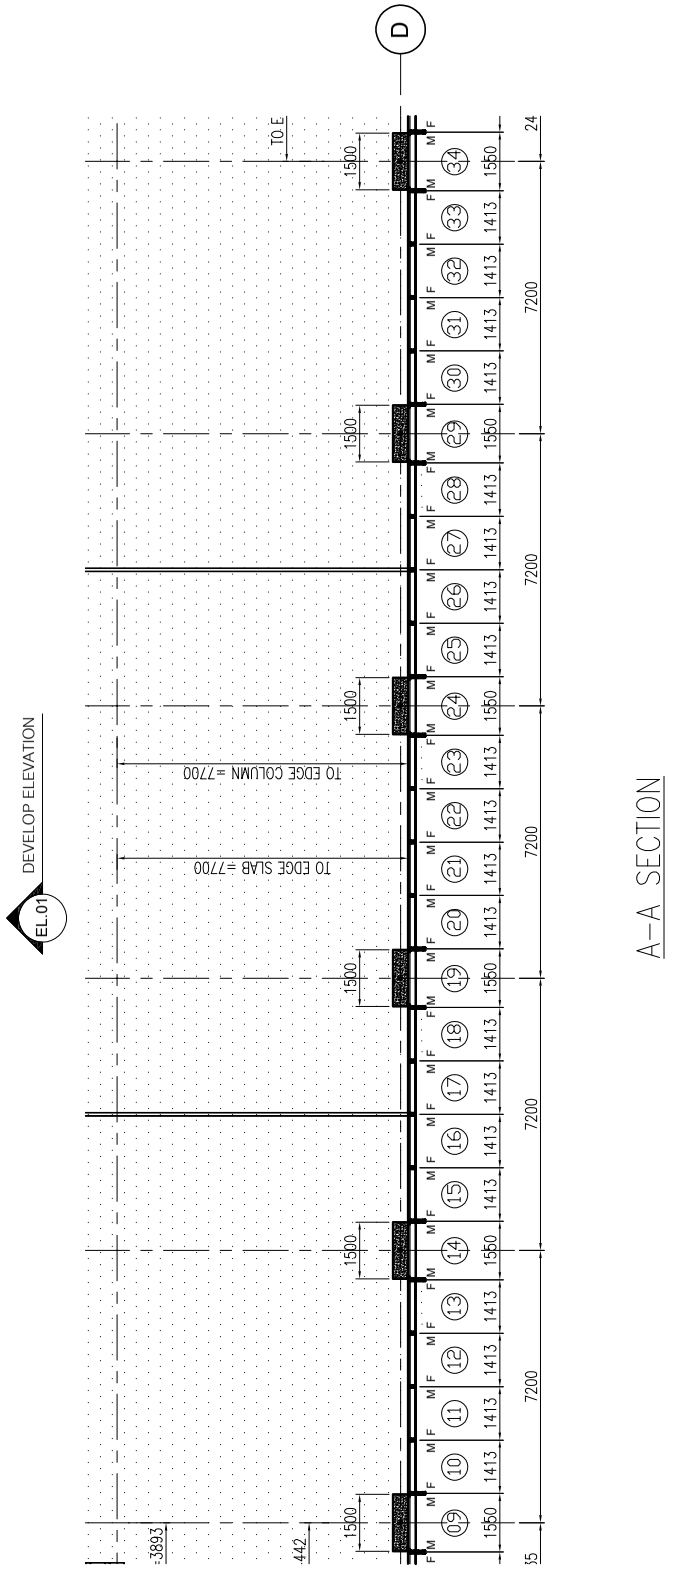อาคาร A

**L.P.N. DEVELOPMENT PUBLIC CO., LTD.**
1168/109 36th floor Lumpini Tower
Rama 4 Road Sathorn Bangkok 10120
tel. (662) 2855011-6
fax. (662) 2855017

## สัญลักษณ์วัสดุตกแต่ง

### วัสดุพื้น

F1 ปูกระเบื้องเซรามิคขนาด 12"x12" ทับหน้าวัสดุแนว PVC.2"
F2 ปูกระเบื้องเซรามิคขนาด 12" x 12" พื้นผนังแนวและ
รอบท่อน้ำทิ้งวัสดุเดียวกัน
F3 ปูกระเบื้องเซรามิคขนาด 12"x12" (สำหรับห้องน้ำ)
F3A ปูกระเบื้องเซรามิคขนาด 12"x12" (สำหรับห้องน้ำ)
F4 ปูกระเบื้องเซรามิคขนาด 12"x12"
F4A ปูกระเบื้องเซรามิคขนาด 12"x12"(สำหรับห้องพักกระจก)
F4B ปูกระเบื้องเซรามิคขนาด 12"x12"(สำหรับระเบียง)
F4C ปูกระเบื้องเซรามิคขนาด 12"x12"(สำหรับทางเดินส่วนกลาง)
F5 ปูอะลินเตล่ำปิดรูป์ ทับหน้าวัสดุแผ่น PVC.2"
F6 ฟินท์ทำวัสดุเดียวกัน
F7 ฟินท์ทำวัสดุเดียวกันขยาย
F8 ฟินท์ทำจากวัสดุต่าง
F9 ฟินท์ระบบกันลื่น
F9A ฟินท์ทำวัสดุชนิดระบบที่ EPOXY
F10 ทำปีกดูแบบ INTERIOR (PAI)
F11 ทำปีกดูแบบ LANDSCAPE
หมายเหตุ ยางแนวรอยต่อกระเบื้องเซรามูปวัสดุเดียวกันสีดำ

### วัสดุผนัง

P1 ผนัง ค.ส.ล. สำเร็จรูป (ทาสีภายนอก, ภายใน)
P2 ฉาบปูนเรียบทาสี (สำหรับภายนอก, ภายใน)
P2A ฉาบปูนเรียบทาสี หนา 15 ซม. (สำหรับภายนอก, ภายใน)
P3 ปูกระเบื้องเซรามิค 6" x 6" (พื้นดูแผ่น)
P4 ผนังยิปซัมบอร์ดหนา 9 มม. ทำรอยต่อยิปซัมบอร์ด
โครงเหล็กรูปพิงกปิด
P5 ผนัง ค.ส.ล. ฉาบปูนเรียบทาสี
P5A ผนัง ค.ส.ล. ทาสีกระเบื้อง
P6 ผนัง ค.ส.ล. เปลือยผิวผนังเรียบธรรมดาสี
P7 ผนัง ค.ส.ล. เปลือยผิวผนังไม้ทาสี
P8 ผนังวัสดุตามสีต่างย่าง

CURTAIN WALL & FACADE CONTRACTOR :

**ISO.9002**
**KIM YOO SENG**
41/8 RAMA 3 ROAD, CHONG-NONSEE, YANNAWA, BANGKOK 10120, THAILAND
TEL : 294-8291 - 8 FAX : (662) 294-1744

REVISION

| NO. | DESCRIPTION | DATE |
|---|---|---|
| 1 | | |
| 2 | | |
| 3 | | |
| 4 | | |
| 5 | | |
| 6 | | |
| 7 | | |

PROJECT :

LUMPINI TOWER
VIBHAVADI-GHATUCHAK

PROJECT NO : 1802 LPark-VC


# AS-BUILT DRAWING


DRAWING TITLE :
DEVELOP ELEVATION
LEVEL 15 - LEVEL 21


| | |
|---|---|
| DRAWN : | UDOMSAK.P |
| CHECKED : | SANGUAN |
| DATE : | 10/07/2562 |

| SHEET NO. | DWG. NO. | Rev. |
|---|---|---|
| | EL.12 | - |

These drawings are the property of P.A. Design Co., Ltd.
and not to be used or reproduced without specific permission.

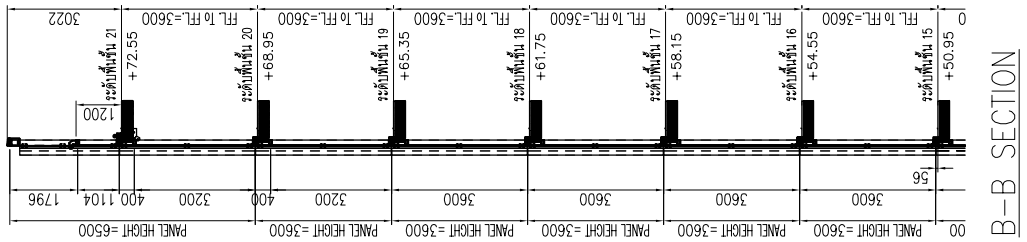

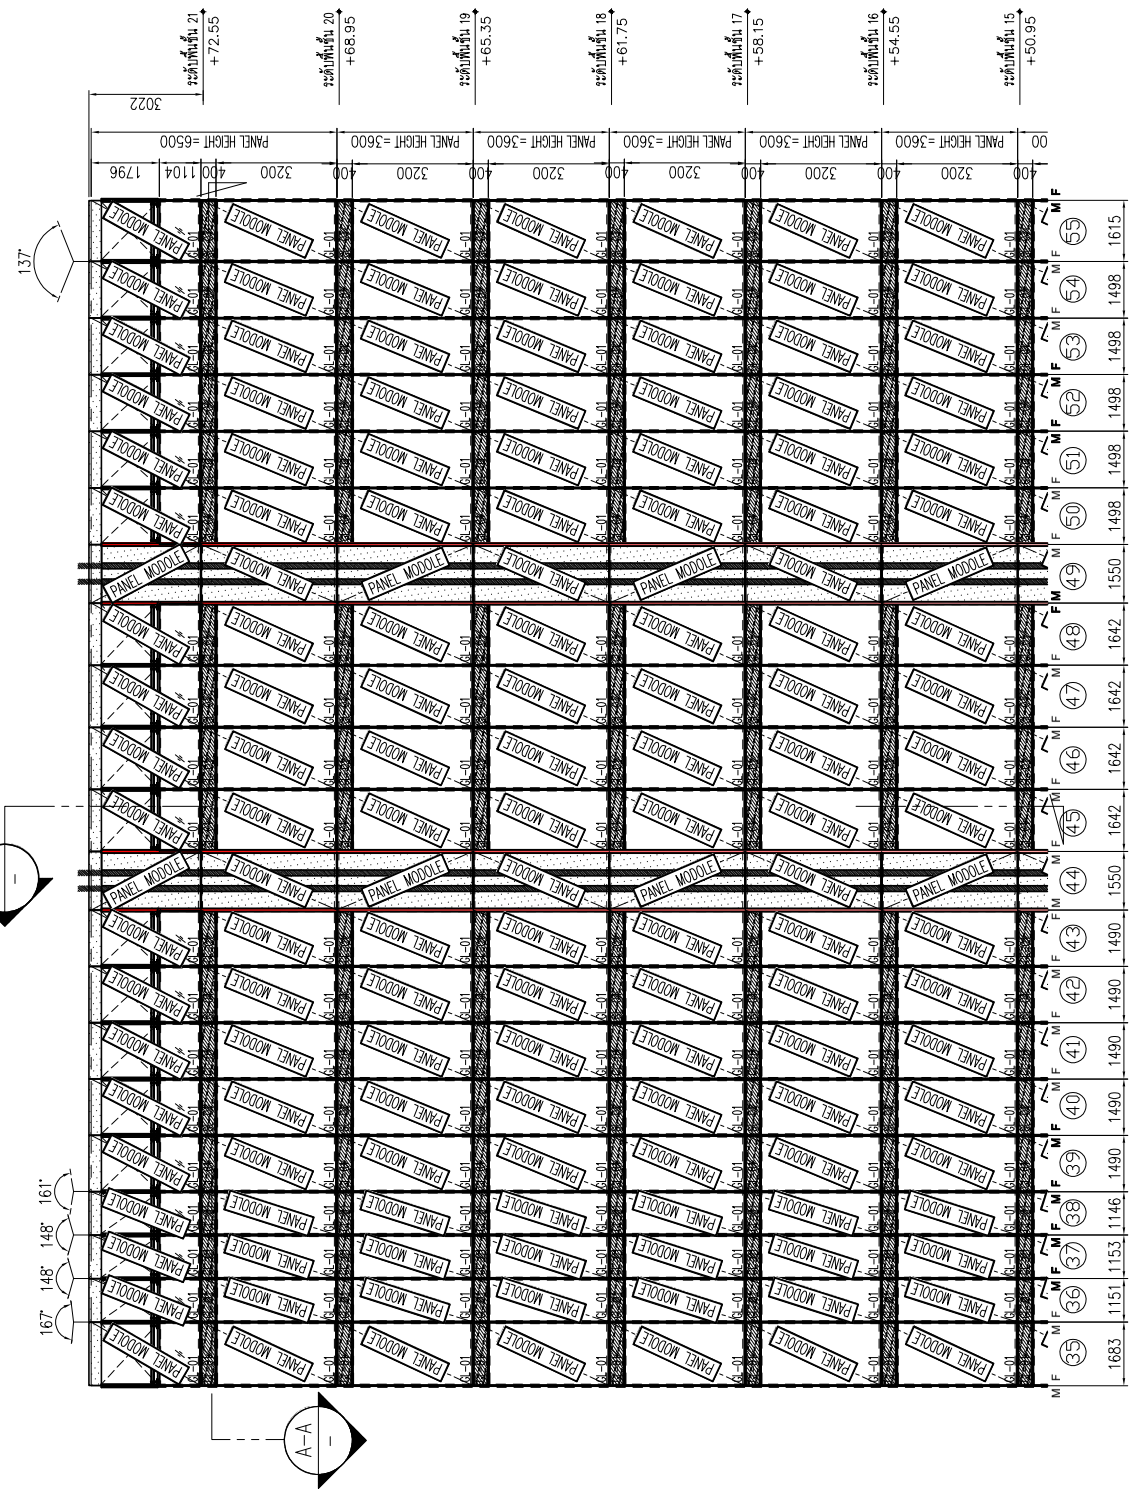

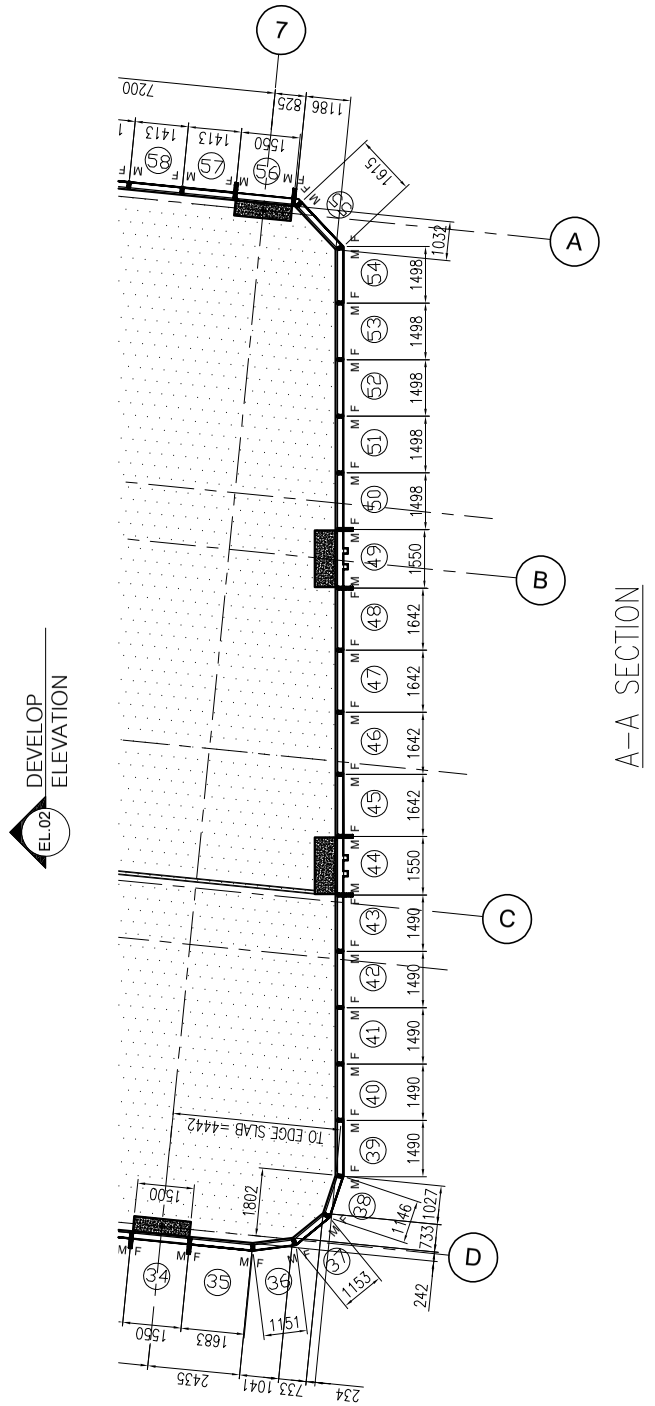


**L.P.N. DEVELOPMENT PUBLIC CO., LTD.**
1168/109 36th floor Lumpini Tower
Rama 4 Road Sathorn Bangkok 10120
tel. (662) 2855011-6
fax. (662) 2855017


## สัญลักษณ์วัสดุตกแต่ง

### วัสดุพื้น

F1 ปูกระเบื้องเซรามิคขนาด 12"x12" ทับหน้าด้วยเหล็ก PVC.2"
F2 ปูกระเบื้องเซรามิคขนาด 12" x 12" พร้อมแนวและ
ขอบทำด้วยวัสดุเดียวกัน
F3 ปูกระเบื้องเซรามิคขนาด 12"x12" (สำหรับห้องน้ำ)
F3A ปูกระเบื้องเซรามิคขนาด 12"x12" (สำหรับห้องน้ำ)
F4 ปูกระเบื้องเซรามิคขนาด 12"x12"
F4A ปูกระเบื้องเซรามิคขนาด 12"x12"(สำหรับห้องอัดกระจะ)
F4B ปูกระเบื้องเซรามิคขนาด 12"x12"(สำหรับระเบียง)
F4C ปูกระเบื้องเซรามิคขนาด 12"x12"(สำหรับบางเฉลียงบางตาง)
F5 ปูอิฐมอนต่ำมิกุปุ่ม ทับหน้าด้วยเหล็ก PVC.2"
F6 ฟิตเท้าด้วยวัสดุเดียวกัน
F7 ฟิตเท้าด้วยวัสดุเดียวกันขยาย
F8 ฟิตเท้าด้วยกรวดล้าง
F9 ฟิตสำหรับบริเวณ
F9A ฟิตเท้าด้วยวัสดุเดียวกัน EPOXY
F10 ทำสีกลุ่มแบบ INTERIOR (PAI)
F11 ทำสีกลุ่มแบบ LANDSCAPE
หมายเหตุ ยางแนวรอยต่อกระเบื้องเซรามิคปูพื้นและผนังต่าง

### วัสดุผนัง

P1 ผนัง ค.ส.ล. ฉาบปูนทับ (ทาสีภายนอก, ภายใน)
P2 ฉาบปูนเรียบทาสี (สำหรับภายนอก, ภายใน)
P2A ฉาบปูนเรียบทาสี หนา 15 ซม. (สำหรับภายนอก, ภายใน)
P3 ปูกระเบื้องเซรามิค 6" x 6" (สีเดียวกัน)
P4 ผนังอิฐมวลเบาหนา 9 ซม. ทำรอยต่อเรียบทาสี
โครงเหล็กรูปพรรณ
P5 ผนัง ค.ส.ล. ฉาบปูนเรียบทาสี
P5A ผนัง ค.ส.ล. หินล้างเปิด
P6 ผนัง ค.ส.ล. เปลี่ยนวัสดุผนังวีนิลระบายอากาศ
P7 ผนัง ค.ส.ล. เปลี่ยนวัสดุผนังไม้ทาสี
P8 ผนังดูวัสดุตามตัวอย่าง

CURTAIN WALL & FACADE CONTRACTOR :


ISO.9002
KIM YOO SENG
41/8 RAMA 3 ROAD, CHONG-NONSEE, YANNAWA, BANGKOK 10120, THAILAND
TEL : 294-8291 - 8 FAX : (662) 294-1744


REVISION

| NO. | DESCRIPTION | DATE |
|---|---|---|
| 1 | | |
| 2 | | |
| 3 | | |
| 4 | | |
| 5 | | |
| 6 | | |
| 7 | | |

PROJECT :

LUMPINI TOWER
VIBHAVADI-CHATUCHAK

PROJECT NO : 1802 LPark-VC

# AS-BUILT DRAWING


DRAWING TITLE :
DEVELOP ELEVATION
LEVEL 15 - LEVEL 21

| | |
|---|---|
| DRAWN : | UDOMSAK.P |
| CHECKED : | SANGUAN |
| DATE : | 10/07/2562 |

| SHEET NO. | DWG. NO. | Rev. |
|---|---|---|
| | EL.13 | - |


These drawings are the property of P.A. Design Co., Ltd.
and not to be used or reproduced without specific permission.


อาคาร A

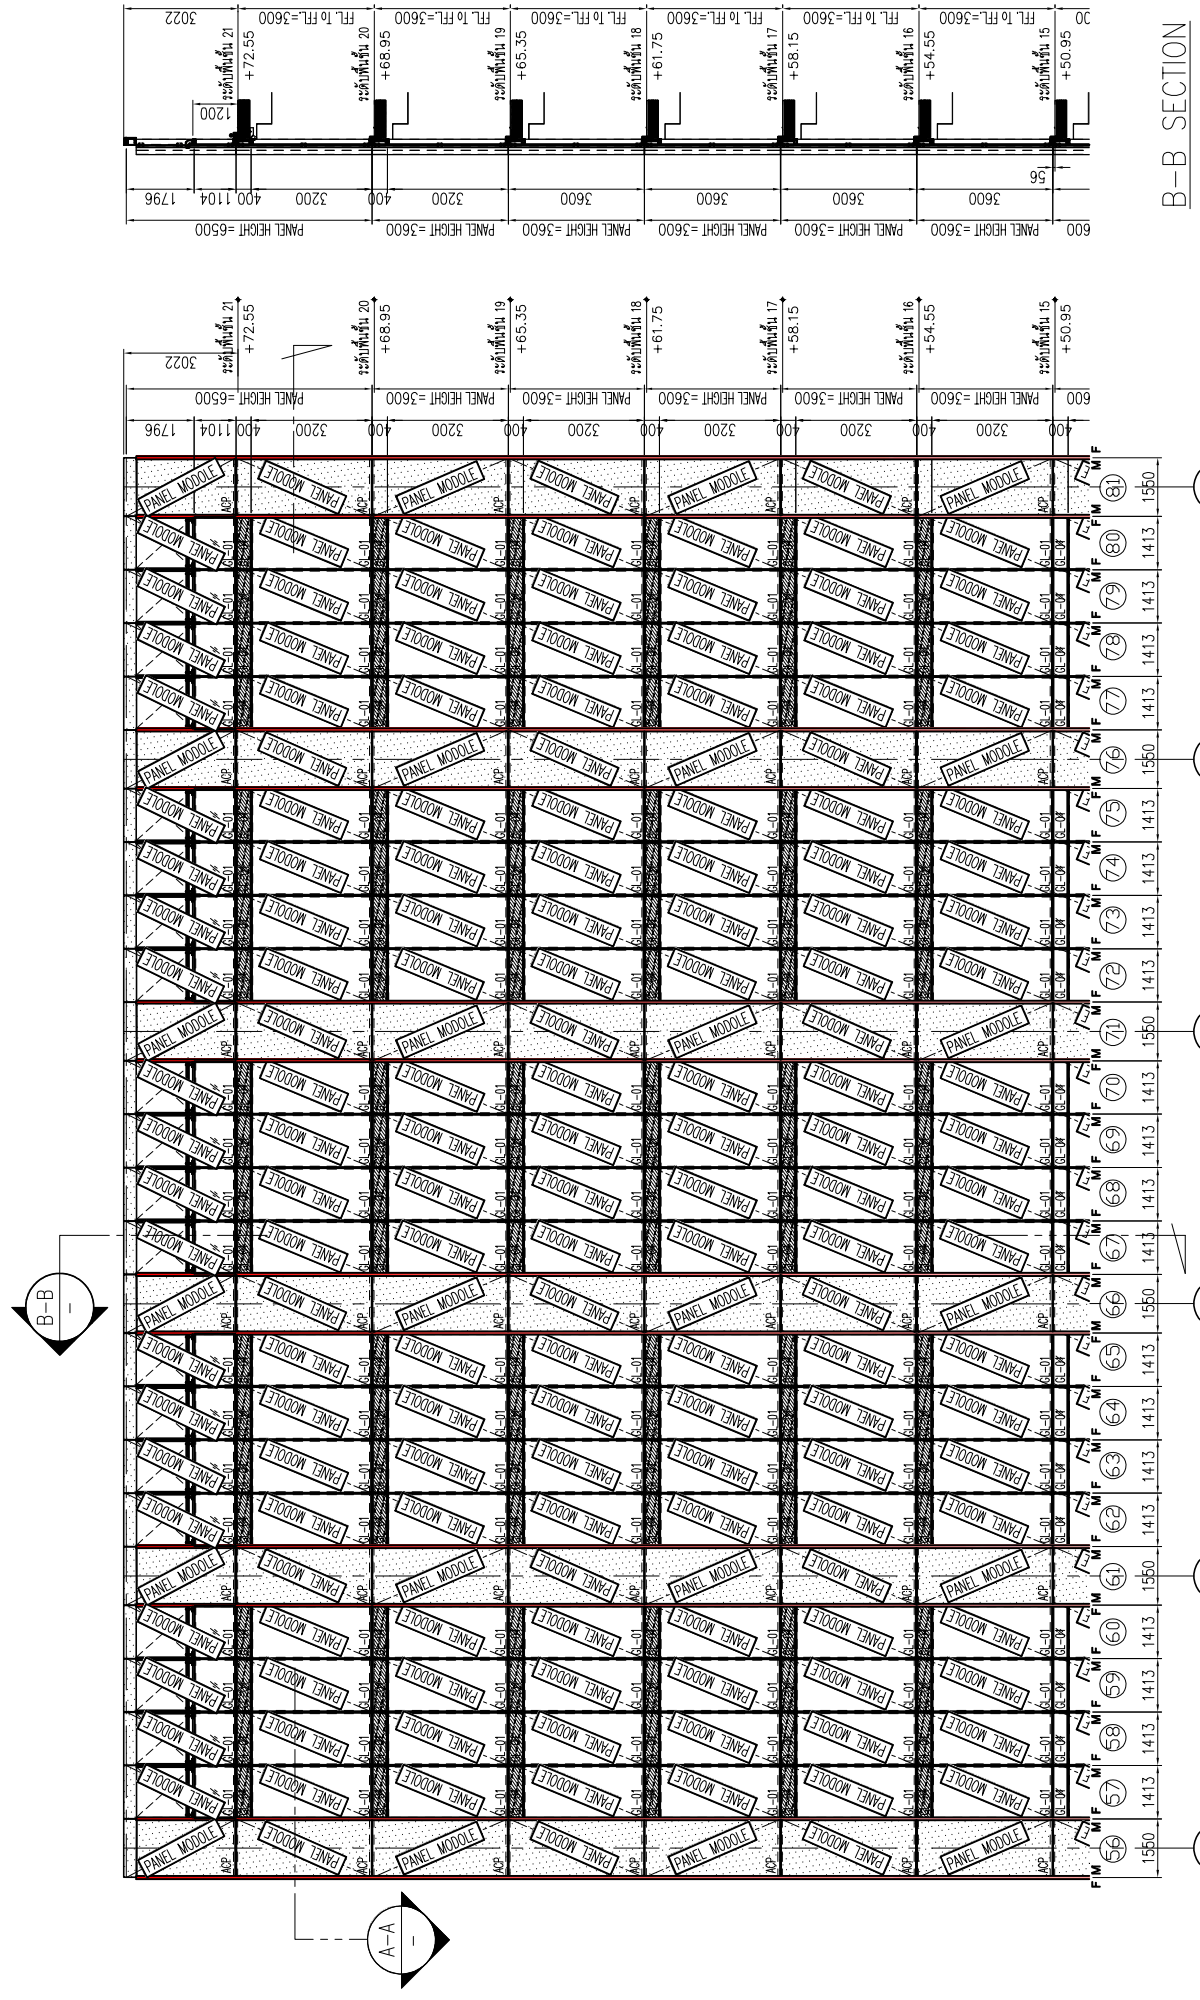


## สัญลักษณ์วัสดุตกแต่ง

### วัสดุพื้น

F1 ปูกระเบื้องเซรามิคขนาด 12"x12" ทับหน้ากาวลงพื้น PVC.2"
F2 ปูกระเบื้องเซรามิคขนาด 12" x 12" พื้นยแนวและ
ขอบทำด้วยวัสดุเดียวกัน
F3 ปูกระเบื้องเซรามิคขนาด 12"x12" (สำหรับห้องน้ำ)
F3A ปูกระเบื้องเซรามิคขนาด 12"x12" (สำหรับห้องน้ำ)
F4 ปูกระเบื้องเซรามิคขนาด 12"x12"
F4A ปูกระเบื้องเซรามิคขนาด 12"x12"(สำหรับห้องอัดกระชะ)
F4B ปูกระเบื้องเซรามิคขนาด 12"x12"(สำหรับระเบียง)
F4C ปูกระเบื้องเซรามิคขนาด 12"x12"(สำหรับทางเดินส่วนกลาง)
F5 ปูลามิเนตลำพื้นรูป ทับหน้ากาวลงพื้น PVC.2"
F6 ขัดมันด้วยวัสดุเดียวกัน
F7 ขัดมันด้วยวัสดุขัดเงา
F8 ขัดมันกึ่งกากรด้าง
F9 ขัดล้างขอบกันลื่น
F9A ขัดมันด้วยวัสดุเรียบเทพื้น EPOXY
F10 ทำปิกนูนแบบ INTERIOR (PAI)
F11 ทำปิกนูนแบบ LANDSCAPE
หมายเหตุ ยางแนวรอยต่อกระเบื้องให้ระบุปูกิ่งแนลสีดำ

### วัสดุผนัง

P1 ผนัง ค.ส.ล. ฉาบปูน (ทาสีภายนอก, ภายใน)
P2 ฉาบปูนเรียบเทพื้น (สำหรับภายนอก, ภายใน)
P2A ฉาบปูนเรียบเทพื้น หนา 15 ซม. (สำหรับภายนอก, ภายใน)
P3 ปูกระเบื้องเซรามิค 6" x 6" (พื้นหนูนนิ้ว)
P4 ผนังอิฐมวลเบาหนา 9 และ ทำรอยต่อเรียบเทพื้น
โครงเหล็กรูปพิงกปิ
P5 ผนัง ค.ส.ล. ฉาบปูนเรียบเทพื้น
P5A ผนัง ค.ส.ล. ทาสีกระเบื้อง
P6 ผนัง ค.ส.ล. เปลี่ยนวัสดุผนังใช้กระเบื้องเซรามิค
P7 ผนัง ค.ส.ล. เปลี่ยนวัสดุผนังไม้เทพื้น
P8 ผนังอุปกรณ์ตกแต่งอย่าง


L.P.N. DEVELOPMENT PUBLIC CO., LTD.
1168/109 36th floor Lumpini Tower
Rama 4 Road Sathorn Bangkok 10120
tel. (662) 2855011-6
fax. (662) 2855017


CURTAIN WALL & FACADE CONTRACTOR :


ISO.9002
KIM YOO SENG
41/8 RAMA 3 ROAD, CHONG-NONSEE, YANNAWA, BANGKOK 10120, THAILAND
TEL : 294-6291 - 8 FAX : (662) 294-1744


REVISION

| NO. | DESCRIPTION | DATE |
|---|---|---|
| 1 | | |
| 2 | | |
| 3 | | |
| 4 | | |
| 5 | | |
| 6 | | |
| 7 | | |

PROJECT :

LUMPINI TOWER
VIBHAVADI-CHATUCHAK

PROJECT NO : 1802 LPark-VC


# AS-BUILT DRAWING


DRAWING TITLE :
DEVELOP ELEVATION
LEVEL 15 - LEVEL 21


| | | |
|---|---|---|
| DRAWN : | UDOMSAK.P | |
| CHECKED : | SANGUAN | |
| DATE : | 10/07/2562 | |
| SHEET NO. | DWG. NO. | Rev. |
| | EL.14 | - |



These drawings are the property of P.A. Design Co., Ltd.
and not to be used or reproduced without specific permission.


อาคาร A

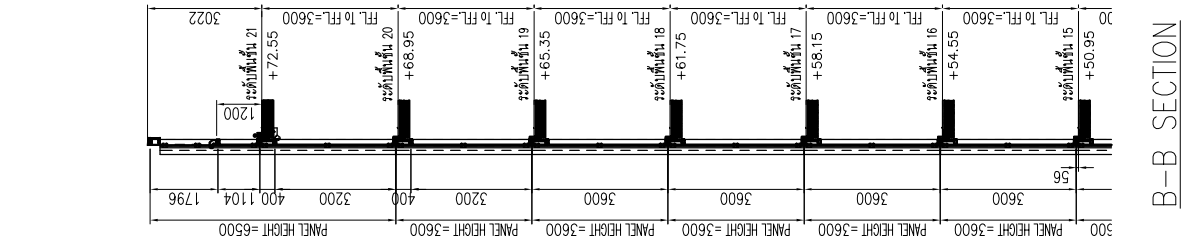

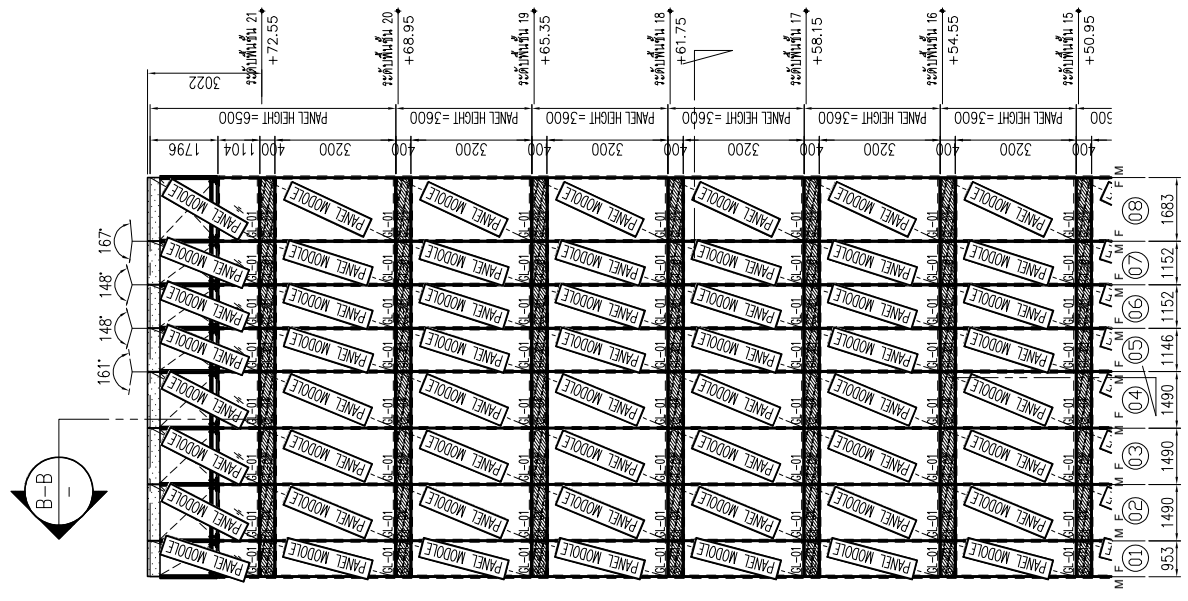

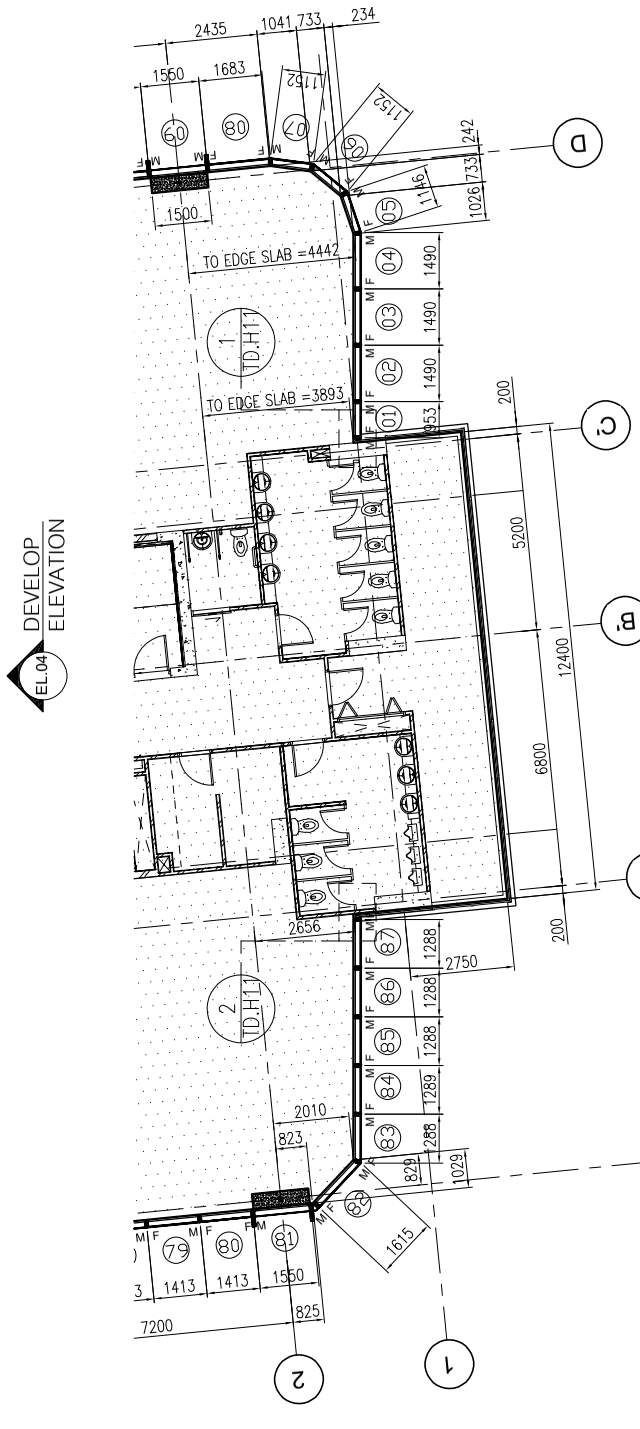
**อาคาร A**

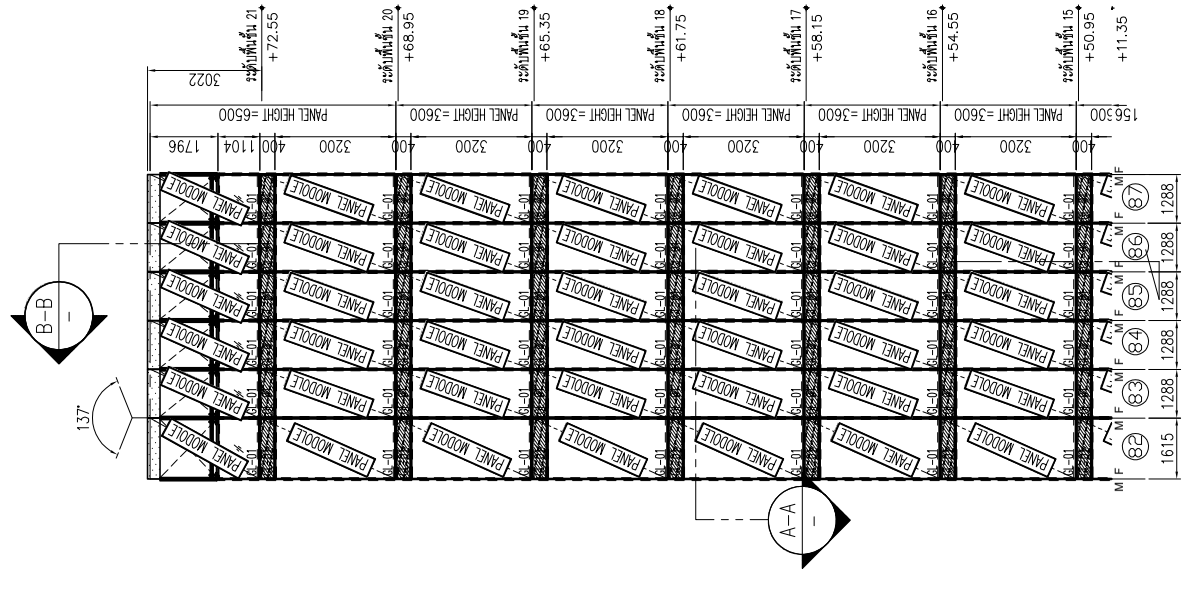**L.P.N. DEVELOPMENT PUBLIC CO., LTD.**
1168/109 36th floor Lumpini Tower
Rama 4 Road Sathorn Bangkok 10120
tel. (662) 2855011-6
fax. (662) 2855017

## สัญลักษณ์วัสดุตกแต่ง

### วัสดุพื้น

F1 ปูกระเบื้องเซรามิคขนาด 12"x12" ทรีทเม้นท์กันลื่นผิว PVC.2"
F2 ปูกระเบื้องเซรามิคขนาด 12" x 12" พร้อมแนวและ
รอบทำวิศวินเลติ้งผิวโค้ง
F3 ปูกระเบื้องเซรามิคขนาด 12"x12" (สำหรับร้องน้ำ)
F3A ปูกระเบื้องเซรามิคขนาด 12"x12" (สำหรับร้องน้ำ)
F4 ปูกระเบื้องเซรามิคขนาด 12"x12"
F4A ปูกระเบื้องเซรามิคขนาด 12"x12"(สำหรับร้องจักยะ)
F4B ปูกระเบื้องเซรามิคขนาด 12"x12"(สำหรับบริเวณ)
F4C ปูกระเบื้องเซรามิคขนาด 12"x12"(สำหรับทางเดินส่วนกลาง)
F5 ปูลายินเลต์ลำเนิรูป ทรีทเม้นท์กันลื่นผิว PVC.2"
F6 ขึ้นทำวิศวินเลติ้งโค้ง
F7 ขึ้นทำวิศวินเลติ้งหยาบ
F8 ขึ้นทำวิกกรวดล้าง
F9 ขึ้นสำหรับปักเสียบ
F9A ขึ้นทำวิศวัสดุเนียนทาวิ EPOXY
F10 ทำวิกลูกแบบ INTERIOR (PAI)
F11 ทำวิกลูกแบบ LANDSCAPE
หมายเหตุ ยางแวกรอบท่อกระเบื้องห้องปูปูวิเนียนต์ดำ

### วัสดุผนัง

P1 ผนัง ค.ส.ล. สำเนิรูป (ทาสีภายนอก, ภายใน)
P2 ฉาบปูนเนียนทาวิ (สำหรับภายนอก, ภายใน)
P2A ฉาบปูนเนียนทาวิ หนา 15 ซม. (สำหรับภายนอก, ภายใน)
P3 ปูกระเบื้องเซรามิค 6" x 6" (ขึ้นคูบลึ้ง)
P4 ผนังเบาปิรับบอร์ดหนา 9 มม. ทำระยะห่างเนียนทาวิ
โครงเหล็กรูปพิงกบิ
P5 ผนัง ค.ส.ล. ฉาบปูนเนียนทาวิ
P5A ผนัง ค.ส.ล. ทาสีระบบใส
P6 ผนัง ค.ส.ล. เปลี่ยนวัสดุผนังปิรับปรุงอาวิ
P7 ผนัง ค.ส.ล. เปลี่ยนวัสดุผนังไม้ทาวิ
P8 ผนังดูวัสดุตามสีทางย่าง

CURTAIN WALL & FACADE CONTRACTOR :

ISO.9002
KIM YOO SENG
41/8 RAMA 9 ROAD, CHONG-NONSEE, YANNAWA, BANGKOK 10120, THAILAND
TEL : 294-8291 - 8 FAX : (662) 294-1744

REVISION

| NO. | DESCRIPTION | DATE |
|---|---|---|
| 1 | | |
| 2 | | |
| 3 | | |
| 4 | | |
| 5 | | |
| 6 | | |
| 7 | | |


PROJECT :
LUMPINI TOWER
VIBHAVADI-CHATUCHAK
PROJECT NO : 1802 LPark-VC

# AS-BUILT DRAWING


DRAWING TITLE :
DEVELOP ELEVATION
LEVEL 15 - LEVEL 21

| | |
|---|---|
| DRAWN : | UDOMSAK.P |
| CHECKED : | SANGUAN |
| DATE : | 10/07/2562 |
| SHEET NO. | DWG. NO. EL.15 Rev. - |


These drawings are the property of P.A. Design Co., Ltd.
and not to be used or reproduced without specific permission.

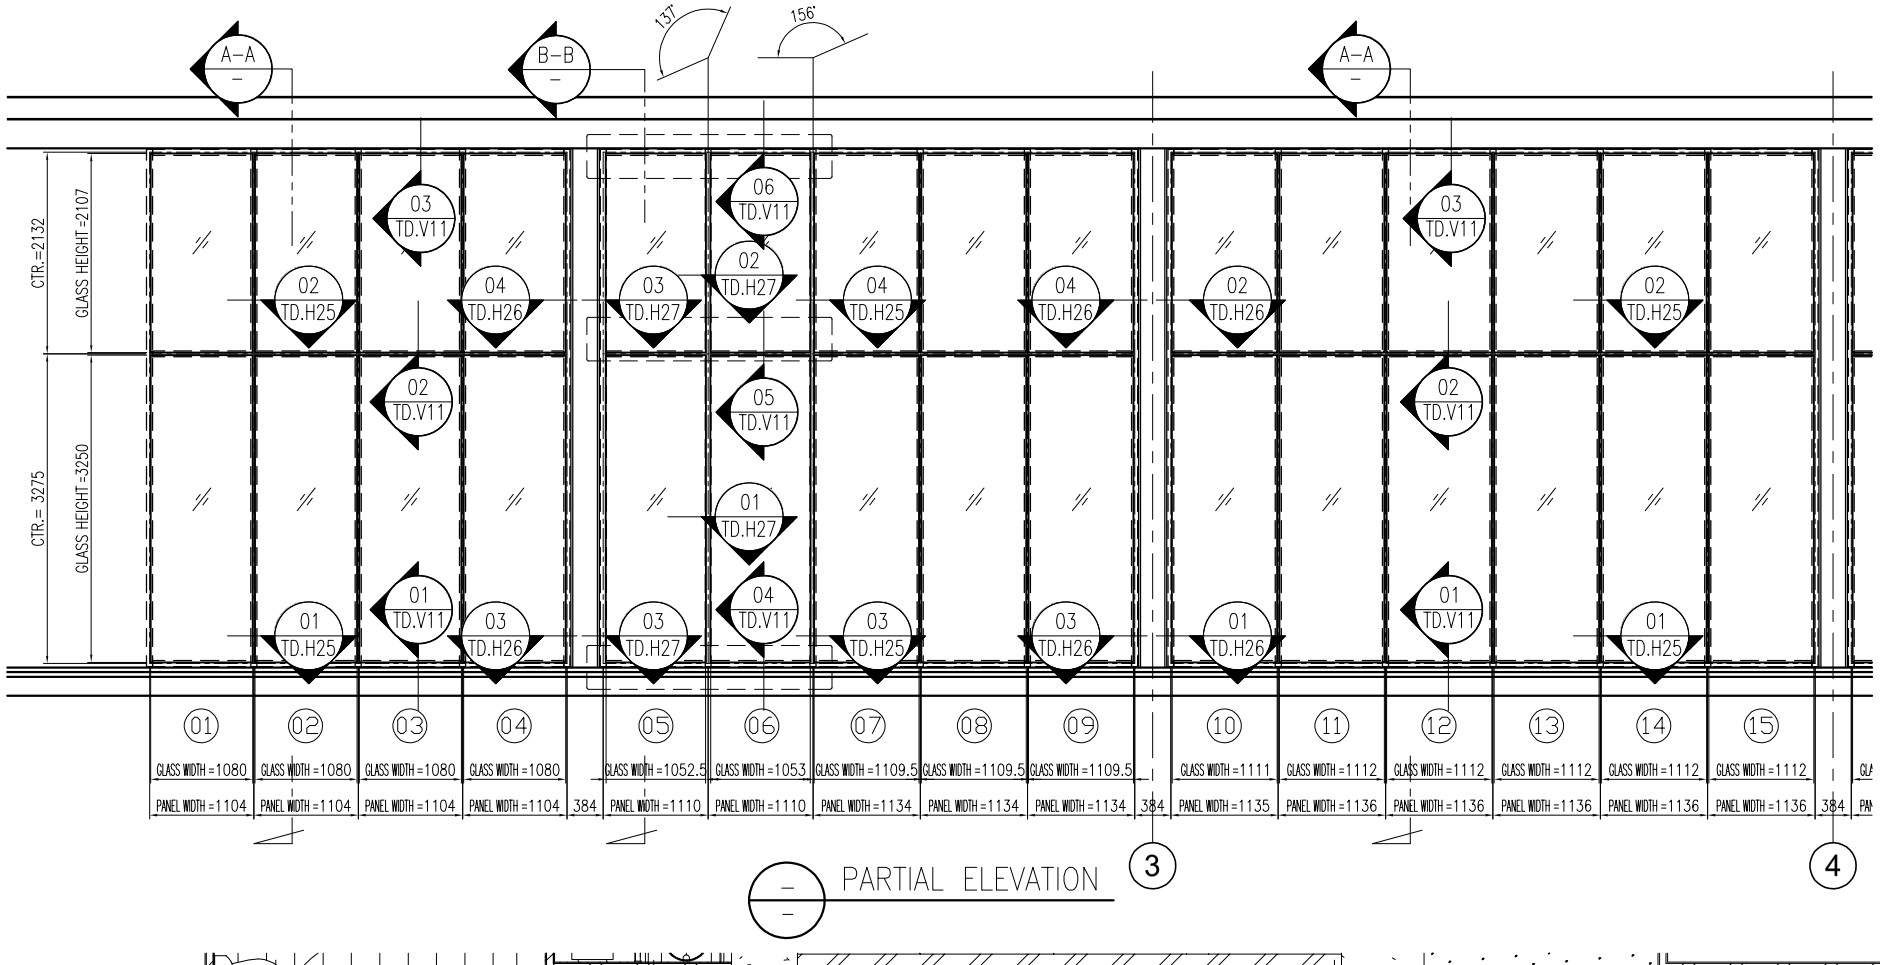



PARTIAL ELEVATION

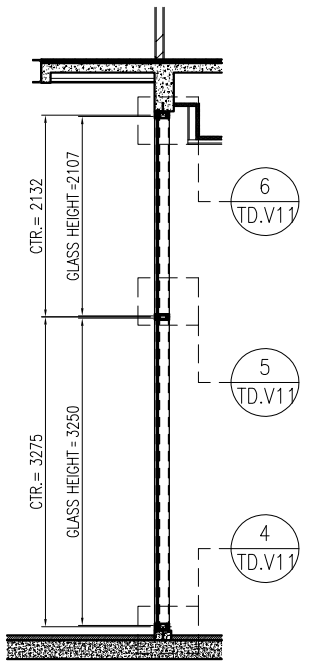



B–B SECTION

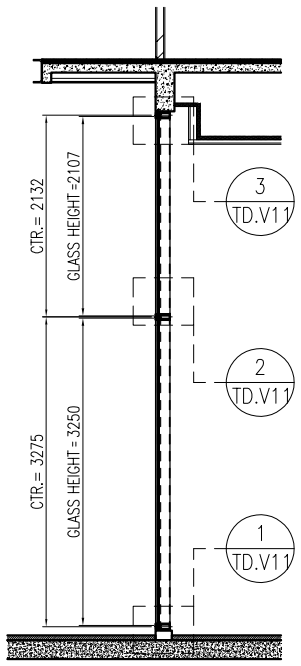


A–A SECTION

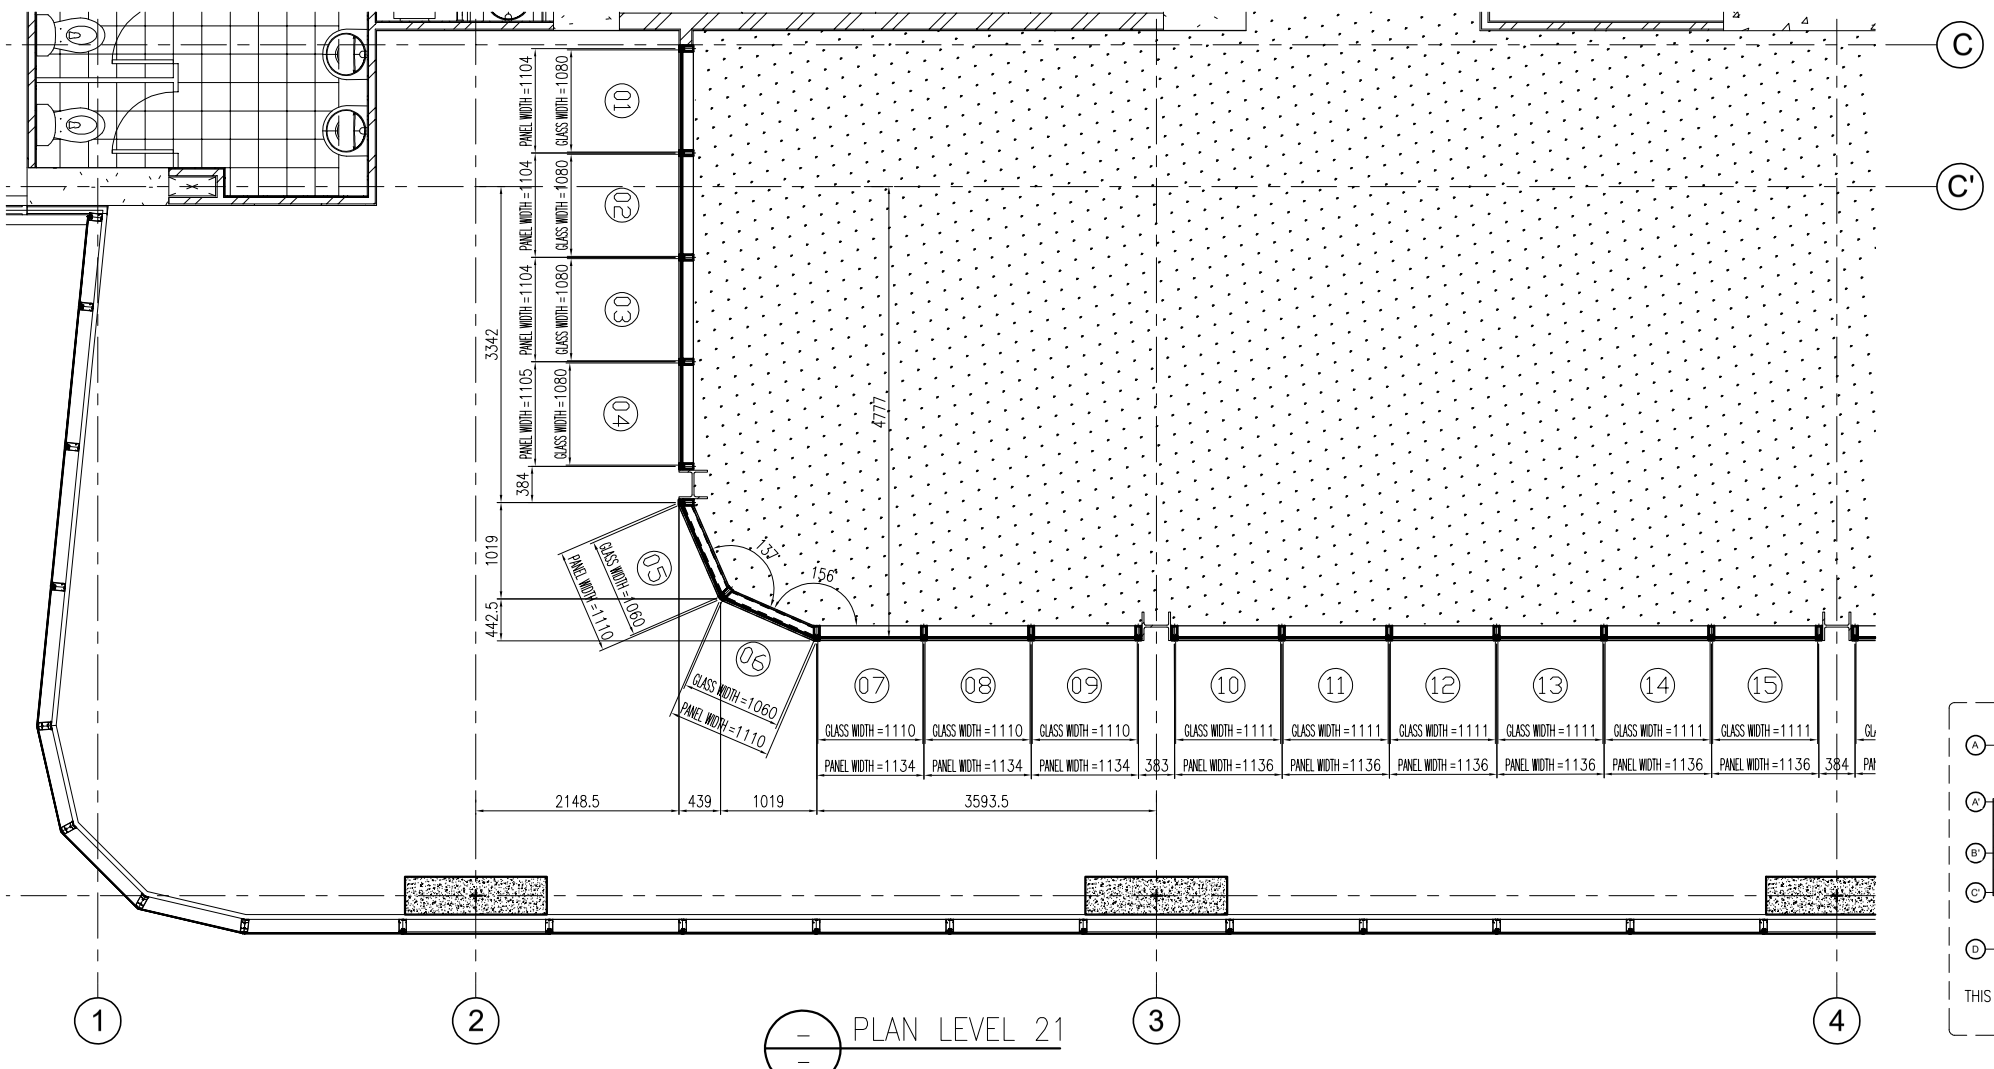


PLAN LEVEL 21

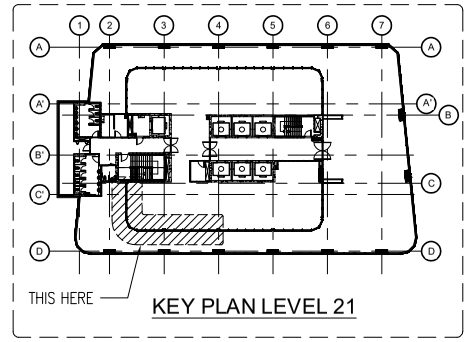


KEY PLAN LEVEL 21

อาคาร A


**L.P.N. DEVELOPMENT PUBLIC CO., LTD.**
1168/109 36th floor Lumpini Tower
Rama 4 Road Sathorn Bangkok 10120
tel. (662) 2855011-6
fax. (662) 2855017


## สัญลักษณ์วัสดุตกแต่ง

### วัสดุพื้น

F1 ปูกระเบื้องยอมิลรนาด 12"x12" พร้อมบัวเชิงผนัง PVC.2"
F2 ปูกระเบื้องยอมิลรนาด 12" x 12" พร้อมผนวมและ
ขอบทำนิวชีเมนต์ขัดมัน
F3 ปูกระเบื้องยอมิลรนาด 12"x12" (สำหรับห้องน้ำ)
F3A ปูกระเบื้องยอมิลรนาด 12"x12" (สำหรับห้องน้ำ)
F4 ปูกระเบื้องยอมิลรนาด 12"x12"
F4A ปูกระเบื้องยอมิลรนาด 12"x12"(สำหรับห้องพักระยะ)
F4B ปูกระเบื้องยอมิลรนาด 12"x12"(สำหรับระเบียง)
F4C ปูกระเบื้องยอมิลรนาด 12"x12"(สำหรับทางเดินส่วนกลาง)
F5 ปูอามิเนตส่าอิจูปู พร้อมบัวเชิงผนัง PVC.2"
F6 พื้นทำนิวชีเมนต์ขัดมัน
F7 พื้นทำนิวชีเมนต์ขัดหยาบ
F8 พื้นทำนิวกรวดล้าง
F9 พื้นทำระบบกันซึม
F9A พื้นทำนิวชัดสีระบทาสี EPOXY
F10 ทำนิวดูแบบ INTERIOR (PAI)
F11 ทำนิวดูแบบ LANDSCAPE
หมายเหตุ ขางนวรอต่อกระเบื้องดิ้วยปูนซีเมนต์ดำ

### วัสดุผนัง

P1 ผนัง ค.ส.ล. ส่าอิจูปู (ทาสีภายนอก, ภายใน)
P2 ขาปูนฉาบระทาสี (สำหรับภายนอก, ภายใน)
P2A ขาปูนฉาบระทาสี หนา 15 ซม. (สำหรับภายนอก, ภายใน)
P3 บุกระเบื้องยอมิล 8" x 8" (ชนิดหุผนัง)
P4 ผนังอิบซัมบอร์ดหนา 9 มม. ทำระยอต่อบัวระทาสี
โครงเหล็กชุบสังกะสี
P5 ผนัง ค.ส.ล. ขาปูนฉาบระทาสี
P5A ผนัง ค.ส.ล. พ่นสีระอีด
P6 ผนัง ค.ส.ล. เปลือยขัด แต่งให้สียบร้อยทาสี
P7 ผนัง ค.ส.ล. เปลือยขัดแต่งไม่ทาสี
P8 ผนังวัสดุตุดามตัวอย่าง

CURTAIN WALL & FACADE CONTRACTOR :

ISO.9002
**KIM YOO SENG**
41/8 RAMA 3 ROAD, CHONG-NONSEE, YANNAWA, BANGKOK 10120, THAILAND
TEL : 294-6291 - 8 FAX : (662) 294-1744

REVISION

| NO. | DESCRIPTION | DATE |
|---|---|---|
| 1 | | |
| 2 | | |
| 3 | | |
| 4 | | |
| 5 | | |
| 6 | | |
| 7 | | |

PROJECT :
LUMPINI TOWER
VIBHAVADI-CHATUCHAK

PROJECT NO : 1802 LPark-VC


# AS-BUILT DRAWING

DRAWING TITLE :
TOWER A STICK WALL LEVEL 21
PARTIAL ELEVATION


| | |
|---|---|
| DRAWN : | UDOMSAK.P |
| CHECKED : | SANGUAN |
| DATE : | 10/07/2562 |

| SHEET NO. | DWG. NO. | Rev. |
|---|---|---|
| | EL.16 | |



These drawings are the property of P.A. Design Co., Ltd.
and not to be used or reproduced without specific permission.

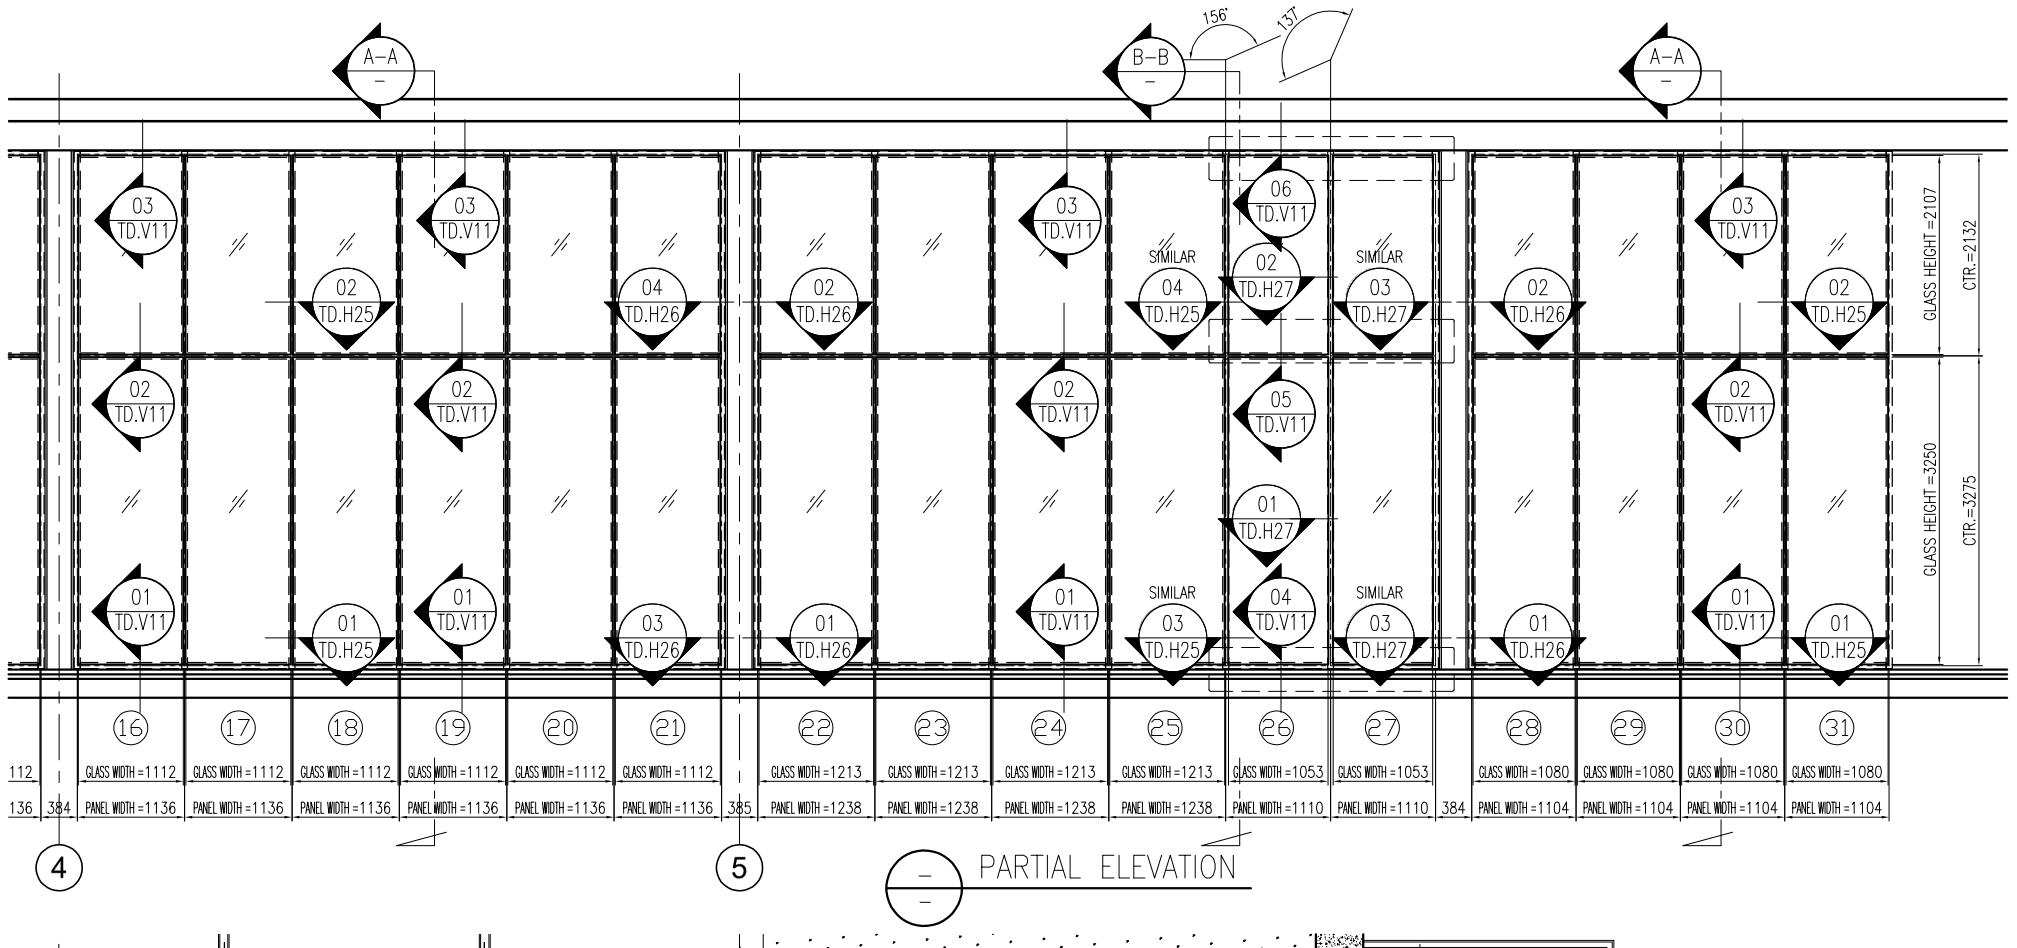



PARTIAL ELEVATION

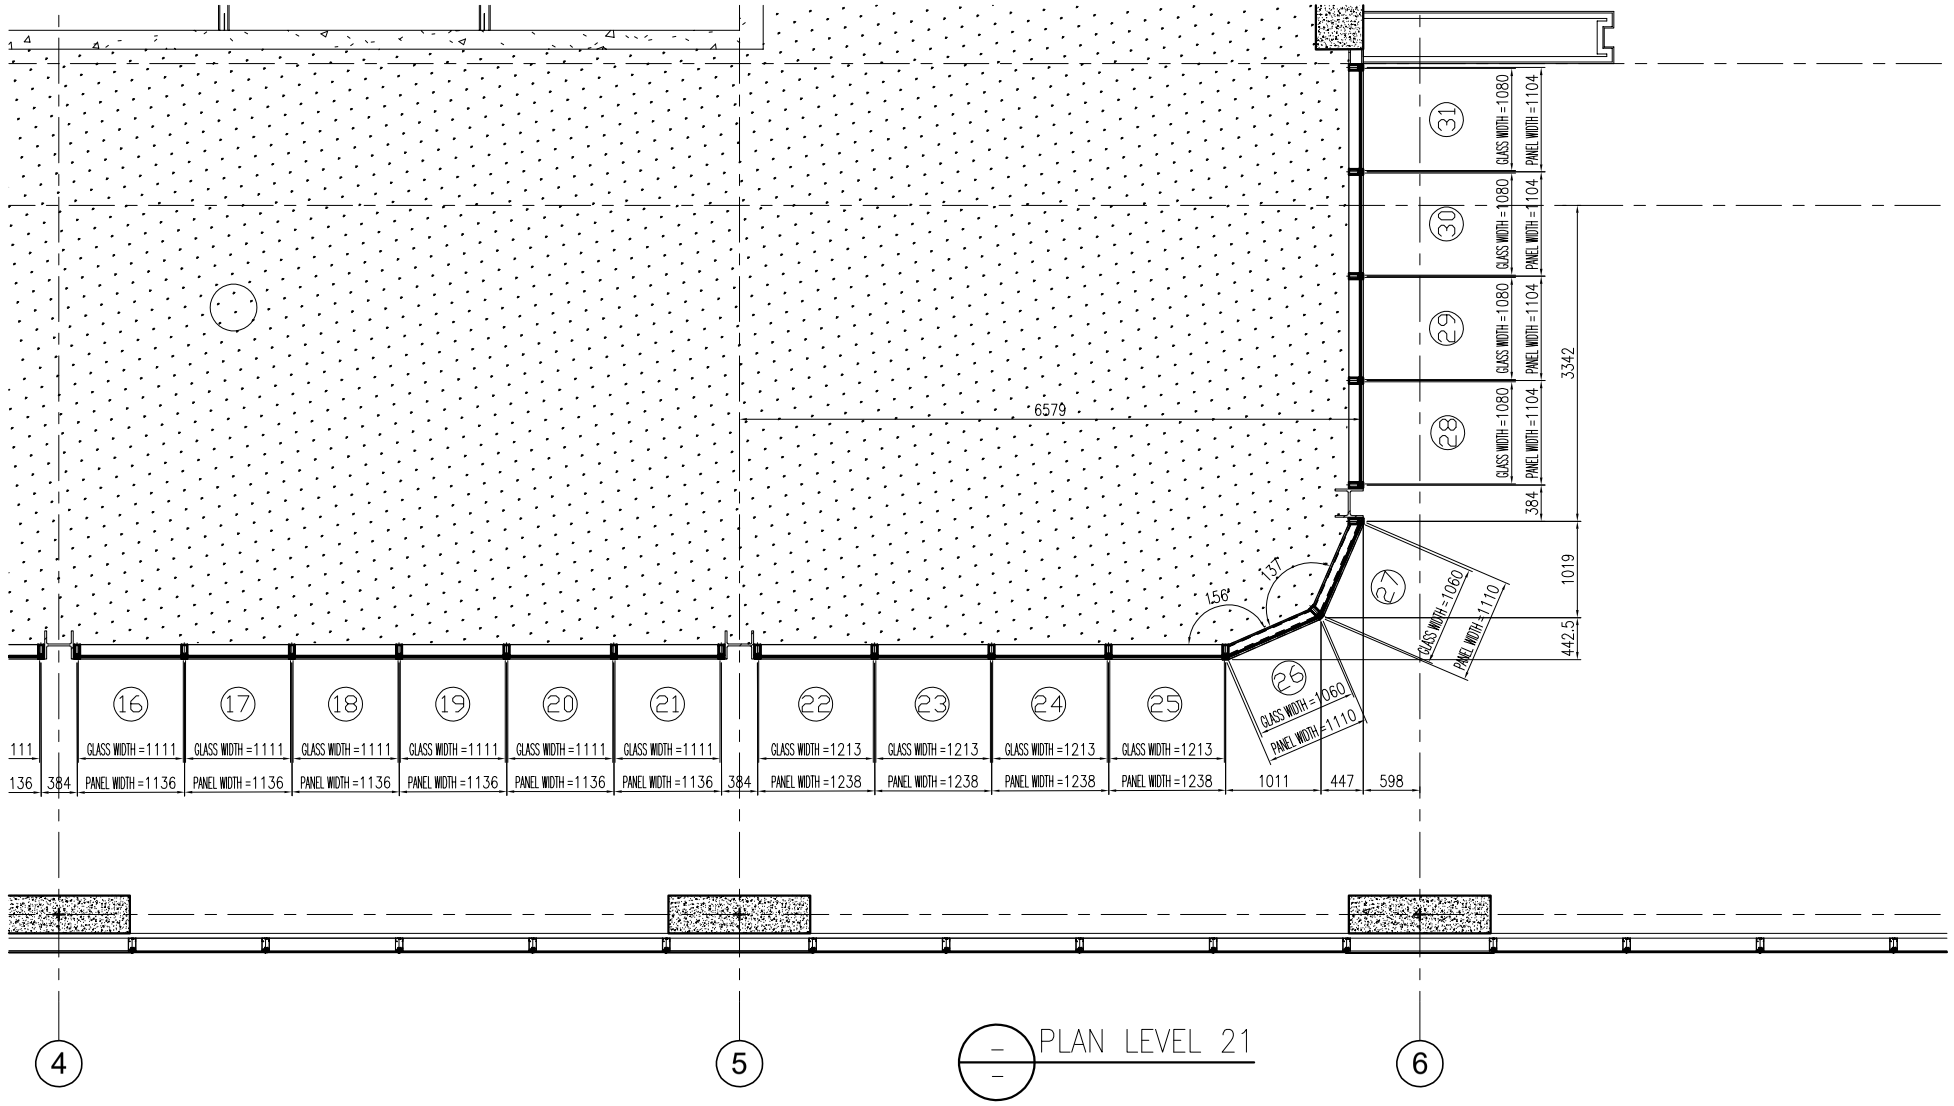


PLAN LEVEL 21

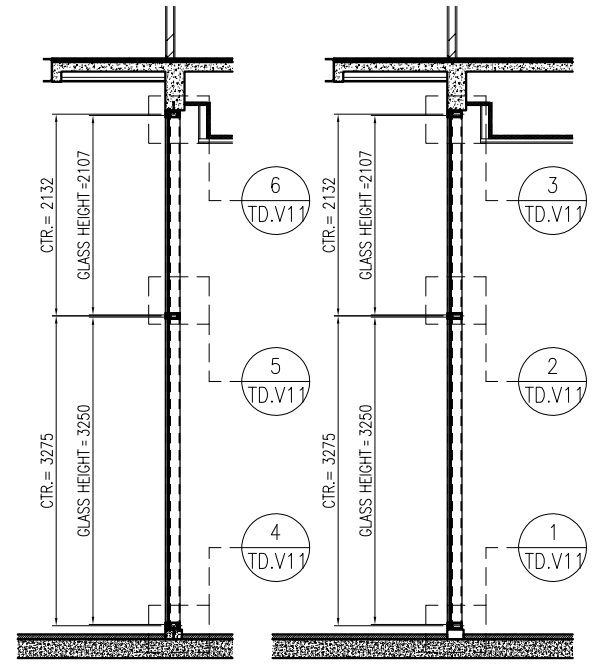


B–B SECTION A–A SECTION

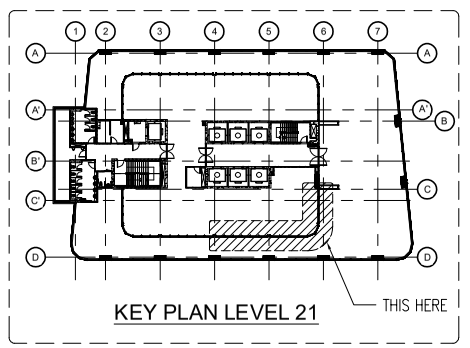


KEY PLAN LEVEL 21

อาคาร A


**L.P.N. DEVELOPMENT PUBLIC CO., LTD.**
1168/109 36th floor Lumpini Tower
Rama 4 Road Sathorn Bangkok 10120
tel. (662) 2855011-6
fax. (662) 2855017


## สัญลักษณ์วัสดุตกแต่ง

### วัสดุพื้น

F1 ปูกระเบื้องยอร์มิคขนาด 12"x12" พร้อมบัวเชิงผนัง PVC.2"
F2 ปูกระเบื้องยอร์มิคขนาด 12" x 12" พร้อมแนวและขอบทำมิวซีเมนต์ขัดมัน
F3 ปูกระเบื้องยอร์มิคขนาด 12"x12" (สำหรับห้องน้ำ)
F3A ปูกระเบื้องยอร์มิคขนาด 12"x12" (สำหรับห้องน้ำ)
F4 ปูกระเบื้องยอร์มิคขนาด 12"x12"
F4A ปูกระเบื้องยอร์มิคขนาด 12"x12"(สำหรับห้องพักขนะ)
F4B ปูกระเบื้องยอร์มิคขนาด 12"x12"(สำหรับระเบียง)
F4C ปูกระเบื้องยอร์มิคขนาด 12"x12"(สำหรับทางเดินส่วนกลาง)
F5 ปูอาเมิลต่ำอิฐปู พร้อมบัวเชิงผนัง PVC.2"
F6 พื้นทำมิวซีเมนต์ขัดมัน
F7 พื้นทำมิวซีเมนต์ขัดหยาบ
F8 พื้นทำมิวกรวดล้าง
F9 พื้นทำระบบกันซึม
F9A พื้นทำมิวขัดเรียบทาสี EPOXY
F10 ทำผิวดูแบบ INTERIOR (PAI)
F11 ทำผิวดูแบบ LANDSCAPE
หมายเหตุ ขางานบวงต่อกระเบื้องดิวปูนซีเมนต์ดำ

### วัสดุผนัง

P1 ผนัง ค.ส.ล. ฉำอิฐปู (ทาสีภายนอก , ภายใน)
P2 ขาปูนฉาบทาสี (สำหรับภายนอก , ภายใน)
P2A ขาปูนฉาบทาสี หนา 15 ซม. (สำหรับภายนอก, ภายใน)
P3 ปูกระเบื้องยอร์มิค 8" x 8" (ชนิดปูผนัง)
P4 ผนังอิบซัมบอร์ดหนา 9 มม. ทำรอยต่อเรียบทาสี โครงเหล็กชุบสังกะสี
P5 ผนัง ค.ส.ล. ขาปูนฉาบเรียบทาสี
P5A ผนัง ค.ส.ล. พ่นสีระเบิด
P6 ผนัง ค.ส.ล. เปลือยขัดแต่งให้มีรอยร้อยทาสี
P7 ผนัง ค.ส.ล. เปลือยขัดแต่งไม่ทาสี
P8 ผนังกุรัลดูตามตัวอย่าง

CURTAIN WALL & FACADE CONTRACTOR :

ISO.9002
**KIM YOO SENG**
41/8 RAMA 3 ROAD, CHONG-NONSEE, YANNAWA, BANGKOK 10120, THAILAND
TEL : 294-6291 - 8 FAX : (662) 294-1744

REVISION

| NO. | DESCRIPTION | DATE |
|---|---|---|
| 1 | | |
| 2 | | |
| 3 | | |
| 4 | | |
| 5 | | |
| 6 | | |
| 7 | | |

PROJECT :
LUMPINI TOWER
VIBHAVADI-CHATUCHAK
PROJECT NO : 1802 LPark-VC


# AS-BUILT DRAWING


DRAWING TITLE :
TOWER A STICK WALL LEVEL 21
PARTIAL ELEVATION


| | |
|---|---|
| DRAWN : | UDOMSAK.P |
| CHECKED : | SANGUAN |
| DATE : | 10/07/2562 |

| SHEET NO. | DWG. NO. | Rev. |
|---|---|---|
| | EL.17 | |


These drawings are the property of P.A. Design Co., Ltd.
and not to be used or reproduced without specific permission.

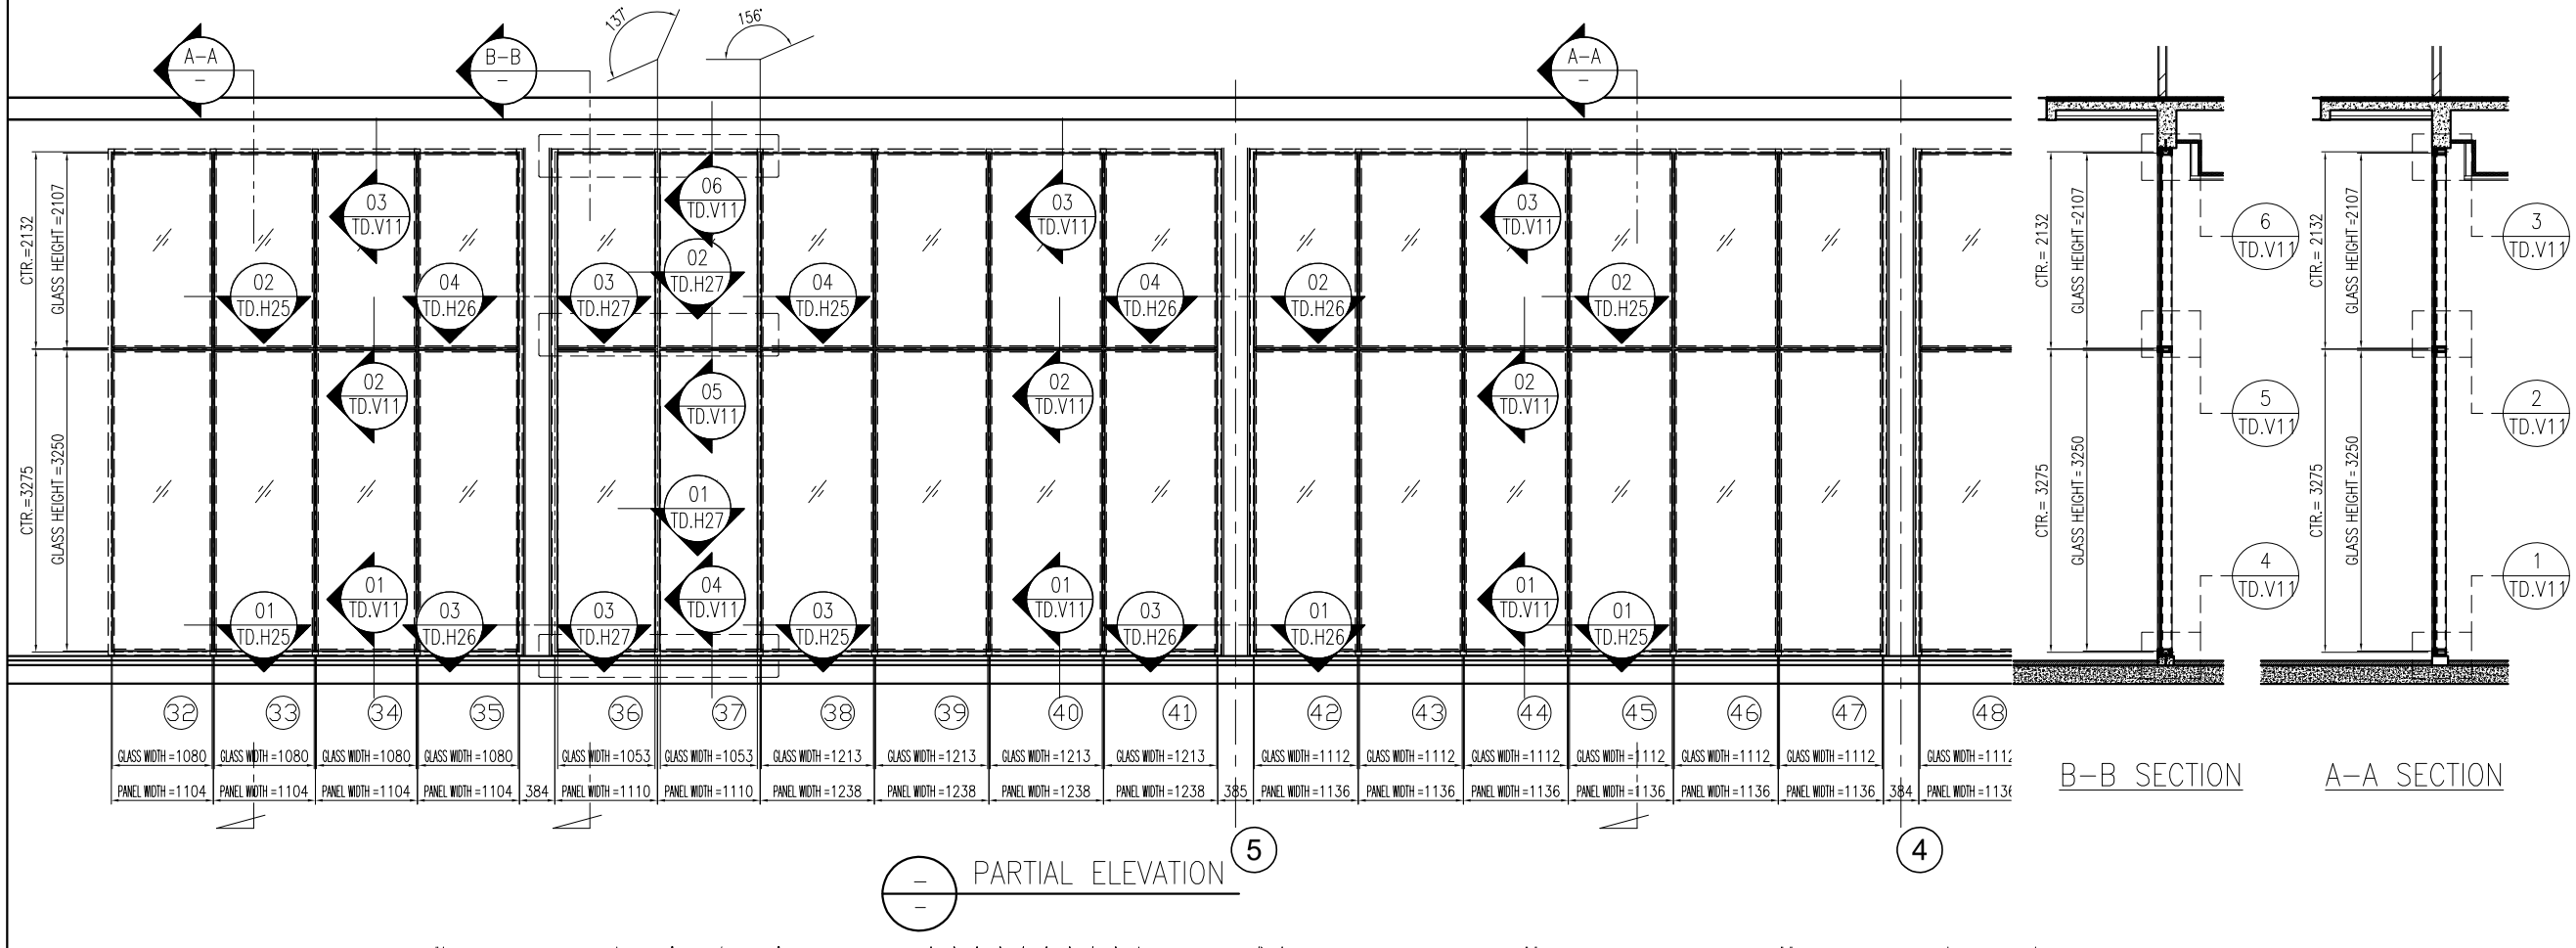

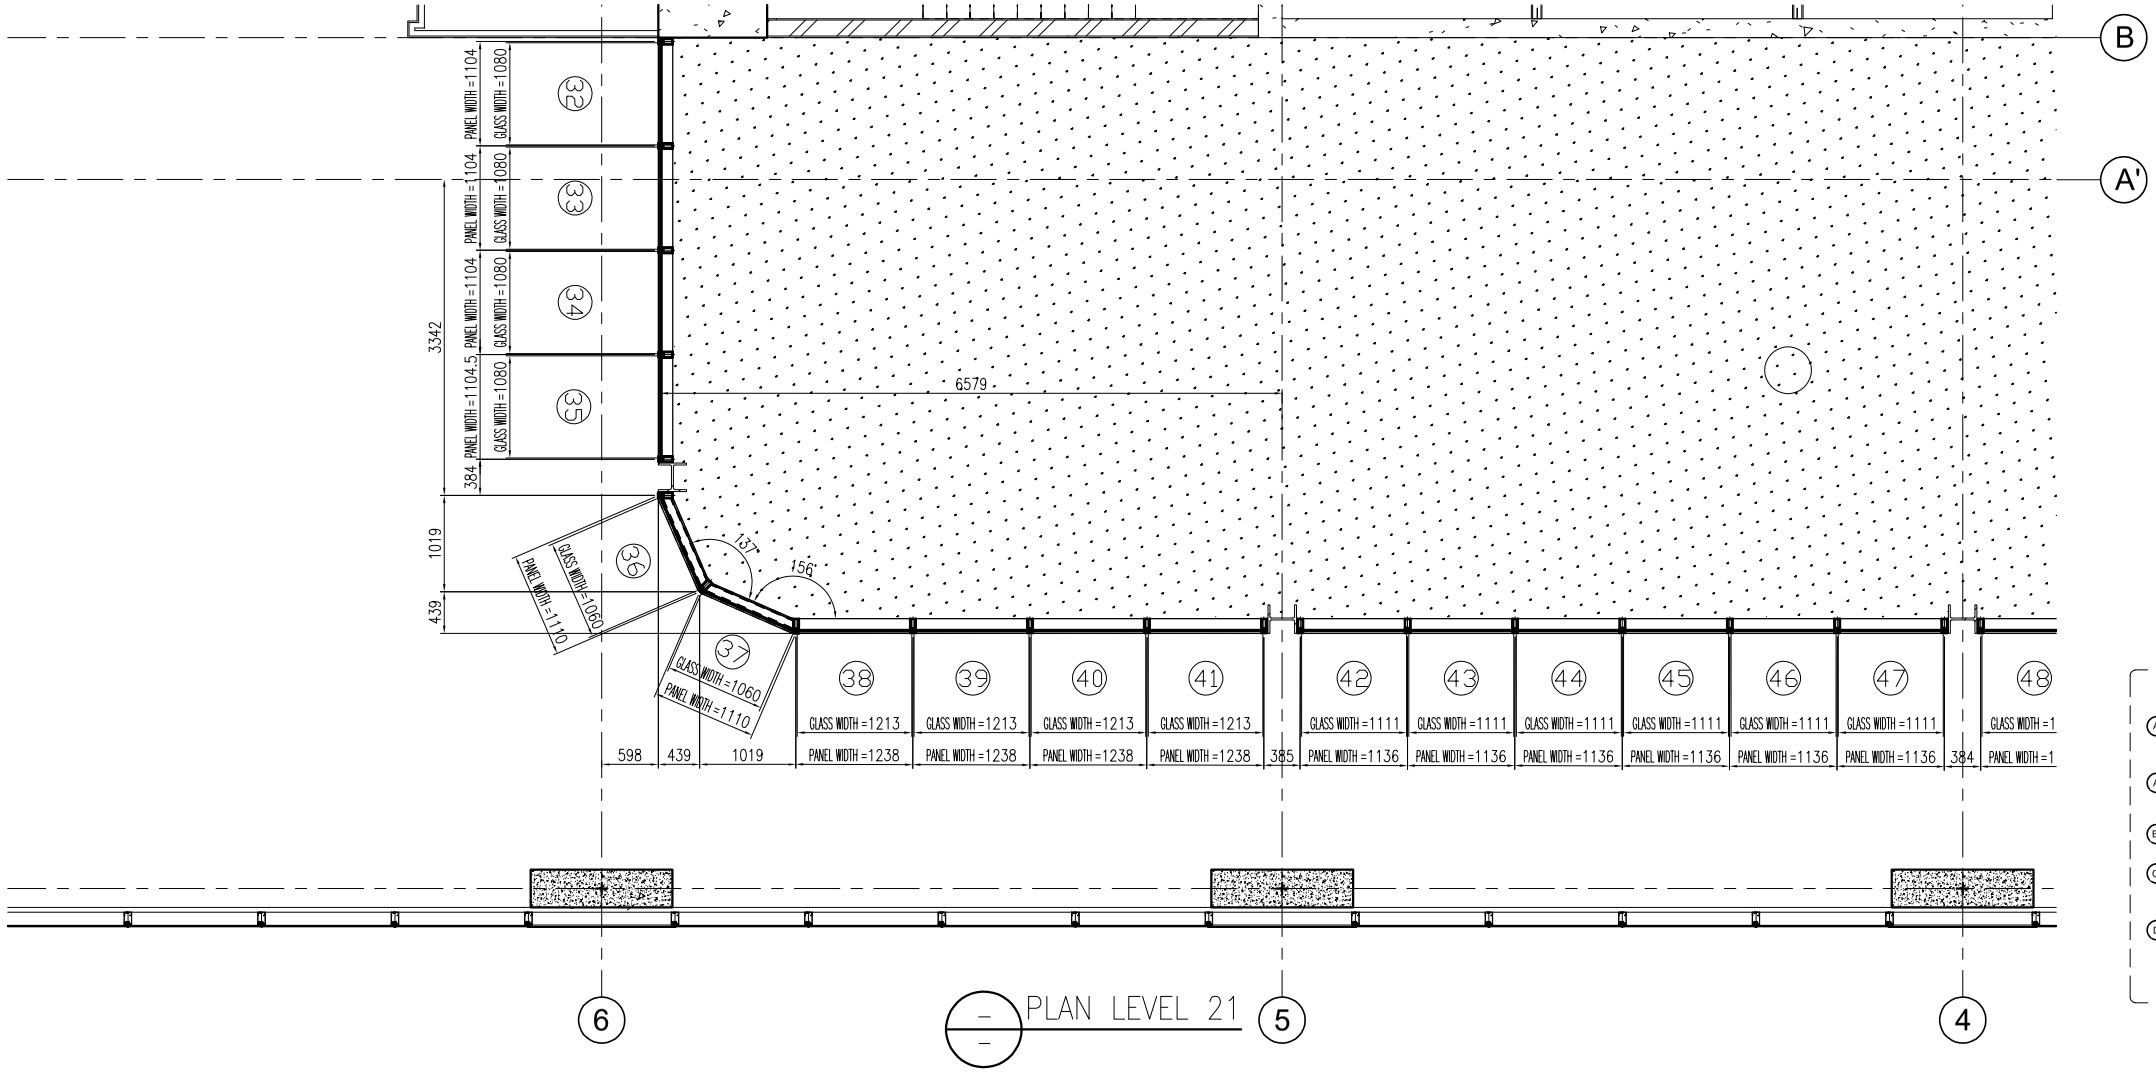
อาคาร A

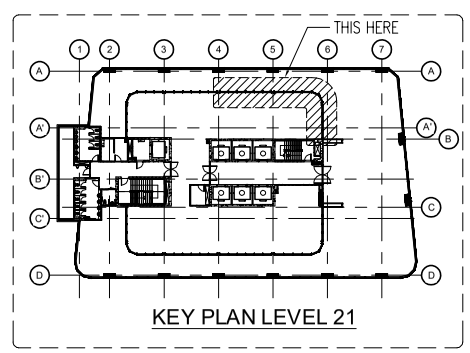
**L.P.N. DEVELOPMENT PUBLIC CO., LTD.**
1168/109 36th floor Lumpini Tower
Rama 4 Road Sathorn Bangkok 10120
tel. (662) 2855011-6
fax. (662) 2855017


## สัญลักษณ์วัสดุตกแต่ง

### วัสดุพื้น




CURTAIN WALL & FACADE CONTRACTOR:

ISO.9002
**KIM YOO SENG**
418 RAMA 3 ROAD, CHONG-NONSEE, YANNAWA, BANGKOK 10120, THAILAND
TEL : 294-6291 - 8 FAX : (662) 294-1744

REVISION

| NO. | DESCRIPTION | DATE |
|---|---|---|
| 1 | | |
| 2 | | |
| 3 | | |
| 4 | | |
| 5 | | |
| 6 | | |
| 7 | | |

PROJECT :
LUMPINI TOWER
VIBHAVADI-CHATUCHAK


PROJECT NO : 1802 LPark-VC

# AS-BUILT DRAWING


DRAWING TITLE :
TOWER A STICK WALL LEVEL 21
PARTIAL ELEVATION

| | | |
|---|---|---|
| DRAWN : | UDOMSAK.P | |
| CHECKED : | SANGUAN | |
| DATE : | 10/07/2562 | |
| SHEET NO. | DWG. NO. | Rev. |
| | EL.18 | |


These drawings are the property of P.A. Design Co., Ltd.
and not to be used or reproduced without specific permission.

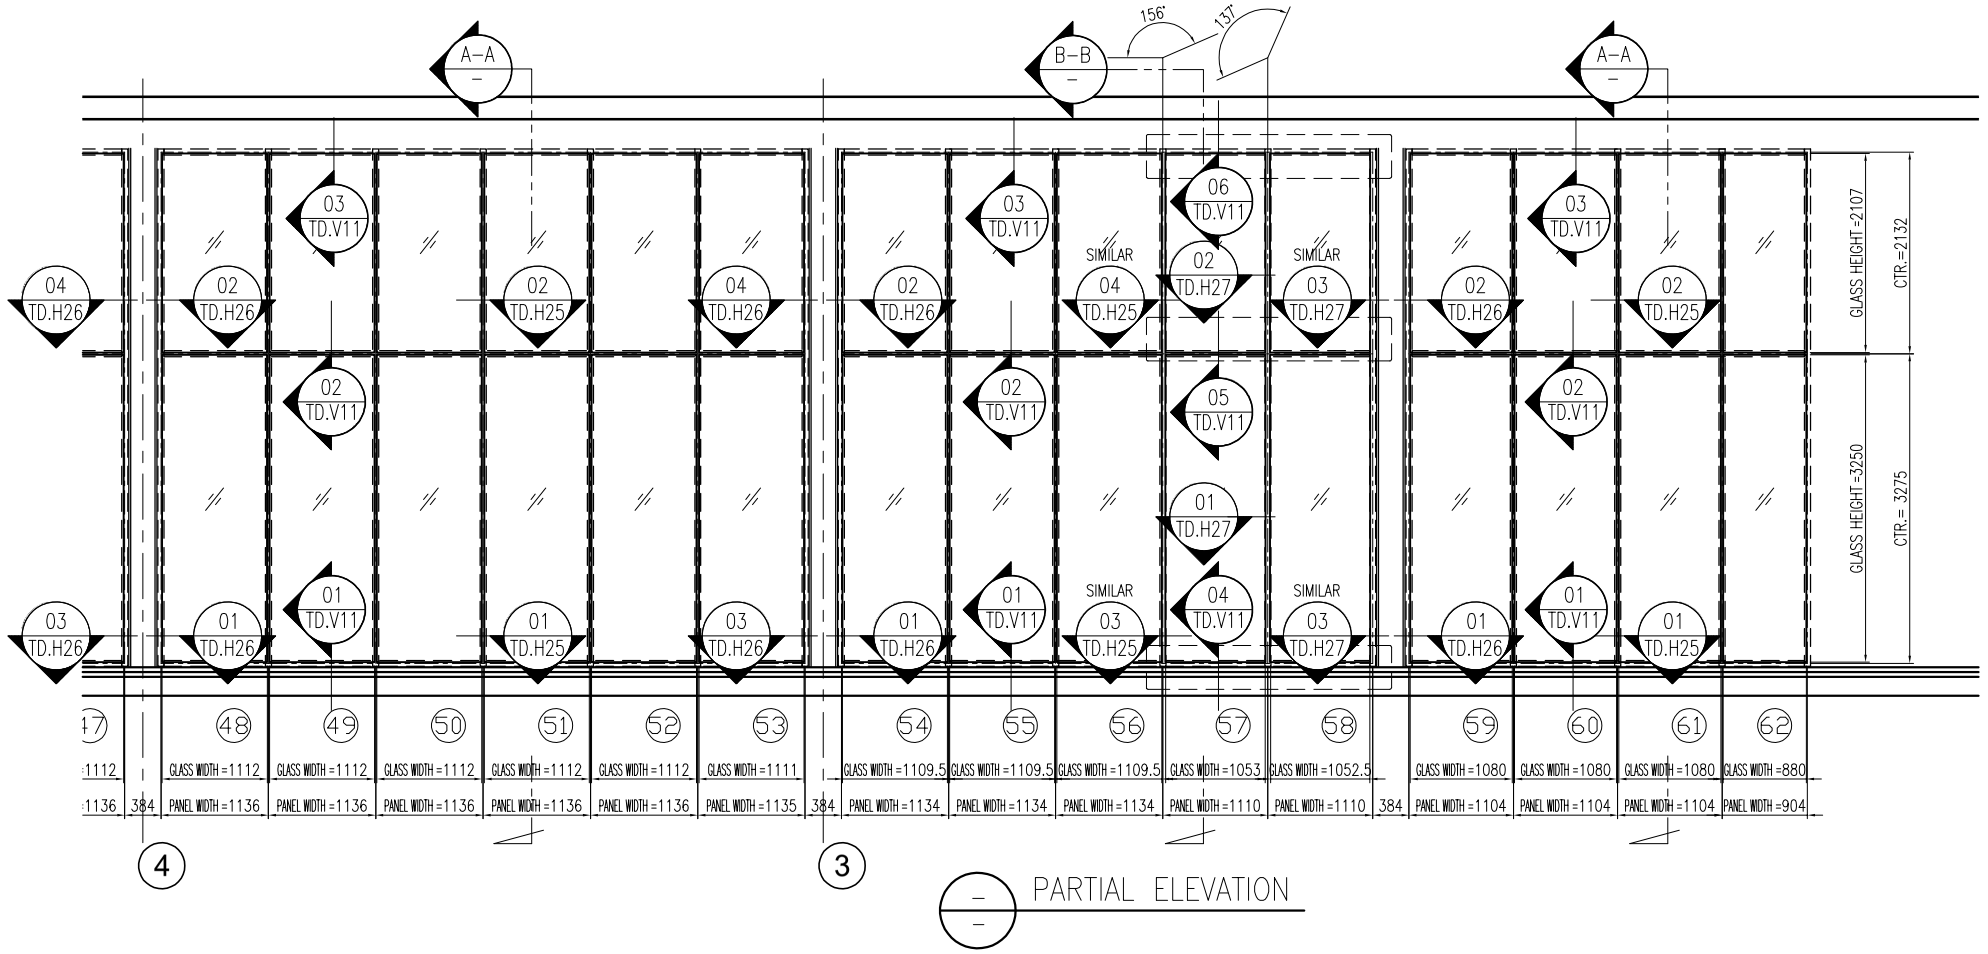



PARTIAL ELEVATION

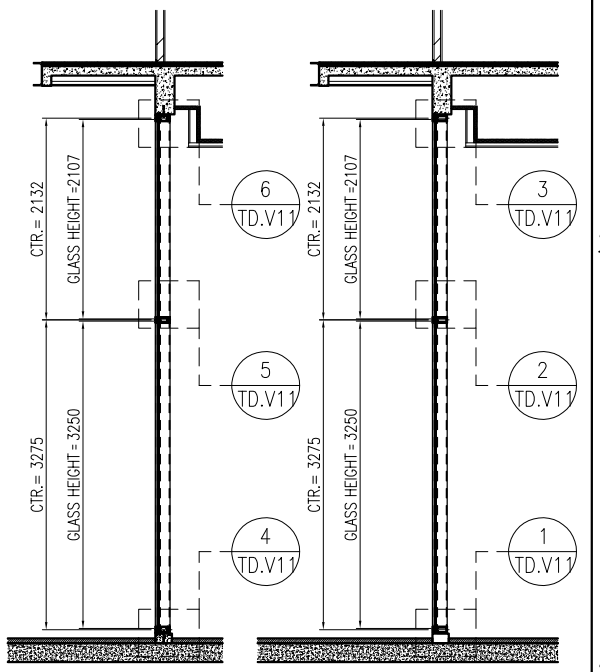



B–B SECTION

A–A SECTION

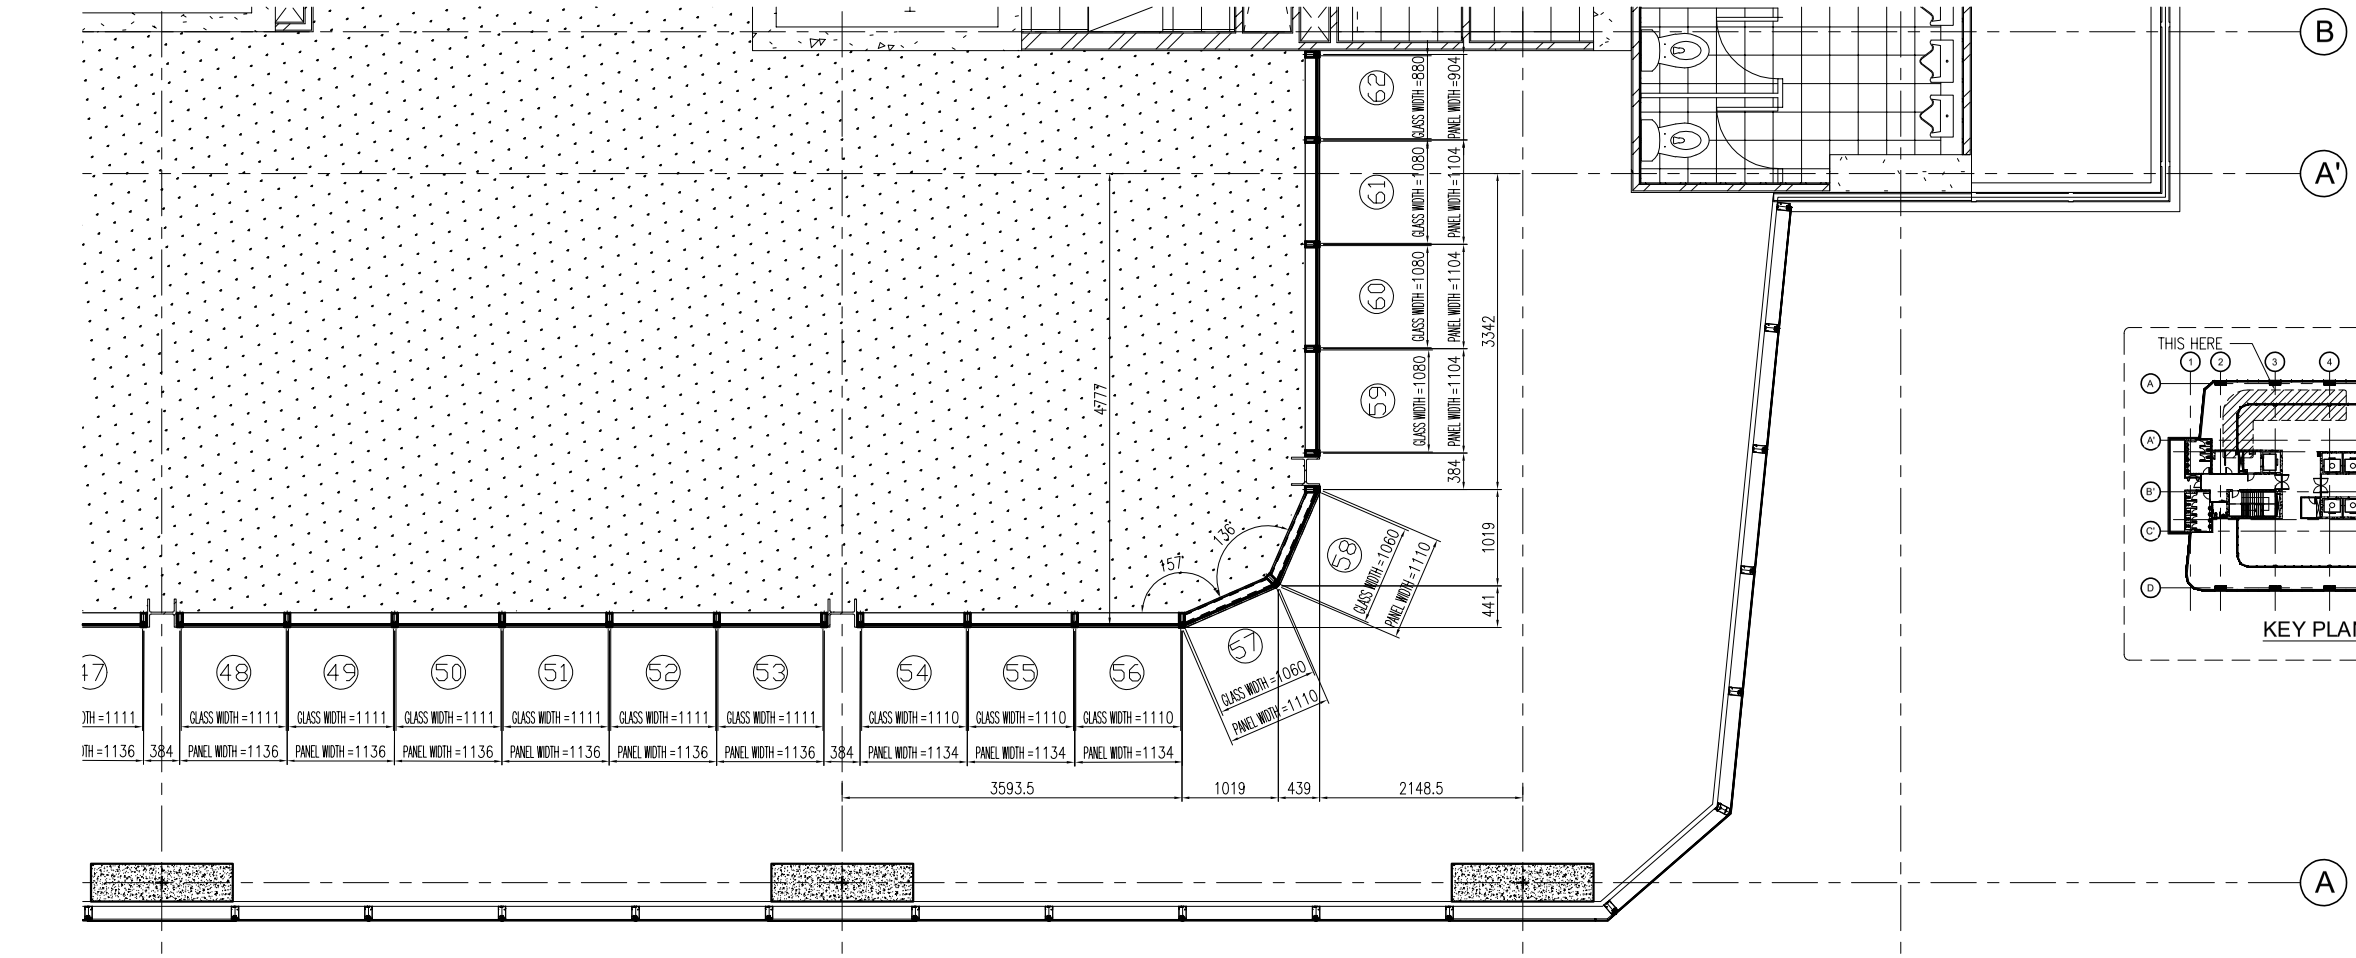


PLAN LEVEL 21

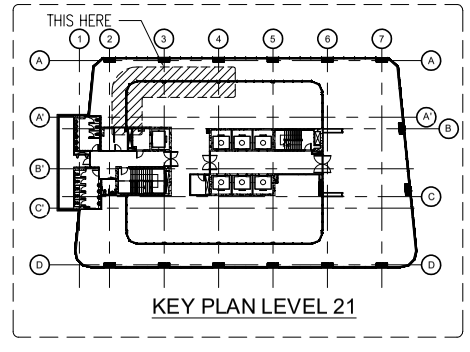


KEY PLAN LEVEL 21

อาคาร A


**L.P.N. DEVELOPMENT PUBLIC CO., LTD.**
1168/109 36th floor Lumpini Tower
Rama 4 Road Sathorn Bangkok 10120
tel. (662) 2855011-6
fax. (662) 2855017


## สัญลักษณ์วัสดุตกแต่ง

### วัสดุพื้น

F1 ปูกระเบื้องเซรามิคขนาด 12"x12" พร้อมบัวเชิงผนัง PVC.2"
F2 ปูกระเบื้องเซรามิคขนาด 12" x 12" พร้อมแนวและขอบทำมิวซิเมนต์ขัดมัน
F3 ปูกระเบื้องเซรามิคขนาด 12"x12" (สำหรับห้องน้ำ)
F3A ปูกระเบื้องเซรามิคขนาด 12"x12" (สำหรับห้องน้ำ)
F4 ปูกระเบื้องเซรามิคขนาด 12"x12"
F4A ปูกระเบื้องเซรามิคขนาด 12"x12"(สำหรับห้องพักระยะ)
F4B ปูกระเบื้องเซรามิคขนาด 12"x12"(สำหรับระเบียง)
F4C ปูกระเบื้องเซรามิคขนาด 12"x12"(สำหรับทางเดินส่วนกลาง)
F5 ปูลามิเนตลำอิฐปูน พร้อมบัวเชิงผนัง PVC.2"
F6 พื้นทำมิวซิเมนต์ขัดมัน
F7 พื้นทำมิวซิเมนต์ขัดหยาบ
F8 พื้นทำมิวกรวดล้าง
F9 พื้นทำระบบกันซึม
F9A พื้นทำมิวขัดเรียบทาสี EPOXY
F10 ทำผิวดูแบบ INTERIOR (PAI)
F11 ทำผิวดูแบบ LANDSCAPE
หมายเหตุ ยางมะขอดต่อกระเบื้องดิ้วปูนซีเมนต์ดำ

### วัสดุผนัง

P1 ฉนัง ค.ส.ล. ลำอิฐปูน (ทาสีภายนอก , ภายใน)
P2 ฉาบปูนเรียบทาสี (สำหรับภายนอก , ภายใน)
P2A ฉาบปูนเรียบทาสี หนา 15 ซม. (สำหรับภายนอก , ภายใน)
P3 บุกระเบื้องขอบมิด 8" x 8" (ชนิดดูผนัง)
P4 ผนังอิฐมอญก่อหนา 9 ซม. ทำรอยต่อเรียบทาสี โครงเหล็กรูปสังกะสี
P5 ฉนัง ค.ส.ล. ฉาบปูนเรียบทาสี
P5A ฉนัง ค.ส.ล. พ่นสีระเบิด
P6 ฉนัง ค.ส.ล. เปลือยขัดแต่งให้มีรอยร้อยทาสี
P7 ฉนัง ค.ส.ล. เปลือยขัดแต่งไม่ทาสี
P8 ฉนังกันดูลามลวดลาย

CURTAIN WALL & FACADE CONTRACTOR :


ISO.9002
**KIM YOO SENG**
41/8 RAMA 3 ROAD, CHONG-NONSEE, YANNAWA, BANGKOK 10120, THAILAND
TEL : 294-6291 - 8 FAX : (662) 294-1744


REVISION

| NO. | DESCRIPTION | DATE |
|---|---|---|
| 1 | | |
| 2 | | |
| 3 | | |
| 4 | | |
| 5 | | |
| 6 | | |
| 7 | | |

PROJECT :

**LUMPINI TOWER**
VIBHAVADI-CHATUCHAK

PROJECT NO : 1802 LPark-VC


# AS-BUILT DRAWING

DRAWING TITLE :
TOWER A STICK WALL LEVEL 21
PARTIAL ELEVATION


| | |
|---|---|
| DRAWN : | UDOMSAK.P |
| CHECKED : | SANGUAN |
| DATE : | 10/07/2562 |

| SHEET NO. | DWG. NO. | Rev. |
|---|---|---|
| | EL.19 | |


These drawings are the property of P.A. Design Co., Ltd.
and not to be used or reproduced without specific permission.

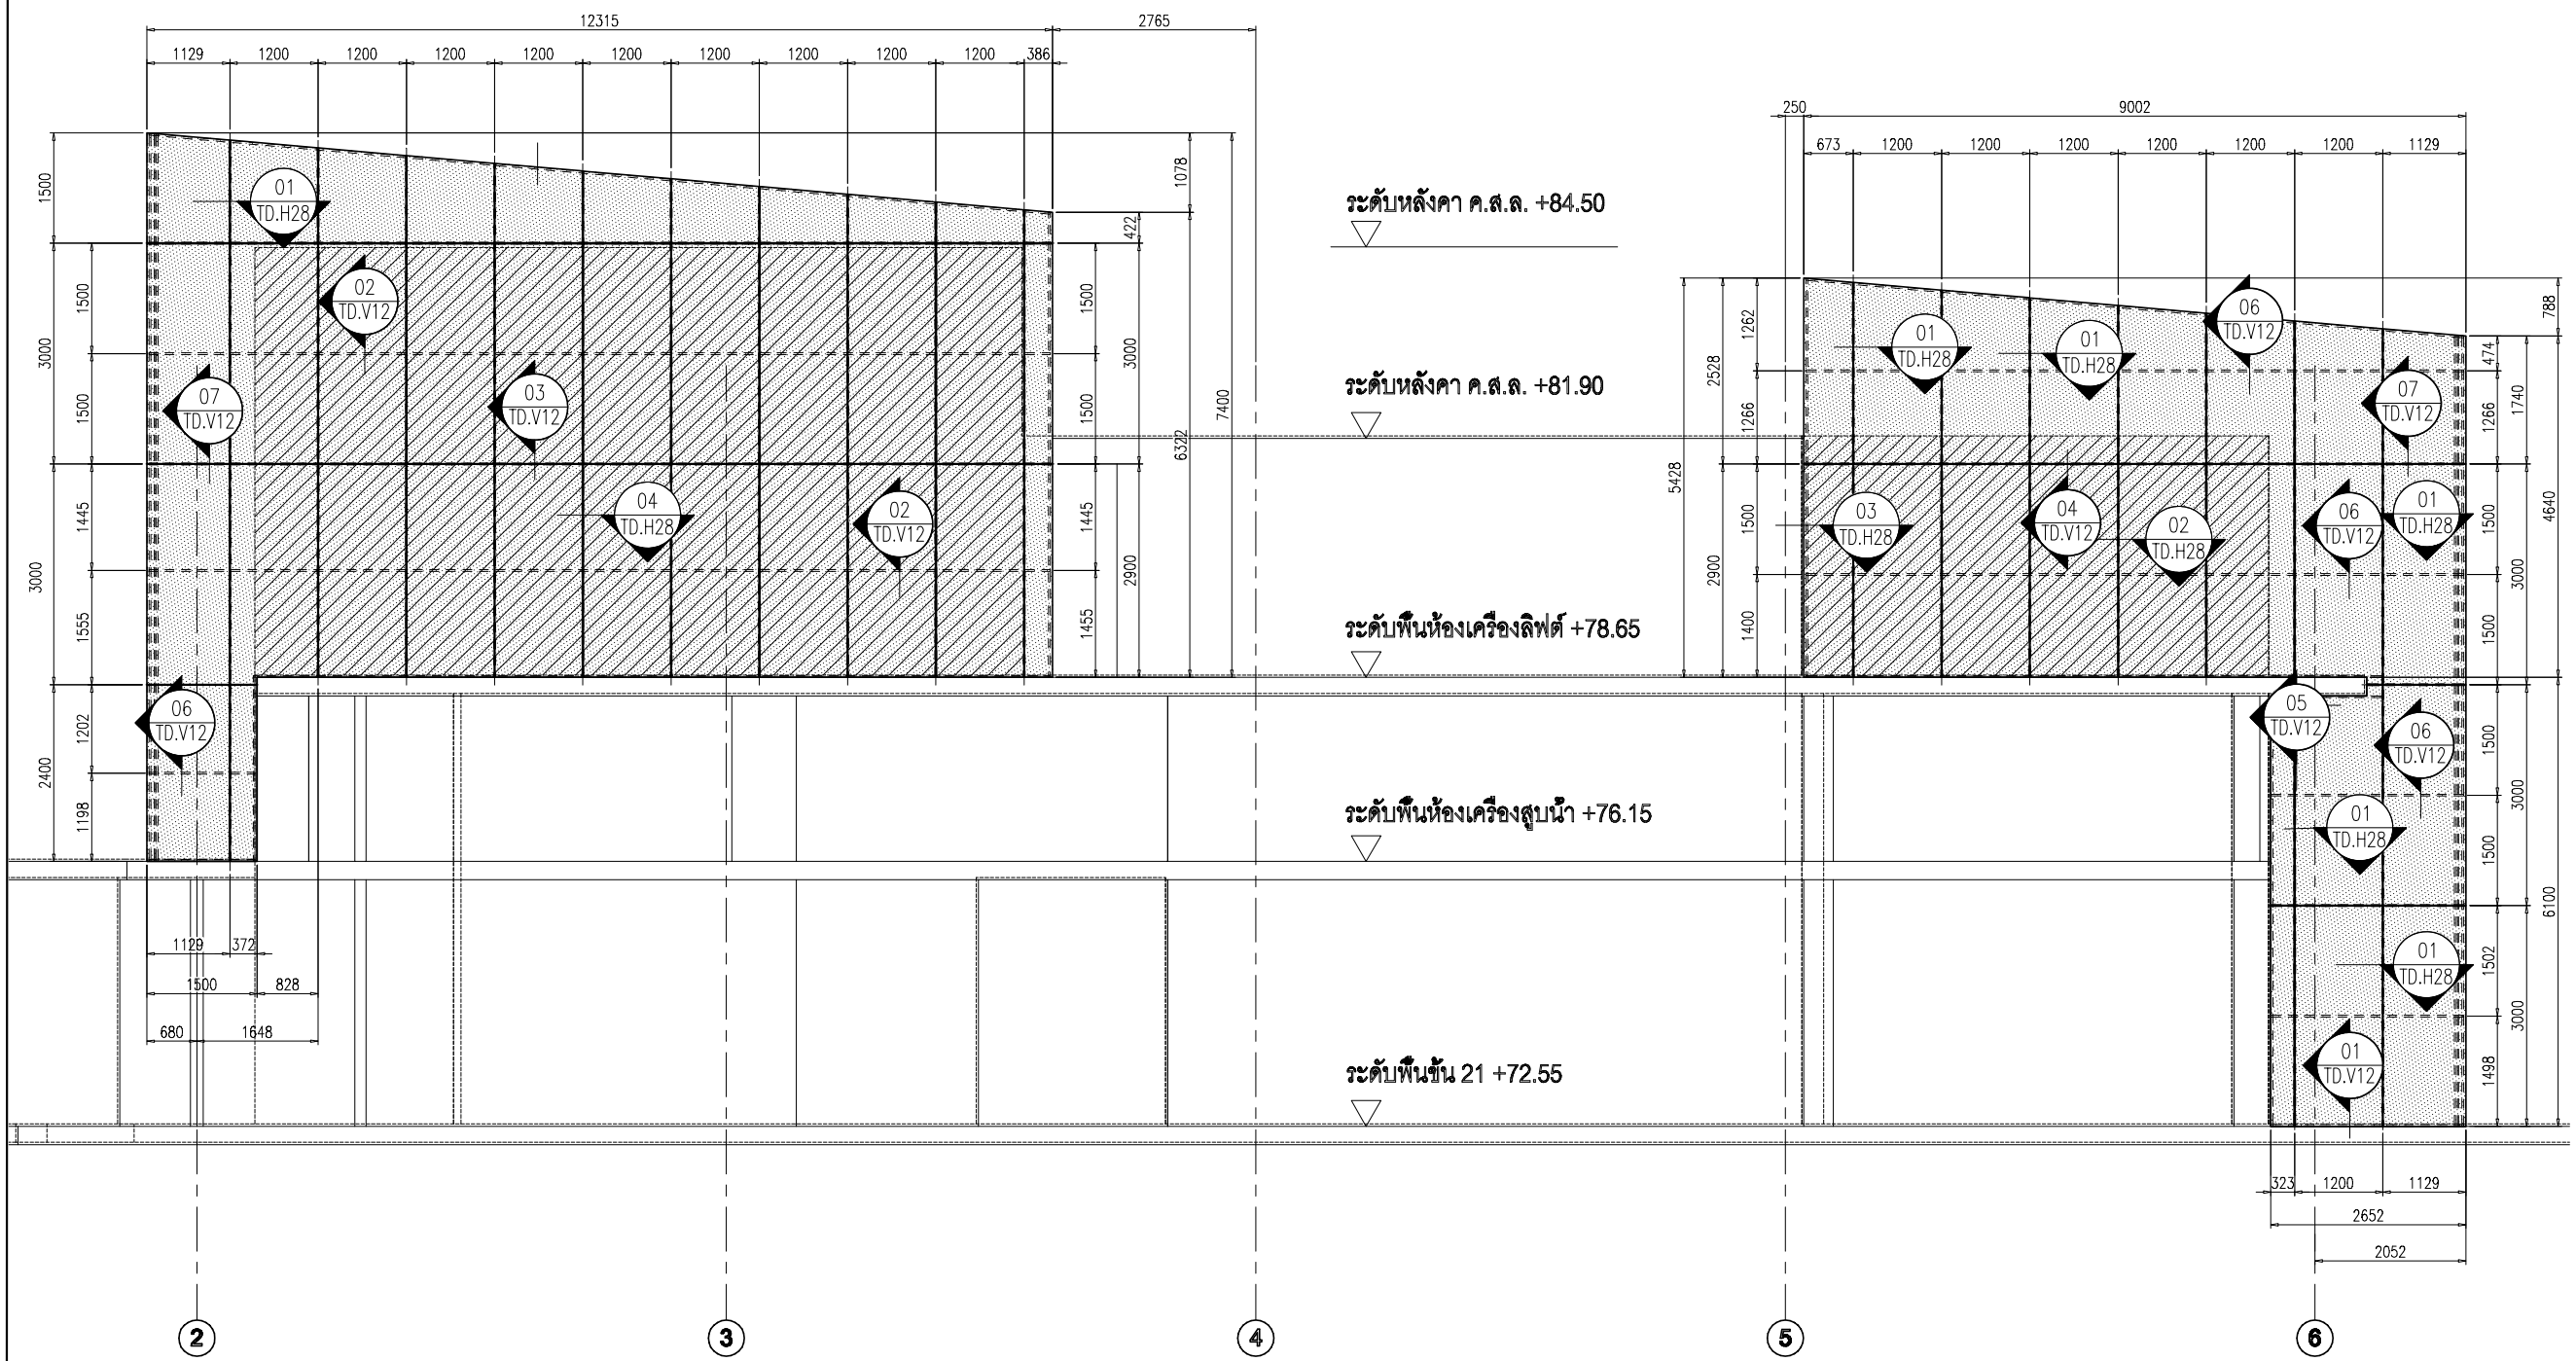


EL.20 **ELEVATION** VIEW A

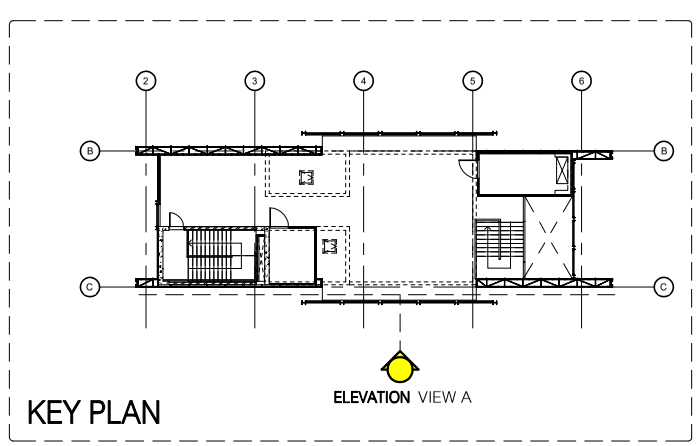


KEY PLAN

**อาคาร A**


**L.P.N. DEVELOPMENT PUBLIC CO., LTD.**
1168/109 36th floor Lumpini Tower
Rama 4 Road Sathorn Bangkok 10120
tel. (662) 2855011-6
fax. (662) 2855017


## สัญลักษณ์วัสดุตกแต่ง

### วัสดุพื้น

F1 ปูกระเบื้องยอดมิลขนาด 12"x12" พร้อมบัวเชิงผนัง PVC.2"
F2 ปูกระเบื้องยอดมิลขนาด 12" x 12" พร้อมแนวและขอบทำมิวซิเมนต์ขัดมัน
F3 ปูกระเบื้องยอดมิลขนาด 12"x12" (สำหรับห้องน้ำ)
F3A ปูกระเบื้องยอดมิลขนาด 12"x12" (สำหรับพื้นน้ำ)
F4 ปูกระเบื้องยอดมิลขนาด 12"x12"
F4A ปูกระเบื้องยอดมิลขนาด 12"x12"(สำหรับห้องพักขยะ)
F4B ปูกระเบื้องยอดมิลขนาด 12"x12"(สำหรับระเบียง)
F4C ปูกระเบื้องยอดมิลขนาด 12"x12"(สำหรับทางเดินส่วนกลาง)
F5 ปูลามิเนตลำอิจุปุ พร้อมบัวเชิงผนัง PVC.2"
F6 พื้นทำมิวซิเมนต์ขัดมัน
F7 พื้นทำมิวซิเมนต์ขัดหยาบ
F8 พื้นทำมิวกรวดล้าง
F9 พื้นทำระบบกันซึม
F9A พื้นทำมิวซัดเรียบเทาสี EPOXY
F10 ทำมิวดูแบบ INTERIOR (PAI)
F11 ทำมิวดูแบบ LANDSCAPE
หมายเหตุ ขางแนวรอยต่อกระเบื้องดิ้วยปูนซีเมนต์ดำ

### วัสดุผนัง

P1 ผนัง ค.ส.ล. ลำอิจุปุ (ทาสีภายนอก, ภายใน)
P2 ขางปูนฉาบเรียบเทาสี (สำหรับภายนอก, ภายใน)
P2A ขางปูนฉาบเรียบเทาสี หนา 15 ซม. (สำหรับภายนอก, ภายใน)
P3 บุกระเบื้องยอดมิล 8" x 8" (ชนิดบุผนัง)
P4 ผนังอิบซัมบอร์ดหนา 9 มม. ทำรอยต่อเรียบเทาสี โครงเหล็กชุบสังกะสี
P5 ผนัง ค.ส.ล. ขางปูนฉาบเรียบเทาสี
P5A ผนัง ค.ส.ล. พ่นสีระบิด
P6 ผนัง ค.ส.ล. เปลือยผิดแต่งให้สีเรียบร้อยเทาสี
P7 ผนัง ค.ส.ล. เปลือยผิดแต่งไม่เทาสี
P8 ผนังบุวัสดุตามตัวอย่าง

CURTAIN WALL & FACADE CONTRACTOR :

ISO.9002
**KIM YOO SENG**
41/8 RAMA 3 ROAD, CHONG-NONSEE, YANNAWA, BANGKOK 10120, THAILAND
TEL : 294-6291 - 8 FAX : (662) 294-1744

REVISION

| NO. | DESCRIPTION | DATE |
|---|---|---|
| 1 | | |
| 2 | | |
| 3 | | |
| 4 | | |
| 5 | | |
| 6 | | |
| 7 | | |

PROJECT :
LUMPINI TOWER
VIBHAVADI-CHATUCHAK

PROJECT NO : 1802 LPark-VC


# AS-BUILT DRAWING

DRAWING TITLE :
ELEVATION ACP.TOP ROOF
VIEW A


| | |
|---|---|
| DRAWN : | UDOMSAK.P |
| CHECKED : | SANGUAN |
| DATE : | 10/07/2562 |

| SHEET NO. | DWG. NO. | Rev. |
|---|---|---|
| | EL.20 | |


These drawings are the property of P.A. Design Co., Ltd.
and not to be used or reproduced without specific permission.

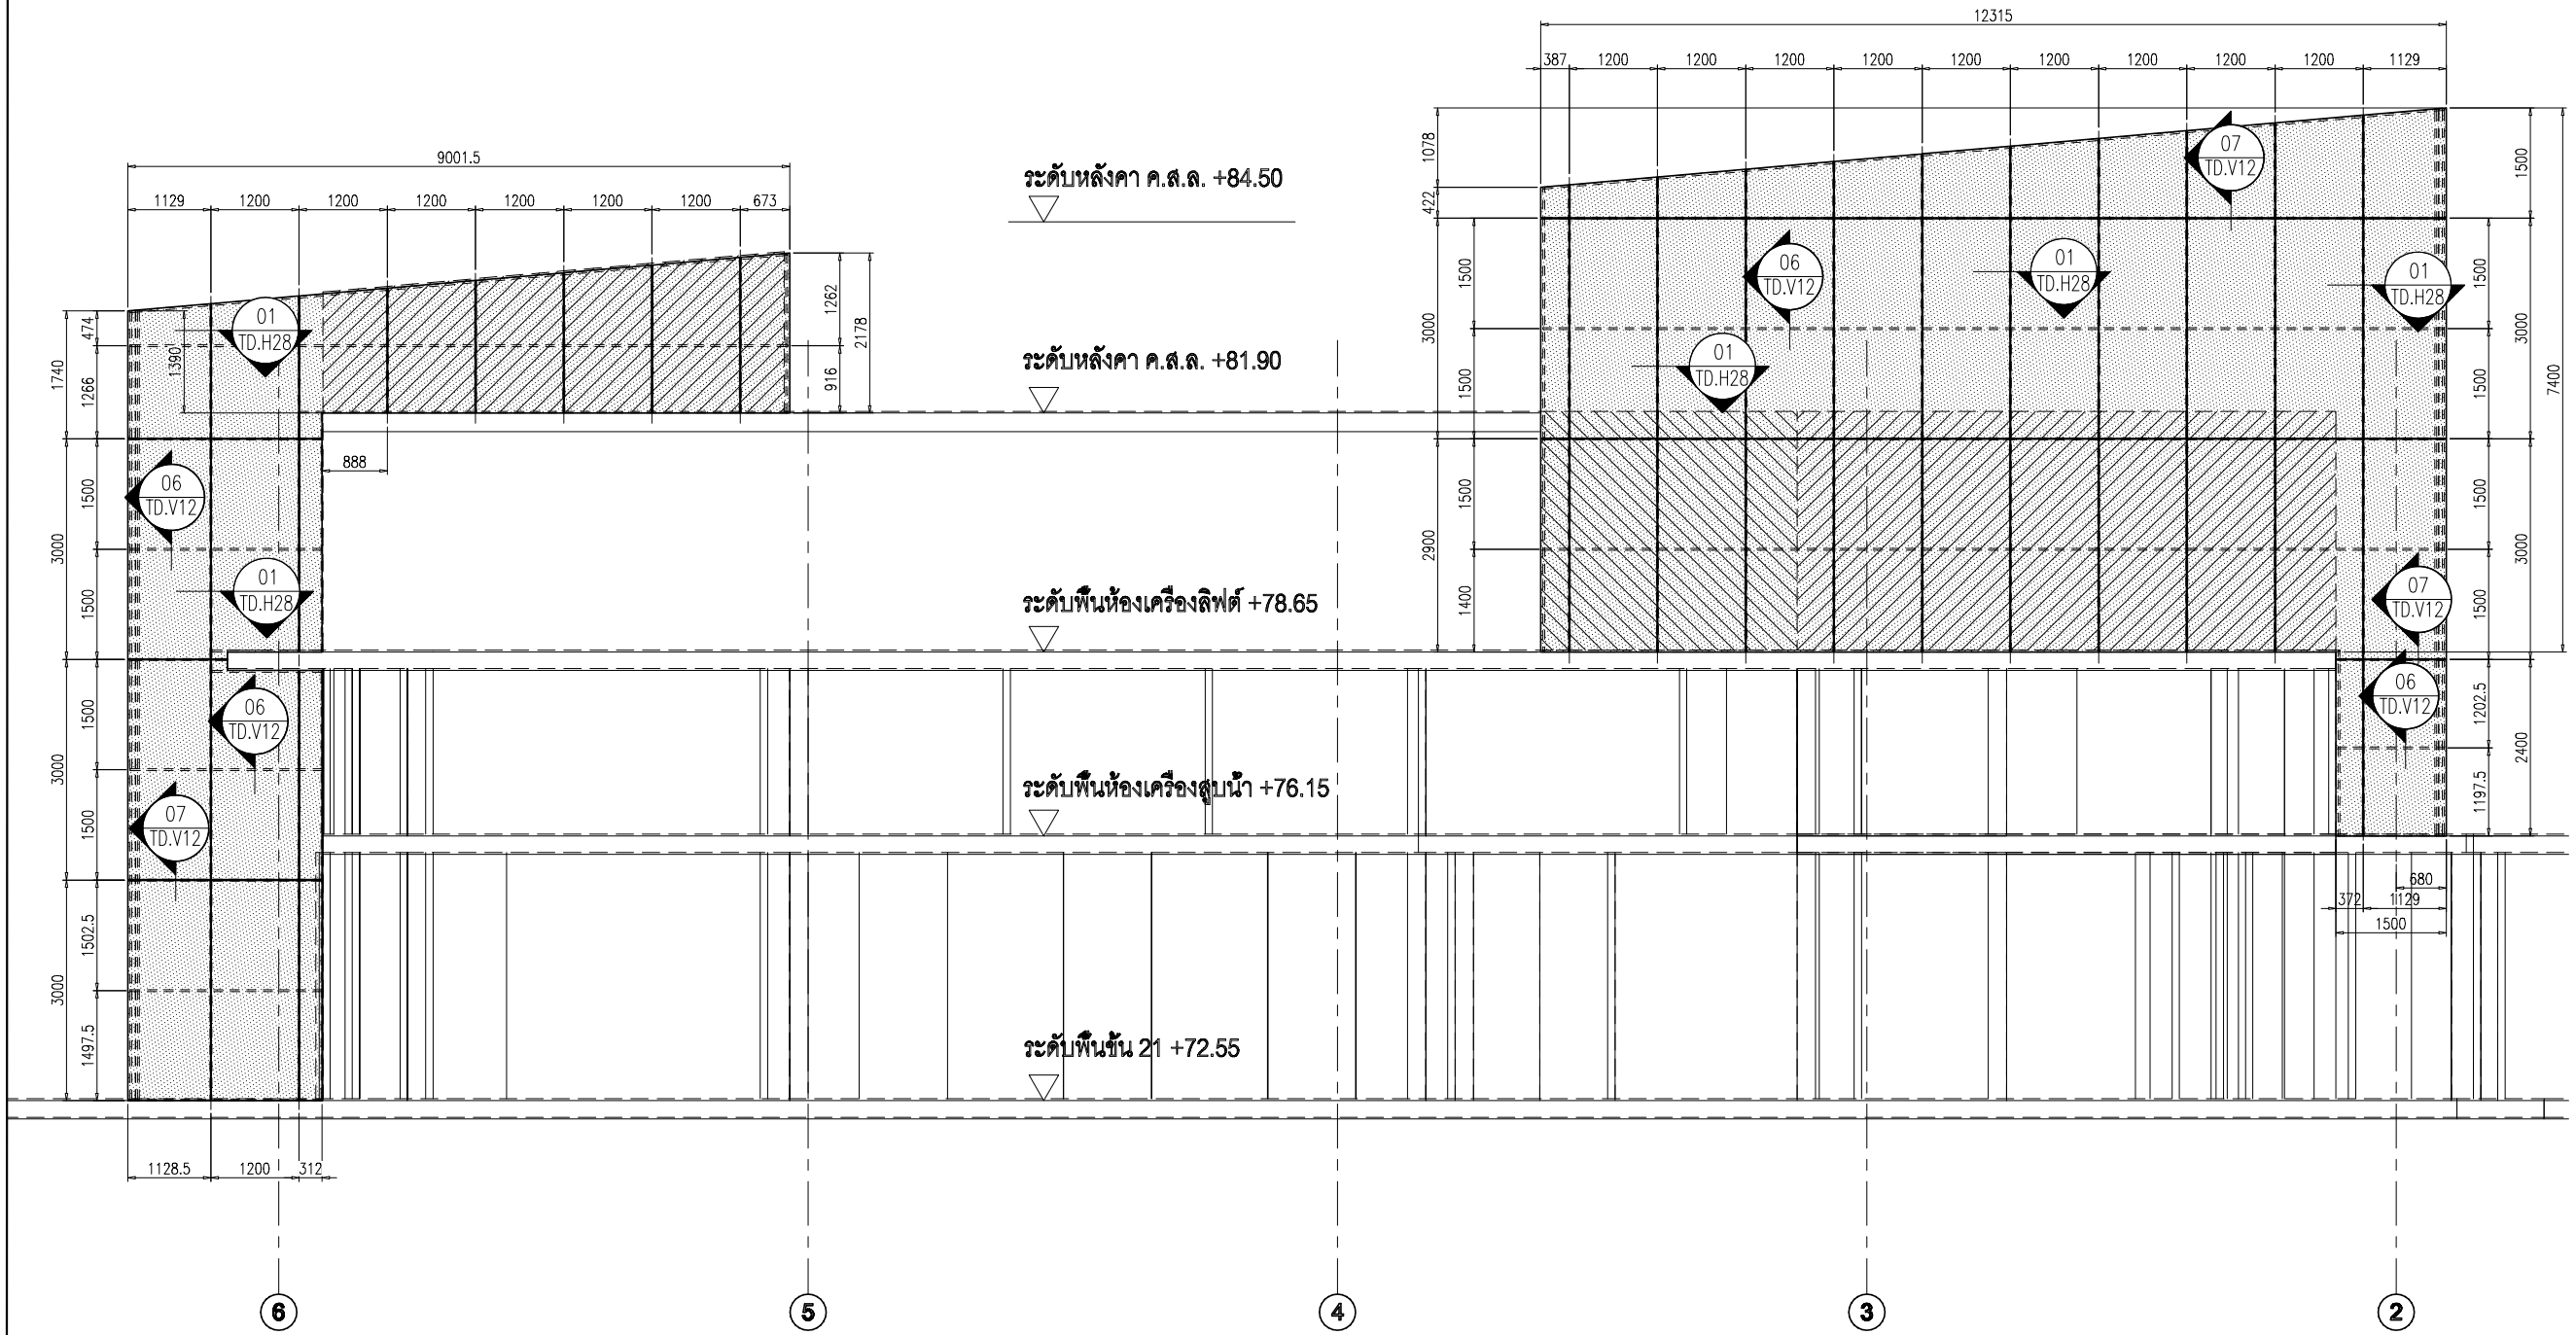


EL.21 **ELEVATION** VIEW B

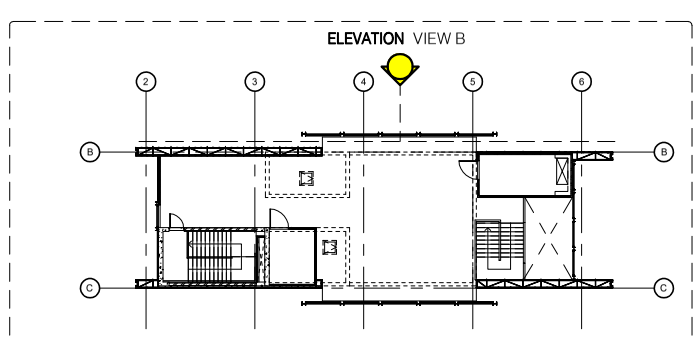


KEY PLAN

**อาคาร A**


**L.P.N. DEVELOPMENT PUBLIC CO., LTD.**
1168/109 36th floor Lumpini Tower
Rama 4 Road Sathorn Bangkok 10120
tel. (662) 2855011-6
fax. (662) 2855017


## สัญลักษณ์วัสดุตกแต่ง

### วัสดุพื้น

F1 ปูกระเบื้องเซรามิคขนาด 12"x12" พร้อมบัวเชิงเน้น PVC.2"
F2 ปูกระเบื้องเซรามิคขนาด 12" x 12" พร้อมแนวและขอบทำผิวซีเมนต์ขัดมัน
F3 ปูกระเบื้องเซรามิคขนาด 12"x12" (สำหรับห้องน้ำ)
F3A ปูกระเบื้องเซรามิคขนาด 12"x12" (สำหรับพื้นน้ำ)
F4 ปูกระเบื้องเซรามิคขนาด 12"x12"
F4A ปูกระเบื้องเซรามิคขนาด 12"x12"(สำหรับห้องพักขยะ)
F4B ปูกระเบื้องเซรามิคขนาด 12"x12"(สำหรับระเบียง)
F4C ปูกระเบื้องเซรามิคขนาด 12"x12"(สำหรับทางเดินส่วนกลาง)
F5 ปูอลามิเนตลำอิฐปู พร้อมบัวเชิงเน้น PVC.2"
F6 พื้นทำผิวซีเมนต์ขัดมัน
F7 พื้นทำผิวซีเมนต์ขัดหยาบ
F8 พื้นทำผิวกรวดล้าง
F9 พื้นทำระบบกันซึม
F9A พื้นทำผิวขัดเรียบทาสี EPOXY
F10 ทำผิวดูแบบ INTERIOR (PAI)
F11 ทำผิวดูแบบ LANDSCAPE
หมายเหตุ ขอบเวทย์ตกระเบื้องดังปูลูบซีเมนต์ดำ

### วัสดุผนัง

P1 ผนัง ค.ส.ล. ลำอิฐปู (ทาสีภายนอก, ภายใน)
P2 ขอบปูนเรียบทาสี (สำหรับภายนอก, ภายใน)
P2A ขอบปูนเรียบทาสี หนา 15 ซม. (สำหรับภายนอก, ภายใน)
P3 บุกระเบื้องเซรามิค 8" x 8" (ชนิดบุผนัง)
P4 ผนังอิฐมอญก่อหนา 9 ซม. ทำขอบต่อเรียบทาสี โครงเหล็กรูปสี่เหลี่ยม
P5 ผนัง ค.ส.ล. ขอบปูนเรียบทาสี
P5A ผนัง ค.ส.ล. พ่นสีระเบิด
P6 ผนัง ค.ส.ล. เปลือยขัดแต่งให้สีเรียบร้อยทาสี
P7 ผนัง ค.ส.ล. เปลือยขัดแต่งไม่ทาสี
P8 ผนังบุวัสดุตามตัวอย่าง

CURTAIN WALL & FACADE CONTRACTOR :

ISO.9002
**KIM YOO SENG**
41/8 RAMA 3 ROAD, CHONG-NONSEE, YANNAWA, BANGKOK 10120, THAILAND
TEL : 294-6291 - 8 FAX : (662) 294-1744

REVISION

| NO. | DESCRIPTION | DATE |
|---|---|---|
| 1 | | |
| 2 | | |
| 3 | | |
| 4 | | |
| 5 | | |
| 6 | | |
| 7 | | |

PROJECT :
LUMPINI TOWER
VIBHAVADI-CHATUCHAK
PROJECT NO : 1802 LPark-VC


# AS-BUILT DRAWING

DRAWING TITLE :
ELEVATION ACP.TOP ROOF VIEW B


| | |
|---|---|
| DRAWN : | UDOMSAK.P |
| CHECKED : | SANGUAN |
| DATE : | 10/07/2562 |

| SHEET NO. | DWG. NO. | Rev. |
|---|---|---|
| | EL.21 | |


These drawings are the property of P.A. Design Co., Ltd.
and not to be used or reproduced without specific permission.

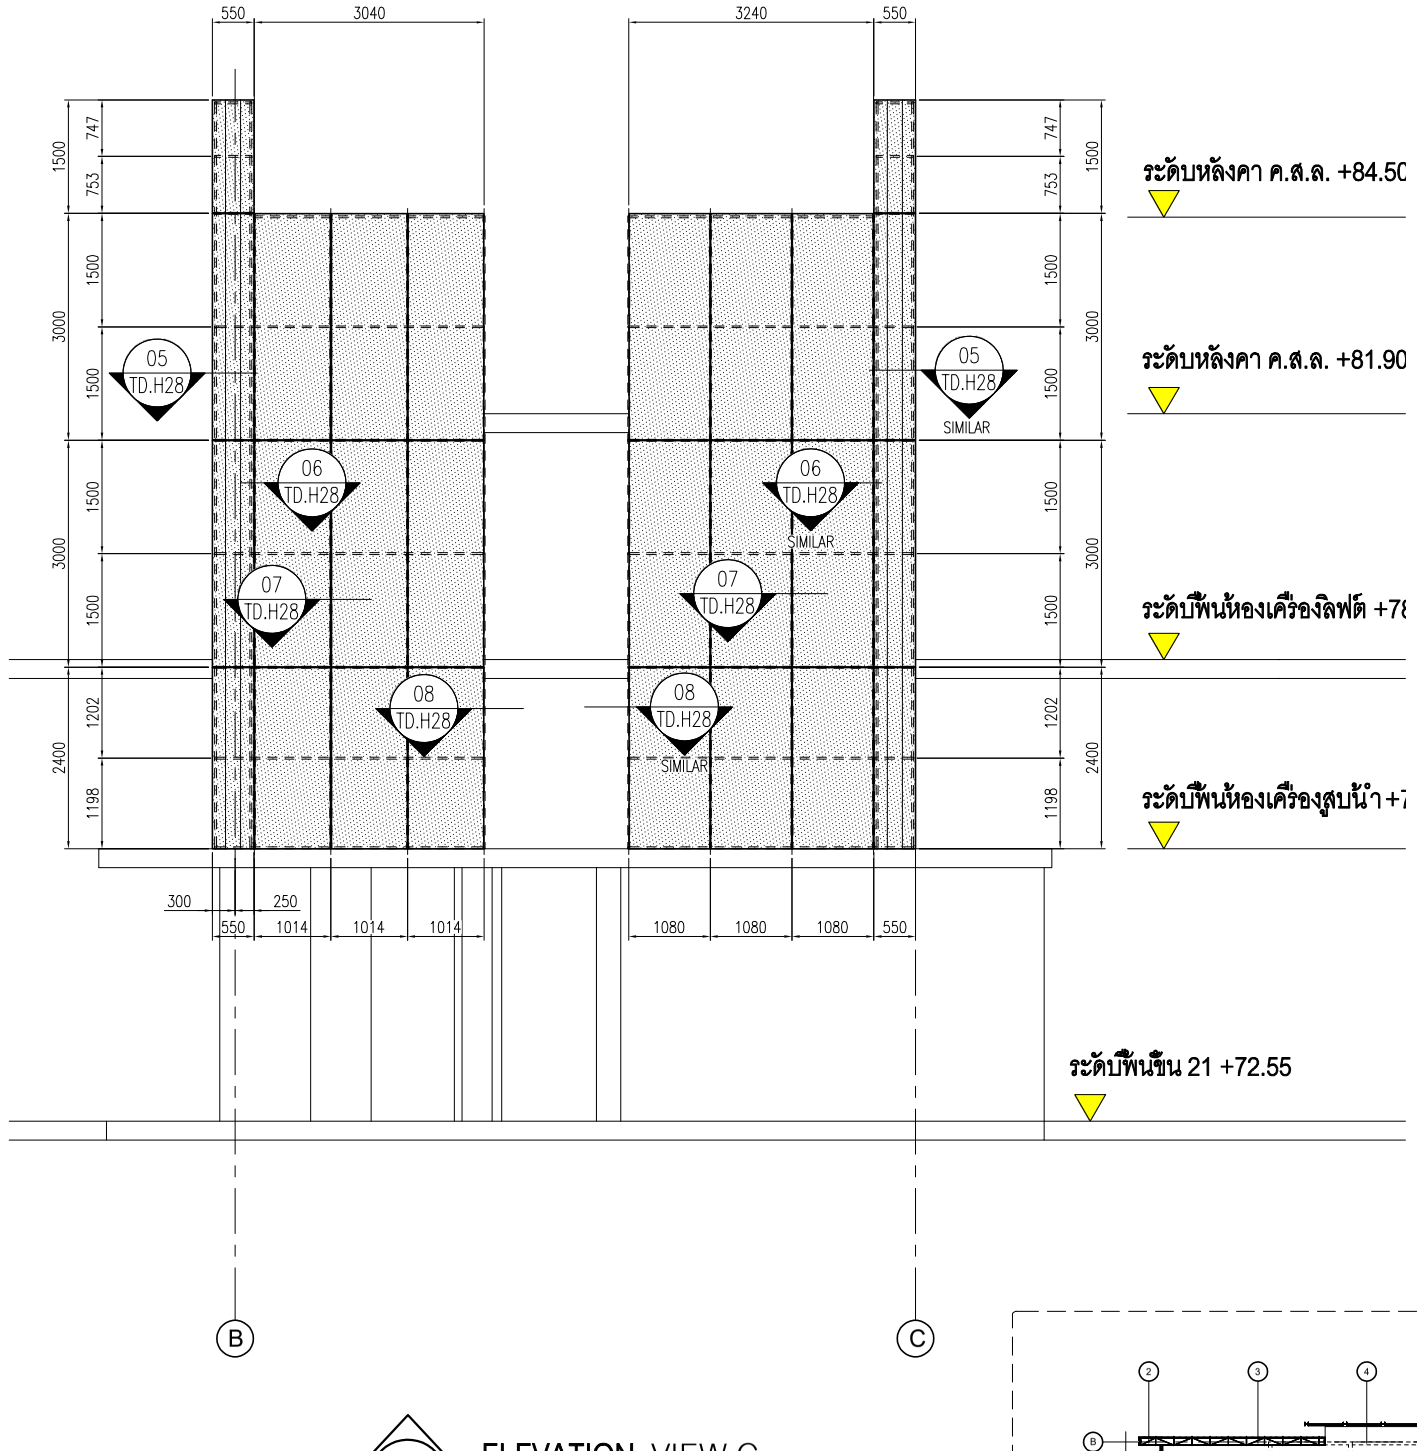


EL.22 **ELEVATION** VIEW C

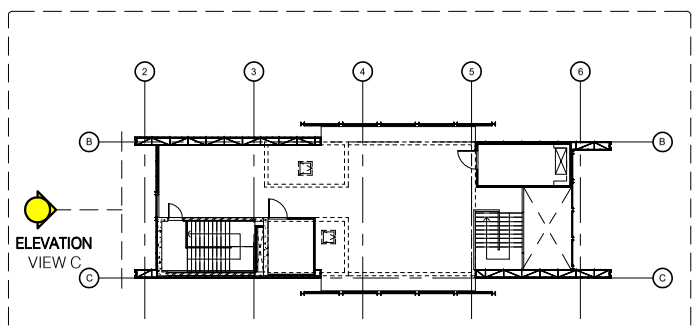


KEY PLAN

**อาคาร A**


**L.P.N. DEVELOPMENT PUBLIC CO., LTD.**
1168/109 36th floor Lumpini Tower
Rama 4 Road Sathorn Bangkok 10120
tel. (662) 2855011-6
fax. (662) 2855017


## สัญลักษณ์วัสดุตกแต่ง

### วัสดุพื้น

**F1** ปูกระเบื้องเซรามิคขนาด 12"x12" พร้อมบัวเชิงผนัง PVC.2"
**F2** ปูกระเบื้องเซรามิคขนาด 12" x 12" พร้อมแนวและ
ขอบทำนิวซีแลนด์ขัดมัน
**F3** ปูกระเบื้องเซรามิคขนาด 12"x12" (สำหรับห้องน้ำ)
**F3A** ปูกระเบื้องเซรามิคขนาด 12"x12" (สำหรับห้องน้ำ)
**F4** ปูกระเบื้องเซรามิคขนาด 12"x12"
**F4A** ปูกระเบื้องเซรามิคขนาด 12"x12"(สำหรับห้องพักขยะ)
**F4B** ปูกระเบื้องเซรามิคขนาด 12"x12"(สำหรับระเบียง)
**F4C** ปูกระเบื้องเซรามิคขนาด 12"x12"(สำหรับทางเดินส่วนกลาง)
**F5** ปูลามิเนตลำอิฐปูน พร้อมบัวเชิงผนัง PVC.2"
**F6** พื้นทำนิวซีแลนด์ขัดมัน
**F7** พื้นทำนิวซีแลนด์ขัดหยาบ
**F8** พื้นทำผิวกรวดล้าง
**F9** พื้นทำระบบกันซึม
**F9A** พื้นทำผิวขัดเรียบทาสี EPOXY
**F10** ทำผิวดูแบบ INTERIOR (PAI)
**F11** ทำผิวดูแบบ LANDSCAPE
หมายเหตุ ขอบวงกบต่อกระเบื้องดังรายละเอียดนิวซีแลนด์ดำ

### วัสดุผนัง

**P1** ผนัง ค.ส.ล. ลำอิฐปูน (ทาสีภายนอก, ภายใน)
**P2** ฉาบปูนเรียบทาสี (สำหรับภายนอก, ภายใน)
**P2A** ฉาบปูนเรียบทาสี หนา 15 ซม. (สำหรับภายนอก, ภายใน)
**P3** บุกระเบื้องเซรามิค 8" x 8" (ชนิดมุมฉาก)
**P4** ผนังอิฐมอญก่อบุด้านหนา 9 ซม. ทำรอยต่อเรียบทาสี
โครงเหล็กรูปสี่เหลี่ยมกระสี
**P5** ผนัง ค.ส.ล. ฉาบปูนเรียบทาสี
**P5A** ผนัง ค.ส.ล. พ่นสีระเบิด
**P6** ผนัง ค.ส.ล. เปลือยขัดแต่งให้สีเรียบร้อยทาสี
**P7** ผนัง ค.ส.ล. เปลือยขัดแต่งไม่ทาสี
**P8** ผนังบุวัสดุตามตัวอย่าง

CURTAIN WALL & FACADE CONTRACTOR :

ISO.9002
**KIM YOO SENG**
4 1/8 RAMA 3 ROAD, CHONG-NONSEE, YANNAWA, BANGKOK 10120, THAILAND
TEL : 294-6291 - 8 FAX : (662) 294-1744

REVISION

| NO. | DESCRIPTION | DATE |
|---|---|---|
| 1 | | |
| 2 | | |
| 3 | | |
| 4 | | |
| 5 | | |
| 6 | | |
| 7 | | |

PROJECT :
LUMPINI TOWER
VIBHAVADI-CHATUCHAK
PROJECT NO : 1802 LPark-VC


# AS-BUILT DRAWING


DRAWING TITLE :
ELEVATION ACP.TOP ROOF
VIEW C


| | |
|---|---|
| DRAWN : | UDOMSAK.P |
| CHECKED : | SANGUAN |
| DATE : | 10/07/2562 |


| SHEET NO. | DWG. NO. | Rev. |
|---|---|---|
| | EL.22 | |


These drawings are the property of P.A. Design Co., Ltd.
and not to be used or reproduced without specific permission.

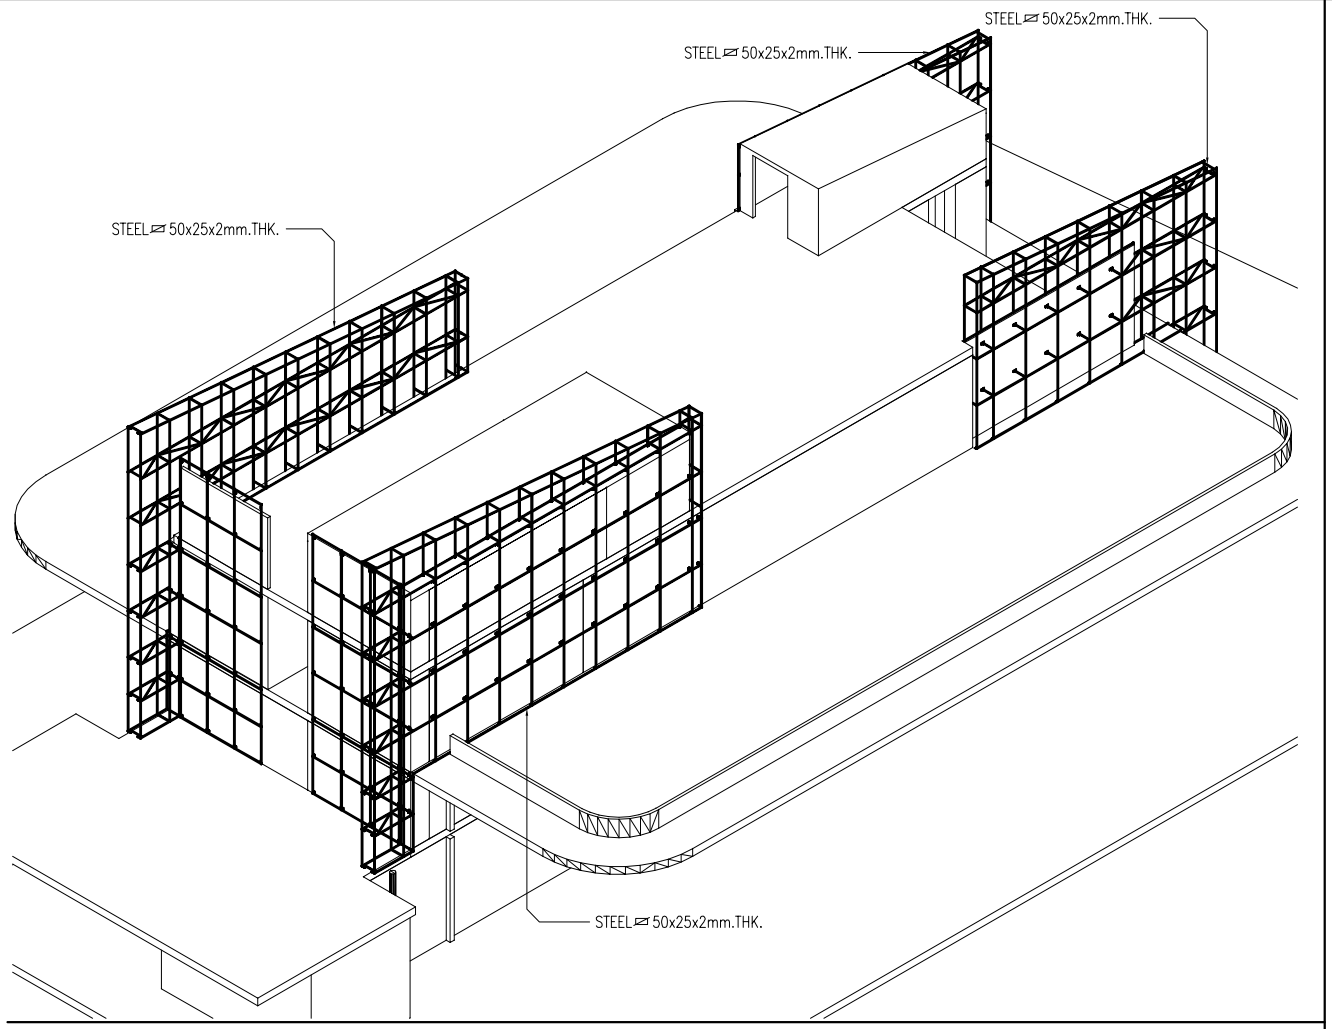

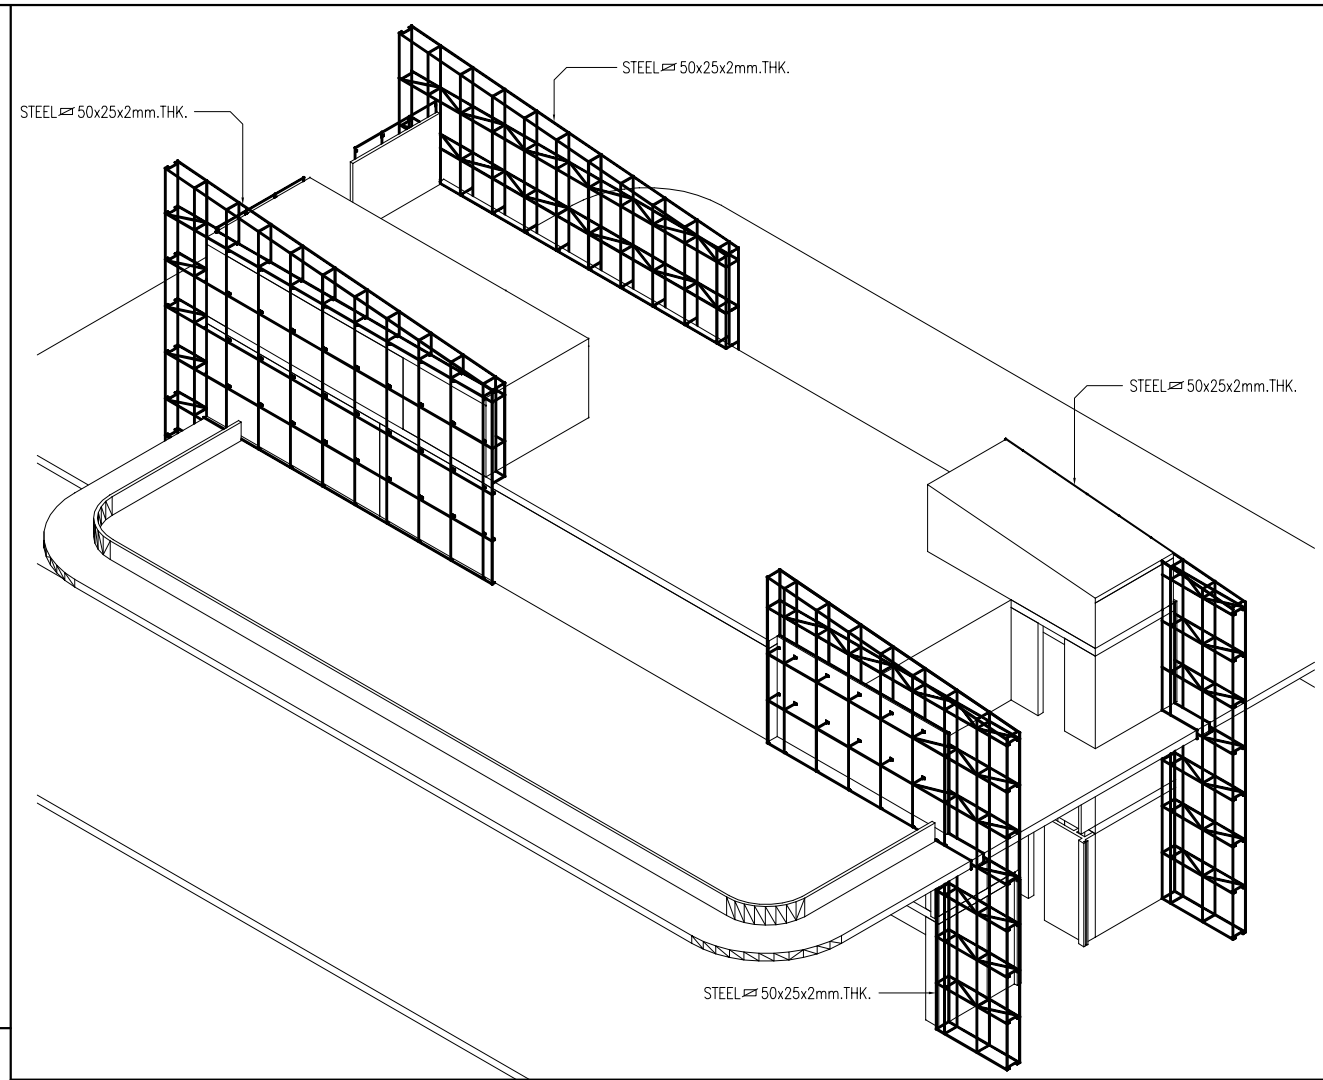
อาคาร A

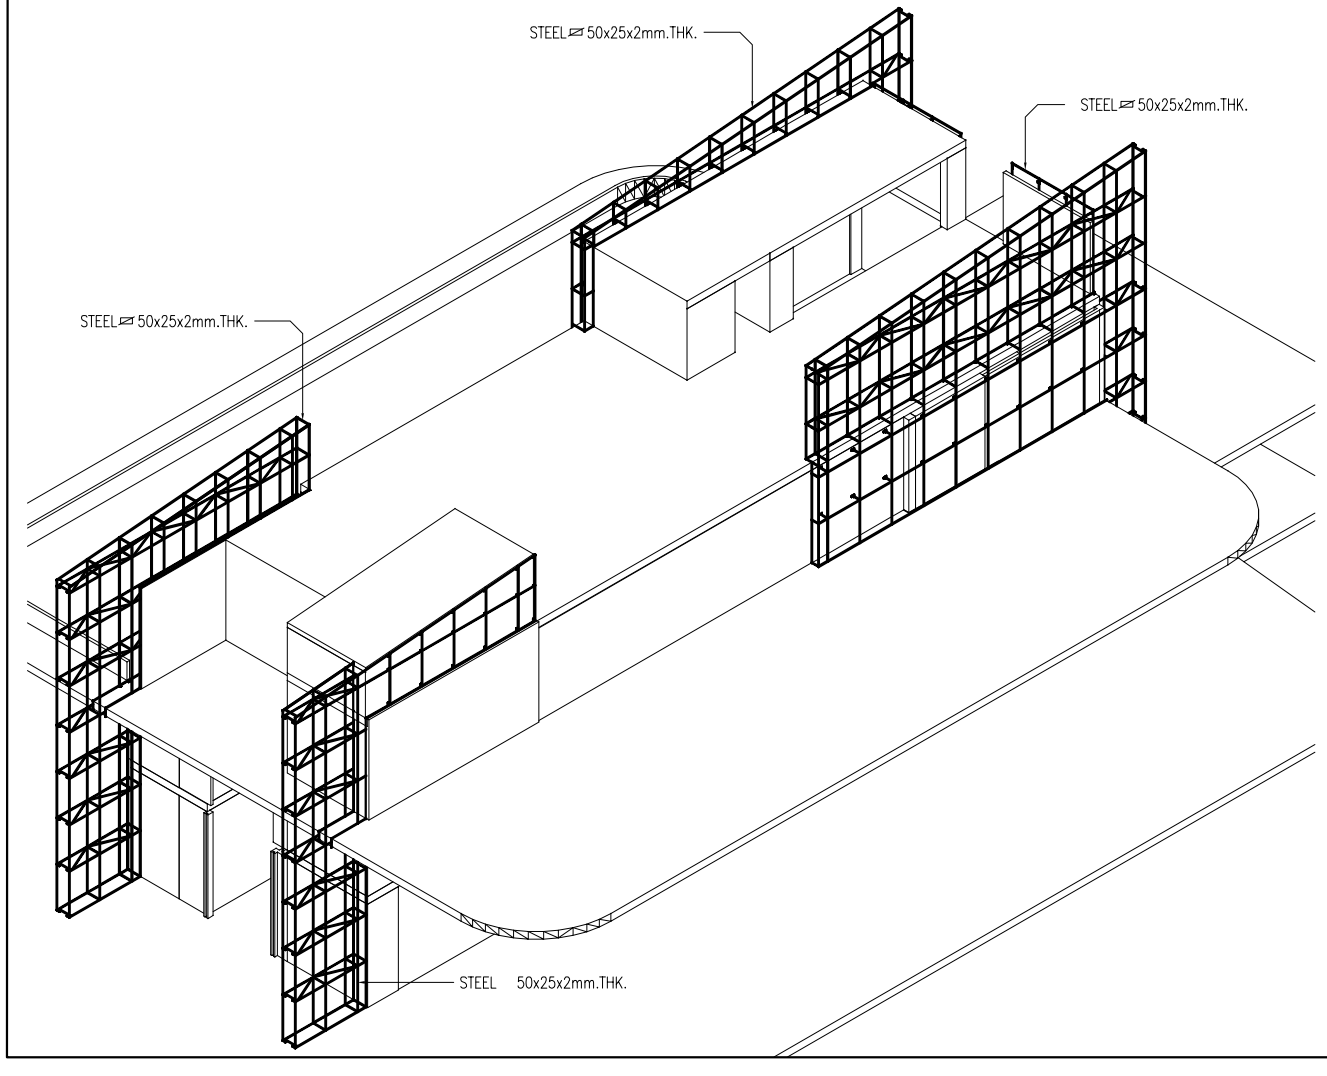**L.P.N. DEVELOPMENT PUBLIC CO., LTD.**
1168/109 36th floor Lumpini Tower
Rama 4 Road Sathorn Bangkok 10120
tel. (662) 2855011-6
fax. (662) 2855017
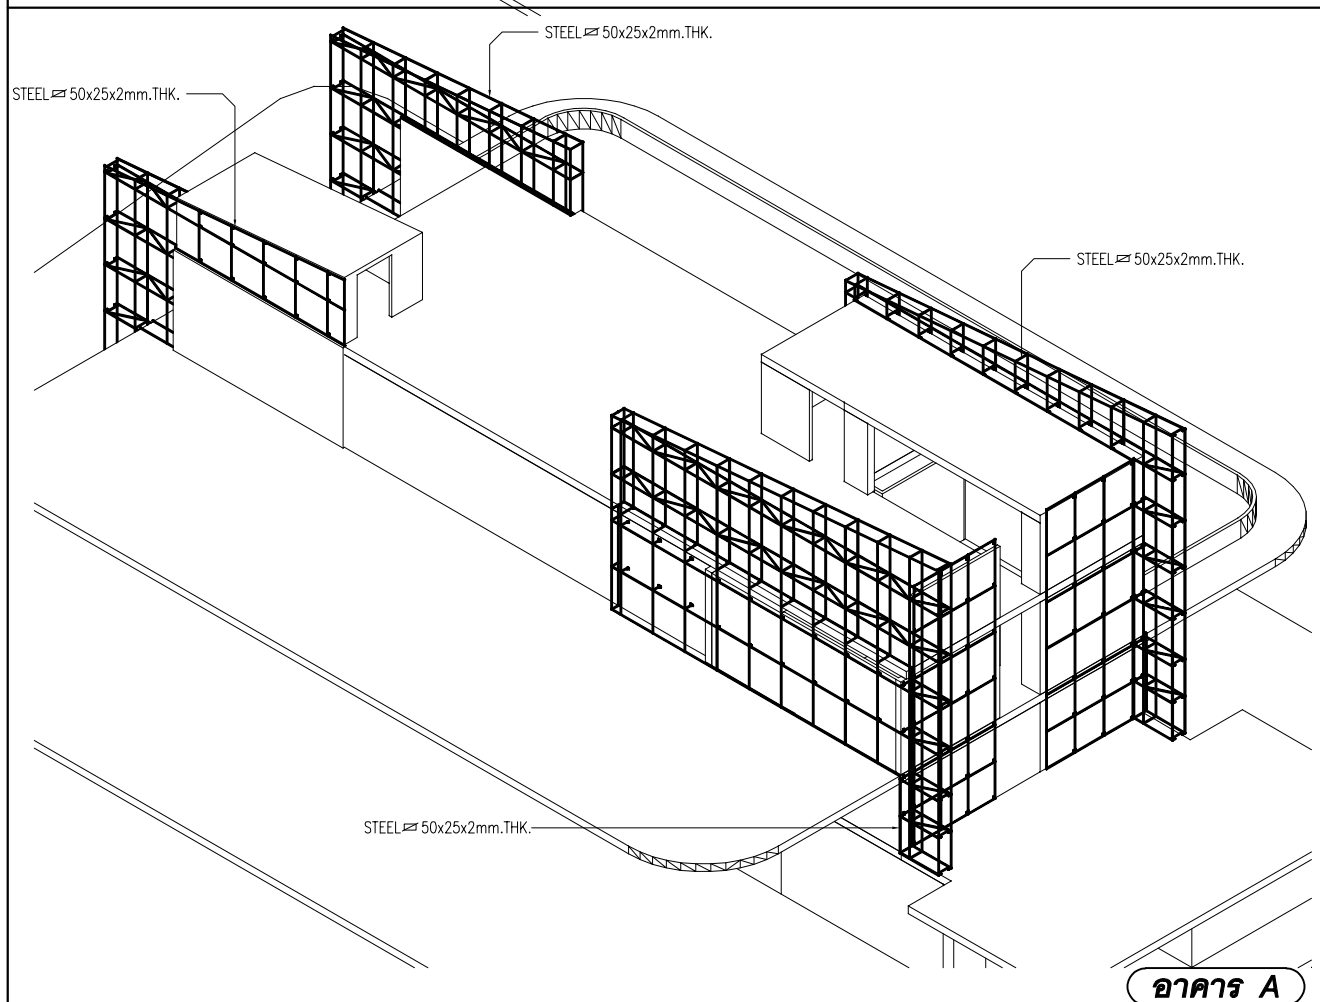
## สัญลักษณ์วัสดุตกแต่ง

### วัสดุพื้น

F1 ปูกระเบื้องเซรามิคขนาด 12"x12" พร้อมบัวเชิงเน้น PVC.2"
F2 ปูกระเบื้องเซรามิคขนาด 12" x 12" พร้อมแนวยาระ
ขอบทำผิวซีเมนต์ขัดมัน
F3 ปูกระเบื้องเซรามิคขนาด 12"x12" (สำหรับห้องน้ำ)
F3A ปูกระเบื้องเซรามิคขนาด 12"x12" (สำหรับห้องน้ำ)
F4 ปูกระเบื้องเซรามิคขนาด 12"x12"
F4A ปูกระเบื้องเซรามิคขนาด 12"x12"(สำหรับห้องพักขยะ)
F4B ปูกระเบื้องเซรามิคขนาด 12"x12"(สำหรับระเบียง)
F4C ปูกระเบื้องเซรามิคขนาด 12"x12"(สำหรับทางเดินส่วนกลาง)
F5 ปูอามิเนต์ลำอิฐปู พร้อมบัวเชิงเน้น PVC.2"
F6 พื้นทำผิวซีเมนต์ขัดมัน
F7 พื้นทำผิวซีเมนต์ขัดขยาน
F8 พื้นทำผิวกรดล้าง
F9 พื้นทำระบบกันซึม
F9A พื้นทำผิวขัดเคลือบเทาสี EPOXY
F10 ทำผิวดูแบบ INTERIOR (PAI)
F11 ทำผิวดูแบบ LANDSCAPE
หมายเหตุ ยาแนวรอยต่อกระเบื้องดังปูนซีเมนต์ดำ

### วัสดุผนัง

P1 ผนัง ค.ส.ล. สำเร็จปู (ทาสีภายนอก, ภายใน)
P2 ฉาบปูนเรียบทาสี (สำหรับภายนอก, ภายใน)
P2A ฉาบปูนเรียบทาสี หนา 15 ซม. (สำหรับภายนอก, ภายใน)
P3 บุกระเบื้องเซรามิค 8" x 8" (ชนิดปูนเน้น)
P4 ผนังอิฐมอญก่อหนา 9 ซม. ทำรอยต่อเรียบทาสี
โครงเหล็กรูปสี่เหลี่ยม
P5 ผนัง ค.ส.ล. ฉาบปูนเรียบทาสี
P5A ผนัง ค.ส.ล. พ่นสีระเบิด
P6 ผนัง ค.ส.ล. เปลือยผิด แต่งให้สีเรียบร้อยทาสี
P7 ผนัง ค.ส.ล. เปลือยผิดแต่งไม่ทาสี
P8 ผนังกระจกดูตามตัวอย่าง

CURTAIN WALL & FACADE CONTRACTOR :

ISO.9002
**KIM YOO SENG**
41/8 RAMA 3 ROAD, CHONG-NONSEE, YANNAWA, BANGKOK 10120, THAILAND
TEL : 294-6291 - 8 FAX : (662) 294-1744

REVISION

| NO. | DESCRIPTION | DATE |
|---|---|---|
| 1 | | |
| 2 | | |
| 3 | | |
| 4 | | |
| 5 | | |
| 6 | | |
| 7 | | |

PROJECT :

LUMPINI TOWER
VIBHAVADI-CHATUCHAK

PROJECT NO : 1802 LPark-VC


# AS-BUILT DRAWING


DRAWING TITLE :
STEEL FRAME ACP.TOP ROOF
ISOMETRIC VIEW


| | |
|---|---|
| DRAWN : | UDOMSAK.P |
| CHECKED : | SANGUAN |
| DATE : | 10/07/2562 |


| SHEET NO. | DWG. NO. | Rev. |
|---|---|---|
| | EL.23 | |

These drawings are the property of P.A. Design Co., Ltd.
and not to be used or reproduced without specific permission.

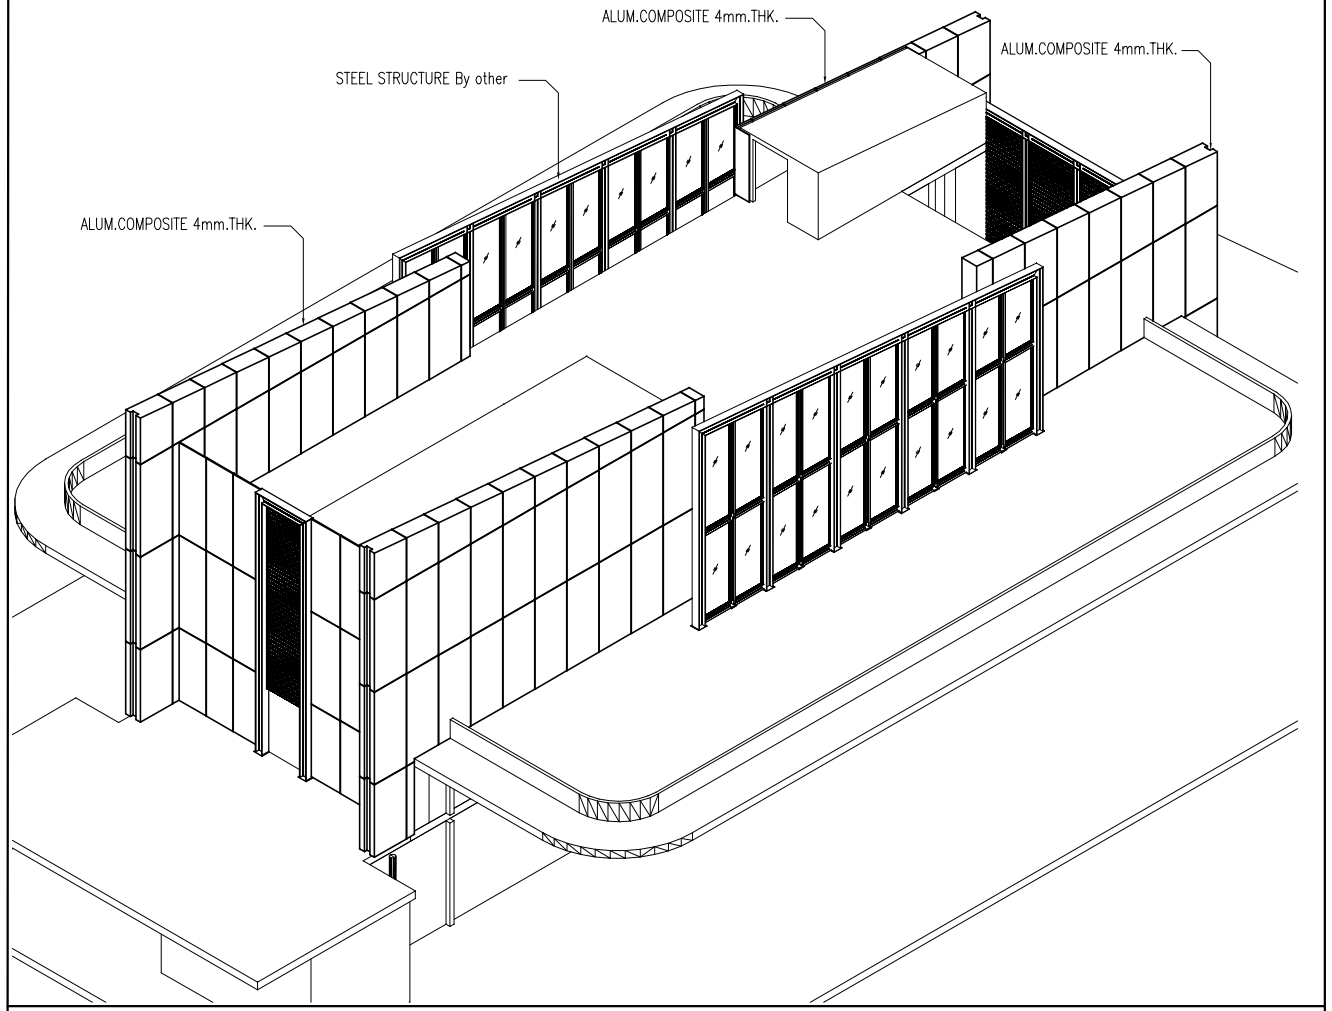

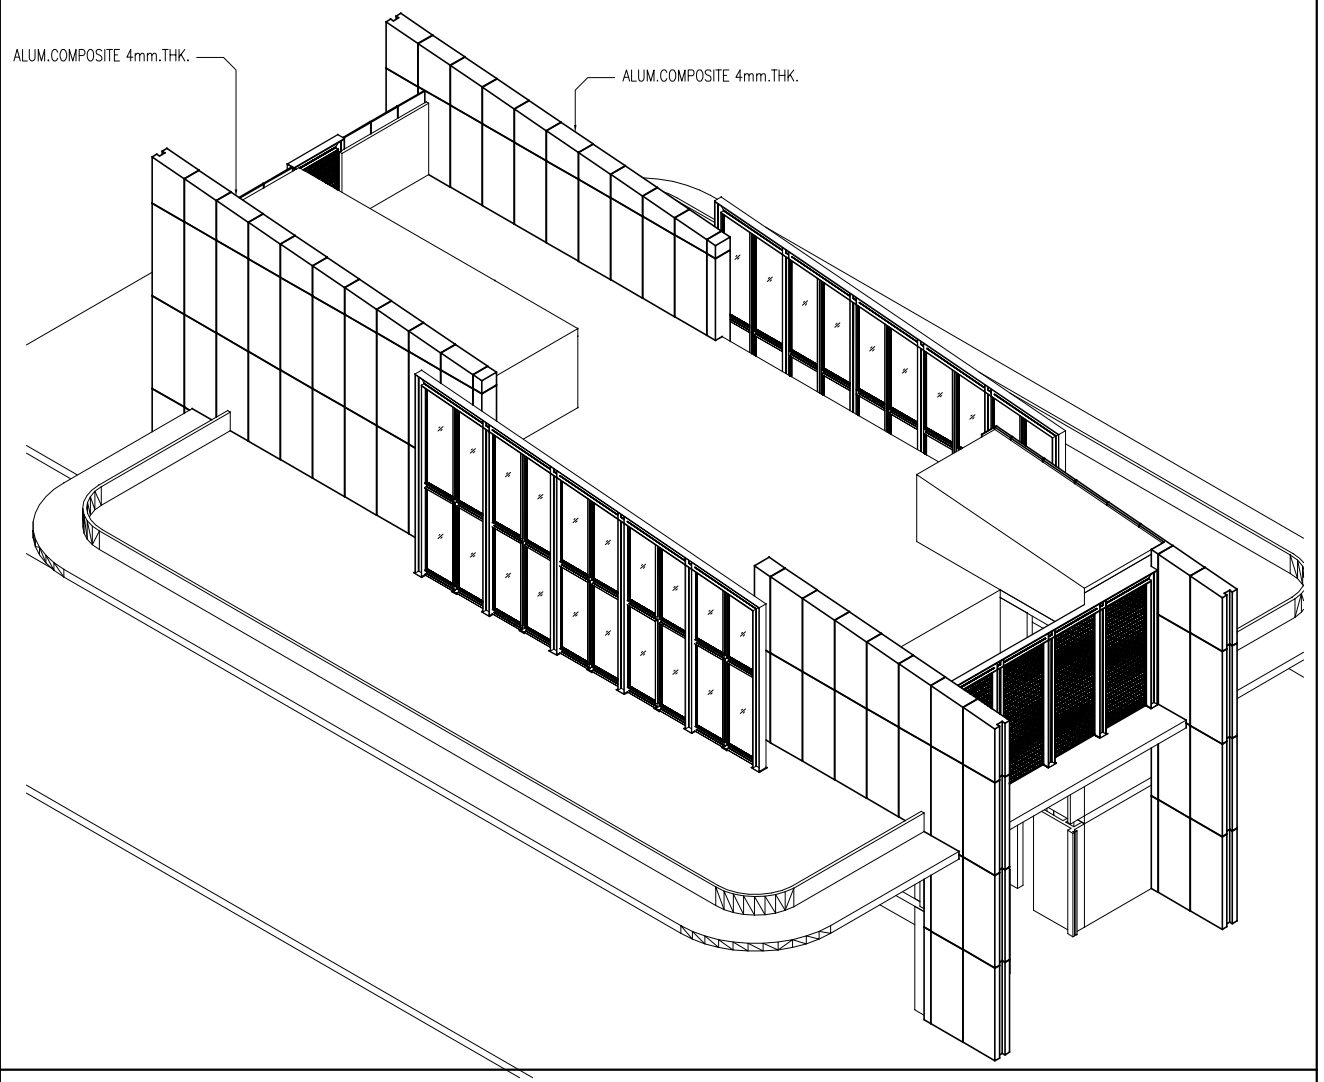
อาคาร A

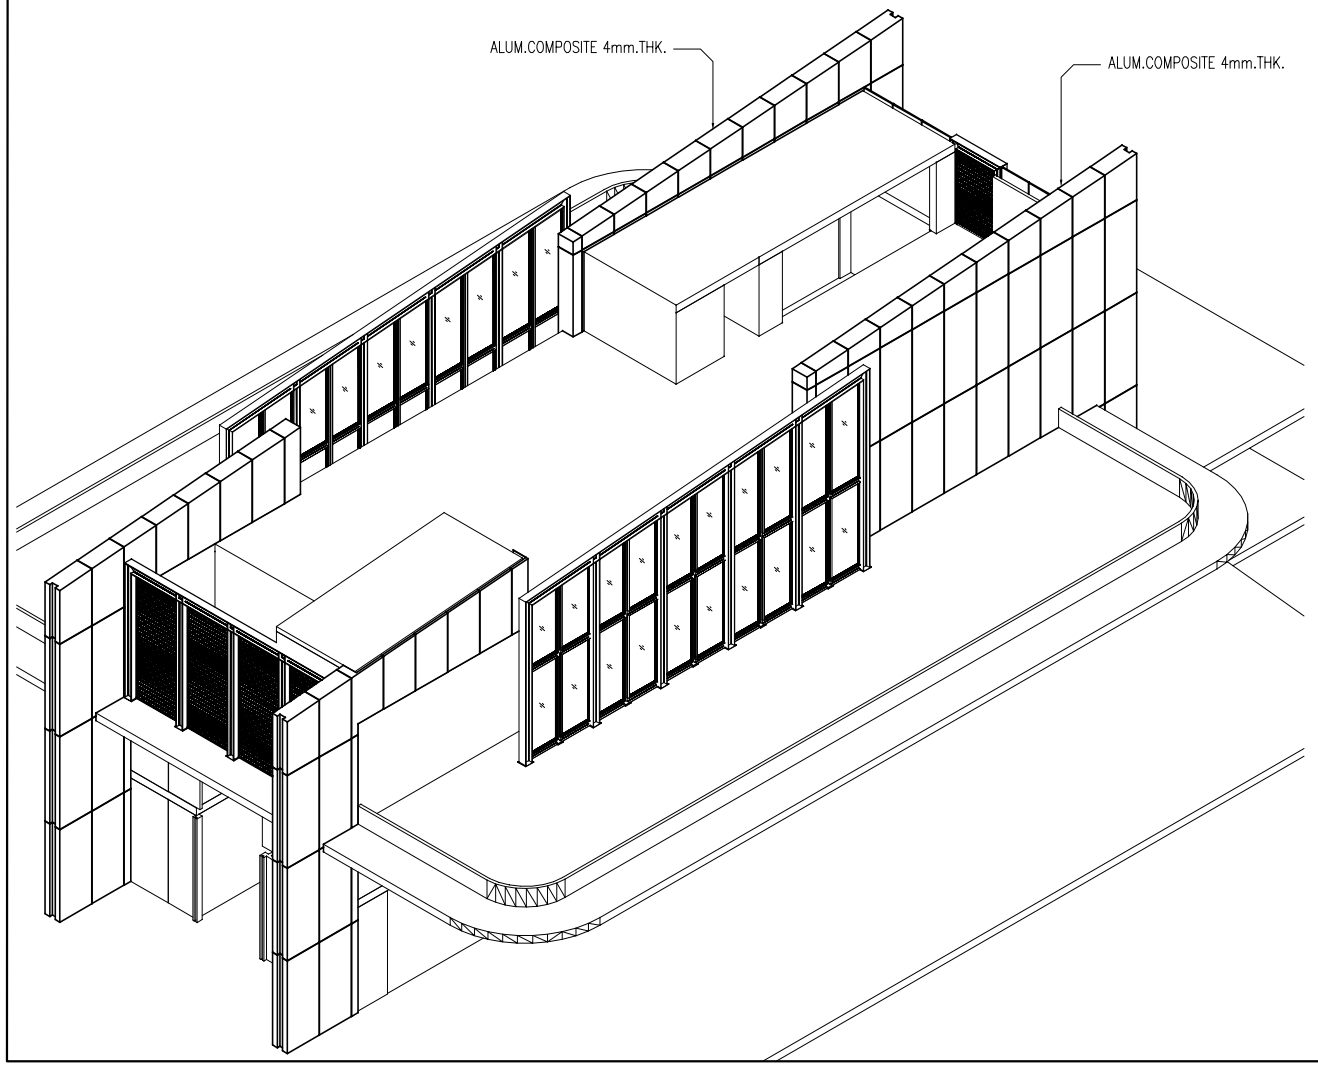**L.P.N. DEVELOPMENT PUBLIC CO., LTD.**
1168/109 36th floor Lumpini Tower
Rama 4 Road Sathorn Bangkok 10120
tel. (662) 2855011-6
fax. (662) 2855017
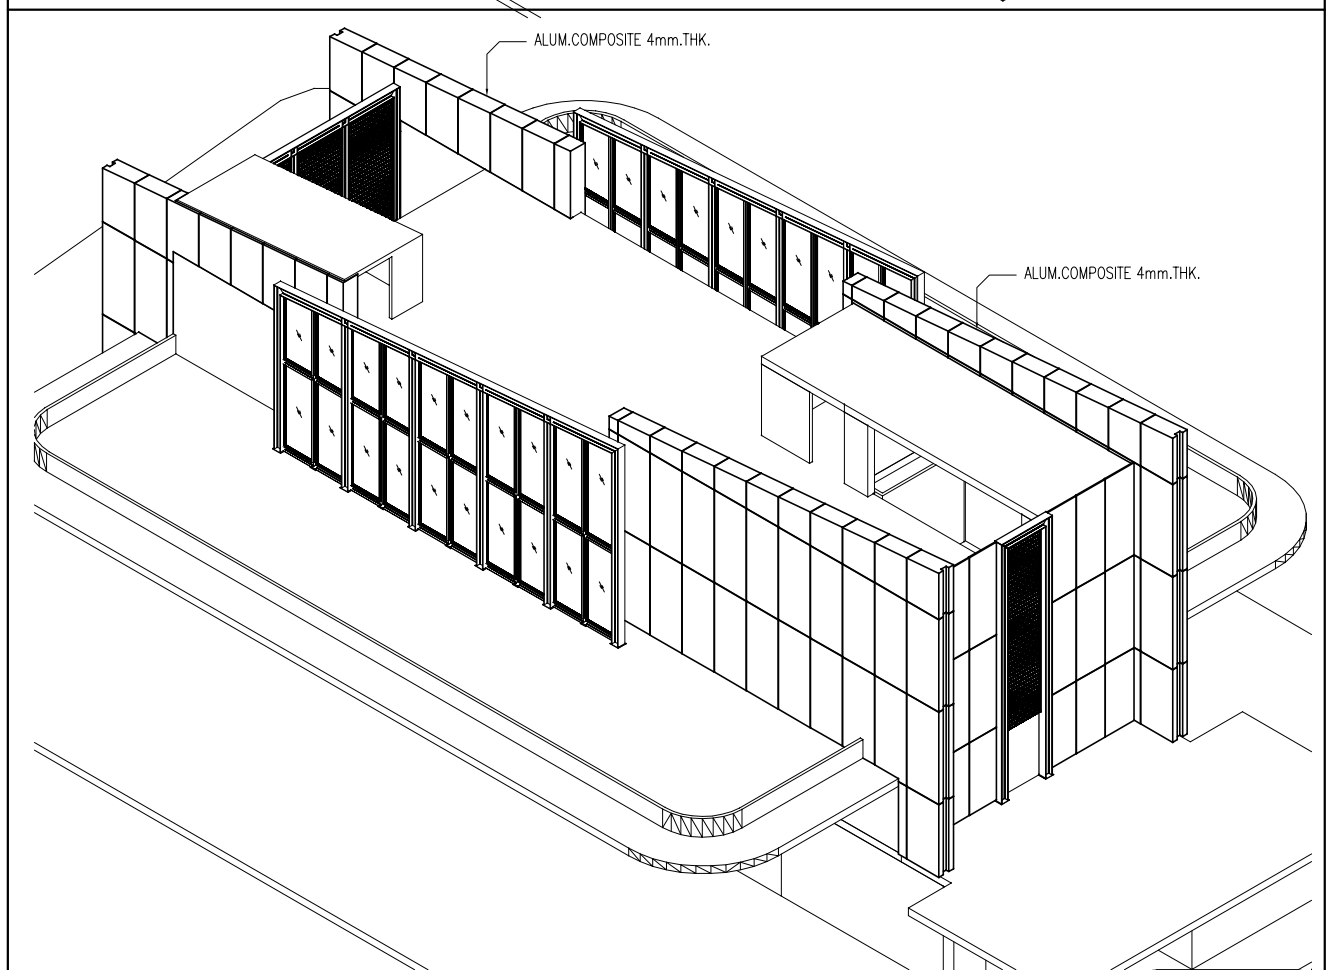
## สัญลักษณ์วัสดุตกแต่ง

### วัสดุพื้น

F1 ปูกระเบื้องเซรามิคขนาด 12"x12" พร้อมบัวเชิงเน้น PVC.2"
F2 ปูกระเบื้องเซรามิคขนาด 12" x 12" พร้อมแนวและขอบทำผิวซีเมนต์ขัดมัน
F3 ปูกระเบื้องเซรามิคขนาด 12"x12" (สำหรับห้องน้ำ)
F3A ปูกระเบื้องเซรามิคขนาด 12"x12" (สำหรับห้องน้ำ)
F4 ปูกระเบื้องเซรามิคขนาด 12"x12"
F4A ปูกระเบื้องเซรามิคขนาด 12"x12"(สำหรับห้องพักขยะ)
F4B ปูกระเบื้องเซรามิคขนาด 12"x12"(สำหรับระเบียง)
F4C ปูกระเบื้องเซรามิคขนาด 12"x12"(สำหรับทางเดินส่วนกลาง)
F5 ปูอามิเนต์ลำอิฐปูน พร้อมบัวเชิงเน้น PVC.2"
F6 พื้นทำผิวซีเมนต์ขัดมัน
F7 พื้นทำผิวซีเมนต์ขัดหยาบ
F8 พื้นทำผิวกรวดล้าง
F9 พื้นทำระบบกันซึม
F9A พื้นทำผิวขัดเรียบทาสี EPOXY
F10 ทำผิวดูแบบ INTERIOR (PAI)
F11 ทำผิวดูแบบ LANDSCAPE
หมายเหตุ ยางมะรงต้องกระเบื้องดิ้วปูนซีเมนต์ดำ

### วัสดุผนัง

P1 ผนัง ค.ส.ล. สำเร็จรูป (ทาสีภายนอก, ภายใน)
P2 ฉาบปูนเรียบทาสี (สำหรับภายนอก, ภายใน)
P2A ฉาบปูนเรียบทาสี หนา 15 ซม. (สำหรับภายนอก, ภายใน)
P3 บุกระเบื้องเซรามิค 8" x 8" (ชนิดมุมฉาก)
P4 ผนังอิฐมอญบุดหนา 9 ม.ม. ทำรอยต่อเรียบทาสี โครงเหล็กรูปสี่เหลี่ยมทาสี
P5 ผนัง ค.ส.ล. ฉาบปูนเรียบทาสี
P5A ผนัง ค.ส.ล. พ่นสีระเบิด
P6 ผนัง ค.ส.ล. เปลือยขัดแต่งให้มีรอยไม้แบบทาสี
P7 ผนัง ค.ส.ล. เปลือยขัดแต่งไม่ทาสี
P8 ผนังกระจกดูตามตัวอย่าง

CURTAIN WALL & FACADE CONTRACTOR :

ISO.9002
**KIM YOO SENG**
41/8 RAMA 3 ROAD, CHONG-NONSEE, YANNAWA, BANGKOK 10120, THAILAND
TEL : 294-6291 - 8 FAX : (662) 294-1744

REVISION

| NO. | DESCRIPTION | DATE |
|---|---|---|
| 1 | | |
| 2 | | |
| 3 | | |
| 4 | | |
| 5 | | |
| 6 | | |
| 7 | | |

PROJECT :
LUMPINI TOWER
VIBHAVADI-CHATUCHAK


PROJECT NO : 1802 LPark-VC

# AS-BUILT DRAWING


DRAWING TITLE :
ACP.TOP ROOF
ISOMETRIC VIEW

| | | |
|---|---|---|
| DRAWN : | UDOMSAK.P | |
| CHECKED : | SANGUAN | |
| DATE : | 10/07/2562 | |
| **SHEET NO.** | **DWG. NO.** | **Rev.** |
| | EL.24 | |

These drawings are the property of P.A. Design Co., Ltd.
and not to be used or reproduced without specific permission.

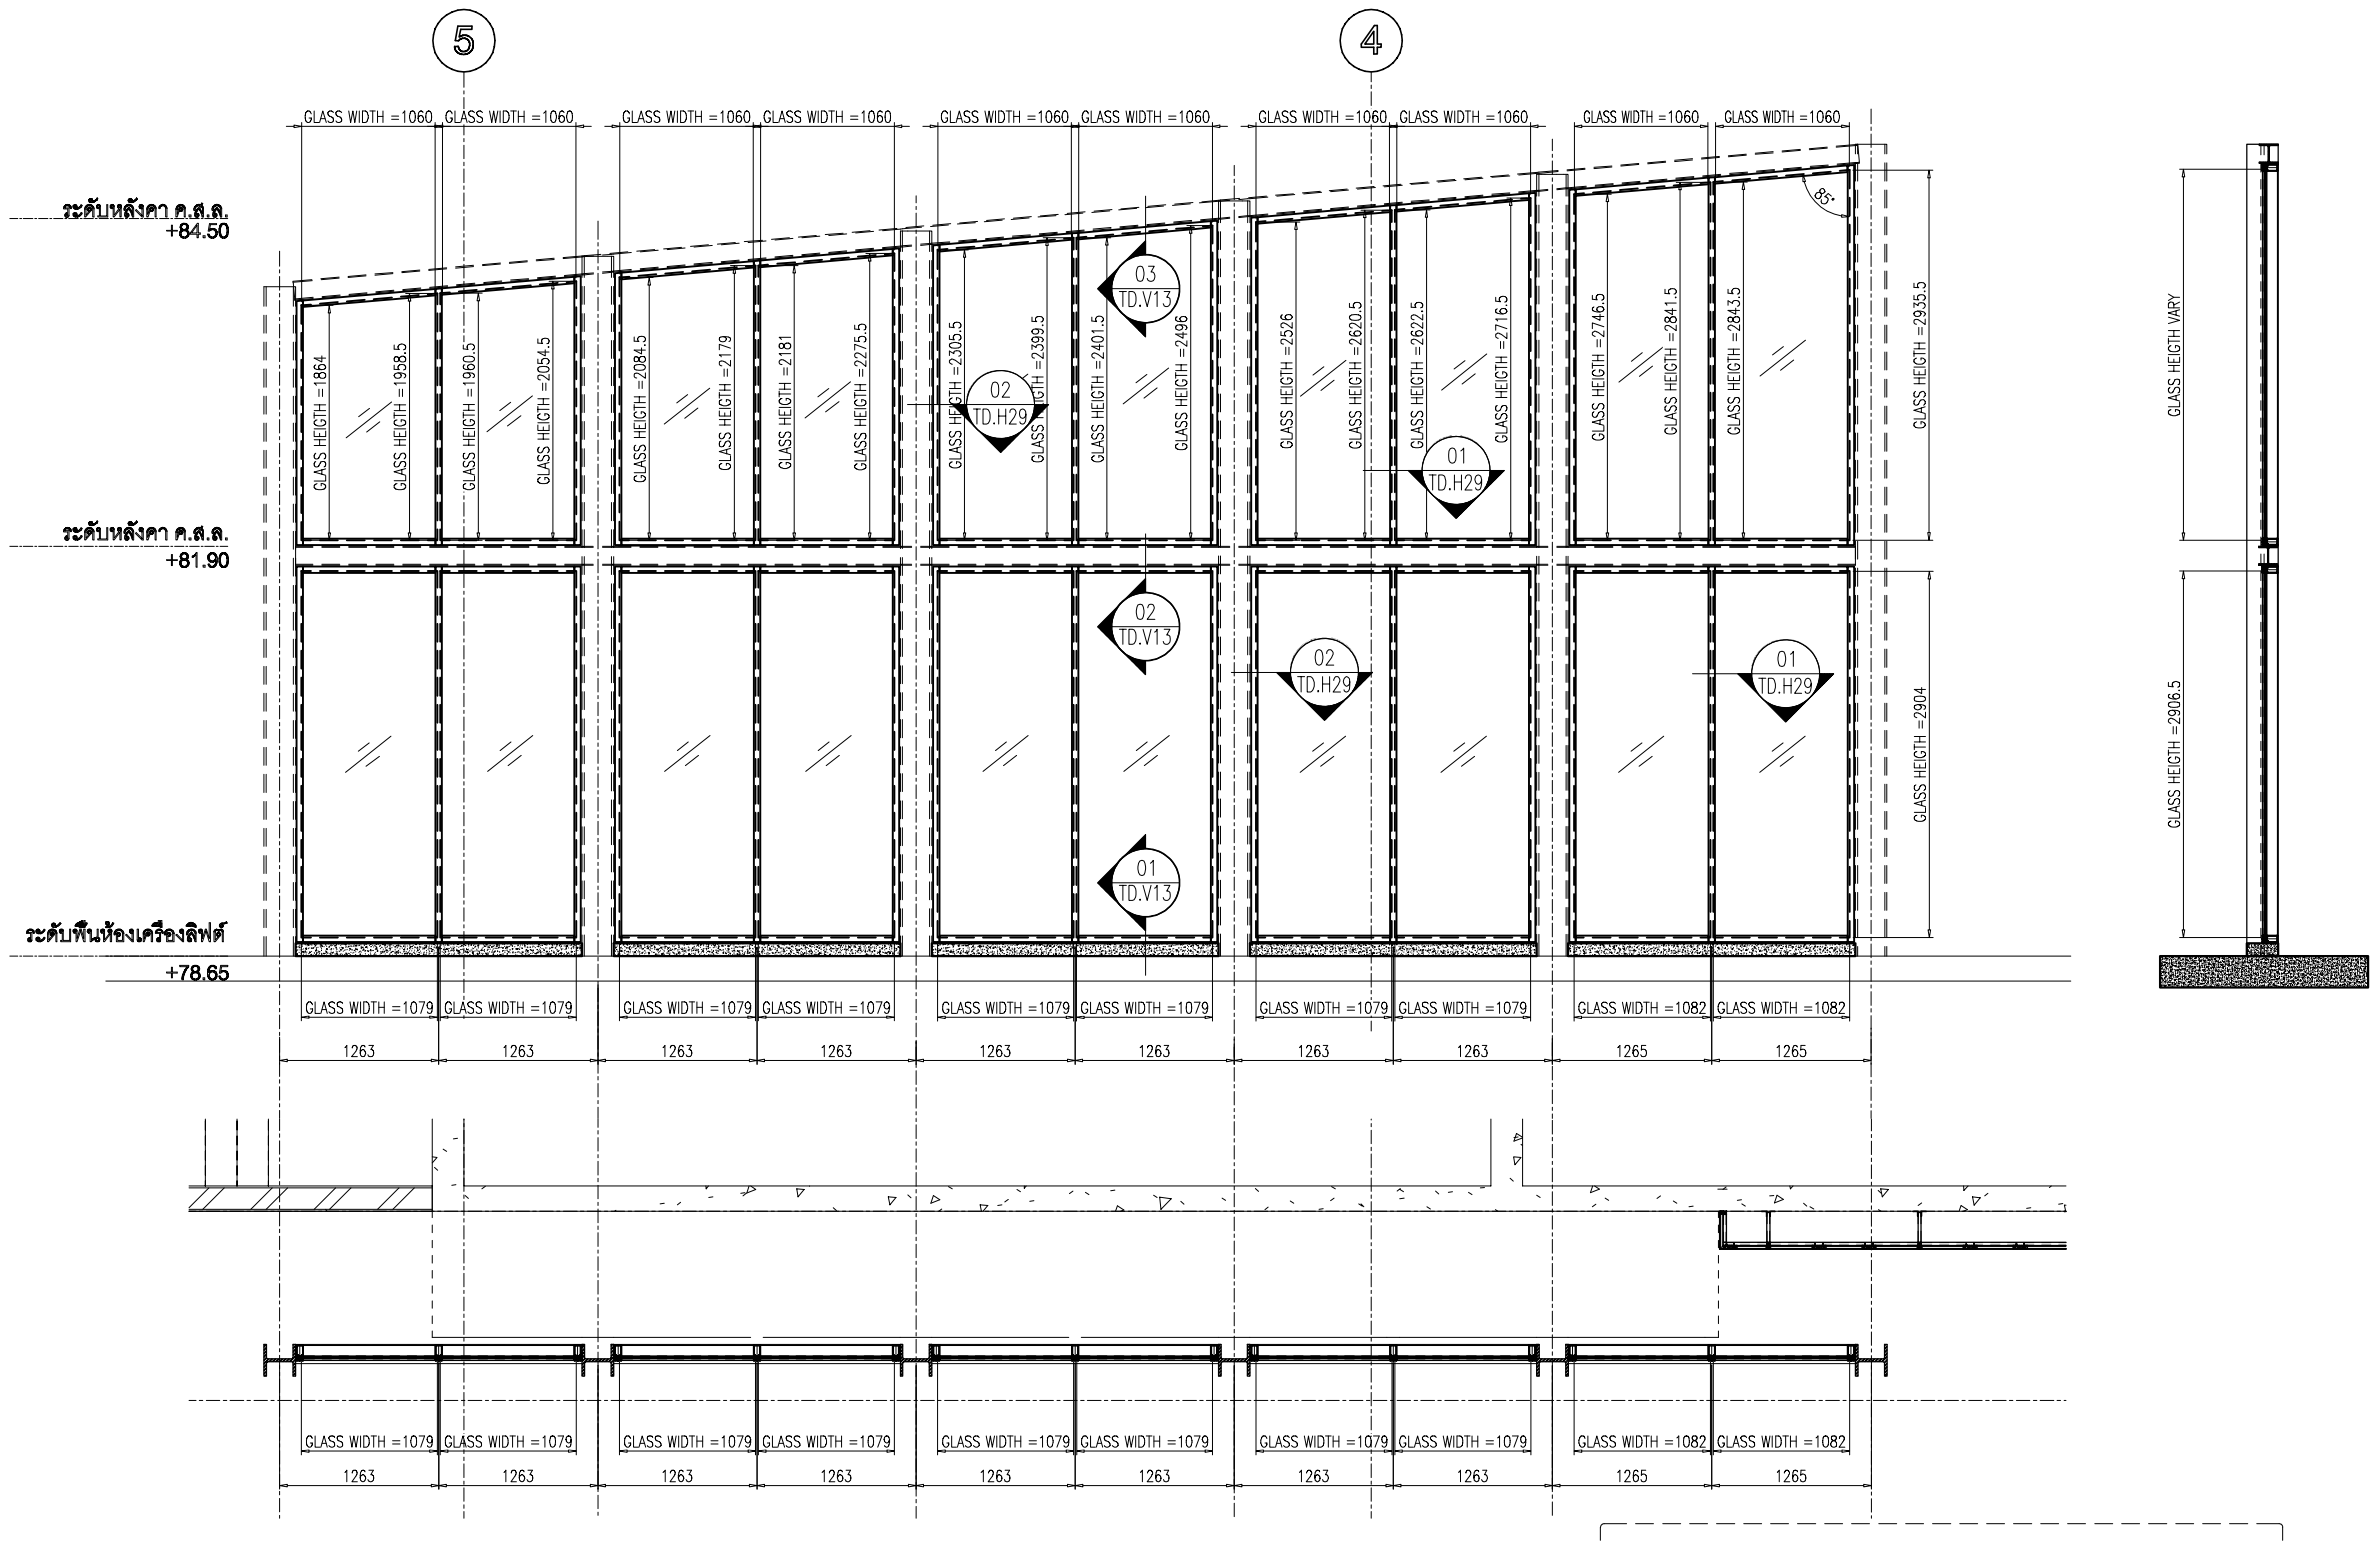


EL.25 **ELEVATION** VIEW A

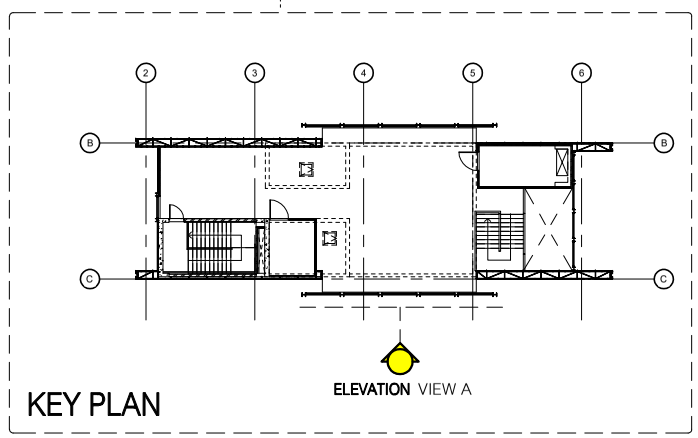


**อาคาร A**

## สัญลักษณ์วัสดุตกแต่ง

### วัสดุพื้น

F1 ปูกระเบื้องเซรามิคขนาด 12"x12" พร้อมบัวเชิงผนัง PVC.2"
F2 ปูกระเบื้องเซรามิคขนาด 12" x 12" พร้อมแนวและขอบทำมิวซิแมนต์ขัดมัน
F3 ปูกระเบื้องเซรามิคขนาด 12"x12" (สำหรับห้องน้ำ)
F3A ปูกระเบื้องเซรามิคขนาด 12"x12" (สำหรับห้องน้ำ)
F4 ปูกระเบื้องเซรามิคขนาด 12"x12"
F4A ปูกระเบื้องเซรามิคขนาด 12"x12"(สำหรับห้องพักขยะ)
F4B ปูกระเบื้องเซรามิคขนาด 12"x12"(สำหรับระเบียง)
F4C ปูกระเบื้องเซรามิคขนาด 12"x12"(สำหรับทางเดินส่วนกลาง)
F5 ปูอาร์มสตร้องซ์ พร้อมบัวเชิงผนัง PVC.2"
F6 พื้นทำมิวซิแมนต์ขัดมัน
F7 พื้นทำมิวซิแมนต์ขัดหยาบ
F8 พื้นทำมิวกรวดล้าง
F9 พื้นทำระบบกันซึม
F9A พื้นทำมิวซัดเรียบทาสี EPOXY
F10 ทำมิวคูแบบ INTERIOR (PAI)
F11 ทำมิวคูแบบ LANDSCAPE
หมายเหตุ ขางานตรงต่อกระเบื้องดังปูมบริเมนต์ดำ

### วัสดุผนัง

P1 ผนัง ค.ส.ล. ฉำสีจุปู (ทาสีภายนอก, ภายใน)
P2 ฉาบปูนเรียบทาสี (สำหรับภายนอก, ภายใน)
P2A ฉาบปูนเรียบทาสี หนา 15 ซม. (สำหรับภายนอก, ภายใน)
P3 บุกระเบื้องเซรามิค 8" x 8" (ชนิดปูนฉาบ)
P4 ผนังอิฐมอญบุดับหนา 9 ซม. ทำรอยต่อเรียบทาสี โครงเหล็กกรุปลังกะสี
P5 ผนัง ค.ส.ล. ฉาบปูนเรียบทาสี
P5A ผนัง ค.ส.ล. พ่นสีระเบิด
P6 ผนัง ค.ส.ล. เปลือยขัดแต่งให้สีเรียบร้อยทาสี
P7 ผนัง ค.ส.ล. เปลือยขัดแต่งไม่ทาสี
P8 ผนังกุรัดลุดามตัวอย่าง


**L.P.N. DEVELOPMENT PUBLIC CO., LTD.**
1168/109 36th floor Lumpini Tower
Rama 4 Road Sathorn Bangkok 10120
tel. (662) 2855011-6
fax. (662) 2855017

CURTAIN WALL & FACADE CONTRACTOR :
ISO.9002
**KIM YOO SENG**
41/8 RAMA 3 ROAD, CHONG-NONSEE, YANNAWA, BANGKOK 10120, THAILAND
TEL : 294-6291 - 8 FAX : (662) 294-1744


REVISION

| NO. | DESCRIPTION | DATE |
|---|---|---|
| 1 | | |
| 2 | | |
| 3 | | |
| 4 | | |
| 5 | | |
| 6 | | |
| 7 | | |

PROJECT :
LUMPINI TOWER
VIBHAVADI-CHATUCHAK
PROJECT NO : 1802 LPark-VC


# AS-BUILT DRAWING

DRAWING TITLE :
ELEVATION GLASS WALL ON STEEL
ระดับพื้นห้องเครื่องลิฟต์ VIEW A


| | |
|---|---|
| DRAWN : | UDOMSAK.P |
| CHECKED : | SANGUAN |
| DATE : | 10/07/2562 |


| SHEET NO. | DWG. NO. | Rev. |
|---|---|---|
| | EL.25 | - |


These drawings are the property of P.A. Design Co., Ltd.
and not to be used or reproduced without specific permission.

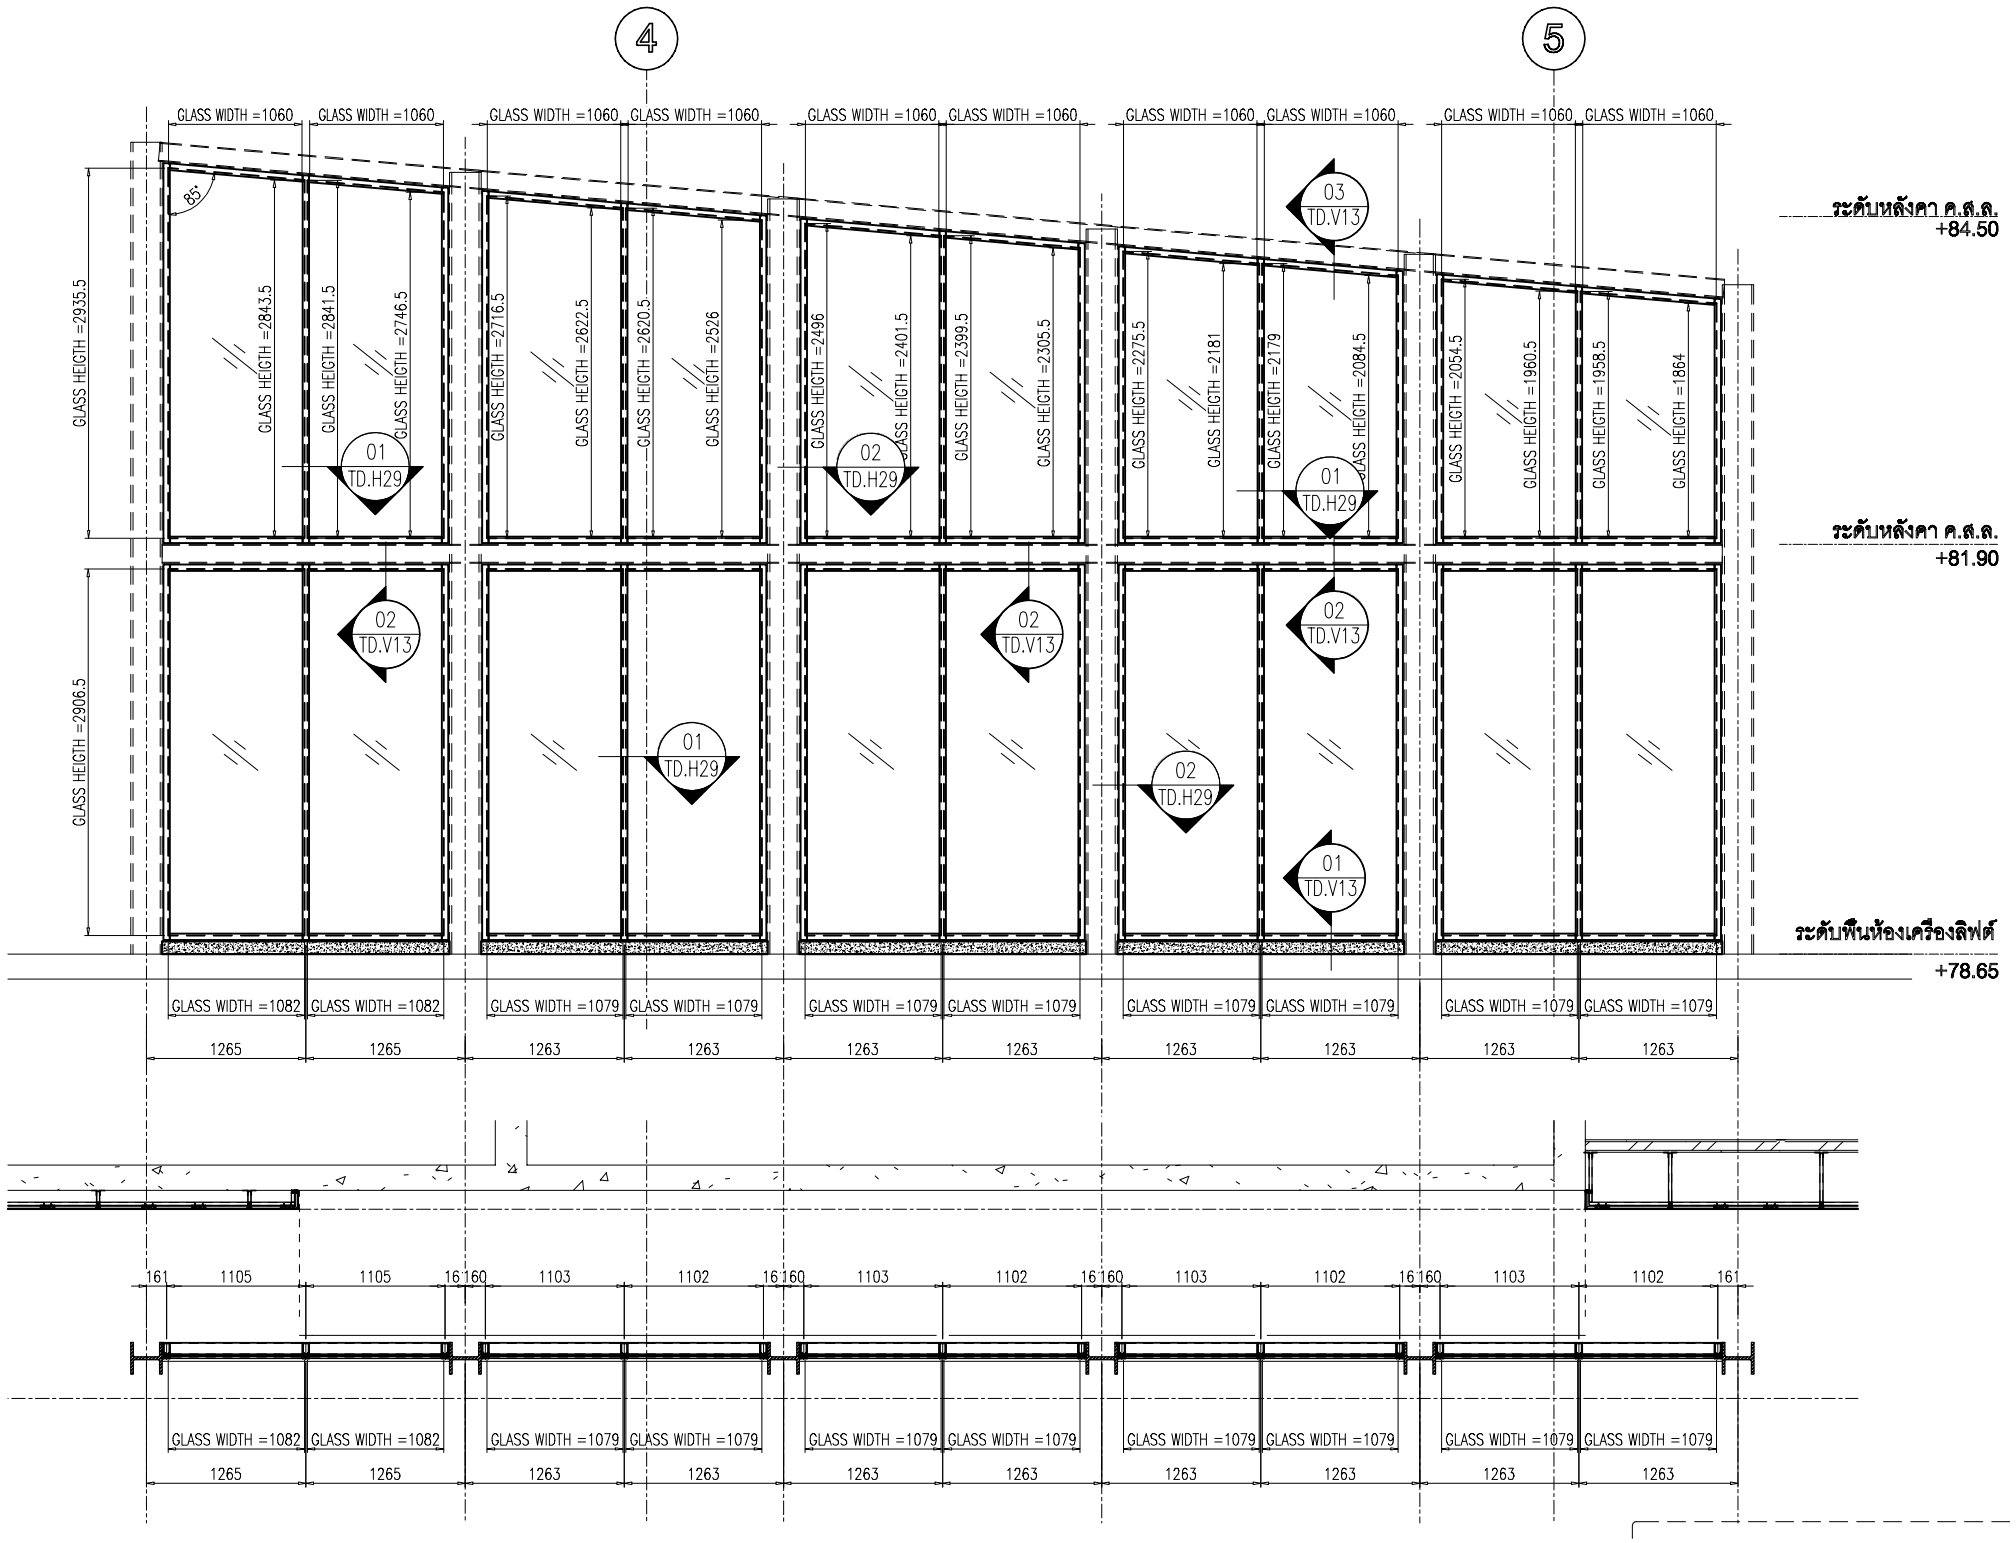


ELEVATION VIEW B

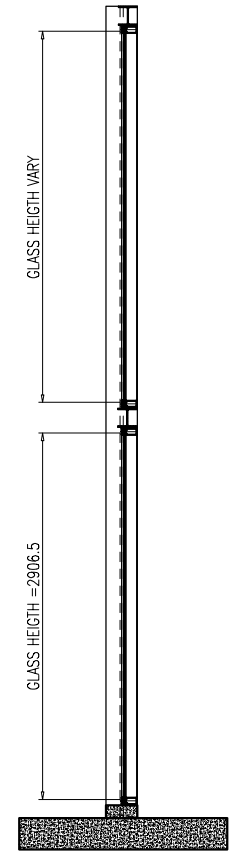

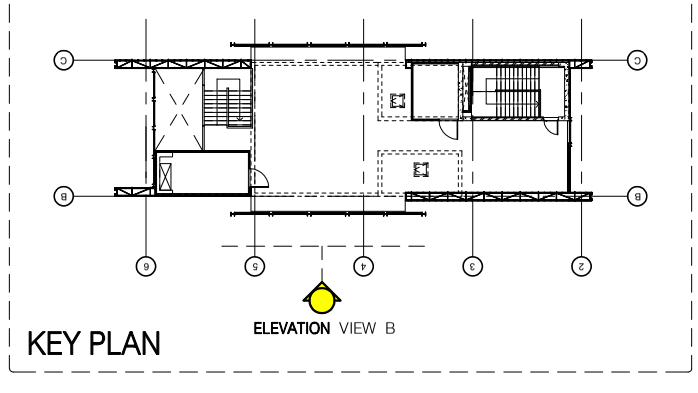
อาคาร A


**L.P.N. DEVELOPMENT PUBLIC CO., LTD.**
1168/109 36th floor Lumpini Tower
Rama 4 Road Sathorn Bangkok 10120
tel. (662) 2855011-6
fax. (662) 2855017


## สัญลักษณ์วัสดุตกแต่ง

### วัสดุพื้น

F1 ปูกระเบื้องเซรามิคขนาด 12"x12" พร้อมบัวเชิงเน้น PVC.2"
F2 ปูกระเบื้องเซรามิคขนาด 12" x 12" พร้อมแนวและขอบทำผิวขึ้นเงาลื่นพิเศษ
F3 ปูกระเบื้องเซรามิคขนาด 12"x12" (สำหรับห้องน้ำ)
F3A ปูกระเบื้องเซรามิคขนาด 12"x12" (สำหรับห้องน้ำ)
F4 ปูกระเบื้องเซรามิคขนาด 12"x12"
F4A ปูกระเบื้องเซรามิคขนาด 12"x12"(สำหรับห้องพักขยะ)
F4B ปูกระเบื้องเซรามิคขนาด 12"x12"(สำหรับระเบียง)
F4C ปูกระเบื้องเซรามิคขนาด 12"x12"(สำหรับทางเดินส่วนกลาง)
F5 ปูลามิเนตลำอิฐปูน พร้อมบัวเชิงเน้น PVC.2"
F6 พื้นทำผิวขึ้นเงาลื่นพิเศษ
F7 พื้นทำผิวขึ้นเงาลื่นพิเศษยาง
F8 พื้นทำผิวกรวดล้าง
F9 พื้นทำระบบกันซึม
F9A พื้นทำผิวขัดเรียบทาสี EPOXY
F10 ทำผิวดูแบบ INTERIOR (PAI)
F11 ทำผิวดูแบบ LANDSCAPE
หมายเหตุ ขอบเวอร์ติคกระเบื้องตั้งปูบนพื้นลามิเนตต่ำ

### วัสดุผนัง

P1 ผนัง ค.ส.ล. ลำอิฐปูน (ทาสีภายนอก, ภายใน)
P2 ฉาบปูนเรียบทาสี (สำหรับภายนอก, ภายใน)
P2A ฉาบปูนเรียบทาสี หนา 15 ซม. (สำหรับภายนอก, ภายใน)
P3 บุกระเบื้องขอบมัน 8" x 8" (ชนิดบุผนัง)
P4 ผนังอิฐมอญก่อหนา 9 ซม. ทำขอบต่อเรียบทาสี โครงเหล็กรูปสี่เหลี่ยม
P5 ผนัง ค.ส.ล. ฉาบปูนเรียบทาสี
P5A ผนัง ค.ส.ล. พ่นสีระเบิด
P6 ผนัง ค.ส.ล. เปลือยขัดแต่งให้มีขอบร้อยทาสี
P7 ผนัง ค.ส.ล. เปลือยขัดแต่งไม่ทาสี
P8 ผนังบุวัสดุตามตัวอย่าง


CURTAIN WALL & FACADE CONTRACTOR :
ISO.9002
**KIM YOO SENG**
41/8 RAMA 3 ROAD, CHONG-NONSEE, YANNAWA, BANGKOK 10120, THAILAND
TEL : 294-6291 - 8 FAX : (662) 294-1744


REVISION

| NO. | DESCRIPTION | DATE |
|---|---|---|
| 1 | | |
| 2 | | |
| 3 | | |
| 4 | | |
| 5 | | |
| 6 | | |
| 7 | | |

PROJECT :
LUMPINI TOWER
VIBHAVADI-CHATUCHAK
PROJECT NO : 1802 LPark-VC


# AS-BUILT DRAWING


DRAWING TITLE :
ELEVATION GLASS WALL ON STEEL
ระดับพื้นห้องเครื่องลิฟต์ VIEW B

| | |
|---|---|
| DRAWN : | UDOMSAK.P |
| CHECKED : | SANGUAN |
| DATE : | 10/07/2562 |


| SHEET NO. | DWG. NO. | Rev. |
|---|---|---|
| | EL.26 | - |


These drawings are the property of P.A. Design Co., Ltd.
and not to be used or reproduced without specific permission.

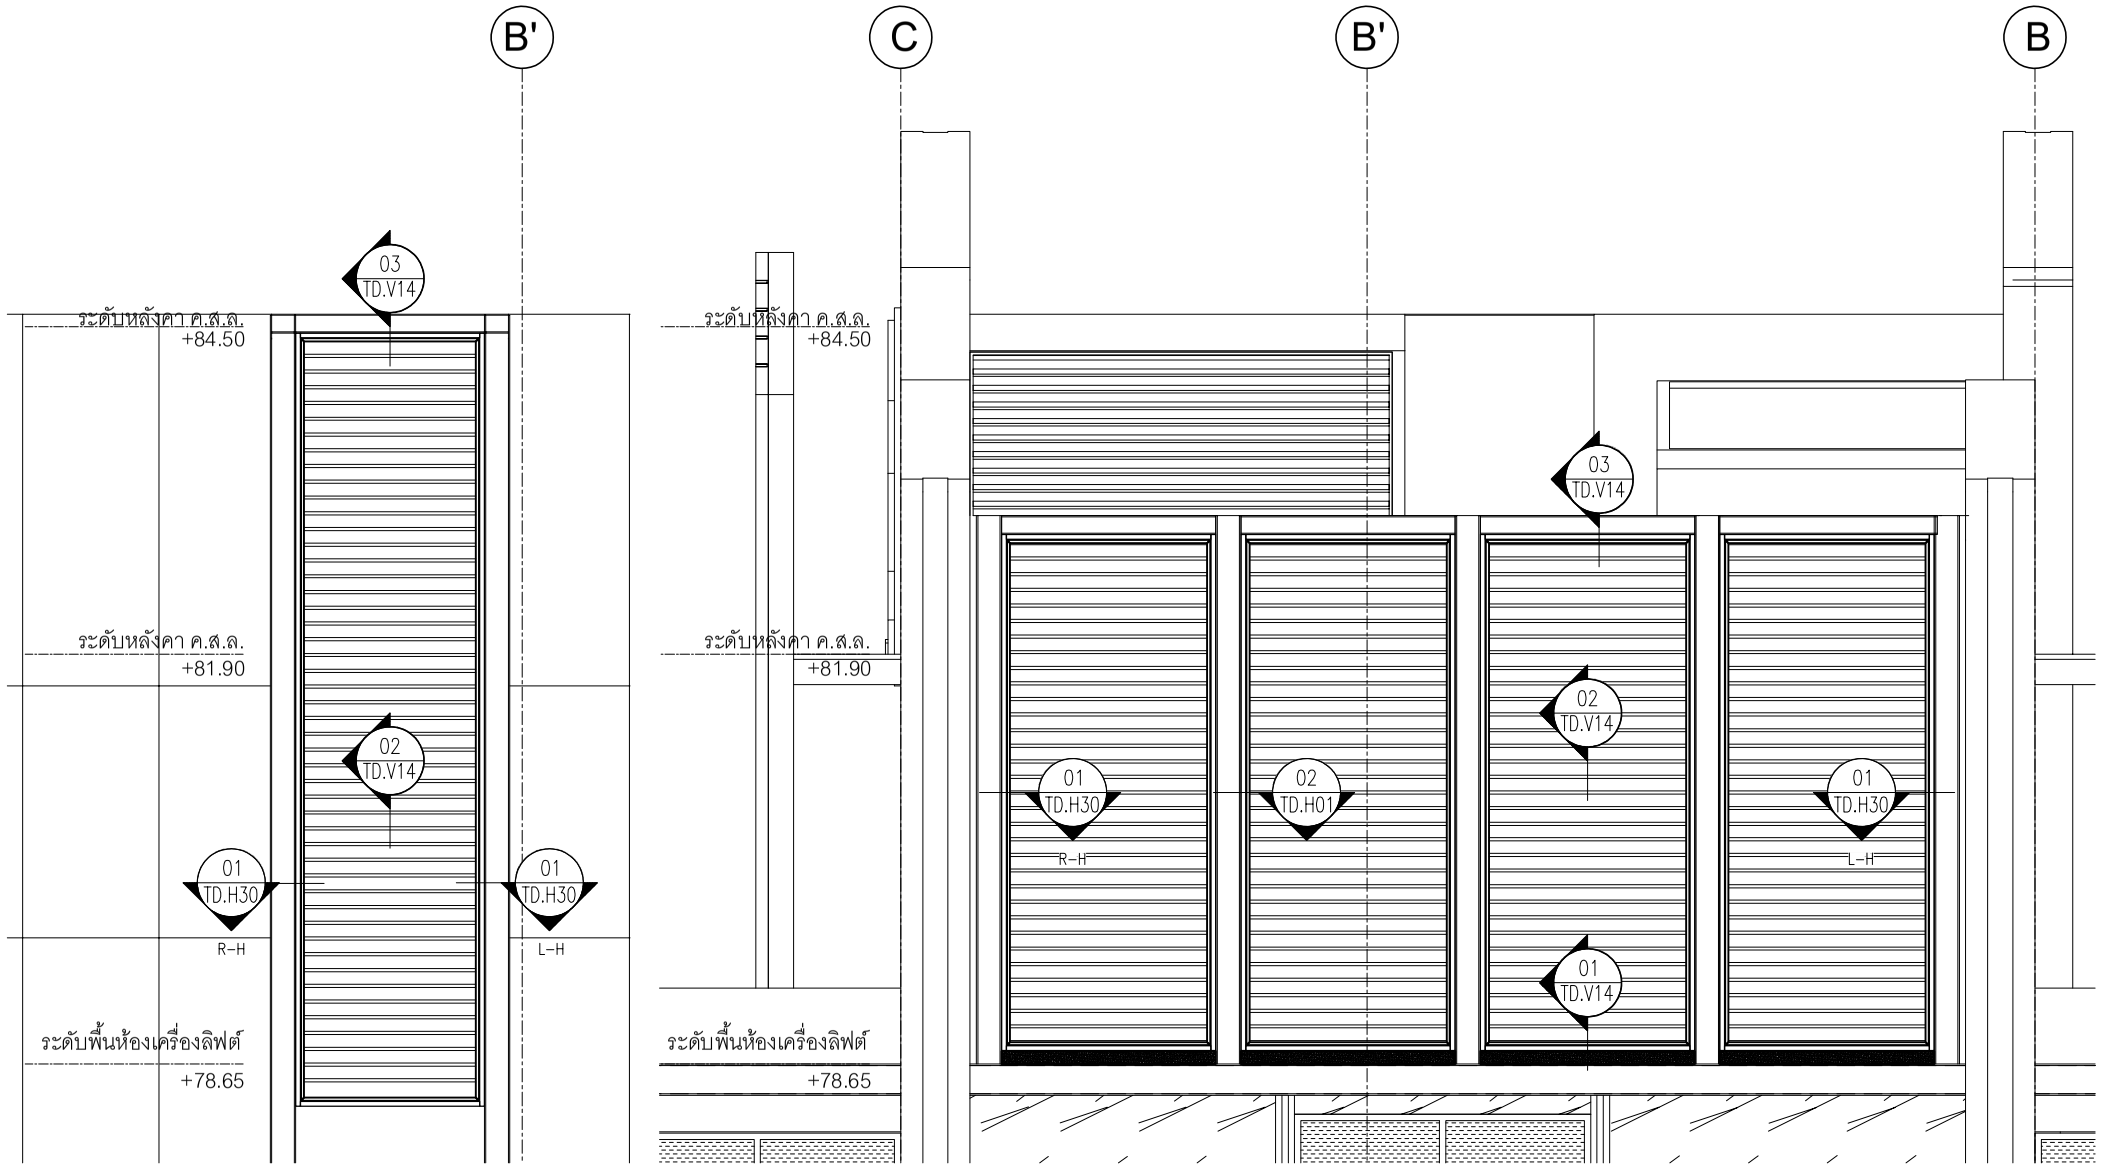


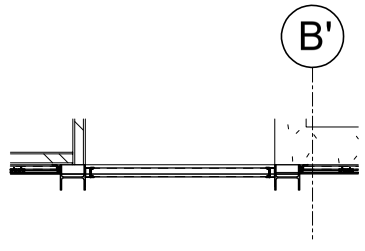
EL.27 **ELEVATION** VIEW D

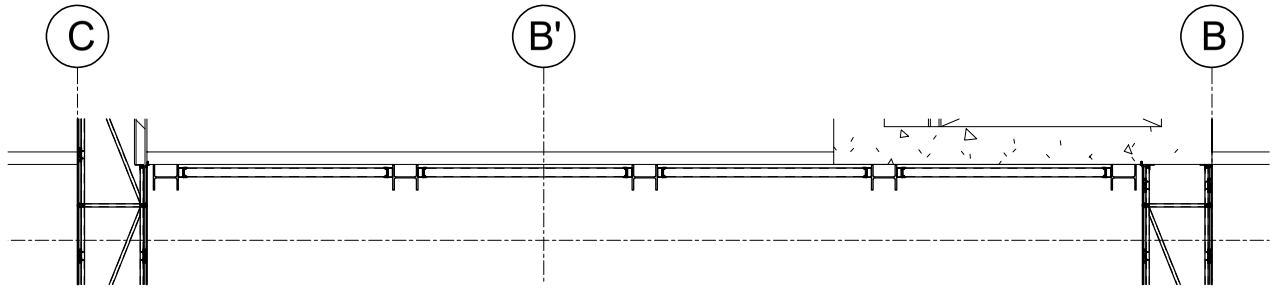


EL.27 **ELEVATION** VIEW C

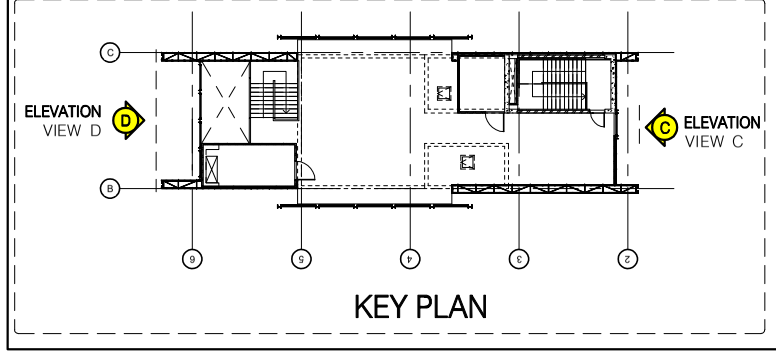


KEY PLAN

อาคาร A


**L.P.N. DEVELOPMENT PUBLIC CO., LTD.**
1168/109 36th floor Lumpini Tower
Rama 4 Road Sathorn Bangkok 10120
tel. (662) 2855011-6
fax. (662) 2855017


## สัญลักษณ์วัสดุตกแต่ง

### วัสดุพื้น

F1 ปูกระเบื้องเซรามิคขนาด 12"x12" พร้อมบัวเชิงผนัง PVC.2"
F2 ปูกระเบื้องเซรามิคขนาด 12" x 12" พร้อมแนวและ
หยดน้ำกันซึมผสมสีจัดเน้น
F3 ปูกระเบื้องเซรามิคขนาด 12"x12" (สำหรับห้องน้ำ)
F3A ปูกระเบื้องเซรามิคขนาด 12"x12" (สำหรับห้องน้ำ)
F4 ปูกระเบื้องเซรามิคขนาด 12"x12"
F4A ปูกระเบื้องเซรามิคขนาด 12"x12"(สำหรับห้องพักขยะ)
F4B ปูกระเบื้องเซรามิคขนาด 12"x12"(สำหรับระเบียง)
F4C ปูกระเบื้องเซรามิคขนาด 12"x12"(สำหรับทางเดินส่วนกลาง)
F5 ปูลามิเนตลำอิฐปูน พร้อมบัวเชิงผนัง PVC.2"
F6 พื้นทำผิวซีเมนต์จัดเน้น
F7 พื้นทำผิวซีเมนต์จัดหยาบ
F8 พื้นทำผิวกรวดล้าง
F9 พื้นทำระบบกันซึม
F9A พื้นทำผิวขัดเงียบเทาสี EPOXY
F10 ทำผิวดูแบบ INTERIOR (PAI)
F11 ทำผิวดูแบบ LANDSCAPE
หมายเหตุ ยางมะรอดต่อกระเบื้องดังรายละเอียดต่อไป

### วัสดุผนัง

P1 ผนัง ค.ส.ล. ลำอิฐปูน (ทาสีภายนอก, ภายใน)
P2 ฉาบปูนเรียบเทาสี (สำหรับภายนอก, ภายใน)
P2A ฉาบปูนเรียบเทาสี หนา 15 ซม. (สำหรับภายนอก, ภายใน)
P3 บุกระเบื้องขอบมีด 8" x 8" (ชนิดบุผนัง)
P4 ผนังอิฐมอญก่อหนา 9 ซม. ทำรอยต่อเรียบเทาสี
โครงเหล็กรูปพรรณกระสี
P5 ผนัง ค.ส.ล. ฉาบปูนเรียบเทาสี
P5A ผนัง ค.ส.ล. พ่นสีระเบิด
P6 ผนัง ค.ส.ล. เปลือยผิดแต่งให้สีเรียบร้อยเทาสี
P7 ผนัง ค.ส.ล. เปลือยผิดแต่งไม่เทาสี
P8 ผนังบุวัสดุตามตัวอย่าง

CURTAIN WALL & FACADE CONTRACTOR :


ISO.9002
**KIM YOO SENG**
41/8 RAMA 3 ROAD, CHONG-NONSEE, YANNAWA, BANGKOK 10120, THAILAND
TEL : 294-6291 - 8 FAX : (662) 294-1744


REVISION

| NO. | DESCRIPTION | DATE |
|---|---|---|
| 1 | | |
| 2 | | |
| 3 | | |
| 4 | | |
| 5 | | |
| 6 | | |
| 7 | | |

PROJECT :
LUMPINI TOWER
VIBHAVADI-CHATUCHAK


PROJECT NO : 1802 LPark-VC


# AS-BUILT DRAWING

DRAWING TITLE :
ELEVATION GRILL WALL ON STEEL
ระดับพื้นห้องเครื่องลิฟต์ VIEW C & D

| | | |
|---|---|---|
| DRAWN : | UDOMSAK.P | |
| CHECKED : | SANGUAN | |
| DATE : | 10/07/2562 | |
| **SHEET NO.** | **DWG. NO.** | **Rev.** |
| | EL.27 | |


These drawings are the property of P.A. Design Co., Ltd.
and not to be used or reproduced without specific permission.

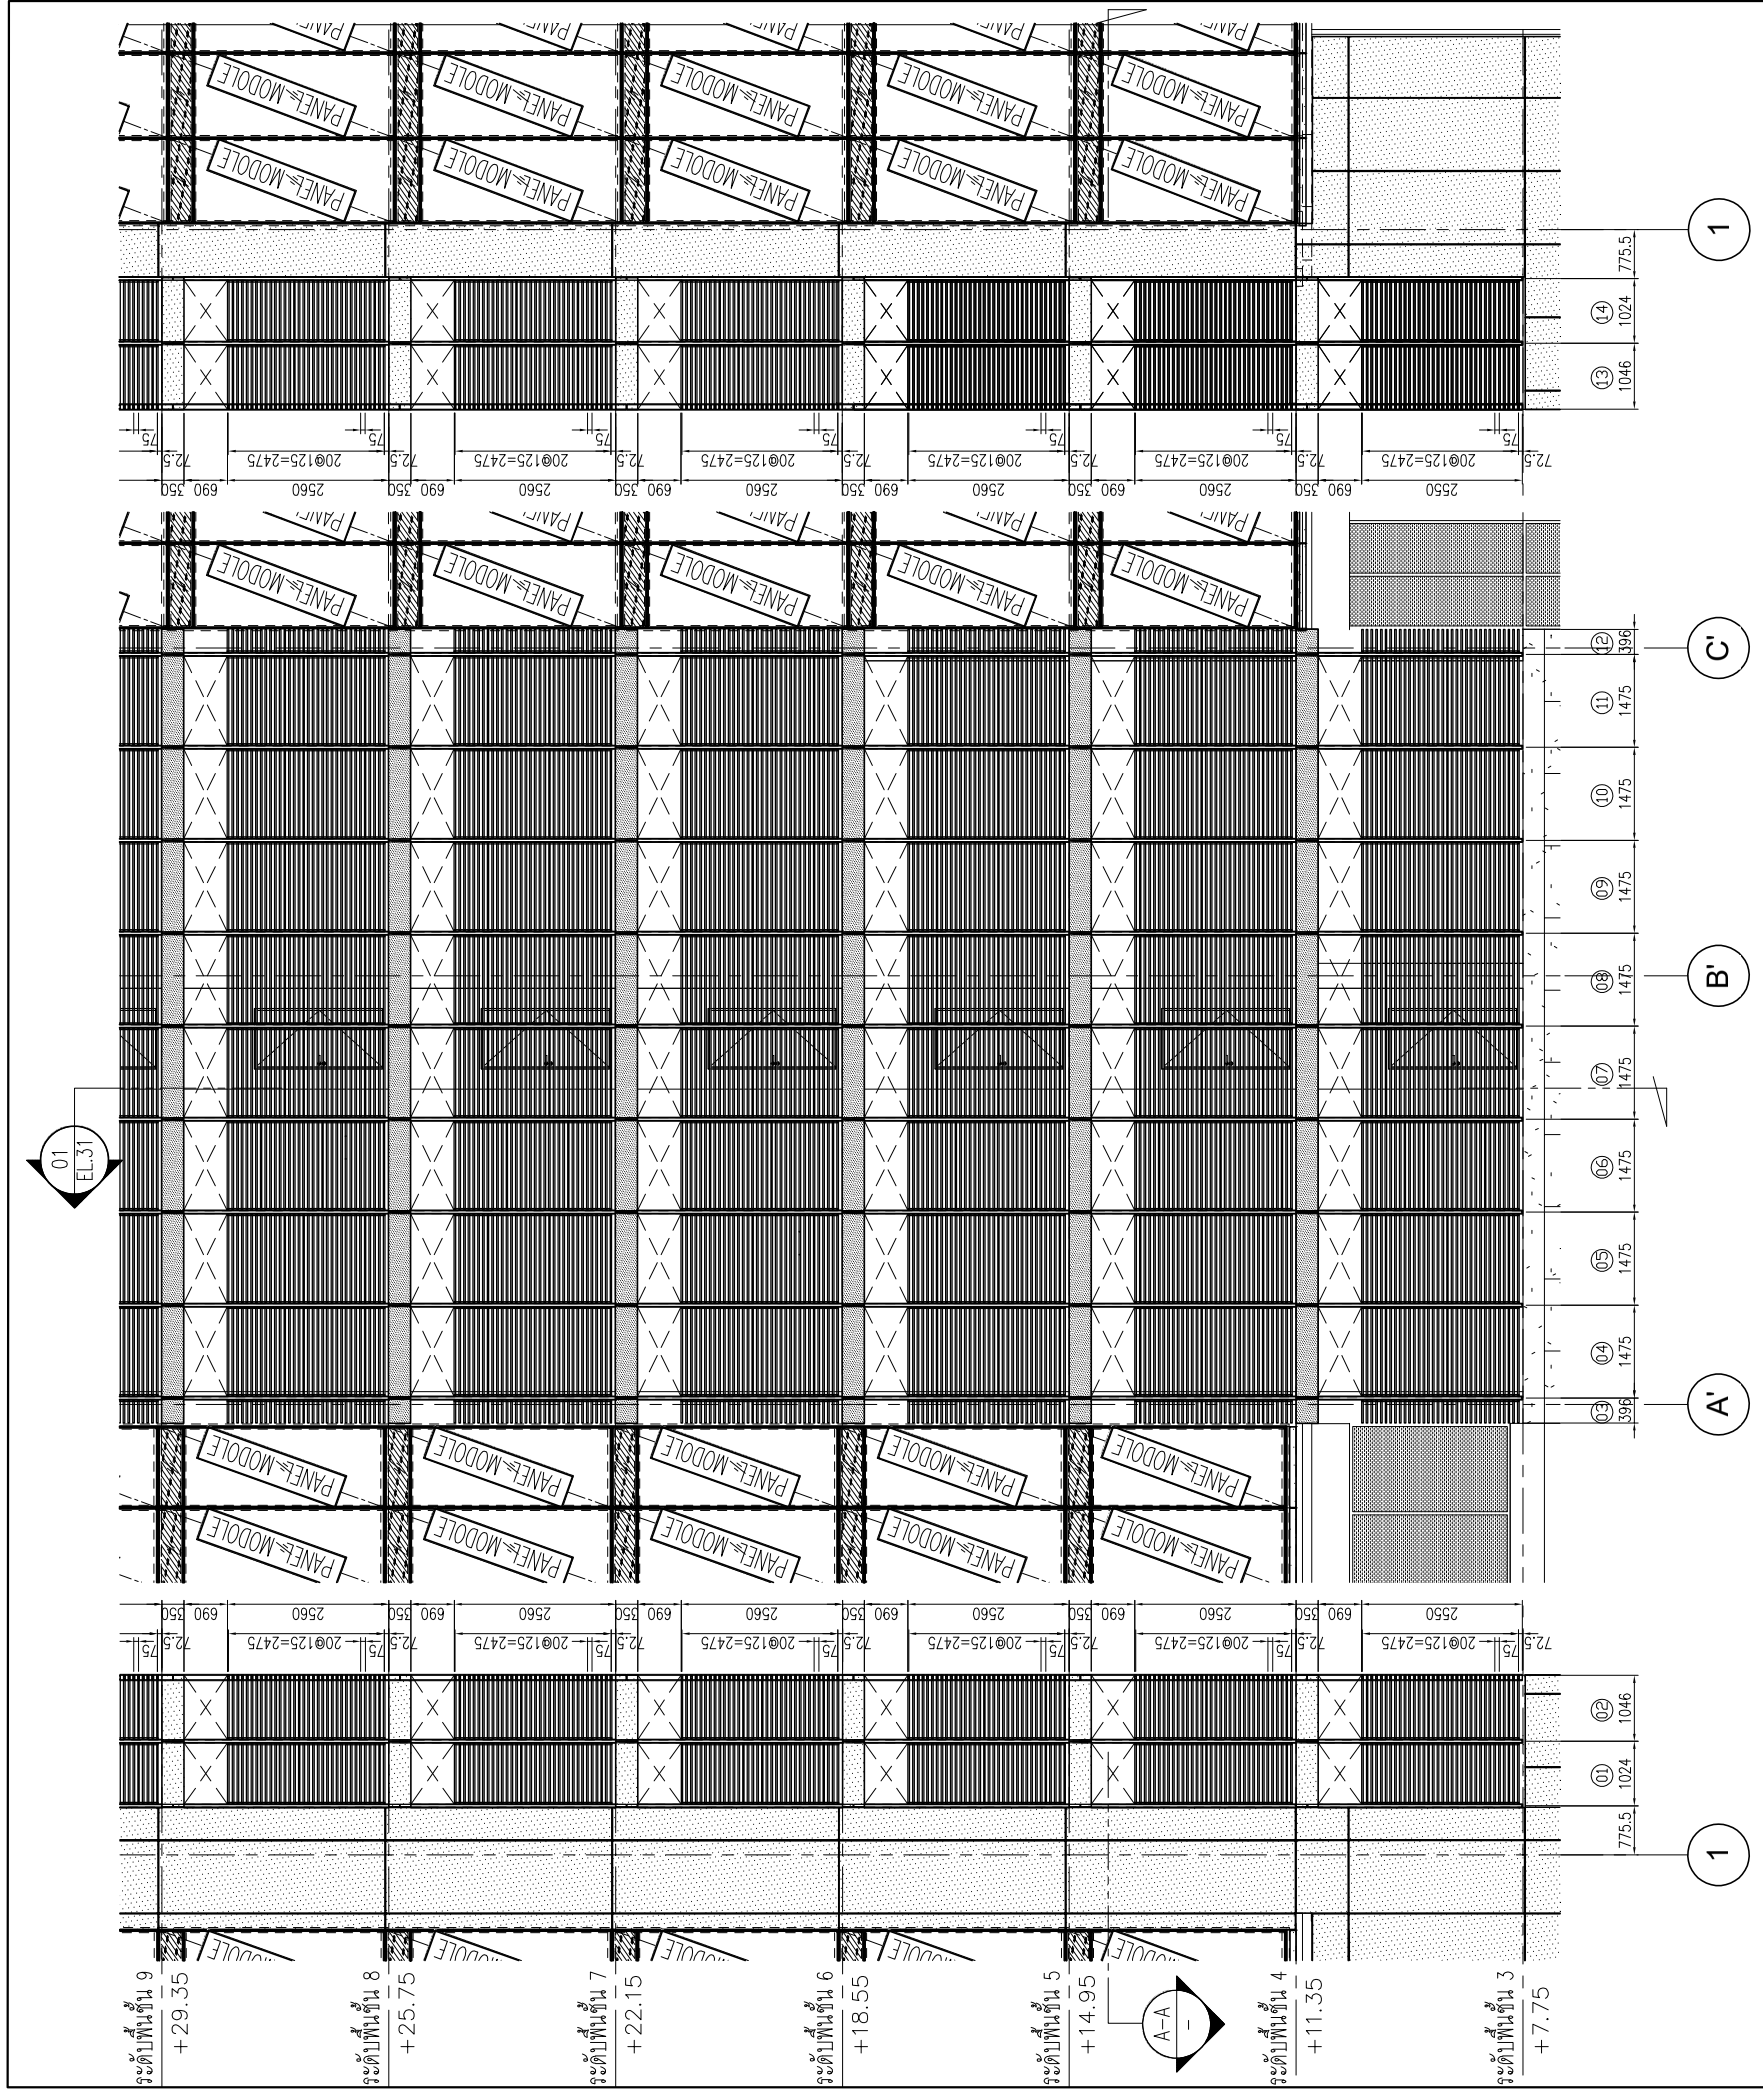

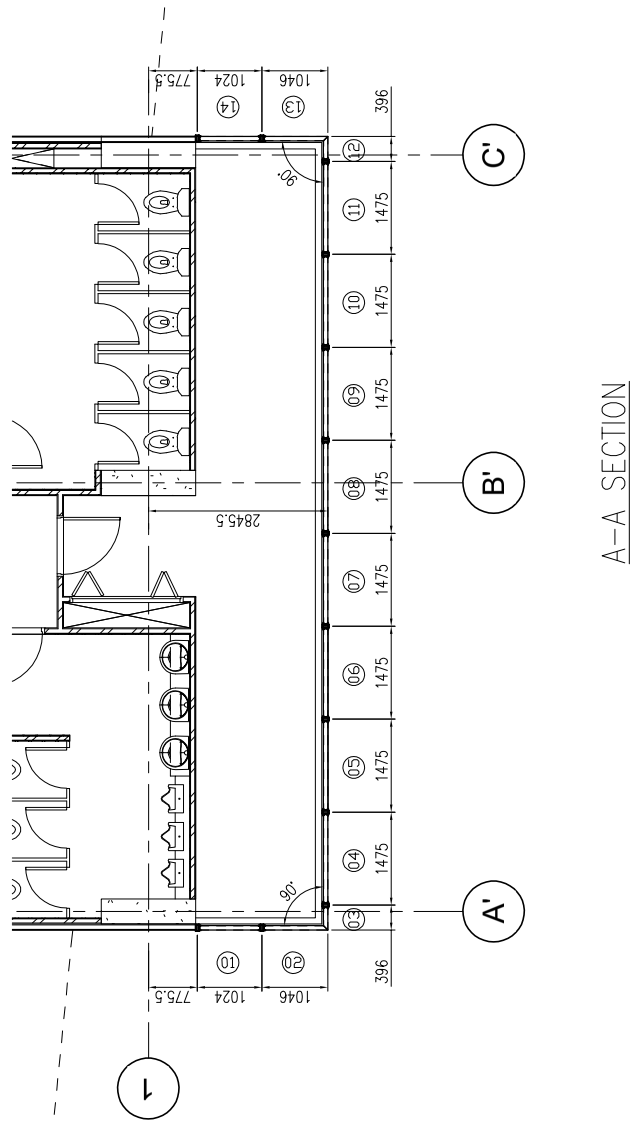
**L.P.N. DEVELOPMENT PUBLIC CO., LTD.**
1168/109 36th floor Lumpini Tower
Rama 4 Road Sathorn Bangkok 10120
tel. (662) 2855011-8
fax. (662) 2855017

## สัญลักษณ์วัสดุตกแต่ง

### วัสดุพื้น

F1 ปูกระเบื้องเซรามิคขนาด 12"x12" ทรีทเม้นท์ร่องน้ำ PVC.2"
F2 ปูกระเบื้องเซรามิคขนาด 12" x 12" พร้อมแนวและ
หมกทำโปรีมเลนติ้คโอน
F3 ปูกระเบื้องเซรามิคขนาด 12"x12" (สำหรับห้องน้ำ)
F3A ปูกระเบื้องเซรามิคขนาด 12"x12" (สำหรับห้องน้ำ)
F4 ปูกระเบื้องเซรามิคขนาด 12"x12"
F4A ปูกระเบื้องเซรามิคขนาด 12"x12"(สำหรับห้องพักกระแส)
F4B ปูกระเบื้องเซรามิคขนาด 12"x12"(สำหรับระเบียง)
F4C ปูกระเบื้องเซรามิคขนาด 12"x12"(สำหรับทางเดินส่วนกลาง)
F5 ปูอาร์มเสต่ำปิดรูป์ ทรีทเม้นท์ร่องน้ำ PVC.2"
F6 ที่หก้ำโปรีมเลนติ้คโอน
F7 ที่หก้ำโปรีมเลนติ้คหยาบ
F8 ที่หก้ำโปรกวดน้ำ
F9 ที่หก้ำระบบกันซึม
F9A ที่หก้ำโปรีมเลนระบบเรซิ่น EPOXY
F10 ทำปีกลูกแบบ INTERIOR (PAI)
F11 ทำปีกลูกแบบ LANDSCAPE
หมายเหตุ ยางแนวรอยต่อกระเบื้องปิดรอยปูโปรีมเลนต์ดำ

### วัสดุผนัง

P1 ผนัง ค.ส.ล. ตำปิดรูป (ทาสีภายนอก, ภายใน)
P2 ฉาบปูนเปียบทาสี (สำหรับภายนอก, ภายใน)
P2A ฉาบปูนเปียบทาสี หนา 15 ซม. (สำหรับภายนอก, ภายใน)
P3 ปูกระเบื้องเซรามิค 8" x 8" (ฟินคูมเต็ม)
P4 ผนังยิปซัมบอร์ดหนา 9 มม. ทำระยะห่างเปียบทาสี
โครงเหล็กรูปพิงกปิ
P5 ผนัง ค.ส.ล. ฉาบปูนเปียบทาสี
P5A ผนัง ค.ส.ล. ทาสีระบายน้ำ
P6 ผนัง ค.ส.ล. เปลือยรักษาผิวปิดระบายอากาศ
P7 ผนัง ค.ส.ล. เปลือยรักษาผิวไม่ทาสี
P8 ผนังกุปิดสุดตามสีวอย่าง

CURTAIN WALL & FACADE CONTRACTOR :

ISO.9002
KIM YOO SENG
41/8 RAMA 3 ROAD, CHONG-NONSEE, YANNAWA, BANGKOK 10120, THAILAND
TEL : 294-8291 - 8 FAX : (662) 294-1744

REVISION

| NO. | DESCRIPTION | DATE |
|---|---|---|
| 1 | | |
| 2 | | |
| 3 | | |
| 4 | | |
| 5 | | |
| 6 | | |
| 7 | | |

PROJECT :

LUMPINI TOWER
VIBHAVADI-CHATUCHAK

PROJECT NO : 1802 LPark-VC


# AS-BUILT DRAWING


DRAWING TITLE :
GRILL & ACP.CLADDING
PARTIAL PLAN & ELEVATION

| | | |
|---|---|---|
| DRAWN : | UDOMSAK.P | |
| CHECKED : | SANGUAN | |
| DATE : | 10/07/2562 | |
| SHEET NO. | DWG. NO. | Rev. |
| | EL.28 | |

These drawings are the property of P.A. Design Co., Ltd.
and not to be used or reproduced without specific permission.

อาคาร A

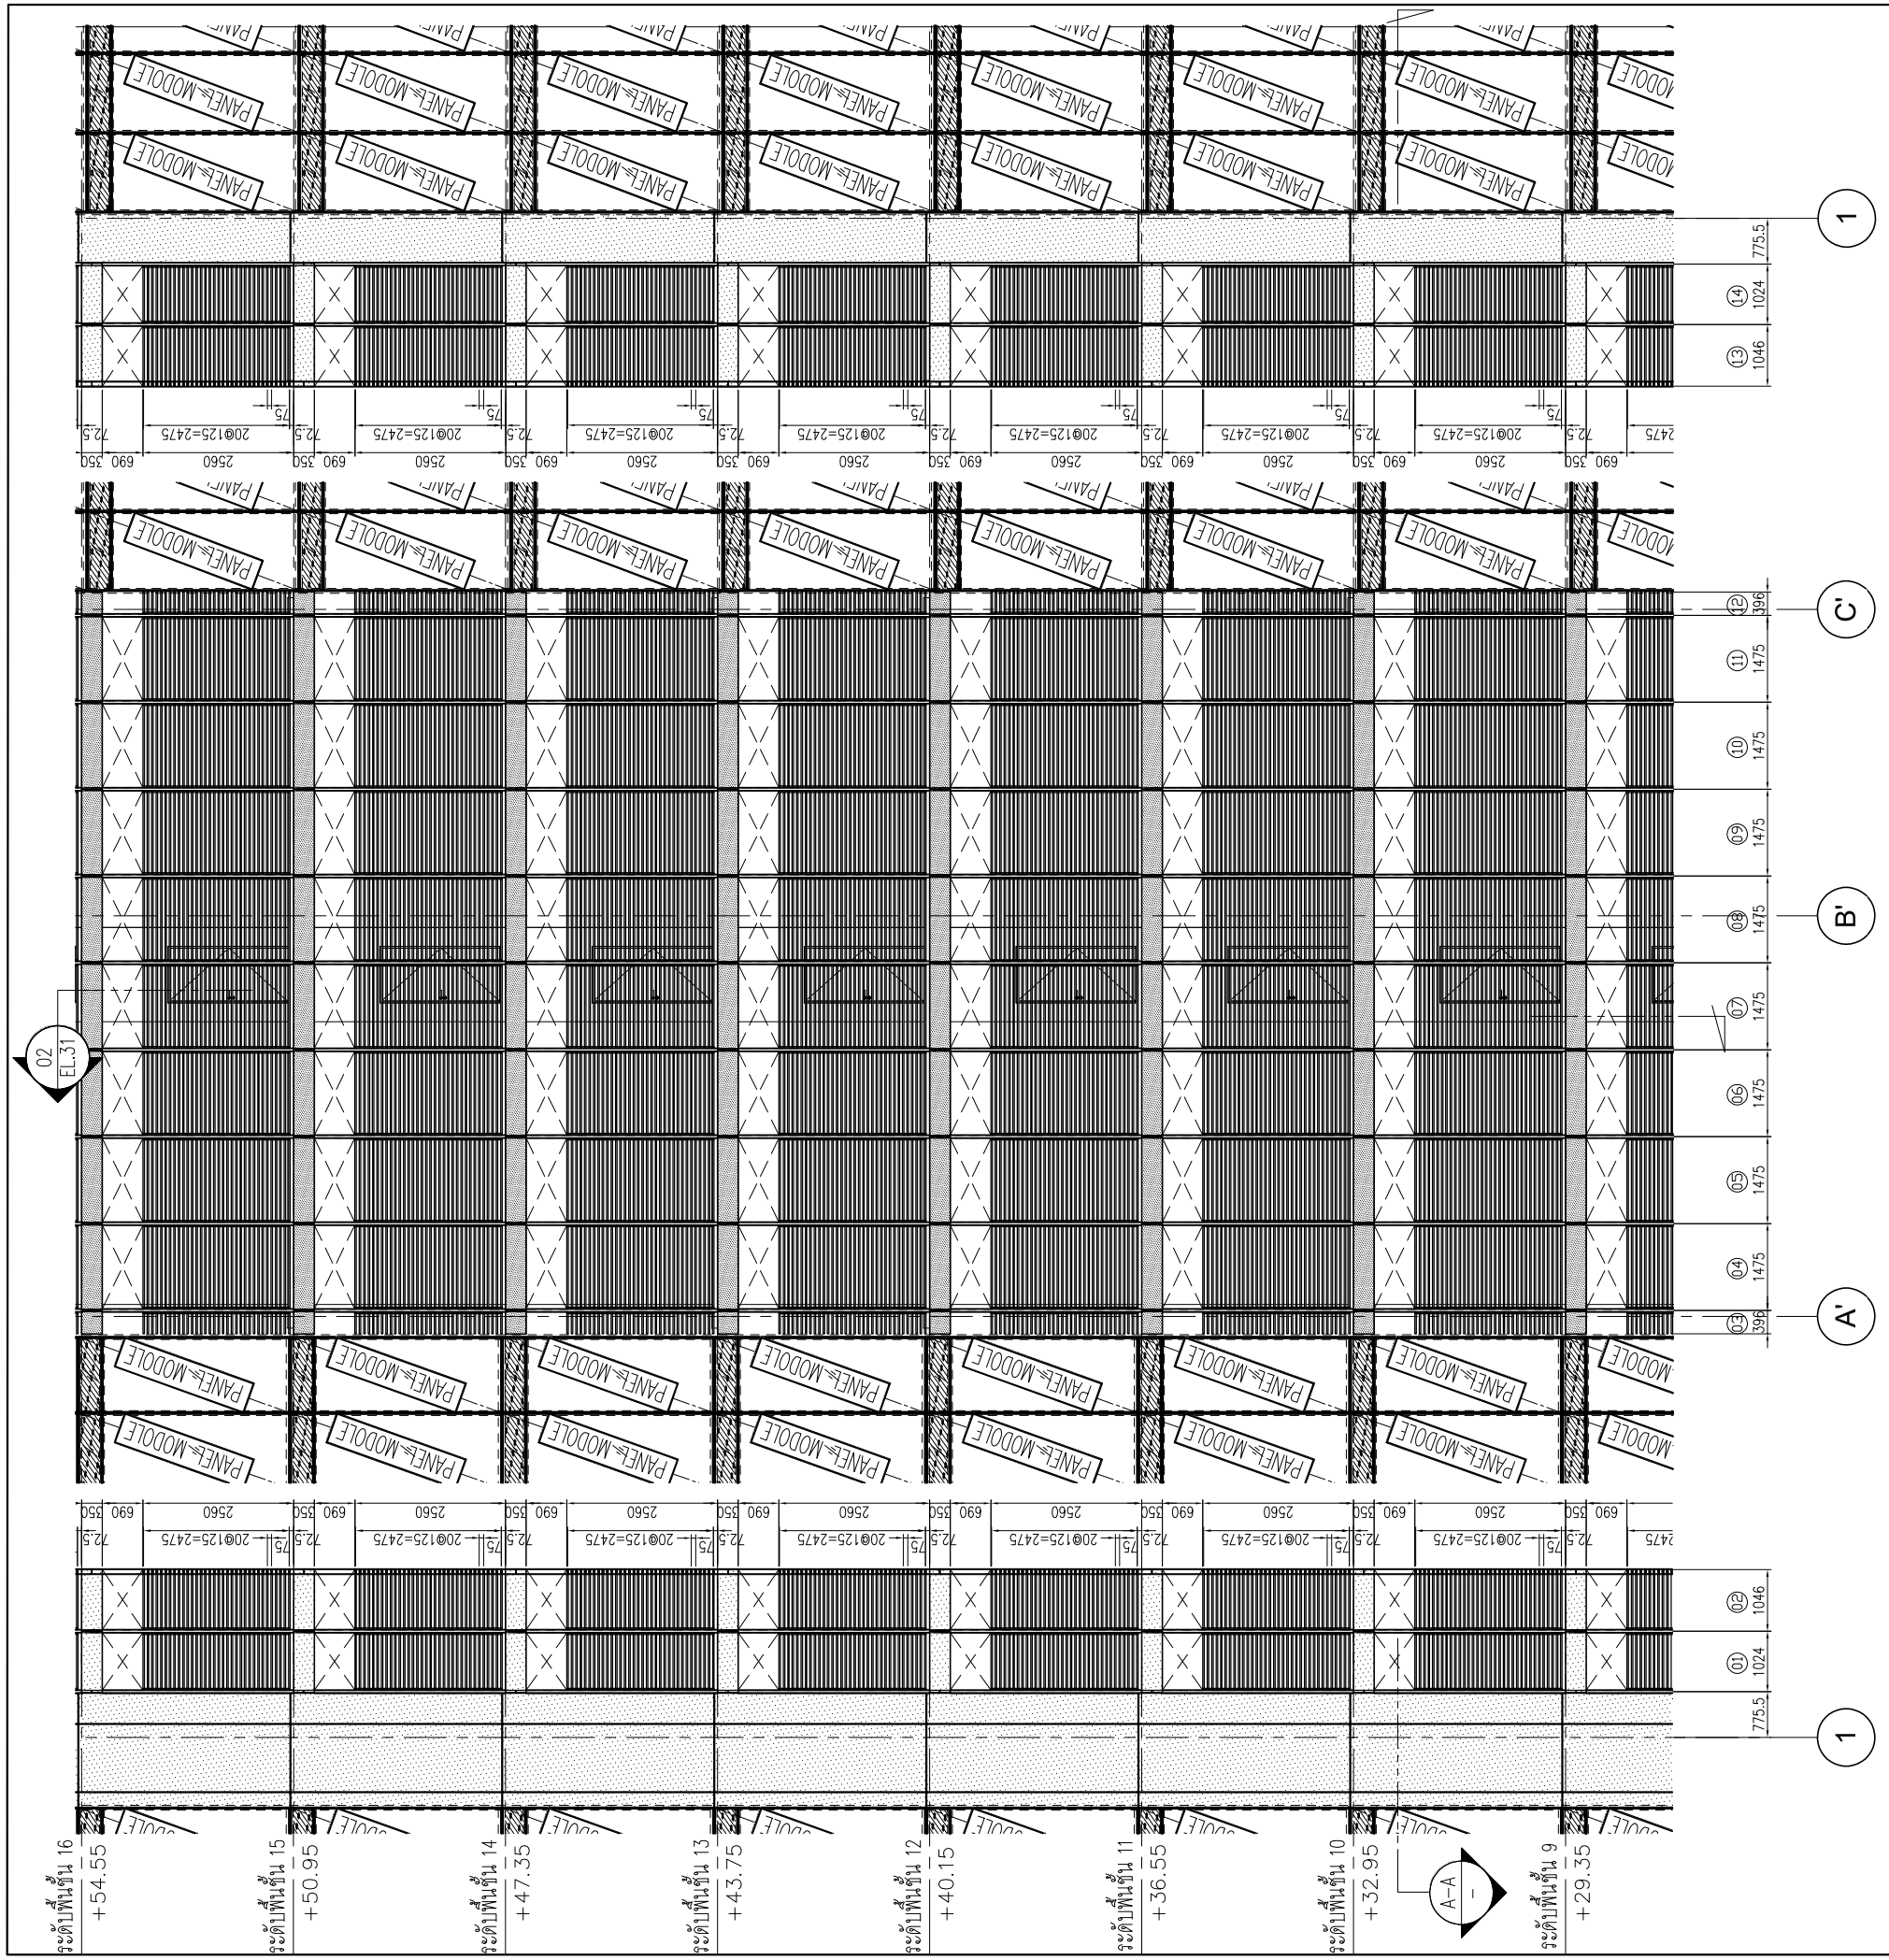

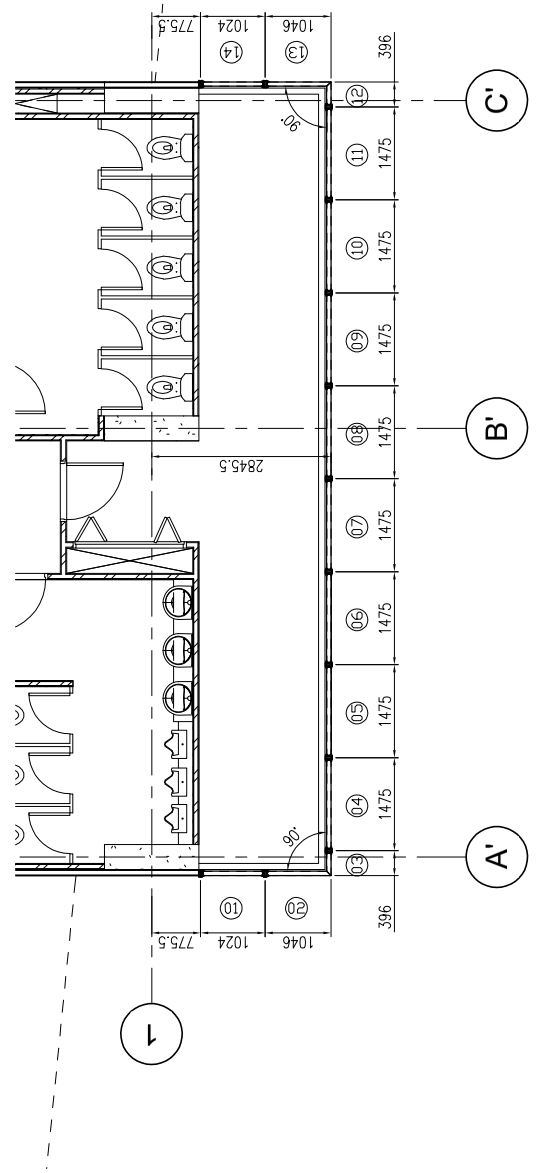
อาคาร A


**L.P.N. DEVELOPMENT PUBLIC CO., LTD.**
1168/109 36th floor Lumpini Tower
Rama 4 Road Sathorn Bangkok 10120
tel. (662) 2855011-6
fax. (662) 2855017


## สัญลักษณ์วัสดุตกแต่ง

### วัสดุพื้น

F1 ปูกระเบื้องเซรามิคขนาด 12"x12" ทึบแบ็ควิ่งเน็ต PVC.2"
F2 ปูกระเบื้องเซรามิคขนาด 12" x 12" พร้อมแนวและ
ขอบทำวิ่งแมลงดีทิลโน
F3 ปูกระเบื้องเซรามิคขนาด 12"x12" (สำหรับห้องน้ำ)
F3A ปูกระเบื้องเซรามิคขนาด 12"x12" (สำหรับห้องน้ำ)
F4 ปูกระเบื้องเซรามิคขนาด 12"x12"
F4A ปูกระเบื้องเซรามิคขนาด 12"x12"(สำหรับห้องพักขนะ)
F4B ปูกระเบื้องเซรามิคขนาด 12"x12"(สำหรับระเบียง)
F4C ปูกระเบื้องเซรามิคขนาด 12"x12"(สำหรับทางเดินส่วนกลาง)
F5 ปูอะซิเมนต์ดำขัดมุก ทึบแบ็ควิ่งเน็ต PVC.2"
F6 ฟิคกำวิ่งซีเมนต์ดิโดโน
F7 ฟิคกำวิ่งซีเมนต์ดิดขยาย
F8 ฟิคกำวิ่งกรวดล้าง
F9 ฟิคสำระบบกันซึม
F9A ฟิคกำวิ่งวัสดุซีเมนทาวิ่ EPOXY
F10 ทำวิ่งลูดแบบ INTERIOR (PAI)
F11 ทำวิ่งลูดแบบ LANDSCAPE
หมายเหตุ ยาแนวกระเบื้องใช้ยาแนวปูกระเบื้องเซรามิคสำเร็จ

### วัสดุผนัง

P1 ผนัง ค.ส.ล. สำเร็จรูป (ทาสีภายนอก, ภายใน)
P2 ฉาบปูนเรียบทาสี (สำหรับภายนอก, ภายใน)
P2A ฉาบปูนเรียบทาสี หนา 15 ซม. (สำหรับภายนอก, ภายใน)
P3 ปูกระเบื้องเซรามิค 8" x 8" (ฟิคดูดเร็ว)
P4 ผนังอิฐมอญเรียบก่อหนา 9 ซม. ทำการฉาบเรียบทาสี
โครงเหล็กรูปพรรณ
P5 ผนัง ค.ส.ล. ฉาบปูนเรียบทาสี
P5A ผนัง ค.ส.ล. ทาสีกระเบื้อง
P6 ผนัง ค.ส.ล. เปลือยรักษาสภาพผิวเรียบเรียงทาสี
P7 ผนัง ค.ส.ล. เปลือยรักษาสภาพผิวไม้ทาสี
P8 ผนังอุปกรณ์ตกแต่งอย่าง

CURTAIN WALL & FACADE CONTRACTOR :

**ISO.9002**
**KIM YOO SENG**


41/8 RAMA 3 ROAD, CHONG-NONSEE, YANNAWA, BANGKOK 10120, THAILAND
TEL : 294-6291 - 8 FAX : (662) 294-1744


REVISION

| NO. | DESCRIPTION | DATE |
|---|---|---|
| 1 | | |
| 2 | | |
| 3 | | |
| 4 | | |
| 5 | | |
| 6 | | |
| 7 | | |

PROJECT :

LUMPINI TOWER
VIBHAVADI-CHATUCHAK


PROJECT NO : 1802 LPark-VC


# AS-BUILT DRAWING

DRAWING TITLE :
GRILL & ACP.CLADDING
PARTIAL PLAN & ELEVATION

| | | |
|---|---|---|
| DRAWN : | UDOMSAK.P | |
| CHECKED : | SANGUAN | |
| DATE : | 10/07/2562 | |
| SHEET NO. | DWG. NO. | Rev. |
| | EL.29 | |


These drawings are the property of P.A. Design Co., Ltd.
and not to be used or reproduced without specific permission.

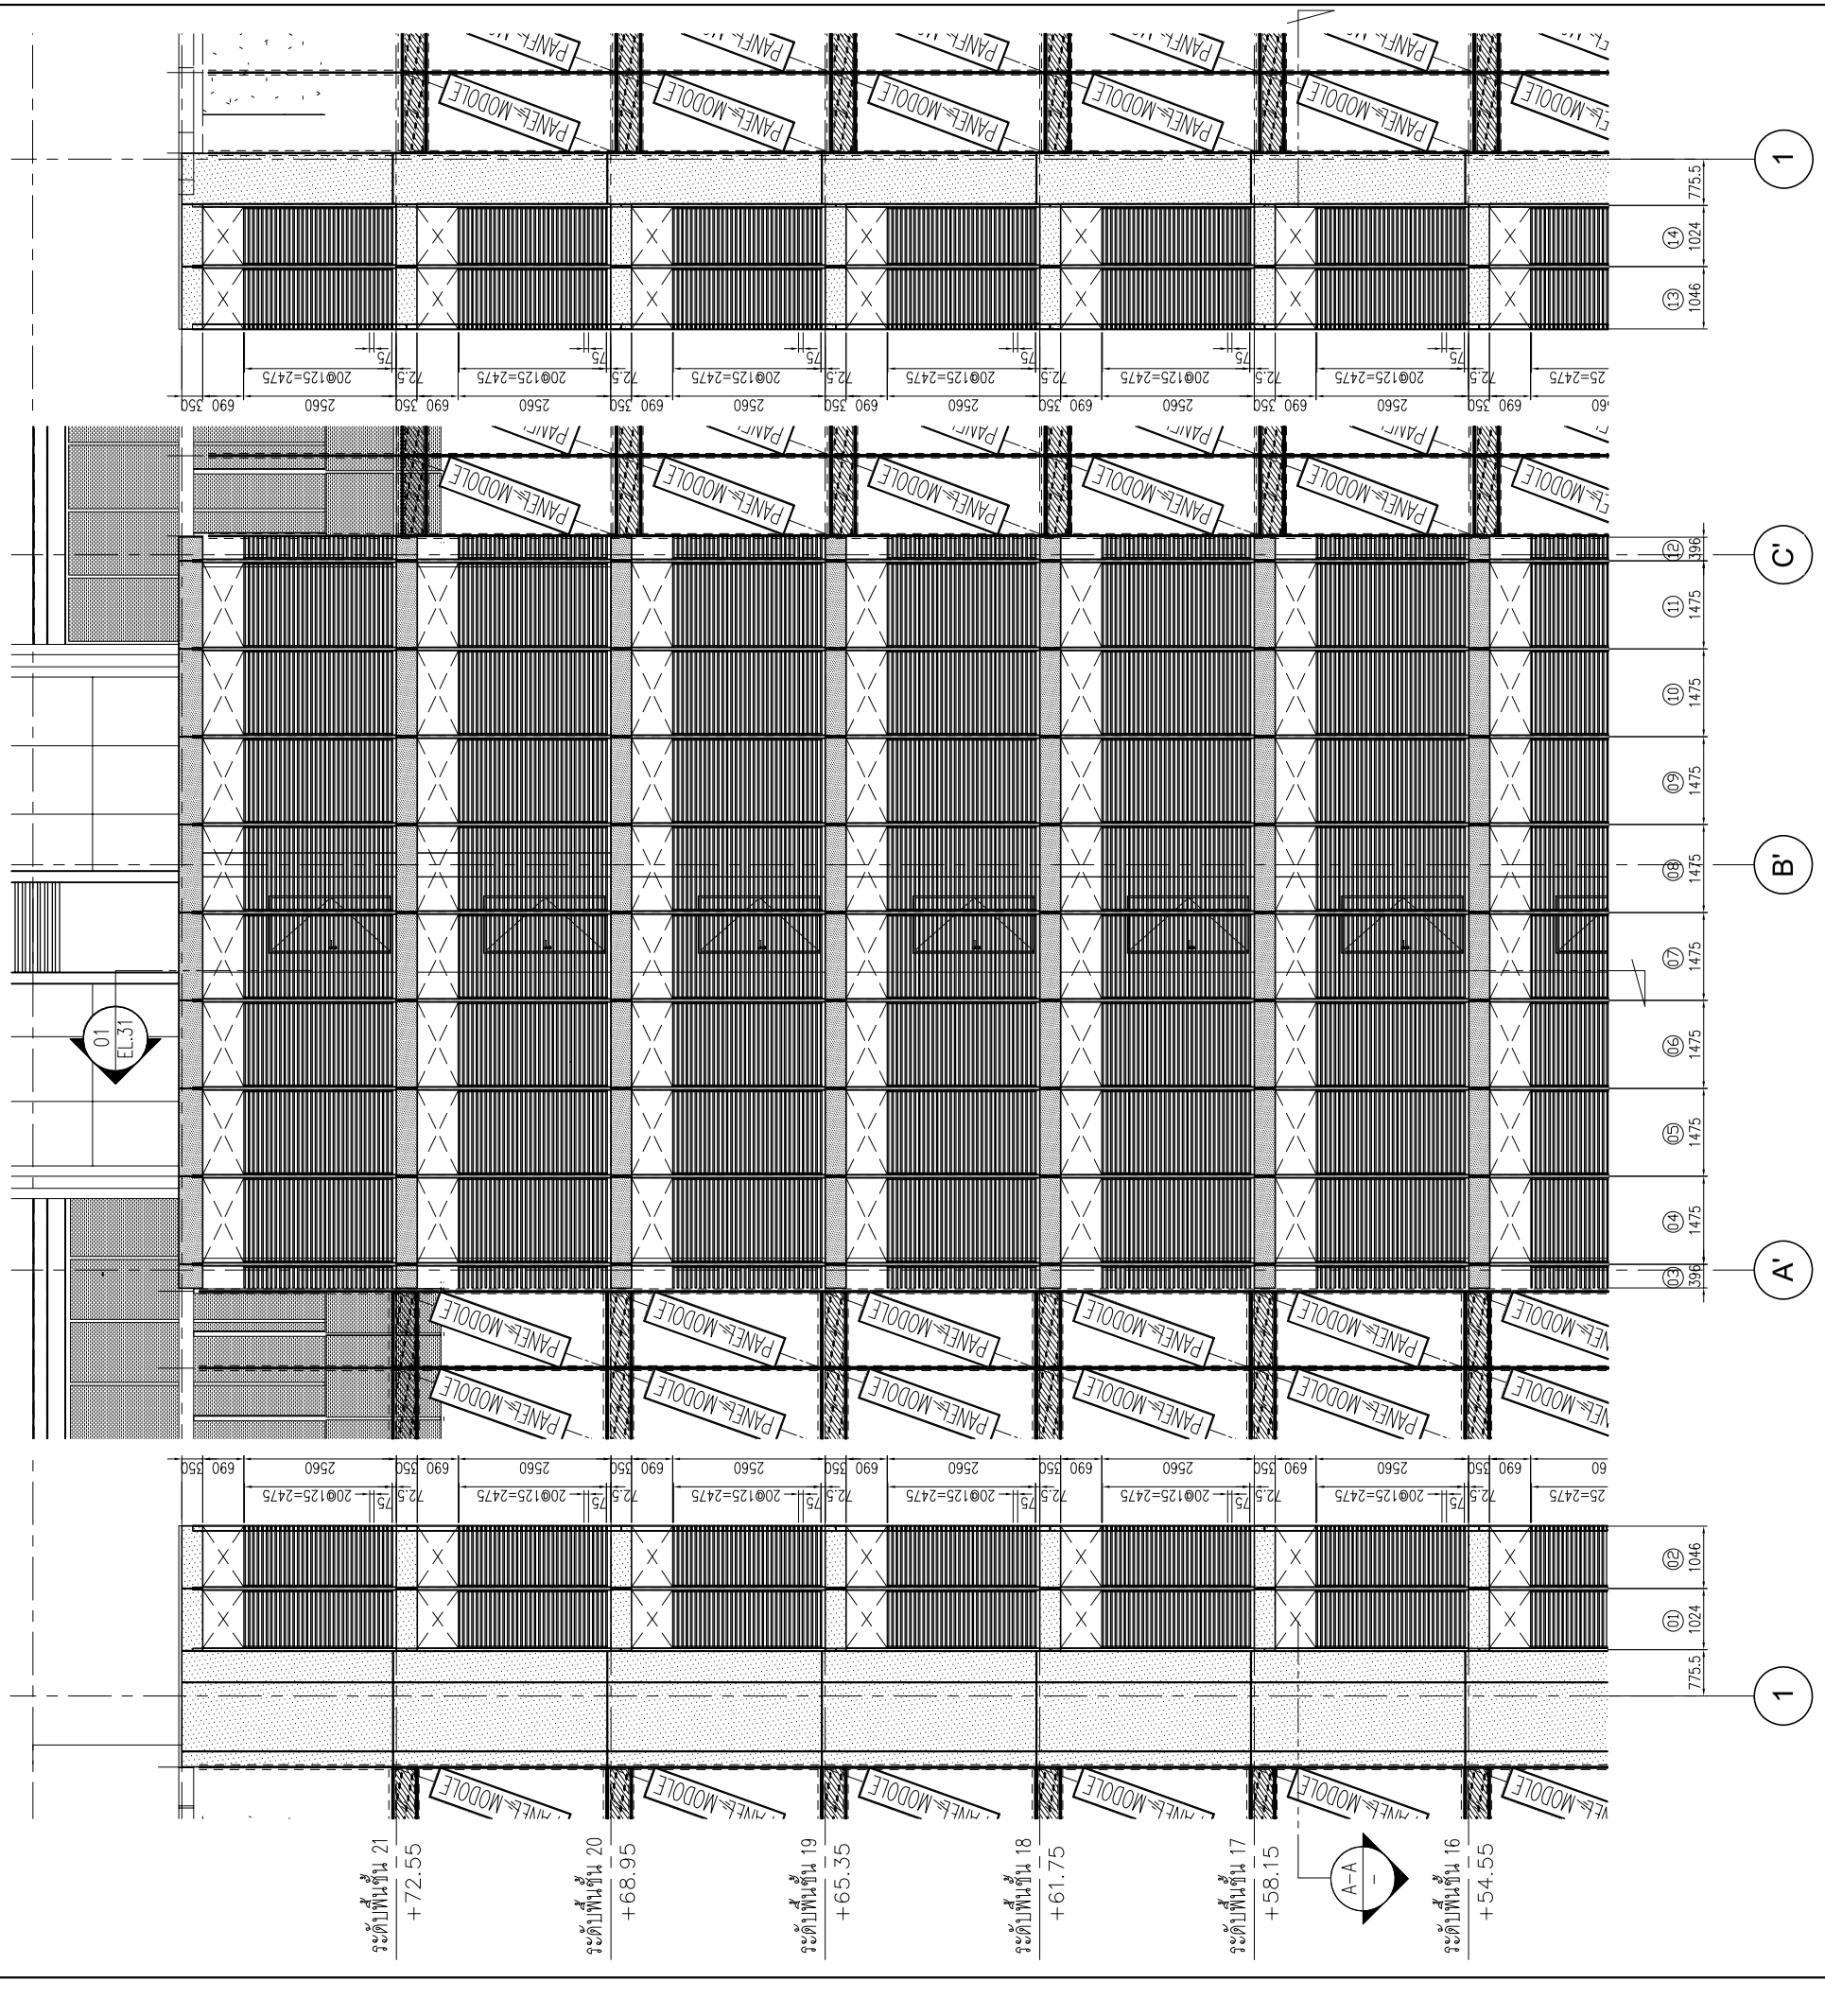

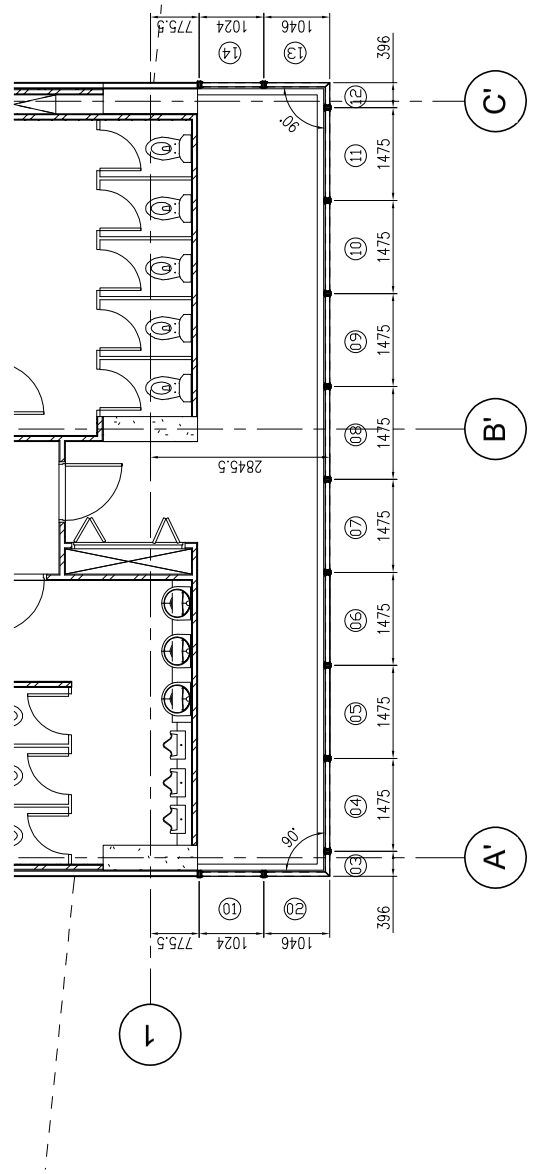
A-A SECTION

## สัญลักษณ์วัสดุตกแต่ง

### วัสดุพื้น

F1 ปูกระเบื้องเซรามิคขนาด 12"x12" ทึบแบ่งร่องเว้น PVC.2"
F2 ปูกระเบื้องเซรามิคขนาด 12" x 12" พื้นแบบแนวและ
ขอบทำวัสดุแสดงพิเศษ
F3 ปูกระเบื้องเซรามิคขนาด 12"x12" (สำหรับห้องน้ำ)
F3A ปูกระเบื้องเซรามิคขนาด 12"x12" (สำหรับห้องน้ำ)
F4 ปูกระเบื้องเซรามิคขนาด 12"x12"
F4A ปูกระเบื้องเซรามิคขนาด 12"x12"(สำหรับห้องพักกระทะ)
F4B ปูกระเบื้องเซรามิคขนาด 12"x12"(สำหรับระเบียง)
F4C ปูกระเบื้องเซรามิคขนาด 12"x12"(สำหรับทางเดินส่วนกลาง)
F5 ปูอะคิวสเตล่าปิดรูปู ทึบแบ่งร่องเว้น PVC.2"
F6 วัสดุทำวัสดุแสดงพิเศษโดม
F7 วัสดุทำวัสดุแสดงพิเศษยาง
F8 วัสดุทำจากวัสดุต่าง
F9 วัสดุระบบกันซึม
F9A วัสดุทำวัสดุพื้นระบบเทรัล EPOXY
F10 ทำปิดลูกแบบ INTERIOR (PAI)
F11 ทำปิดลูกแบบ LANDSCAPE
หมายเหตุ ยาแนวรอยต่อกระเบื้องด้วยปูนปิดแสดงสีดำ

### วัสดุผนัง

P1 ผนัง ก.ส.ย. ตำปิดรูปู (ทาสีภายนอก, ภายใน)
P2 ฉาบปูนเรียบทาสี (สำหรับภายนอก, ภายใน)
P2A ฉาบปูนเรียบทาสี หนา 15 ซม. (สำหรับภายนอก, ภายใน)
P3 ปูกระเบื้องเซรามิค 8" x 8" (พื้นคลุมผนัง)
P4 ผนังคอนกรีตมวลหนาทึบหนา 9 ซม. ทำรอยต่อเรียบทาสี
โครงเหล็กรูปพรรณปิดกระดูก
P5 ผนัง ก.ส.ย. ฉาบปูนเรียบทาสี
P5A ผนัง ก.ส.ย. ทนไฟระบบ
P6 ผนัง ก.ส.ย. เปลือยผิวคอนกรีตเปลือยทาสี
P7 ผนัง ก.ส.ย. เปลือยผิวคอนกรีตทาสี
P8 ผนังวัสดุตามสีตัวอย่าง

CURTAIN WALL & FACADE CONTRACTOR :

ISO.9002
KIM YOO SENG

41/8 RAMA 3 ROAD, CHONG-NONSEE, YANNAWA, BANGKOK 10120, THAILAND
TEL : 294-8291 - 8 FAX : (662) 294-1744

REVISION

| NO. | DESCRIPTION | DATE |
|---|---|---|
| 1 | | |
| 2 | | |
| 3 | | |
| 4 | | |
| 5 | | |
| 6 | | |
| 7 | | |

PROJECT :

LUMPINI TOWER
VIBHAVADI-CHATUCHAK

PROJECT NO : 1802 LPark-VC


# AS-BUILT DRAWING


DRAWING TITLE :
GRILL & ACP.CLADDING
PARTIAL PLAN & ELEVATION


| | |
|---|---|
| DRAWN : | UDOMSAK.P |
| CHECKED : | SANGUAN |
| DATE : | 10/07/2562 |
| SHEET NO. | DWG. NO. EL.30 Rev. |

These drawings are the property of P.A. Design Co., Ltd.
and not to be used or reproduced without specific permission.

อาคาร A

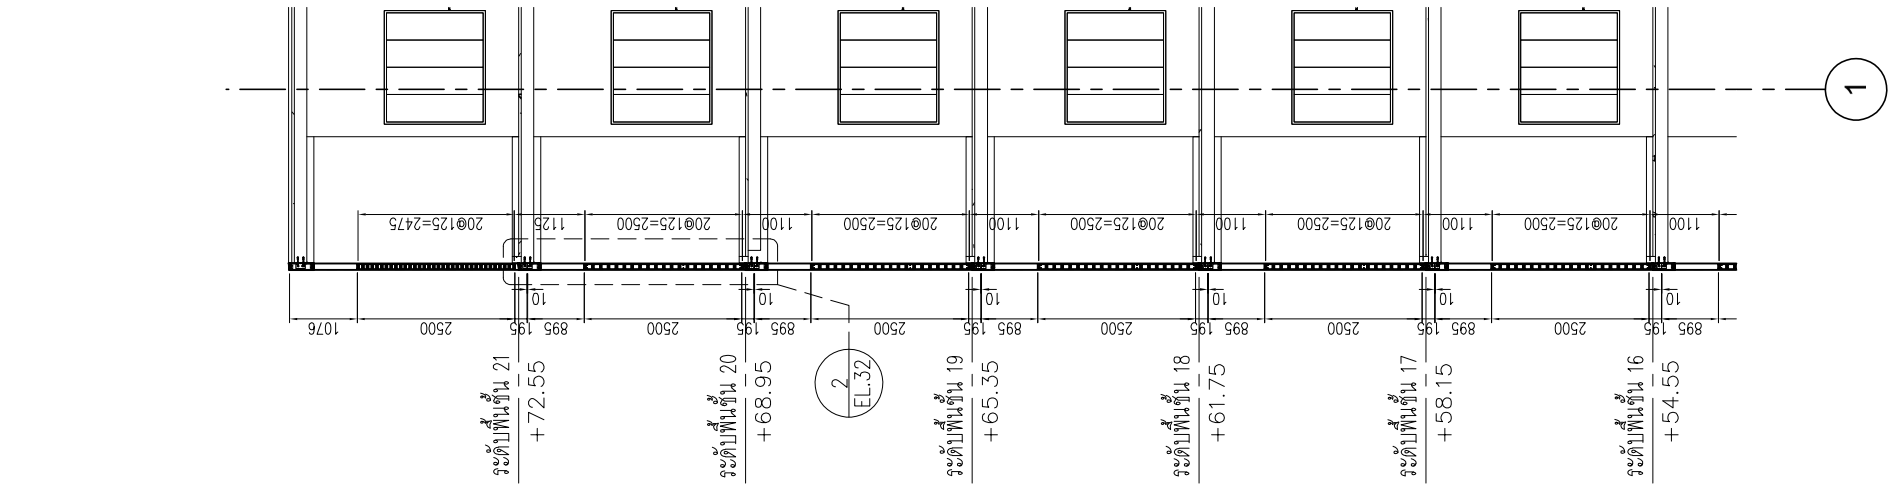

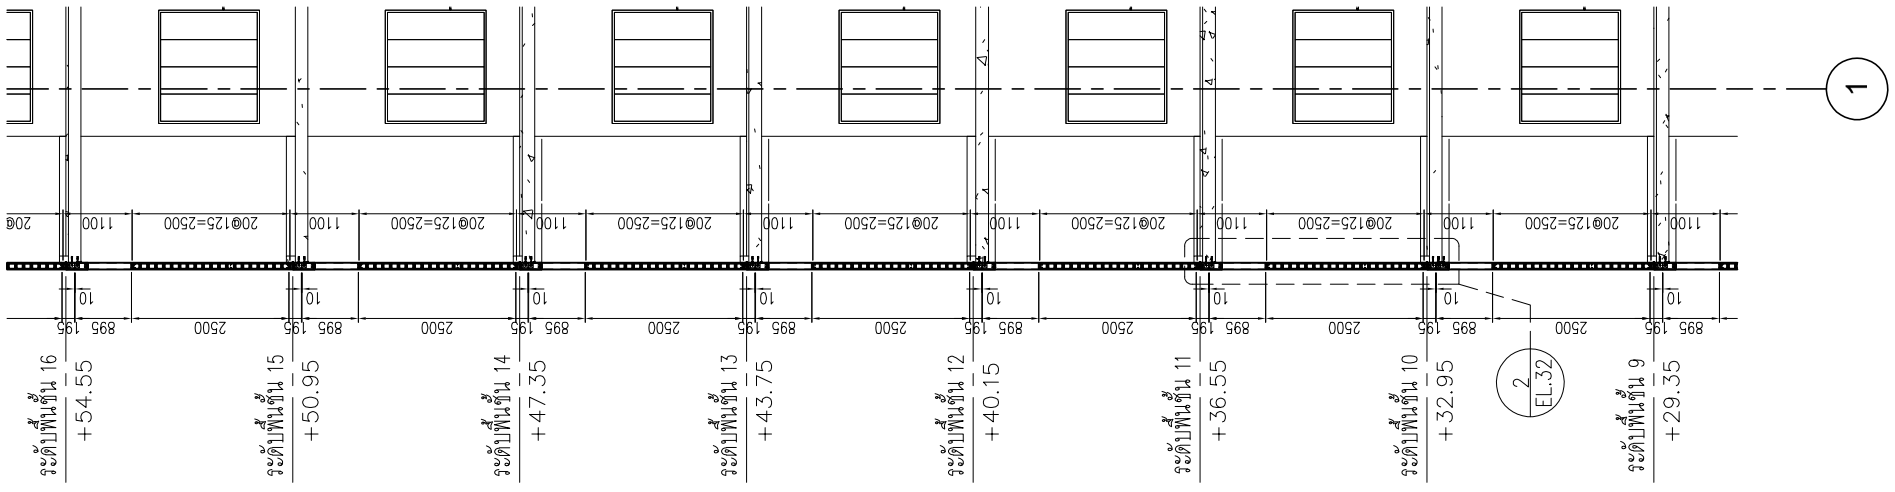
อาคาร A

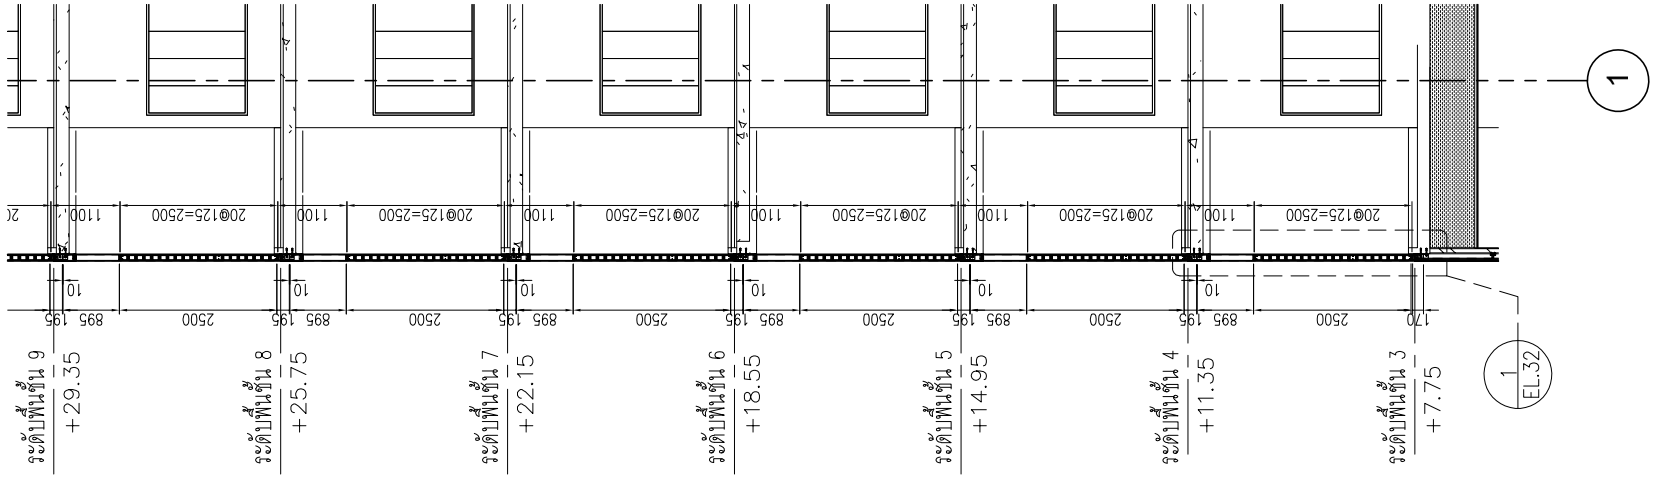
**L.P.N. DEVELOPMENT PUBLIC CO., LTD.**
1168/109 36th floor Lumpini Tower
Rama 4 Road Sathorn Bangkok 10120
tel. (662) 2855011-8
fax. (662) 2855017


## สัญลักษณ์วัสดุตกแต่ง

### วัสดุพื้น

F1 ปูกระเบื้องเซรามิคขนาด 12"x12" ทรีทเม้นท์กันซึมเต็ม PVC.2"
F2 ปูกระเบื้องเซรามิคขนาด 12" x 12" พร้อมแนวและ
ขอบทำวิ้งรีนเลสสีทึมโน
F3 ปูกระเบื้องเซรามิคขนาด 12"x12" (สำหรับห้องน้ำ)
F3A ปูกระเบื้องเซรามิคขนาด 12"x12" (สำหรับห้องน้ำ)
F4 ปูกระเบื้องเซรามิคขนาด 12"x12"
F4A ปูกระเบื้องเซรามิคขนาด 12"x12"(สำหรับห้องอ๊กกะละ)
F4B ปูกระเบื้องเซรามิคขนาด 12"x12"(สำหรับระเบียง)
F4C ปูกระเบื้องเซรามิคขนาด 12"x12"(สำหรับทางเดินส่วนกลาง)
F5 ปูอะรีเมลล่าสิ่งทูป ทรีทเม้นท์กันซึมเต็ม PVC.2"
F6 วิ้งหน้าวิ้งรีนเลสสีทึมโน
F7 วิ้งหน้าวิ้งรีนเลสสีทึดเขาย
F8 วิ้งหน้าวิ้งกรวดล้าง
F9 วิ้งสำระบบกันซึม
F9A วิ้งหน้าวัสดุเรียบเทราวิ่ EPOXY
F10 ทำวิ้งลูดแบบ INTERIOR (PAI)
F11 ทำวิ้งลูดแบบ LANDSCAPE
หมายเหตุ ยาแนวรอยต่อกระเบื้องด้วยยูฟิวเรียนสีดำ

### วัสดุผนัง

P1 ผนัง ค.ส.ล. ฉาบปูนทูป (ทาสีภายนอก, ภายใน)
P2 ฉาบปูนเรียบทาสี (สำหรับภายนอก, ภายใน)
P2A ฉาบปูนเรียบทาสี หนา 15 ซม. (สำหรับภายนอก, ภายใน)
P3 ปูกระเบื้องเซรามิค 8" x 8" (ฟินิชูนผนัง)
P4 ผนังยิปซั่มบอร์ดหนา 9 มม. ทำรอยต่อเรียบทาสี
โครงเหล็กรูปพิงกปรี
P5 ผนัง ค.ส.ล. ฉาบปูนเรียบทาสี
P5A ผนัง ค.ส.ล. ทาสีกระเบื้อง
P6 ผนัง ค.ส.ล. เปลือยรักษาผิวใสกันเปรอะทาสี
P7 ผนัง ค.ส.ล. เปลือยรักษาผิวใสทาสี
P8 ผนังอุปกรณ์ตกแต่งอย่าง

CURTAIN WALL & FACADE CONTRACTOR :

ISO.9002
**KIM YOO SENG**
41/8 RAMA 3 ROAD, CHONG-NONSEE, YANNAWA, BANGKOK 10120, THAILAND
TEL : 294-8291 - 8 FAX : (662) 294-1744

REVISION

| NO. | DESCRIPTION | DATE |
|---|---|---|
| 1 | | |
| 2 | | |
| 3 | | |
| 4 | | |
| 5 | | |
| 6 | | |
| 7 | | |

PROJECT :
LUMPINI TOWER
VIBHAVADI-CHATUCHAK
PROJECT NO : 1802 LPark-VC


# AS-BUILT DRAWING


DRAWING TITLE :
GRILL & ACP.CLADDING
VERTICAL SECTION

| | |
|---|---|
| DRAWN : | UDOMSAK.P |
| CHECKED : | SANGUAN |
| DATE : | 10/07/2562 |


| SHEET NO. | DWG. NO. | Rev. |
|---|---|---|
| | EL.32 | |


These drawings are the property of P.A. Design Co., Ltd.
and not to be used or reproduced without specific permission.

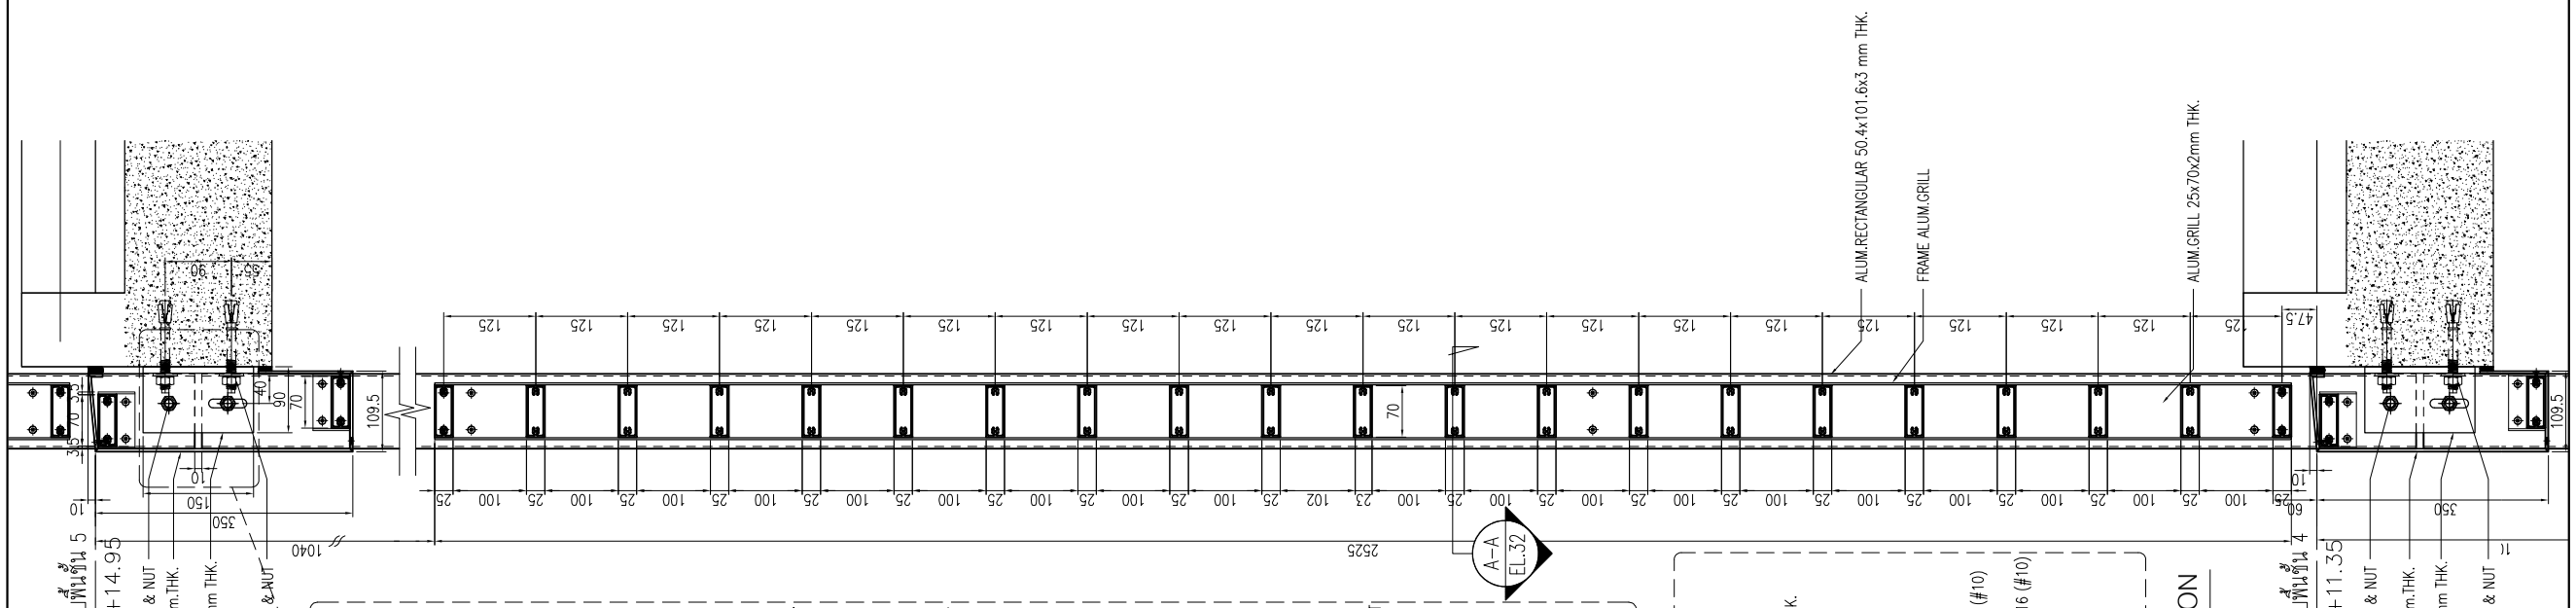

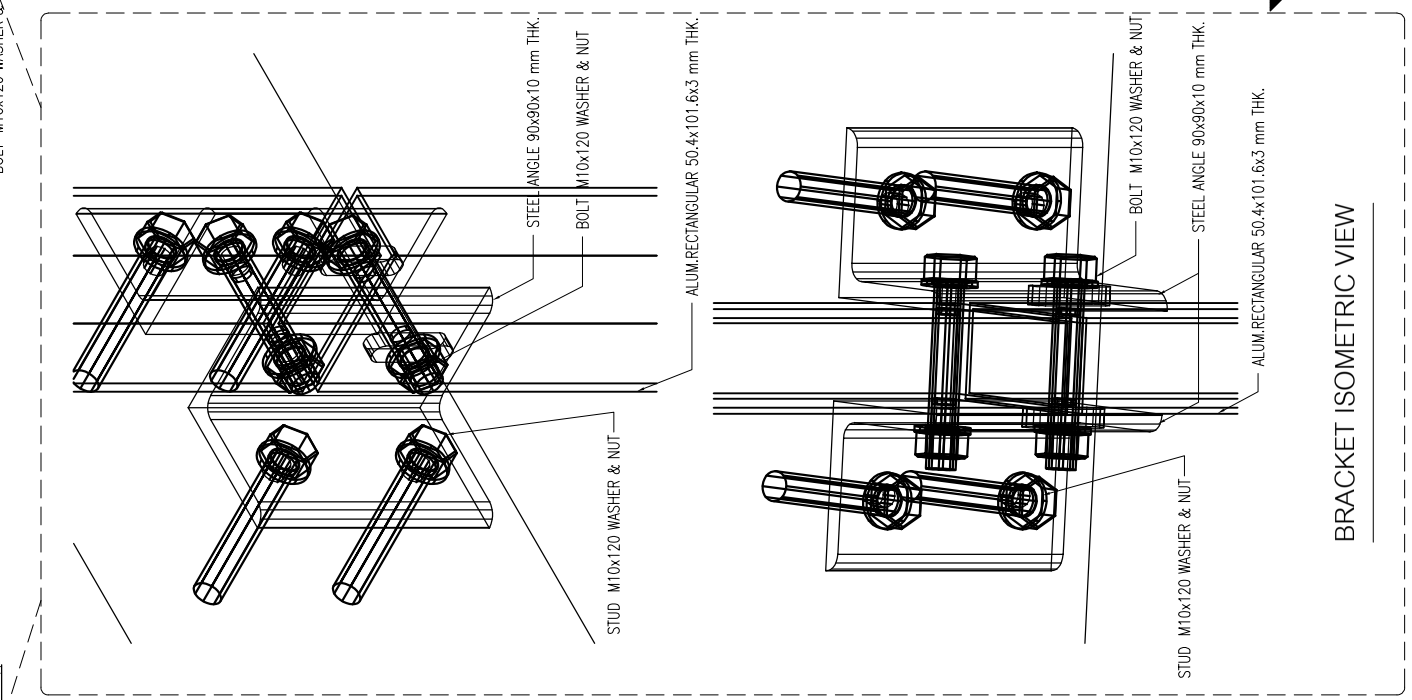

BRACKET ISOMETRIC VIEW

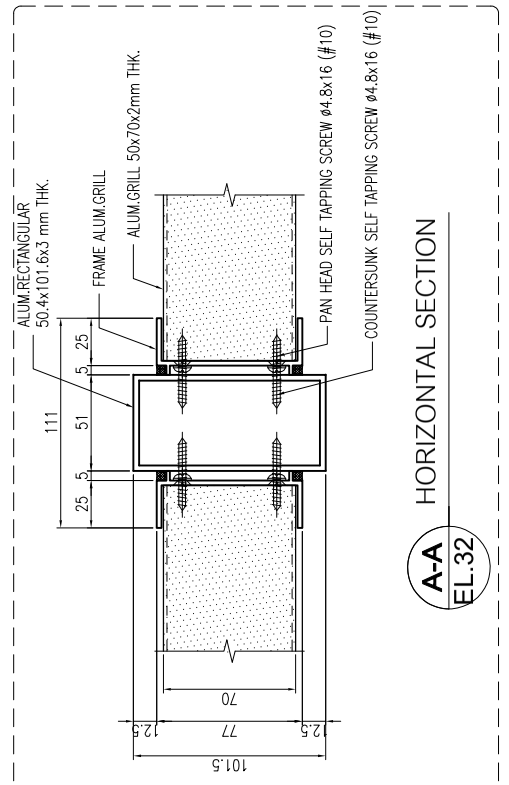


HORIZONTAL SECTION

A-A
EL.32

01 VERTICAL SECTION
EL.32

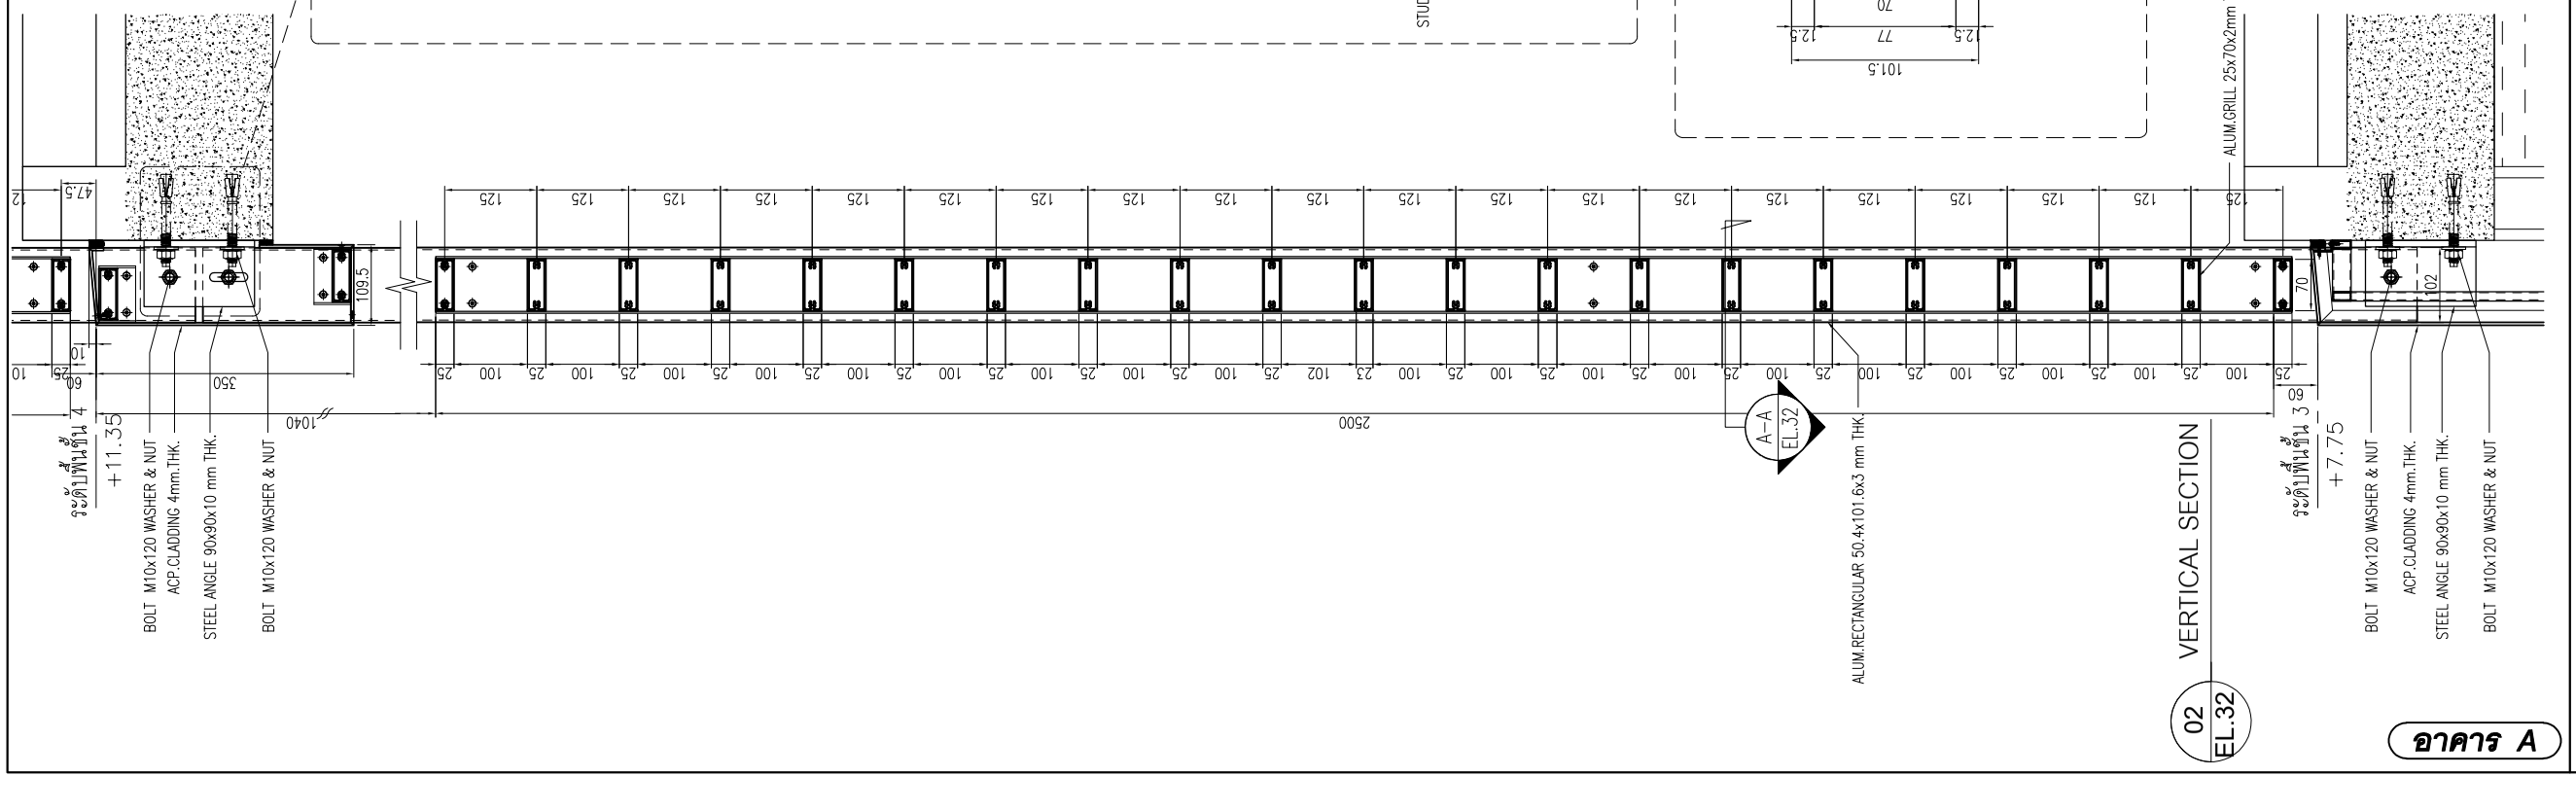


02 VERTICAL SECTION
EL.32

อาคาร A


**L.P.N. DEVELOPMENT PUBLIC CO., LTD.**
1168/109 36th floor Lumpini Tower
Rama 4 Road Sathorn Bangkok 10120
tel. (662) 2855011-8
fax. (662) 2855017


## สัญลักษณ์วัสดุตกแต่ง

### วัสดุพื้น




CURTAIN WALL & FACADE CONTRACTOR :

**ISO.9002 KIM YOO SENG**
41/8 RAMA 3 ROAD, CHONG-NONSEE, YANNAWA, BANGKOK 10120, THAILAND
TEL : 294-6291 - 8 FAX : (662) 294-1744

REVISION

| NO. | DESCRIPTION | DATE |
|---|---|---|
| 1 | | |
| 2 | | |
| 3 | | |
| 4 | | |
| 5 | | |
| 6 | | |
| 7 | | |

PROJECT :

**LUMPINI TOWER**
VIBHAVADI-CHATUCHAK

PROJECT NO : 1802 LPark-VC

# AS-BUILT DRAWING

DRAWING TITLE :
GRILL & ACP.CLADDING
TYP.SECTION DETAIL

| | | |
|---|---|---|
| DRAWN : | UDOMSAK.P | |
| CHECKED : | SANGUAN | |
| DATE : | 10/07/2562 | |
| SHEET NO. | DWG. NO. | Rev. |
| | EL.32 | |


These drawings are the property of P.A. Design Co., Ltd.
and not to be used or reproduced without specific permission.

# DRAWING INDEX

DRAWING LIST

| | 1st. | 2nd. | 3rd. | 4th. | 5th. |
|---|---|---|---|---|---|
| D | 09 | | | | |
| M | 09 | | | | |
| Y | 20 | | | | |

| No. | Drawing No. | Drawing Title | Revision | | | | |
|---|---|---|---|---|---|---|---|
| 1 | LPN.A-CS.00 | COVER SHEET | – | | | | |
| 2 | LPN.A-IND.01 | DRAWING INDEX | – | | | | |
| 3 | LPN.A-IND.02 | DRAWING INDEX | – | | | | |
| 4 | LPN.A-MAT.01 | MATERIAL LIST | – | | | | |
| 5 | LPN.A-MAT.02 | MATERIAL LIST | – | | | | |
| 6 | LPN.A-MAT.03 | MATERIAL LIST | | | | | |
| 7 | LPN.A-PL.01 | FLOOR PLAN LEVEL 01 | – | | | | |
| 8 | LPN.A-PL.02 | FLOOR PLAN LEVEL 02 | – | | | | |
| 9 | LPN.A-PL.03 | FLOOR PLAN LEVEL 03 | – | | | | |
| 10 | LPN.A-PL.04 | FLOOR PLAN LEVEL 04 | – | | | | |
| 11 | LPN.A-PL.05 | FLOOR PLAN LEVEL 05-20 | – | | | | |
| 12 | LPN.A-PL.06 | FLOOR PLAN LEVEL 21 | – | | | | |
| 13 | LPN.A-PL.07 | PLAN ACP.TOP ROOF LEVEL 21 | – | | | | |
| 14 | LPN.A-PL.08 | PLAN ACP.TOP ROOF LEVEL +76.15 | – | | | | |
| 15 | LPN.A-PL.09 | PLAN ACP.TOP ROOF LEVEL +78.65 ( PART 1/2 ) | – | | | | |
| 16 | LPN.A-PL.10 | PLAN ACP.TOP ROOF LEVEL +78.65 ( PART 2/2 ) | – | | | | |
| 17 | LPN.A-PL.11 | PLAN ACP.TOP ROOF LEVEL +81.90 ( PART 1/2 ) | – | | | | |
| 18 | LPN.A-PL.12 | PLAN ACP.TOP ROOF LEVEL +81.90 ( PART 2/2 ) | – | | | | |
| 19 | LPN.A-PL.13 | PLAN ACP.TOP ROOF LEVEL +84.50 ( PART 1/2 ) | – | | | | |
| 20 | LPN.A-PL.14 | PLAN ACP.TOP ROOF LEVEL +84.50 ( PART 2/2 ) | – | | | | |
| 21 | LPN.A-EL.01 | STICK WALL & ACP.CLADDING @ PARTIAL ELEVATION | – | | | | |
| 22 | LPN.A-EL.02 | STICK WALL & ACP.CLADDING @ PARTIAL ELEVATION | – | | | | |
| 23 | LPN.A-EL.03 | STICK WALL & ACP.CLADDING @ PARTIAL ELEVATION | – | | | | |
| 24 | LPN.A-EL.04 | STICK WALL & ACP.CLADDING @ PARTIAL ELEVATION | – | | | | |
| 25 | LPN.A-EL.05 | DEVELOP ELEVATION @ LEVEL 4 – LEVEL14 | – | | | | |
| 26 | LPN.A-EL.06 | DEVELOP ELEVATION @ LEVEL 4 – LEVEL14 | – | | | | |
| 27 | LPN.A-EL.07 | DEVELOP ELEVATION @ LEVEL 4 – LEVEL14 | – | | | | |
| 28 | LPN.A-EL.08 | DEVELOP ELEVATION @ LEVEL 4 – LEVEL14 | – | | | | |
| 29 | LPN.A-EL.09 | DEVELOP ELEVATION @ PARTIAL ELEVATION | – | | | | |
| 30 | LPN.A-EL.10 | DEVELOP ELEVATION @ LEVEL 4 – LEVEL14 | – | | | | |
| | | | | | | | |

DRAWING LIST

| | 1st. | 2nd. | 3rd. | 4th. | 5th. |
|---|---|---|---|---|---|
| D | 09 | | | | |
| M | 09 | | | | |
| Y | 20 | | | | |

| No. | Drawing No. | Drawing Title | Revision | | | | |
|---|---|---|---|---|---|---|---|
| 31 | LPN.A-EL.11 | DEVELOP ELEVATION @ LEVEL 4 – LEVEL14 | – | | | | |
| 32 | LPN.A-EL.12 | DEVELOP ELEVATION @ LEVEL 15 – LEVEL 21 | – | | | | |
| 33 | LPN.A-EL.13 | DEVELOP ELEVATION @ LEVEL 15 – LEVEL 21 | – | | | | |
| 34 | LPN.A-EL.14 | DEVELOP ELEVATION @ LEVEL 15 – LEVEL 21 | – | | | | |
| 35 | LPN.A-EL.15 | DEVELOP ELEVATION @ LEVEL 15 – LEVEL 21 | – | | | | |
| 36 | LPN.A-EL.16 | PARTIAL ELEVATION @ STICK WALL LEVEL 21 | – | | | | |
| 37 | LPN.A-EL.17 | PARTIAL ELEVATION @ STICK WALL LEVEL 21 | – | | | | |
| 38 | LPN.A-EL.18 | PARTIAL ELEVATION @ STICK WALL LEVEL 21 | – | | | | |
| 39 | LPN.A-EL.19 | PARTIAL ELEVATION @ STICK WALL LEVEL 21 | – | | | | |
| 40 | LPN.A-EL.20 | ELEVATION ACP.TOP ROOF VIEW A | – | | | | |
| 41 | LPN.A-EL.21 | ELEVATION ACP.TOP ROOF VIEW B | – | | | | |
| 42 | LPN.A-EL.22 | ELEVATION ACP.TOP ROOF VIEW C | – | | | | |
| 43 | LPN.A-EL.23 | STEEL FRAME ACP.TOP ROOF ISOMETRIC VIEW | – | | | | |
| 44 | LPN.A-EL.24 | ACP.TOP ROOF ISOMETRIC VIEW | – | | | | |
| 45 | LPN.A-EL.25 | ELEVATION GLASS WALL ON STEEL ระดับพื้นห้องเครื่องลิฟต์ VIEW A | – | | | | |
| 46 | LPN.A-EL.26 | ELEVATION GLASS WALL ON STEEL ระดับพื้นห้องเครื่องลิฟต์ VIEW C&D | – | | | | |
| 47 | LPN.A-EL.27 | ELEVATION GLASS WALL ON STEEL ระดับพื้นห้องเครื่องลิฟต์ | – | | | | |
| 48 | LPN.A-EL.28 | PARTIAL PLAN & ELEVATION @ GRILL & ACP.CLADDING | – | | | | |
| 49 | LPN.A-EL.29 | PARTIAL PLAN & ELEVATION @ GRILL & ACP.CLADDING | – | | | | |
| 50 | LPN.A-EL.30 | PARTIAL PLAN & ELEVATION @ GRILL & ACP.CLADDING | – | | | | |
| 51 | LPN.A-EL.31 | VERTICAL SECTION @ GRILL & ACP.CLADDING | – | | | | |
| 52 | LPN.A-EL.32 | VERTICAL SECTION @ GRILL & ACP.CLADDING | – | | | | |
| 53 | LPN.A-TD.H01 | TYPICAL HORIZONTALSECTION DETAIL@EDGE COLUMN & VISION AREA | – | | | | |
| 54 | LPN.A-TD.H02 | TYPICAL HORIZONTALSECTION DETAIL @ EDGE COLUMN & DEAD LOAD BRACKET | – | | | | |
| 55 | LPN.A-TD.H03 | TYPICAL HORIZONTALSECTION DETAIL @ SPANDAIL AREA | – | | | | |
| 56 | LPN.A-TD.H04 | TYPICAL HORIZONTALSECTION DETAIL @ ACP COLUMN AREA | – | | | | |
| 57 | LPN.A-TD.H05 | TYPICAL HORIZONTALSECTION DETAIL @ ACP COLUMN AREA | – | | | | |
| 58 | LPN.A-TD.H06 | TYPICAL HORIZONTALSECTION DETAIL @ ACP COLUMN AREA | – | | | | |
| 59 | LPN.A-TD.H07 | TYPICAL HORIZONTALSECTION DETAIL @ CORNER 137° | – | | | | |
| 60 | LPN.A-TD.H08 | TYPICAL HORIZONTALSECTION DETAIL @ CORNER 167° | – | | | | |
| | | | | | | | |

อาคาร A


L.P.N. DEVELOPMENT PUBLIC CO., LTD.
1168/109 36th floor Lumpini Tower
Rama 4 Road Sathorn Bangkok 10120
tel. (662) 2855011-6
fax. (662) 2855017


## สัญลักษณ์วัสดุตกแต่ง

### วัสดุพื้น

F1 ปูกระเบื้องเซรามิคขนาด 12"x12" พร้อมบัวเชิงเน้น PVC.2"
F2 ปูกระเบื้องเซรามิคขนาด 12" x 12" พร้อมแนวและ
ขอบทำผิวขัดมันเงา
F3 ปูกระเบื้องเซรามิคขนาด 12"x12" (สำหรับห้องน้ำ)
F3A ปูกระเบื้องเซรามิคขนาด 12"x12" (สำหรับห้องน้ำ)
F4 ปูกระเบื้องเซรามิคขนาด 12"x12"
F4A ปูกระเบื้องเซรามิคขนาด 12"x12"(สำหรับห้องพักขยะ)
F4B ปูกระเบื้องเซรามิคขนาด 12"x12"(สำหรับกระเบียง)
F4C ปูกระเบื้องเซรามิคขนาด 12"x12"(สำหรับทางเดินส่วนกลาง)
F5 ปูอลามิเนตลำดับจิ๊กซูป์ พร้อมบัวเชิงเน้น PVC.2"
F6 พื้นทำผิวขัดมันเงา
F7 พื้นทำผิวขัดหยาบ
F8 พื้นทำผิวกรวดล้าง
F9 พื้นทำระบบกันซึม
F9A พื้นทำผิวขัดเคลือบเทาสี EPOXY
F10 ทำผิวดูแบบ INTERIOR (PAI)
F11 ทำผิวดูแบบ LANDSCAPE
หมายเหตุ ยางแนวรอยต่อกระเบื้องดังปูนซีเมนต์ดำ

### วัสดุผนัง

P1 ฉนัง ค.ส.ล. ลำดับจิ๊กซูป์ (ทาสีภายนอก, ภายใน)
P2 ฉาบปูนเรียบเทาสี (สำหรับภายนอก, ภายใน)
P2A ฉาบปูนเรียบเทาสี หนา 15 ซม. (สำหรับภายนอก, ภายใน)
P3 บุกระเบื้องเซรามิค 8" x 8" (ชนิดมุมฉนัง)
P4 ผนังอิฐมอญก่อหนา 9 ซม. ทำรอยต่อเรียบเทาสี
โครงเหล็กกุ่มสังกะสี
P5 ฉนัง ค.ส.ล. ฉาบปูนเรียบเทาสี
P5A ฉนัง ค.ส.ล. พ่นสีระเบิด
P6 ฉนัง ค.ส.ล. เปลือยขัดแต่งให้สีเรียบร้อยทาสี
P7 ฉนัง ค.ส.ล. เปลือยขัดแต่งไม่ทาสี
P8 ผนังกุ่มลูกฟูมตัวอย่าง

CURTAIN WALL & FACADE CONTRACTOR :

ISO.9002
KIM YOO SENG
41/8 RAMA 3 ROAD, CHONG-NONSEE, YANNAWA, BANGKOK 10120, THAILAND
TEL : 294-6291 - 8 FAX : (662) 294-1744

REVISION

| NO. | DESCRIPTION | DATE |
|---|---|---|
| 1 | | |
| 2 | | |
| 3 | | |
| 4 | | |
| 5 | | |
| 6 | | |
| 7 | | |

PROJECT :

LUMPINI TOWER
VIBHAVADI-CHATUCHAK

PROJECT NO : 1802 LPark-VC

AS-BUILT DRAWING

DRAWING TITLE :

DRAWING INDEX

| | |
|---|---|
| DRAWN : | UDOMSAK.P |
| CHECKED : | SANGUAN |
| DATE : | 10/07/2562 |

| SHEET NO. | DWG. NO. | Rev. |
|---|---|---|
| | IND.01 | - |


These drawings are the property of P.A. Design Co., Ltd.
and not to be used or reproduced without specific permission.

# DRAWING INDEX

DRAWING LIST

| | 1st. | 2nd. | 3rd. | 4th. | 5th. |
|---|---|---|---|---|---|
| D | 09 | | | | |
| M | 09 | | | | |
| Y | 20 | | | | |

| No. | Drawing No. | Drawing Title | Revision |
|---|---|---|---|
| 1 | LPN.A–TD.H09 | TYPICAL HORIZONTALSECTION DETAIL @ CORNER 148° | – |
| 2 | LPN.A–TD.H10 | TYPICAL HORIZONTAL SECTION DETAIL @ CORNER 161° | – |
| 3 | LPN.A–TD.H11 | TYPICAL HORIZONTAL SECTION DETAIL @ CORNER CONNECT TO ACP | – |
| 4 | LPN.A–TD.H12 | TYPICAL HORIZONTAL SECTION DETAIL @ CORNER CONNECT TO ACP | – |
| 5 | LPN.A–TD.H13 | TYPICAL HORIZONTAL SECTION DETAIL @ CORNER CONNECT TO ACP | – |
| 6 | LPN.A–TD.H14 | TYPICAL HORIZONTAL SECTION DETAIL @ CORNER CONNECT TO ACP | – |
| 7 | LPN.A–TD.H15 | TYPICAL HORIZONTAL SECTION DETAIL @ SLAB BRACKET CORNER 161° | – |
| 8 | LPN.A–TD.H16 | TYPICAL HORIZONTAL SECTION DETAIL @ SLAB BRACKET CORNER 148° | – |
| 9 | LPN.A–TD.H17 | TYPICAL HORIZONTAL SECTION DETAIL @ SLAB BRACKET CORNER 167° | – |
| 10 | LPN.A–TD.H18 | TYPICAL HORIZONTAL SECTION DETAIL @ SLAB BRACKET CORNER 137° | – |
| 11 | LPN.A–TD.H19 | TYPICAL HORIZONTAL SECTION DETAIL @ STICK WALL & ACP.CLADDING | – |
| 12 | LPN.A–TD.H20 | TYPICAL HORIZONTAL SECTION DETAIL @ STICK WALL & ACP.CLADDING | – |
| 13 | LPN.A–TD.H21 | TYPICAL HORIZONTAL SECTION DETAIL @ STICK WALL & ACP.CLADDING | – |
| 14 | LPN.A–TD.H22 | TYPICAL HORIZONTAL SECTION DETAIL @ STICK WALL & ACP.CLADDING | – |
| 15 | LPN.A–TD.H23 | TYPICAL HORIZONTAL SECTION DETAIL @ STICK WALL & ACP.CLADDING | – |
| 16 | LPN.A–TD.H24 | TYPICAL HORIZONTAL SECTION DETAIL @ STICK WALL & ACP.CLADDING | – |
| 17 | LPN.A–TD.H25 | TYPICAL HORIZONTAL SECTION DETAIL @ STICK WALL @ LEVEL 21 | – |
| 18 | LPN.A–TD.H26 | TYPICAL HORIZONTAL SECTION DETAIL @ STICK WALL @ LEVEL 21 | – |
| 19 | LPN.A–TD.H27 | TYPICAL HORIZONTAL SECTION DETAIL @ STICK WALL @ LEVEL 21 | – |
| 20 | LPN.A–TD.H28 | TYPICAL HORIZONTAL SECTION DETAIL @ ACP.TOP ROOF | – |
| 21 | LPN.A–TD.H29 | TYPICAL HORIZONTAL SECTION DETAIL @ ACP.TOP ROOF | – |
| 22 | LPN.A–TD.H30 | TYPICAL HORIZONTAL SECTION DETAIL @ ACP.TOP ROOF | – |
| 23 | LPN.A–TD.V01 | TYPICAL VERTICAL SECTION DETAIL @ START PANEL LEVEL 4 | – |
| 24 | LPN.A–TD.V02 | TYPICAL VERTICAL SECTION DETAIL @ START PANEL LEVEL 4 | – |
| 25 | LPN.A–TD.V03 | TYPICAL VERTICAL SECTION DETAIL @ STACK JOINT PANEL | – |
| 26 | LPN.A–TD.V04 | TYPICAL VERTICAL SECTION DETAIL @ SLAB BRACKET EDGE COLUMN | – |
| 27 | LPN.A–TD.V05 | TYPICAL VERTICAL SECTION DETAIL @ STACK JOINT ACP.PANEL | – |
| 28 | LPN.A–TD.V06 | TYPICAL VERTICAL SECTION DETAIL @ DUMMY MULLION ACP.PANEL | – |
| 29 | LPN.A–TD.V07 | TYPICAL VERTICAL SECTION DETAIL @ HOOK SPIDER TOP PANEL LEVEL 21 | – |
| 30 | LPN.A–TD.V08 | TYPICAL VERTICAL SECTION DETAIL @ HOOK SPIDER TOP PANEL LEVEL 21 | – |

DRAWING LIST

| | 1st. | 2nd. | 3rd. | 4th. | 5th. |
|---|---|---|---|---|---|
| D | 09 | | | | |
| M | 09 | | | | |
| Y | 20 | | | | |

| No. | Drawing No. | Drawing Title | Revision |
|---|---|---|---|
| 31 | LPN.A–TD.V09 | TYPICAL VERTICAL SECTION DETAIL @ STICK WALL & ACP.CLADDING | – |
| 32 | LPN.A–TD.V10 | TYPICAL VERTICAL SECTION DETAIL @ STICK WALL & ACP.CLADDING | – |
| 33 | LPN.A–TD.V11 | TYPICAL VERTICAL SECTION DETAIL @ STICK WALL & ACP.CLADDING | – |
| 34 | LPN.A–TD.V12 | TYPICAL VERTICAL SECTION DETAIL @ STICK WALL @ LEVEL 21 | – |
| 35 | LPN.A–TD.V13 | TYPICAL VERTICAL SECTION DETAIL @ ACP.TOP ROOF | – |
| 36 | LPN.A–TD.V14 | TYPICAL VERTICAL SECTION DETAIL @ ACP.TOP ROOF | – |
| 37 | | | |
| 38 | | | |
อาคาร A


L.P.N. DEVELOPMENT PUBLIC CO., LTD.
1168/109 36th floor Lumpini Tower
Rama 4 Road Sathorn Bangkok 10120
tel. (662) 2855011-6
fax. (662) 2855017


## สัญลักษณ์วัสดุตกแต่ง

### วัสดุพื้น

F1 ปูกระเบื้องเซรามิคขนาด 12"x12" พร้อมบัวเชิงเน้น PVC.2"
F2 ปูกระเบื้องเซรามิคขนาด 12" x 12" พร้อมแนวและขอบทำผิวขึ้นเงาตัดมัน
F3 ปูกระเบื้องเซรามิคขนาด 12"x12" (สำหรับห้องน้ำ)
F3A ปูกระเบื้องเซรามิคขนาด 12"x12" (สำหรับห้องน้ำ)
F4 ปูกระเบื้องเซรามิคขนาด 12"x12"
F4A ปูกระเบื้องเซรามิคขนาด 12"x12"(สำหรับห้องพักขนะ)
F4B ปูกระเบื้องเซรามิคขนาด 12"x12"(สำหรับกระเบียง)
F4C ปูกระเบื้องเซรามิคขนาด 12"x12"(สำหรับทางเดินส่วนกลาง)
F5 ปูอลามิเนตลำอิฐปูน พร้อมบัวเชิงเน้น PVC.2"
F6 พื้นทำผิวขึ้นเงาตัดมัน
F7 พื้นทำผิวขึ้นเงาตัดหยาบ
F8 พื้นทำผิวกรวดล้าง
F9 พื้นทำระบบกันซึม
F9A พื้นทำผิวขัดเรียบทาสี EPOXY
F10 ทำผิวดูแบบ INTERIOR (PAI)
F11 ทำผิวดูแบบ LANDSCAPE
หมายเหตุ ยาแนวรอยต่อกระเบื้องสีเดียวปูนซีเมนต์ดำ

### วัสดุผนัง

P1 ฉนัง ค.ส.ล. ลำอิฐปูน (ทาสีภายนอก, ภายใน)
P2 ฉาบปูนเรียบทาสี (สำหรับภายนอก, ภายใน)
P2A ฉาบปูนเรียบทาสี หนา 15 ซม. (สำหรับภายนอก, ภายใน)
P3 บุกระเบื้องเซรามิค 8" x 8" (ชนิดบุฉนัง)
P4 ฉนังอิฐมอญบุหนา 9 ซม. ทำรอยต่อเรียบทาสี โครงเหล็กรูปสี่เหลี่ยมกระสี
P5 ฉนัง ค.ส.ล. ฉาบปูนเรียบทาสี
P5A ฉนัง ค.ส.ล. พ่นสีระเบิด
P6 ฉนัง ค.ส.ล. เปลือยผิดแต่งให้สีเรียบร้อยทาสี
P7 ฉนัง ค.ส.ล. เปลือยผิดแต่งไม่ทาสี
P8 ฉนังบุวัสดุตามตัวอย่าง

CURTAIN WALL & FACADE CONTRACTOR :


ISO.9002
KIM YOO SENG
4 1/8 RAMA 3 ROAD, CHONG-NONSEE, YANNAWA, BANGKOK 10120, THAILAND
TEL : 294-6291 - 8 FAX : (662) 294-1744


REVISION

| NO. | DESCRIPTION | DATE |
|---|---|---|
| 1 | | |
| 2 | | |
| 3 | | |
| 4 | | |
| 5 | | |
| 6 | | |
| 7 | | |

PROJECT :

LUMPINI TOWER
VIBHAVADI-CHATUCHAK

PROJECT NO : 1802 LPark-VC

AS-BUILT DRAWING

DRAWING TITLE :

DRAWING INDEX

| | |
|---|---|
| DRAWN : | UDOMSAK.P |
| CHECKED : | SANGUAN |
| DATE : | 10/07/2562 |

| SHEET NO. | DWG. NO. | Rev. |
|---|---|---|
| | IND.02 | - |


These drawings are the property of P.A. Design Co., Ltd.
and not to be used or reproduced without specific permission.

## 1 GLASS

| ITEM | TYPE NAME | SPECIFICATION | GLASS COMBINATION | LOCATION | CONFIGURATION | REMARKS |
|---|---|---|---|---|---|---|
| 1.01 | GL.01 | 12.76mm.THK. LAMINATED GLASS | – | Curtain Wall | | |
| 1.02 | | | | | | |
| | | | | | | |
| | | | | | | |
## 2 GLAZING MATERIAL & GASKETS

| ITEM | DESCRIPTION & SIZE | MATERIAL | COLOUR | APPLICATION | REMARKS | CONFIGURATION |
|---|---|---|---|---|---|---|
| 2.01 | STRUCTURAL SILICONE SEAL | SILICONE SEAL | BLACK | @ GLAZING | | |
| 2.02 | SILICONE SEAL | SILICONE SEAL | BLACK | @ EXTRUSION, WEATHER & OTHER | | |
| 2.04 | CLOSED CELL FOAM BLOCK | POLYETHYLENE FOAM | BLACK | @ STACK JOINT | | |
| 2.05 | | | | | | |
| 2.06 | AIR TIGHT GASKET | E.P.D.M SHORE A 60 | BLACK | @ MALE MULLION | | |
| 2.07 | SEAL BACKING ROD | POLYETHYLENE FOAM | WHITE | @ GLAZING | | |
| 2.08 | SETTING BLOCK L=150, W10x6THK. | SANTOPRENE SHORE A 80 | BLACK | GLASS SETTING BLOCK | | |
| 2.09 | | | | | | |
| 2.10 | DOUBLE SIDE TAPE 10mm W x 6mm THK. | SEMI RIGID POLYURETHANE FOAM | BLACK | @ TRANSOM & MULLION | | |
| 2.11 | DOUBLE SIDE TAPE 20mm W x 6mm THK. | SEMI RIGID POLYURETHANE FOAM | BLACK | @ SILL TRANSOM | | |
| 2.12 | RAIN BARRIER GASKET | E.P.D.M SHORE A 60 | BLACK | @ HEAD TRANSOM | | |
| 2.13 | | | | | | |
| 2.14 | | | | | | |
| 2.15 | | | | | | |
| | | | | | | |
| | | | | | | |
อาคาร A


L.P.N. DEVELOPMENT PUBLIC CO., LTD.
1168/109 36th floor Lumpini Tower
Rama 4 Road Sathorn Bangkok 10120
tel. (662) 2855011-6
fax. (662) 2855017


### สัญลักษณ์วัสดุตกแต่ง

**วัสดุพื้น**

F1 ปูกระเบื้องเซรามิคขนาด 12"x12" พร้อมบัวเชิงผนัง PVC.2"
F2 ปูกระเบื้องเซรามิคขนาด 12" x 12" พร้อมแนวและขอบทำบัวซีเมนต์ขัดมัน
F3 ปูกระเบื้องเซรามิคขนาด 12"x12" (สำหรับห้องน้ำ)
F3A ปูกระเบื้องเซรามิคขนาด 12"x12" (สำหรับพื้นน้ำ)
F4 ปูกระเบื้องเซรามิคขนาด 12"x12"
F4A ปูกระเบื้องเซรามิคขนาด 12"x12"(สำหรับห้องพักขยะ)
F4B ปูกระเบื้องเซรามิคขนาด 12"x12"(สำหรับกระเบียง)
F4C ปูกระเบื้องเซรามิคขนาด 12"x12"(สำหรับทางเดินส่วนกลาง)
F5 ปูอลูมิเนสต่ำอีจุ๊ป พร้อมบัวเชิงผนัง PVC.2"
F6 พื้นทำผิวซีเมนต์ขัดมัน
F7 พื้นทำผิวซีเมนต์ขัดหยาบ
F8 พื้นทำผิวกรวดล้าง
F9 พื้นทำระบบกันซึม
F9A พื้นทำผิวขัดเรียบทาสี EPOXY
F10 ทำผิวดูแบบ INTERIOR (PAI)
F11 ทำผิวดูแบบ LANDSCAPE
หมายเหตุ ยาแนวรอยต่อกระเบื้องสีเดียวกับซีเมนต์ดำ

**วัสดุผนัง**

P1 ผนัง ค.ส.ล. ฉาบปูนเรียบทาสี (ทาสีภายนอก, ภายใน)
P2 ฉาบปูนเรียบทาสี (สำหรับภายนอก, ภายใน)
P2A ฉาบปูนเรียบทาสี หนา 15 ซม. (สำหรับภายนอก, ภายใน)
P3 บุกระเบื้องขอบมิด 8" x 8" (ชนิดบุผนัง)
P4 ผนังอิฐมอญครึ่งแผ่นหนา 9 ซม. ก่อยอดฉาบปูนเรียบทาสี โครงเหล็กรูปพรรณกระสี
P5 ผนัง ค.ส.ล. ฉาบปูนเรียบทาสี
P5A ผนัง ค.ส.ล. พ่นสีระเบิด
P6 ผนัง ค.ส.ล. เปลือยขัดแต่งให้สีเรียบร้อยทาสี
P7 ผนัง ค.ส.ล. เปลือยขัดแต่งไม่ทาสี
P8 ผนังอุปกรณ์ตามตัวอย่าง

CURTAIN WALL & FACADE CONTRACTOR :


ISO.9002
KIM YOO SENG
41/8 RAMA 3 ROAD, CHONG-NONSEE, YANNAWA, BANGKOK 10120, THAILAND
TEL : 294-6291 - 8 FAX : (662) 294-1744


REVISION

| NO. | DESCRIPTION | DATE |
|---|---|---|
| 1 | | |
| 2 | | |
| 3 | | |
| 4 | | |
| 5 | | |
| 6 | | |
| 7 | | |

PROJECT :
LUMPINI TOWER
VIBHAVADI-CHATUCHAK

PROJECT NO : 1802 LPark-VC

AS-BUILT DRAWING




















DRAWING TITLE :
MATERRIAL LIST

| | |
|---|---|
| DRAWN : | UDOMSAK.P |
| CHECKED : | SANGUAN |
| DATE : | 10/07/2562 |

| SHEET NO. | DWG. NO. | Rev. |
|---|---|---|
| | MAT.01 | - |


These drawings are the property of P.A. Design Co., Ltd.
and not to be used or reproduced without specific permission.

## 3 ALUMINIUM EXTRUSIONS
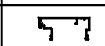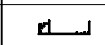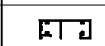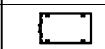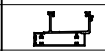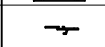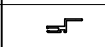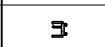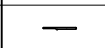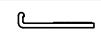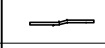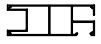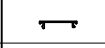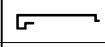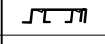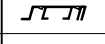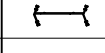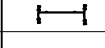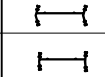
| ITEM | DESCRIPTION & SIZE | FINISH | COLOR | APPLICATION | CONFIGURATION | DIE No. |
|---|---|---|---|---|---|---|
| 3.01 | MALE MULLION | POWDER COAT | – | 6063–T5 |  | |
| 3.02 | FEMALE MULLION | POWDER COAT | – | 6063–T5 |  | |
| 3.03 | SILL TRANSOM | POWDER COAT | – | 6063–T5 |  | |
| 3.04 | TRANSOM | POWDER COAT | – | 6063–T5 |  | |
| 3.05 | HEAD TRANSOM | POWDER COAT | – | 6063–T5 |  | |
| 3.06 | ADAPTOR MULLION | POWDER COAT | – | 6063–T5 |  | |
| 3.07 | ADAPTOR SILL TRANSOM | POWDER COAT | – | 6063–T5 |  | |
| 3.08 | ADAPTOR TRANSOM | POWDER COAT | – | 6063–T5 |  | |
| 3.09 | ADAPTOR HEAD TRANSOM | POWDER COAT | – | 6063–T5 |  | |
| 3.10 | BRACKET MULLION | ANODIZE 10μ | – | 6061–T6 |  | |
| 3.11 | BRACKET MULLION | ANODIZE 10μ | – | 6061–T6 |  | |
| 3.12 | BRACKET SLAB | ANODIZE 10μ | – | 6061–T6 |  | |
| 3.13 | SERRATED WASHER | ANODIZE 10μ | – | 6061–T6 |  | |
| 3.14 | BRACKET MULLION | ANODIZE 10μ | – | 6061–T6 |  | |
| 3.15 | GUTTER SLEEVE | ANODIZE 10μ | – | 6061–T6 |  | |
| 3.16 | BRACKET FIN | POWDER COAT | – | 6061–T6 |  | |
| 3.17 | ALUM.FIN | POWDER COAT | – | 6063–T5 |  | |
| 3.18 | ADAPTOR FIN | POWDER COAT | – | 6063–T5 |  | |
| 3.19 | SKIRTING | POWDER COAT | – | 6063–T5 |  | |
| 3.20 | CORNER MULLION 137° | POWDER COAT | – | 6063–T5 |  | |
| 3.21 | CORNER MULLION 167° | POWDER COAT | – | 6063–T5 |  | |
| 3.22 | CORNER MULLION 148° | POWDER COAT | – | 6063–T5 |  | |
| 3.23 | CORNER MULLION 161° | POWDER COAT | – | 6063–T5 |  | |
| 3.24 | CORNER ADAPTOR MULLION 137° | POWDER COAT | – | 6063–T5 |  | |
| 3.25 | CORNER ADAPTOR MULLION 167° | POWDER COAT | – | 6063–T5 |  | |
| 3.26 | CORNER ADAPTOR MULLION 148° | POWDER COAT | – | 6063–T5 |  | |
| 3.27 | CORNER ADAPTOR MULLION 161° | POWDER COAT | – | 6063–T5 |  | |
| 3.28 | ALUM. TUBE 25.4x15x1.5mm. THK. | POWDER COAT | – | 6063–T5 |  | |
| 3.29 | | | | | | |
| 3.30 | | | | | | |
| | | | | | | |

## 3 ALUMINIUM EXTRUSIONS

| ITEM | DESCRIPTION & SIZE | FINISH | COLOR | APPLICATION | CONFIGURATION | DIE No. |
|---|---|---|---|---|---|---|
| 3.40 | | | | | | |
| 3.41 | | | | | | |
| | | | | | | |
| | | | | | | |

อาคาร A


L.P.N. DEVELOPMENT PUBLIC CO., LTD.
1168/109 36th floor Lumpini Tower
Rama 4 Road Sathorn Bangkok 10120
tel. (662) 2855011-6
fax. (662) 2855017


### สัญลักษณ์วัสดุตกแต่ง

#### วัสดุพื้น

F1 ปูกระเบื้องยอมิลครนาด 12"x12" พร้อมบัวเชิงเน้น PVC.2"
F2 ปูกระเบื้องยอมิลครนาด 12" x 12" พร้อมแนวและ
ขอบทำผิวขัดมันเงาสีขัดมัน
F3 ปูกระเบื้องยอมิลครนาด 12"x12" (สำหรับห้องน้ำ)
F3A ปูกระเบื้องยอมิลครนาด 12"x12" (สำหรับพื้นน้ำ)
F4 ปูกระเบื้องยอมิลครนาด 12"x12"
F4A ปูกระเบื้องยอมิลครนาด 12"x12"(สำหรับห้องพักระยะ)
F4B ปูกระเบื้องยอมิลครนาด 12"x12"(สำหรับระเบียง)
F4C ปูกระเบื้องยอมิลครนาด 12"x12"(สำหรับทางเดินส่วนกลาง)
F5 ปูลามิเนตลำอิฐปู พร้อมบัวเชิงเน้น PVC.2"
F6 พื้นทำผิวขัดมันเงาสีขัดมัน
F7 พื้นทำผิวขัดมันเงาสีขัดหยาบ
F8 พื้นทำผิวกรดล้าง
F9 พื้นทำระบบกันซึม
F9A พื้นทำผิวขัดเรียบทาสี EPOXY
F10 ทำผิวดูแบบ INTERIOR (PAI)
F11 ทำผิวดูแบบ LANDSCAPE
หมายเหตุ ขอบเขตรอยต่อกระเบื้องหรือปูลามิเนตสีต่าง

#### วัสดุผนัง

P1 ผนัง ค.ส.ล. ฉาบปูน (ทาสีภายนอก, ภายใน)
P2 ฉาบปูนเรียบทาสี (สำหรับภายนอก, ภายใน)
P2A ฉาบปูนเรียบทาสี หนา 15 ซม. (สำหรับภายนอก, ภายใน)
P3 บุกระเบื้องยอมิล 8" x 8" (ชนิดบุผนัง)
P4 ผนังอิฐมอญบุขัดหนา 9 ซม. ทำรอยต่อเรียบทาสี
โครงเหล็กรูปสี่เหลี่ยมกระสี
P5 ผนัง ค.ส.ล. ฉาบปูนเรียบทาสี
P5A ผนัง ค.ส.ล. พ่นสีระเบิด
P6 ผนัง ค.ส.ล. เปลือยขัดแต่งให้มีรอยเรียบทาสี
P7 ผนัง ค.ส.ล. เปลือยขัดแต่งไม่ทาสี
P8 ผนังบุวัสดุตามตัวอย่าง

CURTAIN WALL & FACADE CONTRACTOR :

ISO.9002
KIM YOO SENG
418 RAMA 3 ROAD, CHONG-NONSEE, YANNAWA, BANGKOK 10120, THAILAND
TEL : 294-6291 - 8 FAX : (662) 294-1744

REVISION

| NO. | DESCRIPTION | DATE |
|---|---|---|
| 1 | | |
| 2 | | |
| 3 | | |
| 4 | | |
| 5 | | |
| 6 | | |
| 7 | | |

PROJECT :
LUMPINI TOWER
VIBHAVADI-CHATUCHAK

PROJECT NO : 1802 LPark-VC

AS-BUILT DRAWING

DRAWING TITLE :
MATERRIAL LIST

| | |
|---|---|
| DRAWN : | UDOMSAK.P |
| CHECKED : | SANGUAN |
| DATE : | 10/07/2562 |

| SHEET NO. | DWG. NO. | Rev. |
|---|---|---|
| | MAT.02 | - |


These drawings are the property of P.A. Design Co., Ltd.
and not to be used or reproduced without specific permission.

## 4 METAL SHEET & STANDARD EXTRUSIONS

| ITEM | DESCRIPTION & SIZE | MATERIAL | APPLICATION | CONFIGURATION | REMARKS |
|---|---|---|---|---|---|
| 4.01 | GALVANIZED SHEET 0.8 mm THK. | GALVANIZED | @ BACKPAN | | FINISH : COLOUR |
| 4.02 | | | | | |
| 4.03 | STEEL PLATE 12 mm THK. | STEEL | @ STEEL SLAB BRACKET | | FINISH : ANTI RUST |
| 4.04 | STEEL PLATE 10 mm THK. | STEEL | @ STEEL SLAB BRACKET EDGE COLUMN | | FINISH : ANTI RUST |
| 4.05 | STEEL PLATE 6 mm THK. | STEEL | @ STEEL SLAB BRACKET EDGE COLUMN | | FINISH : ANTI RUST |
| 4.06 | ALUM. SHEET 2 mm THK. | A3003 | – | | |
| 4.07 | GALVANIZED SHEET 1.2 mm THK. | GALVANIZED | @ EMBED TRAY | | FINISH : GAV. |
| 4.08 | STEEL PLATE 3 mm THK. | STEEL | @ STEEL SLAB BRACKET EDGE COLUMN | | FINISH : ANTI RUST |
| 4.09 | STEEL ANGLE 100x100x9 mm THK. | STEEL | @ STEEL WIND LOAD BRACKET | | FINISH : ANTI RUST |
| 4.10 | | | | | |

## 5 MISCELLANEOUS

| ITEM | DESCRIPTION & SIZE | MATERIAL | APPLICATION | CONFIGURATION | REMARKS |
|---|---|---|---|---|---|
| 5.01 | INSULATION THERMAL SHEET 50mm THK. | ROCK WOOD | @ BACK PAN | | DENSITY 64 kg./m |
| 5.02 | INSULATION PIN 60 LONG | STEEL | @ BACK PAN | | ELECTRODE GALVANIZE |
| 5.03 | FIRE STOPPER INSULATION 135mm THK. | – | @ SLAB | | DENSITY 80 kg./m $^3$ |
| 5.04 | | | | | |

## 6 FASTENER & FIXING

| ITEM | DESCRIPTION & SIZE | MATERIAL | APPLICATION | CONFIGURATION | REMARKS |
|---|---|---|---|---|---|
| 6.01 | PAN HEAD SELF TAPPING SCREW ø6.3x35 (#14) | SUS 304 A2–50 | @ TRANSOM | | |
| 6.02 | PAN HEAD SELF TAPPING SCREW ø4.2x13 (#8) | SUS 304 A2–50 | @ BACKPAN | | |
| 6.03 | BOLT M10x40 ,NUT,WASHER & SPRING WASHER | SUS 304 A2–70 | @ MULLION BRACKET CORNER | | |
| 6.04 | STUD M16x180 WASHER & 3–NUT | STEEL | @ BRACKET | | |
| 6.05 | PLASTIC PLUG # 7 | | – | | |
| 6.06 | S.S BOLT M6x12 | SUS 304 A2–70 | @ BRACKET | | |
| 6.07 | BOLT M6x25 ,NUT,WASHER | SUS 304 A2–70 | @ FIN | | |
| 6.08 | PAN HEAD SELF TAPPING SCREW ø4.2x16 (#8) | SUS 304 A2–50 | @ BACKPAN | | |
| 6.09 | BOLT M10x40 ,NUT,WASHER & SPRING WASHER | SUS 304 A2–70 | @ FIN BRACKET | | |
| 6.10 | | | | | |
| 6.11 | | | | | |
| 6.12 | | | | | |

อาคาร A


L.P.N. DEVELOPMENT PUBLIC CO., LTD.
1168/109 36th floor Lumpini Tower
Rama 4 Road Sathorn Bangkok 10120
tel. (662) 2855011-6
fax. (662) 2855017


### สัญลักษณ์วัสดุตกแต่ง

**วัสดุพื้น**

F1 ปูกระเบื้องยอร์มิคขนาด 12"x12" พร้อมบัวเชิงผนัง PVC.2"
F2 ปูกระเบื้องยอร์มิคขนาด 12" x 12" พร้อมผนวมและ
ขอบทำผิวซีเมนต์ขัดมัน
F3 ปูกระเบื้องยอร์มิคขนาด 12"x12" (สำหรับห้องน้ำ)
F3A ปูกระเบื้องยอร์มิคขนาด 12"x12" (สำหรับห้องน้ำ)
F4 ปูกระเบื้องยอร์มิคขนาด 12"x12"
F4A ปูกระเบื้องยอร์มิคขนาด 12"x12"(สำหรับห้องพักขนะ)
F4B ปูกระเบื้องยอร์มิคขนาด 12"x12"(สำหรับบรรเบียง)
F4C ปูกระเบื้องยอร์มิคขนาด 12"x12"(สำหรับทางเดินส่วนกลาง)
F5 ปูลามิเนตลำอิฐปูน พร้อมบัวเชิงผนัง PVC.2"
F6 พื้นทำผิวซีเมนต์ขัดมัน
F7 พื้นทำผิวซีเมนต์ขัดหยาบ
F8 พื้นทำผิวกรวดล้าง
F9 พื้นทำระบบกันซึม
F9A พื้นทำผิวขัดเรียบเทาสี EPOXY
F10 ทำผิวดูแบบ INTERIOR (PAI)
F11 ทำผิวดูแบบ LANDSCAPE
หมายเหตุ ยางมะขอดกระเบื้องต้องปูลามิเนตต์ดำ

**วัสดุผนัง**

P1 ฉนัง ค.ส.ล. ลำอิฐปูน (ทาสีภายนอก, ภายใน)
P2 ฉาบปูนเรียบเทาสี (สำหรับภายนอก, ภายใน)
P2A ฉาบปูนเรียบเทาสี หนา 15 ซม. (สำหรับภายนอก, ภายใน)
P3 บุกระเบื้องยอร์มิค 8" x 8" (ชนิดมุมฉัน)
P4 ผนังอิฐมอญก่อบุหนา 9 ซม. ทำรอยต่อเรียบเทาสี
โครงเหล็กรูปสี่เหลี่ยมกลวง
P5 ฉนัง ค.ส.ล. ฉาบปูนเรียบเทาสี
P5A ฉนัง ค.ส.ล. พ่นสีระเบิด
P6 ฉนัง ค.ส.ล. เปลือยผิดแต่งให้สีเรียบร้อยเทาสี
P7 ฉนัง ค.ส.ล. เปลือยผิดแต่งไม่เทาสี
P8 ฉนังบุวัสดุตามตัวอย่าง

CURTAIN WALL & FACADE CONTRACTOR :

ISO.9002
KIM YOO SENG
41/8 RAMA 3 ROAD, CHONG-NONSEE, YANNAWA, BANGKOK 10120, THAILAND
TEL : 294-6291 - 8 FAX : (662) 294-1744

REVISION

| NO. | DESCRIPTION | DATE |
|---|---|---|
| 1 | | |
| 2 | | |
| 3 | | |
| 4 | | |
| 5 | | |
| 6 | | |
| 7 | | |

PROJECT :
LUMPINI TOWER
VIBHAVADI-CHATUCHAK

PROJECT NO : 1802 LPark-VC


AS-BUILT DRAWING

DRAWING TITLE :
MATERRIAL LIST

| | |
|---|---|
| DRAWN : | UDOMSAK.P |
| CHECKED : | SANGUAN |
| DATE : | 10/07/2562 |

| SHEET NO. | DWG. NO. | Rev. |
|---|---|---|
| | MAT.03 | - |


These drawings are the property of P.A. Design Co., Ltd.
and not to be used or reproduced without specific permission.

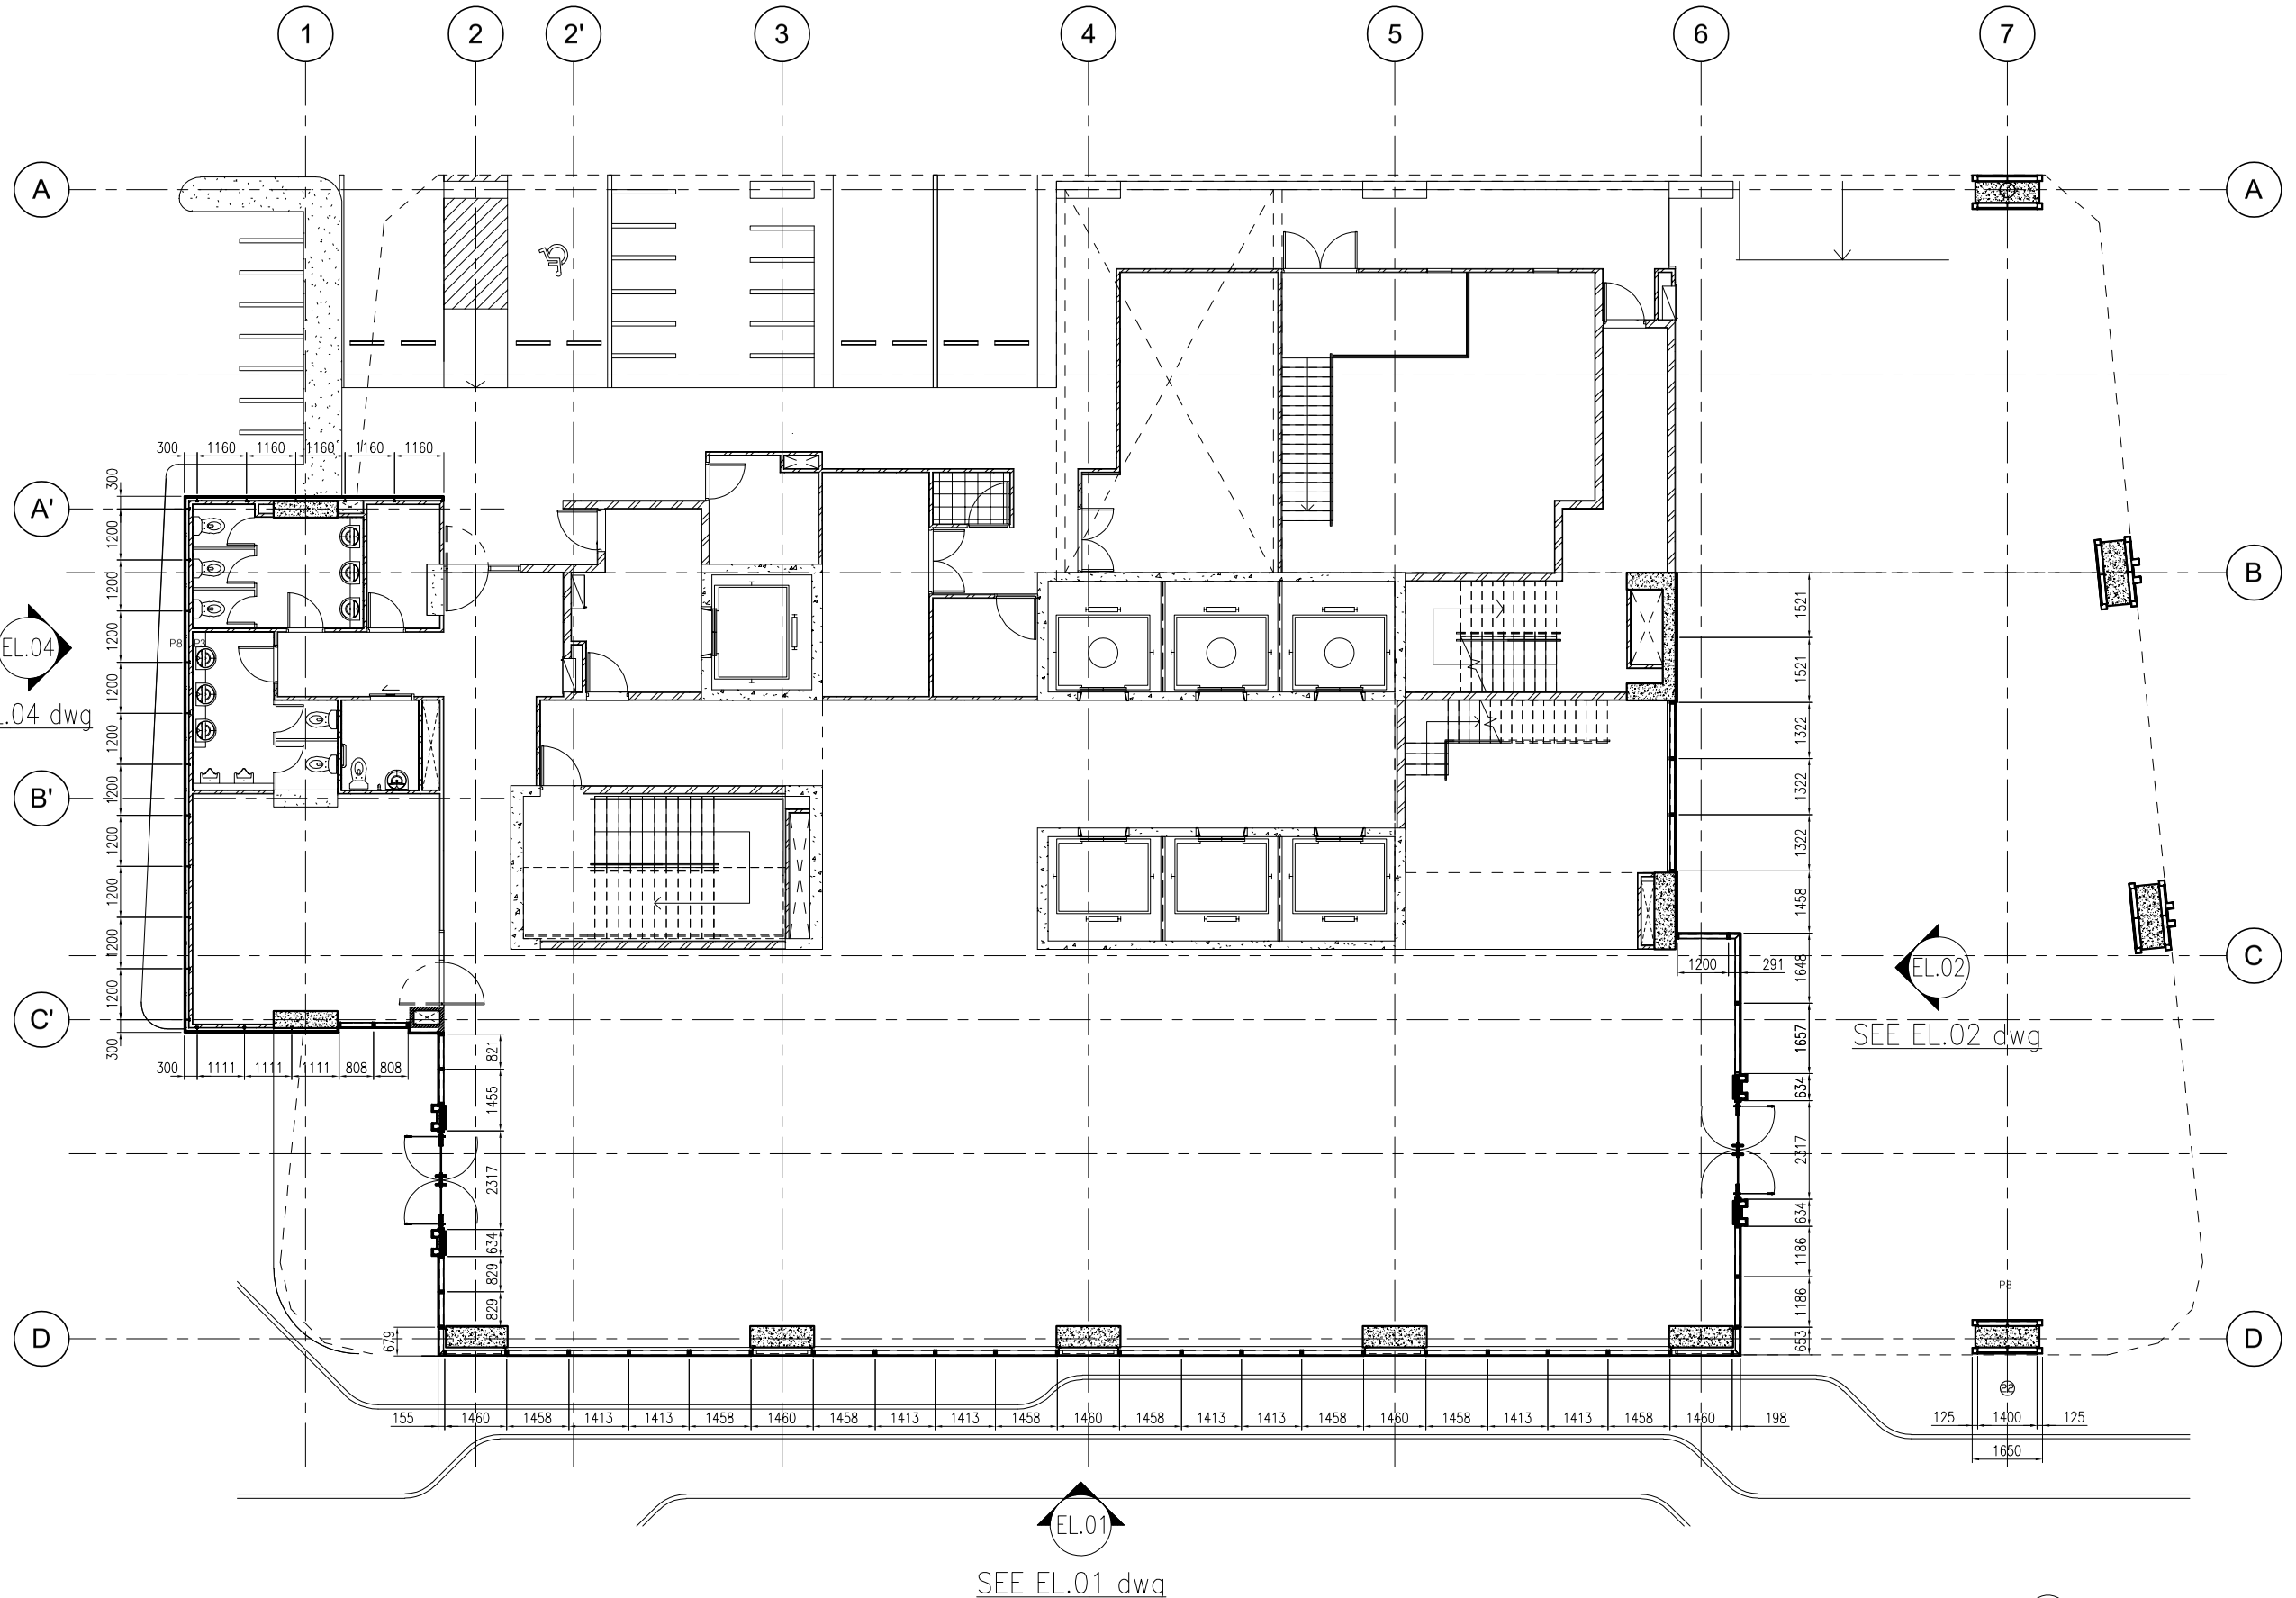


PL.01 FLOOR PLAN LEVEL 01

EL.03 / EL.04 / EL.02 / EL.01
DEVELOP ELEVATION

**อาคาร A**


**L.P.N. DEVELOPMENT PUBLIC CO., LTD.**
1168/109 36th floor Lumpini Tower
Rama 4 Road Sathorn Bangkok 10120
tel. (662) 2855011-6
fax. (662) 2855017


## สัญลักษณ์วัสดุตกแต่ง

### วัสดุพื้น

F1 ปูกระเบื้องเซรามิคขนาด 12"x12" พร้อมบัวเชิงผนัง PVC.2"
F2 ปูกระเบื้องเซรามิคขนาด 12" x 12" พร้อมแนวและขอบทำผิวซีเมนต์ขัดมัน
F3 ปูกระเบื้องเซรามิคขนาด 12"x12" (สำหรับห้องน้ำ)
F3A ปูกระเบื้องเซรามิคขนาด 12"x12" (สำหรับห้องน้ำ)
F4 ปูกระเบื้องเซรามิคขนาด 12"x12"
F4A ปูกระเบื้องเซรามิคขนาด 12"x12"(สำหรับห้องพักขยะ)
F4B ปูกระเบื้องเซรามิคขนาด 12"x12"(สำหรับระเบียง)
F4C ปูกระเบื้องเซรามิคขนาด 12"x12"(สำหรับทางเดินส่วนกลาง)
F5 ปูลามิเนตลำอิฐปูน พร้อมบัวเชิงผนัง PVC.2"
F6 พื้นทำผิวซีเมนต์ขัดมัน
F7 พื้นทำผิวซีเมนต์ขัดหยาบ
F8 พื้นทำผิวกรดล้าง
F9 พื้นทำระบบกันซึม
F9A พื้นทำผิวขัดเรียบเทาสี EPOXY
F10 ทำผิวดูแบบ INTERIOR (PAI)
F11 ทำผิวดูแบบ LANDSCAPE
หมายเหตุ ยางแนวรอยต่อกระเบื้องดิ้วปูนซีเมนต์ดำ

### วัสดุผนัง

P1 ฉนัง ค.ส.ล. สำเร็จรูป (ทาสีภายนอก, ภายใน)
P2 ฉาบปูนเรียบเทาสี (สำหรับภายนอก, ภายใน)
P2A ฉาบปูนเรียบเทาสี หนา 15 ซม. (สำหรับภายนอก, ภายใน)
P3 บุกระเบื้องขอบมิด 8" x 8" (ชนิดบุผนัง)
P4 ผนังอิฐมอญบุหนา 9 ซม. ทำรอยต่อเรียบเทาสี โครงเหล็กรูปสี่เหลี่ยม
P5 ฉนัง ค.ส.ล. ฉาบปูนเรียบเทาสี
P5A ฉนัง ค.ส.ล. พ่นสีระบบิด
P6 ฉนัง ค.ส.ล. เปลือยขัดแต่งให้สีเรียบร้อยเทาสี
P7 ฉนัง ค.ส.ล. เปลือยขัดแต่งไม่เทาสี
P8 ผนังบุวัสดุตามตัวอย่าง

CURTAIN WALL & FACADE CONTRACTOR :


ISO.9002
**KIM YOO SENG**
41/8 RAMA 3 ROAD, CHONG-NONSEE, YANNAWA, BANGKOK 10120, THAILAND
TEL : 294-6291 - 8 FAX : (662) 294-1744


REVISION

| NO. | DESCRIPTION | DATE |
|---|---|---|
| 1 | | |
| 2 | | |
| 3 | | |
| 4 | | |
| 5 | | |
| 6 | | |
| 7 | | |

PROJECT :
LUMPINI TOWER
VIBHAVADI-CHATUCHAK
PROJECT NO : 1802 LPark-VC


# AS-BUILT DRAWING

DRAWING TITLE :
STICK WALL & CLADDING
FLOOR PLAN LEVEL1

| | |
|---|---|
| DRAWN : | UDOMSAK.P |
| CHECKED : | SANGUAN |
| DATE : | 10/07/2562 |

| SHEET NO. | DWG. NO. | Rev. |
|---|---|---|
| | PL.01 | - |


These drawings are the property of P.A. Design Co., Ltd.
and not to be used or reproduced without specific permission.

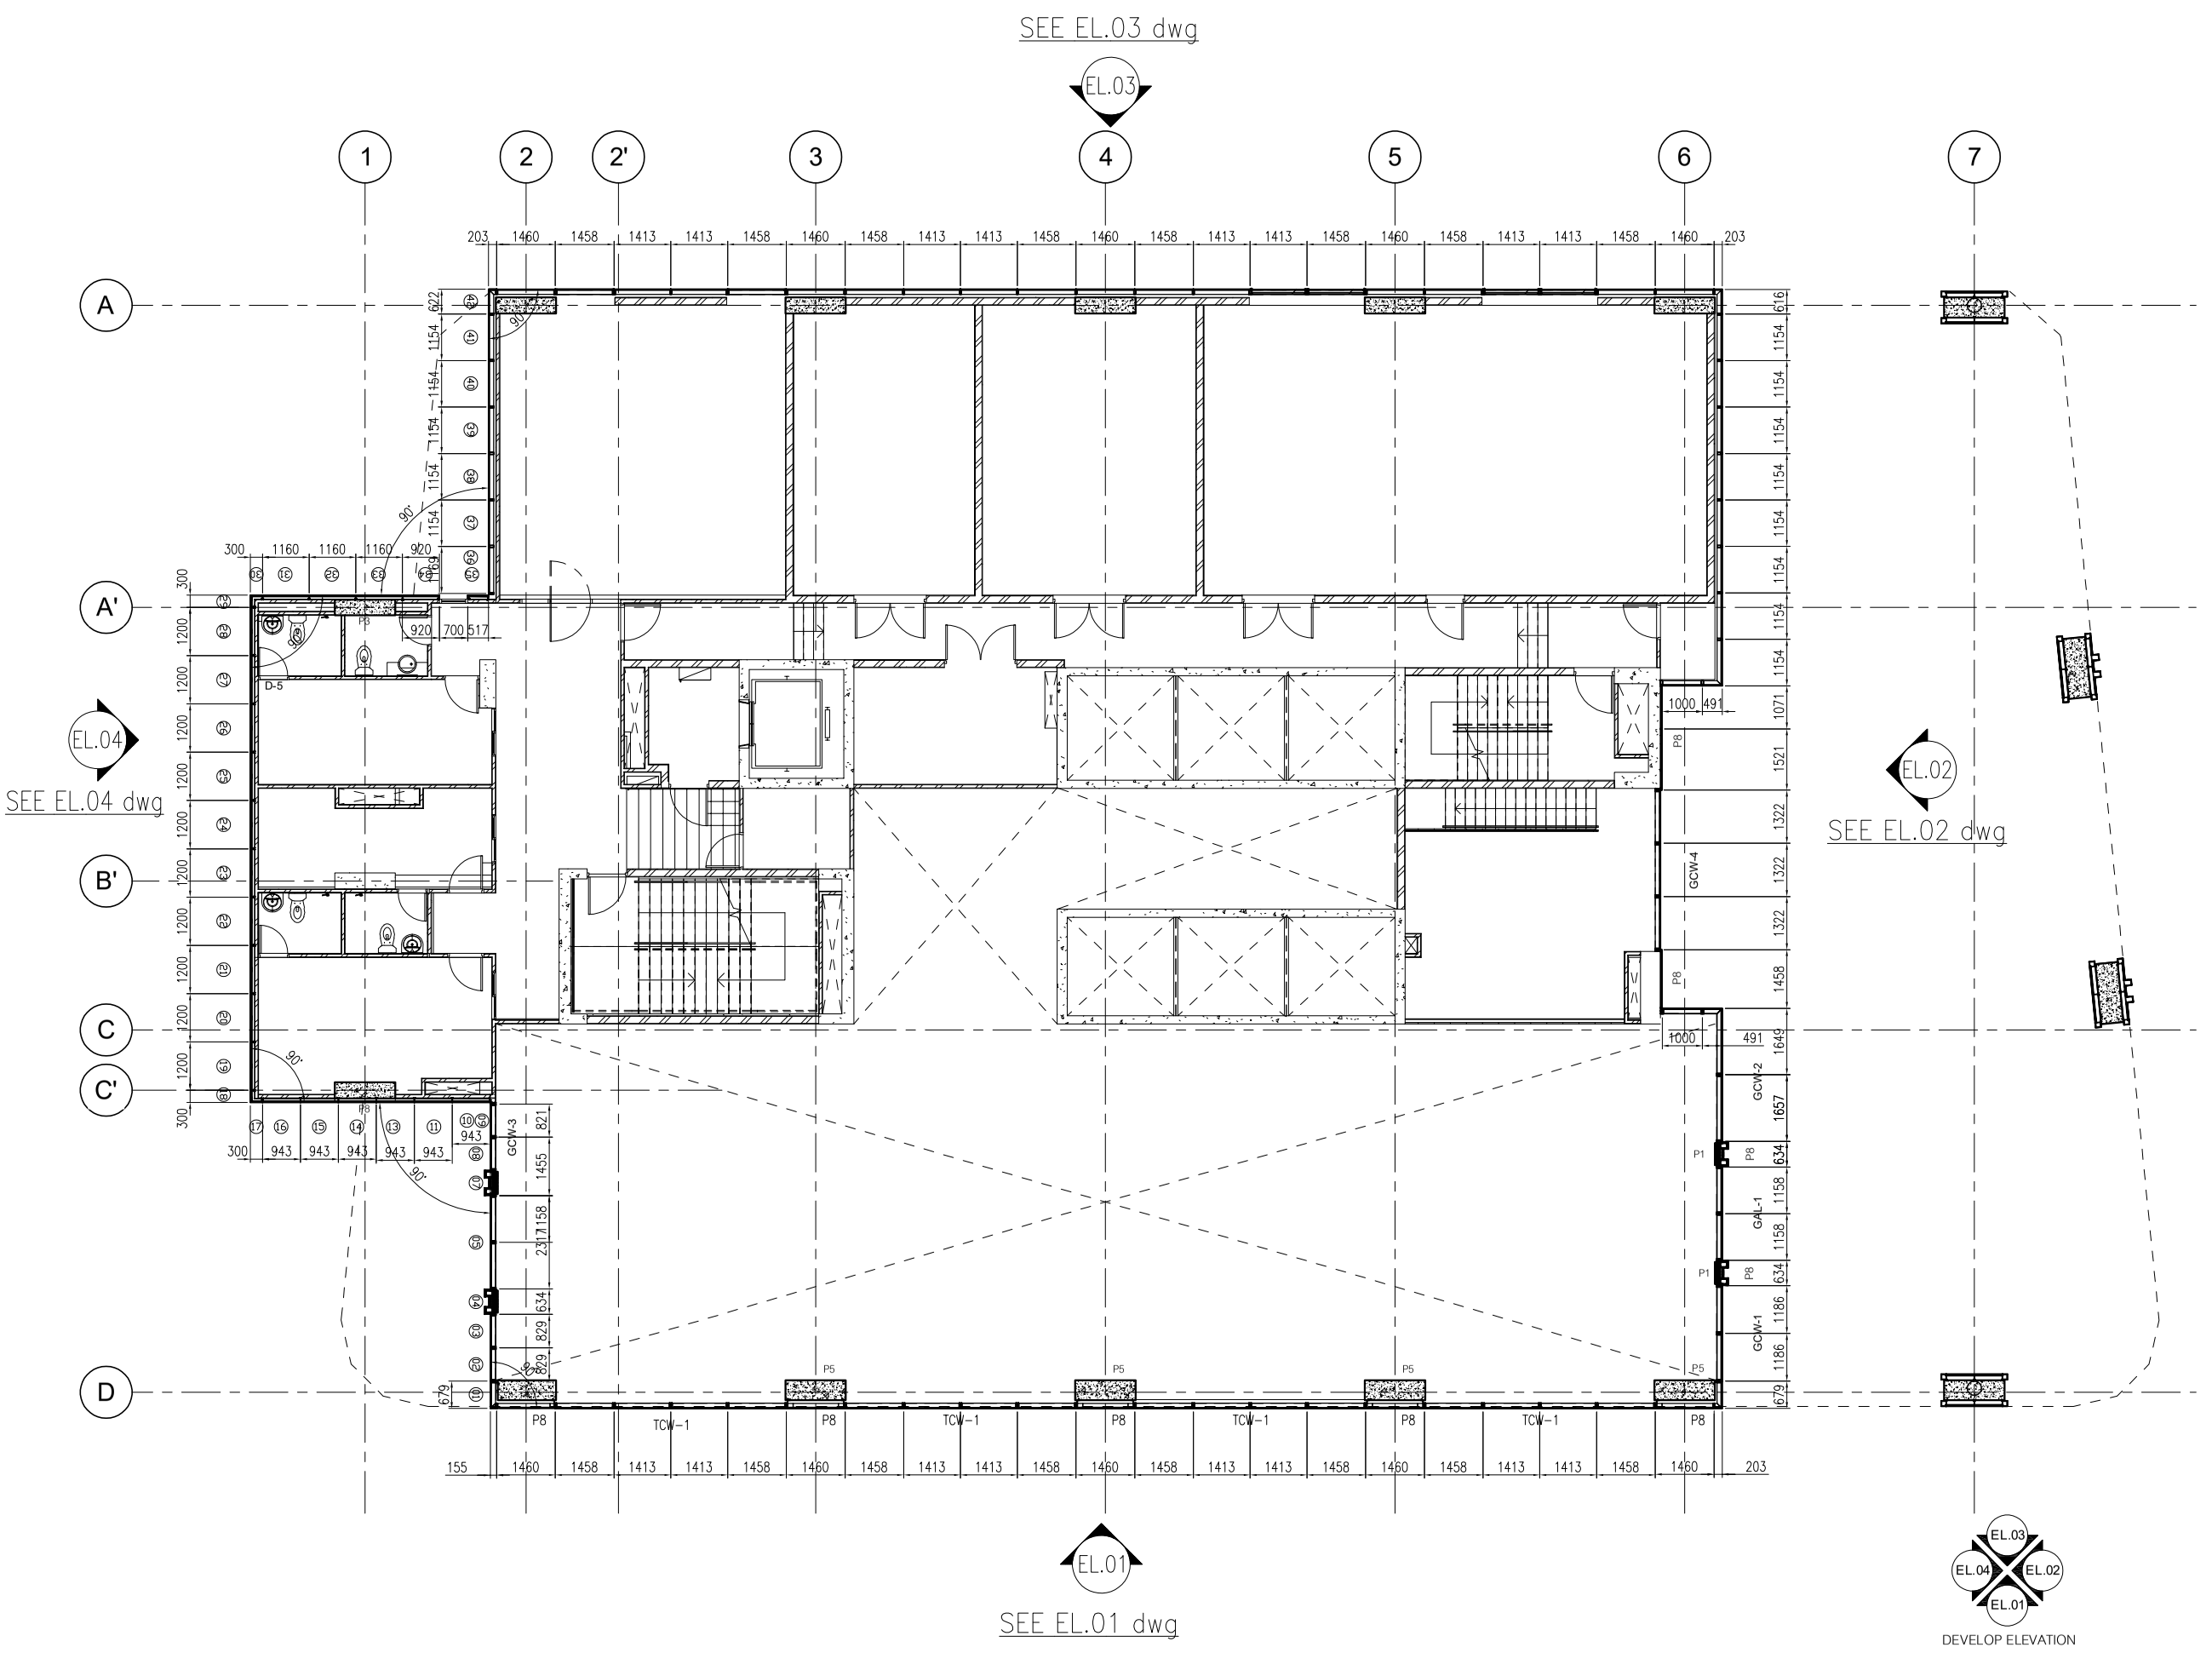


# FLOOR PLAN LEVEL 02

PL.02


**L.P.N. DEVELOPMENT PUBLIC CO., LTD.**
1168/109 36th floor Lumpini Tower
Rama 4 Road Sathorn Bangkok 10120
tel. (662) 2855011-6
fax. (662) 2855017


## สัญลักษณ์วัสดุตกแต่ง

### วัสดุพื้น

F1 ปูกระเบื้องเซรามิคขนาด 12"x12" พร้อมบัวเชิงผนัง PVC.2"
F2 ปูกระเบื้องเซรามิคขนาด 12" x 12" พร้อมแนวยาแ
รอบท่ามีวชีเมนต์ขัดมัน
F3 ปูกระเบื้องเซรามิคขนาด 12"x12" (สำหรับห้องน้ำ)
F3A ปูกระเบื้องเซรามิคขนาด 12"x12" (สำหรับห้องน้ำ)
F4 ปูกระเบื้องเซรามิคขนาด 12"x12"
F4A ปูกระเบื้องเซรามิคขนาด 12"x12"(สำหรับห้องพักขยะ)
F4B ปูกระเบื้องเซรามิคขนาด 12"x12"(สำหรับระเบียง)
F4C ปูกระเบื้องเซรามิคขนาด 12"x12"(สำหรับทางเดินส่วนกลาง)
F5 ปูลามิเนตลำอีจุป พร้อมบัวเชิงผนัง PVC.2"
F6 พื้นท่ามีวชีเมนต์ขัดมัน
F7 พื้นท่ามีวชีเมนต์ขัดหยาบ
F8 พื้นท่ามีวกรดล้าง
F9 พื้นท่าระบบกันซึม
F9A พื้นท่ามีขัดเลียบเทาสี EPOXY
F10 ท่าผิวดูแบบ INTERIOR (PAI)
F11 ท่าผิวดูแบบ LANDSCAPE
หมายเหตุ ยางมะขวดต่อกระเบื้องดิวปูนซีเมนต์ดำ

### วัสดุผนัง

P1 ผนัง ค.ส.ล. สำเร็จรูป (หาสีภายนอก, ภายใน)
P2 ฉาบปูนเรียบทาสี (สำหรับภายนอก, ภายใน)
P2A ฉาบปูนเรียบทาสี หนา 15 ซม. (สำหรับภายนอก, ภายใน)
P3 บุกระเบื้องขอาวิด 8" x 8" (ชนิดบุผนัง)
P4 ผนังยิปซัมบอร์ดหนา 9 มม. ท่าขอบต่อเรียบทาสี
โครงเหล็กกุบสังกะสี
P5 ผนัง ค.ส.ล. ฉาบปูนเรียบทาสี
P5A ผนัง ค.ส.ล. พ่นสีระบิด
P6 ผนัง ค.ส.ล. เปลือยขัด แต่งให้สีเรียบร้อยทาสี
P7 ผนัง ค.ส.ล. เปลือยขัดแต่งไม่ทาสี
P8 ผนังบุวัสดุตามตัวอย่าง

CURTAIN WALL & FACADE CONTRACTOR :


ISO.9002
KIM YOO SENG
41/8 RAMA 3 ROAD, CHONG-NONSEE, YANNAWA, BANGKOK 10120, THAILAND
TEL : 294-6291 - 8 FAX : (662) 294-1744


REVISION

| NO. | DESCRIPTION | DATE |
|---|---|---|
| 1 | | |
| 2 | | |
| 3 | | |
| 4 | | |
| 5 | | |
| 6 | | |
| 7 | | |

PROJECT :
LUMPINI TOWER
VIBHAVADI-CHATUCHAK

PROJECT NO : 1802 LPark-VC

AS-BUILT DRAWING


DRAWING TITLE :
STICK WALL & CLADDING
FLOOR PLAN LEVEL 2

| | |
|---|---|
| DRAWN : | UDOMSAK.P |
| CHECKED : | SANGUAN |
| DATE : | 10/07/2562 |

| SHEET NO. | DWG. NO. | Rev. |
|---|---|---|
| | PL.02 | - |


These drawings are the property of P.A. Design Co., Ltd.
and not to be used or reproduced without specific permission.


อาคาร A

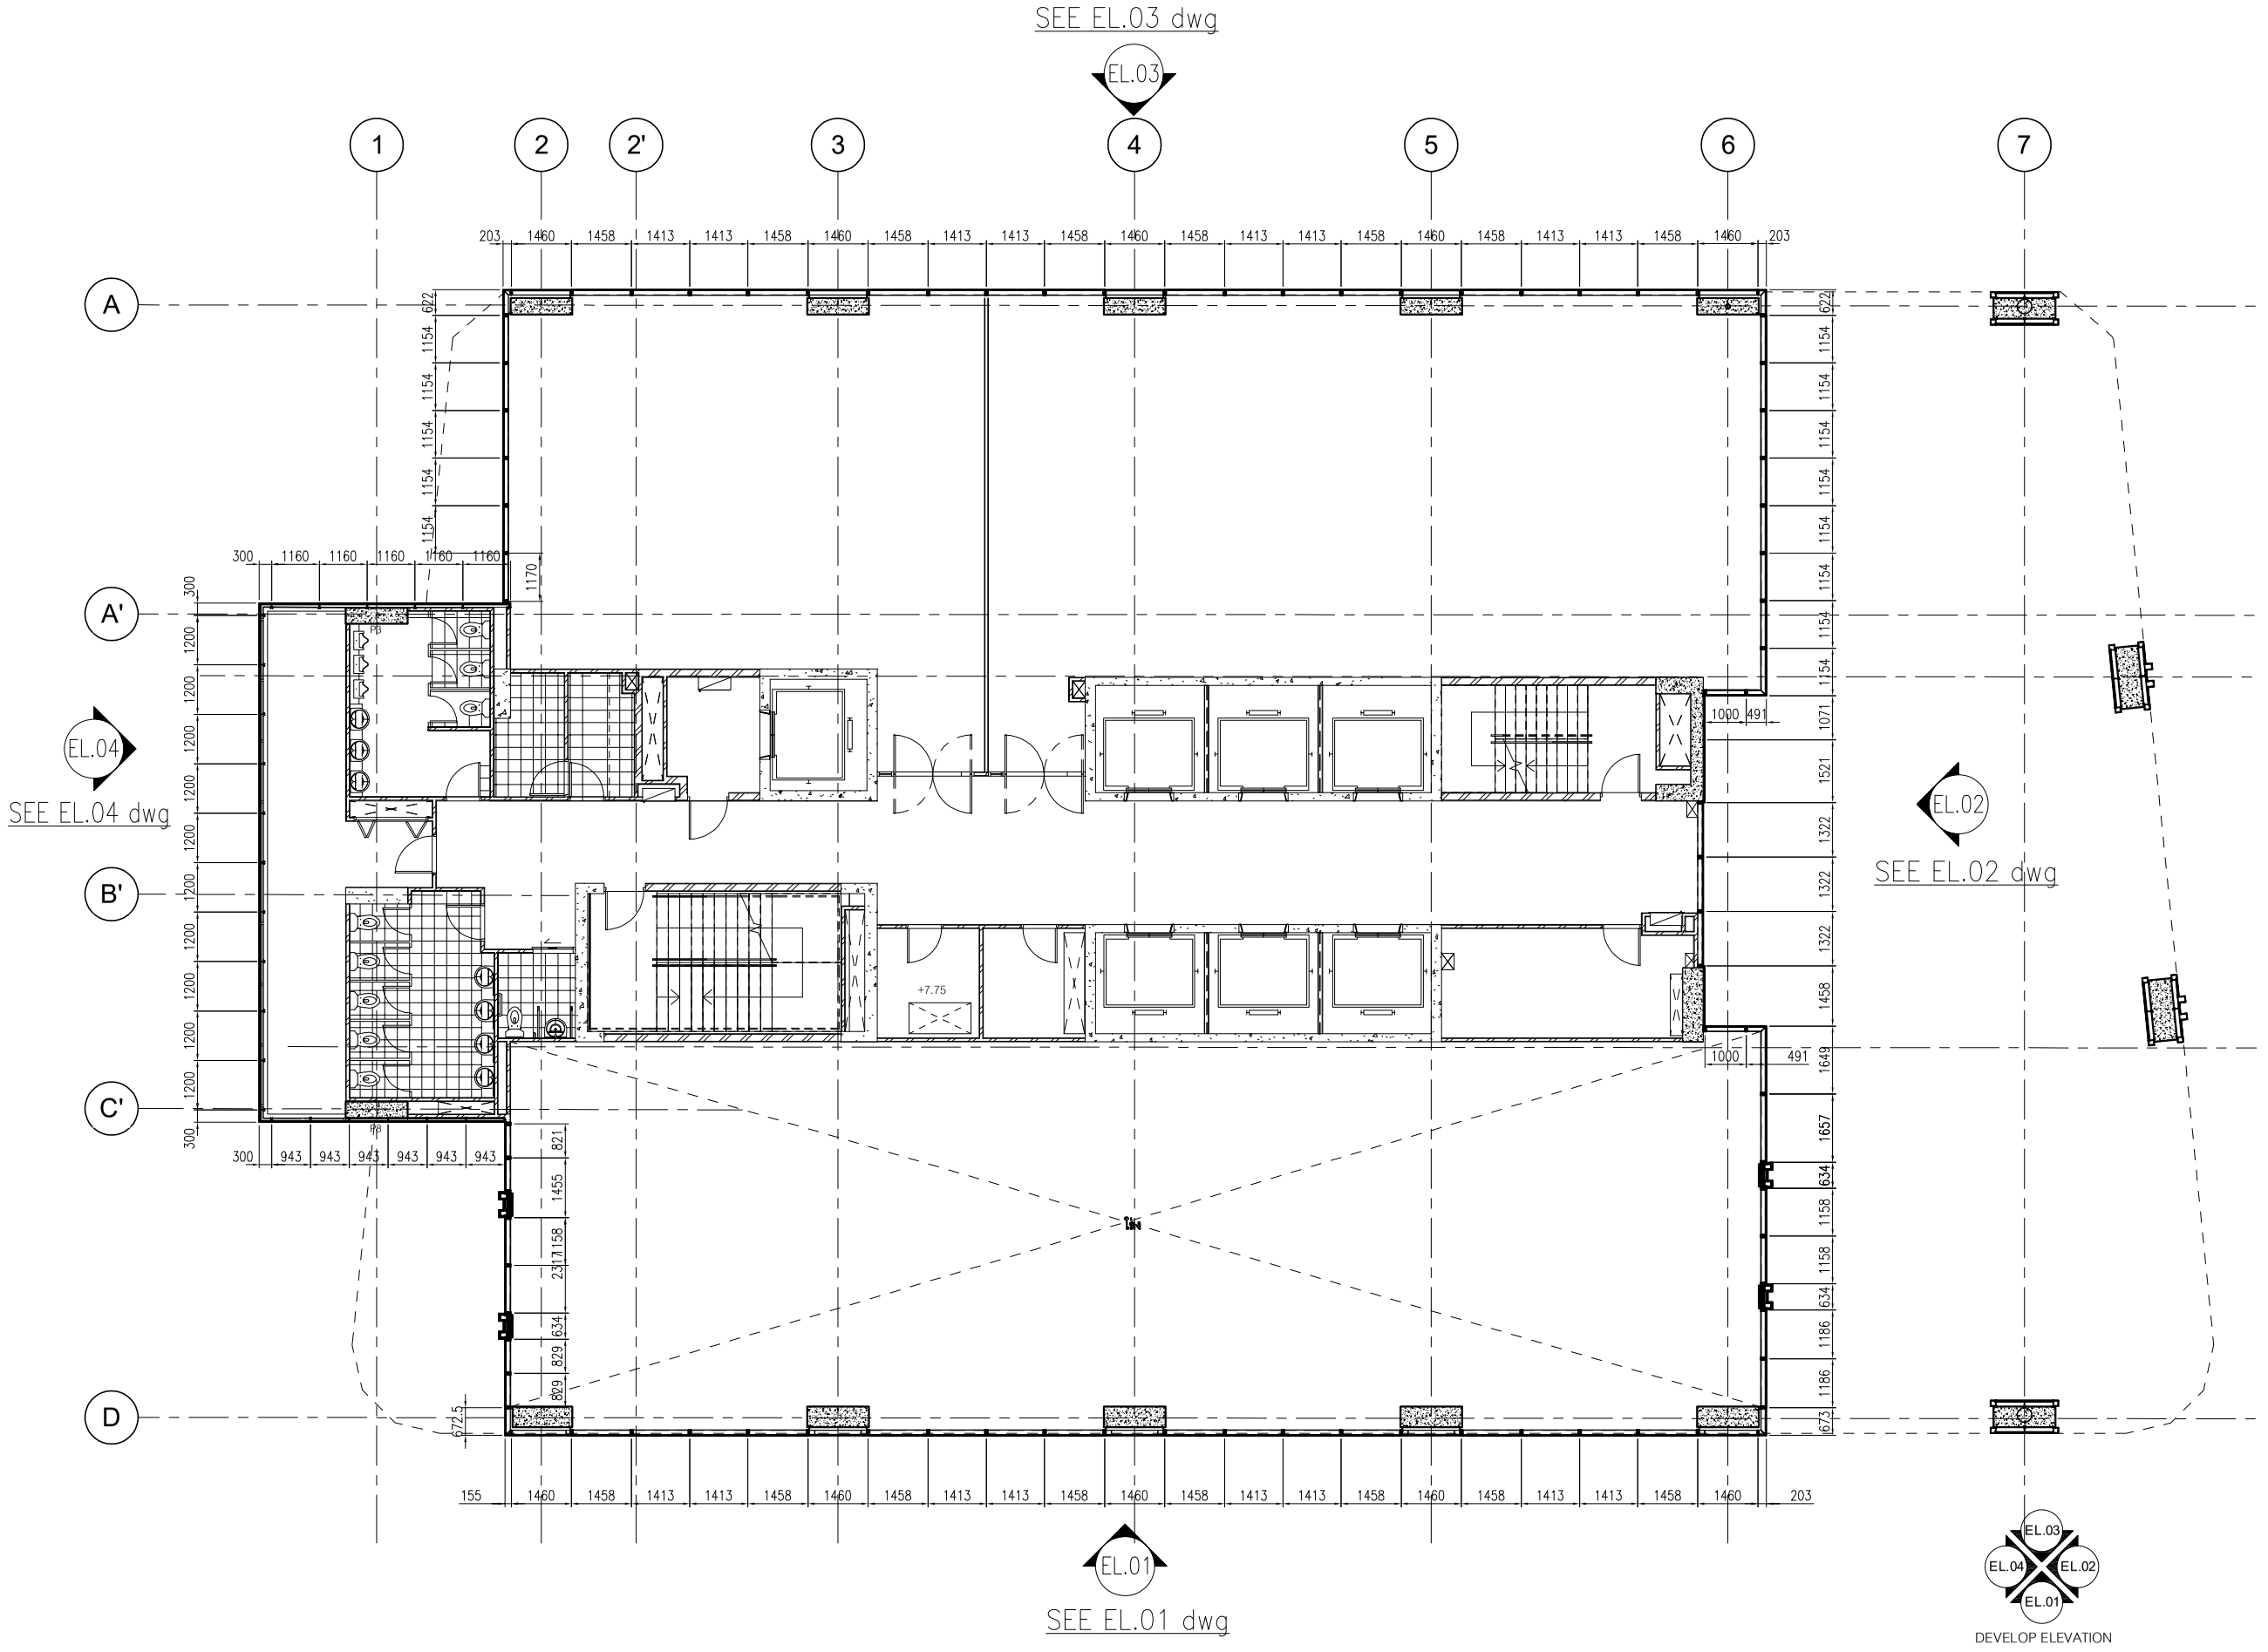



**L.P.N. DEVELOPMENT PUBLIC CO., LTD.**
1168/109 36th floor Lumpini Tower
Rama 4 Road Sathorn Bangkok 10120
tel. (662) 2855011-6
fax. (662) 2855017


## สัญลักษณ์วัสดุตกแต่ง

### วัสดุพื้น

F1 ปูกระเบื้องเซรามิคขนาด 12"x12" พร้อมบัวเชิงผนัง PVC.2"
F2 ปูกระเบื้องเซรามิคขนาด 12" x 12" พร้อมแนวและขอบทำมิวซิเมนต์ขัดมัน
F3 ปูกระเบื้องเซรามิคขนาด 12"x12" (สำหรับห้องน้ำ)
F3A ปูกระเบื้องเซรามิคขนาด 12"x12" (สำหรับห้องน้ำ)
F4 ปูกระเบื้องเซรามิคขนาด 12"x12"
F4A ปูกระเบื้องเซรามิคขนาด 12"x12"(สำหรับห้องพักขยะ)
F4B ปูกระเบื้องเซรามิคขนาด 12"x12"(สำหรับระเบียง)
F4C ปูกระเบื้องเซรามิคขนาด 12"x12"(สำหรับทางเดินส่วนกลาง)
F5 ปูลามิเนตลำอิฐปู พร้อมบัวเชิงผนัง PVC.2"
F6 พื้นทำมิวซิเมนต์ขัดมัน
F7 พื้นทำมิวซิเมนต์ขัดหยาบ
F8 พื้นทำมิวกรวดล้าง
F9 พื้นทำระบบกันซึม
F9A พื้นทำมิวขัดเรียบทาสี EPOXY
F10 ทำผิวดูแบบ INTERIOR (PAI)
F11 ทำผิวดูแบบ LANDSCAPE
หมายเหตุ ยางแนวรอยต่อกระเบื้องดิ้วปูนซีเมนต์ดำ

### วัสดุผนัง

P1 ฉนัง ค.ส.ล. ลำอิฐปู (ทาสีภายนอก, ภายใน)
P2 ฉาบปูนเรียบทาสี (สำหรับภายนอก, ภายใน)
P2A ฉาบปูนเรียบทาสี หนา 15 ซม. (สำหรับภายนอก, ภายใน)
P3 บุกระเบื้องเซรามิค 8" x 8" (ชนิดบุผนัง)
P4 ฉนังอิฐมอญก่อหนา 9 ซม. ทำรอยต่อเรียบทาสี โครงเหล็กรูปสี่เหลี่ยมกลวง
P5 ฉนัง ค.ส.ล. ฉาบปูนเรียบทาสี
P5A ฉนัง ค.ส.ล. พ่นสีระบบใหม่
P6 ฉนัง ค.ส.ล. เปลือยขัดแต่งให้สีเรียบร้อยทาสี
P7 ฉนัง ค.ส.ล. เปลือยขัดแต่งไม่ทาสี
P8 ฉนังบุวัสดุตามตัวอย่าง

CURTAIN WALL & FACADE CONTRACTOR :


ISO.9002
KIM YOO SENG
41/8 RAMA 3 ROAD, CHONG-NONSEE, YANNAWA, BANGKOK 10120, THAILAND
TEL : 294-6291 - 8 FAX : (662) 294-1744


REVISION

| NO. | DESCRIPTION | DATE |
|---|---|---|
| 1 | | |
| 2 | | |
| 3 | | |
| 4 | | |
| 5 | | |
| 6 | | |
| 7 | | |

PROJECT :
LUMPINI TOWER
VIBHAVADI-CHATUCHAK

PROJECT NO : 1802 LPark-VC


# AS-BUILT DRAWING

DRAWING TITLE :
STICK WALL & CLADDING
FLOOR PLAN LEVEL 3

| | |
|---|---|
| DRAWN : | UDOMSAK.P |
| CHECKED : | SANGUAN |
| DATE : | 10/07/2562 |

| SHEET NO. | DWG. NO. | Rev. |
|---|---|---|
| | PL.03 | - |


These drawings are the property of P.A. Design Co., Ltd.
and not to be used or reproduced without specific permission.

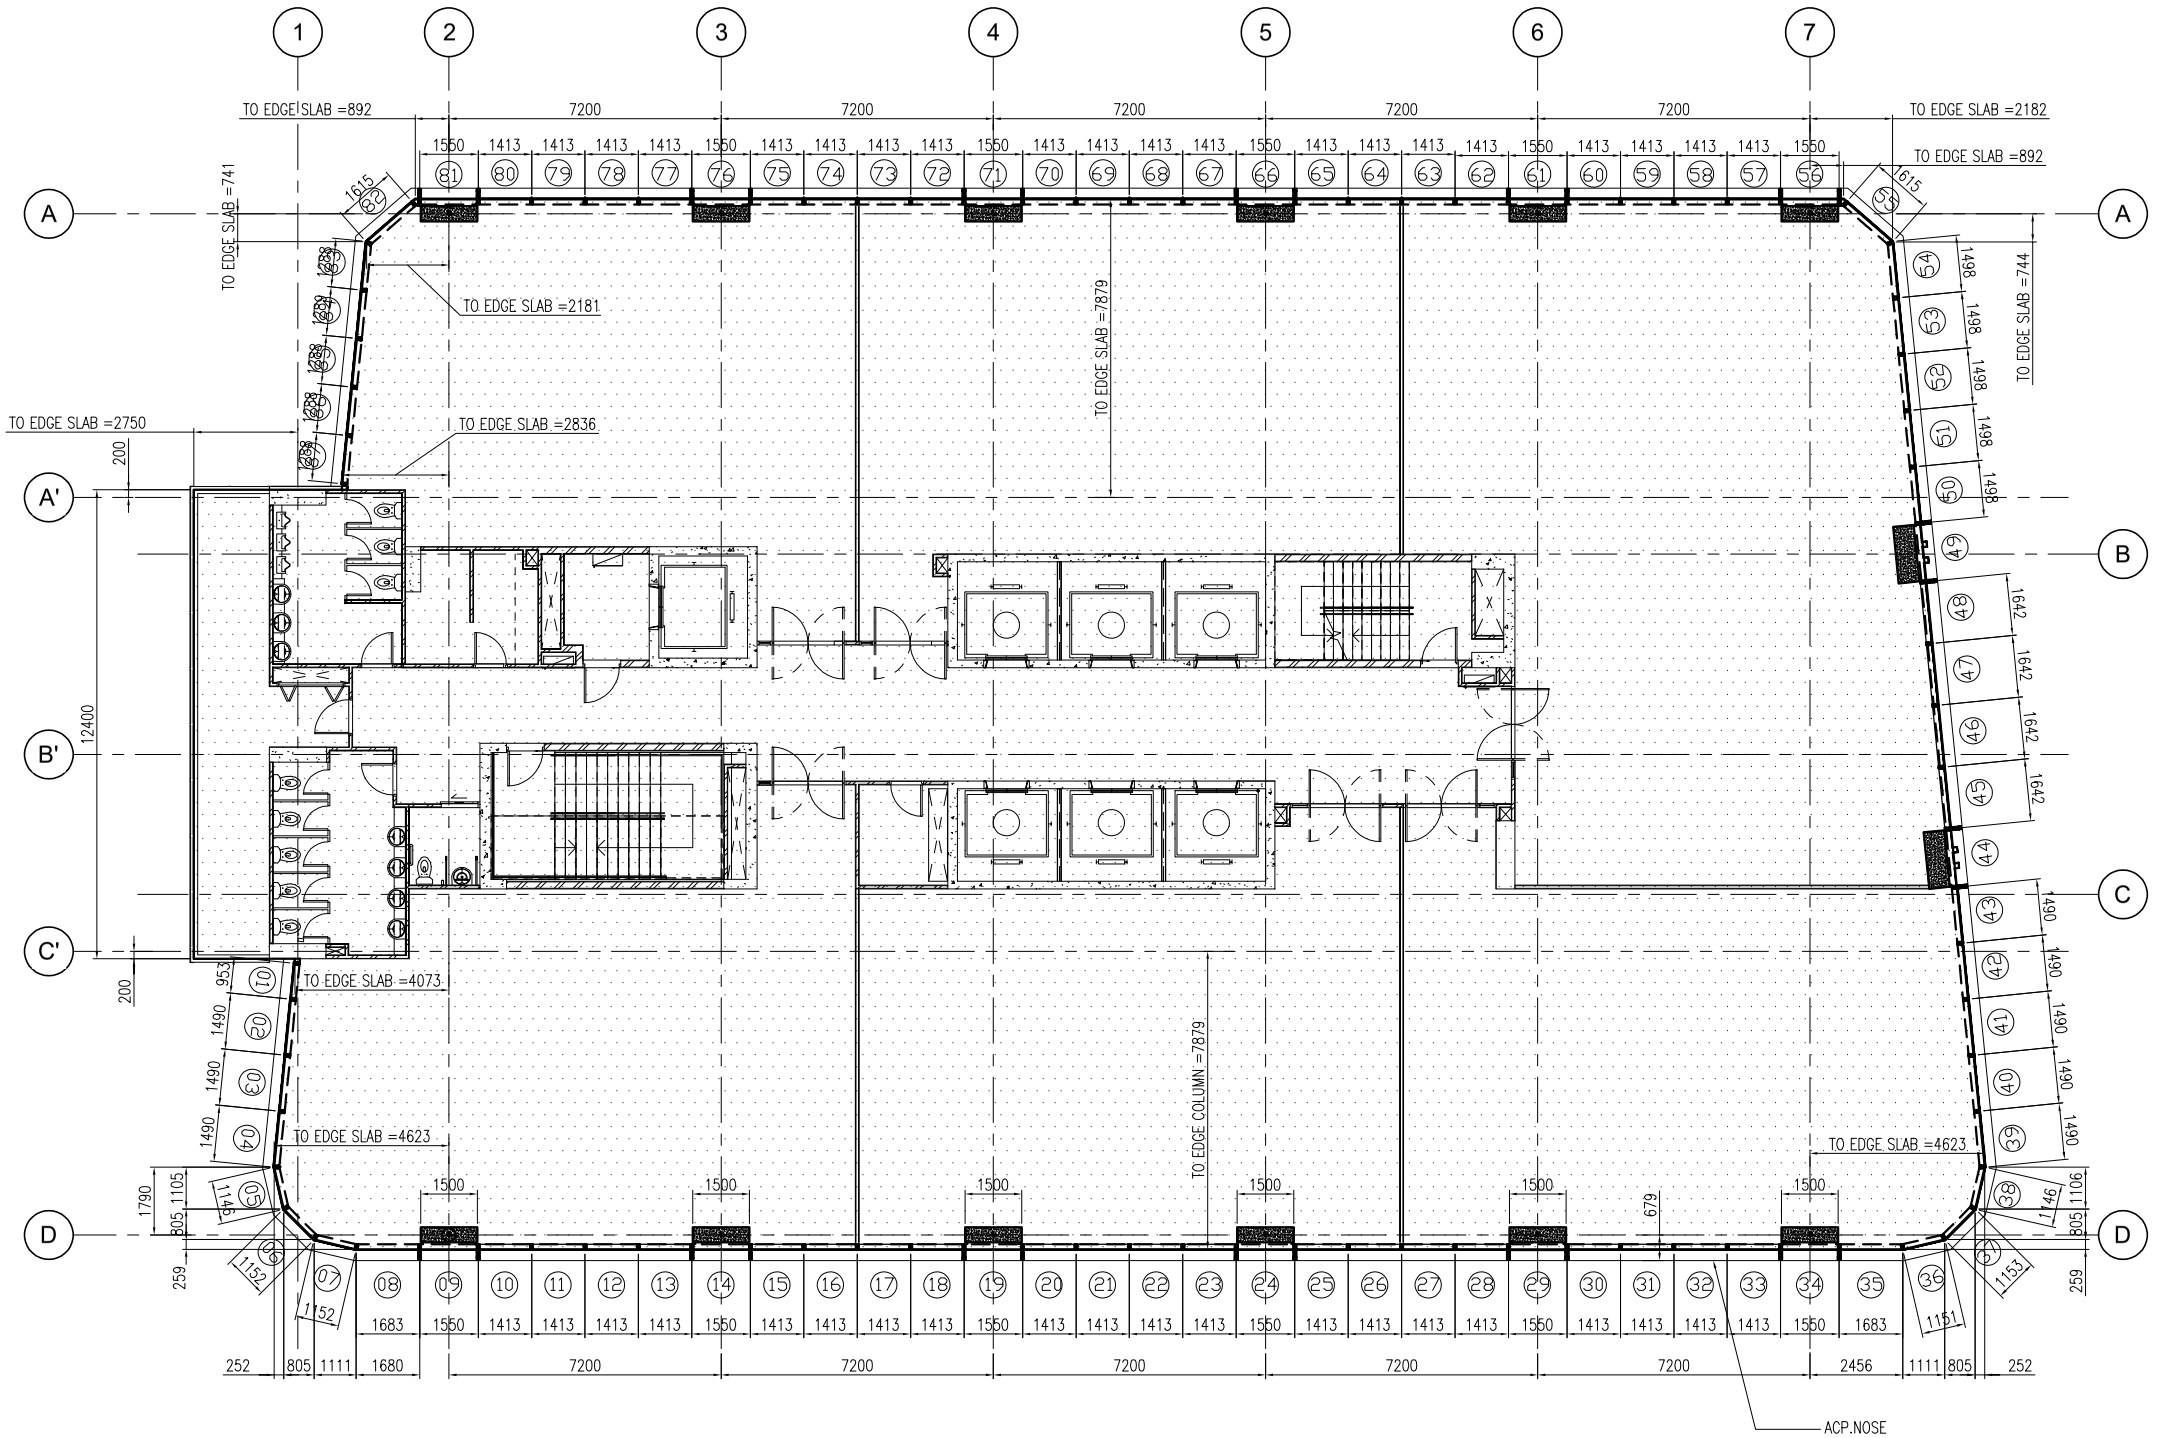


PL.01 PLAN LEVEL 4

EL.03 EL.04 EL.02 EL.01
DEVELOP ELEVATION

อาคาร A


**L.P.N. DEVELOPMENT PUBLIC CO., LTD.**
1168/109 36th floor Lumpini Tower
Rama 4 Road Sathorn Bangkok 10120
tel. (662) 2855011-6
fax. (662) 2855017


## สัญลักษณ์วัสดุตกแต่ง

### วัสดุพื้น

F1 ปูกระเบื้องเซรามิคขนาด 12"x12" พร้อมบัวเชิงผนัง PVC.2"
F2 ปูกระเบื้องเซรามิคขนาด 12" x 12" พร้อมผนวนและขอบทำบัวซีเมนต์ขัดมัน
F3 ปูกระเบื้องเซรามิคขนาด 12"x12" (สำหรับห้องน้ำ)
F3A ปูกระเบื้องเซรามิคขนาด 12"x12" (สำหรับพื้นน้ำ)
F4 ปูกระเบื้องเซรามิคขนาด 12"x12"
F4A ปูกระเบื้องเซรามิคขนาด 12"x12"(สำหรับห้องพักขยะ)
F4B ปูกระเบื้องเซรามิคขนาด 12"x12"(สำหรับระเบียง)
F4C ปูกระเบื้องเซรามิคขนาด 12"x12"(สำหรับทางเดินส่วนกลาง)
F5 ปูลามิเนตลำอิฐปู พร้อมบัวเชิงผนัง PVC.2"
F6 พื้นทำมีวซีเมนต์ขัดมัน
F7 พื้นทำมีวซีเมนต์ขัดหยาบ
F8 พื้นทำมีวกรวดล้าง
F9 พื้นทำระบบกันซึม
F9A พื้นทำมีวขัดเรียบทาสี EPOXY
F10 ทำมีวดูแบบ INTERIOR (PAI)
F11 ทำมีวดูแบบ LANDSCAPE
หมายเหตุ ยางแวรอต่อกระเบื้องดิวยปูนซีเมนต์ดำ

### วัสดุผนัง

P1 ผนัง ค.ส.ล. ลำอิฐปู (ทาสีภายนอก, ภายใน)
P2 ฉาบปูนเรียบทาสี (สำหรับภายนอก, ภายใน)
P2A ฉาบปูนเรียบทาสี หนา 15 ซม. (สำหรับภายนอก, ภายใน)
P3 บุกระเบื้องเซรามิค 8" x 8" (ชนิดบุผนัง)
P4 ผนังอิบซัมบอร์ดหนา 9 มม. ทำระยะต่อเรียบทาสี โครงเหล็กชุบสังกะสี
P5 ผนัง ค.ส.ล. ฉาบปูนเรียบทาสี
P5A ผนัง ค.ส.ล. พ่นสีระเบิด
P6 ผนัง ค.ส.ล. เปลือยผิดแต่งให้สีเรียบร้อยทาสี
P7 ผนัง ค.ส.ล. เปลือยผิดแต่งไม่ทาสี
P8 ผนังบุวัสดุตามตัวอย่าง

CURTAIN WALL & FACADE CONTRACTOR :


ISO.9002
**KIM YOO SENG**
41/8 RAMA 3 ROAD, CHONG-NONSEE, YANNAWA, BANGKOK 10120, THAILAND
TEL : 294-6291 - 8 FAX : (662) 294-1744


REVISION

| NO. | DESCRIPTION | DATE |
|---|---|---|
| 1 | | |
| 2 | | |
| 3 | | |
| 4 | | |
| 5 | | |
| 6 | | |
| 7 | | |

PROJECT :
LUMPINI TOWER
VIBHAVADI-CHATUCHAK
PROJECT NO : 1802 LPark-VC


# AS-BUILT DRAWING

DRAWING TITLE :
PLAN LEVEL 5-20

| | |
|---|---|
| DRAWN : | UDOMSAK.P |
| CHECKED : | SANGUAN |
| DATE : | 10/07/2562 |

| SHEET NO. | DWG. NO. | Rev. |
|---|---|---|
| | PL.04 | - |


These drawings are the property of P.A. Design Co., Ltd.
and not to be used or reproduced without specific permission.

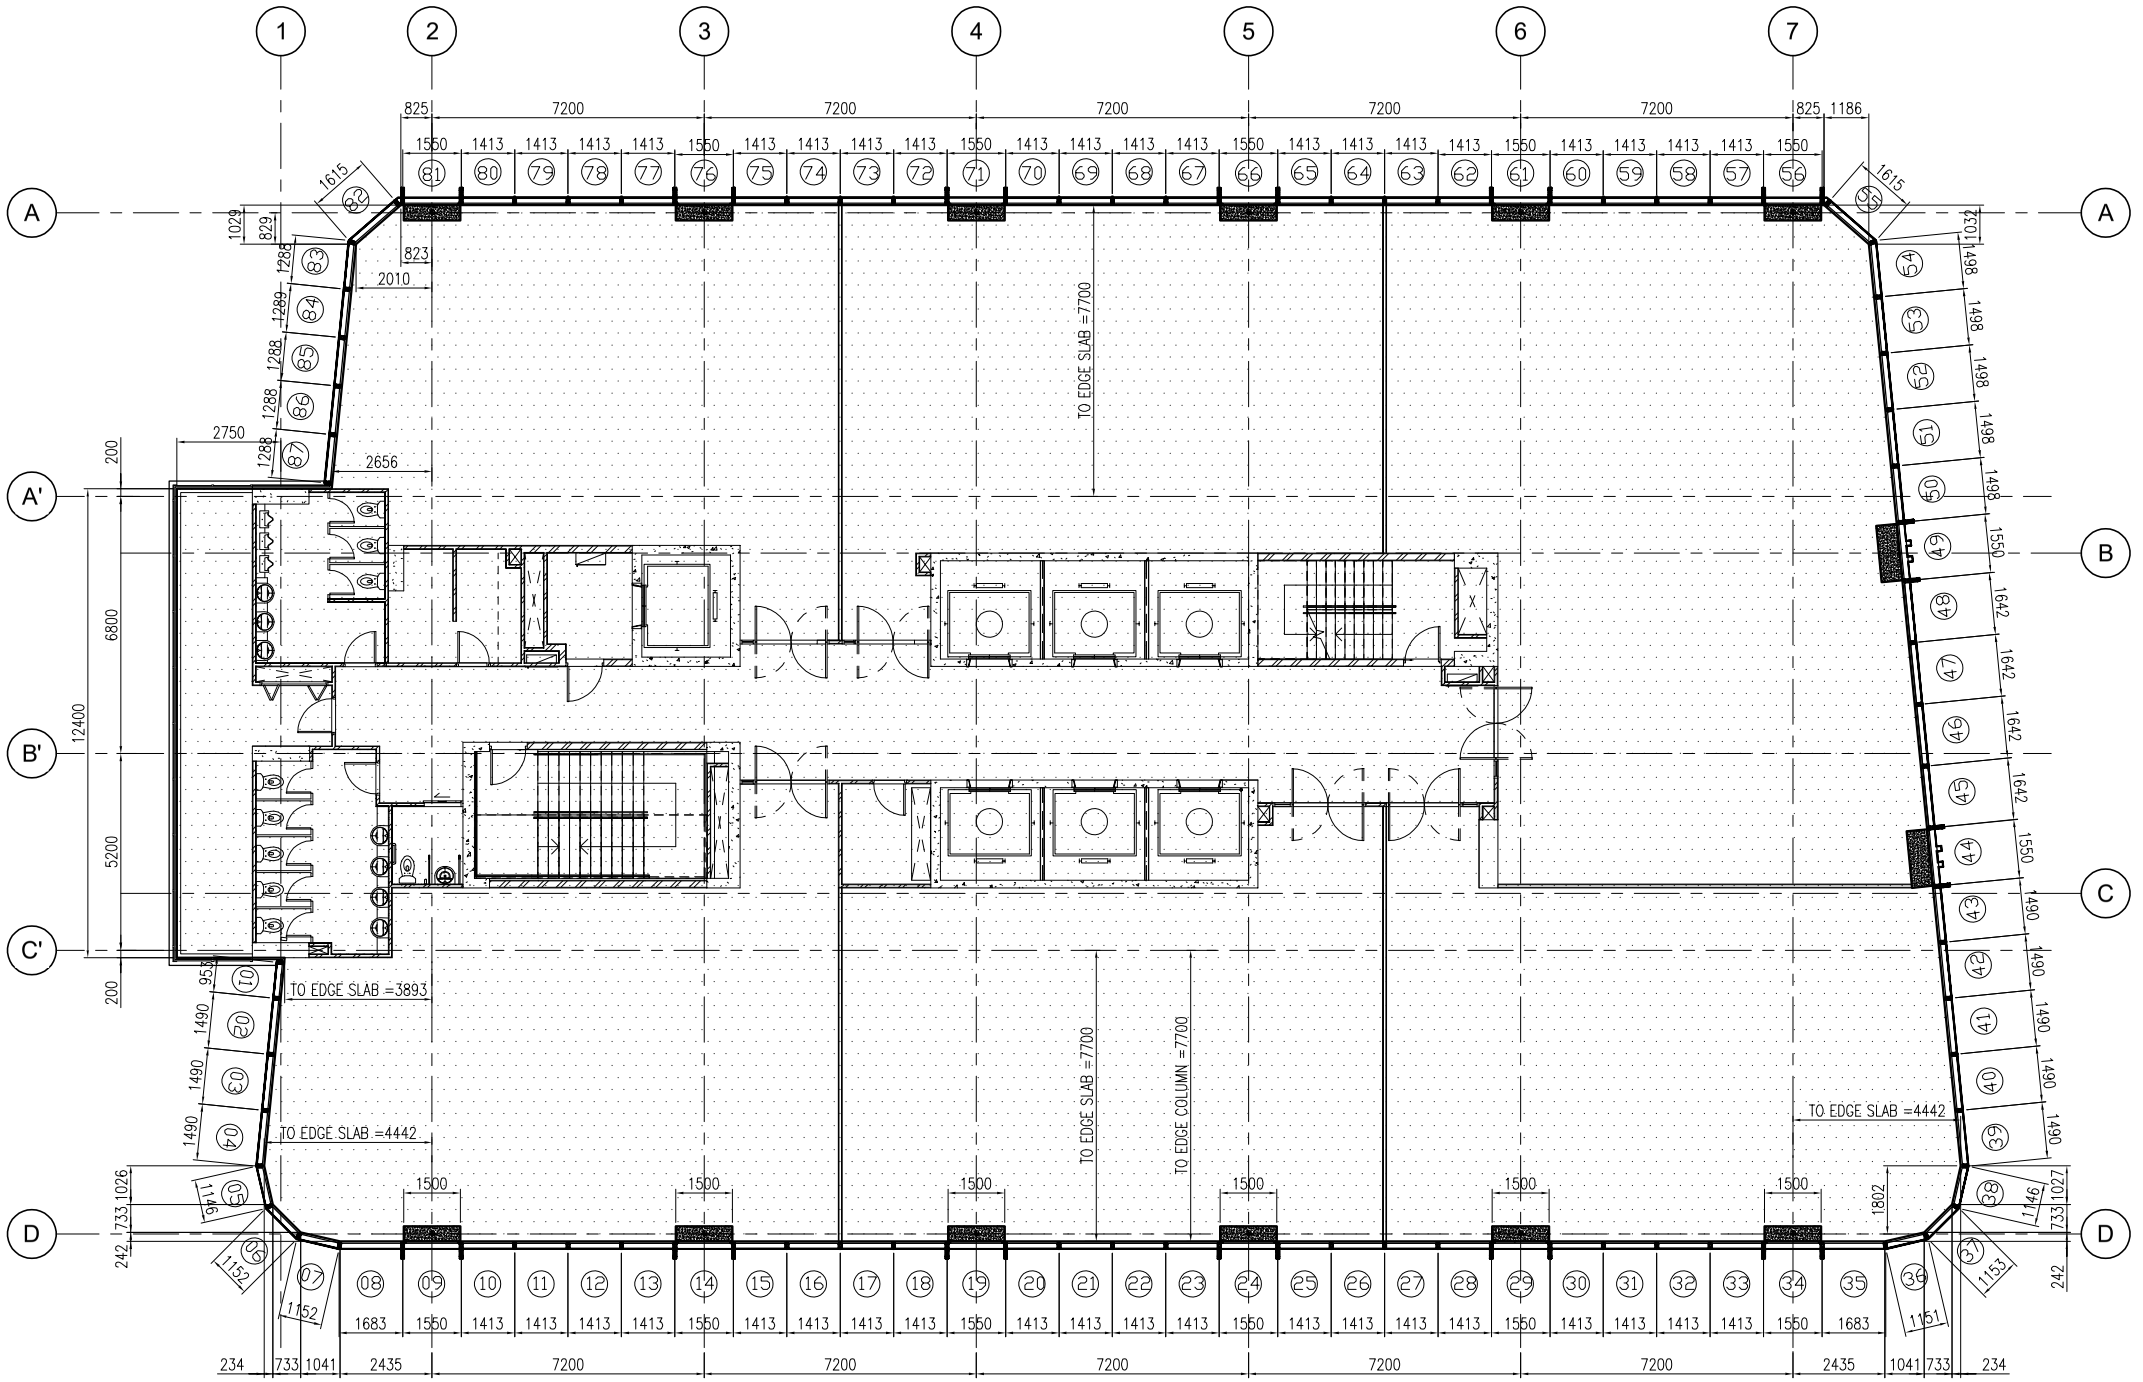


PL.02 – PLAN LEVEL 5-20

EL.03 EL.04 EL.02 EL.01
DEVELOP ELEVATION

อาคาร A


**L.P.N. DEVELOPMENT PUBLIC CO., LTD.**
1168/109 36th floor Lumpini Tower
Rama 4 Road Sathorn Bangkok 10120
tel. (662) 2855011-6
fax. (662) 2855017


## สัญลักษณ์วัสดุตกแต่ง

### วัสดุพื้น

F1 ปูกระเบื้องเซรามิคขนาด 12"x12" พร้อมบัวเชิงผนัง PVC.2"
F2 ปูกระเบื้องเซรามิคขนาด 12" x 12" พร้อมผนวนและ
ขอบทำนิวชั่นเนล์ซีเมนต์
F3 ปูกระเบื้องเซรามิคขนาด 12"x12" (สำหรับห้องน้ำ)
F3A ปูกระเบื้องเซรามิคขนาด 12"x12" (สำหรับพื้นน้ำ)
F4 ปูกระเบื้องเซรามิคขนาด 12"x12"
F4A ปูกระเบื้องเซรามิคขนาด 12"x12"(สำหรับห้องพักขยะ)
F4B ปูกระเบื้องเซรามิคขนาด 12"x12"(สำหรับระเบียง)
F4C ปูกระเบื้องเซรามิคขนาด 12"x12"(สำหรับทางเดินส่วนกลาง)
F5 ปูลามิเนตลำอีจุปู พร้อมบัวเชิงผนัง PVC.2"
F6 พื้นทำนิวชั่นเนล์ซีเมนต์
F7 พื้นทำนิวชั่นเนล์ซีเมนต์ขยาบ
F8 พื้นทำนิวกรวดล้าง
F9 พื้นทำระบบกันซึม
F9A พื้นทำนิวซีเมนต์เรียบทาสี EPOXY
F10 ทำนิวคูแบบ INTERIOR (PAI)
F11 ทำนิวคูแบบ LANDSCAPE
หมายเหตุ ขางานวงต่อกระเบื้องดังจุปูเซ็นเนล์ดำ

### วัสดุผนัง

P1 ผนัง ค.ส.ล. ลำอีจุปู (ทาสีภายนอก , ภายใน)
P2 ขาปูนเรียบทาสี (สำหรับภายนอก , ภายใน)
P2A ขาปูนเรียบทาสี หนา 15 ซม. (สำหรับภายนอก, ภายใน)
P3 บุกระเบื้องเซรามิค 8" x 8" (ชนิดบุผนัง)
P4 ผนังอิบซั่มบอร์ดหนา 9 มม. ทำระยะต่อเรียบทาสี
โครงเหล็กกุบสี่เหลี่ยมกะสี
P5 ผนัง ค.ส.ล. ขาปูนเรียบทาสี
P5A ผนัง ค.ส.ล. พ่นสีระเบิด
P6 ผนัง ค.ส.ล. เปลี่ยนชัดแต่งให้สีเรียบร้อยทาสี
P7 ผนัง ค.ส.ล. เปลี่ยนชัดแต่งไม่ทาสี
P8 ผนังบุวัสดุตามตัวอย่าง

CURTAIN WALL & FACADE CONTRACTOR :


ISO.9002
**KIM YOO SENG**
41/8 RAMA 3 ROAD, CHONG-NONSEE, YANNAWA, BANGKOK 10120, THAILAND
TEL : 294-6291 - 8 FAX : (662) 294-1744


REVISION

| NO. | DESCRIPTION | DATE |
|---|---|---|
| 1 | | |
| 2 | | |
| 3 | | |
| 4 | | |
| 5 | | |
| 6 | | |
| 7 | | |

PROJECT :
LUMPINI TOWER
VIBHAVADI-CHATUCHAK

PROJECT NO : 1802 LPark-VC


# AS-BUILT DRAWING


DRAWING TITLE :
PLAN LEVEL 5-20

| | |
|---|---|
| DRAWN : | UDOMSAK.P |
| CHECKED : | SANGUAN |
| DATE : | 10/07/2562 |


| SHEET NO. | DWG. NO. | Rev. |
|---|---|---|
| | PL.05 | - |


These drawings are the property of P.A. Design Co., Ltd.
and not to be used or reproduced without specific permission.

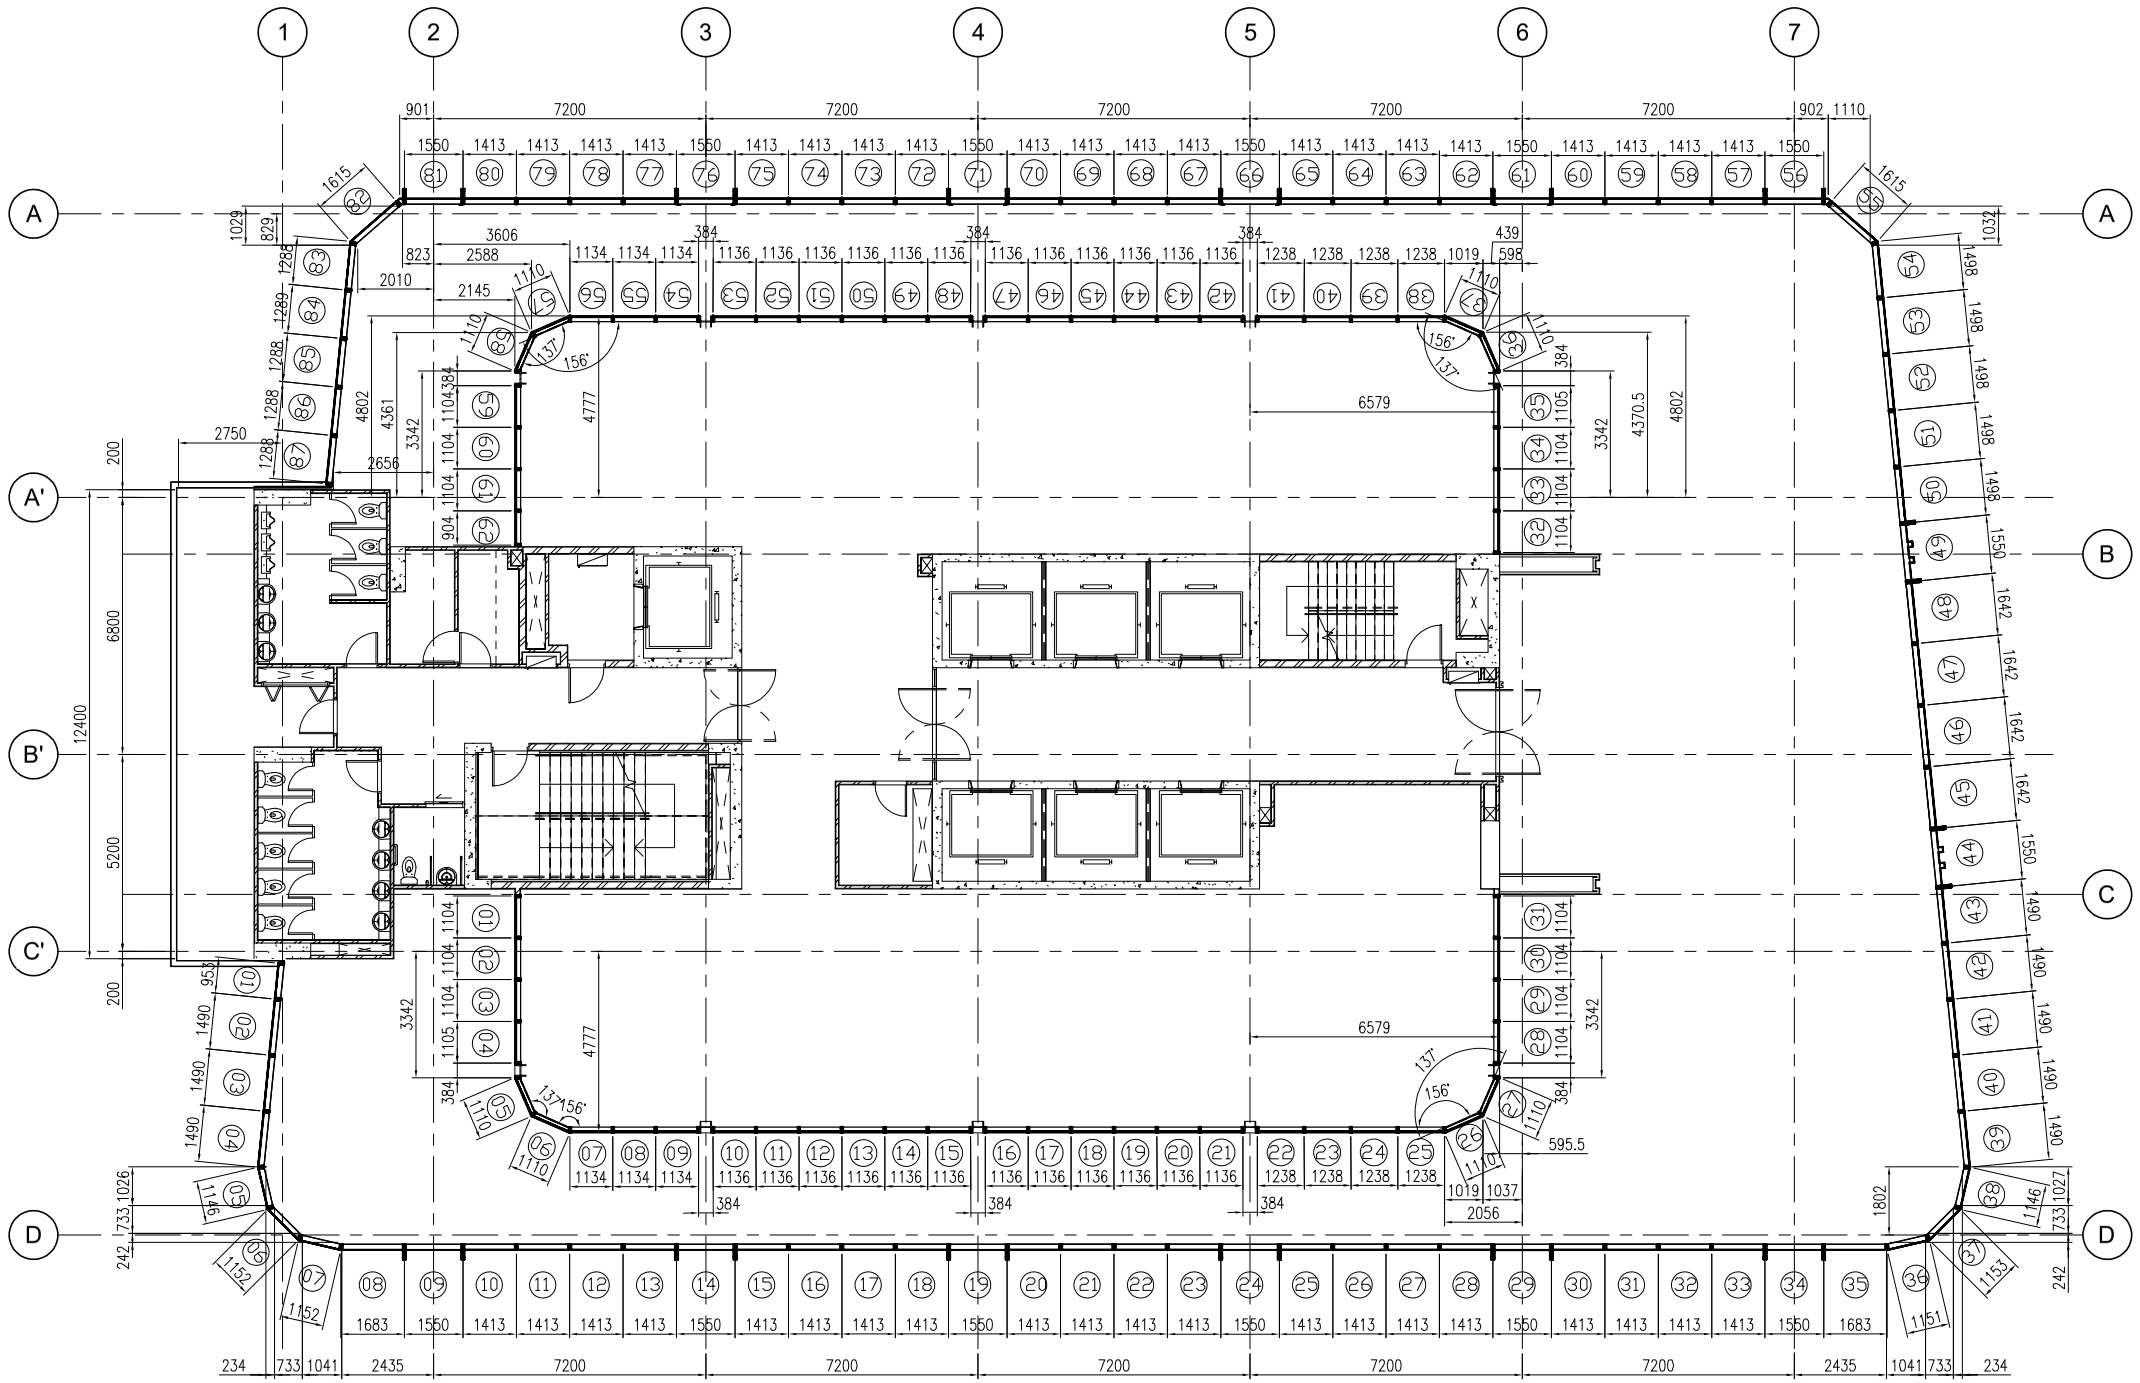
1 2 3 4 5 6 7
A A' B B' C C' D
901 7200 7200 7200 7200 7200 902 1110
1550 1413 1413 1413 1413 1550 1413 1413 1413 1413 1550 1413 1413 1413 1413 1550 1413 1413 1413 1413 1550 1413 1413 1413 1413 1550
1615 1615
1029 829 823 3606 384 384 384 439
2588 1134 1134 1134 1136 1136 1136 1136 1136 1136 1136 1136 1136 1136 1136 1136 1136 1238 1238 1238 1238 1019 598
2010 2145 1110 1110 1110 1110 1110 1110
1288 1289 1288 1288 1288 1288
2750 2656 4802 4361 3342 1104 1104 1104 4777 6579 4370.5 4802
200 6800 12400 5200 200
1498 1550 1642 1550 1490 1490 1490

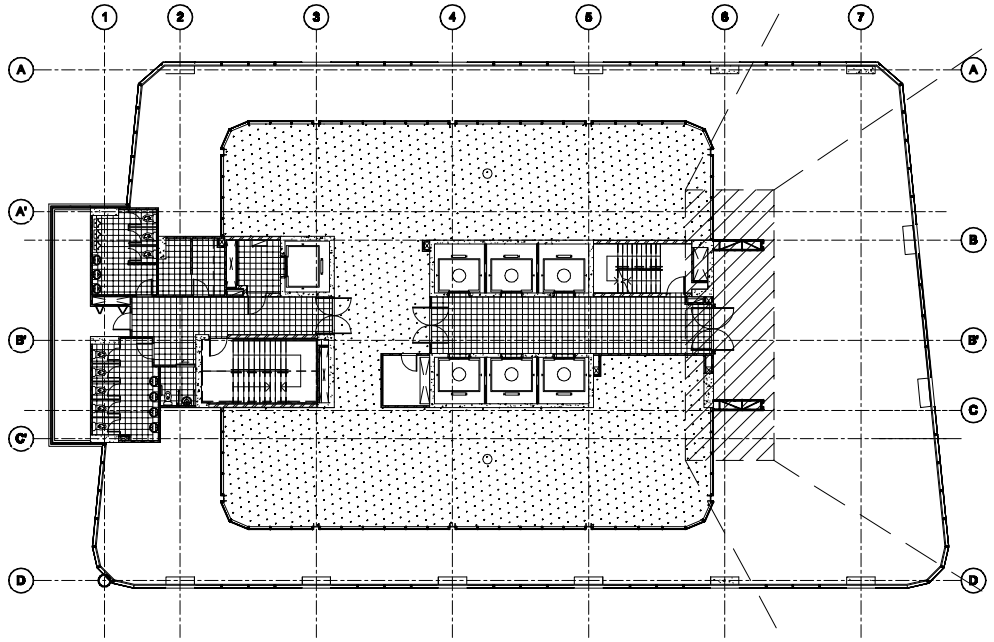


KEY PLAN LEVEL 21

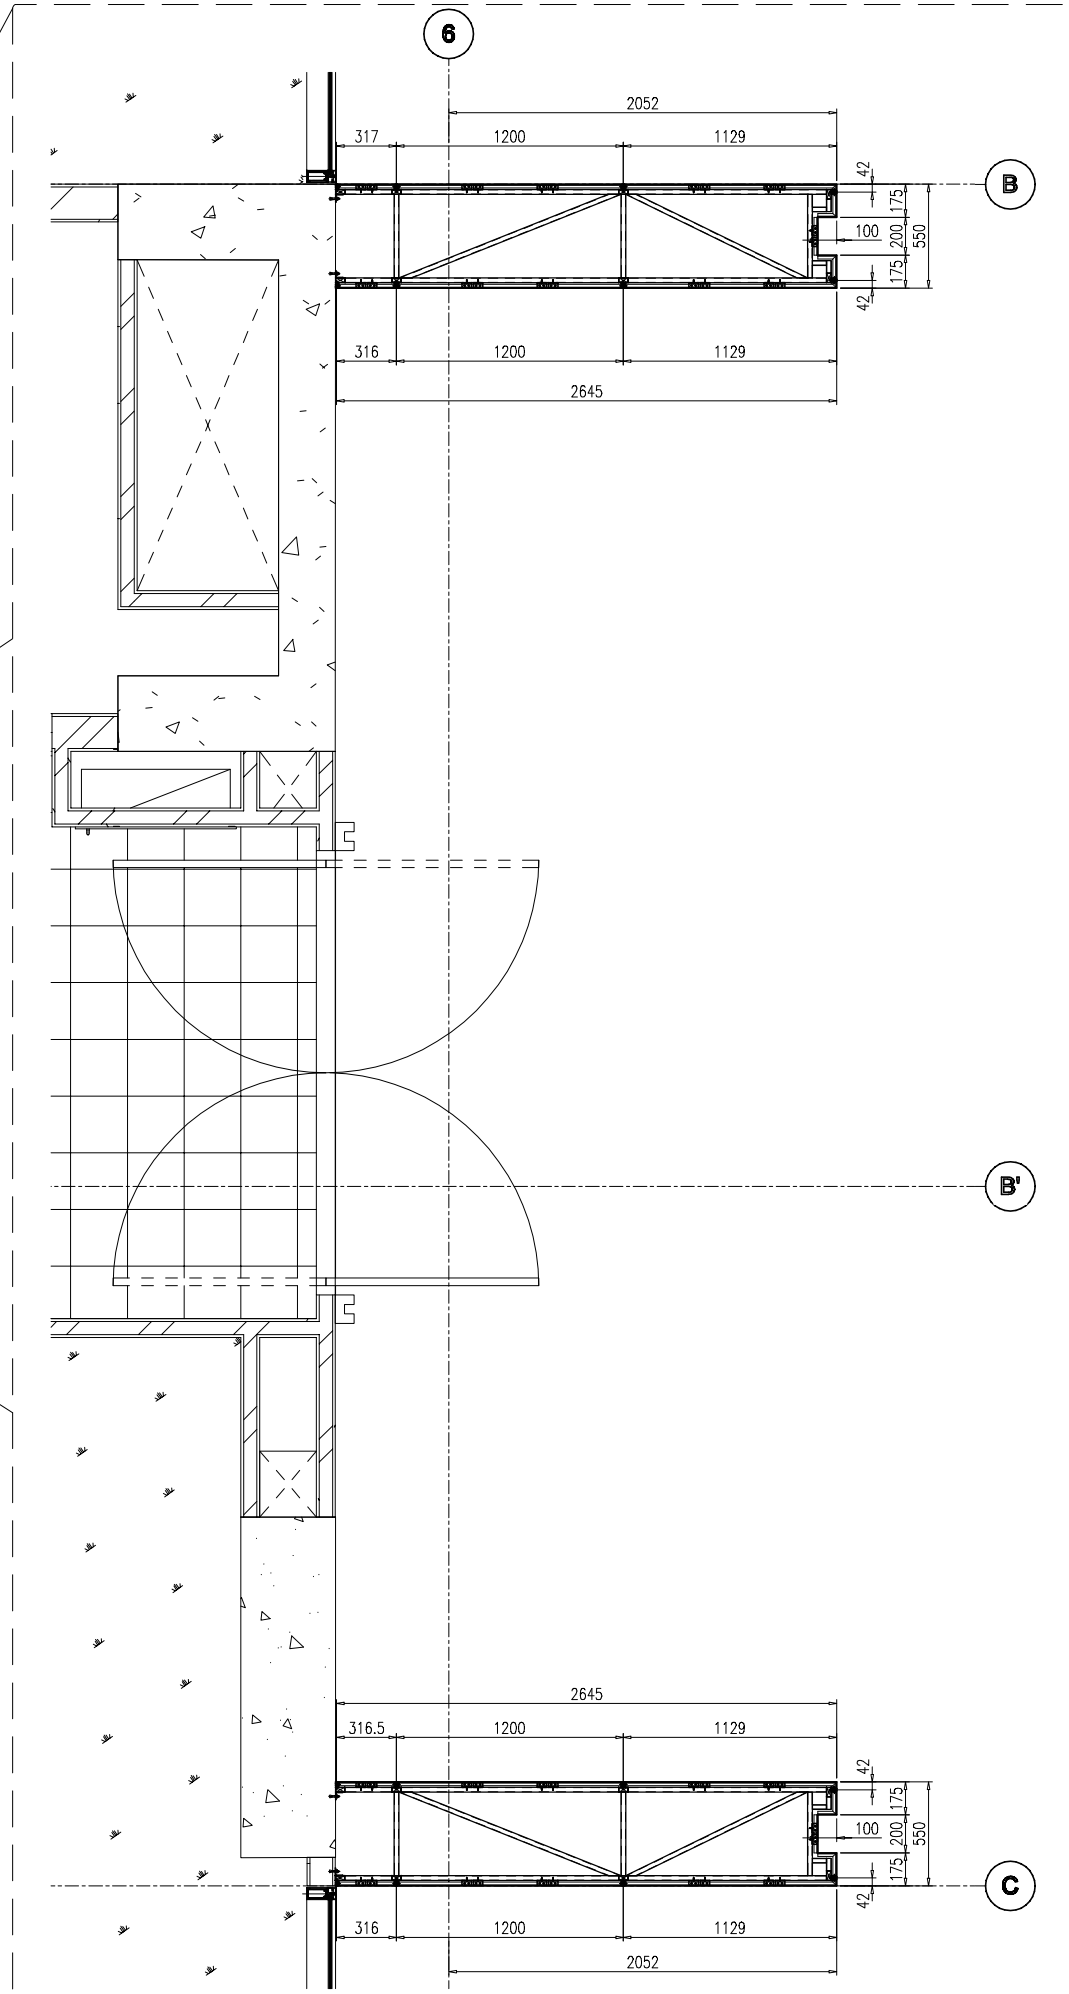



**L.P.N. DEVELOPMENT PUBLIC CO., LTD.**
1168/109 36th floor Lumpini Tower
Rama 4 Road Sathorn Bangkok 10120
tel. (662) 2855011-6
fax. (662) 2855017


## สัญลักษณ์วัสดุตกแต่ง

### วัสดุพื้น

F1 ปูกระเบื้องเซรามิคขนาด 12"x12" พร้อมบัวเชิงผนัง PVC.2"
F2 ปูกระเบื้องเซรามิคขนาด 12" x 12" พร้อมแนวและ
ขอบทำมิวซิเมนต์ขัดมัน
F3 ปูกระเบื้องเซรามิคขนาด 12"x12" (สำหรับห้องน้ำ)
F3A ปูกระเบื้องเซรามิคขนาด 12"x12" (สำหรับพื้นน้ำ)
F4 ปูกระเบื้องเซรามิคขนาด 12"x12"
F4A ปูกระเบื้องเซรามิคขนาด 12"x12"(สำหรับห้องพักขยะ)
F4B ปูกระเบื้องเซรามิคขนาด 12"x12"(สำหรับระเบียง)
F4C ปูกระเบื้องเซรามิคขนาด 12"x12"(สำหรับทางเดินส่วนกลาง)
F5 ปูอามิเนตลำอิฐปู พร้อมบัวเชิงผนัง PVC.2"
F6 พื้นทำมิวซิเมนต์ขัดมัน
F7 พื้นทำมิวซิเมนต์ขัดหยาบ
F8 พื้นทำมิวกรวดล้าง
F9 พื้นทำระบบกันซึม
F9A พื้นทำมิวขัดเรียบทาสี EPOXY
F10 ทำมิวดูแบบ INTERIOR (PAI)
F11 ทำมิวดูแบบ LANDSCAPE
หมายเหตุ ขางานวงต่อกระเบื้องดังปูปูนซีเมนต์ดำ

### วัสดุผนัง

P1 ผนัง ค.ส.ล. ลำอิฐปู (ทาสีภายนอก, ภายใน)
P2 ฉาบปูนเรียบทาสี (สำหรับภายนอก, ภายใน)
P2A ฉาบปูนเรียบทาสี หนา 15 ซม. (สำหรับภายนอก, ภายใน)
P3 บุกระเบื้องขอบมัน 8" x 8" (ชนิดบุผนัง)
P4 ผนังอิฐมอญครึ่งแผ่นหนา 9 ซม. ก่อฉาบต่อเรียบทาสี
โครงเหล็กรูปสี่เหลี่ยมผืนผ้า
P5 ผนัง ค.ส.ล. ฉาบปูนเรียบทาสี
P5A ผนัง ค.ส.ล. พ่นสีระบบ
P6 ผนัง ค.ส.ล. เปลือยขัดแต่งให้สีเรียบร้อยทาสี
P7 ผนัง ค.ส.ล. เปลือยขัดแต่งไม่ทาสี
P8 ผนังบุวัสดุตามตัวอย่าง

CURTAIN WALL & FACADE CONTRACTOR :

ISO.9002
**KIM YOO SENG**
41/8 RAMA 3 ROAD, CHONG-NONSEE, YANNAWA, BANGKOK 10120, THAILAND
TEL : 294-6291 - 8 FAX : (662) 294-1744

REVISION

| NO. | DESCRIPTION | DATE |
|---|---|---|
| 1 | | |
| 2 | | |
| 3 | | |
| 4 | | |
| 5 | | |
| 6 | | |
| 7 | | |

PROJECT :
LUMPINI TOWER
VIBHAVADI-CHATUCHAK

PROJECT NO : 1802 LPark-VC

# AS-BUILT DRAWING


DRAWING TITLE :
PLAN ACP.TOP ROOF
LAYOUT PLAN LEVEL 21

| | |
|---|---|
| DRAWN : | UDOMSAK.P |
| CHECKED : | SANGUAN |
| DATE : | 10/07/2562 |

| SHEET NO. | DWG. NO. | Rev. |
|---|---|---|
| | PL.07 | |


These drawings are the property of P.A. Design Co., Ltd.
and not to be used or reproduced without specific permission.


อาคาร A

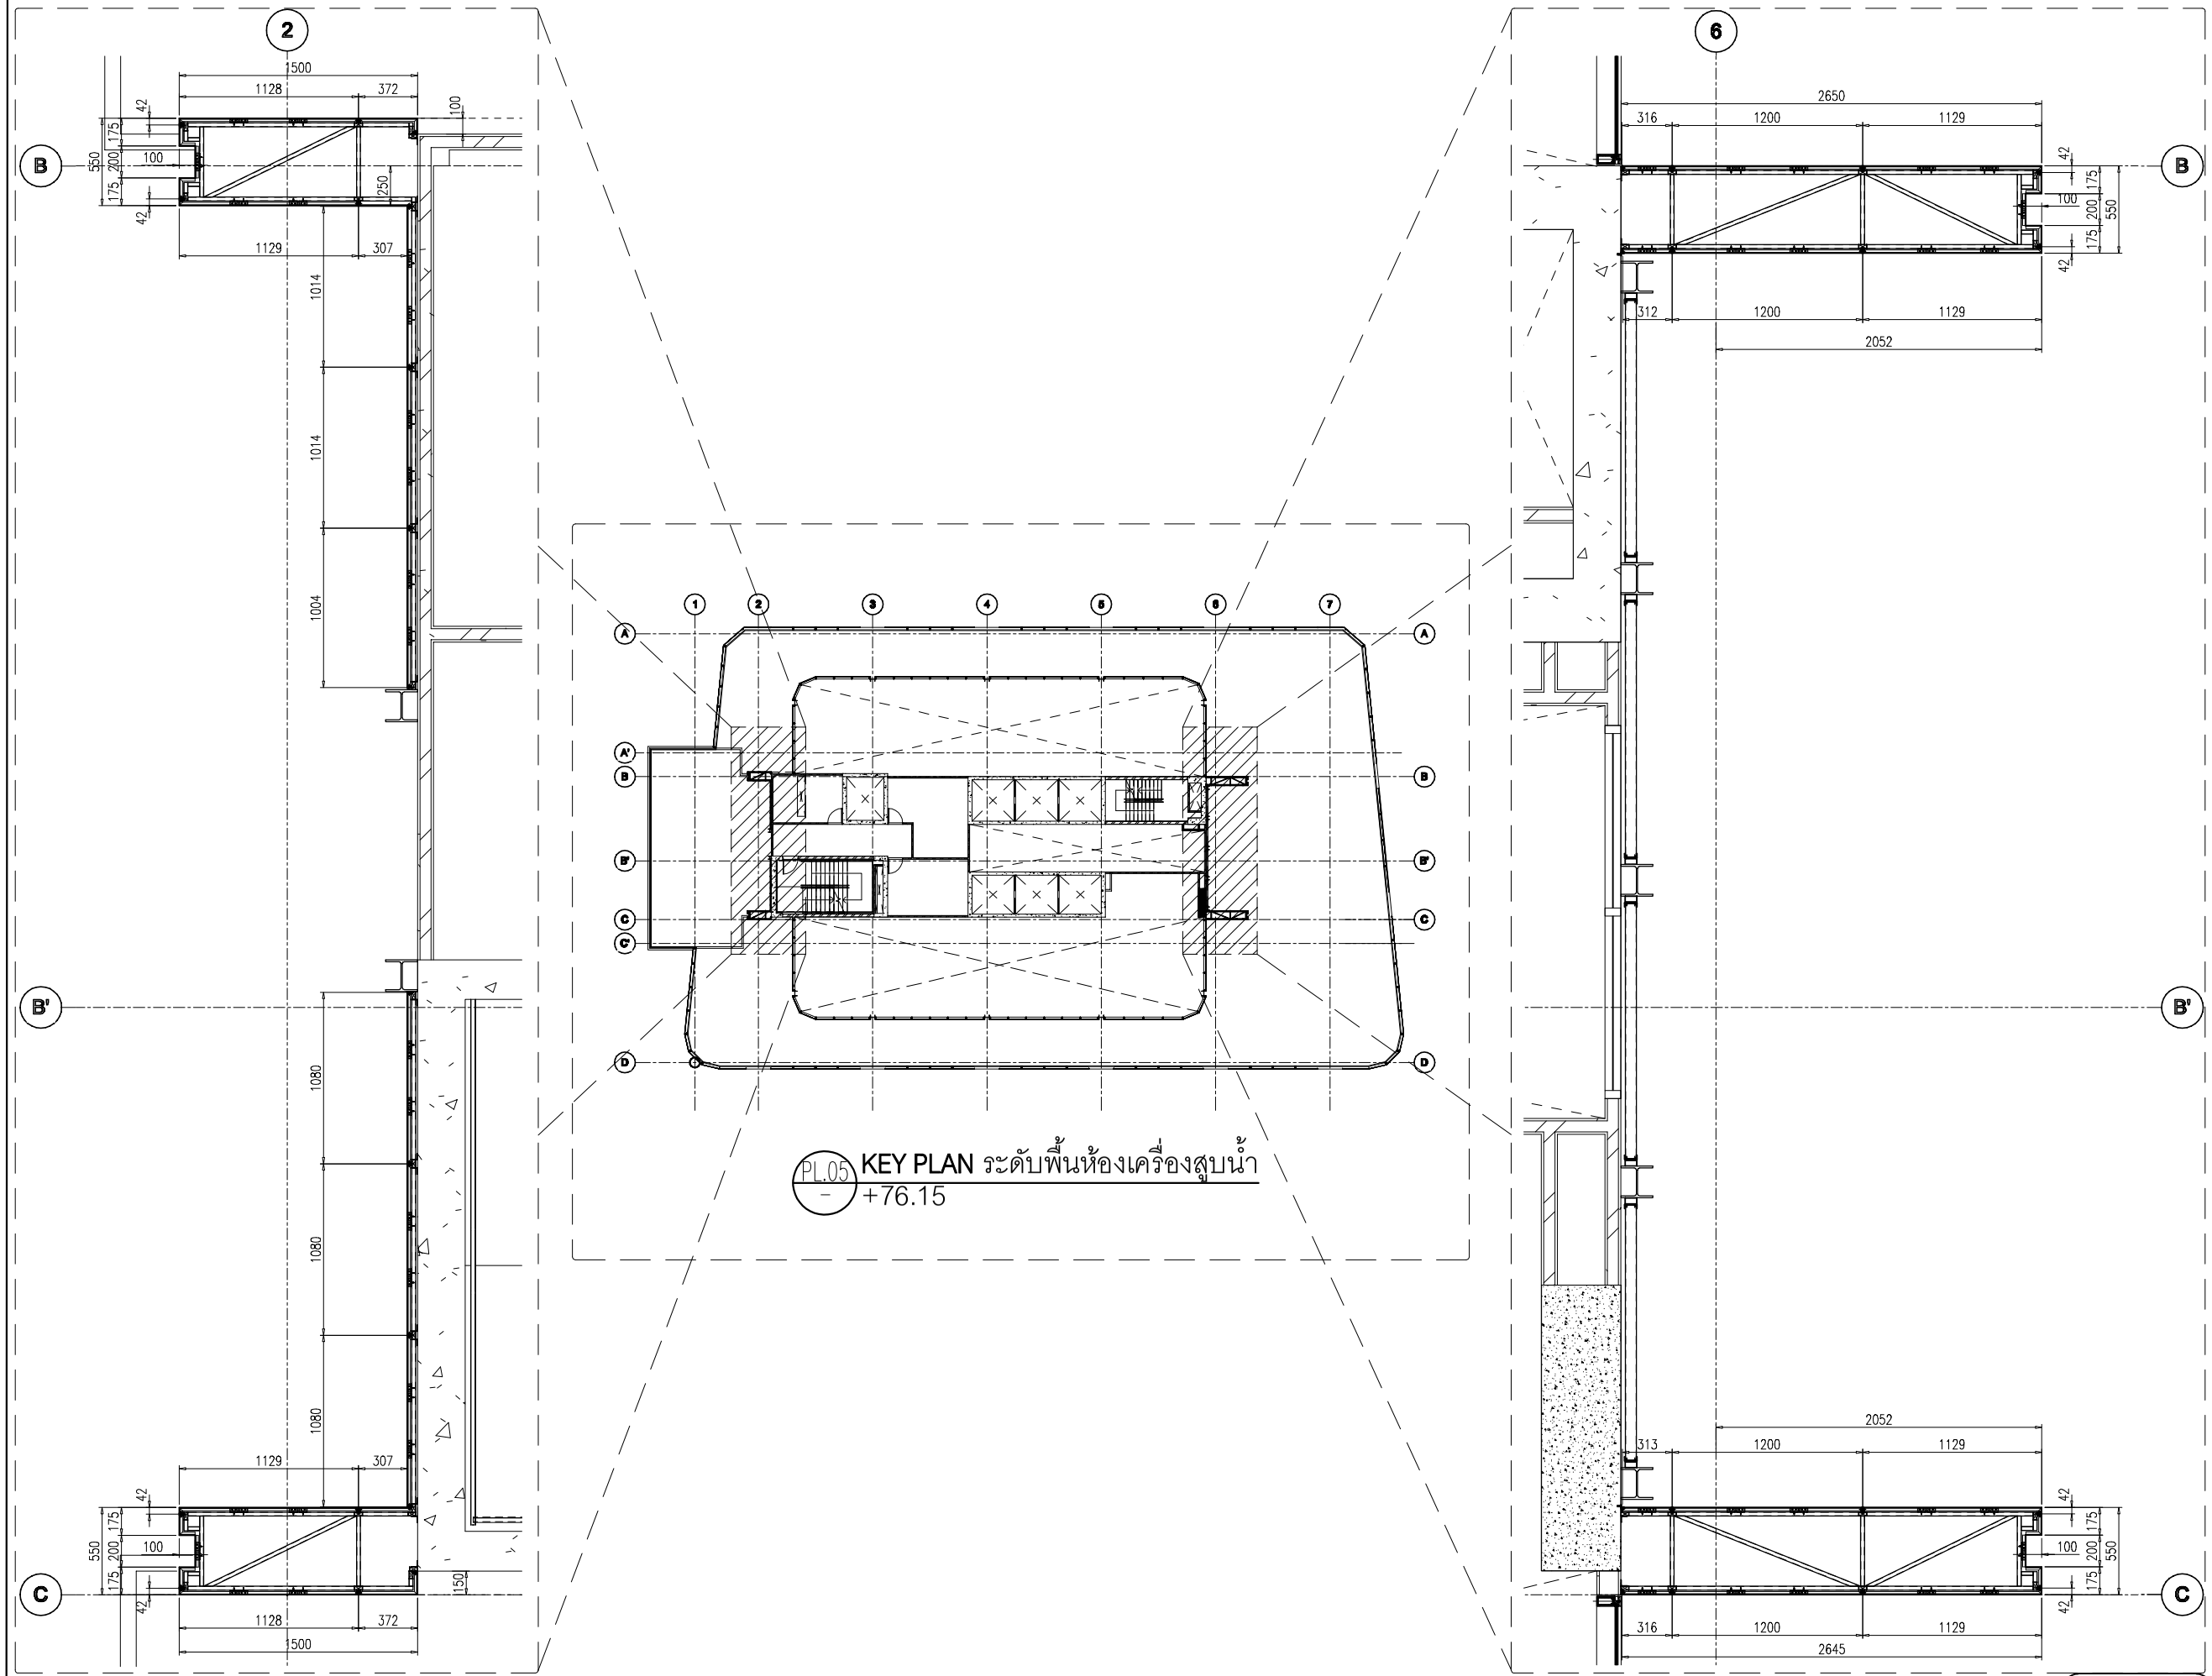


L.P.N. DEVELOPMENT
PUBLIC CO., LTD.
1168/109 36th floor Lumpini Tower
Rama 4 Road Sathorn Bangkok 10120
tel. (662) 2855011-6
fax. (662) 2855017

## สัญลักษณ์วัสดุตกแต่ง

### วัสดุพื้น

F1 ปูกระเบื้องเซรามิคขนาด 12"x12" พร้อมบัวเชิงผนัง PVC.2"
F2 ปูกระเบื้องเซรามิคขนาด 12" x 12" พร้อมแนวและ
F3 ปูกระเบื้องเซรามิคขนาด 12"x12" (สำหรับห้องน้ำ)
F3A ปูกระเบื้องเซรามิคขนาด 12"x12" (สำหรับห้องน้ำ)
F4 ปูกระเบื้องเซรามิคขนาด 12"x12"
F4A ปูกระเบื้องเซรามิคขนาด 12"x12"(สำหรับห้องพักขยะ)
F4B ปูกระเบื้องเซรามิคขนาด 12"x12"(สำหรับระเบียง)
F4C ปูกระเบื้องเซรามิคขนาด 12"x12"(สำหรับทางเดินส่วนกลาง)
F5 ปูลามิเนตลำอิฐปูน พร้อมบัวเชิงผนัง PVC.2"
F8 พื้นทำผิวกรวดล้าง
F9 พื้นทำระบบกันซึม
F9A พื้นทำผิวขัดเรียบเทาสี EPOXY
F10 ทำผิวดูแบบ INTERIOR (PAI)
F11 ทำผิวดูแบบ LANDSCAPE
หมายเหตุ ยาแนวรอยต่อกระเบื้องตัวยปูนซีเมนต์ดำ

### วัสดุผนัง

P1 ฉนัง ค.ส.ล. ลำอิฐปูน (ทาสีภายนอก, ภายใน)
P2 ฉาบปูนเรียบเทาสี (สำหรับภายนอก, ภายใน)
P2A ฉาบปูนเรียบเทาสี หนา 15 ซม. (สำหรับภายนอก, ภายใน)
P3 บุกระเบื้องขอบมิด 8" x 8" (ชนิดบุผนัง)
P4 ผนังอิฐมอญก่อหนา 9 ซม. ทำรอยต่อเรียบเทาสี
โครงเหล็กกลุ่มสังกะสี
P5 ฉนัง ค.ส.ล. ฉาบปูนเรียบเทาสี
P5A ฉนัง ค.ส.ล. พ่นสีระบิด
P6 ฉนัง ค.ส.ล. เปลือยขัดแต่งให้สีเรียบร้อยเทาสี
P7 ฉนัง ค.ส.ล. เปลือยขัดแต่งไม่เทาสี
P8 ผนังกุ้งดูลายตัวอย่าง

CURTAIN WALL & FACADE CONTRACTOR :

ISO.9002
KIM YOO SENG
41/8 RAMA 3 ROAD, CHONG-NONSEE, YANNAWA, BANGKOK 10120, THAILAND
TEL : 294-6291 - 8 FAX : (662) 294-1744

REVISION

| NO. | DESCRIPTION | DATE |
|---|---|---|
| 1 | | |
| 2 | | |
| 3 | | |
| 4 | | |
| 5 | | |
| 6 | | |
| 7 | | |

PROJECT :
LUMPINI TOWER
VIBHAVADI-CHATUCHAK

PROJECT NO : 1802 LPark-VC


# AS-BUILT DRAWING

DRAWING TITLE :
PLAN ACP.TOP ROOF
LAYOUT PLAN ระดับพื้นห้องเครื่องสูบน้ำ +76.15


| | | |
|---|---|---|
| DRAWN : | UDOMSAK.P | |
| CHECKED : | SANGUAN | |
| DATE : | 10/07/2562 | |
| SHEET NO. | DWG. NO. | Rev. |
| | PL.08 | |

These drawings are the property of P.A. Design Co., Ltd.
and not to be used or reproduced without specific permission.

อาคาร A

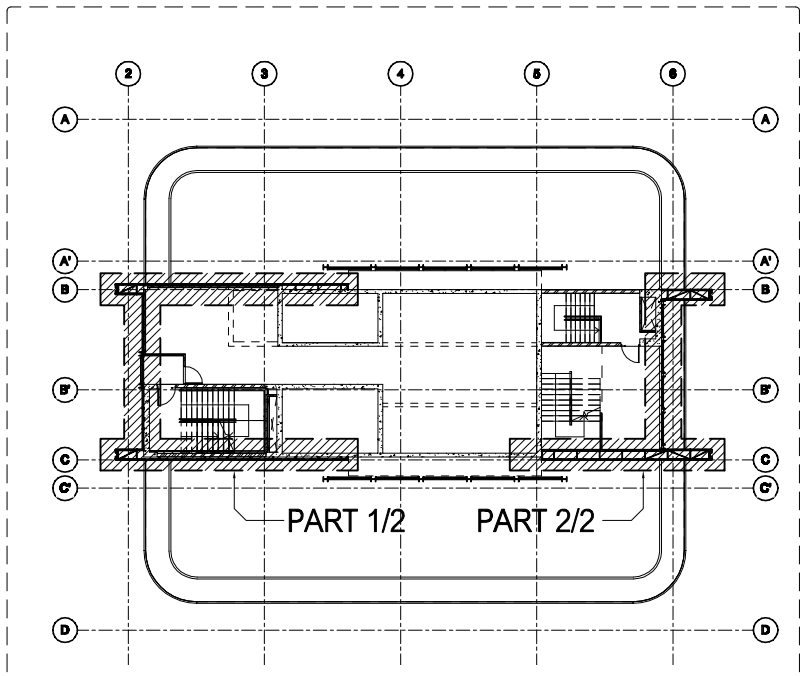


KEY PLAN ระดับพื้นห้องเครื่องลิฟต์+78.65

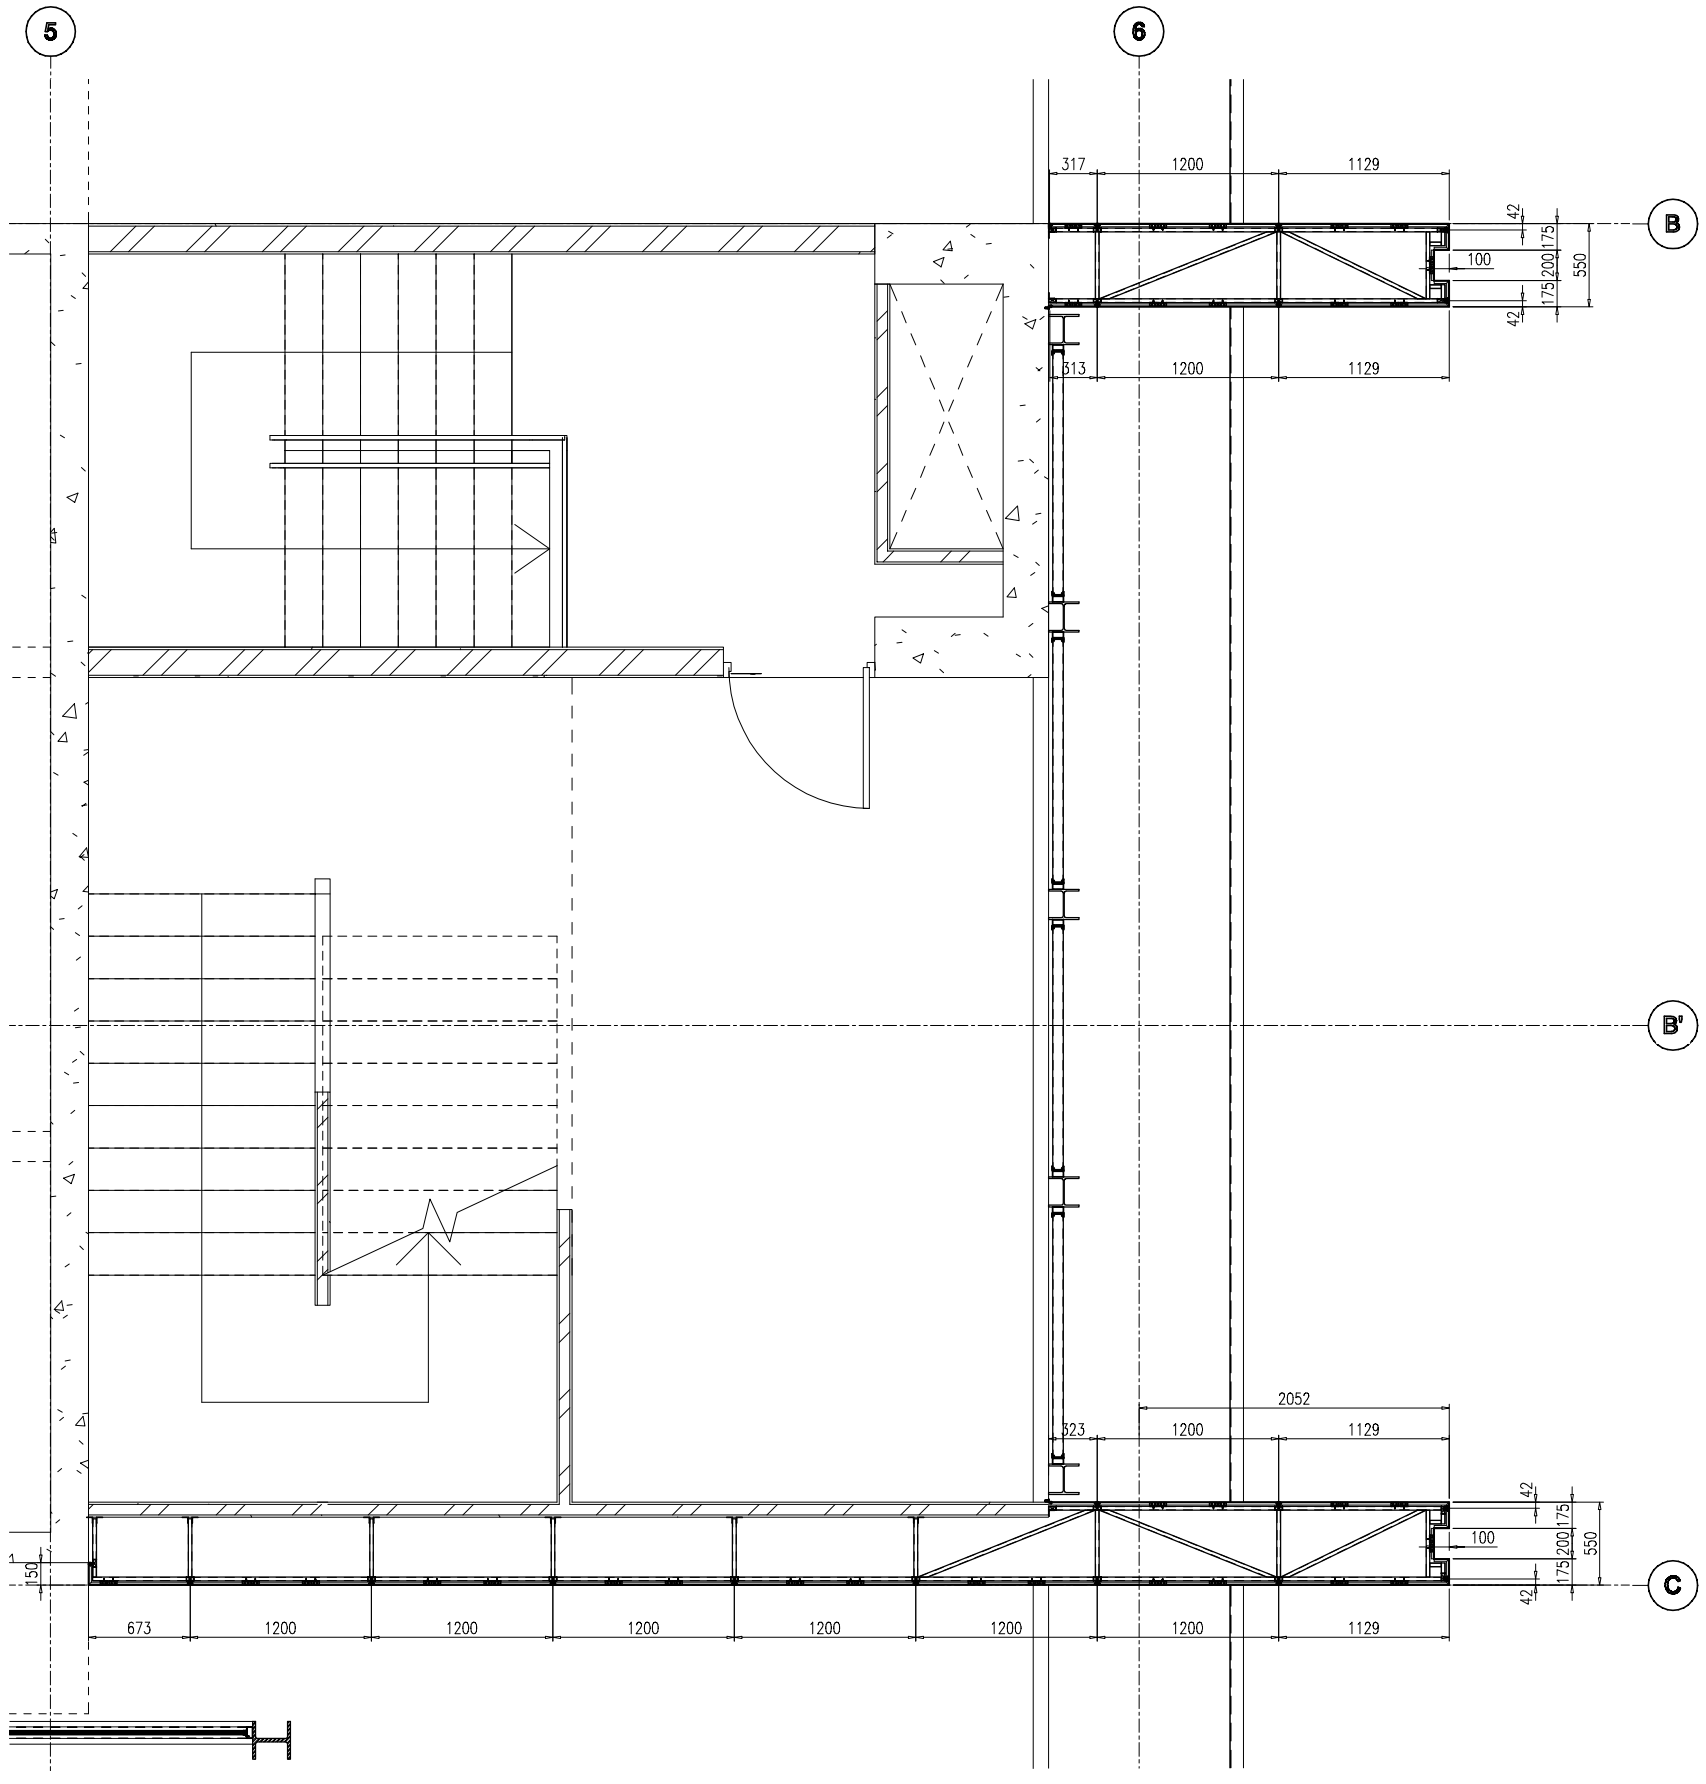


PL.06 – ระดับพื้นห้องเครื่องลิฟต์+78.65
( PART 1/2 )

อาคาร A


L.P.N. DEVELOPMENT PUBLIC CO., LTD.
1168/109 36th floor Lumpini Tower
Rama 4 Road Sathorn Bangkok 10120
tel. (662) 2855011-6
fax. (662) 2855017


## สัญลักษณ์วัสดุตกแต่ง

### วัสดุพื้น

F1 ปูกระเบื้องเซรามิคขนาด 12"x12" พร้อมบัวเชิงผนัง PVC.2"
F2 ปูกระเบื้องเซรามิคขนาด 12" x 12" พร้อมแนวและ
ขอบทำนิวซีแลนด์ขัดมัน
F3 ปูกระเบื้องเซรามิคขนาด 12"x12" (สำหรับห้องน้ำ)
F3A ปูกระเบื้องเซรามิคขนาด 12"x12" (สำหรับห้องน้ำ)
F4 ปูกระเบื้องเซรามิคขนาด 12"x12"
F4A ปูกระเบื้องเซรามิคขนาด 12"x12"(สำหรับห้องพักขยะ)
F4B ปูกระเบื้องเซรามิคขนาด 12"x12"(สำหรับระเบียง)
F4C ปูกระเบื้องเซรามิคขนาด 12"x12"(สำหรับทางเดินส่วนกลาง)
F5 ปูลามิเนตลำอิฐปูน พร้อมบัวเชิงผนัง PVC.2"
F6 พื้นทำนิวซีแลนด์ขัดมัน
F7 พื้นทำนิวซีแลนด์ขัดหยาบ
F8 พื้นทำผิวกรดล้าง
F9 พื้นทำระบบกันซึม
F9A พื้นทำผิวขัดเรียบทาสี EPOXY
F10 ทำผิวดูแบบ INTERIOR (PAI)
F11 ทำผิวดูแบบ LANDSCAPE
หมายเหตุ ขอบวงกบต่อกระเบื้องดังรายละเอียดที่ทำ

### วัสดุผนัง

P1 ฉนัง ค.ส.ล. ลำอิฐปูน (ทาสีภายนอก, ภายใน)
P2 ฉาบปูนเรียบทาสี (สำหรับภายนอก, ภายใน)
P2A ฉาบปูนเรียบทาสี หนา 15 ซม. (สำหรับภายนอก, ภายใน)
P3 บุกระเบื้องเซรามิค 8" x 8" (ชนิดมุมฉาก)
P4 ผนังอิฐมอญก่อหนา 9 ซม. ทำรอยต่อเรียบทาสี
โครงเหล็กรูปสี่เหลี่ยมกระสี
P5 ฉนัง ค.ส.ล. ฉาบปูนเรียบทาสี
P5A ฉนัง ค.ส.ล. พ่นสีระเบิด
P6 ฉนัง ค.ส.ล. เปลือยขัด แต่งให้สีเรียบร้อยทาสี
P7 ฉนัง ค.ส.ล. เปลือยขัดแต่งไม่ทาสี
P8 ฉนังบุวัสดุตามตัวอย่าง

CURTAIN WALL & FACADE CONTRACTOR :

ISO.9002
KIM YOO SENG
41/8 RAMA 3 ROAD, CHONG-NONSEE, YANNAWA, BANGKOK 10120, THAILAND
TEL : 294-6291 - 8 FAX : (662) 294-1744

REVISION

| NO. | DESCRIPTION | DATE |
|---|---|---|
| 1 | | |
| 2 | | |
| 3 | | |
| 4 | | |
| 5 | | |
| 6 | | |
| 7 | | |

PROJECT :
LUMPINI TOWER
VIBHAVADI-CHATUCHAK

PROJECT NO : 1802 LPark-VC


AS-BUILT DRAWING


DRAWING TITLE : PLAN ACP.TOP ROOF
LAYOUT PLAN ระดับพื้นห้องเครื่อง +78.65
( PART 1/2 )

| | |
|---|---|
| DRAWN : | UDOMSAK.P |
| CHECKED : | SANGUAN |
| DATE : | 10/07/2562 |

| SHEET NO. | DWG. NO. | Rev. |
|---|---|---|
| | PL.09 | |


These drawings are the property of P.A. Design Co., Ltd.
and not to be used or reproduced without specific permission.

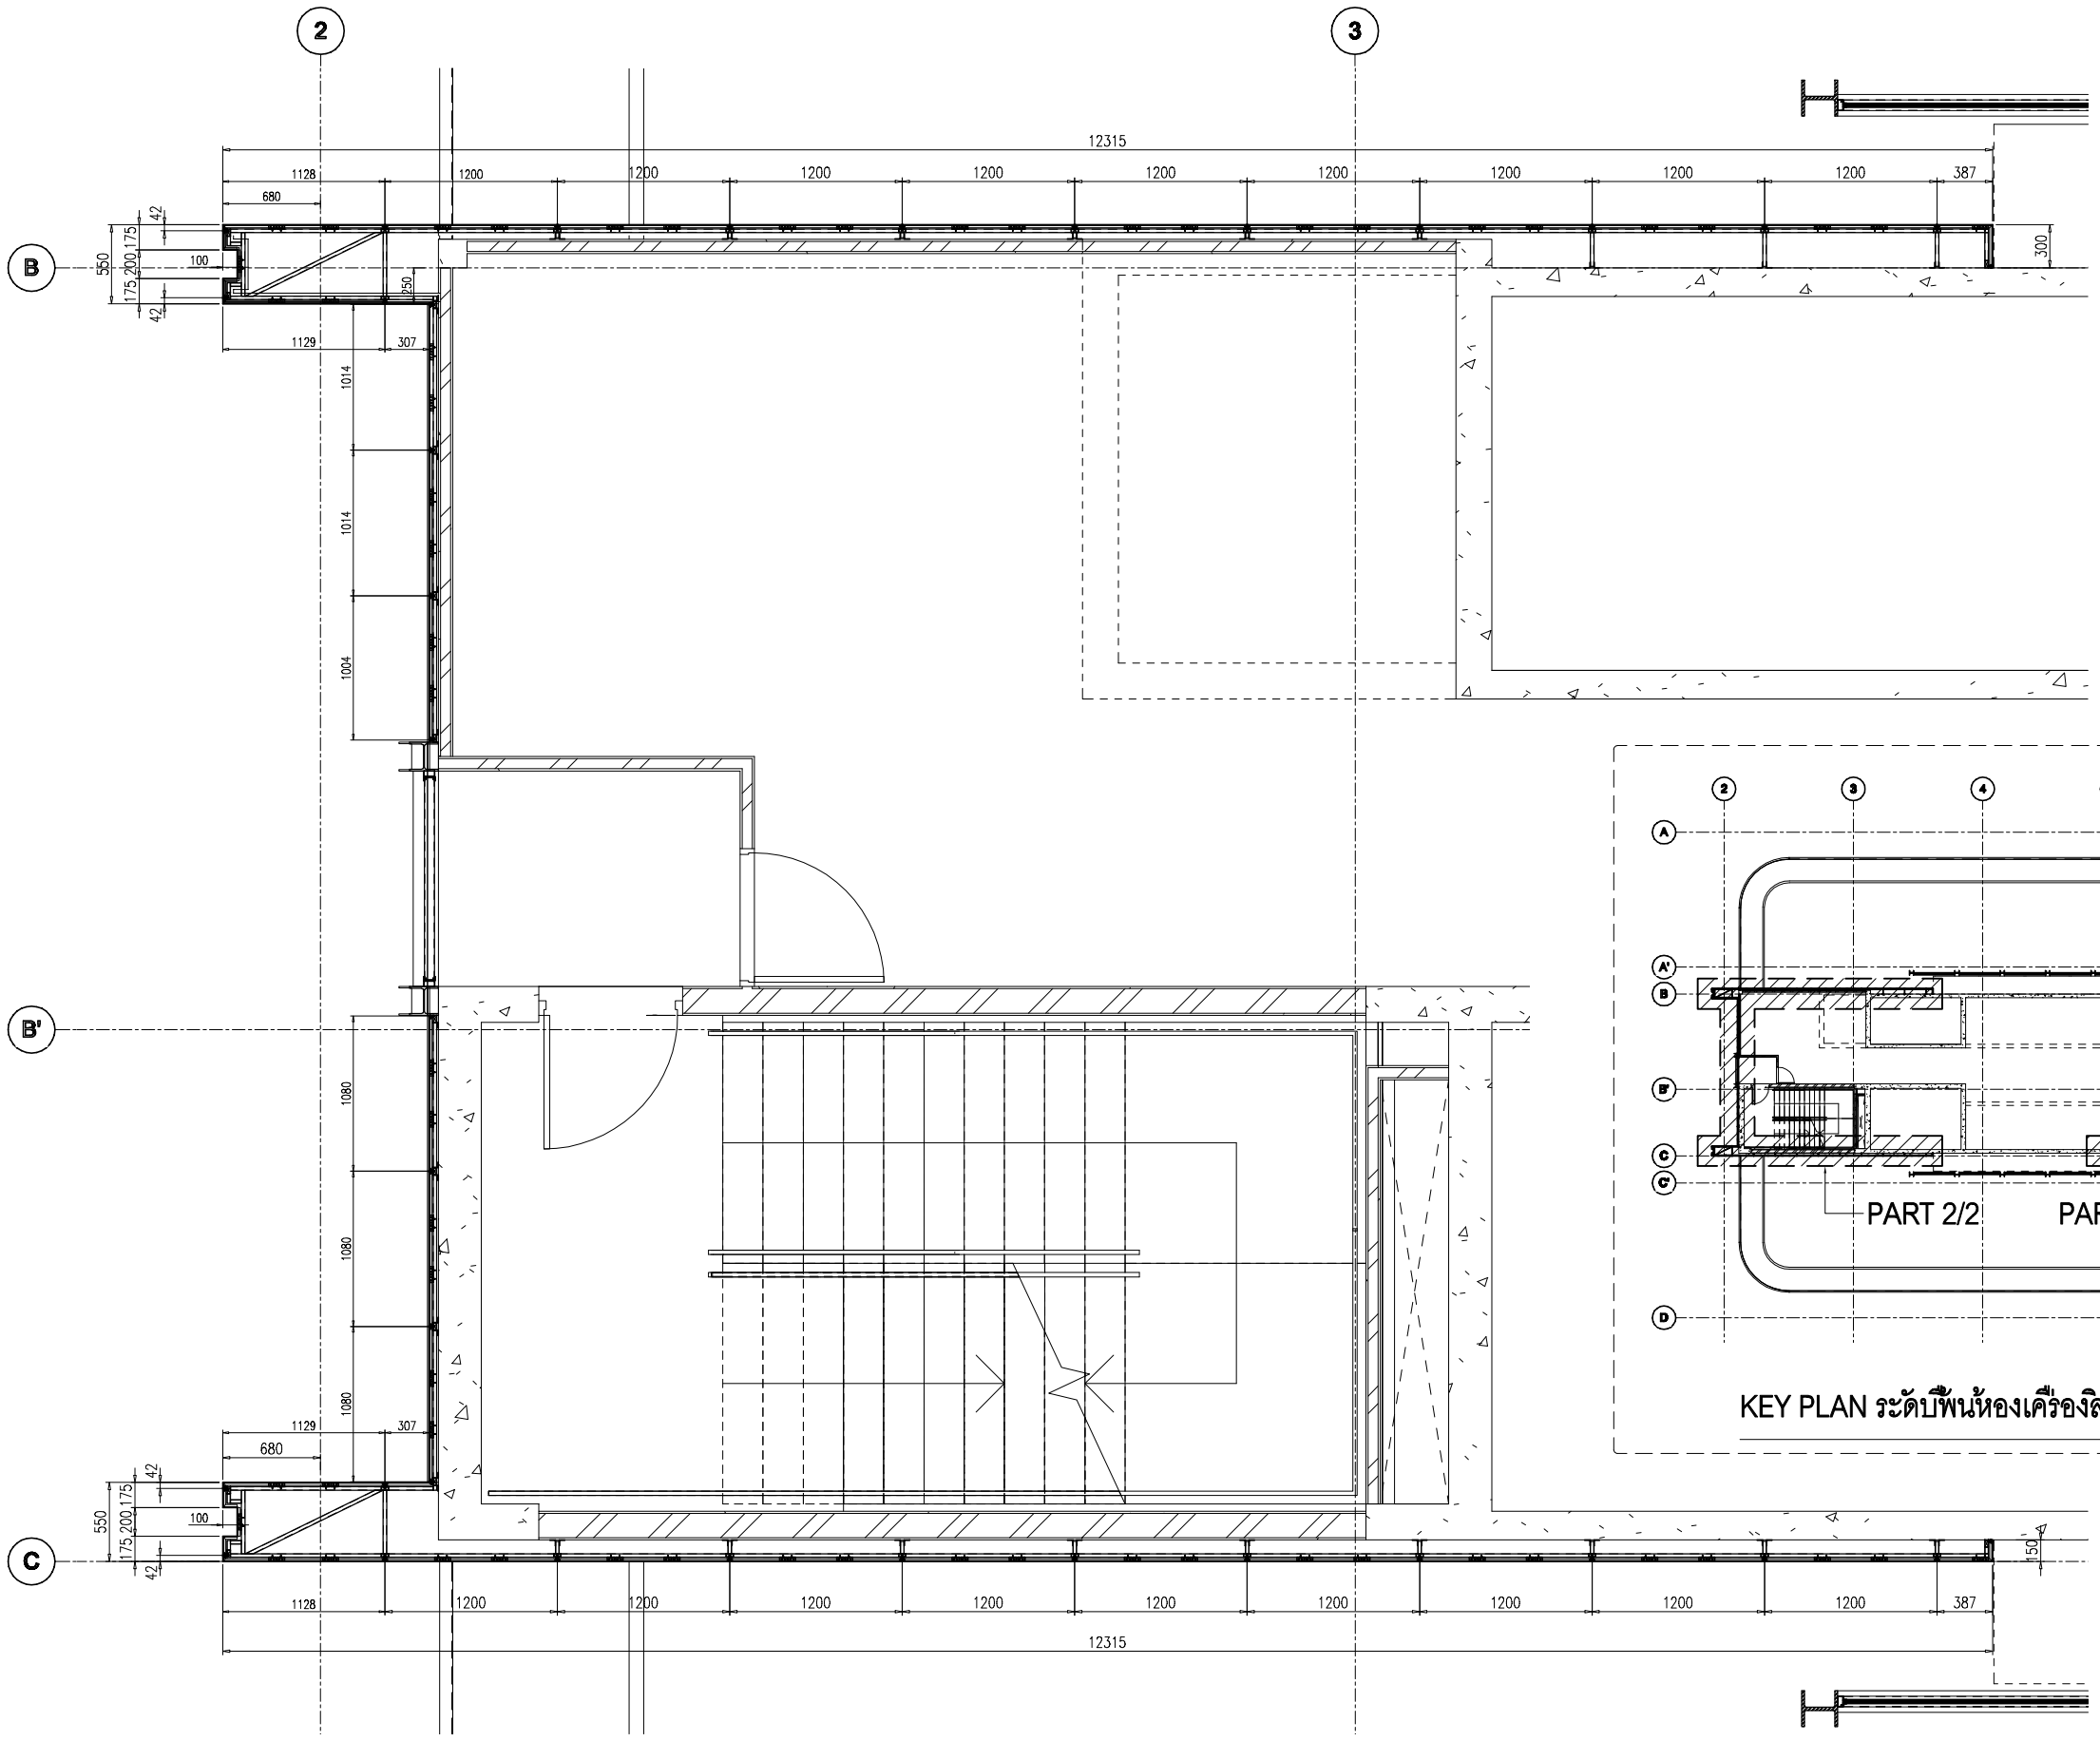

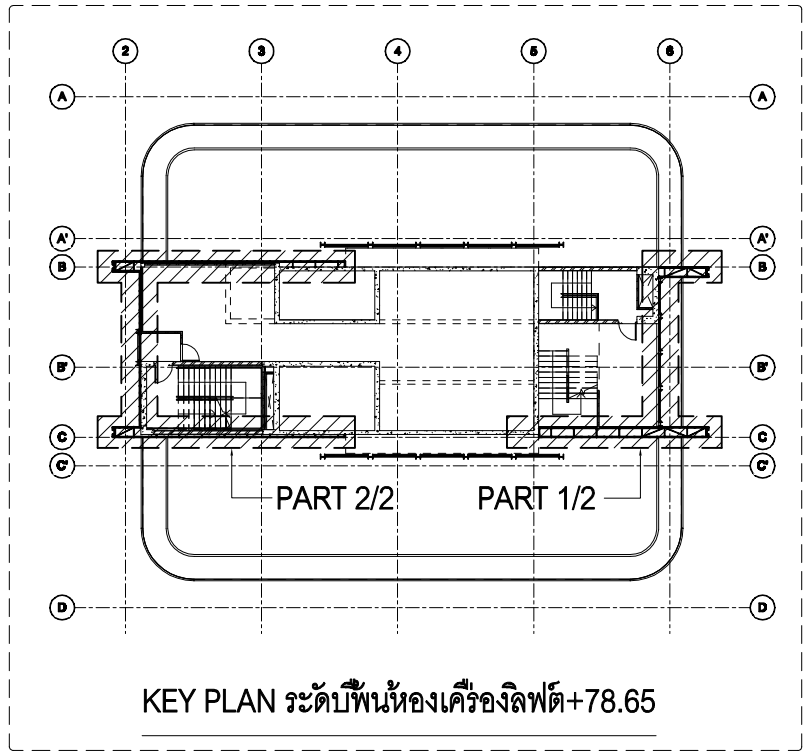
KEY PLAN ระดับพื้นห้องเครื่องลิฟต์+78.65

PL.07 / – ระดับพื้นห้องเครื่องลิฟต์+78.65
( PART 2/2 )

อาคาร A


**L.P.N. DEVELOPMENT PUBLIC CO., LTD.**
1168/109 36th floor Lumpini Tower
Rama 4 Road Sathorn Bangkok 10120
tel. (662) 2855011-6
fax. (662) 2855017


## สัญลักษณ์วัสดุตกแต่ง

### วัสดุพื้น

F1 ปูกระเบื้องเซรามิคขนาด 12"x12" พร้อมบัวเชิงเน้น PVC.2"
F2 ปูกระเบื้องเซรามิคขนาด 12" x 12" พร้อมแนวและขอบทำวิจิงแนลซ์ขัดมัน
F3 ปูกระเบื้องเซรามิคขนาด 12"x12" (สำหรับห้องน้ำ)
F3A ปูกระเบื้องเซรามิคขนาด 12"x12" (สำหรับพื้นน้ำ)
F4 ปูกระเบื้องเซรามิคขนาด 12"x12"
F4A ปูกระเบื้องเซรามิคขนาด 12"x12"(สำหรับห้องพักขยะ)
F4B ปูกระเบื้องเซรามิคขนาด 12"x12"(สำหรับระเบียง)
F4C ปูกระเบื้องเซรามิคขนาด 12"x12"(สำหรับทางเดินส่วนกลาง)
F5 ปูลามิเนตลำอิฐปู พร้อมบัวเชิงผนัง PVC.2"
F6 พื้นทำผิวขัดมันเงาขัดมัน
F7 พื้นทำผิวขัดมันเงาขัดหยาบ
F8 พื้นทำผิวกรวดล้าง
F9 พื้นทำระบบกันซึม
F9A พื้นทำผิวขัดเรียบทาสี EPOXY
F10 ทำผิวดูแบบ INTERIOR (PAI)
F11 ทำผิวดูแบบ LANDSCAPE
หมายเหตุ ขอบเวรอต่อกระเบื้องดังรายละเอียดวิศวกรรม

### วัสดุผนัง

P1 ฉนัง ค.ส.ล. ลำอิฐปู (ทาสีภายนอก, ภายใน)
P2 ฉาบปูนเรียบทาสี (สำหรับภายนอก, ภายใน)
P2A ฉาบปูนเรียบทาสี หนา 15 ซม. (สำหรับภายนอก, ภายใน)
P3 บุกระเบื้องเซรามิค 8" x 8" (ชนิดบุผนัง)
P4 ผนังอิฐมอญบุผิวหนา 9 ซม. ทำรอยต่อเรียบทาสี โครงเหล็กรูปพรรณกระสี
P5 ฉนัง ค.ส.ล. ฉาบปูนเรียบทาสี
P5A ฉนัง ค.ส.ล. พ่นสีระเบิด
P6 ฉนัง ค.ส.ล. เปลือยขัดแต่งให้สีเรียบร้อยทาสี
P7 ฉนัง ค.ส.ล. เปลือยขัดแต่งไม่ทาสี
P8 ผนังบุวัสดุตามตัวอย่าง

CURTAIN WALL & FACADE CONTRACTOR :


ISO.9002
KIM YOO SENG
41/8 RAMA 3 ROAD, CHONG-NONSEE, YANNAWA, BANGKOK 10120, THAILAND
TEL : 294-6291 - 8 FAX : (662) 294-1744


REVISION

| NO. | DESCRIPTION | DATE |
|---|---|---|
| 1 | | |
| 2 | | |
| 3 | | |
| 4 | | |
| 5 | | |
| 6 | | |
| 7 | | |


PROJECT :
LUMPINI TOWER
VIBHAVADI-CHATUCHAK
PROJECT NO : 1802 LPark-VC

# AS-BUILT DRAWING


DRAWING TITLE : PLAN ACP.TOP ROOF
LAYOUT PLAN ระดับพื้นห้องเครื่อง +78.65
( PART 2/2 )

| | | |
|---|---|---|
| DRAWN : | UDOMSAK.P | |
| CHECKED : | SANGUAN | |
| DATE : | 10/07/2562 | |
| SHEET NO. | DWG. NO. | Rev. |
| | PL.10 | |


These drawings are the property of P.A. Design Co., Ltd.
and not to be used or reproduced without specific permission.

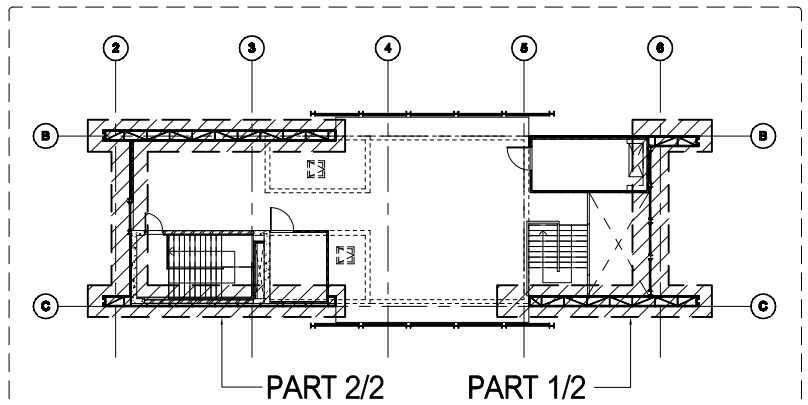


KEY PLAN ระดับหลังคา ค.ส.ล. +81.90

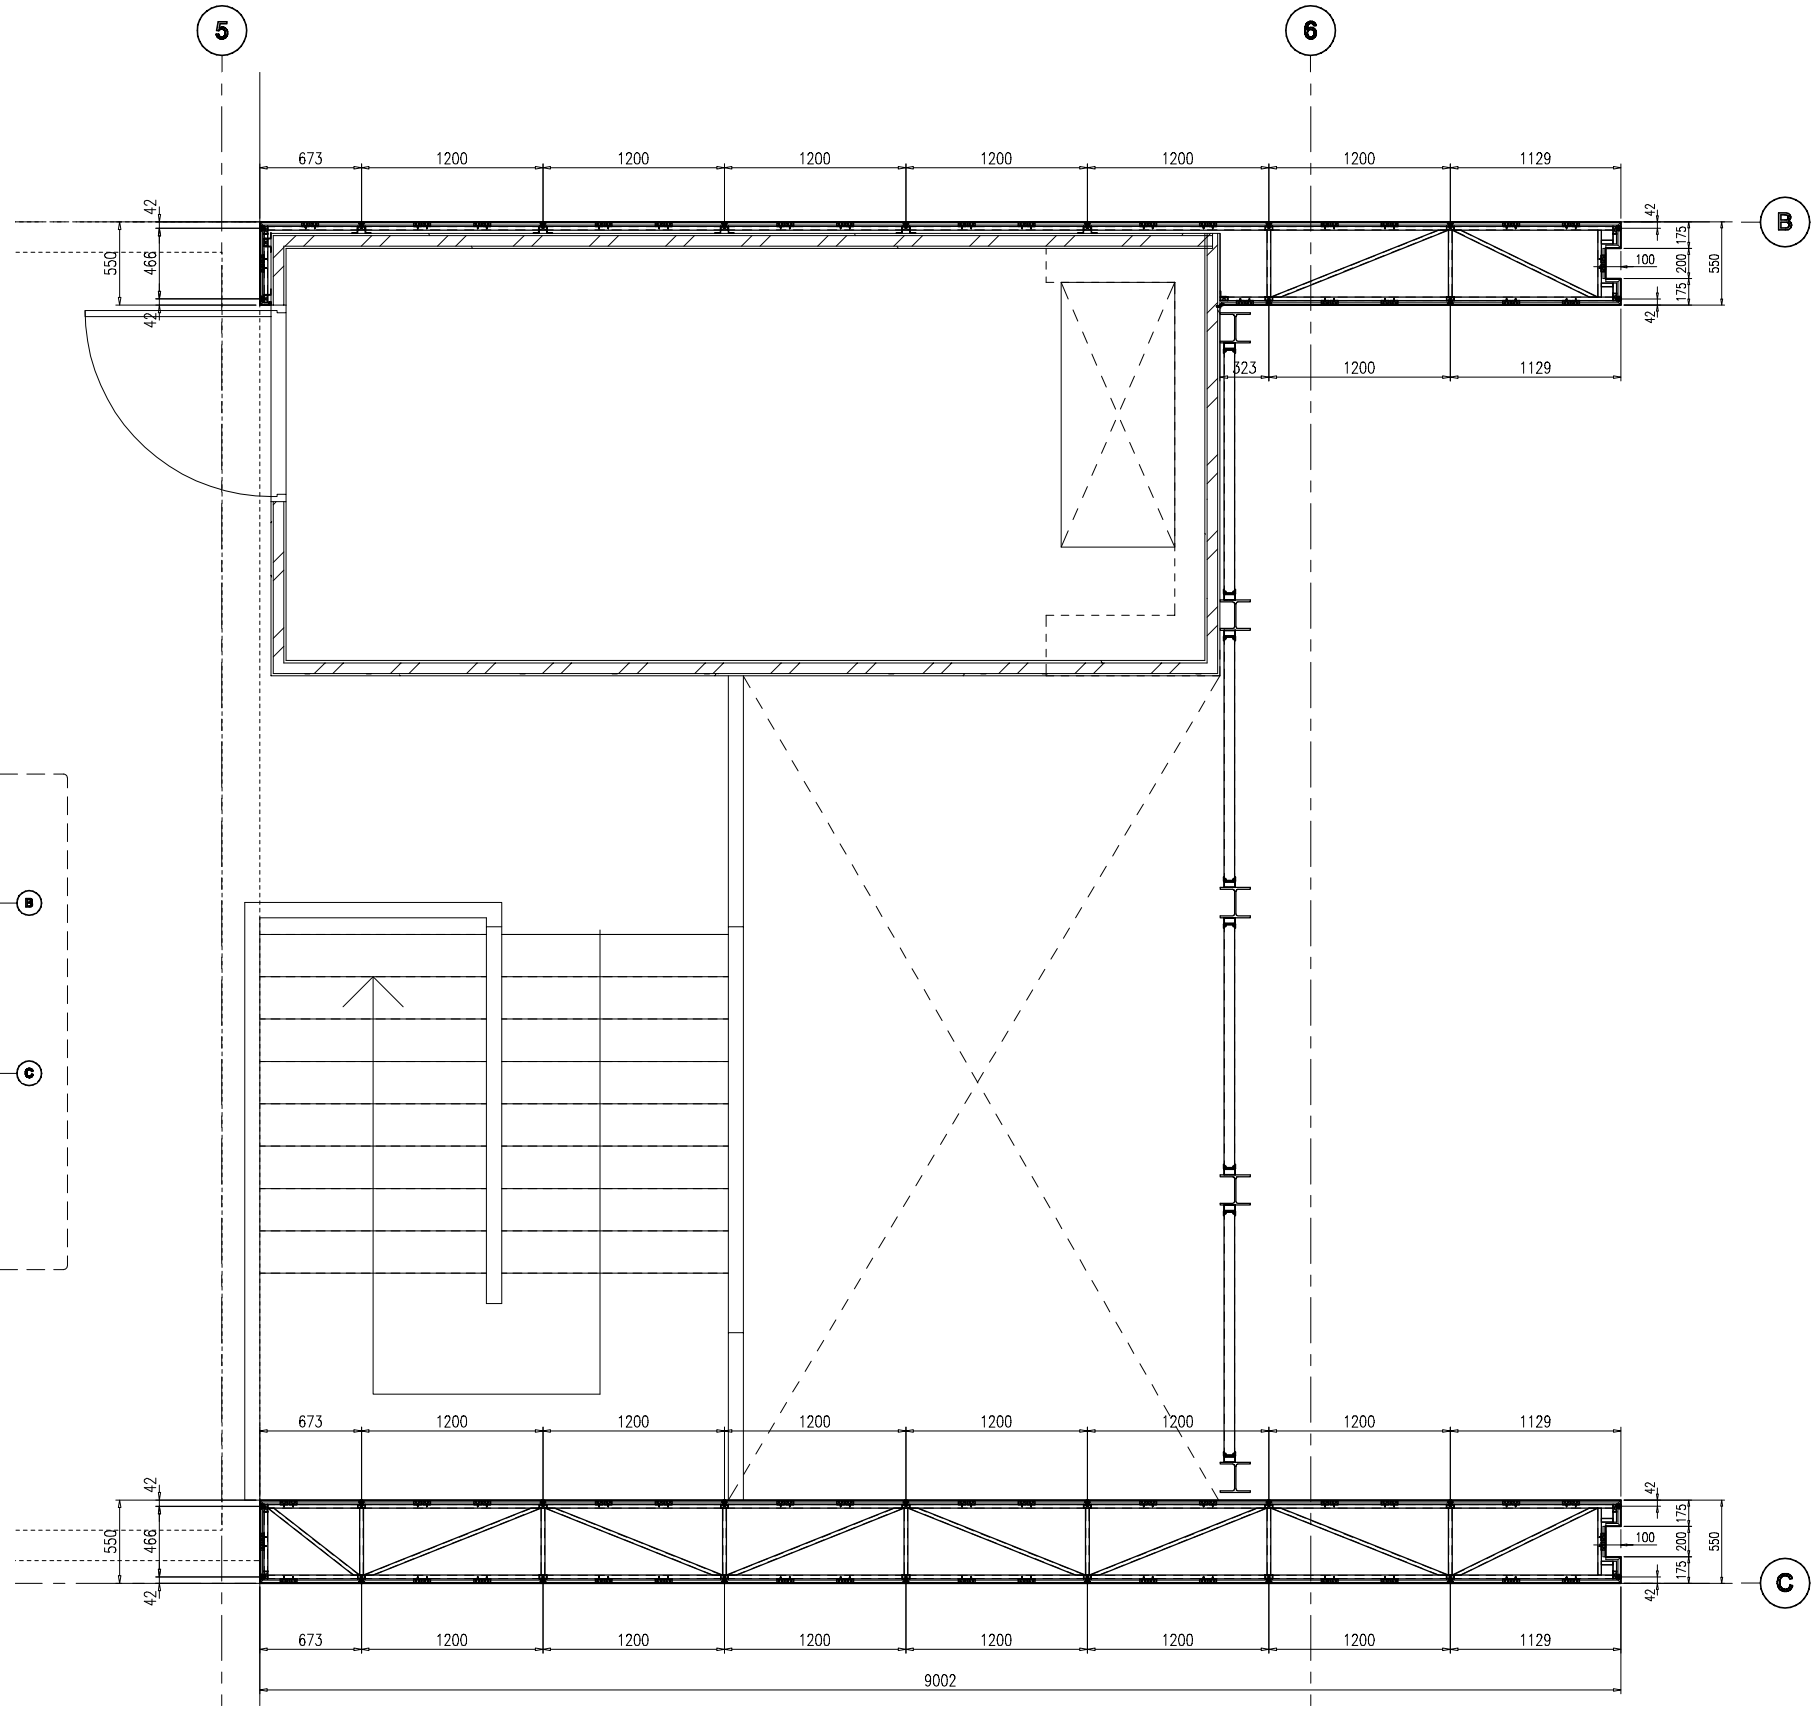


PL.08 – ระดับหลังคา ค.ส.ล. +81.90
( PART 1/2 )

อาคาร A


**L.P.N. DEVELOPMENT PUBLIC CO., LTD.**
1168/109 36th floor Lumpini Tower
Rama 4 Road Sathorn Bangkok 10120
tel. (662) 2855011-6
fax. (662) 2855017


## สัญลักษณ์วัสดุตกแต่ง

### วัสดุพื้น

F1 ปูกระเบื้องเซรามิคขนาด 12"x12" พร้อมบัวเชิงเน้น PVC.2"
F2 ปูกระเบื้องเซรามิคขนาด 12" x 12" พร้อมแนวและ
ขอบทำนิวซีแมนต์ขัดมัน
F3 ปูกระเบื้องเซรามิคขนาด 12"x12" (สำหรับห้องน้ำ)
F3A ปูกระเบื้องเซรามิคขนาด 12"x12" (สำหรับห้องน้ำ)
F4 ปูกระเบื้องเซรามิคขนาด 12"x12"
F4A ปูกระเบื้องเซรามิคขนาด 12"x12"(สำหรับห้องพักขยะ)
F4B ปูกระเบื้องเซรามิคขนาด 12"x12"(สำหรับระเบียง)
F4C ปูกระเบื้องเซรามิคขนาด 12"x12"(สำหรับทางเดินส่วนกลาง)
F5 ปูลามิเนตลำอิฐปูน พร้อมบัวเชิงเน้น PVC.2"
F6 พื้นทำนิวซีแมนต์ขัดมัน
F7 พื้นทำนิวซีแมนต์ขัดหยาบ
F8 พื้นทำผิวกรวดล้าง
F9 พื้นทำระบบกันซึม
F9A พื้นทำผิวขัดเรียบทาสี EPOXY
F10 ทำผิวดูแบบ INTERIOR (PAI)
F11 ทำผิวดูแบบ LANDSCAPE
หมายเหตุ ขอบวงกลมต่อกระเบื้องคือลูปูนซีแมนต์ดำ

### วัสดุผนัง

P1 ฉนัง ค.ส.ล. ลำอิฐปูน (ทาสีภายนอก, ภายใน)
P2 ฉาบปูนเรียบทาสี (สำหรับภายนอก, ภายใน)
P2A ฉาบปูนเรียบทาสี หนา 15 ซม. (สำหรับภายนอก, ภายใน)
P3 บุกระเบื้องเซรามิค 8" x 8" (ชนิดบุฉนัง)
P4 ฉผังยิปซั่มบอร์ดหนา 9 มม. ทำรอยต่อเรียบทาสี
โครงเหล็กกุบสังกะสี
P5 ฉนัง ค.ส.ล. ฉาบปูนเรียบทาสี
P5A ฉนัง ค.ส.ล. พ่นสีระเบิด
P6 ฉนัง ค.ส.ล. เปลือยขัดแต่งให้สีเรียบร้อยทาสี
P7 ฉนัง ค.ส.ล. เปลือยขัดแต่งไม่ทาสี
P8 ฉนัสุวัสดุตามตัวอย่าง

CURTAIN WALL & FACADE CONTRACTOR :


ISO.9002
KIM YOO SENG
41/8 RAMA 3 ROAD, CHONG-NONSEE, YANNAWA, BANGKOK 10120, THAILAND
TEL : 294-6291 - 8 FAX : (662) 294-1744


REVISION

| NO. | DESCRIPTION | DATE |
|---|---|---|
| 1 | | |
| 2 | | |
| 3 | | |
| 4 | | |
| 5 | | |
| 6 | | |
| 7 | | |

PROJECT :
LUMPINI TOWER
VIBHAVADI-CHATUCHAK

PROJECT NO : 1802 LPark-VC


# AS-BUILT DRAWING

DRAWING TITLE : PLAN ACP.TOP ROOF
LAYOUT PLAN ระดับหลังคา ค.ส.ล. +81.90
( PART 1/2 )

| | |
|---|---|
| DRAWN : | UDOMSAK.P |
| CHECKED : | SANGUAN |
| DATE : | 10/07/2562 |

| SHEET NO. | DWG. NO. | Rev. |
|---|---|---|
| | PL.11 | |


These drawings are the property of P.A. Design Co., Ltd.
and not to be used or reproduced without specific permission.

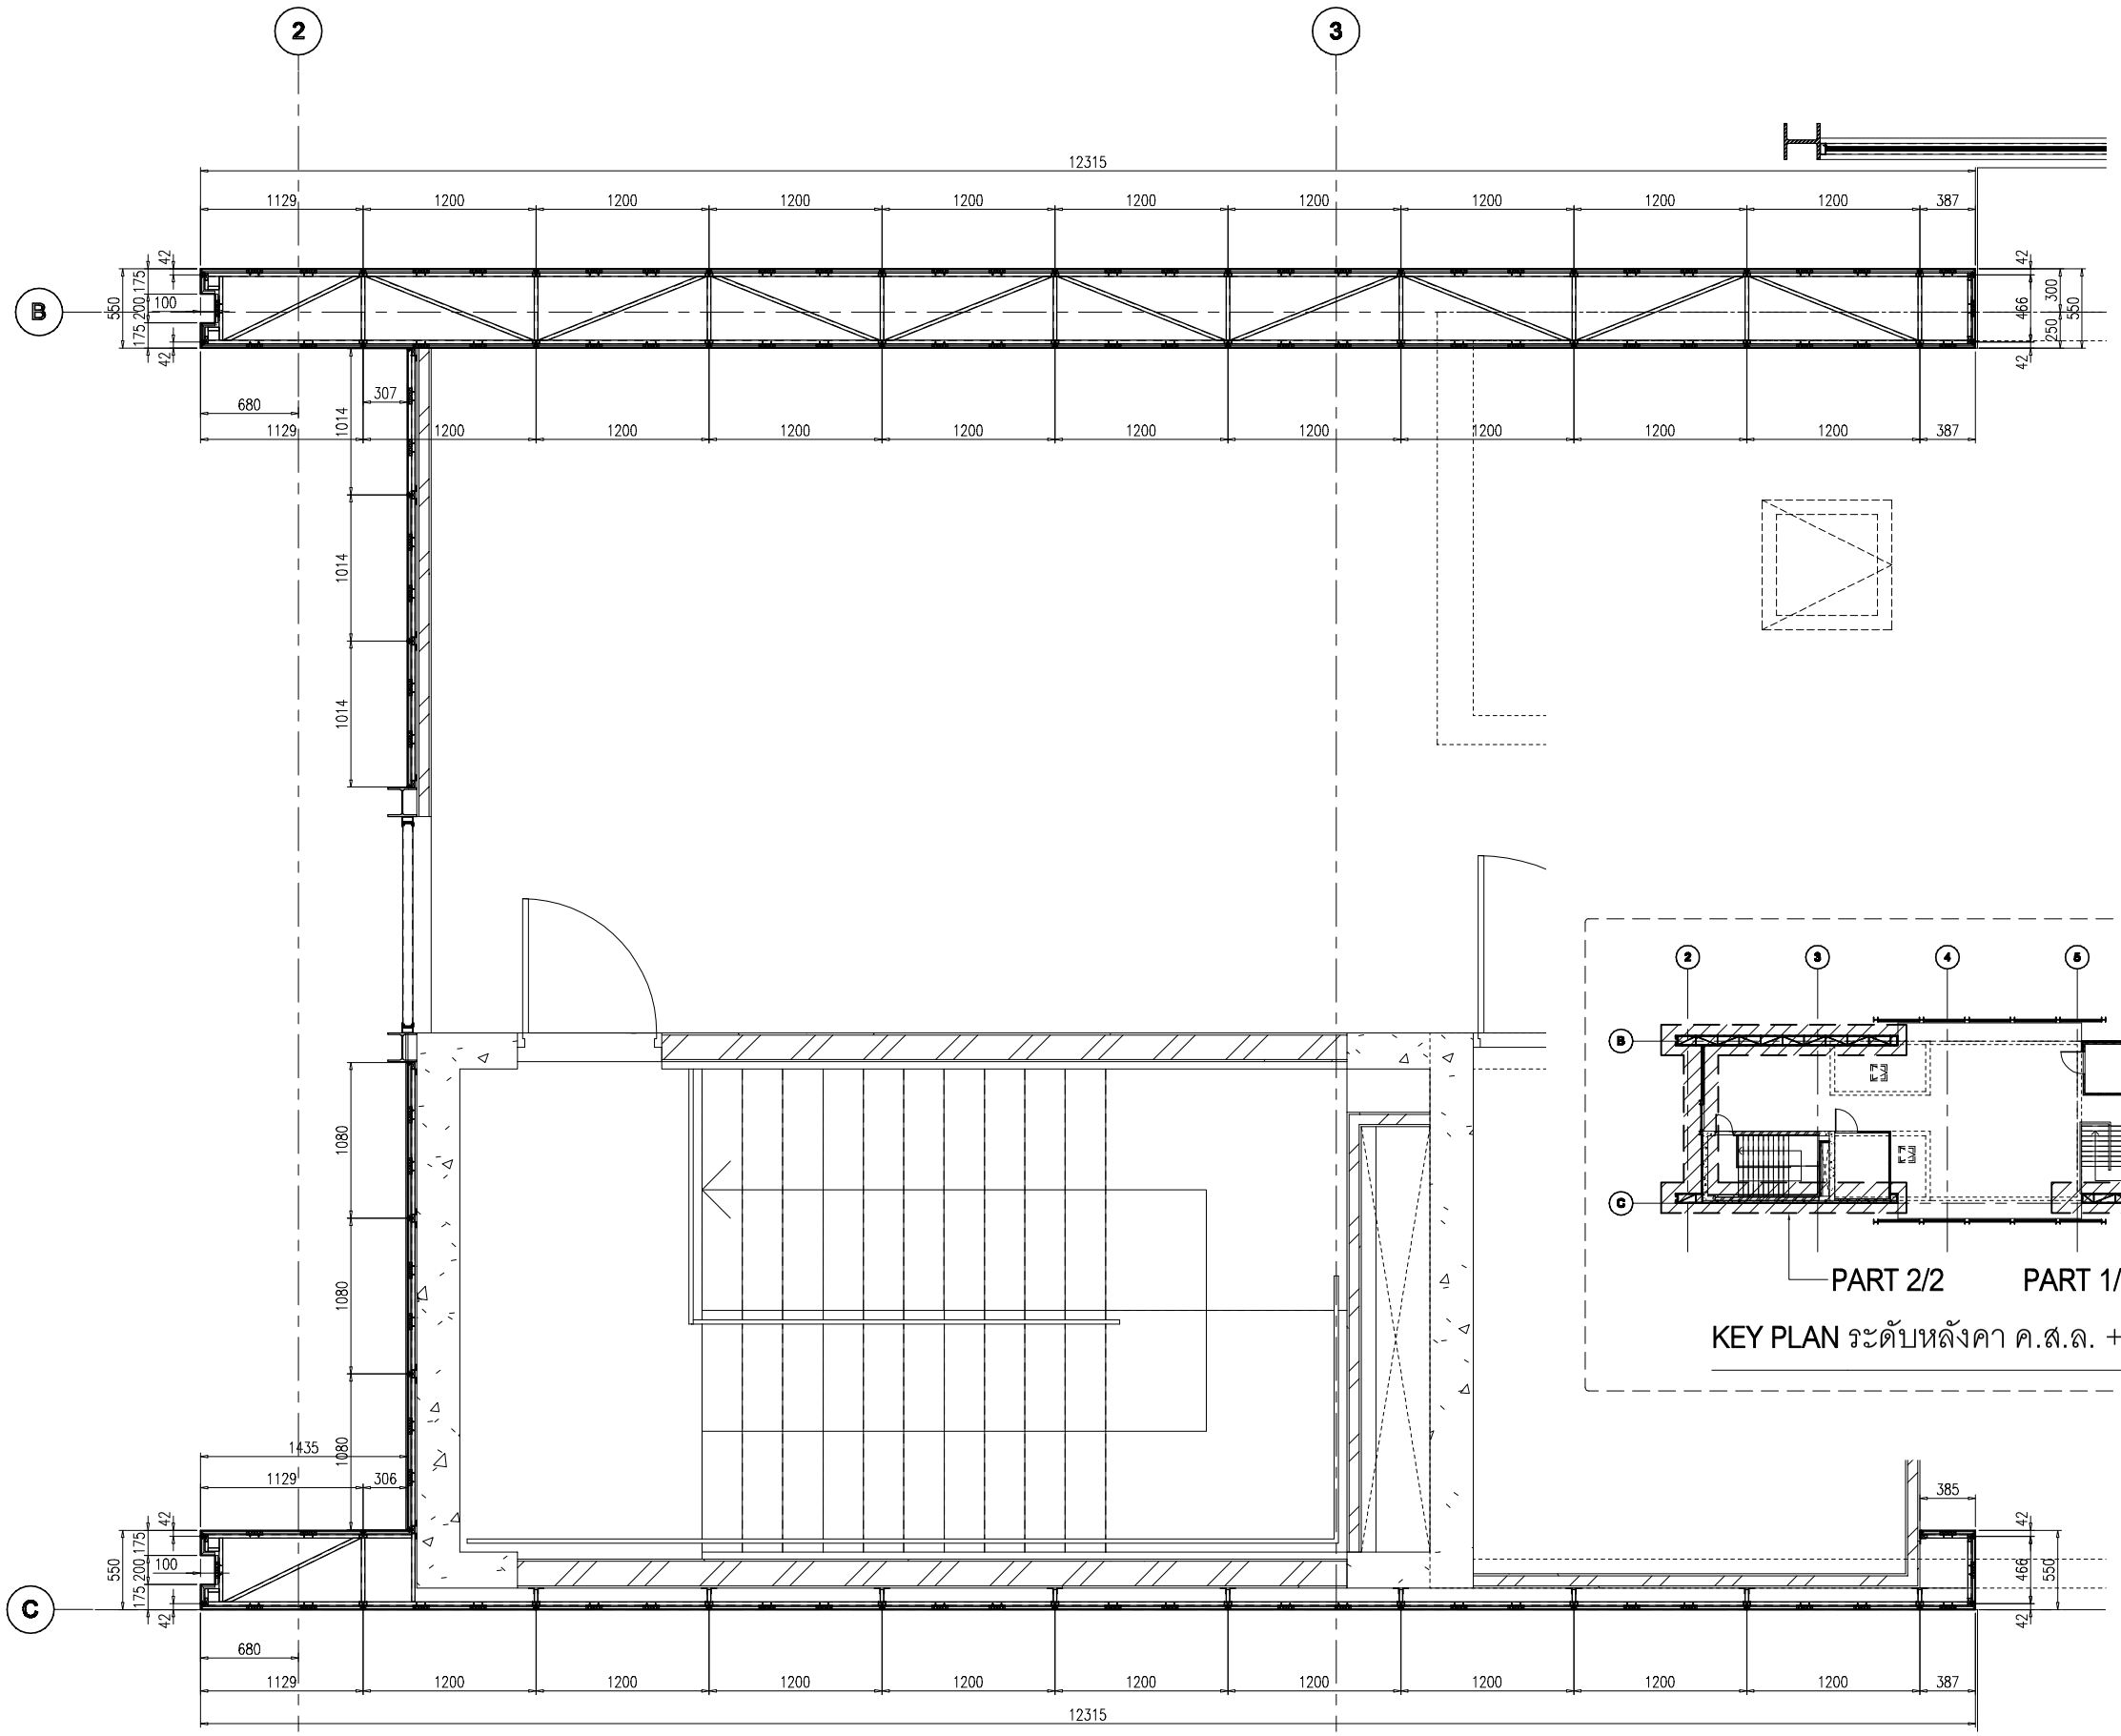


PL.09 ระดับหลังคา ค.ส.ล. +81.90
( PART 2/2 )

อาคาร A


**L.P.N. DEVELOPMENT PUBLIC CO., LTD.**
1168/109 36th floor Lumpini Tower
Rama 4 Road Sathorn Bangkok 10120
tel. (662) 2855011-6
fax. (662) 2855017


## สัญลักษณ์วัสดุตกแต่ง

### วัสดุพื้น

F1 ปูกระเบื้องเซรามิคขนาด 12"x12" พร้อมบัวเชิงเน้น PVC.2"
F2 ปูกระเบื้องเซรามิคขนาด 12" x 12" พร้อมแนวและ
ขอบทำมิวซิเมนต์ขัดมัน
F3 ปูกระเบื้องเซรามิคขนาด 12"x12" (สำหรับห้องน้ำ)
F3A ปูกระเบื้องเซรามิคขนาด 12"x12" (สำหรับพื้นน้ำ)
F4 ปูกระเบื้องเซรามิคขนาด 12"x12"
F4A ปูกระเบื้องเซรามิคขนาด 12"x12"(สำหรับห้องพักขยะ)
F4B ปูกระเบื้องเซรามิคขนาด 12"x12"(สำหรับระเบียง)
F4C ปูกระเบื้องเซรามิคขนาด 12"x12"(สำหรับทางเดินส่วนกลาง)
F5 ปูลามิเนตลำอิฐปูน พร้อมบัวเชิงเน้น PVC.2"
F6 พื้นทำมิวซิเมนต์ขัดมัน
F7 พื้นทำมิวซิเมนต์ขัดหยาบ
F8 พื้นทำมิวกรวดล้าง
F9 พื้นทำระบบกันซึม
F9A พื้นทำมิวขัดเรียบทาสี EPOXY
F10 ทำผิวดูแบบ INTERIOR (PAI)
F11 ทำผิวดูแบบ LANDSCAPE
หมายเหตุ ยาแนวรอยต่อกระเบื้องด้วยปูนซีเมนต์ดำ

### วัสดุผนัง

P1 ฉนัง ค.ส.ล. ลำอิฐปูน (ทาสีภายนอก, ภายใน)
P2 ฉาบปูนเรียบทาสี (สำหรับภายนอก, ภายใน)
P2A ฉาบปูนเรียบทาสี หนา 15 ซม. (สำหรับภายนอก, ภายใน)
P3 บุกระเบื้องเซรามิค 8" x 8" (ชนิดดูดน้ำ)
P4 ผนังอิฐมอญก่อหนา 9 ซม. ทำรอยต่อเรียบทาสี
โครงเหล็กกล่องกระสี
P5 ฉนัง ค.ส.ล. ฉาบปูนเรียบทาสี
P5A ฉนัง ค.ส.ล. พ่นสีระเบิด
P6 ฉนัง ค.ส.ล. เปลือยขัดแต่งให้สีเรียบร้อยทาสี
P7 ฉนัง ค.ส.ล. เปลือยขัดแต่งไม่ทาสี
P8 ฉนังกุดิลดูตามตัวอย่าง

CURTAIN WALL & FACADE CONTRACTOR :


ISO.9002
KIM YOO SENG
41/8 RAMA 3 ROAD, CHONG-NONSEE, YANNAWA, BANGKOK 10120, THAILAND
TEL : 294-6291 - 8 FAX : (662) 294-1744


REVISION

| NO. | DESCRIPTION | DATE |
|---|---|---|
| 1 | | |
| 2 | | |
| 3 | | |
| 4 | | |
| 5 | | |
| 6 | | |
| 7 | | |

PROJECT :
LUMPINI TOWER
VIBHAVADI-CHATUCHAK

PROJECT NO : 1802 LPark-VC


# AS-BUILT DRAWING

DRAWING TITLE : PLAN ACP.TOP ROOF
LAYOUT PLAN ระดับหลังคา ค.ส.ล. +81.90
( PART 2/2 )


| | |
|---|---|
| DRAWN : | UDOMSAK.P |
| CHECKED : | SANGUAN |
| DATE : | 10/07/2562 |

| SHEET NO. | DWG. NO. | Rev. |
|---|---|---|
| | PL.12 | |


These drawings are the property of P.A. Design Co., Ltd.
and not to be used or reproduced without specific permission.

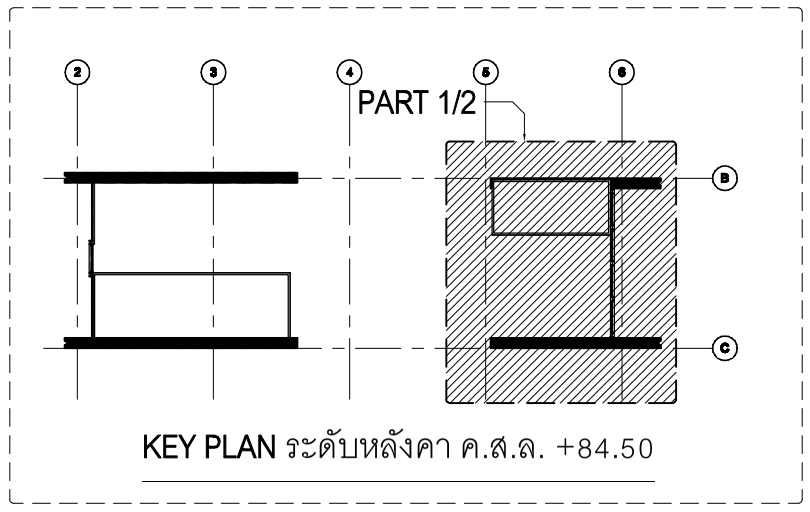


KEY PLAN ระดับหลังคา ค.ส.ล. +84.50

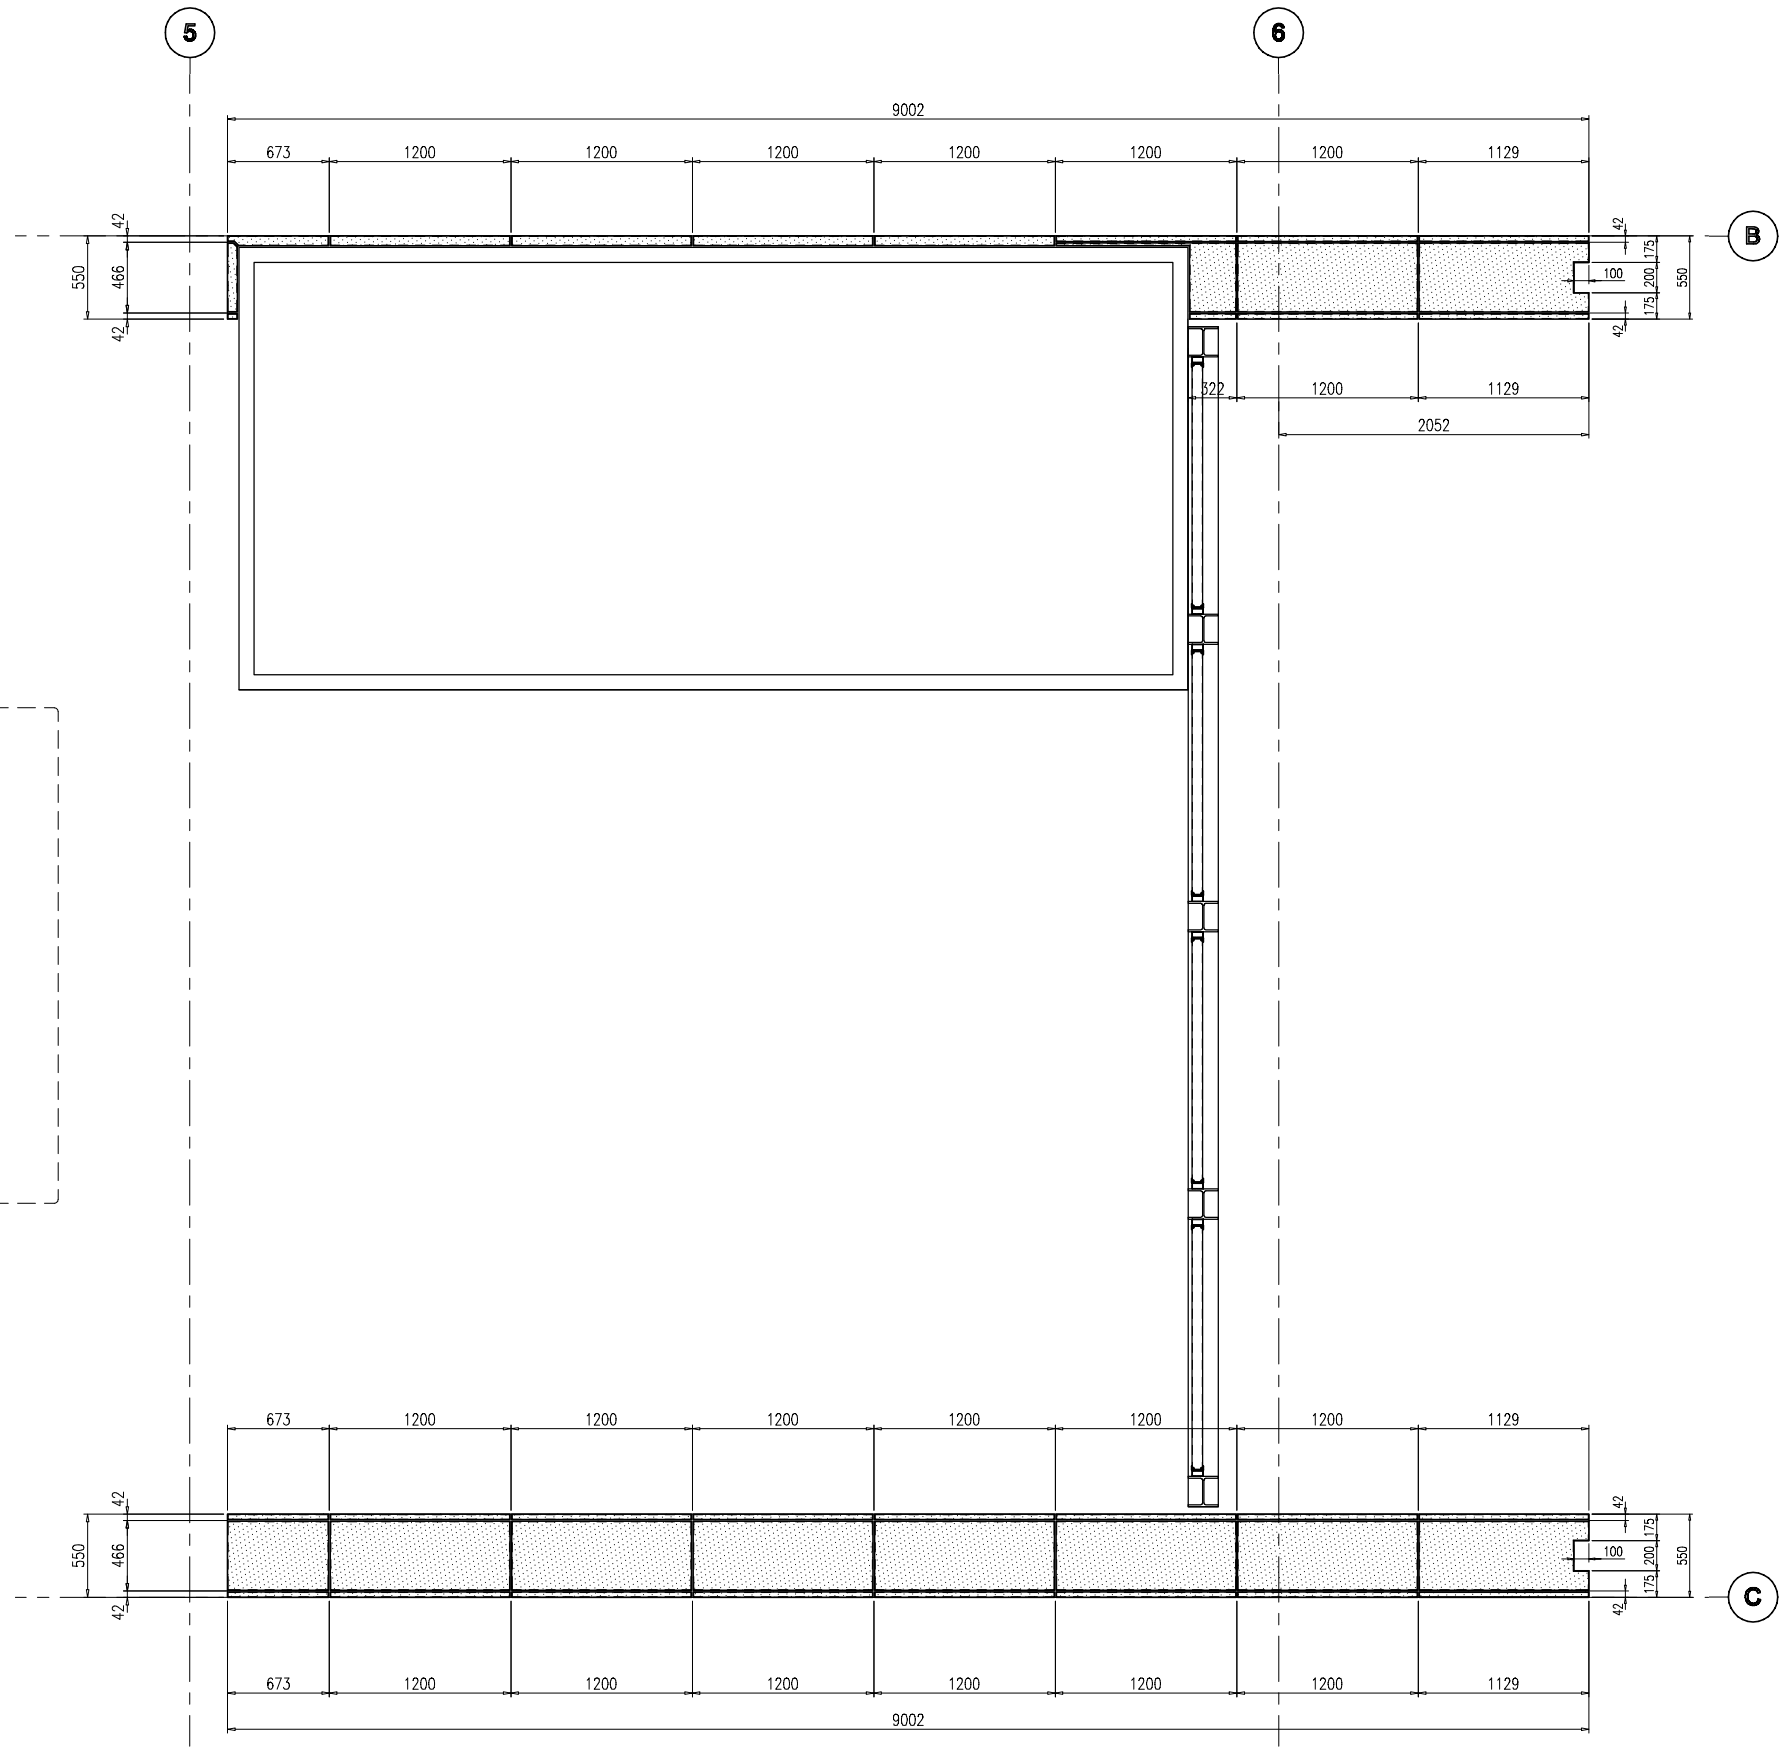


PL.10 – ระดับหลังคา ค.ส.ล. +84.50
( PART 1/2 )

อาคาร A


L.P.N. DEVELOPMENT PUBLIC CO., LTD.
1168/109 36th floor Lumpini Tower
Rama 4 Road Sathorn Bangkok 10120
tel. (662) 2855011-6
fax. (662) 2855017


## สัญลักษณ์วัสดุตกแต่ง

### วัสดุพื้น

F1 ปูกระเบื้องเซรามิคขนาด 12"x12" พร้อมบัวเชิงผนัง PVC.2"
F2 ปูกระเบื้องเซรามิคขนาด 12" x 12" พร้อมแนวและ
ขอบทำผิวขัดมันเงา
F3 ปูกระเบื้องเซรามิคขนาด 12"x12" (สำหรับห้องน้ำ)
F3A ปูกระเบื้องเซรามิคขนาด 12"x12" (สำหรับห้องน้ำ)
F4 ปูกระเบื้องเซรามิคขนาด 12"x12"
F4A ปูกระเบื้องเซรามิคขนาด 12"x12"(สำหรับห้องพักขยะ)
F4B ปูกระเบื้องเซรามิคขนาด 12"x12"(สำหรับระเบียง)
F4C ปูกระเบื้องเซรามิคขนาด 12"x12"(สำหรับทางเดินส่วนกลาง)
F5 ปูลามิเนตลำอิฐปูน พร้อมบัวเชิงผนัง PVC.2"
F6 พื้นทำผิวขัดมันเงา
F7 พื้นทำผิวขัดหยาบ
F8 พื้นทำผิวกรวดล้าง
F9 พื้นทำระบบกันซึม
F9A พื้นทำผิวขัดเรียบทาสี EPOXY
F10 ทำผิวดูแบบ INTERIOR (PAI)
F11 ทำผิวดูแบบ LANDSCAPE
หมายเหตุ ขอบวงกบต่อกระเบื้องดิ่งปูนซีเมนต์ดำ

### วัสดุผนัง

P1 ฉนัง ค.ส.ล. ลำอิฐปูน (ทาสีภายนอก, ภายใน)
P2 ฉาบปูนเรียบทาสี (สำหรับภายนอก, ภายใน)
P2A ฉาบปูนฉีบทาสี หนา 15 ซม. (สำหรับภายนอก, ภายใน)
P3 บุกระเบื้องเซรามิค 8" x 8" (ชนิดบุผนัง)
P4 ผนังอิบซั่มบอร์ดหนา 9 มม. ทำรอยต่อเรียบทาสี
โครงเหล็กกุบสี่เหลี่ยมกระสี
P5 ฉนัง ค.ส.ล. ฉาบปูนเรียบทาสี
P5A ฉนัง ค.ส.ล. พ่นสีระเบิด
P6 ฉนัง ค.ส.ล. เปลือยขัด แต่งให้สีเรียบร้อยทาสี
P7 ฉนัง ค.ส.ล. เปลือยขัดแต่งไม่ทาสี
P8 ฉนังกุบัตุลุตามตัวอย่าง

CURTAIN WALL & FACADE CONTRACTOR :

ISO.9002
KIM YOO SENG
41/8 RAMA 3 ROAD, CHONG-NONSEE, YANNAWA, BANGKOK 10120, THAILAND
TEL : 294-6291 - 8 FAX : (662) 294-1744

REVISION

| NO. | DESCRIPTION | DATE |
|---|---|---|
| 1 | | |
| 2 | | |
| 3 | | |
| 4 | | |
| 5 | | |
| 6 | | |
| 7 | | |

PROJECT :
LUMPINI TOWER
VIBHAVADI-CHATUCHAK

PROJECT NO : 1802 LPark-VC


AS-BUILT DRAWING


DRAWING TITLE : PLAN ACP.TOP ROOF
LAYOUT PLAN ระดับหลังคา ค.ส.ล. +84.50
( PART 1/2 )

| | |
|---|---|
| DRAWN : | UDOMSAK.P |
| CHECKED : | SANGUAN |
| DATE : | 10/07/2562 |

| SHEET NO. | DWG. NO. | Rev. |
|---|---|---|
| | PL.13 | |


These drawings are the property of P.A. Design Co., Ltd.
and not to be used or reproduced without specific permission.

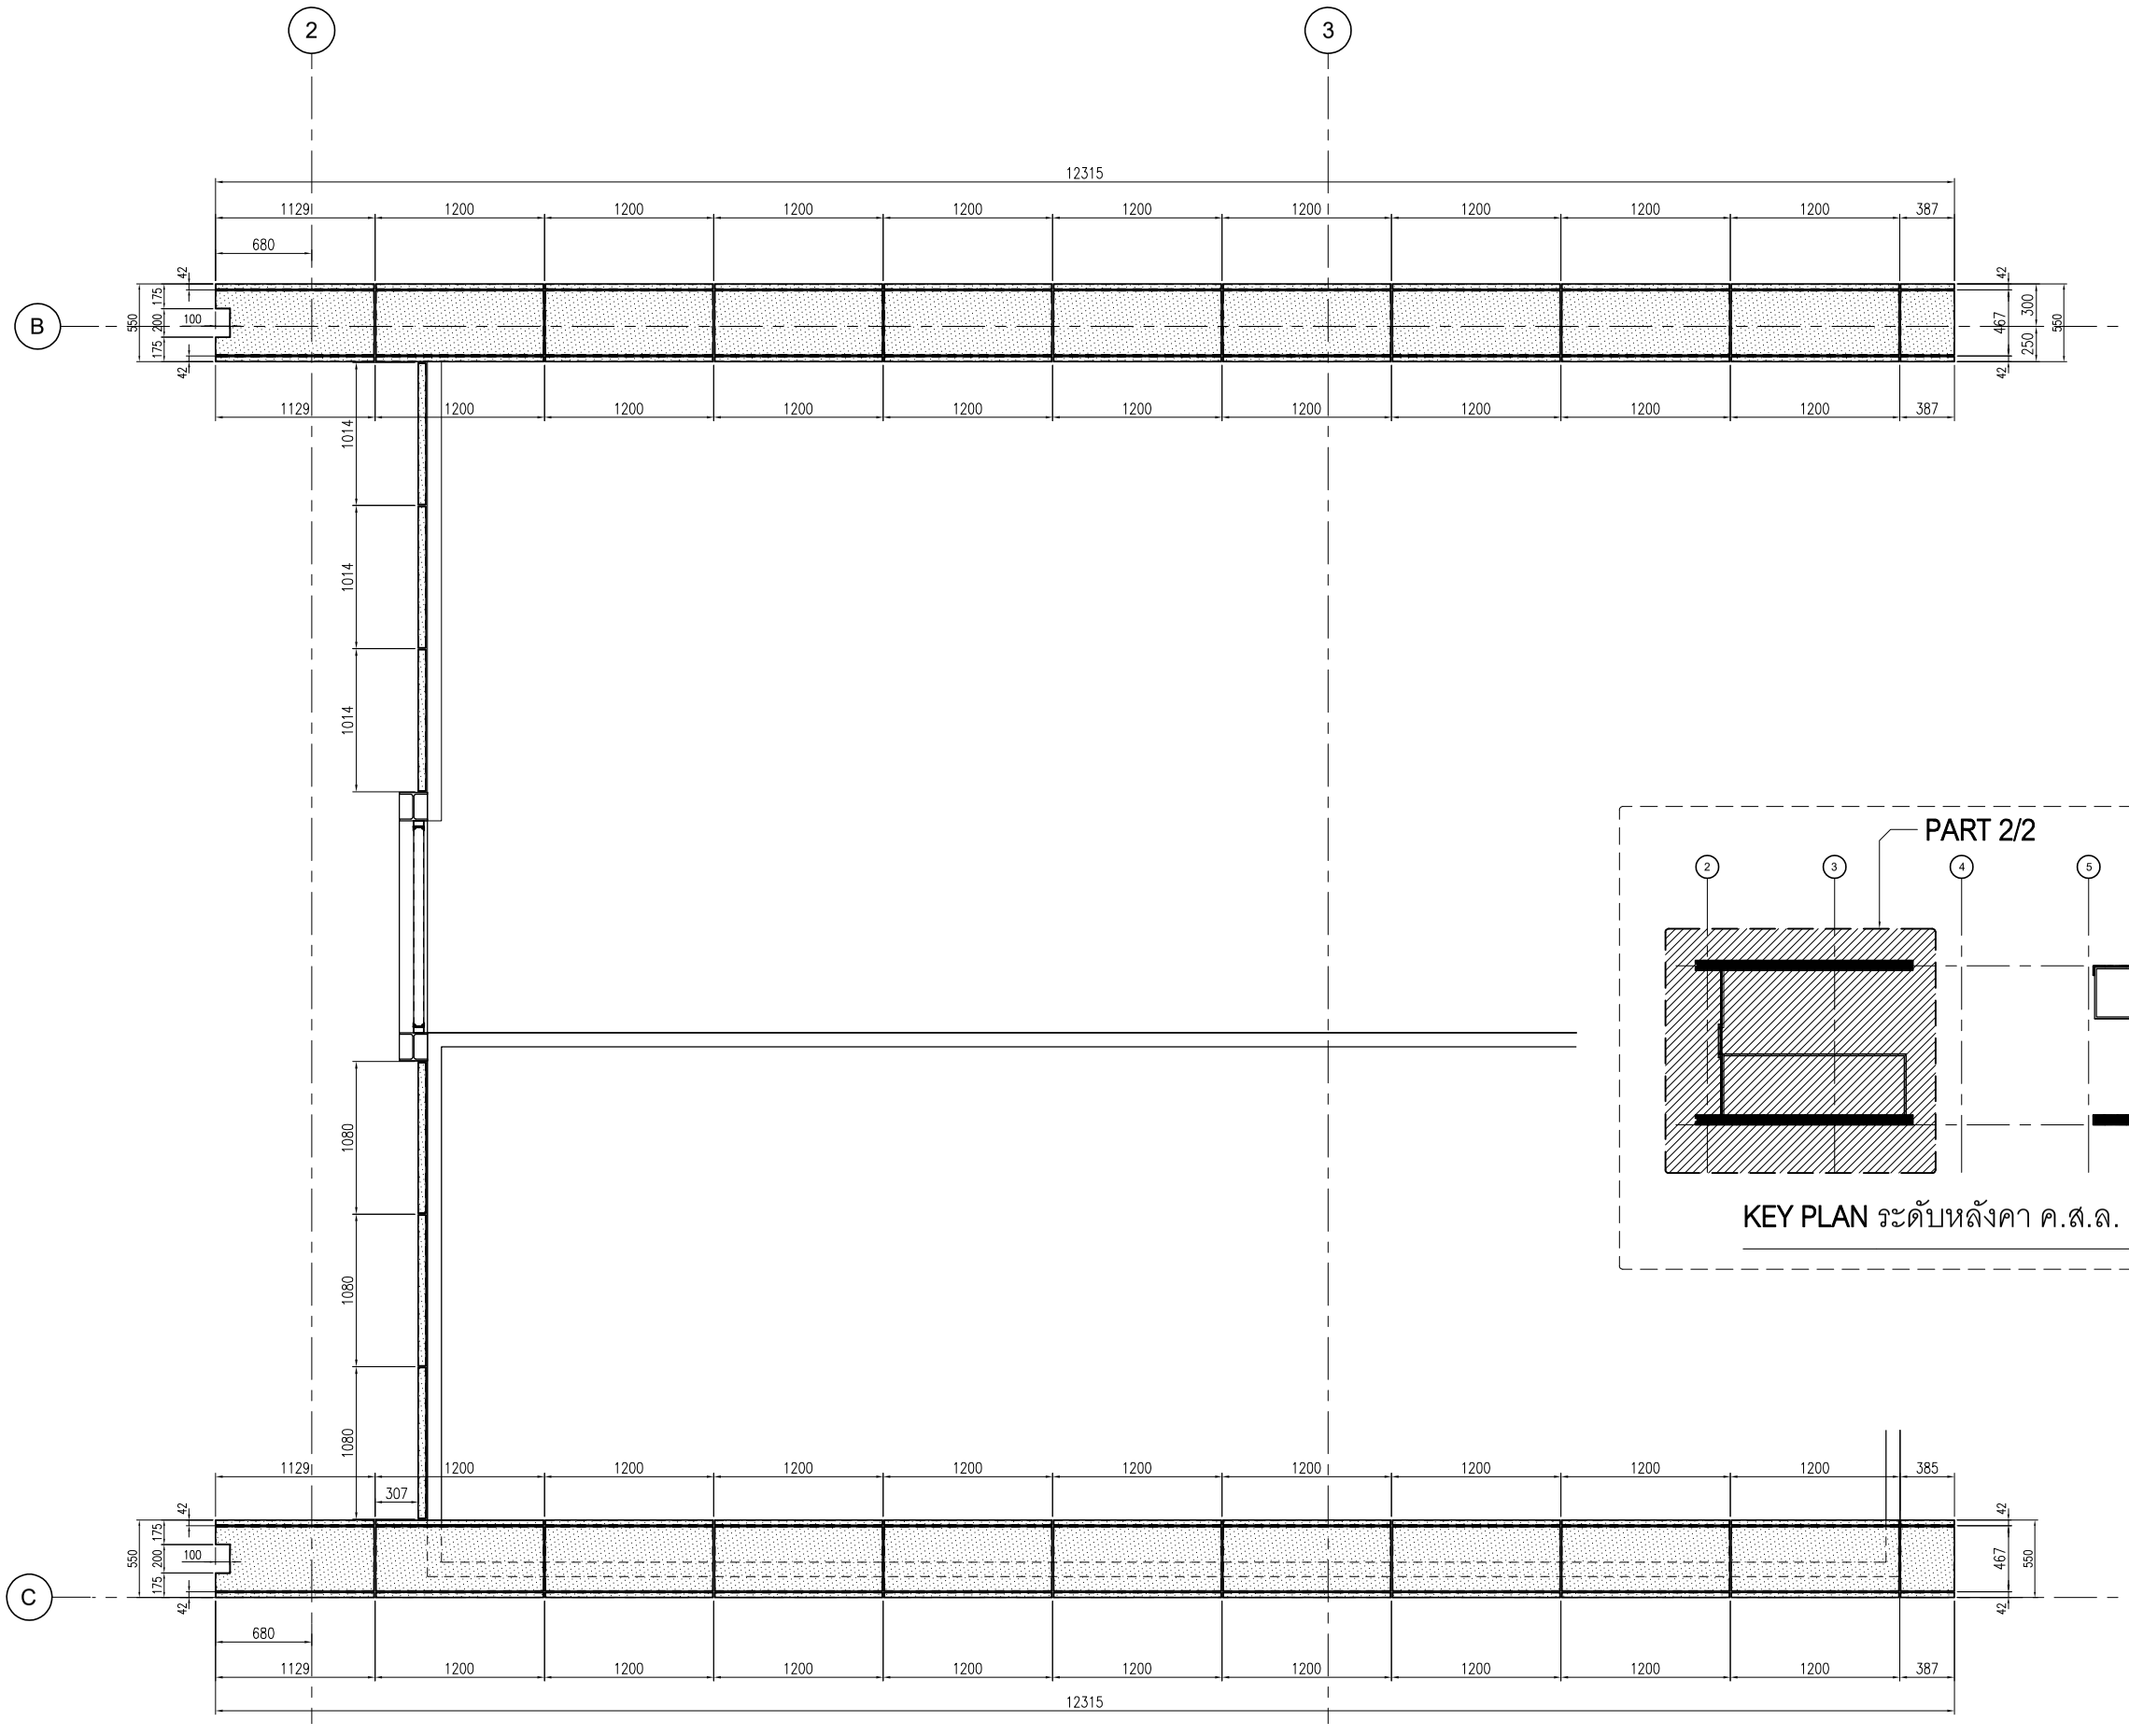

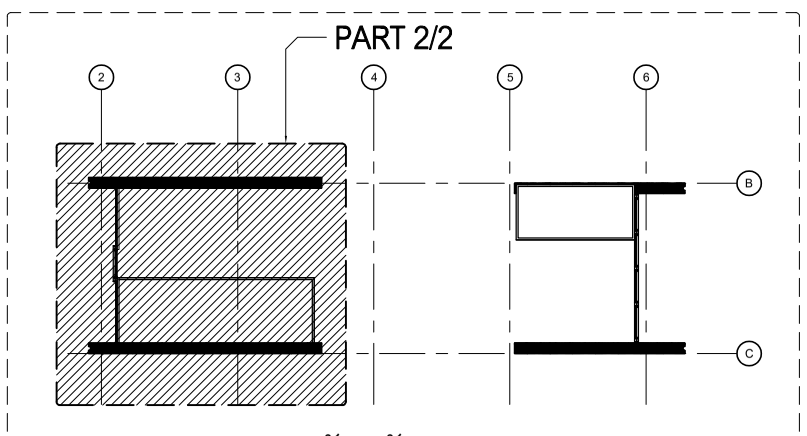
KEY PLAN ระดับหลังคา ค.ส.ล. +84.50

PL.11 / – ระดับหลังคา ค.ส.ล. +84.50 ( PART 2/2 )

อาคาร A


**L.P.N. DEVELOPMENT PUBLIC CO., LTD.**
1168/109 36th floor Lumpini Tower
Rama 4 Road Sathorn Bangkok 10120
tel. (662) 2855011-6
fax. (662) 2855017


## สัญลักษณ์วัสดุตกแต่ง

### วัสดุพื้น

F1 ปูกระเบื้องเซรามิคขนาด 12"x12" พร้อมบัวเชิงเน้น PVC.2"
F2 ปูกระเบื้องเซรามิคขนาด 12" x 12" พร้อมแนวและ
ขอบทำผิวขัดมันเงา
F3 ปูกระเบื้องเซรามิคขนาด 12"x12" (สำหรับห้องน้ำ)
F3A ปูกระเบื้องเซรามิคขนาด 12"x12" (สำหรับห้องน้ำ)
F4 ปูกระเบื้องเซรามิคขนาด 12"x12"
F4A ปูกระเบื้องเซรามิคขนาด 12"x12"(สำหรับห้องพักขยะ)
F4B ปูกระเบื้องเซรามิคขนาด 12"x12"(สำหรับบรรเบียง)
F4C ปูกระเบื้องเซรามิคขนาด 12"x12"(สำหรับทางเดินส่วนกลาง)
F5 ปูอาร์มสตล่าอิฐปูน พร้อมบัวเชิงเน้น PVC.2"
F6 พื้นทำผิวขัดมันเงา
F7 พื้นทำผิวขัดหยาบ
F8 พื้นทำผิวกรวดล้าง
F9 พื้นทำระบบกันซึม
F9A พื้นทำผิวขัดเรียบทาสี EPOXY
F10 ทำผิวดูแบบ INTERIOR (PAI)
F11 ทำผิวดูแบบ LANDSCAPE
หมายเหตุ ขอบเนวรอต่อกระเบื้องดังปูนซีเมนต์ดำ

### วัสดุผนัง

P1 ผนัง ค.ส.ล. ฉำอิฐปูน (ทาสีภายนอก, ภายใน)
P2 ฉาบปูนเรียบทาสี (สำหรับภายนอก, ภายใน)
P2A ฉาบปูนเรียบทาสี หนา 15 ซม. (สำหรับภายนอก, ภายใน)
P3 บุกระเบื้องขอบมิด 8" x 8" (ชนิดบุผนัง)
P4 ผนังยิปซั่มบอร์ดหนา 9 มม. ทำขอบต่อเรียบทาสี
โครงเหล็กกุบสี่เหลี่ยมกระสี
P5 ผนัง ค.ส.ล. ฉาบปูนเรียบทาสี
P5A ผนัง ค.ส.ล. พ่นสีระเบิด
P6 ผนัง ค.ส.ล. เปลือยขัดแต่งให้สีเรียบร้อยทาสี
P7 ผนัง ค.ส.ล. เปลือยขัดแต่งไม่ทาสี
P8 ผนังกุบสีตุดามตัวอย่าง


CURTAIN WALL & FACADE CONTRACTOR :
ISO.9002
KIM YOO SENG
41/8 RAMA 3 ROAD, CHONG-NONSEE, YANNAWA, BANGKOK 10120, THAILAND
TEL : 294-6291 - 8 FAX : (662) 294-1744


REVISION

| NO. | DESCRIPTION | DATE |
|---|---|---|
| 1 | | |
| 2 | | |
| 3 | | |
| 4 | | |
| 5 | | |
| 6 | | |
| 7 | | |

PROJECT :
LUMPINI TOWER
VIBHAVADI-CHATUCHAK


PROJECT NO : 1802 LPark-VC

# AS-BUILT DRAWING

DRAWING TITLE : PLAN ACP.TOP ROOF
LAYOUT PLAN ระดับหลังคา ค.ส.ล. +84.50
( PART 2/2 )

| | | |
|---|---|---|
| DRAWN : | UDOMSAK.P | |
| CHECKED : | SANGUAN | |
| DATE : | 10/07/2562 | |
| SHEET NO. | DWG. NO. | Rev. |
| | PL.14 | |


These drawings are the property of P.A. Design Co., Ltd.
and not to be used or reproduced without specific permission.

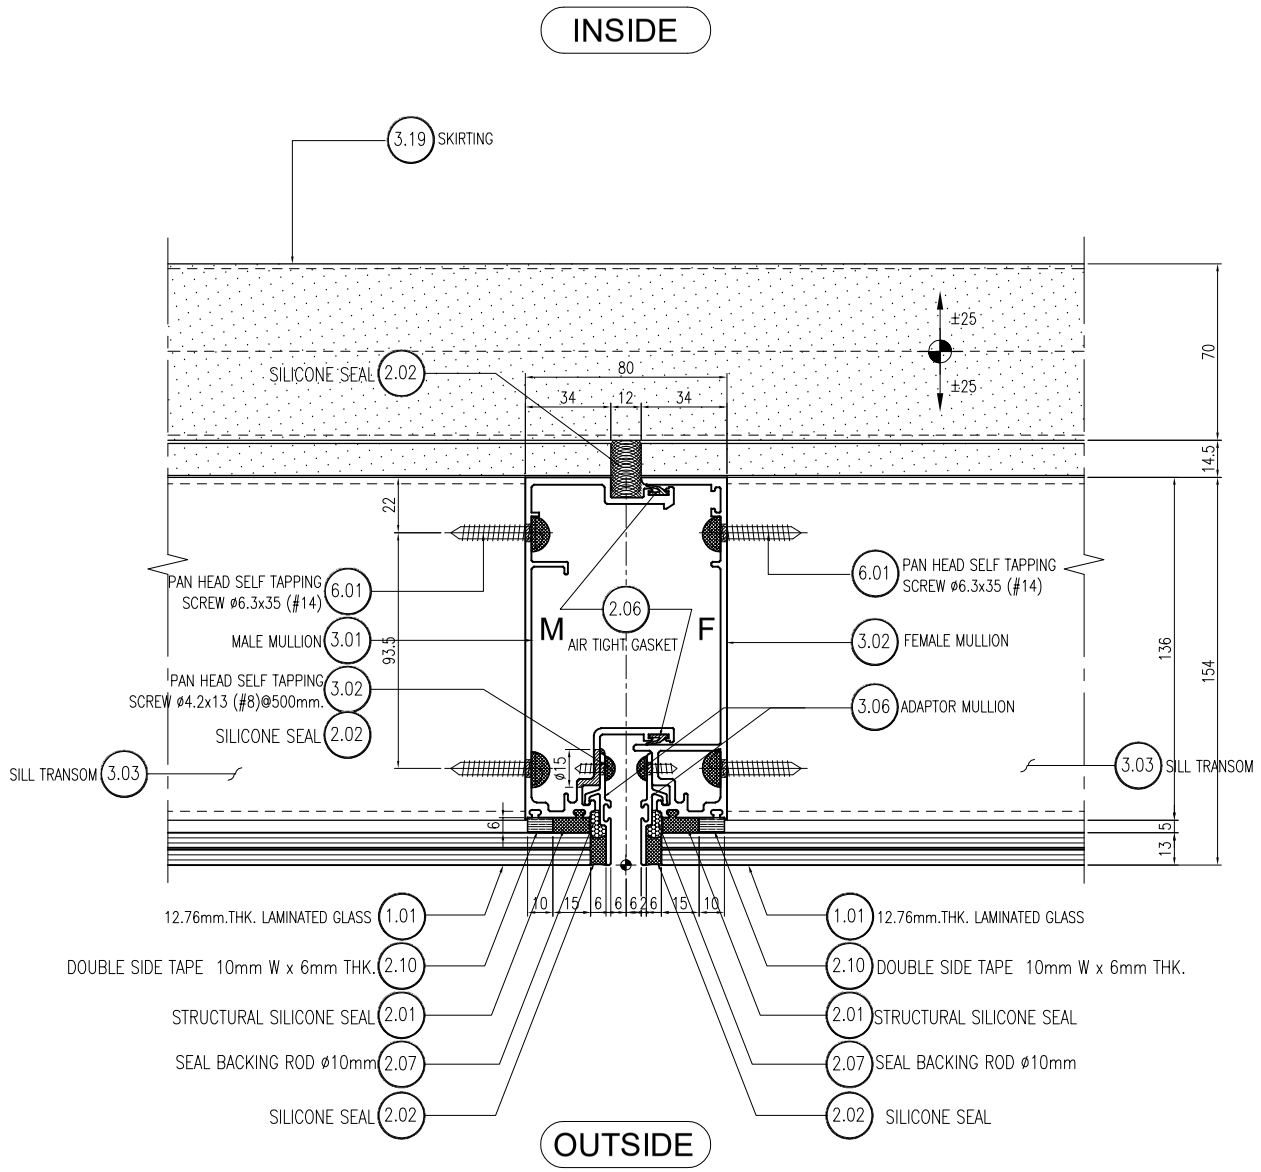


01 - TYPICAL HORIZONTAL SECTION DETAIL

อาคาร A


**L.P.N. DEVELOPMENT PUBLIC CO., LTD.**
1168/109 36th floor Lumpini Tower
Rama 4 Road Sathorn Bangkok 10120
tel. (662) 2855011-6
fax. (662) 2855017


## สัญลักษณ์วัสดุตกแต่ง

### วัสดุพื้น

F1 ปูกระเบื้องเซรามิคขนาด 12"x12" พร้อมบัวเชิงผนัง PVC.2"
F2 ปูกระเบื้องเซรามิคขนาด 12" x 12" พร้อมแนวและขอบทำบัวซีเมนต์ขัดมัน
F3 ปูกระเบื้องเซรามิคขนาด 12"x12" (สำหรับห้องน้ำ)
F3A ปูกระเบื้องเซรามิคขนาด 12"x12" (สำหรับห้องน้ำ)
F4 ปูกระเบื้องเซรามิคขนาด 12"x12"
F4A ปูกระเบื้องเซรามิคขนาด 12"x12"(สำหรับห้องพักขยะ)
F4B ปูกระเบื้องเซรามิคขนาด 12"x12"(สำหรับระเบียง)
F4C ปูกระเบื้องเซรามิคขนาด 12"x12"(สำหรับทางเดินส่วนกลาง)
F5 ปูลามิเนตลำอิฐปู พร้อมบัวเชิงผนัง PVC.2"
F6 พื้นทำผิวซีเมนต์ขัดมัน
F7 พื้นทำผิวซีเมนต์ขัดหยาบ
F8 พื้นทำผิวกรวดล้าง
F9 พื้นทำระบบกันซึม
F9A พื้นทำผิวขัดเคลือบเทาสี EPOXY
F10 ทำผิวดูแบบ INTERIOR (PAI)
F11 ทำผิวดูแบบ LANDSCAPE
หมายเหตุ ขอบวงกบต่อกระเบื้องดังรายละเอียดที่ทำ

### วัสดุผนัง

P1 ผนัง ค.ส.ล. ลำอิฐปู (ทาสีภายนอก, ภายใน)
P2 ฉาบปูนเรียบเทาสี (สำหรับภายนอก, ภายใน)
P2A ฉาบปูนเรียบเทาสี หนา 15 ซม. (สำหรับภายนอก, ภายใน)
P3 บุกระเบื้องเซรามิค 8" x 8" (ชนิดบุผนัง)
P4 ผนังอิฐมอญก่อหนา 9 ซม. ทำรอยต่อเรียบเทาสี โครงเหล็กรูปสี่เหลี่ยมกะสี
P5 ผนัง ค.ส.ล. ฉาบปูนเรียบเทาสี
P5A ผนัง ค.ส.ล. พ่นสีระเบิด
P6 ผนัง ค.ส.ล. เปลือยขัดแต่งให้สีเรียบร้อยเทาสี
P7 ผนัง ค.ส.ล. เปลือยขัดแต่งไม่เทาสี
P8 ผนังบุวัสดุตามตัวอย่าง

CURTAIN WALL & FACADE CONTRACTOR :


ISO.9002
**KIM YOO SENG**
41/8 RAMA 3 ROAD, CHONG-NONSEE, YANNAWA, BANGKOK 10120, THAILAND
TEL : 294-6291 - 8 FAX : (662) 294-1744


REVISION

| NO. | DESCRIPTION | DATE |
|---|---|---|
| 1 | | |
| 2 | | |
| 3 | | |
| 4 | | |
| 5 | | |
| 6 | | |
| 7 | | |

PROJECT :

LUMPINI TOWER
VIBHAVADI-CHATUCHAK

PROJECT NO : 1802 LPark-VC

AS-BUILT DRAWING

DRAWING TITLE :


TYPICAL HORIZONTALSECTION DETAIL @EDGE COLUMN & VISION AREA

| | |
|---|---|
| DRAWN : | UDOMSAK.P |
| CHECKED : | SANGUAN |
| DATE : | 10/07/2562 |

| SHEET NO. | DWG. NO. | Rev. |
|---|---|---|
| | TD.H01 | - |


These drawings are the property of P.A. Design Co., Ltd.
and not to be used or reproduced without specific permission.

INSIDE

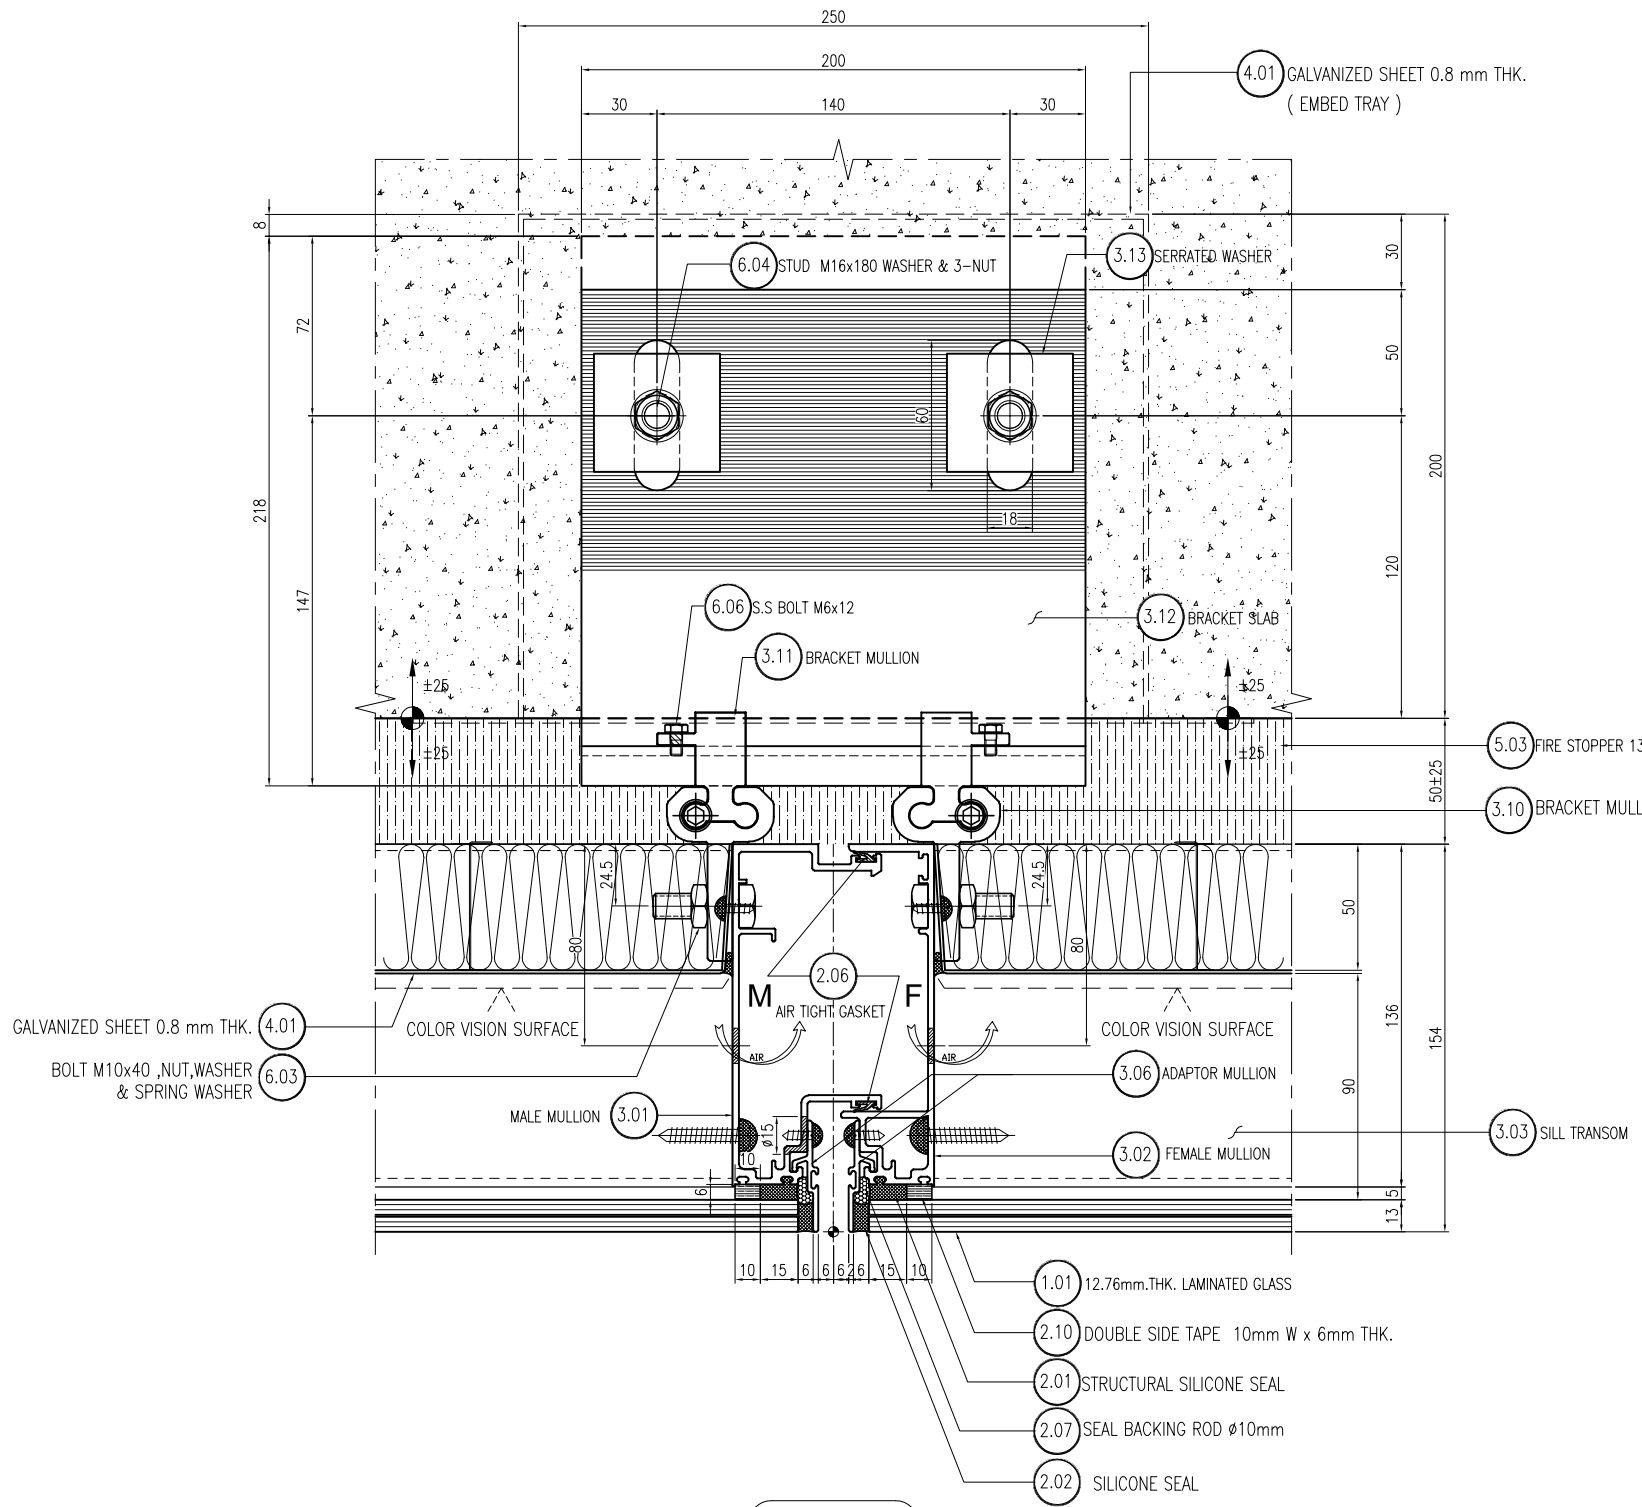


OUTSIDE

01 - TYPICAL HORIZONTAL SECTION DETAIL

อาคาร A


**L.P.N. DEVELOPMENT PUBLIC CO., LTD.**
1168/109 36th floor Lumpini Tower
Rama 4 Road Sathorn Bangkok 10120
tel. (662) 2855011-6
fax. (662) 2855017


## สัญลักษณ์วัสดุตกแต่ง

### วัสดุพื้น

F1 ปูกระเบื้องเซรามิคขนาด 12"x12" พร้อมบัวเชิงผนัง PVC.2"
F2 ปูกระเบื้องเซรามิคขนาด 12" x 12" พร้อมแนวและขอบทำบัวซีเมนต์ขัดมัน
F3 ปูกระเบื้องเซรามิคขนาด 12"x12" (สำหรับห้องน้ำ)
F3A ปูกระเบื้องเซรามิคขนาด 12"x12" (สำหรับห้องน้ำ)
F4 ปูกระเบื้องเซรามิคขนาด 12"x12"
F4A ปูกระเบื้องเซรามิคขนาด 12"x12"(สำหรับห้องพักขยะ)
F4B ปูกระเบื้องเซรามิคขนาด 12"x12"(สำหรับระเบียง)
F4C ปูกระเบื้องเซรามิคขนาด 12"x12"(สำหรับทางเดินส่วนกลาง)
F5 ปูลามิเนตลำอิฐปูพื้น พร้อมบัวเชิงผนัง PVC.2"
F6 พื้นทำผิวซีเมนต์ขัดมัน
F7 พื้นทำผิวซีเมนต์ขัดหยาบ
F8 พื้นทำผิวกรวดล้าง
F9 พื้นทำระบบกันซึม
F9A พื้นทำผิวขัดเรียบทาสี EPOXY
F10 ทำผิวดูแบบ INTERIOR (PAI)
F11 ทำผิวดูแบบ LANDSCAPE
หมายเหตุ ขอบเวทย์ตกระเบื้องดังปูลามิเนตสีดำ

### วัสดุผนัง

P1 ผนัง ค.ส.ล. ลำอิฐปูน (ทาสีภายนอก, ภายใน)
P2 ฉาบปูนเรียบทาสี (สำหรับภายนอก, ภายใน)
P2A ฉาบปูนเรียบทาสี หนา 15 ซม. (สำหรับภายนอก, ภายใน)
P3 บุกระเบื้องเซรามิค 8" x 8" (ชนิดบุผนัง)
P4 ผนังอิฐมอญก่อหนา 9 ซม. ทำขอบต่อเรียบทาสี โครงเหล็กรูปสี่เหลี่ยมกระสี
P5 ผนัง ค.ส.ล. ฉาบปูนเรียบทาสี
P5A ผนัง ค.ส.ล. พ่นสีระเบิด
P6 ผนัง ค.ส.ล. เปลือยผิด แต่งให้สีเรียบร้อยทาสี
P7 ผนัง ค.ส.ล. เปลือยผิดแต่งไม่ทาสี
P8 ผนังบุวัสดุตามตัวอย่าง

CURTAIN WALL & FACADE CONTRACTOR :


ISO.9002
**KIM YOO SENG**
41/8 RAMA 3 ROAD, CHONG-NONSEE, YANNAWA, BANGKOK 10120, THAILAND
TEL : 294-6291 - 8 FAX : (662) 294-1744


REVISION

| NO. | DESCRIPTION | DATE |
|---|---|---|
| 1 | | |
| 2 | | |
| 3 | | |
| 4 | | |
| 5 | | |
| 6 | | |
| 7 | | |

PROJECT :
LUMPINI TOWER
VIBHAVADI-CHATUCHAK

PROJECT NO : 1802 LPark-VC


AS-BUILT DRAWING

DRAWING TITLE :
TYPICAL HORIZONTALSECTION DETAIL @EDGE COLUMN & DEAD LOAD BRACKET

| | |
|---|---|
| DRAWN : | UDOMSAK.P |
| CHECKED : | SANGUAN |
| DATE : | 10/07/2562 |

| SHEET NO. | DWG. NO. | Rev. |
|---|---|---|
| | TD.H02 | - |


These drawings are the property of P.A. Design Co., Ltd.
and not to be used or reproduced without specific permission.

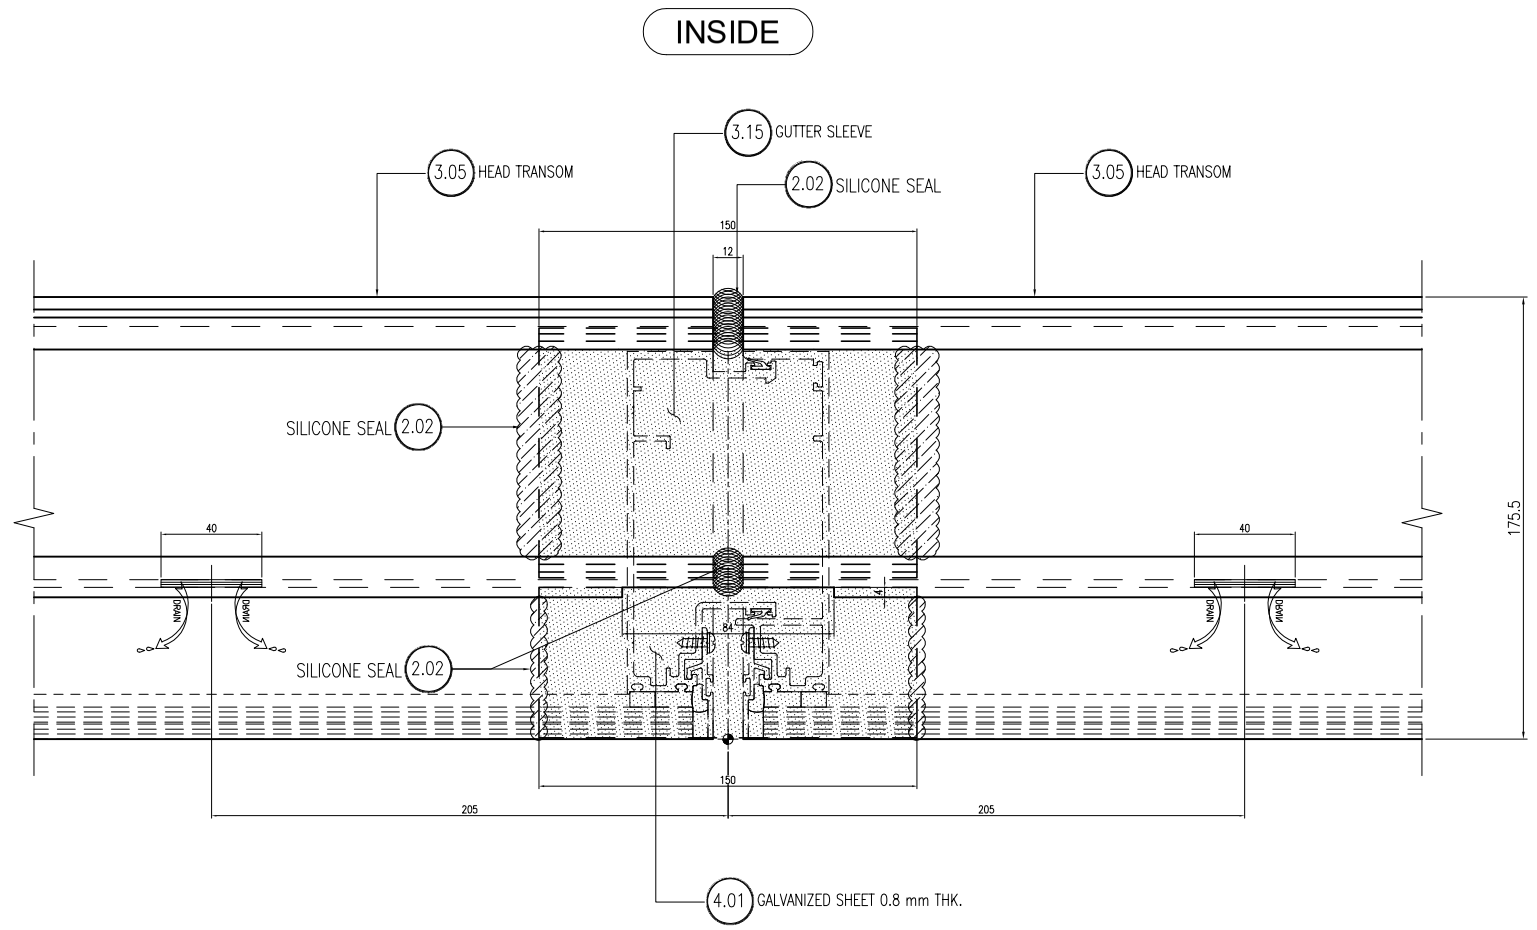


01 - TYPICAL HORIZONTAL SECTION DETAIL


**L.P.N. DEVELOPMENT PUBLIC CO., LTD.**
1168/109 36th floor Lumpini Tower
Rama 4 Road Sathorn Bangkok 10120
tel. (662) 2855011-6
fax. (662) 2855017


## สัญลักษณ์วัสดุตกแต่ง

### วัสดุพื้น

F1 ปูกระเบื้องเซรามิคขนาด 12"x12" พร้อมบัวเชิงผนัง PVC.2"
F2 ปูกระเบื้องเซรามิคขนาด 12" x 12" พร้อมแนวและ
ขอบทำผิวขัดมันเงาด้วยซีเมนต์ขัดมัน
F3 ปูกระเบื้องเซรามิคขนาด 12"x12" (สำหรับห้องน้ำ)
F3A ปูกระเบื้องเซรามิคขนาด 12"x12" (สำหรับพื้นน้ำ)
F4 ปูกระเบื้องเซรามิคขนาด 12"x12"
F4A ปูกระเบื้องเซรามิคขนาด 12"x12"(สำหรับห้องพักขยะ)
F4B ปูกระเบื้องเซรามิคขนาด 12"x12"(สำหรับระเบียง)
F4C ปูกระเบื้องเซรามิคขนาด 12"x12"(สำหรับทางเดินส่วนกลาง)
F5 ปูลามิเนตลำอิฐปูน พร้อมบัวเชิงผนัง PVC.2"
F6 พื้นทำผิวซีเมนต์ขัดมัน
F7 พื้นทำผิวซีเมนต์ขัดหยาบ
F8 พื้นทำผิวกรวดล้าง
F9 พื้นทำระบบกันซึม
F9A พื้นทำผิวขัดเรียบทาสี EPOXY
F10 ทำผิวดูแบบ INTERIOR (PAI)
F11 ทำผิวดูแบบ LANDSCAPE
หมายเหตุ ยางมะขอดกระเบื้องตัวปูนซีเมนต์ดำ

### วัสดุผนัง

P1 ฉนัง ค.ส.ล. ลำอิฐปูน (ทาสีภายนอก, ภายใน)
P2 ฉาบปูนเรียบทาสี (สำหรับภายนอก, ภายใน)
P2A ฉาบปูนเรียบทาสี หนา 15 ซม. (สำหรับภายนอก, ภายใน)
P3 บุกระเบื้องเซรามิค 8" x 8" (ชนิดบุผนัง)
P4 ผนังอิฐมอญก่อบุด้านหนา 9 ซม. ทำรอยต่อเรียบทาสี
โครงเหล็กกรุสังกะสี
P5 ฉนัง ค.ส.ล. ฉาบปูนเรียบทาสี
P5A ฉนัง ค.ส.ล. พ่นสีระเบิด
P6 ฉนัง ค.ส.ล. เปลือยขัดแต่งให้สีเรียบร้อยทาสี
P7 ฉนัง ค.ส.ล. เปลือยขัดแต่งไม่ทาสี

CURTAIN WALL & FACADE CONTRACTOR :


ISO.9002
**KIM YOO SENG**
41/8 RAMA 3 ROAD, CHONG-NONSEE, YANNAWA, BANGKOK 10120, THAILAND
TEL : 294-6291 - 8 FAX : (662) 294-1744


REVISION

| NO. | DESCRIPTION | DATE |
|---|---|---|
| 1 | | |
| 2 | | |
| 3 | | |
| 4 | | |
| 5 | | |
| 6 | | |
| 7 | | |

PROJECT :
LUMPINI TOWER
VIBHAVADI-CHATUCHAK

PROJECT NO : 1802 LPark-VC

AS-BUILT DRAWING


DRAWING TITLE :
TYPICAL HORIZONTALSECTION DETAIL @ SPANDAIL AREA

| | |
|---|---|
| DRAWN : | UDOMSAK.P |
| CHECKED : | SANGUAN |
| DATE : | 10/07/2562 |

| SHEET NO. | DWG. NO. | Rev. |
|---|---|---|
| | TD.H03 | - |


These drawings are the property of P.A. Design Co., Ltd.
and not to be used or reproduced without specific permission.


อาคาร A

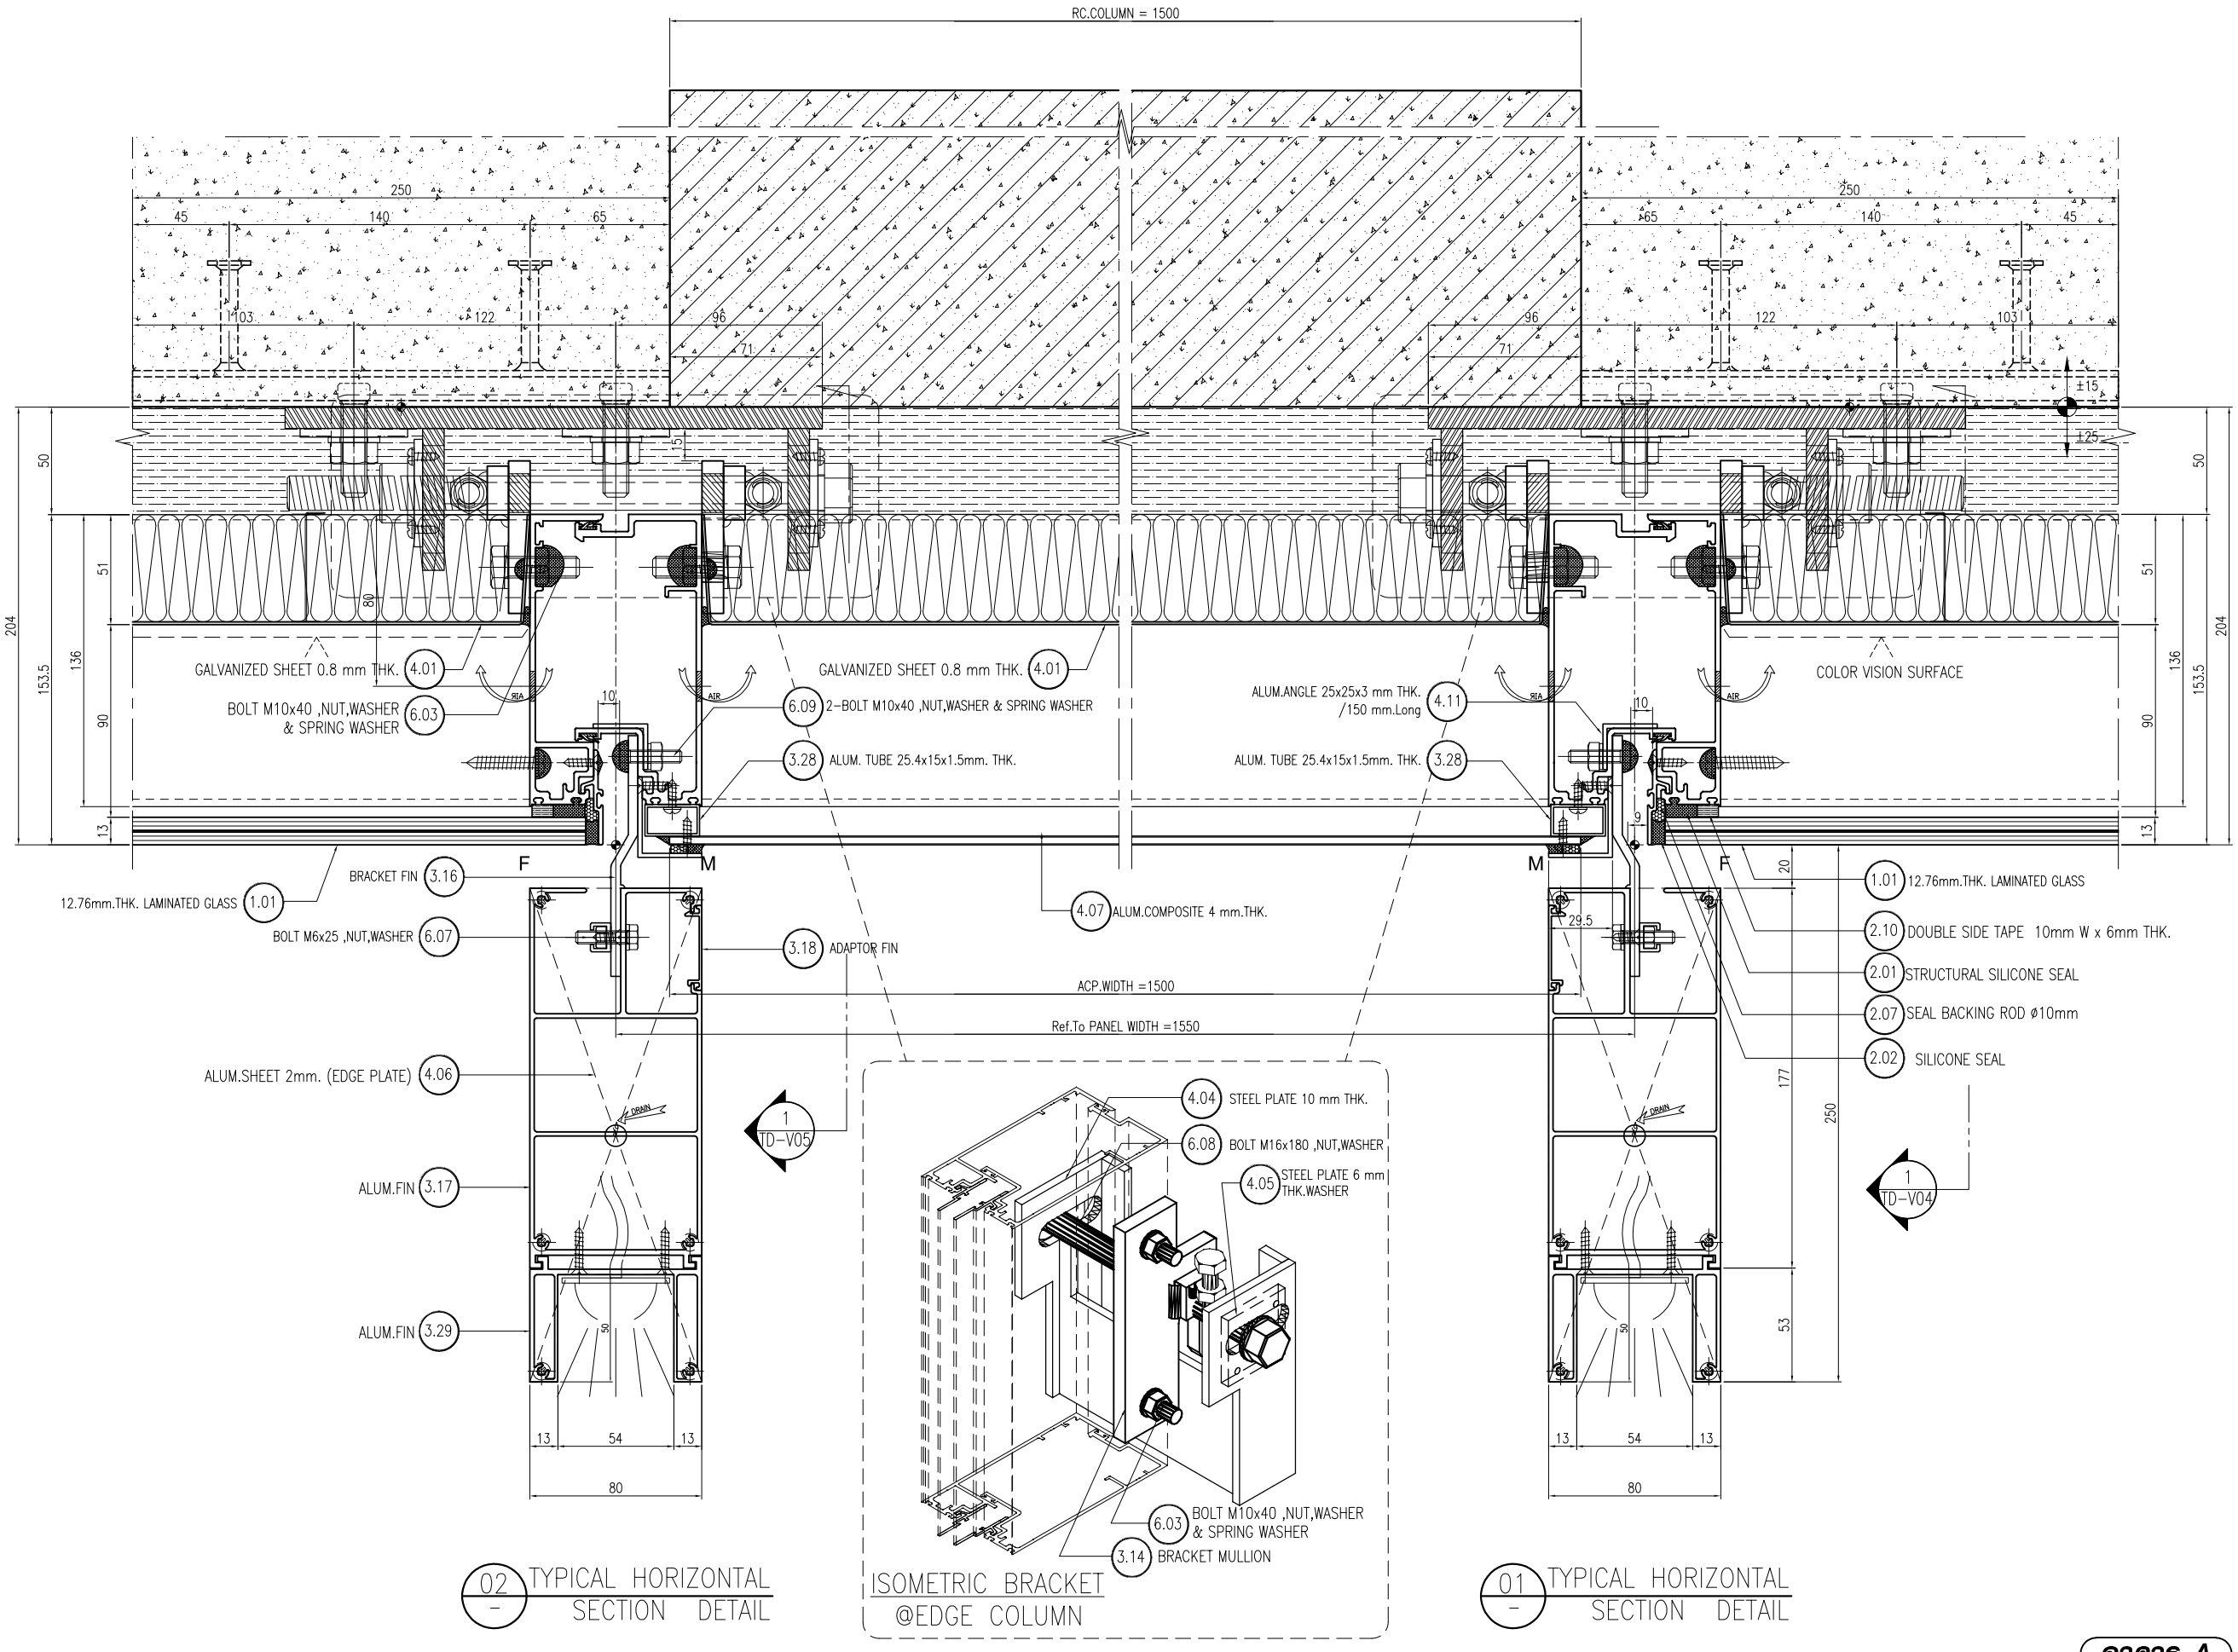


02 – TYPICAL HORIZONTAL SECTION DETAIL

01 – TYPICAL HORIZONTAL SECTION DETAIL

**อาคาร A**


**L.P.N. DEVELOPMENT PUBLIC CO., LTD.**
1168/109 36th floor Lumpini Tower
Rama 4 Road Sathorn Bangkok 10120
tel. (662) 2855011-6
fax. (662) 2855017


## สัญลักษณ์วัสดุตกแต่ง

### วัสดุพื้น

F1 ปูกระเบื้องเซรามิคขนาด 12"x12" พร้อมบัวเชิงผนัง PVC.2"
F2 ปูกระเบื้องเซรามิคขนาด 12" x 12" พร้อมแนวและขอบทำผิวขัดมันเงาด้วยซีเมนต์ขัดมัน
F3 ปูกระเบื้องเซรามิคขนาด 12"x12" (สำหรับห้องน้ำ)
F3A ปูกระเบื้องเซรามิคขนาด 12"x12" (สำหรับห้องฟิตเนส)
F4 ปูกระเบื้องเซรามิคขนาด 12"x12"
F4A ปูกระเบื้องเซรามิคขนาด 12"x12"(สำหรับห้องพักระยะ)
F4B ปูกระเบื้องเซรามิคขนาด 12"x12"(สำหรับระเบียง)
F4C ปูกระเบื้องเซรามิคขนาด 12"x12"(สำหรับทางเดินส่วนกลาง)
F5 ปูอลูมิเนสต่ำอิจุปุ่ พร้อมบัวเชิงผนัง PVC.2"
F6 พื้นทำผิวซีเมนต์ขัดมัน
F7 พื้นทำผิวซีเมนต์ขัดหยาบ
F8 พื้นทำผิวกรวดล้าง
F9 พื้นทำระบบกันซึม
F9A พื้นทำผิวขัดเคลือบเทาสี EPOXY
F10 ทำผิวดูแบบ INTERIOR (PAI)
F11 ทำผิวดูแบบ LANDSCAPE
หมายเหตุ ยางแนวรอยต่อกระเบื้องสีเดียวปูนซีเมนต์ดำ

### วัสดุผนัง

P1 ผนัง ค.ส.ล. สำอิจุปุ (ทาสีภายนอก , ภายใน)
P2 จากปูนเรียบเทาสี (สำหรับภายนอก , ภายใน)
P2A จากปูนเรียบเทาสี หนา 15 ซม. (สำหรับภายนอก, ภายใน)
P3 บุกระเบื้องเซรามิค 8" x 8" (ชนิดหนา)
P4 ผนังอิฐมอญก่อหนา 9 ม. ทำรอยต่อเรียบเทาสี โครงเหล็กรูปสี่เหลี่ยมผืนผ้า
P5 ผนัง ค.ส.ล. จากปูนเรียบเทาสี
P5A ผนัง ค.ส.ล. พ่นสีระเบิด
P6 ผนัง ค.ส.ล. เปลือยผิด แต่งให้สีเรียบร้อยเทาสี
P7 ผนัง ค.ส.ล. เปลือยผิดแต่งไม่เทาสี
P8 ผนังอุโลหุลายตัวอย่าง

CURTAIN WALL & FACADE CONTRACTOR :


ISO.9002
**KIM YOO SENG**
41/8 RAMA 3 ROAD, CHONG-NONSEE, YANNAWA, BANGKOK 10120, THAILAND
TEL : 294-6291 - 8 FAX : (662) 294-1744


REVISION

| NO. | DESCRIPTION | DATE |
|---|---|---|
| 1 | | |
| 2 | | |
| 3 | | |
| 4 | | |
| 5 | | |
| 6 | | |
| 7 | | |

PROJECT :
LUMPINI TOWER
VIBHAVADI-CHATUCHAK

PROJECT NO : 1802 LPark-VC


# AS-BUILT DRAWING

DRAWING TITLE :
TYPICAL HORIZONTALSECTION DETAIL @ ACP COLUMN AREA

| | |
|---|---|
| DRAWN : | UDOMSAK.P |
| CHECKED : | SANGUAN |
| DATE : | 10/07/2562 |

| SHEET NO. | DWG. NO. | Rev. |
|---|---|---|
| | TD.H04 | - |


These drawings are the property of P.A. Design Co., Ltd.
and not to be used or reproduced without specific permission.

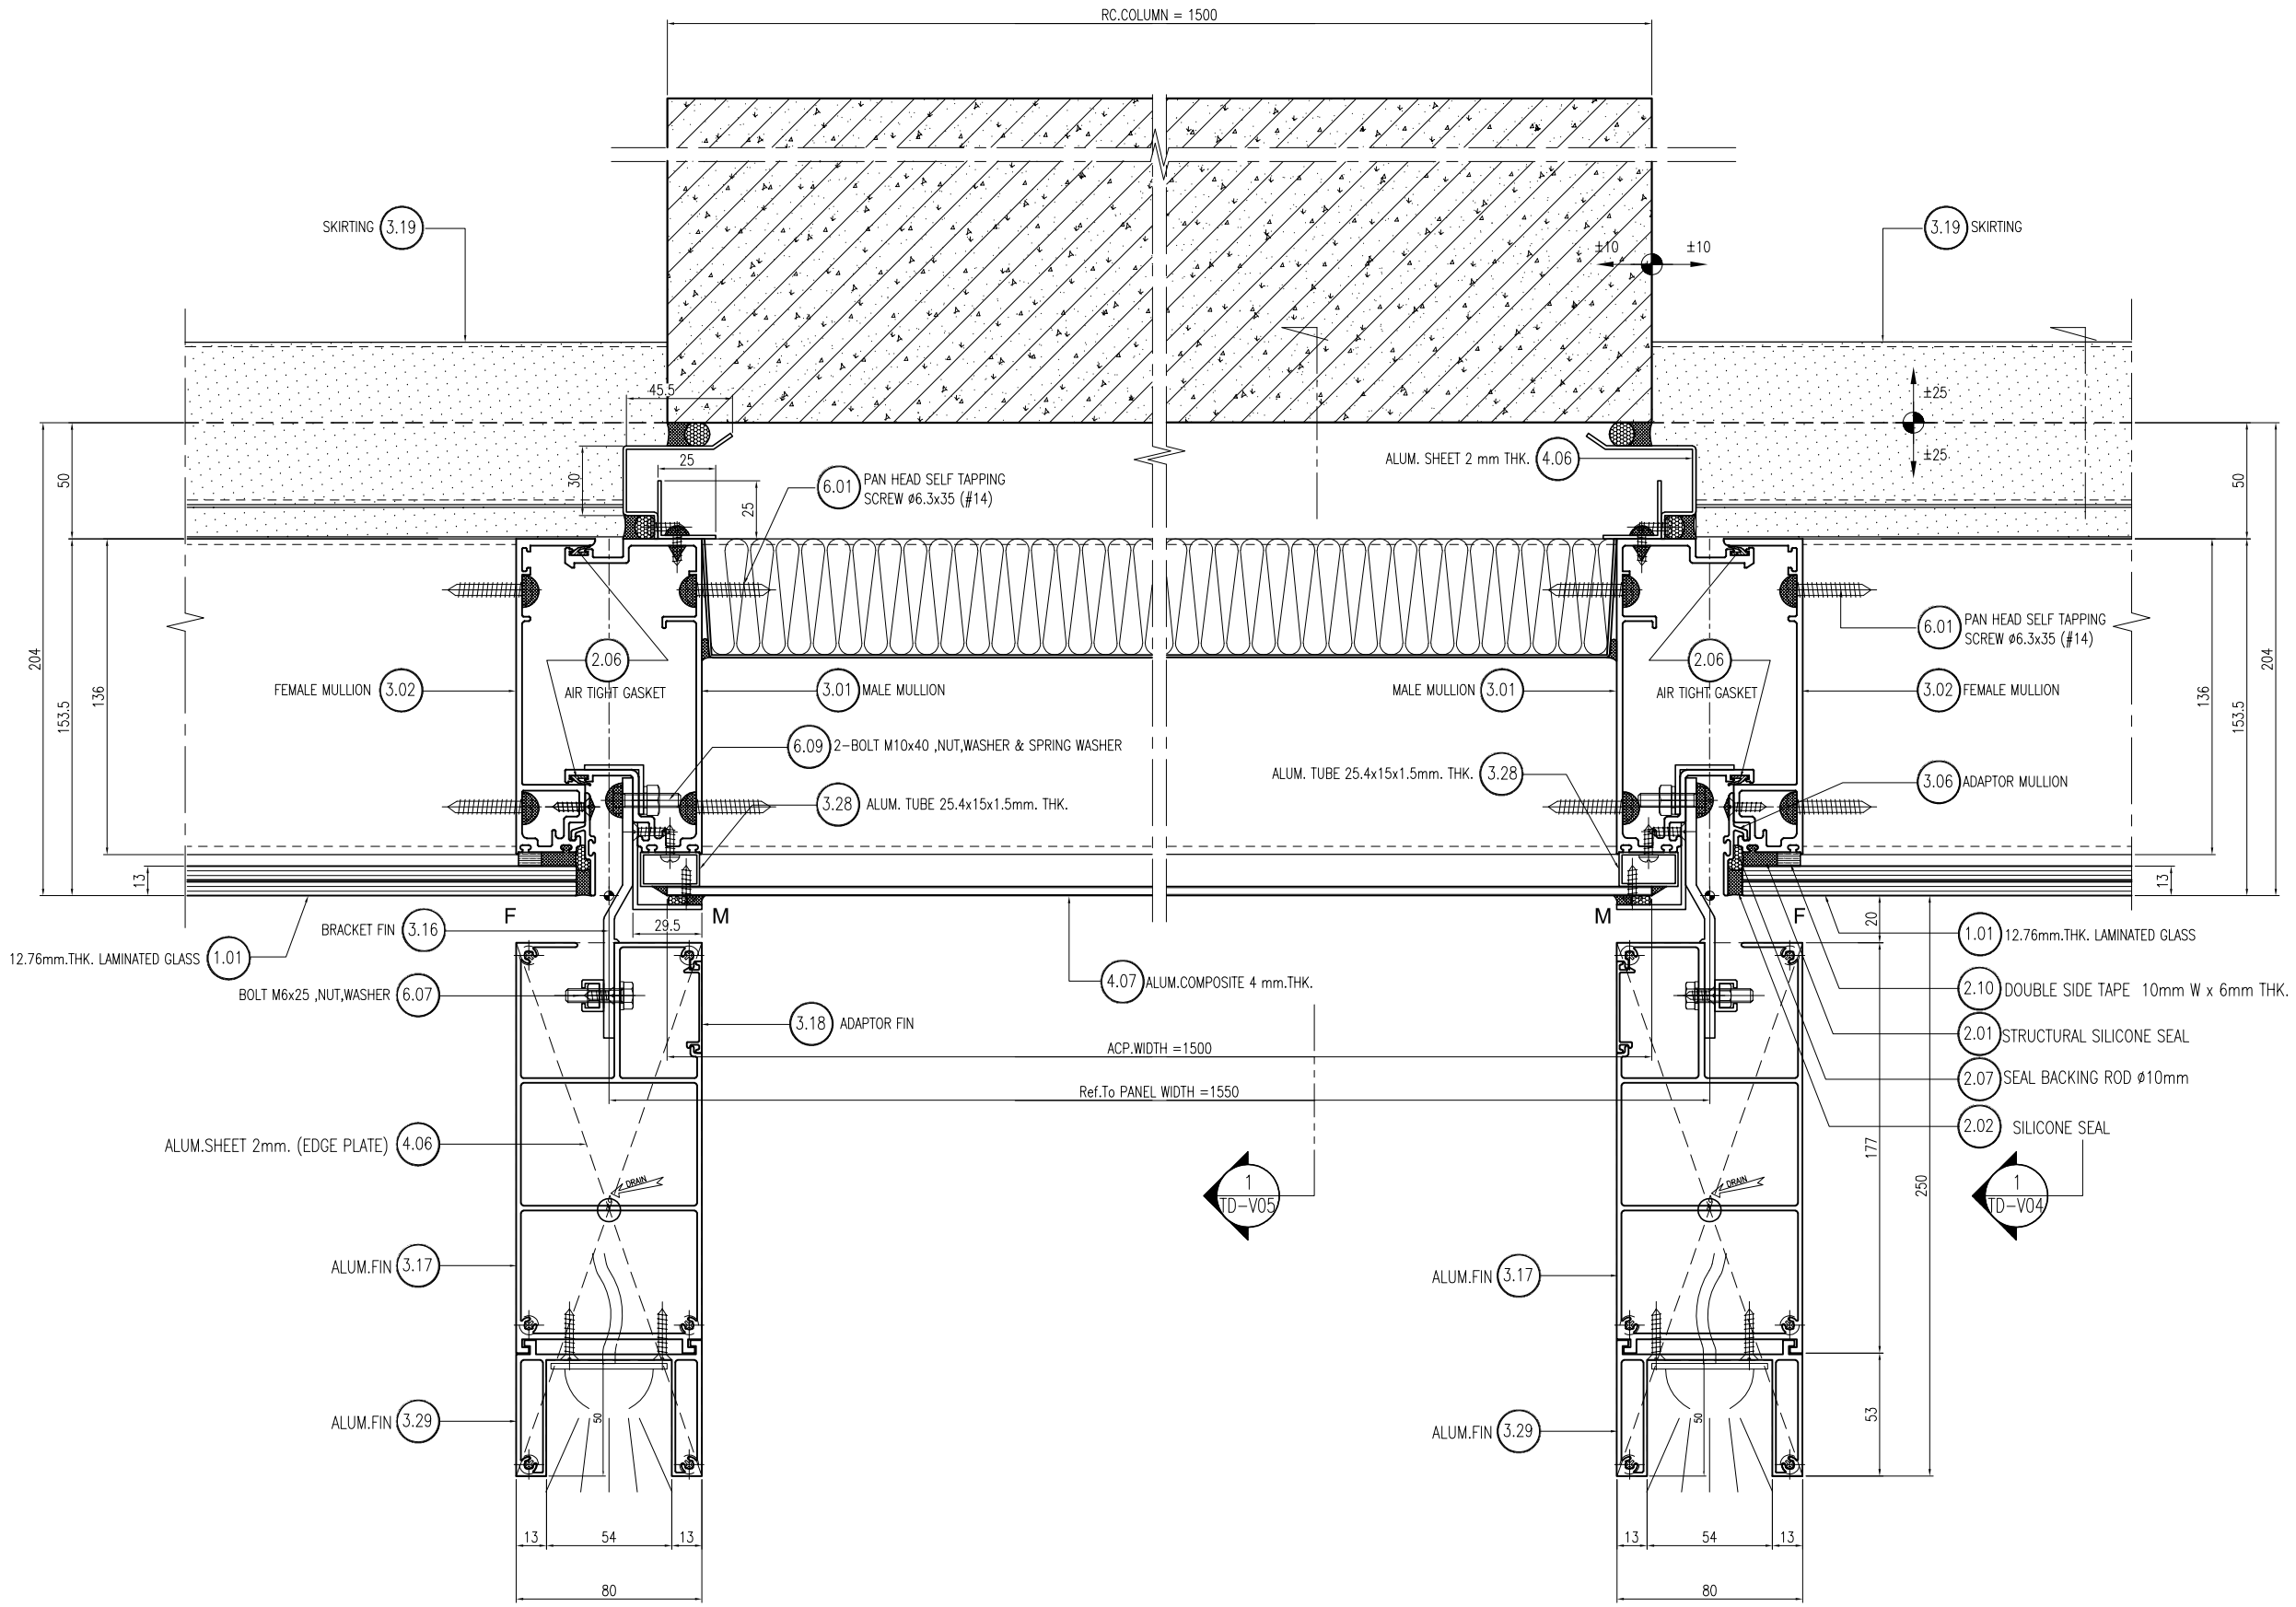


02 – TYPICAL HORIZONTAL SECTION DETAIL

01 – TYPICAL HORIZONTAL SECTION DETAIL

อาคาร A


**L.P.N. DEVELOPMENT PUBLIC CO., LTD.**
1168/109 36th floor Lumpini Tower
Rama 4 Road Sathorn Bangkok 10120
tel. (662) 2855011-6
fax. (662) 2855017


## สัญลักษณ์วัสดุตกแต่ง

### วัสดุพื้น

F1 ปูกระเบื้องเซรามิคขนาด 12"x12" พร้อมบัวเชิงผนัง PVC.2"
F2 ปูกระเบื้องเซรามิคขนาด 12" x 12" พร้อมแนวและขอบทำมิวซีเมนต์จัดมัน
F3 ปูกระเบื้องเซรามิคขนาด 12"x12" (สำหรับห้องน้ำ)
F3A ปูกระเบื้องเซรามิคขนาด 12"x12" (สำหรับพื้นน้ำ)
F4 ปูกระเบื้องเซรามิคขนาด 12"x12"
F4A ปูกระเบื้องเซรามิคขนาด 12"x12"(สำหรับห้องพักขยะ)
F4B ปูกระเบื้องเซรามิคขนาด 12"x12"(สำหรับระเบียง)
F4C ปูกระเบื้องเซรามิคขนาด 12"x12"(สำหรับทางเดินส่วนกลาง)
F5 ปูอาคินสต่ำอิจุปุ พร้อมบัวเชิงผนัง PVC.2"
F6 พื้นทำมิวซีเมนต์จัดมัน
F7 พื้นทำมิวซีเมนต์จัดหยาบ
F8 พื้นทำมิวกรวดล้าง
F9 พื้นทำระบบกันซึม
F9A พื้นทำมิวัดลีบเทาสี EPOXY
F10 ทำมิวดูแบบ INTERIOR (PAI)
F11 ทำมิวดูแบบ LANDSCAPE
หมายเหตุ ขางแนวรอยต่อกระเบื้องดิ้วปูนซีเมนต์ดำ

### วัสดุผนัง

P1 ผนัง ค.ส.ล. ลำอิจุปุ (ทาสีภายนอก, ภายใน)
P2 ขาปูนมิวบเทาสี (สำหรับภายนอก, ภายใน)
P2A ขาปูนมิวบเทาสี หนา 15 ซม. (สำหรับภายนอก, ภายใน)
P3 บุกระเบื้องเซรามิค 8" x 8" (ชนิดบุผนัง)
P4 ผนังอิบซัมบอร์ดหนา 9 มม. ทำรอยต่อมิวบเทาสี โครงเหล็กกูปลังกะสี
P5 ผนัง ค.ส.ล. ขาปูนมิวบเทาสี
P5A ผนัง ค.ส.ล. พ่นสีระเบิด
P6 ผนัง ค.ส.ล. เปลือยผิวดแต่งให้สีบเรียบเทาสี
P7 ผนัง ค.ส.ล. เปลือยผิวดแต่งไม่เทาสี
P8 ผนังวัสดุผสมตัวอย่าง

CURTAIN WALL & FACADE CONTRACTOR :

**KYS ISO.9002 KIM YOO SENG**
41/8 RAMA 3 ROAD, CHONG-NONSEE, YANNAWA, BANGKOK 10120, THAILAND
TEL : 294-6291 - 8 FAX : (662) 294-1744

REVISION

| NO. | DESCRIPTION | DATE |
|---|---|---|
| 1 | | |
| 2 | | |
| 3 | | |
| 4 | | |
| 5 | | |
| 6 | | |
| 7 | | |

PROJECT :
LUMPINI TOWER
VIBHAVADI-CHATUCHAK
PROJECT NO : 1802 LPark-VC


AS-BUILT DRAWING

DRAWING TITLE :
TYPICAL HORIZONTALSECTION DETAIL @ ACP COLUMN AREA

| | |
|---|---|
| DRAWN : | UDOMSAK.P |
| CHECKED : | SANGUAN |
| DATE : | 10/07/2562 |

| SHEET NO. | DWG. NO. | Rev. |
|---|---|---|
| | TD.H05 | - |


These drawings are the property of P.A. Design Co., Ltd.
and not to be used or reproduced without specific permission.

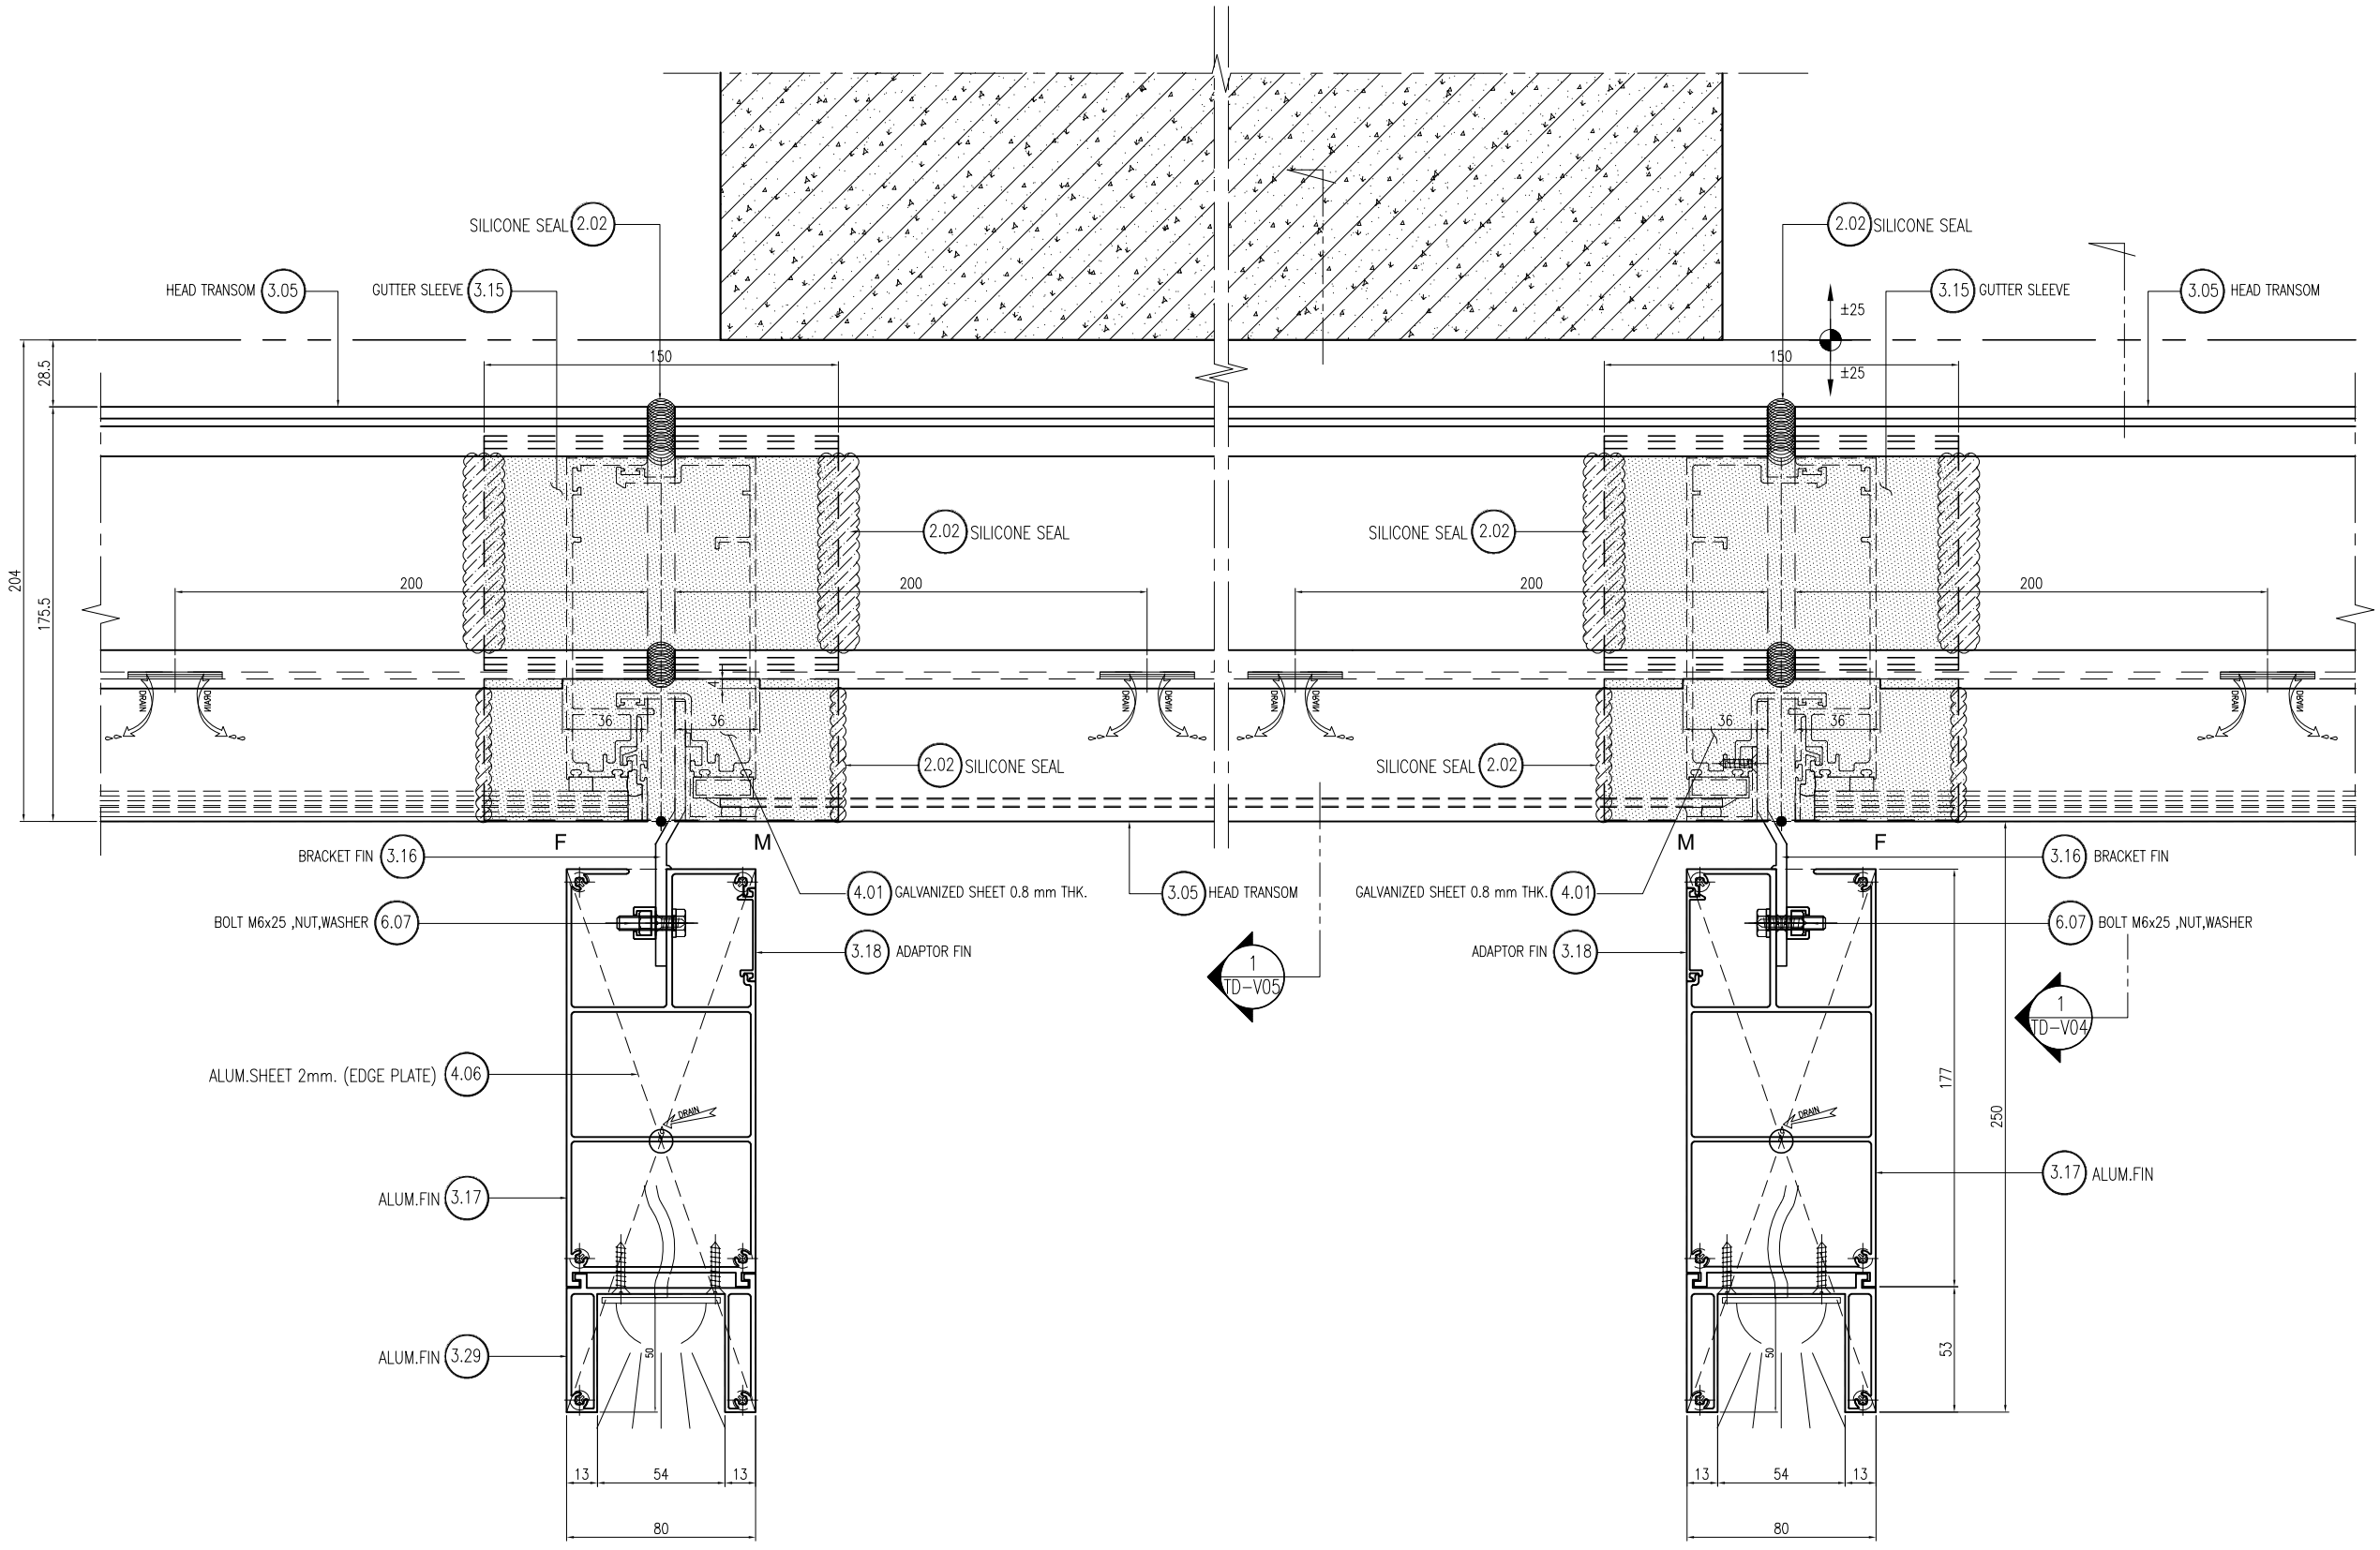


02 - TYPICAL HORIZONTAL SECTION DETAIL

01 - TYPICAL HORIZONTAL SECTION DETAIL

อาคาร A


**L.P.N. DEVELOPMENT PUBLIC CO., LTD.**
1168/109 36th floor Lumpini Tower
Rama 4 Road Sathorn Bangkok 10120
tel. (662) 2855011-6
fax. (662) 2855017


## สัญลักษณ์วัสดุตกแต่ง

### วัสดุพื้น

F1 ปูกระเบื้องเซรามิคขนาด 12"x12" พร้อมบัวเชิงผนัง PVC.2"
F2 ปูกระเบื้องเซรามิคขนาด 12" x 12" พร้อมผนวนและขอบทำมิวซีเมนต์จัดเม็น
F3 ปูกระเบื้องเซรามิคขนาด 12"x12" (สำหรับห้องน้ำ)
F3A ปูกระเบื้องเซรามิคขนาด 12"x12" (สำหรับห้องน้ำ)
F4 ปูกระเบื้องเซรามิคขนาด 12"x12"
F4A ปูกระเบื้องเซรามิคขนาด 12"x12"(สำหรับห้องพักระยะ)
F4B ปูกระเบื้องเซรามิคขนาด 12"x12"(สำหรับระเบียง)
F4C ปูกระเบื้องเซรามิคขนาด 12"x12"(สำหรับทางเดินส่วนกลาง)
F5 ปูอลูมิเนต์ลำอีซูปู พร้อมบัวเชิงผนัง PVC.2"
F6 พื้นทำมิวซีเมนต์จัดเม็น
F7 พื้นทำมิวซีเมนต์จัดขยาน
F8 พื้นทำมิวกรวดล้าง
F9 พื้นทำระบบกันซึม
F9A พื้นทำมิวซัดเลียบเทาสี EPOXY
F10 ทำผิวดูแบบ INTERIOR (PAI)
F11 ทำผิวดูแบบ LANDSCAPE
หมายเหตุ ขางผนวรอต้อกระเบื้องตัวยปูนซีเมนต์ผัง

### วัสดุผนัง

P1 ผนัง ค.ส.ล. ลำอีซูปู (ทาสีภายนอก, ภายใน)
P2 ฉาบปูนเรียบทาสี (สำหรับภายนอก, ภายใน)
P2A ฉาบปูนเรียบทาสี หนา 15 ซม. (สำหรับภายนอก, ภายใน)
P3 บุกระเบื้องเซรามิค 8" x 8" (ชนิดบุผนัง)
P4 ผนังอิบซีเมนบอร์ดหนา 9 มม. ทำขยอต่อเรียบทาสี โครงเหล็กชุบสังกะสี
P5 ผนัง ค.ส.ล. ฉาบปูนเรียบทาสี
P5A ผนัง ค.ส.ล. พ่นสีระเบิด
P6 ผนัง ค.ส.ล. เปลือยผัด แต่งให้สีเรียบร้อยทาสี
P7 ผนัง ค.ส.ล. เปลือยผัดแต่งไม่ทาสี
P8 ผนังบุวัสดุตามตัวยย่าง

CURTAIN WALL & FACADE CONTRACTOR :


ISO.9002
KIM YOO SENG
41/8 RAMA 3 ROAD, CHONG-NONSEE, YANNAWA, BANGKOK 10120, THAILAND
TEL : 294-6291 - 8 FAX : (662) 294-1744


REVISION

| NO. | DESCRIPTION | DATE |
|---|---|---|
| 1 | | |
| 2 | | |
| 3 | | |
| 4 | | |
| 5 | | |
| 6 | | |
| 7 | | |

PROJECT :
LUMPINI TOWER
VIBHAVADI-CHATUCHAK

PROJECT NO : 1802 LPark-VC


# AS-BUILT DRAWING

DRAWING TITLE :
TYPICAL HORIZONTALSECTION DETAIL @ ACP COLUMN AREA


| | |
|---|---|
| DRAWN : | UDOMSAK.P |
| CHECKED : | SANGUAN |
| DATE : | 10/07/2562 |

| SHEET NO. | DWG. NO. | Rev. |
|---|---|---|
| | TD.H06 | - |


These drawings are the property of P.A. Design Co., Ltd.
and not to be used or reproduced without specific permission.

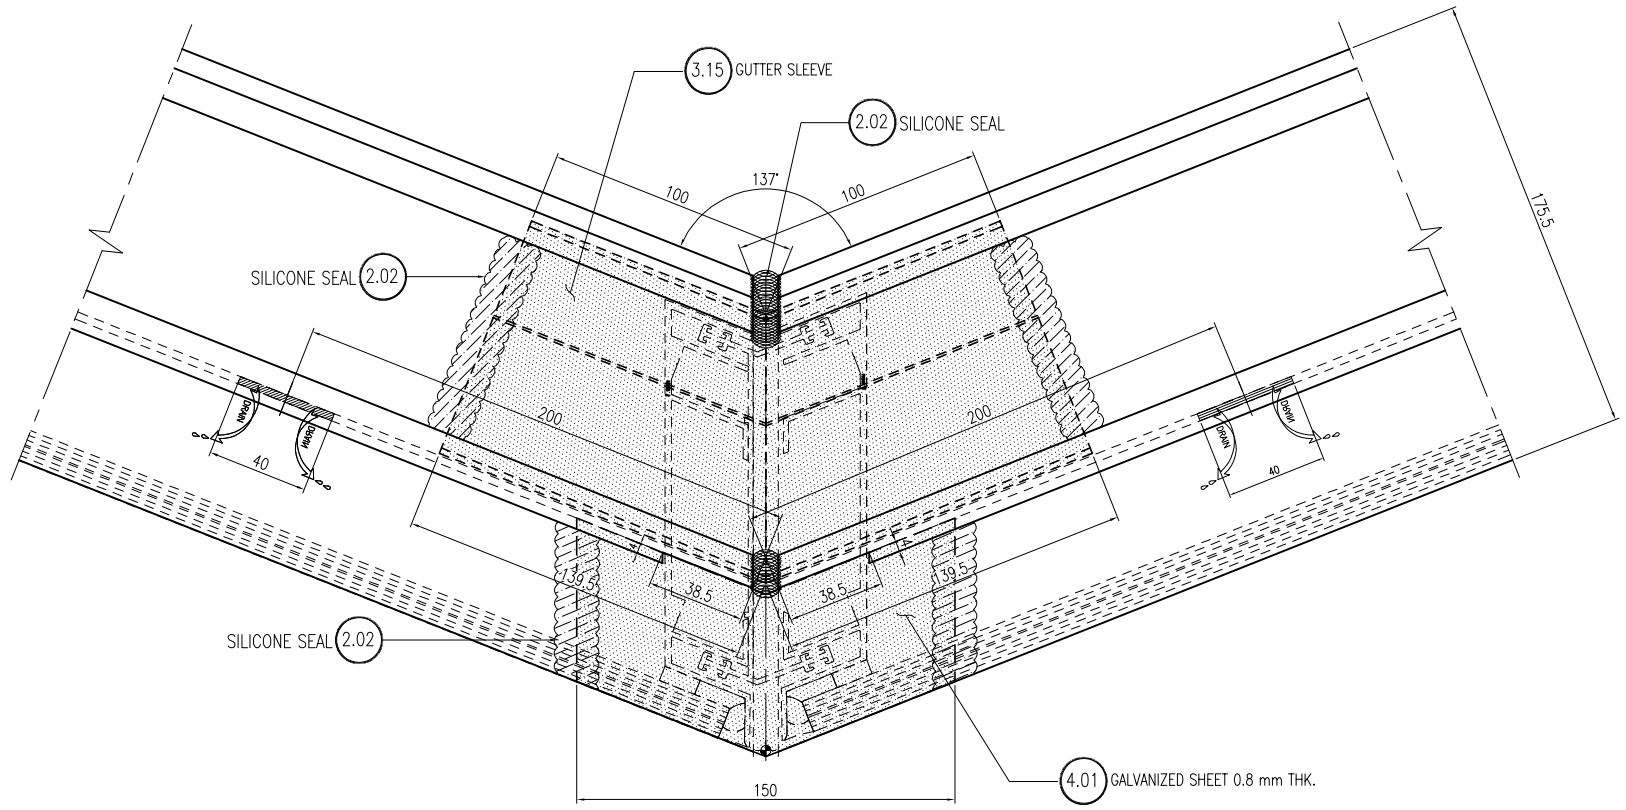


02 / - TYPICAL HORIZONTAL SECTION DETAIL

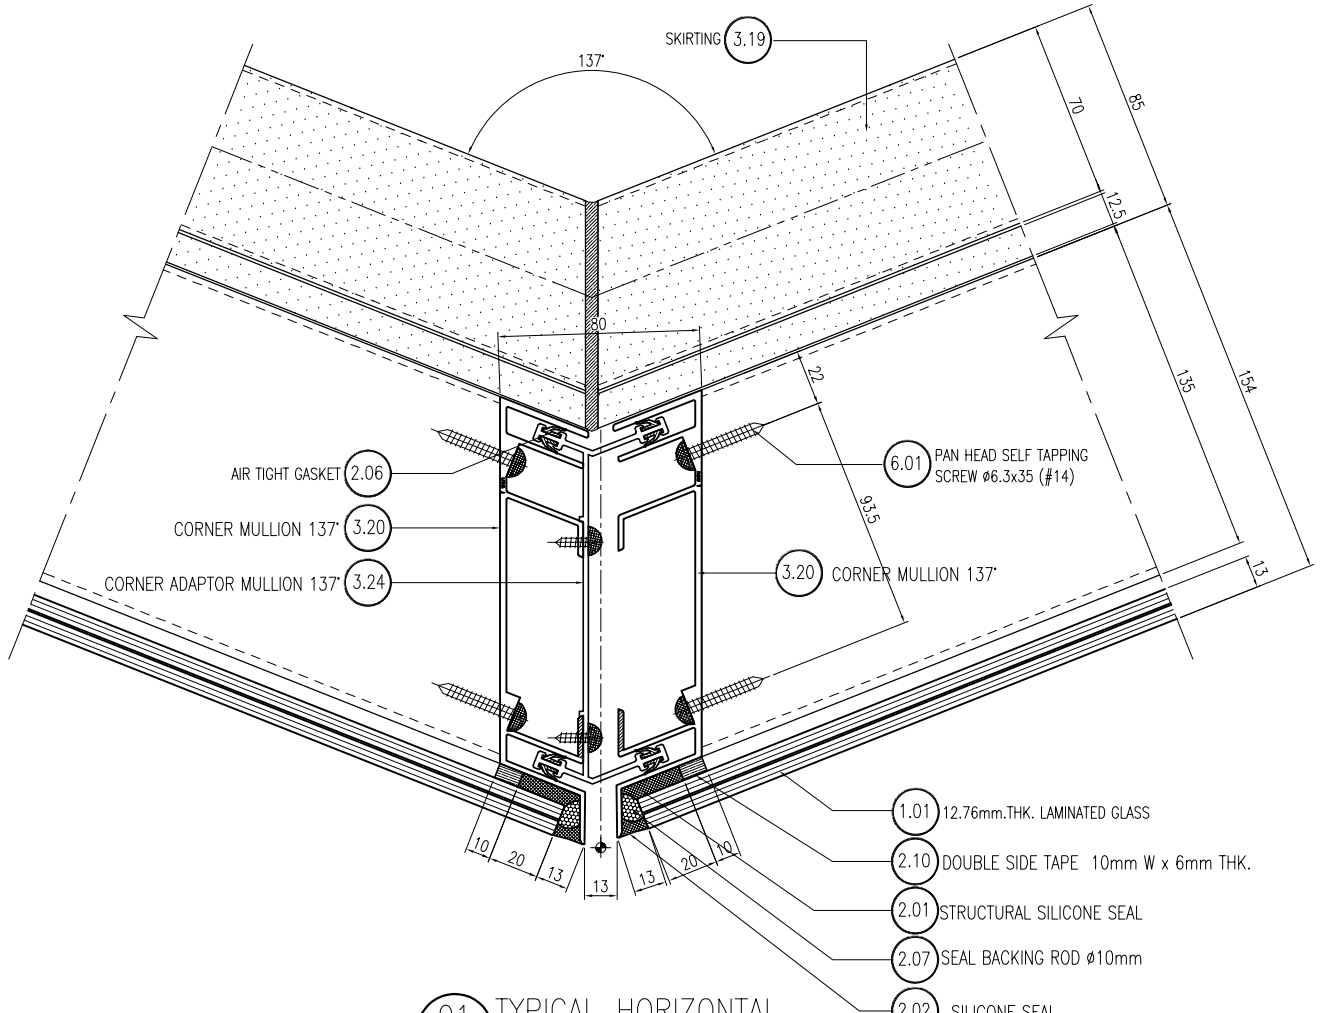


01 / - TYPICAL HORIZONTAL SECTION DETAIL

อาคาร A


**L.P.N. DEVELOPMENT PUBLIC CO., LTD.**
1168/109 36th floor Lumpini Tower
Rama 4 Road Sathorn Bangkok 10120
tel. (662) 2855011-6
fax. (662) 2855017


## สัญลักษณ์วัสดุตกแต่ง

### วัสดุพื้น

F1 ปูกระเบื้องเซรามิคขนาด 12"x12" พร้อมบัวเชิงผนัง PVC.2"
F2 ปูกระเบื้องเซรามิคขนาด 12" x 12" พร้อมแนวและขอบทำผิวขึ้นเงาลดีขัดมัน
F3 ปูกระเบื้องเซรามิคขนาด 12"x12" (สำหรับห้องน้ำ)
F3A ปูกระเบื้องเซรามิคขนาด 12"x12" (สำหรับห้องน้ำ)
F4 ปูกระเบื้องเซรามิคขนาด 12"x12"
F4A ปูกระเบื้องเซรามิคขนาด 12"x12"(สำหรับห้องพักขยะ)
F4B ปูกระเบื้องเซรามิคขนาด 12"x12"(สำหรับระเบียง)
F4C ปูกระเบื้องเซรามิคขนาด 12"x12"(สำหรับทางเดินส่วนกลาง)
F5 ปูลามิเนตลำอิฐปูน พร้อมบัวเชิงผนัง PVC.2"
F6 พื้นทำผิวขึ้นเงาลดีขัดมัน
F7 พื้นทำผิวขึ้นเงาลดีขัดหยาบ
F8 พื้นทำผิวกรวดล้าง
F9 พื้นทำระบบกันซึม
F9A พื้นทำผิวขัดเรียบทาสี EPOXY
F10 ทำผิวดูแบบ INTERIOR (PAI)
F11 ทำผิวดูแบบ LANDSCAPE
หมายเหตุ ขางานรอยต่อกระเบื้องตัวอยู่บนพื้นลดต่ำ

### วัสดุผนัง

P1 ผนัง ค.ส.ล. ลำอิฐปูน (ทาสีภายนอก, ภายใน)
P2 ฉาบปูนเรียบทาสี (สำหรับภายนอก, ภายใน)
P2A ฉาบปูนเรียบทาสี หนา 15 ซม. (สำหรับภายนอก, ภายใน)
P3 บุกระเบื้องเซรามิค 8" x 8" (ชนิดบุผนัง)
P4 ผนังยิปซั่มบอร์ดหนา 9 มม. ทำรอยต่อเรียบทาสี โครงเหล็กกูปสังกะสี
P5 ผนัง ค.ส.ล. ฉาบปูนเรียบทาสี
P5A ผนัง ค.ส.ล. พ่นสีระเบิด
P6 ผนัง ค.ส.ล. เปลือยขัดแต่งให้สีเรียบร้อยทาสี
P7 ผนัง ค.ส.ล. เปลือยขัดแต่งไม่ทาสี
P8 ผนังกุดิลดูตามตัวอย่าง

CURTAIN WALL & FACADE CONTRACTOR :


ISO.9002
KIM YOO SENG
41/8 RAMA 3 ROAD, CHONG-NONSEE, YANNAWA, BANGKOK 10120, THAILAND
TEL : 294-6291 - 8 FAX : (662) 294-1744


REVISION

| NO. | DESCRIPTION | DATE |
|---|---|---|
| 1 | | |
| 2 | | |
| 3 | | |
| 4 | | |
| 5 | | |
| 6 | | |
| 7 | | |

PROJECT :
LUMPINI TOWER
VIBHAVADI-CHATUCHAK
PROJECT NO : 1802 LPark-VC


AS-BUILT DRAWING

DRAWING TITLE :
TYPICAL HORIZONTALSECTION DETAIL @ CORNER 137°


| | |
|---|---|
| DRAWN : | UDOMSAK.P |
| CHECKED : | SANGUAN |
| DATE : | 10/07/2562 |

| SHEET NO. | DWG. NO. | Rev. |
|---|---|---|
| | TD.H07 | - |


These drawings are the property of P.A. Design Co., Ltd.
and not to be used or reproduced without specific permission.

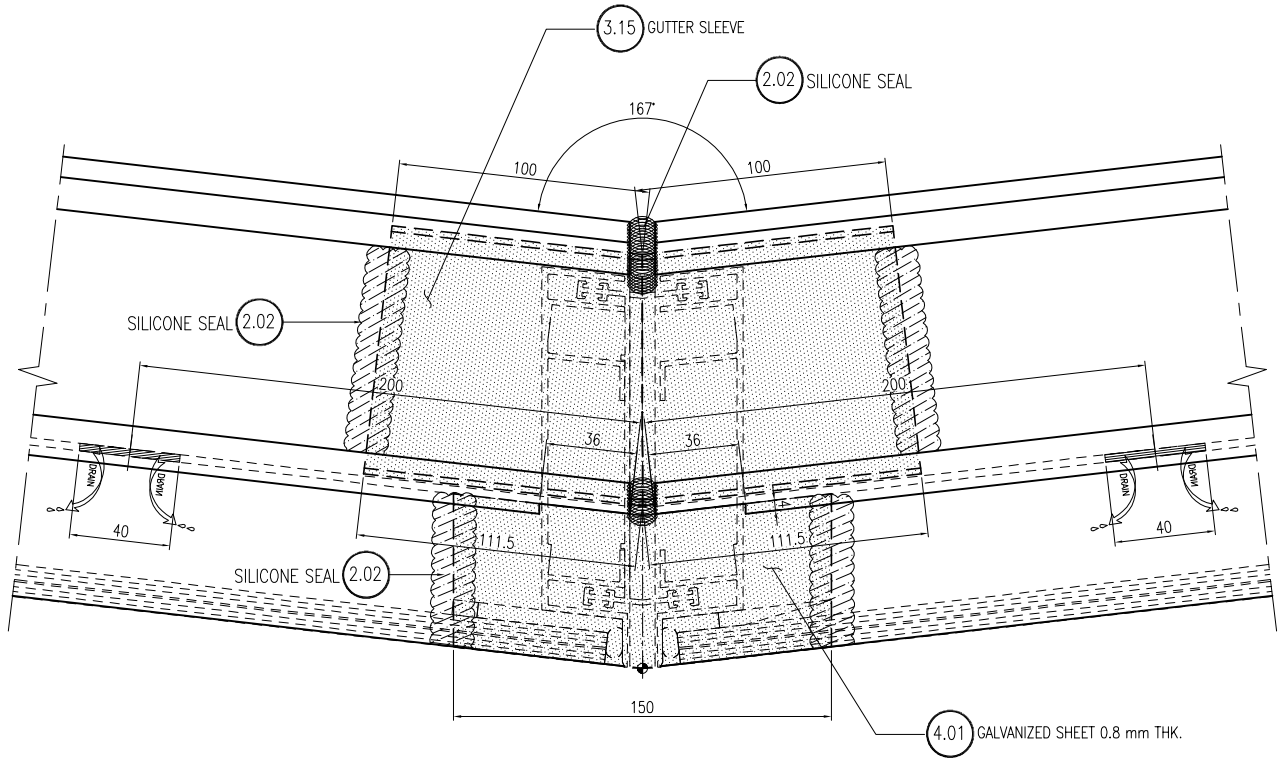


02 – TYPICAL HORIZONTAL SECTION DETAIL

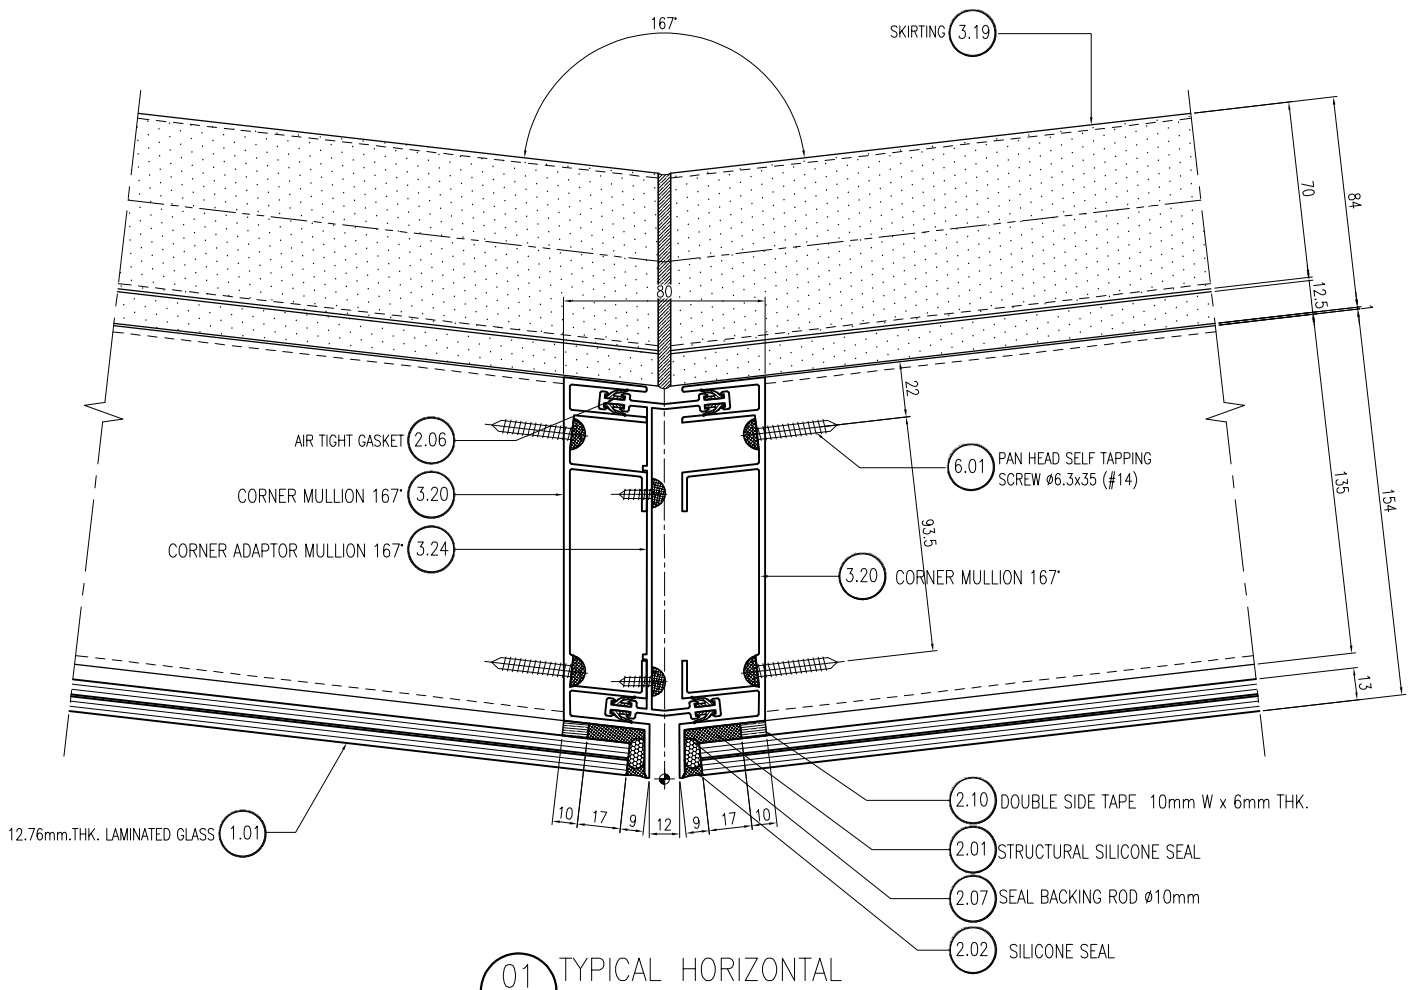


01 – TYPICAL HORIZONTAL SECTION DETAIL

อาคาร A


**L.P.N. DEVELOPMENT PUBLIC CO., LTD.**
1168/109 36th floor Lumpini Tower
Rama 4 Road Sathorn Bangkok 10120
tel. (662) 2855011-6
fax. (662) 2855017


## สัญลักษณ์วัสดุตกแต่ง

### วัสดุพื้น

F1 ปูกระเบื้องเซรามิคขนาด 12"x12" พร้อมบัวเชิงเน้น PVC.2"
F2 ปูกระเบื้องเซรามิคขนาด 12" x 12" พร้อมแนวและ
ขอบทำมิวซิแมนต์ขัดมัน
F3 ปูกระเบื้องเซรามิคขนาด 12"x12" (สำหรับห้องน้ำ)
F3A ปูกระเบื้องเซรามิคขนาด 12"x12" (สำหรับพื้นน้ำ)
F4 ปูกระเบื้องเซรามิคขนาด 12"x12"
F4A ปูกระเบื้องเซรามิคขนาด 12"x12"(สำหรับห้องพักขยะ)
F4B ปูกระเบื้องเซรามิคขนาด 12"x12"(สำหรับระเบียง)
F4C ปูกระเบื้องเซรามิคขนาด 12"x12"(สำหรับทางเดินส่วนกลาง)
F5 ปูอาร์มสตล่าอิจุปุ พร้อมบัวเชิงเน้น PVC.2"
F6 พื้นทำมิวซิแมนต์ขัดมัน
F7 พื้นทำมิวซิแมนต์ขัดหยาบ
F8 พื้นทำมิวกรวดล้าง
F9 พื้นทำระบบกันซึม
F9A พื้นทำมิวขัดเงียบเทาสี EPOXY
F10 ทำผิวดูแบบ INTERIOR (PAI)
F11 ทำผิวดูแบบ LANDSCAPE
หมายเหตุ ขางแนวรอยต่อกระเบื้องดังยปูนซีเมนต์ดำ

### วัสดุผนัง

P1 ฉนัง ค.ส.ล. ล่าอิจุปุ (ทาสีภายนอก, ภายใน)
P2 ฉาบปูนเรียบเทาสี (สำหรับภายนอก, ภายใน)
P2A ฉาบปูนเรียบเทาสี หนา 15 ซม. (สำหรับภายนอก, ภายใน)
P3 บุกระเบื้องเซรามิค 8" x 8" (ชนิดมุมฉาก)
P4 ผนังอิฐมอญบุขัดหนา 9 ซม. ทำรอยต่อเรียบเทาสี
โครงเหล็กกุปลังกะสี
P5 ฉนัง ค.ส.ล. ฉาบปูนเรียบเทาสี
P5A ฉนัง ค.ส.ล. พ่นสีระเบิด
P6 ฉนัง ค.ส.ล. เปลือยขัดแต่งให้สีเรียบร้อยเทาสี
P7 ฉนัง ค.ส.ล. เปลือยขัดแต่งไม่เทาสี
P8 ฉนังกุรัดดุลามตัวอย่าง

CURTAIN WALL & FACADE CONTRACTOR :


ISO.9002
KIM YOO SENG
418 RAMA 3 ROAD, CHONG-NONSEE, YANNAWA, BANGKOK 10120, THAILAND
TEL : 294-6291 - 8 FAX : (662) 294-1744


REVISION

| NO. | DESCRIPTION | DATE |
|---|---|---|
| 1 | | |
| 2 | | |
| 3 | | |
| 4 | | |
| 5 | | |
| 6 | | |
| 7 | | |

PROJECT :
LUMPINI TOWER
VIBHAVADI-CHATUCHAK

PROJECT NO : 1802 LPark-VC


AS-BUILT DRAWING

DRAWING TITLE :
TYPICAL HORIZONTALSECTION DETAIL @ CORNER 167°


| | |
|---|---|
| DRAWN : | UDOMSAK.P |
| CHECKED : | SANGUAN |
| DATE : | 10/07/2562 |

| SHEET NO. | DWG. NO. | Rev. |
|---|---|---|
| | TD.H08 | - |


These drawings are the property of P.A. Design Co., Ltd.
and not to be used or reproduced without specific permission.

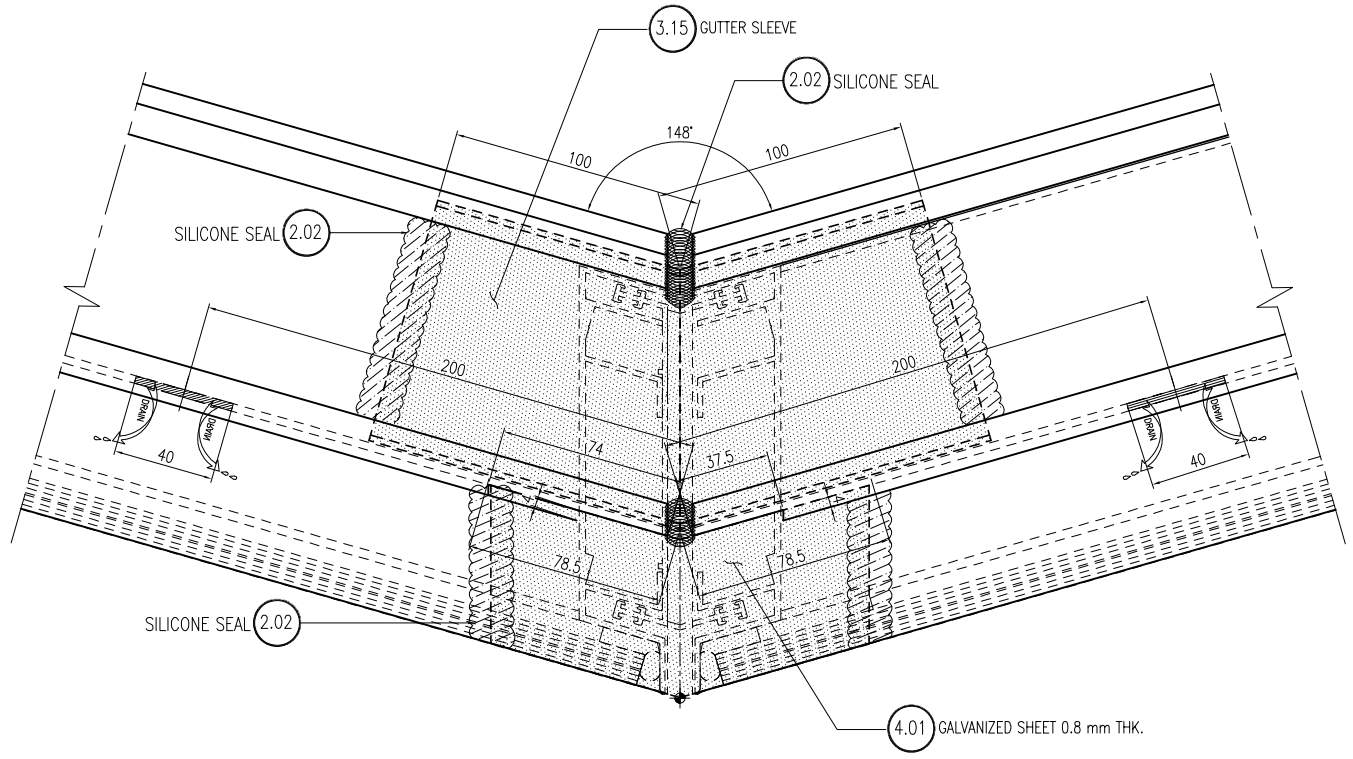


02 – TYPICAL HORIZONTAL SECTION DETAIL

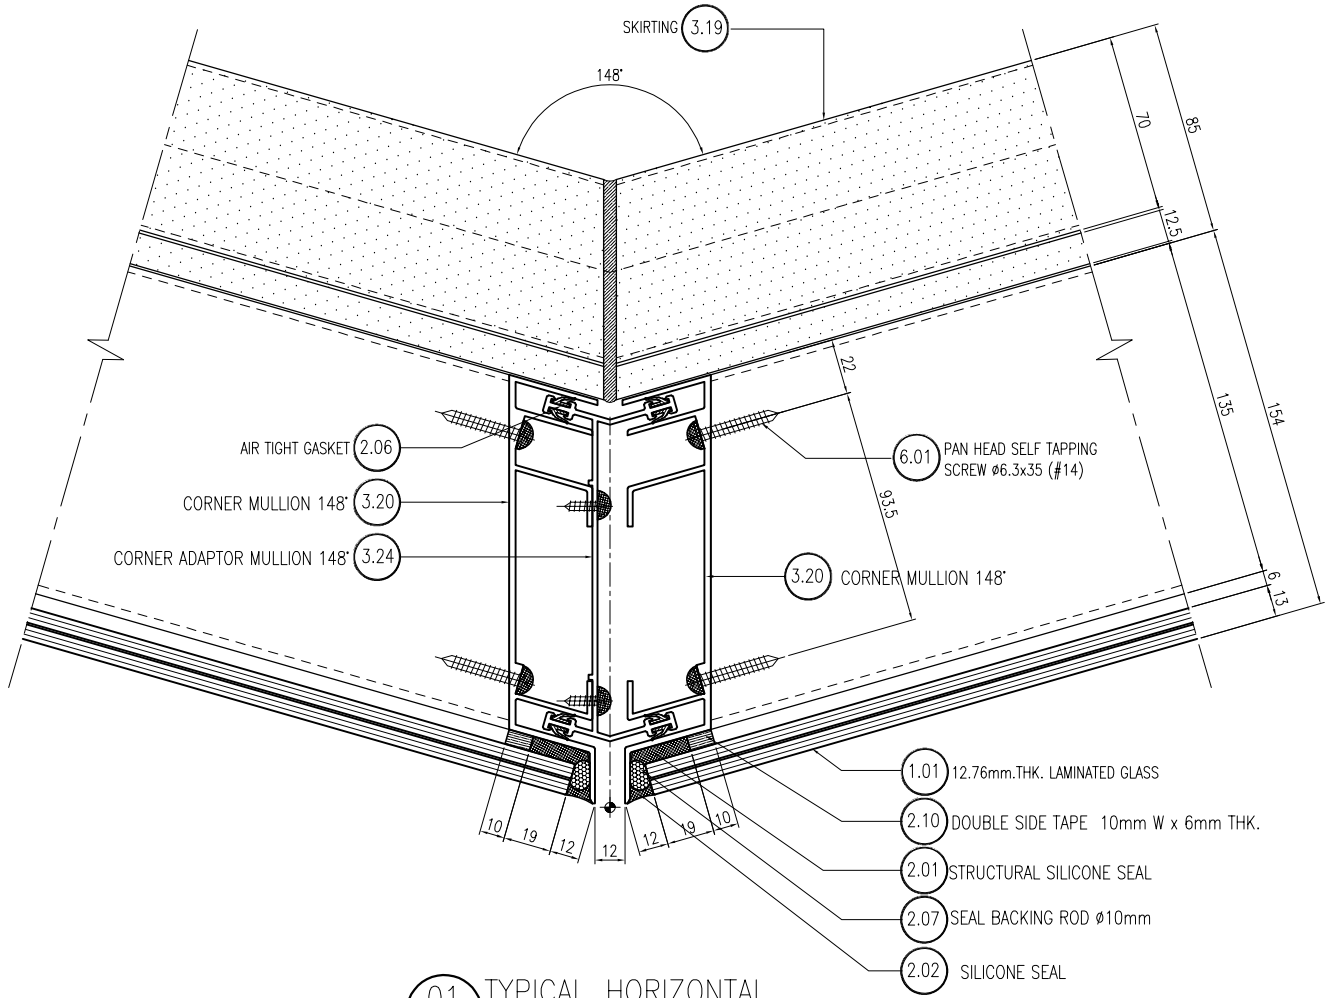


01 – TYPICAL HORIZONTAL SECTION DETAIL

อาคาร A


**L.P.N. DEVELOPMENT PUBLIC CO., LTD.**
1168/109 36th floor Lumpini Tower
Rama 4 Road Sathorn Bangkok 10120
tel. (662) 2855011-6
fax. (662) 2855017


## สัญลักษณ์วัสดุตกแต่ง

### วัสดุพื้น

F1 ปูกระเบื้องเซรามิคขนาด 12"x12" พร้อมบัวเชิงผนัง PVC.2"
F2 ปูกระเบื้องเซรามิคขนาด 12" x 12" พร้อมแนวและขอบทำบัวซีเมนต์ขัดมัน
F3 ปูกระเบื้องเซรามิคขนาด 12"x12" (สำหรับห้องน้ำ)
F3A ปูกระเบื้องเซรามิคขนาด 12"x12" (สำหรับห้องน้ำ)
F4 ปูกระเบื้องเซรามิคขนาด 12"x12"
F4A ปูกระเบื้องเซรามิคขนาด 12"x12"(สำหรับห้องพักขยะ)
F4B ปูกระเบื้องเซรามิคขนาด 12"x12"(สำหรับระเบียง)
F4C ปูกระเบื้องเซรามิคขนาด 12"x12"(สำหรับทางเดินส่วนกลาง)
F5 ปูอามิเนต์ลำอิฐปู พร้อมบัวเชิงผนัง PVC.2"
F6 พื้นทำผิวซีเมนต์ขัดมัน
F7 พื้นทำผิวซีเมนต์ขัดหยาบ
F8 พื้นทำผิวกรวดล้าง
F9 พื้นทำระบบกันซึม
F9A พื้นทำผิวขัดเคลือบเทาสี EPOXY
F10 ทำผิวดูแบบ INTERIOR (PAI)
F11 ทำผิวดูแบบ LANDSCAPE
หมายเหตุ ขางานวงขอบต้อกระเบื้องตัวปูนซีเมนต์ดำ

### วัสดุผนัง

P1 ผนัง ค.ส.ล. ลำอิฐปู (ทาสีภายนอก, ภายใน)
P2 ฉาบปูนเรียบเทาสี (สำหรับภายนอก, ภายใน)
P2A ฉาบปูนเรียบเทาสี หนา 15 ซม. (สำหรับภายนอก, ภายใน)
P3 บุกระเบื้องเซรามิค 8" x 8" (ชนิดมุมฉาก)
P4 ผนังอิฐมอญบุกหนา 9 ซม. ทำรอยต่อเรียบเทาสี โครงเหล็กรูปสี่เหลี่ยมผืนผ้าสี
P5 ผนัง ค.ส.ล. ฉาบปูนเรียบเทาสี
P5A ผนัง ค.ส.ล. พ่นสีระเบิด
P6 ผนัง ค.ส.ล. เปลือยขัดแต่งให้มีรอยเรียบเทาสี
P7 ผนัง ค.ส.ล. เปลือยขัดแต่งไม่เทาสี
P8 ผนังอุปกรณ์ตกแต่งตามตัวอย่าง

CURTAIN WALL & FACADE CONTRACTOR :


ISO.9002
KIM YOO SENG
4 1/8 RAMA 3 ROAD, CHONG-NONSEE, YANNAWA, BANGKOK 10120, THAILAND
TEL : 294-6291 - 8 FAX : (662) 294-1744


REVISION

| NO. | DESCRIPTION | DATE |
|---|---|---|
| 1 | | |
| 2 | | |
| 3 | | |
| 4 | | |
| 5 | | |
| 6 | | |
| 7 | | |

PROJECT :
LUMPINI TOWER
VIBHAVADI-CHATUCHAK

PROJECT NO : 1802 LPark-VC


AS-BUILT DRAWING

DRAWING TITLE :
TYPICAL HORIZONTALSECTION DETAIL @ CORNER 148°


| | |
|---|---|
| DRAWN : | UDOMSAK.P |
| CHECKED : | SANGUAN |
| DATE : | 10/07/2562 |

| SHEET NO. | DWG. NO. | Rev. |
|---|---|---|
| | TD.H09 | - |


These drawings are the property of P.A. Design Co., Ltd.
and not to be used or reproduced without specific permission.

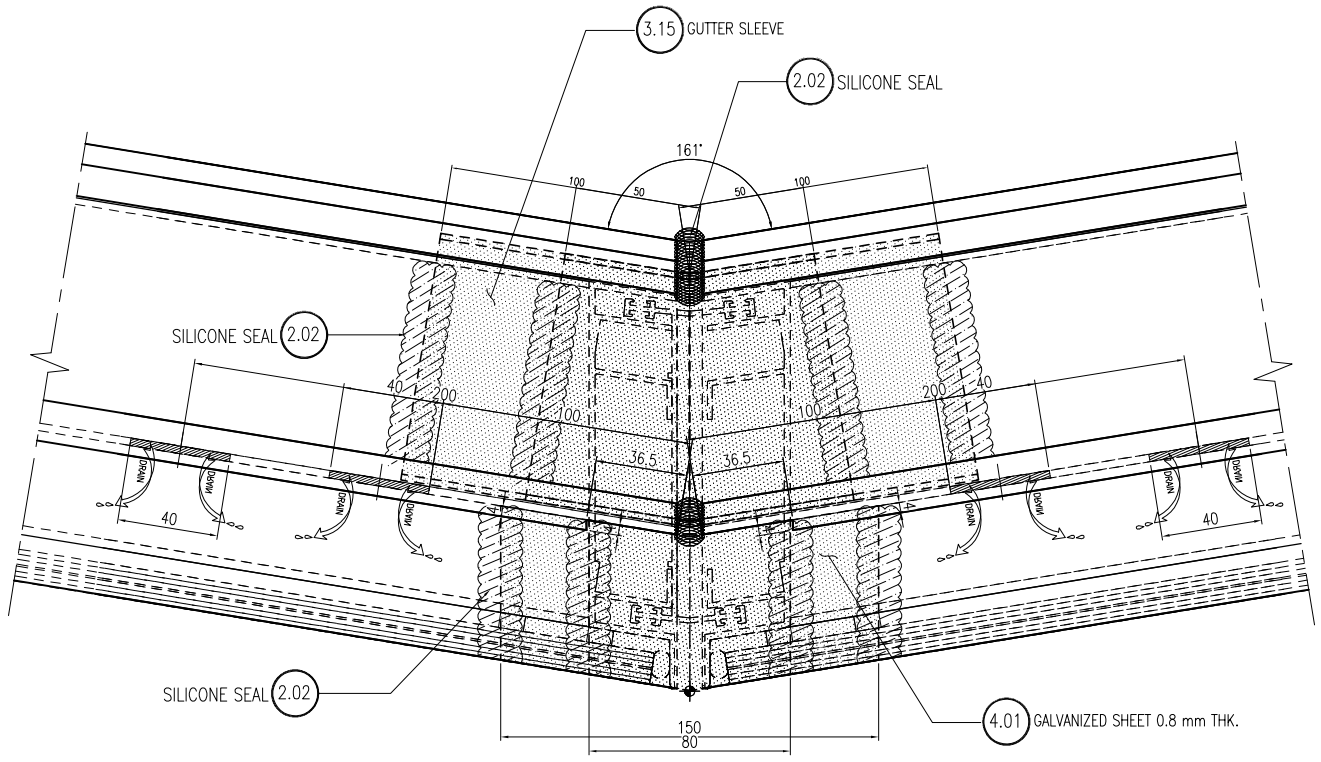


02 - TYPICAL HORIZONTAL SECTION DETAIL

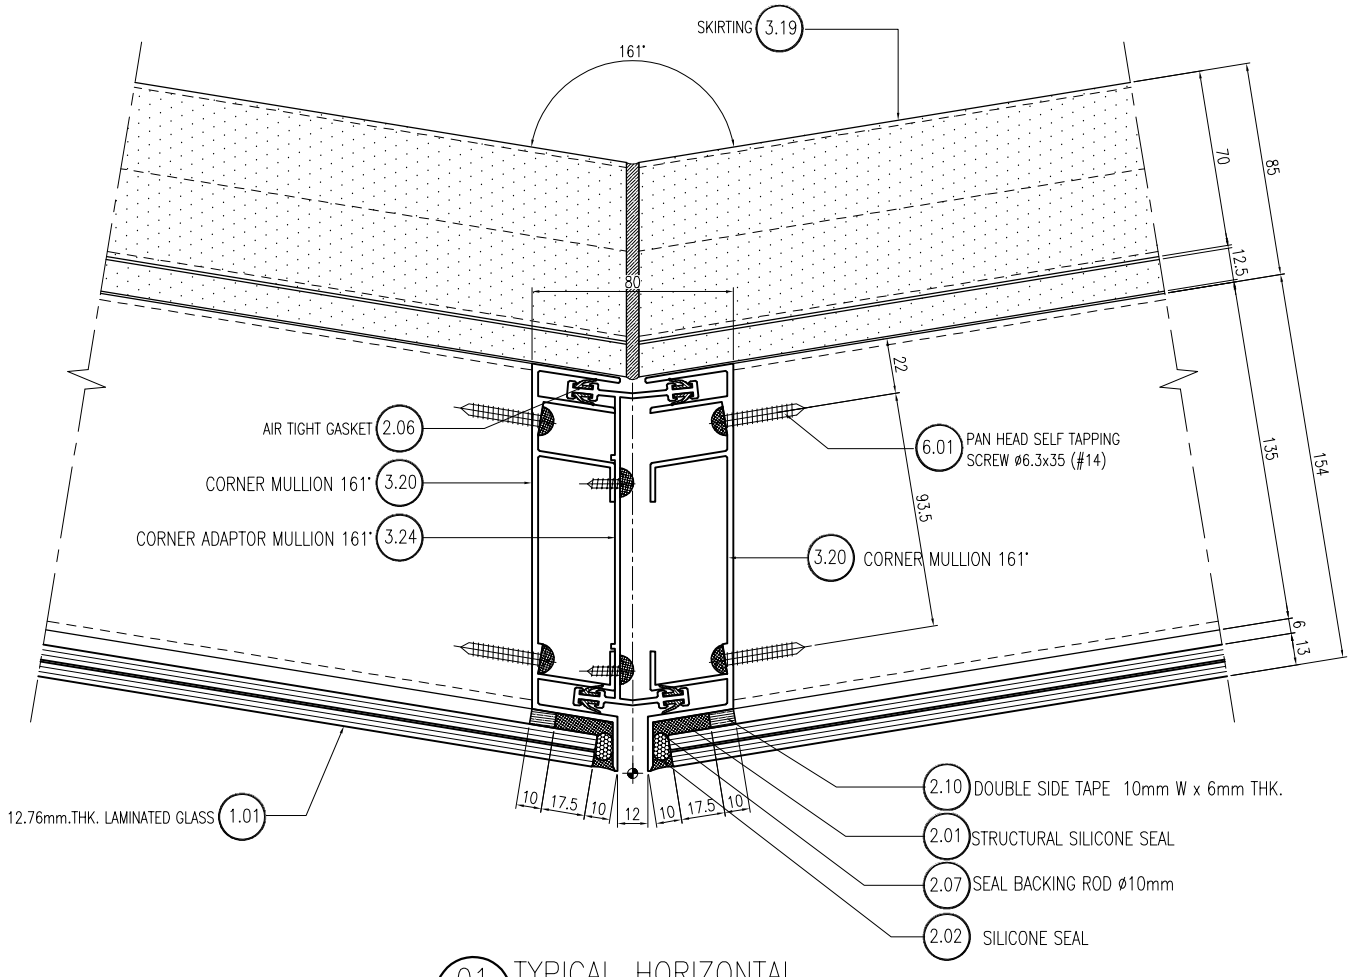


01 - TYPICAL HORIZONTAL SECTION DETAIL

อาคาร A


L.P.N. DEVELOPMENT PUBLIC CO., LTD.
1168/109 36th floor Lumpini Tower
Rama 4 Road Sathorn Bangkok 10120
tel. (662) 2855011-6
fax. (662) 2855017


## สัญลักษณ์วัสดุตกแต่ง

### วัสดุพื้น

F1 ปูกระเบื้องเซรามิคขนาด 12"x12" พร้อมบัวเชิงผนัง PVC.2"
F2 ปูกระเบื้องเซรามิคขนาด 12" x 12" พร้อมแนวและขอบทำผิวขัดมันเงาด้วยน้ำยาเคลือบเงา
F3 ปูกระเบื้องเซรามิคขนาด 12"x12" (สำหรับห้องน้ำ)
F3A ปูกระเบื้องเซรามิคขนาด 12"x12" (สำหรับห้องน้ำ)
F4 ปูกระเบื้องเซรามิคขนาด 12"x12"
F4A ปูกระเบื้องเซรามิคขนาด 12"x12"(สำหรับห้องพักขนะ)
F4B ปูกระเบื้องเซรามิคขนาด 12"x12"(สำหรับระเบียง)
F4C ปูกระเบื้องเซรามิคขนาด 12"x12"(สำหรับทางเดินส่วนกลาง)
F5 ปูลามิเนตลำอิฐปูน พร้อมบัวเชิงผนัง PVC.2"
F6 พื้นทำผิวซีเมนต์ขัดมัน
F7 พื้นทำผิวซีเมนต์ขัดหยาบ
F8 พื้นทำผิวกรวดล้าง
F9 พื้นทำระบบกันซึม
F9A พื้นทำผิวขัดเรียบทาสี EPOXY
F10 ทำผิวดูแบบ INTERIOR (PAI)
F11 ทำผิวดูแบบ LANDSCAPE
หมายเหตุ ขอบวงขอบกระเบื้องตัวปูนซีเมนต์ดำ

### วัสดุผนัง

P1 ผนัง ค.ส.ล. ลำอิฐปูน (ทาสีภายนอก, ภายใน)
P2 ฉาบปูนเรียบทาสี (สำหรับภายนอก, ภายใน)
P2A ฉาบปูนเรียบทาสี หนา 15 ซม. (สำหรับภายนอก, ภายใน)
P3 บุกระเบื้องเซรามิค 8" x 8" (ชนิดบุผนัง)
P4 ผนังอิฐมอญบุอิฐหนา 9 ซม. ทำรอยต่อเรียบทาสี โครงเหล็กรูปพรรณกระสี
P5 ผนัง ค.ส.ล. ฉาบปูนเรียบทาสี
P5A ผนัง ค.ส.ล. พ่นสีระเบิด
P6 ผนัง ค.ส.ล. เปลือยขัดแต่งให้สีเรียบร้อยทาสี
P7 ผนัง ค.ส.ล. เปลือยขัดแต่งไม่ทาสี
P8 ผนังบุวัสดุตามตัวอย่าง

CURTAIN WALL & FACADE CONTRACTOR :

ISO.9002
KIM YOO SENG
418 RAMA 3 ROAD, CHONG-NONSEE, YANNAWA, BANGKOK 10120, THAILAND
TEL : 294-6291 - 8 FAX : (662) 294-1744

REVISION

| NO. | DESCRIPTION | DATE |
|---|---|---|
| 1 | | |
| 2 | | |
| 3 | | |
| 4 | | |
| 5 | | |
| 6 | | |
| 7 | | |

PROJECT :
LUMPINI TOWER
VIBHAVADI-CHATUCHAK
PROJECT NO : 1802 LPark-VC


AS-BUILT DRAWING

DRAWING TITLE :
TYPICAL HORIZONTALSECTION DETAIL @ CORNER 161°


| | |
|---|---|
| DRAWN : | UDOMSAK.P |
| CHECKED : | SANGUAN |
| DATE : | 10/07/2562 |

| SHEET NO. | DWG. NO. | Rev. |
|---|---|---|
| | TD.H10 | - |


These drawings are the property of P.A. Design Co., Ltd.
and not to be used or reproduced without specific permission.

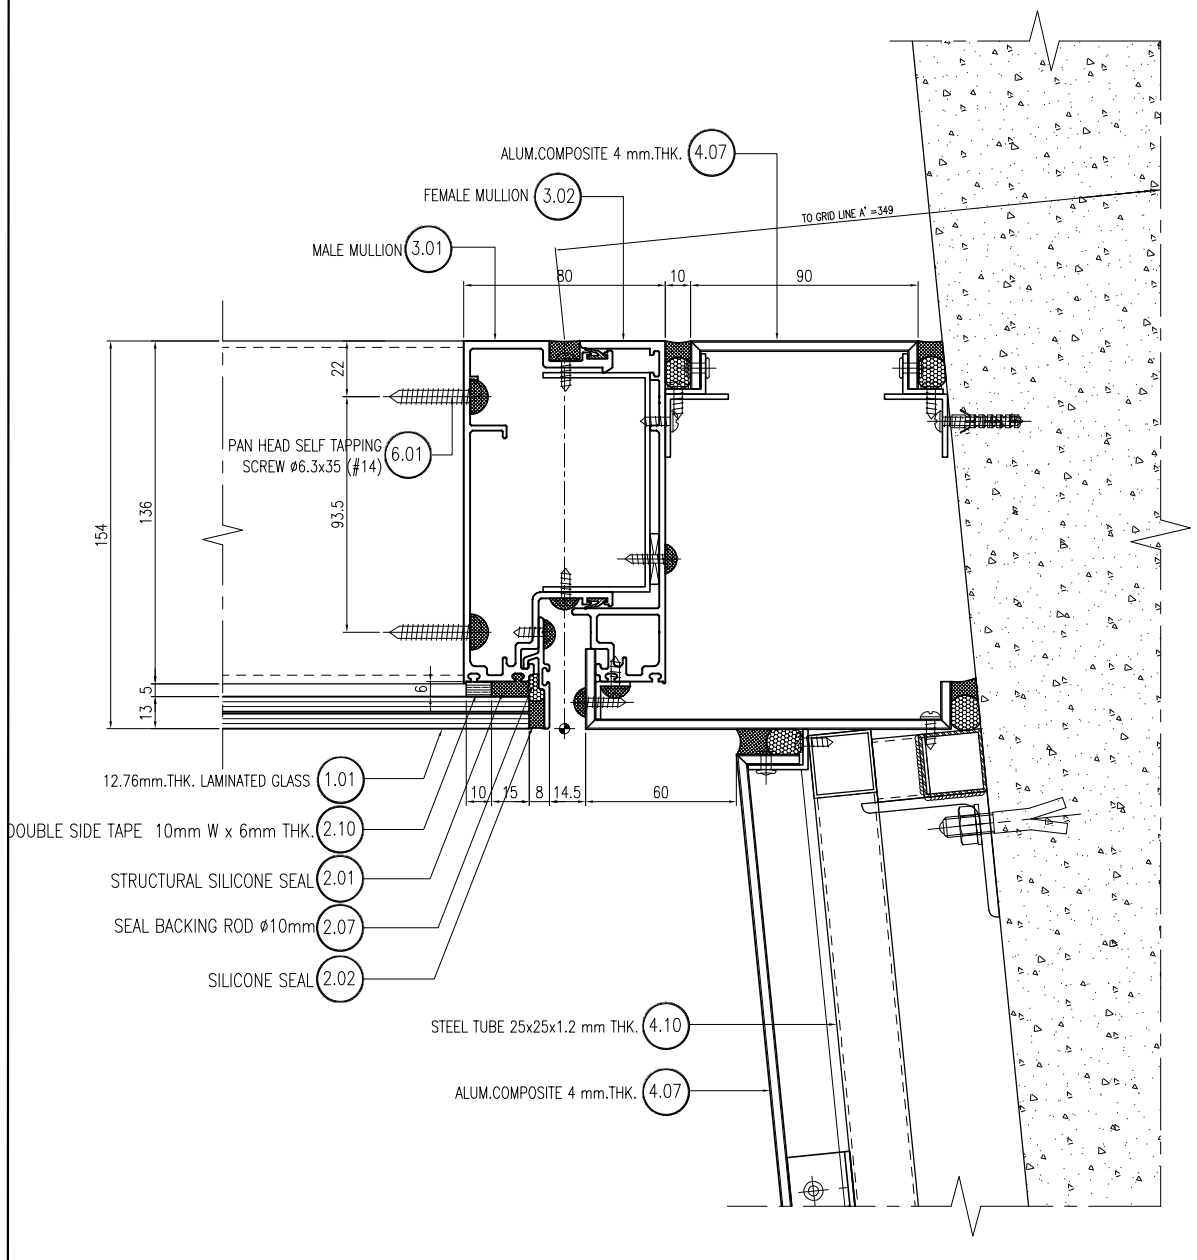


02 - TYPICAL HORIZONTAL SECTION DETAIL

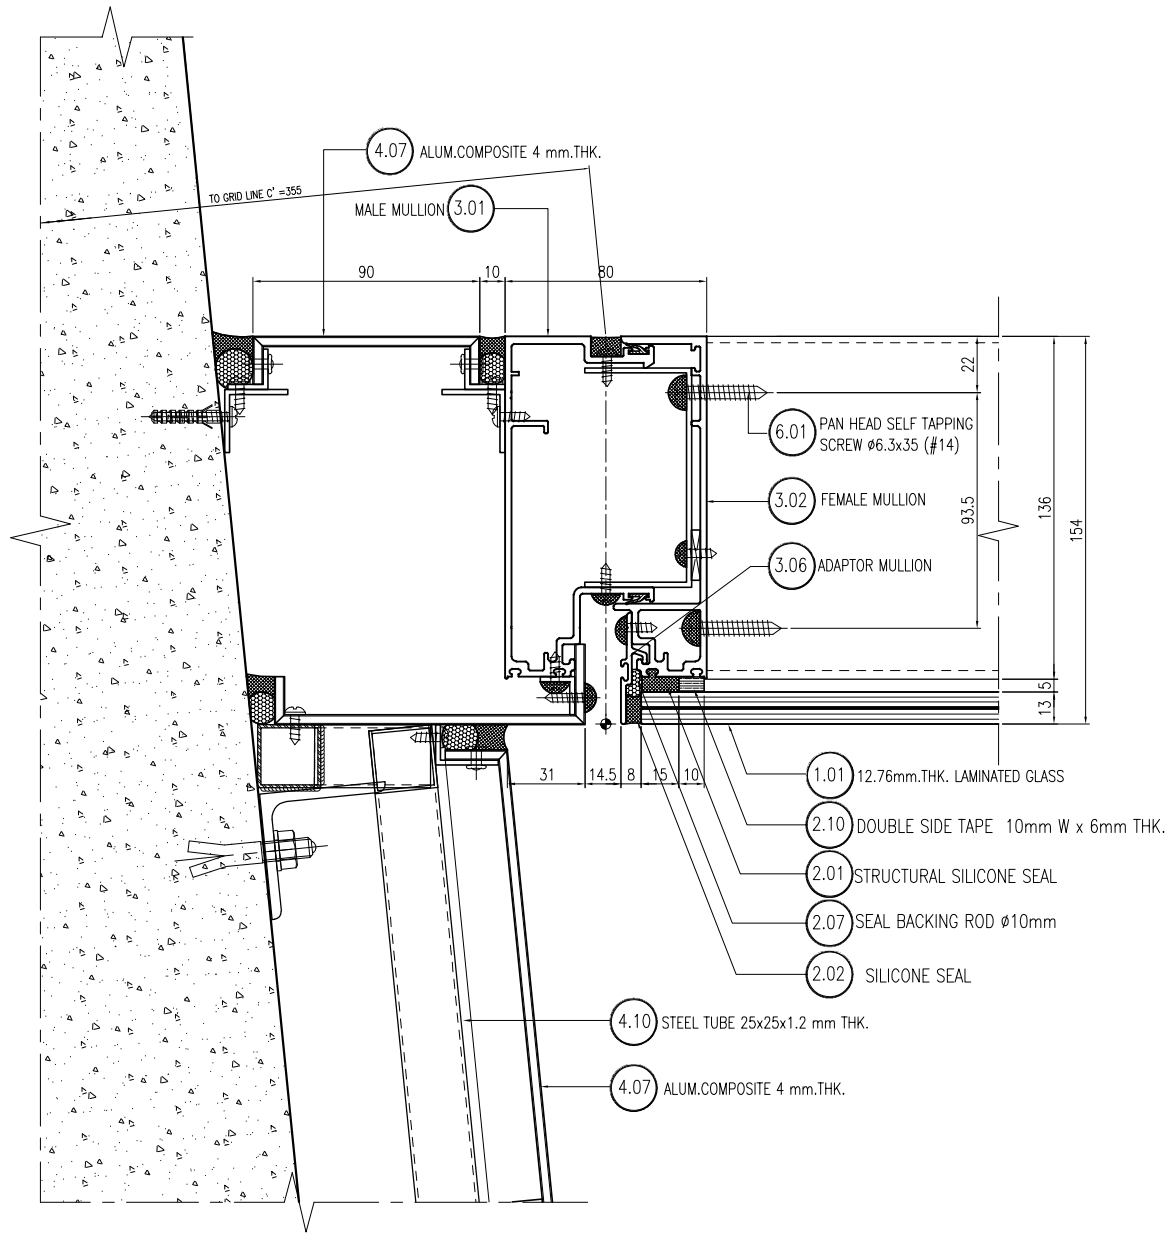


01 - TYPICAL HORIZONTAL SECTION DETAIL

อาคาร A


**L.P.N. DEVELOPMENT PUBLIC CO., LTD.**
1168/109 36th floor Lumpini Tower
Rama 4 Road Sathorn Bangkok 10120
tel. (662) 2855011-6
fax. (662) 2855017


## สัญลักษณ์วัสดุตกแต่ง

### วัสดุพื้น

F1 ปูกระเบื้องเซรามิคขนาด 12"x12" พร้อมบัวเชิงผนัง PVC.2"
F2 ปูกระเบื้องเซรามิคขนาด 12" x 12" พร้อมแนวและขอบทำบัวซีเมนต์ขัดมัน
F3 ปูกระเบื้องเซรามิคขนาด 12"x12" (สำหรับห้องน้ำ)
F3A ปูกระเบื้องเซรามิคขนาด 12"x12" (สำหรับห้องน้ำ)
F4 ปูกระเบื้องเซรามิคขนาด 12"x12"
F4A ปูกระเบื้องเซรามิคขนาด 12"x12"(สำหรับห้องพักขยะ)
F4B ปูกระเบื้องเซรามิคขนาด 12"x12"(สำหรับระเบียง)
F4C ปูกระเบื้องเซรามิคขนาด 12"x12"(สำหรับทางเดินส่วนกลาง)
F5 ปูลามิเนตลำอิฐปูน พร้อมบัวเชิงผนัง PVC.2"
F6 พื้นทำผิวซีเมนต์ขัดมัน
F7 พื้นทำผิวซีเมนต์ขัดหยาบ
F8 พื้นทำผิวกรวดล้าง
F9 พื้นทำระบบกันซึม
F9A พื้นทำผิวขัดเงียบเทาสี EPOXY
F10 ทำผิวดูแบบ INTERIOR (PAI)
F11 ทำผิวดูแบบ LANDSCAPE
หมายเหตุ ขางานรอยต่อกระเบื้องดังกล่าวใช้ซีเมนต์ดำ

### วัสดุผนัง

P1 ผนัง ค.ส.ล. ลำอิฐปูน (ทาสีภายนอก, ภายใน)
P2 ฉาบปูนเรียบเทาสี (สำหรับภายนอก, ภายใน)
P2A ฉาบปูนเรียบเทาสี หนา 15 ซม. (สำหรับภายนอก, ภายใน)
P3 บุกระเบื้องขอบมัน 8" x 8" (ชนิดบุผนัง)
P4 ผนังอิฐมอญก่อหนา 9 ซม. ทำรอยต่อเรียบเทาสี โครงเหล็กกล่องกระสี
P5 ผนัง ค.ส.ล. ฉาบปูนเรียบเทาสี
P5A ผนัง ค.ส.ล. พ่นสีระเบิด
P6 ผนัง ค.ส.ล. เปลือยผิดแต่งให้สีเรียบร้อยเทาสี
P7 ผนัง ค.ส.ล. เปลือยผิดแต่งไม่เทาสี
P8 ผนังบุวัสดุตามตัวอย่าง

CURTAIN WALL & FACADE CONTRACTOR :

ISO.9002
**KIM YOO SENG**

4 1/8 RAMA 3 ROAD, CHONG-NONSEE, YANNAWA, BANGKOK 10120, THAILAND
TEL : 294-6291 - 8 FAX : (662) 294-1744

REVISION

| NO. | DESCRIPTION | DATE |
|---|---|---|
| 1 | | |
| 2 | | |
| 3 | | |
| 4 | | |
| 5 | | |
| 6 | | |
| 7 | | |

PROJECT :

LUMPINI TOWER
VIBHAVADI-CHATUCHAK

PROJECT NO : 1802 LPark-VC


# AS-BUILT DRAWING

DRAWING TITLE :
TYPICAL HORIZONTALSECTION DETAIL @ CORNER CONNECT TO ACP

| | |
|---|---|
| DRAWN : | UDOMSAK.P |
| CHECKED : | SANGUAN |
| DATE : | 10/07/2562 |

| SHEET NO. | DWG. NO. | Rev. |
|---|---|---|
| | TD.H11 | - |


These drawings are the property of P.A. Design Co., Ltd.
and not to be used or reproduced without specific permission.

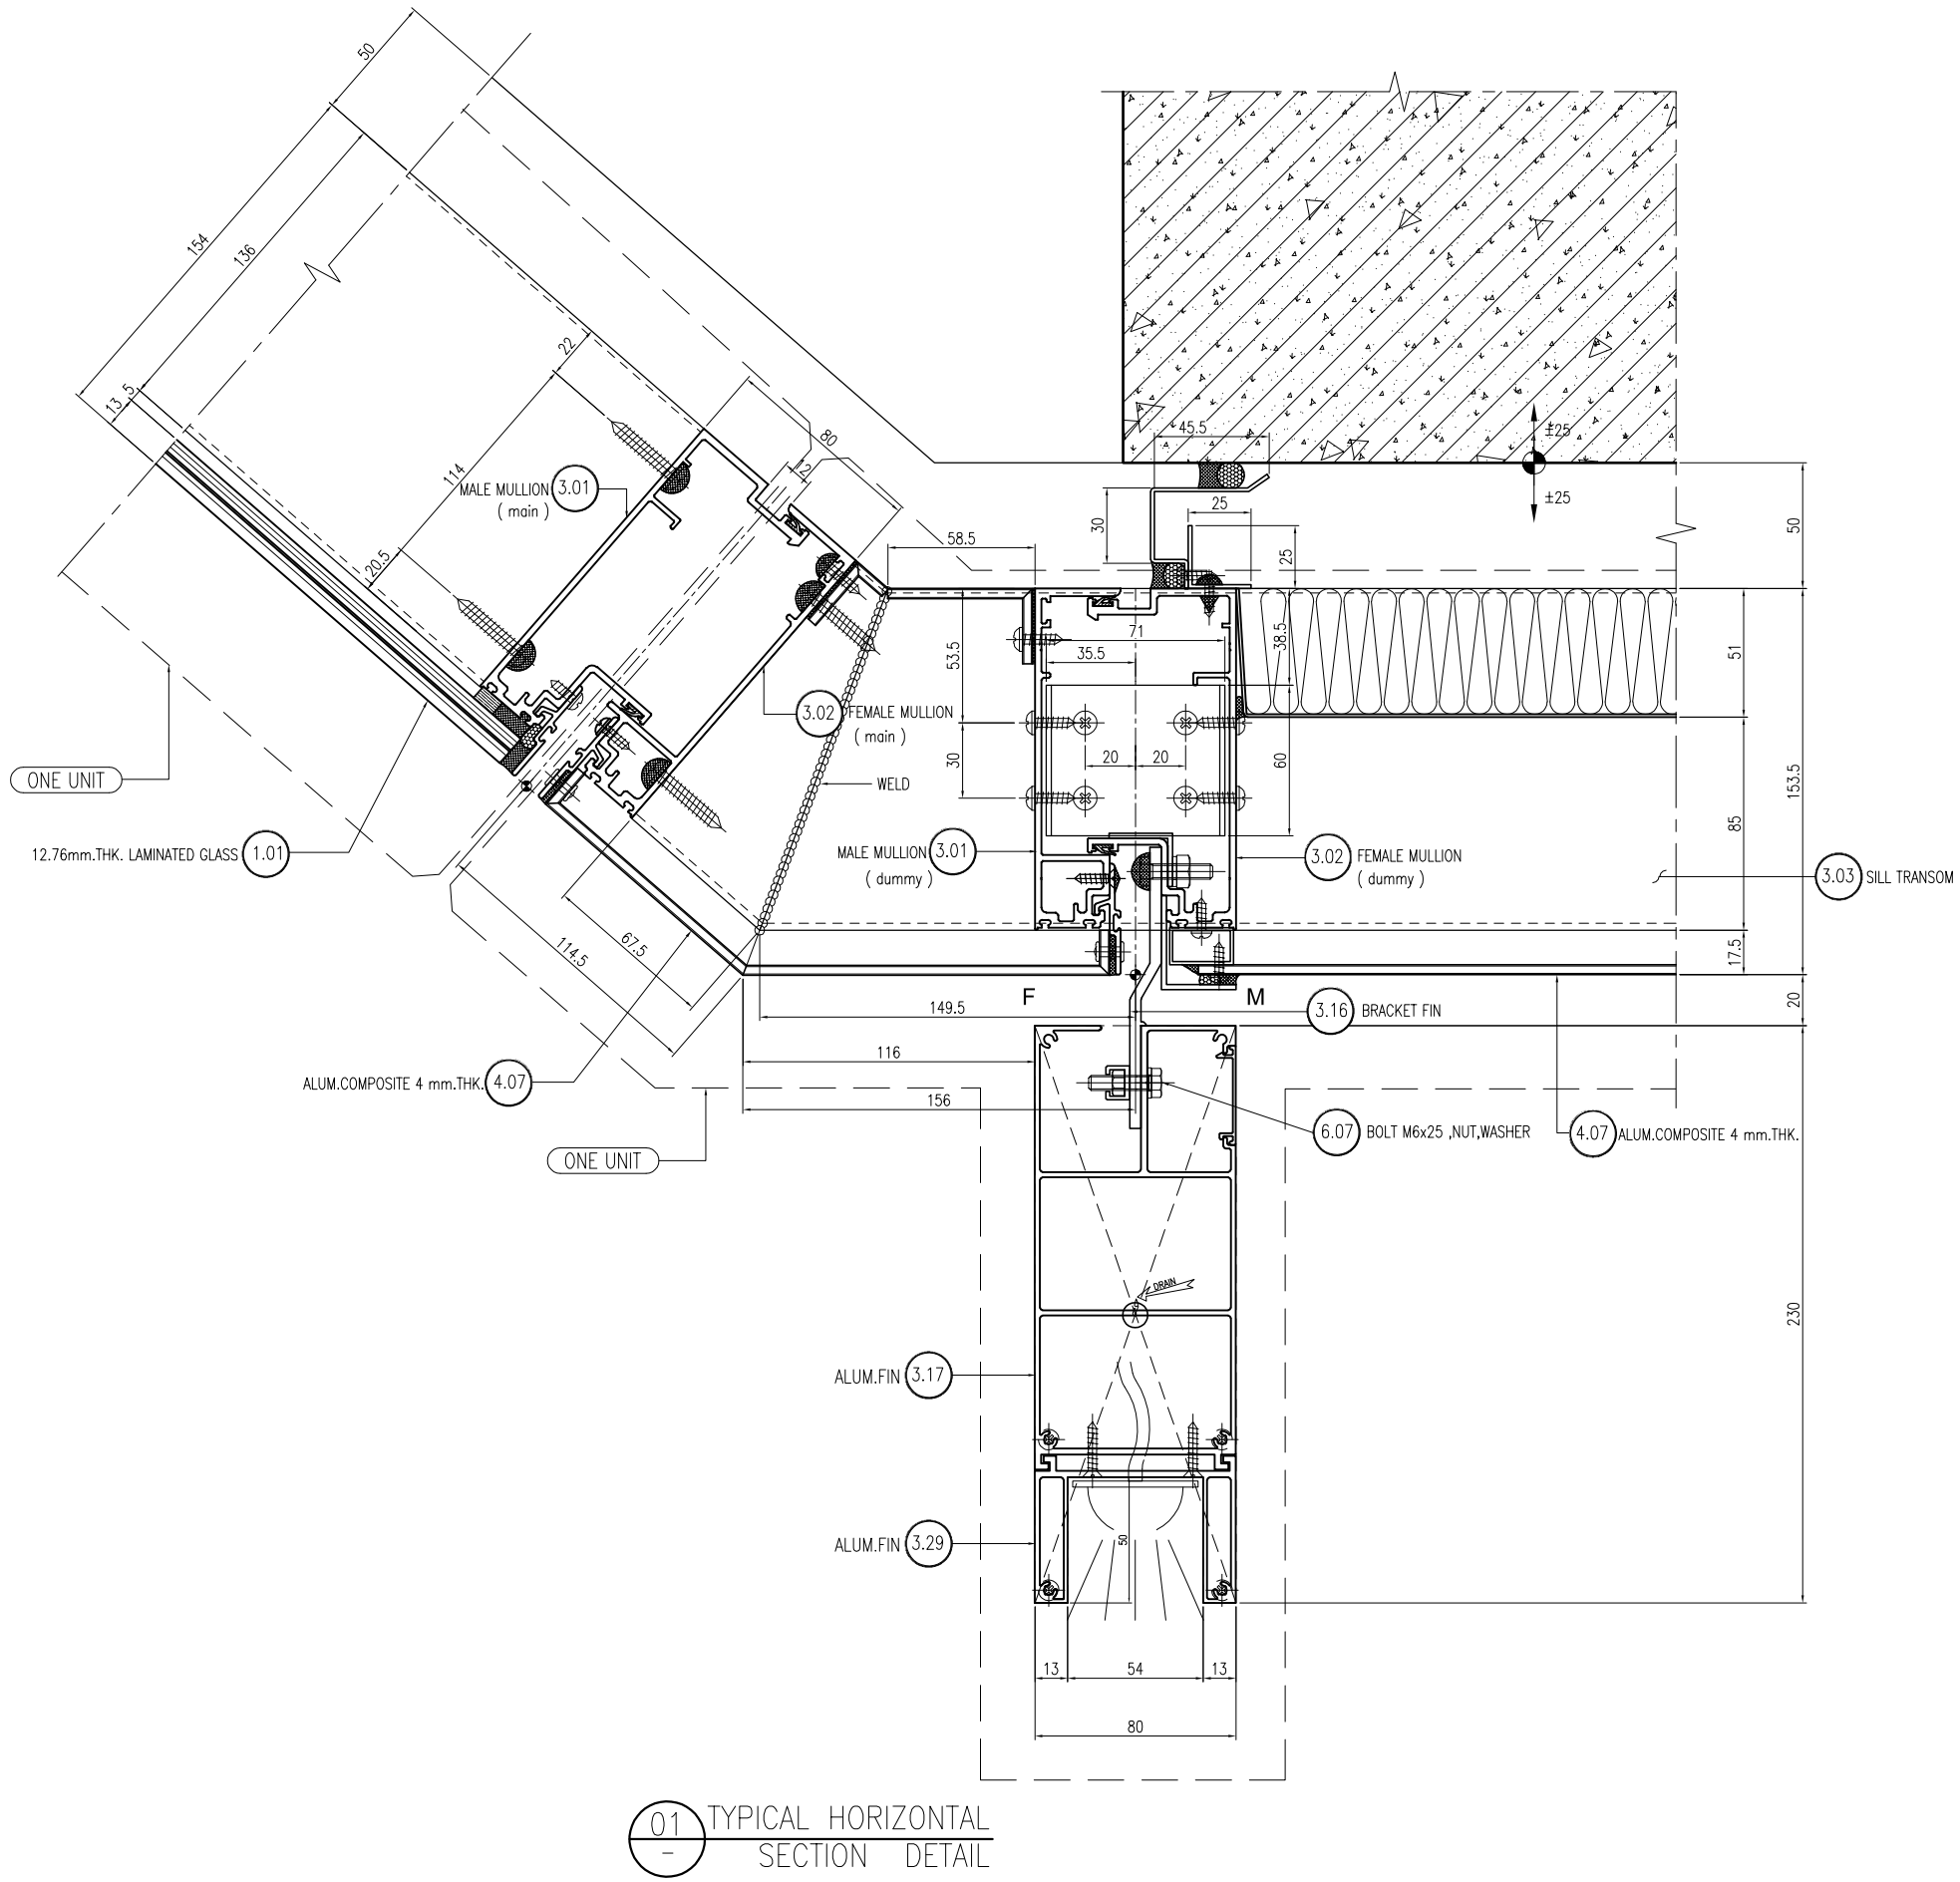


01 – TYPICAL HORIZONTAL SECTION DETAIL

อาคาร A


**L.P.N. DEVELOPMENT PUBLIC CO., LTD.**
1168/109 36th floor Lumpini Tower
Rama 4 Road Sathorn Bangkok 10120
tel. (662) 2855011-6
fax. (662) 2855017


## สัญลักษณ์วัสดุตกแต่ง

### วัสดุพื้น

F1 ปูกระเบื้องเซรามิคขนาด 12"x12" พร้อมบัวเชิงผนัง PVC.2"
F2 ปูกระเบื้องเซรามิคขนาด 12" x 12" พร้อมแนวและ
ขอบทำบัวซีเมนต์ขัดมัน
F3 ปูกระเบื้องเซรามิคขนาด 12"x12" (สำหรับห้องน้ำ)
F3A ปูกระเบื้องเซรามิคขนาด 12"x12" (สำหรับห้องน้ำ)
F4 ปูกระเบื้องเซรามิคขนาด 12"x12"
F4A ปูกระเบื้องเซรามิคขนาด 12"x12"(สำหรับห้องพักขยะ)
F4B ปูกระเบื้องเซรามิคขนาด 12"x12"(สำหรับระเบียง)
F4C ปูกระเบื้องเซรามิคขนาด 12"x12"(สำหรับทางเดินด้านนอก)
F5 ปูอาคินตล่ำเรียบ พร้อมบัวเชิงผนัง PVC.2"
F6 พื้นทำผิวซีเมนต์ขัดมัน
F7 พื้นทำผิวซีเมนต์ขัดหยาบ
F8 พื้นทำร่องกรวดล้าง
F9 พื้นทำระบบกันซึม
F9A พื้นทำผิวรัดเรียบทาสี EPOXY
F10 ทำผิวดูแบบ INTERIOR (PAI)
F11 ทำผิวดูแบบ LANDSCAPE
หมายเหตุ ขานนวยต่อกระเบื้องด้วยปูนซีเมนต์ดำ

### วัสดุผนัง

P1 ฉนัง ค.ส.ล. ล่าสีจุปู (ทาสีภายนอก, ภายใน)
P2 ฉาบปูนเรียบทาสี (สำหรับภายนอก, ภายใน)
P2A ฉาบปูนเรียบทาสี หนา 15 ซม. (สำหรับภายนอก, ภายใน)
P3 บุกระเบื้องเซรามิค 8" x 8" (ชนิดดูแบบ)
P4 ผนังอิฐมอญบุกหนา 9 ซม. ทำรอยต่อเรียบทาสี
โครงเหล็กกูปลังกะสี
P5 ฉนัง ค.ส.ล. ฉาบปูนเรียบทาสี
P5A ฉนัง ค.ส.ล. พ่นสีระเบิด
P6 ฉนัง ค.ส.ล. เปลือยผิด แต่งให้สีสบร้อยทาสี
P7 ฉนัง ค.ส.ล. เปลือยผิดแต่งไม่ทาสี
P8 ฉนังกุรัดลูกฉามตัวอย่าง

CURTAIN WALL & FACADE CONTRACTOR :


ISO.9002
**KIM YOO SENG**
41/8 RAMA 3 ROAD, CHONG-NONSEE, YANNAWA, BANGKOK 10120, THAILAND
TEL : 294-6291 - 8 FAX : (662) 294-1744


REVISION

| NO. | DESCRIPTION | DATE |
|---|---|---|
| 1 | | |
| 2 | | |
| 3 | | |
| 4 | | |
| 5 | | |
| 6 | | |
| 7 | | |

PROJECT :
LUMPINI TOWER
VIBHAVADI-CHATUCHAK

PROJECT NO : 1802 LPark-VC


# AS-BUILT DRAWING

DRAWING TITLE :
TYPICAL HORIZONTALSECTION DETAIL
@ CORNER CONNECT TO ACP

| | |
|---|---|
| DRAWN : | UDOMSAK.P |
| CHECKED : | SANGUAN |
| DATE : | 10/07/2562 |

| SHEET NO. | DWG. NO. | Rev. |
|---|---|---|
| | TD.H12 | - |


These drawings are the property of P.A. Design Co., Ltd.
and not to be used or reproduced without specific permission.

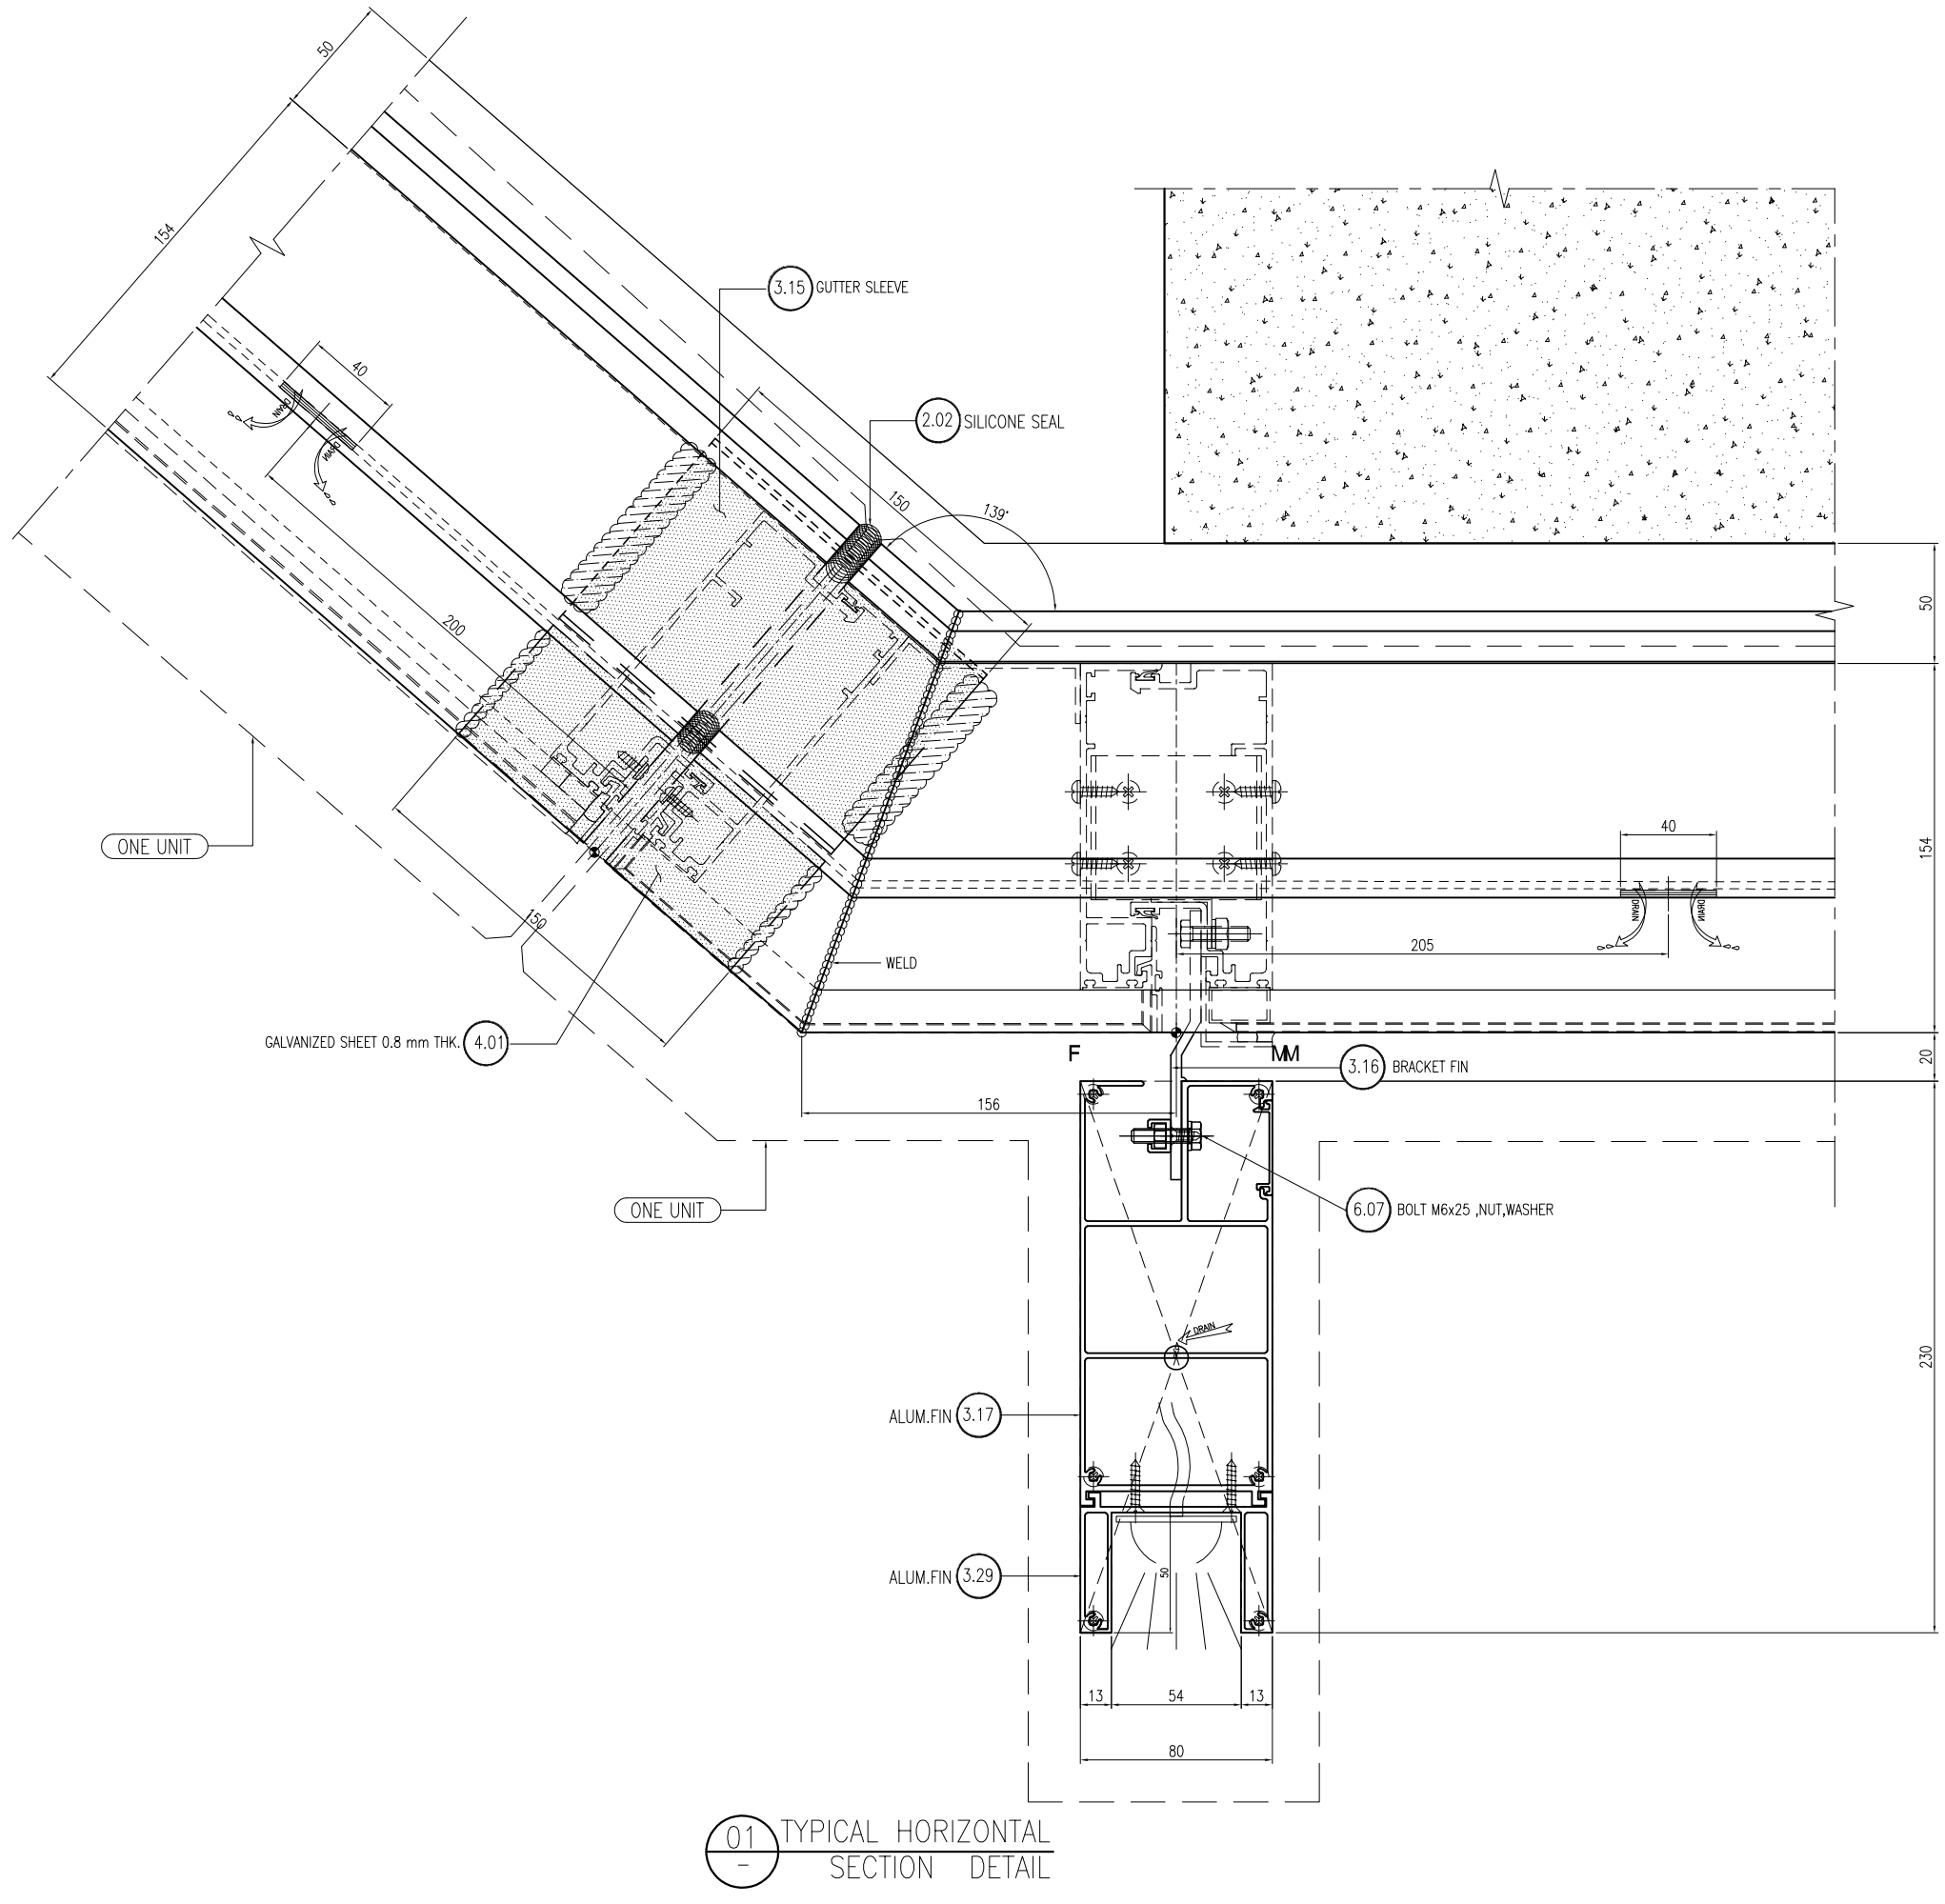


01 / - TYPICAL HORIZONTAL SECTION DETAIL

อาคาร A


**L.P.N. DEVELOPMENT PUBLIC CO., LTD.**
1168/109 36th floor Lumpini Tower
Rama 4 Road Sathorn Bangkok 10120
tel. (662) 2855011-6
fax. (662) 2855017


## สัญลักษณ์วัสดุตกแต่ง

### วัสดุพื้น

F1 ปูกระเบื้องเซรามิคขนาด 12"x12" พร้อมบัวเชิงผนัง PVC.2"
F2 ปูกระเบื้องเซรามิคขนาด 12" x 12" พร้อมแนวและ
ขอบทำกันซึมเมนต์ซัดน้ำ
F3 ปูกระเบื้องเซรามิคขนาด 12"x12" (สำหรับห้องน้ำ)
F3A ปูกระเบื้องเซรามิคขนาด 12"x12" (สำหรับห้องน้ำ)
F4 ปูกระเบื้องเซรามิคขนาด 12"x12"
F4A ปูกระเบื้องเซรามิคขนาด 12"x12"(สำหรับห้องพักขยะ)
F4B ปูกระเบื้องเซรามิคขนาด 12"x12"(สำหรับระเบียง)
F4C ปูกระเบื้องเซรามิคขนาด 12"x12"(สำหรับทางเดินด้านล่าง)
F5 ปูอาคินเหล็กลำเรียบ พร้อมบัวเชิงผนัง PVC.2"
F6 พื้นทำกันซึมเมนต์ซัดน้ำ
F7 พื้นทำกันซึมเมนต์ซัดยาง
F8 พื้นทำวิภากรวดล้าง
F9 พื้นทำระบบกันซึม
F9A พื้นทำกันขัดเรียบเทาสี EPOXY
F10 ทำผิวดูแบบ INTERIOR (PAI)
F11 ทำผิวดูแบบ LANDSCAPE
หมายเหตุ ขานแนวขอบกระเบื้องด้วยปูนซีเมนต์ดำ

### วัสดุผนัง

P1 ผนัง ค.ส.ล. ลำเรียบ (ทาสีภายนอก, ภายใน)
P2 ฉาบปูนเรียบเทาสี (สำหรับภายนอก, ภายใน)
P2A ฉาบปูนเรียบเทาสี หนา 15 ซม. (สำหรับภายนอก, ภายใน)
P3 บุกระเบื้องเซรามิค 8" x 8" (ชนิดบุผนัง)
P4 ผนังอิฐมอญก่อหนา 9 ซม. ทำรอยต่อเรียบเทาสี
โครงเหล็กรูปสี่เหลี่ยมผืนผ้า
P5 ผนัง ค.ส.ล. ฉาบปูนเรียบเทาสี
P5A ผนัง ค.ส.ล. พ่นสีระบัด
P6 ผนัง ค.ส.ล. เปลือยผิดแต่งให้เรียบร้อยเทาสี
P7 ผนัง ค.ส.ล. เปลือยผิดแต่งไม่เทาสี
P8 ผนังวัสดุตามตัวอย่าง


CURTAIN WALL & FACADE CONTRACTOR :
ISO.9002
KIM YOO SENG
418 RAMA 3 ROAD, CHONG-NONSEE, YANNAWA, BANGKOK 10120, THAILAND
TEL : 294-6291 - 8 FAX : (662) 294-1744


REVISION

| NO. | DESCRIPTION | DATE |
|---|---|---|
| 1 | | |
| 2 | | |
| 3 | | |
| 4 | | |
| 5 | | |
| 6 | | |
| 7 | | |

PROJECT :
LUMPINI TOWER
VIBHAVADI-CHATUCHAK

PROJECT NO : 1802 LPark-VC


AS-BUILT DRAWING

DRAWING TITLE :
TYPICAL HORIZONTALSECTION DETAIL @ CORNER CONNECT TO ACP

| | |
|---|---|
| DRAWN : | UDOMSAK.P |
| CHECKED : | SANGUAN |
| DATE : | 10/07/2562 |

| SHEET NO. | DWG. NO. | Rev. |
|---|---|---|
| | TD.H13 | - |


These drawings are the property of P.A. Design Co., Ltd.
and not to be used or reproduced without specific permission.

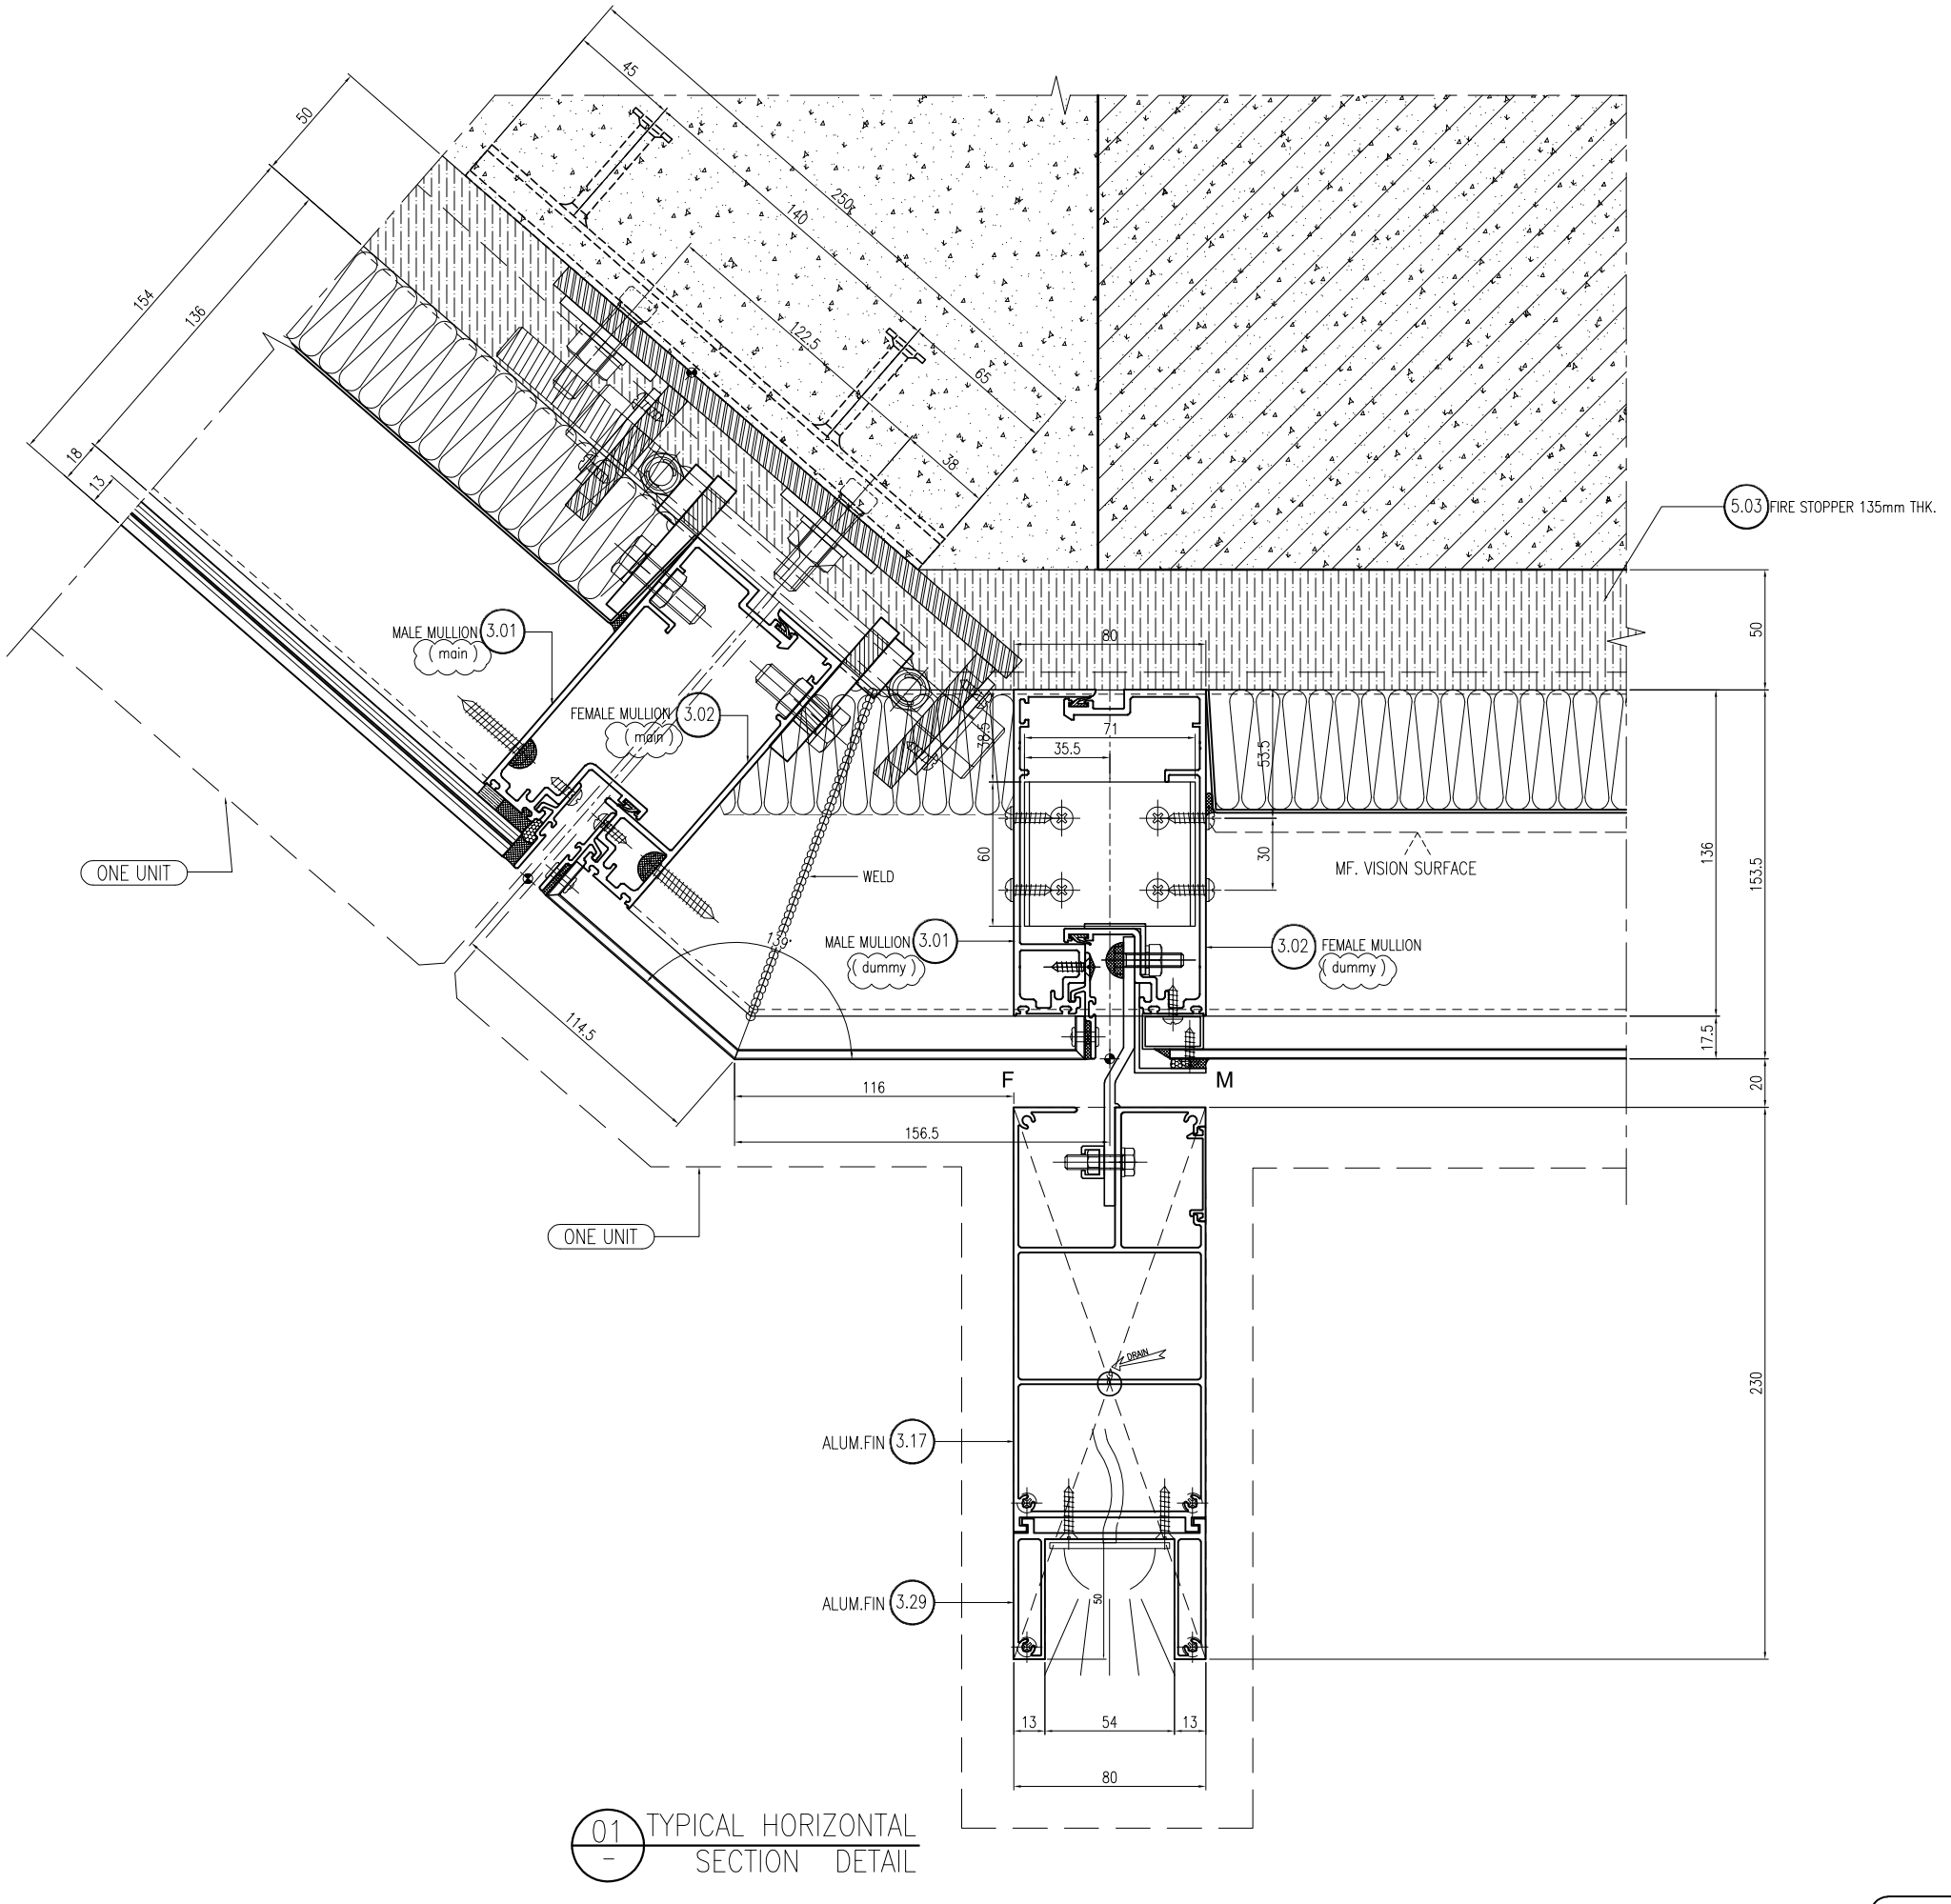


01 – TYPICAL HORIZONTAL SECTION DETAIL

อาคาร A


**L.P.N. DEVELOPMENT PUBLIC CO., LTD.**
1168/109 36th floor Lumpini Tower
Rama 4 Road Sathorn Bangkok 10120
tel. (662) 2855011-6
fax. (662) 2855017


## สัญลักษณ์วัสดุตกแต่ง

### วัสดุพื้น

F1 ปูกระเบื้องเซรามิคขนาด 12"x12" พร้อมบัวเชิงผนัง PVC.2"
F2 ปูกระเบื้องเซรามิคขนาด 12" x 12" พร้อมแนวและ
ขอบทำบัวเชิงผนังซีดผนัง
F3 ปูกระเบื้องเซรามิคขนาด 12"x12" (สำหรับห้องน้ำ)
F3A ปูกระเบื้องเซรามิคขนาด 12"x12" (สำหรับห้องน้ำ)
F4 ปูกระเบื้องเซรามิคขนาด 12"x12"
F4A ปูกระเบื้องเซรามิคขนาด 12"x12"(สำหรับห้องพักขยะ)
F4B ปูกระเบื้องเซรามิคขนาด 12"x12"(สำหรับกระเบื้อง)
F4C ปูกระเบื้องเซรามิคขนาด 12"x12"(สำหรับทางเดินส่วนกลาง)
F5 ปูอลามินต์ลำเจ็ทปูน พร้อมบัวเชิงผนัง PVC.2"
F6 พื้นทำผิวเรียงเสร็จผนัง
F7 พื้นทำผิวเรียงเสร็จผนังยาง
F8 พื้นทำร่องกรวดล้าง
F9 พื้นทำระบบกันซึม
F9A พื้นทำผิวรัดเรียบทาสี EPOXY
F10 ทำผิวดูแบบ INTERIOR (PAI)
F11 ทำผิวดูแบบ LANDSCAPE
หมายเหตุ ขานเวยต่อกระเบื้องด้วยปูนซีเมนต์ดำ

### วัสดุผนัง

P1 ผนัง ค.ส.ล. ลำเจ็ทปูน (ทาสีภายนอก, ภายใน)
P2 ขาบปูนเรียบทาสี (สำหรับภายนอก, ภายใน)
P2A ขาบปูนเรียบทาสี หนา 15 ซม. (สำหรับภายนอก, ภายใน)
P3 บุกระเบื้องเซรามิค 8" x 8" (ชนิดบุผนัง)
P4 ผนังอิฐมอญบุหนา 9 ซม. ทำรอยต่อเรียบทาสี
โครงเหล็กกรุเส้งกะสี
P5 ผนัง ค.ส.ล. ขาบปูนเรียบทาสี
P5A ผนัง ค.ส.ล. พ่นสีระเบิด
P6 ผนัง ค.ส.ล. เปลือยผิดแต่งให้สีเรียบร้อยทาสี
P7 ผนัง ค.ส.ล. เปลือยผิดแต่งไม่ทาสี
P8 ผนังบุวัสดุตามตัวอย่าง

CURTAIN WALL & FACADE CONTRACTOR :


ISO.9002
KIM YOO SENG
41/8 RAMA 3 ROAD, CHONG-NONSEE, YANNAWA, BANGKOK 10120, THAILAND
TEL : 294-6291 - 8 FAX : (662) 294-1744


REVISION

| NO. | DESCRIPTION | DATE |
|---|---|---|
| 1 | | |
| 2 | | |
| 3 | | |
| 4 | | |
| 5 | | |
| 6 | | |
| 7 | | |

PROJECT :
LUMPINI TOWER
VIBHAVADI-CHATUCHAK

PROJECT NO : 1802 LPark-VC


AS-BUILT DRAWING

DRAWING TITLE :
TYPICAL HORIZONTALSECTION DETAIL @ CORNER CONNECT TO ACP


| | |
|---|---|
| DRAWN : | UDOMSAK.P |
| CHECKED : | SANGUAN |
| DATE : | 10/07/2562 |

| SHEET NO. | DWG. NO. | Rev. |
|---|---|---|
| | TD.H14 | - |



These drawings are the property of P.A. Design Co., Ltd.
and not to be used or reproduced without specific permission.

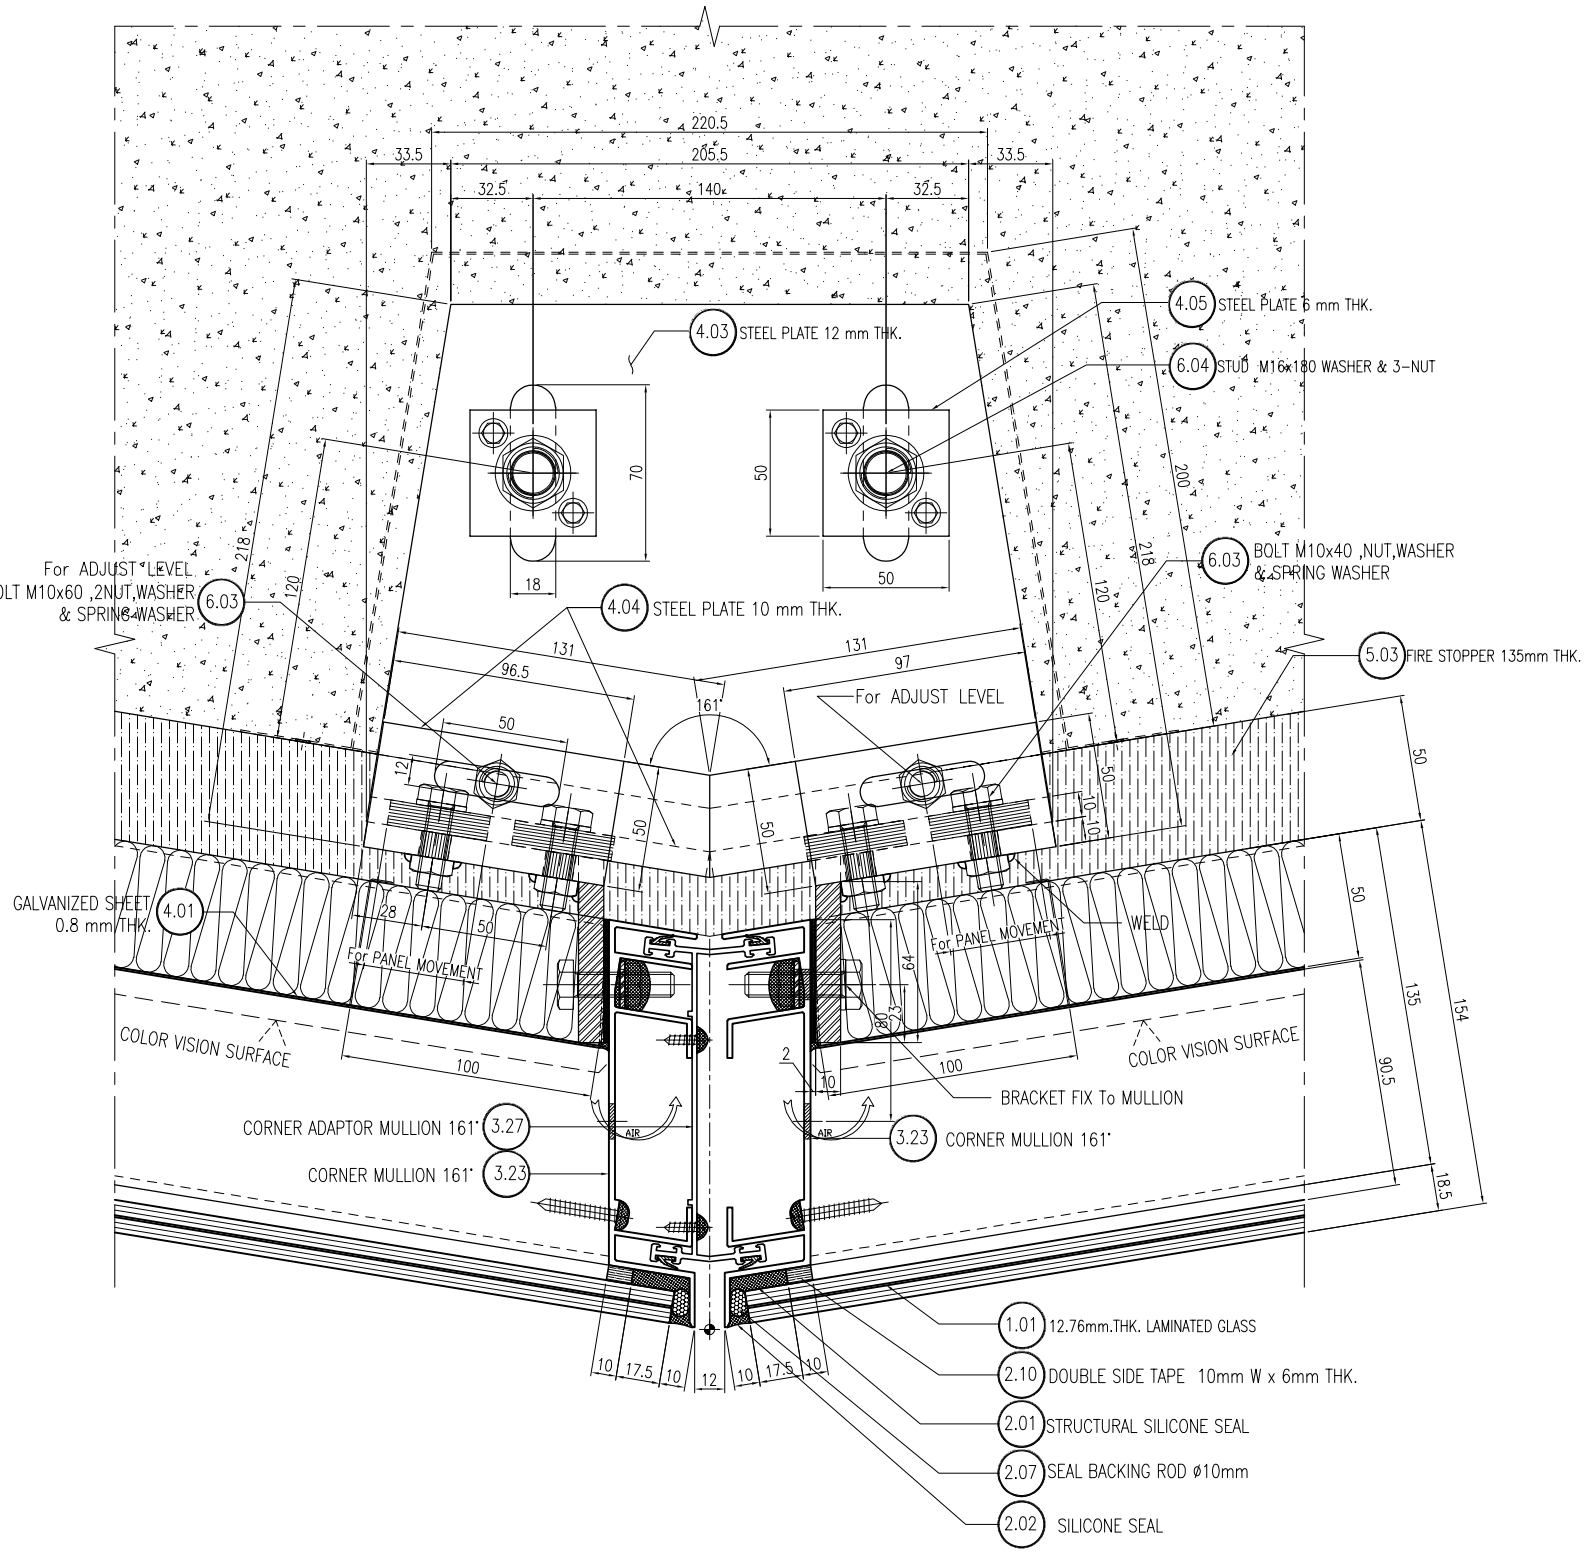


01 – TYPICAL HORIZONTAL CORNER 161° SECTION DETAIL

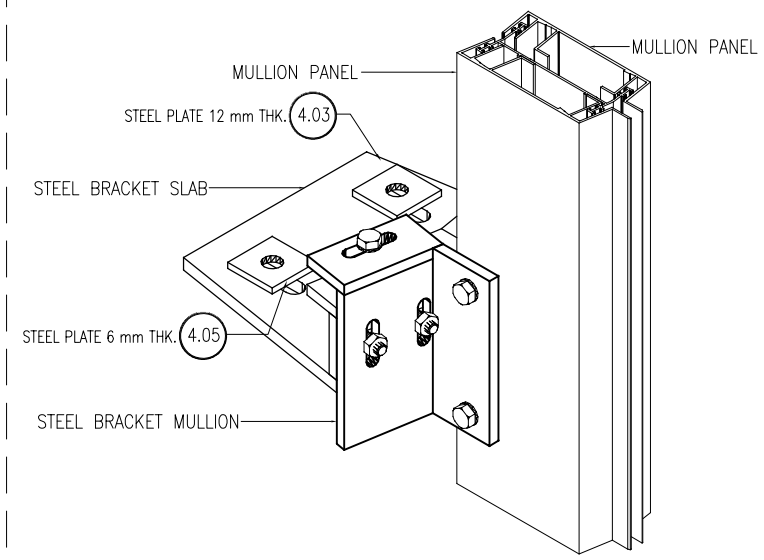


(OUTSIDE VIEW)

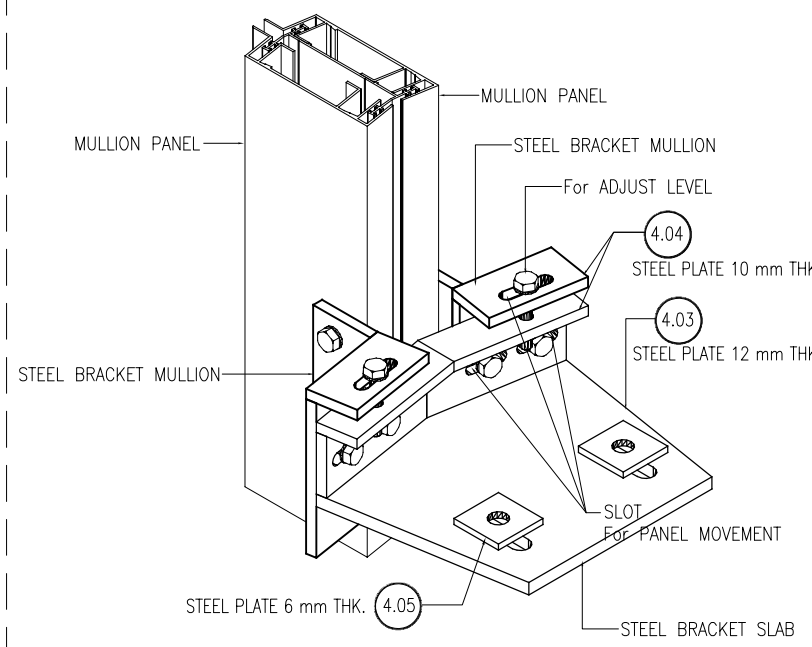


(INSIDE VIEW)

ISOMETRIC STEEL BRACKET MULLION BRACKET & SLAB BRACKET

อาคาร A


**L.P.N. DEVELOPMENT PUBLIC CO., LTD.**
1168/109 36th floor Lumpini Tower
Rama 4 Road Sathorn Bangkok 10120
tel. (662) 2855011-6
fax. (662) 2855017


## สัญลักษณ์วัสดุตกแต่ง

### วัตถุพื้น

F1 ปูกระเบื้องเซรามิคขนาด 12"x12" พร้อมบัวเชิงผนัง PVC.2"
F2 ปูกระเบื้องเซรามิคขนาด 12" x 12" พร้อมผนวนละ ขอบทำกันซึมผสมสีจัดผัน
F3 ปูกระเบื้องเซรามิคขนาด 12"x12" (สำหรับห้องน้ำ)
F3A ปูกระเบื้องเซรามิคขนาด 12"x12" (สำหรับพื้นน้ำ)
F4 ปูกระเบื้องเซรามิคขนาด 12"x12"
F4A ปูกระเบื้องเซรามิคขนาด 12"x12"(สำหรับห้องพักขยะ)
F4B ปูกระเบื้องเซรามิคขนาด 12"x12"(สำหรับระเบียง)
F4C ปูกระเบื้องเซรามิคขนาด 12"x12"(สำหรับทางเดินส่วนกลาง)
F5 ปูลามิเนตลำเข็ญปู่ พร้อมบัวเชิงผนัง PVC.2"
F6 พื้นทำกันซึมผสมสีจัดผัน
F7 พื้นทำกันซึมผสมสีจัดผยาบ
F8 พื้นทำกันกรวดล้าง
F9 พื้นทำระบบกันซึม
F9A พื้นทำกันซึมเคลือบเทาสี EPOXY
F10 ทำผิวคูแบบ INTERIOR (PAI)
F11 ทำผิวคูแบบ LANDSCAPE
หมายเหตุ ขานนวยต่อกระเบื้องด้วยปูนซีเมนต์ดำ

### วัตถุผนัง

P1 ฉนัง ค.ส.ล. สำเข็ญปู (ทาสีภายนอก, ภายใน)
P2 ฉาบปูนเรียบเทาสี (สำหรับภายนอก, ภายใน)
P2A ฉาบปูนเรียบเทาสี หนา 15 ซม. (สำหรับภายนอก, ภายใน)
P3 บุกระเบื้องเซรามิค 8" x 8" (ชนิดคูแผนัง)
P4 ผนังอิฐมอญก่อหนา 9 ซม. ทำรอยต่อเรียบเทาสี โครงเหล็กรูปสี่เหลี่ยมสี
P5 ฉนัง ค.ส.ล. ฉาบปูนเรียบเทาสี
P5A ฉนัง ค.ส.ล. พ่นสีระเบิด
P6 ฉนัง ค.ส.ล. เปลือยผิดแต่งให้สีเรียบร้อยเทาสี
P7 ฉนัง ค.ส.ล. เปลือยผิดแต่งไม่เทาสี
P8 ฉนังวัสดุผสมตัวอย่าง

CURTAIN WALL & FACADE CONTRACTOR :


ISO.9002
KIM YOO SENG
41/8 RAMA 3 ROAD, CHONG-NONSEE, YANNAWA, BANGKOK 10120, THAILAND
TEL : 294-6291 - 8 FAX : (662) 294-1744


REVISION

| NO. | DESCRIPTION | DATE |
|---|---|---|
| 1 | | |
| 2 | | |
| 3 | | |
| 4 | | |
| 5 | | |
| 6 | | |
| 7 | | |

PROJECT : LUMPINI TOWER VIBHAVADI-GHATUCHAK

PROJECT NO : 1802 LPark-VC


AS-BUILT DRAWING

DRAWING TITLE :
TYPICAL HORIZONTALSECTION DETAIL @ SLAB BRACKET CORNER 161°


| | |
|---|---|
| DRAWN : | UDOMSAK.P |
| CHECKED : | SANGUAN |
| DATE : | 10/07/2562 |

| SHEET NO. | DWG. NO. | Rev. |
|---|---|---|
| | TD.H15 | - |



These drawings are the property of P.A. Design Co., Ltd.
and not to be used or reproduced without specific permission.

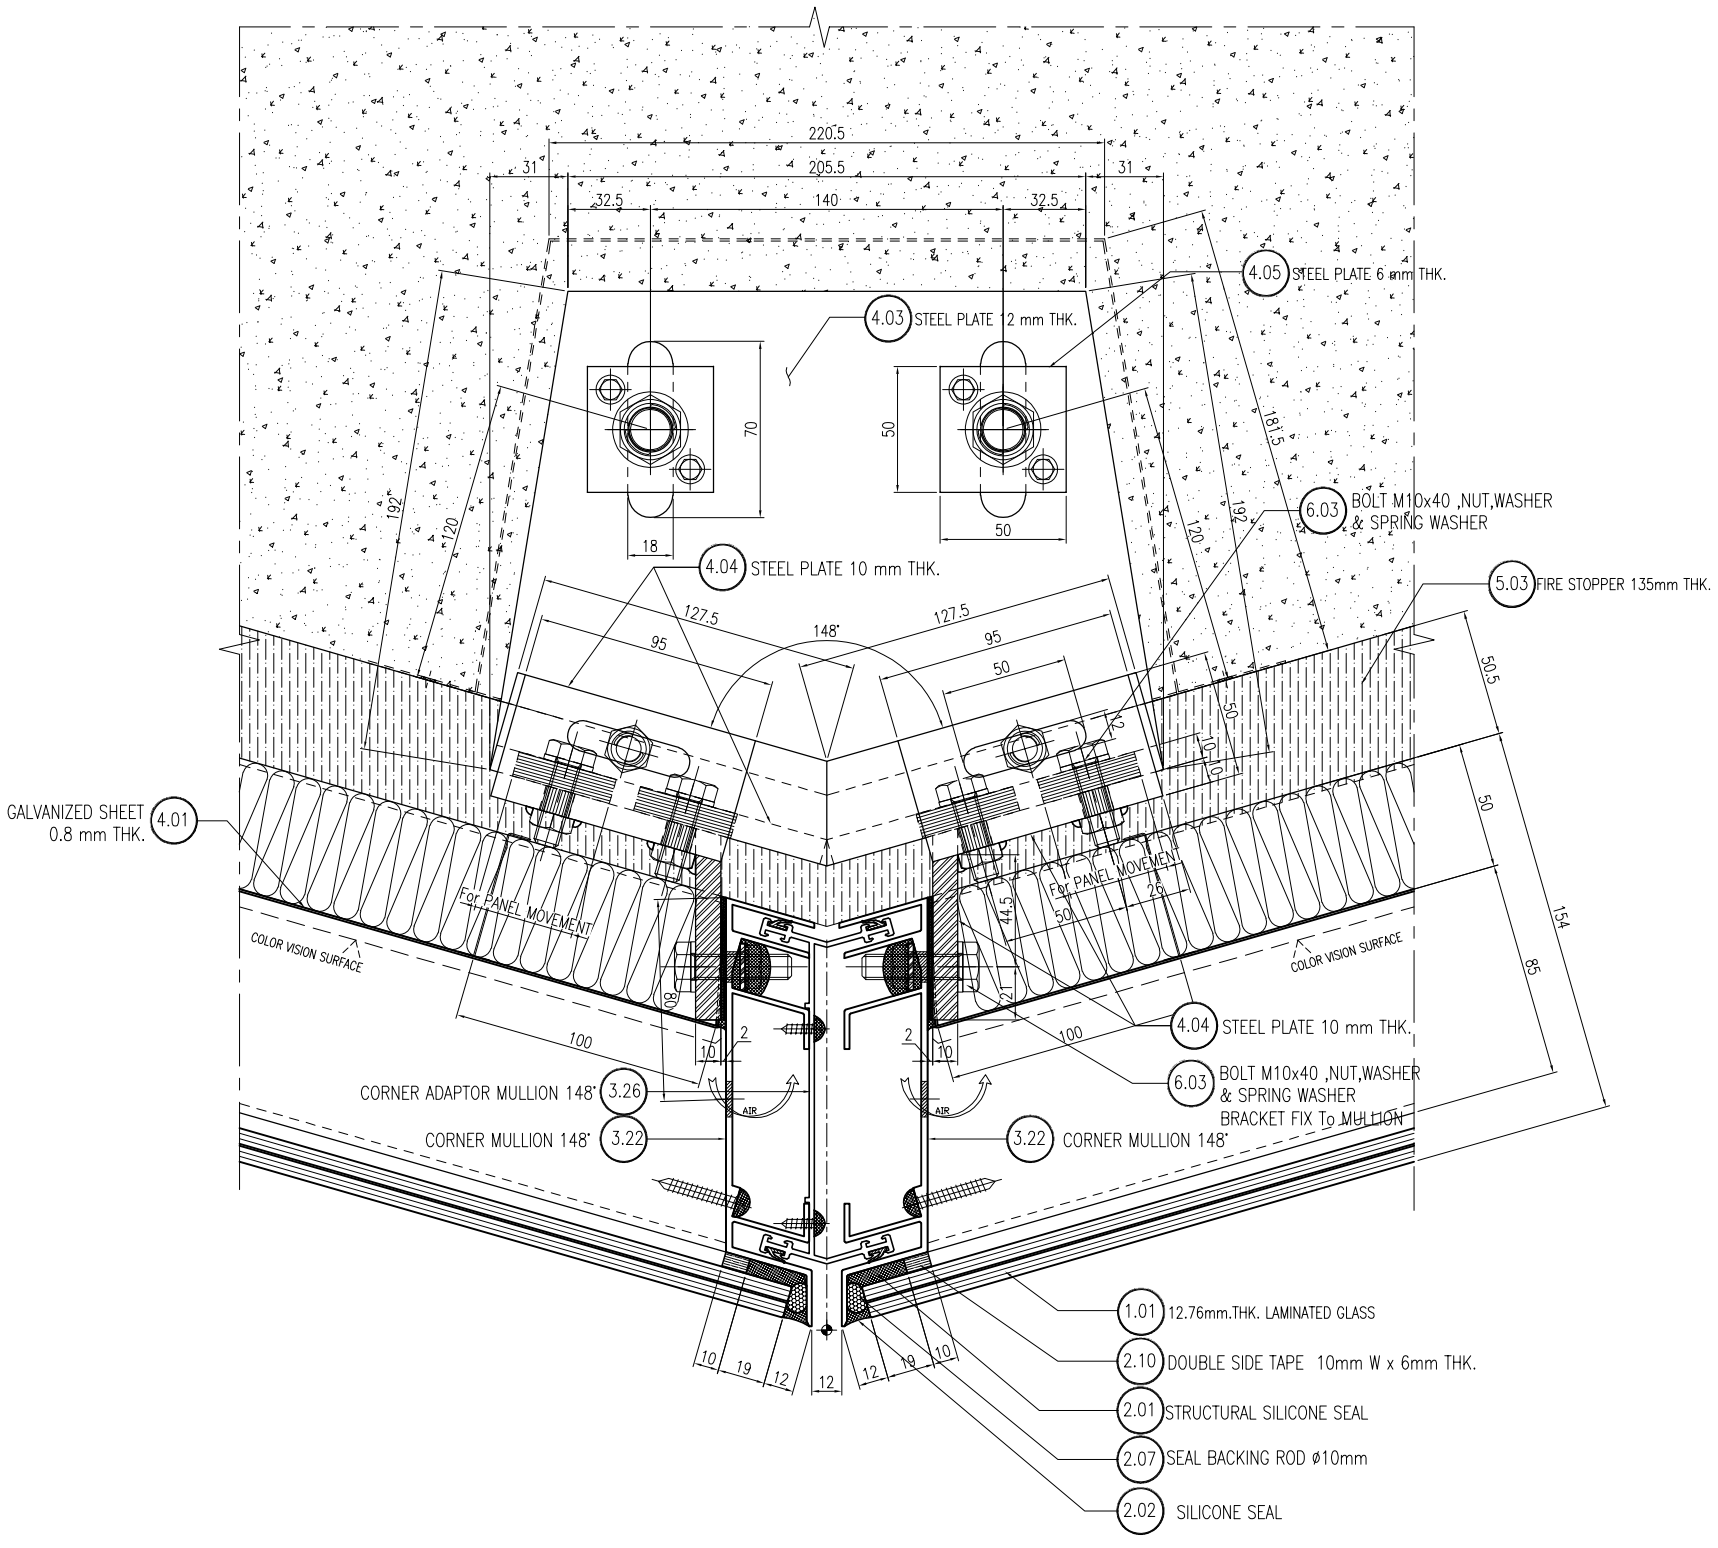


01 - TYPICAL HORIZONTAL CORNER 148° SECTION DETAIL

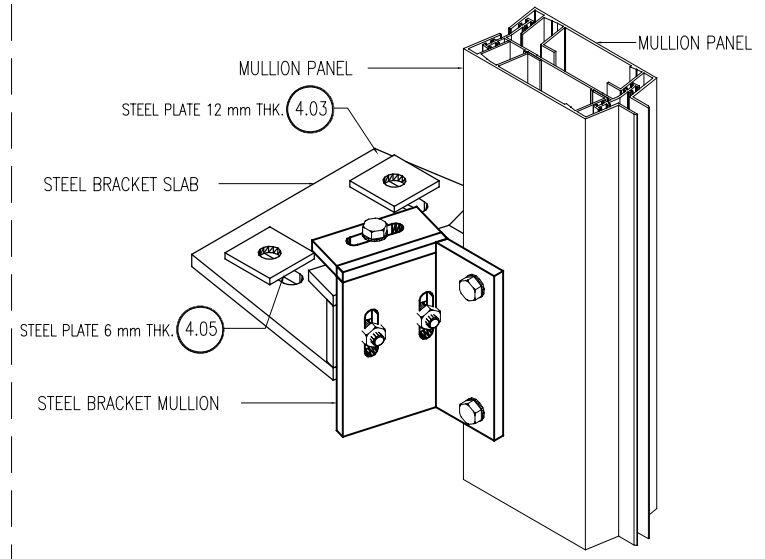


(OUTSIDE VIEW)

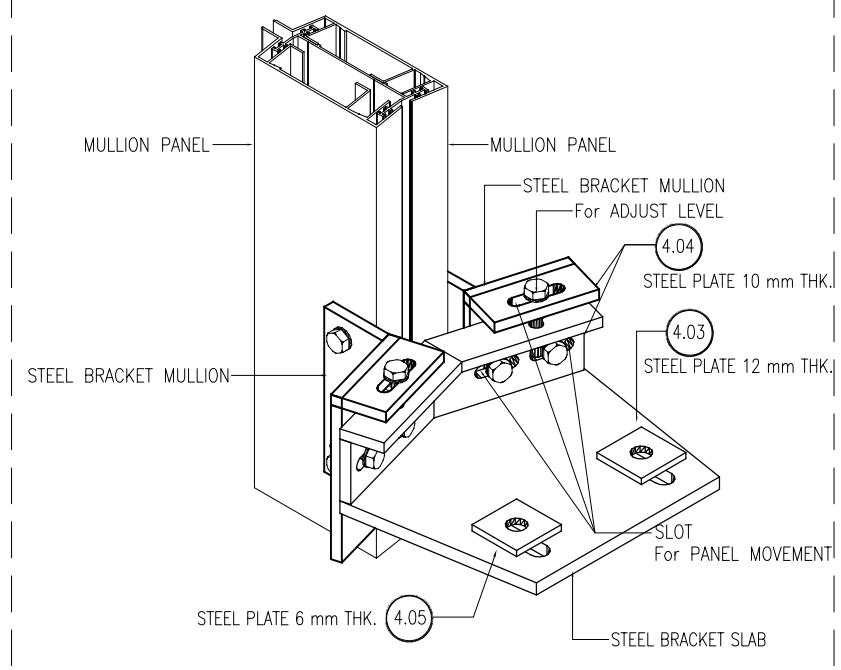


(INSIDE VIEW)

ISOMETRIC STEEL BRACKET
MULLION BRACKET & SLAB BRACKET

อาคาร A


**L.P.N. DEVELOPMENT PUBLIC CO., LTD.**
1168/109 36th floor Lumpini Tower
Rama 4 Road Sathorn Bangkok 10120
tel. (662) 2855011-6
fax. (662) 2855017


## สัญลักษณ์วัสดุตกแต่ง

### วัสดุพื้น

F1 ปูกระเบื้องเซรามิคขนาด 12"x12" พร้อมบัวเชิงผนัง PVC.2"
F2 ปูกระเบื้องเซรามิคขนาด 12" x 12" พร้อมแนวและขอบทำมิวซีเมนต์ขัดมัน
F3 ปูกระเบื้องเซรามิคขนาด 12"x12" (สำหรับห้องน้ำ)
F3A ปูกระเบื้องเซรามิคขนาด 12"x12" (สำหรับห้องน้ำ)
F4 ปูกระเบื้องเซรามิคขนาด 12"x12"
F4A ปูกระเบื้องเซรามิคขนาด 12"x12"(สำหรับห้องพักระเบียง)
F4B ปูกระเบื้องเซรามิคขนาด 12"x12"(สำหรับระเบียง)
F4C ปูกระเบื้องเซรามิคขนาด 12"x12"(สำหรับทางเดินส่วนกลาง)
F5 ปูอามิเนตลำอิฐปูน พร้อมบัวเชิงผนัง PVC.2"
F6 พื้นทำมิวซีเมนต์ขัดมัน
F7 พื้นทำมิวซีเมนต์ขัดหยาบ
F8 พื้นทำมิวกรวดล้าง
F9 พื้นทำระบบกันซึม
F9A พื้นทำมิวขัดเลียบเทาสี EPOXY
F10 ทำผิวดูแบบ INTERIOR (PAI)
F11 ทำผิวดูแบบ LANDSCAPE
หมายเหตุ ขางานรอยต่อกระเบื้องดังปูนซีเมนต์ดำ

### วัสดุผนัง

P1 ผนัง ค.ส.ล. สำเร็จรูป (ทาสีภายนอก, ภายใน)
P2 ฉาบปูนเรียบเทาสี (สำหรับภายนอก, ภายใน)
P2A ฉาบปูนเรียบเทาสี หนา 15 ซม. (สำหรับภายนอก, ภายใน)
P3 บุกระเบื้องเซรามิค 8" x 8" (ชนิดบุผนัง)
P4 ผนังอิฐมอญก่อหนา 9 ซม. ทำรอยต่อเรียบเทาสี โครงเหล็กรูปสี่เหลี่ยมสี
P5 ผนัง ค.ส.ล. ฉาบปูนเรียบเทาสี
P5A ผนัง ค.ส.ล. พ่นสีระบบสี
P6 ผนัง ค.ส.ล. เปลือยผิดแต่งให้สีเรียบร้อยเทาสี
P7 ผนัง ค.ส.ล. เปลือยผิดแต่งไม่เทาสี
P8 ผนังบุวัสดุตามตัวอย่าง

CURTAIN WALL & FACADE CONTRACTOR :


ISO.9002
KIM YOO SENG
41/8 RAMA 3 ROAD, CHONG-NONSEE, YANNAWA, BANGKOK 10120, THAILAND
TEL : 294-6291 - 8 FAX : (662) 294-1744


REVISION

| NO. | DESCRIPTION | DATE |
|---|---|---|
| 1 | | |
| 2 | | |
| 3 | | |
| 4 | | |
| 5 | | |
| 6 | | |
| 7 | | |

PROJECT :
LUMPINI TOWER
VIBHAVADI-CHATUCHAK

PROJECT NO : 1802 LPark-VC


AS-BUILT DRAWING

DRAWING TITLE :
TYPICAL HORIZONTALSECTION DETAIL @ SLAB BRACKET CORNER 148°


| | |
|---|---|
| DRAWN : | UDOMSAK.P |
| CHECKED : | SANGUAN |
| DATE : | 10/07/2562 |

| SHEET NO. | DWG. NO. | Rev. |
|---|---|---|
| | TD.H16 | - |



These drawings are the property of P.A. Design Co., Ltd.
and not to be used or reproduced without specific permission.

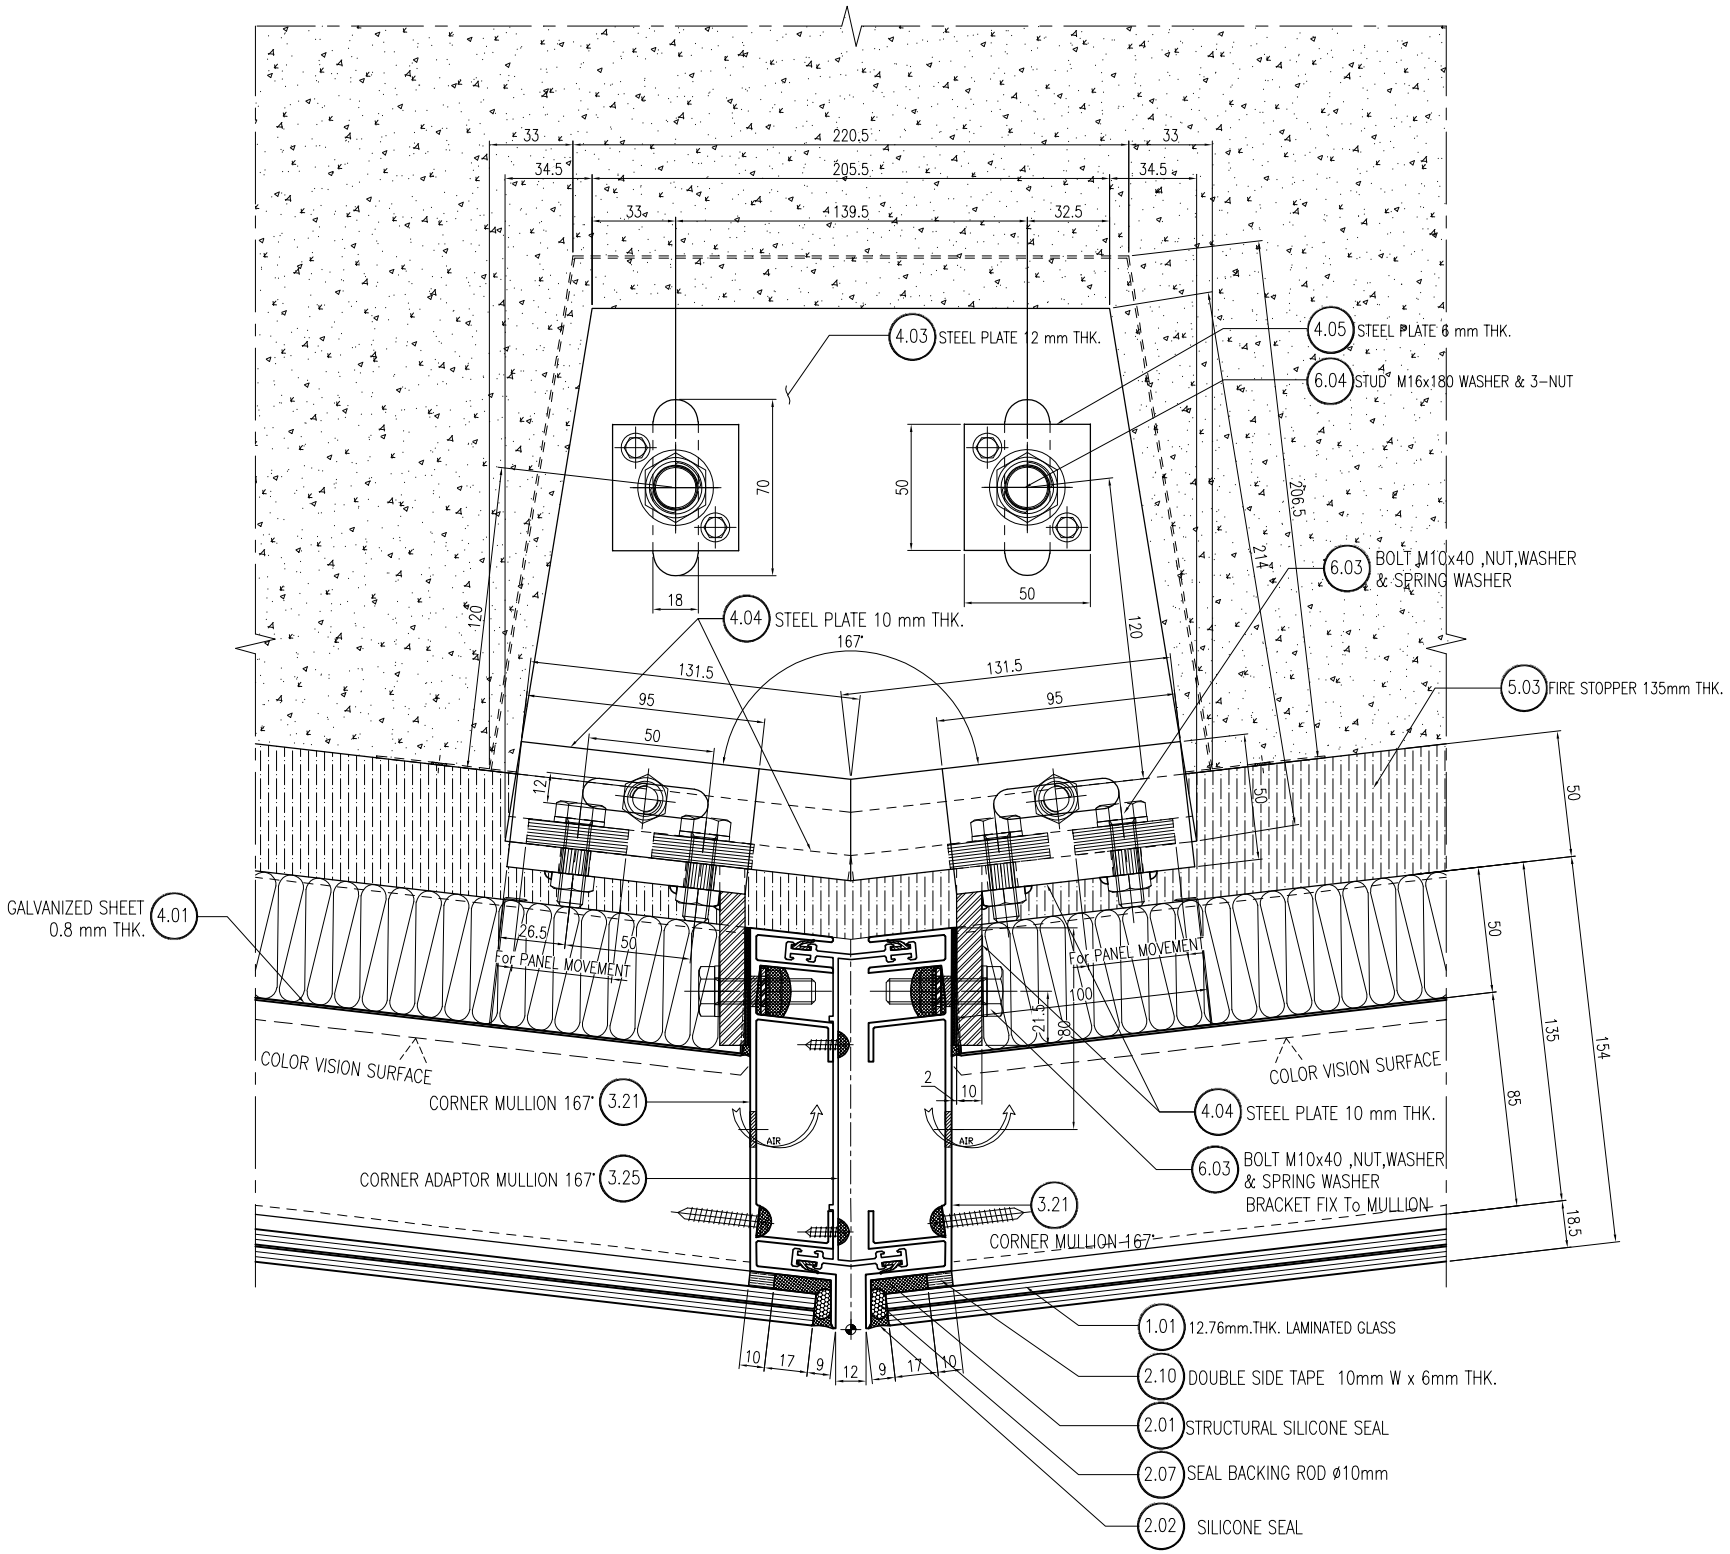


01 – TYPICAL HORIZONTAL CORNER 167° SECTION DETAIL

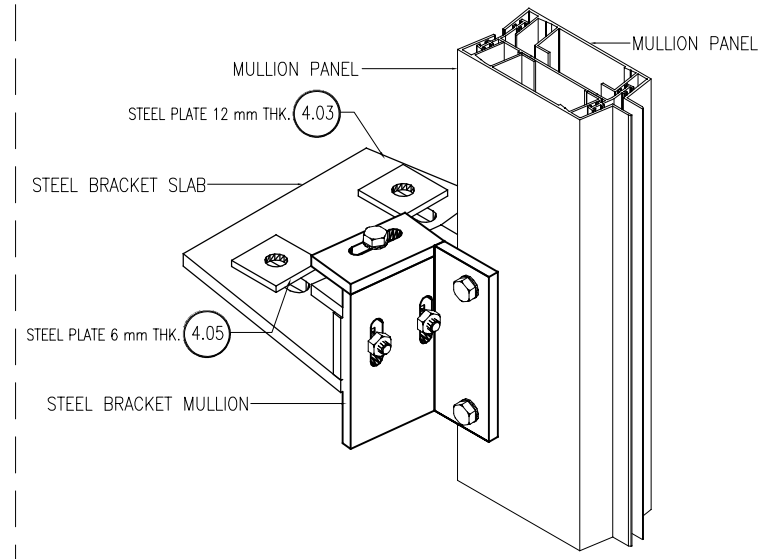


(OUTSIDE VIEW)

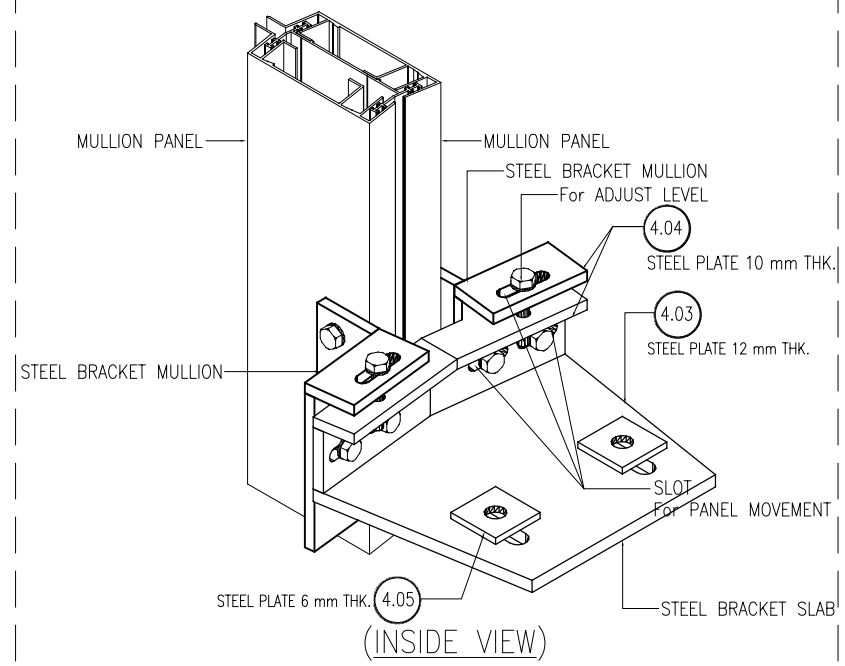


(INSIDE VIEW)

ISOMETRIC STEEL BRACKET
MULLION BRACKET & SLAB BRACKET

อาคาร A


L.P.N. DEVELOPMENT PUBLIC CO., LTD.
1168/109 36th floor Lumpini Tower
Rama 4 Road Sathorn Bangkok 10120
tel. (662) 2855011-6
fax. (662) 2855017


## สัญลักษณ์วัสดุตกแต่ง

### วัสดุพื้น

F1 ปูกระเบื้องเซรามิคขนาด 12"x12" พร้อมบัวเชิงผนัง PVC.2"
F2 ปูกระเบื้องเซรามิคขนาด 12" x 12" พร้อมแนวและขอบทำบัวเชิงผนังขัดมัน
F3 ปูกระเบื้องเซรามิคขนาด 12"x12" (สำหรับห้องน้ำ)
F3A ปูกระเบื้องเซรามิคขนาด 12"x12" (สำหรับห้องน้ำ)
F4 ปูกระเบื้องเซรามิคขนาด 12"x12"
F4A ปูกระเบื้องเซรามิคขนาด 12"x12"(สำหรับห้องพักขยะ)
F4B ปูกระเบื้องเซรามิคขนาด 12"x12"(สำหรับทางวิ่ง)
F4C ปูกระเบื้องเซรามิคขนาด 12"x12"(สำหรับทางเดินส่วนกลาง)
F5 ปูอลูมินสต่ำเงินรูป์ พร้อมบัวเชิงผนัง PVC.2"
F6 พื้นทำผิวเงินสต์ขัดมัน
F7 พื้นทำผิวเงินสต์ขัดหยาบ
F8 พื้นทำผิวกรวดล้าง
F9 พื้นทำระบบกันซึม
F9A พื้นทำผิวรัดเรียบทาสี EPOXY
F10 ทำผิวดูแบบ INTERIOR (PA)
F11 ทำผิวดูแบบ LANDSCAPE
หมายเหตุ ขานเหยอต่อกระเบื้องด้วยปูนซีเมนต์ดำ

### วัสดุผนัง

P1 ผนัง ค.ส.ล. ลำเงินรูป (ทาสีภายนอก, ภายใน)
P2 ขาบปูนฉาบเรียบทาสี (สำหรับภายนอก, ภายใน)
P2A ขาบปูนฉาบเรียบทาสี หนา 15 ซม. (สำหรับภายนอก, ภายใน)
P3 บุกระเบื้องเซรามิค 8" x 8" (ชนิดบุผนัง)
P4 ผนังอิฐมอญก่อหนา 9 ซม. ทำรอยต่อเรียบทาสี โครงเหล็กรูปพรรณกะสี
P5 ผนัง ค.ส.ล. ขาบปูนฉาบเรียบทาสี
P5A ผนัง ค.ส.ล. พ่นสีระเบิด
P6 ผนัง ค.ส.ล. เปลือยผิด แต่งให้สีเรียบร้อยทาสี
P7 ผนัง ค.ส.ล. เปลือยผิดแต่งไม่ทาสี
P8 ผนังอุปสิดุดามตัวอย่าง

CURTAIN WALL & FACADE CONTRACTOR :

ISO.9002
KIM YOO SENG
41/8 RAMA 3 ROAD, CHONG-NONSEE, YANNAWA, BANGKOK 10120, THAILAND
TEL : 294-6291 - 8 FAX : (662) 294-1744

REVISION

| NO. | DESCRIPTION | DATE |
|---|---|---|
| 1 | | |
| 2 | | |
| 3 | | |
| 4 | | |
| 5 | | |
| 6 | | |
| 7 | | |

PROJECT :
LUMPINI TOWER
VIBHAVADI-CHATUCHAK
PROJECT NO : 1802 LPark-VC


AS-BUILT DRAWING

DRAWING TITLE :
TYPICAL HORIZONTALSECTION DETAIL @ SLAB BRACKET CORNER 167°


| | |
|---|---|
| DRAWN : | UDOMSAK.P |
| CHECKED : | SANGUAN |
| DATE : | 10/07/2562 |

| SHEET NO. | DWG. NO. | Rev. |
|---|---|---|
| | TD.H17 | - |



These drawings are the property of P.A. Design Co., Ltd.
and not to be used or reproduced without specific permission.

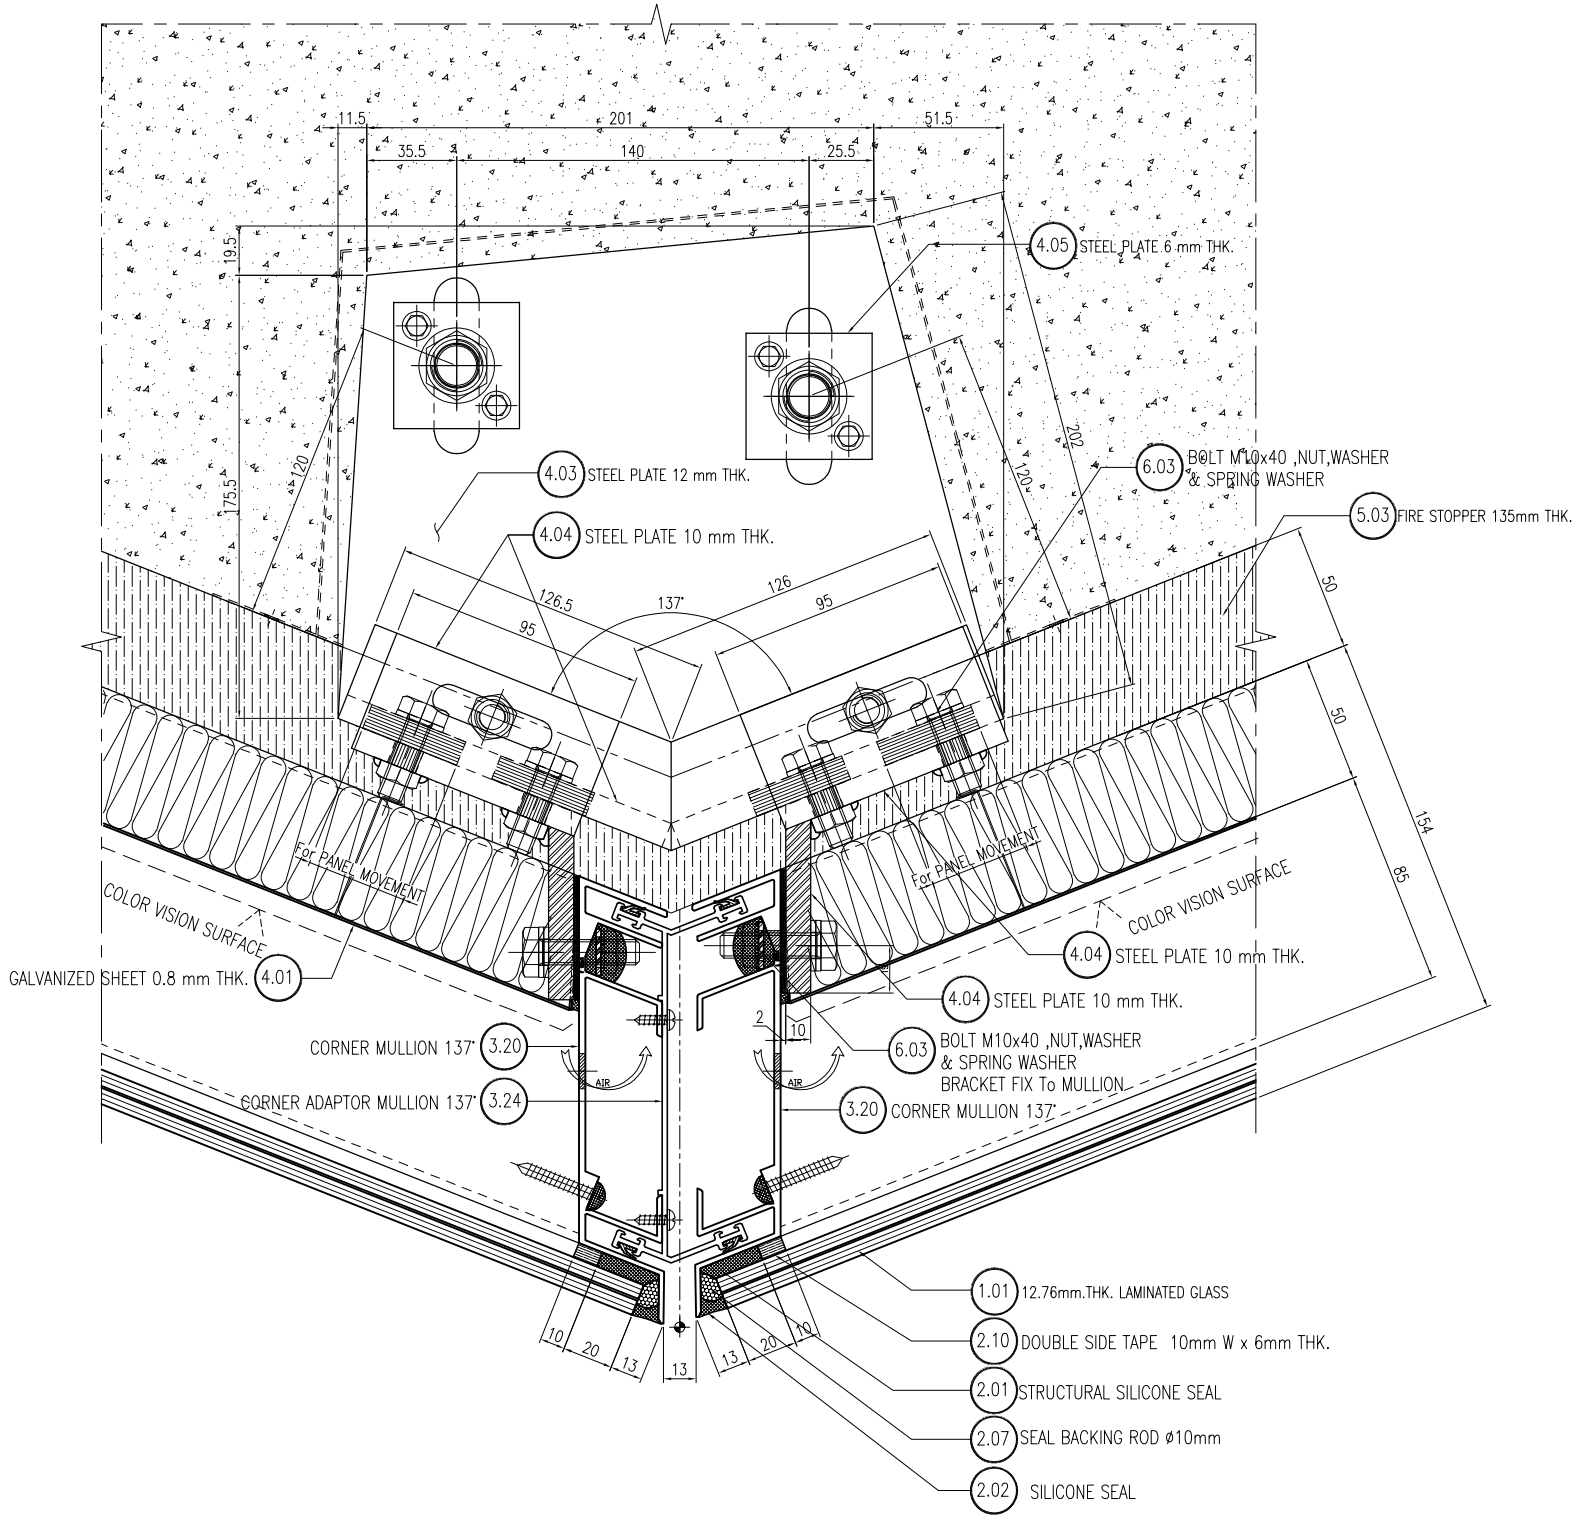


01 / - TYPICAL HORIZONTAL CORNER 137° SECTION DETAIL

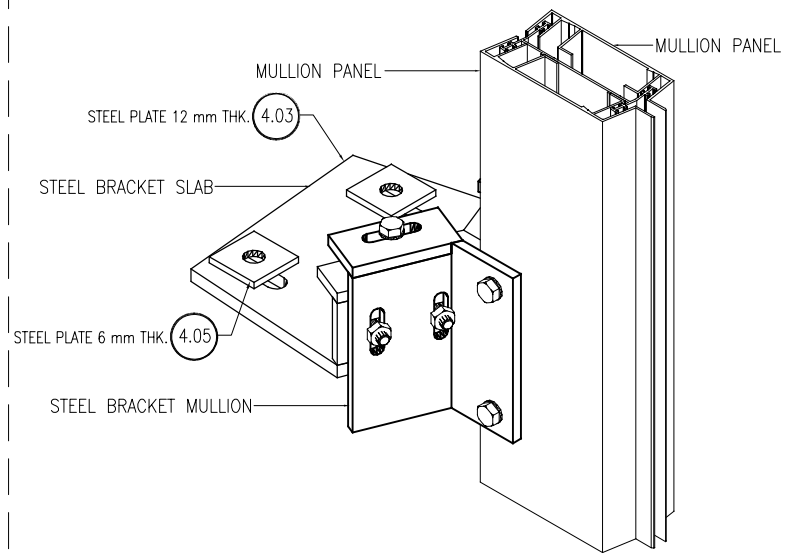


(OUTSIDE VIEW)

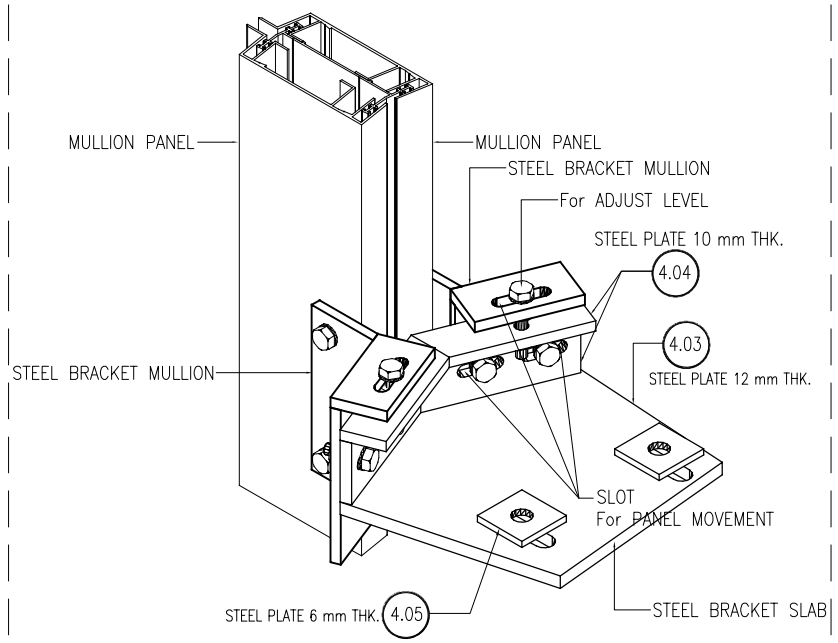


(INSIDE VIEW)

ISOMETRIC STEEL BRACKET
MULLION BRACKET & SLAB BRACKET


**L.P.N. DEVELOPMENT PUBLIC CO., LTD.**
1168/109 36th floor Lumpini Tower
Rama 4 Road Sathorn Bangkok 10120
tel. (662) 2855011-6
fax. (662) 2855017


## สัญลักษณ์วัสดุตกแต่ง

### วัสดุพื้น

F1 ปูกระเบื้องเซรามิคขนาด 12"x12" พร้อมบัวเชิงผนัง PVC.2"
F2 ปูกระเบื้องเซรามิคขนาด 12" x 12" พร้อมผนวนและ ขอบทำมิวชิ่มผสมซีลันท์
F3 ปูกระเบื้องเซรามิคขนาด 12"x12" (สำหรับห้องน้ำ)
F3A ปูกระเบื้องเซรามิคขนาด 12"x12" (สำหรับห้องน้ำ)
F4 ปูกระเบื้องเซรามิคขนาด 12"x12"
F4A ปูกระเบื้องเซรามิคขนาด 12"x12"(สำหรับห้องพักขยะ)
F4B ปูกระเบื้องเซรามิคขนาด 12"x12"(สำหรับกระถิน)
F4C ปูกระเบื้องเซรามิคขนาด 12"x12"(สำหรับทางเดินด้านล่าง)
F5 ปูกระเบื้องเซรามิคขนาด 12"x12" พร้อมบัวเชิงผนัง PVC.2"
F6 พื้นทำมิวชิ่มเลฟซีลันท์
F7 พื้นทำมิวชิ่มเลฟซีลันท์ยาง
F8 พื้นทำมิวกรวดล้าง
F9 พื้นทำระบบกันซึม
F9A พื้นทำมิวรัดเรียบทาสี EPOXY
F10 ทำมิวคูแบบ INTERIOR (PA)
F11 ทำมิวคูแบบ LANDSCAPE
หมายเหตุ ขานนวยต่อกระเบื้องด้วยปูนซีเมนต์ดำ

### วัสดุผนัง

P1 ผนัง ค.ส.ล. ลำสีจุปู (ทาสีภายนอก, ภายใน)
P2 ฉาบปูนเรียบทาสี (สำหรับภายนอก, ภายใน)
P2A ฉาบปูนเรียบทาสี หนา 15 ซม. (สำหรับภายนอก, ภายใน)
P3 บุกระเบื้องเซรามิค 8" x 8" (ชนิดบุผนัง)
P4 ผนังอิฐมอญก่อหนา 9 ซม. ทำรอยต่อเรียบทาสี โครงเหล็กกุปลังกะสี
P5 ผนัง ค.ส.ล. ฉาบปูนเรียบทาสี
P5A ผนัง ค.ส.ล. พ่นสีระเบิด
P6 ผนัง ค.ส.ล. เปลือยผิวตกแต่งให้สีเรียบร้อยทาสี
P7 ผนัง ค.ส.ล. เปลือยผิวตกแต่งไม่ทาสี
P8 ผนังบุวัสดุตามตัวอย่าง


CURTAIN WALL & FACADE CONTRACTOR :
ISO.9002
KIM YOO SENG
41/8 RAMA 3 ROAD, CHONG-NONSEE, YANNAWA, BANGKOK 10120, THAILAND
TEL : 294-6291 - 8 FAX : (662) 294-1744


REVISION

| NO. | DESCRIPTION | DATE |
|---|---|---|
| 1 | | |
| 2 | | |
| 3 | | |
| 4 | | |
| 5 | | |
| 6 | | |
| 7 | | |

PROJECT :
LUMPINI TOWER
VIBHAVADI-GHATUCHAK
PROJECT NO : 1802 LPark-VC


AS-BUILT DRAWING

DRAWING TITLE :
TYPICAL HORIZONTALSECTION DETAIL @ SLAB BRACKET CORNER 137°


| | | |
|---|---|---|
| DRAWN : | UDOMSAK.P | |
| CHECKED : | SANGUAN | |
| DATE : | 10/07/2562 | |
| SHEET NO. | DWG. NO. | Rev. |
| | TD.H18 | - |


These drawings are the property of P.A. Design Co., Ltd.
and not to be used or reproduced without specific permission.


อาคาร A

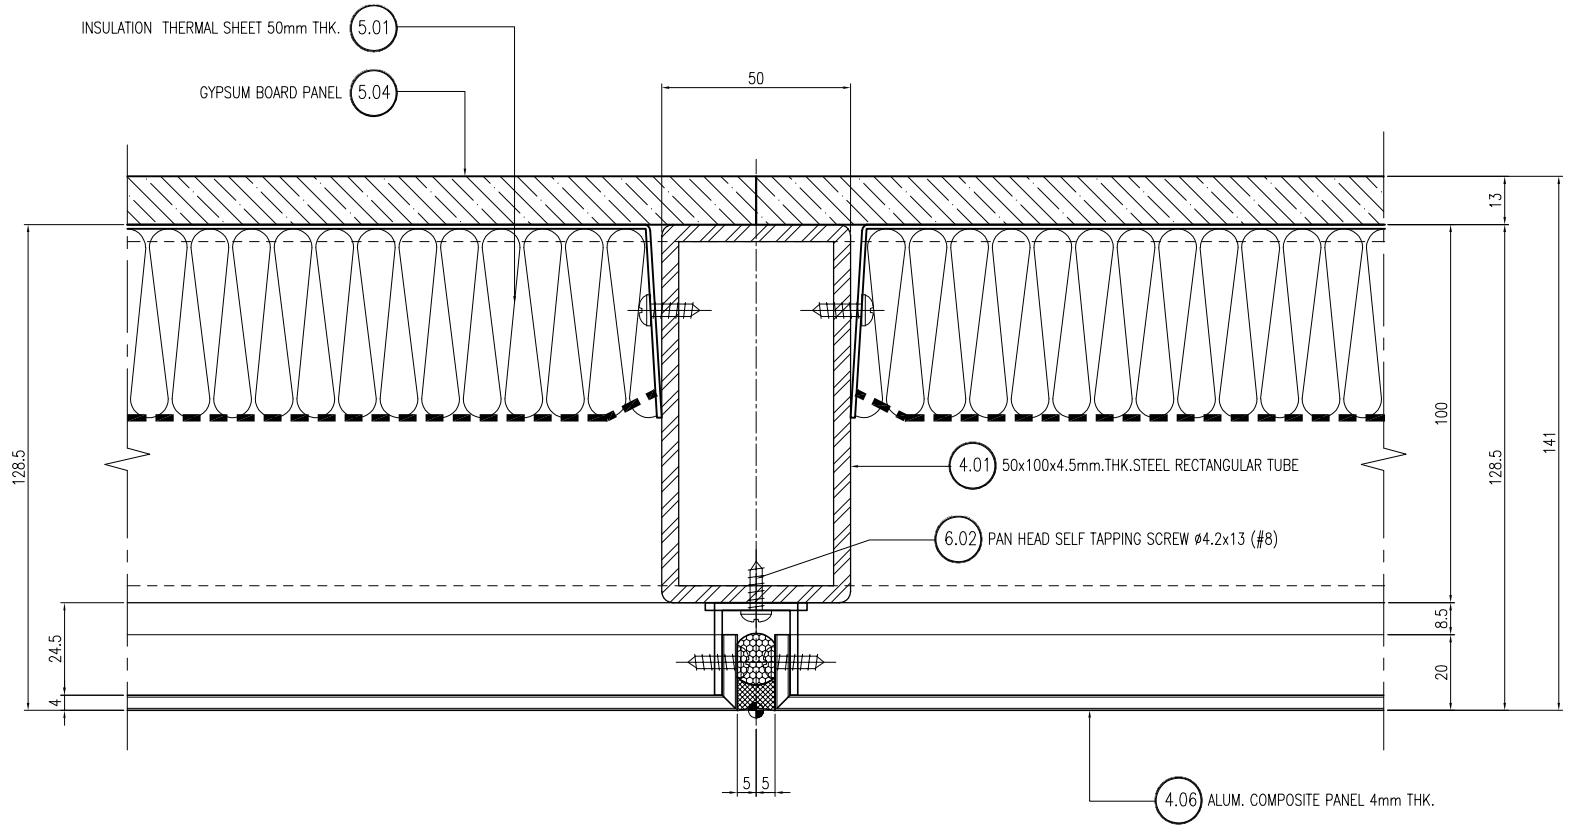


02 – TYPICAL HORIZONTAL SECTION DETAIL

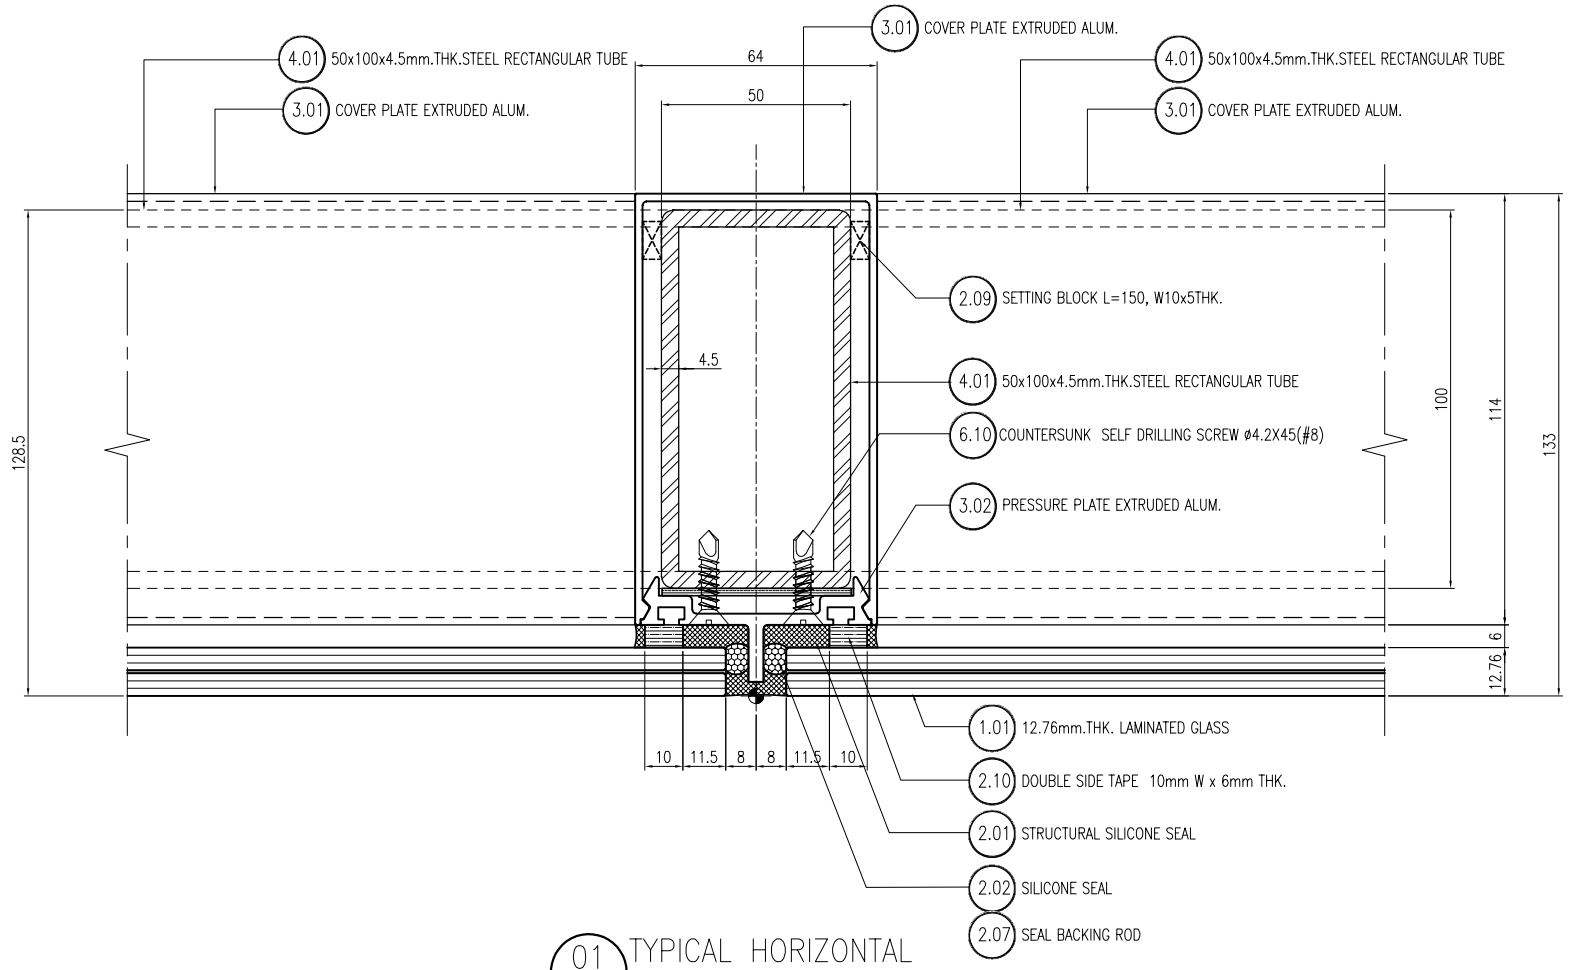


01 – TYPICAL HORIZONTAL SECTION DETAIL

อาคาร A

L.P.N. DEVELOPMENT PUBLIC CO., LTD.
1168/109 36th floor Lumpini Tower
Rama 4 Road Sathorn Bangkok 10120
tel. (662) 2855011-6
fax. (662) 2855017

## สัญลักษณ์วัสดุตกแต่ง

### วัสดุพื้น

F1 ปูกระเบื้องเซรามิคขนาด 12"x12" พร้อมบัวเชิงผนัง PVC.2"
F2 ปูกระเบื้องเซรามิคขนาด 12" x 12" พร้อมแนวตะ
ขอบทำมิวซิเมนต์ขัดมัน
F3 ปูกระเบื้องเซรามิคขนาด 12"x12" (สำหรับห้องน้ำ)
F3A ปูกระเบื้องเซรามิคขนาด 12"x12" (สำหรับห้องน้ำ)
F4 ปูกระเบื้องเซรามิคขนาด 12"x12"
F4A ปูกระเบื้องเซรามิคขนาด 12"x12"(สำหรับห้องพักขยะ)
F4B ปูกระเบื้องเซรามิคขนาด 12"x12"(สำหรับระเบียง)
F4C ปูกระเบื้องเซรามิคขนาด 12"x12"(สำหรับทางเดินส่วนกลาง)
F5 ปูอามิเนต์ลำอีจุป พร้อมบัวเชิงผนัง PVC.2"
F6 พื้นทำมิวซิเมนต์ขัดมัน
F7 พื้นทำมิวซิเมนต์ขัดหยาบ
F8 พื้นทำมิวกรวดล้าง
F9 พื้นทำระบบกันซึม
F9A พื้นทำมิวขัดเลียบเทาสี EPOXY
F10 ทำมิวดูแบบ INTERIOR (PAI)
F11 ทำมิวดูแบบ LANDSCAPE
หมายเหตุ ขางานรอยต่อกระเบื้องดังยปูนซีเมนต์ดำ

### วัสดุผนัง

P1 ผนัง ค.ส.ล. ลำเจ็จุป (ทาสีภายนอก, ภายใน)
P2 ขาบปูนเรียบเทาสี (สำหรับภายนอก, ภายใน)
P2A ขาบปูนเรียบเทาสี หนา 15 ซม. (สำหรับภายนอก, ภายใน)
P3 บุกระเบื้องขอวนิล 8" x 8" (ชนิดบุผนัง)
P4 ผนังอิบซัมบอร์ดหนา 9 มม. ทำขอบต่อเรียบเทาสี
โครงเหล็กกลุบสังกะสี
P5 ผนัง ค.ส.ล. ขาบปูนเรียบเทาสี
P5A ผนัง ค.ส.ล. พ่นสีระบิด
P6 ผนัง ค.ส.ล. เปลือยขัดแต่งให้สีเรียบร้อยเทาสี
P7 ผนัง ค.ส.ล. เปลือยขัดแต่งไม่เทาสี
P8 ผนังบุวัสดุตามตัวอย่าง

CURTAIN WALL & FACADE CONTRACTOR :

ISO.9002
KIM YOO SENG
41/8 RAMA 3 ROAD, CHONG-NONSEE, YANNAWA, BANGKOK 10120, THAILAND
TEL : 294-6291 - 8 FAX : (662) 294-1744

REVISION

| NO. | DESCRIPTION | DATE |
|---|---|---|
| 1 | | |
| 2 | | |
| 3 | | |
| 4 | | |
| 5 | | |
| 6 | | |
| 7 | | |

PROJECT :
LUMPINI TOWER
VIBHAVADI-CHATUCHAK

PROJECT NO : 1802 LPark-VC


# AS-BUILT DRAWING

DRAWING TITLE :
STICK WALL & ACP.CLADDING
TYPICAL HORIZONTAL DETAIL

| | |
|---|---|
| DRAWN : | UDOMSAK.P |
| CHECKED : | SANGUAN |
| DATE : | 10/07/2562 |

| SHEET NO. | DWG. NO. | Rev. |
|---|---|---|
| | TD-H19 | - |

These drawings are the property of P.A. Design Co., Ltd.
and not to be used or reproduced without specific permission.

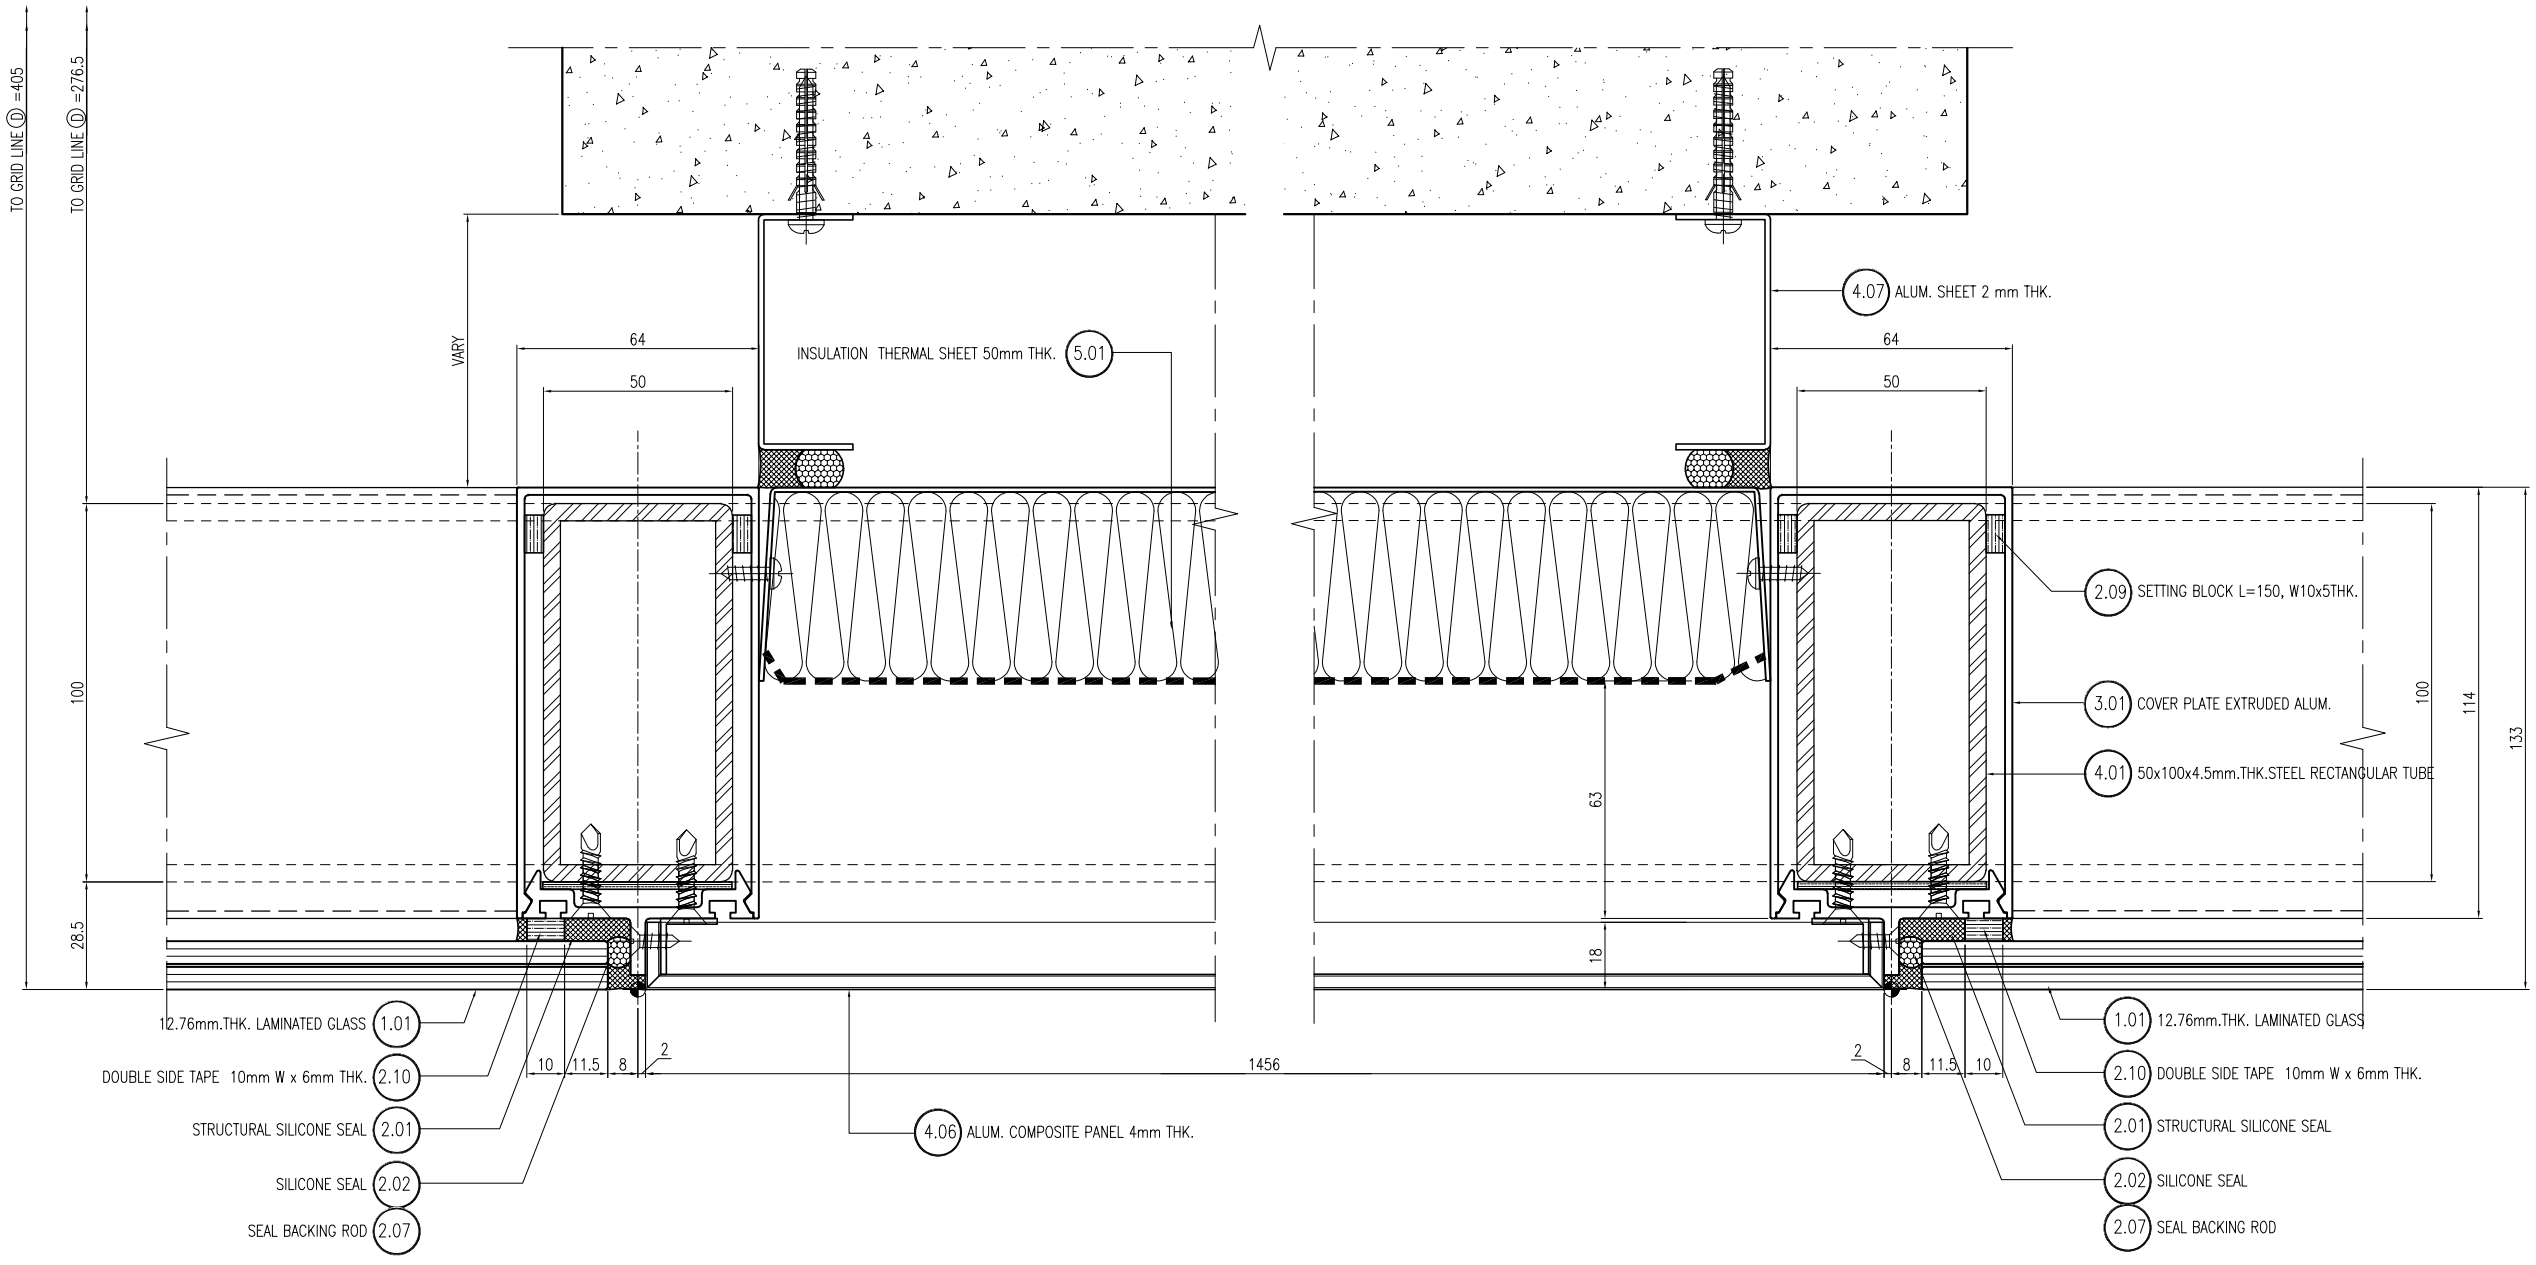


02 – TYPICAL HORIZONTAL SECTION DETAIL

01 – TYPICAL HORIZONTAL SECTION DETAIL

อาคาร A


**L.P.N. DEVELOPMENT PUBLIC CO., LTD.**
1168/109 36th floor Lumpini Tower
Rama 4 Road Sathorn Bangkok 10120
tel. (662) 2855011-6
fax. (662) 2855017


## สัญลักษณ์วัสดุตกแต่ง

### วัสดุพื้น

F1 ปูกระเบื้องเซรามิคขนาด 12"x12" พร้อมบัวซิเมนโน PVC. 2"
F2 ปูกระเบื้องเซรามิคขนาด 12" x 12" พร้อมแนวและ
ขอบเก็บรีซีเมนต์ขัดมัน
F3 ปูกระเบื้องเซรามิคขนาด 12"x12" (สำหรับห้องน้ำ)
F3A ปูกระเบื้องเซรามิคขนาด 12"x12" (สำหรับห้องน้ำ)
F4 ปูกระเบื้องเซรามิคขนาด 12"x12"
F4A ปูกระเบื้องเซรามิคขนาด 12"x12"(สำหรับห้องพักขยะ)
F4B ปูกระเบื้องเซรามิคขนาด 12"x12"(สำหรับระเบียง)
F4C ปูกระเบื้องเซรามิคขนาด 12"x12"(สำหรับทางเดินส่วนกลาง)
F5 ปูลามิเนตลำเร็จรูป พร้อมบัวซิงเนโน PVC. 2"
F6 พื้นทำผิวซีเมนต์ขัดมัน
F7 พื้นทำผิวซีเมนต์ขัดเงา
F8 พื้นทำผิวกรวดล้าง
F9 พื้นทำระบบกันซึม
F9A พื้นทำผิววัสดุเรียบทาสี EPOXY
F10 ทำผิวตู้แบบ INTERIOR (PAI)
F11 ทำผิวตู้แบบ LANDSCAPE
หมายเหตุ ยาแนวรอยต่อกระเบื้องด้วยปูนซีเมนต์ดำ

### วัสดุผนัง

P1 ผนัง ค.ส.ล. สำเร็จรูป (ทาสีภายนอก, ภายใน)
P2 ฉาบปูนเรียบทาสี (สำหรับภายนอก, ภายใน)
P2A ฉาบปูนเรียบทาสี หนา 15 ซม. (สำหรับภายนอก, ภายใน)
P3 ปูกระเบื้องเซรามิค 8" x 8" (ชนิดหุ้มผนัง)
P4 ผนังยิปซั่มบอร์ดหนา 9 มม. ทำระยะต่อเรียบทาสี
โครงเหล็กชุบสังกะสี
P5 ผนัง ค.ส.ล. ฉาบปูนเรียบทาสี
P5A ผนัง ค.ส.ล. พ่นสีระเบิด
P6 ผนัง ค.ส.ล. เปลี่ยนขัดแต่งให้เรียบทาสี
P7 ผนัง ค.ส.ล. เปลี่ยนขัดแต่งไม่ทาสี
P8 ผนังวัสดุตามตัวอย่าง

CURTAIN WALL & FACADE CONTRACTOR :


ISO.9002
KIM YOO SENG
41/8 RAMA 3 ROAD, CHONG-NONSEE, YANNAWA, BANGKOK 10120, THAILAND
TEL : 294-6291 - 8 FAX : (662) 294-1744


REVISION

| NO. | DESCRIPTION | DATE |
|---|---|---|
| 1 | | |
| 2 | | |
| 3 | | |
| 4 | | |
| 5 | | |
| 6 | | |
| 7 | | |

PROJECT :
LUMPINI TOWER
VIBHAVADI-CHATUCHAK
PROJECT NO : 1802 LPark-VC


# AS-BUILT DRAWING

DRAWING TITLE :
STICK WALL & ACP.CLADDING
TYPICAL HORIZONTAL DETAIL

| | |
|---|---|
| DRAWN : | UDOMSAK.P |
| CHECKED : | SANGUAN |
| DATE : | 10/07/2562 |

| SHEET NO. | DWG. NO. | Rev. |
|---|---|---|
| | TD-H20 | - |


These drawings are the property of P.A. Design Co., Ltd.
and not to be used or reproduced without specific permission.

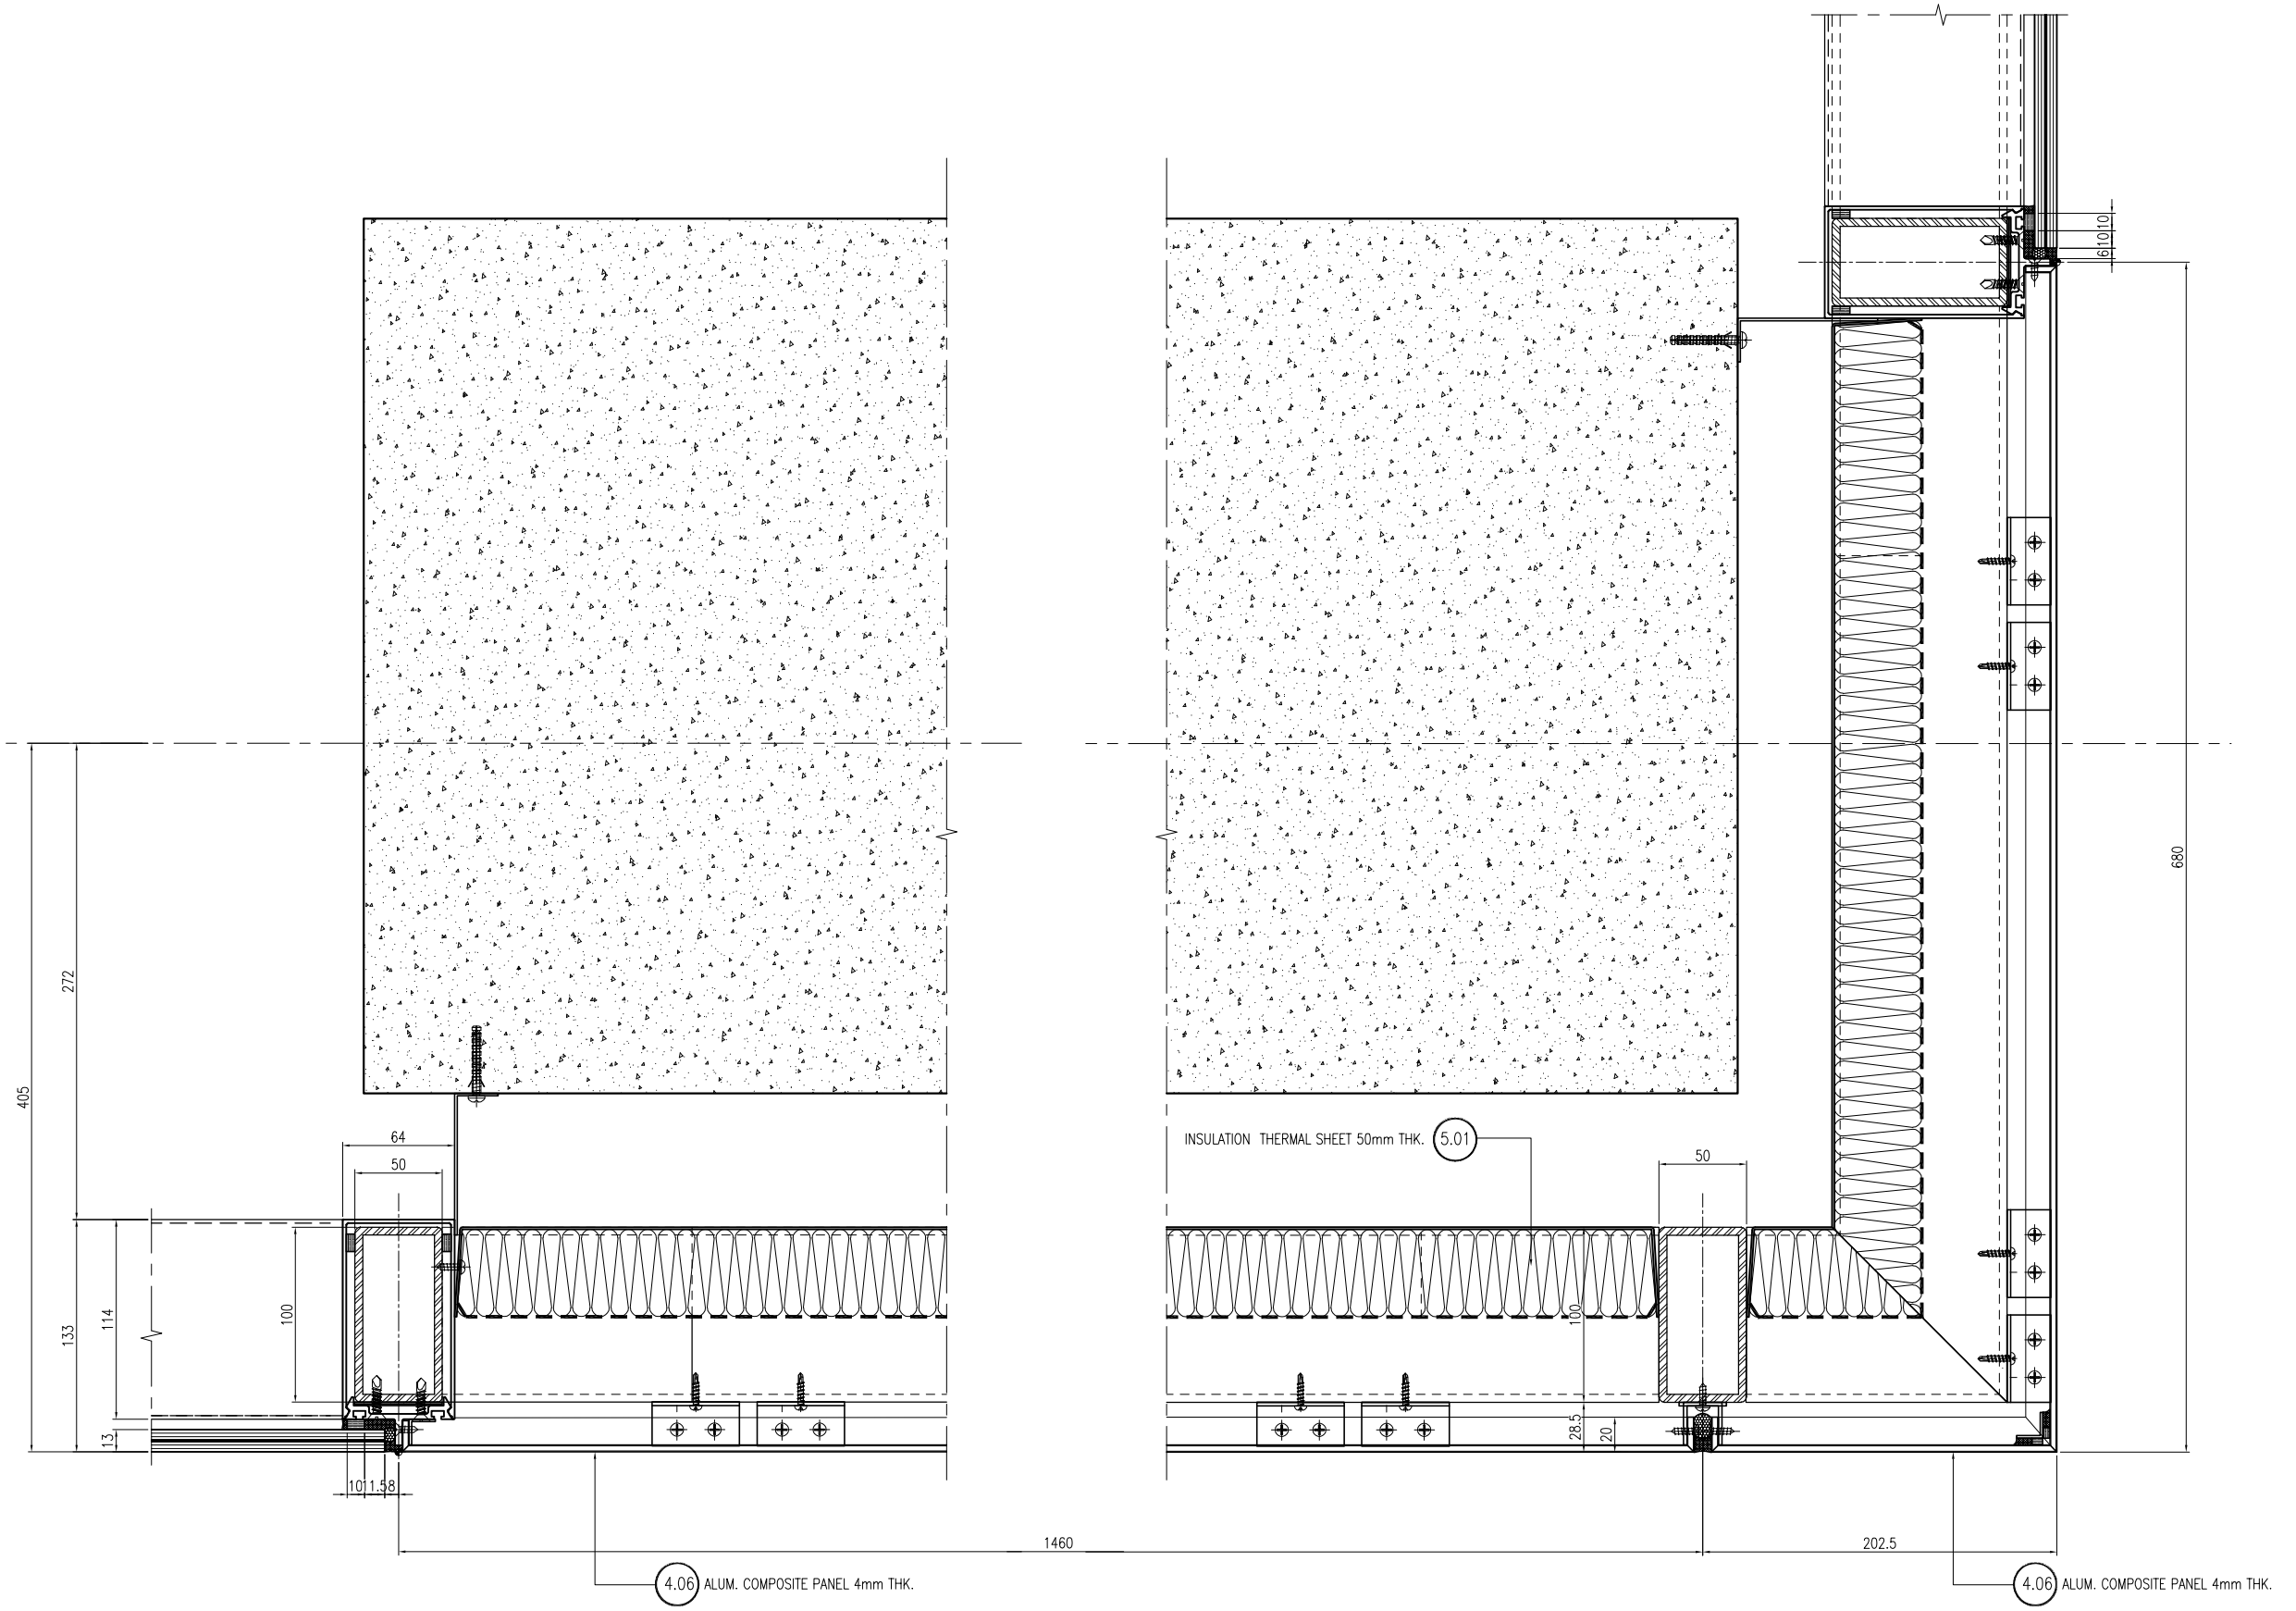


02 - TYPICAL HORIZONTAL SECTION DETAIL

01 - TYPICAL HORIZONTAL SECTION DETAIL

อาคาร A


**L.P.N. DEVELOPMENT PUBLIC CO., LTD.**
1168/109 36th floor Lumpini Tower
Rama 4 Road Sathorn Bangkok 10120
tel. (662) 2855011-6
fax. (662) 2855017


## สัญลักษณ์วัสดุตกแต่ง

### วัสดุพื้น

F1 ปูกระเบื้องเซรามิคขนาด 12"x12" พร้อมบัวเชิงผนัง PVC.2"
F2 ปูกระเบื้องเซรามิคขนาด 12" x 12" พร้อมแนวและขอบทำผิวซีเมนต์ขัดมัน
F3 ปูกระเบื้องเซรามิคขนาด 12"x12" (สำหรับห้องน้ำ)
F3A ปูกระเบื้องเซรามิคขนาด 12"x12" (สำหรับห้องน้ำ)
F4 ปูกระเบื้องเซรามิคขนาด 12"x12"
F4A ปูกระเบื้องเซรามิคขนาด 12"x12"(สำหรับห้องพักขยะ)
F4B ปูกระเบื้องเซรามิคขนาด 12"x12"(สำหรับระเบียง)
F4C ปูกระเบื้องเซรามิคขนาด 12"x12"(สำหรับทางเดินส่วนกลาง)
F5 ปูลามิเนตลำอิฐปู พร้อมบัวเชิงผนัง PVC.2"
F6 พื้นทำผิวซีเมนต์ขัดมัน
F7 พื้นทำผิวซีเมนต์ขัดหยาบ
F8 พื้นทำผิวกรวดล้าง
F9 พื้นทำระบบกันซึม
F9A พื้นทำผิวขัดเรียบเทาสี EPOXY
F10 ทำผิวดูแบบ INTERIOR (PAI)
F11 ทำผิวดูแบบ LANDSCAPE
หมายเหตุ ยางแนวรอยต่อกระเบื้องดิ้วปูนซีเมนต์ดำ

### วัสดุผนัง

P1 ผนัง ค.ส.ล. สำเร็จรูป (ทาสีภายนอก, ภายใน)
P2 ฉาบปูนเรียบเทาสี (สำหรับภายนอก, ภายใน)
P2A ฉาบปูนเรียบเทาสี หนา 15 ซม. (สำหรับภายนอก, ภายใน)
P3 บุกระเบื้องขนาด 8" x 8" (ชนิดมุมฉาก)
P4 ผนังยิปซั่มบอร์ดหนา 9 มม. ทำขอบต่อเรียบเทาสี โครงเหล็กชุบสังกะสี
P5 ผนัง ค.ส.ล. ฉาบปูนเรียบเทาสี
P5A ผนัง ค.ส.ล. พ่นสีระบบสี
P6 ผนัง ค.ส.ล. เปลือยผิวดิบแต่งให้สีเรียบร้อยเทาสี
P7 ผนัง ค.ส.ล. เปลือยผิวดิบแต่งไม่เทาสี
P8 ผนังบุวัสดุตามตัวอย่าง

CURTAIN WALL & FACADE CONTRACTOR :

ISO.9002
**KIM YOO SENG**


41/8 RAMA 3 ROAD, CHONG-NONSEE, YANNAWA, BANGKOK 10120, THAILAND
TEL : 294-6291 - 8 FAX : (662) 294-1744


REVISION

| NO. | DESCRIPTION | DATE |
|---|---|---|
| 1 | | |
| 2 | | |
| 3 | | |
| 4 | | |
| 5 | | |
| 6 | | |
| 7 | | |

PROJECT :
LUMPINI TOWER
VIBHAVADI-CHATUCHAK

PROJECT NO : 1802 LPark-VC


# AS-BUILT DRAWING

DRAWING TITLE :
STICK WALL & ACP.CLADDING
TYPICAL HORIZONTAL DETAIL


| | |
|---|---|
| DRAWN : | UDOMSAK.P |
| CHECKED : | SANGUAN |
| DATE : | 10/07/2562 |

| SHEET NO. | DWG. NO. | Rev. |
|---|---|---|
| | TD-H21 | - |


These drawings are the property of P.A. Design Co., Ltd.
and not to be used or reproduced without specific permission.

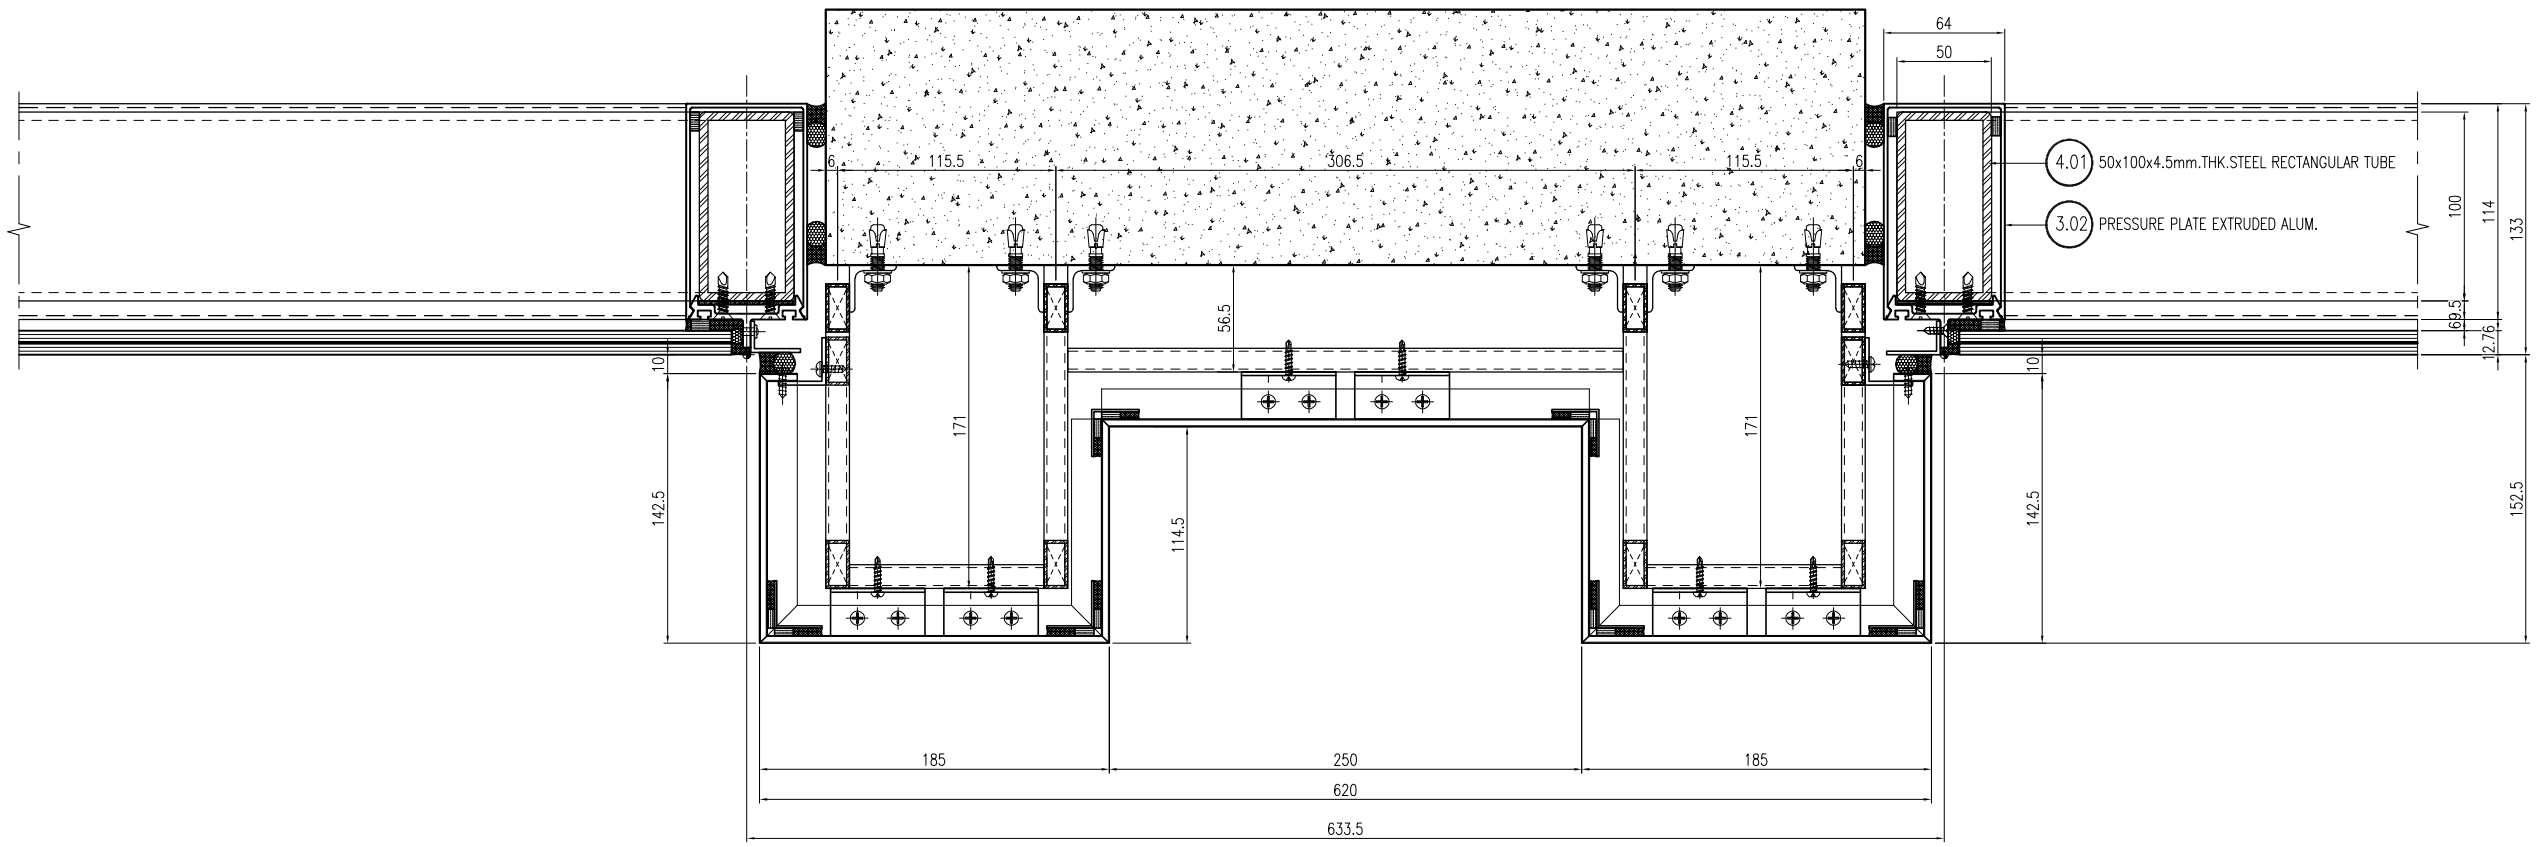


02 – TYPICAL HORIZONTAL SECTION DETAIL

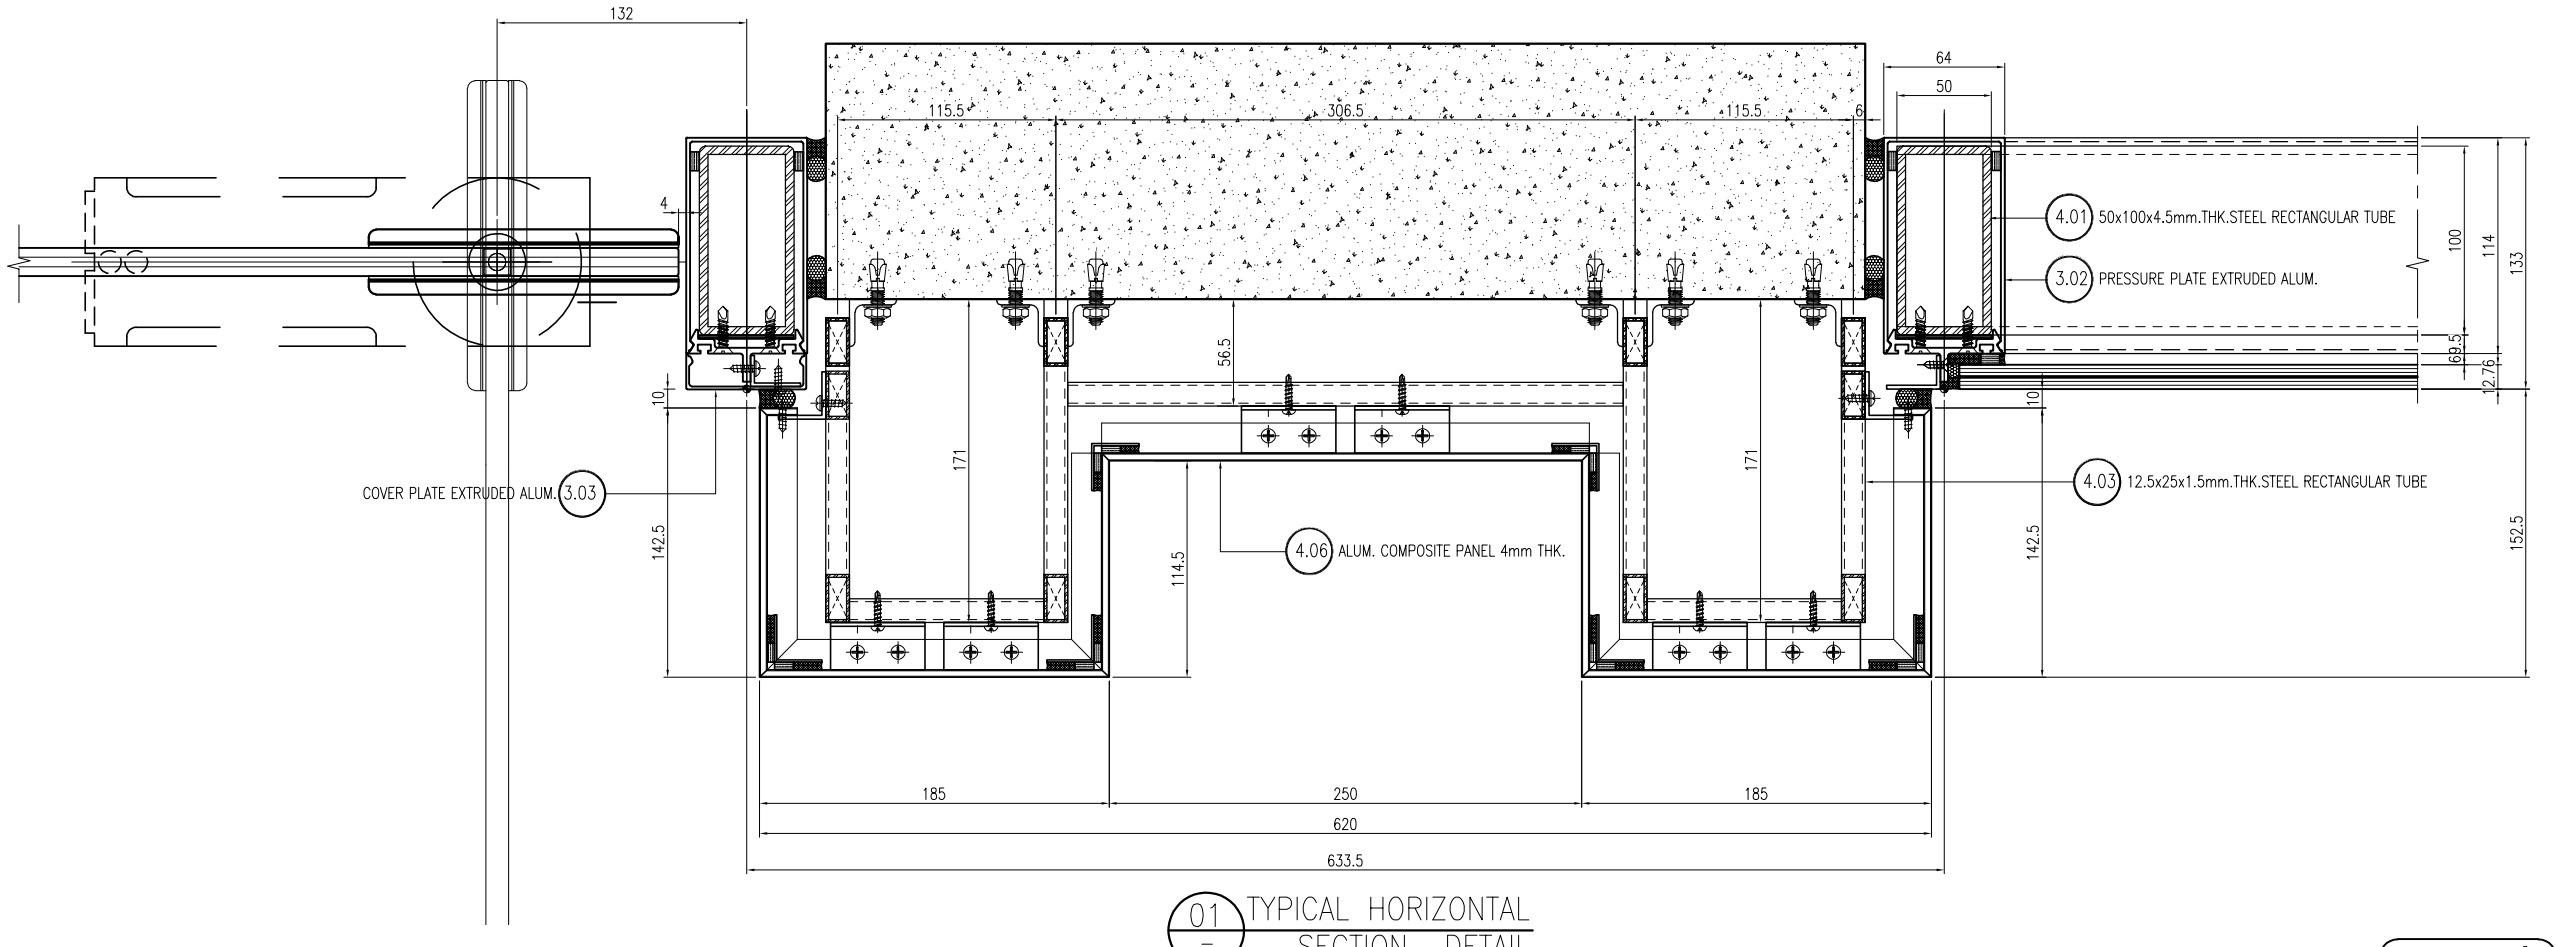


01 – TYPICAL HORIZONTAL SECTION DETAIL

อาคาร A


**L.P.N. DEVELOPMENT PUBLIC CO., LTD.**
1168/109 36th floor Lumpini Tower
Rama 4 Road Sathorn Bangkok 10120
tel. (662) 2855011-6
fax. (662) 2855017


## สัญลักษณ์วัสดุตกแต่ง

### วัสดุพื้น

F1 ปูกระเบื้องเซรามิคขนาด 12"x12" พร้อมบัวเชิงผนัง PVC.2"
F2 ปูกระเบื้องเซรามิคขนาด 12" x 12" พร้อมแนวและขอบทำมิวซิเมนต์จัดเม็น
F3 ปูกระเบื้องเซรามิคขนาด 12"x12" (สำหรับห้องน้ำ)
F3A ปูกระเบื้องเซรามิคขนาด 12"x12" (สำหรับห้องน้ำ)
F4 ปูกระเบื้องเซรามิคขนาด 12"x12"
F4A ปูกระเบื้องเซรามิคขนาด 12"x12"(สำหรับห้องพักขนะ)
F4B ปูกระเบื้องเซรามิคขนาด 12"x12"(สำหรับระเบียง)
F4C ปูกระเบื้องเซรามิคขนาด 12"x12"(สำหรับทางเดินส่วนกลาง)
F5 ปูลามิเนตลำอิฐปูป พร้อมบัวเชิงผนัง PVC.2"
F6 พื้นทำมิวซิเมนต์จัดเม็น
F7 พื้นทำมิวซิเมนต์จัดหยาบ
F8 พื้นทำมิวกรวดล้าง
F9 พื้นทำระบบกันซึม
F9A พื้นทำมิวชัดลีขระเทาสี EPOXY
F10 ทำมิวดูแบบ INTERIOR (PAI)
F11 ทำมิวดูแบบ LANDSCAPE
หมายเหตุ ขางแนวรอยต่อกระเบื้องดังปูปูนซีเมนต์ดำ

### วัสดุผนัง

P1 ผนัง ค.ส.ล. ลำเจิปูป (ทาสีภายนอก, ภายใน)
P2 ขาบปูนเรียบเทาสี (สำหรับภายนอก, ภายใน)
P2A ขาบปูนเรียบเทาสี หนา 15 ซม. (สำหรับภายนอก, ภายใน)
P3 บุกระเบื้องขอชามิค 8" x 8" (ชนิดบุผนัง)
P4 ผนังอิฐมอญบุชพ์หนา 9 ซม. ทำรอยต่อเรียบเทาสี โครงเหล็กกุปสี่เหลี่ยมผืนผ้าสี
P5 ผนัง ค.ส.ล. ขาบปูนเรียบเทาสี
P5A ผนัง ค.ส.ล. พ่นสีระเบิด
P6 ผนัง ค.ส.ล. เปลือยขัดแต่งให้สีเรียบร้อยเทาสี
P7 ผนัง ค.ส.ล. เปลือยขัดแต่งไม่เทาสี
P8 ผนังบุวัสดุตามตัวอย่าง

CURTAIN WALL & FACADE CONTRACTOR :


ISO.9002
KIM YOO SENG
41/8 RAMA 3 ROAD, CHONG-NONSEE, YANNAWA, BANGKOK 10120, THAILAND
TEL : 294-6291 - 8 FAX : (662) 294-1744


REVISION

| NO. | DESCRIPTION | DATE |
|---|---|---|
| 1 | | |
| 2 | | |
| 3 | | |
| 4 | | |
| 5 | | |
| 6 | | |
| 7 | | |

PROJECT :
LUMPINI TOWER
VIBHAVADI-CHATUCHAK

PROJECT NO : 1802 LPark-VC


AS-BUILT DRAWING

DRAWING TITLE :
STICK WALL & ACP.CLADDING
TYPICAL HORIZONTAL DETAIL

| | |
|---|---|
| DRAWN : | UDOMSAK.P |
| CHECKED : | SANGUAN |
| DATE : | 10/07/2562 |

| SHEET NO. | DWG. NO. | Rev. |
|---|---|---|
| | TD-H22 | - |


These drawings are the property of P.A. Design Co., Ltd.
and not to be used or reproduced without specific permission.

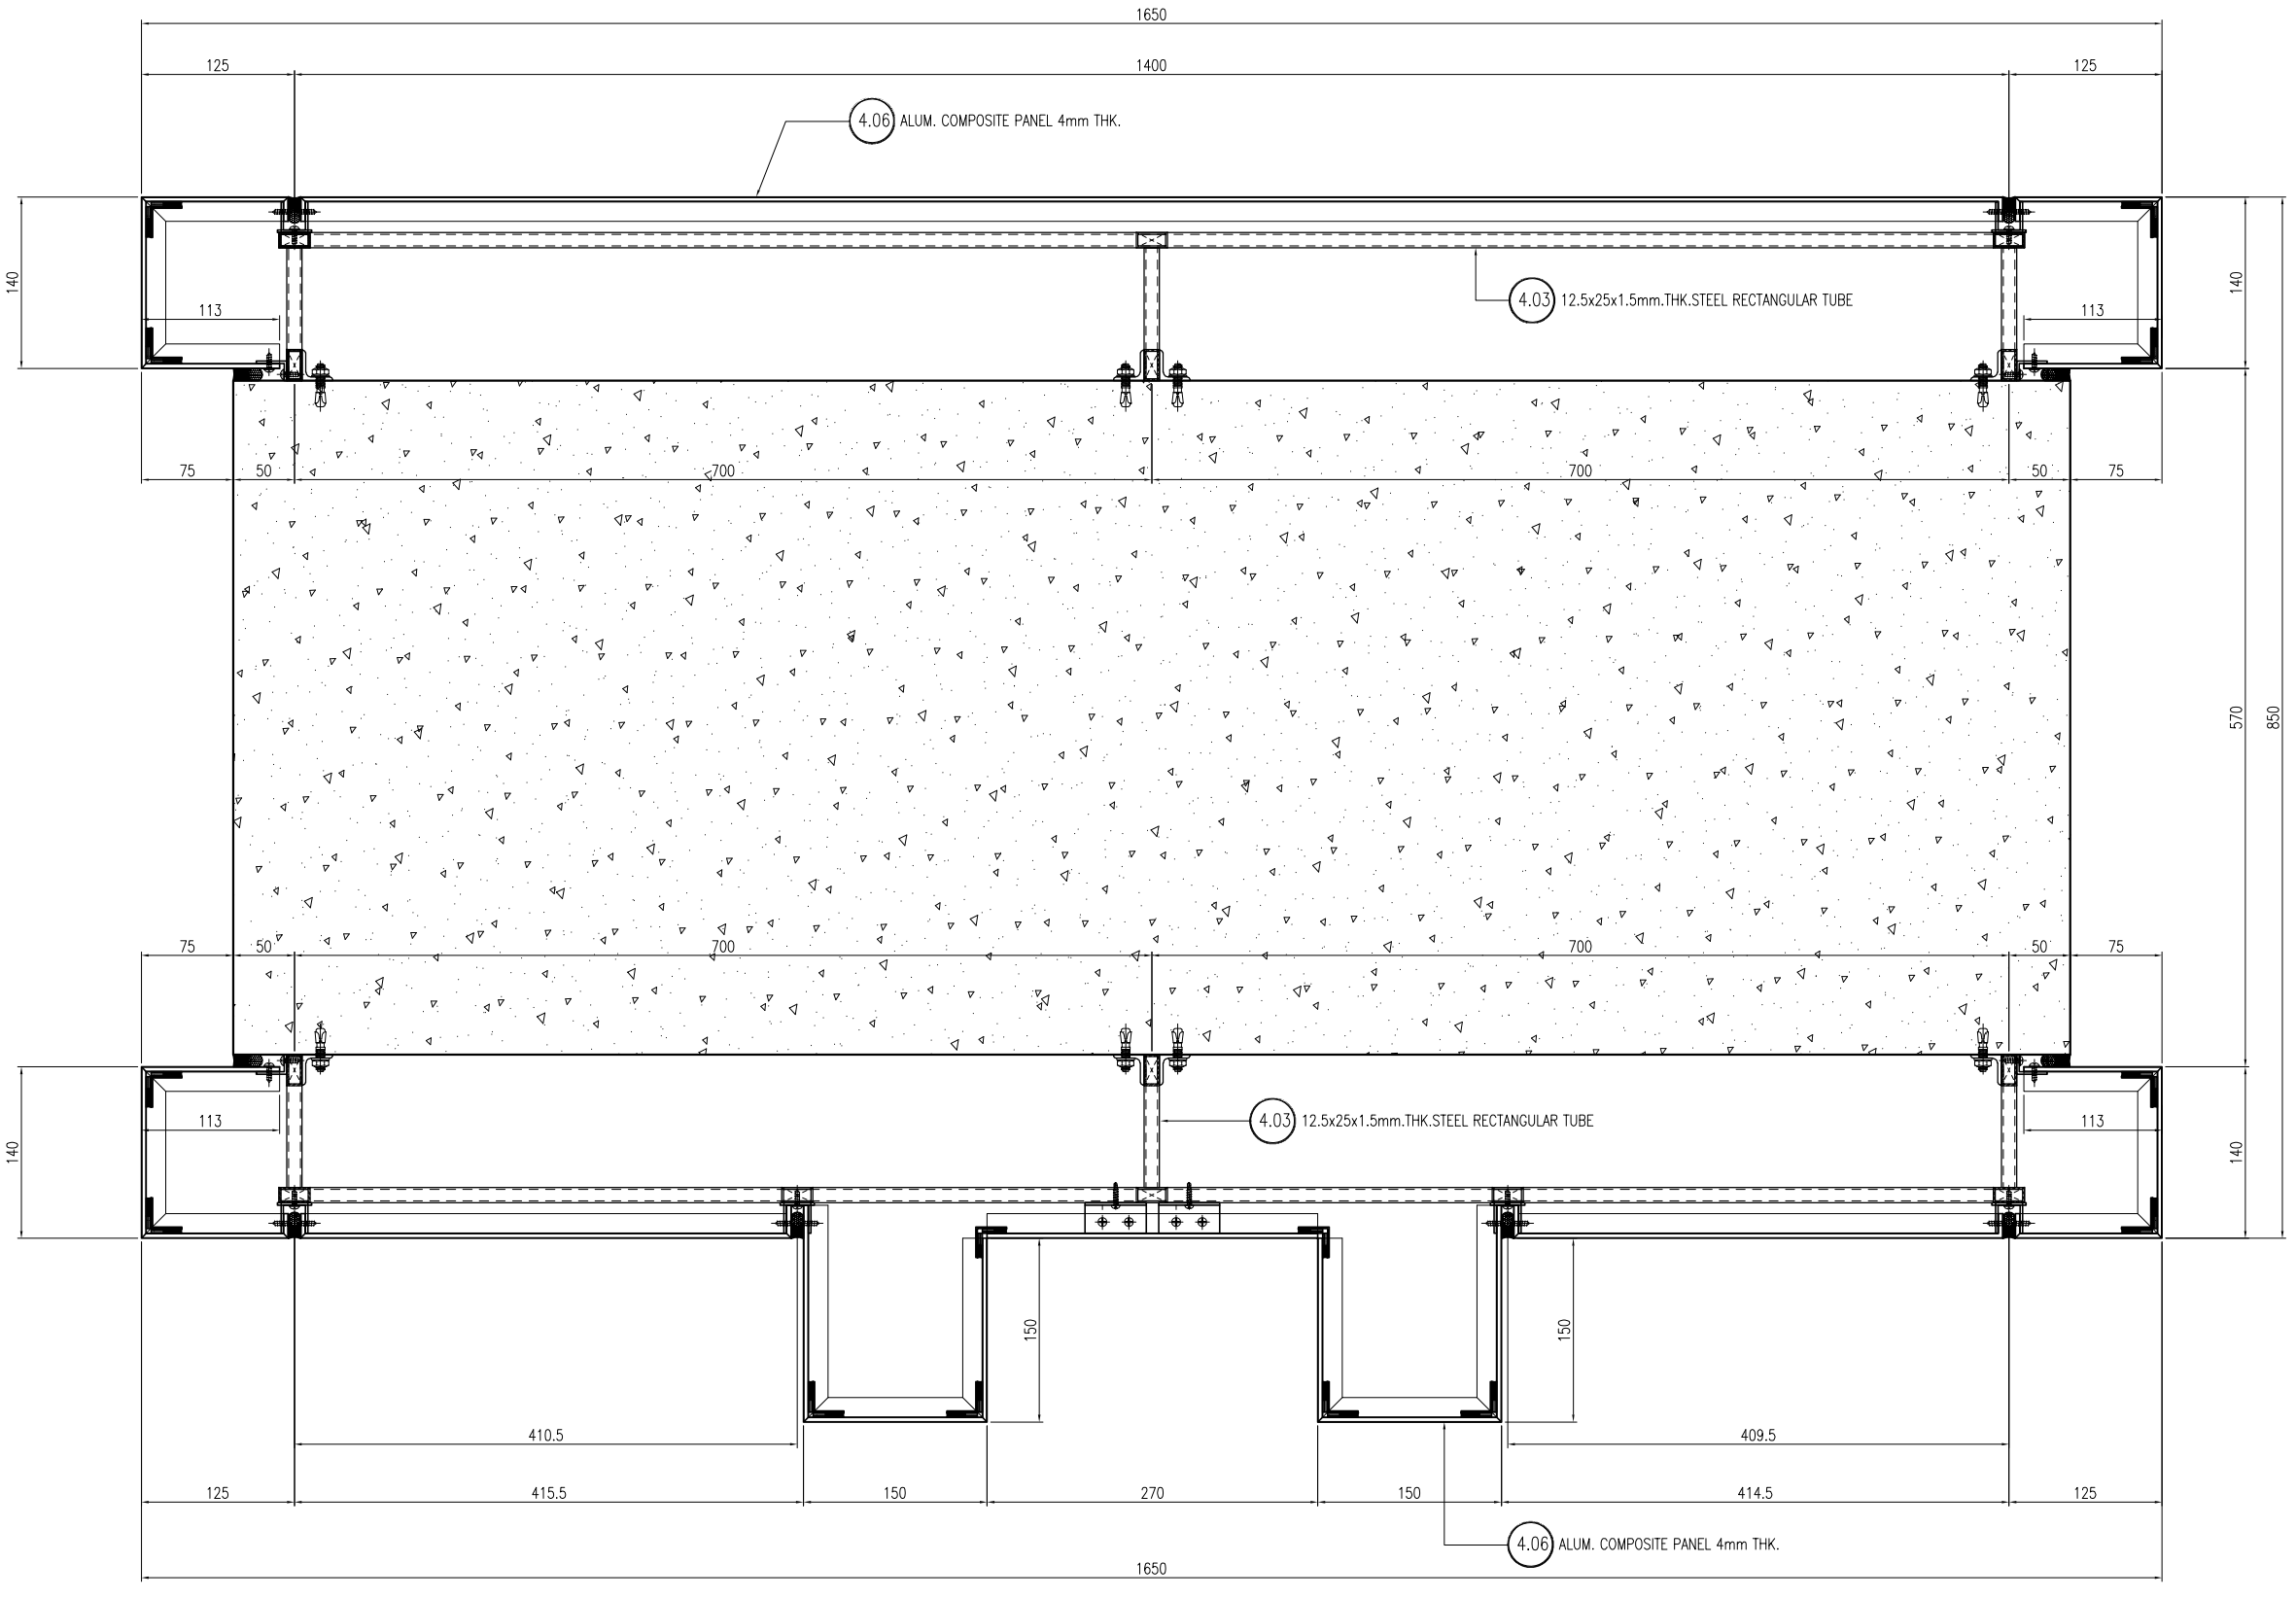


01 – TYPICAL HORIZONTAL SECTION DETAIL

อาคาร A


**L.P.N. DEVELOPMENT PUBLIC CO., LTD.**
1168/109 36th floor Lumpini Tower
Rama 4 Road Sathorn Bangkok 10120
tel. (662) 2855011-6
fax. (662) 2855017


## สัญลักษณ์วัสดุตกแต่ง

### วัสดุพื้น

F1 ปูกระเบื้องเซรามิคขนาด 12"x12" พร้อมบัวเชิงผนัง PVC.2"
F2 ปูกระเบื้องเซรามิคขนาด 12" x 12" พร้อมแนวตะ
ขอบทำผิวขัดมันเงาด้วยซีเมนต์ขัดมัน
F3 ปูกระเบื้องเซรามิคขนาด 12"x12" (สำหรับห้องน้ำ)
F3A ปูกระเบื้องเซรามิคขนาด 12"x12" (สำหรับห้องน้ำ)
F4 ปูกระเบื้องเซรามิคขนาด 12"x12"
F4A ปูกระเบื้องเซรามิคขนาด 12"x12"(สำหรับห้องพักขยะ)
F4B ปูกระเบื้องเซรามิคขนาด 12"x12"(สำหรับระเบียง)
F4C ปูกระเบื้องเซรามิคขนาด 12"x12"(สำหรับทางเดินส่วนกลาง)
F5 ปูลามิเนตลำอิฐปูพื้น พร้อมบัวเชิงผนัง PVC.2"
F6 พื้นทำผิวขัดมันเงาด้วยซีเมนต์ขัดมัน
F7 พื้นทำผิวขัดหยาบด้วยซีเมนต์ขัดหยาบ
F8 พื้นทำผิวกรวดล้างด้วยซีเมนต์ขาวล้างกรวด
F9 พื้นทำระบบกันซึม
F9A พื้นทำผิวขัดเรียบทาสี EPOXY
F10 ทำผิวดูแบบ INTERIOR (PAI)
F11 ทำผิวดูแบบ LANDSCAPE
หมายเหตุ ยางมะขวดต่อกระเบื้องด้วยปูนซีเมนต์ดำ

### วัสดุผนัง

P1 ผนัง ค.ส.ล. ฉาบปูนทาสี (ทาสีภายนอก, ภายใน)
P2 ฉาบปูนเรียบทาสี (สำหรับภายนอก, ภายใน)
P2A ฉาบปูนเรียบทาสี หนา 15 ซม. (สำหรับภายนอก, ภายใน)
P3 บุกระเบื้องเซรามิค 8" x 8" (ชนิดบุผนัง)
P4 ผนังอิฐมอญเรียบทั้งหนา 9 ซม. ทำขอบต่อเรียบทาสี
โครงเหล็กกรุสังกะสี
P5 ผนัง ค.ส.ล. ฉาบปูนเรียบทาสี
P5A ผนัง ค.ส.ล. พ่นสีระบบใหม่
P6 ผนัง ค.ส.ล. เปลือยผิดแต่งให้สีเรียบร้อยทาสี
P7 ผนัง ค.ส.ล. เปลือยผิดแต่งไม่ทาสี
P8 ผนังกุดิลดูลายตามตัวอย่าง

CURTAIN WALL & FACADE CONTRACTOR :

ISO.9002
**KIM YOO SENG**
41/8 RAMA 3 ROAD, CHONG-NONSEE, YANNAWA, BANGKOK 10120, THAILAND
TEL : 294-6291 - 8 FAX : (662) 294-1744

REVISION

| NO. | DESCRIPTION | DATE |
|---|---|---|
| 1 | | |
| 2 | | |
| 3 | | |
| 4 | | |
| 5 | | |
| 6 | | |
| 7 | | |

PROJECT :
LUMPINI TOWER
VIBHAVADI-CHATUCHAK

PROJECT NO : 1802 LPark-VC


# AS-BUILT DRAWING

DRAWING TITLE :
STICK WALL & ACP.CLADDING
TYPICAL HORIZONTAL DETAIL @ COVER CULUMN

| | |
|---|---|
| DRAWN : | UDOMSAK.P |
| CHECKED : | SANGUAN |
| DATE : | 10/07/2562 |

| SHEET NO. | DWG. NO. | Rev. |
|---|---|---|
| | TD-H23 | - |


These drawings are the property of P.A. Design Co., Ltd.
and not to be used or reproduced without specific permission.

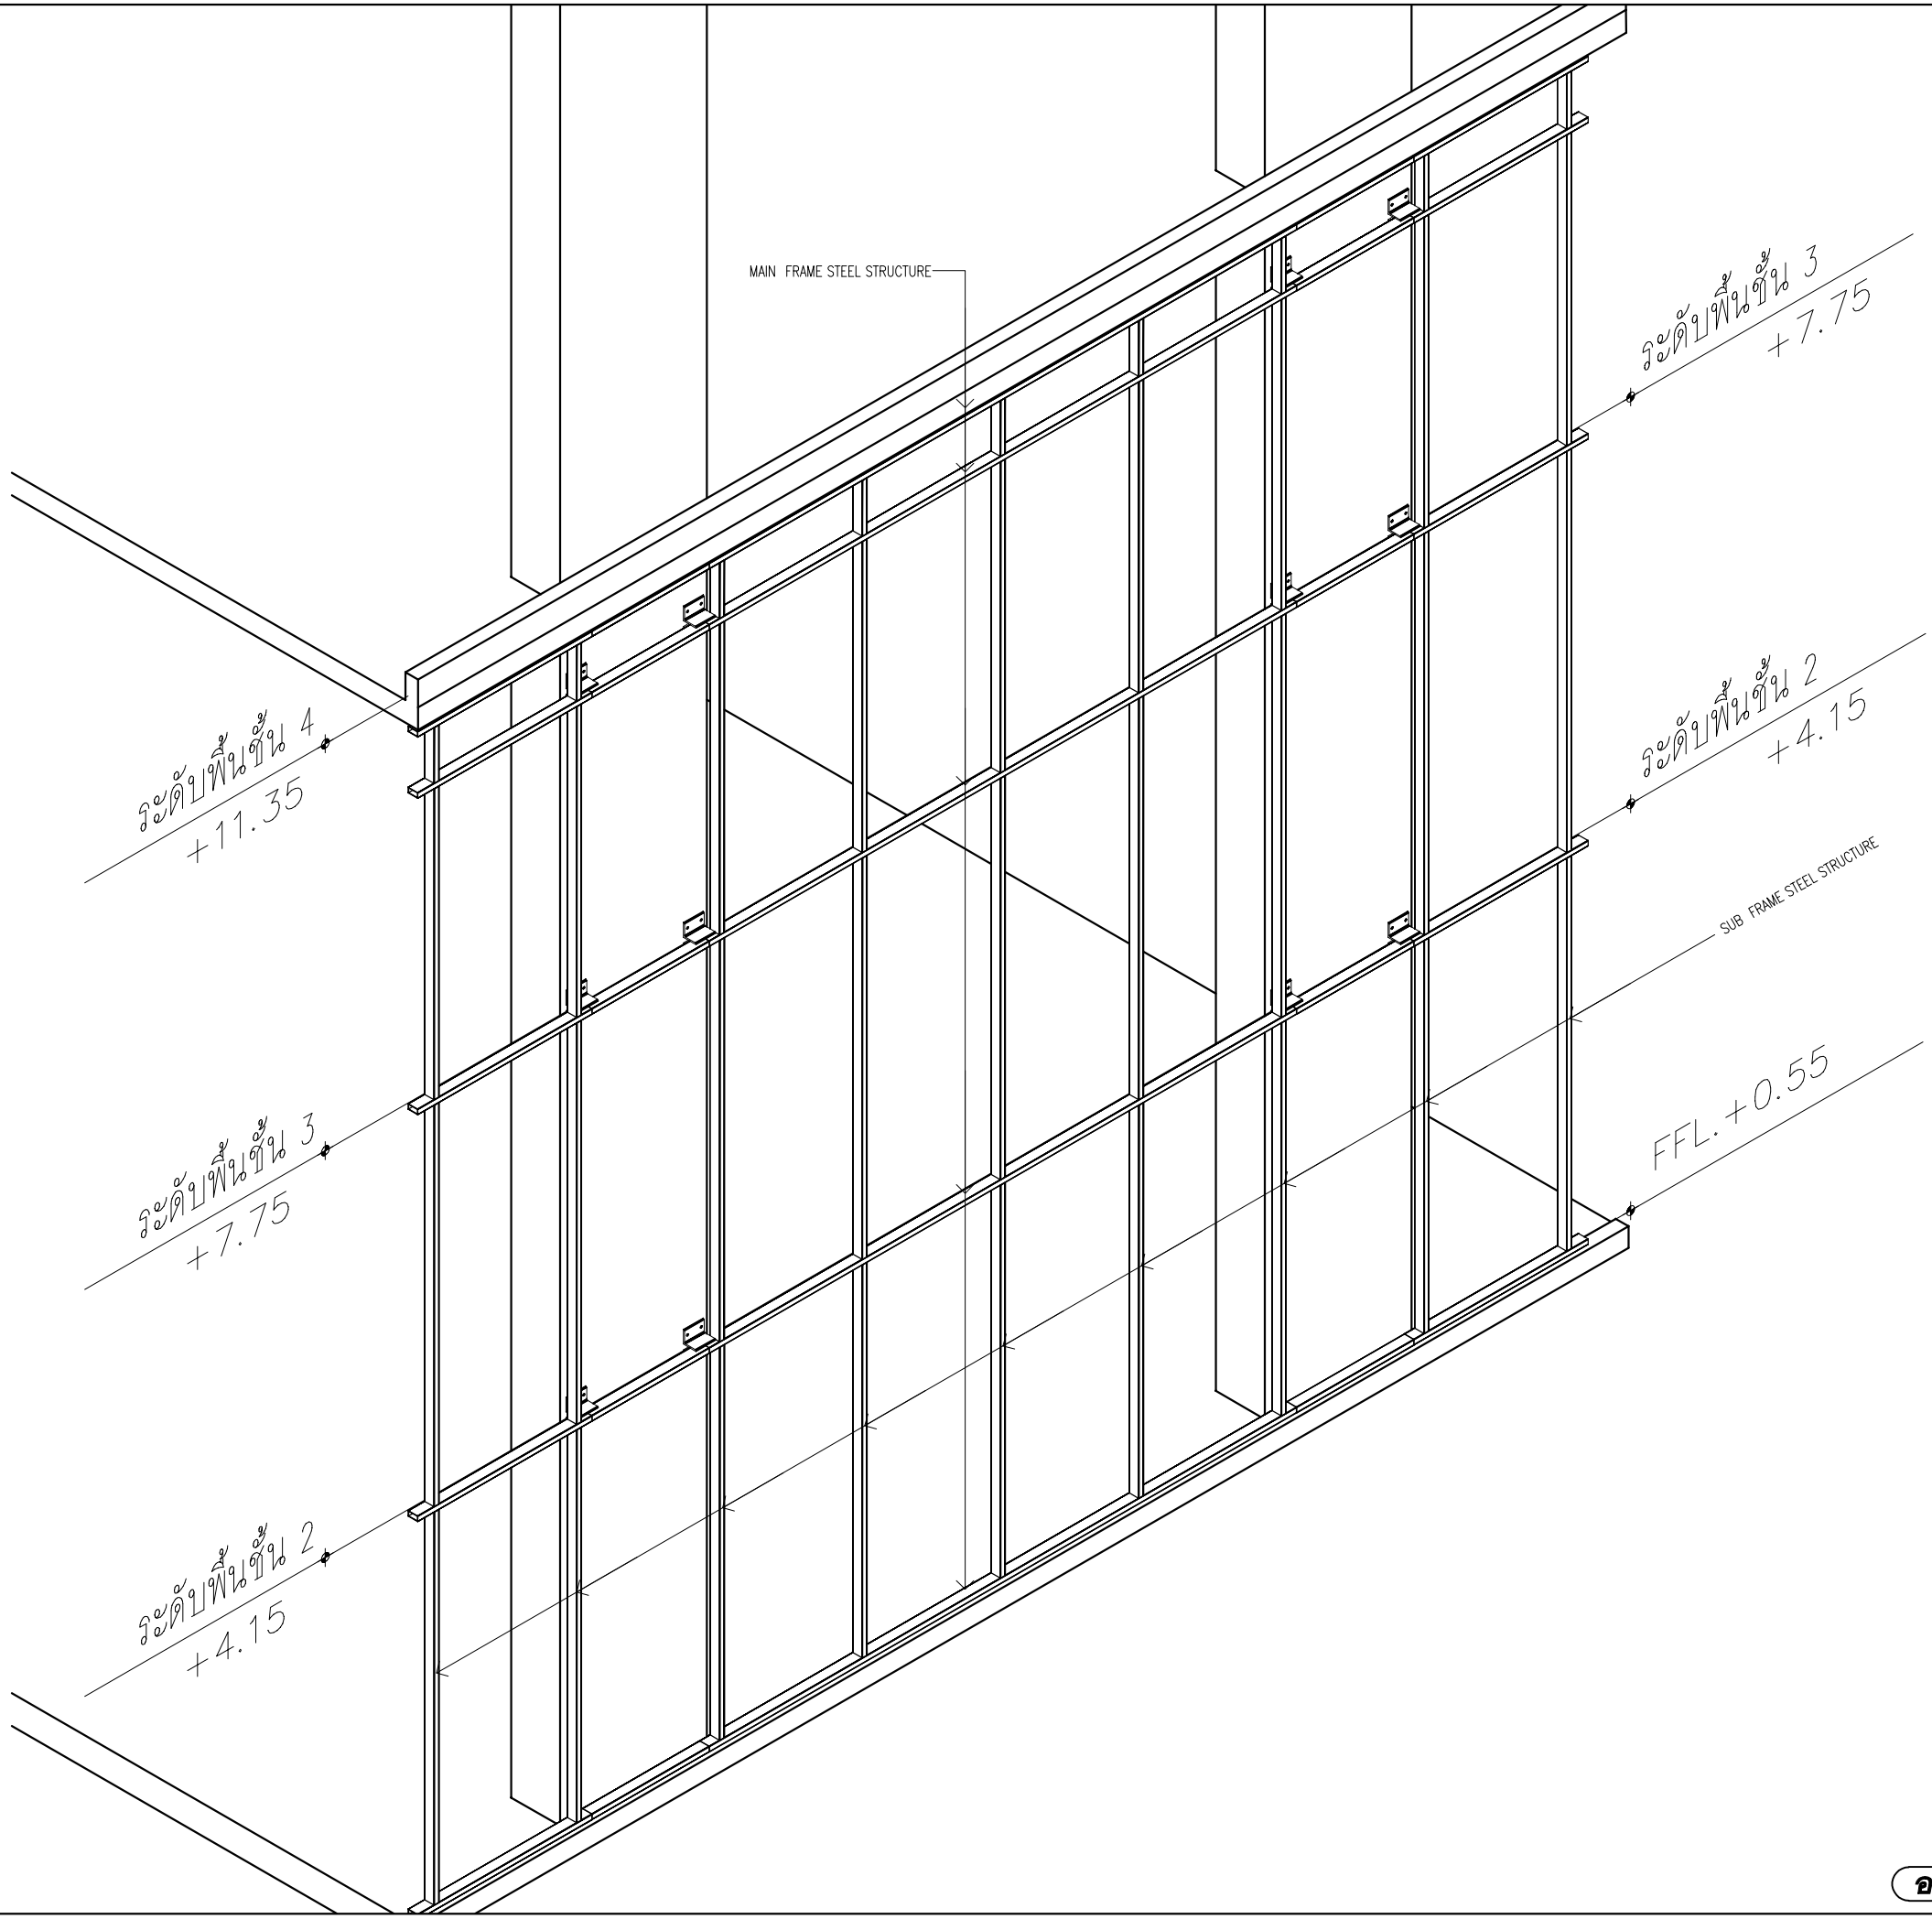


อาคาร A

**L.P.N. DEVELOPMENT PUBLIC CO., LTD.**
1168/109 36th floor Lumpini Tower
Rama 4 Road Sathorn Bangkok 10120
tel. (662) 2855011-6
fax. (662) 2855017

## สัญลักษณ์วัสดุตกแต่ง

### วัสดุพื้น

F1 ปูกระเบื้องเซรามิคขนาด 12"x12" พร้อมบัวเชิงเน้น PVC.2"
F2 ปูกระเบื้องเซรามิคขนาด 12" x 12" พร้อมแนวยาง
ขอบทำบัวซีเมนต์ขัดมัน
F3 ปูกระเบื้องเซรามิคขนาด 12"x12" (สำหรับห้องน้ำ)
F3A ปูกระเบื้องเซรามิคขนาด 12"x12" (สำหรับห้องน้ำ)
F4 ปูกระเบื้องเซรามิคขนาด 12"x12"
F4A ปูกระเบื้องเซรามิคขนาด 12"x12"(สำหรับห้องพักขยะ)
F4B ปูกระเบื้องเซรามิคขนาด 12"x12"(สำหรับระเบียง)
F4C ปูกระเบื้องเซรามิคขนาด 12"x12"(สำหรับทางเดินส่วนกลาง)
F5 ปูลามิเนตลำอิฐปู พร้อมบัวเชิงเน้น PVC.2"
F6 พื้นทำผิวซีเมนต์ขัดมัน
F7 พื้นทำผิวซีเมนต์ขัดหยาบ
F8 พื้นทำผิวกรวดล้าง
F9 พื้นทำระบบกันซึม
F9A พื้นทำผิวขัดเรียบทาสี EPOXY
F10 ทำผิวดูแบบ INTERIOR (PAI)
F11 ทำผิวดูแบบ LANDSCAPE
หมายเหตุ ขอบวงกบต่อกระเบื้องดังปูลามิเนตสีดำ

### วัสดุผนัง

P1 ผนัง ค.ส.ล. สำเร็จรูป (ทาสีภายนอก, ภายใน)
P2 ฉาบปูนเรียบทาสี (สำหรับภายนอก, ภายใน)
P2A ฉาบปูนเรียบทาสี หนา 15 ซม. (สำหรับภายนอก, ภายใน)
P3 บุกระเบื้องเซรามิค 8" x 8" (ชนิดปูผนัง)
P4 ผนังยิปซั่มบอร์ดหนา 9 มม. ทำฉลุต่อเรียบทาสี
โครงเหล็กรูปพรรณกระสี
P5 ผนัง ค.ส.ล. ฉาบปูนเรียบทาสี
P5A ผนัง ค.ส.ล. พ่นสีระบบิด
P6 ผนัง ค.ส.ล. เปลือยผิดแต่งให้สีเรียบร้อยทาสี
P7 ผนัง ค.ส.ล. เปลือยผิดแต่งไม่ทาสี
P8 ผนังปูวัสดุตามตัวอย่าง

CURTAIN WALL & FACADE CONTRACTOR :

ISO.9002
**KIM YOO SENG**
41/8 RAMA 3 ROAD, CHONG-NONSEE, YANNAWA, BANGKOK 10120, THAILAND
TEL : 294-6291 - 8 FAX : (662) 294-1744

REVISION

| NO. | DESCRIPTION | DATE |
|---|---|---|
| 1 | | |
| 2 | | |
| 3 | | |
| 4 | | |
| 5 | | |
| 6 | | |
| 7 | | |

PROJECT :
LUMPINI TOWER
VIBHAVADI-CHATUCHAK

PROJECT NO : 1802 LPark-VC


# AS-BUILT DRAWING

DRAWING TITLE :
STICK WALL & ACP.CLADDING
TYPICAL HORIZONTAL DETAIL @ COVER CULUMN


| | |
|---|---|
| DRAWN : | UDOMSAK.P |
| CHECKED : | SANGUAN |
| DATE : | 10/07/2562 |

| SHEET NO. | DWG. NO. | Rev. |
|---|---|---|
| | TD-H24 | - |


These drawings are the property of P.A. Design Co., Ltd.
and not to be used or reproduced without specific permission.

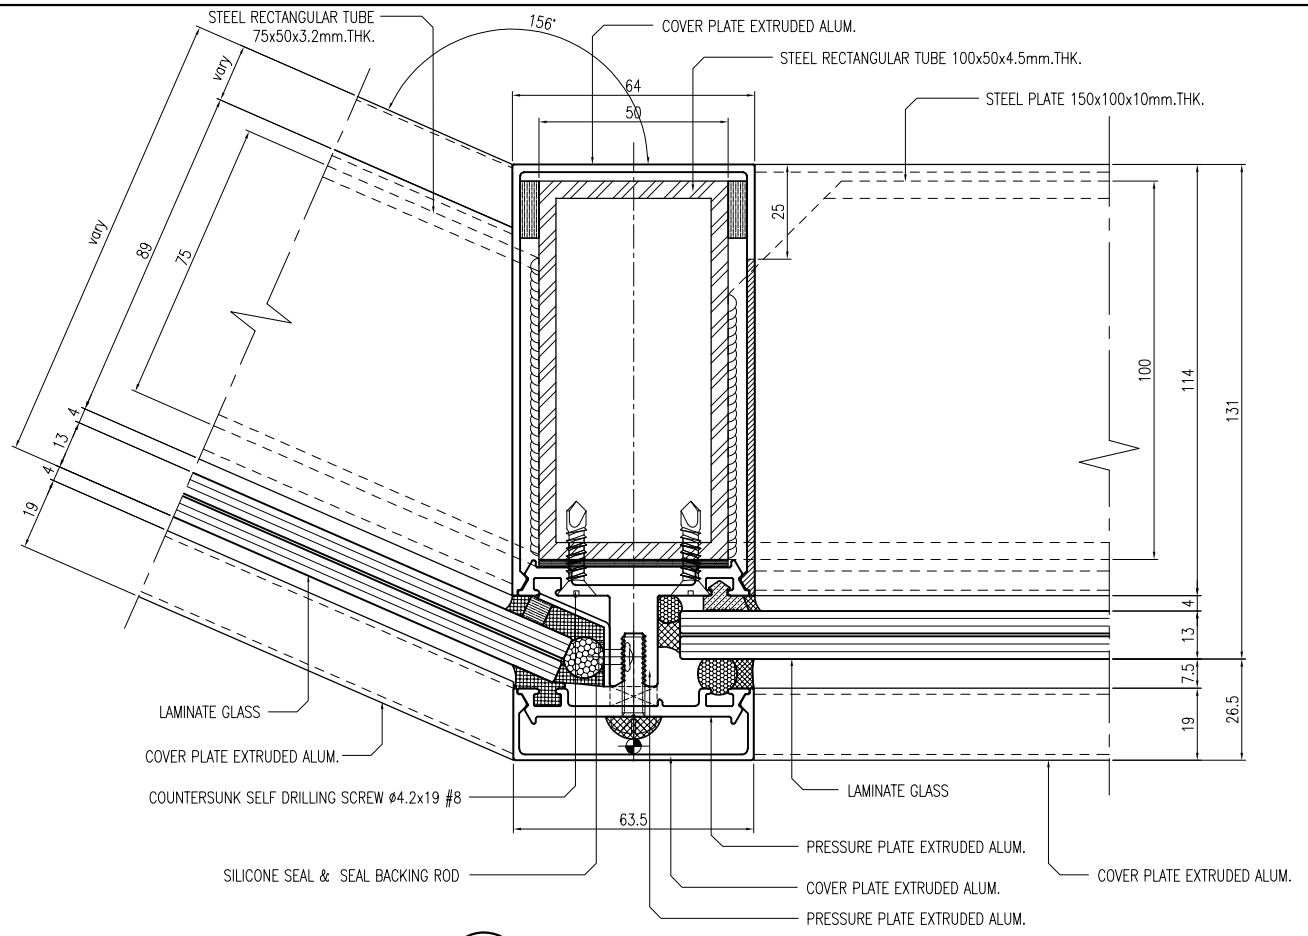



04 - TYPICAL HORIZONTAL SECTION DETAIL

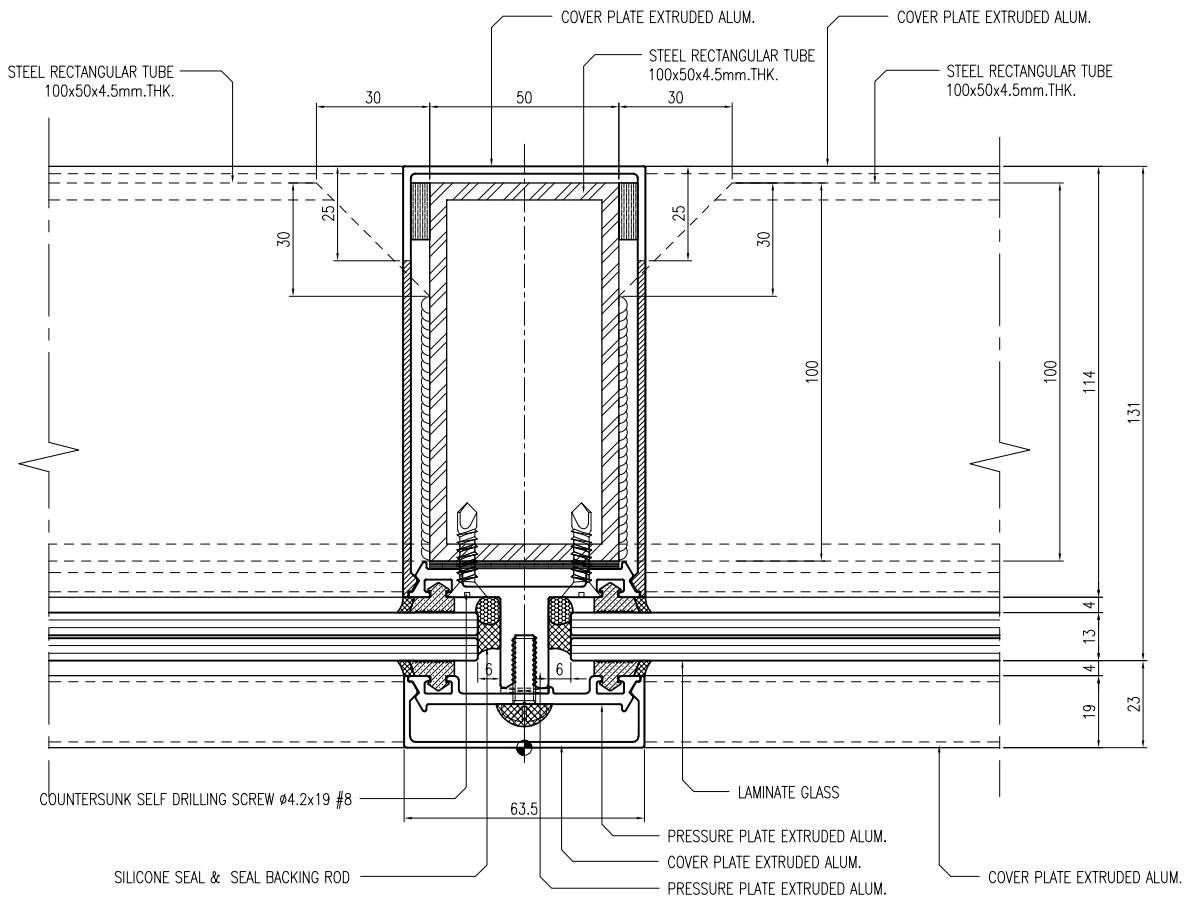


02 - TYPICAL HORIZONTAL SECTION DETAIL

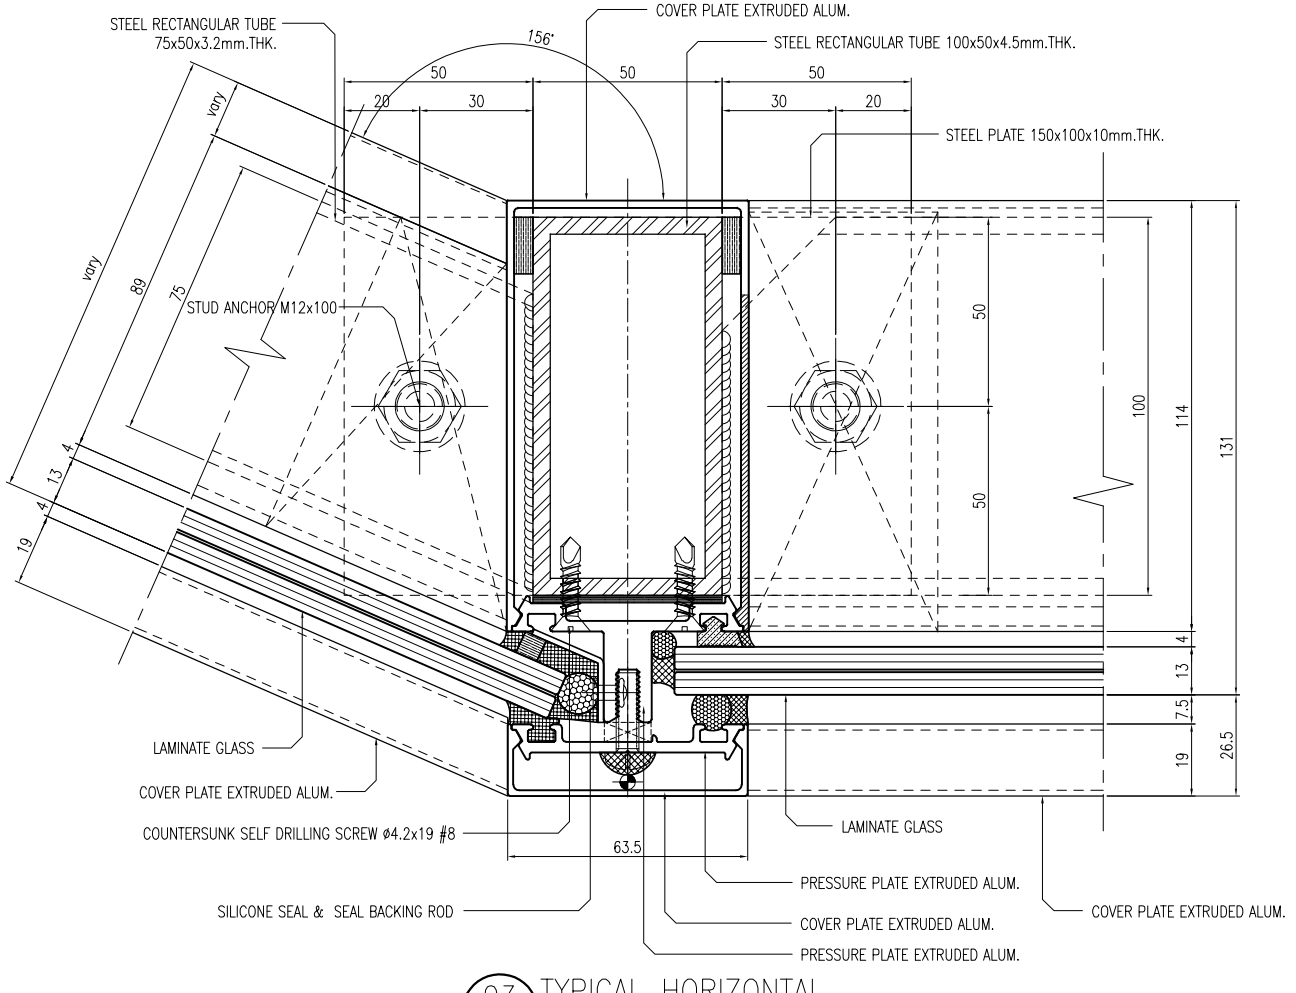


03 - TYPICAL HORIZONTAL SECTION DETAIL

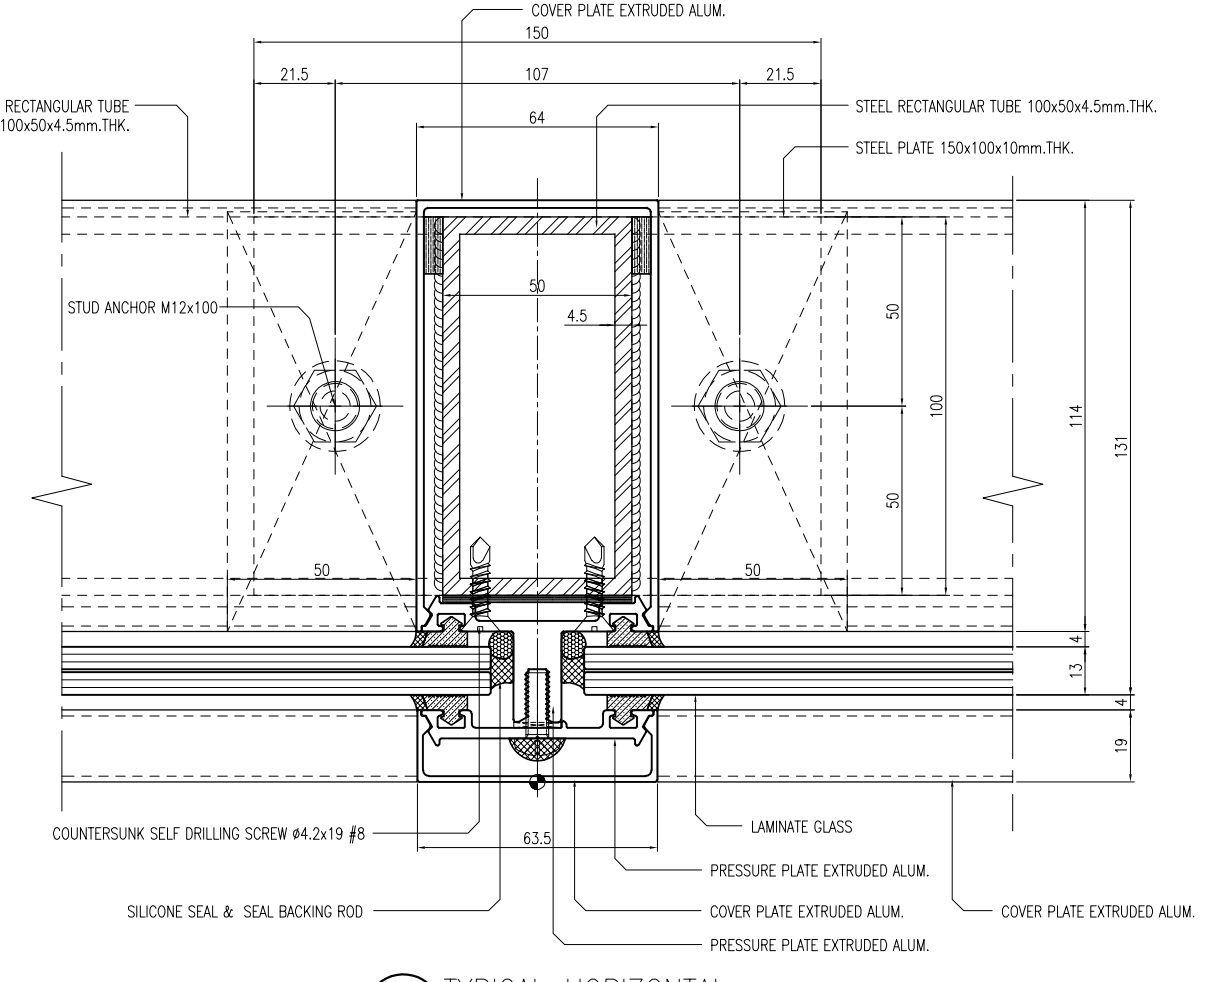


01 - TYPICAL HORIZONTAL SECTION DETAIL

อาคาร A

L.P.N. DEVELOPMENT PUBLIC CO., LTD.
1168/109 36th floor Lumpini Tower
Rama 4 Road Sathorn Bangkok 10120
tel. (662) 2855011-6
fax. (662) 2855017

## สัญลักษณ์วัสดุตกแต่ง

### วัสดุพื้น

F1 ปูกระเบื้องเซรามิคขนาด 12"x12" พร้อมบัวเชิงเน้น PVC.2"
F2 ปูกระเบื้องเซรามิคขนาด 12" x 12" พร้อมแนวและขอบทำนิวซีแมนต์ขัดมัน
F3 ปูกระเบื้องเซรามิคขนาด 12"x12" (สำหรับห้องน้ำ)
F3A ปูกระเบื้องเซรามิคขนาด 12"x12" (สำหรับพื้นน้ำ)
F4 ปูกระเบื้องเซรามิคขนาด 12"x12"
F4A ปูกระเบื้องเซรามิคขนาด 12"x12"(สำหรับห้องพักขยะ)
F4B ปูกระเบื้องเซรามิคขนาด 12"x12"(สำหรับบรรเบียง)
F4C ปูกระเบื้องเซรามิคขนาด 12"x12"(สำหรับทางเดินส่วนกลาง)
F5 ปูลามิเนตลำอิฐปูป พร้อมบัวเชิงเน้น PVC.2"
F6 พื้นทำนิวซีแมนต์ขัดมัน
F7 พื้นทำนิวซีแมนต์ขัดหยาบ
F8 พื้นทำผิวกรวดล้าง
F9 พื้นทำระบบกันซึม
F9A พื้นทำผิวขัดเรียบเทาสี EPOXY
F10 ทำผิวดูแบบ INTERIOR (PAI)
F11 ทำผิวดูแบบ LANDSCAPE
หมายเหตุ ยางแนวรอยต่อกระเบื้องดังปูนซีแมนต์ดำ

### วัสดุผนัง

P1 ฉนัง ค.ส.ล. ลำอิฐปูป (ทาสีภายนอก, ภายใน)
P2 ฉาบปูนเรียบเทาสี (สำหรับภายนอก, ภายใน)
P2A ฉาบปูนเรียบเทาสี หนา 15 ซม. (สำหรับภายนอก, ภายใน)
P3 บุกระเบื้องขอบมัน 8" x 8" (ชนิดบุผนัง)
P4 ผนังอิฐมอญก่อหนา 9 ม. ทำรอยต่อเรียบเทาสี โครงเหล็กรูปสี่เหลี่ยมสี
P5 ฉนัง ค.ส.ล. ฉาบปูนเรียบเทาสี
P5A ฉนัง ค.ส.ล. พ่นสีระเบิด
P6 ฉนัง ค.ส.ล. เปลือยผิดแต่งให้สีเรียบร้อยทาสี
P7 ฉนัง ค.ส.ล. เปลือยผิดแต่งไม่ทาสี
P8 ฉนังบุวัสดุตามตัวอย่าง

CURTAIN WALL & FACADE CONTRACTOR :

ISO.9002
KIM YOO SENG
41/8 RAMA 3 ROAD, CHONG-NONSEE, YANNAWA, BANGKOK 10120, THAILAND
TEL : 294-6291 - 8 FAX : (662) 294-1744

REVISION

| NO. | DESCRIPTION | DATE |
|---|---|---|
| 1 | | |
| 2 | | |
| 3 | | |
| 4 | | |
| 5 | | |
| 6 | | |
| 7 | | |

PROJECT :

LUMPINI TOWER
VIBHAVADI-CHATUCHAK

PROJECT NO : 1802 LPark-VC


AS-BUILT DRAWING

DRAWING TITLE :
STICK WALL @ LEVEL 21
TYPICAL HORIZONTAL DETAIL


| | |
|---|---|
| DRAWN : | UDOMSAK.P |
| CHECKED : | SANGUAN |
| DATE : | 10/07/2562 |

| SHEET NO. | DWG. NO. | Rev. |
|---|---|---|
| | TD.H25 | |


These drawings are the property of P.A. Design Co., Ltd.
and not to be used or reproduced without specific permission.

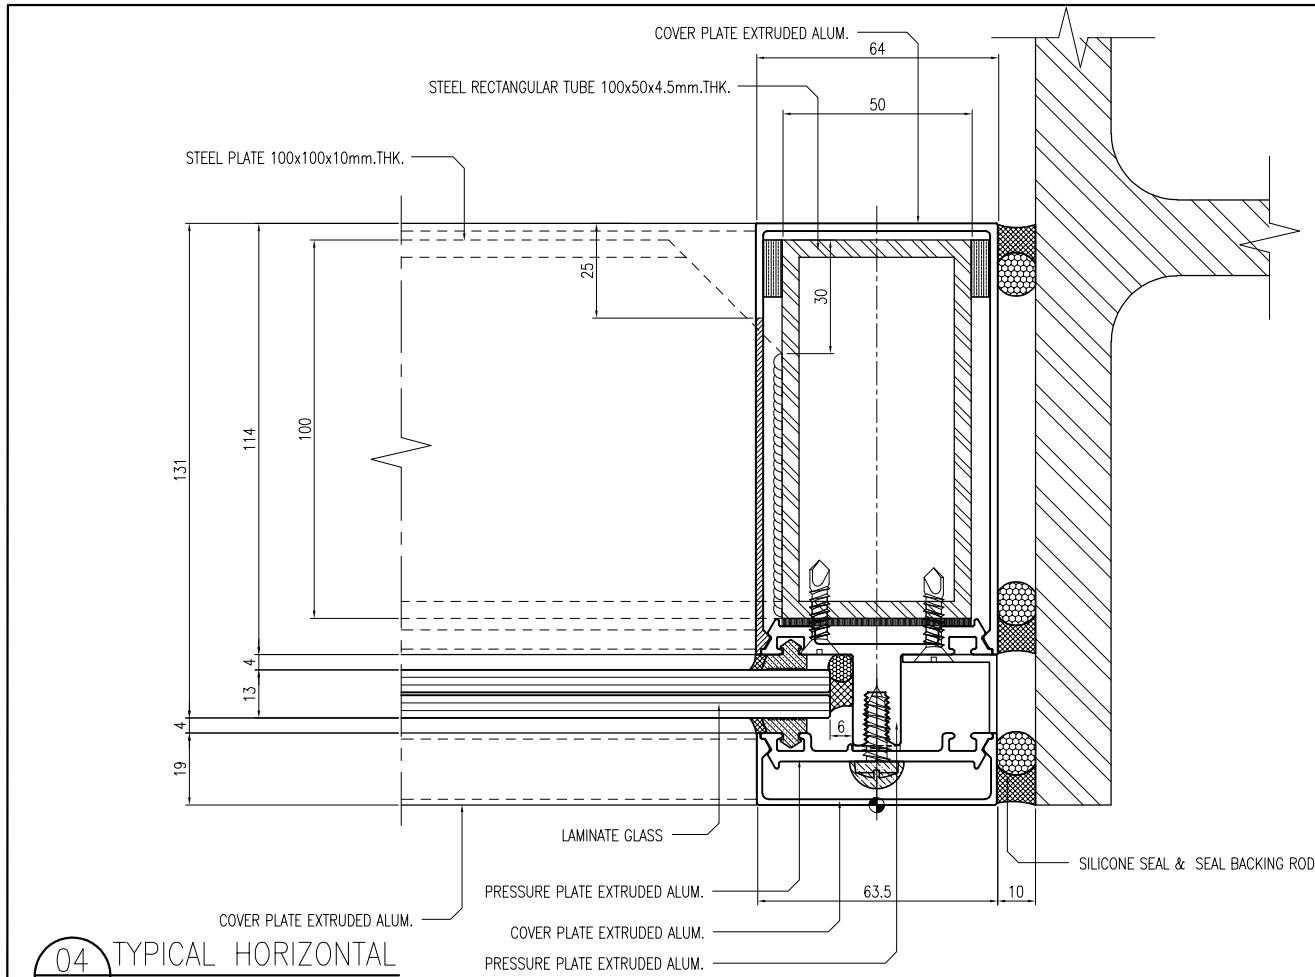



04 - TYPICAL HORIZONTAL SECTION DETAIL

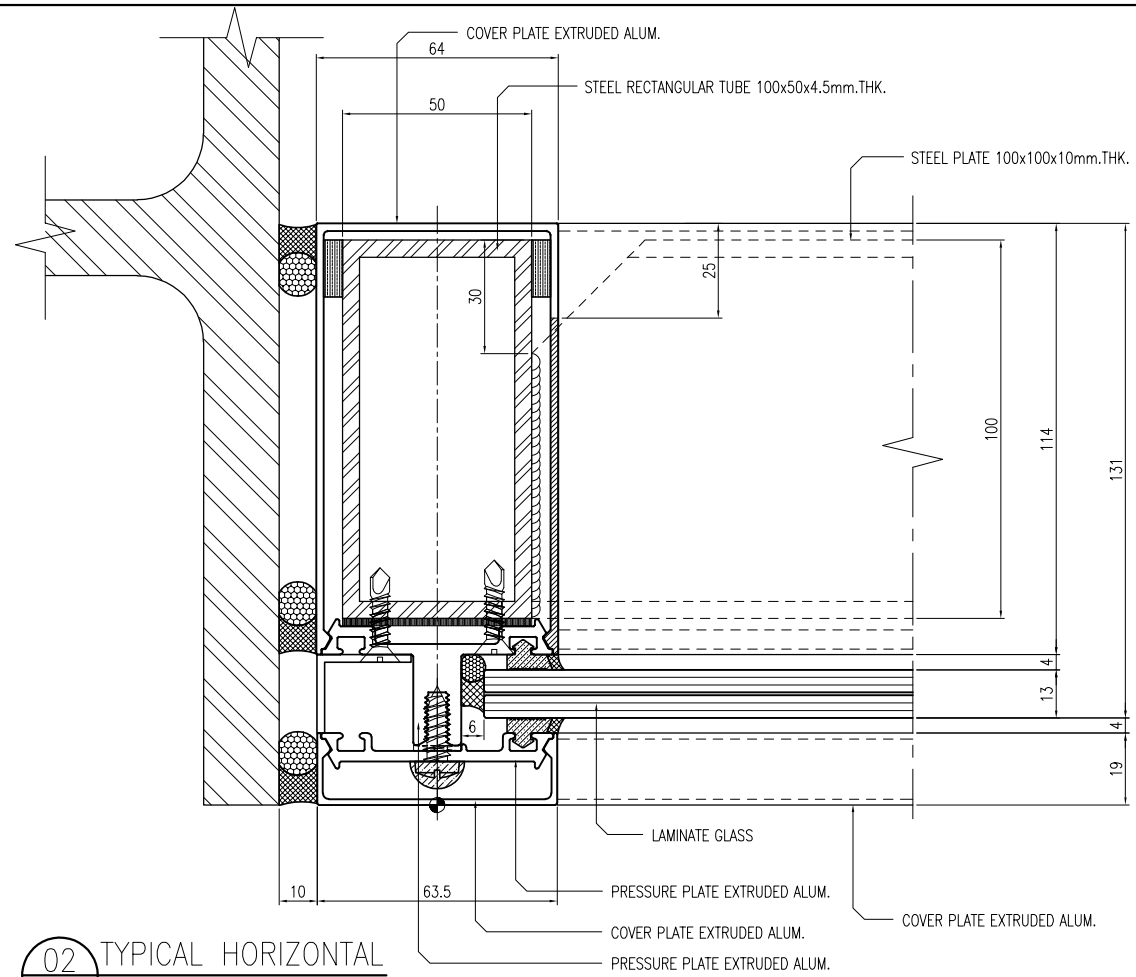


02 - TYPICAL HORIZONTAL SECTION DETAIL

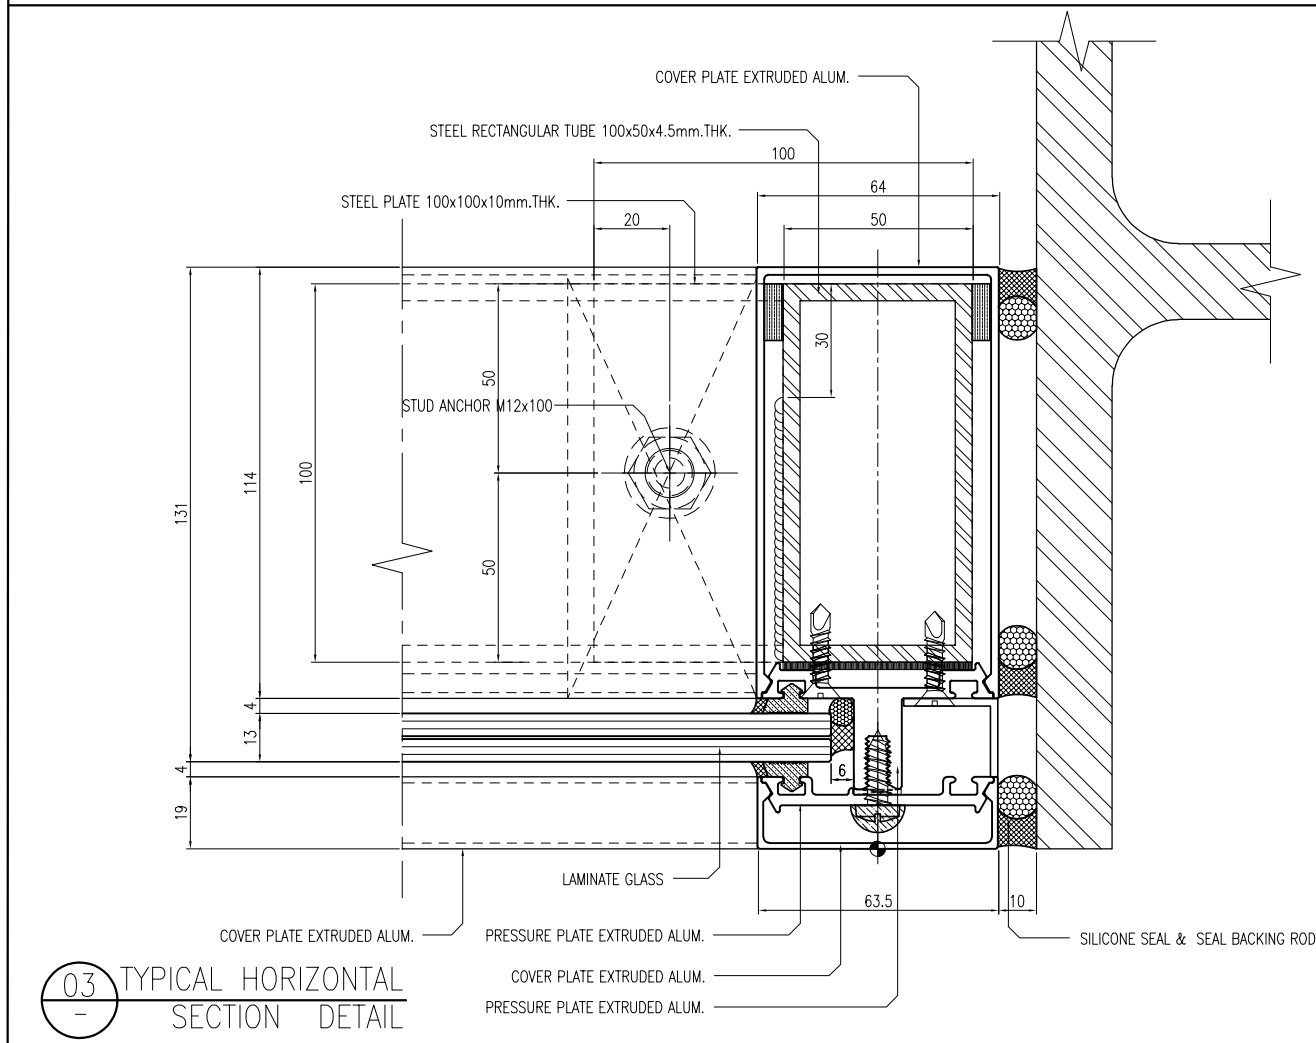


03 - TYPICAL HORIZONTAL SECTION DETAIL

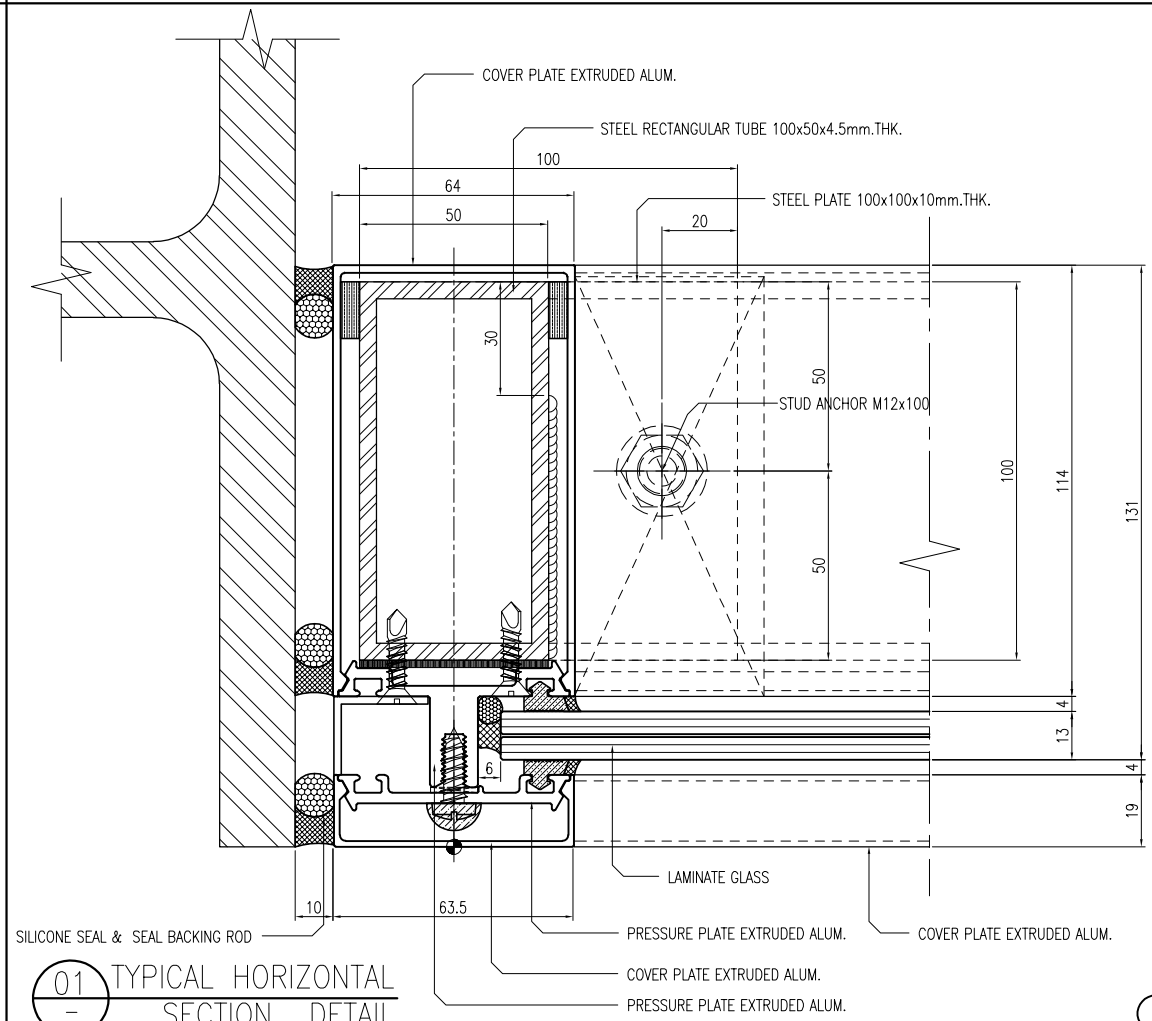


01 - TYPICAL HORIZONTAL SECTION DETAIL

อาคาร A

**L.P.N. DEVELOPMENT PUBLIC CO., LTD.**
1168/109 36th floor Lumpini Tower
Rama 4 Road Sathorn Bangkok 10120
tel. (662) 2855011-6
fax. (662) 2855017

## สัญลักษณ์วัสดุตกแต่ง

### วัสดุพื้น

F1 ปูกระเบื้องเซรามิคขนาด 12"x12" พร้อมบัวเชิงผนัง PVC.2"
F2 ปูกระเบื้องเซรามิคขนาด 12" x 12" พร้อมแนวและขอบทำนิวซีแมนต์ขัดมัน
F3 ปูกระเบื้องเซรามิคขนาด 12"x12" (สำหรับห้องน้ำ)
F3A ปูกระเบื้องเซรามิคขนาด 12"x12" (สำหรับห้องน้ำ)
F4 ปูกระเบื้องเซรามิคขนาด 12"x12"
F4A ปูกระเบื้องเซรามิคขนาด 12"x12"(สำหรับห้องพักขนะ)
F4B ปูกระเบื้องเซรามิคขนาด 12"x12"(สำหรับบรรเบียง)
F4C ปูกระเบื้องเซรามิคขนาด 12"x12"(สำหรับทางเดินส่วนกลาง)
F5 ปูลามิเนตลำอิฐปูป พร้อมบัวเชิงผนัง PVC.2"
F6 พื้นทำนิวซีแมนต์ขัดมัน
F7 พื้นทำนิวซีแมนต์ขัดหยาบ
F8 พื้นทำผิวกรดล้าง
F9 พื้นทำระบบกันซึม
F9A พื้นทำนิวขัดเรียบเทาสี EPOXY
F10 ทำผิวดูแบบ INTERIOR (PAI)
F11 ทำผิวดูแบบ LANDSCAPE
หมายเหตุ ขางแนวรอยต่อกระเบื้องดังปูนซีแมนต์ดำ

### วัสดุผนัง

P1 ฉนัง ค.ส.ล. ลำอิฐปูป (ทาสีภายนอก, ภายใน)
P2 ขาปปูนเรียบเทาสี (สำหรับภายนอก, ภายใน)
P2A ขาปปูนเรียบเทาสี หนา 15 ซม. (สำหรับภายนอก, ภายใน)
P3 บุกระเบื้องเซรามิค 8" x 8" (ชนิดบุผนัง)
P4 ผนังอิบซัมบอร์ดหนา 9 มม. ทำรอยต่อเรียบเทาสี โครงเหล็กกูปสี่เหลี่ยมสี
P5 ฉนัง ค.ส.ล. ขาปปูนเรียบเทาสี
P5A ฉนัง ค.ส.ล. พ่นสีระเบิด
P6 ฉนัง ค.ส.ล. เปลี่ยนขัด แต่งให้สีเรียบร้อยเทาสี
P7 ฉนัง ค.ส.ล. เปลี่ยนขัดแต่งไม่เทาสี
P8 ฉนังบุวัสดุตามตัวอย่าง

CURTAIN WALL & FACADE CONTRACTOR :

ISO.9002
**KIM YOO SENG**
418 RAMA 3 ROAD, CHONG-NONSEE, YANNAWA, BANGKOK 10120, THAILAND
TEL : 294-6291 - 8 FAX : (662) 294-1744

REVISION

| NO. | DESCRIPTION | DATE |
|---|---|---|
| 1 | | |
| 2 | | |
| 3 | | |
| 4 | | |
| 5 | | |
| 6 | | |
| 7 | | |

PROJECT :

LUMPINI TOWER
VIBHAVADI-CHATUCHAK


PROJECT NO : 1802 LPark-VC

# AS-BUILT DRAWING


DRAWING TITLE :
STICK WALL @ LEVEL 21
TYPICAL HORIZONTAL DETAIL

| | | |
|---|---|---|
| DRAWN : | UDOMSAK.P | |
| CHECKED : | SANGUAN | |
| DATE : | 10/07/2562 | |
| SHEET NO. | DWG. NO. | Rev. |
| | TD.H26 | |


These drawings are the property of P.A. Design Co., Ltd.
and not to be used or reproduced without specific permission.

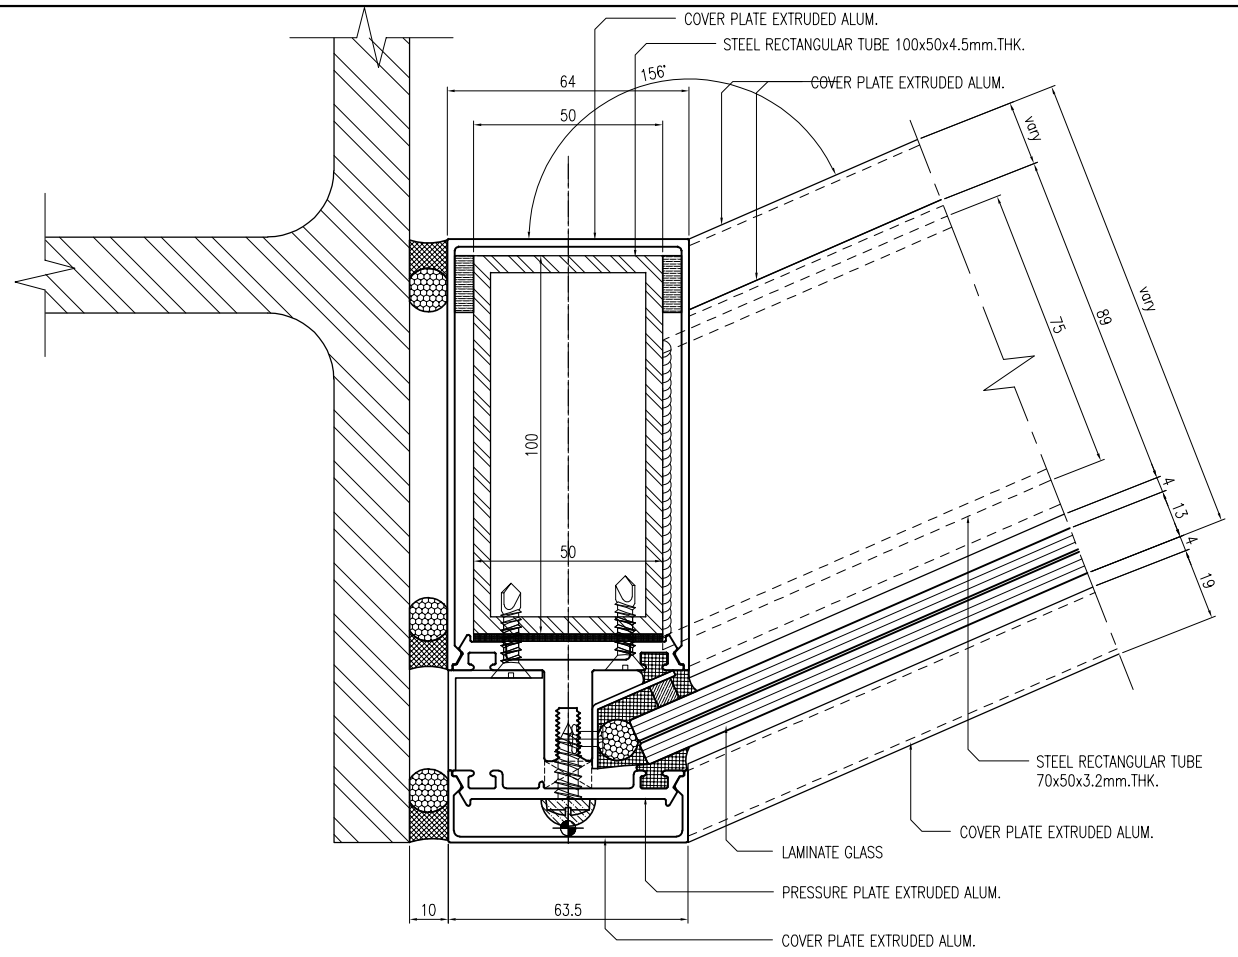



04 - TYPICAL HORIZONTAL SECTION DETAIL

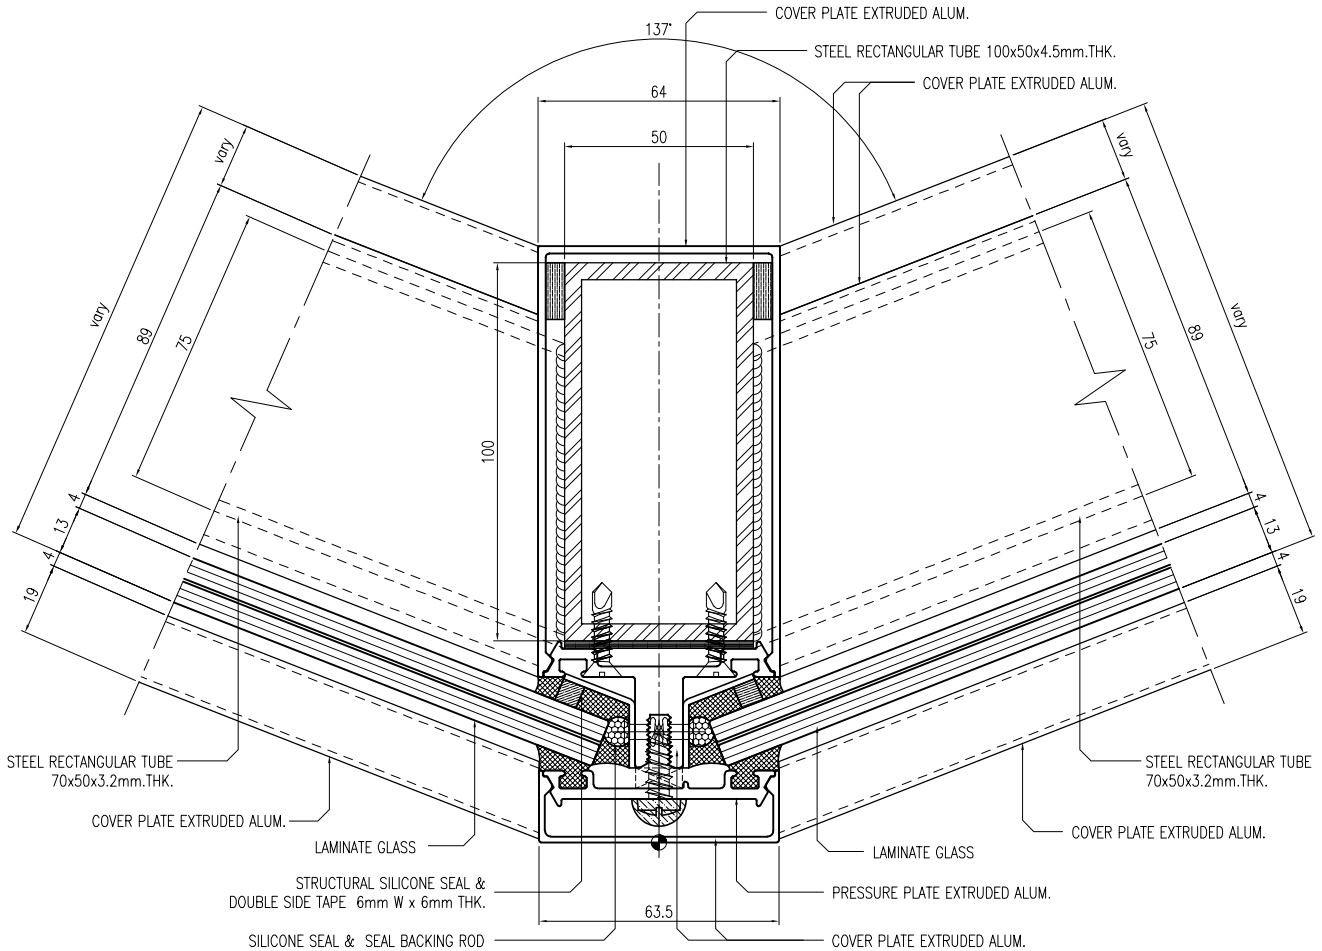


02 - TYPICAL HORIZONTAL SECTION DETAIL

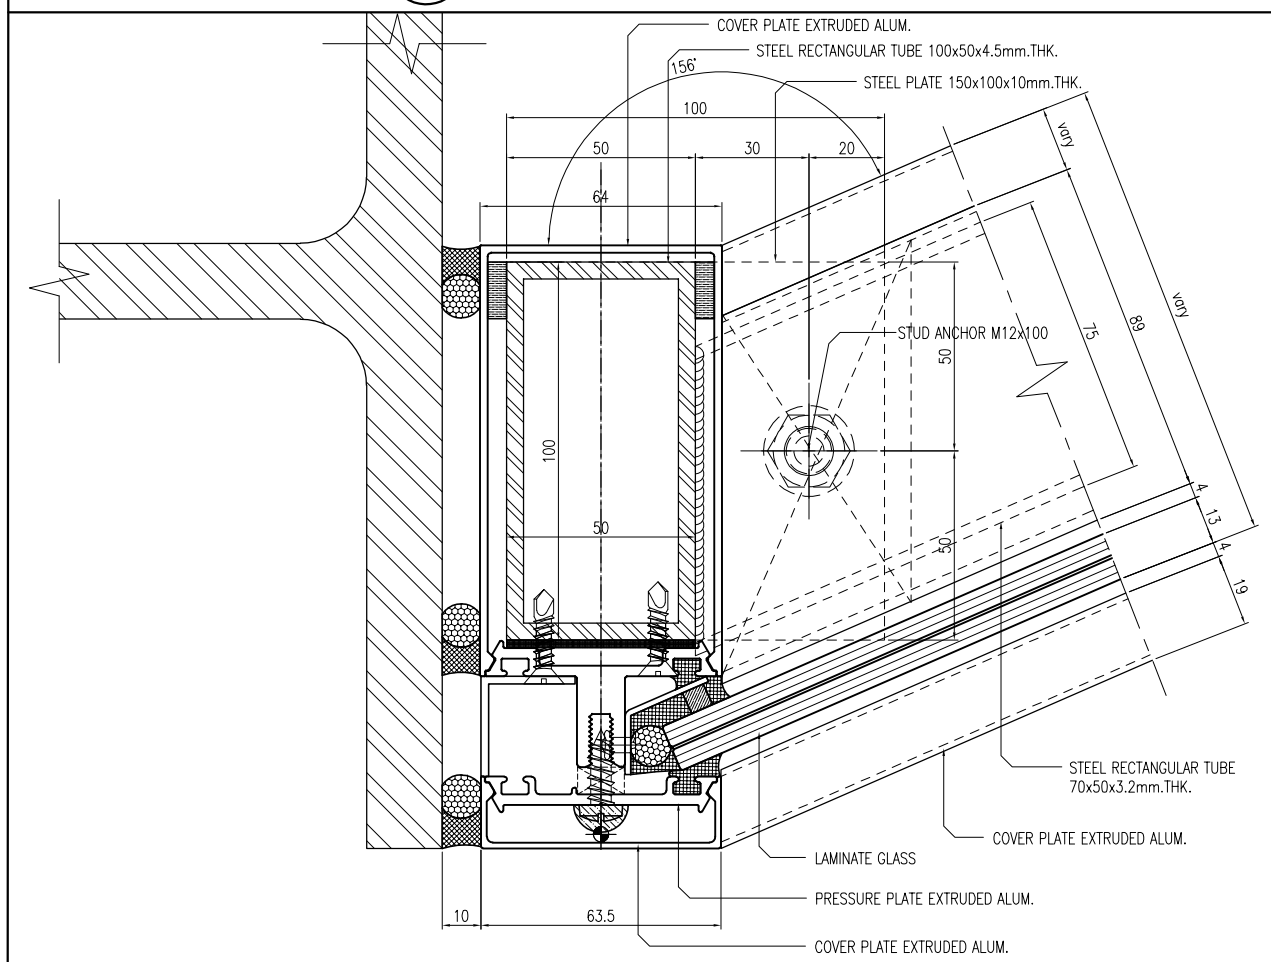


03 - TYPICAL HORIZONTAL SECTION DETAIL

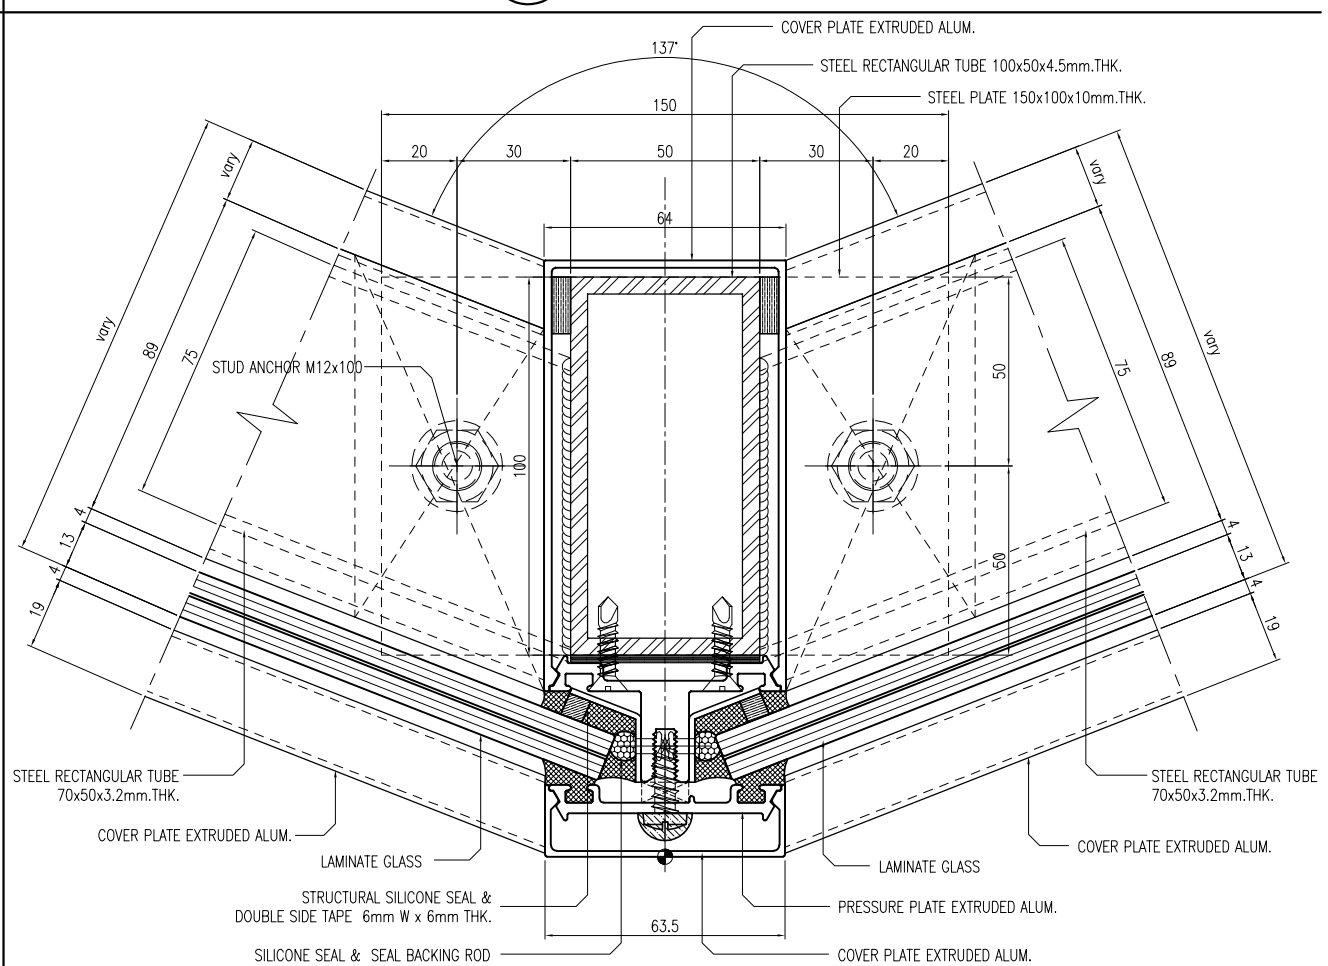


01 - TYPICAL HORIZONTAL SECTION DETAIL

**อาคาร A**

**L.P.N. DEVELOPMENT PUBLIC CO., LTD.**
1168/109 36th floor Lumpini Tower
Rama 4 Road Sathorn Bangkok 10120
tel. (662) 2855011-6
fax. (662) 2855017

## สัญลักษณ์วัสดุตกแต่ง

### วัสดุพื้น

F1 ปูกระเบื้องเซรามิคขนาด 12"x12" พร้อมบัวเชิงผนัง PVC.2"
F2 ปูกระเบื้องเซรามิคขนาด 12" x 12" พร้อมแนวและขอบทำนิวซีแลนด์ขัดมัน
F3 ปูกระเบื้องเซรามิคขนาด 12"x12" (สำหรับห้องน้ำ)
F3A ปูกระเบื้องเซรามิคขนาด 12"x12" (สำหรับห้องน้ำ)
F4 ปูกระเบื้องเซรามิคขนาด 12"x12"
F4A ปูกระเบื้องเซรามิคขนาด 12"x12"(สำหรับห้องพักขนะ)
F4B ปูกระเบื้องเซรามิคขนาด 12"x12"(สำหรับกระเบียง)
F4C ปูกระเบื้องเซรามิคขนาด 12"x12"(สำหรับทางเดินส่วนกลาง)
F5 ปูอามิเนตต่ำอีจุปุ พร้อมบัวเชิงผนัง PVC.2"
F6 พื้นทำนิวซีแลนด์ขัดมัน
F7 พื้นทำนิวซีแลนด์ขัดหยาบ
F8 พื้นทำผิวกรดล้าง
F9 พื้นทำระบบกันซึม
F9A พื้นทำผิวขัดเรียบเทาสี EPOXY
F10 ทำผิวดูแบบ INTERIOR (PAI)
F11 ทำผิวดูแบบ LANDSCAPE
หมายเหตุ ยางแนวรอยต่อกระเบื้องดิวยปูนซีเมนต์ดำ

### วัสดุผนัง

P1 ผนัง ค.ส.ล. ต่ำอีจุปุ (ทาสีภายนอก, ภายใน)
P2 ฉาบปูนเรียบเทาสี (สำหรับภายนอก, ภายใน)
P2A ฉาบปูนเรียบเทาสี หนา 15 ซม. (สำหรับภายนอก, ภายใน)
P3 บุกระเบื้องขอบมิด 8" x 8" (ชนิดดูแบบ)
P4 ผนังอิบซัมบอร์ดหนา 9 มม. ทำระยะต่อเรียบเทาสี โครงเหล็กชุบสังกะสี
P5 ผนัง ค.ส.ล. ฉาบปูนเรียบเทาสี
P5A ผนัง ค.ส.ล. พ่นสีระเบิด
P6 ผนัง ค.ส.ล. เปลือยขัด แต่งให้สีเรียบร้อยเทาสี
P7 ผนัง ค.ส.ล. เปลือยขัดแต่งไม่เทาสี
P8 ผนังวัสดุตามตัวอย่าง

CURTAIN WALL & FACADE CONTRACTOR :

ISO.9002
**KIM YOO SENG**
41/8 RAMA 3 ROAD, CHONG-NONSEE, YANNAWA, BANGKOK 10120, THAILAND
TEL : 294-6291 - 8 FAX : (662) 294-1744

REVISION

| NO. | DESCRIPTION | DATE |
|---|---|---|
| 1 | | |
| 2 | | |
| 3 | | |
| 4 | | |
| 5 | | |
| 6 | | |
| 7 | | |

PROJECT :
LUMPINI TOWER
VIBHAVADI-CHATUCHAK

PROJECT NO : 1802 LPark-VC


# AS-BUILT DRAWING

DRAWING TITLE :
STICK WALL @ LEVEL 21
TYPICAL HORIZONTAL DETAIL


| | |
|---|---|
| DRAWN : | UDOMSAK.P |
| CHECKED : | SANGUAN |
| DATE : | 10/07/2562 |

| SHEET NO. | DWG. NO. | Rev. |
|---|---|---|
| | TD.H27 | |

These drawings are the property of P.A. Design Co., Ltd.
and not to be used or reproduced without specific permission.

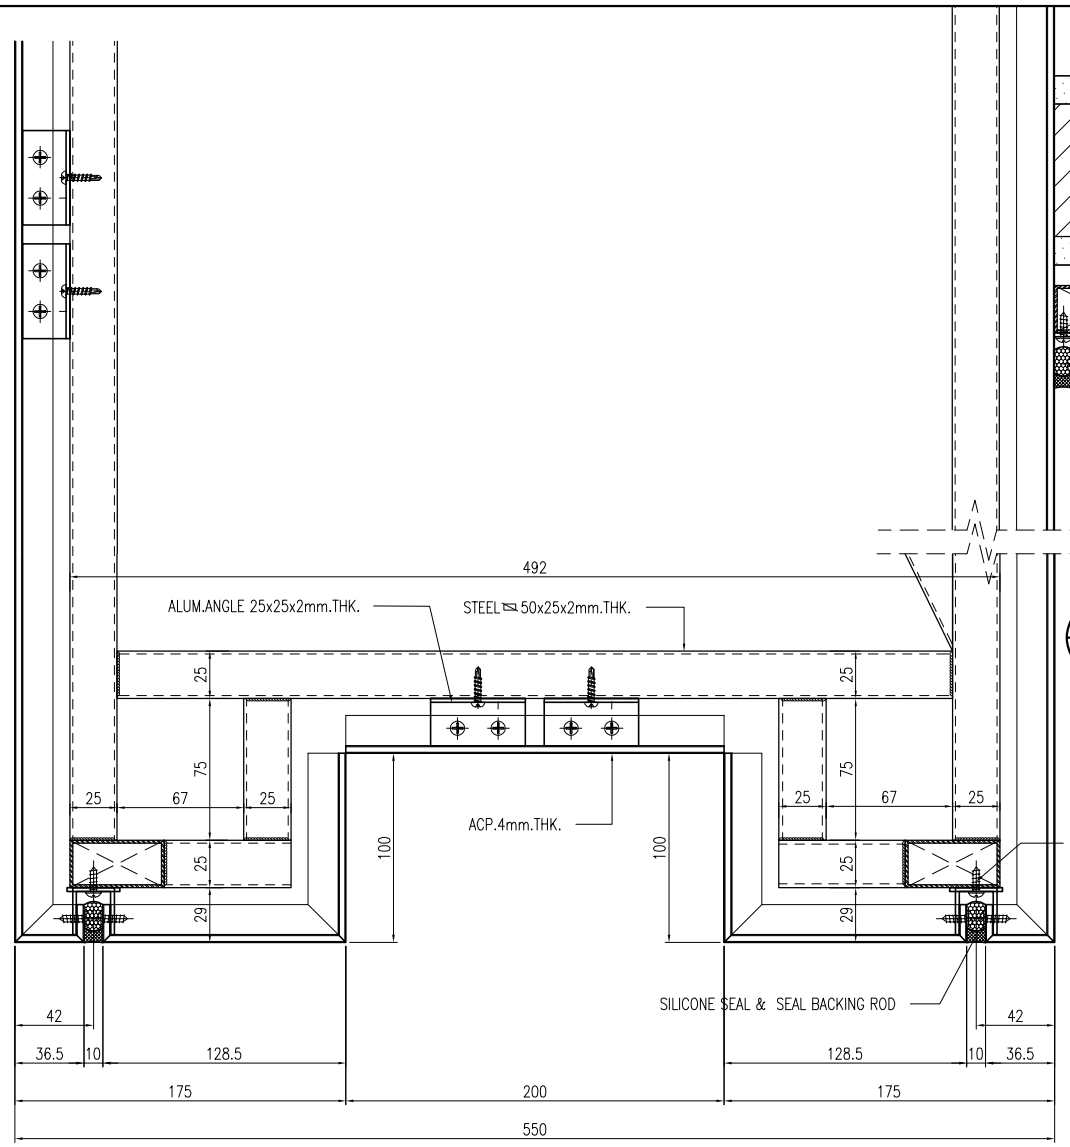



06 - TYPICAL HORIZONTAL SECTION DETAIL

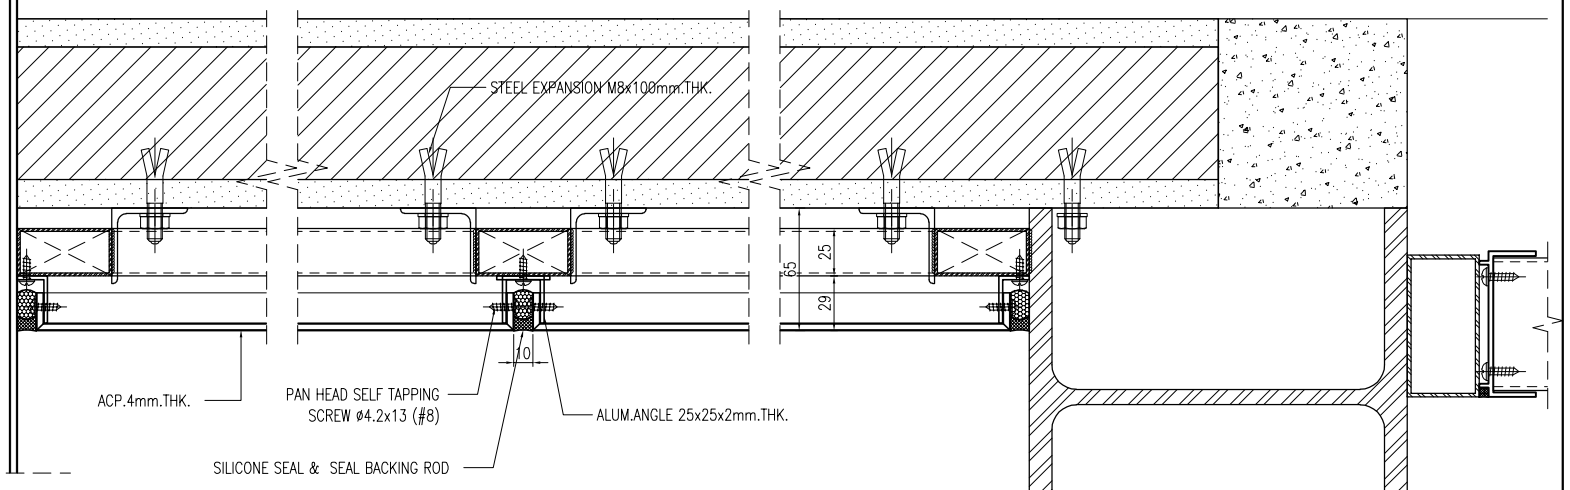


07 - TYPICAL HORIZONTAL SECTION DETAIL


08 - TYPICAL HORIZONTAL SECTION DETAIL

05 - TYPICAL HORIZONTAL SECTION DETAIL

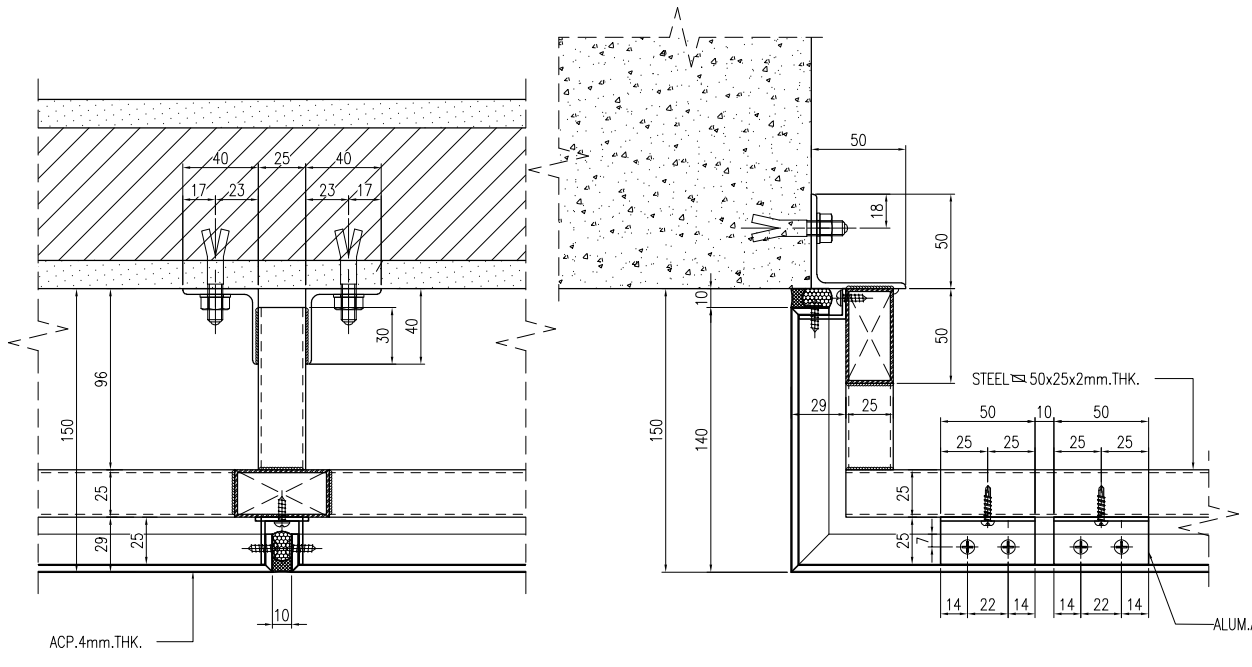



04 - TYPICAL HORIZONTAL SECTION DETAIL

03 - TYPICAL HORIZONTAL SECTION DETAIL

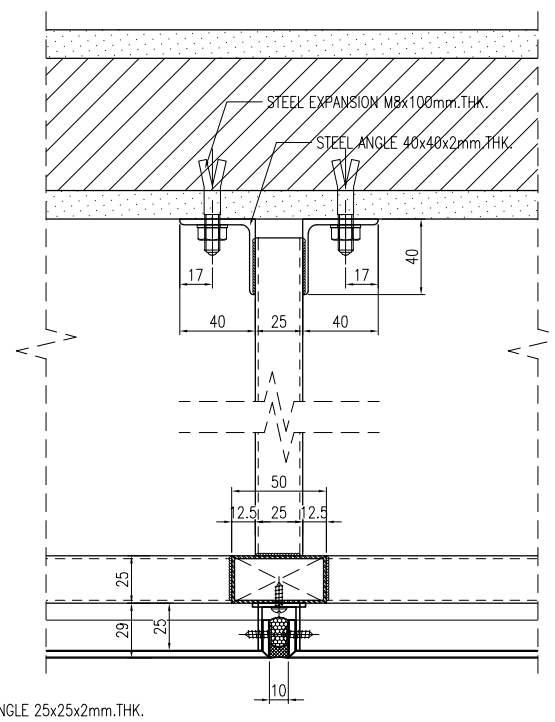


02 - TYPICAL HORIZONTAL SECTION DETAIL

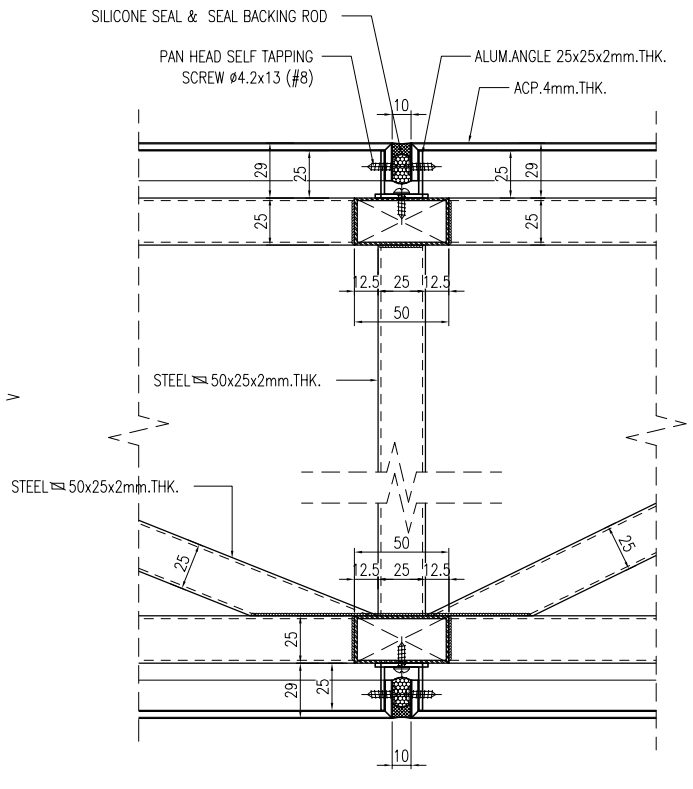


01 - TYPICAL HORIZONTAL SECTION DETAIL

อาคาร A


L.P.N. DEVELOPMENT PUBLIC CO., LTD.
1168/109 36th floor Lumpini Tower
Rama 4 Road Sathorn Bangkok 10120
tel. (662) 2855011-6
fax. (662) 2855017


## สัญลักษณ์วัสดุตกแต่ง

### วัสดุพื้น

F1 ปูกระเบื้องเซรามิคขนาด 12"x12" พร้อมบัวเชิงเน้น PVC.2"
F2 ปูกระเบื้องเซรามิคขนาด 12" x 12" พร้อมแนวและขอบทำนิวซีแลนด์ซีเมนต์
F3 ปูกระเบื้องเซรามิคขนาด 12"x12" (สำหรับห้องน้ำ)
F3A ปูกระเบื้องเซรามิคขนาด 12"x12" (สำหรับห้องน้ำ)
F4 ปูกระเบื้องเซรามิคขนาด 12"x12"
F4A ปูกระเบื้องเซรามิคขนาด 12"x12"(สำหรับห้องพักขนะ)
F4B ปูกระเบื้องเซรามิคขนาด 12"x12"(สำหรับระเบียง)
F4C ปูกระเบื้องเซรามิคขนาด 12"x12"(สำหรับทางเดินส่วนกลาง)
F5 ปูอาร์มสตร้องรูป์ พร้อมบัวเชิงเน้น PVC.2"
F6 พื้นทำนิวซีแลนด์ซีเมนต์ขัดมัน
F7 พื้นทำนิวซีแลนด์ซีเมนต์ขัดหยาบ
F8 พื้นทำนิวกรวดล้าง
F9 พื้นทำระบบกันซึม
F9A พื้นทำนิวซีเมนต์ขัดมันเรียบทาสี EPOXY
F10 ทำนิวดูแบบ INTERIOR (PAI)
F11 ทำนิวดูแบบ LANDSCAPE
หมายเหตุ ขางแนวรอยต่อกระเบื้องดังกล่าวข้างต้นให้ใช้ยาแนวสีดำ

### วัสดุผนัง

P1 ผนัง ค.ส.ล. ฉาบปูนเรียบทาสี (ทาสีภายนอก, ภายใน)
P2 ฉาบปูนเรียบทาสี (สำหรับภายนอก, ภายใน)
P2A ฉาบปูนเรียบทาสี หนา 15 ซม. (สำหรับภายนอก, ภายใน)
P3 บุกระเบื้องเซรามิค 8" x 8" (ชนิดบุผนัง)
P4 ผนังอิฐมอญก่อหนา 9 ซม. ทำรอยต่อเรียบทาสี โครงเหล็กกล่องกะสี
P5 ผนัง ค.ส.ล. ฉาบปูนเรียบทาสี
P5A ผนัง ค.ส.ล. พ่นสีระเบิด
P6 ผนัง ค.ส.ล. เปลือยผิดแต่งให้สีเรียบร้อยทาสี
P7 ผนัง ค.ส.ล. เปลือยผิดแต่งไม่ทาสี
P8 ผนังบุวัสดุตามตัวอย่าง

CURTAIN WALL & FACADE CONTRACTOR :


ISO.9002
KIM YOO SENG
41/8 RAMA 3 ROAD, CHONG-NONSEE, YANNAWA, BANGKOK 10120, THAILAND
TEL : 294-6291 - 8 FAX : (662) 294-1744


REVISION

| NO. | DESCRIPTION | DATE |
|---|---|---|
| 1 | | |
| 2 | | |
| 3 | | |
| 4 | | |
| 5 | | |
| 6 | | |
| 7 | | |

PROJECT :

LUMPINI TOWER
VIBHAVADI-CHATUCHAK


PROJECT NO : 1802 LPark-VC

# AS-BUILT DRAWING

DRAWING TITLE :
ACP.TOP ROOF
HORIZONTAL SECTION DETAIL

| | | |
|---|---|---|
| DRAWN : | UDOMSAK.P | |
| CHECKED : | SANGUAN | |
| DATE : | 10/07/2562 | |
| SHEET NO. | DWG. NO. | Rev. |
| | TD-H28 | |


These drawings are the property of P.A. Design Co., Ltd.
and not to be used or reproduced without specific permission.

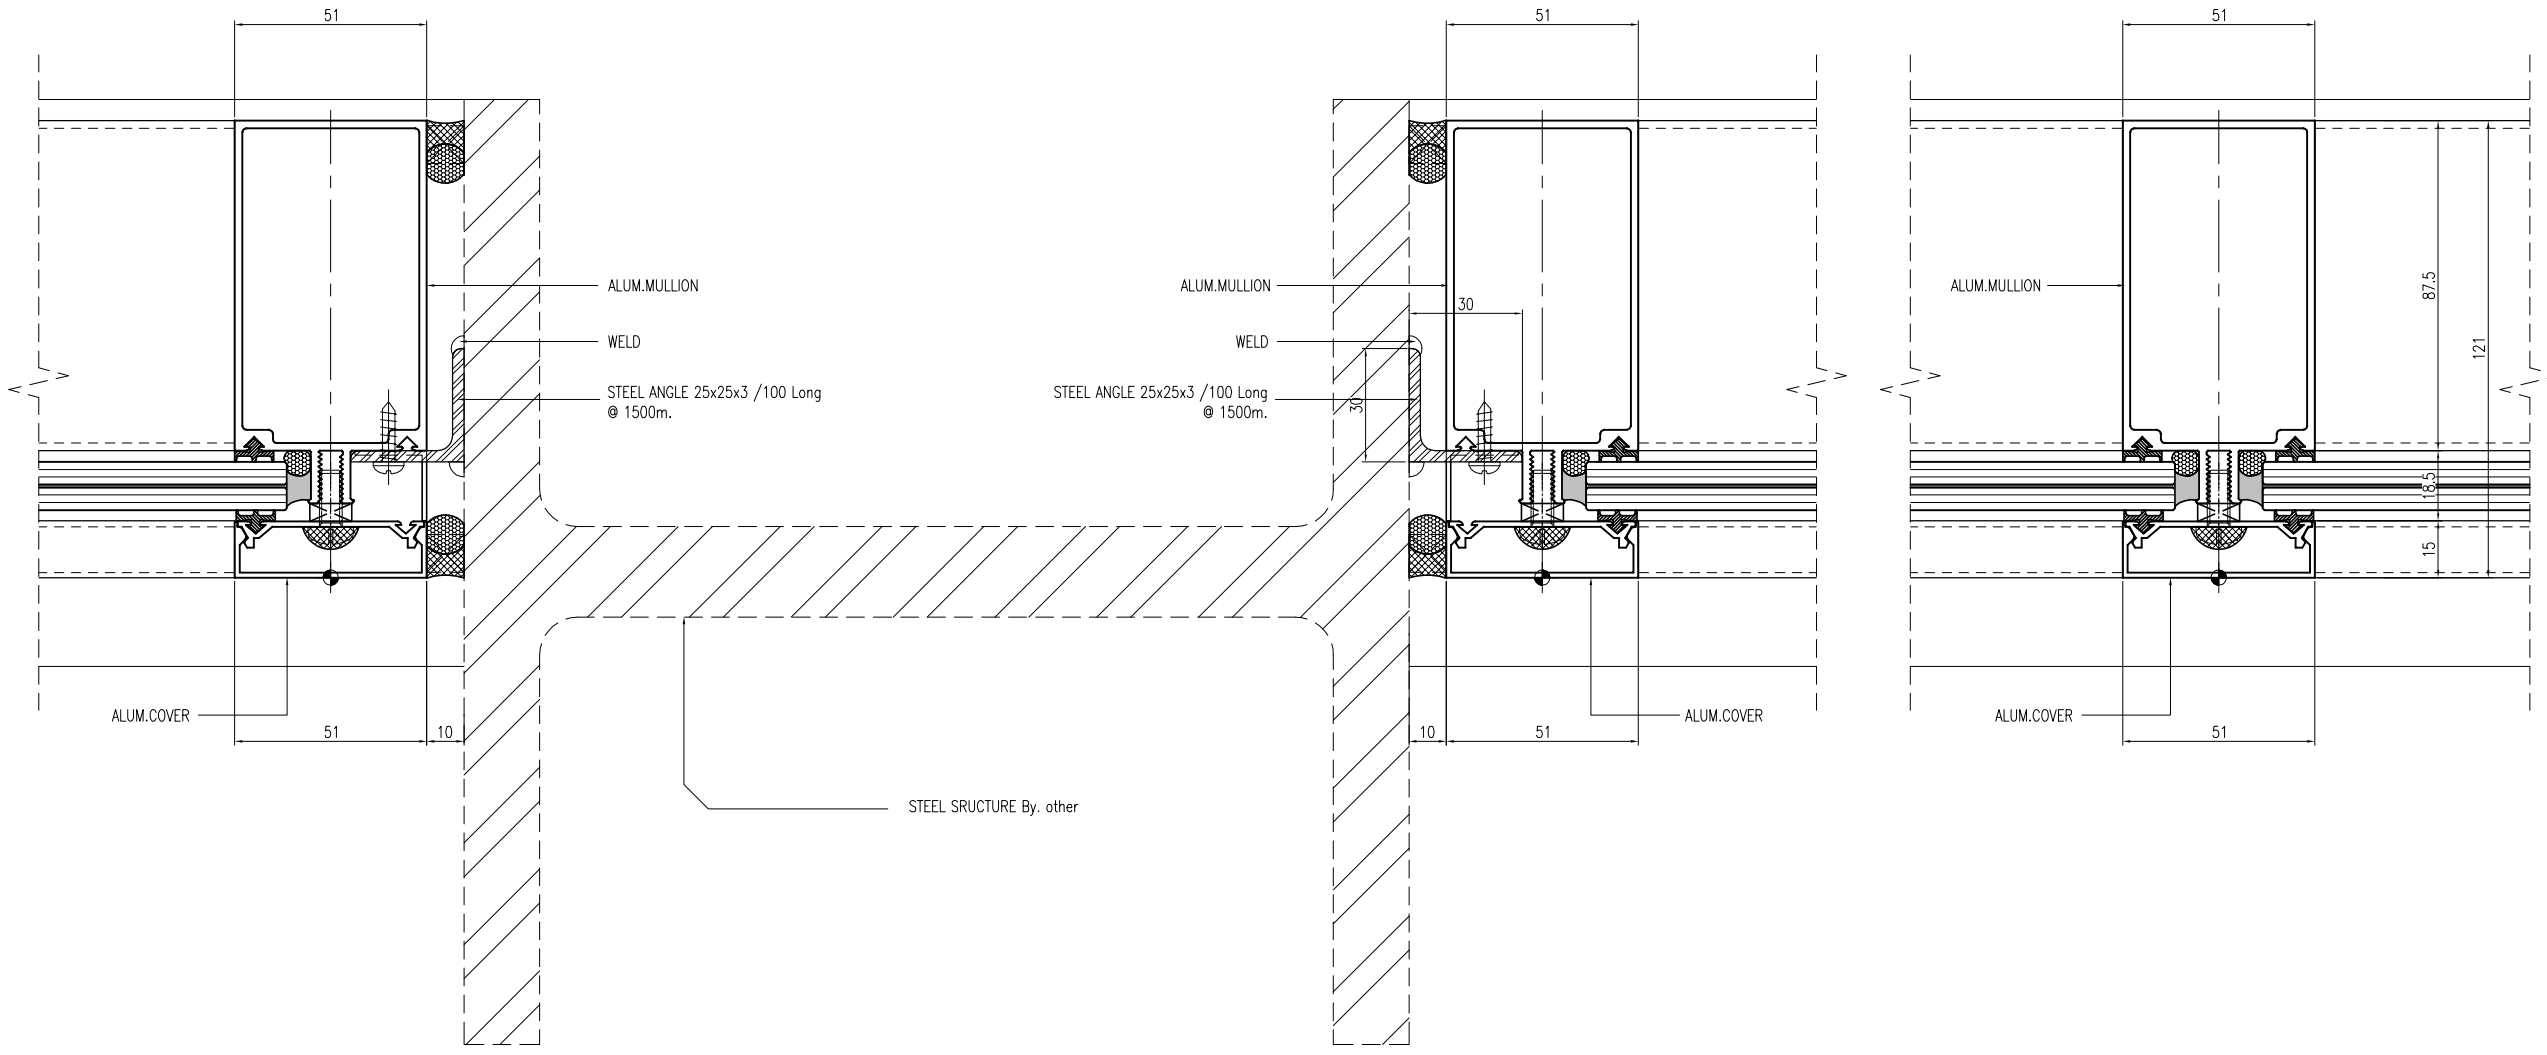


01 - TYPICAL HORIZONTAL SECTION DETAIL

02 - TYPICAL HORIZONTAL SECTION DETAIL

อาคาร A


**L.P.N. DEVELOPMENT PUBLIC CO., LTD.**
1168/109 36th floor Lumpini Tower
Rama 4 Road Sathorn Bangkok 10120
tel. (662) 2855011-6
fax. (662) 2855017


## สัญลักษณ์วัสดุตกแต่ง

### วัสดุพื้น

F1 ปูกระเบื้องเซรามิคขนาด 12"x12" พร้อมบัวเชิงผนัง PVC.2"
F2 ปูกระเบื้องเซรามิคขนาด 12" x 12" พร้อมแนวและ
ขอบทำนิวซีแมนต์ขัดมัน
F3 ปูกระเบื้องเซรามิคขนาด 12"x12" (สำหรับห้องน้ำ)
F3A ปูกระเบื้องเซรามิคขนาด 12"x12" (สำหรับห้องน้ำ)
F4 ปูกระเบื้องเซรามิคขนาด 12"x12"
F4A ปูกระเบื้องเซรามิคขนาด 12"x12"(สำหรับห้องพักขยะ)
F4B ปูกระเบื้องเซรามิคขนาด 12"x12"(สำหรับบรรเบียง)
F4C ปูกระเบื้องเซรามิคขนาด 12"x12"(สำหรับทางเดินส่วนกลาง)
F5 ปูลามิเนตลำอิฐปู พร้อมบัวเชิงผนัง PVC.2"
F6 พื้นทำนิวซีแมนต์ขัดมัน
F7 พื้นทำนิวซีแมนต์ขัดหยาบ
F8 พื้นทำผิวกรวดล้าง
F9 พื้นทำระบบกันซึม
F9A พื้นทำผิวขัดเรียบทาสี EPOXY
F10 ทำผิวดูแบบ INTERIOR (PAI)
F11 ทำผิวดูแบบ LANDSCAPE
หมายเหตุ ยางแนวรอยต่อกระเบื้องดัวยปูนซีเมนต์ดำ

### วัสดุผนัง

P1 ผนัง ค.ส.ล. ลำอิฐปู (ทาสีภายนอก, ภายใน)
P2 ฉาบปูนเรียบทาสี (สำหรับภายนอก, ภายใน)
P2A ฉาบปูนเรียบทาสี หนา 15 ซม. (สำหรับภายนอก, ภายใน)
P3 บุกระเบื้องขอบมิด 8" x 8" (ชนิดบุผนัง)
P4 ผนังอิฐมอญก่อหนา 9 ซม. ทำรอยต่อเรียบทาสี
โครงเหล็กรูปสี่เหลี่ยมกระสี
P5 ผนัง ค.ส.ล. ฉาบปูนเรียบทาสี
P5A ผนัง ค.ส.ล. พ่นสีระเบิด
P6 ผนัง ค.ส.ล. เปลือยขัดแต่งให้สีเรียบร้อยทาสี
P7 ผนัง ค.ส.ล. เปลือยขัดแต่งไม่ทาสี
P8 ผนังบุวัสดุตามตัวอย่าง

CURTAIN WALL & FACADE CONTRACTOR :


ISO.9002
**KIM YOO SENG**
41/8 RAMA 3 ROAD, CHONG-NONSEE, YANNAWA, BANGKOK 10120, THAILAND
TEL : 294-6291 - 8 FAX : (662) 294-1744


REVISION

| NO. | DESCRIPTION | DATE |
|---|---|---|
| 1 | | |
| 2 | | |
| 3 | | |
| 4 | | |
| 5 | | |
| 6 | | |
| 7 | | |

PROJECT :
LUMPINI TOWER
VIBHAVADI-CHATUCHAK

PROJECT NO : 1802 LPark-VC


**AS-BUILT DRAWING**

DRAWING TITLE :
TYPICAL HORIZONTALSECTION DETAIL
@ ACP.TOP ROOF

| | |
|---|---|
| DRAWN : | UDOMSAK.P |
| CHECKED : | SANGUAN |
| DATE : | 10/07/2562 |

| SHEET NO. | DWG. NO. | Rev. |
|---|---|---|
| | TD-H29 | - |


These drawings are the property of P.A. Design Co., Ltd.
and not to be used or reproduced without specific permission.

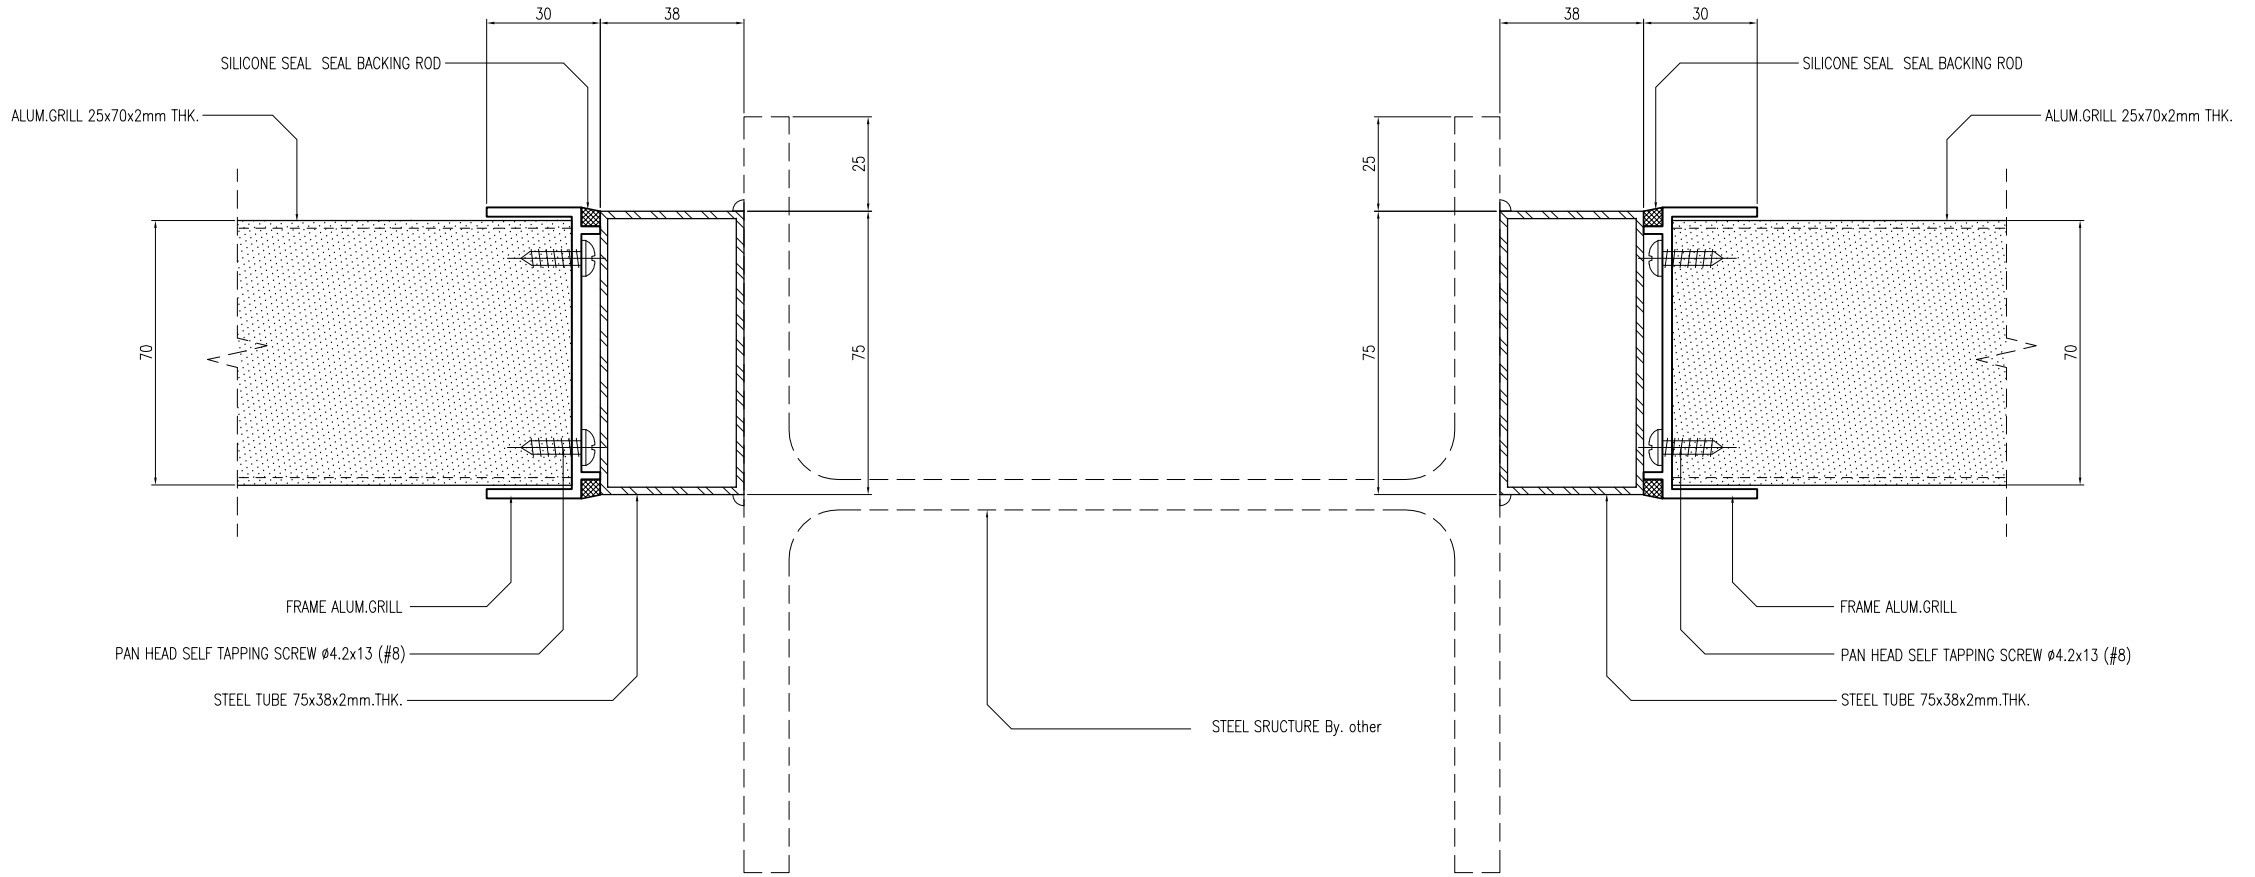


R-H

L-H

01 / - TYPICAL HORIZONTAL SECTION DETAIL

อาคาร A


**L.P.N. DEVELOPMENT PUBLIC CO., LTD.**
1168/109 36th floor Lumpini Tower
Rama 4 Road Sathorn Bangkok 10120
tel. (662) 2855011-6
fax. (662) 2855017


## สัญลักษณ์วัสดุตกแต่ง

### วัสดุพื้น

F1 ปูกระเบื้องเซรามิคขนาด 12"x12" พร้อมบัวเชิงผนัง PVC.2"
F2 ปูกระเบื้องเซรามิคขนาด 12" x 12" พร้อมแนวและขอบทำนิวซีแลนด์ซีเมนต์
F3 ปูกระเบื้องเซรามิคขนาด 12"x12" (สำหรับห้องน้ำ)
F3A ปูกระเบื้องเซรามิคขนาด 12"x12" (สำหรับพื้นน้ำ)
F4 ปูกระเบื้องเซรามิคขนาด 12"x12"
F4A ปูกระเบื้องเซรามิคขนาด 12"x12"(สำหรับห้องพักขยะ)
F4B ปูกระเบื้องเซรามิคขนาด 12"x12"(สำหรับบรเบียง)
F4C ปูกระเบื้องเซรามิคขนาด 12"x12"(สำหรับทางเดินส่วนกลาง)
F5 ปูลามิเนตลำอีจุปุ พร้อมบัวเชิงผนัง PVC.2"
F6 พื้นทำนิวซีแลนด์ซีเมนต์ขัดมัน
F7 พื้นทำนิวซีแลนด์ซีเมนต์ขัดหยาบ
F8 พื้นทำอิวกรวดล้าง
F9 พื้นทำระบบกันซึม
F9A พื้นทำนิวซีเมนต์ขัดเรียบทาสี EPOXY
F10 ทำผิวดูแบบ INTERIOR (PAI)
F11 ทำผิวดูแบบ LANDSCAPE
หมายเหตุ ขางานรอยต่อกระเบื้องดังกล่าวใช้ยาซีแลนต์ดำ

### วัสดุผนัง

P1 ฉนัง ค.ส.ล. ลำอีจุปุ (ทาสีภายนอก, ภายใน)
P2 ฉาบปูนเรียบทาสี (สำหรับภายนอก, ภายใน)
P2A ฉาบปูนเรียบทาสี หนา 15 ซม. (สำหรับภายนอก, ภายใน)
P3 บุกระเบื้องเซรามิค 8" x 8" (ชนิดบุฉนัง)
P4 ฉนังอิฐมอญบุหนา 9 ซม. ทำรอยต่อเรียบทาสี โครงเหล็กรูปสี่เหลี่ยมกระสี
P5 ฉนัง ค.ส.ล. ฉาบปูนเรียบทาสี
P5A ฉนัง ค.ส.ล. พ่นสีระเบิด
P6 ฉนัง ค.ส.ล. เปลือยขัดแต่งให้มีเนื้อเรียบทาสี
P7 ฉนัง ค.ส.ล. เปลือยขัดแต่งไม่ทาสี
P8 ฉนังอุปสรรคุตามตัวอย่าง

CURTAIN WALL & FACADE CONTRACTOR :

ISO.9002
**KIM YOO SENG**
41/8 RAMA 3 ROAD, CHONG-NONSEE, YANNAWA, BANGKOK 10120, THAILAND
TEL : 294-6291 - 8 FAX : (662) 294-1744

REVISION

| NO. | DESCRIPTION | DATE |
|---|---|---|
| 1 | | |
| 2 | | |
| 3 | | |
| 4 | | |
| 5 | | |
| 6 | | |
| 7 | | |

PROJECT :
LUMPINI TOWER
VIBHAVADI-CHATUCHAK

PROJECT NO : 1802 LPark-VC


AS-BUILT DRAWING

DRAWING TITLE :
TYPICAL HORIZONTALSECTION DETAIL
@ ACP.TOP ROOF

| | |
|---|---|
| DRAWN : | UDOMSAK.P |
| CHECKED : | SANGUAN |
| DATE : | 10/07/2562 |

| SHEET NO. | DWG. NO. | Rev. |
|---|---|---|
| | TD-H30 | |


These drawings are the property of P.A. Design Co., Ltd.
and not to be used or reproduced without specific permission.

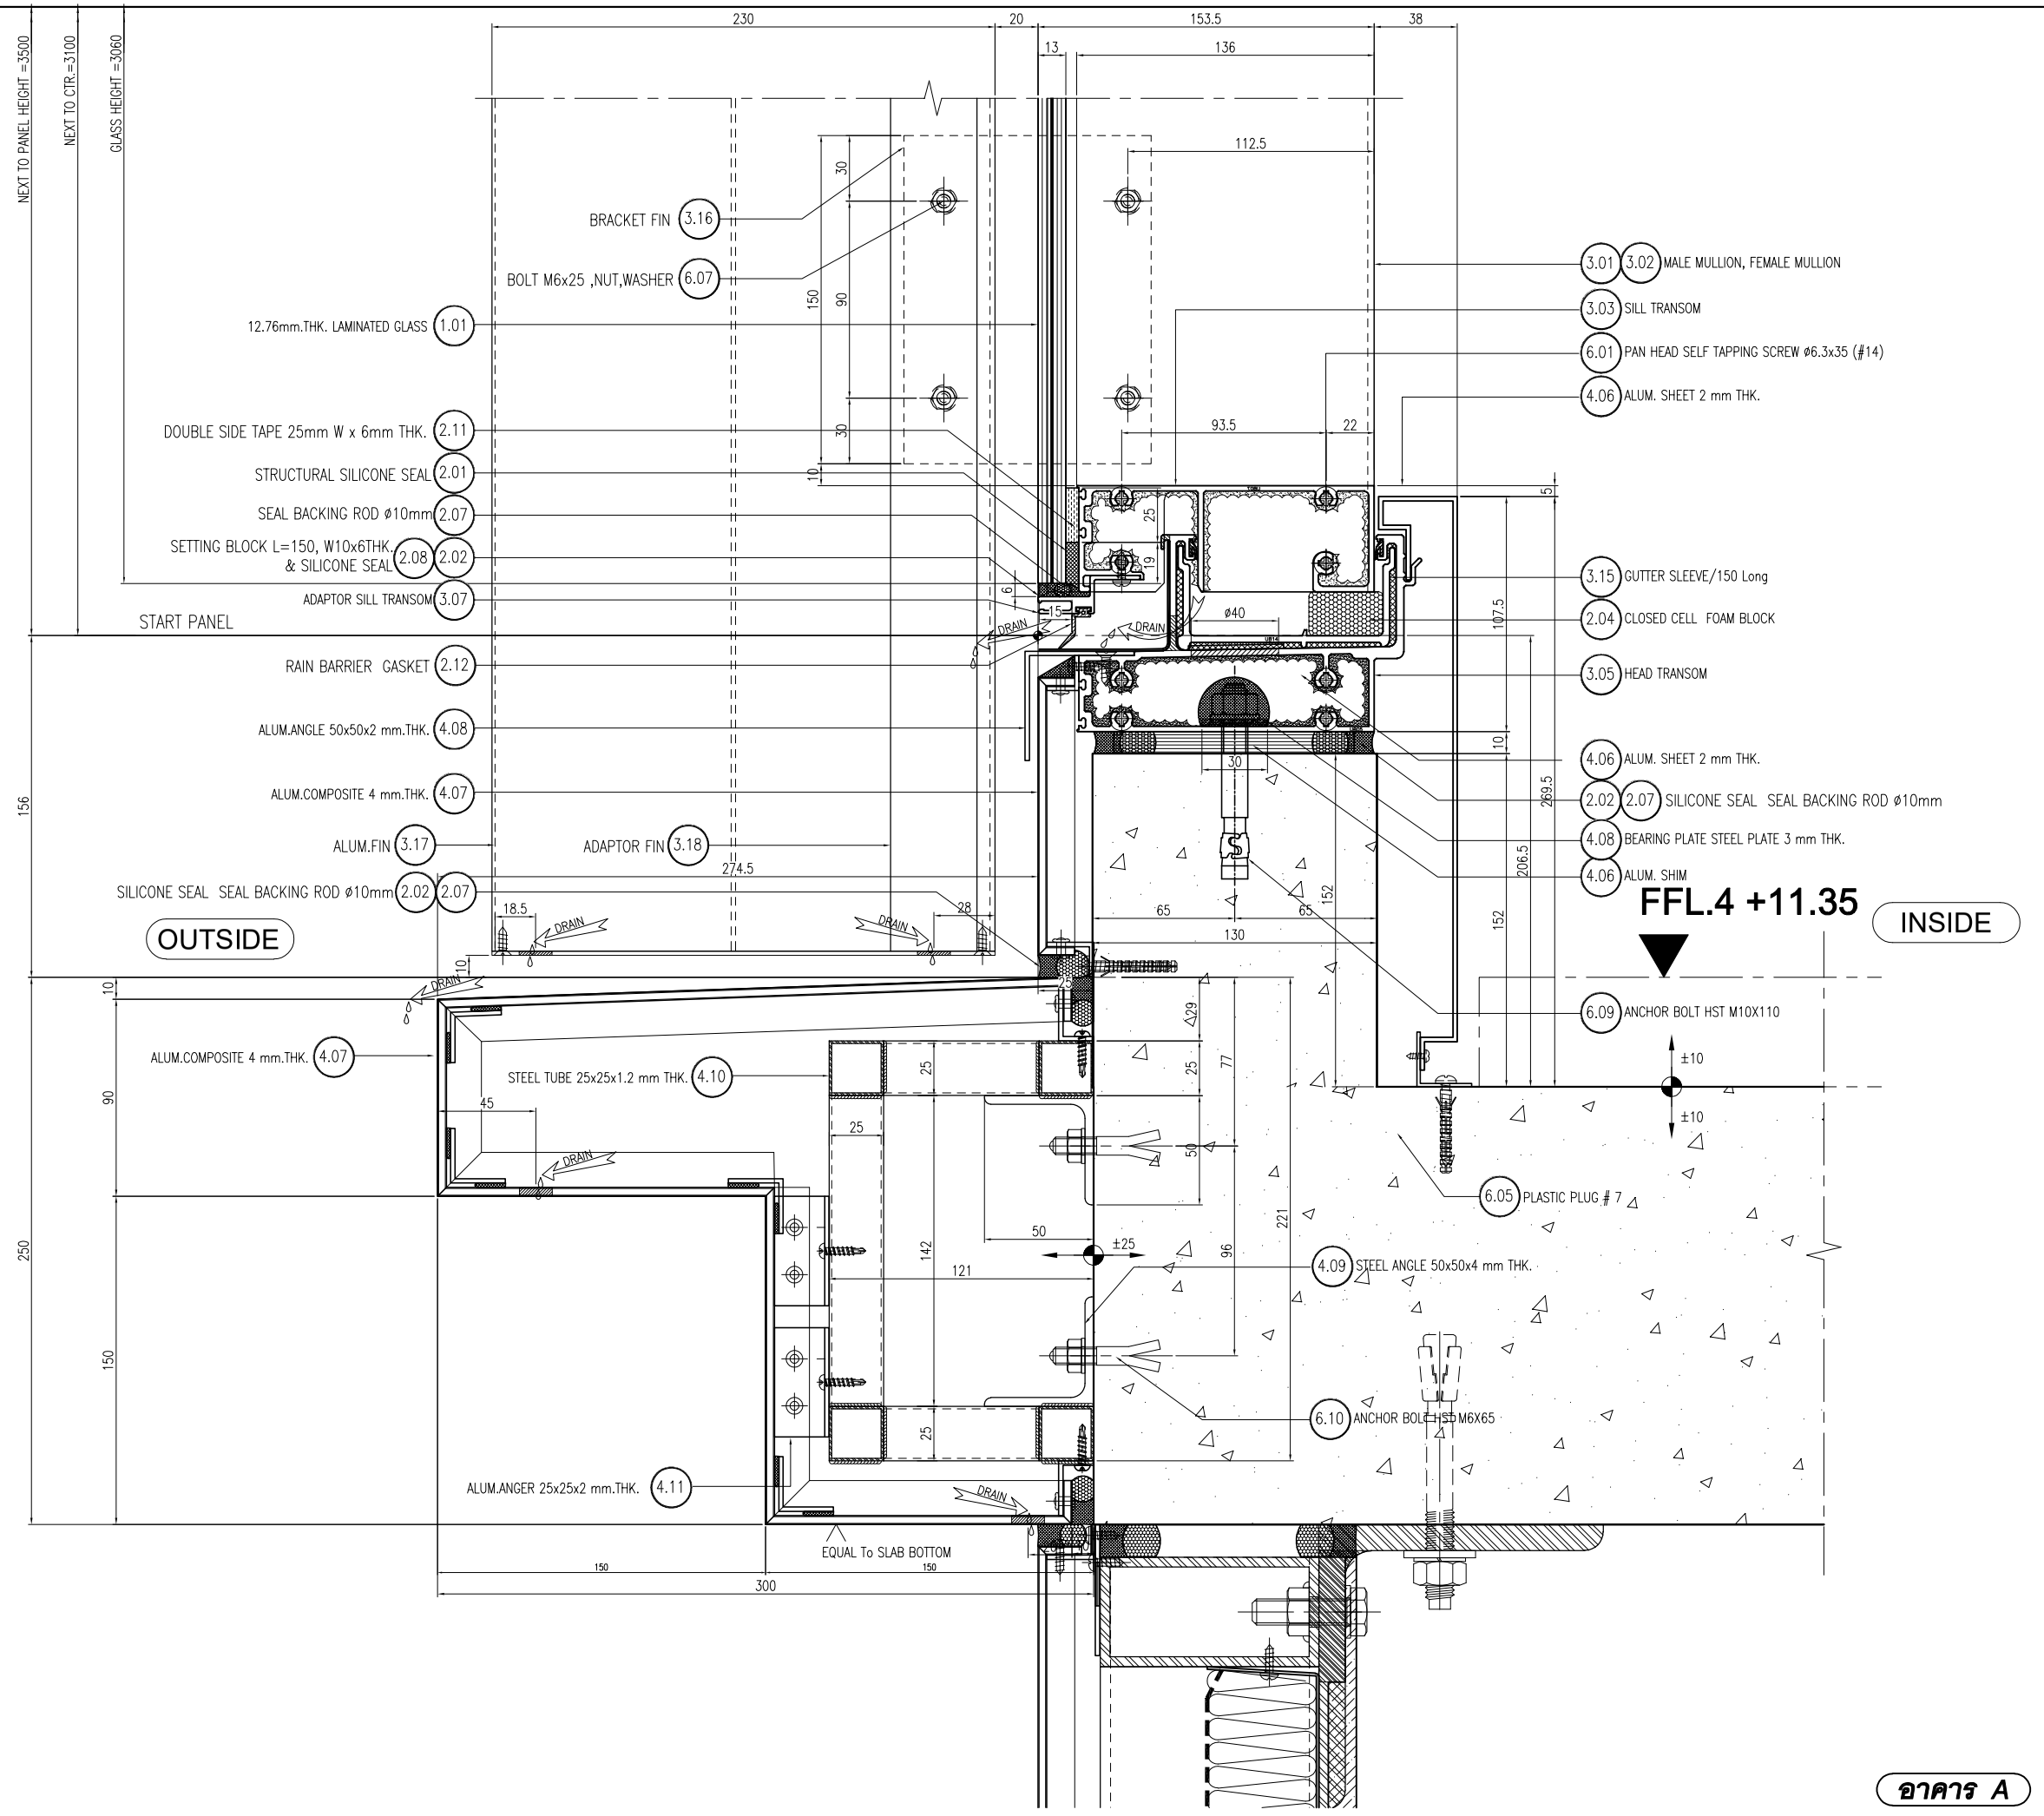


อาคาร A


**L.P.N. DEVELOPMENT PUBLIC CO., LTD.**
1168/109 36th floor Lumpini Tower
Rama 4 Road Sathorn Bangkok 10120
tel. (662) 2855011-6
fax. (662) 2855017


## สัญลักษณ์วัสดุตกแต่ง

### วัสดุพื้น

F1 ปูกระเบื้องเซรามิคขนาด 12"x12" พร้อมบัวเชิงผนัง PVC.2"
F2 ปูกระเบื้องเซรามิคขนาด 12" x 12" พร้อมแนวและขอบทำวิงชิเมนต์ขัดมัน
F3 ปูกระเบื้องเซรามิคขนาด 12"x12" (สำหรับห้องน้ำ)
F3A ปูกระเบื้องเซรามิคขนาด 12"x12" (สำหรับห้องน้ำ)
F4 ปูกระเบื้องเซรามิคขนาด 12"x12"
F4A ปูกระเบื้องเซรามิคขนาด 12"x12"(สำหรับห้องพักขยะ)
F4B ปูกระเบื้องเซรามิคขนาด 12"x12"(สำหรับระเบียง)
F4C ปูกระเบื้องเซรามิคขนาด 12"x12"(สำหรับทางเดินด้านล่าง)
F5 ปูลามิเนตลำเจ็ทปู พร้อมบัวเชิงผนัง PVC.2"
F6 พื้นทำวิงชิเมนต์ขัดมัน
F7 พื้นทำวิงชิเมนต์ขัดเรียบ
F8 พื้นทำวิงกวดล้าง
F9 พื้นทำระบบกันซึม
F9A พื้นทำวิงขัดเรียบเทาสี EPOXY
F10 ทำผิวดูแบบ INTERIOR (PAI)
F11 ทำผิวดูแบบ LANDSCAPE
หมายเหตุ ขนาดบวยต่อกระเบื้องด้วยปูนซีเมนต์ดำ

### วัสดุผนัง

P1 ผนัง ค.ส.ล. ลำเจ็ทปู (ทาสีภายนอก, ภายใน)
P2 ฉาบปูนเรียบเทาสี (สำหรับภายนอก, ภายใน)
P2A ฉาบปูนเรียบเทาสี หนา 15 ซม. (สำหรับภายนอก, ภายใน)
P3 บุกระเบื้องเซรามิค 8" x 8" (ชนิดบุผนัง)
P4 ผนังอิฐมอญบุผิวหนา 9 ซม. ทำรอยต่อเรียบเทาสี โครงเหล็กรูปสี่เหลี่ยมกะสี
P5 ผนัง ค.ส.ล. ฉาบปูนเรียบเทาสี
P5A ผนัง ค.ส.ล. พ่นสีระบิด
P6 ผนัง ค.ส.ล. เปลือยผิวตแต่งให้เรียบร้อยเทาสี
P7 ผนัง ค.ส.ล. เปลือยผิวตแต่งไม่เทาสี
P8 ผนังวัสดุตามตัวอย่าง

CURTAIN WALL & FACADE CONTRACTOR :


ISO.9002
KIM YOO SENG
41/8 RAMA 3 ROAD, CHONG-NONSEE, YANNAWA, BANGKOK 10120, THAILAND
TEL : 294-6291 - 8 FAX : (662) 294-1744


REVISION

| NO. | DESCRIPTION | DATE |
|---|---|---|
| 1 | | |
| 2 | | |
| 3 | | |
| 4 | | |
| 5 | | |
| 6 | | |
| 7 | | |

PROJECT :
LUMPINI TOWER
VIBHAVADI-CHATUCHAK
PROJECT NO : 1802 LPark-VC


# AS-BUILT DRAWING

DRAWING TITLE :
TYPICAL VERTICAL SECTION DETAIL @ START PANEL LEVEL 4

| | |
|---|---|
| DRAWN : | UDOMSAK.P |
| CHECKED : | SANGUAN |
| DATE : | 10/07/2562 |

| SHEET NO. | DWG. NO. | Rev. |
|---|---|---|
| | TD.V01 | - |


These drawings are the property of P.A. Design Co., Ltd.
and not to be used or reproduced without specific permission.

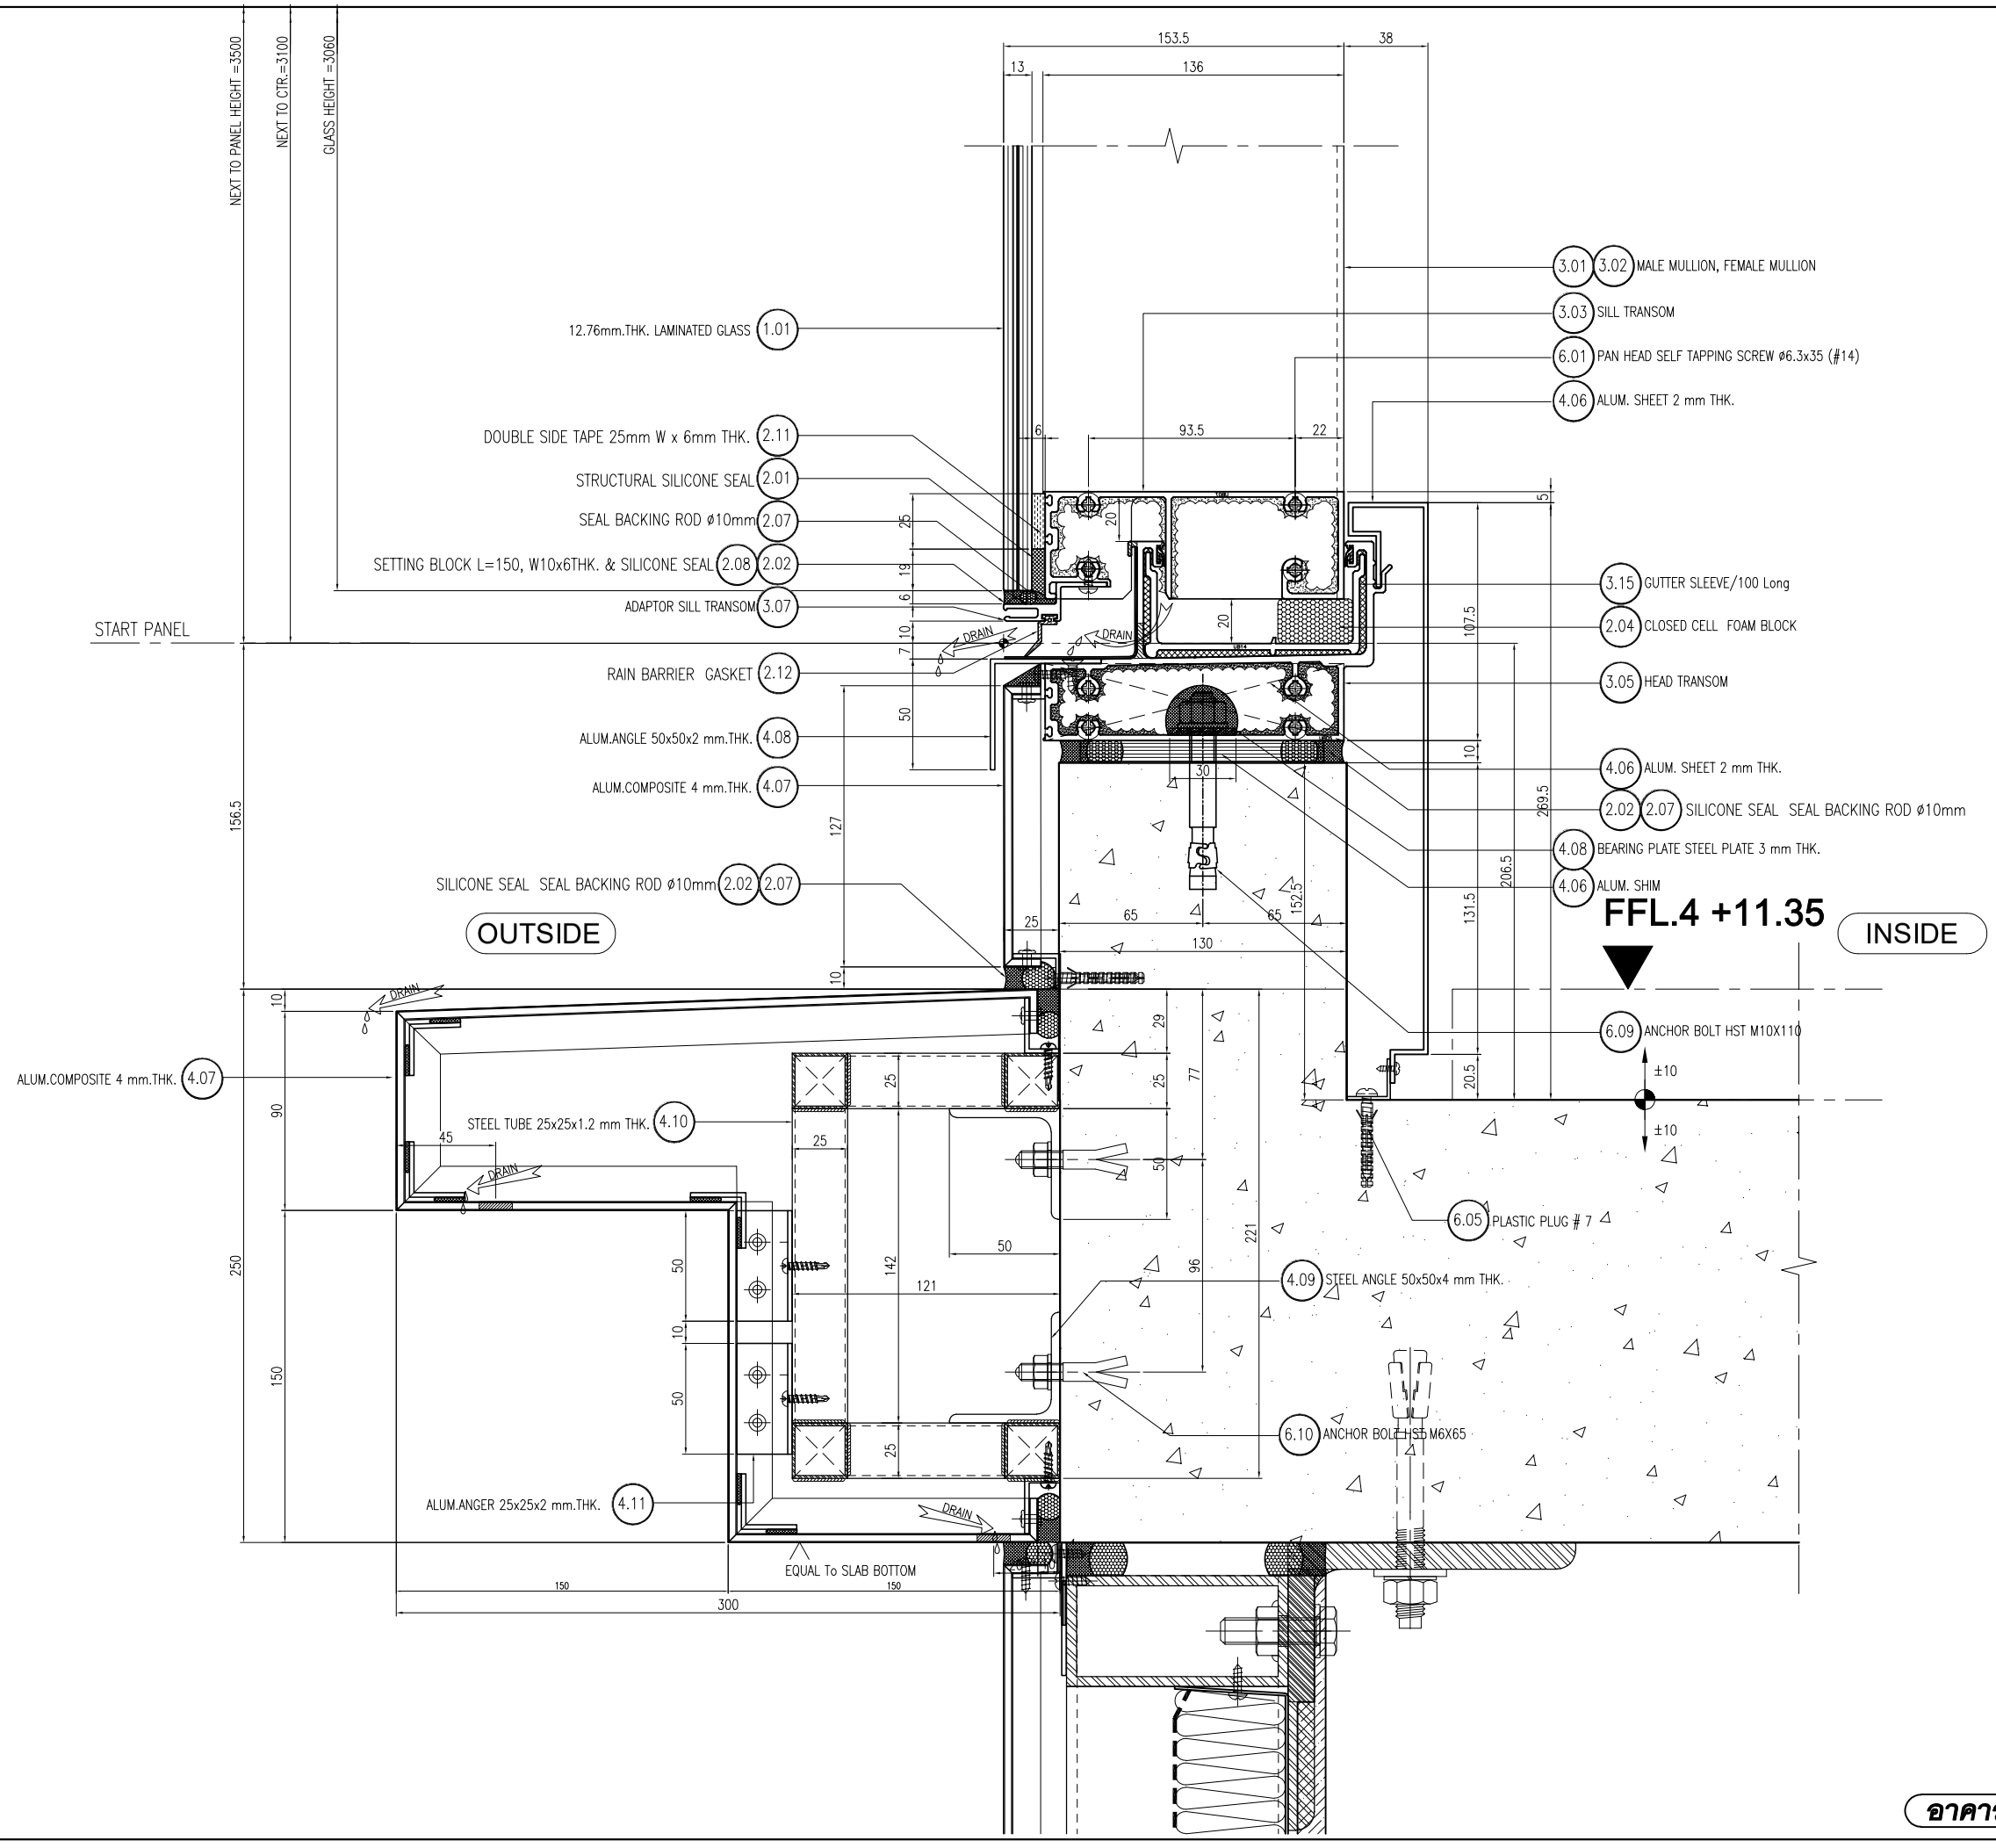


อาคาร A


**L.P.N. DEVELOPMENT PUBLIC CO., LTD.**
1168/109 36th floor Lumpini Tower
Rama 4 Road Sathorn Bangkok 10120
tel. (662) 2855011-6
fax. (662) 2855017


## สัญลักษณ์วัสดุตกแต่ง

### วัสดุพื้น

F1 ปูกระเบื้องเซรามิคขนาด 12"x12" พร้อมบัวเชิงผนัง PVC.2"
F2 ปูกระเบื้องเซรามิคขนาด 12" x 12" พร้อมแนวและขอบทำวิงชีเมนต์ขัดมัน
F3 ปูกระเบื้องเซรามิคขนาด 12"x12" (สำหรับห้องน้ำ)
F3A ปูกระเบื้องเซรามิคขนาด 12"x12" (สำหรับพื้นห้องน้ำ)
F4 ปูกระเบื้องเซรามิคขนาด 12"x12"
F4A ปูกระเบื้องเซรามิคขนาด 12"x12"(สำหรับห้องพักขยะ)
F4B ปูกระเบื้องเซรามิคขนาด 12"x12"(สำหรับระเบียง)
F4C ปูกระเบื้องเซรามิคขนาด 12"x12"(สำหรับทางเดินด้านล่าง)
F5 ปูกระเบื้องเซรามิคขนาด 12"x12" พร้อมบัวเชิงผนัง PVC.2"
F6 พื้นทำวิงชีเมนต์ขัดมัน
F7 พื้นทำวิงชีเมนต์ขัดเงา
F8 พื้นทำวิงกรวดล้าง
F9 พื้นทำระบบกันซึม
F9A พื้นทำวิงขัดเรียบสาที่ EPOXY
F10 ทำวิงดูแบบ INTERIOR (PA)
F11 ทำวิงดูแบบ LANDSCAPE
หมายเหตุ ขนาดของต่อกระเบื้องด้วยปูนซีเมนต์ดำ

### วัสดุผนัง

P1 ผนัง ค.ส.ล. ลำลีจูป (ทาสีภายนอก, ภายใน)
P2 ฉาบปูนเรียบสาที่ (สำหรับภายนอก, ภายใน)
P2A ฉาบปูนเรียบสาที่ หนา 15 ซม. (สำหรับภายนอก, ภายใน)
P3 บุกระเบื้องเซรามิค 8" x 8" (ชนิดบุผนัง)
P4 ผนังอิฐมอญบุชิ้นหนา 9 ซม. ทำรอยต่อเรียบสาที่ โครงเหล็กรูปสี่เหลี่ยมกระสี
P5 ผนัง ค.ส.ล. ฉาบปูนเรียบสาที่
P5A ผนัง ค.ส.ล. พ่นสีระบัด
P6 ผนัง ค.ส.ล. เปลี่ยนขัดแต่งให้เรียบร้อยสาที่
P7 ผนัง ค.ส.ล. เปลี่ยนขัดแต่งไม่สาที่
P8 ผนังวัสดุตามตัวอย่าง

CURTAIN WALL & FACADE CONTRACTOR :


ISO.9002
KIM YOO SENG
41/8 RAMA 3 ROAD, CHONG-NONSEE, YANNAWA, BANGKOK 10120, THAILAND
TEL : 294-6291 - 8 FAX : (662) 294-1744


REVISION

| NO. | DESCRIPTION | DATE |
|---|---|---|
| 1 | | |
| 2 | | |
| 3 | | |
| 4 | | |
| 5 | | |
| 6 | | |
| 7 | | |

PROJECT :
LUMPINI TOWER
VIBHAVADI-CHATUCHAK
PROJECT NO : 1802 LPark-VC


# AS-BUILT DRAWING

DRAWING TITLE :
TYPICAL VERTICAL SECTION DETAIL @ START PANEL LEVEL 4

| | |
|---|---|
| DRAWN : | UDOMSAK.P |
| CHECKED : | SANGUAN |
| DATE : | 10/07/2562 |

| SHEET NO. | DWG. NO. | Rev. |
|---|---|---|
| | TD.V02 | - |


These drawings are the property of P.A. Design Co., Ltd.
and not to be used or reproduced without specific permission.

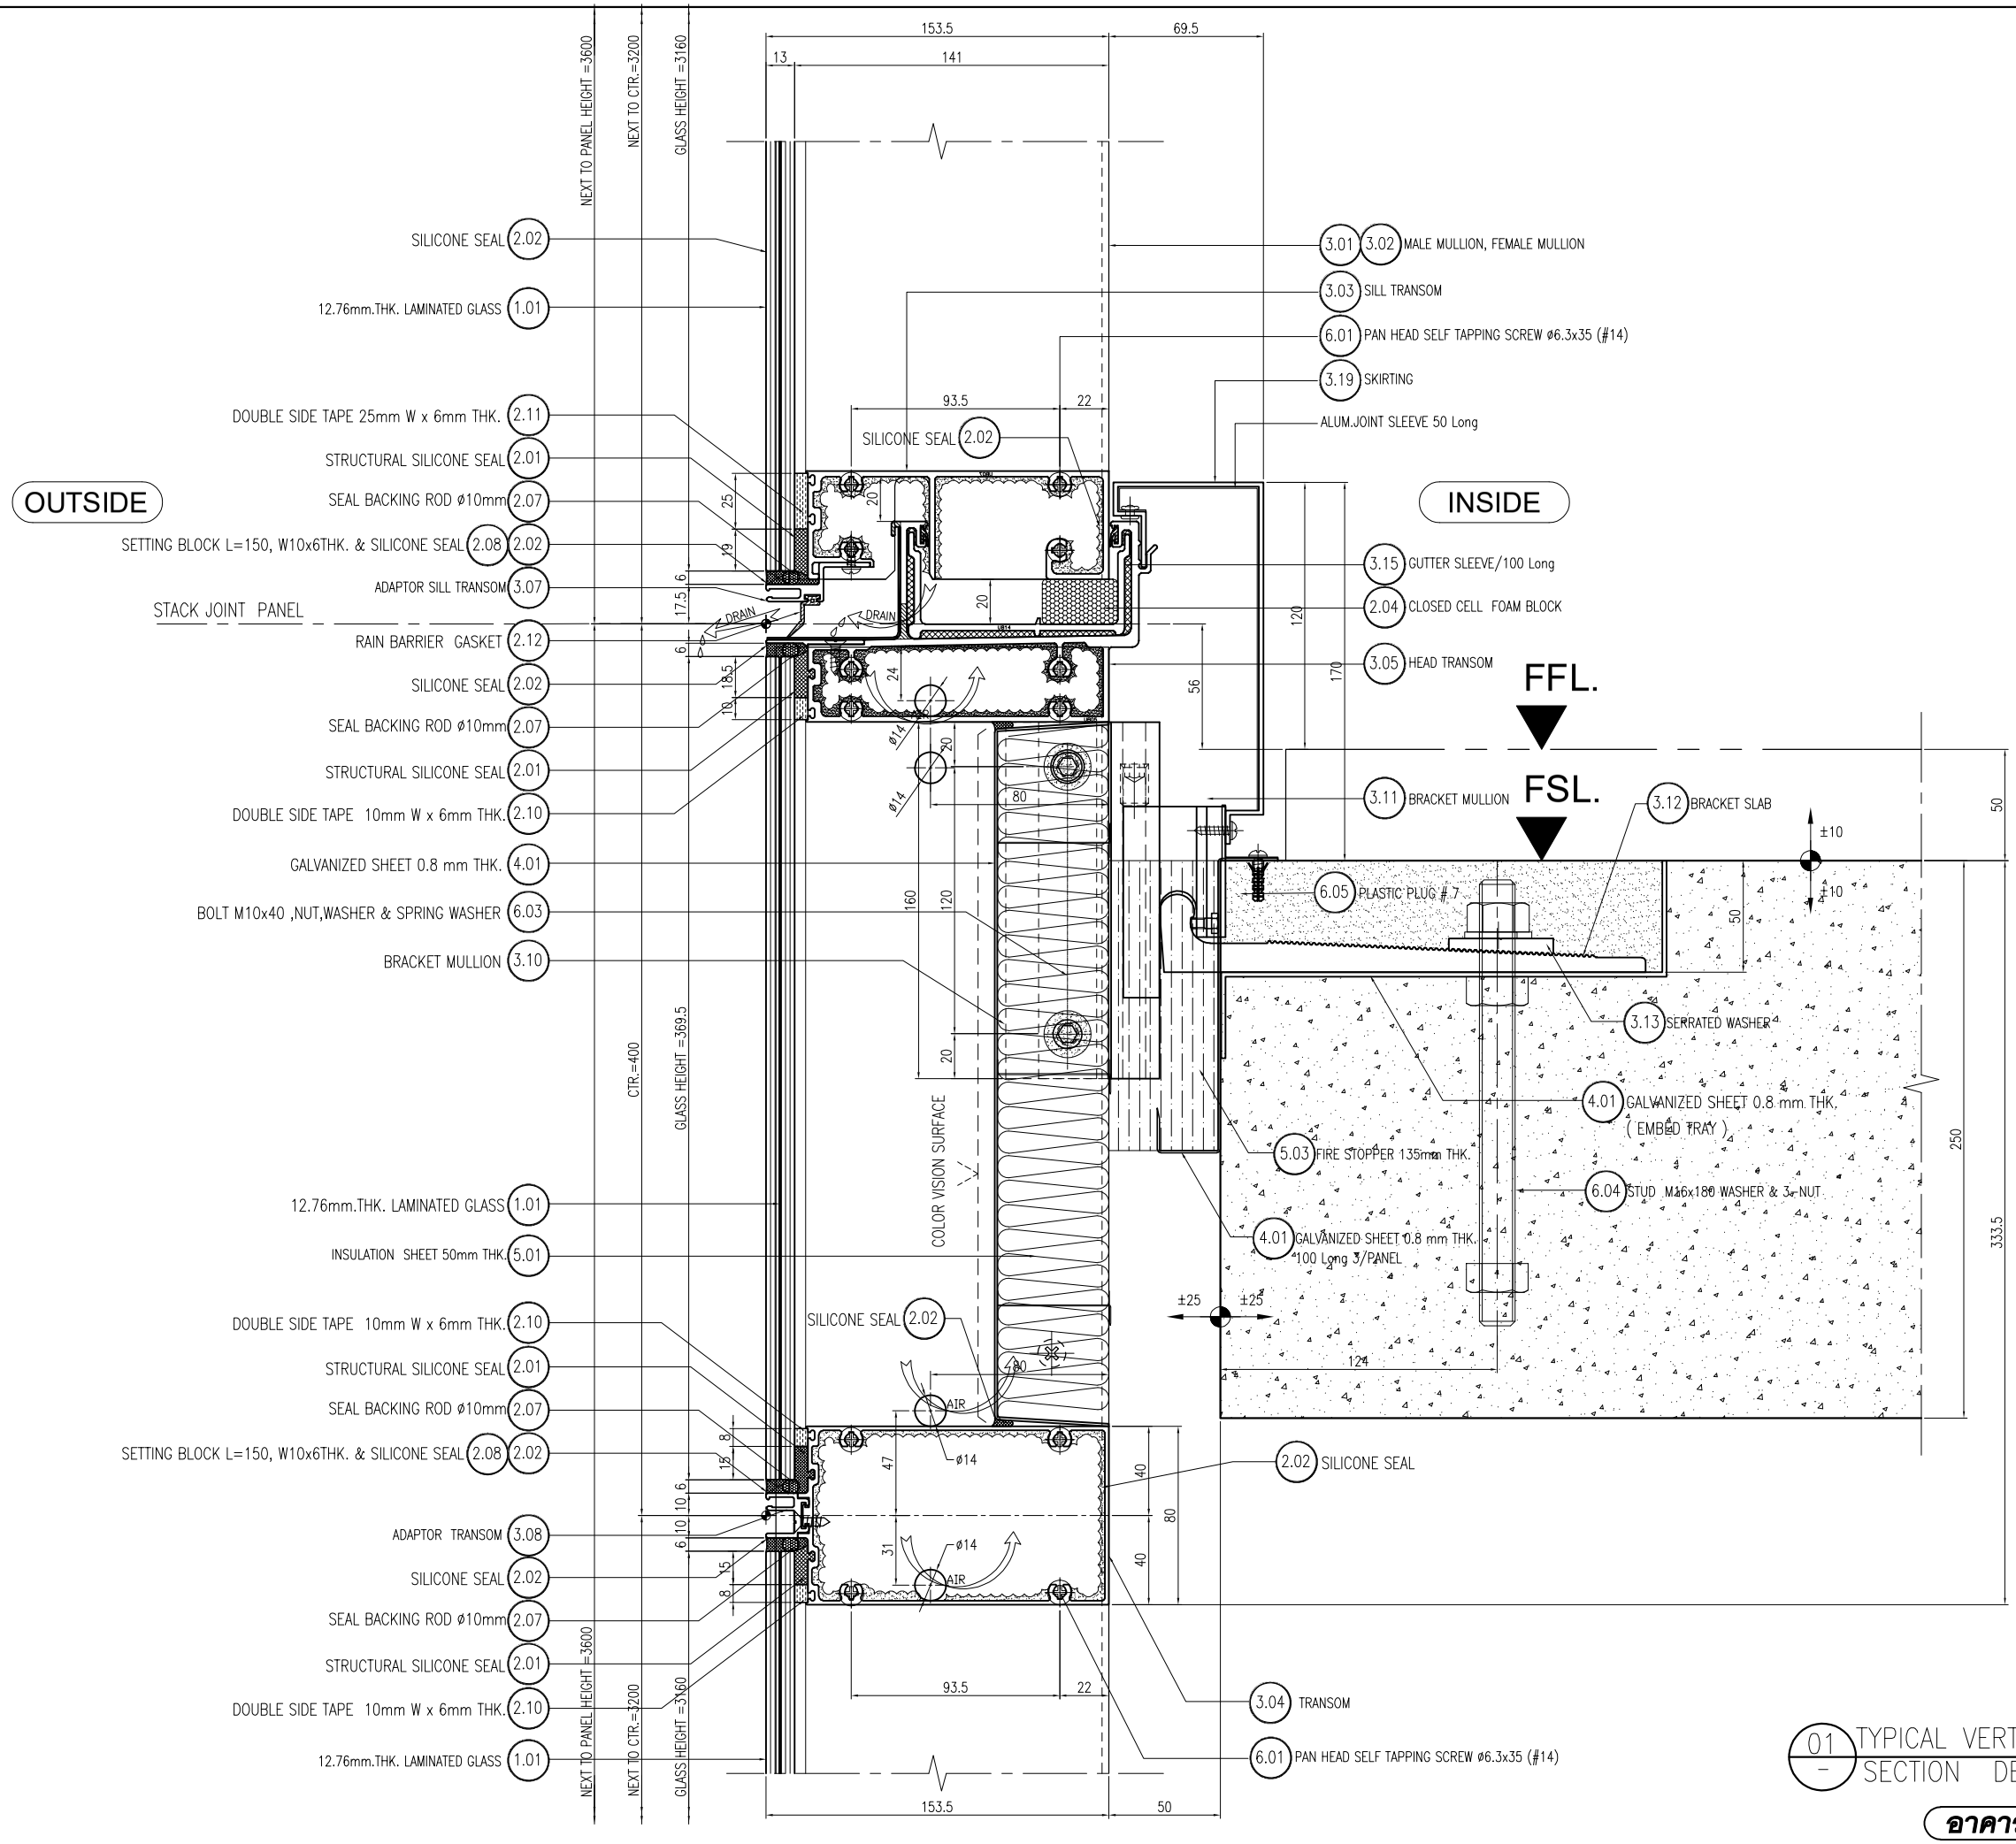


01 TYPICAL VERTICAL SECTION DETAIL

อาคาร A


**L.P.N. DEVELOPMENT PUBLIC CO., LTD.**
1168/109 36th floor Lumpini Tower
Rama 4 Road Sathorn Bangkok 10120
tel. (662) 2855011-6
fax. (662) 2855017


## สัญลักษณ์วัสดุตกแต่ง

### วัสดุพื้น

F1 ปูกระเบื้องเซรามิคขนาด 12"x12" พร้อมบัวเชิงผนัง PVC.2"
F2 ปูกระเบื้องเซรามิคขนาด 12" x 12" พร้อมแนวและขอบกำจัดซีเมนต์ขัดมัน
F3 ปูกระเบื้องเซรามิคขนาด 12"x12" (สำหรับห้องน้ำ)
F3A ปูกระเบื้องเซรามิคขนาด 12"x12" (สำหรับห้องน้ำ)
F4 ปูกระเบื้องเซรามิคขนาด 12"x12"
F4A ปูกระเบื้องเซรามิคขนาด 12"x12"(สำหรับห้องพักขยะ)
F4B ปูกระเบื้องเซรามิคขนาด 12"x12"(สำหรับระเบียง)
F4C ปูกระเบื้องเซรามิคขนาด 12"x12"(สำหรับทางเดินด้านถาดาง)
F5 ปูดาไมเสล่าเจ็ทรูป์ พร้อมบัวเชิงผนัง PVC.2"
F6 พื้นทำผิวซีเมนต์ขัดมัน
F7 พื้นทำผิวซีเมนต์ขัดเงา
F8 พื้นทำผิวกรวดล้าง
F9 พื้นทำระบบกันซึม
F9A พื้นทำผิวขัดเรียบเทสี EPOXY
F10 ทำผิวตูแบบ INTERIOR (PAI)
F11 ทำผิวตูแบบ LANDSCAPE
หมายเหตุ ขานนวยต่อกระเบื้องด้วยปูนซีเมนต์ดำ

### วัสดุผนัง

P1 ผนัง ค.ส.ล. สำเร็จรูป (ทาสีภายนอก, ภายใน)
P2 ฉาบปูนเรียบเทสี (สำหรับภายนอก, ภายใน)
P2A ฉาบปูนเรียบเทสี หนา 15 ซม. (สำหรับภายนอก, ภายใน)
P3 บุกระเบื้องเซรามิค 8" x 8" (ชนิดบุผนัง)
P4 ผนังอิฐมอญบุหินหนา 9 มม. ทำรอยต่อเรียบเทสี โครงเหล็กรูปสี่เหลี่ยมผืนผ้า
P5 ผนัง ค.ส.ล. ฉาบปูนเรียบเทสี
P5A ผนัง ค.ส.ล. พ่นสีระบัด
P6 ผนัง ค.ส.ล. เปลือยหัดแต่งให้สีเรียบร้อยเทสี
P7 ผนัง ค.ส.ล. เปลือยหัดแต่งไม่เทสี
P8 ผนังวัสดุตามตัวอย่าง

CURTAIN WALL & FACADE CONTRACTOR :

ISO.9002
**KIM YOO SENG**
41/8 RAMA 3 ROAD, CHONG-NONSEE, YANNAWA, BANGKOK 10120, THAILAND
TEL : 294-6291 - 8 FAX : (662) 294-1744

REVISION

| NO. | DESCRIPTION | DATE |
|---|---|---|
| 1 | | |
| 2 | | |
| 3 | | |
| 4 | | |
| 5 | | |
| 6 | | |
| 7 | | |

PROJECT :

LUMPINI TOWER
VIBHAVADI-CHATUCHAK

PROJECT NO : 1802 LPark-VC


# AS-BUILT DRAWING

DRAWING TITLE :

TYPICAL VERTICAL SECTION DETAIL @ STACK JOINT PANEL

| | | |
|---|---|---|
| DRAWN : | UDOMSAK.P | |
| CHECKED : | SANGUAN | |
| DATE : | 10/07/2562 | |
| SHEET NO. | DWG. NO. | Rev. |
| | TD.V03 | - |


These drawings are the property of P.A. Design Co., Ltd.
and not to be used or reproduced without specific permission.

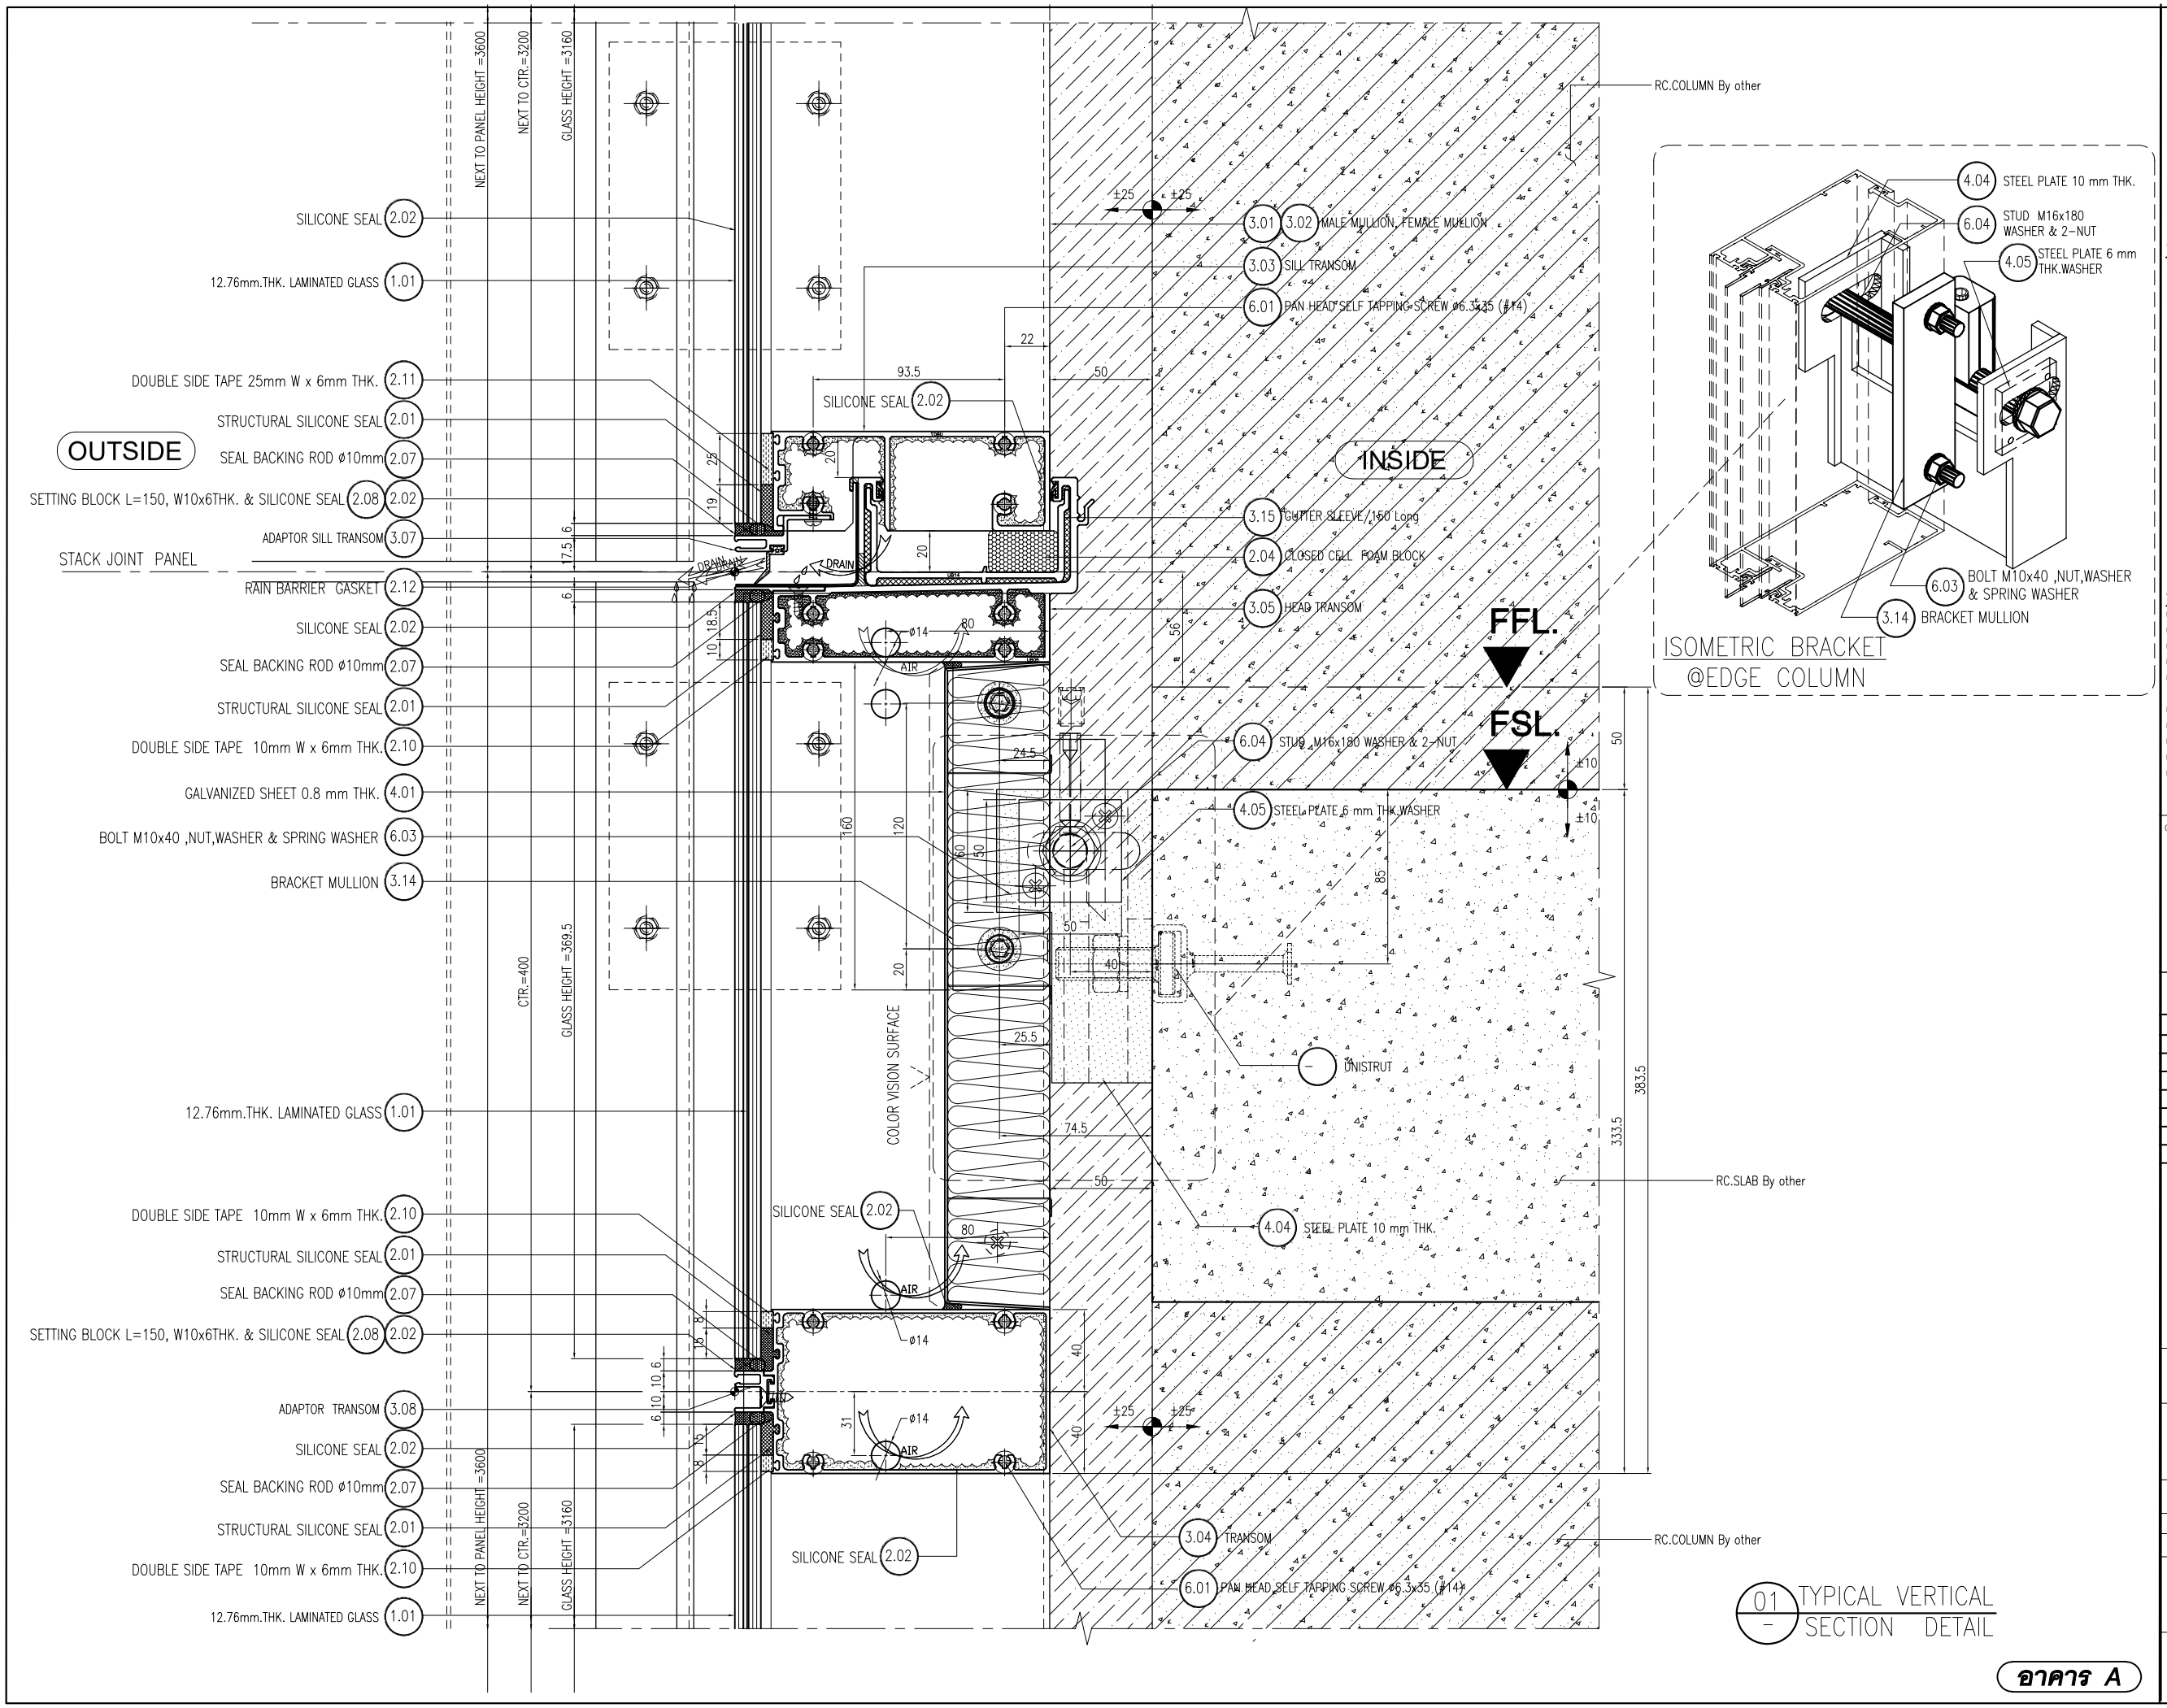


01 – TYPICAL VERTICAL SECTION DETAIL

อาคาร A


**L.P.N. DEVELOPMENT PUBLIC CO., LTD.**
1168/109 36th floor Lumpini Tower
Rama 4 Road Sathorn Bangkok 10120
tel. (662) 2855011-6
fax. (662) 2855017


## สัญลักษณ์วัสดุตกแต่ง

### วัสดุพื้น

F1 ปูกระเบื้องเซรามิคขนาด 12"x12" พร้อมบัวเชิงผนัง PVC.2"
F2 ปูกระเบื้องเซรามิคขนาด 12" x 12" พร้อมแนวและขอบกำจัวซีเมนต์ขัดมัน
F3 ปูกระเบื้องเซรามิคขนาด 12"x12" (สำหรับห้องน้ำ)
F3A ปูกระเบื้องเซรามิคขนาด 12"x12" (สำหรับห้องน้ำ)
F4 ปูกระเบื้องเซรามิคขนาด 12"x12"
F4A ปูกระเบื้องเซรามิคขนาด 12"x12"(สำหรับร้องพักขยะ)
F4B ปูกระเบื้องเซรามิคขนาด 12"x12"(สำหรับระเบียง)
F4C ปูกระเบื้องเซรามิคขนาด 12"x12"(สำหรับทางเดินด้านล่าง)
F5 ปูกระเบื้องเซรามิคขนาด 12"x12" (สำหรับห้องน้ำ)
F6 พื้นทำจากซีเมนต์ขัดมัน
F7 พื้นทำจากซีเมนต์ขัดขยาย
F8 พื้นทำจากกรวดล้าง
F9 พื้นทำระบบกันซึม
F9A พื้นทำจากขัดเรียบเทาสี EPOXY
F10 ทำผิวดูแบบ INTERIOR (PAI)
F11 ทำผิวดูแบบ LANDSCAPE
หมายเหตุ ขานแนวขอบกระเบื้องด้วยปูนซีเมนต์ดำ

### วัสดุผนัง

P1 ผนังค.ส.ล. ฉาบปูนเรียบทาสี (ทาสีภายนอก, ภายใน)
P2 ฉาบปูนเรียบทาสี (สำหรับภายนอก, ภายใน)
P2A ฉาบปูนเรียบทาสี หนา 15 ซม. (สำหรับภายนอก, ภายใน)
P3 บุกระเบื้องเซรามิค 8"x 8" (ชนิดดูแบบ)
P4 ผนังอิฐมอญก่อหนา 9 ซม. ทำขอบต่อเรียบทาสี โครงเหล็กรูปพรรณกระสี
P5 ผนังค.ส.ล. ฉาบปูนเรียบทาสี
P5A ผนังค.ส.ล. พ่นสีระเบิด
P6 ผนังค.ส.ล. เปลือยขัดแต่งให้สีเรียบร้อยทาสี
P7 ผนังค.ส.ล. เปลือยขัดแต่งไม่ทาสี
P8 ผนังวัสดุตามตัวอย่าง

CURTAIN WALL & FACADE CONTRACTOR :

**ISO.9002 KIM YOO SENG**

41/8 RAMA 3 ROAD, CHONG-NONSEE, YANNAWA, BANGKOK 10120, THAILAND
TEL : 294-6291 - 8 FAX : (662) 294-1744

REVISION

| NO. | DESCRIPTION | DATE |
|---|---|---|
| 1 | | |
| 2 | | |
| 3 | | |
| 4 | | |
| 5 | | |
| 6 | | |
| 7 | | |

PROJECT :

LUMPINI TOWER
VIBHAVADI-CHATUCHAK

PROJECT NO : 1802 LPark-VC

# AS-BUILT DRAWING


DRAWING TITLE :

TYPICAL VERTICAL SECTION DETAIL @ SLAB BRACKET EDGE COLUMN

| | |
|---|---|
| DRAWN : | UDOMSAK.P |
| CHECKED : | SANGUAN |
| DATE : | 10/07/2562 |

| SHEET NO. | DWG. NO. | Rev. |
|---|---|---|
| | TD.V04 | - |


These drawings are the property of P.A. Design Co., Ltd.
and not to be used or reproduced without specific permission.

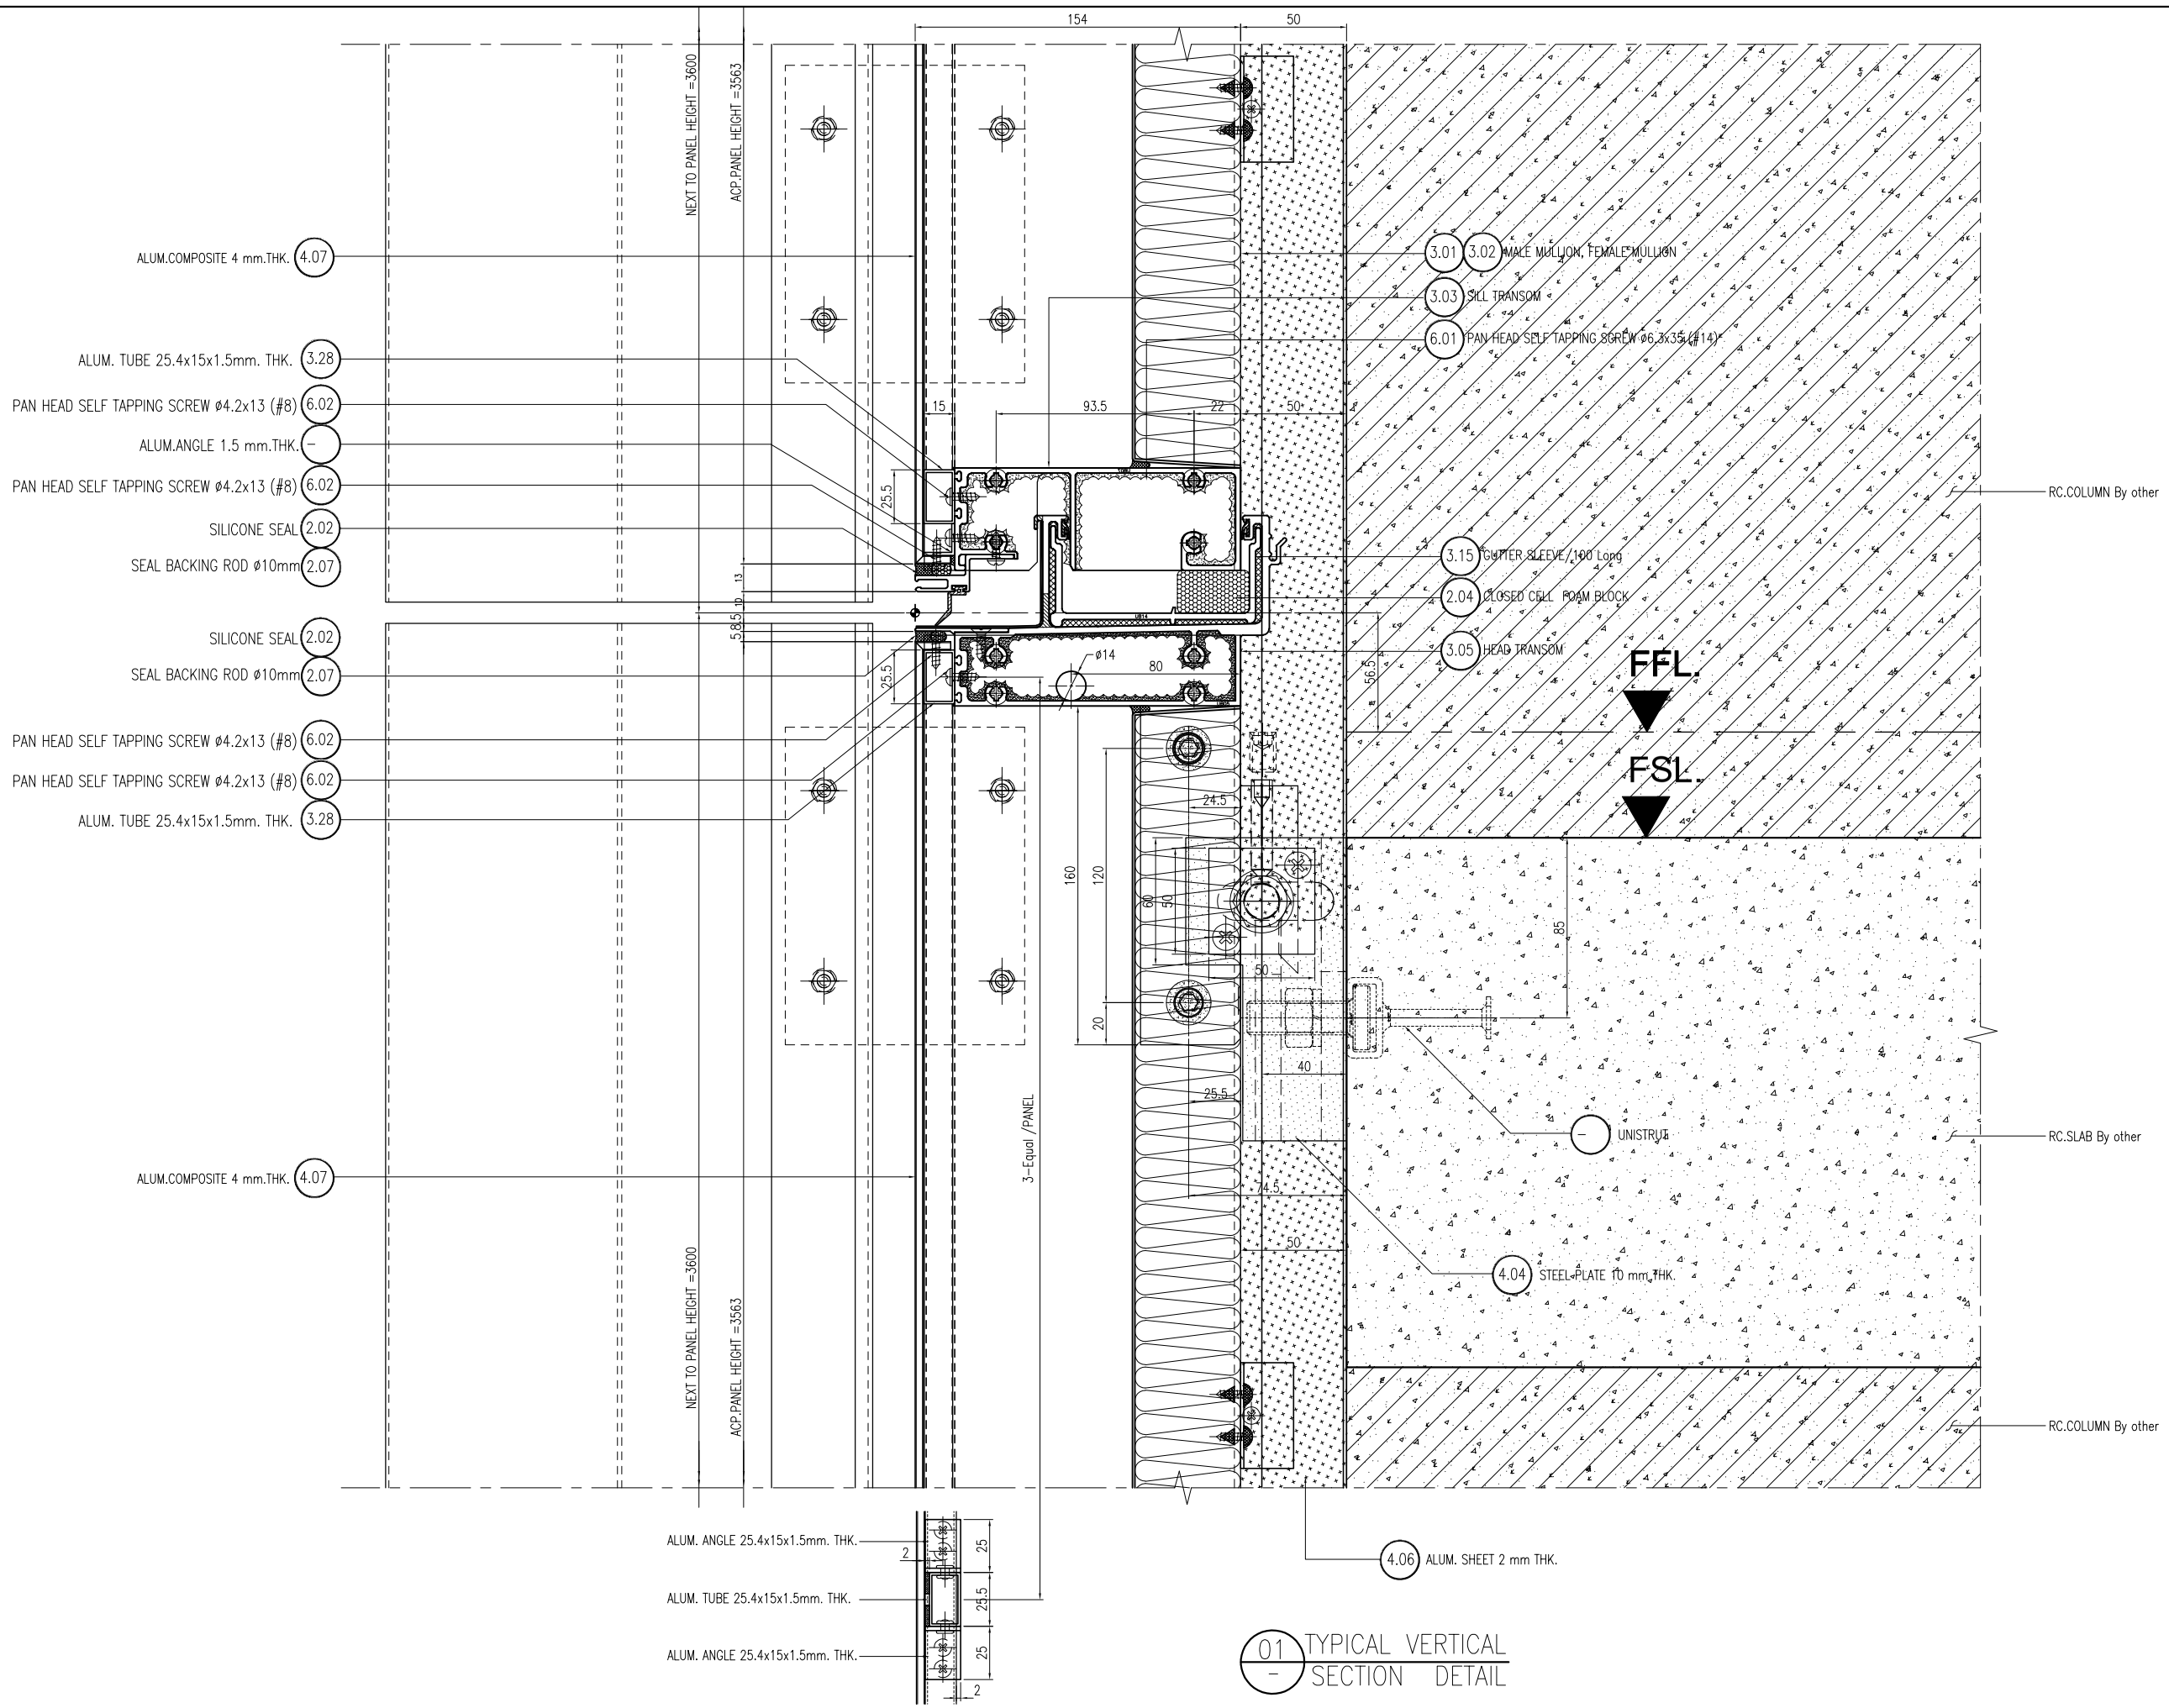


STIFFENER ACP. =3 PCS./PANEL

อาคาร A


**L.P.N. DEVELOPMENT PUBLIC CO., LTD.**
1168/109 36th floor Lumpini Tower
Rama 4 Road Sathorn Bangkok 10120
tel. (662) 2855011-6
fax. (662) 2855017


## สัญลักษณ์วัสดุตกแต่ง

### วัสดุพื้น

F1 ปูกระเบื้องเซรามิคขนาด 12"x12" พร้อมบัวเชิงหนัง PVC.2"
F2 ปูกระเบื้องเซรามิคขนาด 12"x 12" พร้อมแนวและ
ขอบทำกันซึมผสมสีขัดมัน
F3 ปูกระเบื้องเซรามิคขนาด 12"x12" (สำหรับห้องน้ำ)
F3A ปูกระเบื้องเซรามิคขนาด 12"x12" (สำหรับห้องน้ำ)
F4 ปูกระเบื้องเซรามิคขนาด 12"x12"
F4A ปูกระเบื้องเซรามิคขนาด 12"x12"(สำหรับห้องพักขยะ)
F4B ปูกระเบื้องเซรามิคขนาด 12"x12"(สำหรับระเบียง)
F4C ปูกระเบื้องเซรามิคขนาด 12"x12"(สำหรับทางเดินด้านล่าง)
F5 ปูกระเบื้องลำเจ็ทปูน พร้อมบัวเชิงหนัง PVC.2"
F6 พื้นทำกันซึมผสมสีขัดมัน
F7 พื้นทำกันซึมผสมสีขัดขยาย
F8 พื้นทำลิฟท์กวดล้าง
F9 พื้นทำระบบกันซึม
F9A พื้นทำกันซึมชนิดเรซินทาสี EPOXY
F10 ทำผิวมันแบบ INTERIOR (PAI)
F11 ทำผิวมันแบบ LANDSCAPE
หมายเหตุ ขนาดบวยต่อกระเบื้องด้วยปูนซีเมนต์ดำ

### วัสดุผนัง

P1 ผนัง ค.ส.ล. ลำเจ็ทปูน (ทาสีภายนอก, ภายใน)
P2 ฉาบปูนเรียบทาสี (สำหรับภายนอก, ภายใน)
P2A ฉาบปูนเรียบทาสี หนา 15 ซม. (สำหรับภายนอก, ภายใน)
P3 บุกระเบื้องเซรามิค 8" x 8" (ชนิดมุมฉาก)
P4 ผนังอิฐมอญบุกหนา 9 ซม. ทำรอยต่อเรียบทาสี
โครงเหล็กรูปสี่เหลี่ยมทาสี
P5 ผนัง ค.ส.ล. ฉาบปูนเรียบทาสี
P5A ผนัง ค.ส.ล. พ่นสีระบบสี
P6 ผนัง ค.ส.ล. เปลือยขัดแต่งให้เรียบร้อยทาสี
P7 ผนัง ค.ส.ล. เปลือยขัดแต่งไม่ทาสี
P8 ผนังวัสดุตามตัวอย่าง

CURTAIN WALL & FACADE CONTRACTOR :

ISO.9002
**KIM YOO SENG**
41/8 RAMA 3 ROAD, CHONG-NONSEE, YANNAWA, BANGKOK 10120, THAILAND
TEL : 294-6291 - 8 FAX : (662) 294-1744

REVISION

| NO. | DESCRIPTION | DATE |
|---|---|---|
| 1 | | |
| 2 | | |
| 3 | | |
| 4 | | |
| 5 | | |
| 6 | | |
| 7 | | |

PROJECT :
LUMPINI TOWER
VIBHAVADI-CHATUCHAK
PROJECT NO : 1802 LPark-VC


# AS-BUILT DRAWING

DRAWING TITLE :
TYPICAL VERTICAL SECTION DETAIL
@ STACK JOINT ACP.PANEL


| | |
|---|---|
| DRAWN : | UDOMSAK.P |
| CHECKED : | SANGUAN |
| DATE : | 10/07/2562 |

| SHEET NO. | DWG. NO. | Rev. |
|---|---|---|
| | TD.V05 | - |



These drawings are the property of P.A. Design Co., Ltd.
and not to be used or reproduced without specific permission.

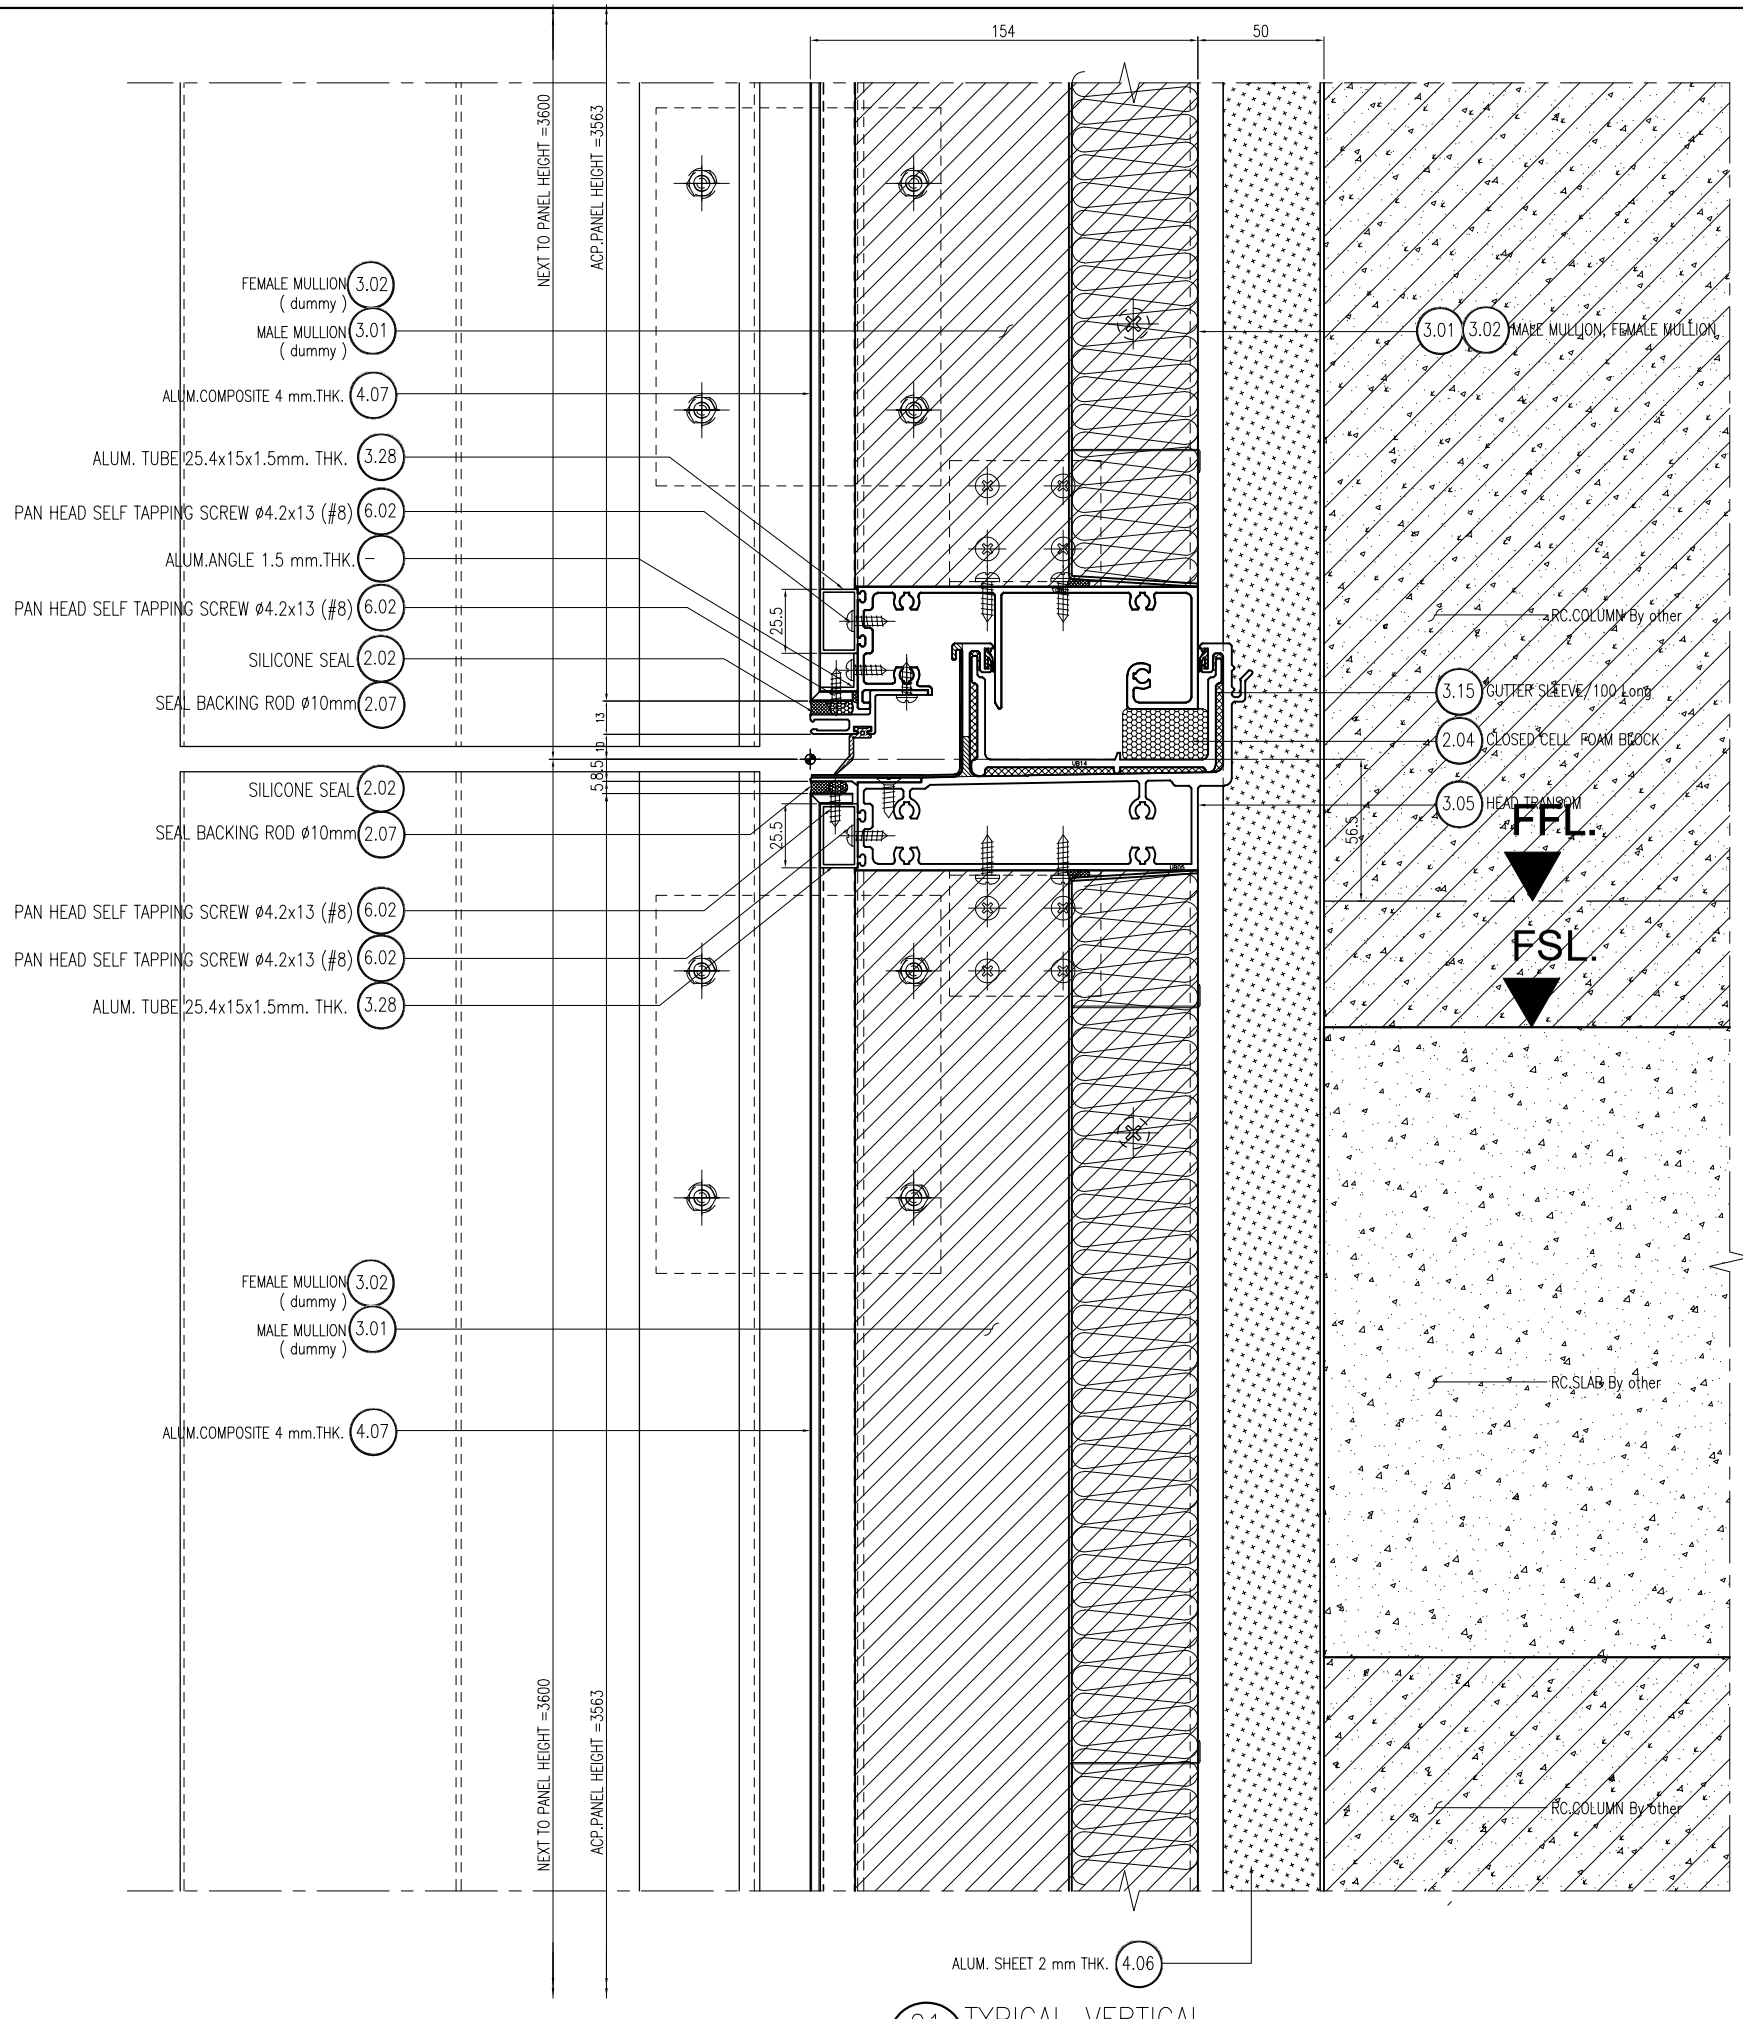


01 / - TYPICAL VERTICAL SECTION DETAIL

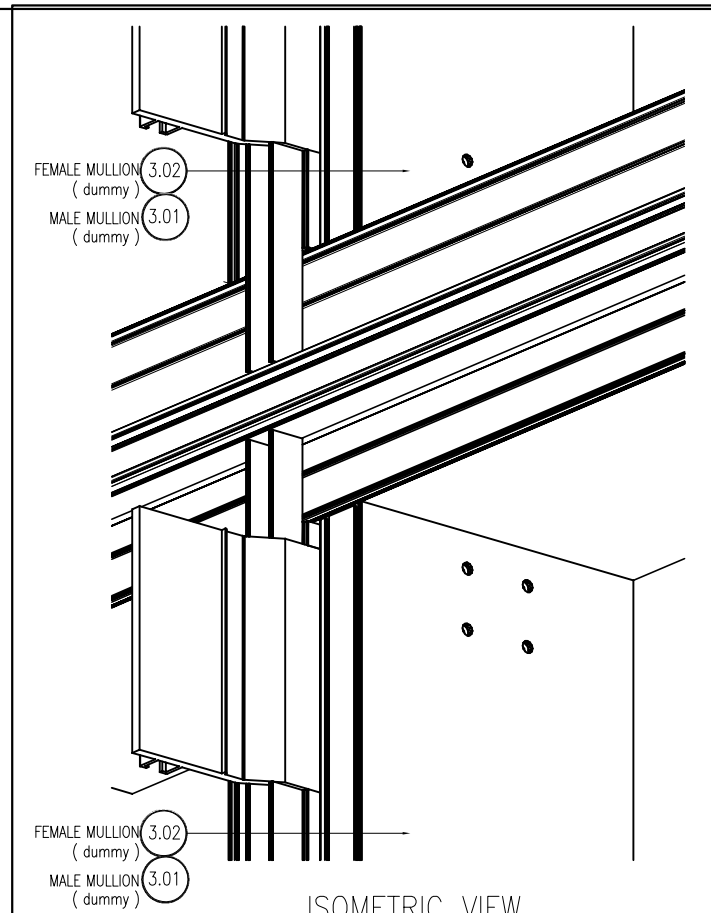


ISOMETRIC VIEW

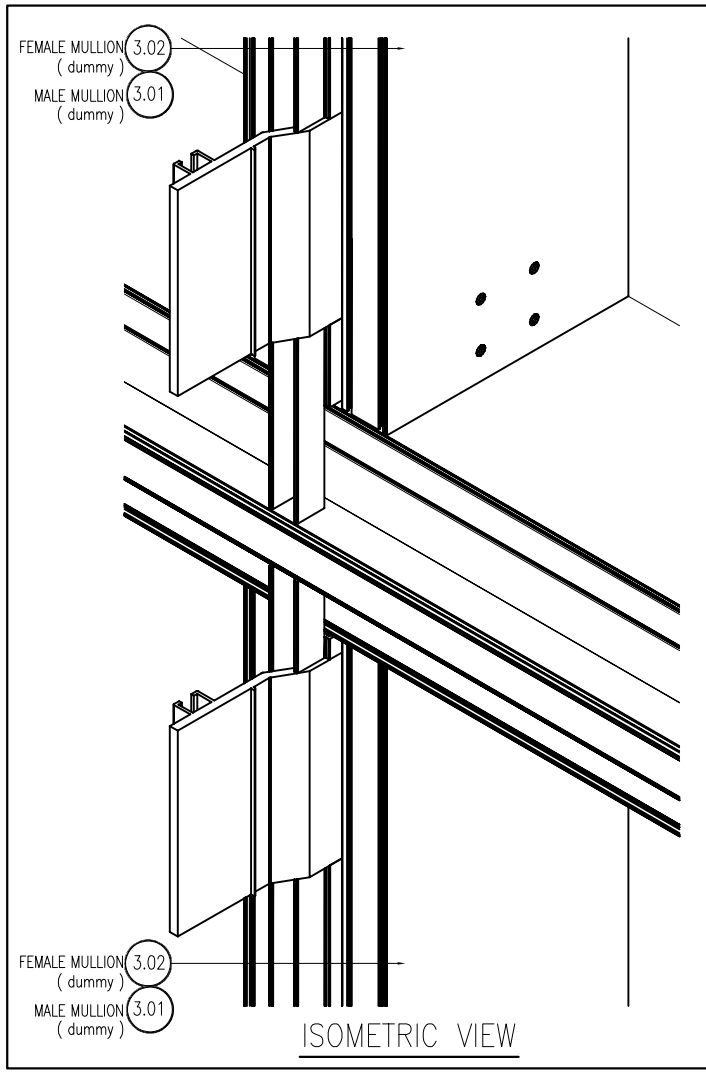


ISOMETRIC VIEW

อาคาร A


**L.P.N. DEVELOPMENT PUBLIC CO., LTD.**
1168/109 36th floor Lumpini Tower
Rama 4 Road Sathorn Bangkok 10120
tel. (662) 2855011-6
fax. (662) 2855017


## สัญลักษณ์วัสดุตกแต่ง

### วัสดุพื้น

F1 ปูกระเบื้องเซรามิคขนาด 12"x12" พร้อมบัวเชิงผนัง PVC.2"
F2 ปูกระเบื้องเซรามิคขนาด 12"x 12" พร้อมแนวและ
ขอบทำกันซึมผสมสีขัดมัน
F3 ปูกระเบื้องเซรามิคขนาด 12"x12" (สำหรับห้องน้ำ)
F3A ปูกระเบื้องเซรามิคขนาด 12"x12" (สำหรับห้องน้ำ)
F4 ปูกระเบื้องเซรามิคขนาด 12"x12"
F4A ปูกระเบื้องเซรามิคขนาด 12"x12"(สำหรับห้องพักขยะ)
F4B ปูกระเบื้องเซรามิคขนาด 12"x12"(สำหรับระเบียง)
F4C ปูกระเบื้องเซรามิคขนาด 12"x12"(สำหรับทางเดินด้านล่าง)
F5 ปูกระเบื้องเซรามิคขนาด 12"x12" พร้อมบัวเชิงผนัง PVC.2"
F6 พื้นทำกันซึมผสมสีขัดมัน
F7 พื้นทำกันซึมผสมสีขัดมัน
F8 พื้นทำกันซึมผสมสีขัดมัน
F9 พื้นทำระบบกันซึม
F9A พื้นทำกันซึมขัดเรียบทาสี EPOXY
F10 ทำผิวมันเงา INTERIOR (PAI)
F11 ทำผิวมันเงา LANDSCAPE
หมายเหตุ ขาแนวขอบกระเบื้องตัวบนปูนซีเมนต์ดำ

### วัสดุผนัง

P1 ผนังคอนกรีตเสริมเหล็กรูปร่าง (ทาสีภายนอก, ภายใน)
P2 ฉาบปูนเรียบทาสี (สำหรับภายนอก, ภายใน)
P2A ฉาบปูนเรียบทาสี หนา 15 ซม. (สำหรับภายนอก, ภายใน)
P3 บุกระเบื้องเซรามิค 8" x 8" (ชนิดมุมผนัง)
P4 ผนังอิฐมอญก่อหนา 9 ซม. ทำขอบต่อเรียบทาสี
โครงเหล็กรูปสี่เหลี่ยมผืนผ้า
P8 ผนังวัสดุตามตัวอย่าง

CURTAIN WALL & FACADE CONTRACTOR :


ISO.9002
**KIM YOO SENG**
418 RAMA 3 ROAD, CHONG-NONSEE, YANNAWA, BANGKOK 10120, THAILAND
TEL : 294-6291 - 8 FAX : (662) 294-1744


REVISION

| NO. | DESCRIPTION | DATE |
|---|---|---|
| 1 | | |
| 2 | | |
| 3 | | |
| 4 | | |
| 5 | | |
| 6 | | |
| 7 | | |

PROJECT :

LUMPINI TOWER
VIBHAVADI-CHATUCHAK

PROJECT NO : 1802 LPark-VC


AS-BUILT DRAWING

DRAWING TITLE :
TYPICAL VERTICAL SECTION DETAIL
@ DUMMY MULLION ACP.PANEL

| | |
|---|---|
| DRAWN : | UDOMSAK.P |
| CHECKED : | SANGUAN |
| DATE : | 10/07/2562 |

| SHEET NO. | DWG. NO. | Rev. |
|---|---|---|
| | TD.V06 | |


These drawings are the property of P.A. Design Co., Ltd.
and not to be used or reproduced without specific permission.

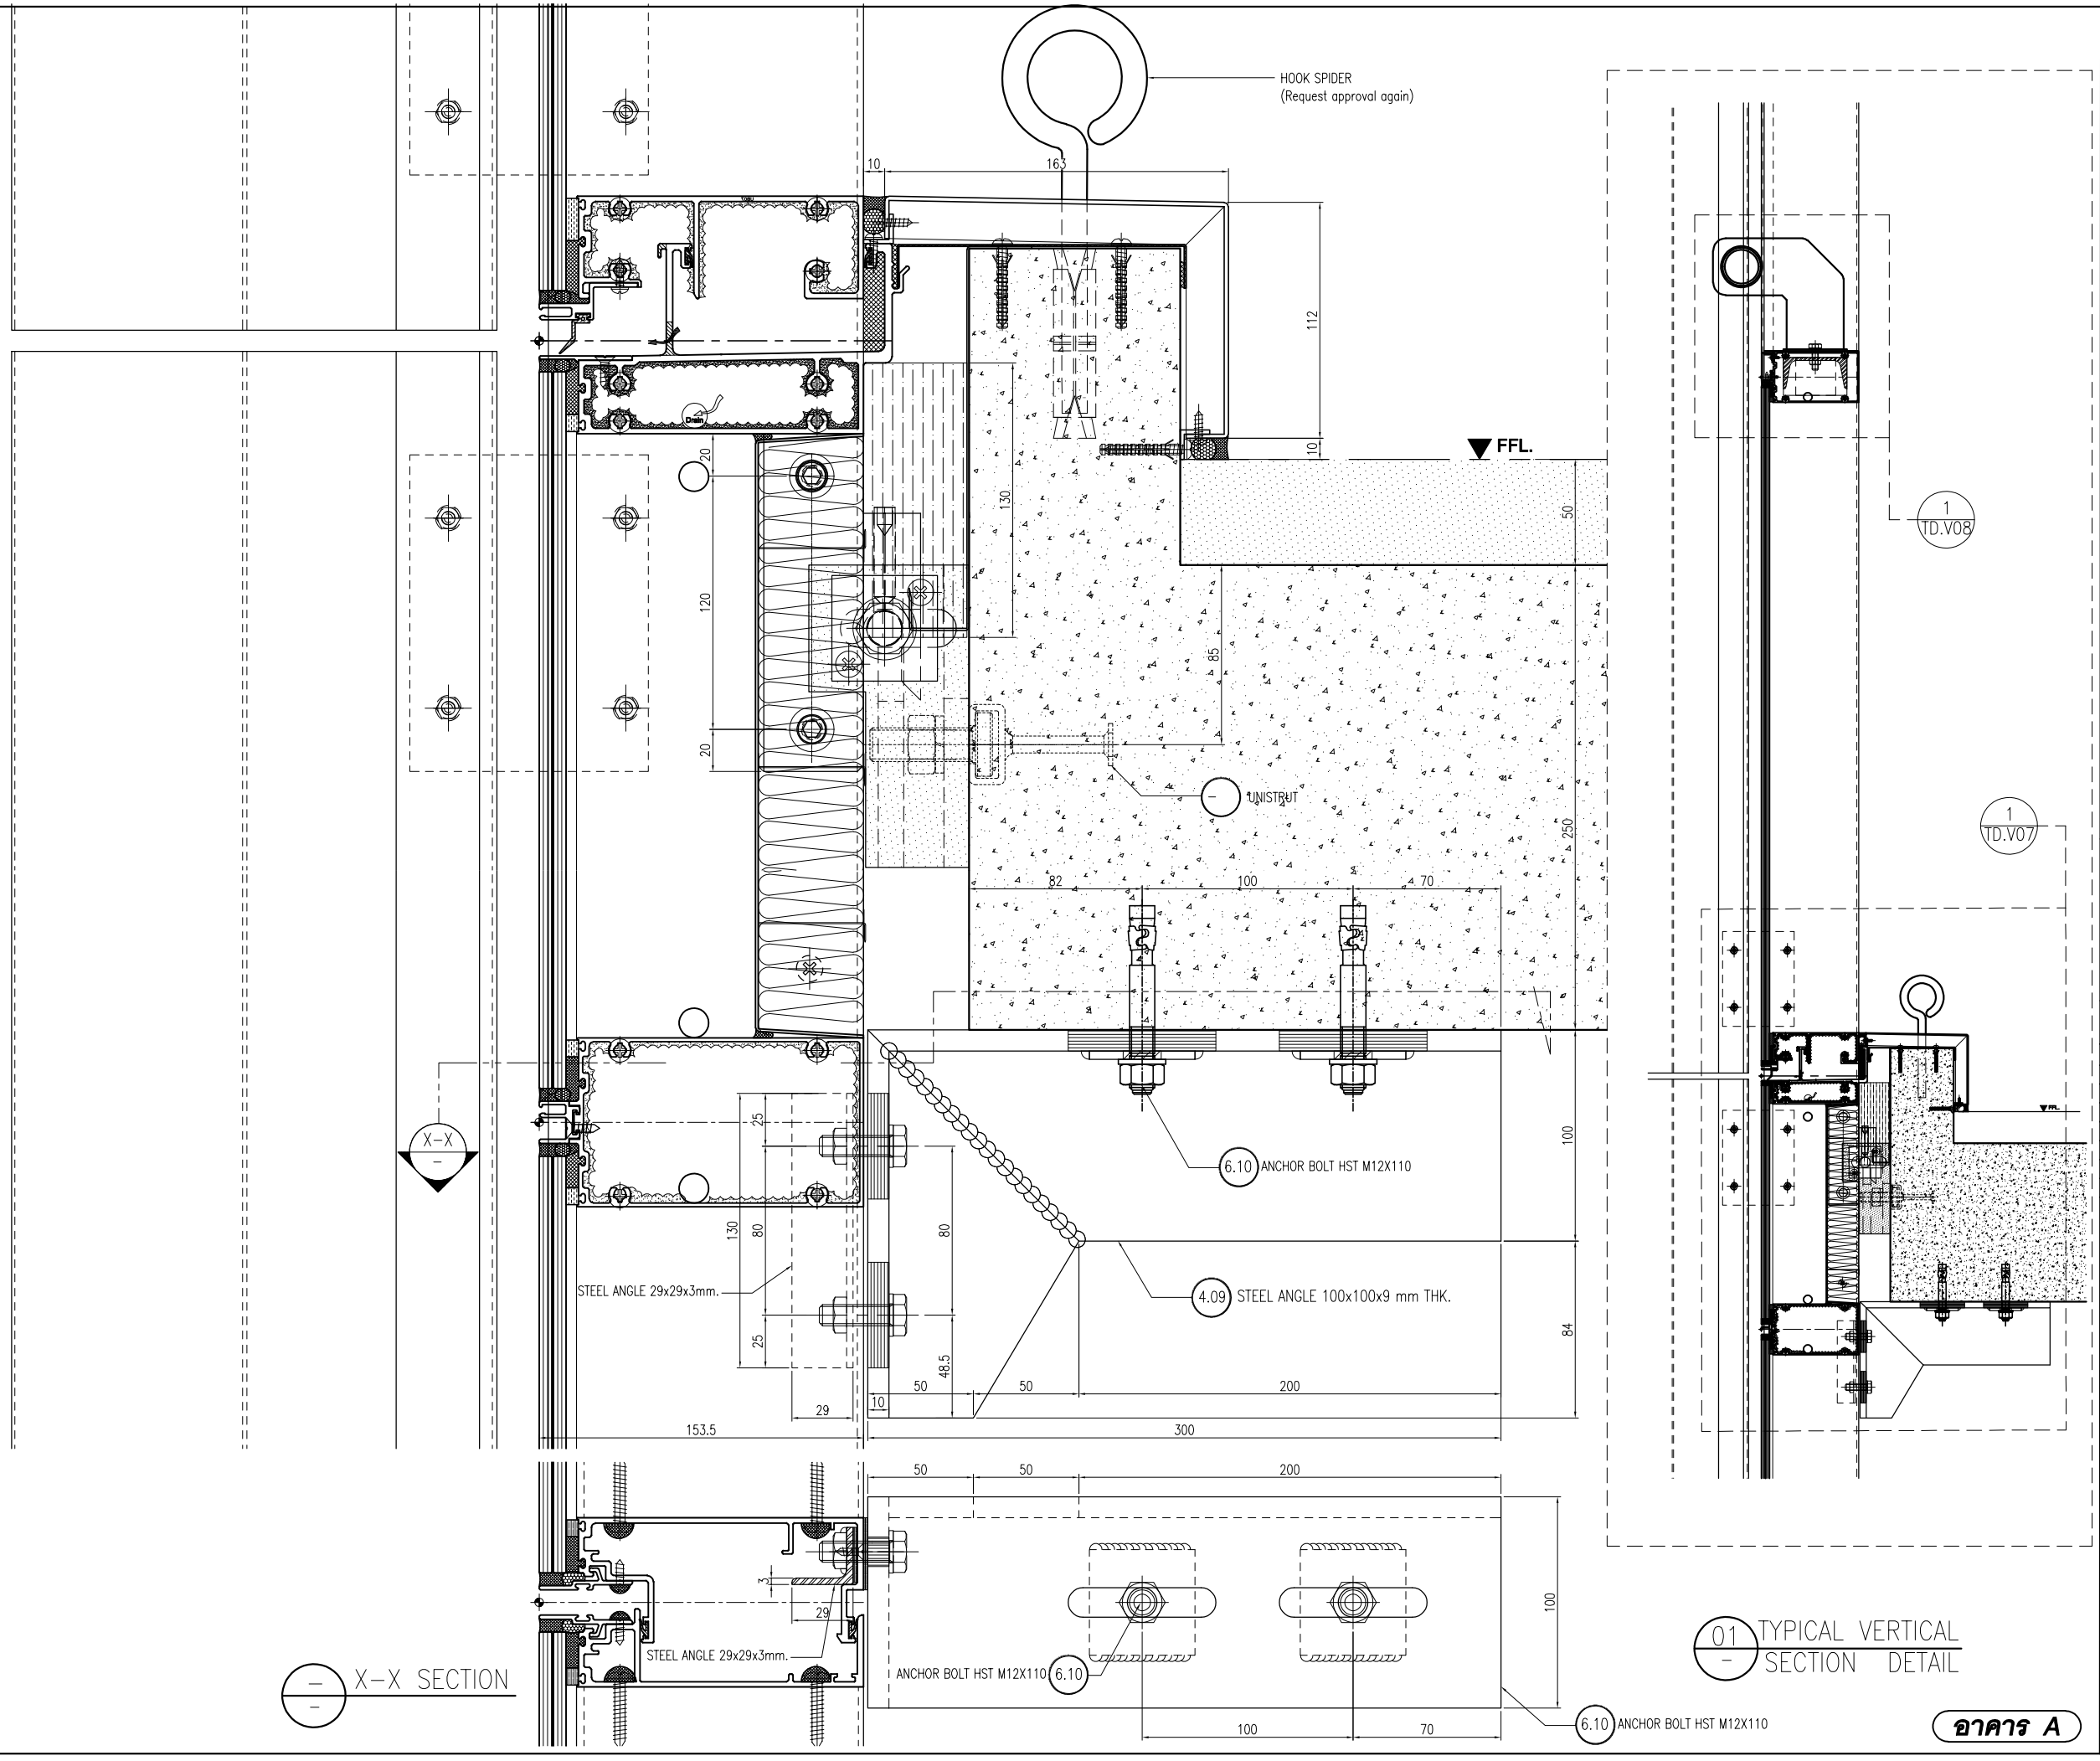


X-X SECTION

01 TYPICAL VERTICAL SECTION DETAIL

อาคาร A


**L.P.N. DEVELOPMENT PUBLIC CO., LTD.**
1168/109 36th floor Lumpini Tower
Rama 4 Road Sathorn Bangkok 10120
tel. (662) 2855011-6
fax. (662) 2855017


## สัญลักษณ์วัสดุตกแต่ง

### วัสดุพื้น

F1 ปูกระเบื้องเซรามิคขนาด 12"x12" พร้อมบัวเชิงผนัง PVC.2"
F2 ปูกระเบื้องเซรามิคขนาด 12" x 12" พร้อมแนวและขอบทำวิงชิลเลส์ซีเมนต์
F3 ปูกระเบื้องเซรามิคขนาด 12"x12" (สำหรับห้องน้ำ)
F3A ปูกระเบื้องเซรามิคขนาด 12"x12" (สำหรับห้องน้ำ)
F4 ปูกระเบื้องเซรามิคขนาด 12"x12"
F4A ปูกระเบื้องเซรามิคขนาด 12"x12"(สำหรับห้องพักขยะ)
F4B ปูกระเบื้องเซรามิคขนาด 12"x12"(สำหรับระเบียง)
F4C ปูกระเบื้องเซรามิคขนาด 12"x12"(สำหรับทางเดินด้านล่าง)
F5 ปูอิฐมินิสล่าเจ็ทปู พร้อมบัวเชิงผนัง PVC.2"
F6 พื้นทำวิงชิลเลส์ซีเมนต์
F7 พื้นทำวิงชิลเลส์ซีเมนต์ขยาย
F8 พื้นทำวิงภายในล้าง
F9 พื้นทำระบบกันซึม
F9A พื้นทำวิงขัดเรียบเทสี EPOXY
F10 ทำวิงลูแบบ INTERIOR (PA)
F11 ทำวิงลูแบบ LANDSCAPE
หมายเหตุ ขานนวยต่อกระเบื้องด้วยปูนซีเมนต์ดำ

### วัสดุผนัง

P1 ผนัง ค.ส.ล. ลำเจ็ทปู (ทาสีภายนอก, ภายใน)
P2 ฉาบปูนเรียบเทสี (สำหรับภายนอก, ภายใน)
P2A ฉาบปูนเรียบเทสี หนา 15 ซม. (สำหรับภายนอก, ภายใน)
P3 บุกระเบื้องเซรามิค 8" x 8" (ชนิดบุผนัง)
P4 ผนังอิฐมอญบุผิวหนา 9 ซม. ทำขอบต่อเรียบเทสี โครงเหล็กกูเส้งกะสี
P5 ผนัง ค.ส.ล. ฉาบปูนเรียบเทสี
P5A ผนัง ค.ส.ล. พ่นสีระบิด
P6 ผนัง ค.ส.ล. เปลี่ยนขัดแต่งให้เรียบร้อยเทสี
P7 ผนัง ค.ส.ล. เปลี่ยนขัดแต่งไม่เทสี
P8 ผนังกุ้งดุดความตัวหย่าง

CURTAIN WALL & FACADE CONTRACTOR :


ISO.9002
KIM YOO SENG
4 1/8 RAMA 3 ROAD, CHONG-NONSEE, YANNAWA, BANGKOK 10120, THAILAND
TEL : 294-6291 - 8 FAX : (662) 294-1744


REVISION

| NO. | DESCRIPTION | DATE |
|---|---|---|
| 1 | | |
| 2 | | |
| 3 | | |
| 4 | | |
| 5 | | |
| 6 | | |
| 7 | | |

PROJECT :
LUMPINI TOWER
VIBHAVADI-CHATUCHAK

PROJECT NO : 1802 LPark-VC


# AS-BUILT DRAWING

DRAWING TITLE :
TYPICAL VERTICAL SECTION DETAIL
@ HOOK SPIDER TOP PANEL LEVEL 21

| | |
|---|---|
| DRAWN : | UDOMSAK.P |
| CHECKED : | SANGUAN |
| DATE : | 10/07/2562 |

| SHEET NO. | DWG. NO. | Rev. |
|---|---|---|
| | TD.V07 | - |


These drawings are the property of P.A. Design Co., Ltd.
and not to be used or reproduced without specific permission.

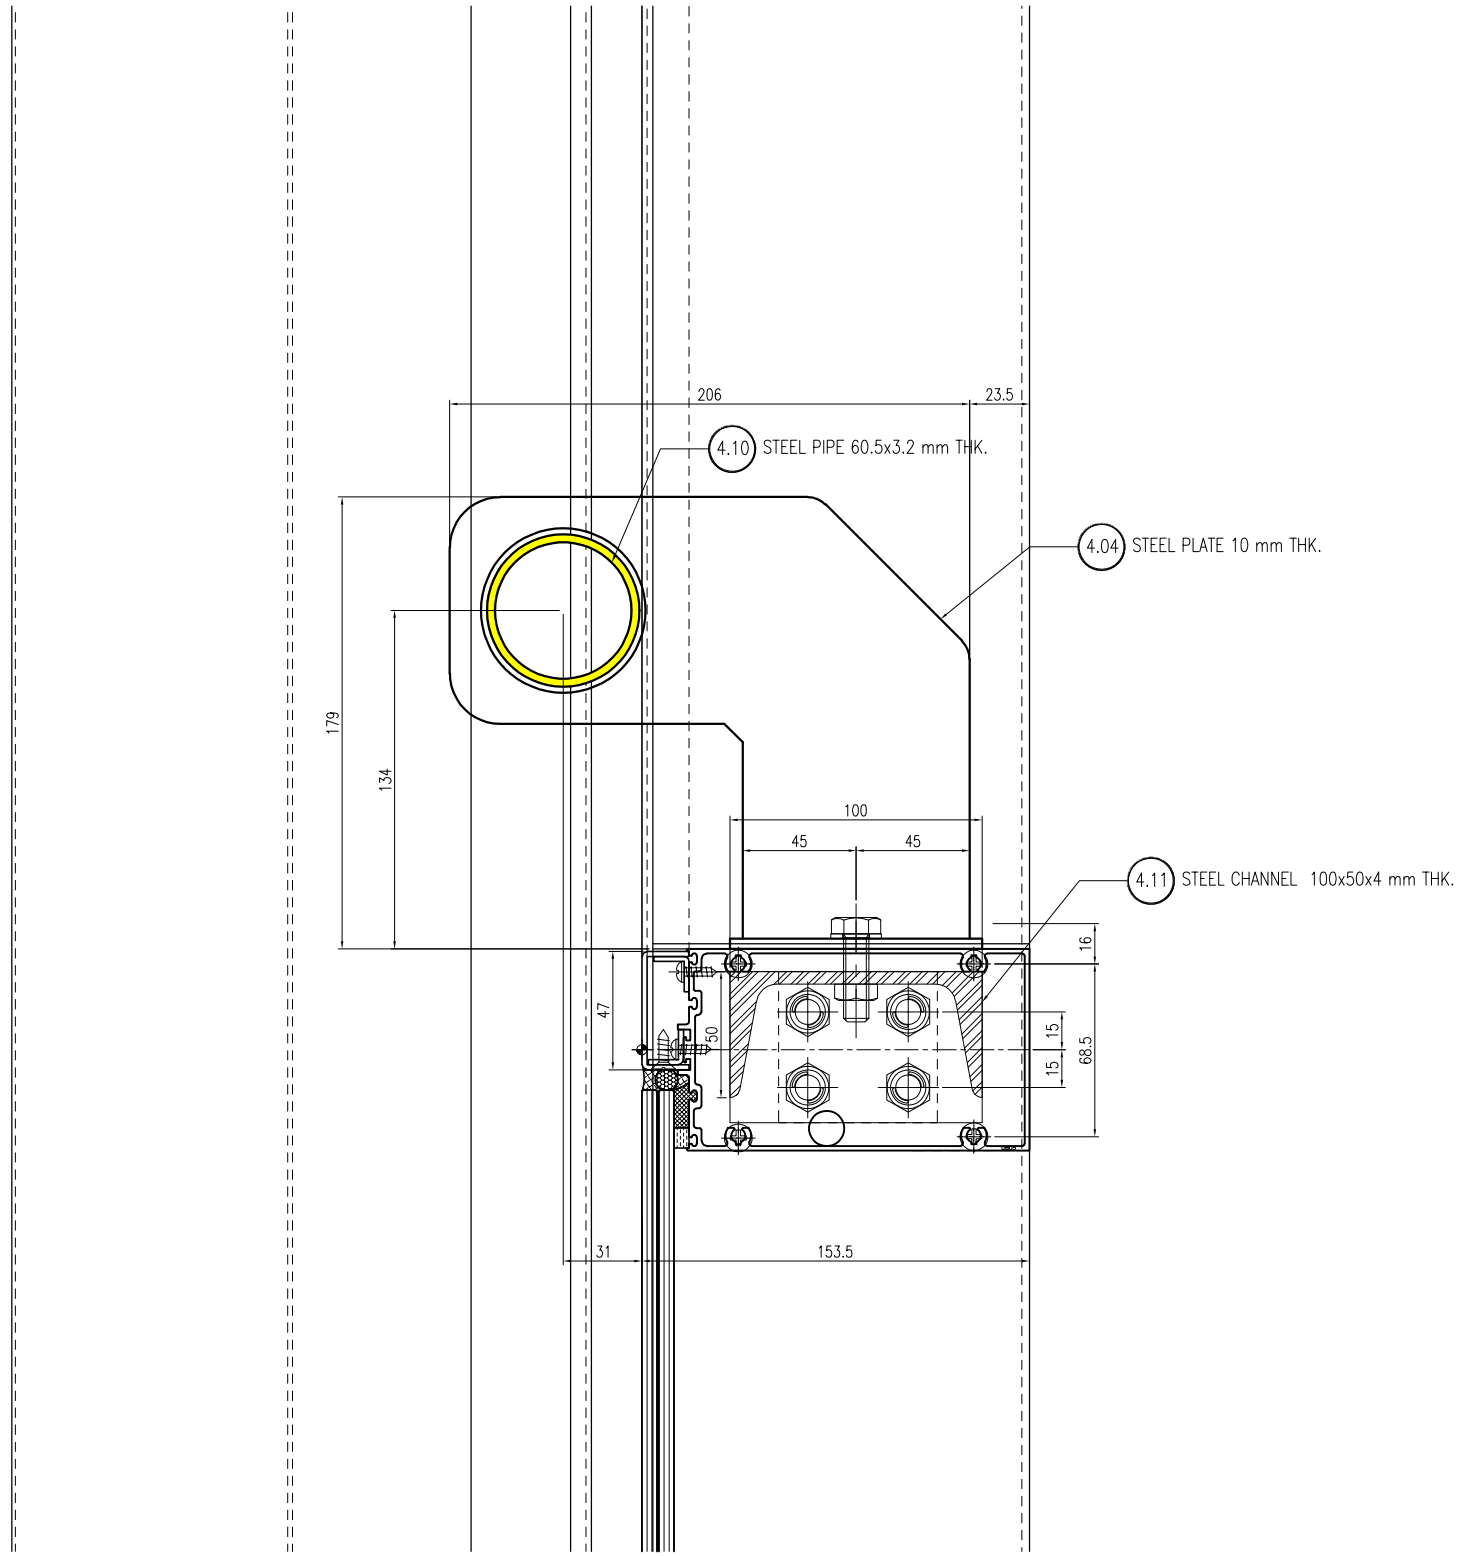


01 / - TYPICAL VERTICAL SECTION DETAIL


**L.P.N. DEVELOPMENT PUBLIC CO., LTD.**
1168/109 36th floor Lumpini Tower
Rama 4 Road Sathorn Bangkok 10120
tel. (662) 2855011-6
fax. (662) 2855017


## สัญลักษณ์วัสดุตกแต่ง

### วัสดุพื้น

**F1** ปูกระเบื้องเซรามิคขนาด 12"x12" พร้อมบัวเชิงผนัง PVC.2"
**F2** ปูกระเบื้องเซรามิคขนาด 12"x 12" พร้อมแนวและขอบทำวิทซีเมนต์ขัดมัน
**F3** ปูกระเบื้องเซรามิคขนาด 12"x12" (สำหรับห้องน้ำ)
**F3A** ปูกระเบื้องเซรามิคขนาด 12"x12" (สำหรับพื้นน้ำ)
**F4** ปูกระเบื้องเซรามิคขนาด 12"x12"
**F4A** ปูกระเบื้องเซรามิคขนาด 12"x12"(สำหรับห้องพักขยะ)
**F4B** ปูกระเบื้องเซรามิคขนาด 12"x12"(สำหรับระเบียง)
**F4C** ปูกระเบื้องเซรามิคขนาด 12"x12"(สำหรับทางเดินด้านล่าง)
**F5** ปูลามิเนตลำเจ็ทูป์ พร้อมบัวเชิงผนัง PVC.2"
**F6** พื้นทำวิทซีเมนต์ขัดมัน
**F7** พื้นทำวิทซีเมนต์ขัดหยาบ
**F8** พื้นทำวิทกรวดล้าง
**F9** พื้นทำระบบกันซึม
**F9A** พื้นทำวิทขัดเรียบทาสี EPOXY
**F10** ทำวิทดูแบบ INTERIOR (PA1)
**F11** ทำวิทดูแบบ LANDSCAPE
หมายเหตุ ขาแนวขอต่อกระเบื้องด้วยปูนซีเมนต์ดำ

### วัสดุผนัง

**P1** ผนัง ค.ส.ล. ลำเจ็ทูป์ (ทาสีภายนอก, ภายใน)
**P2** ฉาบปูนเรียบทาสี (สำหรับภายนอก, ภายใน)
**P2A** ฉาบปูนเรียบทาสี หนา 15 ซม. (สำหรับภายนอก, ภายใน)
**P3** บุกระเบื้องเซรามิค 8"x 8" (ชนิดบุผนัง)
**P4** ผนังอิฐมอญบุขัดหนา 9 ซม. ทำขอบต่อเรียบทาสี โครงเหล็กรูปพรรณกะสี
**P5** ผนัง ค.ส.ล. ฉาบปูนเรียบทาสี
**P5A** ผนัง ค.ส.ล. พ่นสีระบิด
**P6** ผนัง ค.ส.ล. เปลี่ยนขัดแต่งให้เรียบร้อยทาสี
**P7** ผนัง ค.ส.ล. เปลี่ยนขัดแต่งไม่ทาสี
**P8** ผนังอุปัลดุความตัวอย่าง

CURTAIN WALL & FACADE CONTRACTOR :


ISO.9002
KIM YOO SENG
41/8 RAMA 3 ROAD, CHONG-NONSEE, YANNAWA, BANGKOK 10120, THAILAND
TEL : 294-6291 - 8 FAX : (662) 294-1744


REVISION

| NO. | DESCRIPTION | DATE |
|---|---|---|
| 1 | | |
| 2 | | |
| 3 | | |
| 4 | | |
| 5 | | |
| 6 | | |
| 7 | | |

PROJECT :
LUMPINI TOWER
VIBHAVADI-CHATUCHAK
PROJECT NO : 1802 LPark-VC

AS-BUILT DRAWING


DRAWING TITLE :
TYPICAL VERTICAL SECTION DETAIL
@ HOOK SPIDER TOP PANEL LEVEL 21

| | |
|---|---|
| DRAWN : | UDOMSAK.P |
| CHECKED : | SANGUAN |
| DATE : | 10/07/2562 |


| SHEET NO. | DWG. NO. | Rev. |
|---|---|---|
| | TD.V08 | - |


These drawings are the property of P.A. Design Co., Ltd.
and not to be used or reproduced without specific permission.


อาคาร A

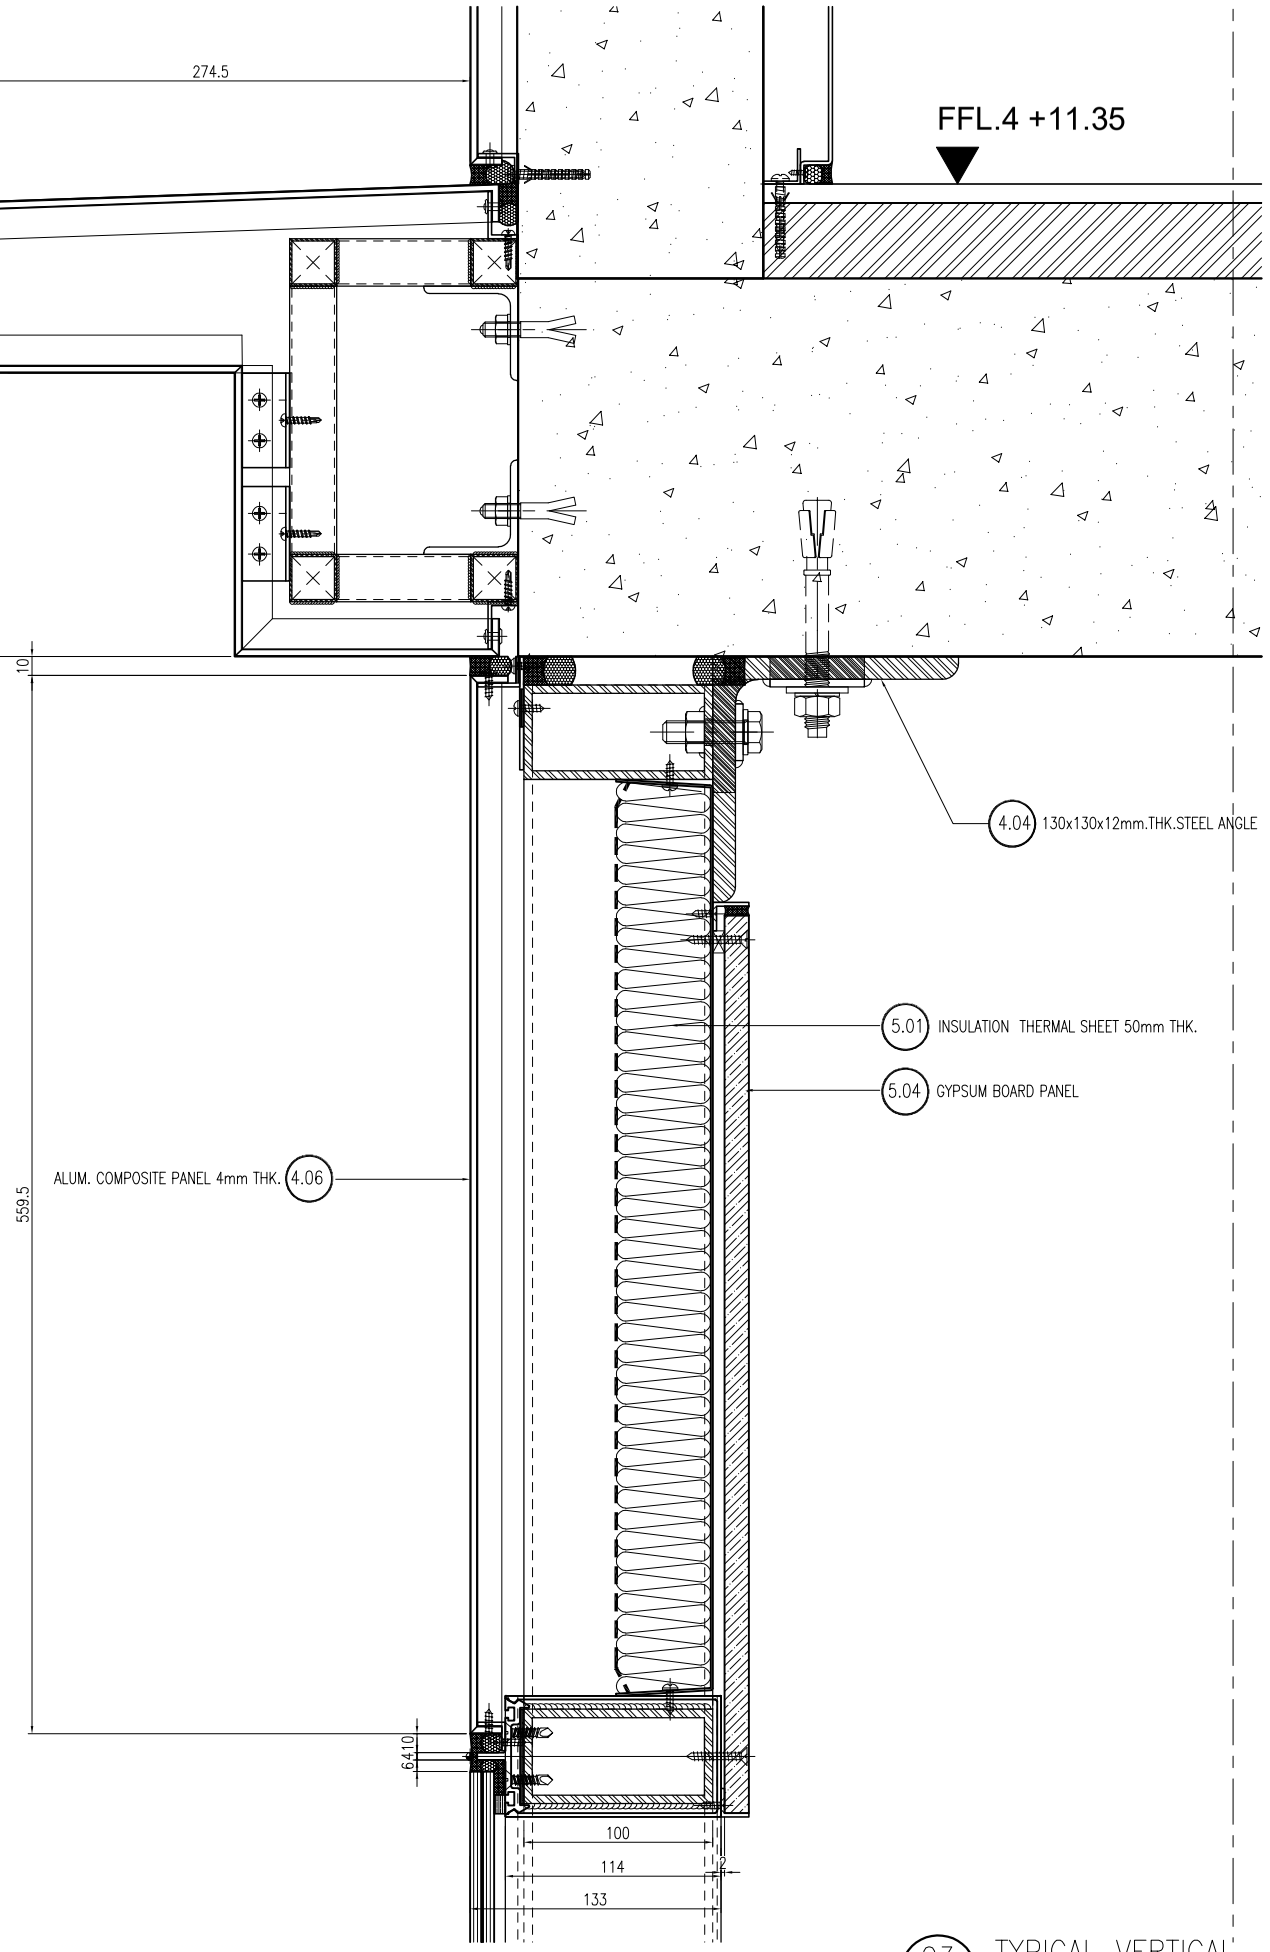


03 – TYPICAL VERTICAL SECTION DETAIL

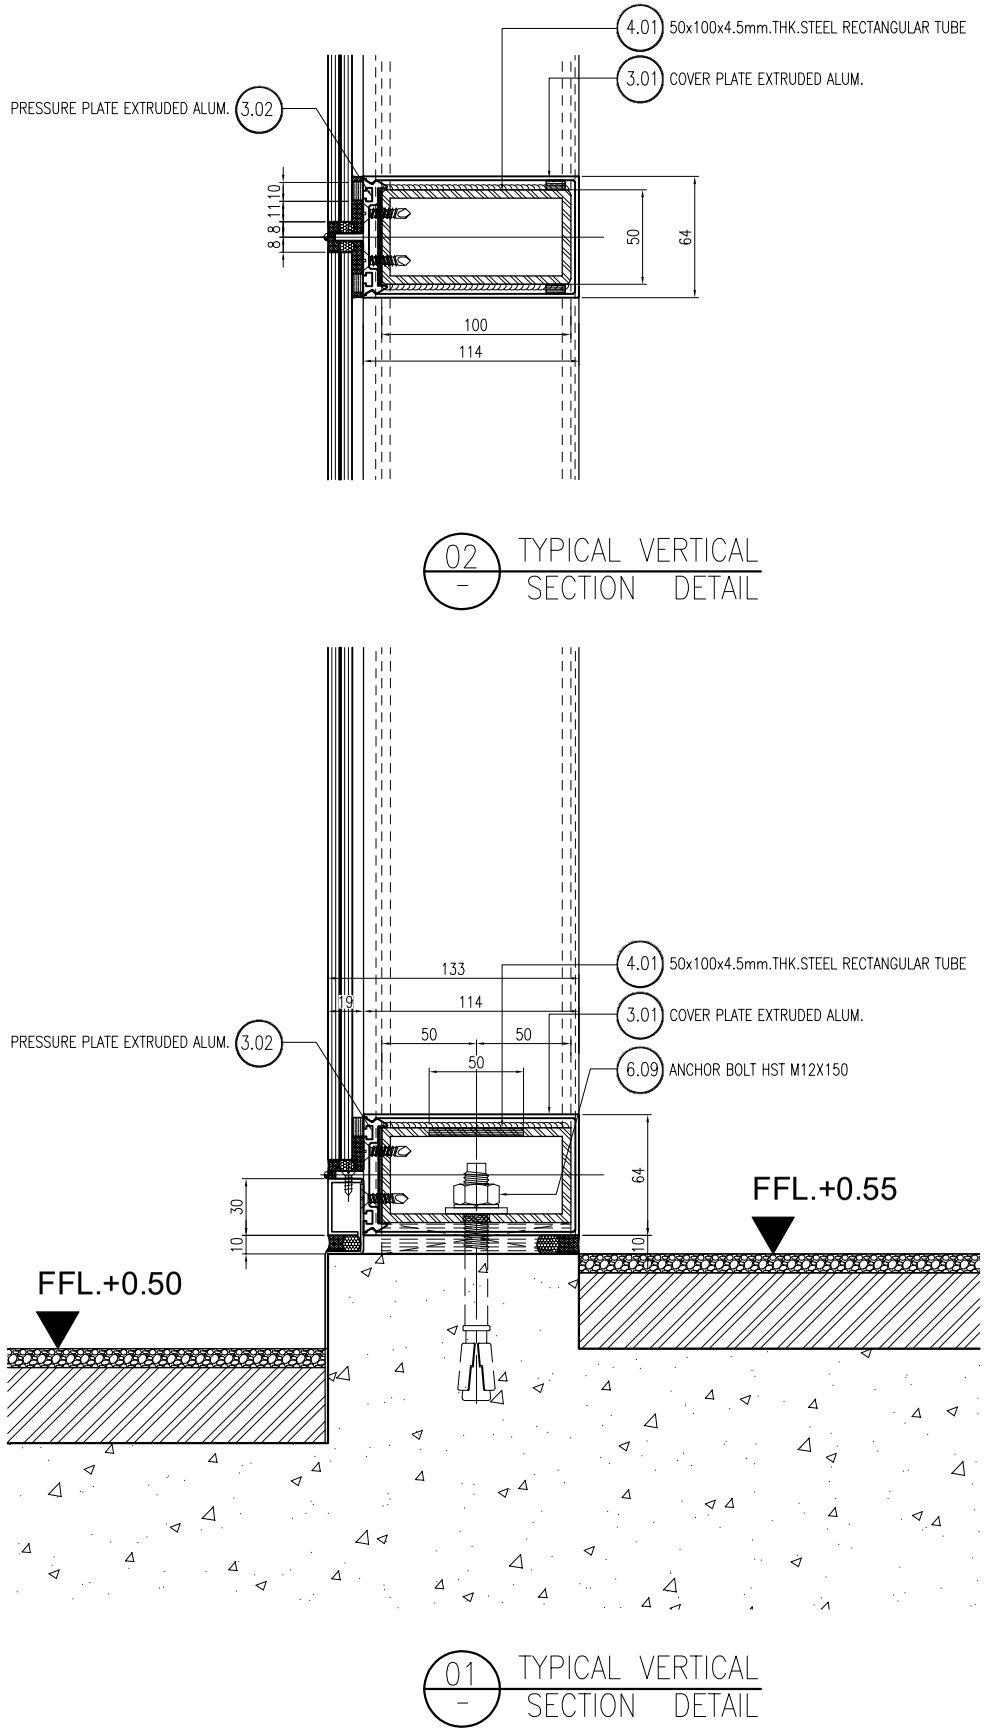


02 – TYPICAL VERTICAL SECTION DETAIL

01 – TYPICAL VERTICAL SECTION DETAIL

อาคาร A


**L.P.N. DEVELOPMENT PUBLIC CO., LTD.**
1168/109 36th floor Lumpini Tower
Rama 4 Road Sathorn Bangkok 10120
tel. (662) 2855011-6
fax. (662) 2855017


## สัญลักษณ์วัสดุตกแต่ง

### วัสดุพื้น

F1 ปูกระเบื้องเซรามิคขนาด 12"x12" พร้อมบัวเชิงผนัง PVC.2"
F2 ปูกระเบื้องเซรามิคขนาด 12" x 12" พร้อมแนวและขอบทำมิวซิเมนต์จัดเม็ด
F3 ปูกระเบื้องเซรามิคขนาด 12"x12" (สำหรับห้องน้ำ)
F3A ปูกระเบื้องเซรามิคขนาด 12"x12" (สำหรับห้องน้ำ)
F4 ปูกระเบื้องเซรามิคขนาด 12"x12"
F4A ปูกระเบื้องเซรามิคขนาด 12"x12"(สำหรับห้องพักขยะ)
F4B ปูกระเบื้องเซรามิคขนาด 12"x12"(สำหรับระเบียง)
F4C ปูกระเบื้องเซรามิคขนาด 12"x12"(สำหรับทางเดินส่วนกลาง)
F5 ปูลามิเนตลำอีซูปู พร้อมบัวเชิงผนัง PVC.2"
F6 พื้นทำมิวซิเมนต์จัดเม็ด
F7 พื้นทำมิวซิเมนต์จัดขยาน
F8 พื้นทำมิวกรวดล้าง
F9 พื้นทำระบบกันซึม
F9A พื้นทำมิวซัดเรียบทาสี EPOXY
F10 ทำมิวดูแบบ INTERIOR (PAI)
F11 ทำมิวดูแบบ LANDSCAPE
หมายเหตุ ยางแนวรอยต่อกระเบื้องดังปูลุนซีเมนต์ดำ

### วัสดุผนัง

P1 ผนัง ค.ส.ล. ลำเรียปูน (ทาสีภายนอก, ภายใน)
P2 ฉาบปูนเรียบทาสี (สำหรับภายนอก, ภายใน)
P2A ฉาบปูนเรียบทาสี หนา 15 ซม. (สำหรับภายนอก, ภายใน)
P3 บุกระเบื้องเซรามิค 8" x 8" (ชนิดบุผนัง)
P4 ผนังอิฐมอญก่อหนา 9 ซม. ทำรอยต่อเรียบทาสี โครงเหล็กกุบสังกะสี
P5 ผนัง ค.ส.ล. ฉาบปูนเรียบทาสี
P5A ผนัง ค.ส.ล. พ่นสีระบบสี
P6 ผนัง ค.ส.ล. เปลือยผิดแต่งให้สีเรียบร้อยทาสี
P7 ผนัง ค.ส.ล. เปลือยผิดแต่งไม่ทาสี
P8 ผนังกุบลุคสามตัวอย่าง

CURTAIN WALL & FACADE CONTRACTOR :

ISO.9002
**KIM YOO SENG**
41/8 RAMA 3 ROAD, CHONG-NONSEE, YANNAWA, BANGKOK 10120, THAILAND
TEL : 294-6291 - 8 FAX : (662) 294-1744

REVISION

| NO. | DESCRIPTION | DATE |
|---|---|---|
| 1 | | |
| 2 | | |
| 3 | | |
| 4 | | |
| 5 | | |
| 6 | | |
| 7 | | |

PROJECT :
LUMPINI TOWER
VIBHAVADI-CHATUCHAK

PROJECT NO : 1802 LPark-VC


AS-BUILT DRAWING

DRAWING TITLE :
STICK WALL & ACP.CLADDING
TYPICAL HORIZONTAL DETAIL @ COVER CULUMN


| | |
|---|---|
| DRAWN : | UDOMSAK.P |
| CHECKED : | SANGUAN |
| DATE : | 10/07/2562 |

| SHEET NO. | DWG. NO. | Rev. |
|---|---|---|
| | TD-V09 | - |



These drawings are the property of P.A. Design Co., Ltd.
and not to be used or reproduced without specific permission.

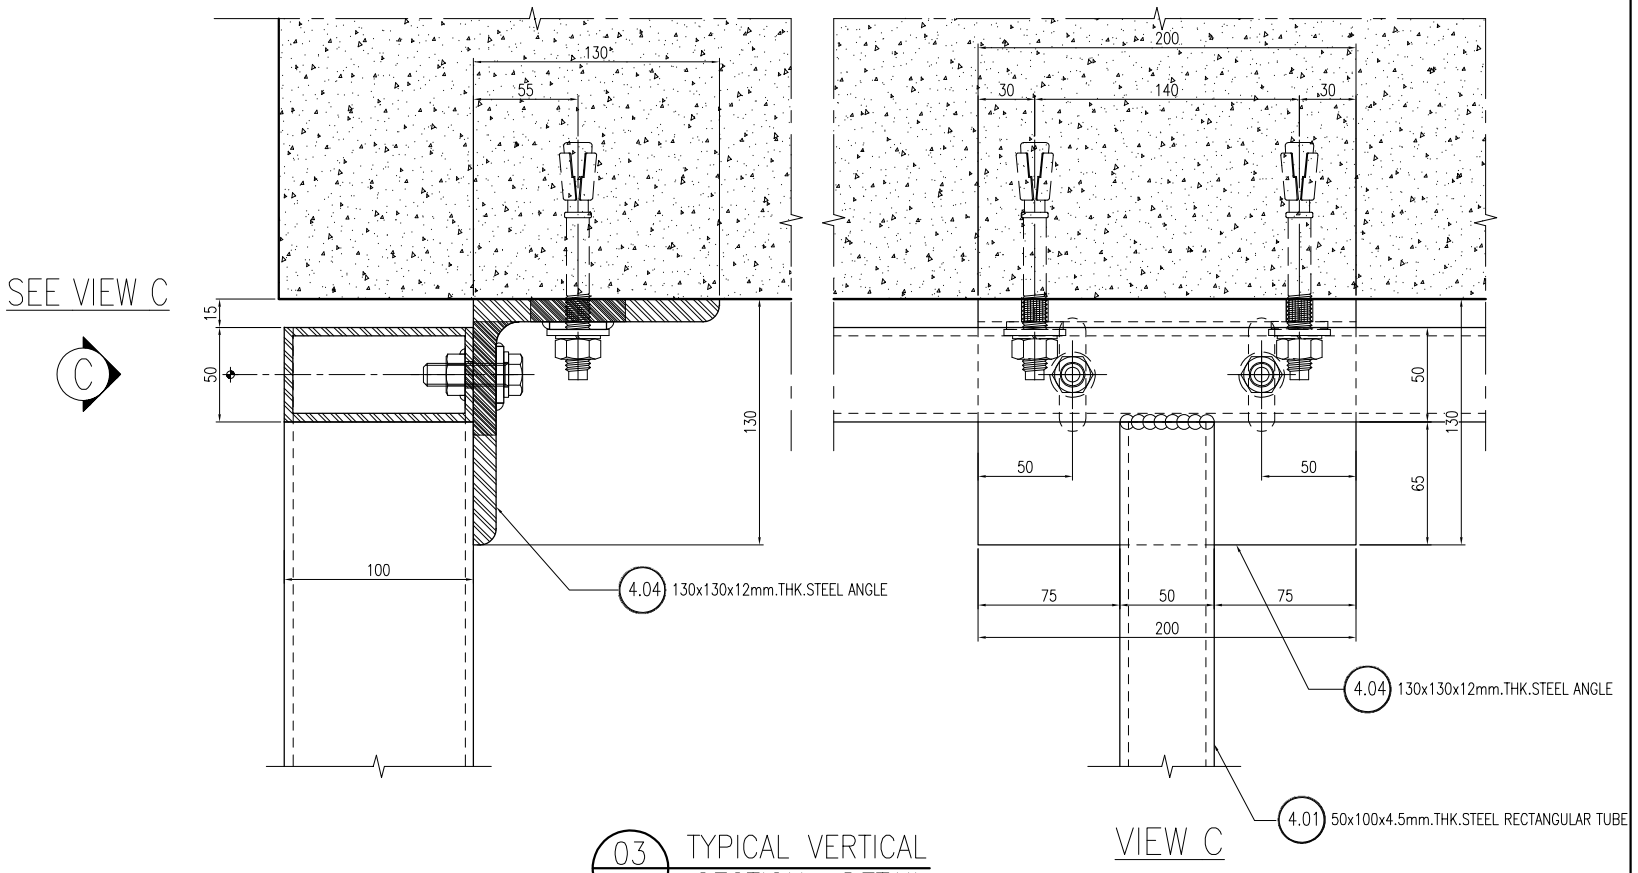



03 / - TYPICAL VERTICAL SECTION DETAIL

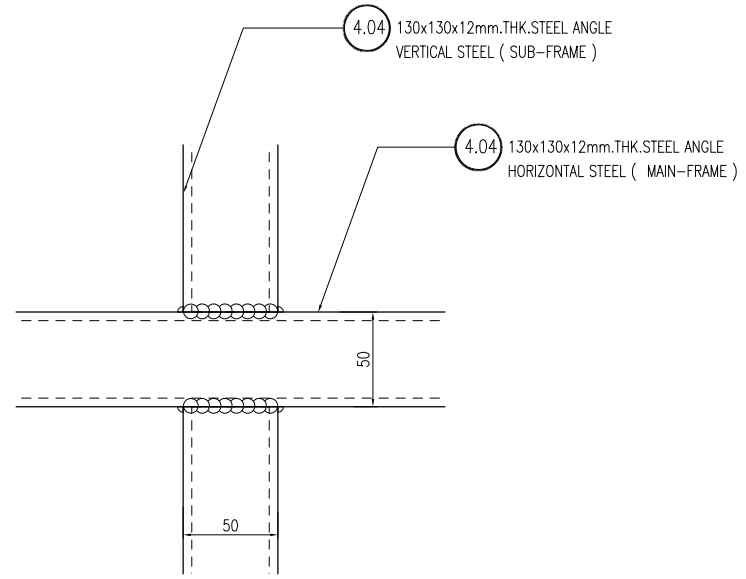


04 / - TYPICAL VERTICAL SECTION DETAIL

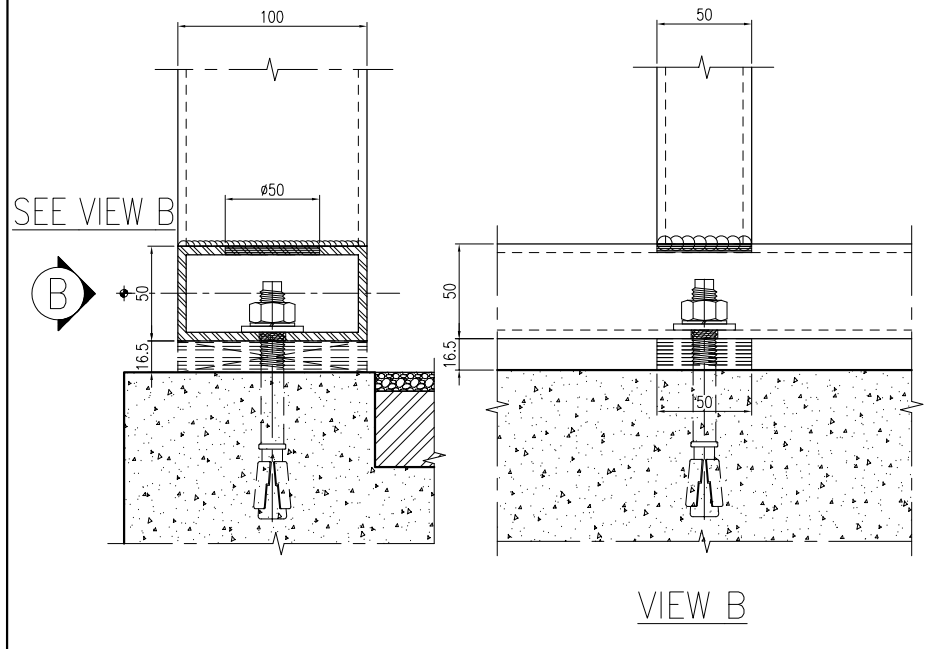


02 / - TYPICAL VERTICAL SECTION DETAIL

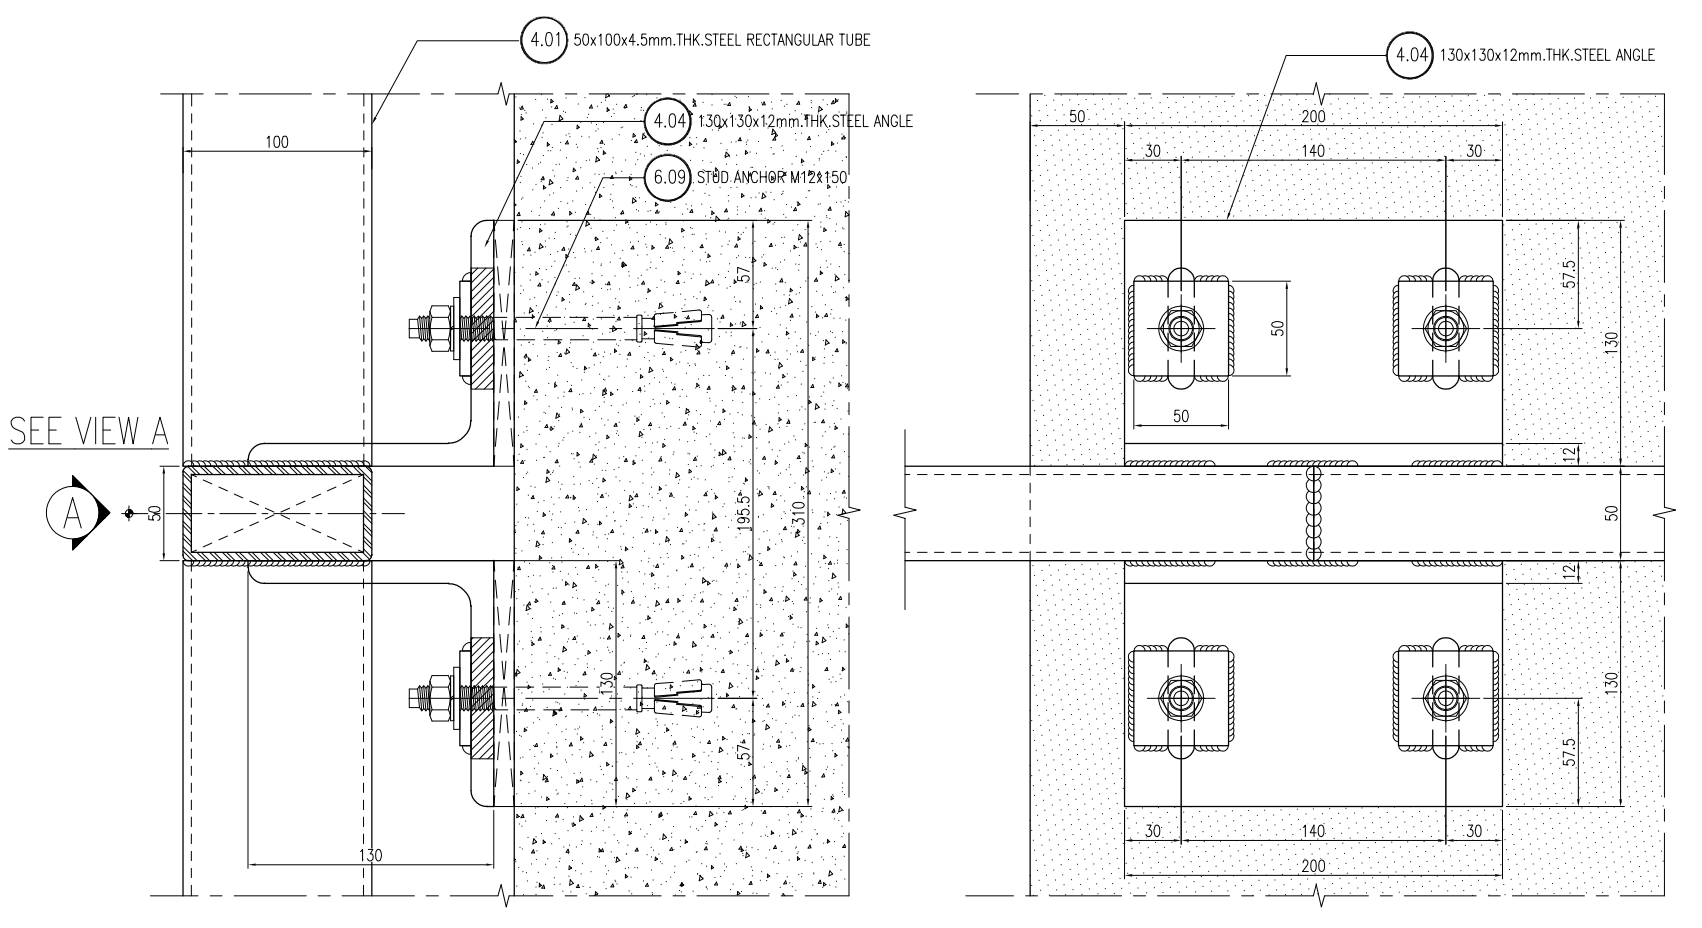


01 / - TYPICAL VERTICAL SECTION DETAIL

อาคาร A


L.P.N. DEVELOPMENT PUBLIC CO., LTD.
1168/109 36th floor Lumpini Tower
Rama 4 Road Sathorn Bangkok 10120
tel. (662) 2855011-6
fax. (662) 2855017


## สัญลักษณ์วัสดุตกแต่ง

### วัสดุพื้น

F1 ปูกระเบื้องเซรามิคขนาด 12"x12" พร้อมบัวเชิงผนัง PVC.2"
F2 ปูกระเบื้องเซรามิคขนาด 12" x 12" พร้อมแนวตะ
ขอบทำมิวชิ่มเนต์ขัดมัน
F3 ปูกระเบื้องเซรามิคขนาด 12"x12" (สำหรับห้องน้ำ)
F3A ปูกระเบื้องเซรามิคขนาด 12"x12" (สำหรับห้องน้ำ)
F4 ปูกระเบื้องเซรามิคขนาด 12"x12"
F4A ปูกระเบื้องเซรามิคขนาด 12"x12"(สำหรับห้องพักระเบ)
F4B ปูกระเบื้องเซรามิคขนาด 12"x12"(สำหรับระเบียง)
F4C ปูกระเบื้องเซรามิคขนาด 12"x12"(สำหรับทางเดินส่วนกลาง)
F5 ปูอามิเนต์ลำอิจุปุ พร้อมบัวเชิงผนัง PVC.2"
F6 พื้นทำมิวชิ่มเนต์ขัดมัน
F7 พื้นทำมิวชิ่มเนต์ขัดหยาบ
F8 พื้นทำมิวกรวดล้าง
F9 พื้นทำระบบกันซึม
F9A พื้นทำมิวขัดเรียบเทาสี EPOXY
F10 ทำมิวดูแบบ INTERIOR (PAI)
F11 ทำมิวดูแบบ LANDSCAPE
หมายเหตุ ขางแนวรอยต่อกระเบื้องดังยปูนซีเมนต์ดำ

### วัสดุผนัง

P1 ผนัง ค.ส.ล. สำเร็จรูป (ทาสีภายนอก, ภายใน)
P2 ฉาบปูนเรียบเทาสี (สำหรับภายนอก, ภายใน)
P2A ฉาบปูนเรียบเทาสี หนา 15 ซม. (สำหรับภายนอก, ภายใน)
P3 บุกระเบื้องเซรามิค 8" x 8" (ชนิดมุมฉาก)
P4 ผนังอิฐมอญรุ่นใหม่ หนา 9 ซม. ทำรอยต่อเรียบเทาสี
โครงเหล็กกรุปลังกะสี
P5 ผนัง ค.ส.ล. ฉาบปูนเรียบเทาสี
P5A ผนัง ค.ส.ล. พ่นสีระบบิด
P6 ผนัง ค.ส.ล. เปลือยผิดแต่งให้สีเรียบร้อยเทาสี
P7 ผนัง ค.ส.ล. เปลือยผิดแต่งไม่เทาสี
P8 ผนังกุรัลลูมาตัวอย่าง

CURTAIN WALL & FACADE CONTRACTOR :


ISO.9002
KIM YOO SENG
41/8 RAMA 3 ROAD, CHONG-NONSEE, YANNAWA, BANGKOK 10120, THAILAND
TEL : 294-6291 - 8 FAX : (662) 294-1744


REVISION

| NO. | DESCRIPTION | DATE |
|---|---|---|
| 1 | | |
| 2 | | |
| 3 | | |
| 4 | | |
| 5 | | |
| 6 | | |
| 7 | | |

PROJECT :

LUMPINI TOWER
VIBHAVADI-CHATUCHAK

PROJECT NO : 1802 LPark-VC


# AS-BUILT DRAWING

DRAWING TITLE :
STICK WALL & ACP.CLADDING
TYPICAL HORIZONTAL DETAIL @ COVER CULUMN

| | |
|---|---|
| DRAWN : | UDOMSAK.P |
| CHECKED : | SANGUAN |
| DATE : | 10/07/2562 |

| SHEET NO. | DWG. NO. | Rev. |
|---|---|---|
| | TD-V10 | - |


These drawings are the property of P.A. Design Co., Ltd.
and not to be used or reproduced without specific permission.

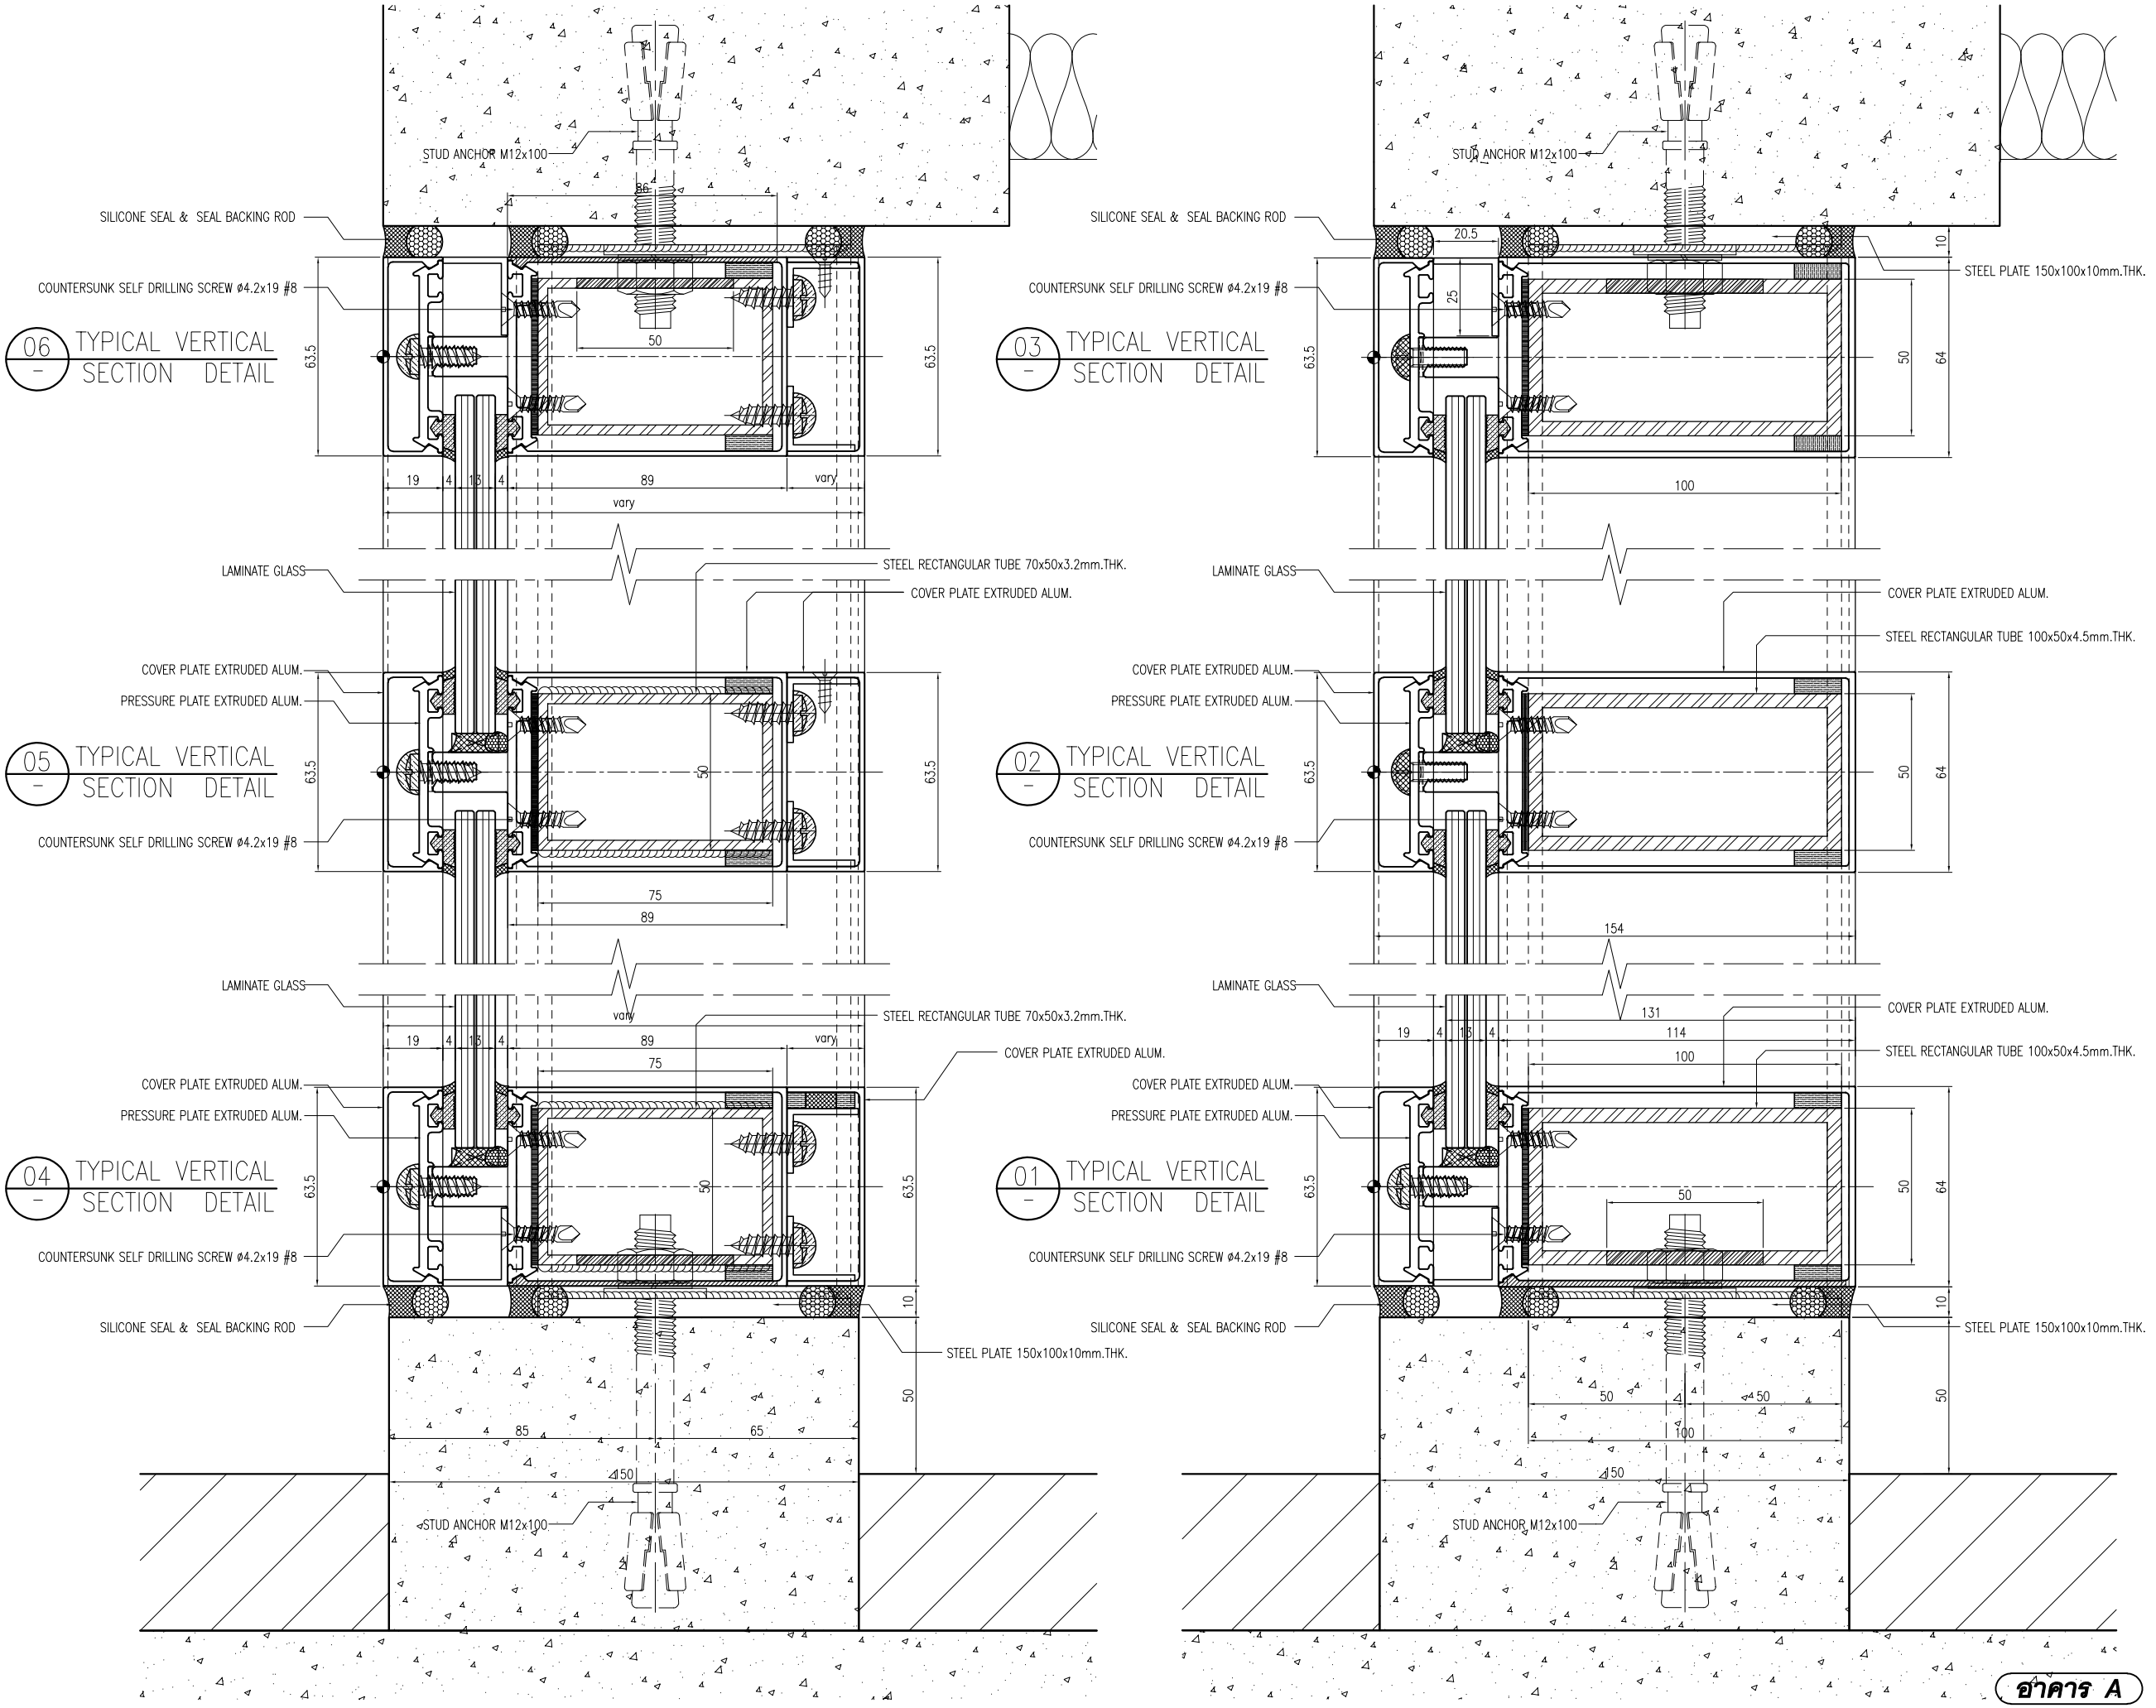



**L.P.N. DEVELOPMENT PUBLIC CO., LTD.**
1168/109 36th floor Lumpini Tower
Rama 4 Road Sathorn Bangkok 10120
tel. (662) 2855011-6
fax. (662) 2855017


## สัญลักษณ์วัสดุตกแต่ง

### วัสดุพื้น

F1 ปูกระเบื้องยอร์มิคขนาด 12"x12" พร้อมบัวเชิงผนัง PVC.2"
F2 ปูกระเบื้องยอร์มิคขนาด 12" x 12" พร้อมผนวนและ ขอบทำมิวชีเมนต์ขัดมัน
F3 ปูกระเบื้องยอร์มิคขนาด 12"x12" (สำหรับห้องน้ำ)
F3A ปูกระเบื้องยอร์มิคขนาด 12"x12" (สำหรับห้องน้ำ)
F4 ปูกระเบื้องยอร์มิคขนาด 12"x12"
F4A ปูกระเบื้องยอร์มิคขนาด 12"x12"(สำหรับห้องพักระยะ)
F4B ปูกระเบื้องยอร์มิคขนาด 12"x12"(สำหรับระเบียง)
F4C ปูกระเบื้องยอร์มิคขนาด 12"x12"(สำหรับทางเดินส่วนกลาง)
F5 ปูอาบิเลต์สำเร็จรูป พร้อมบัวเชิงผนัง PVC.2"
F6 พื้นทำมิวชีเมนต์ขัดมัน
F7 พื้นทำมิวชีเมนต์ขัดหยาบ
F8 พื้นทำมิวกรวดล้าง
F9 พื้นทำระบบกันซึม
F9A พื้นทำมิวขัดเลียบเทาสี EPOXY
F10 ทำมิวดูแบบ INTERIOR (PAI)
F11 ทำมิวดูแบบ LANDSCAPE
หมายเหตุ ยางมะรอต่อกระเบื้องดังปูปูนซีเมนต์ดำ

### วัสดุผนัง

P1 ฉนัง ค.ส.ล. สำเร็จรูป (ทาสีภายนอก, ภายใน)
P2 ฉาบปูนเรียบทาสี (สำหรับภายนอก, ภายใน)
P2A ฉาบปูนเรียบทาสี หนา 15 ซม. (สำหรับภายนอก, ภายใน)
P3 บุกระเบื้องยอร์มิค 8" x 8" (ชนิดบุผนัง)
P4 ผนังอิบชีเมนบอร์ดหนา 9 มม. ทำรอยต่อเรียบทาสี โครงเหล็กชุบสังกะสี
P5 ฉนัง ค.ส.ล. ฉาบปูนเรียบทาสี
P5A ฉนัง ค.ส.ล. พ่นสีระเบิด
P6 ฉนัง ค.ส.ล. เปลือยขัดแต่งให้สีเรียบร้อยทาสี
P7 ฉนัง ค.ส.ล. เปลือยขัดแต่งไม่ทาสี
P8 ผนังบุวัสดุตามตัวอย่าง


CURTAIN WALL & FACADE CONTRACTOR :
ISO.9002
**KIM YOO SENG**
41/8 RAMA 3 ROAD, CHONG-NONSEE, YANNAWA, BANGKOK 10120, THAILAND
TEL : 294-6291 - 8 FAX : (662) 294-1744


REVISION

| NO. | DESCRIPTION | DATE |
|---|---|---|
| 1 | | |
| 2 | | |
| 3 | | |
| 4 | | |
| 5 | | |
| 6 | | |
| 7 | | |

PROJECT :
**LUMPINI TOWER**
VIBHAVADI-CHATUCHAK
PROJECT NO : 1802 LPark-VC


# AS-BUILT DRAWING

DRAWING TITLE :
STICK WALL @ LEVEL 21
TYPICAL VERTICAL DETAIL


| | | |
|---|---|---|
| DRAWN : | UDOMSAK.P | |
| CHECKED : | SANGUAN | |
| DATE : | 10/07/2562 | |
| SHEET NO. | DWG. NO. | Rev. |
| | TD.V11 | |


These drawings are the property of P.A. Design Co., Ltd.
and not to be used or reproduced without specific permission.



อาคาร A

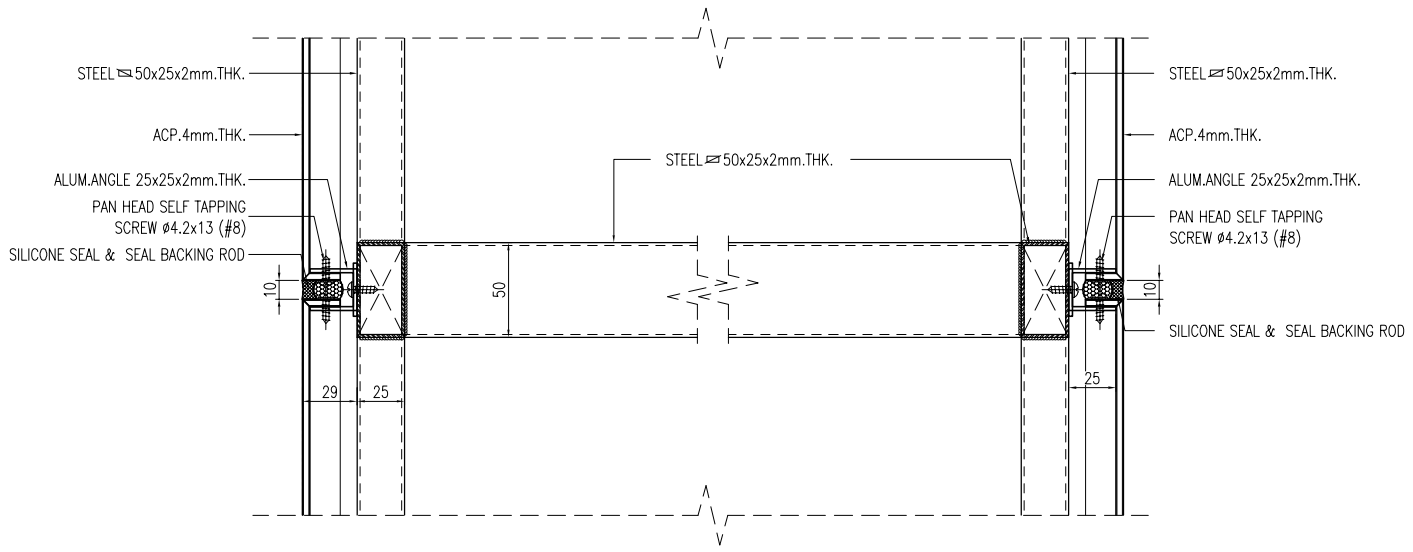



07 - TYPICAL VERTICAL SECTION DETAIL

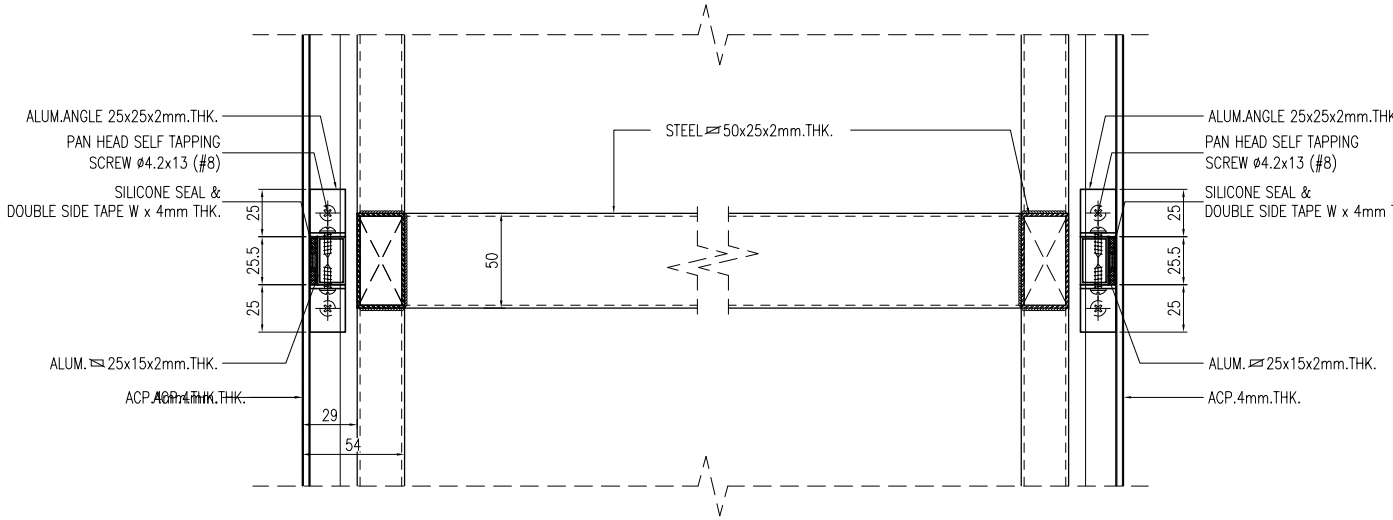



06 - TYPICAL VERTICAL SECTION DETAIL

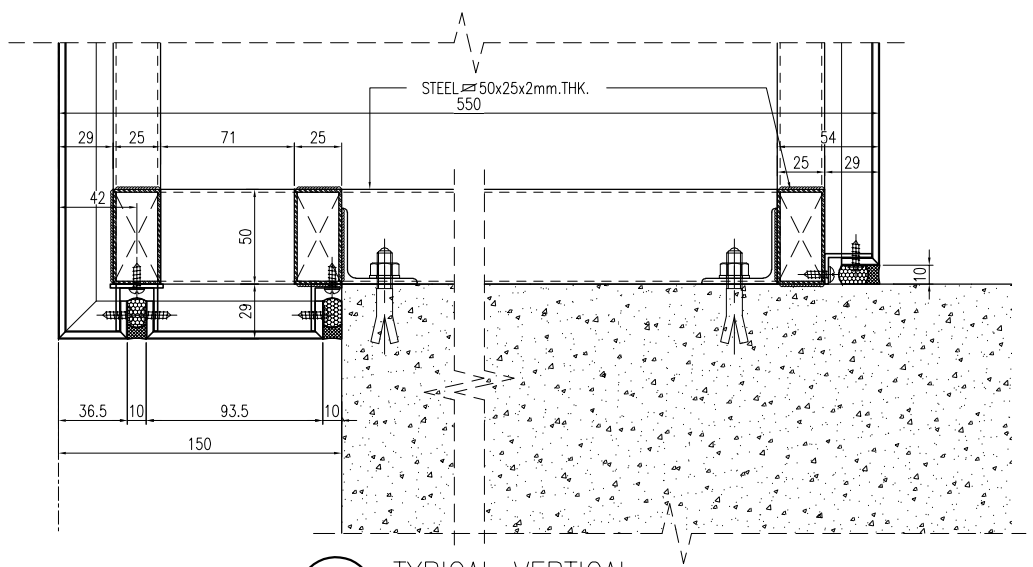



05 - TYPICAL VERTICAL SECTION DETAIL

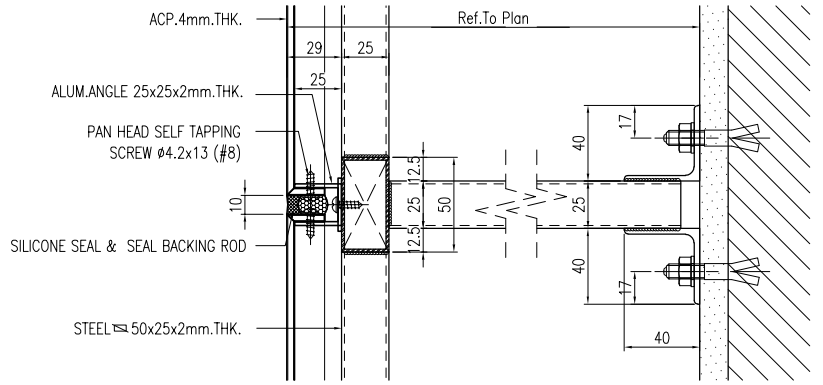



04 - TYPICAL VERTICAL SECTION DETAIL

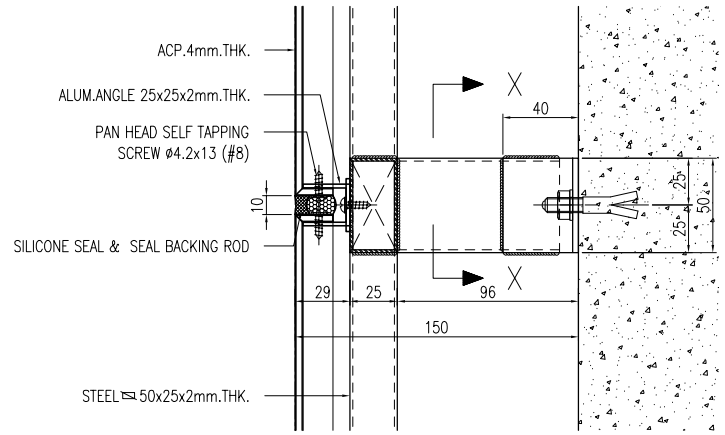



03 - TYPICAL VERTICAL SECTION DETAIL

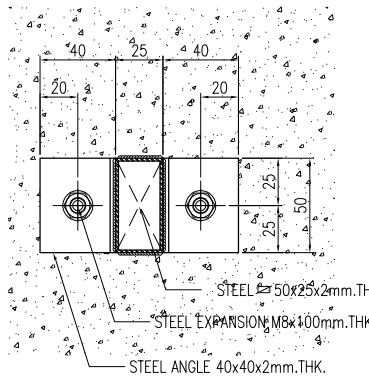


X-X SECTION

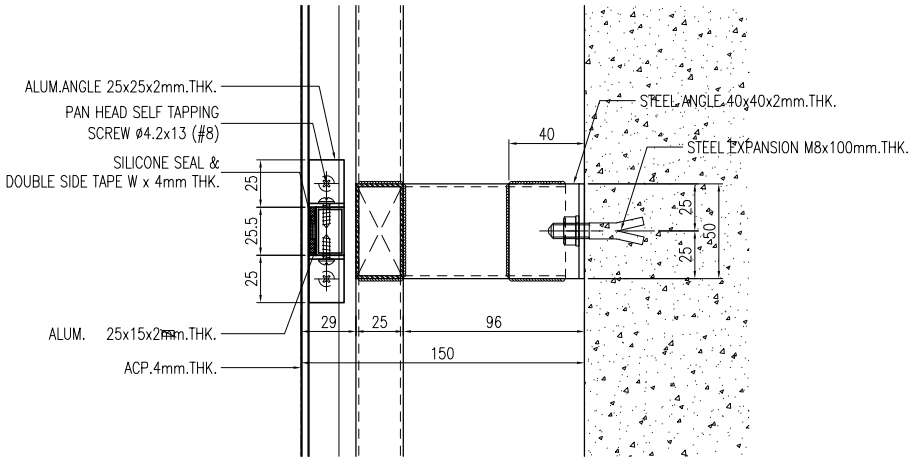


02 - TYPICAL VERTICAL SECTION DETAIL

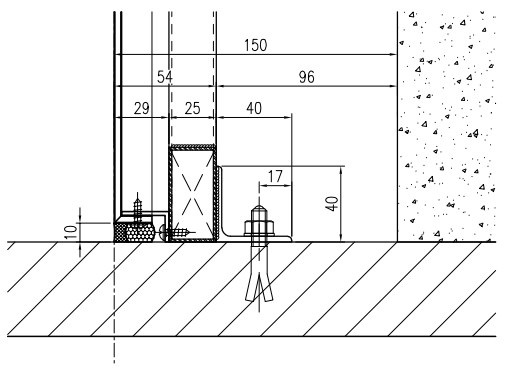


01 - TYPICAL VERTICAL SECTION DETAIL

อาคาร A


L.P.N. DEVELOPMENT PUBLIC CO., LTD.
1168/109 36th floor Lumpini Tower
Rama 4 Road Sathorn Bangkok 10120
tel. (662) 2855011-6
fax. (662) 2855017


## สัญลักษณ์วัสดุตกแต่ง

### วัสดุพื้น

F1 ปูกระเบื้องเซรามิคขนาด 12"x12" พร้อมบัวเชิงเน้น PVC.2"
F2 ปูกระเบื้องเซรามิคขนาด 12" x 12" พร้อมแนวและขอบทำนิวซีแมนต์ขัดมัน
F3 ปูกระเบื้องเซรามิคขนาด 12"x12" (สำหรับห้องน้ำ)
F3A ปูกระเบื้องเซรามิคขนาด 12"x12" (สำหรับห้องน้ำ)
F4 ปูกระเบื้องเซรามิคขนาด 12"x12"
F4A ปูกระเบื้องเซรามิคขนาด 12"x12"(สำหรับห้องพักระยะ)
F4B ปูกระเบื้องเซรามิคขนาด 12"x12"(สำหรับระเบียง)
F4C ปูกระเบื้องเซรามิคขนาด 12"x12"(สำหรับทางเดินส่วนกลาง)
F5 ปูอามิเนต์ลำอีจุปู พร้อมบัวเชิงเน้น PVC.2"
F6 พื้นทำนิวซีแมนต์ขัดมัน
F7 พื้นทำนิวซีแมนต์ขัดหยาบ
F8 พื้นทำผิวกรวดล้าง
F9 พื้นทำระบบกันซึม
F9A พื้นทำผิวขัดเคลือบเทาสี EPOXY
F10 ทำผิวดูแบบ INTERIOR (PAI)
F11 ทำผิวดูแบบ LANDSCAPE
หมายเหตุ ยางมะรอบต่อกระเบื้องดังปูปูนซีแมนต์ดำ

### วัสดุผนัง

P1 ฉนัง ค.ส.ล. สำอีจุปู (ทาสีภายนอก, ภายใน)
P2 ฉาบปูนเรียบเทาสี (สำหรับภายนอก, ภายใน)
P2A ฉาบปูนเรียบเทาสี หนา 15 ซม. (สำหรับภายนอก, ภายใน)
P3 บุกระเบื้องเซรามิค 8" x 8" (ชนิดมุมฉัน)
P4 ผนังอิฐมอญก่อหนา 9 ซม. ทำรอยต่อเรียบเทาสี โครงเหล็กรูปสี่เหลี่ยมผืนผ้า
P5 ฉนัง ค.ส.ล. ฉาบปูนเรียบเทาสี
P5A ฉนัง ค.ส.ล. พ่นสีระเบิด
P6 ฉนัง ค.ส.ล. เปลี่ยนขัดแต่งให้มีผิวเรียบเทาสี
P7 ฉนัง ค.ส.ล. เปลี่ยนขัดแต่งไม่เทาสี
P8 ฉนังกุรัลดุลายตัวอย่าง

CURTAIN WALL & FACADE CONTRACTOR :

ISO.9002
KIM YOO SENG

41/8 RAMA 3 ROAD, CHONG-NONSEE, YANNAWA, BANGKOK 10120, THAILAND
TEL : 294-6291 - 8 FAX : (662) 294-1744

REVISION

| NO. | DESCRIPTION | DATE |
|---|---|---|
| 1 | | |
| 2 | | |
| 3 | | |
| 4 | | |
| 5 | | |
| 6 | | |
| 7 | | |

PROJECT :

LUMPINI TOWER
VIBHAVADI-CHATUCHAK

PROJECT NO : 1802 LPark-VC


# AS-BUILT DRAWING

DRAWING TITLE :
ACP.TOP ROOF
HORIZONTAL SECTION DETAIL


| | | |
|---|---|---|
| DRAWN : | UDOMSAK.P | |
| CHECKED : | SANGUAN | |
| DATE : | 10/07/2562 | |
| SHEET NO. | DWG. NO. | Rev. |
| | TD-V12 | |


These drawings are the property of P.A. Design Co., Ltd.
and not to be used or reproduced without specific permission.


TYPICAL HORIZONTAL SECTION DETAIL 03 -

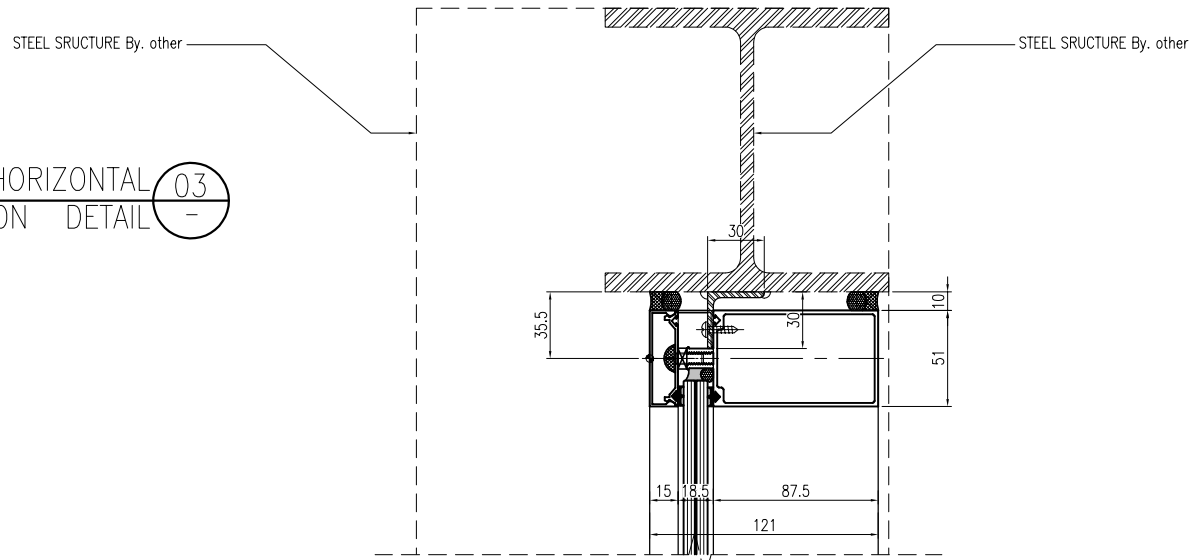


TYPICAL HORIZONTAL SECTION DETAIL 02 -

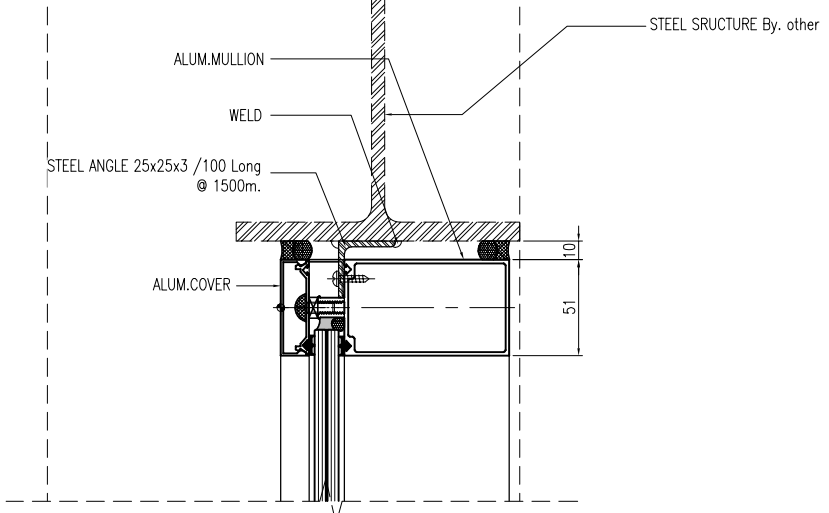


TYPICAL HORIZONTAL SECTION DETAIL 01 -

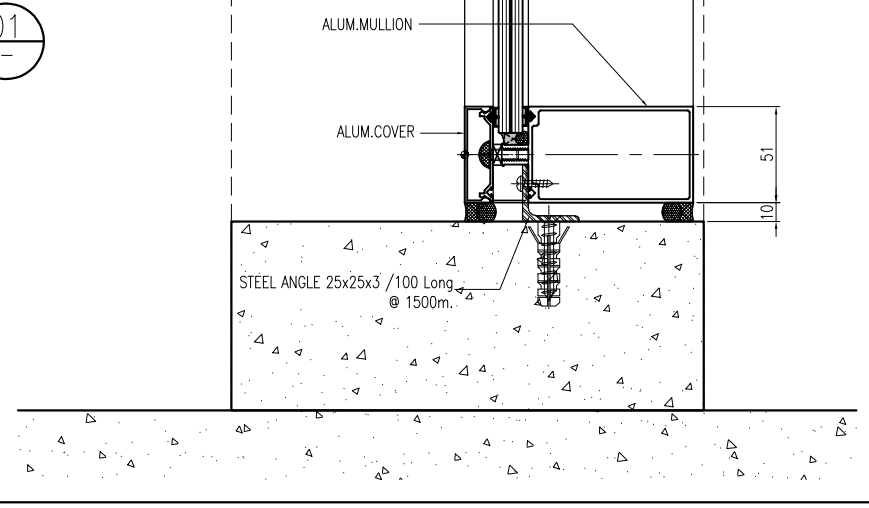


อาคาร A


**L.P.N. DEVELOPMENT PUBLIC CO., LTD.**
1168/109 36th floor Lumpini Tower
Rama 4 Road Sathorn Bangkok 10120
tel. (662) 2855011-6
fax. (662) 2855017


## สัญลักษณ์วัสดุตกแต่ง

### วัสดุพื้น

F1 ปูกระเบื้องเซรามิคขนาด 12"x12" พร้อมบัวเชิงเน้น PVC.2"
F2 ปูกระเบื้องเซรามิคขนาด 12" x 12" พร้อมแนวและ
ขอบทำผิวขัดมันเงาด้วยน้ำยาเคลือบเงา
F3 ปูกระเบื้องเซรามิคขนาด 12"x12" (สำหรับห้องน้ำ)
F3A ปูกระเบื้องเซรามิคขนาด 12"x12" (สำหรับห้องน้ำ)
F4 ปูกระเบื้องเซรามิคขนาด 12"x12"
F4A ปูกระเบื้องเซรามิคขนาด 12"x12"(สำหรับห้องพักขยะ)
F4B ปูกระเบื้องเซรามิคขนาด 12"x12"(สำหรับระเบียง)
F4C ปูกระเบื้องเซรามิคขนาด 12"x12"(สำหรับทางเดินส่วนกลาง)
F5 ปูลามิเนตลำอิฐปูพื้น พร้อมบัวเชิงเน้น PVC.2"
F6 พื้นทำผิวขัดมันเงา
F7 พื้นทำผิวขัดหยาบ
F8 พื้นทำผิวกรวดล้าง
F9 พื้นทำระบบกันซึม
F9A พื้นทำผิวขัดเรียบทาสี EPOXY
F10 ทำผิวดูแบบ INTERIOR (PAI)
F11 ทำผิวดูแบบ LANDSCAPE
หมายเหตุ ขอบเฉลวยอดกระเบื้องตัวสุดปูลามิเนตสีดำ

### วัสดุผนัง

P1 ฉนัง ค.ส.ล. ลำอิฐปูน (ทาสีภายนอก, ภายใน)
P2 ฉาบปูนเรียบทาสี (สำหรับภายนอก, ภายใน)
P2A ฉาบปูนเรียบทาสี หนา 15 ซม. (สำหรับภายนอก, ภายใน)
P3 บุกระเบื้องเซรามิค 8" x 8" (ชนิดมุมฉาก)
P4 ผนังยิปซั่มบอร์ดหนา 9 มม. ทำรอยต่อเรียบทาสี
โครงเหล็กกล่องกระสี
P5 ฉนัง ค.ส.ล. ฉาบปูนเรียบทาสี
P5A ฉนัง ค.ส.ล. พ่นสีระเบิด
P6 ฉนัง ค.ส.ล. เปลือยขัดแต่งให้สีเรียบร้อยทาสี
P7 ฉนัง ค.ส.ล. เปลือยขัดแต่งไม่ทาสี
P8 ฉนังวัสดุตามตัวอย่าง

CURTAIN WALL & FACADE CONTRACTOR :

ISO.9002
**KIM YOO SENG**
41/8 RAMA 3 ROAD, CHONG-NONSEE, YANNAWA, BANGKOK 10120, THAILAND
TEL : 294-6291 - 8 FAX : (662) 294-1744

REVISION

| NO. | DESCRIPTION | DATE |
|---|---|---|
| 1 | | |
| 2 | | |
| 3 | | |
| 4 | | |
| 5 | | |
| 6 | | |
| 7 | | |

PROJECT :
LUMPINI TOWER
VIBHAVADI-CHATUCHAK

PROJECT NO : 1802 LPark-VC

AS-BUILT DRAWING

DRAWING TITLE :
TYPICAL VERTICAL SECTION
DETAIL @ ACP.TOP ROOF

| | |
|---|---|
| DRAWN : | UDOMSAK.P |
| CHECKED : | SANGUAN |
| DATE : | 10/07/2562 |


| SHEET NO. | DWG. NO. | Rev. |
|---|---|---|
| | TD-V13 | - |


These drawings are the property of P.A. Design Co., Ltd.
and not to be used or reproduced without specific permission.




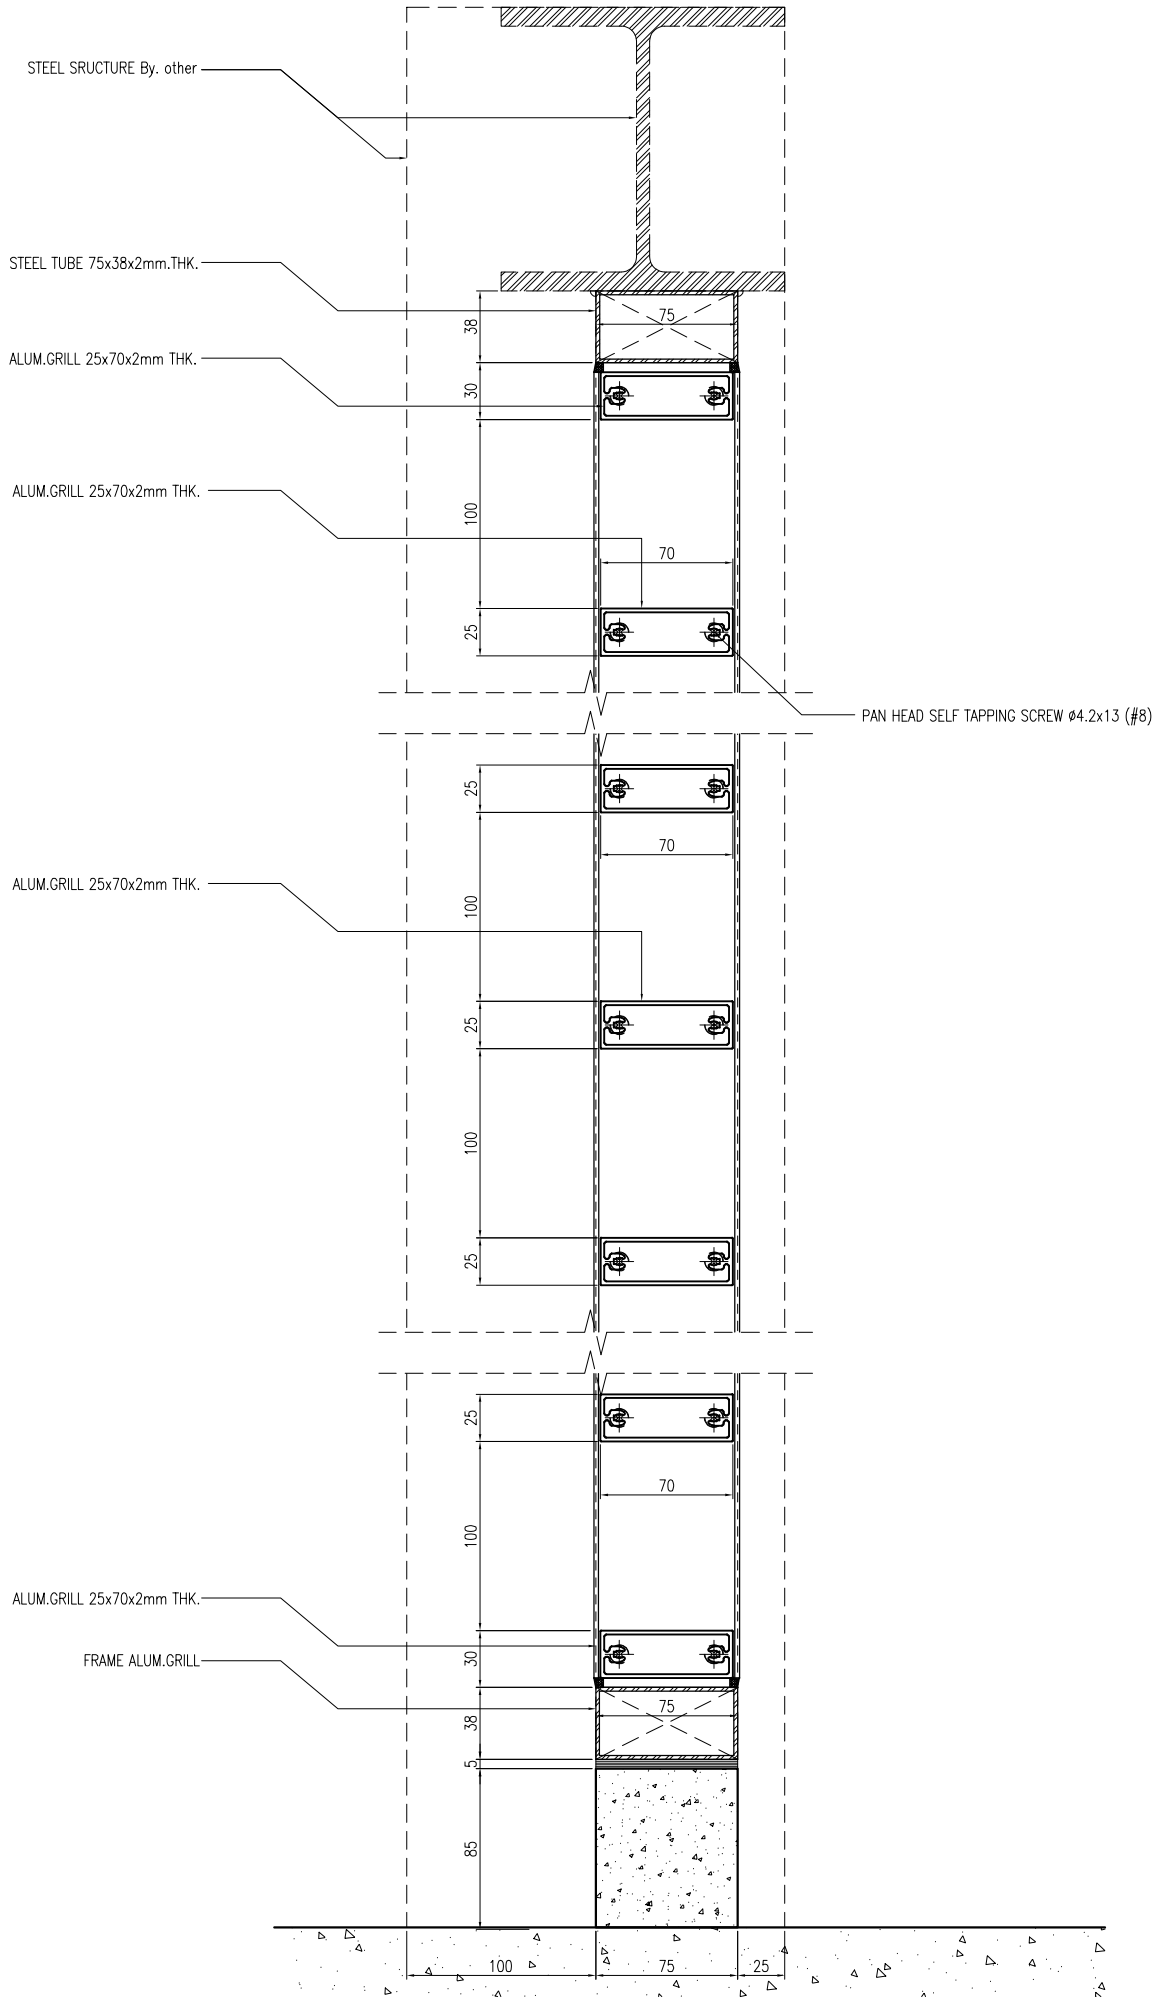


อาคาร A


**L.P.N. DEVELOPMENT PUBLIC CO., LTD.**
1168/109 36th floor Lumpini Tower
Rama 4 Road Sathorn Bangkok 10120
tel. (662) 2855011-6
fax. (662) 2855017


## สัญลักษณ์วัสดุตกแต่ง

### วัสดุพื้น

F1 ปูกระเบื้องเซรามิคขนาด 12"x12" พร้อมบัวเชิงเน้น PVC.2"
F2 ปูกระเบื้องเซรามิคขนาด 12" x 12" พร้อมแนวและ
ขอบทำบัวซีเมนต์ขัดมัน
F3 ปูกระเบื้องเซรามิคขนาด 12"x12" (สำหรับห้องน้ำ)
F3A ปูกระเบื้องเซรามิคขนาด 12"x12" (สำหรับพื้นน้ำ)
F4 ปูกระเบื้องเซรามิคขนาด 12"x12"
F4A ปูกระเบื้องเซรามิคขนาด 12"x12"(สำหรับห้องพักขยะ)
F4B ปูกระเบื้องเซรามิคขนาด 12"x12"(สำหรับกระเบื้อง)
F4C ปูกระเบื้องเซรามิคขนาด 12"x12"(สำหรับทางเดินส่วนกลาง)
F5 ปูลามิเนตลำอิฐปูก พร้อมบัวเชิงเน้น PVC.2"
F6 พื้นทำผิวซีเมนต์ขัดมัน
F7 พื้นทำผิวซีเมนต์ขัดหยาบ
F8 พื้นทำผิวกรวดล้าง
F9 พื้นทำระบบกันซึม
F9A พื้นทำผิวขัดเรียบทาสี EPOXY
F10 ทำผิวดูแบบ INTERIOR (PAI)
F11 ทำผิวดูแบบ LANDSCAPE
หมายเหตุ ขอบวงกบต่อกระเบื้องดังปูลงซีเมนต์ดำ

### วัสดุผนัง

P1 ฉนัง ค.ส.ล. ลำอิฐปูก (ทาสีภายนอก, ภายใน)
P2 ฉาบปูนเรียบทาสี (สำหรับภายนอก, ภายใน)
P2A ฉาบปูนเรียบทาสี หนา 15 ซม. (สำหรับภายนอก, ภายใน)
P3 บุกระเบื้องเซรามิค 8" x 8" (ชนิดปูแนบ)
P4 ผนังอิฐมอญบุด้วยหนา 9 ม.ม. ทำรอยต่อเรียบทาสี
โครงเหล็กรูปพรรณกระสี
P5 ฉนัง ค.ส.ล. ฉาบปูนเรียบทาสี
P5A ฉนัง ค.ส.ล. พ่นสีระเบิด
P6 ฉนัง ค.ส.ล. เปลือยขัดแต่งให้สีเรียบร้อยทาสี
P7 ฉนัง ค.ส.ล. เปลือยขัดแต่งไม่ทาสี
P8 ฉนังกรุวัสดุตามตัวอย่าง

CURTAIN WALL & FACADE CONTRACTOR :

ISO.9002
**KIM YOO SENG**
41/8 RAMA 3 ROAD, CHONG-NONSEE, YANNAWA, BANGKOK 10120, THAILAND
TEL : 294-6291 - 8 FAX : (662) 294-1744

REVISION

| NO. | DESCRIPTION | DATE |
|---|---|---|
| 1 | | |
| 2 | | |
| 3 | | |
| 4 | | |
| 5 | | |
| 6 | | |
| 7 | | |

PROJECT :
LUMPINI TOWER
VIBHAVADI-CHATUCHAK
PROJECT NO : 1802 LPark-VC

# AS-BUILT DRAWING

DRAWING TITLE :
TYPICAL VERTICAL SECTION
DETAIL @ ACP.TOP ROOF

| | |
|---|---|
| DRAWN : | UDOMSAK.P |
| CHECKED : | SANGUAN |
| DATE : | 10/07/2562 |

| SHEET NO. | DWG. NO. | Rev. |
|---|---|---|
| | TD-V14 | |


These drawings are the property of P.A. Design Co., Ltd.
and not to be used or reproduced without specific permission.